



「長津田小学校 仮設トイレ オフセット図」

概要図

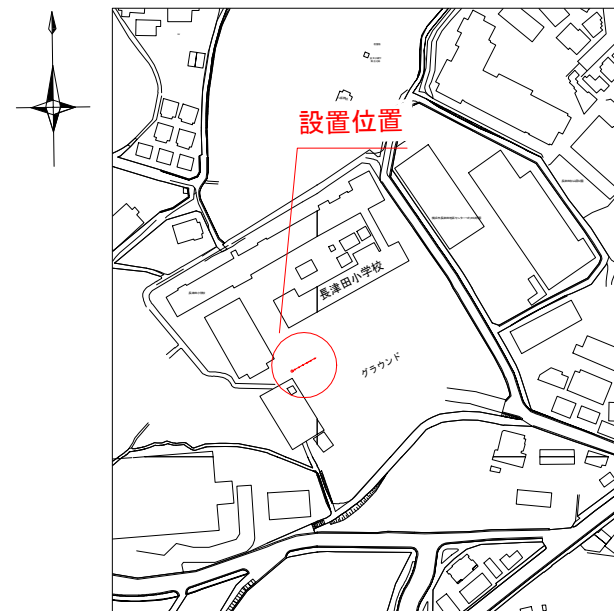




人孔天端までの深さ

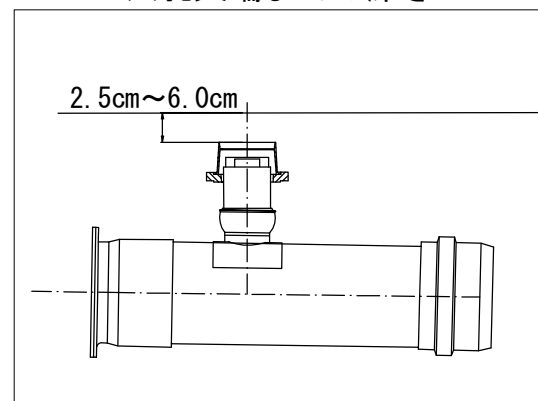

基点 1




基点 2

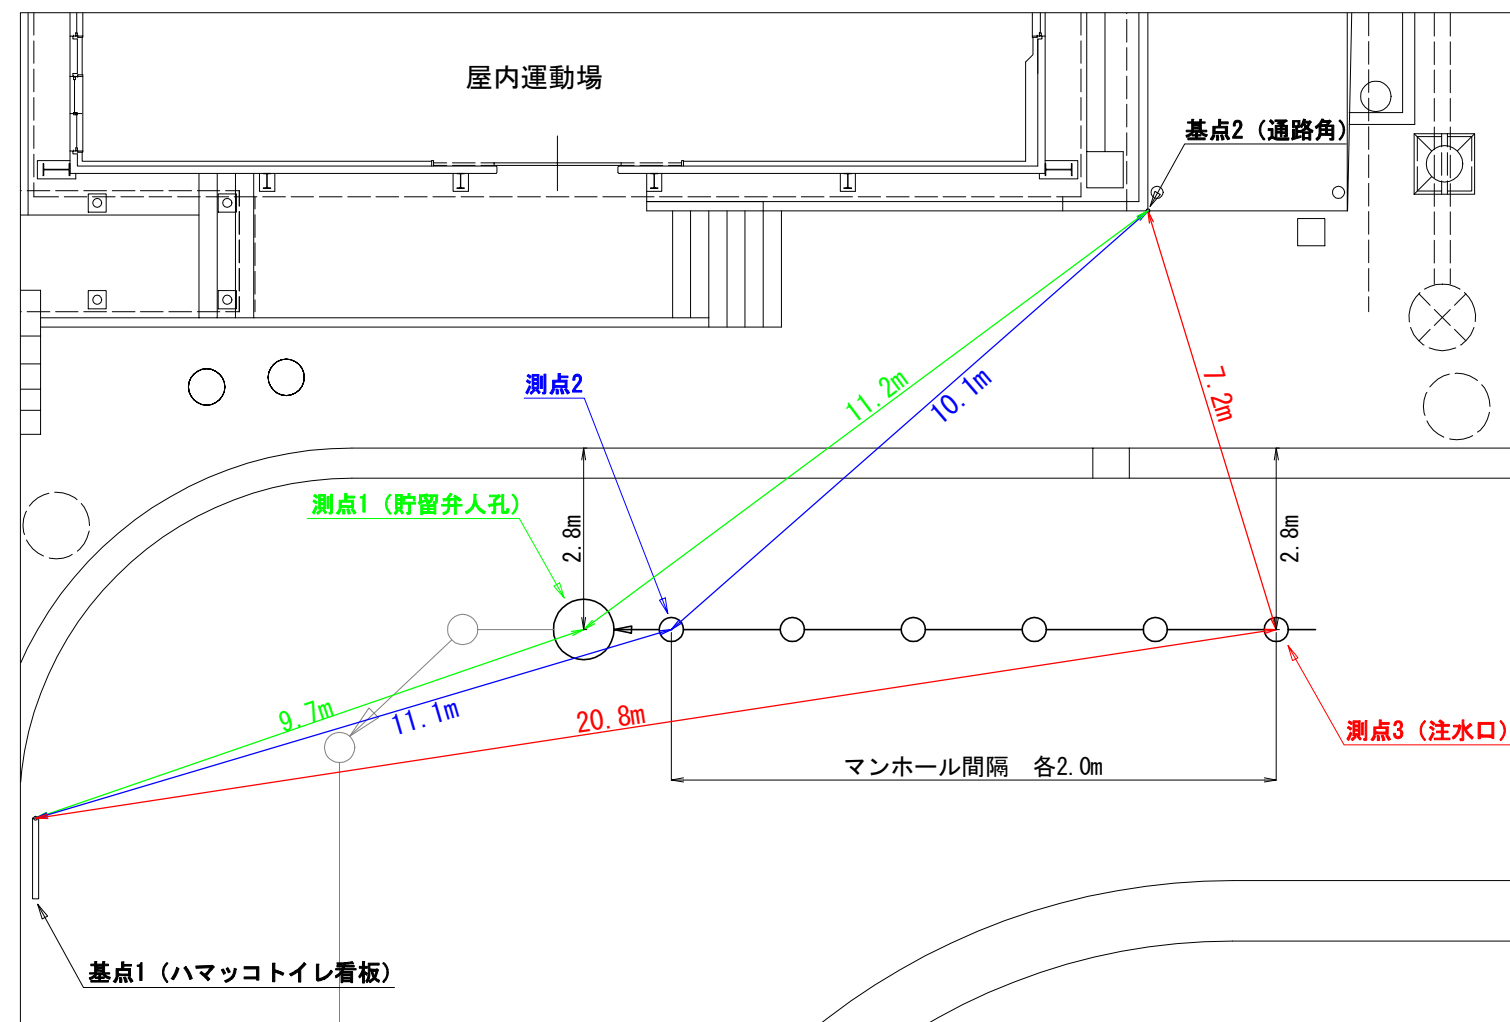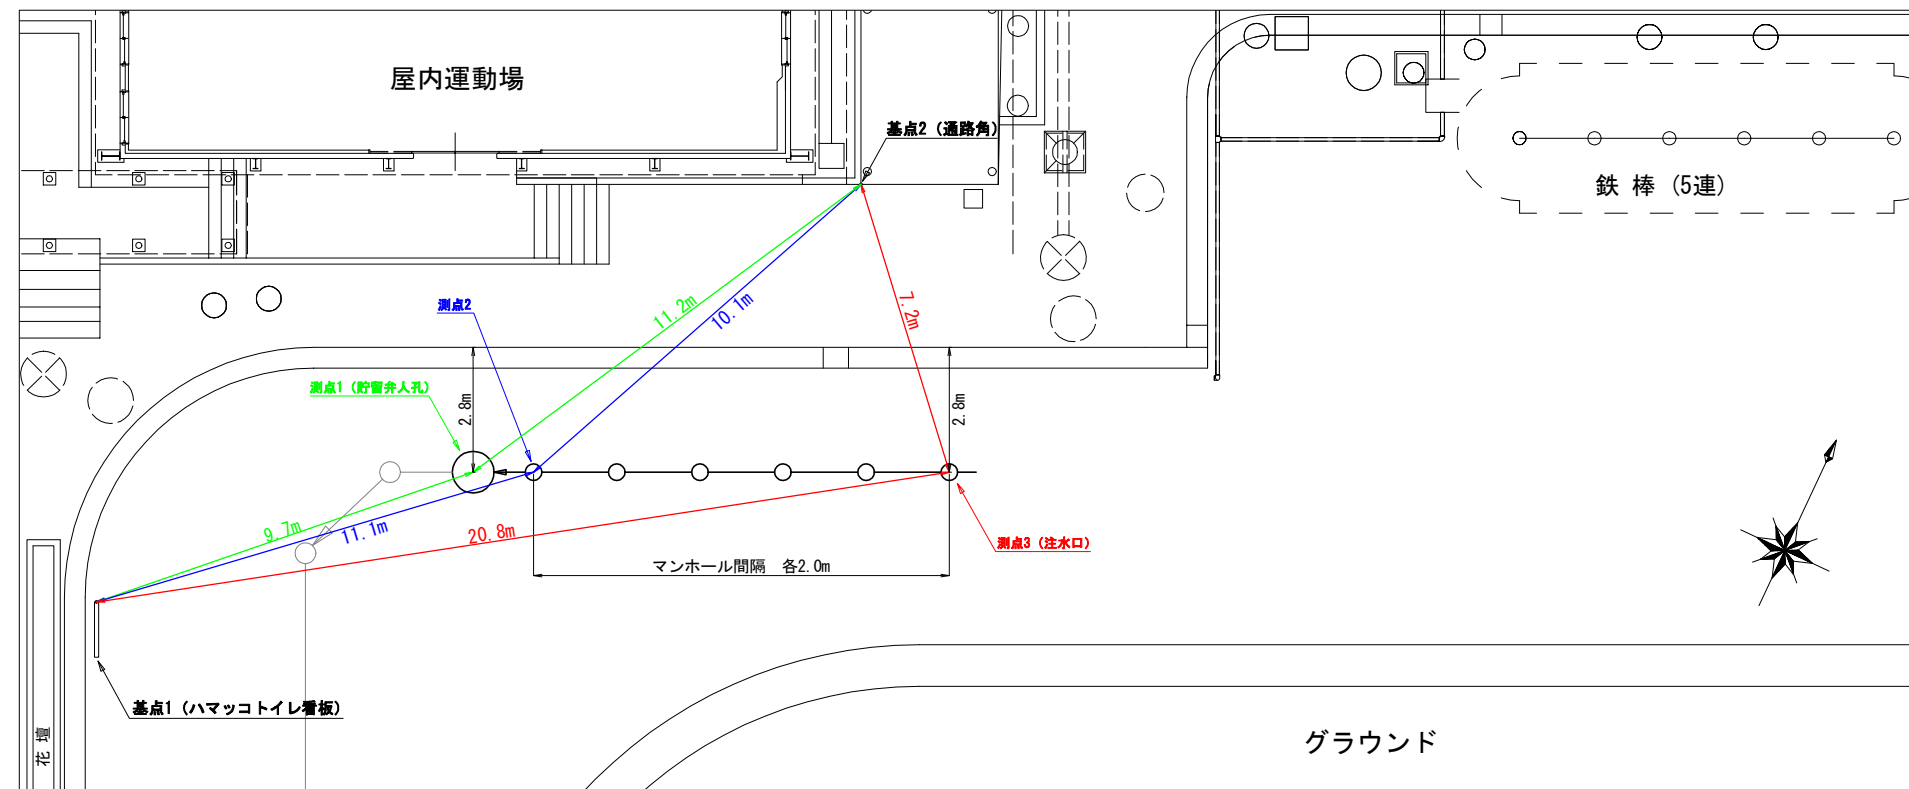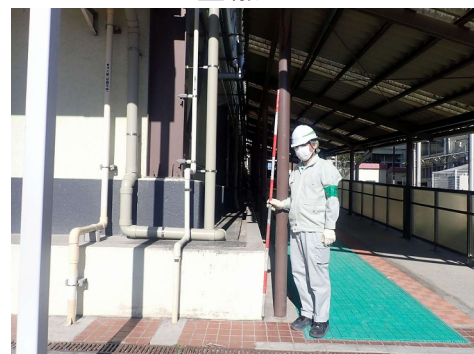

令和4年度設計図（排除方式 分流）			
図 名	平 面 図		
工 事 件 名	災害時下水道管仮設トイレ用 下水道管整備工事(その388)		
施 工 場 所	緑区長津田町2330番地		
縮 尺	S=1/250	図 番	1/3
号線番号	0 ～ 16		
地形図番号	49-38, 49-39, 49-46, 49-47		
横 浜 市 環 境 創 造 局			


竣工図

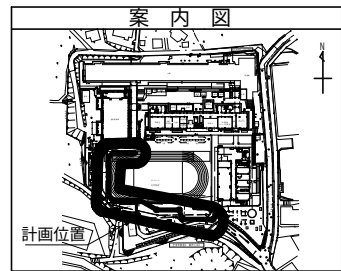

凡 例	
記 号	
新設污水管きょ及びます(マンホールトイレ)	
新設污水管きょ及び貯留井付マンホール	
新設污水管きょ及び第1種組立人孔	
新設污水管きょ及び塩ビマンホール	
既設污水管きょ及び第1種人孔・ます	
既設雨水管きょ及び人孔・ます	
ガス管	
電気	
水道管	


平面 図 S = 1/250(A3)

【長津田小学校】

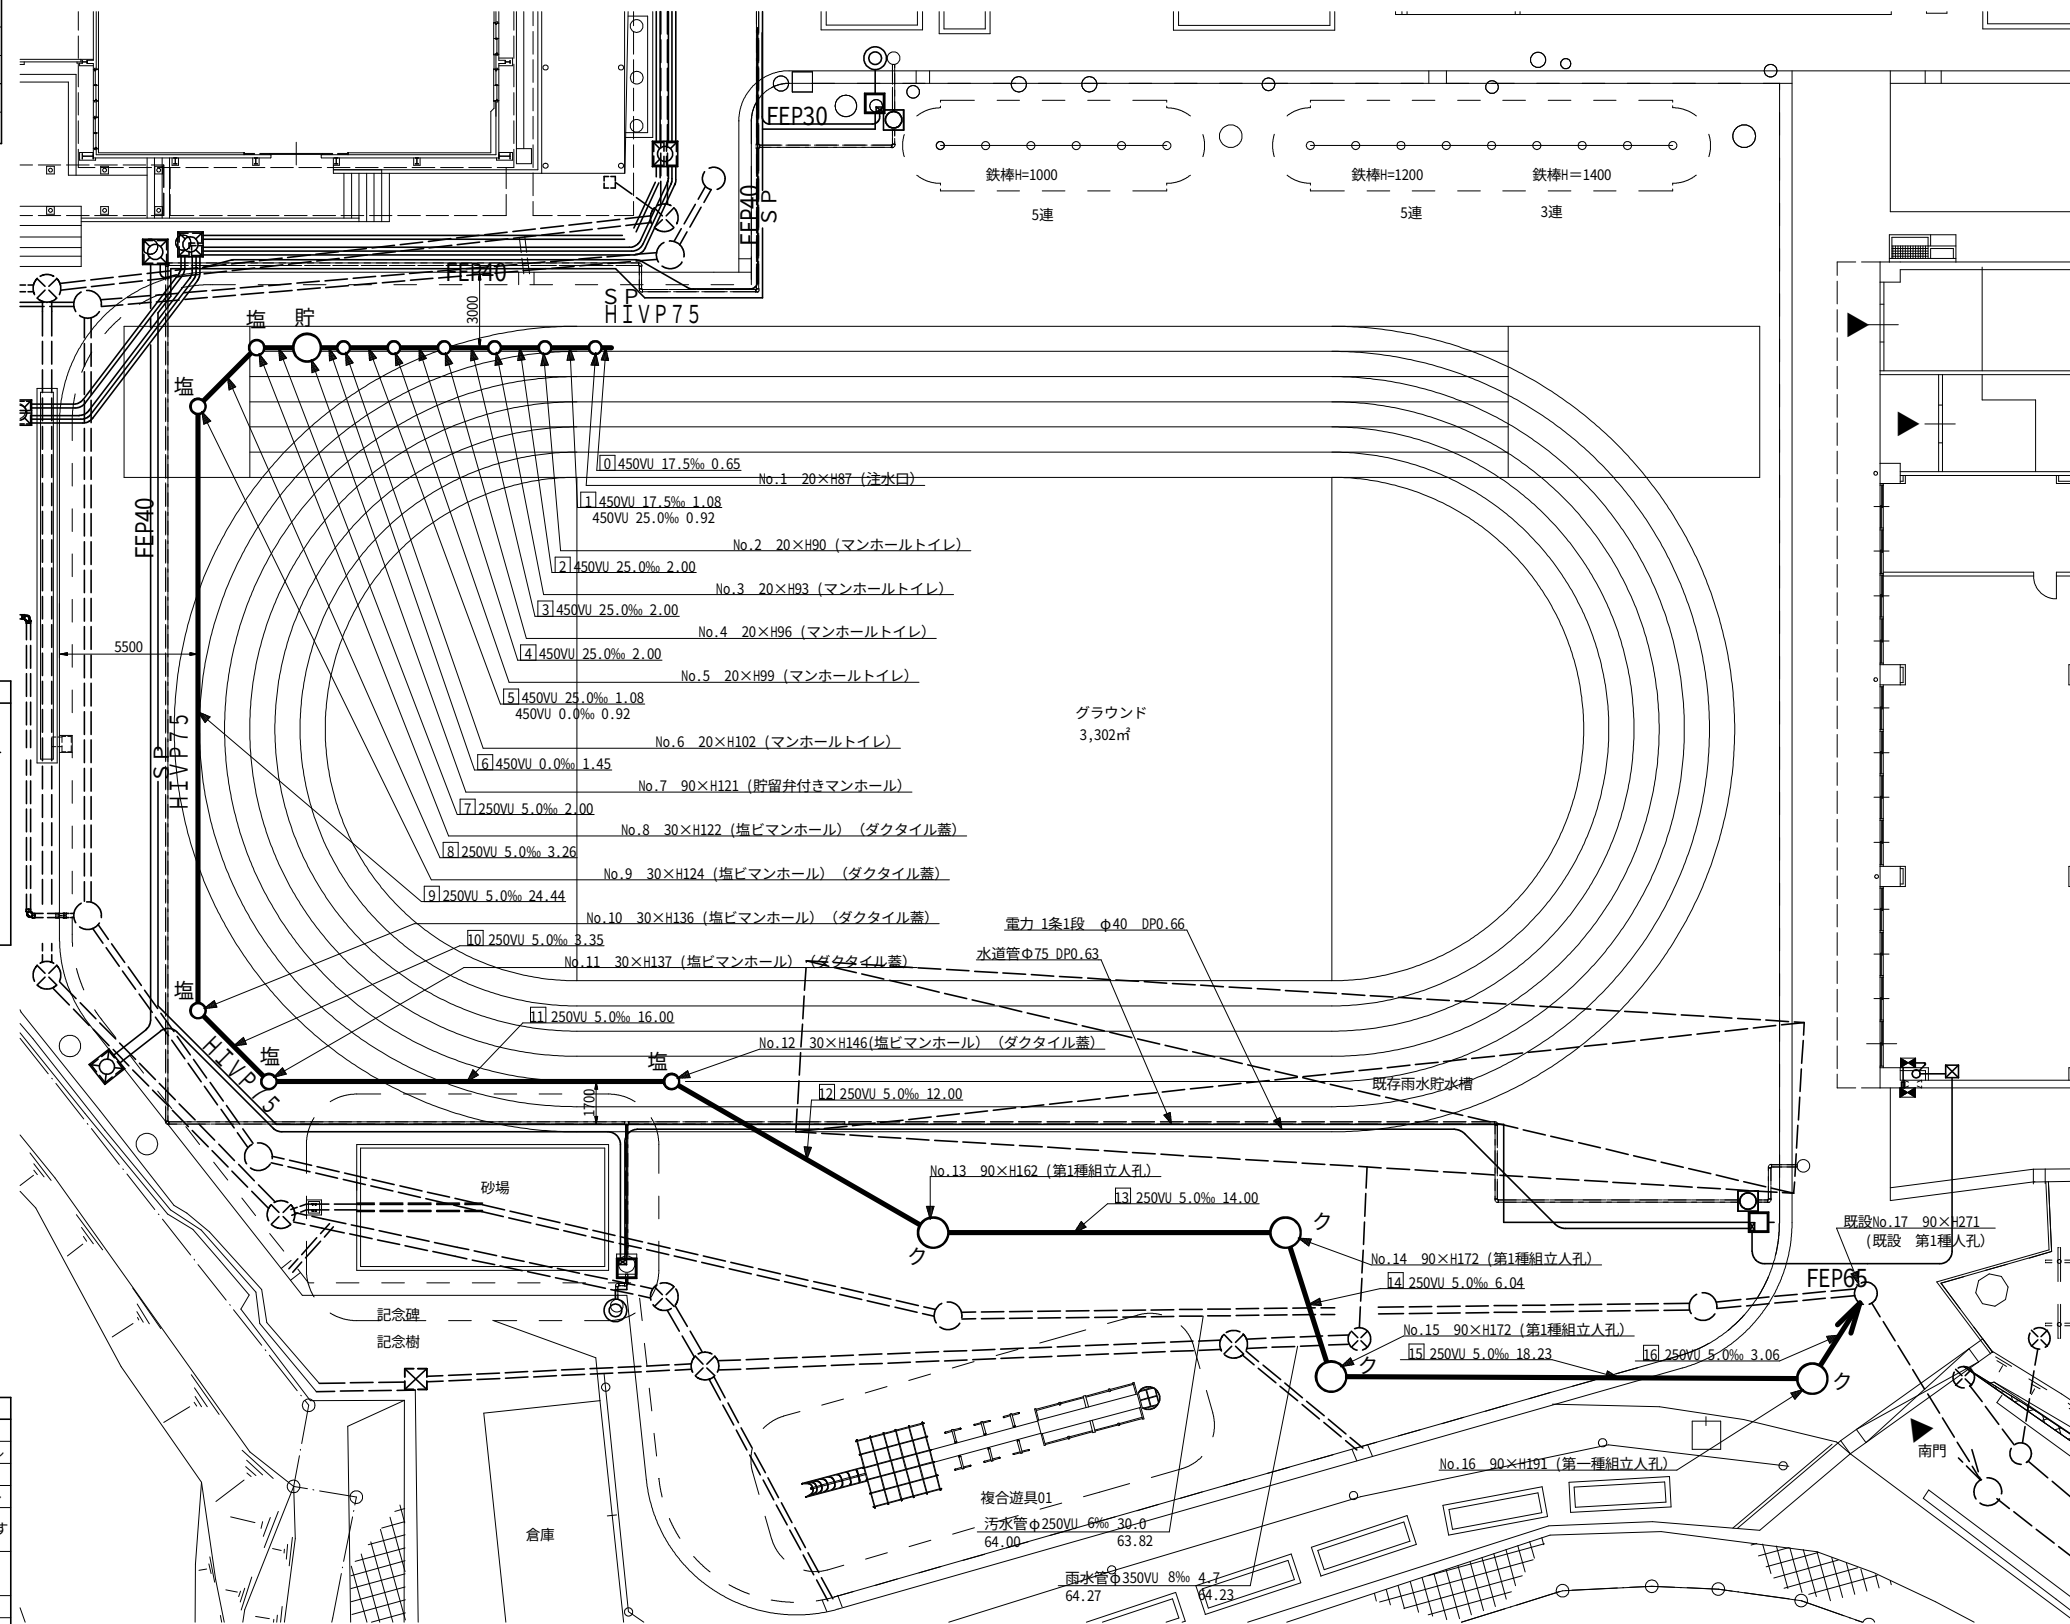

令和4年度設計図（排除方式 分流）			
図 名	縦 断 図(1)		
工 事 件 名	災害時下水直結式仮設トイレ用 下水道管整備工事(その388)		
施 工 場 所	緑区長津田町2330番地		
縮 尺	図 示	図 番	2/3
号線番号	0 ～ 11		
地形図番号			
横 浜 市 環 境 創 造 局			


竣工図

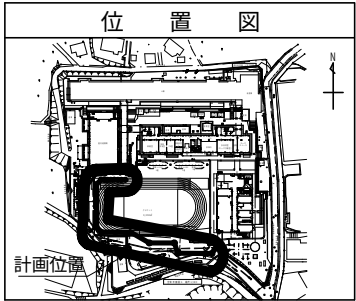

使用水準点 (R3年 2月)	
標石番号	既設人孔
緑区長津田町2330番地	
標 高 (M)	6 5 7 4 0

縦 断 図(1) 縦 1/100 縮尺 横 1/250

【長津田小学校】

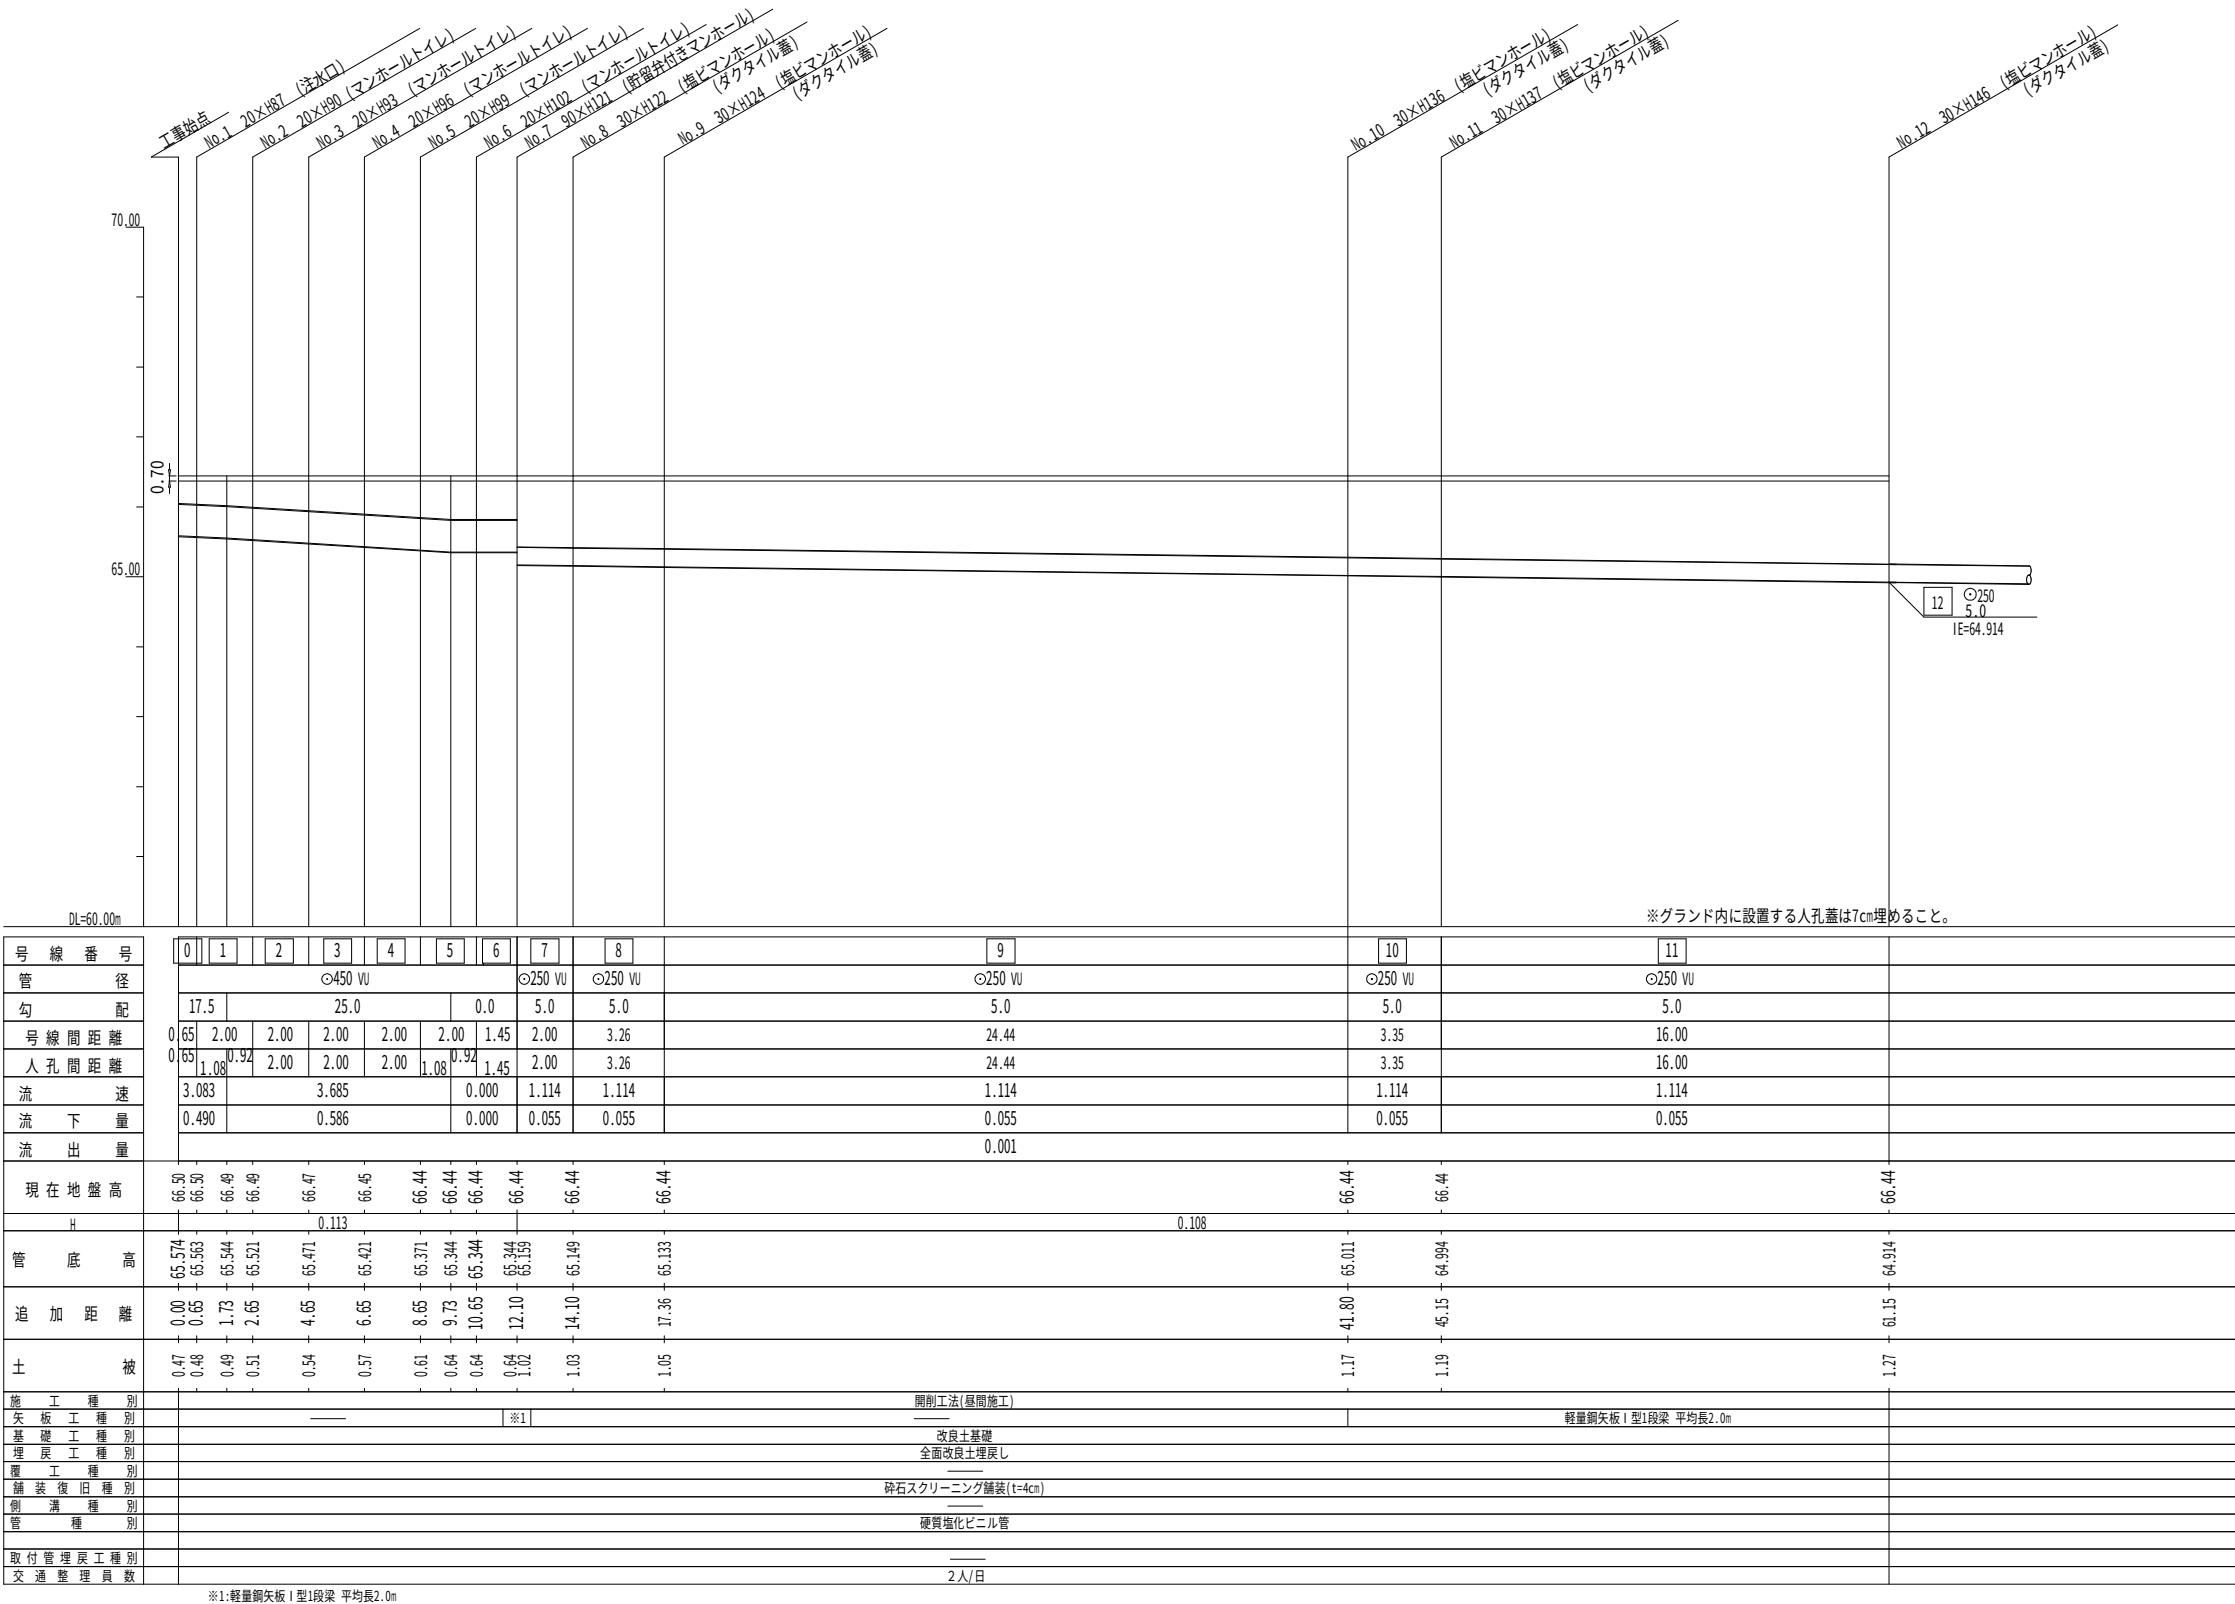


令和4年度設計図（排除方式 分流）

図 名	縦 断 図(2)		
工事件名	災害時下水直結式仮設トイレ用 下水道管整備工事(その388)		
施工場所	緑区長津田町2330番地		
縮 尺	図 示	図 番	3/3
号線番号	12 ~ 16		
地形図番号			
横 浜 市 環 境 創 造 局			

縦 断 図(2) 縮尺 縦 1/100
横 1/250

【長津田小学校】

竣工図

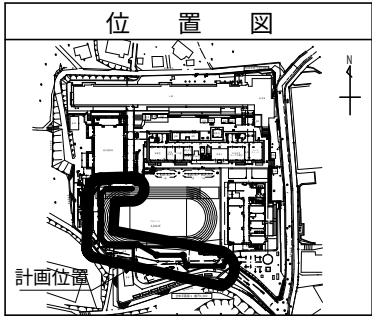

使用水準点 (R3年 2月)	
標石番号	既設人孔
緑区長津田町2330番地	
標 高 (M)	6 5 7 4 0

