



「四季の森小学校 仮設トイレ オフセット図」

概要図

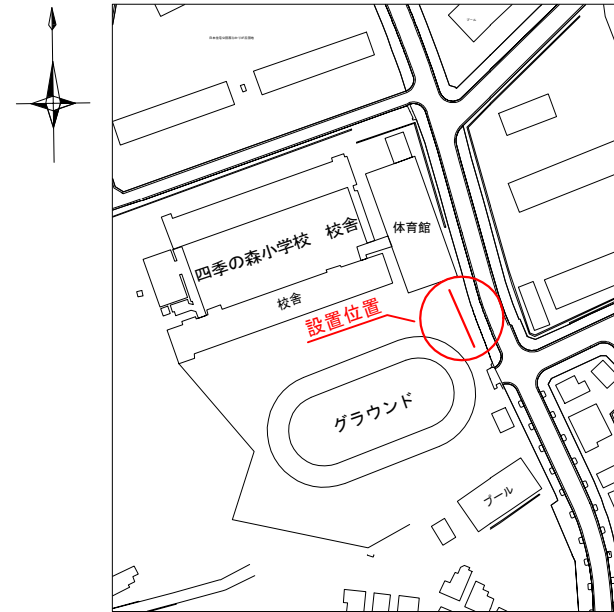



人孔天端までの深さ

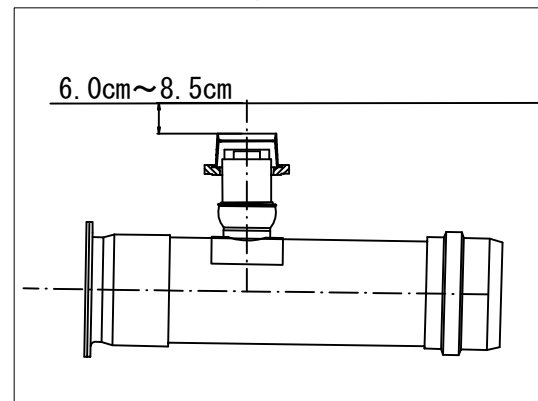

基点 1





基点 2

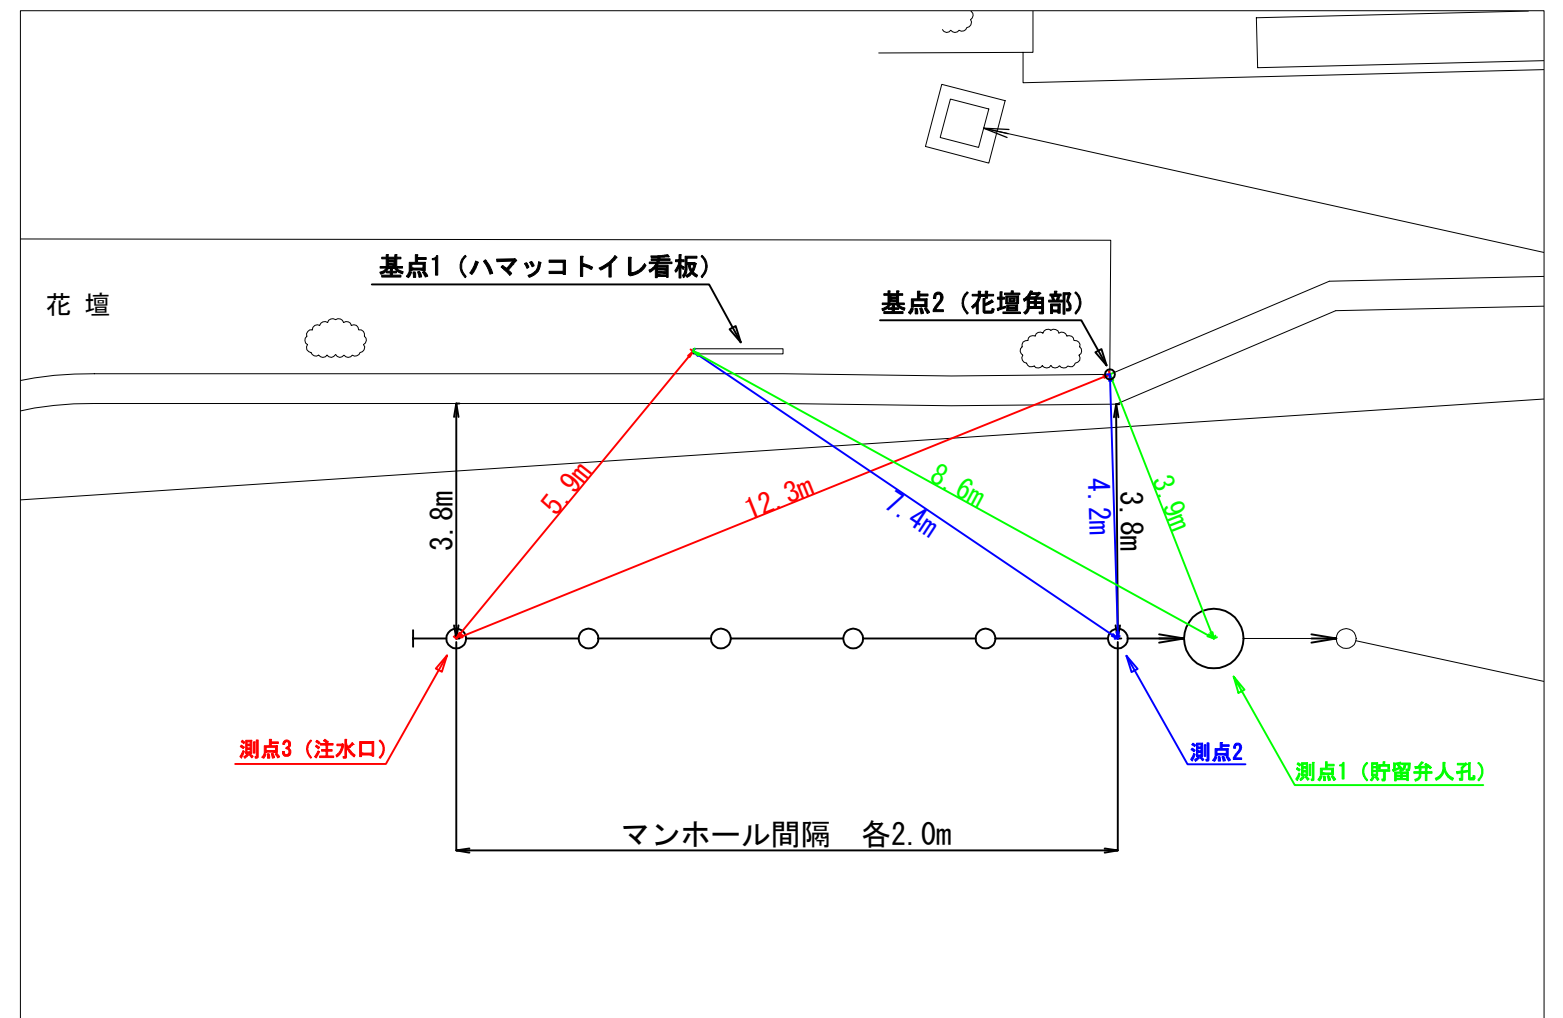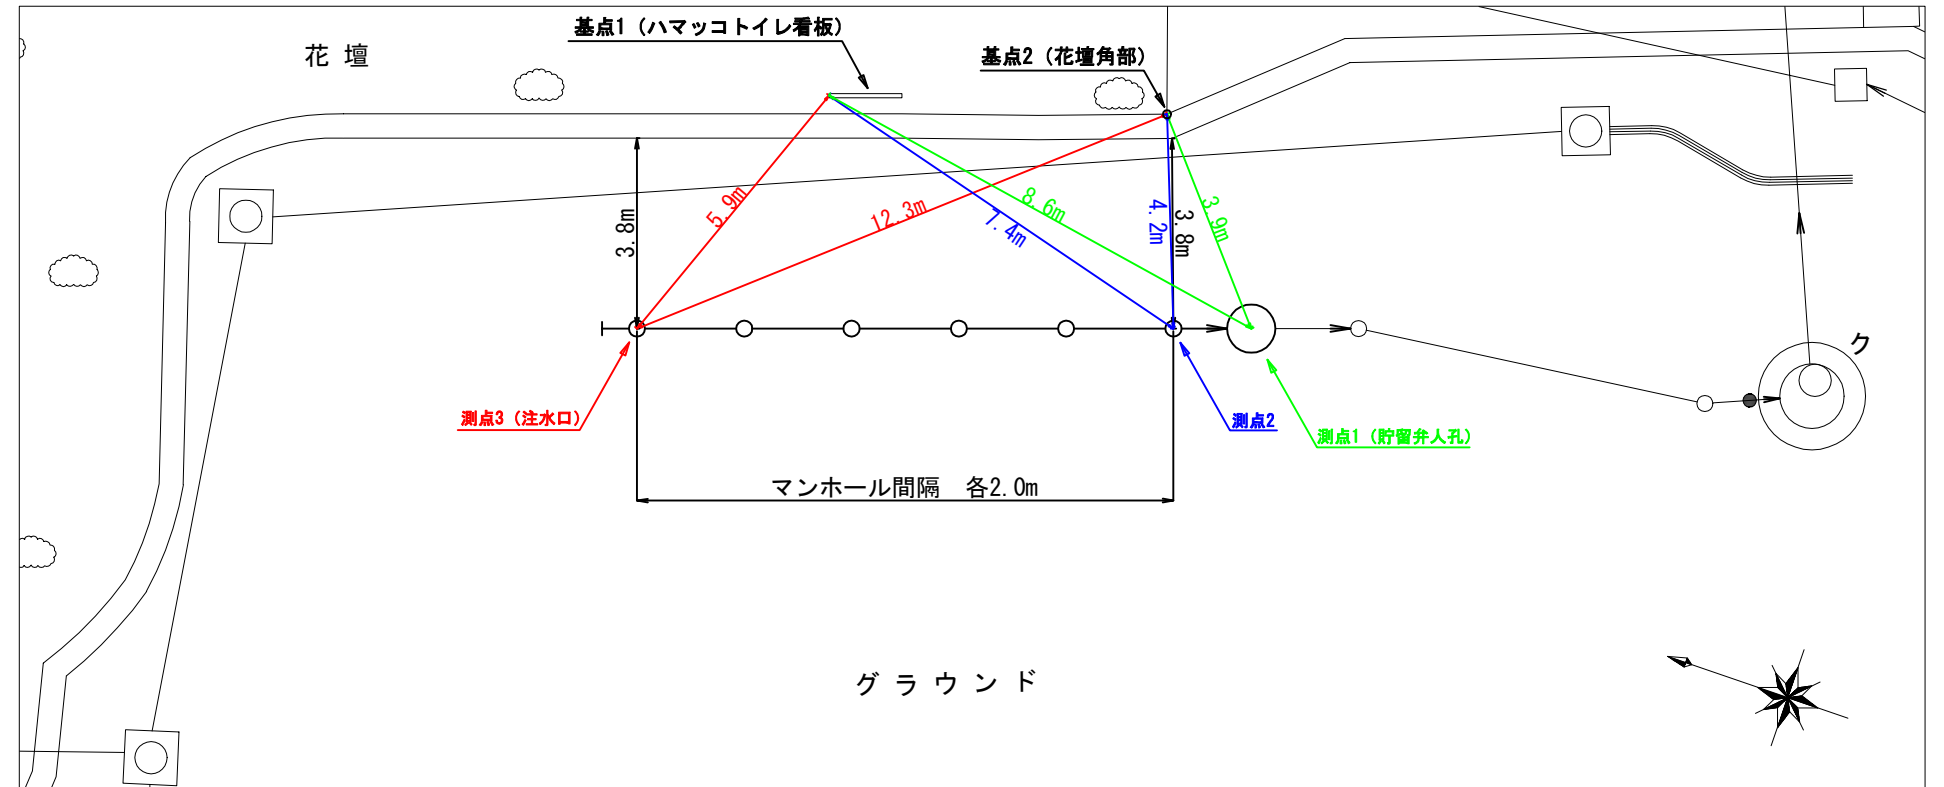

平成31年度設計図（ 排除方式 分流 ）											
図 名	平 面 図										
工事件名	災害時下水直結式仮設トイレ用下水道管整備工事 （その214）										
施工場所	旭区上白根町901番地										
縮 尺	1/250				図 番	1/4					
号線番号	0	1	2	3	4	5	6	7	8	9	10
地形図番号	59-20, 59-21										
横 浜 市 環 境 創 造 局											

竣工図

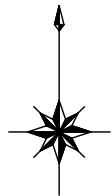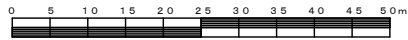


平 面 図 S=1/250

【四季の森小学校】




凡 例	
	新設管きよ及びます(マンホールトイレ)
	新設管きよ及び塩ビマンホール
	新設管きよ及び第1種組立人孔
	新設管きよ及び内副管付第2種組立人孔
	新設管きよ及び貯留弁付マンホール
	既設污水管きよ及びます・人孔
	既設雨水管きよ及びます・人孔
	既設分流污水管きよ・人孔
	既設分流雨水管きよ・人孔
	既設水道管
	既設ガス管
	既設電力管
	既設通信管
	既設スプリンクラー設備

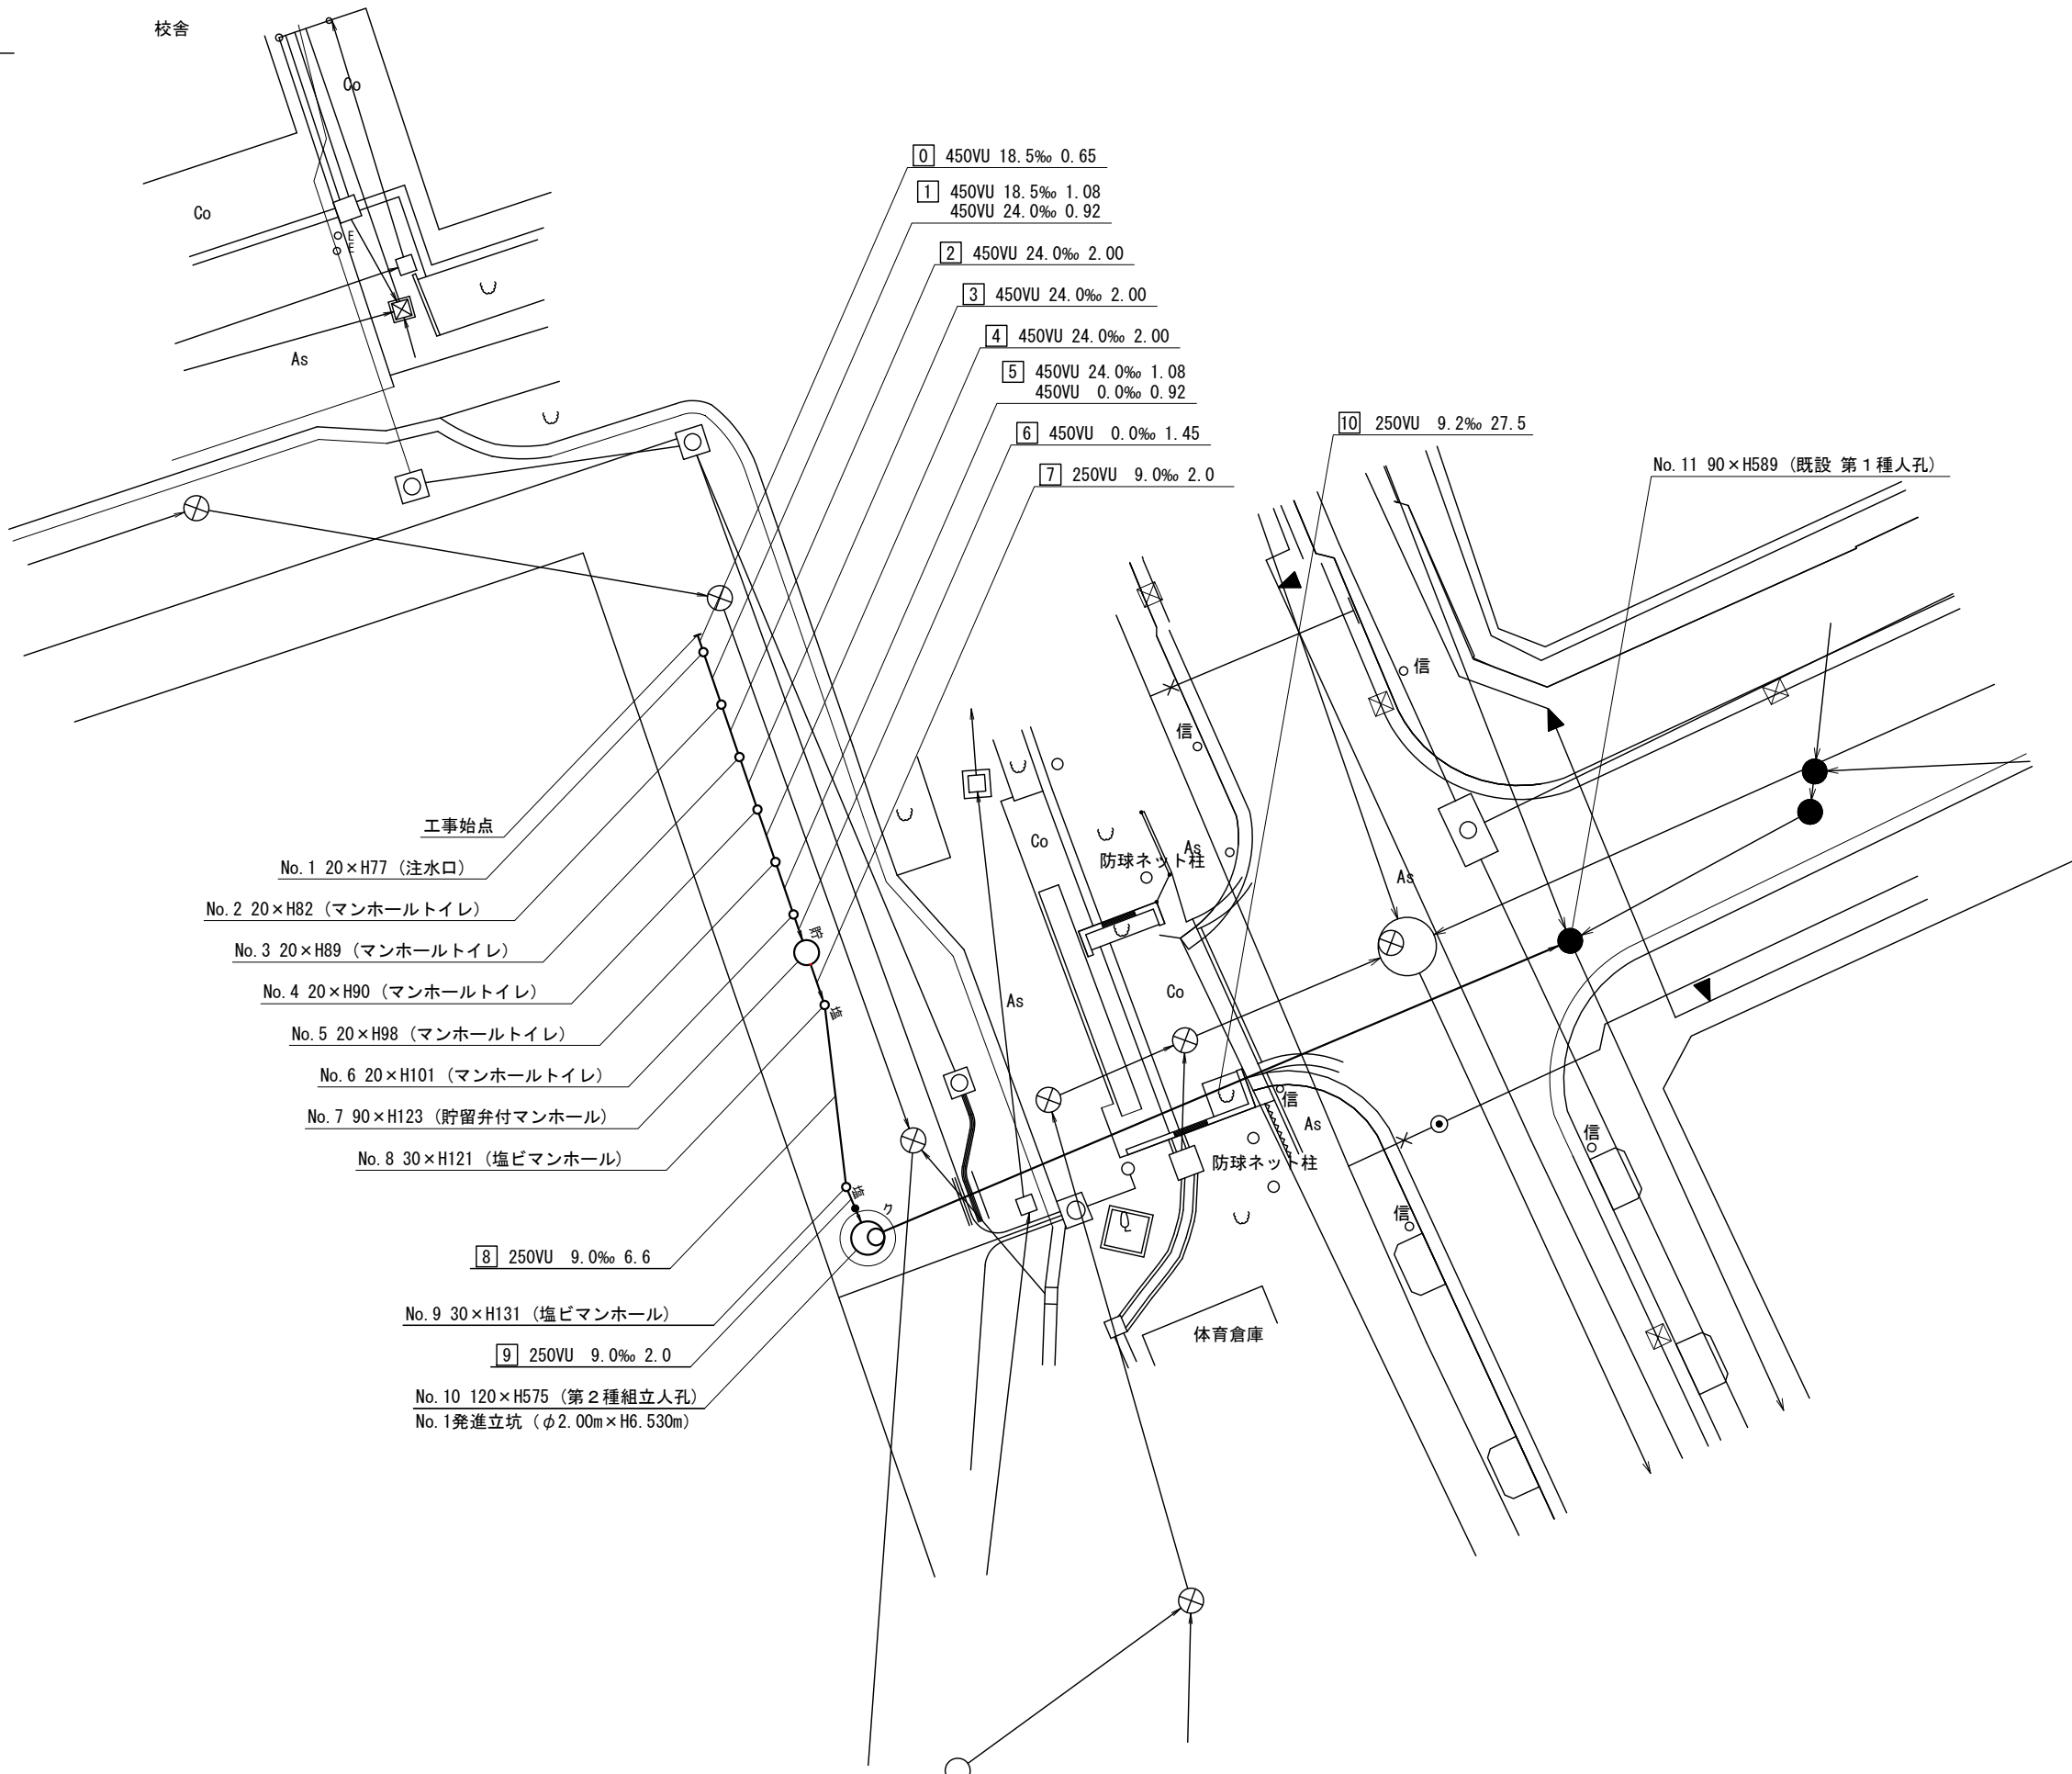

平成31年度設計図（ 排除方式 分流 ）

図 名	縦 断 図		
工 事 件 名	災害時下水直結式仮設トイレ用下水道管整備工事 (その214)		
施 工 場 所	旭区上白根町901番地		
縮 尺	図 示	図 番	2/4
号線番号	012345678910		
地形図番号	59-20, 59-21		
横 浜 市 環 境 創 造 局			

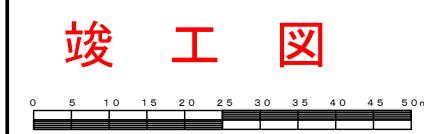

使用水準点 (平成 年 月 日)


標石番号	既設第1種人孔					
旭区上白根町901番地						
標 高 (M)	6	7	・	8	2	0

使用水準点

縦 断 図

縦1/100 横1/250

【四季の森小学校】

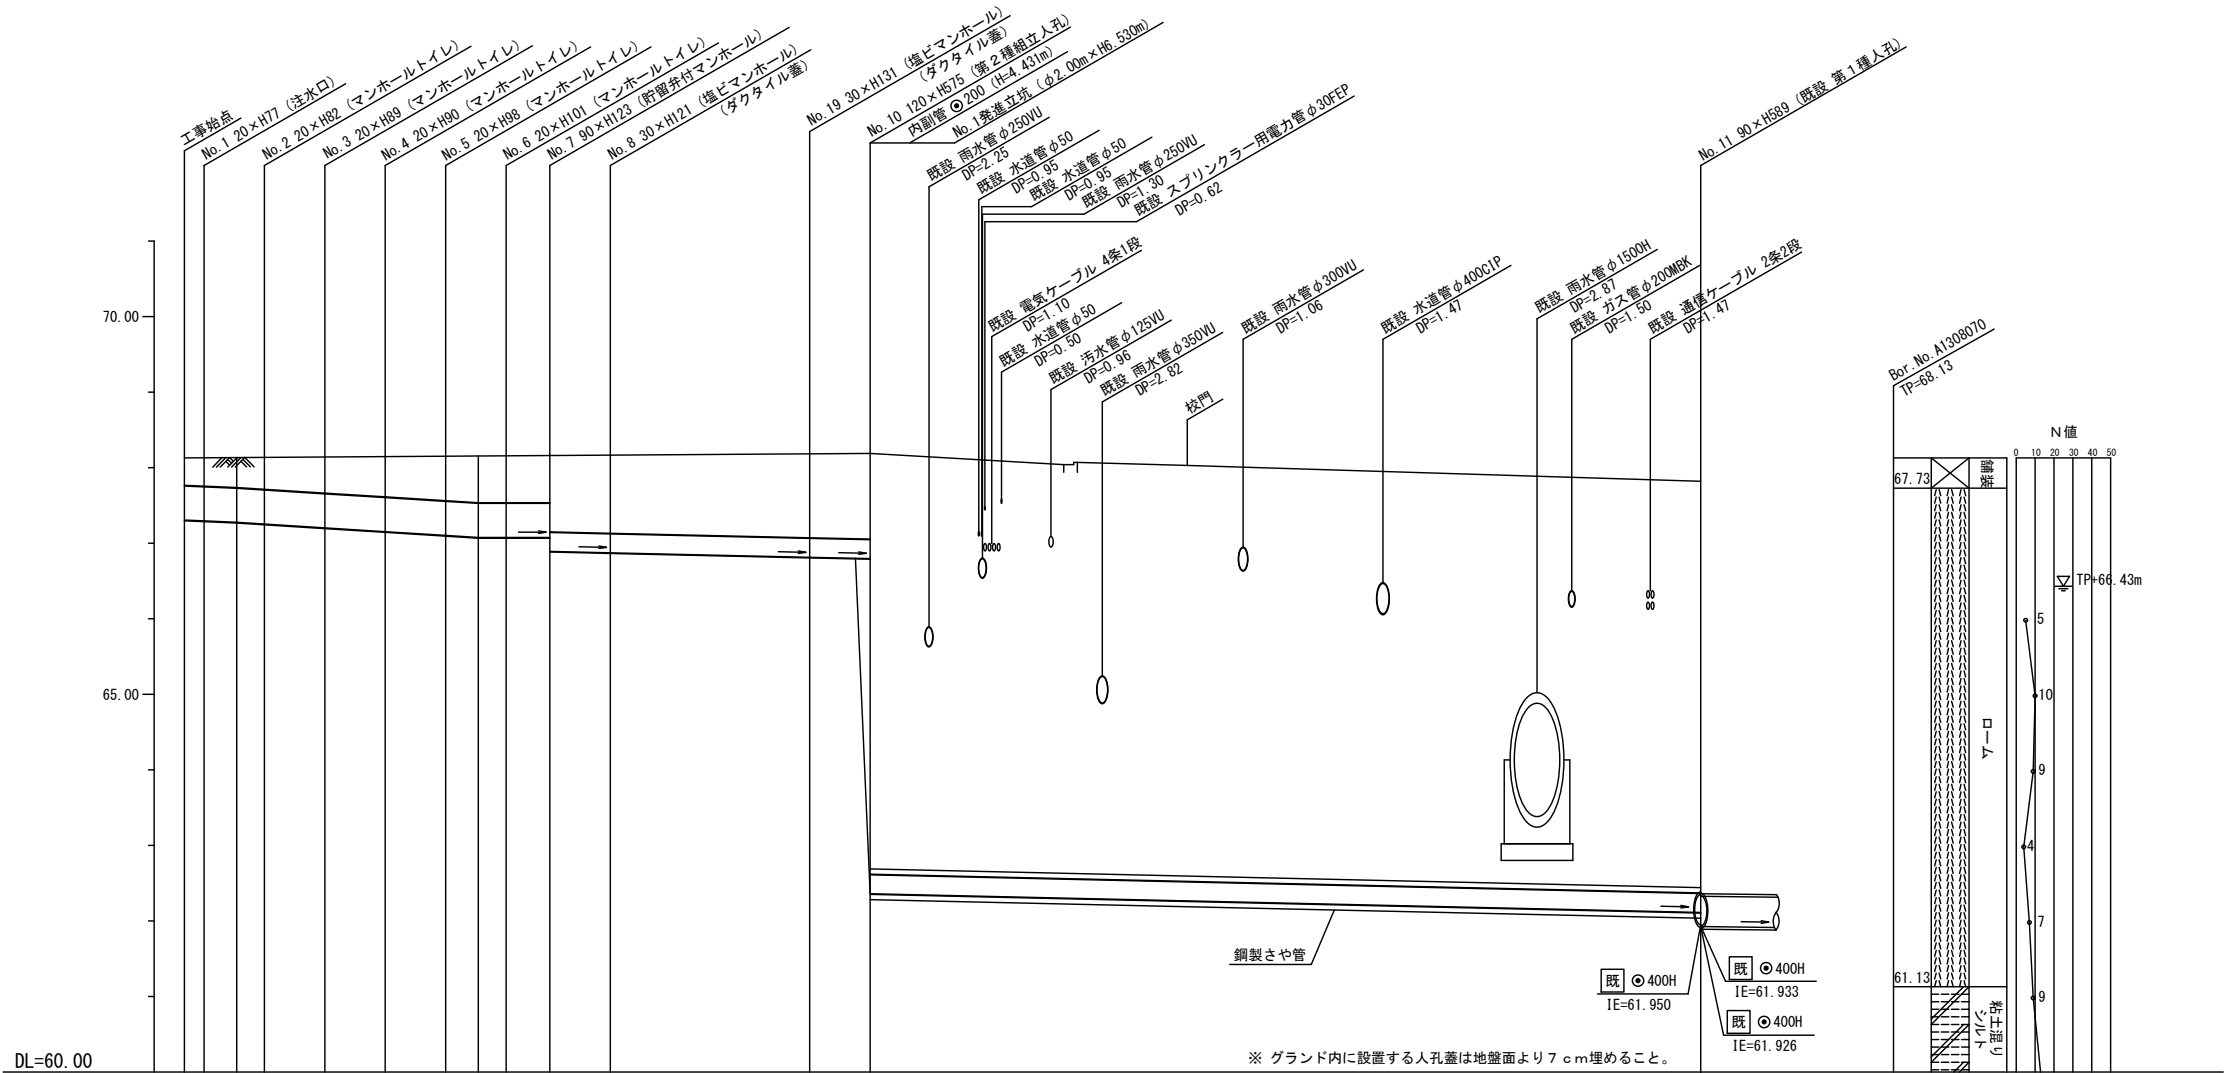

号線番号	0	1	2	3	4	5	6	7	8	9	10		
管径	φ450VU								φ250VU		φ250VU (鋼管 φ400)		
勾配	18.5	24.0					0.0	9.0		9.2			
号線間距離	0.65	2.00	2.00	2.00	2.00	2.00	1.45	2.0	6.6	2.0	27.5		
人孔間距離	0.65	1.08	0.92	2.00	2.00	2.00	1.08	0.92	1.45	2.0	6.6	2.0	
流速	3.170	3.610					0.000	1.494		1.511			
流下量	0.504	0.574					0.000	0.073		0.074			
流出量	0.001												
現在地盤高	68.13	68.13	68.14	68.14	68.16	68.12	68.15	68.16	68.16	68.19	68.18	67.82	
H	0.113												
管底高	67.300	67.288	67.268	67.246	67.198	67.150	67.102	67.076	67.076	66.891	66.796	62.112	
追加距離	0.00	0.65	1.73	2.65	4.65	6.65	8.65	9.73	10.65	12.10	22.70	50.20	
土被	0.37	0.39	0.42	0.44	0.51	0.51	0.59	0.63	0.63	0.66	1.12	5.45	
施工種別	開削工法 (昼間施工)												小口径管推進工法 (鋼製さや管工法ボーリング式二重ケーシング方式) (昼間施工)
矢板工種別	—												①軽量鋼矢板 I 型 1 段梁 平均長2.0m (全面)
基礎工種別	改良土基礎												②発進立坑部 (φ2.0m) ライナープレート t=2.7mm
埋戻工種別	全面改良土埋戻し												③流動化処理土埋戻し
覆工種別	—												
舗装復旧種別	砕石スクリーニング舗装工 (t=4cm)												
側溝種別	—												
管種別	硬質塩化ビニル管 (VU)												硬質塩化ビニル管 (VU)・鋼製さや管
取付管埋戻工種別	—												
交通整理員	1人/日												


平成31年度設計図（排除方式 分流）			
図 名	No. 10 第2種組立人孔構造図		
工事件名	災害時下水直結式仮設トイレ用下水道管整備工事 （その214）		
施工場所	旭区上白根町901番地		
縮 尺	1/60	図 番	3/4
号線番号	9 10		
地形図番号			
横浜市環境創造局			

No. 10 第2種組立人孔構造図


S=1/60

【四季の森小学校】


竣工図

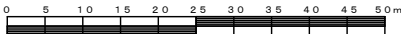


平面図

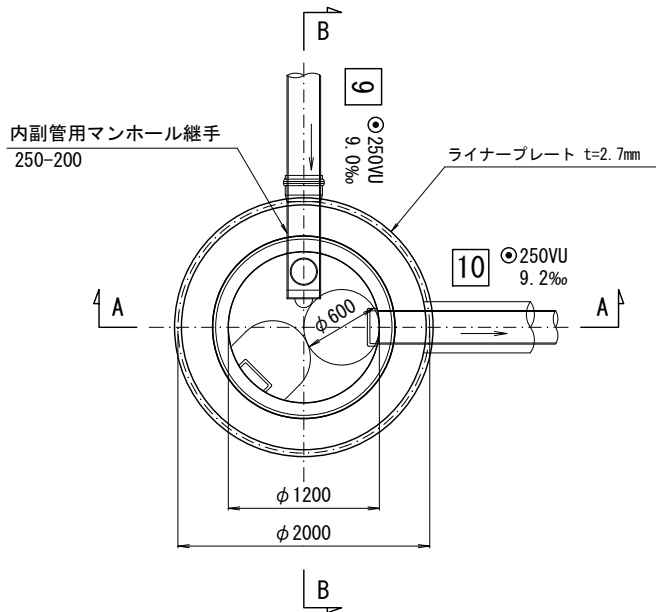


C - C 断面図

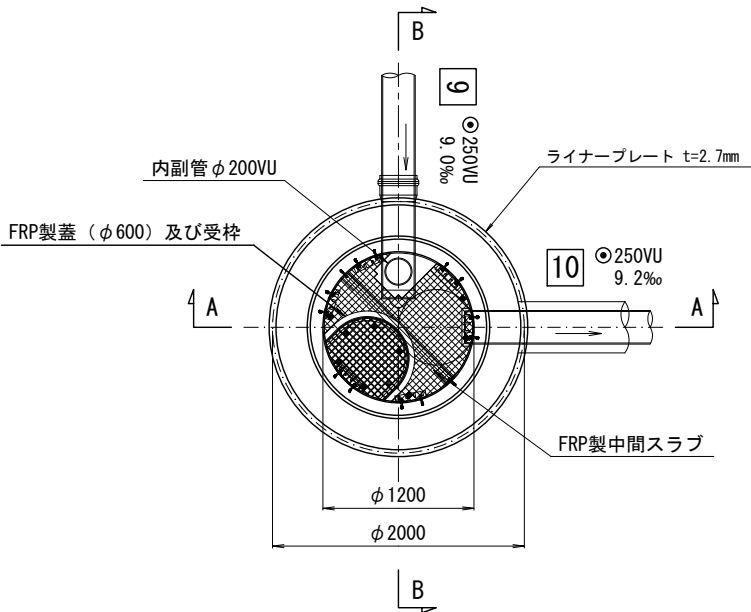

A - A 断面図

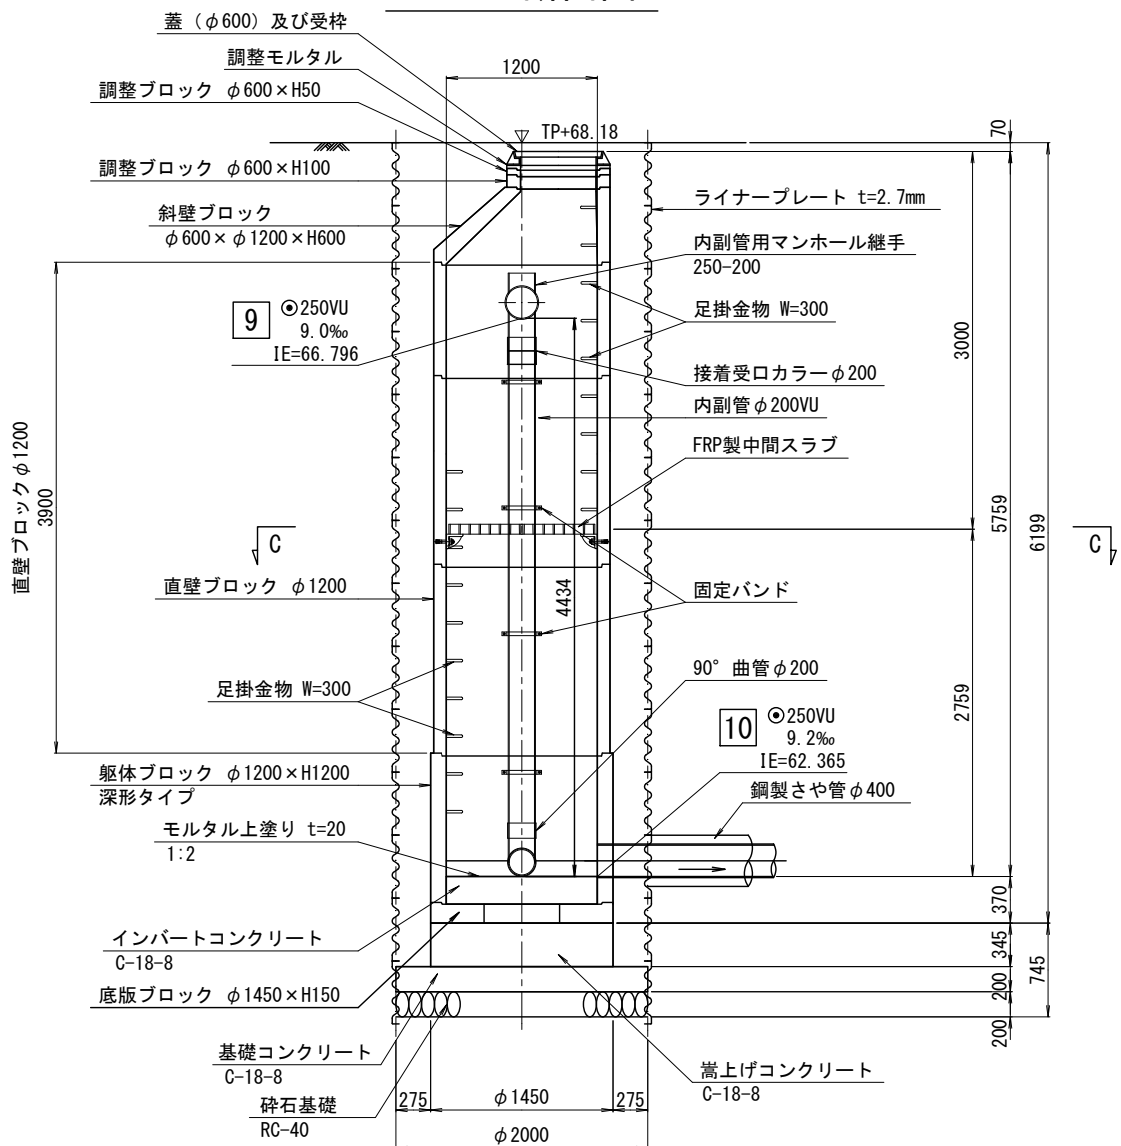

B - B 断面図

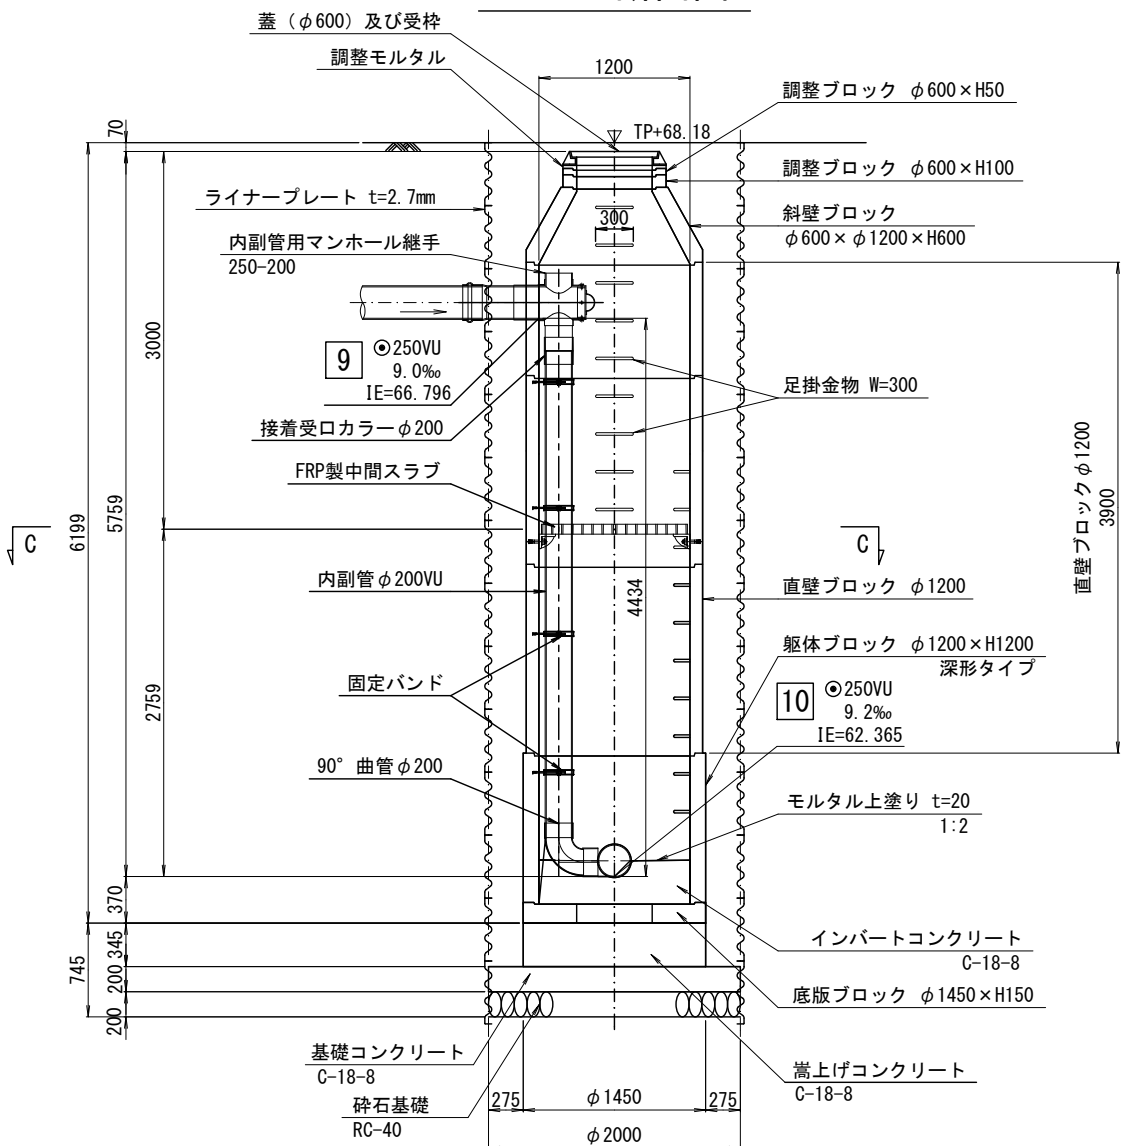

平成31年度設計図（ 排除方式 分流 ）			
図 名	No.1 発進立坑仮設図		
工事件名	災害時下水直結式仮設トイレ用下水道管整備工事 （その214）		
施工場所	旭区上白根町901番地		
縮 尺	1/60	図 番	4/4
号線番号	9 10		
地形図番号			
横浜市環境創造局			

竣工図




No.1 発進立坑仮設図


S=1/60

【四季の森小学校】


平面図

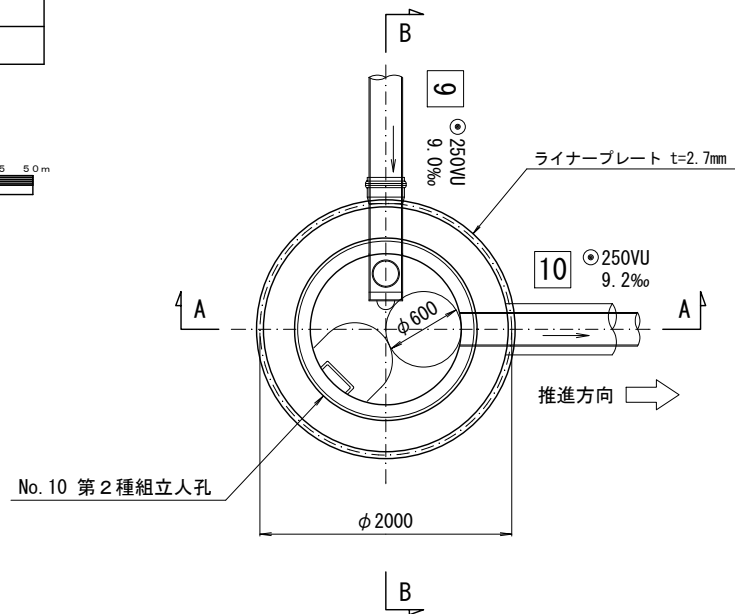


A - A 断面図

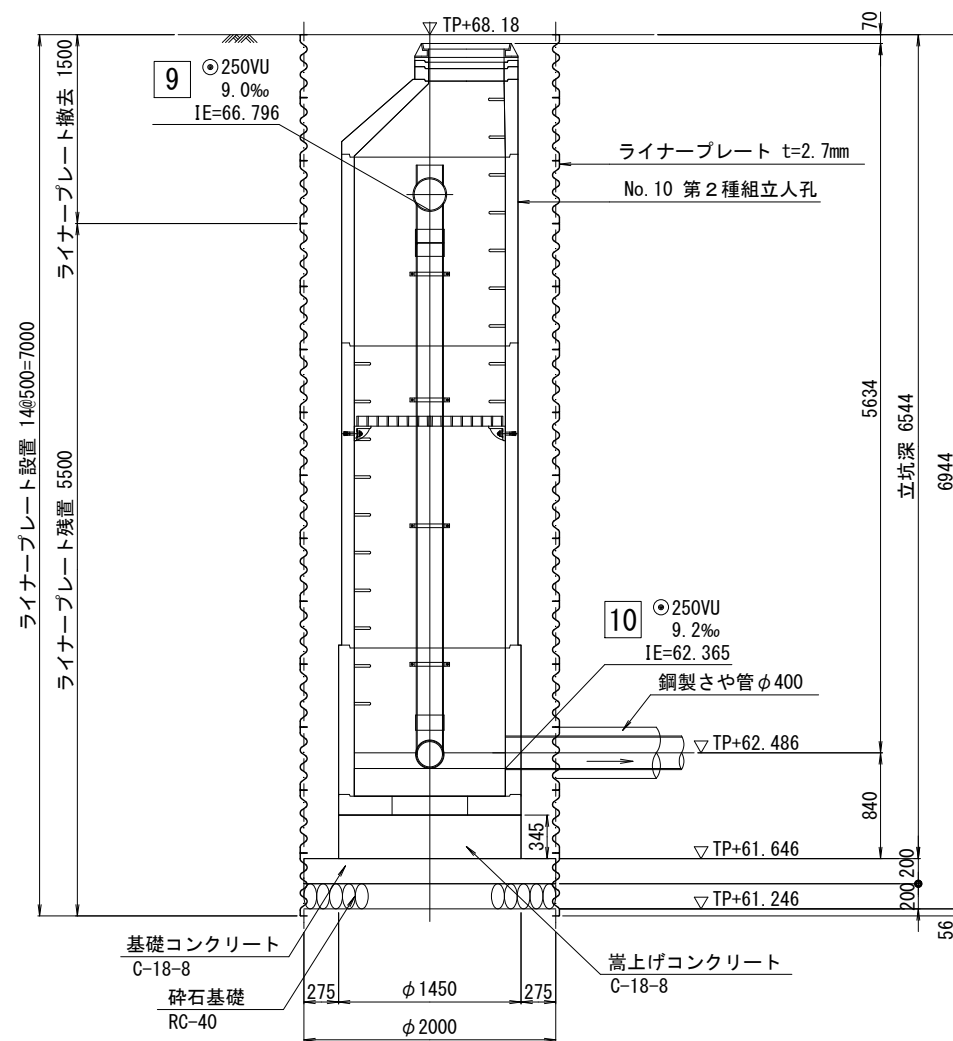



セクション構成図

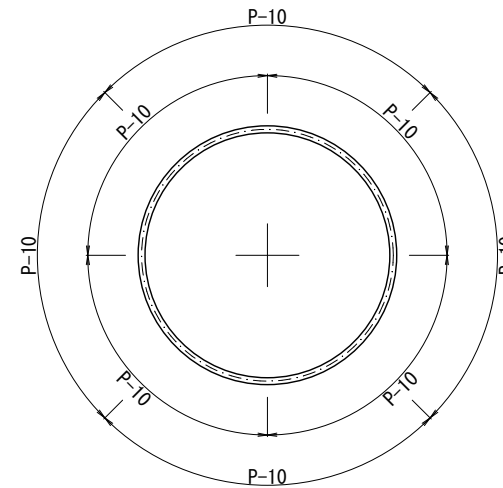

B - B 断面図

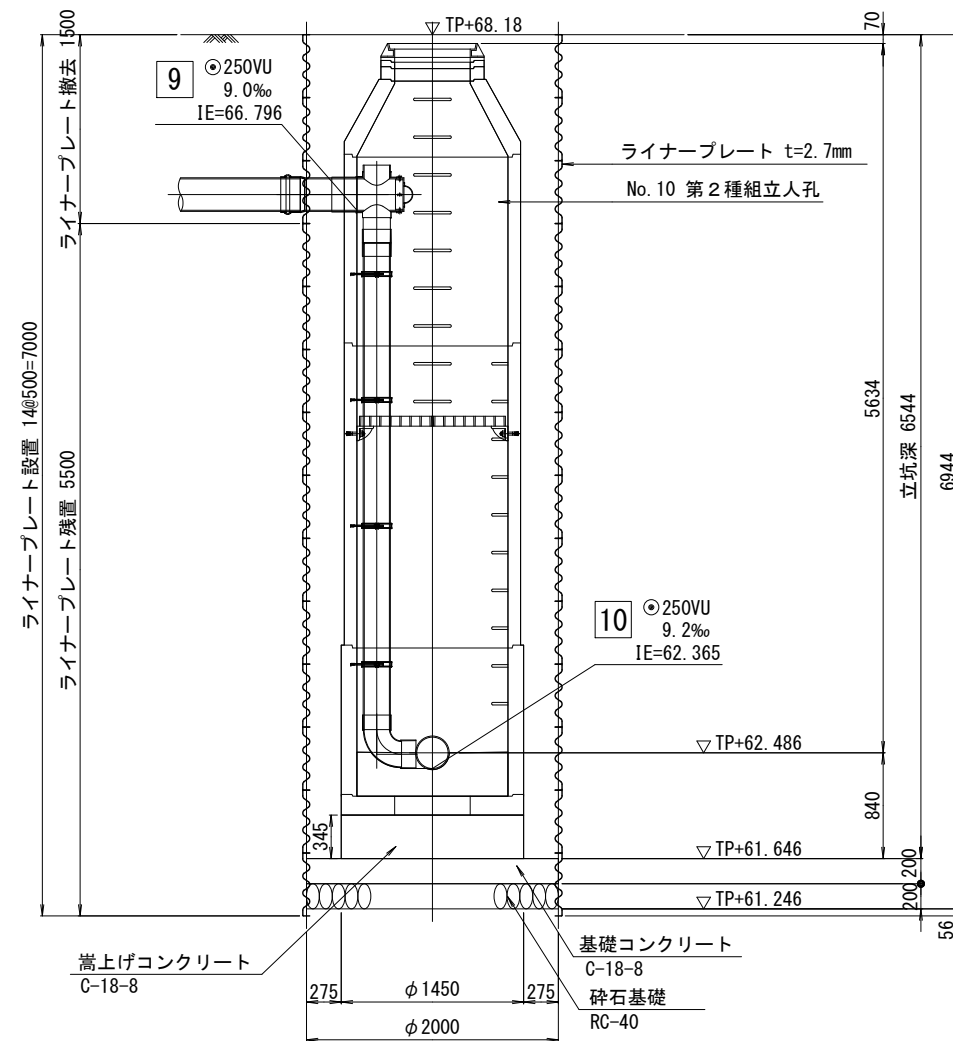

マンホール オフセット図

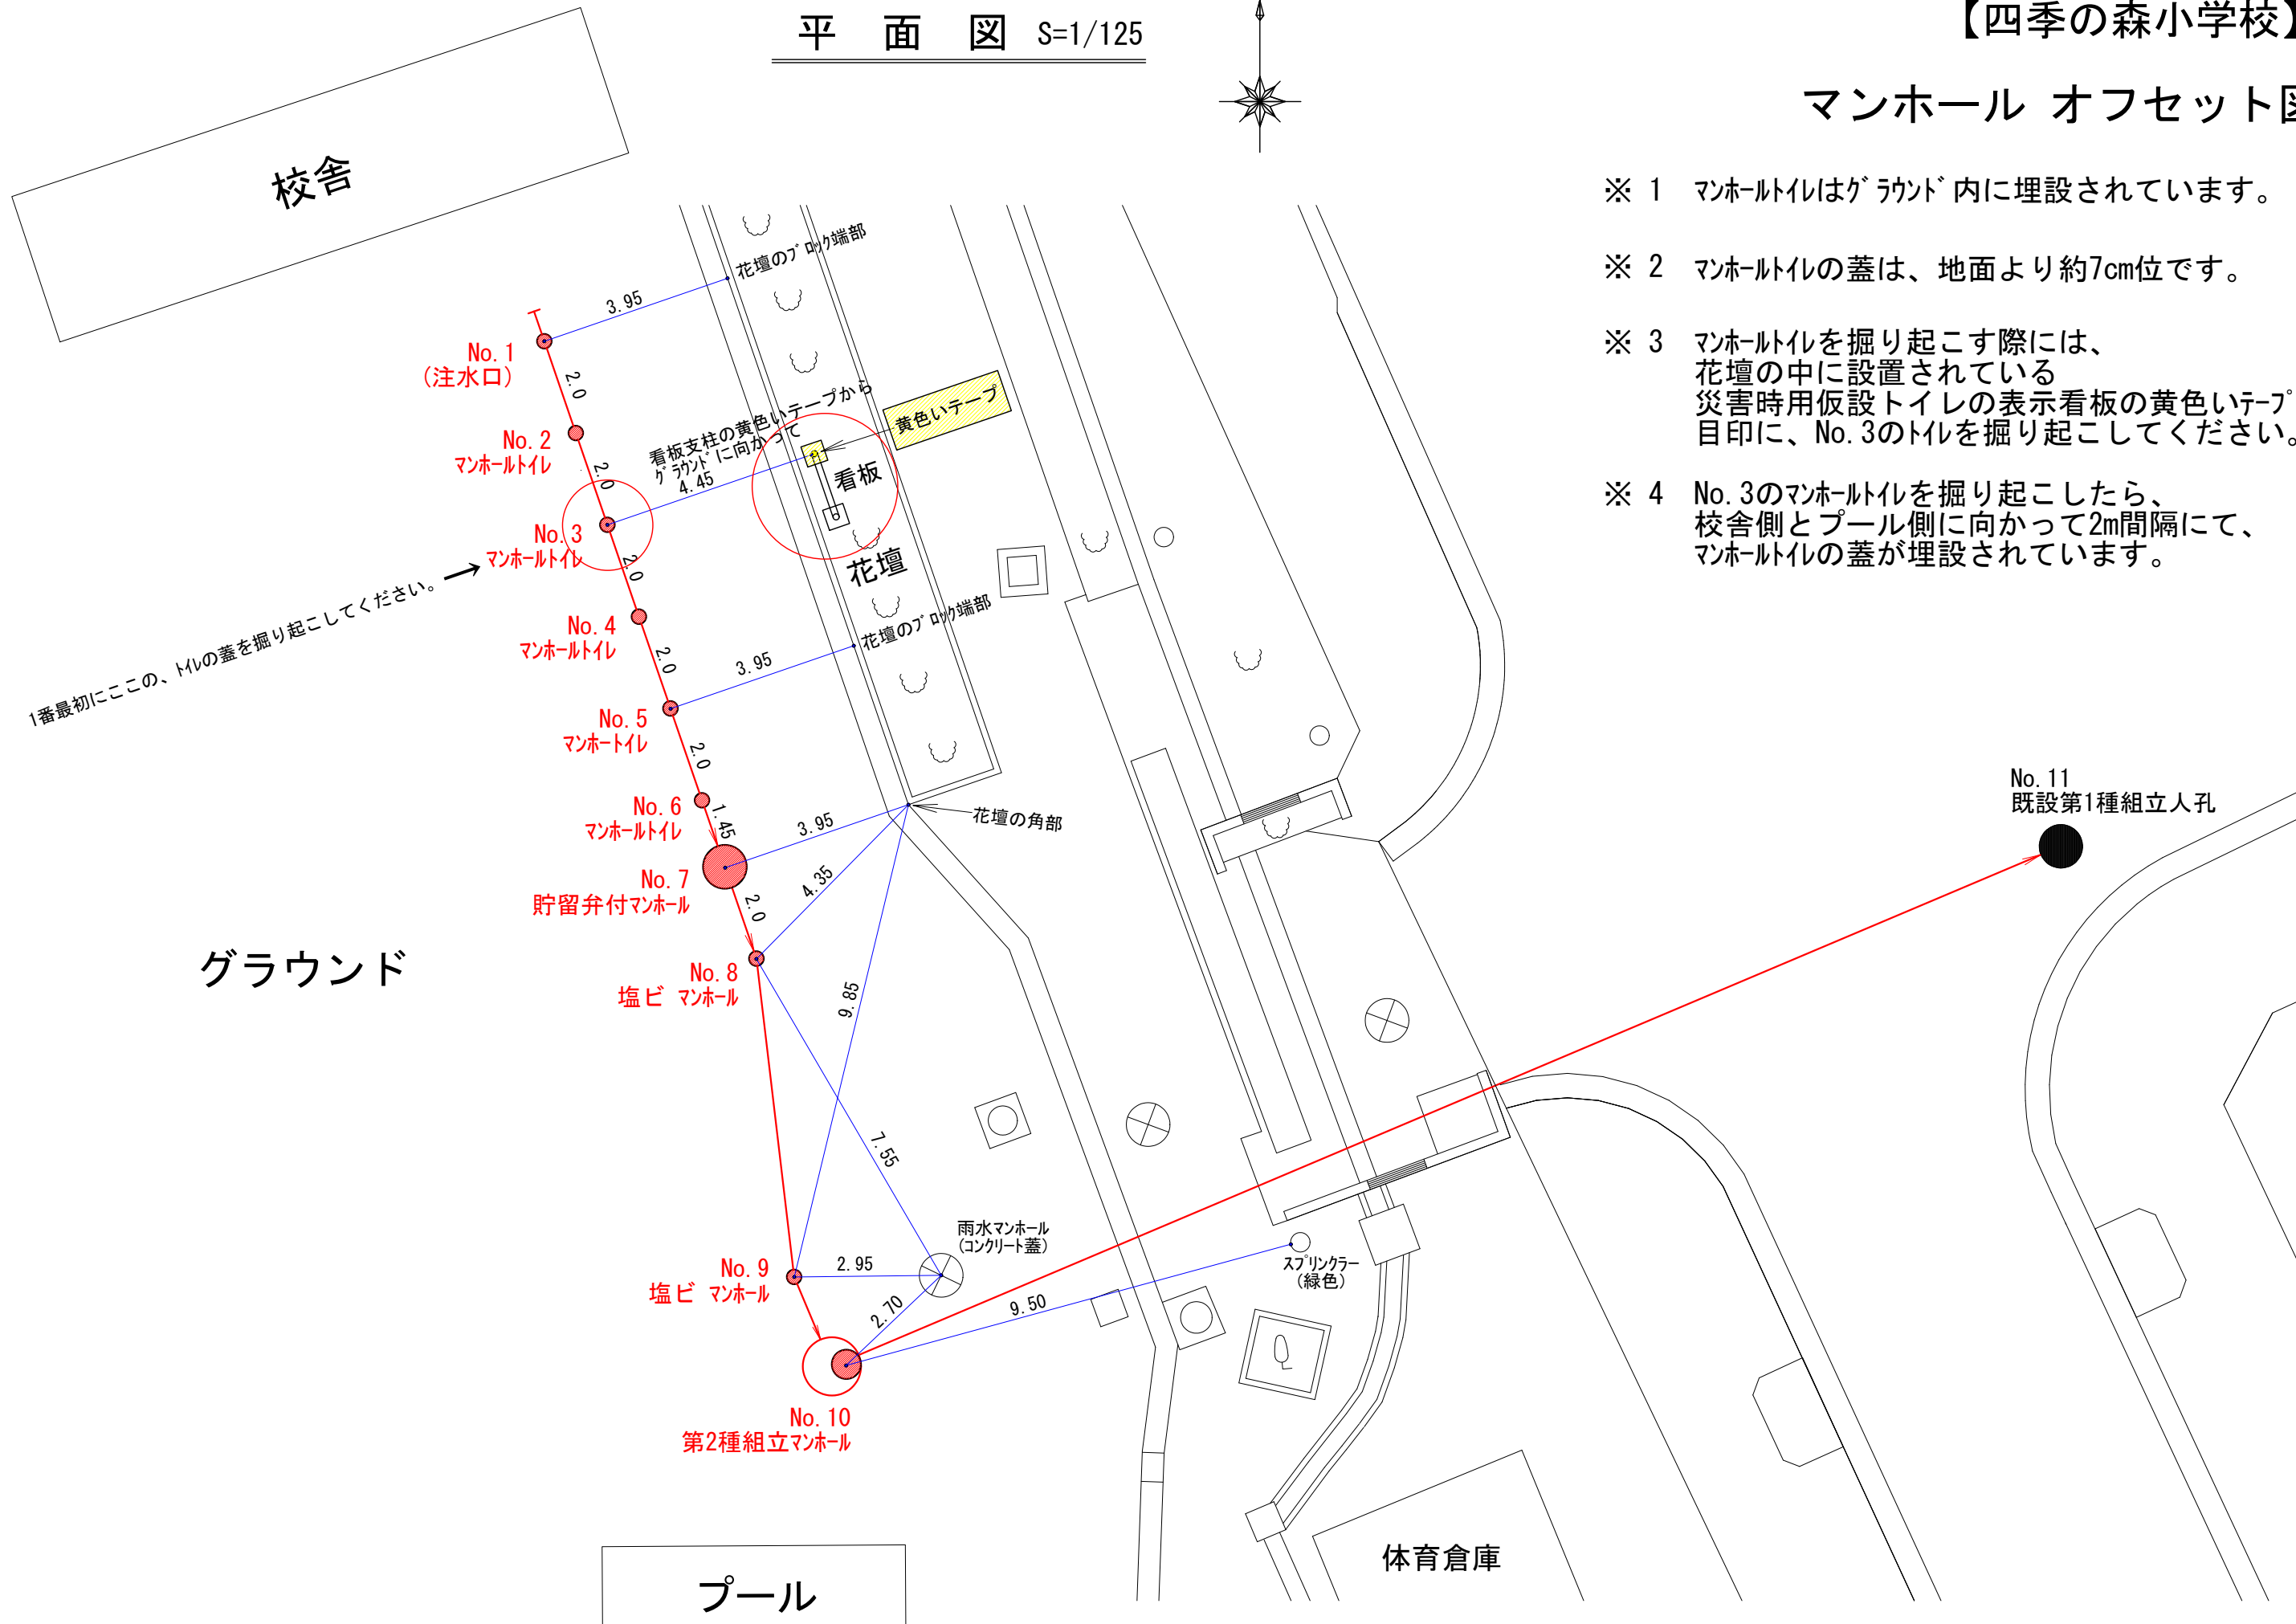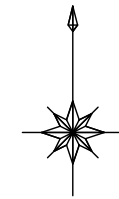

- ※ 1 マンホールはグラウンド内に埋設されています。
- ※ 2 マンホールの蓋は、地面より約7cm位です。
- ※ 3 マンホールを掘り起こす際には、
花壇の中に設置されている
災害時用仮設トイレの表示看板の黄色いテープを
目印に、No. 3のトイレを掘り起こしてください。
- ※ 4 No. 3のマンホールを掘り起こしたら、
校舎側とプール側に向かって2m間隔にて、
マンホールの蓋が埋設されています。

No. 11
既設第1種組立人孔

グラウンド

プール

体育倉庫