

平成30年度設計図（排除方式 分流）

図 名

縦断面図（若葉台特別支援学校）

工事件名

災害時下水直結式仮設トイレ用下水道管整備工事（その155）

施工場所

旭区若葉台二丁目1番1号

縮 尺

縦1:100、横1:250

図 番

2 / 2

号線番号

0

1

2

3

4

5

6



7

8

地形図番号

46-42

横浜市環境創造局

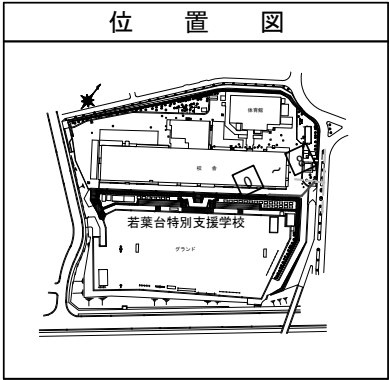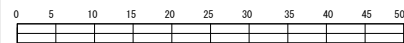


仕様水準点（平成29年11月15日）

標高番号	既設入孔
—	
標 高 (M)	70090

縦断面図

縦 1:100
縮尺 横 1:250

【若葉台特別支援学校】

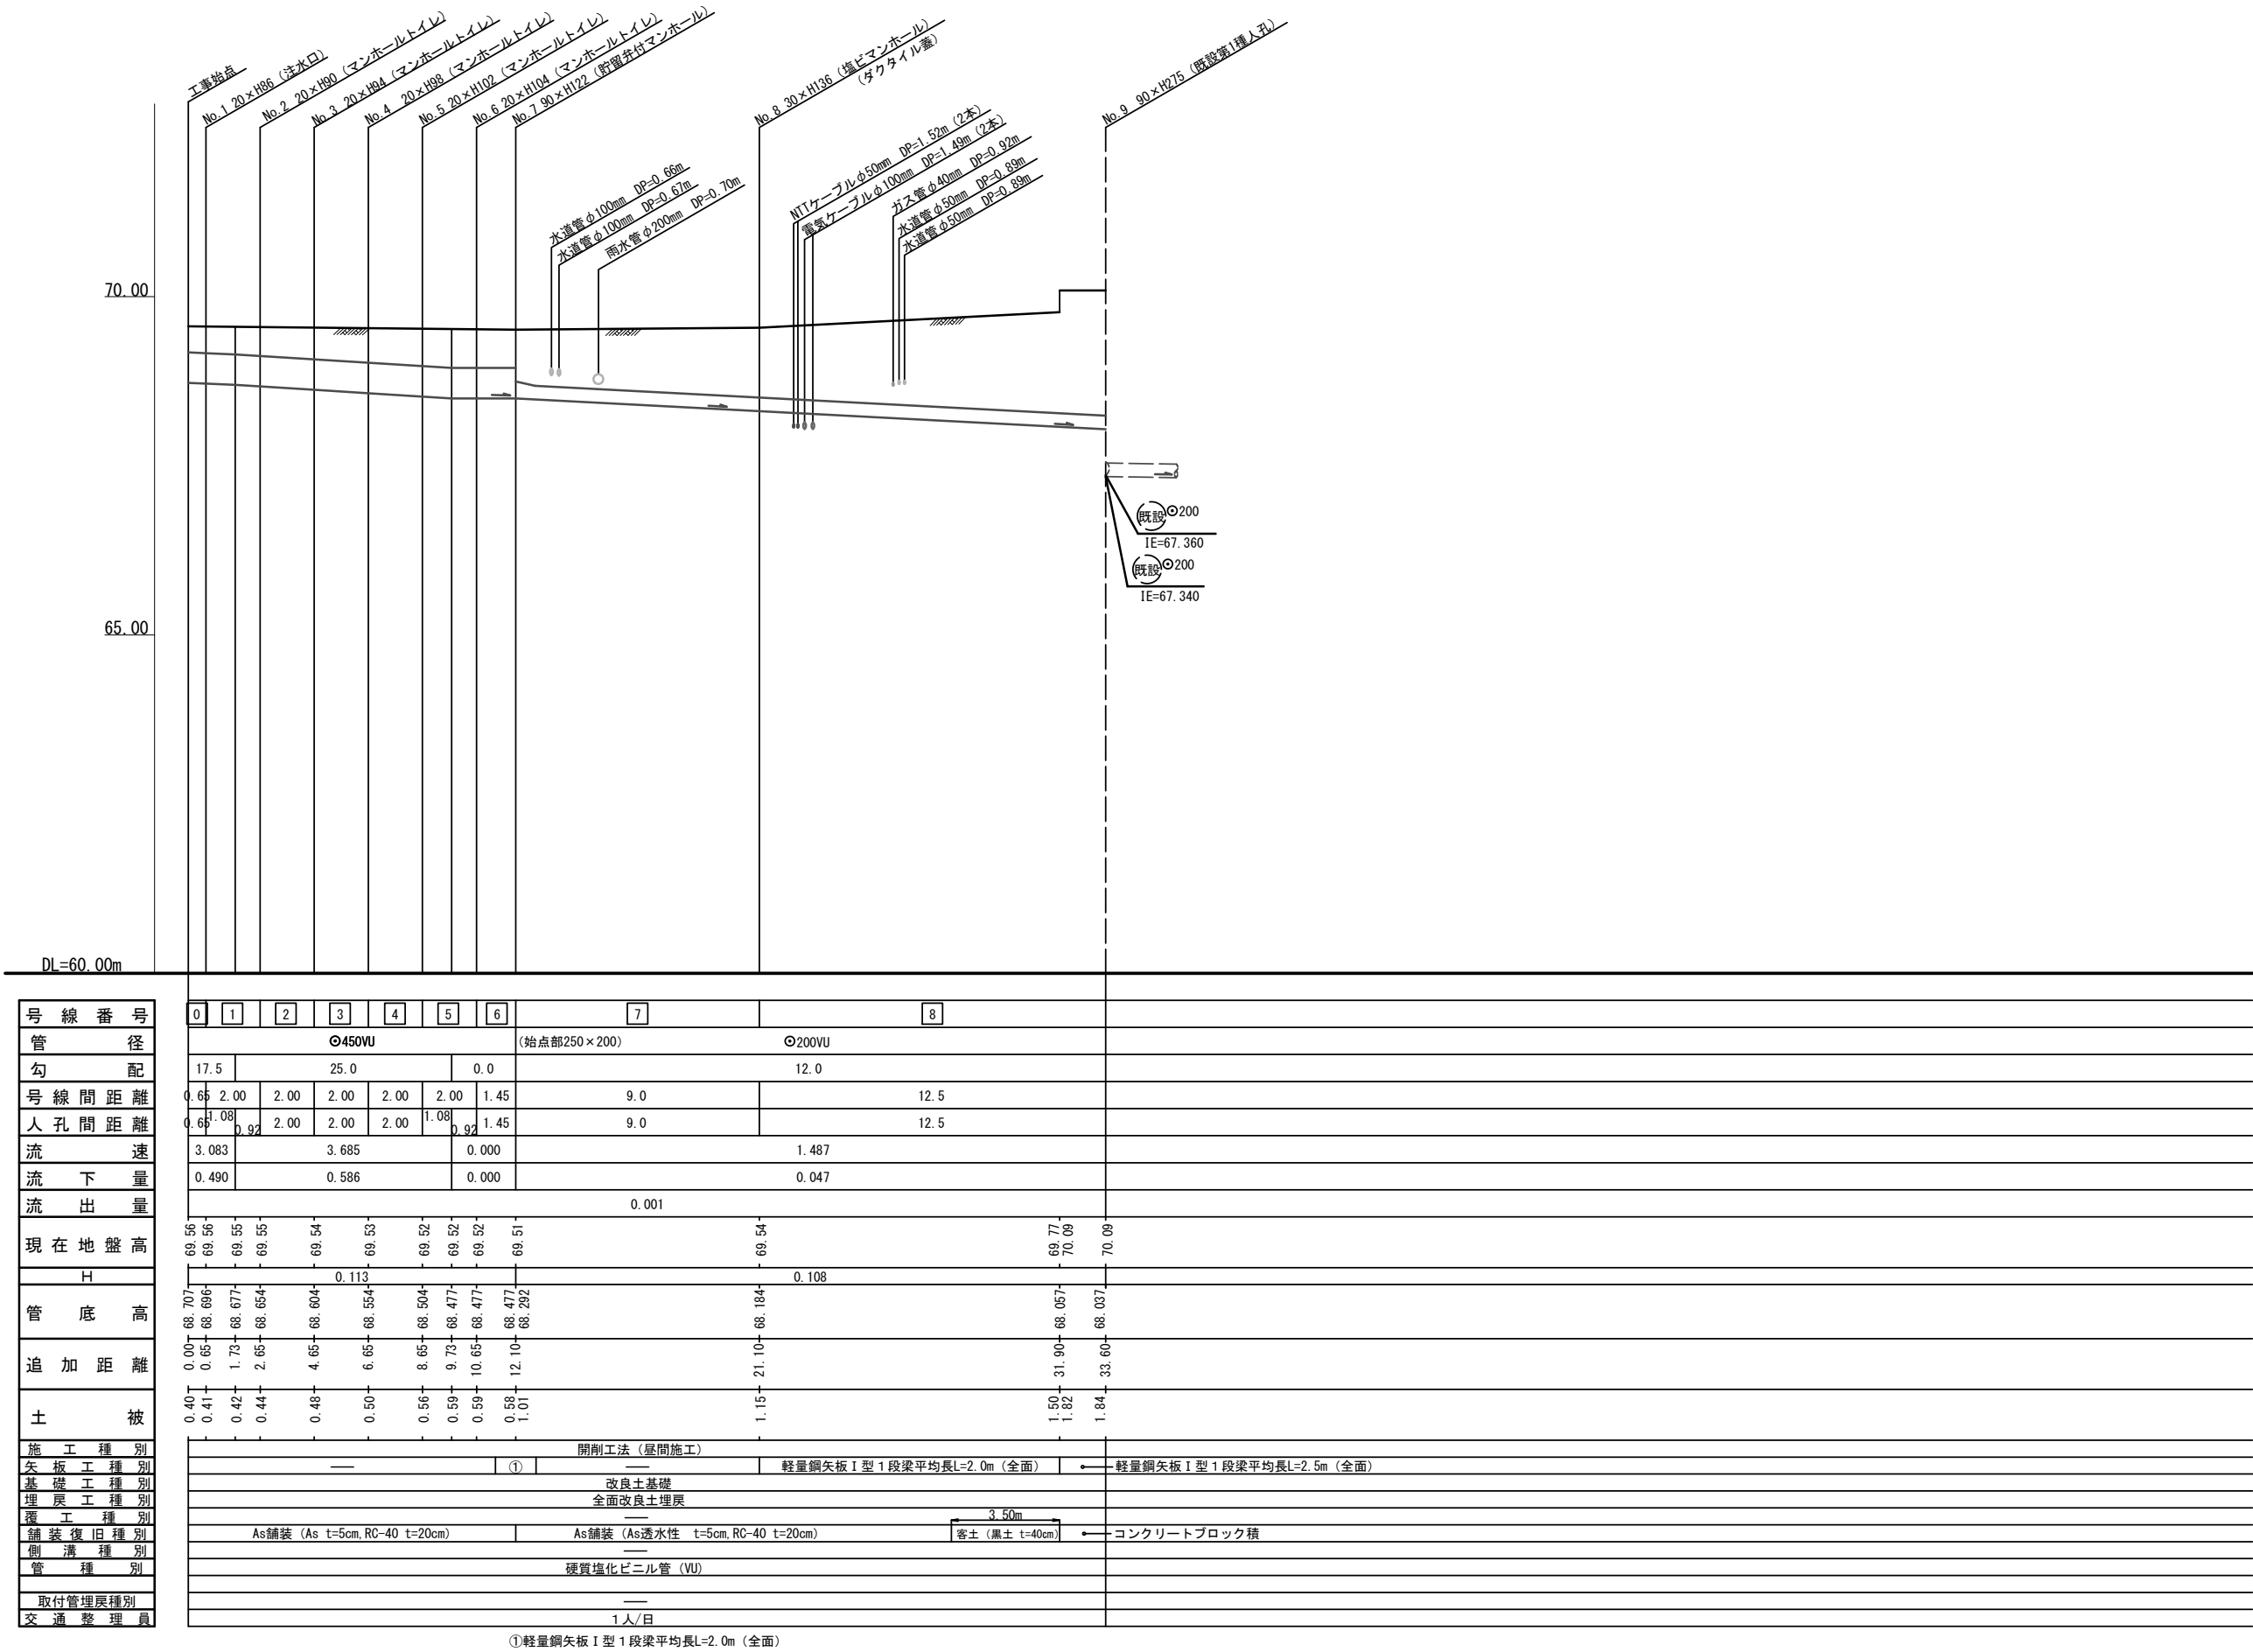

a_8.41m 年度設計図（排除方式 分流）




b_8.45m



貯水槽オフセット図面

【若葉台特別支援学校】

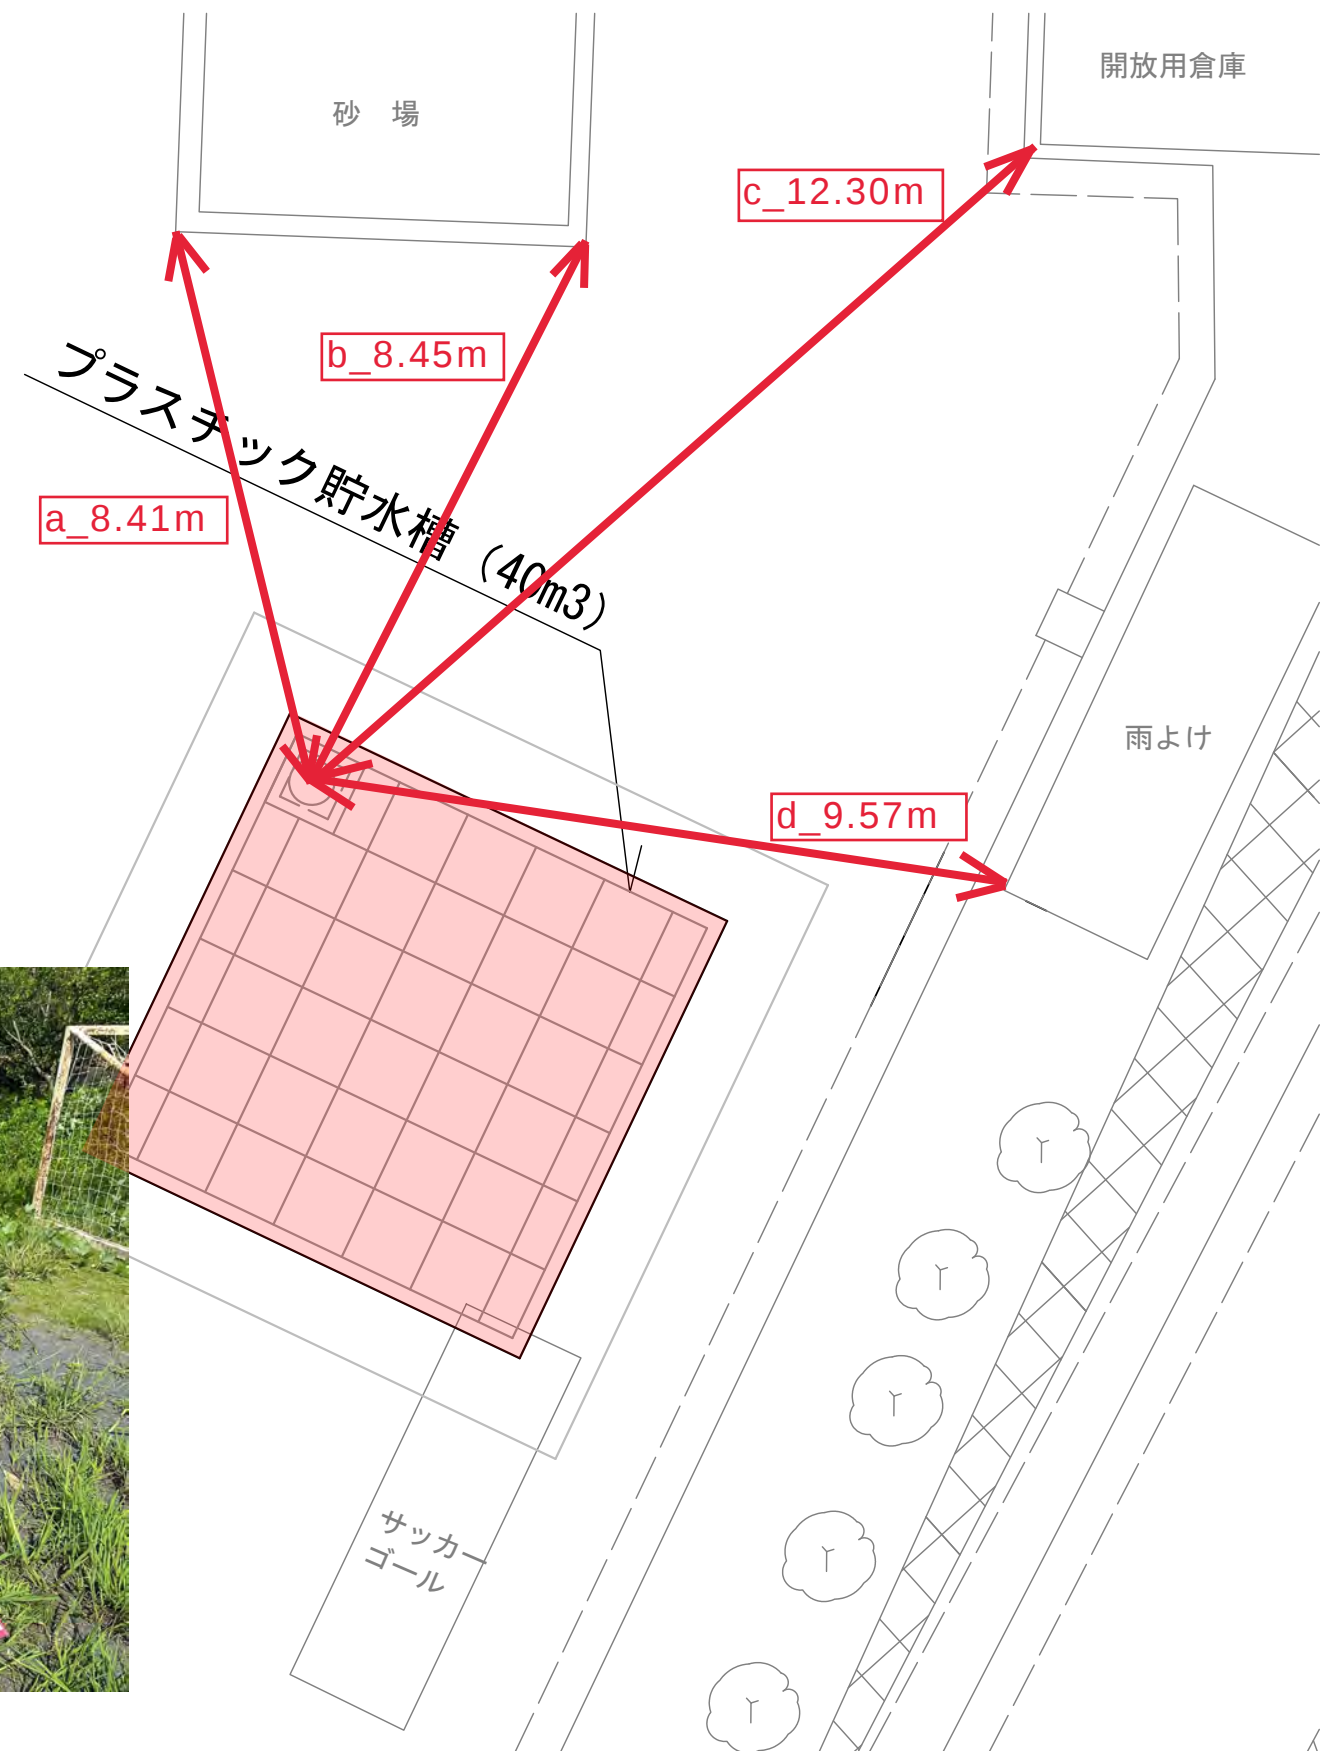

c_12.30m



d_9.57m

