


令和3年度設計図(排除方式 分流)

図名	平面図-縦断面
工事名	災害時下水道給排水設備工事(その34)
施工場所	東俣野小学校(戸塚区東俣野町1103番地1)
縮尺	図示 図番 1/1
号線番号	0 1 2 3 4 5 6 7
地形図番号	155-47, 155-48, 164-7, 164-8
調査	調査 設計
設計	設計
作成	作成
承認	承認
横浜環境創造局	

竣工図

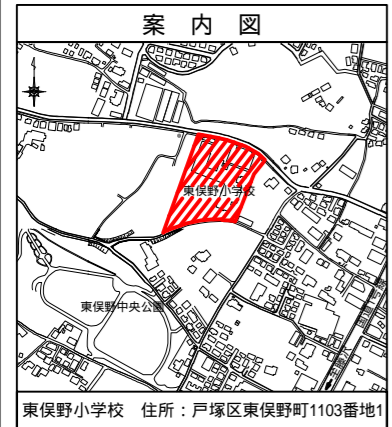


凡例	
	新設管渠及びます(マンホールトイレ)
	新設管渠及び貯留付きマンホール
	新設管渠及び第1種組立人孔
	新設管渠及び塩ビマンホール
	既設分流汚水管渠及びます-人孔
	既設分流雨水管渠及びます-人孔

(有)山崎建設


使用水準点(2020年7月)	
標石番号	既設第1種人孔
戸塚区東俣野町1103番地1	
標高(M)	39.07

平面図(A1)S=1/100
(A3)S=1/200

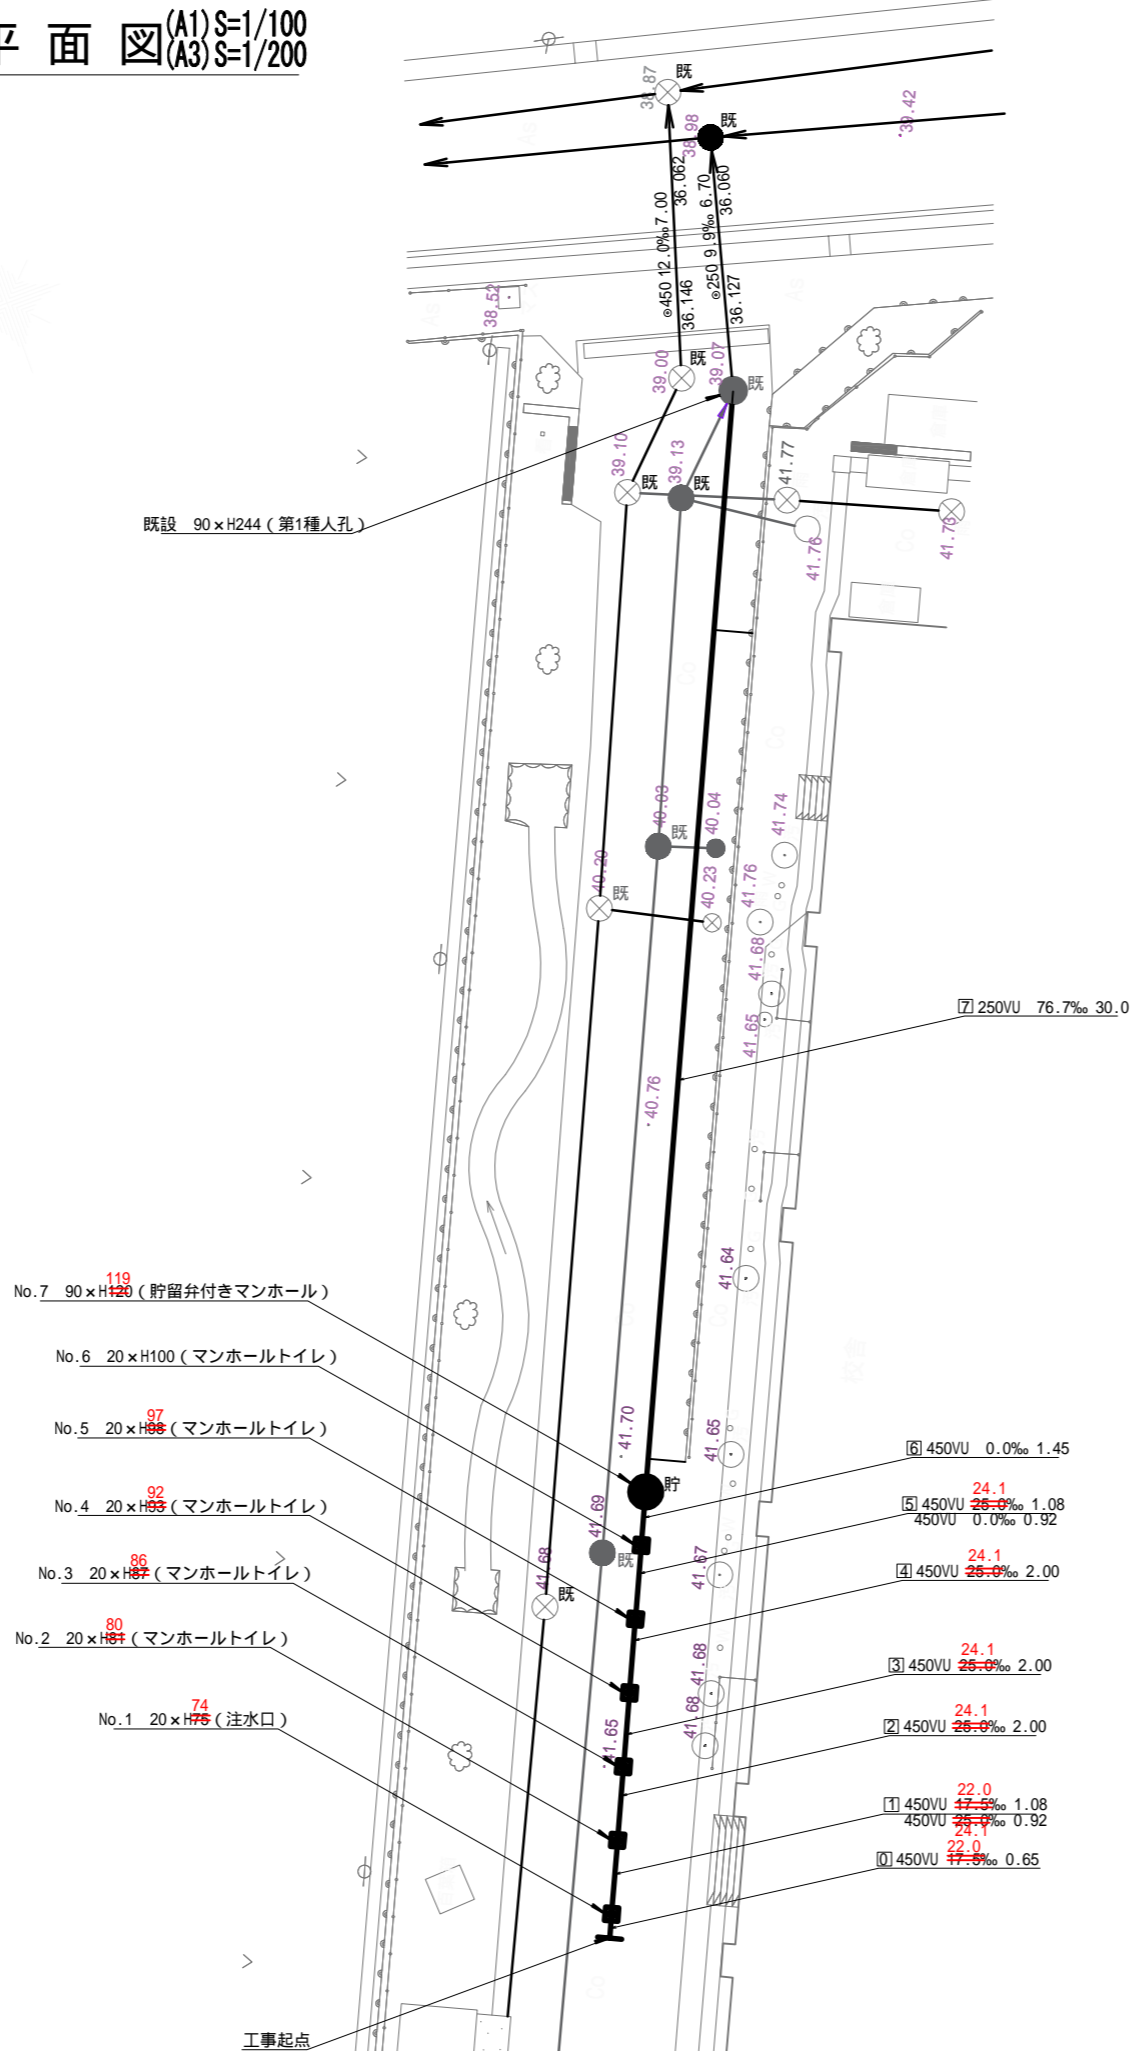

【東俣野小学校】

縦断面図(A1)V=1/100・H=1/250
(A3)V=1/200・H=1/500

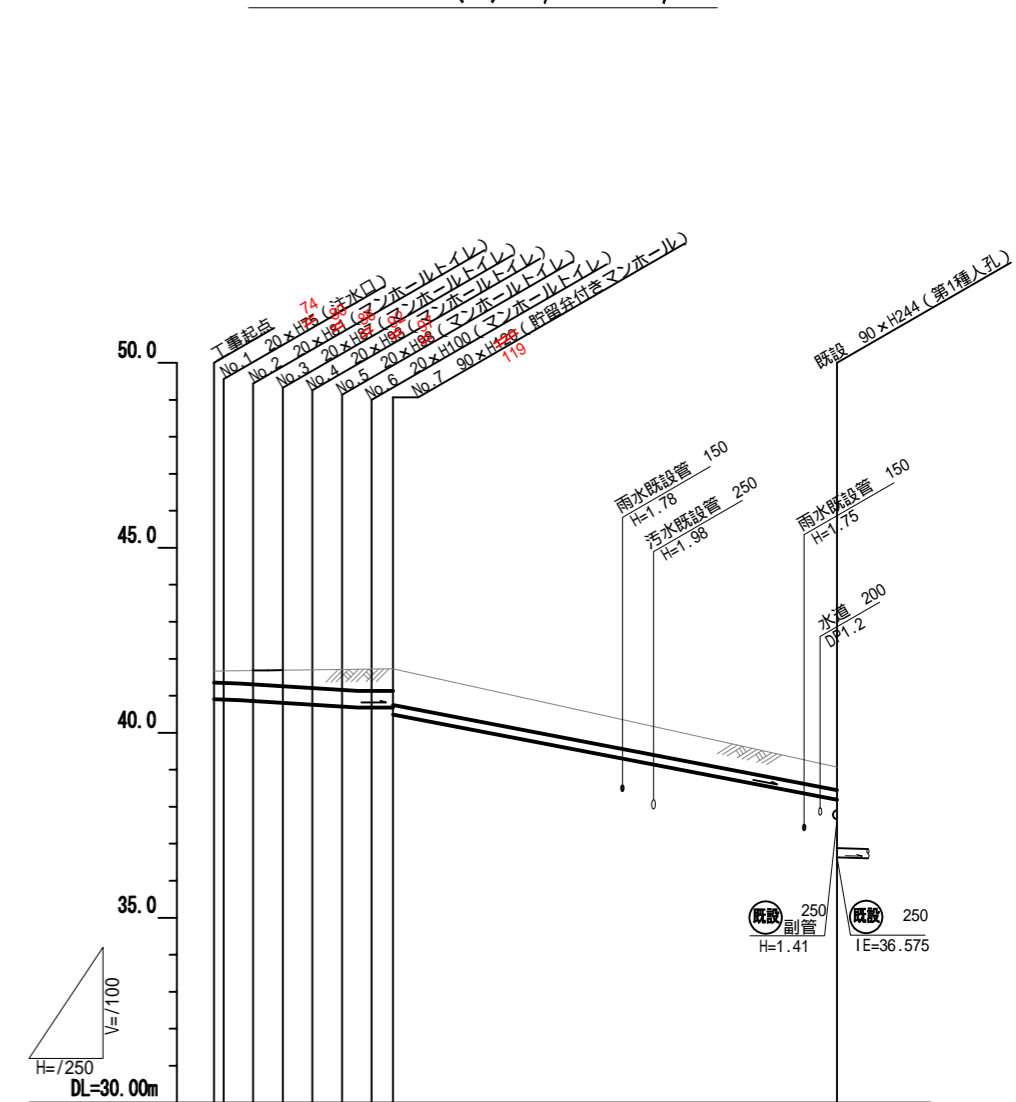

号線番号	0	1	2	3	4	5	6	7
施工種別	開削工法							
矢板工種別	-							
基礎工種別	改良土基礎							
埋戻工種別	全面改良土埋戻し							
覆工種別	-							
舗装復旧種別	Co舗装(Co t=15cm, RC-40 t=15cm)							
側溝種別	硬質塩化ビニル管							
取付管理戻工種別	-							
交通誘導員	1人/日							

軽量鋼矢板 型(1段梁) H=2.0