



令和3年度設計図(排除方式 分流)

図名	平面図-縦断面		
工事件名	災害時下水道結末仮設トイレ用下水道管整備工事(その345)		
施工場所	下郷小学校(戸塚区戸塚町2447番地2)		
縮尺	図示	図番	1/1
号線番号	0 1 2 3 4 5 6 7 8 9		
地形図番号	148-17, 148-18, 148-25, 148-26		
審査	課長	係長	審査
横浜市環境創造局			

【下郷小学校】



平面図 (A1)S=1/100  
(A3)S=1/200

縦断面 (A1)V=1/100・H=1/250  
(A3)V=1/200・H=1/500

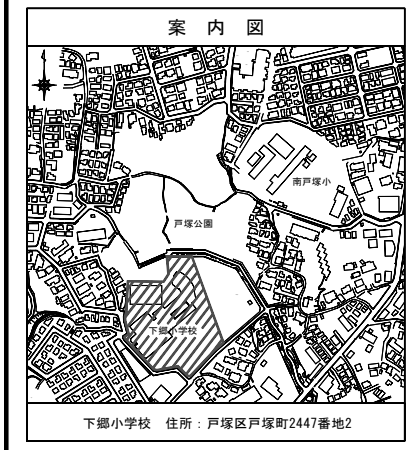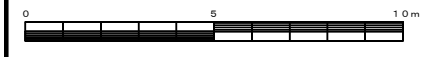


凡例

	新設管渠及びます(マンホールトイレ)
	新設管渠及び貯留付きマンホール
	新設管渠及び第1種組立人孔
	新設管渠及び埋ビマンホール
	既設分流污水管渠及びます-人孔
	既設分流雨水管渠及びます-人孔

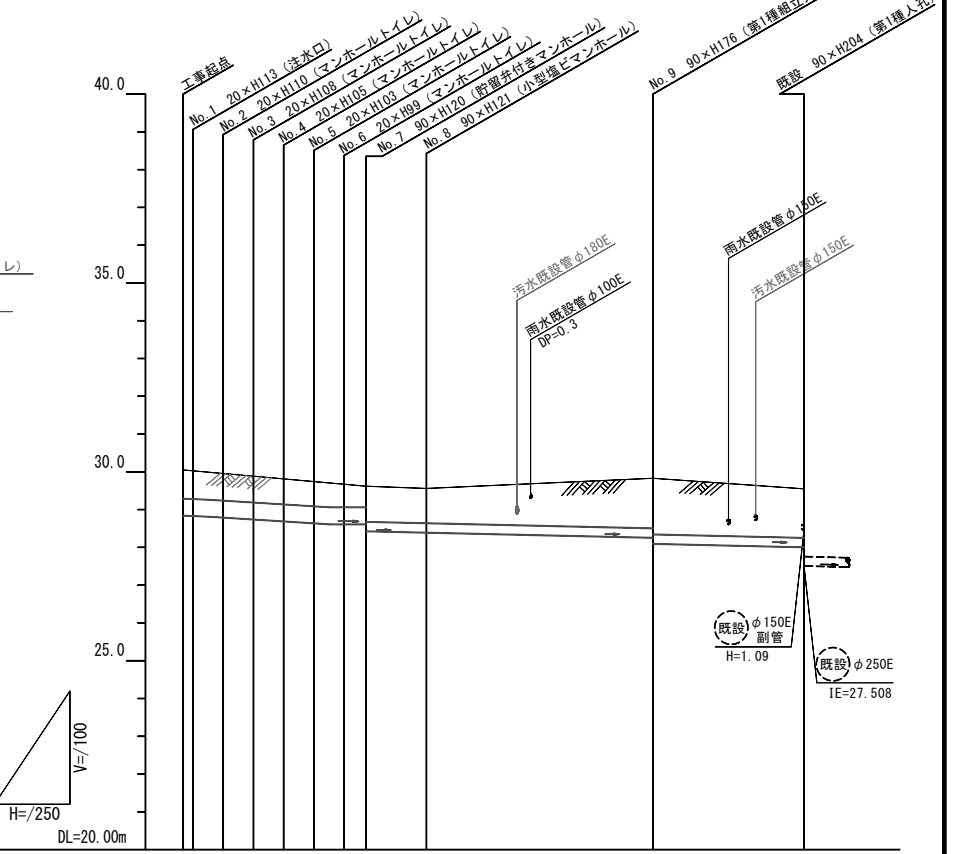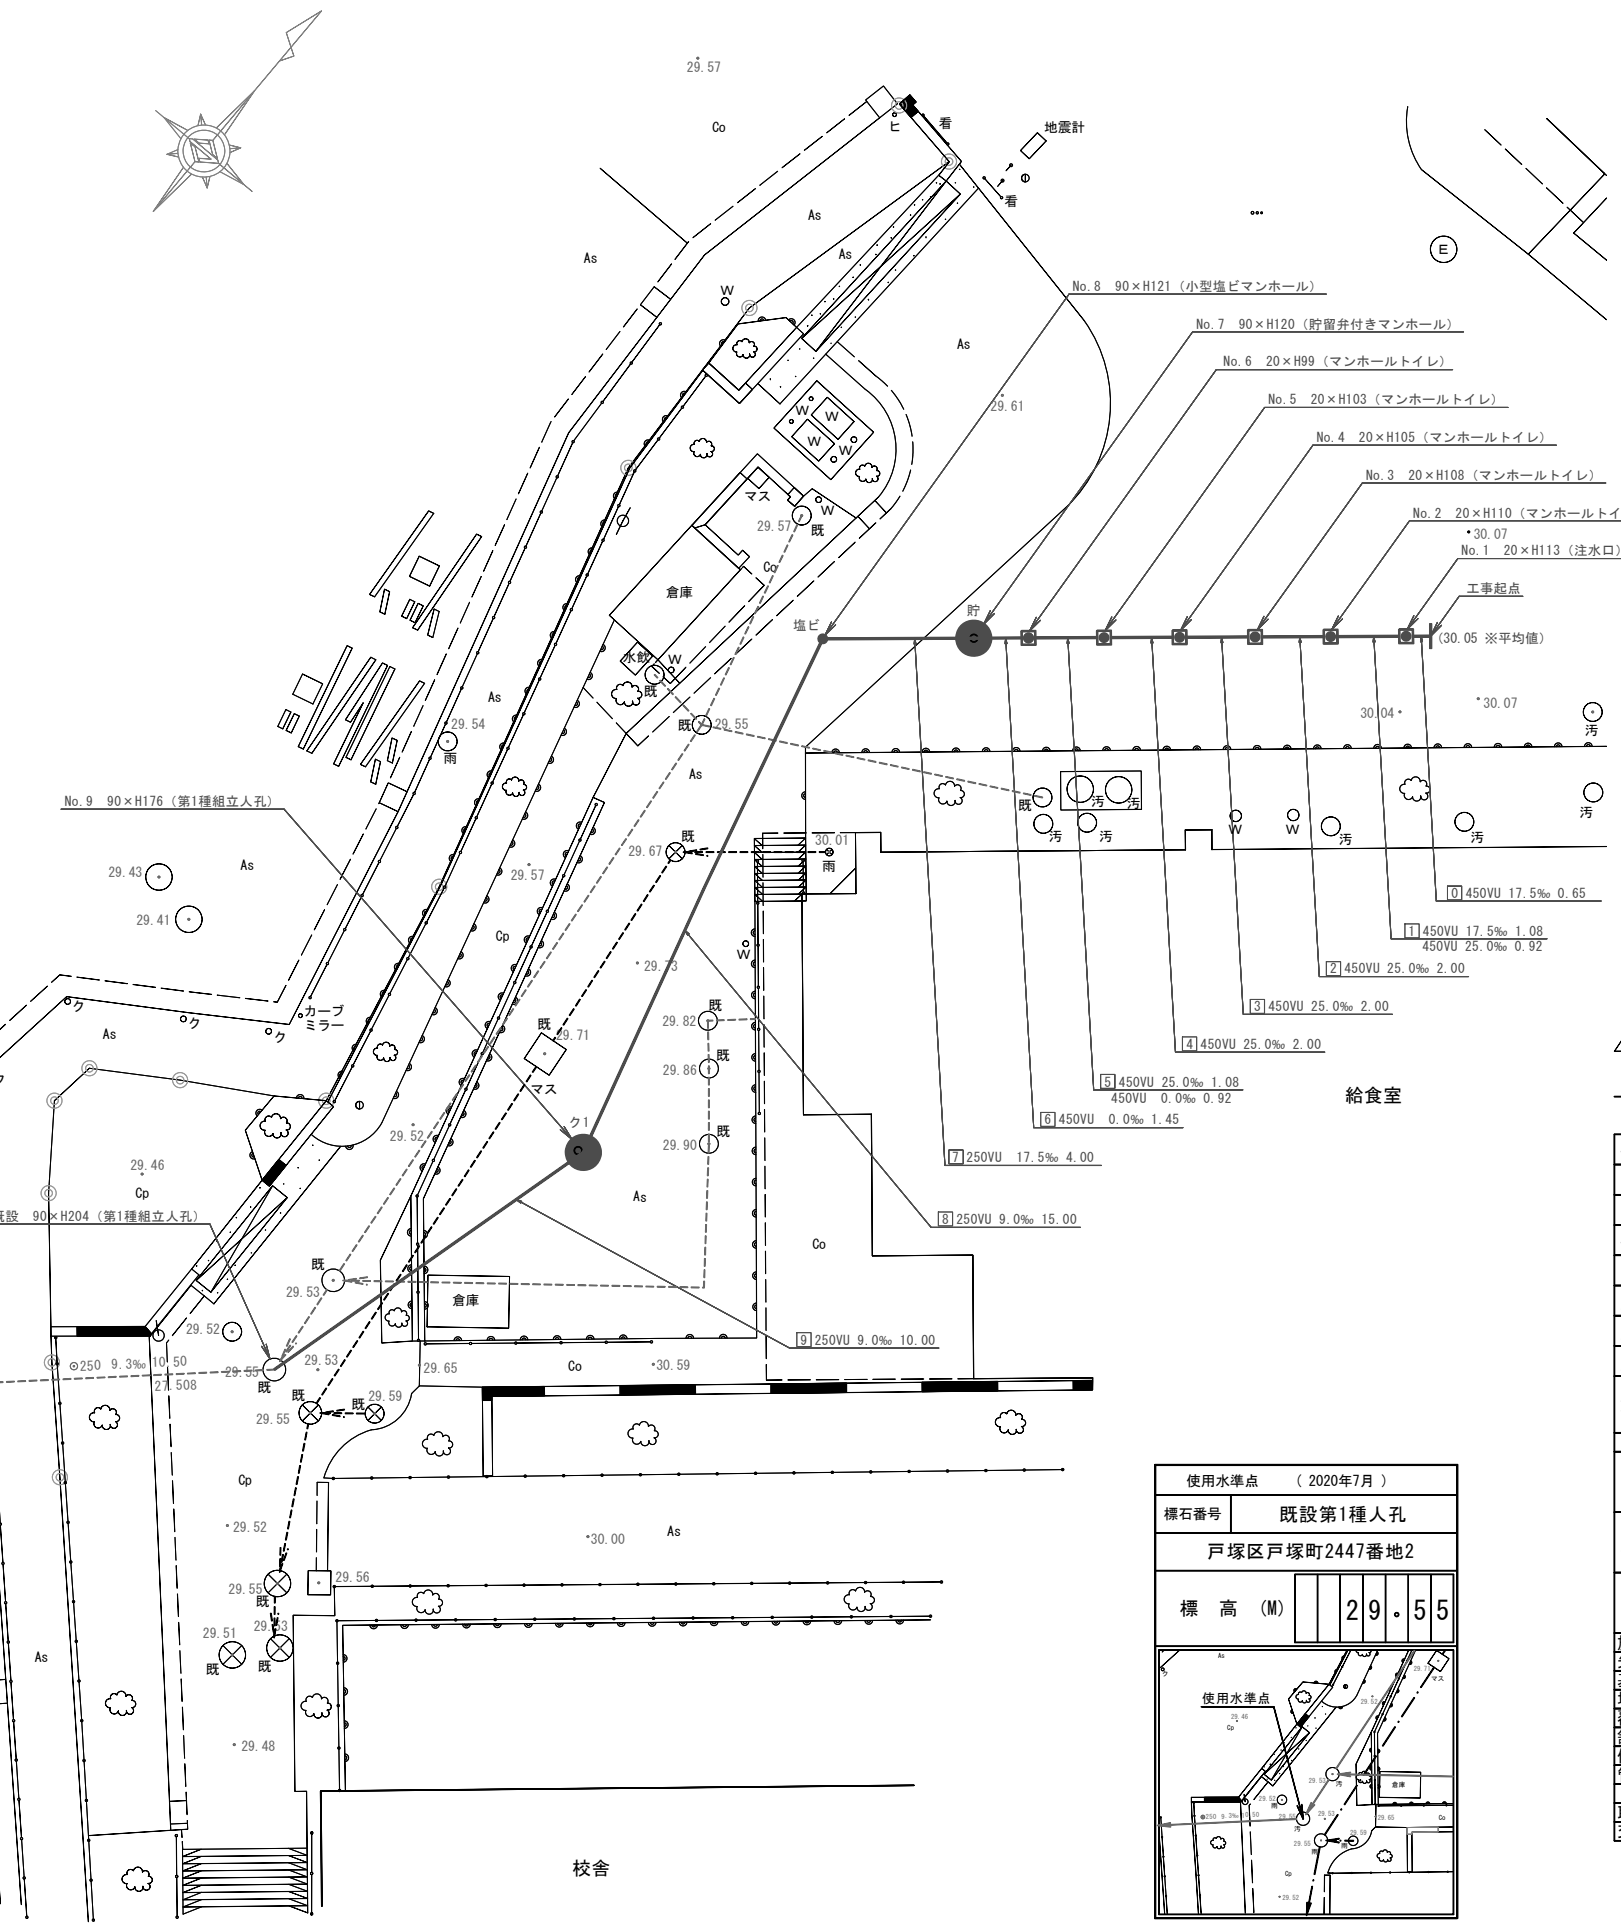

号線番号	管径							8	9
	φ450VU			φ250VU					

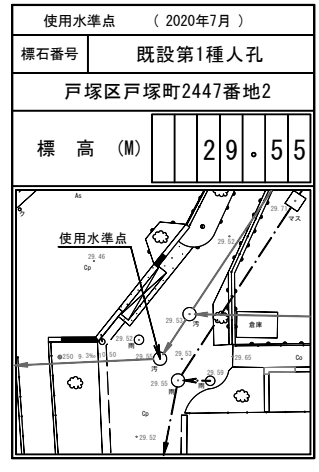

竣工図  
みなと建設(株)

①軽量鋼矢板I型(1段梁) H=2.0  
②学校内(平板 t=6cm 敷砂 t=3cm RC-40 t=6cm)