


# 子安地区確定図索引

- 図面番号
- 同区域
- 1 ブロック番号
- - - 地区境界
- - - 町界


この頁は当地区の索引図（頁照合用）として  
本市職員が作成したものです。

赤字は、頁（ページ）番号になります。

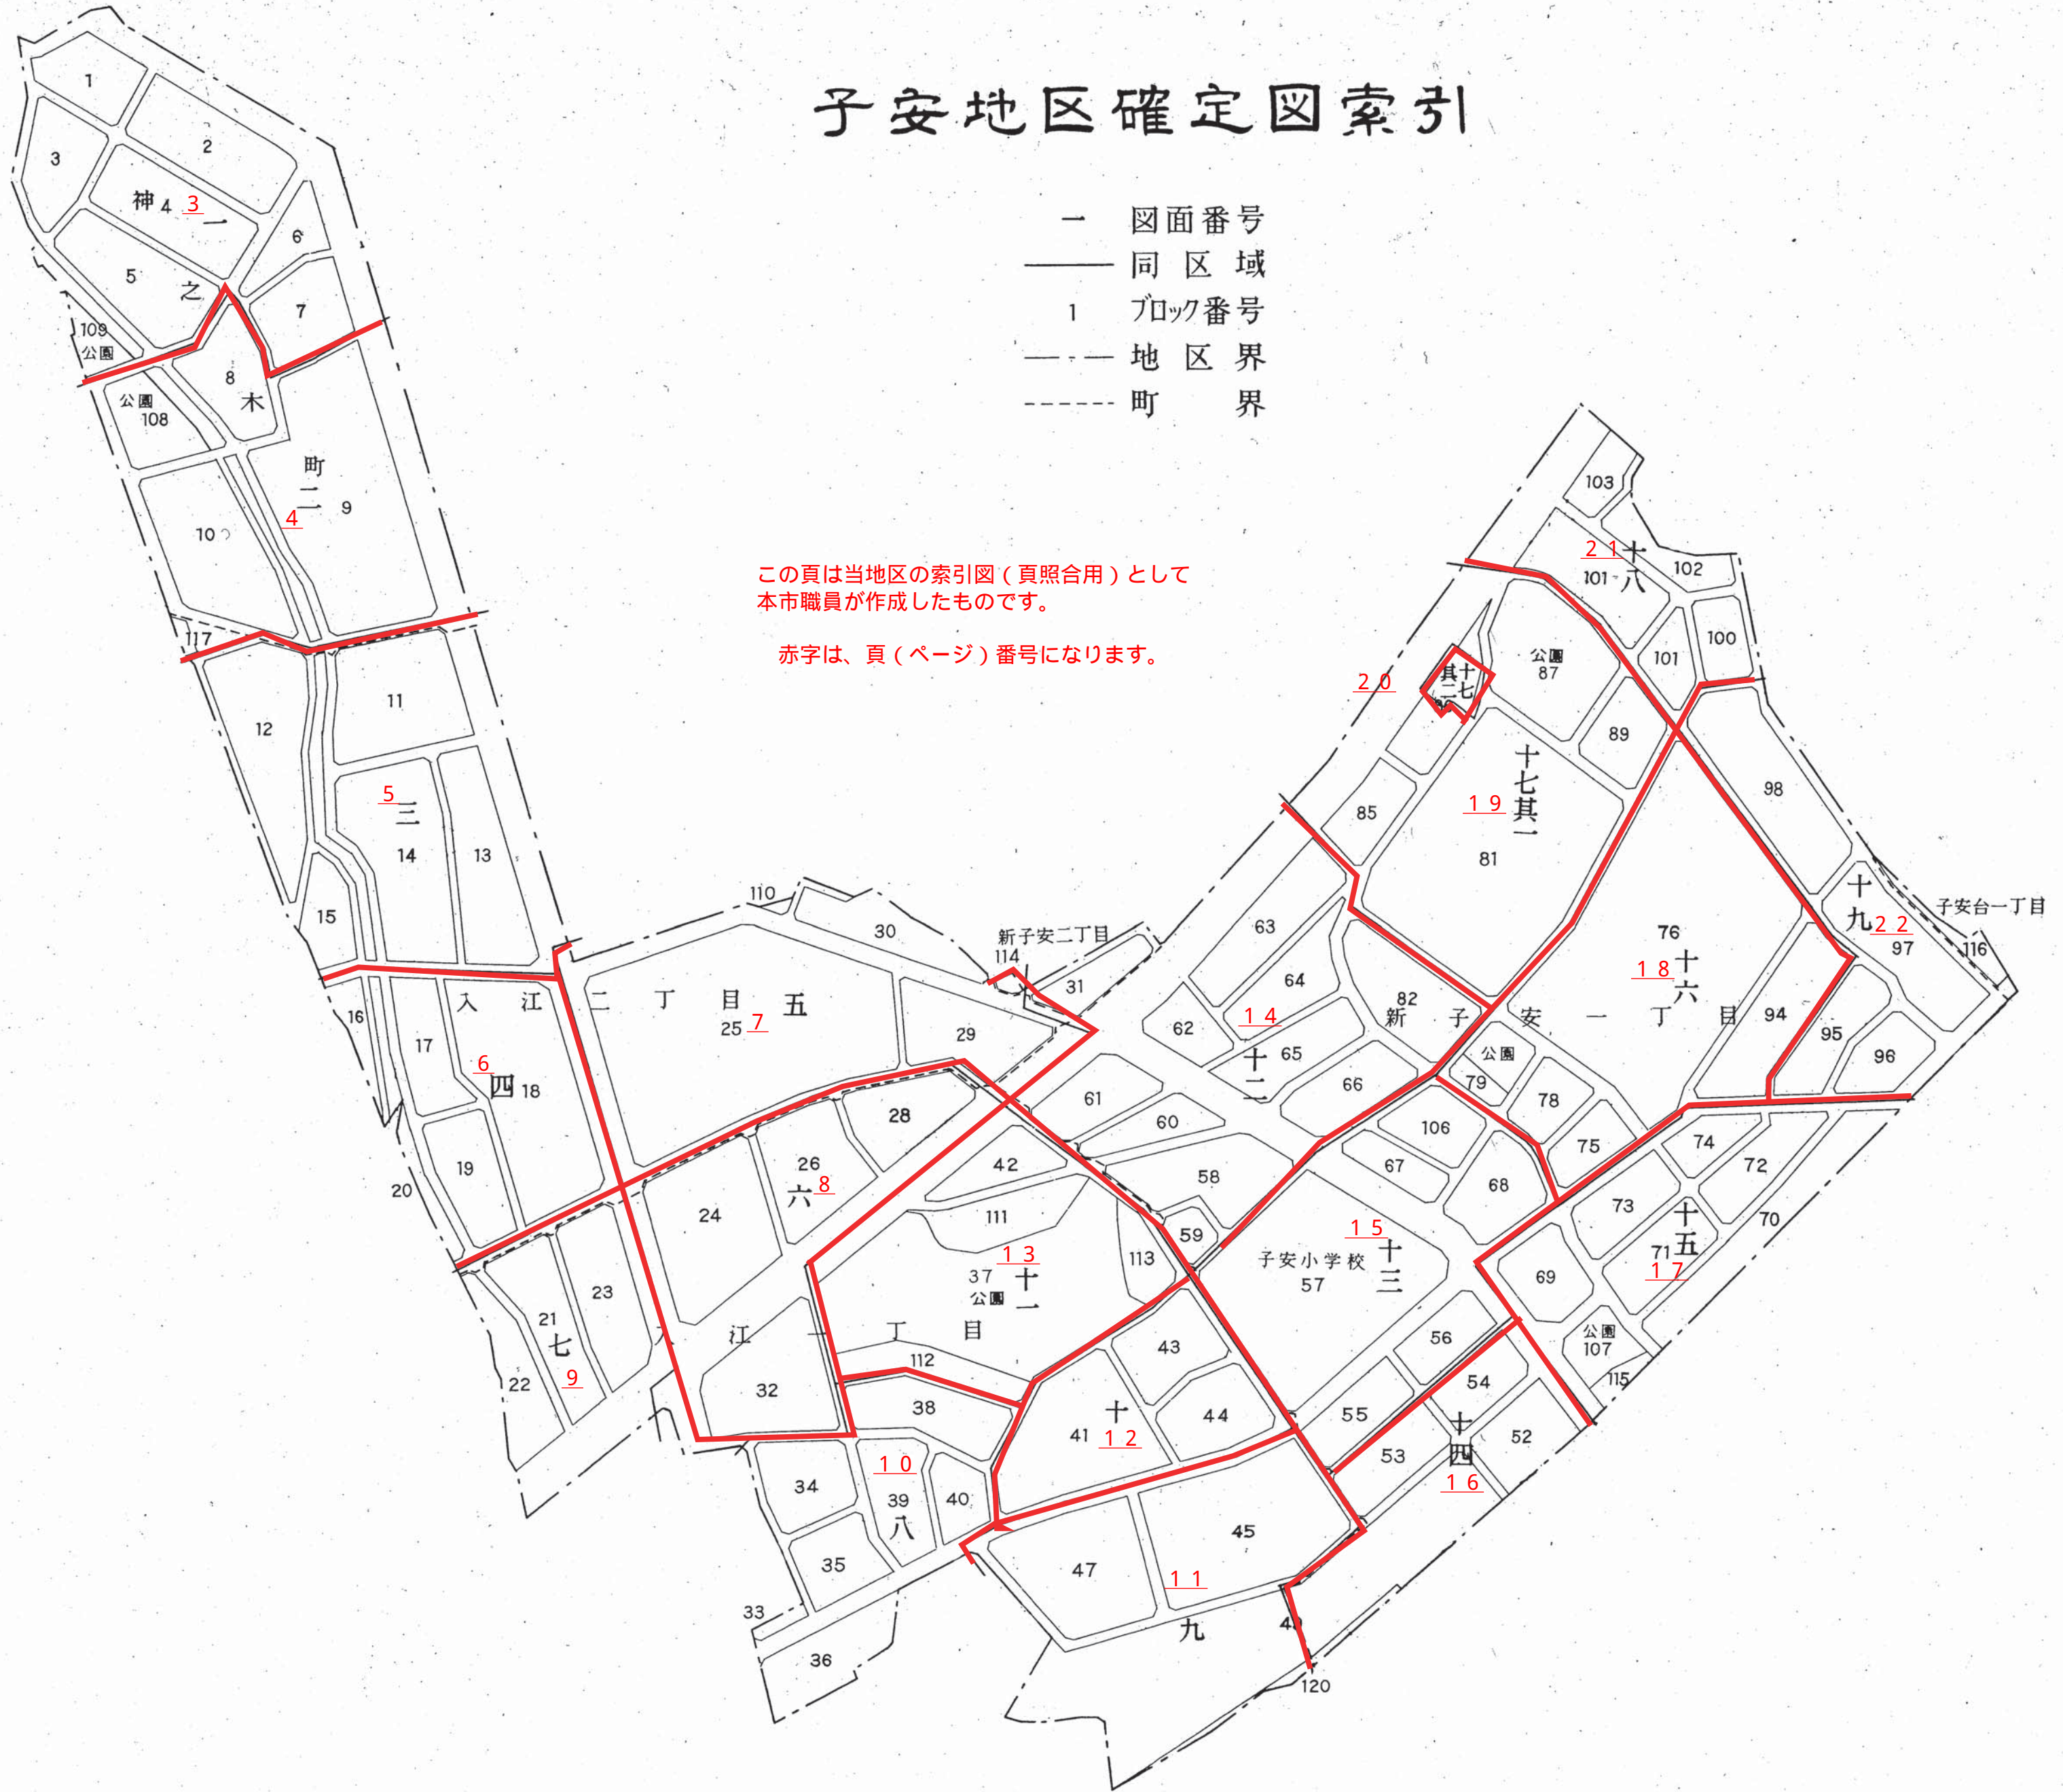


### 子安地区確定図索引

- 図面番号
- 同区域
- 1 1 フック番号
- - - 地区界
- - - 町界

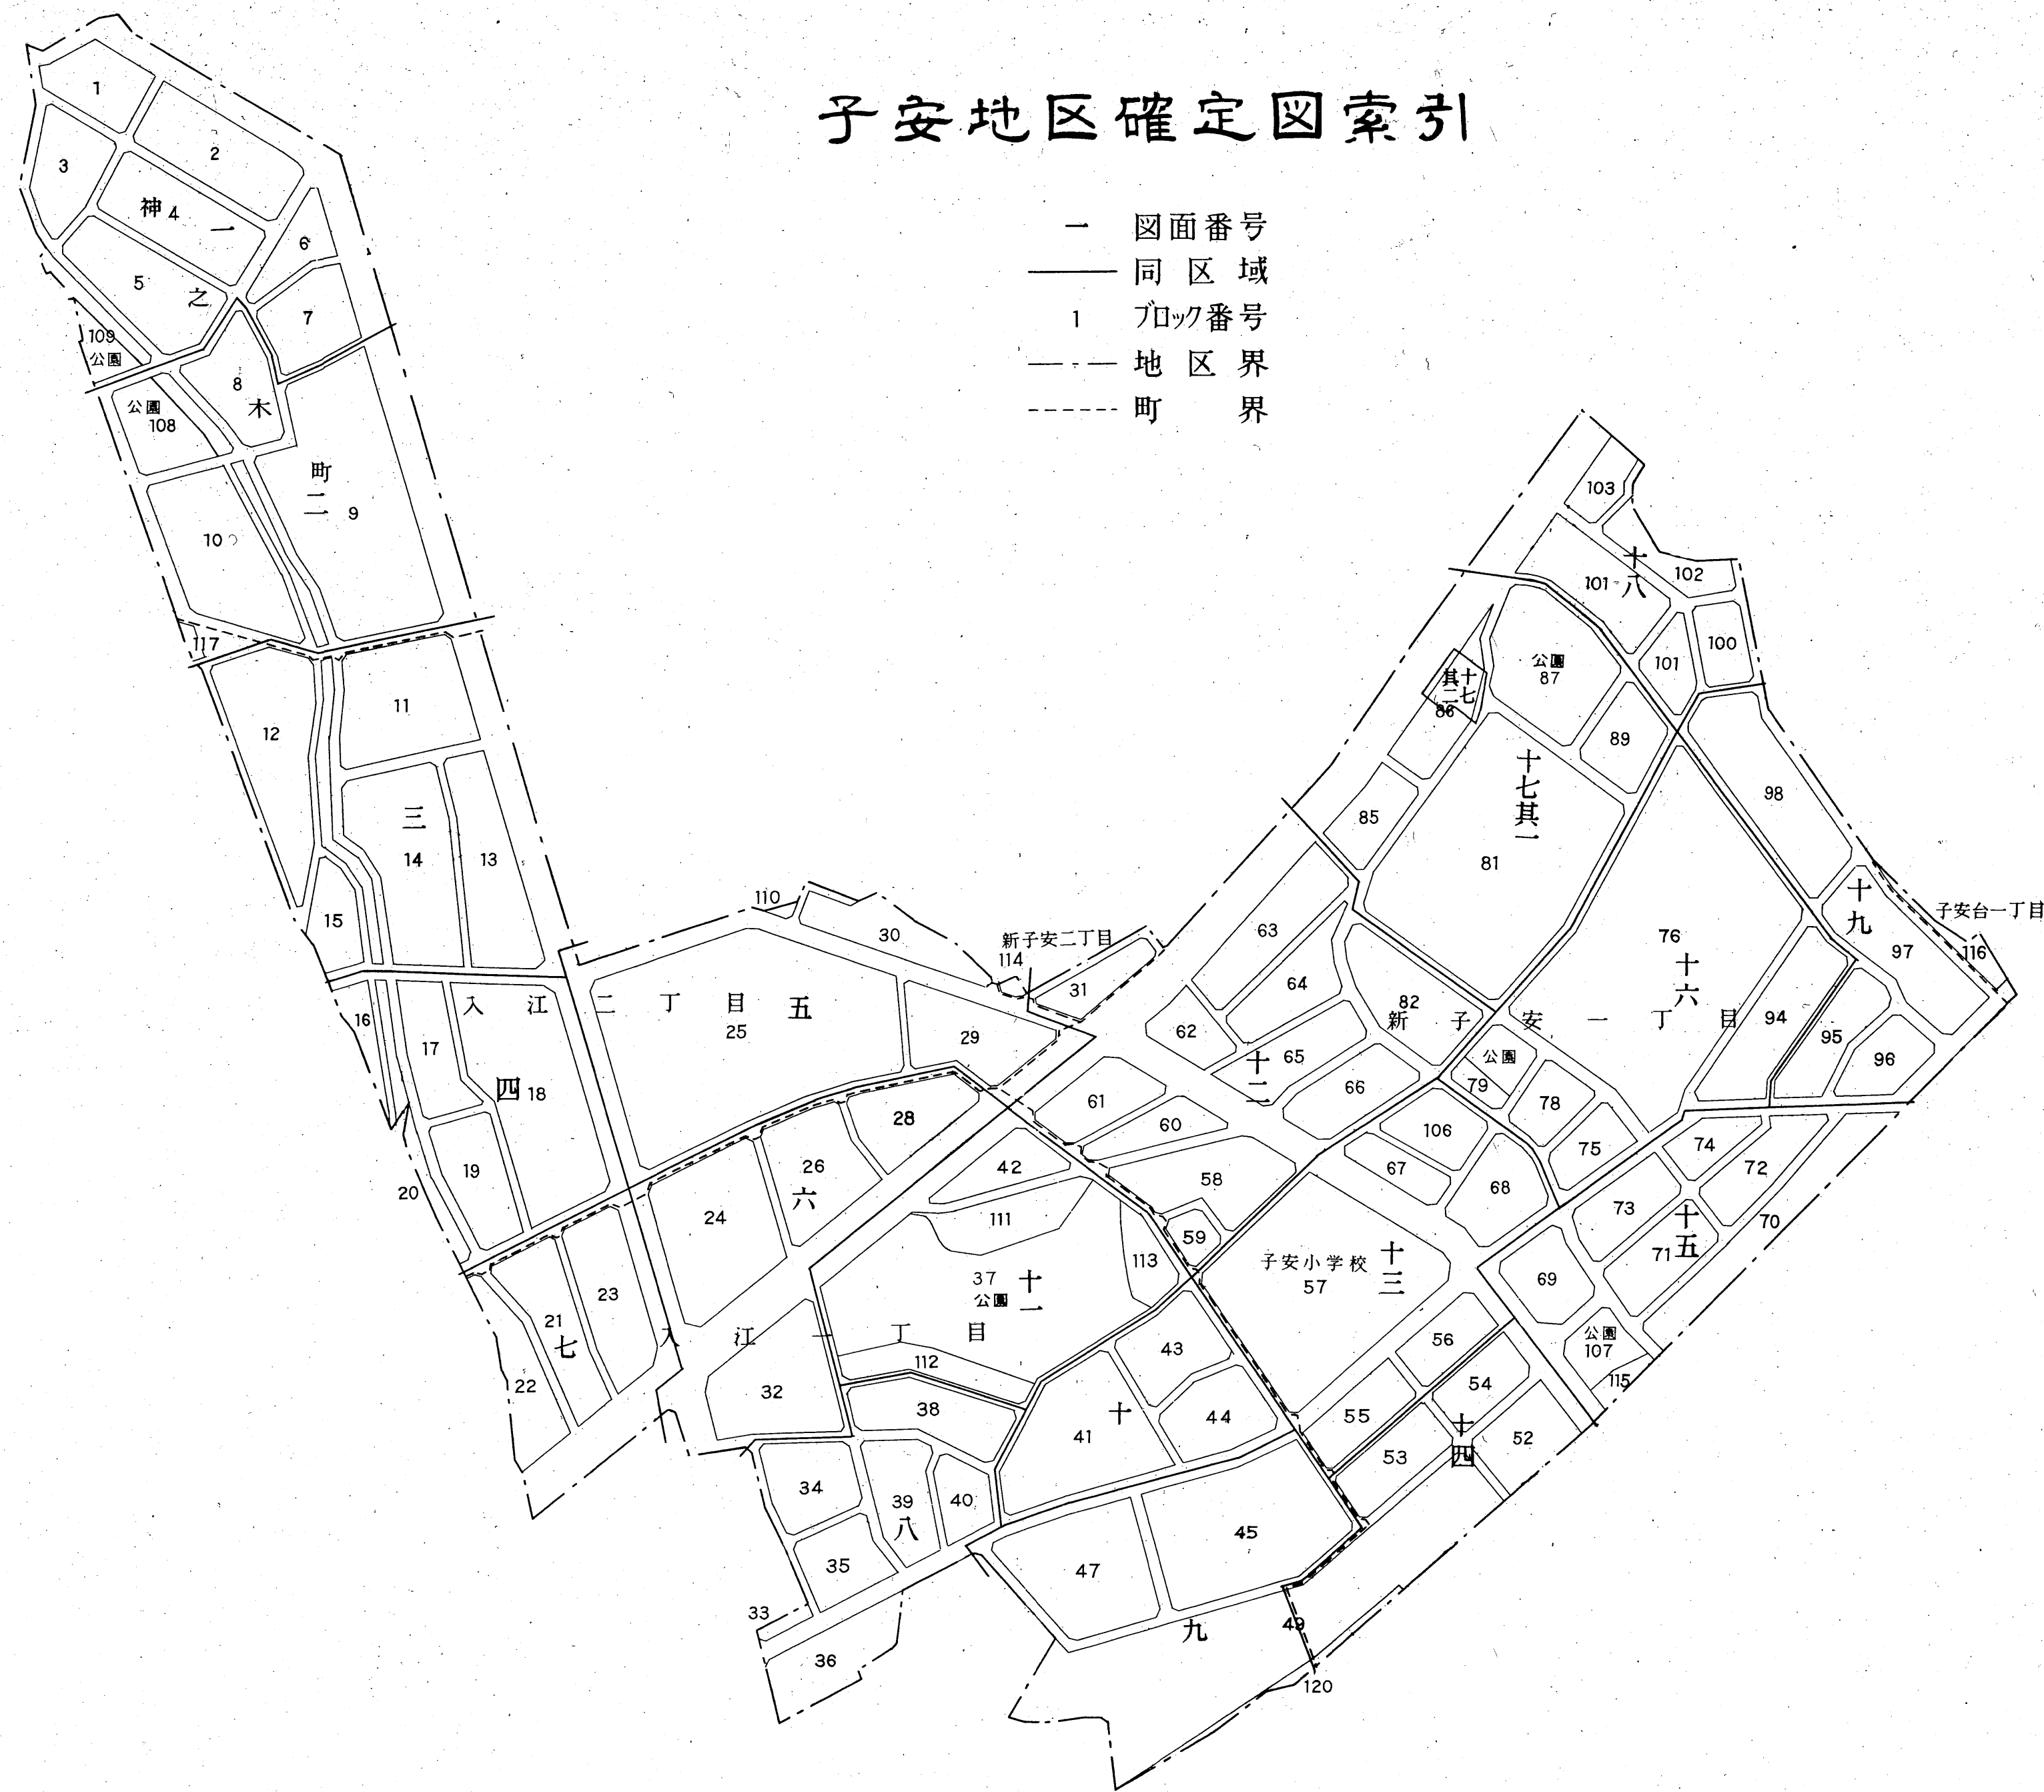

子安地区確定図一号

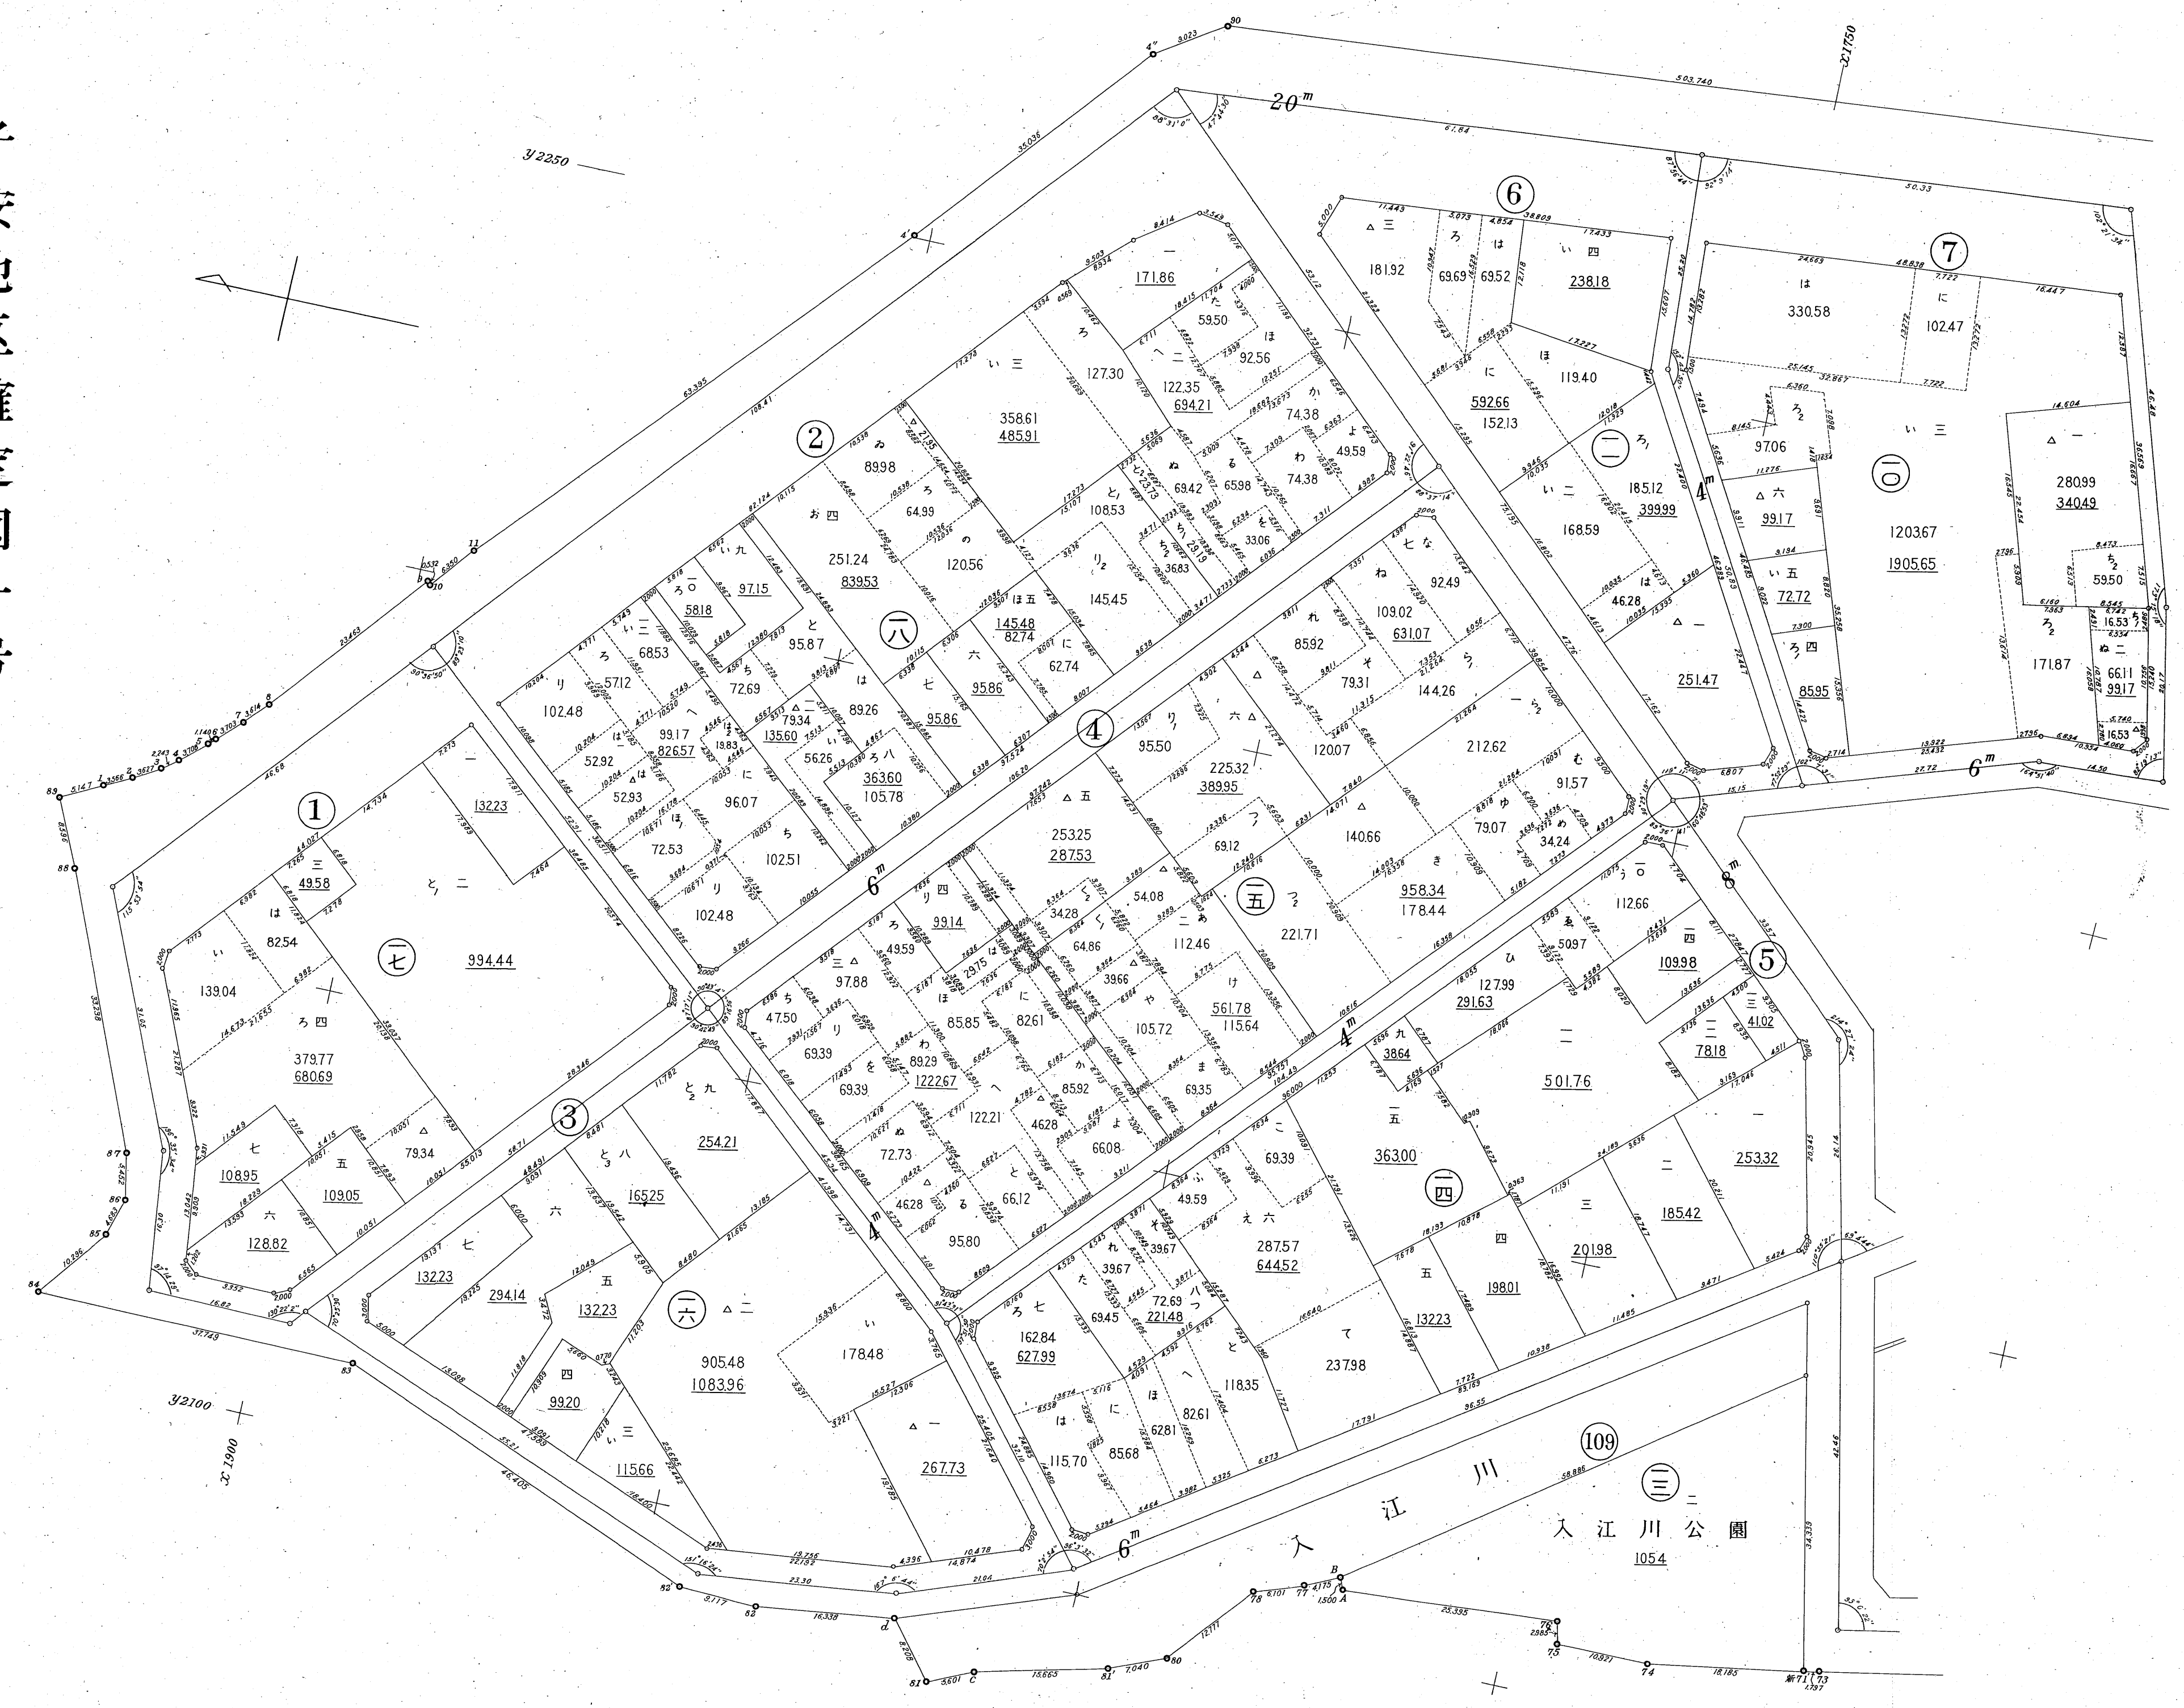

子安地区確定図二号



904



子安地区確定図二号


905



子安地区確定図四号

子安地区確定図五号



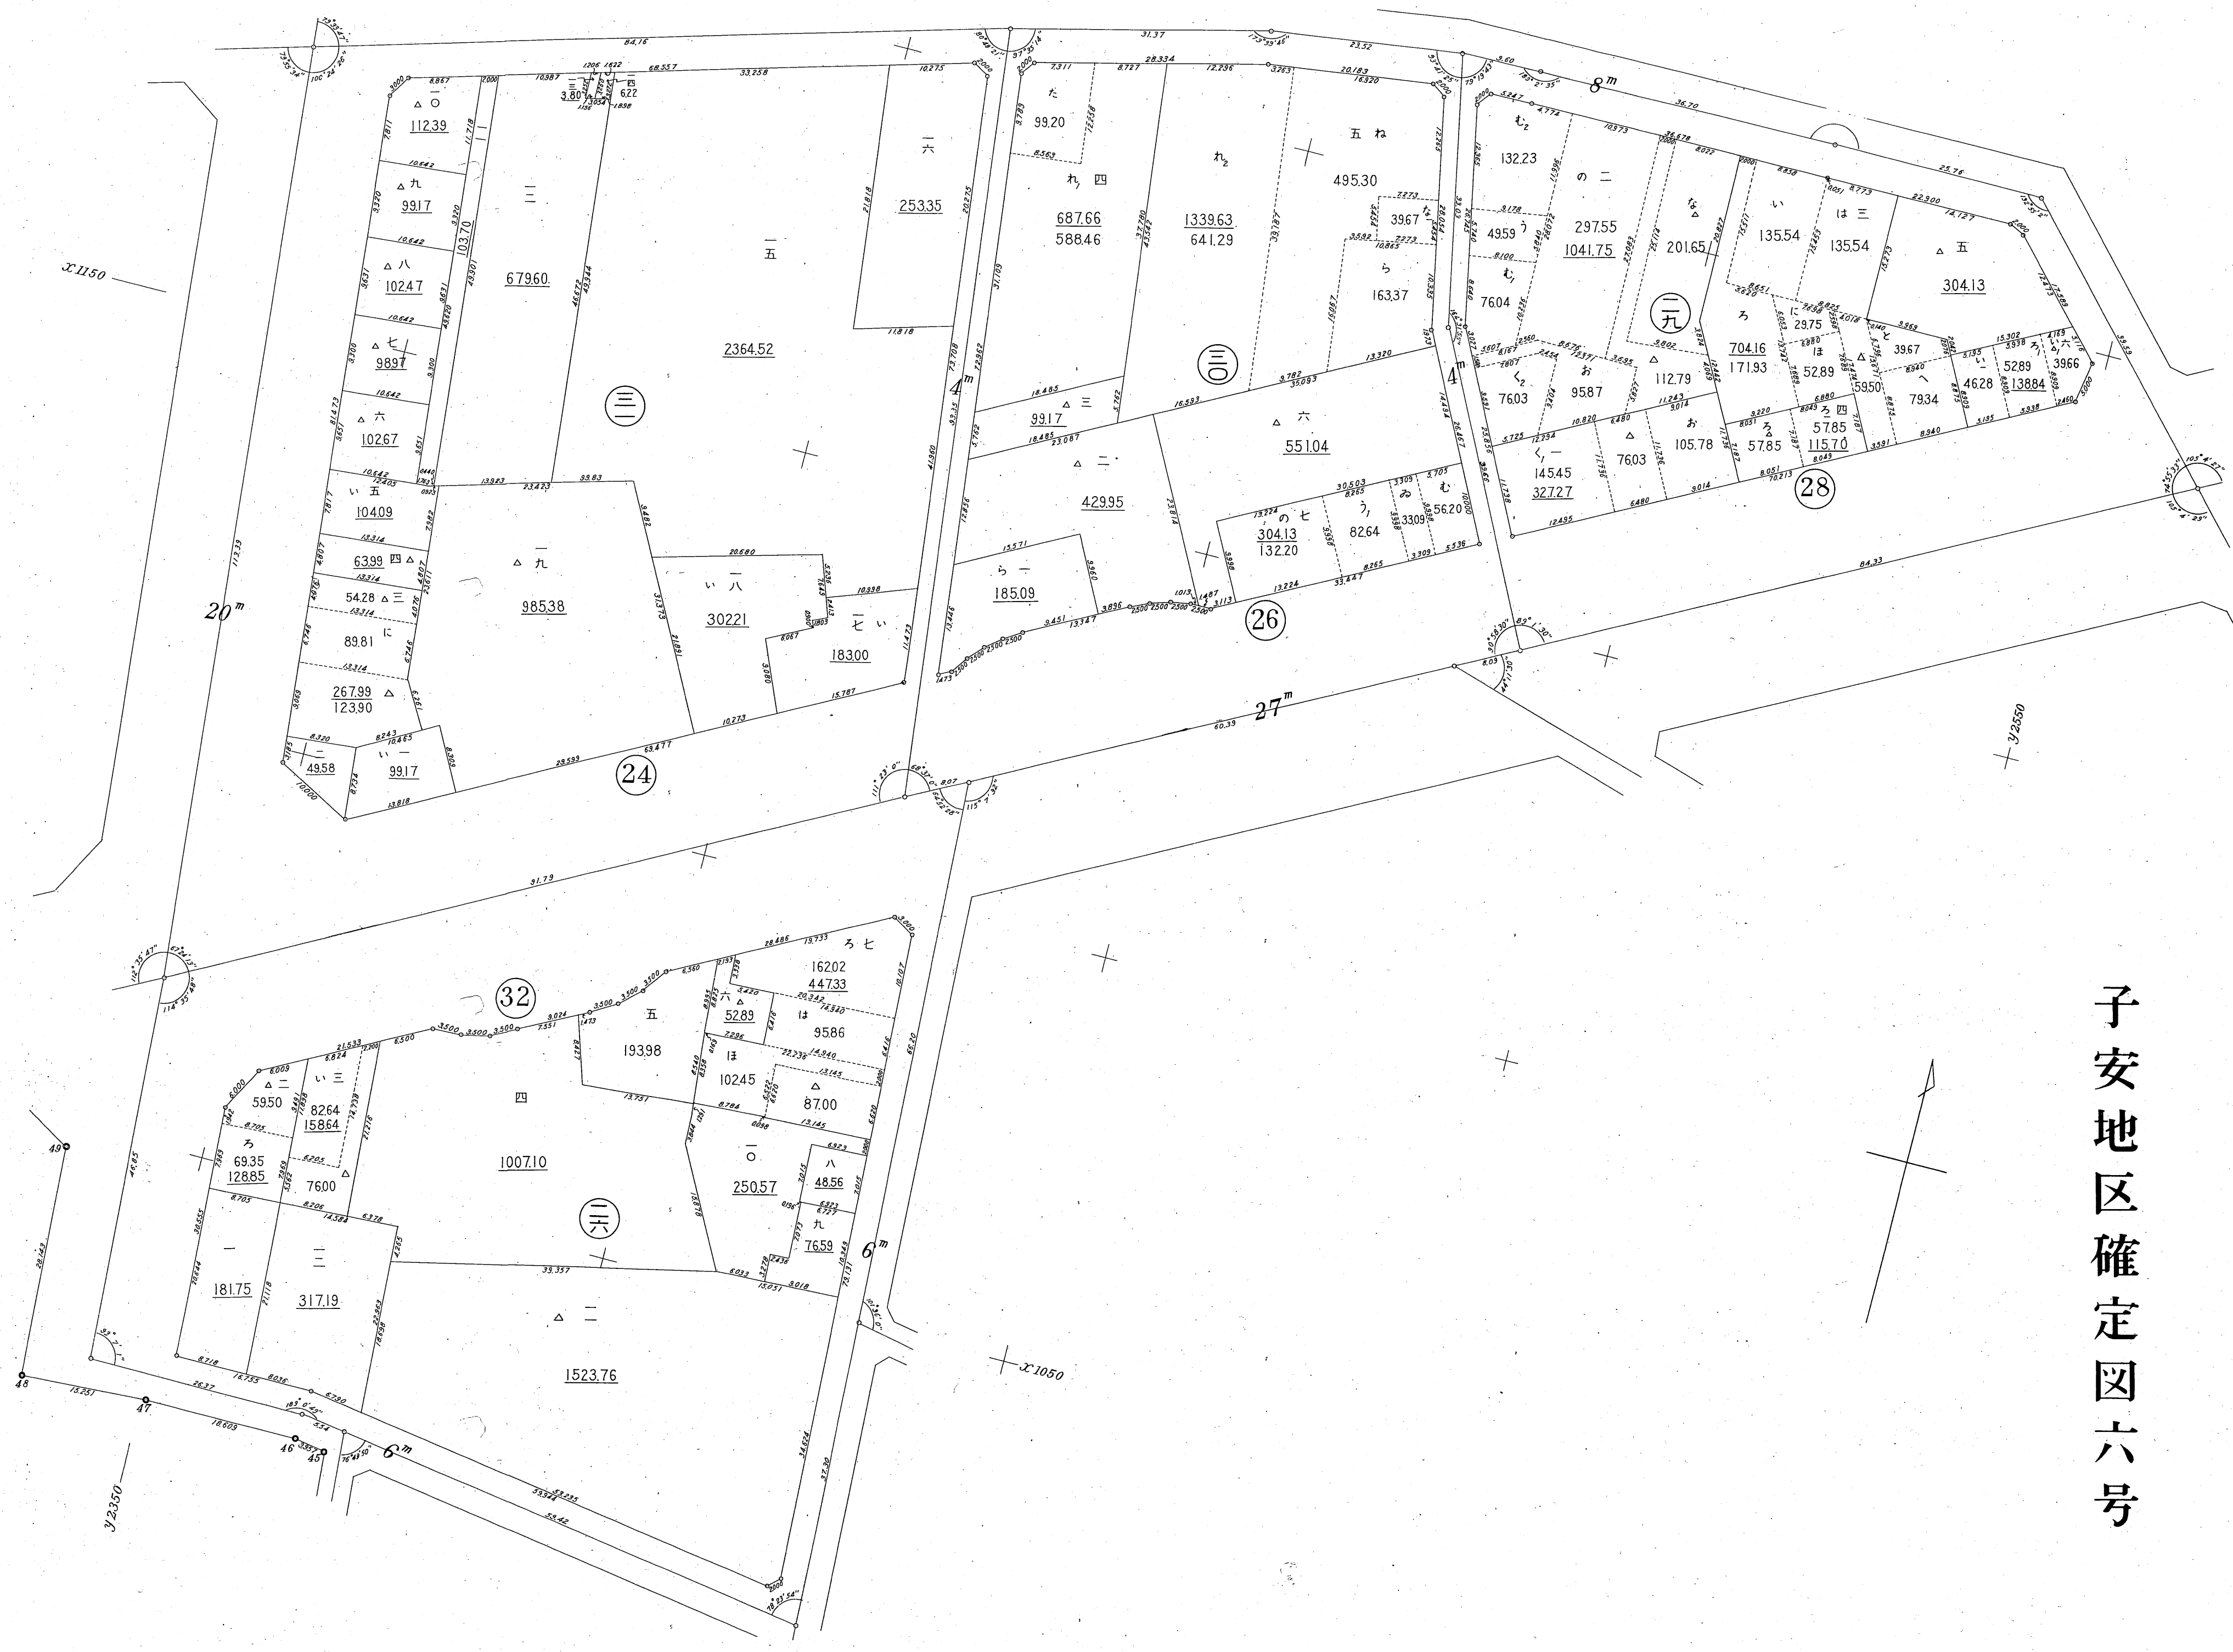

子安地区確定図六号





子安地区確定図七号



子安地区確定図八号


子安地区確定図九号



子安地区確定図十号




子安地区確定図十一号

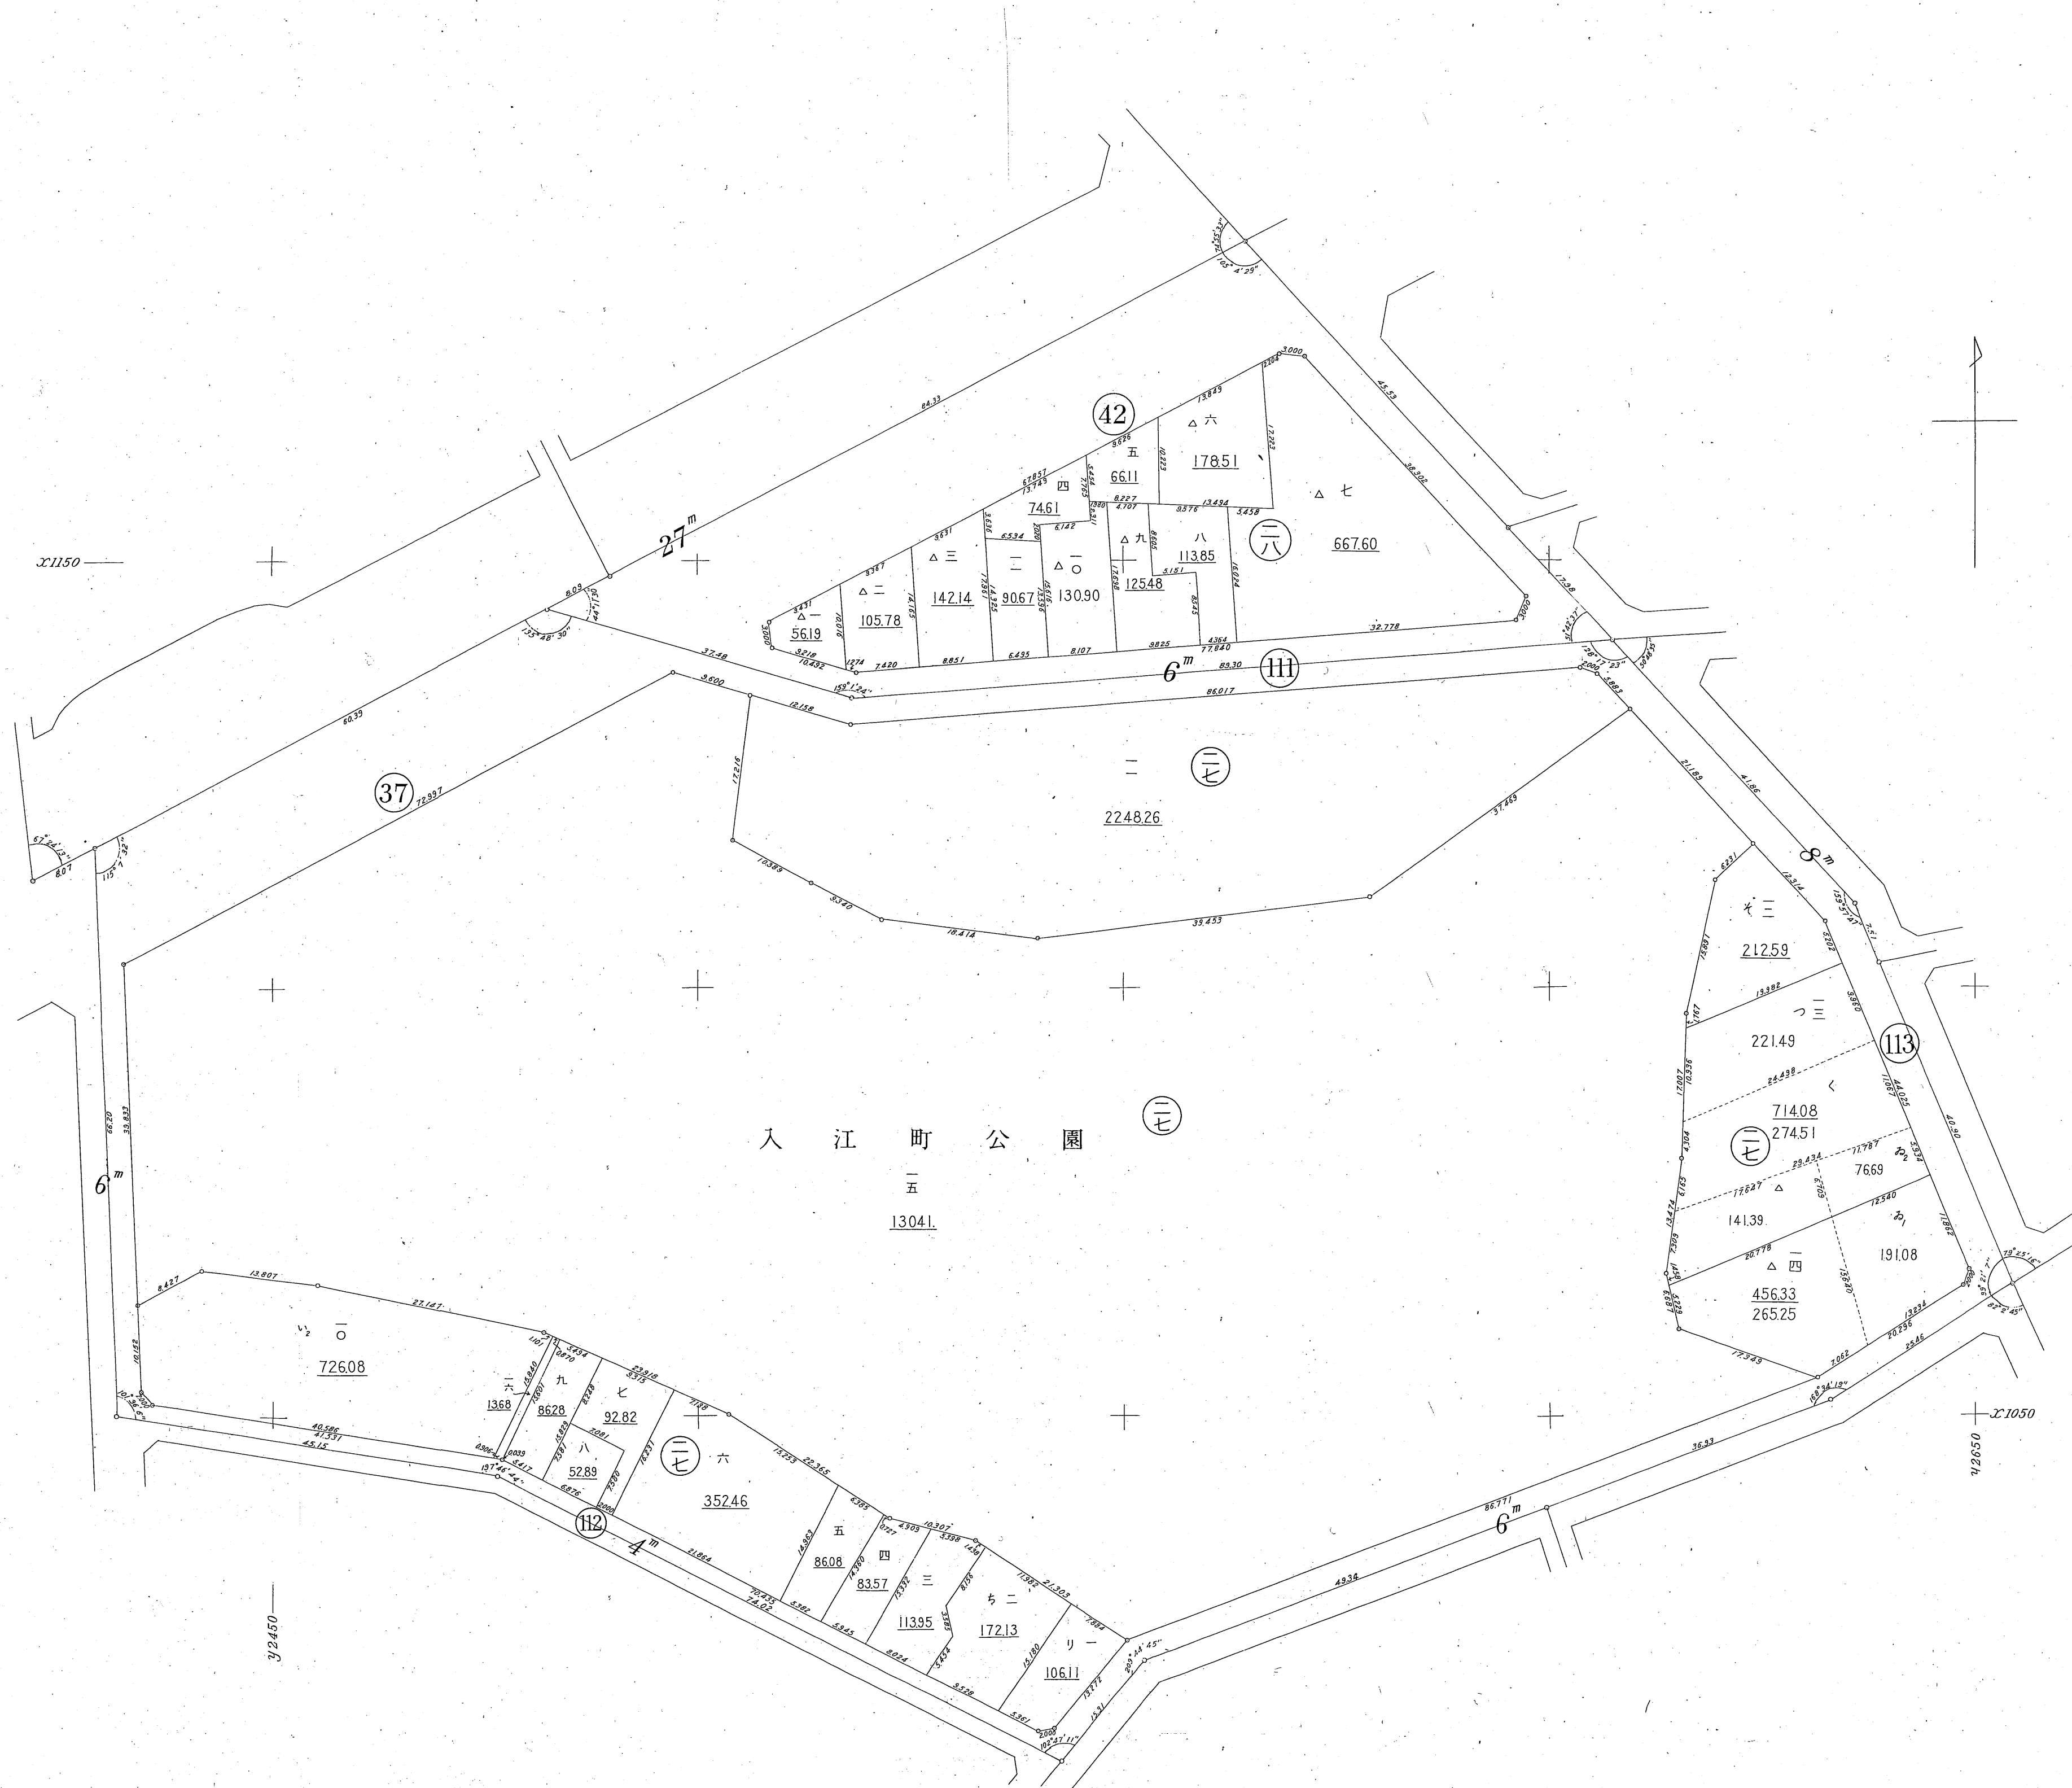




子安地区確定図十二号

子安地区確定図十三号

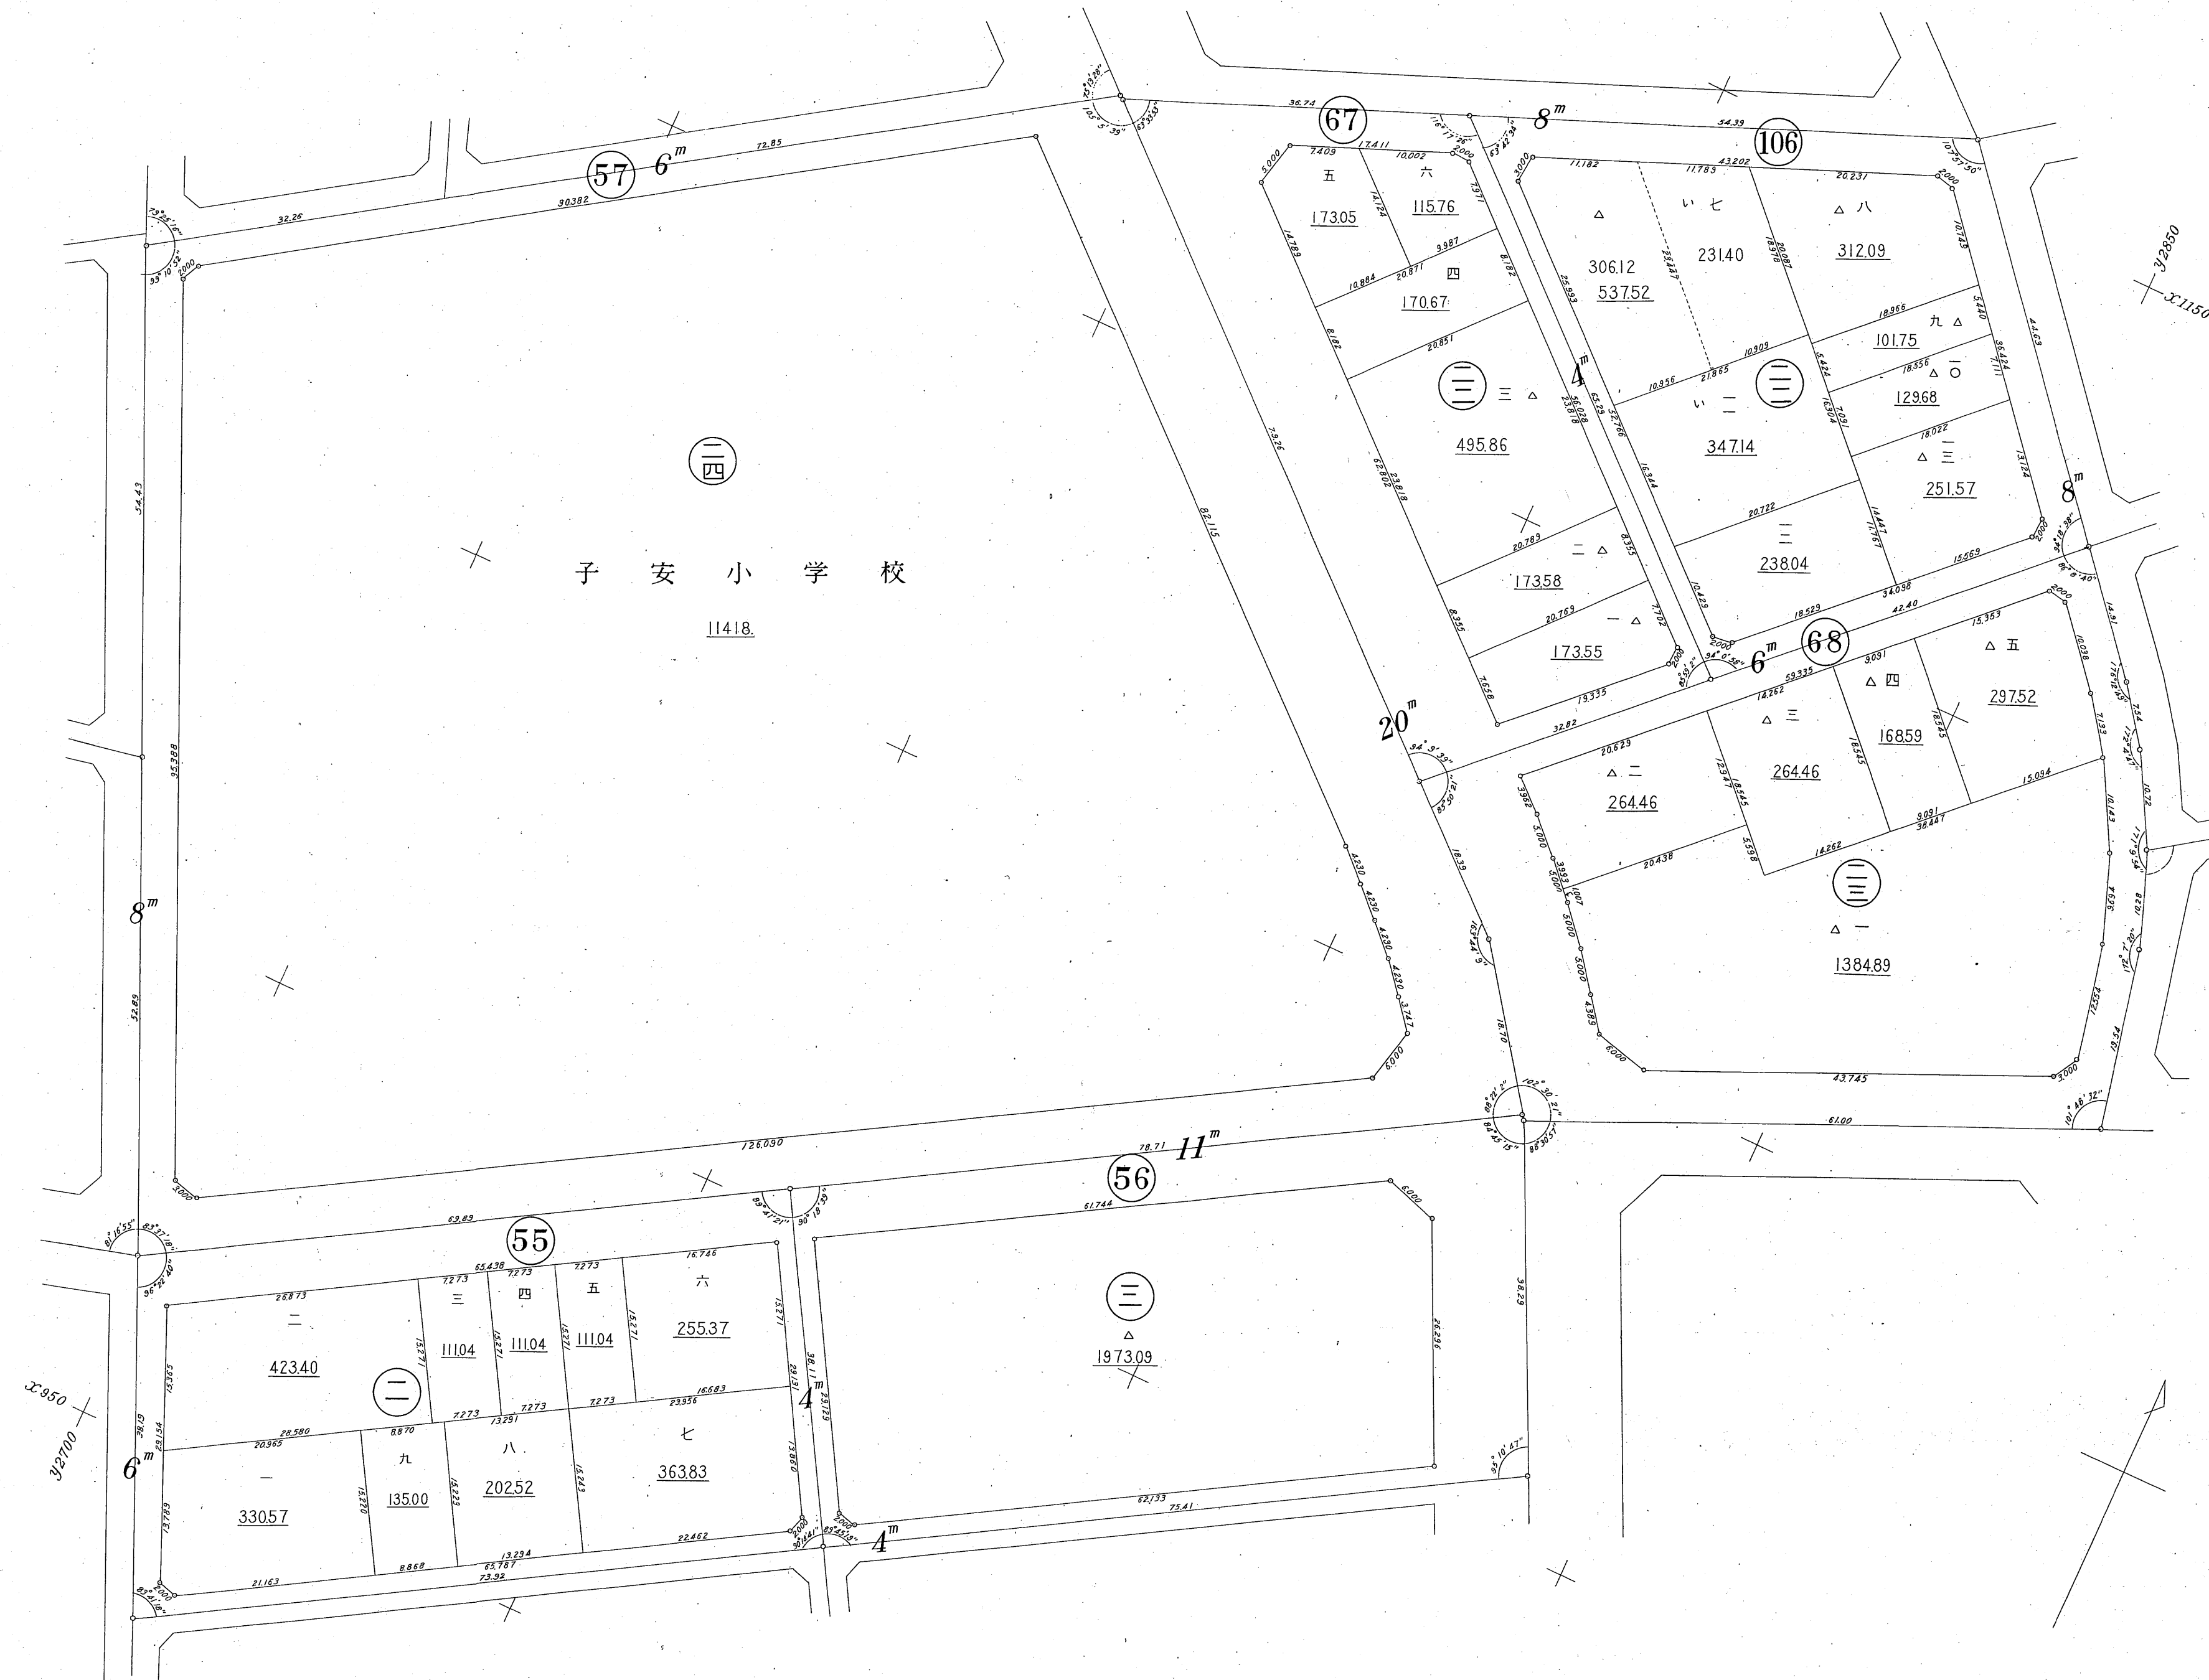


子安地区確定図十四号

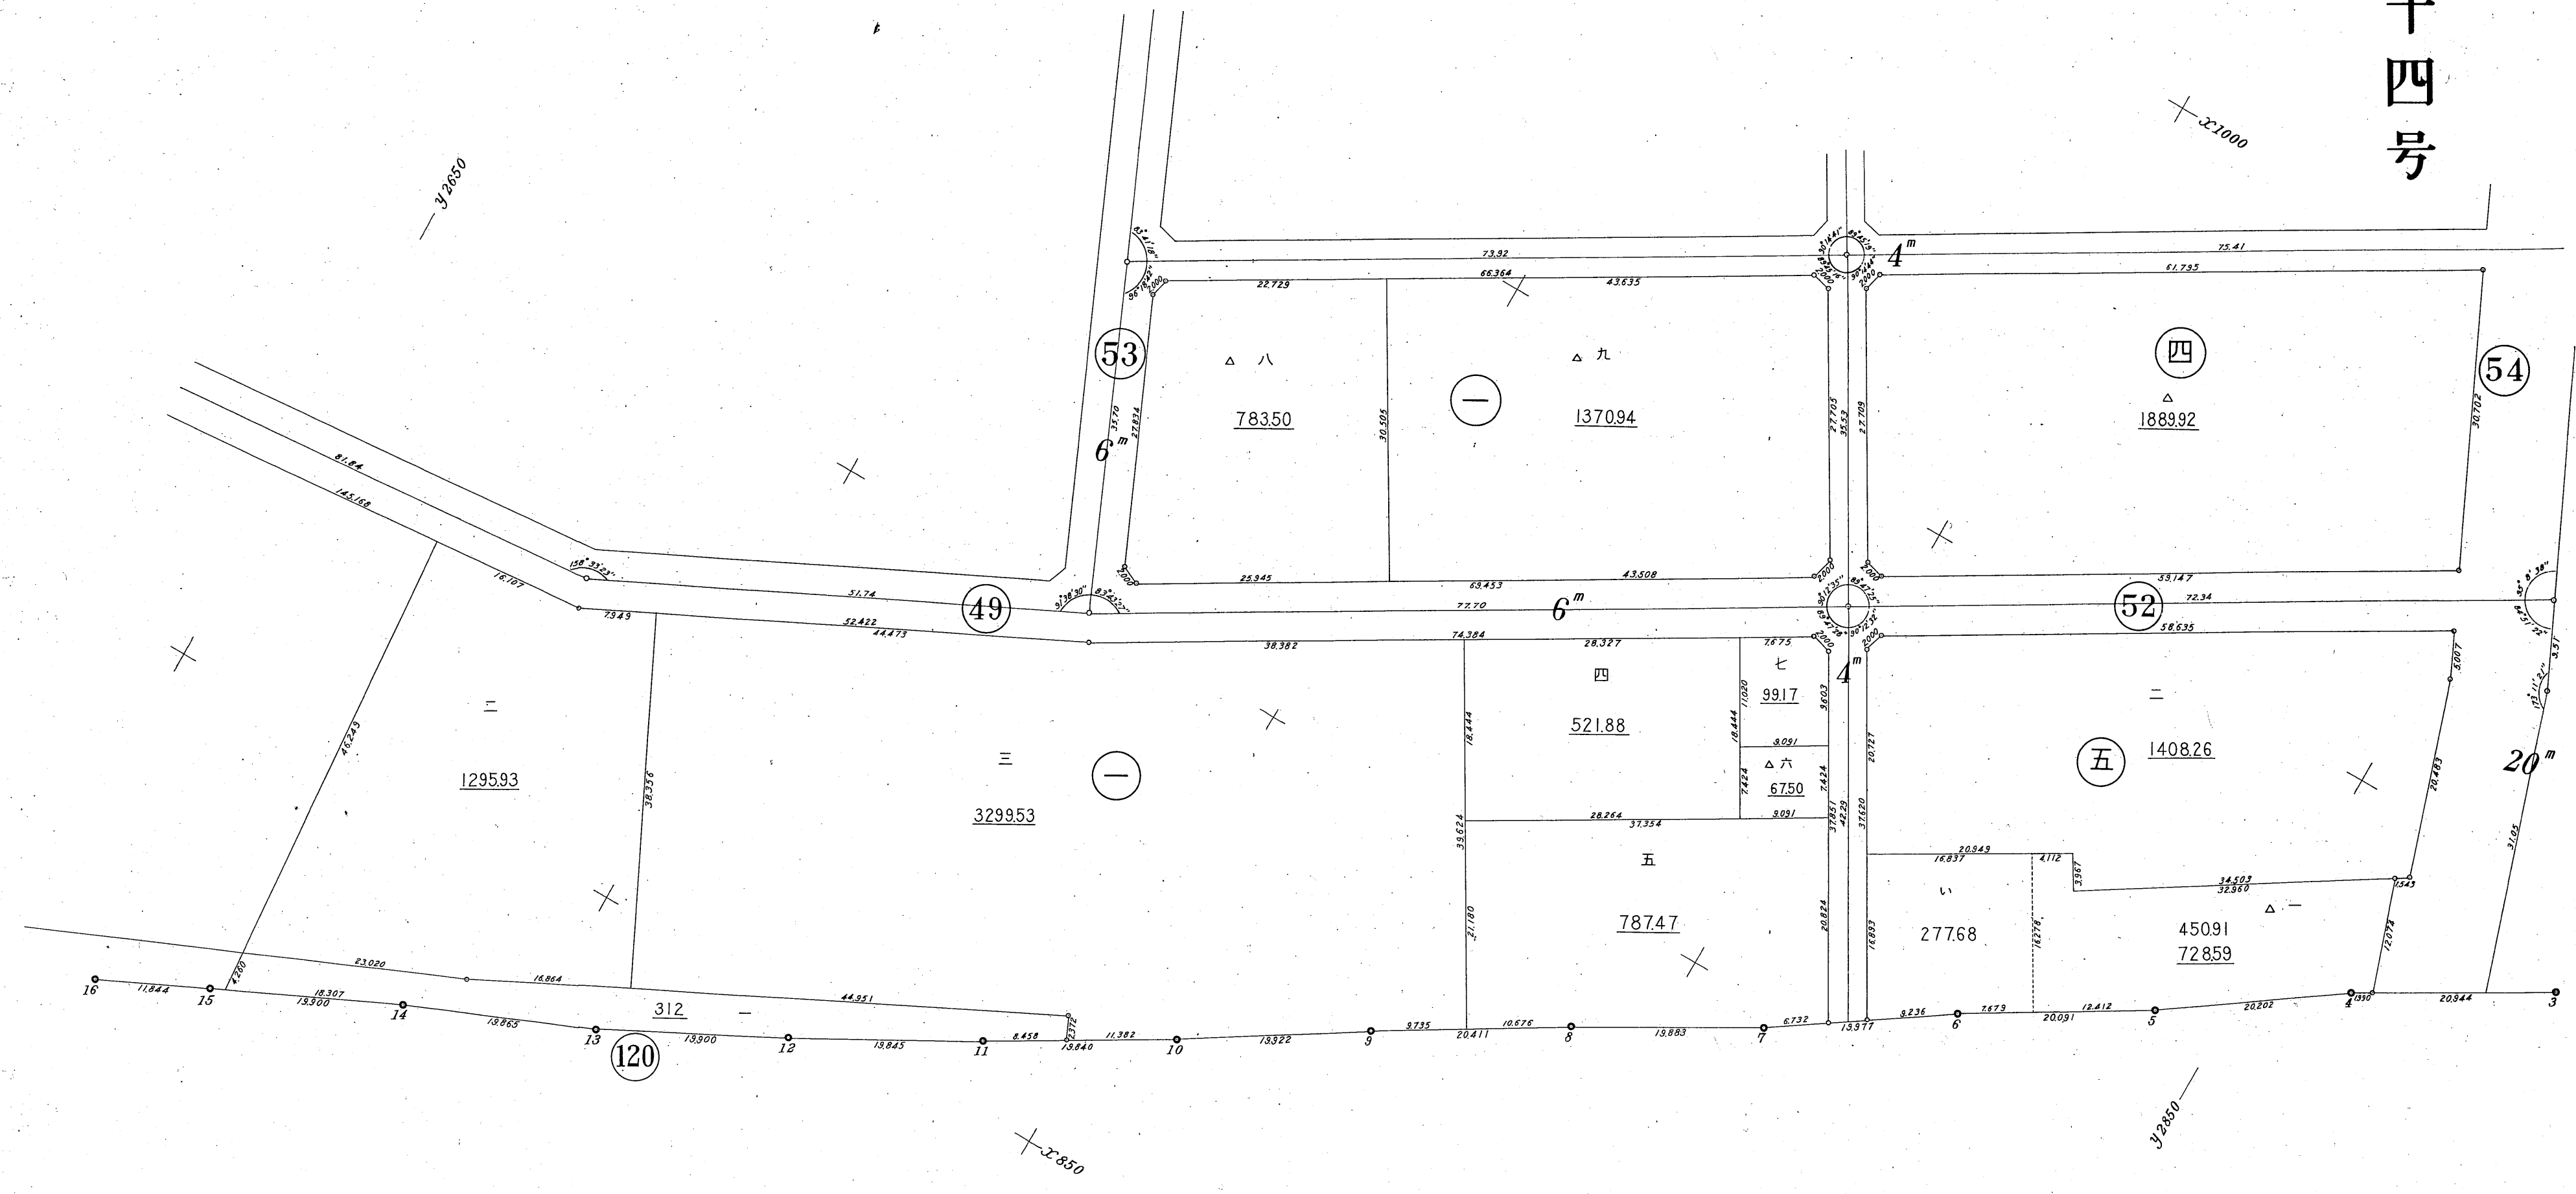





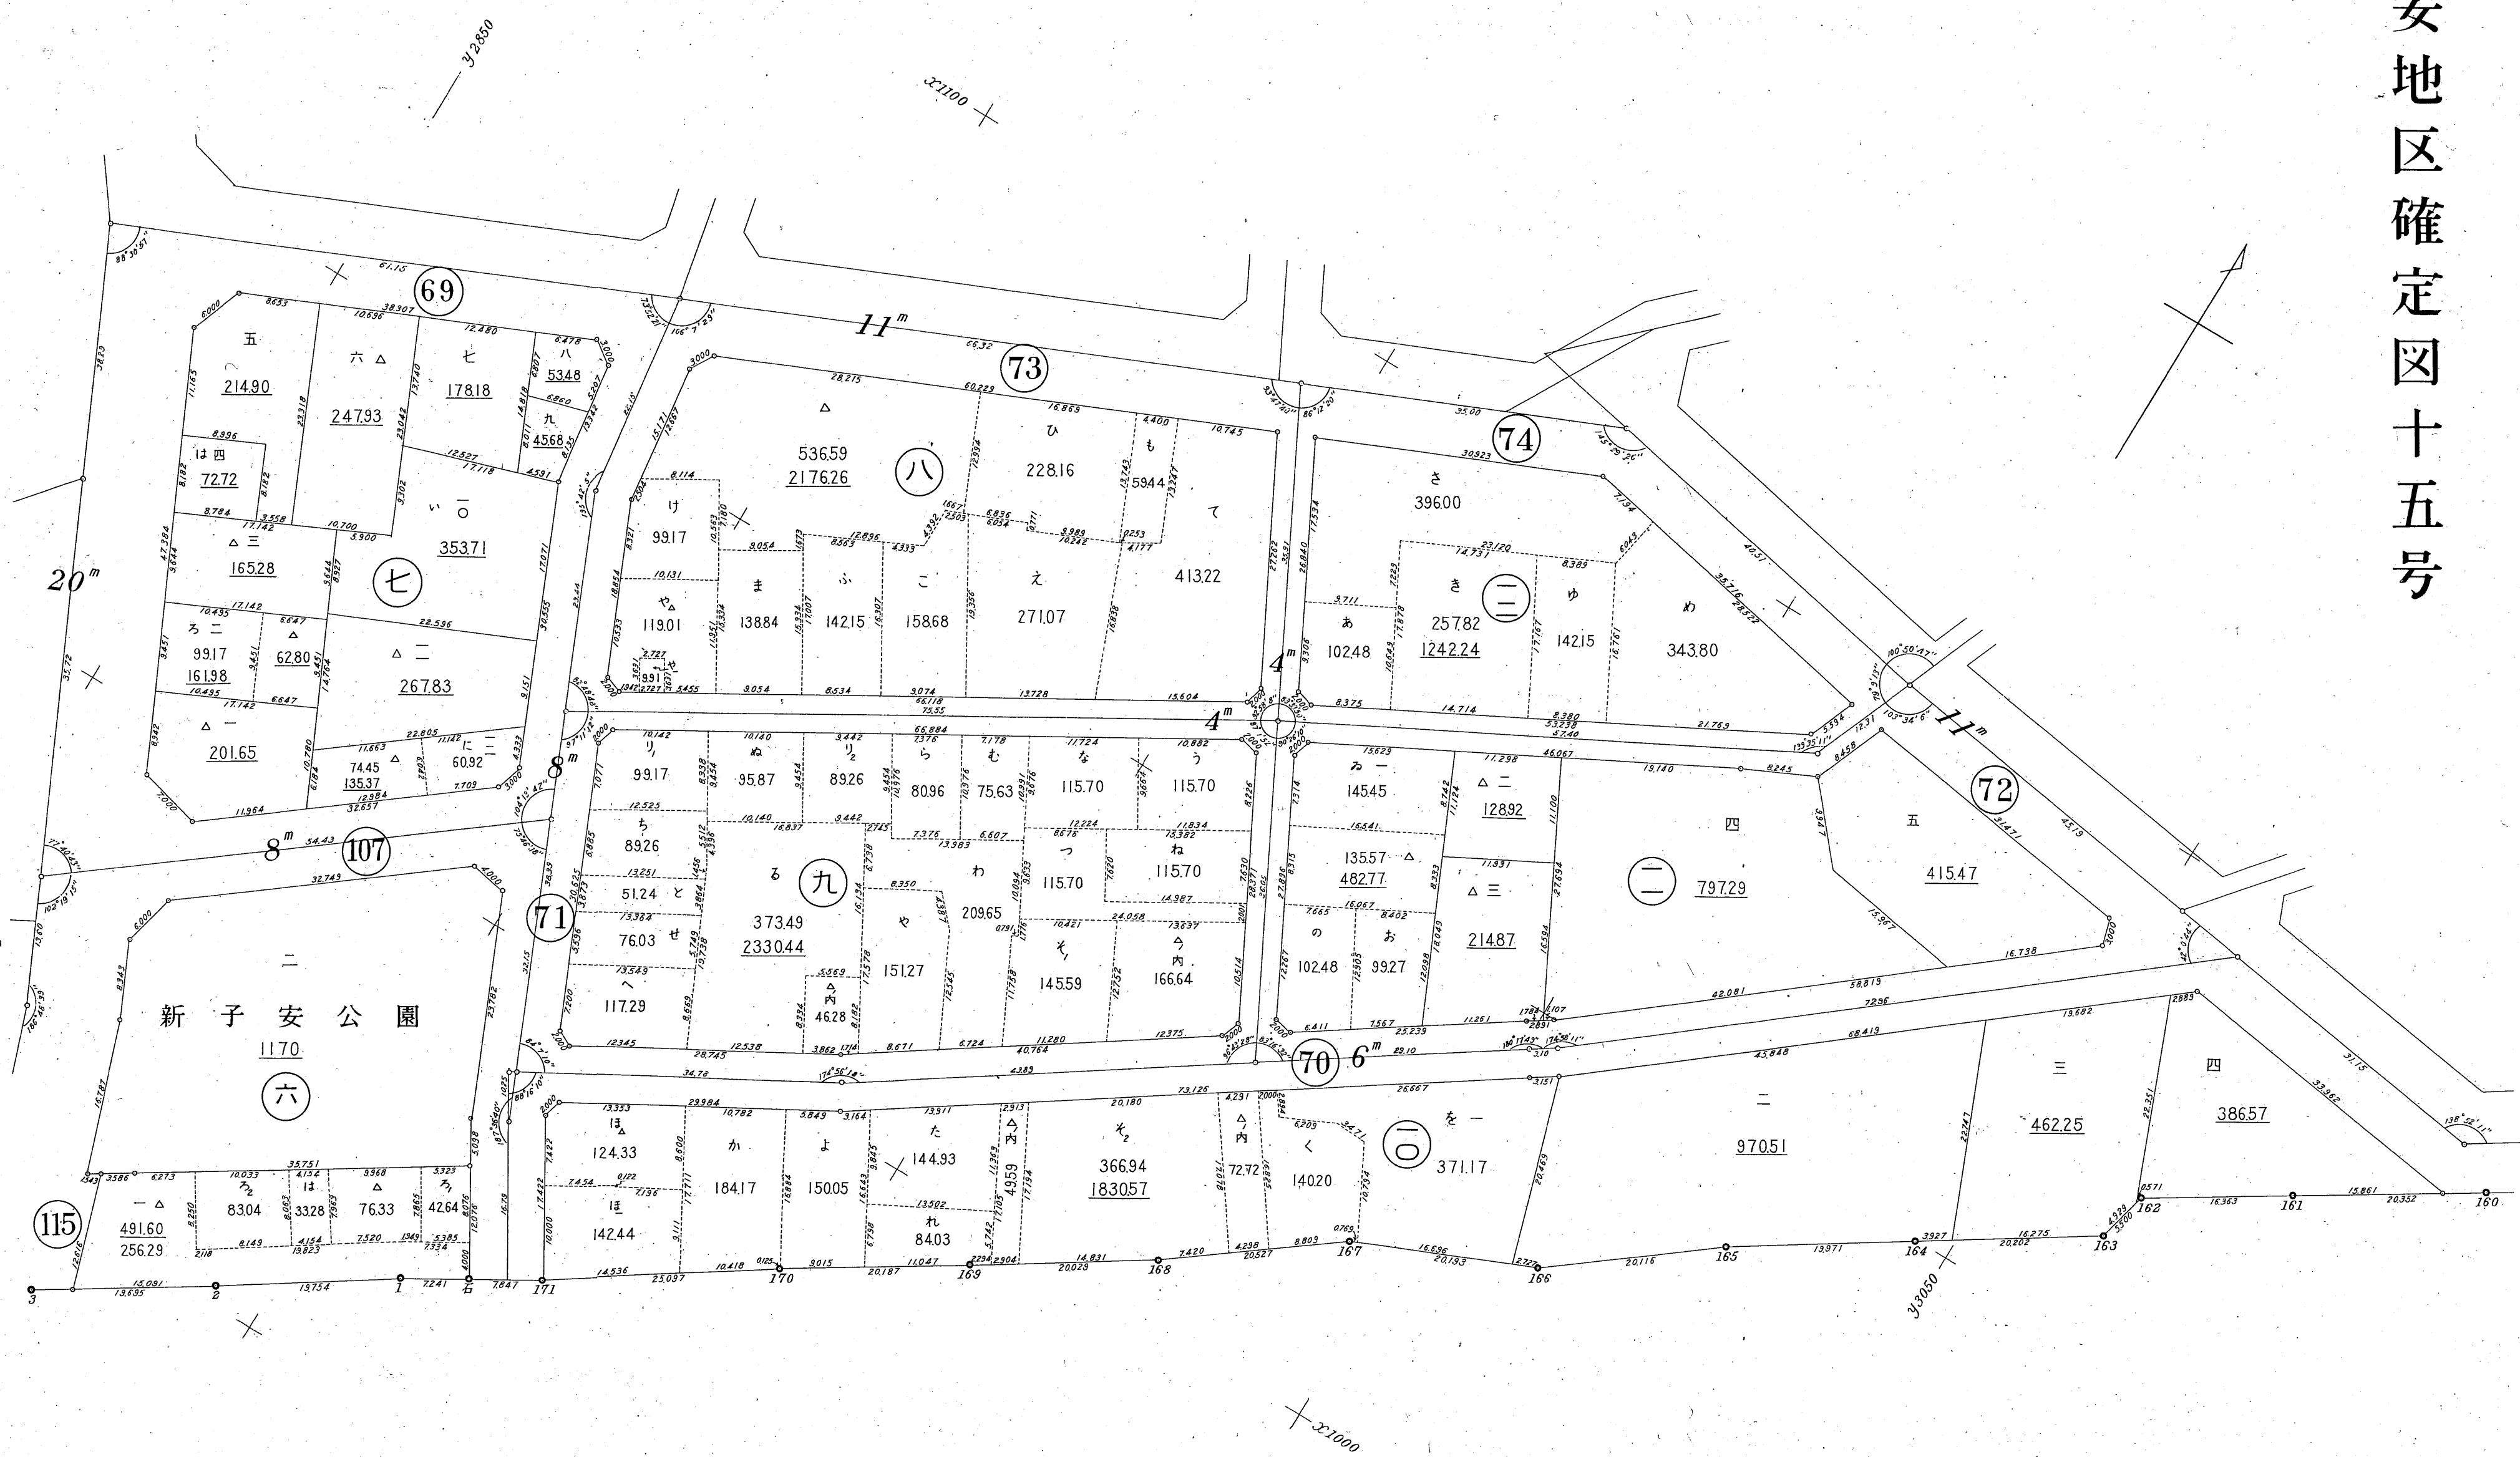





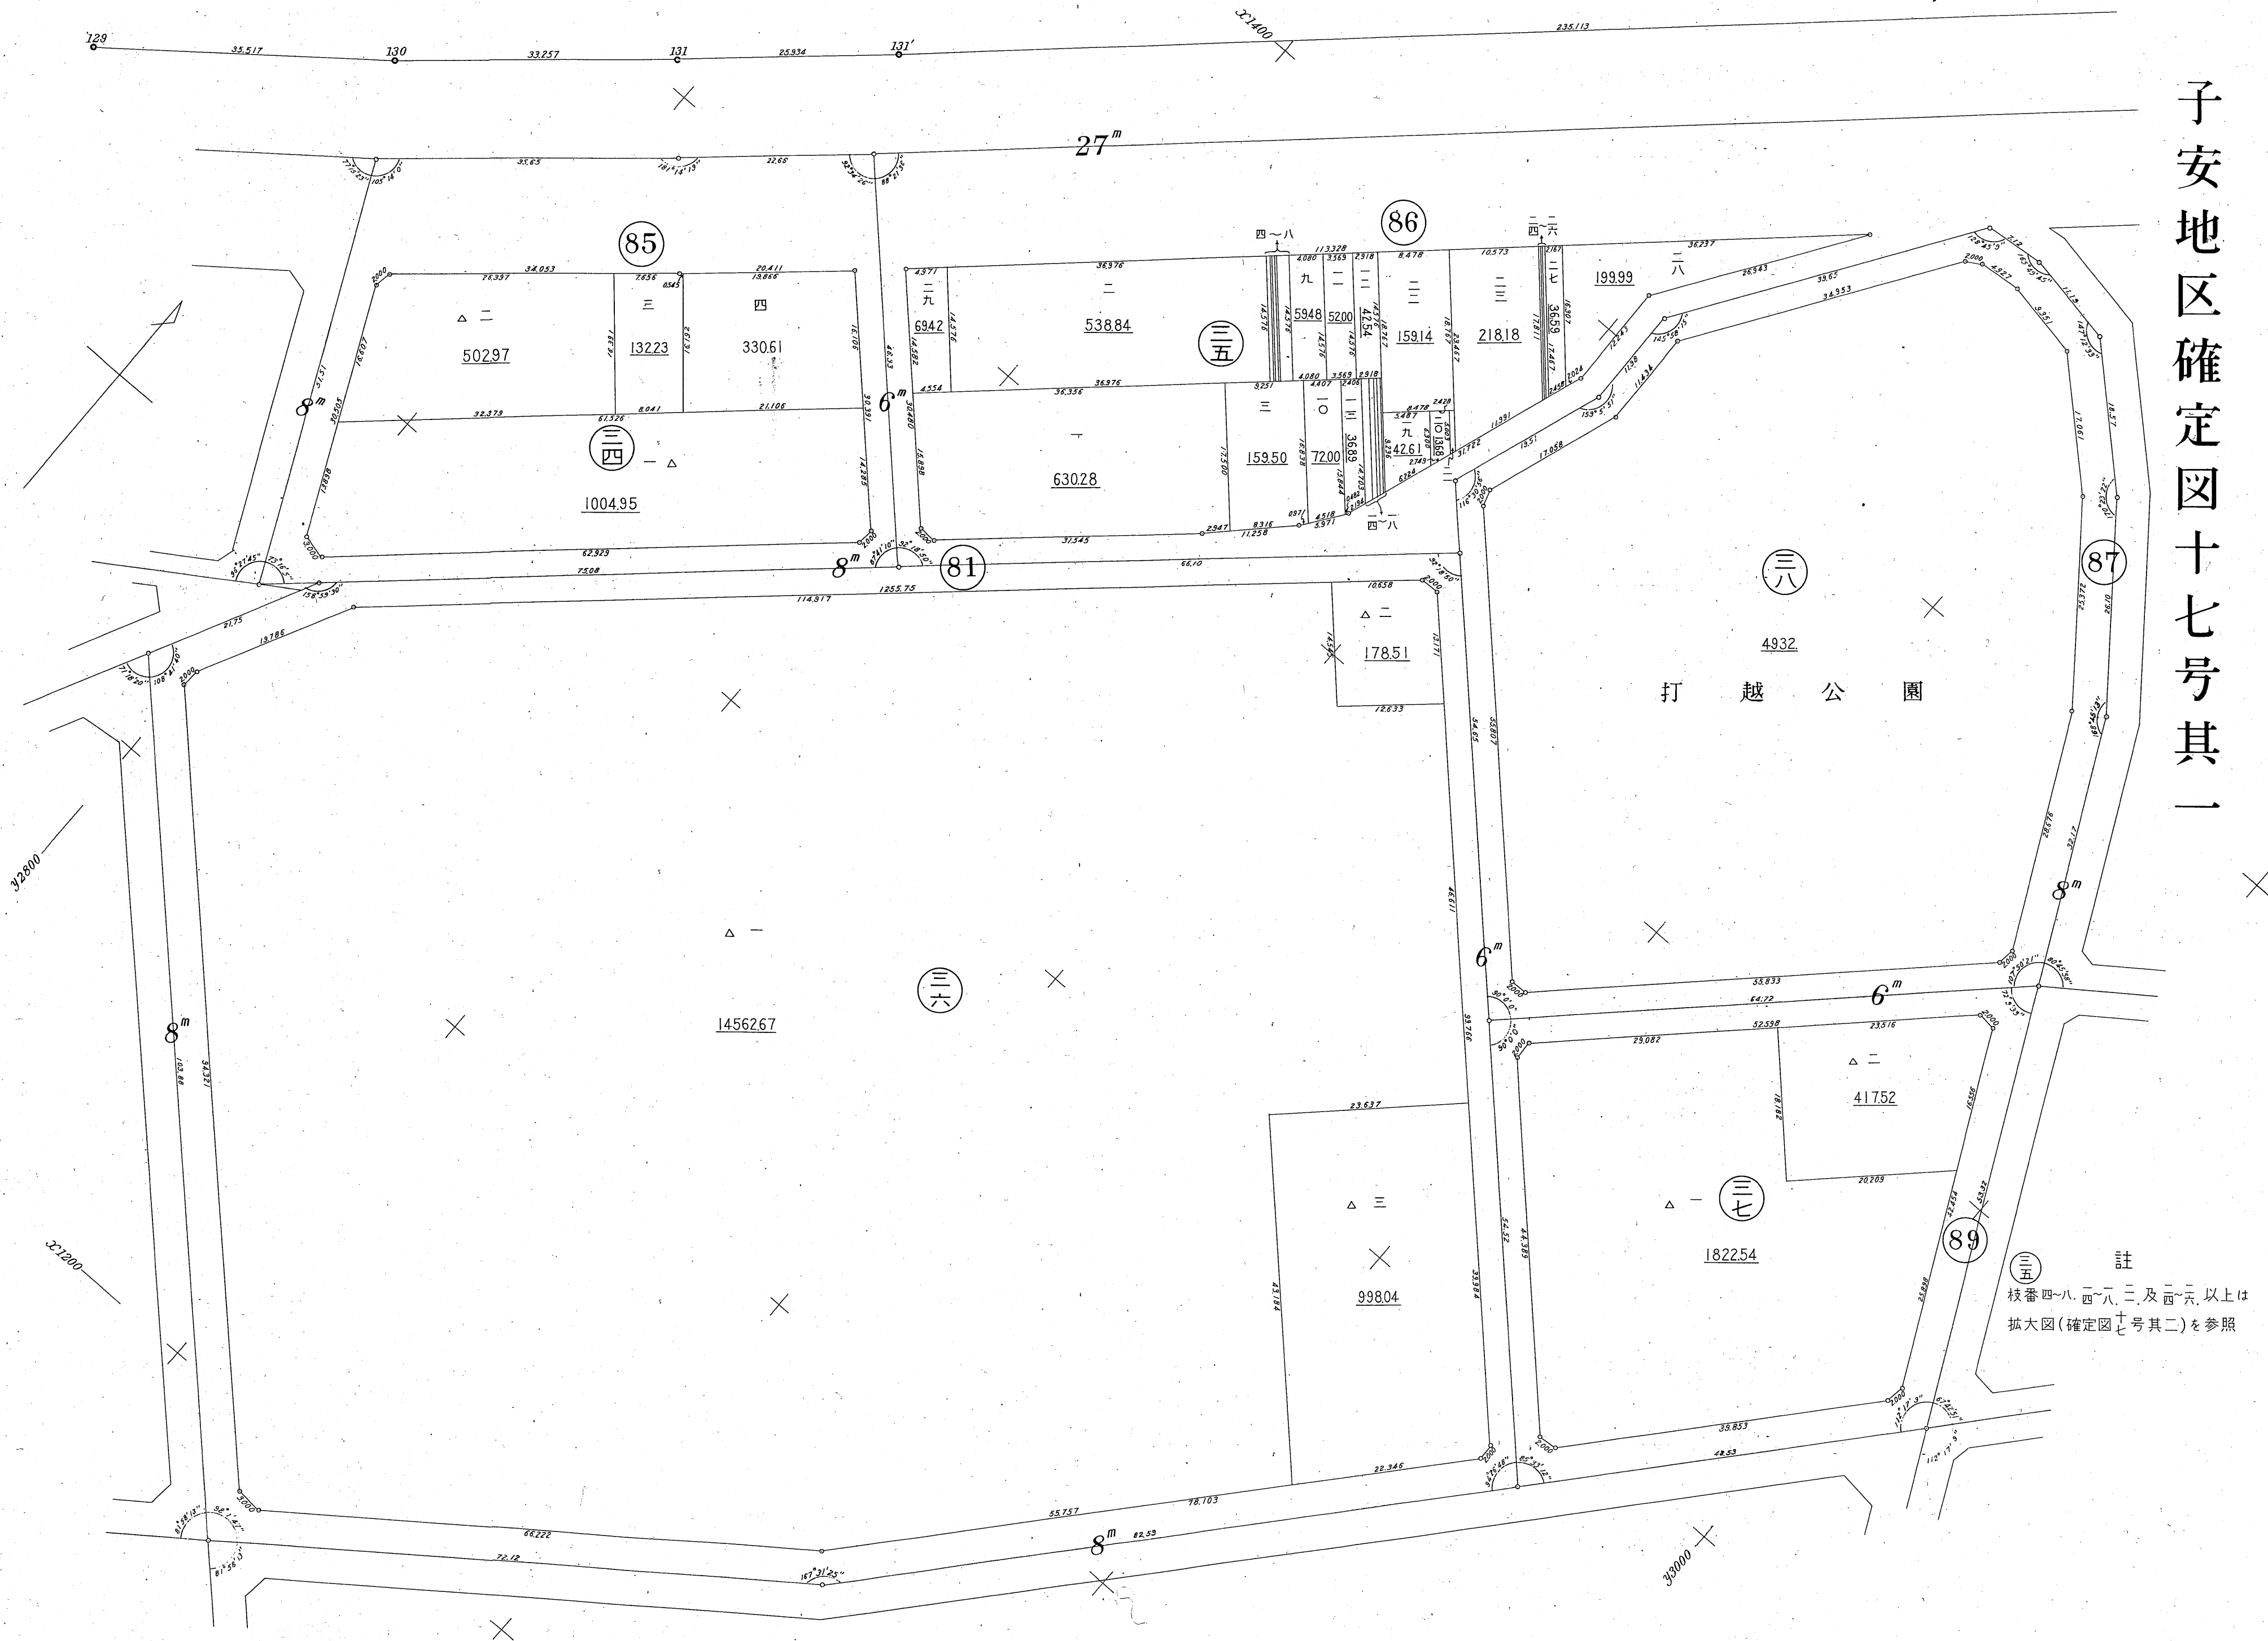


子安地区確定図十七号其一


註  
枝番四・八、四・八・三、及四・六、以上は  
拡大図(確定図十七号其二)を参照

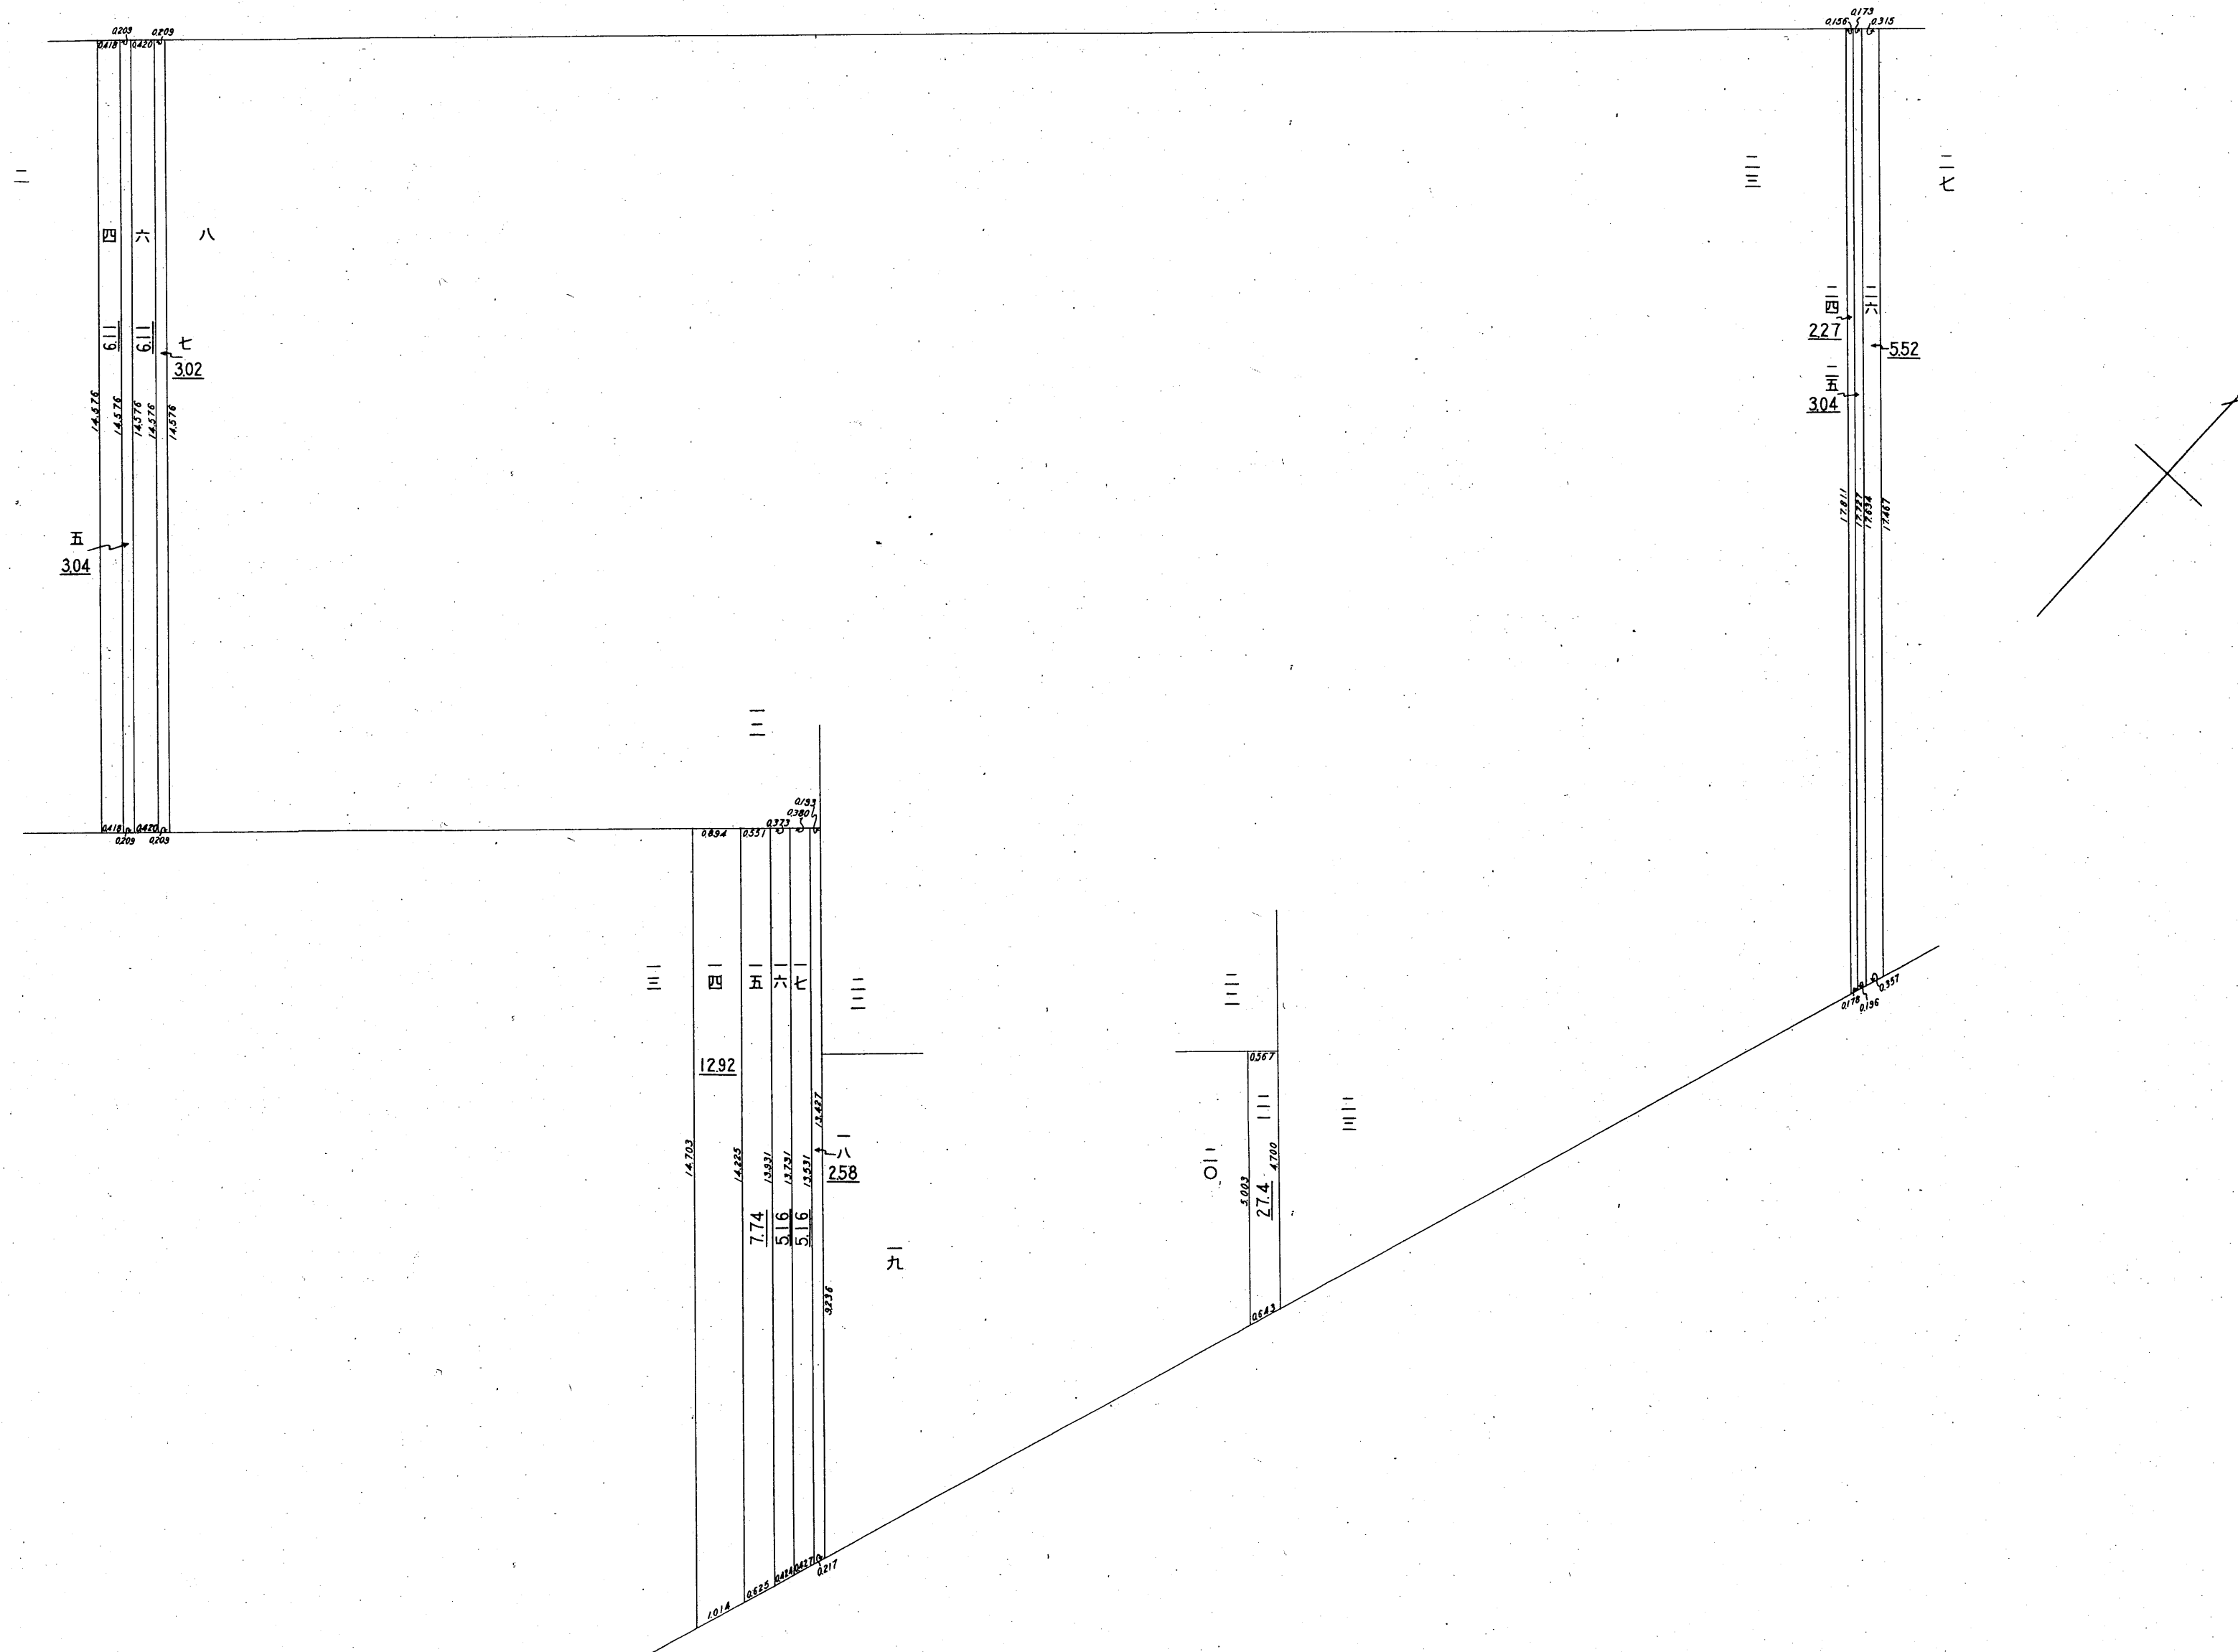

子安地区確定図十七号其二  
縮尺百分之一

子安地区確定図十八号

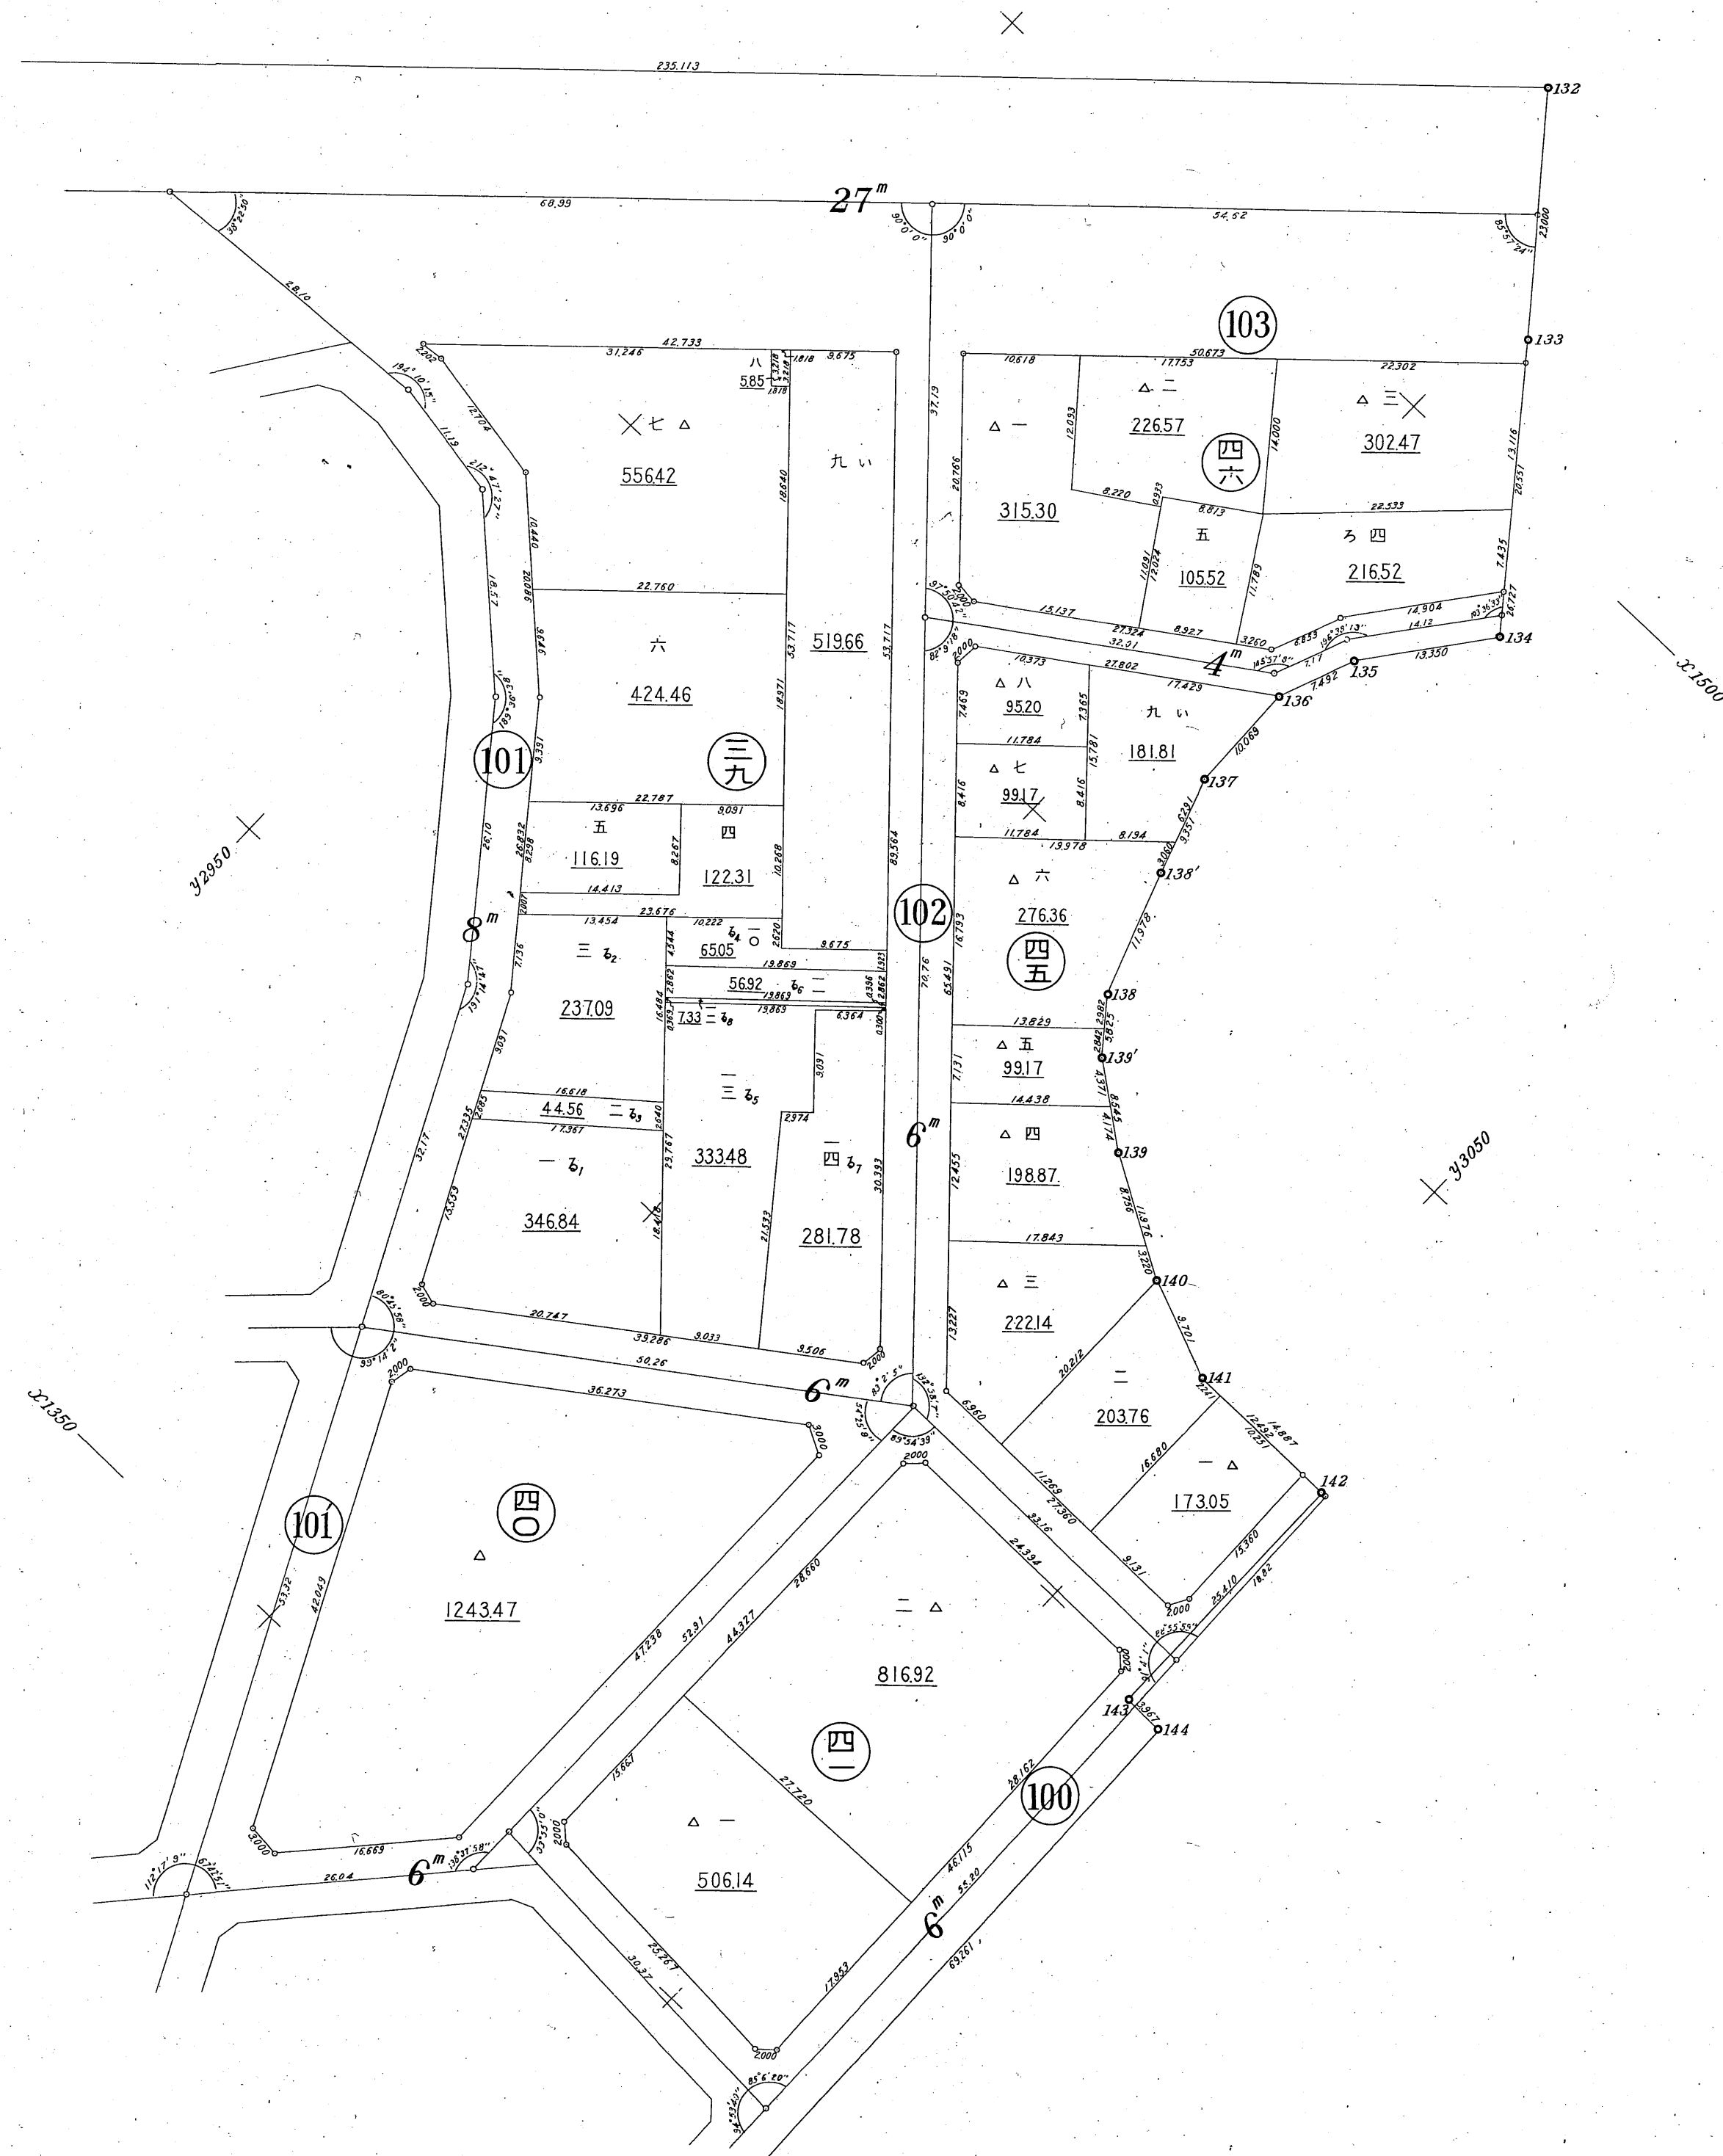

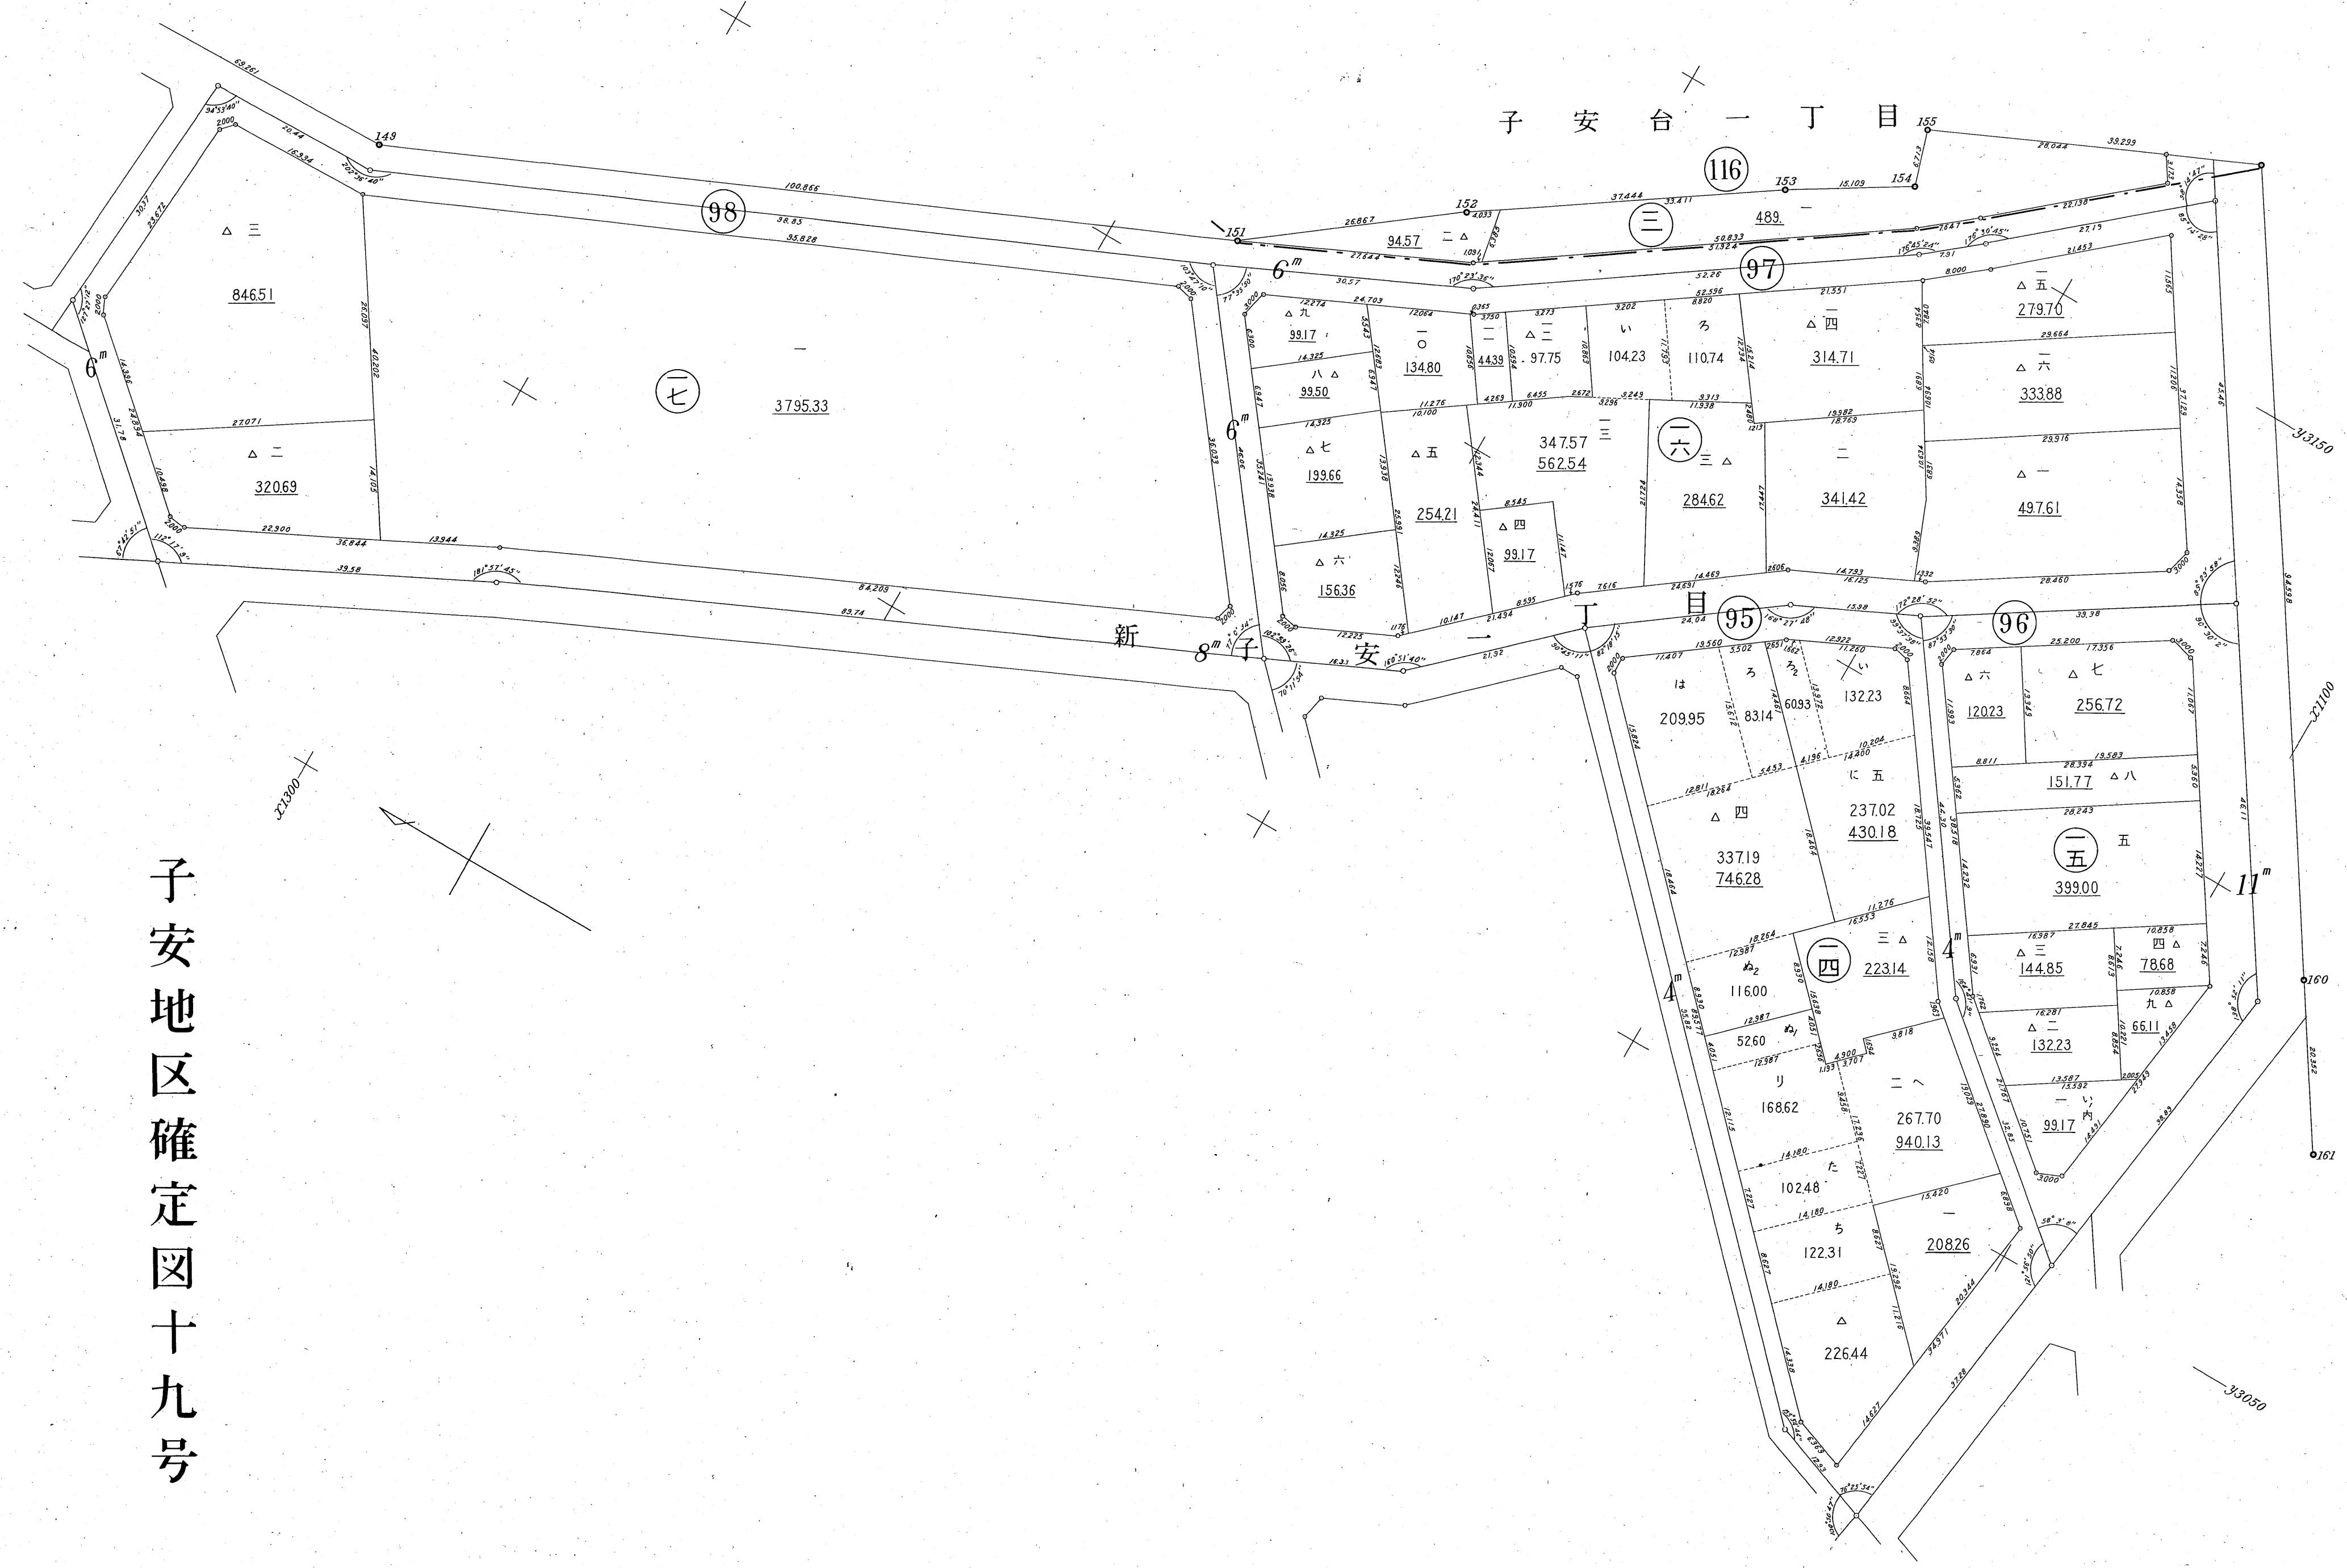

子安地区確定図十九号