

西寺尾東町

東寺尾三丁目

西寺尾三丁目

西寺尾四丁目

この頁は当地区の索引図（頁照合用）として本市職員が作成したものです。

□赤字は、頁（ページ）番号になります。

□青線は、この索引図の黒実線又は緑実線が区画整理の区域線と大きく異なる場合に、目安として明示したものです。


2

3

4


6

5

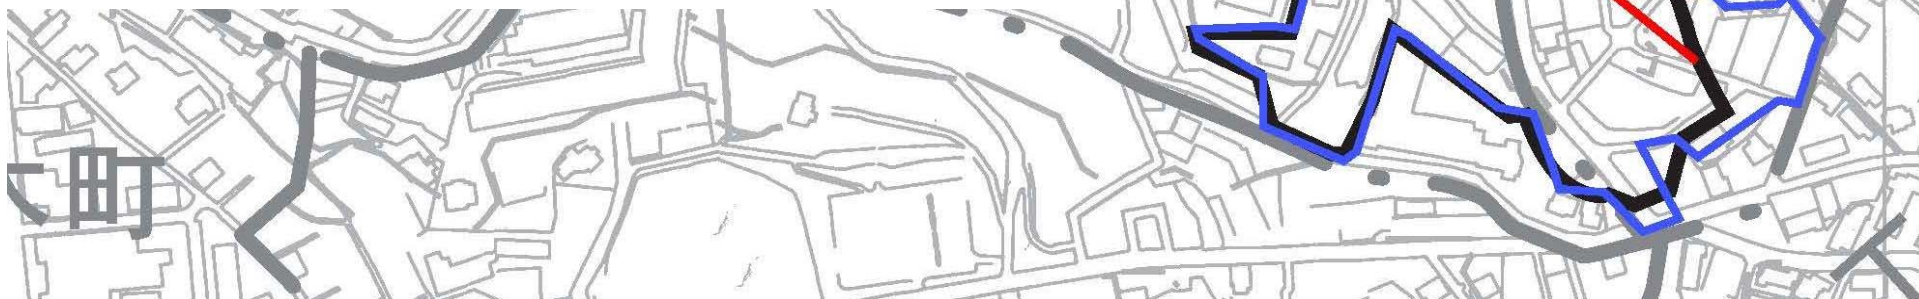





下水道局長申請
S.56.1.12起果の査定図を
参照するに

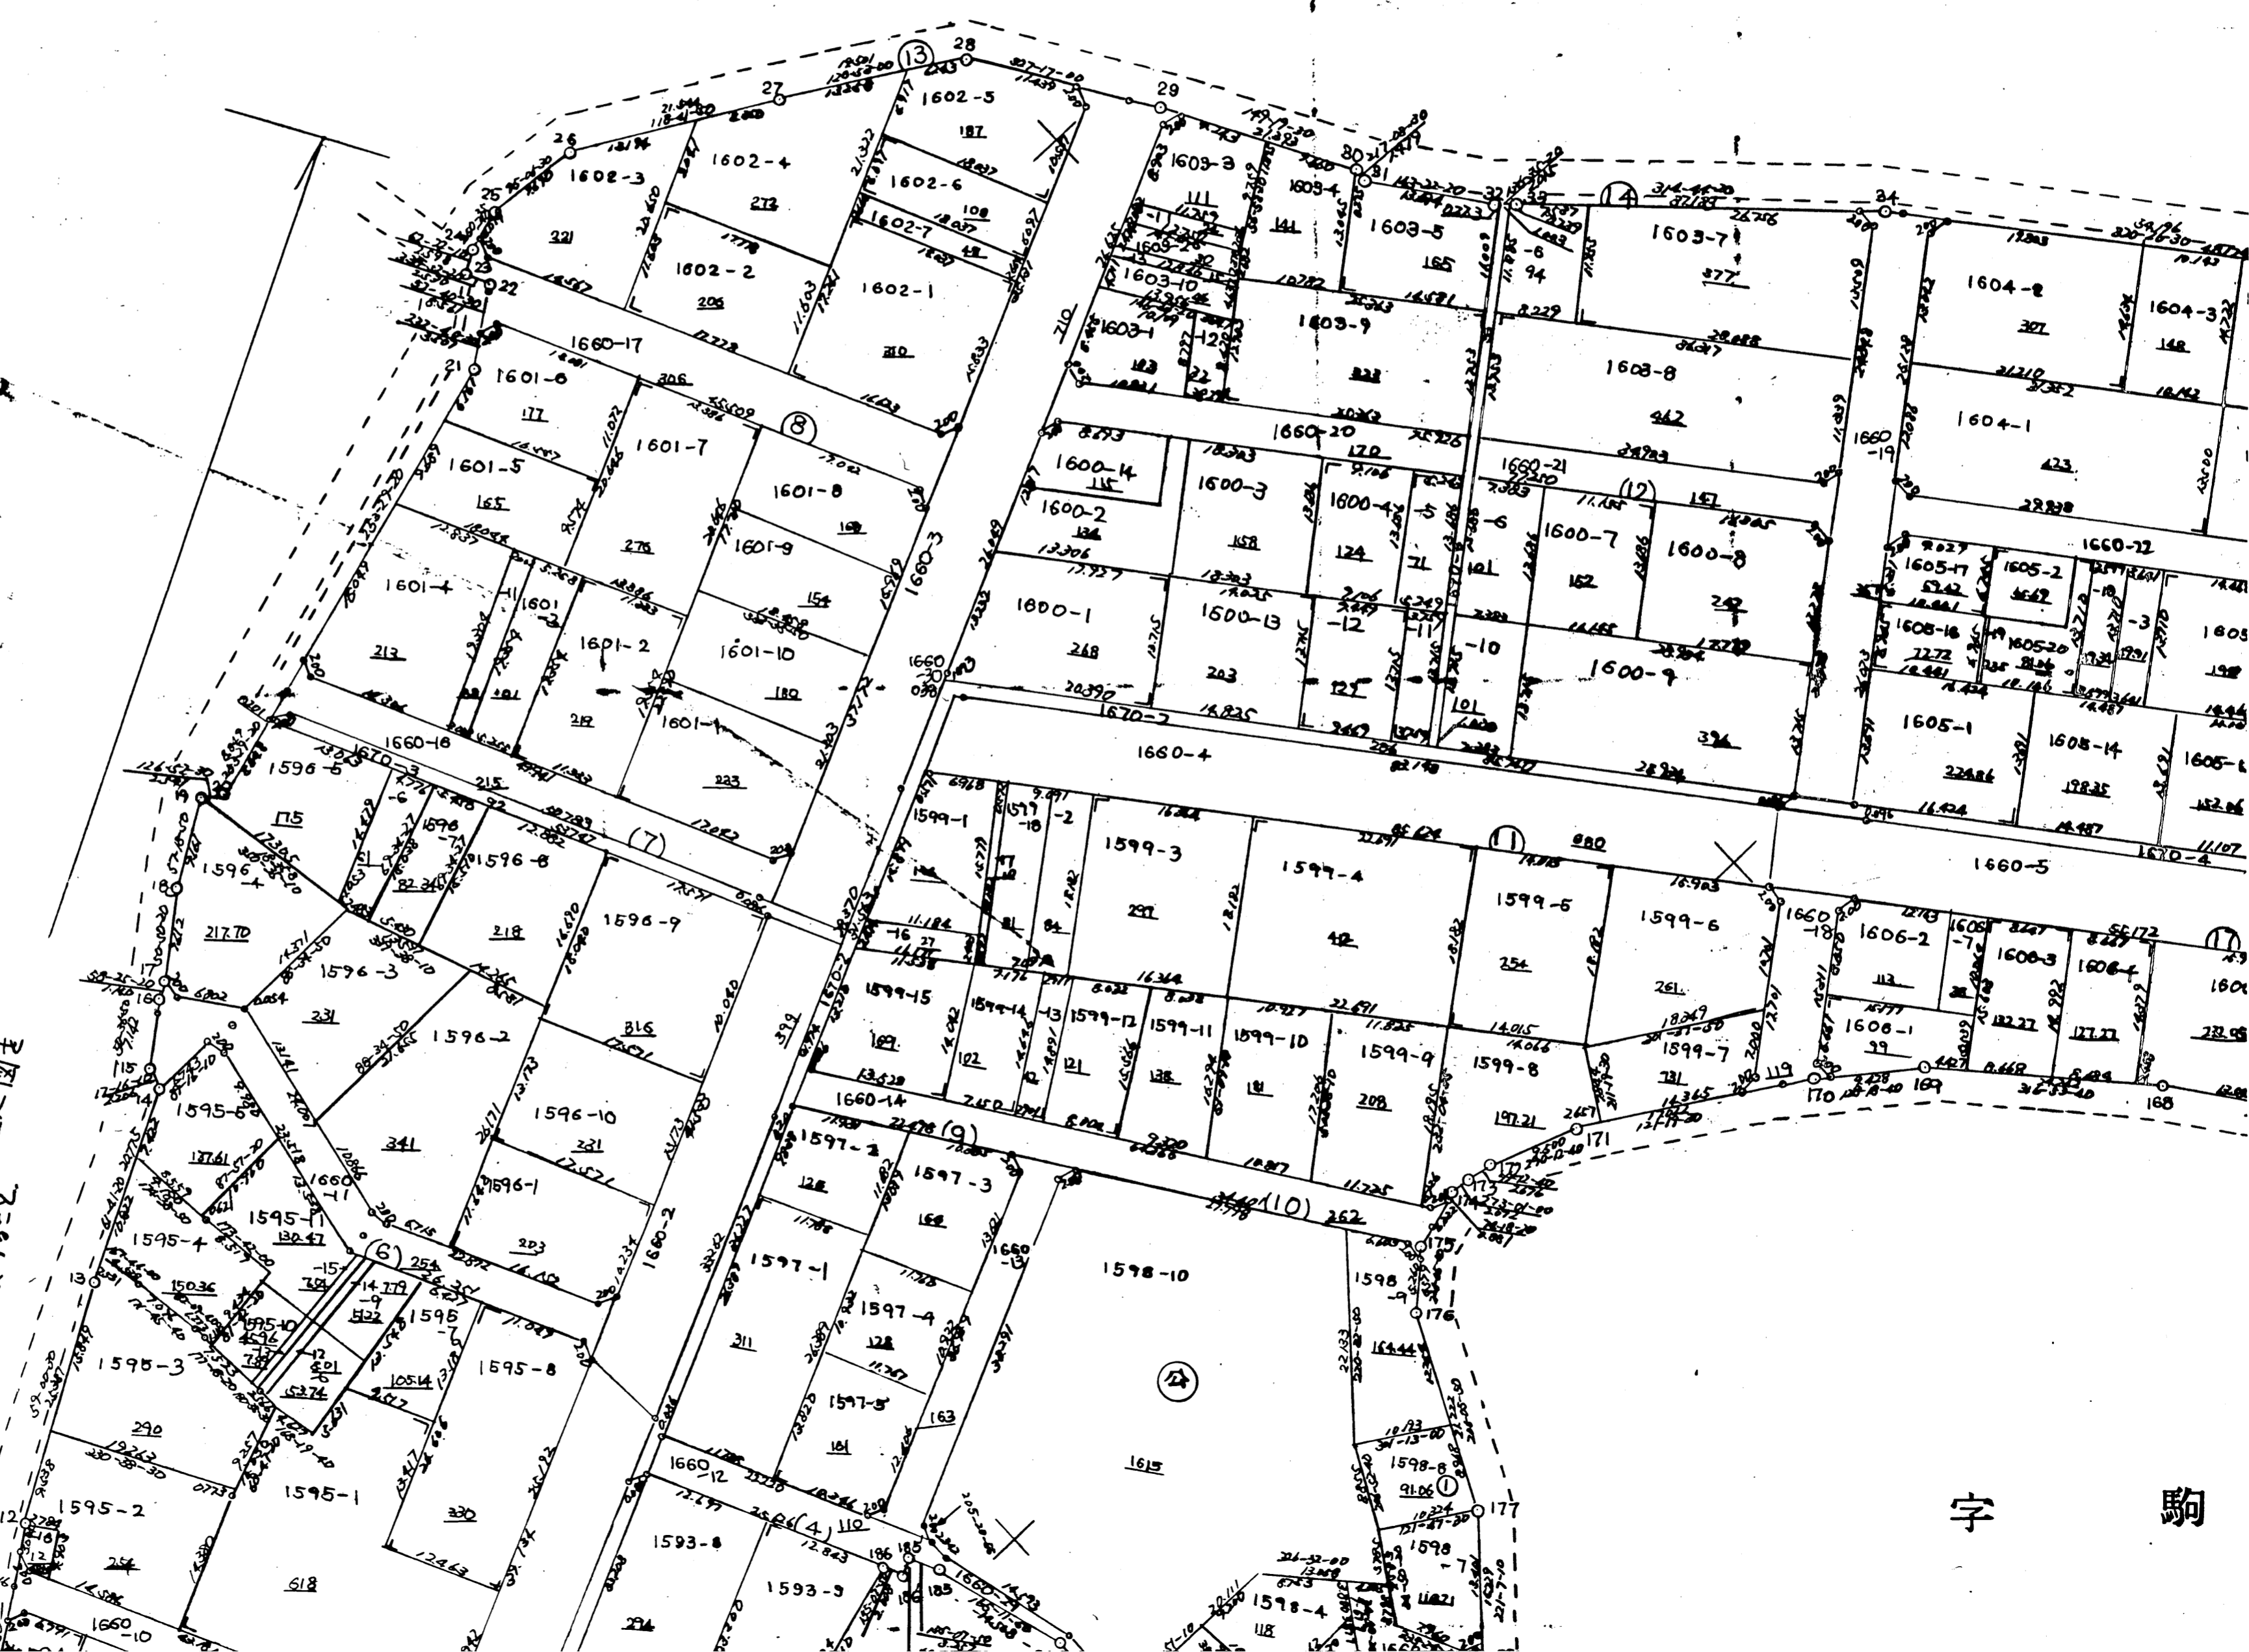


700

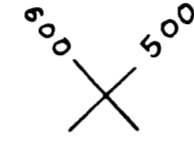


5.58.10.8日起東田面見了事

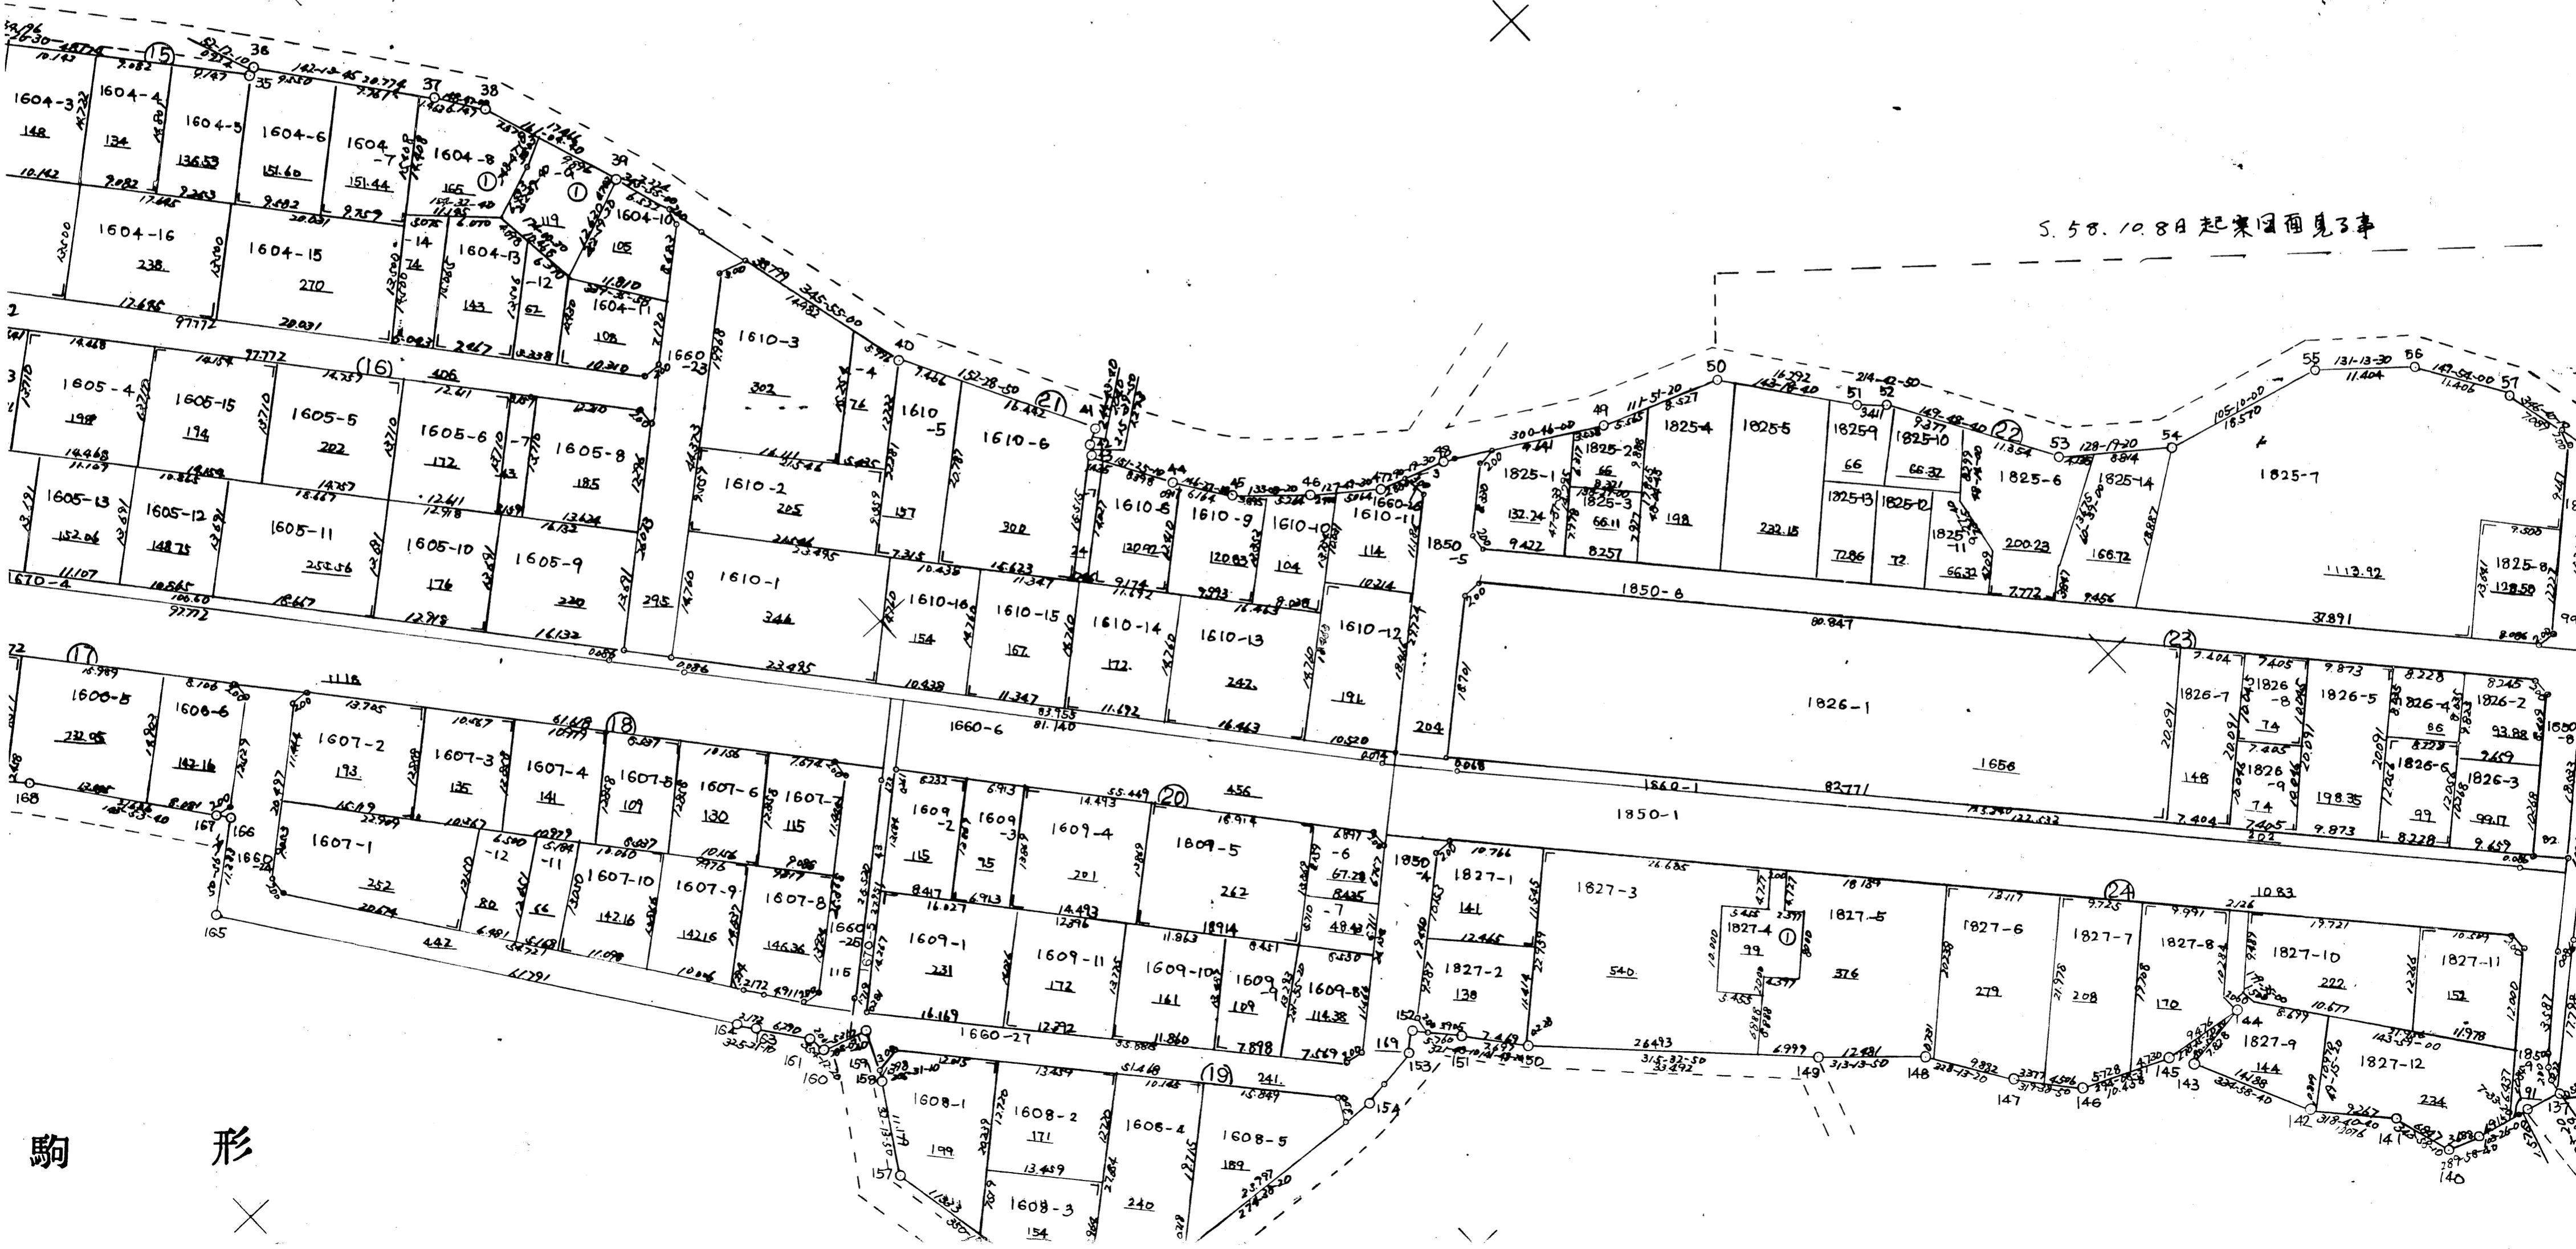

駒形

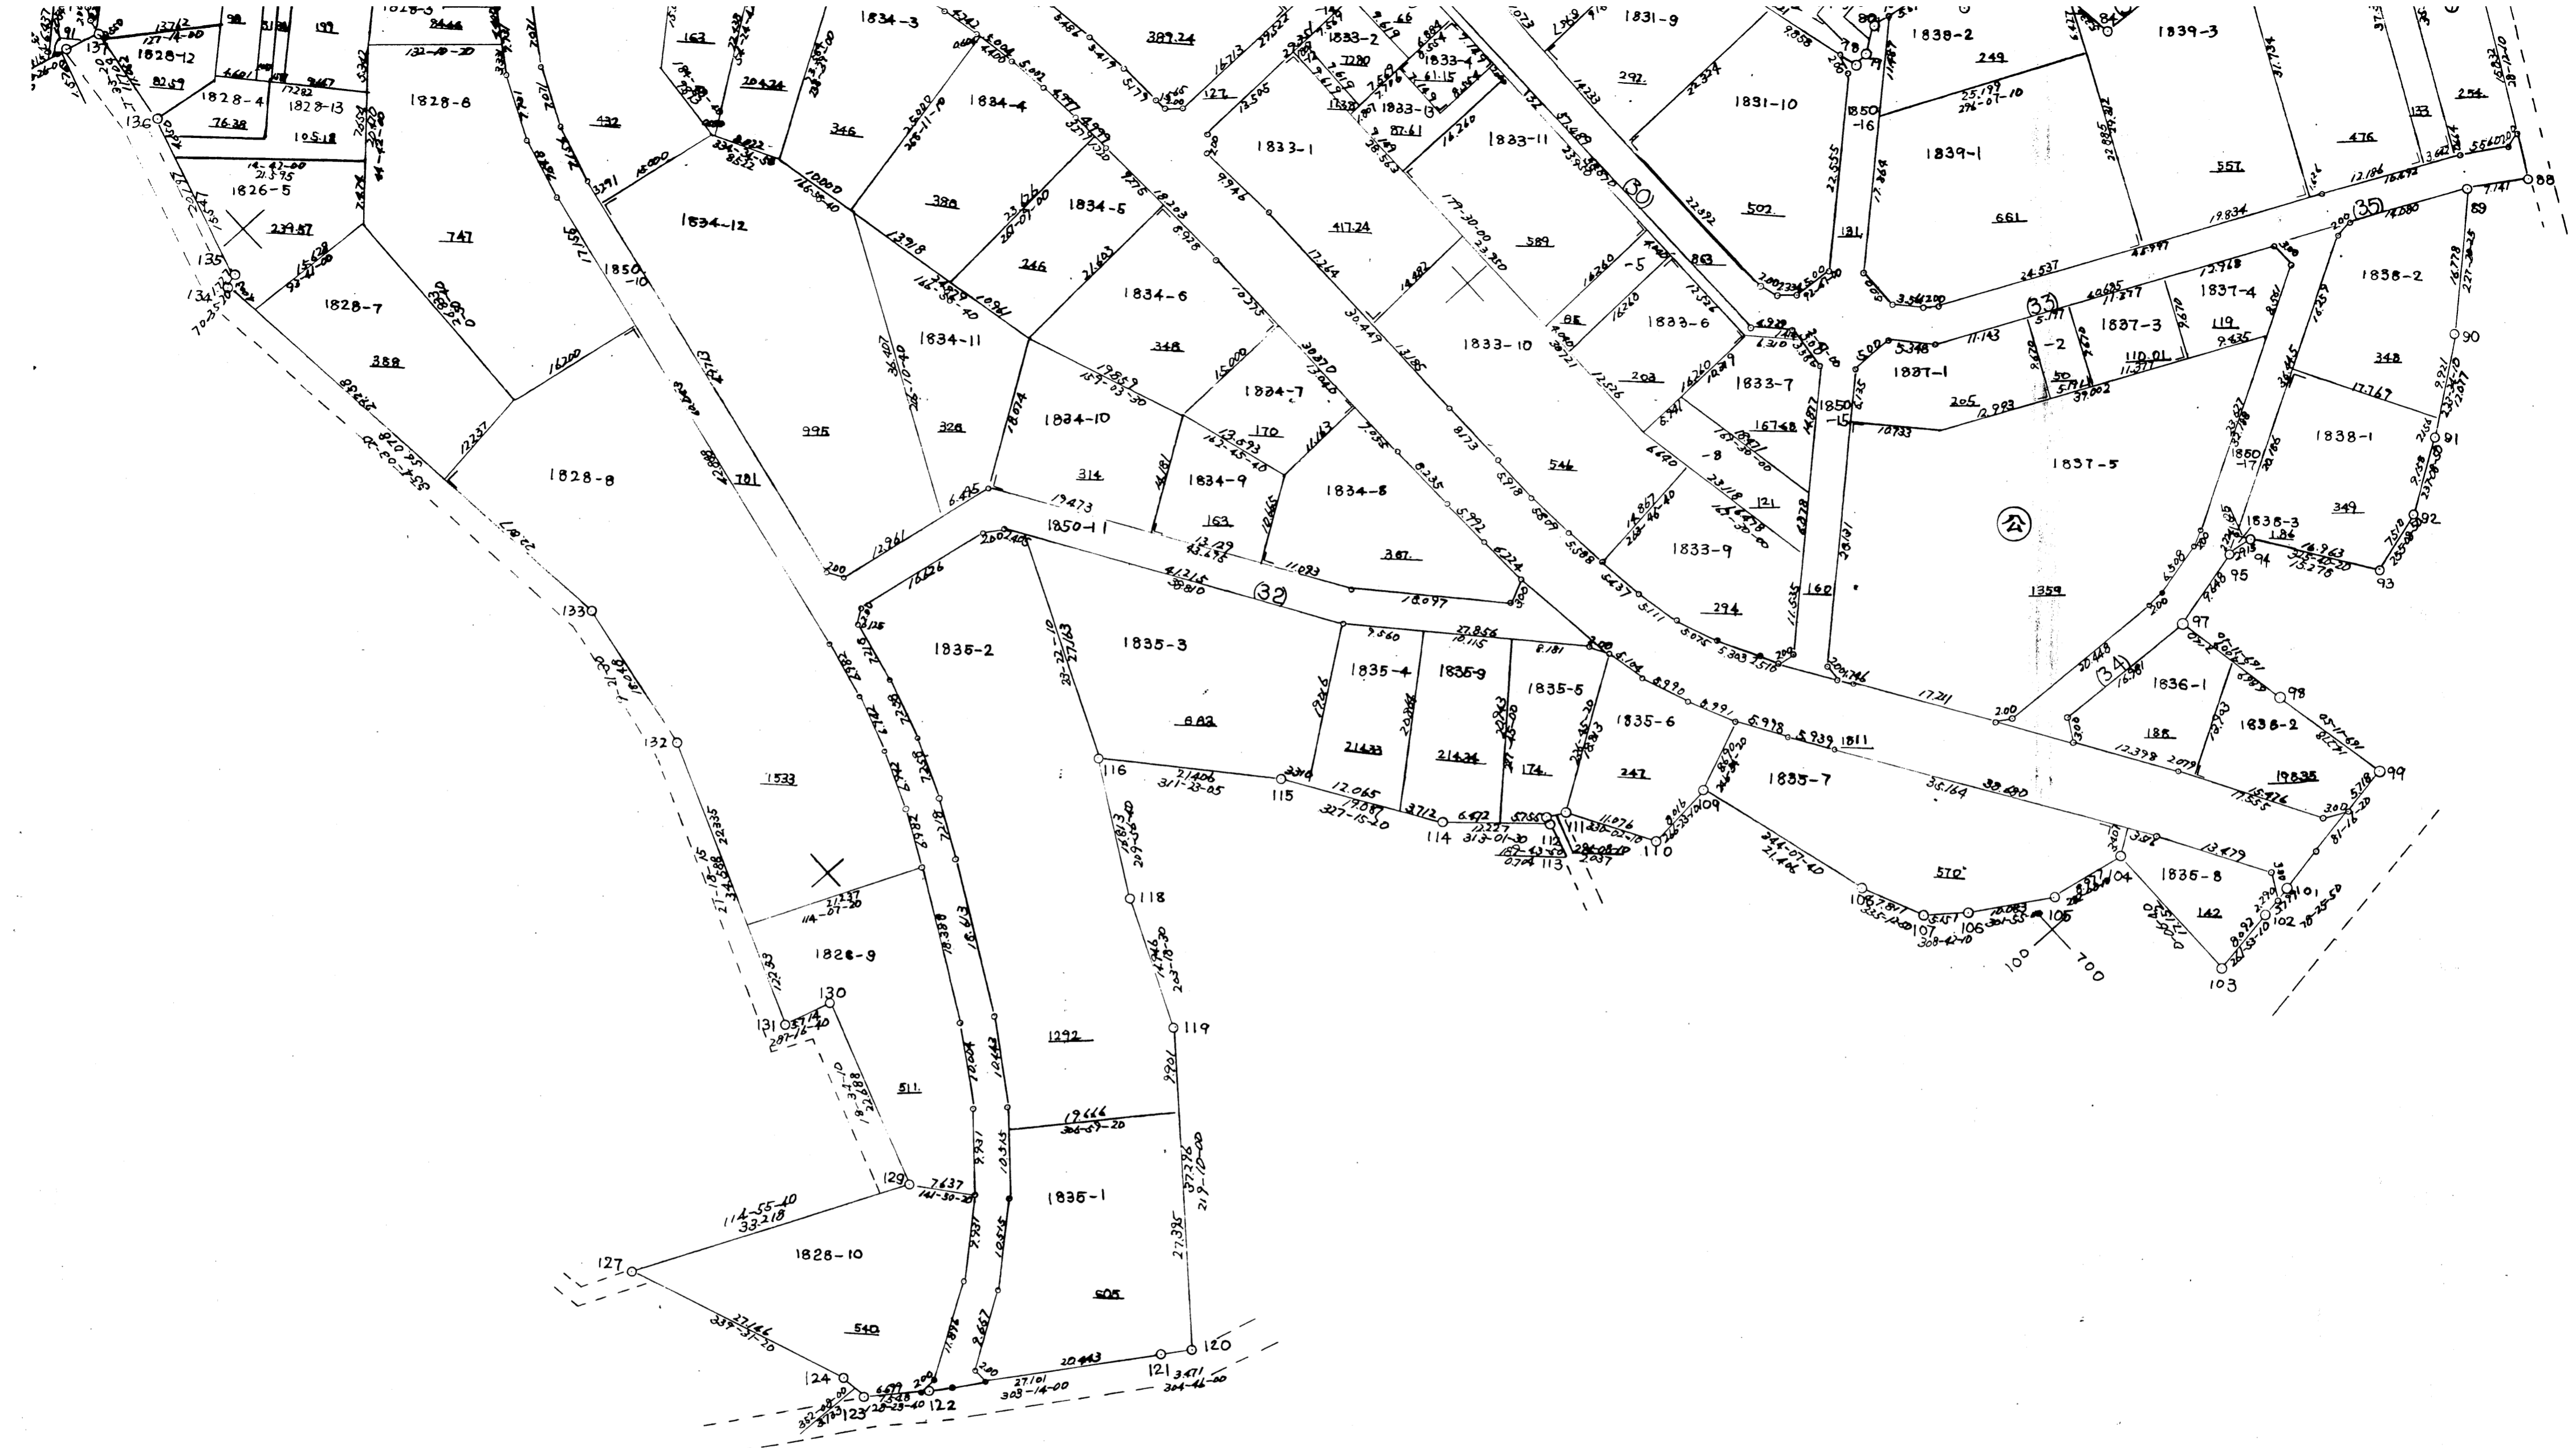

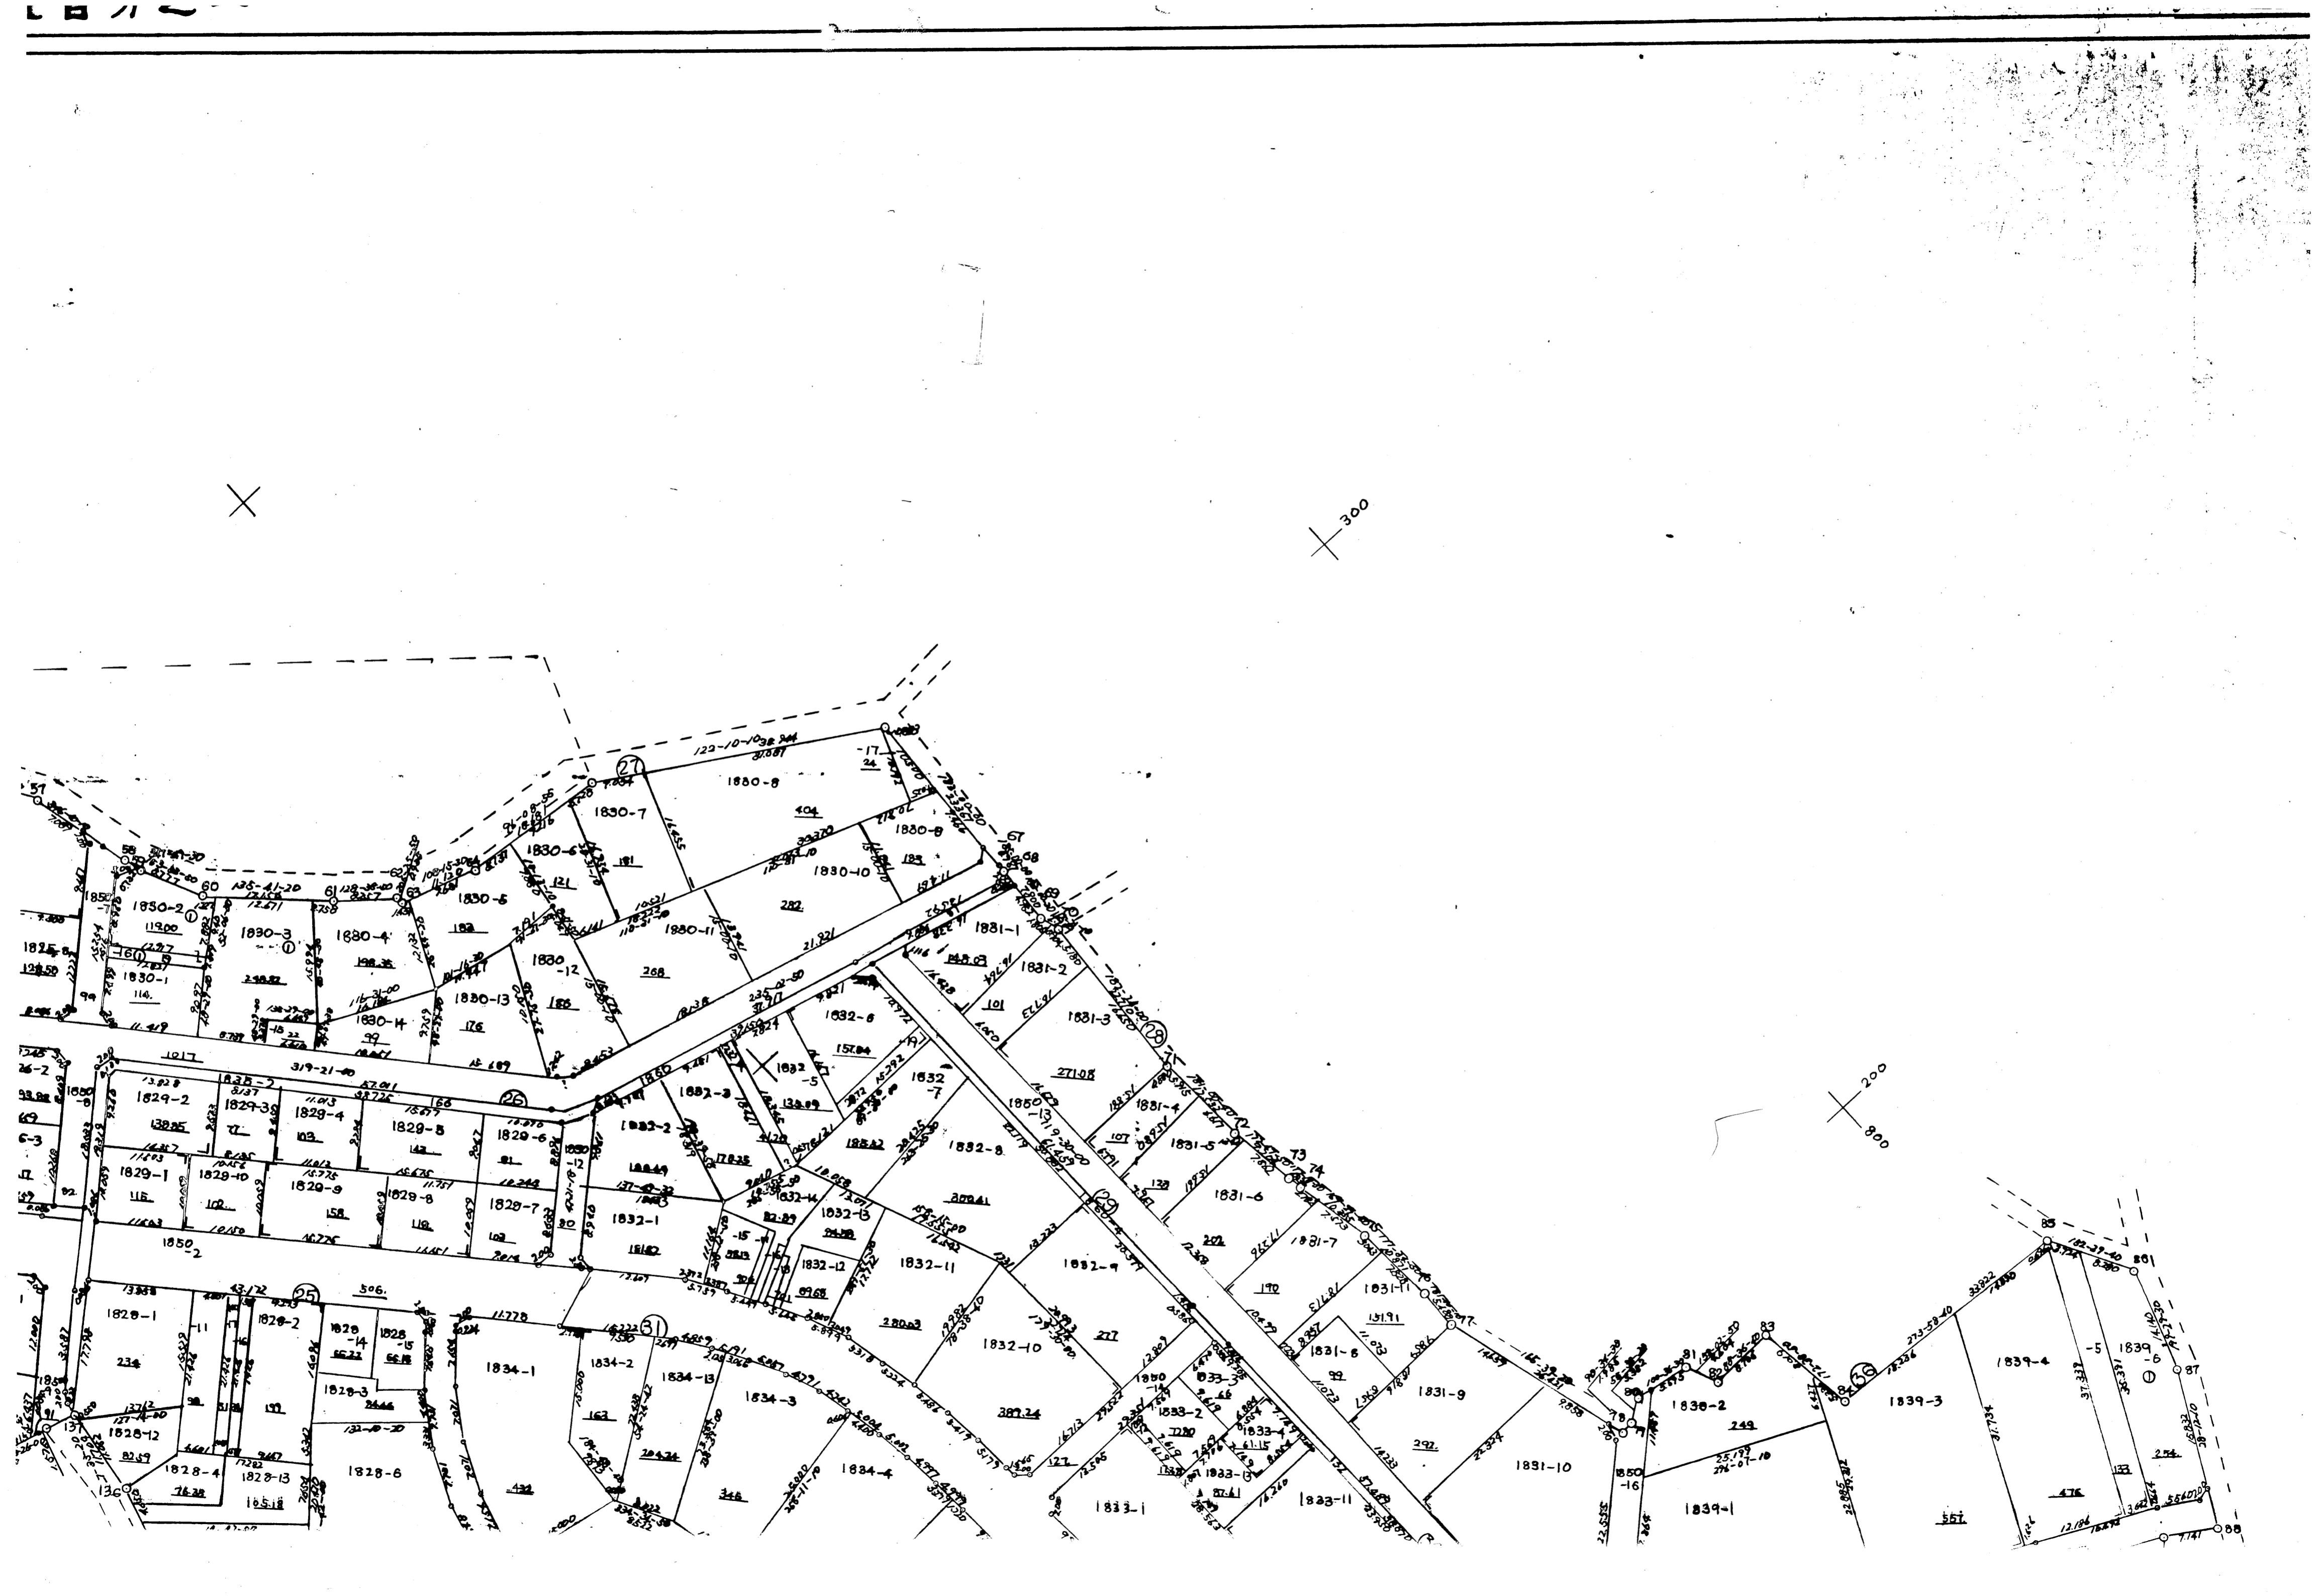

X

X 300

X 200

