


# 大道土地地区画整理組合地区確定図


縮尺 五百分之一

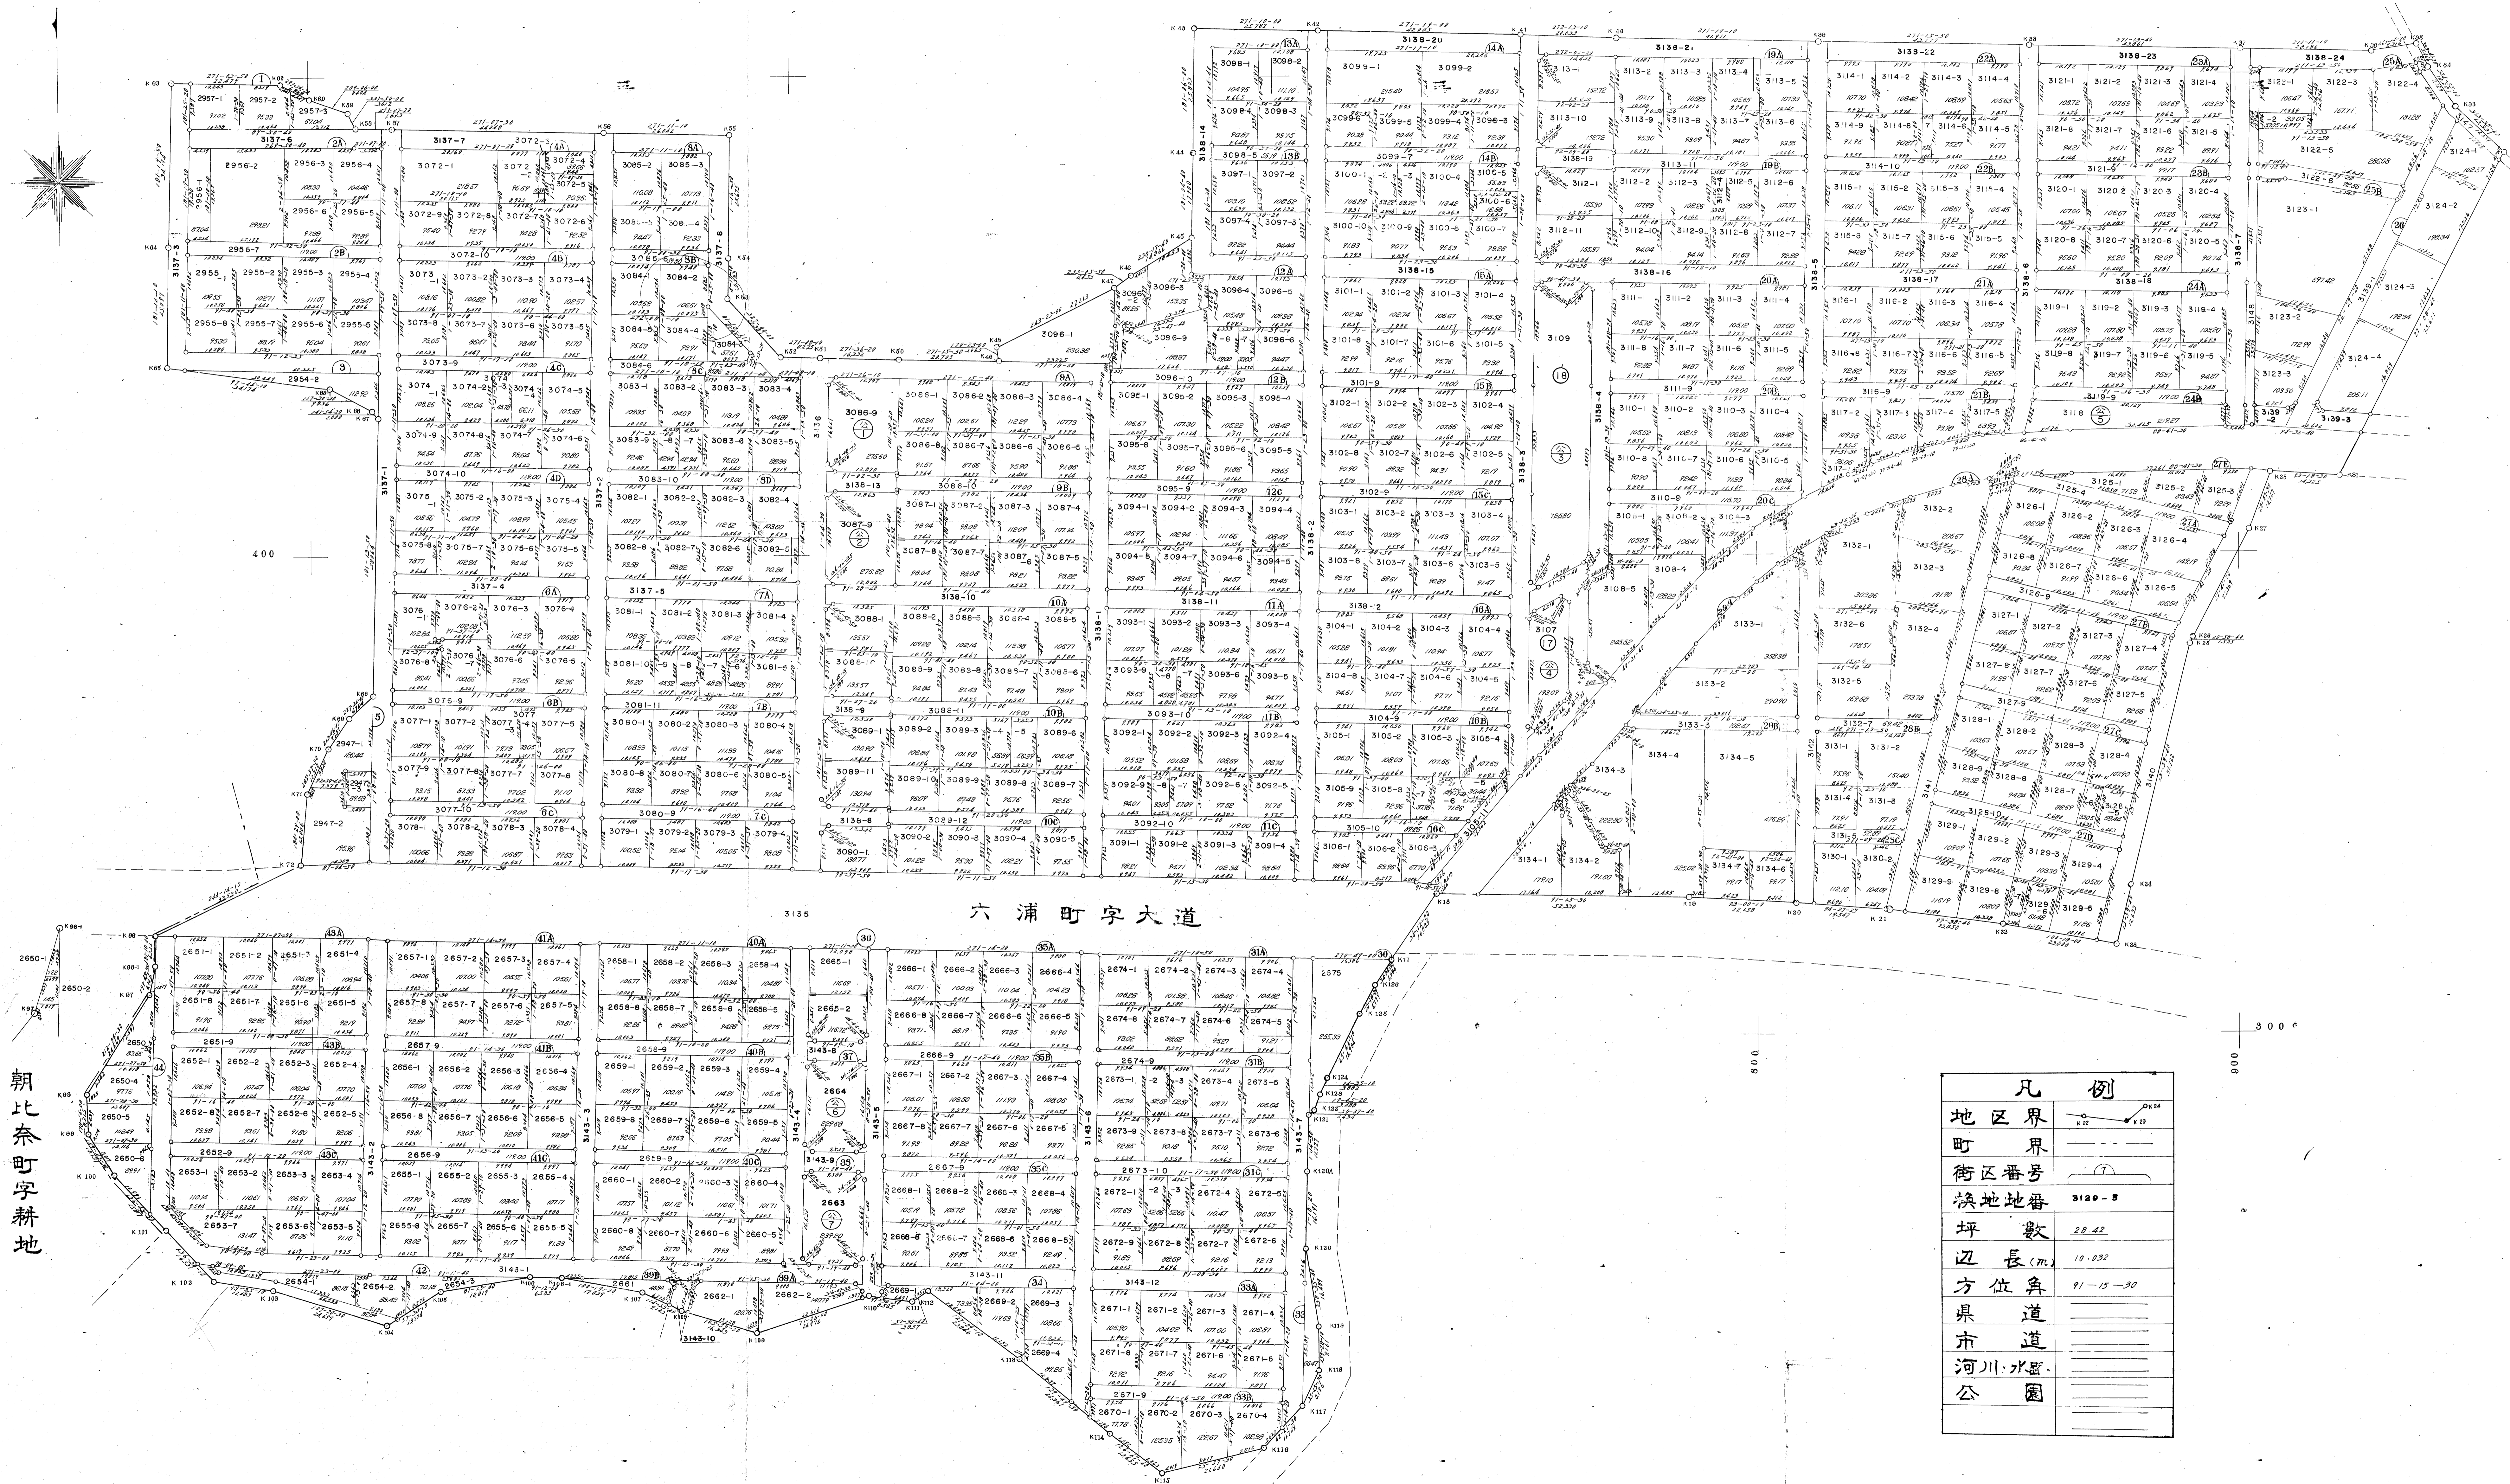


凡例	
地区界	———
町区番号	①
換地地番	3120-8
坪数	28.22
辺長(m)	10.232
方位角	91-15-30
県道	———
市道	———
河川・水渠	———
公園	———

# 大道土地区画整理組合地区确定图 (全五葉)

縮尺 五百分之一

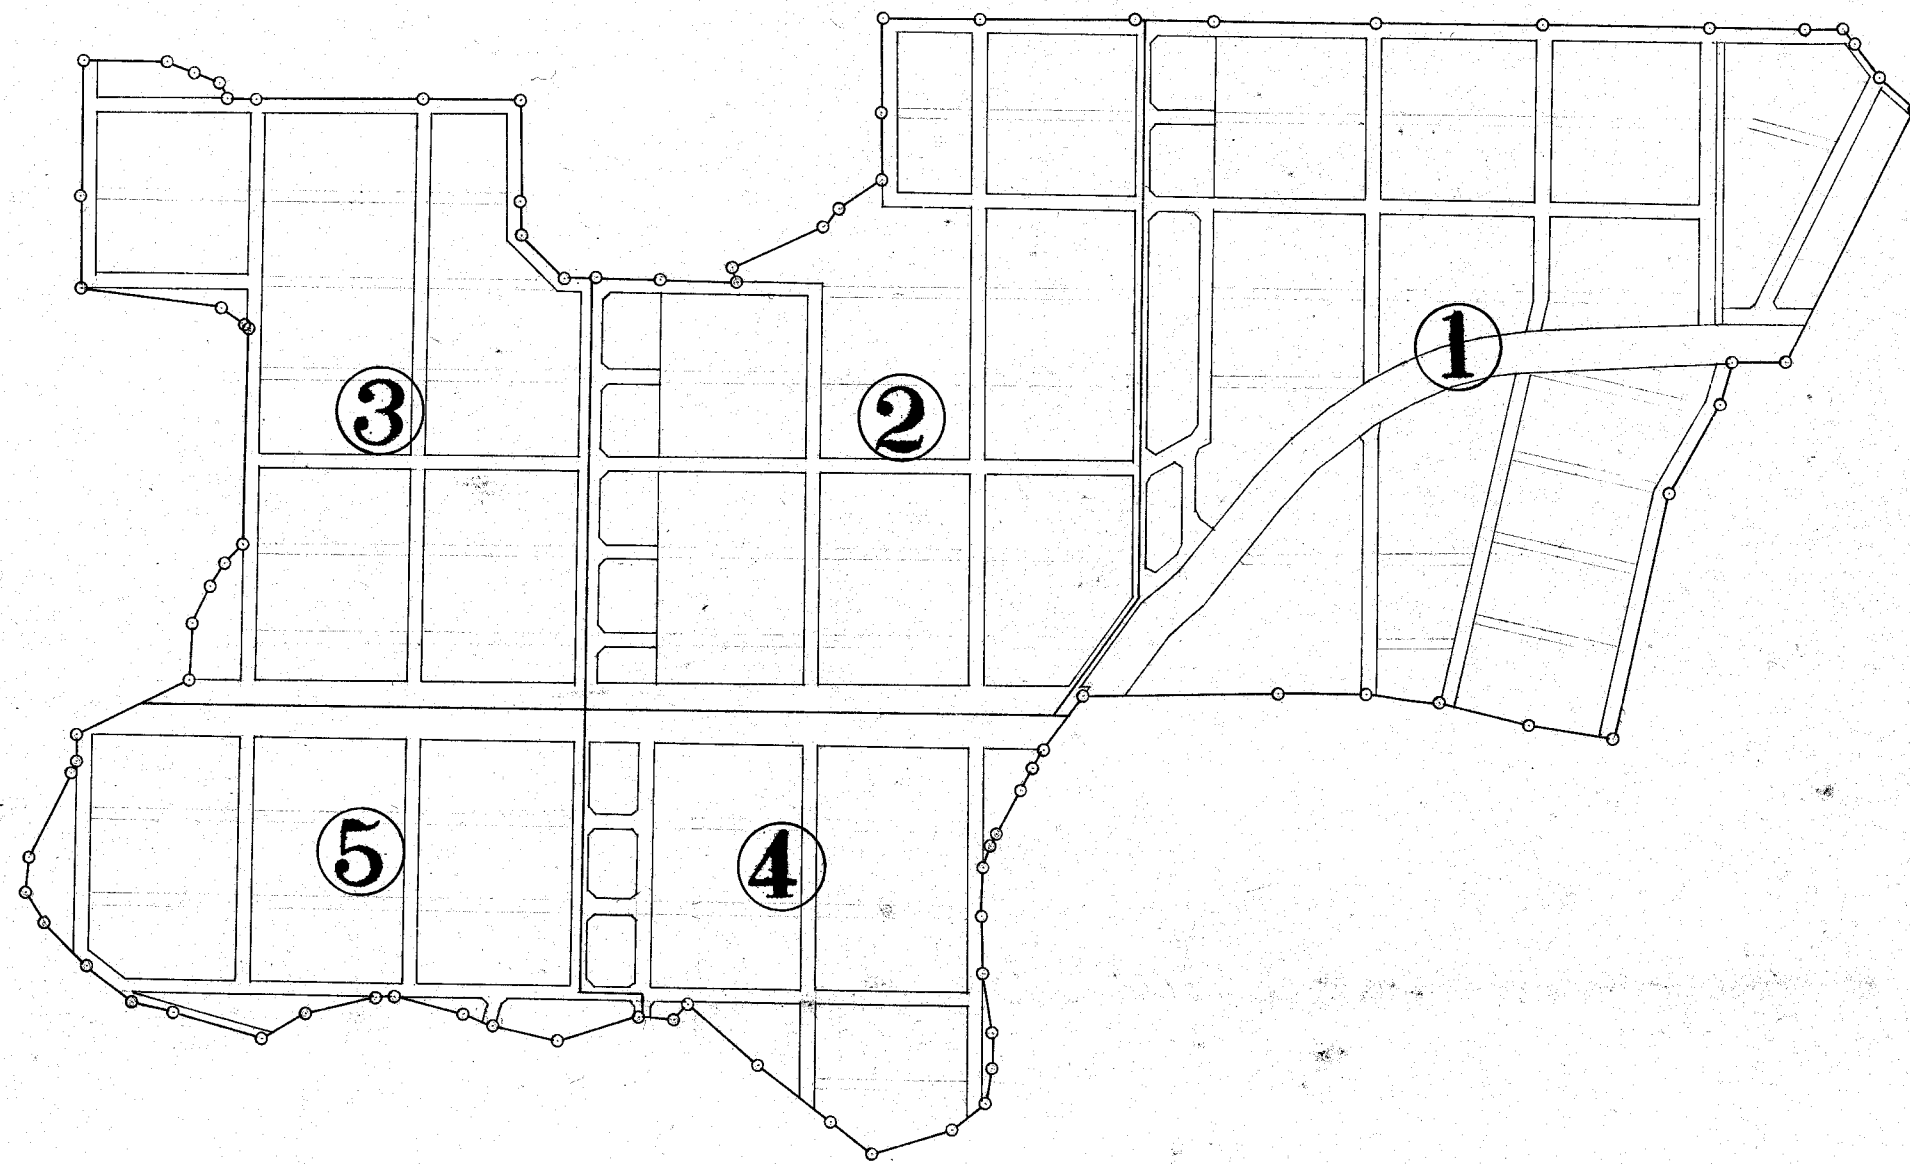

凡 例	
地区界	 K22 K21
地 積	107.63 $m^2$ 32.36 坪
辺 長	8.680
方位角	235-47-30
図 番 号	①







