


上谷本第2

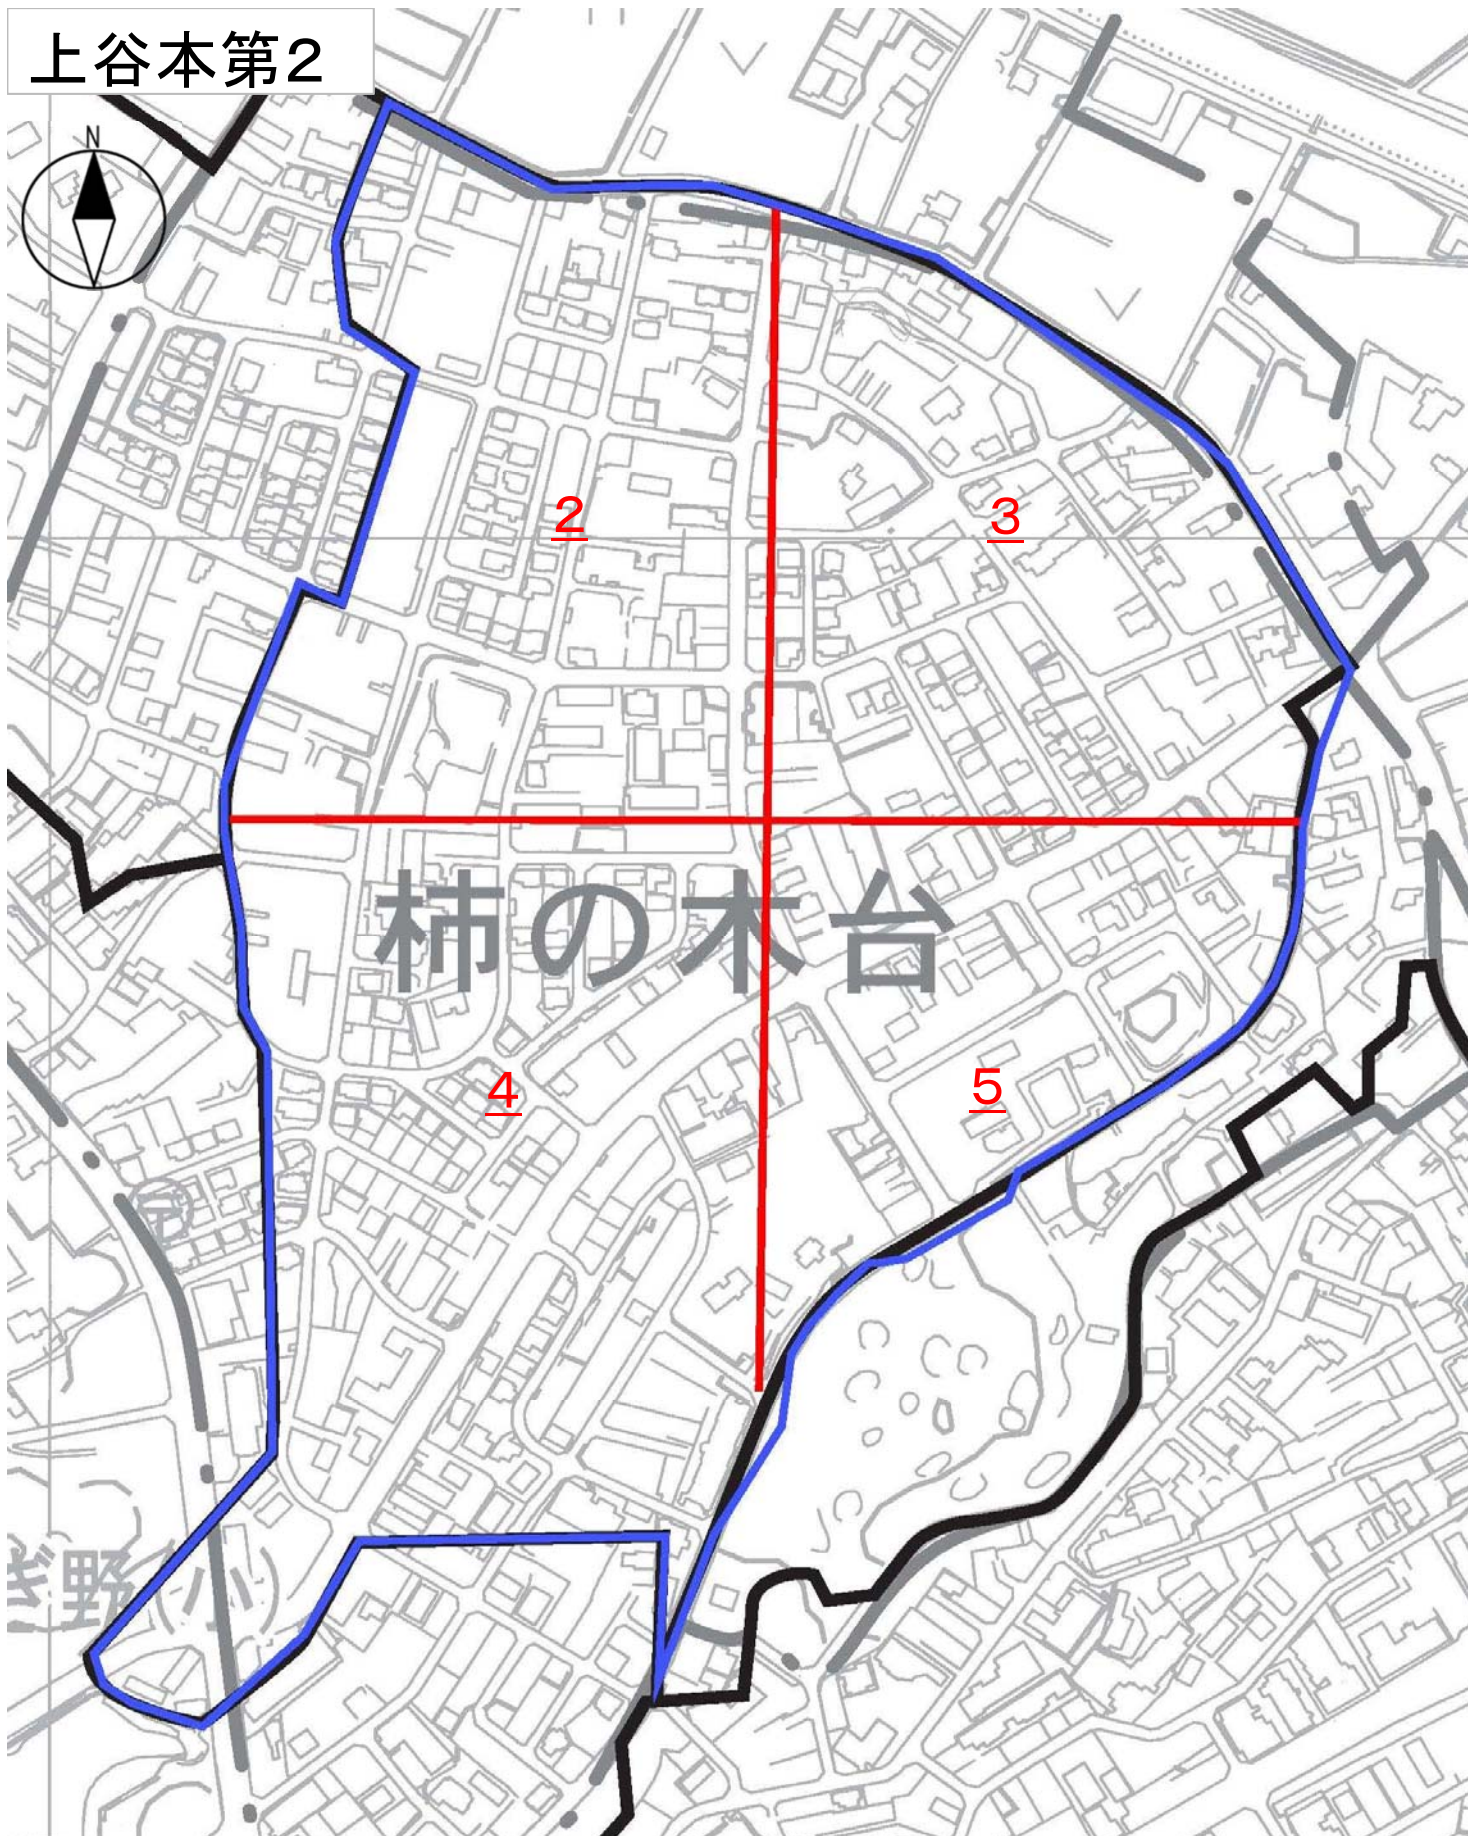

この頁は当地区の索引図（頁照合用）として本市職員が作成したものです。

□赤字は、頁（ページ）番号になります。

□青線は、この索引図の黒実線又は緑実線が区画整理の区域線と大きく異なる場合に、目安として明示したものです。

上谷本第二土地区画整理画地確定図

X=49600
X=49700
X=49800
X=49900
X=50000



上谷本第二土地区画整理確定図	
街区番号	
町名地番	
図葉番号	I
縮尺	1:500
作成年月日	昭和 年 月 日

上谷本第二土地区画整理画地確定図

2

1



2

株式会社不二測量工務社

上谷本第二土地区画整理画地確定図

4



2

上谷本第二土地区画整理確定図	
街区番号	
町名地番	
図章番号	2
縮尺	1:500
作成年月日	昭和 年 月 日

株式会社不二測量工務社

4

上谷本第2