


川和町駅周辺西地区土地区画整理事業

町名	地番	ページ
地区全体図		2
川和町	3000	3
	3001	3
	3002	3
	3003	3
	3004	3
	3005	3
	3006	3
	3007	3
	3008	4
	3009	4
町名	地番	ページ
川和町	3031	5
	3032	5
	3033	5
	3034	6
	3035	6
	3036	7
	3037	7
	3038	8
	3039	8
	3051	9
	3052	9
	3053	9
	3054	9
	3100	3
	3101	3
	3103	3
	3104	4
	3105	4
	3106	4
3107	4	
3108	5	

町名	地番	ページ
川和町	3109	5
	3110	5
	3111	5
	3112	6
	3113	7
	3114	6
	3115	8
	3116	9
	3117	8
	3118	9

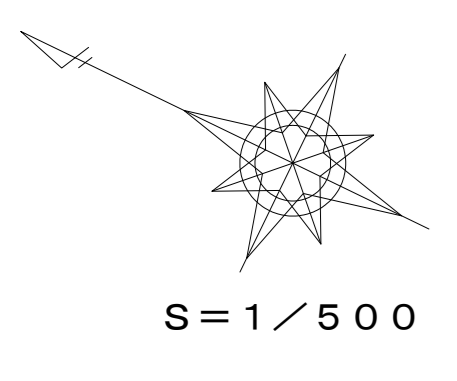


令和4年度			
縮尺	図番	/	



# 画地確定図

街区番号 B

令和四年度  
作成

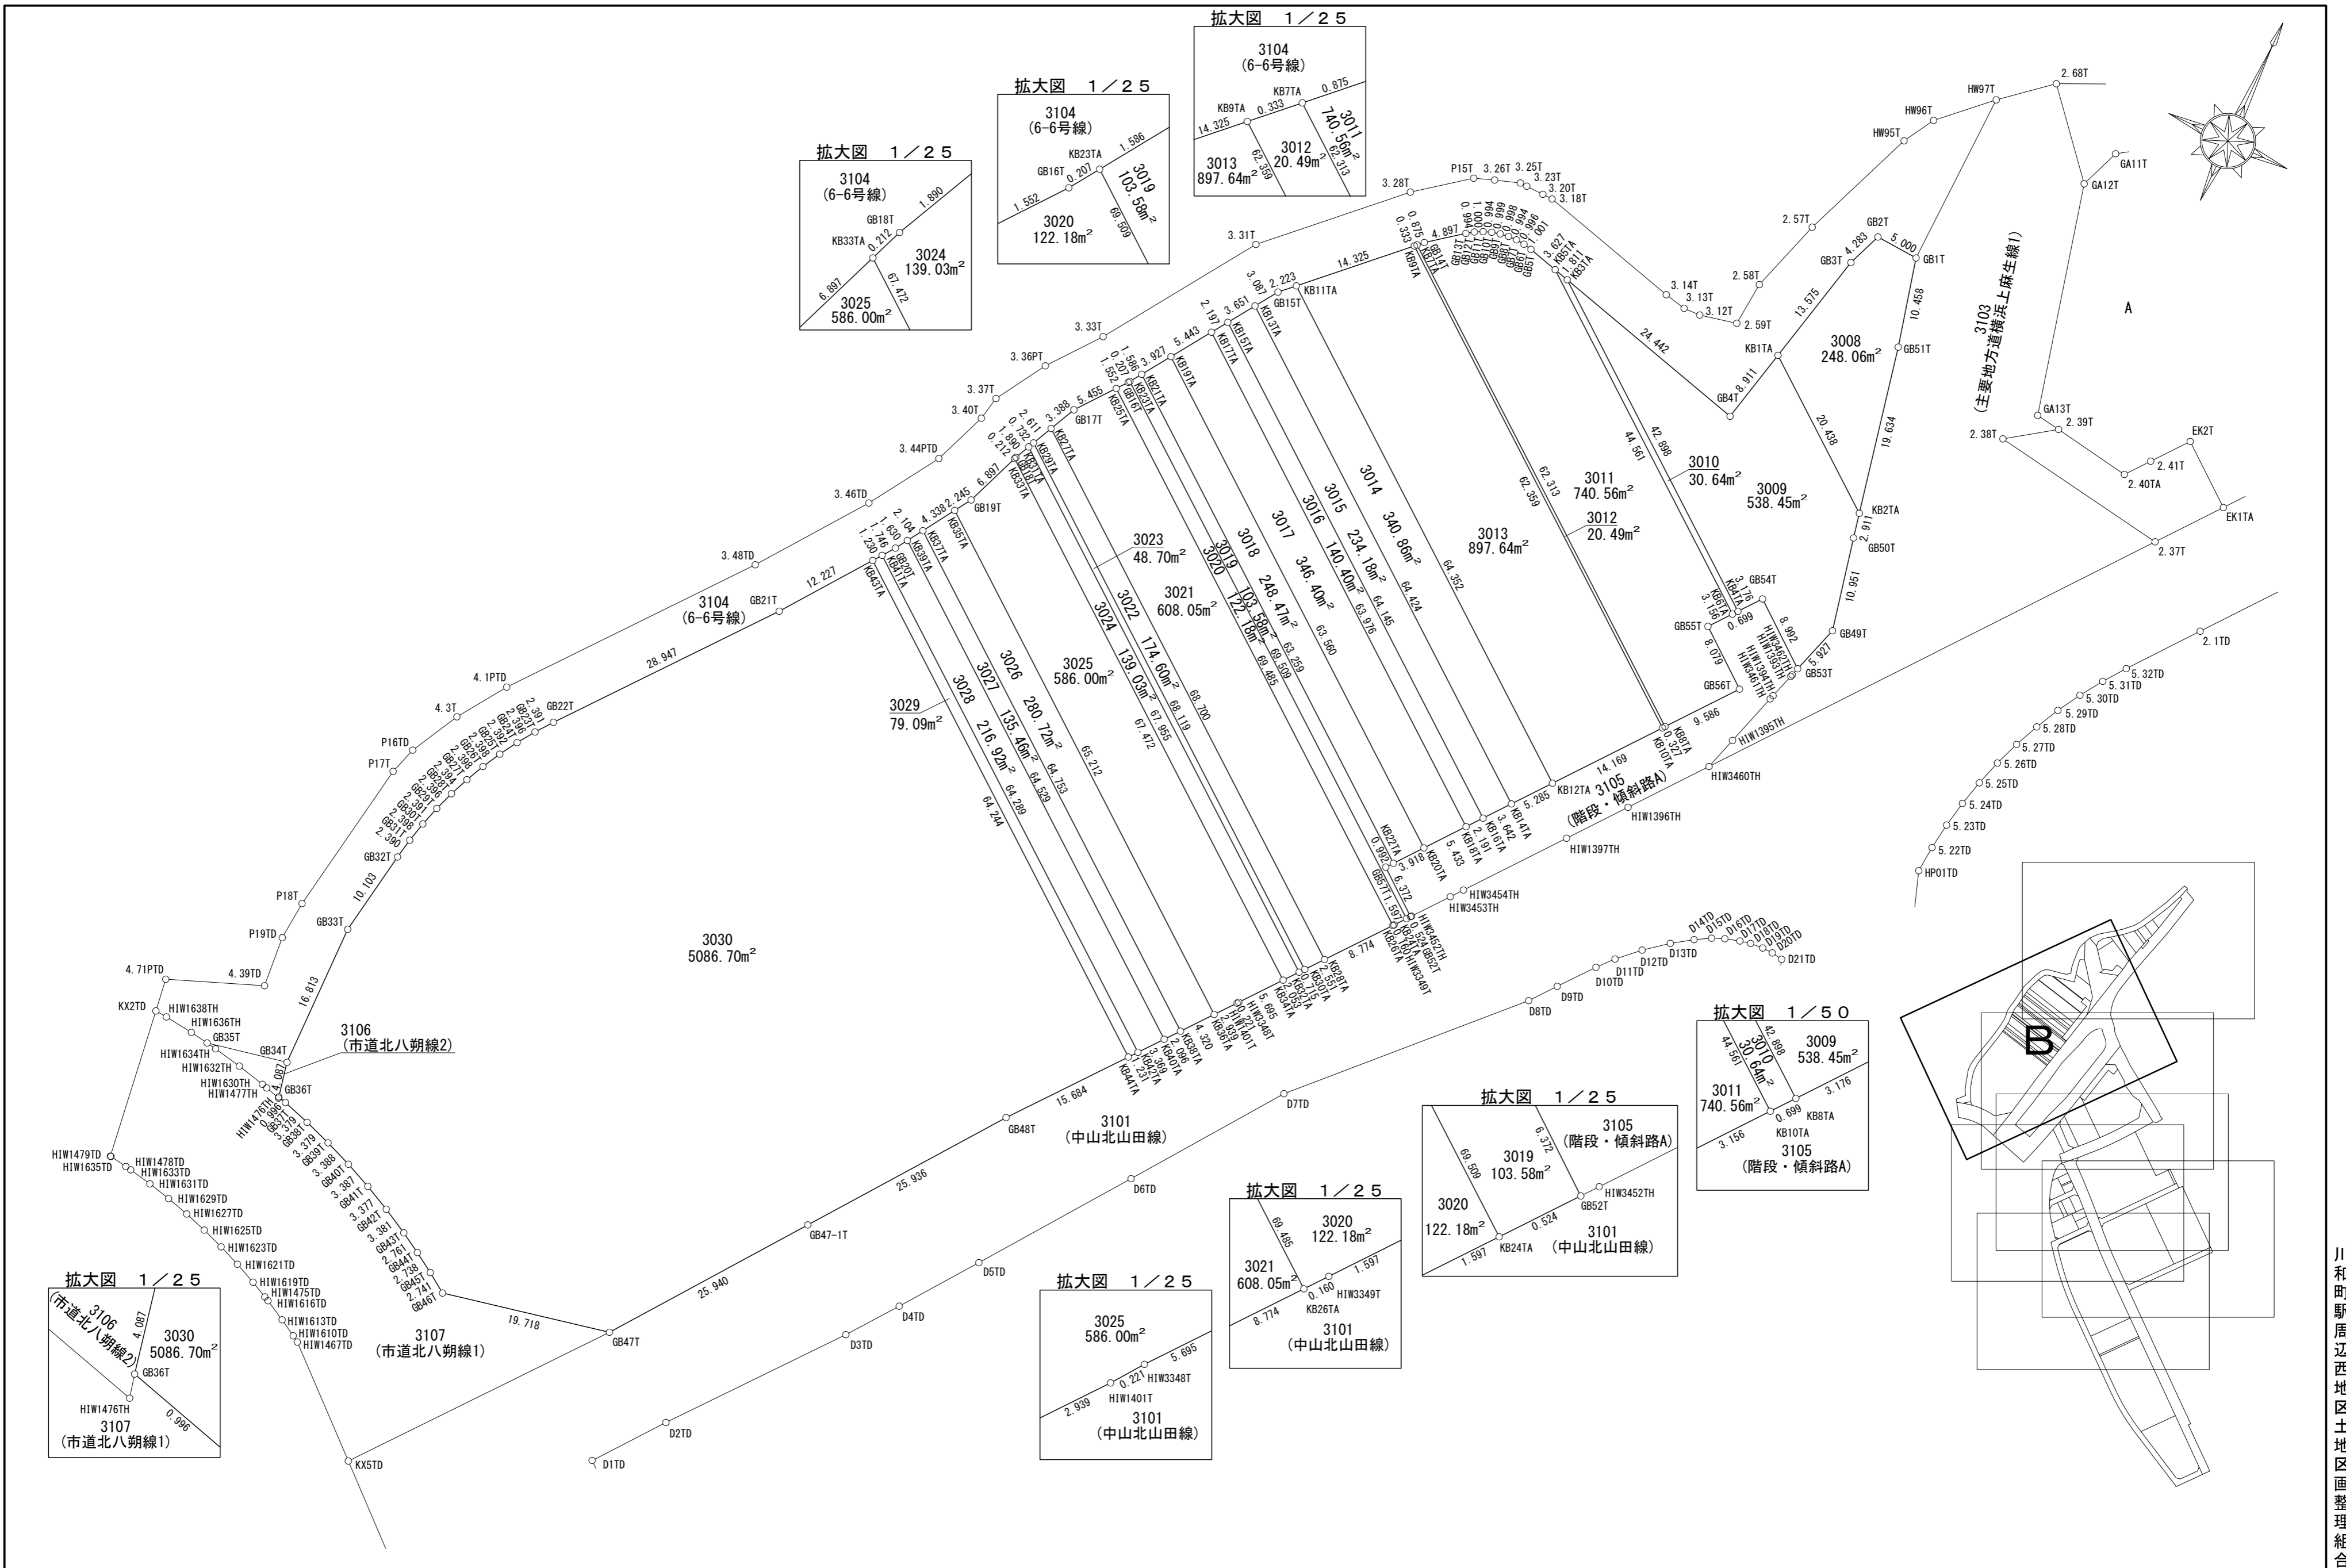





川和町駅周辺西地区土地区画整理組合

# 画地確定図

街区番号

D

令和四年度  
作成

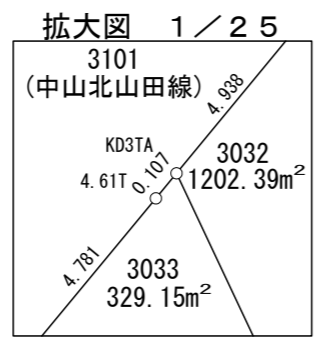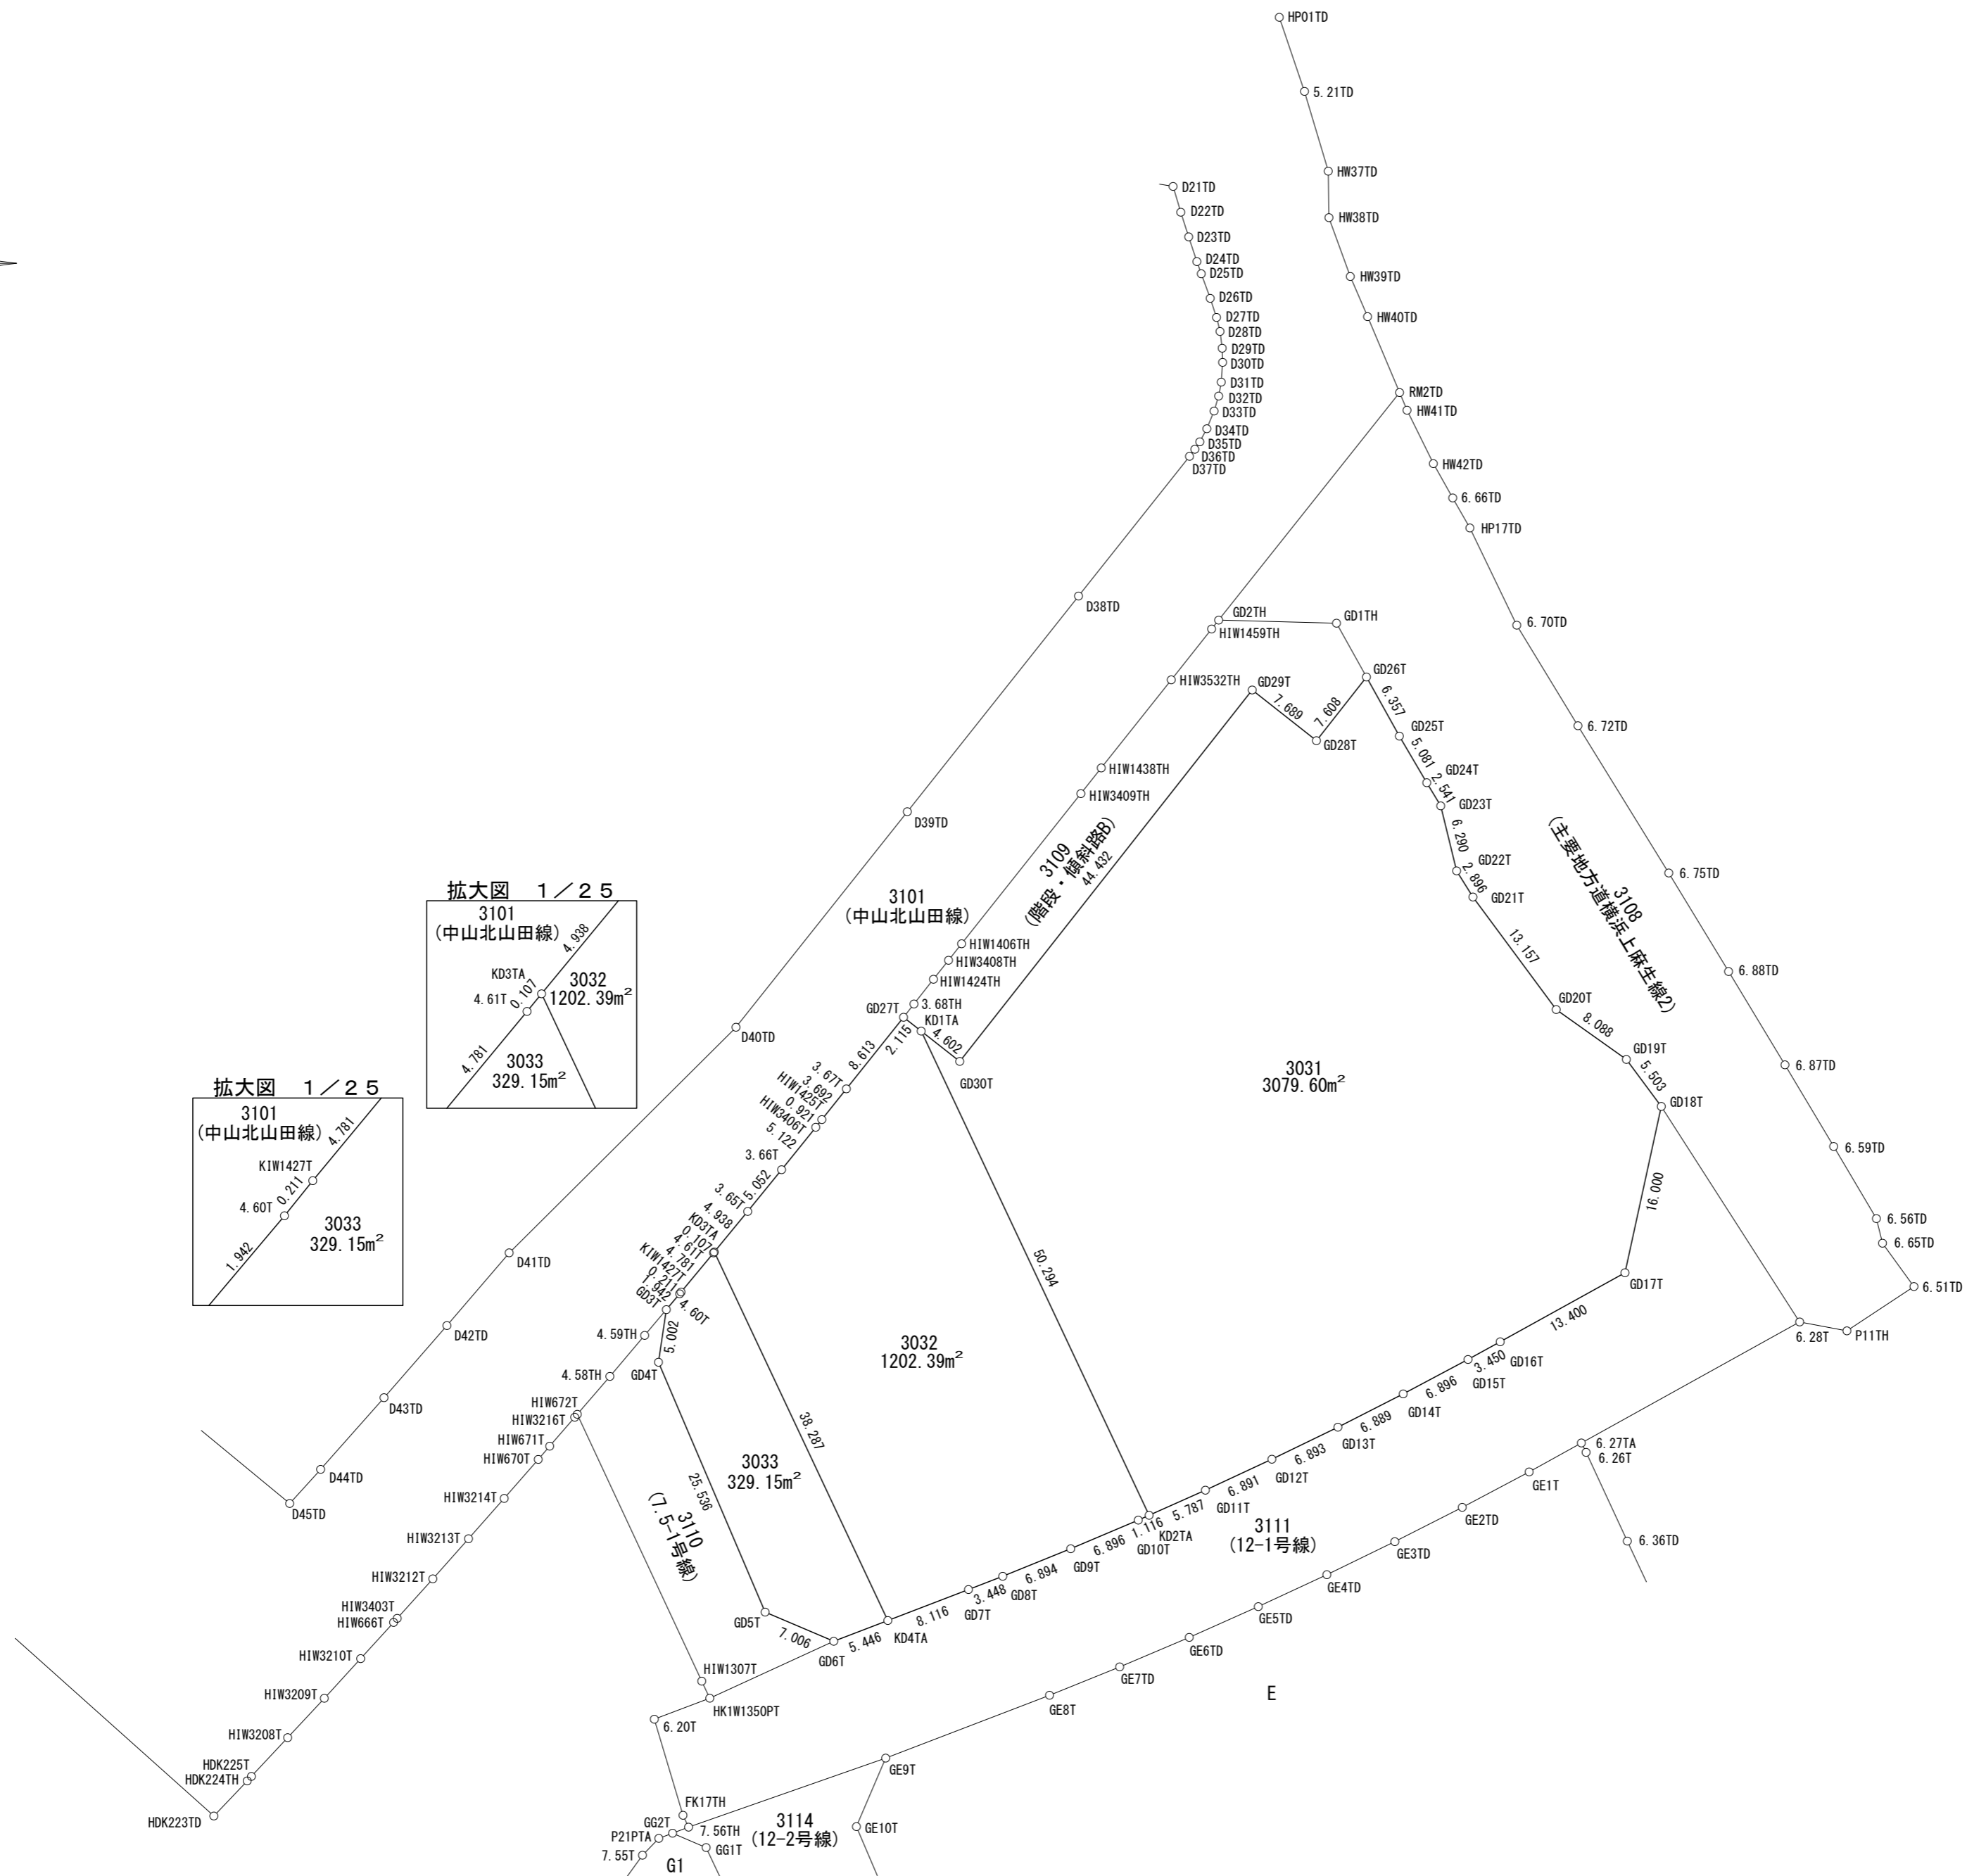
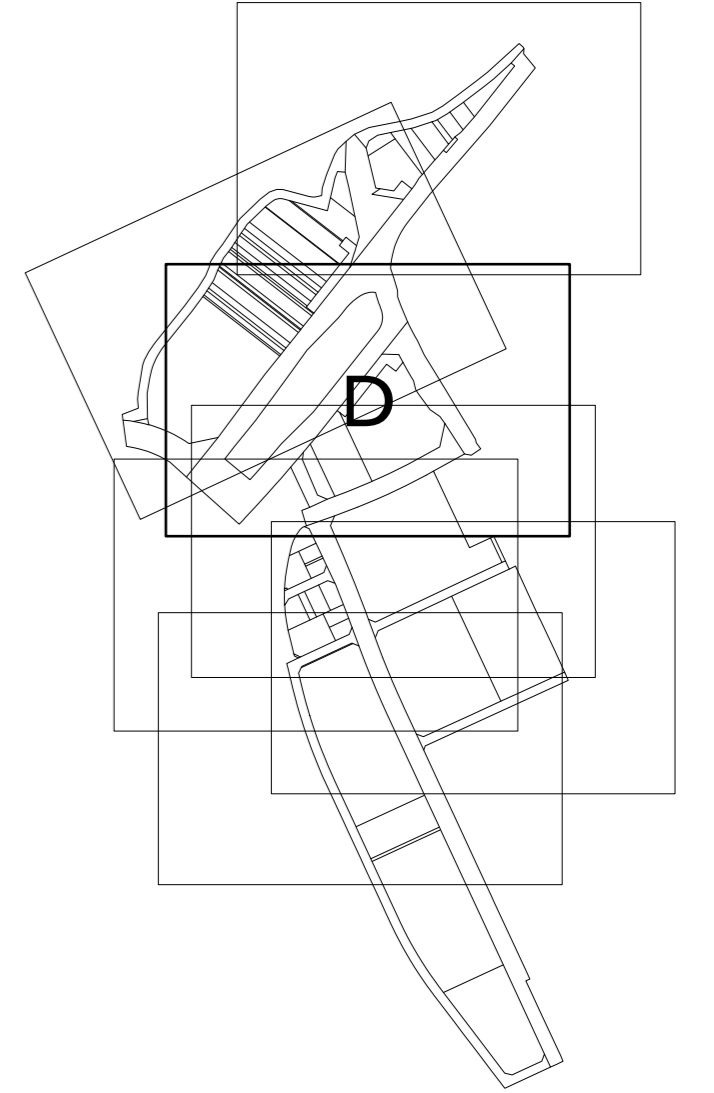
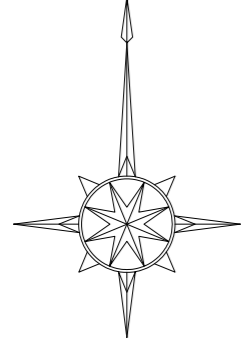


川和町駅周辺西地区土地区画整理組合

# 画地確定図

街区番号 E

令和四年度  
作成

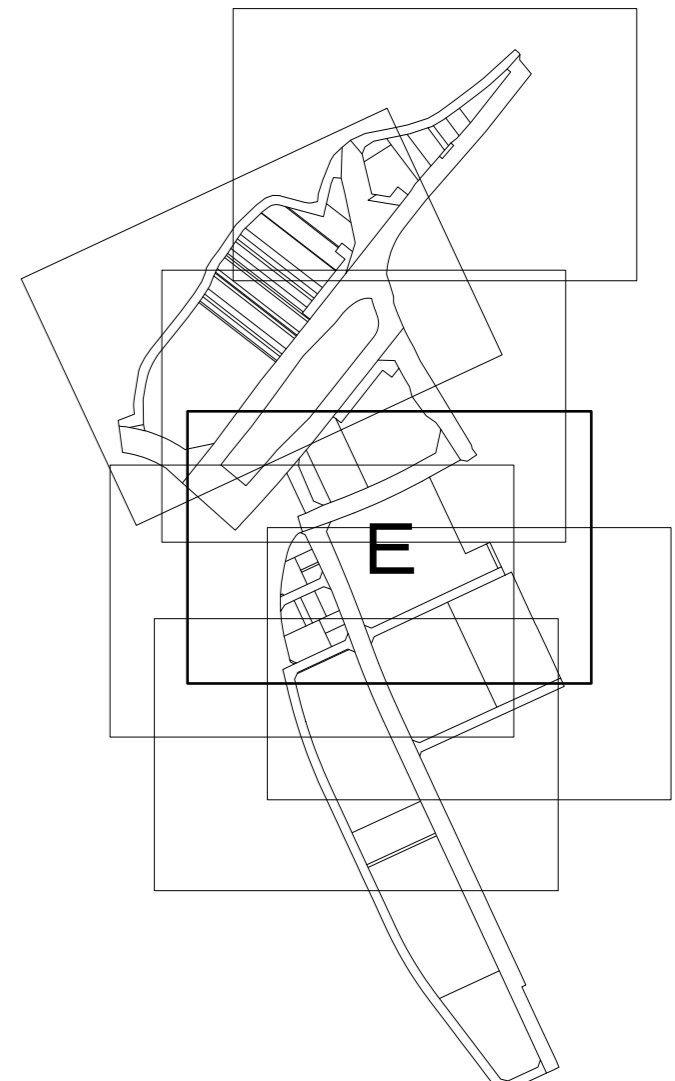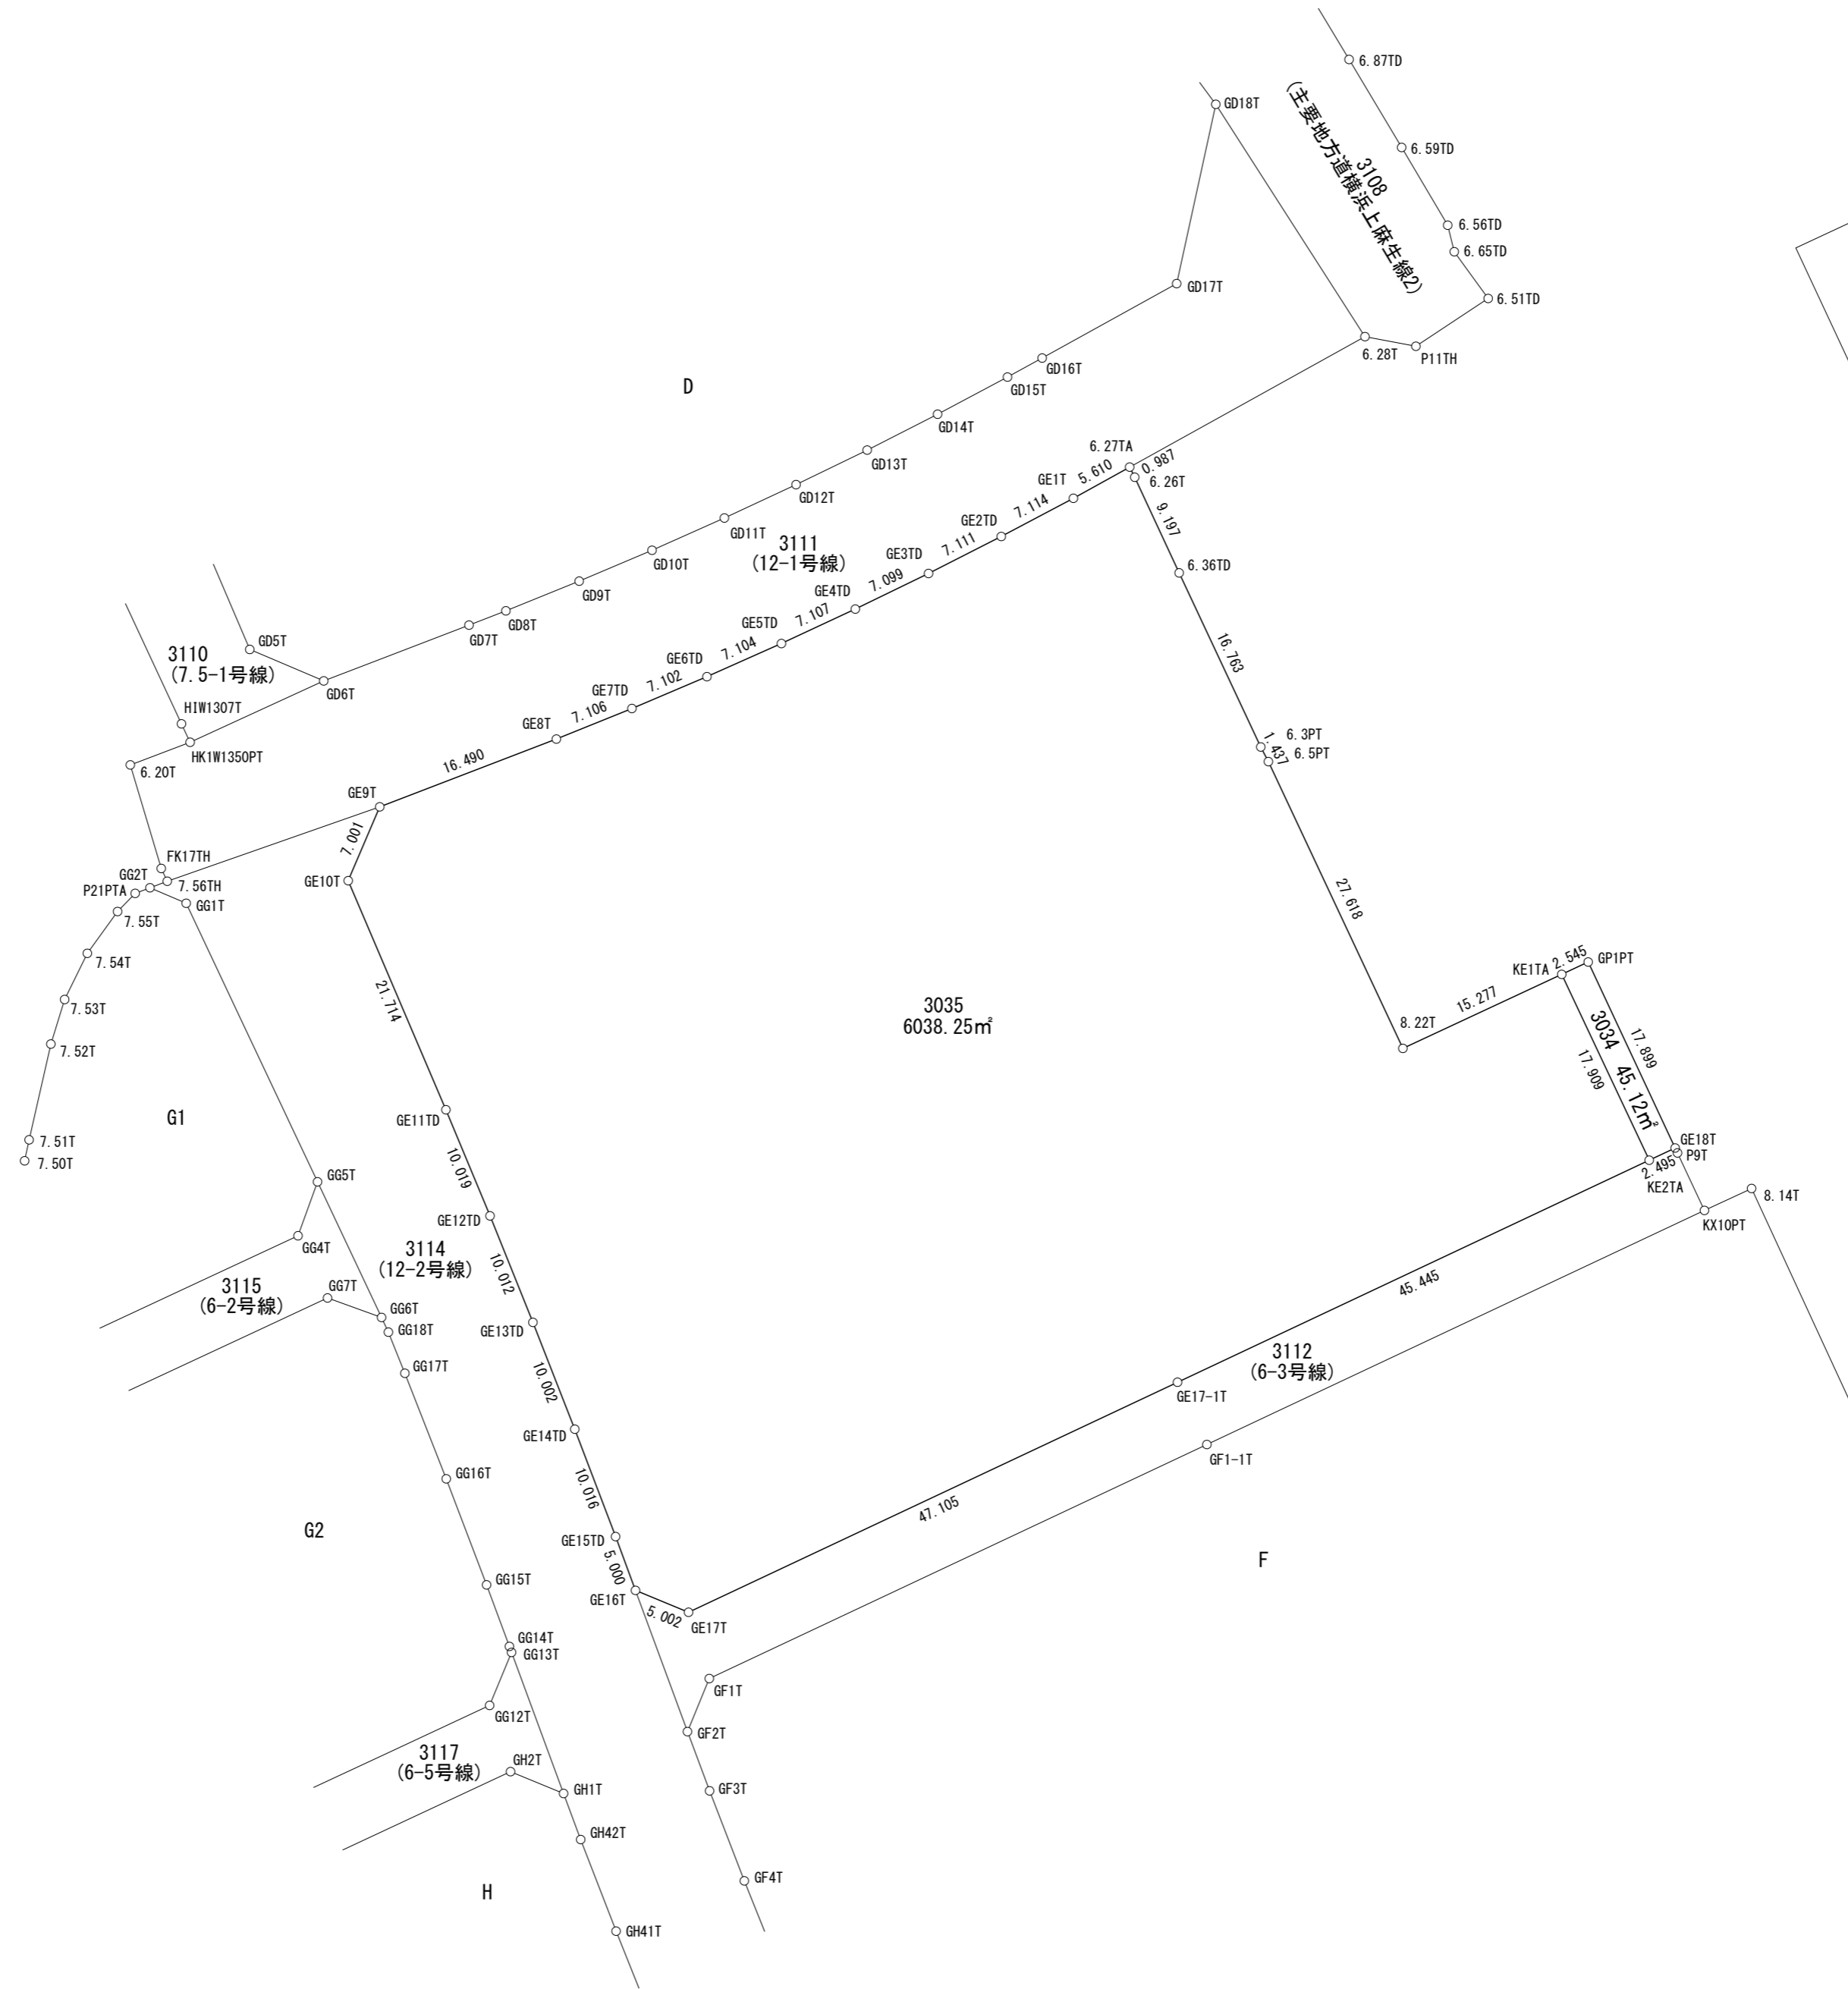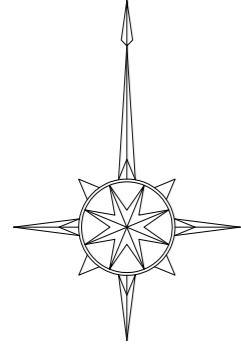






川和町駅周辺西地区土地区画整理組合



# 画地確定図

街区番号 G

令和四年度  
作成

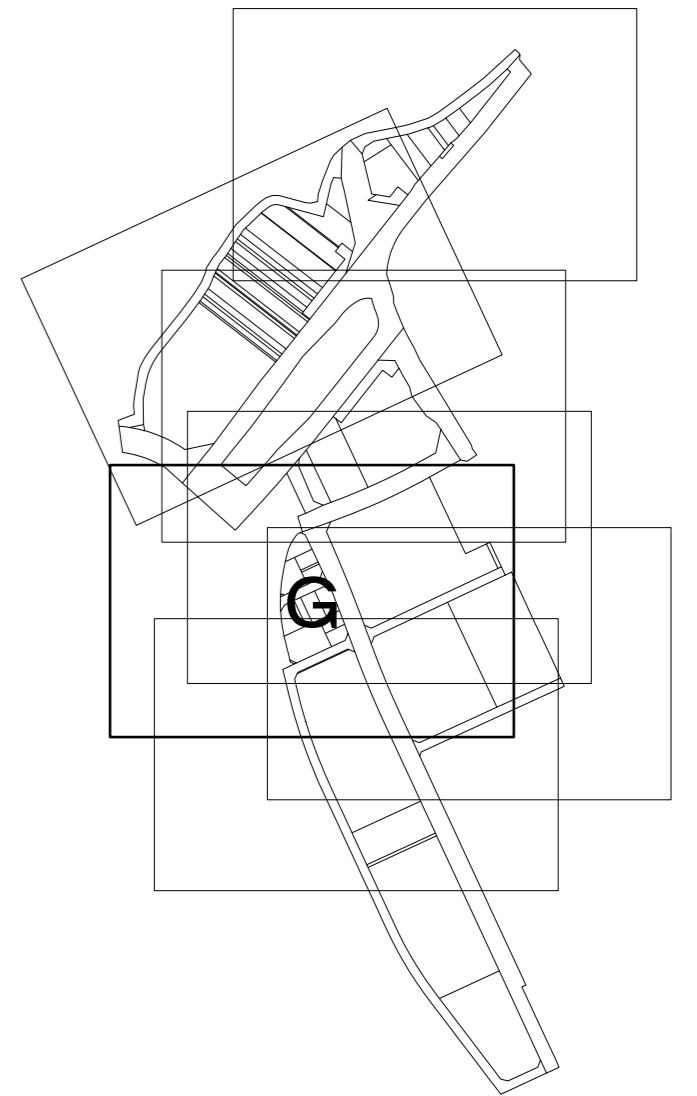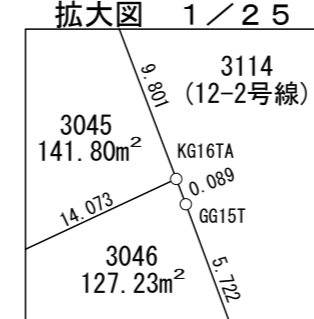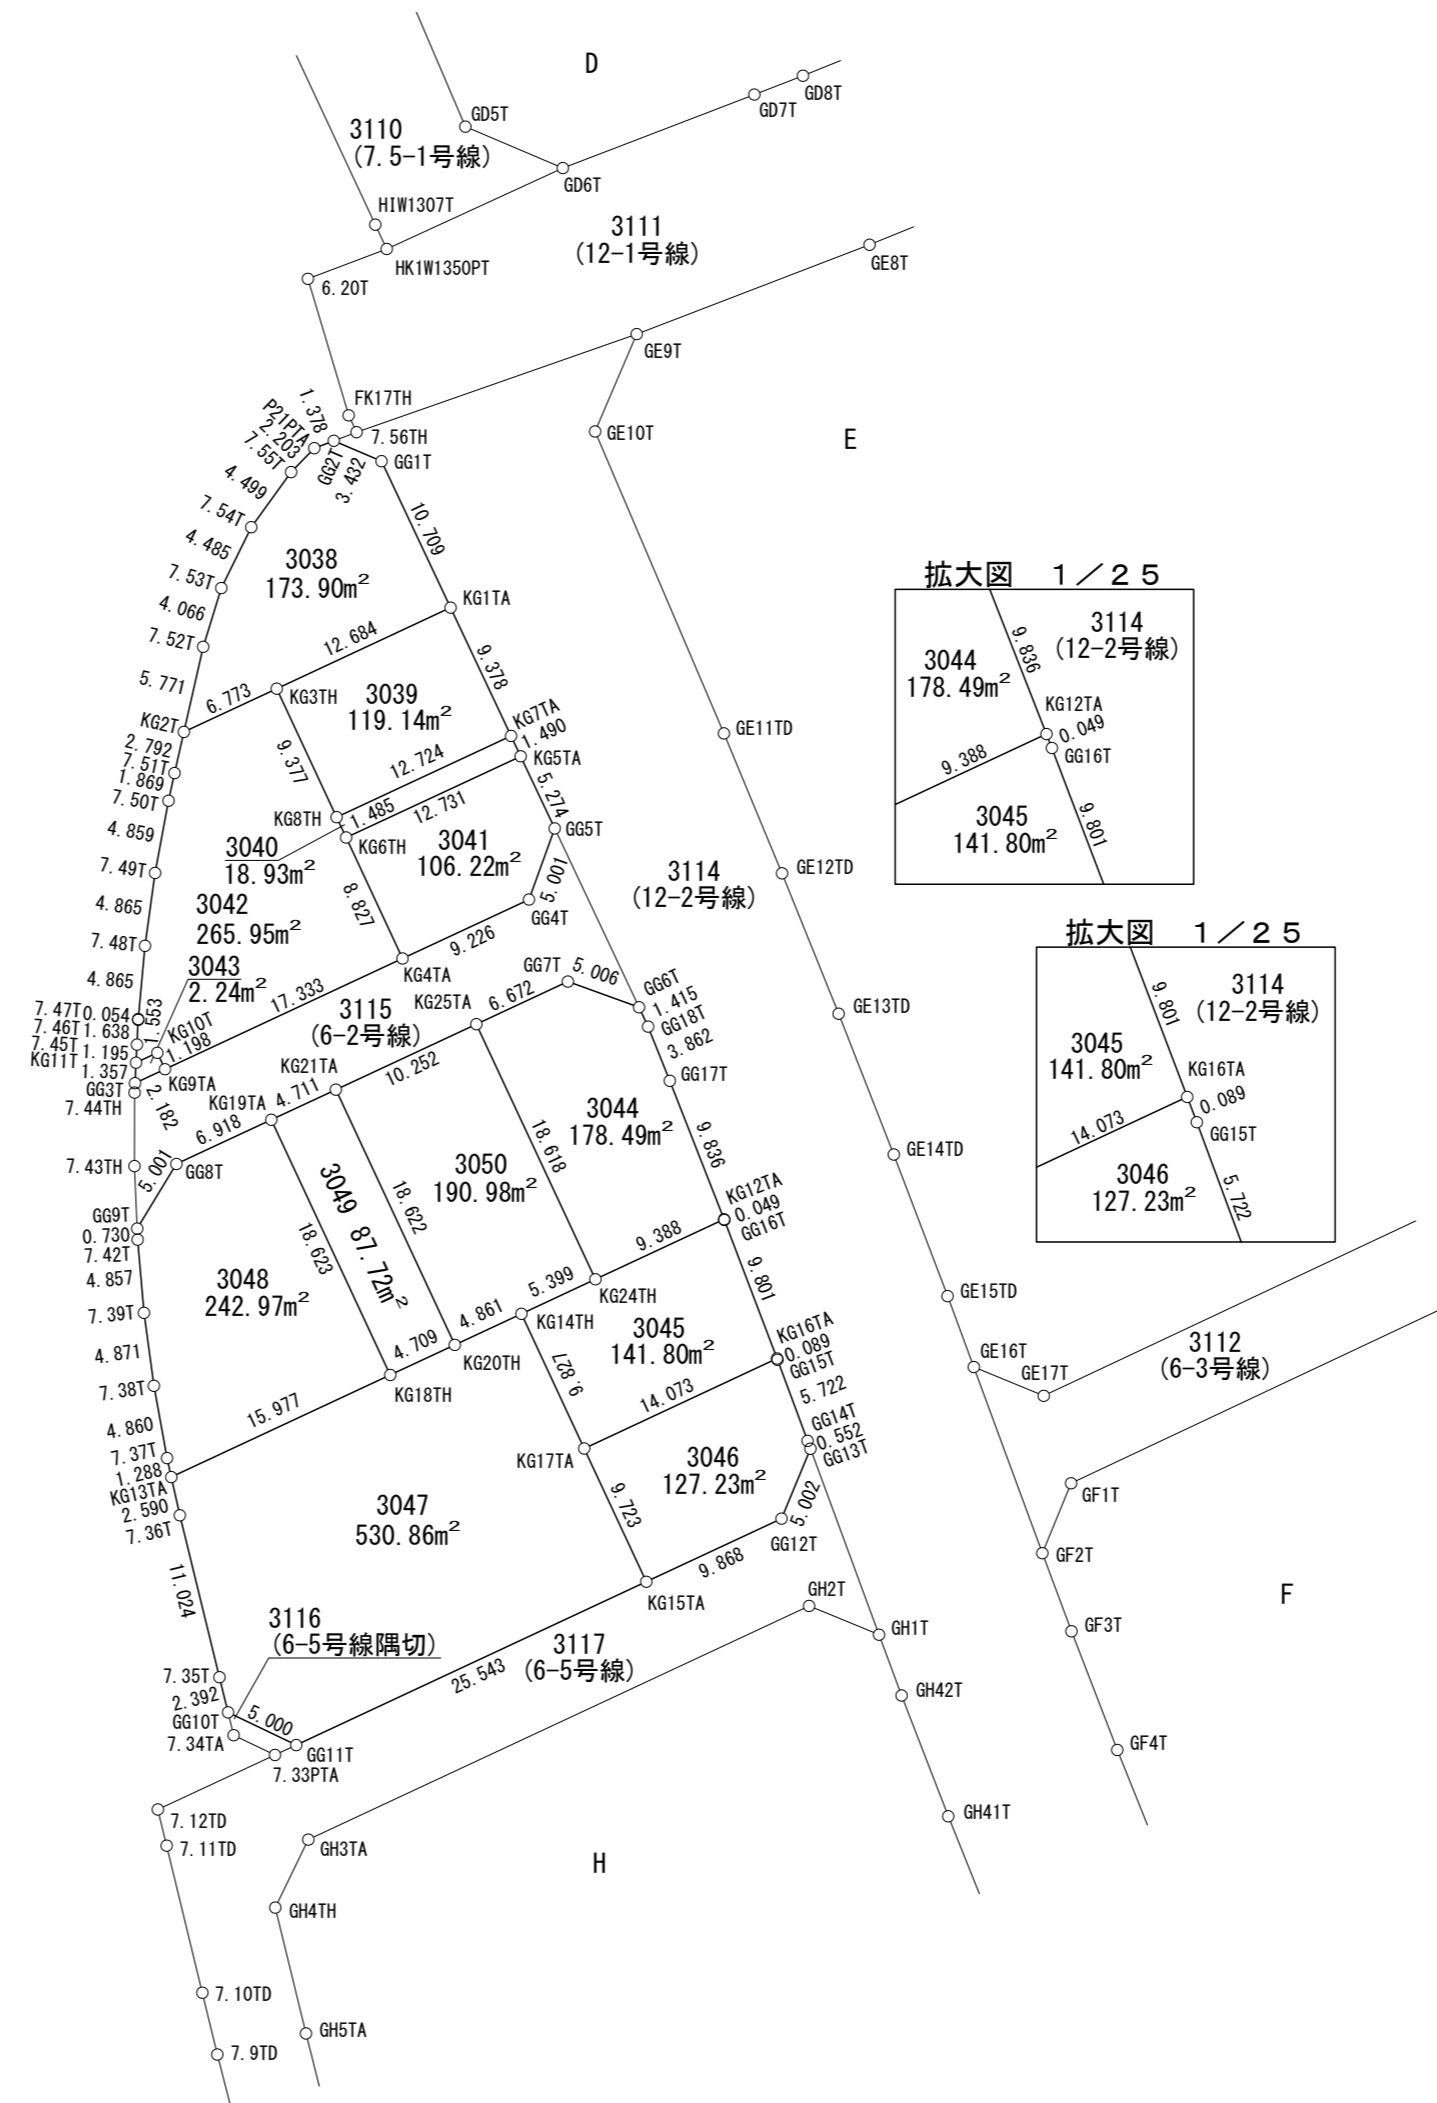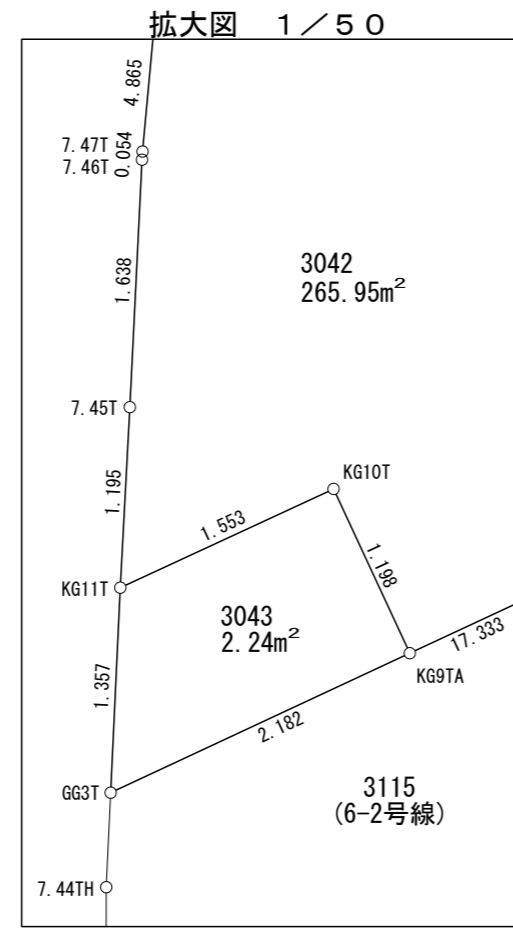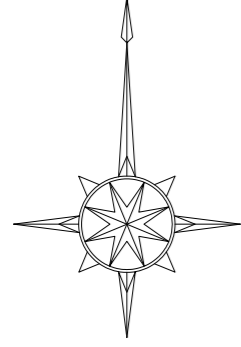




川和町駅周辺西地区土地区画整理組合



# 画地確定図

街区番号 H

令和四年度  
作成

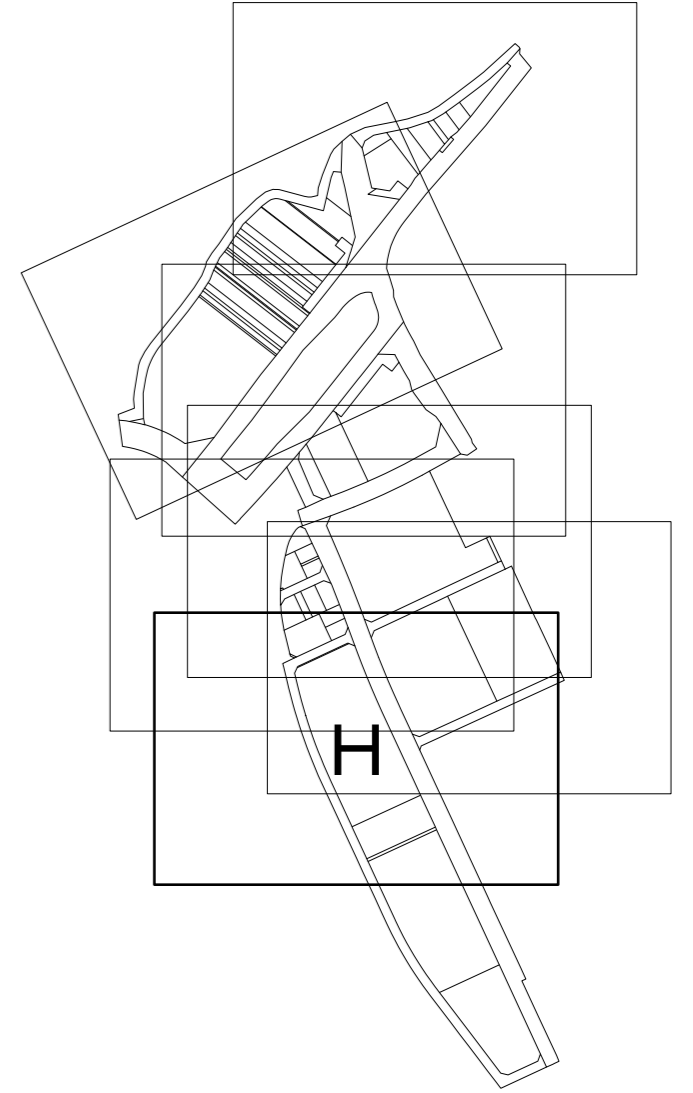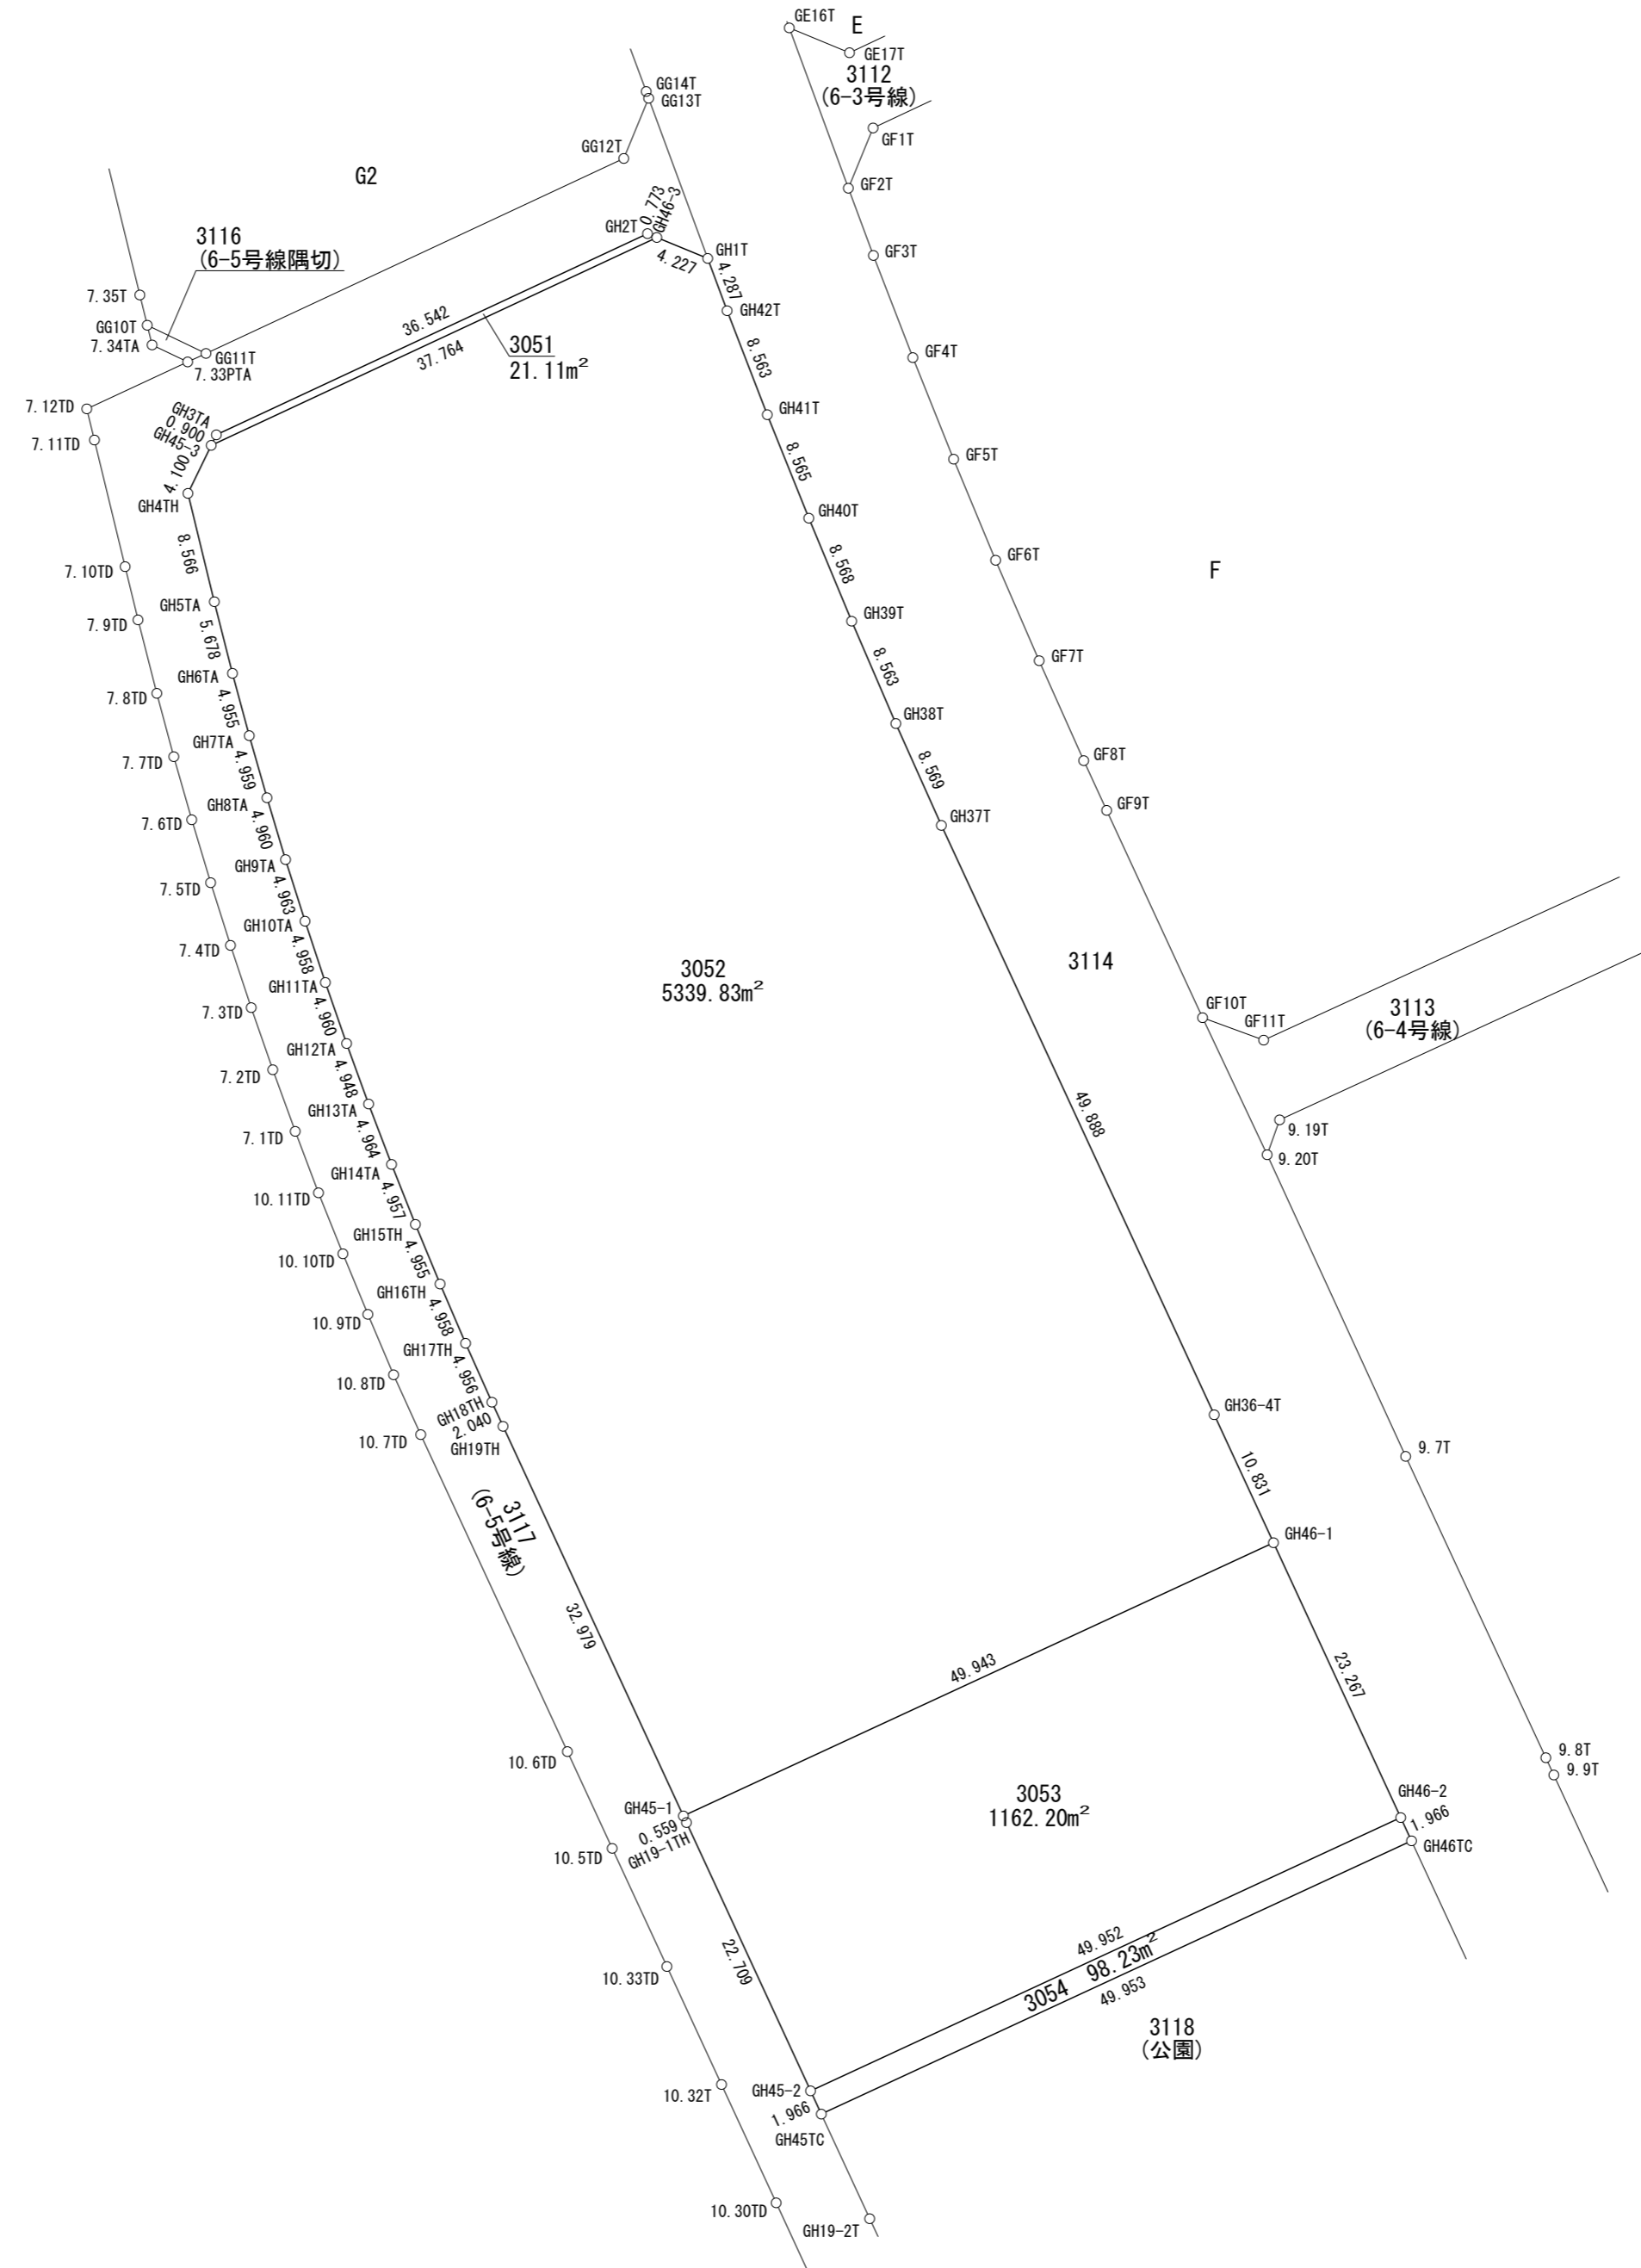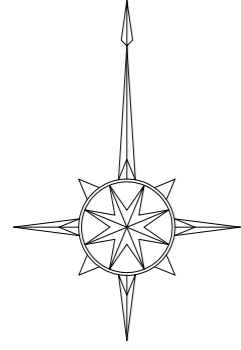

川和町駅周辺西地区土地区画整理組合