
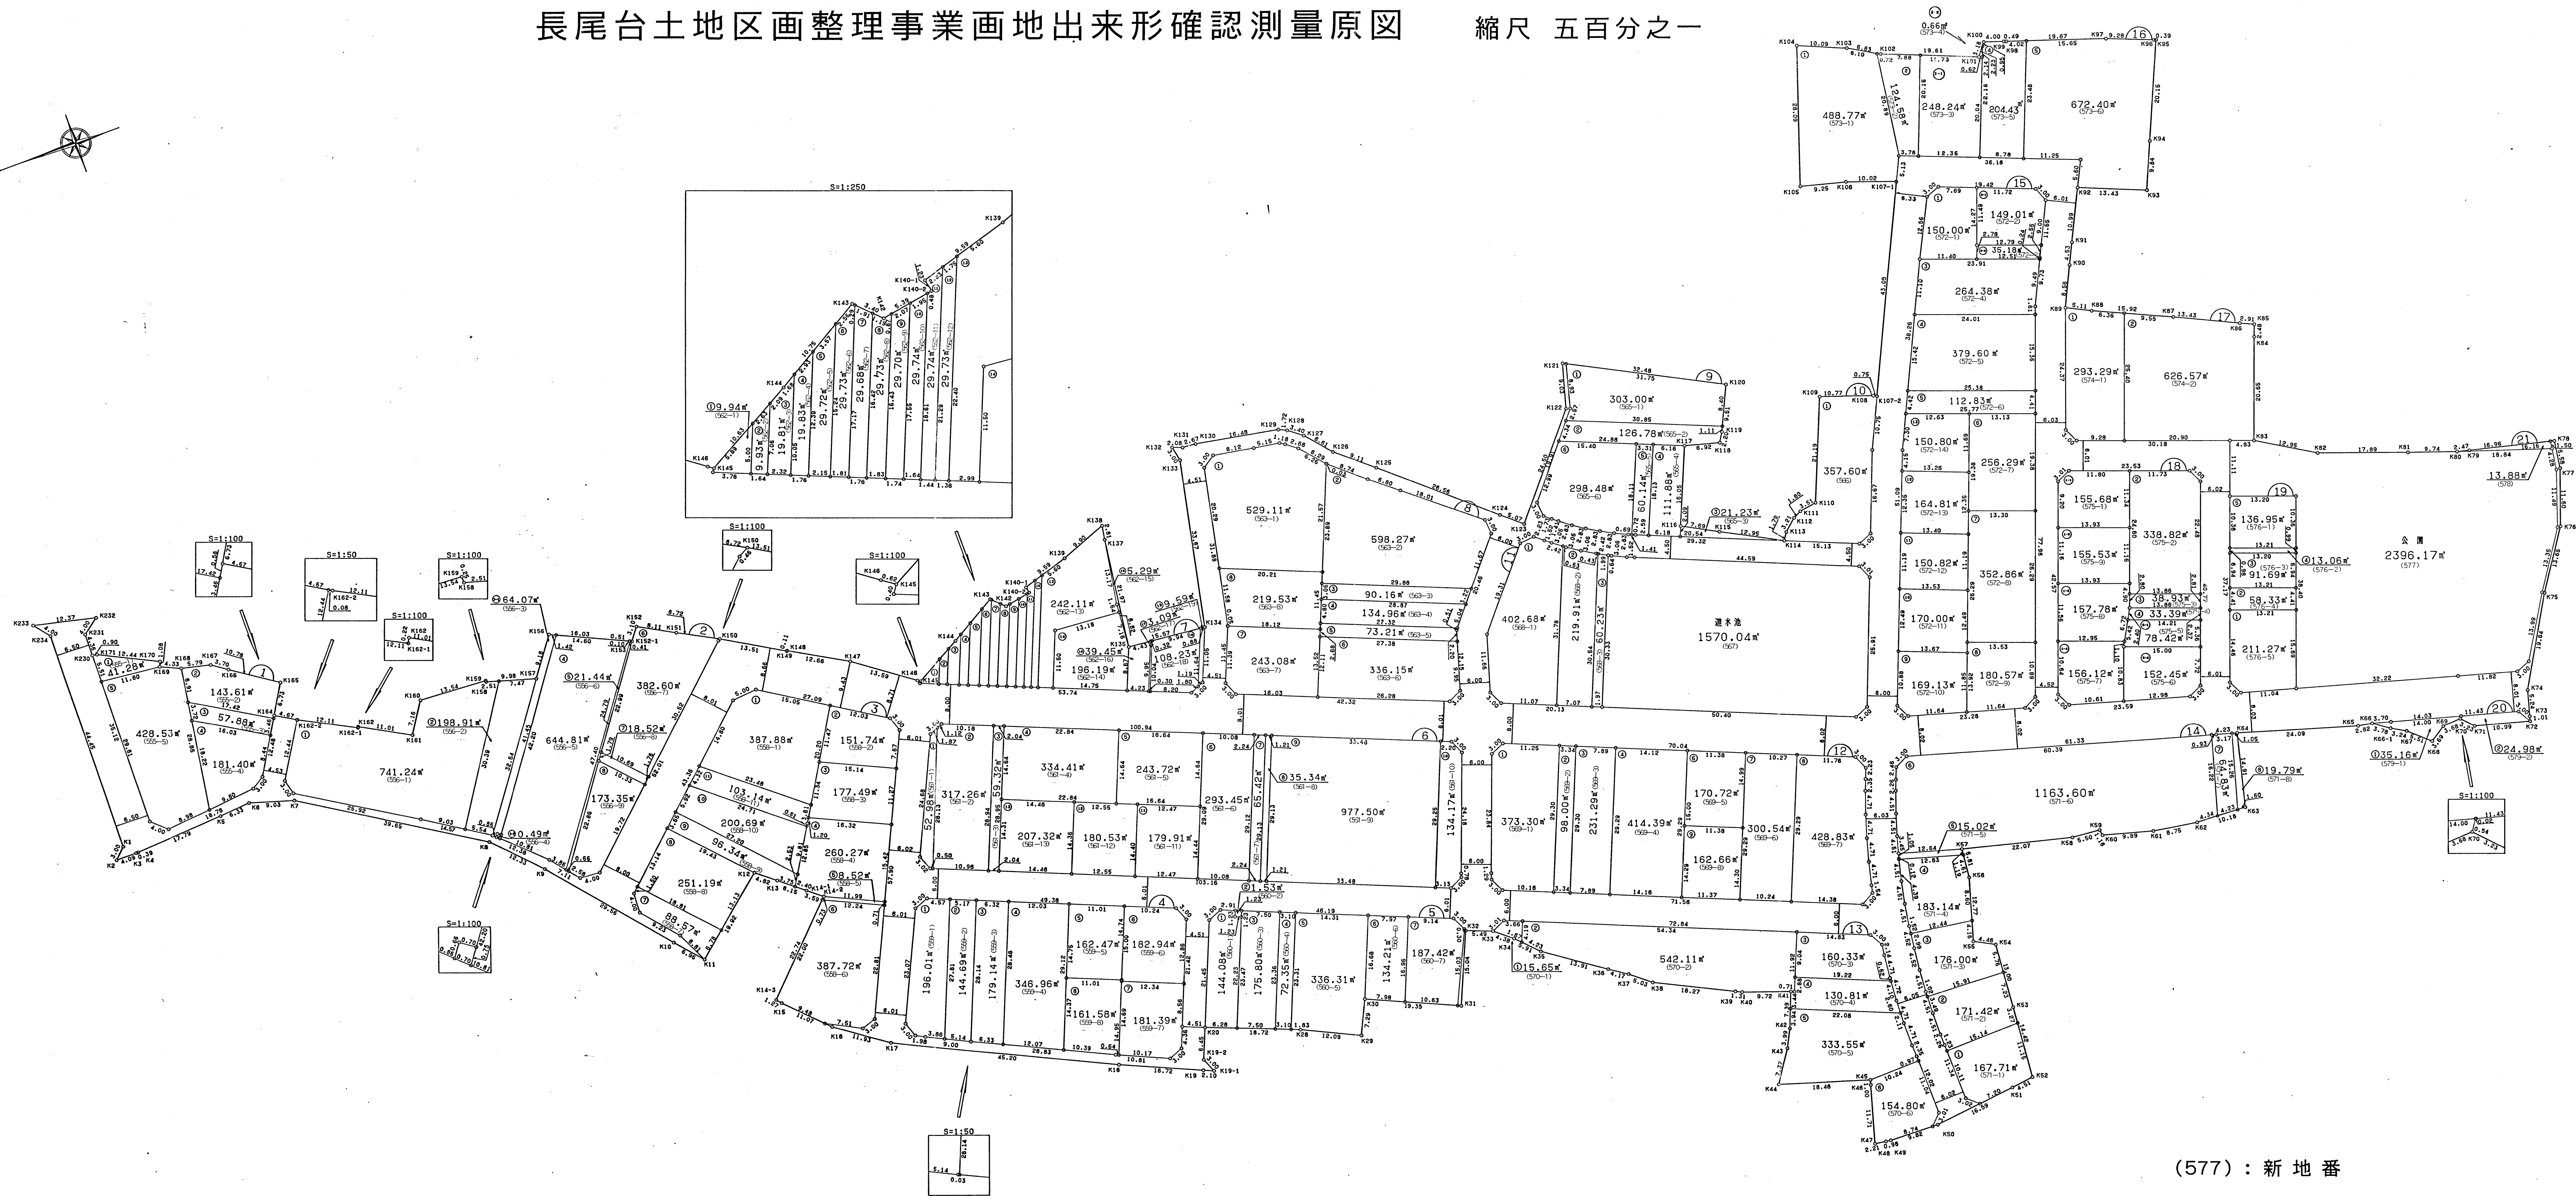


長尾台土地区画整理事業画地出来形確認測量原図

縮尺 五百分之一

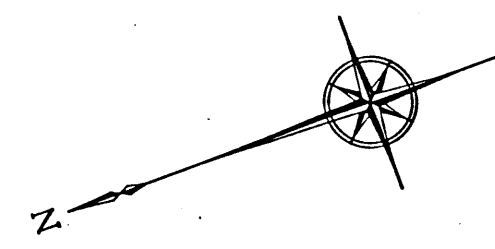

(577) : 新地番