


令和元年度 横浜市港南土木事務所所管 港南区 道路整備しゅん工箇所図

※ 令和元年4月1日から令和2年3月31日にしゅん工したものが記載されています。
※ なお、応急に対応した工事の記載はありません。

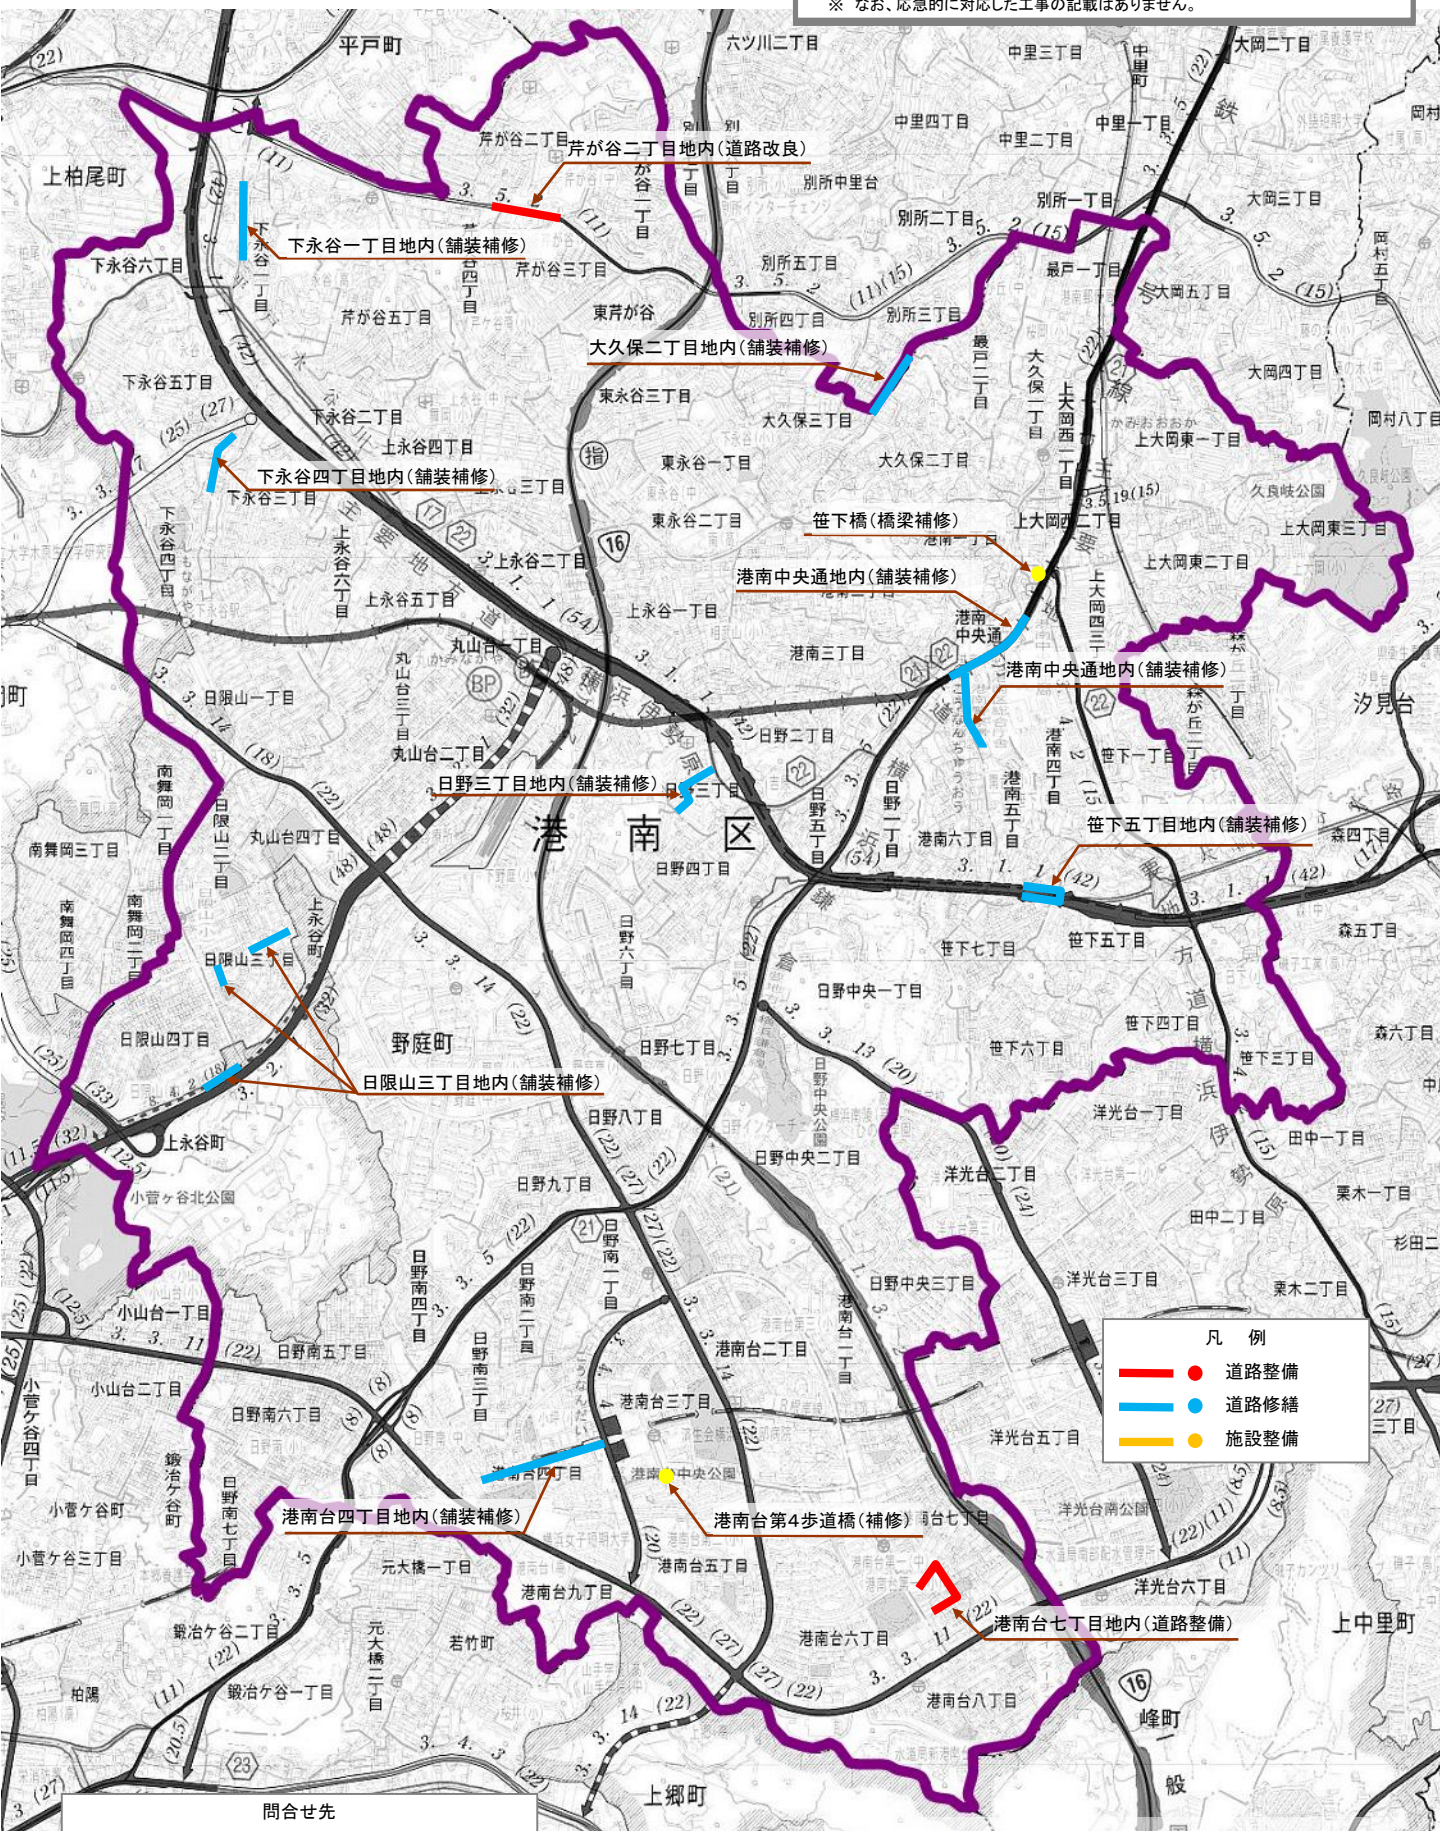

凡例	
—	● 道路整備
—	● 道路修繕
●	● 施設整備

問合せ先
港南土木事務所 Tel 843-3711

0 1000m 2000m