令和元年度 横浜市都筑土木事務所所管
都筑区 道路整備 しゅん工箇所図

※ 令和元年4月1日から令和2年3月31日にしゅん工したものが記載されています。
※ なお、応急的に対応した工事の記載はありません。

問合せ先
都筑土木事務所 …… TEL 942－0606
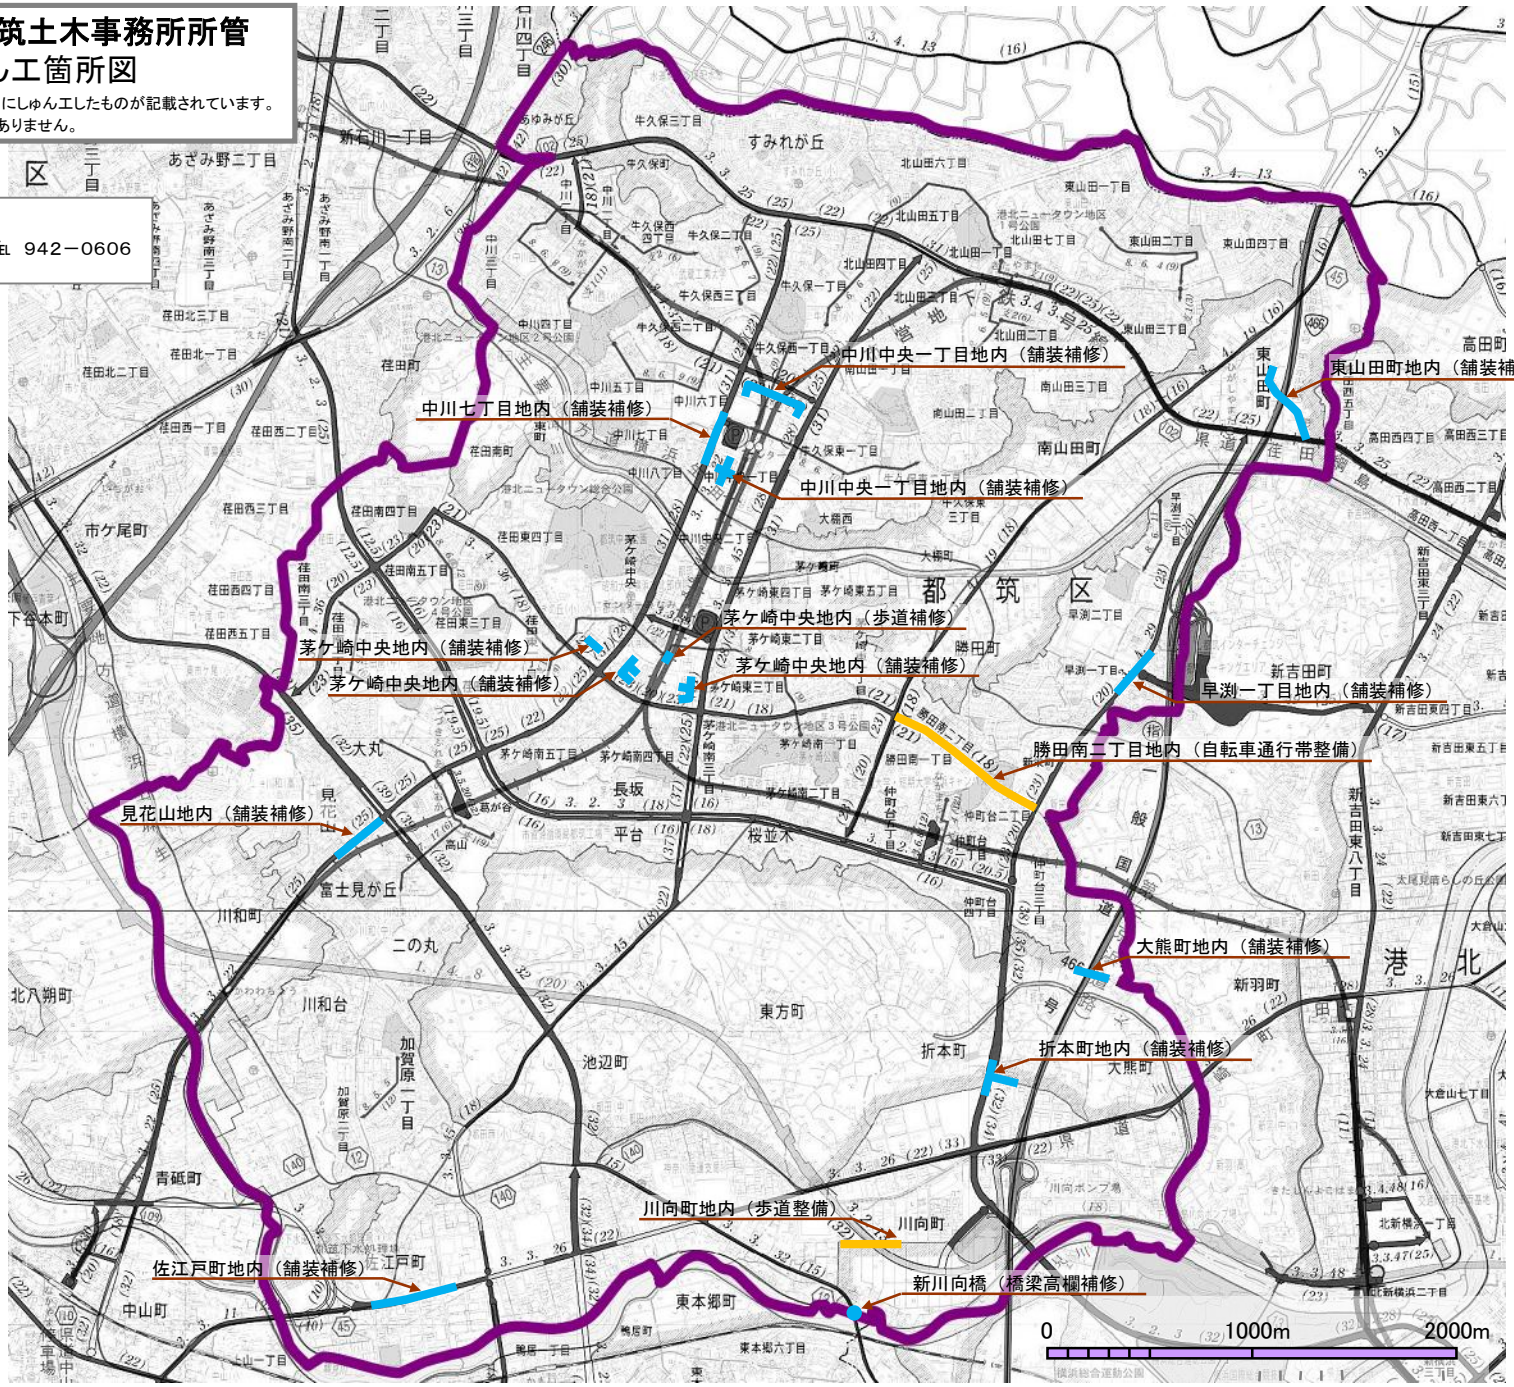
凡 例
- 道路整備
- 道路修繕
- 施設整備