


# 平成27年度 横浜市港南土木事務所所管 港南区 道路整備しゅん工箇所図

※ 平成27年4月1日から平成28年3月31日にしゅん工したものが記載されています。  
※ なお、応急に対応した工事の記載はありません。

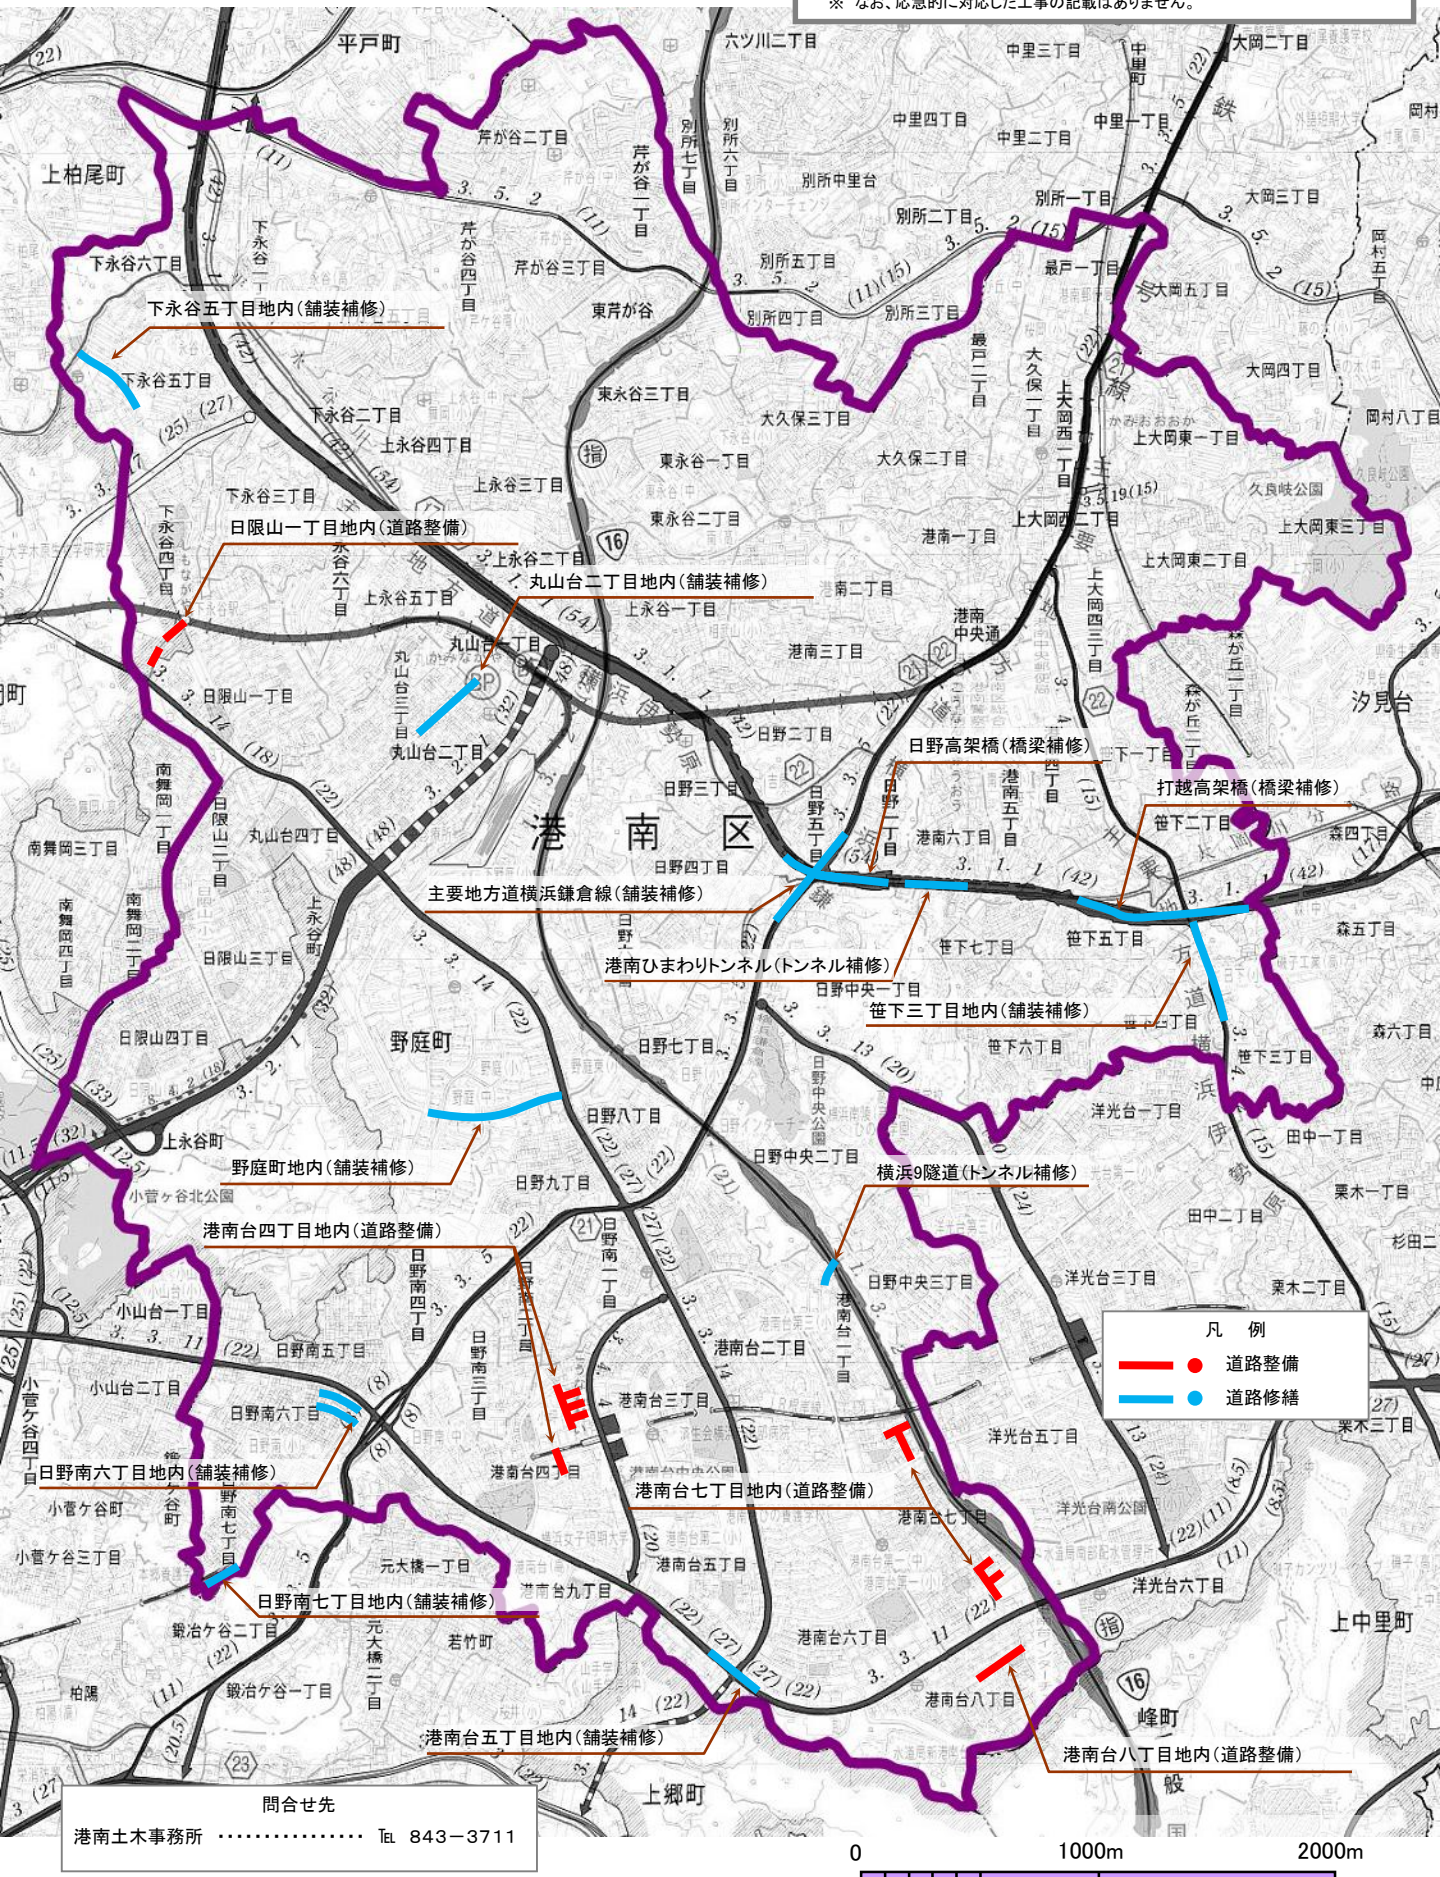

問合せ先  
港南土木事務所 ..... Tel 843-3711

