# 令和6年度 横浜市泉土木事務所所管
## 泉区 道路整備　しゅん功箇所図
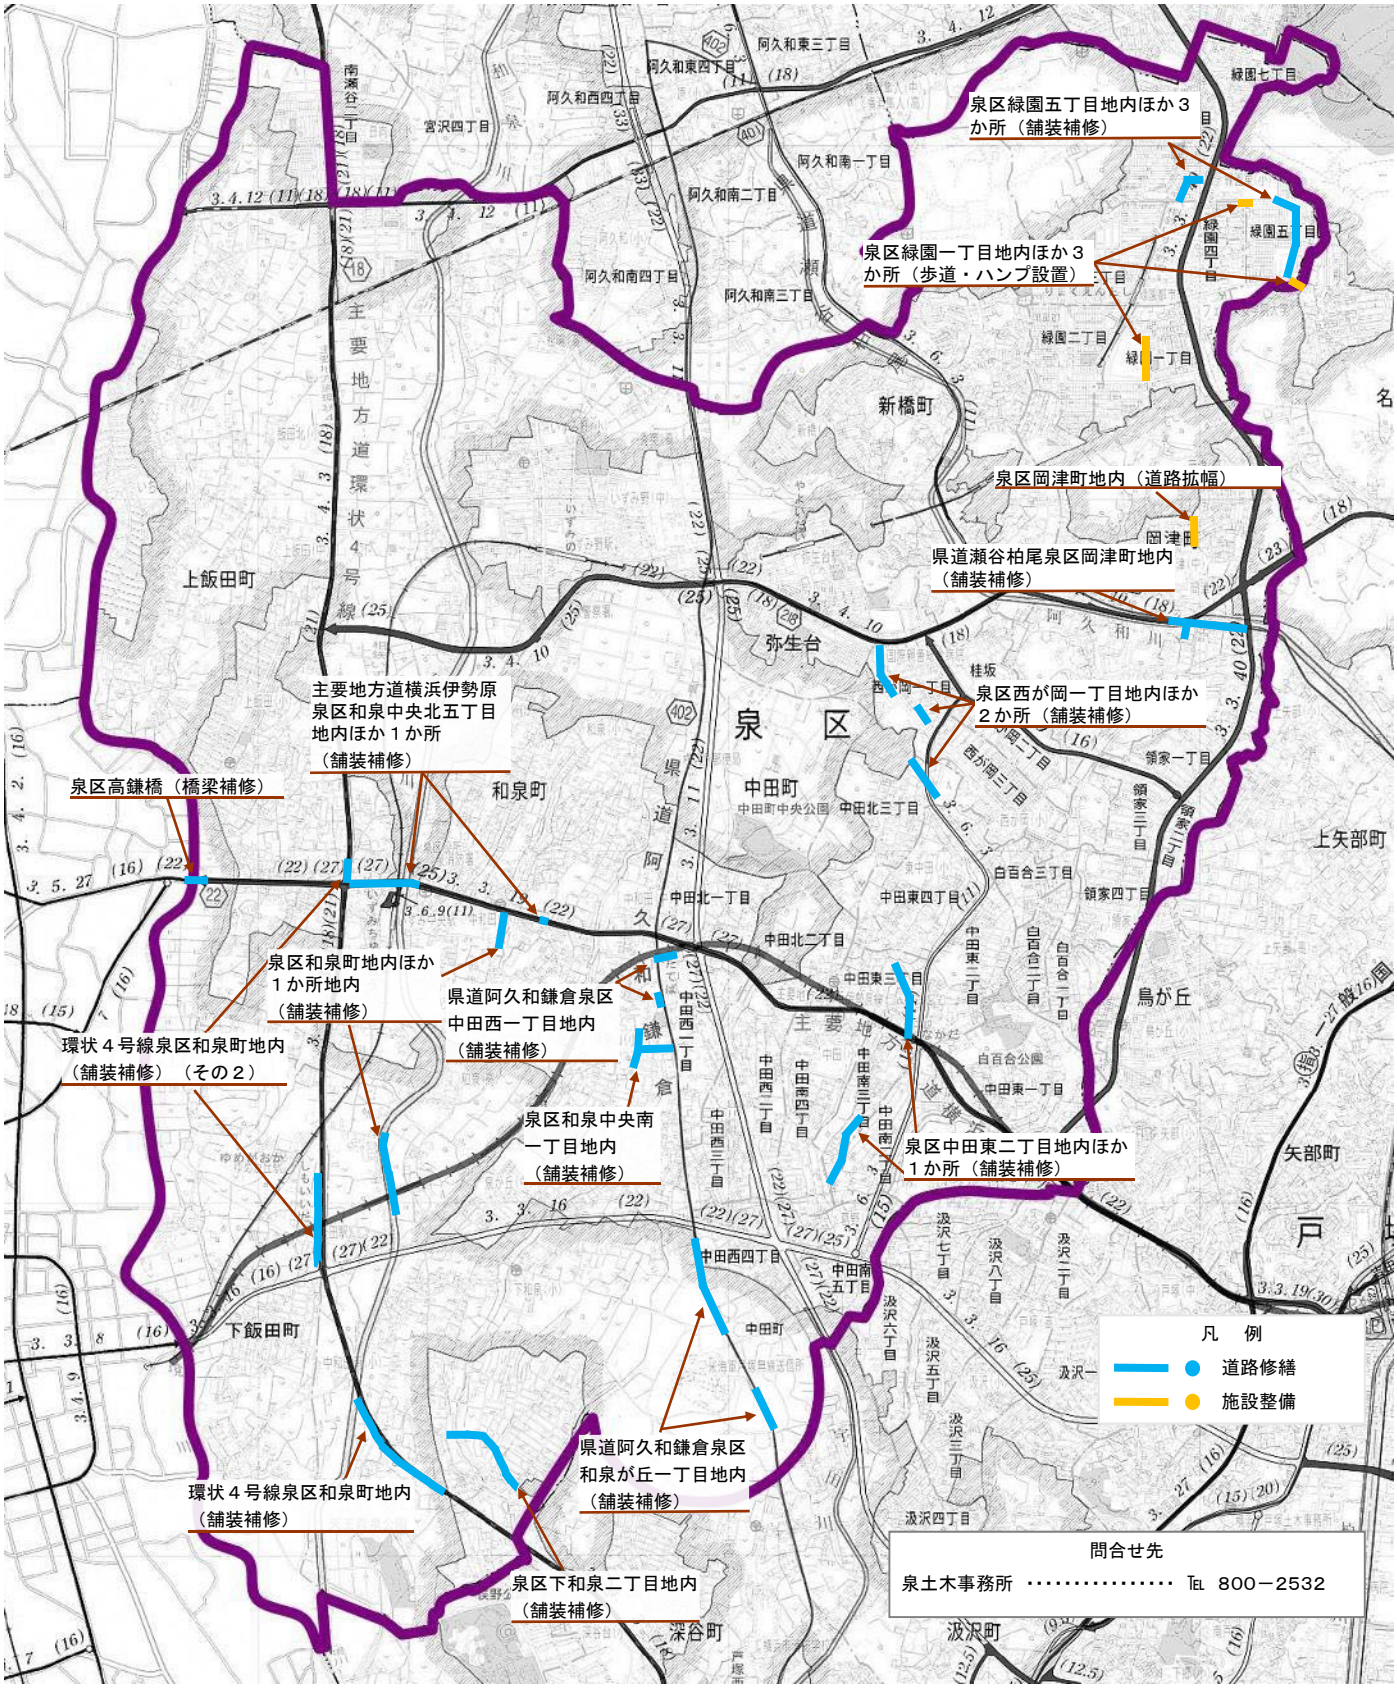
※ 令和６年４月１日から令和７年３月31日にしゅん工したものが記載されています。
※ なお、応急的に対応した工事の記載はありません。