令和6年度 瀬谷土木事務所所管
瀬谷区 道路整備しゅん工箇所図
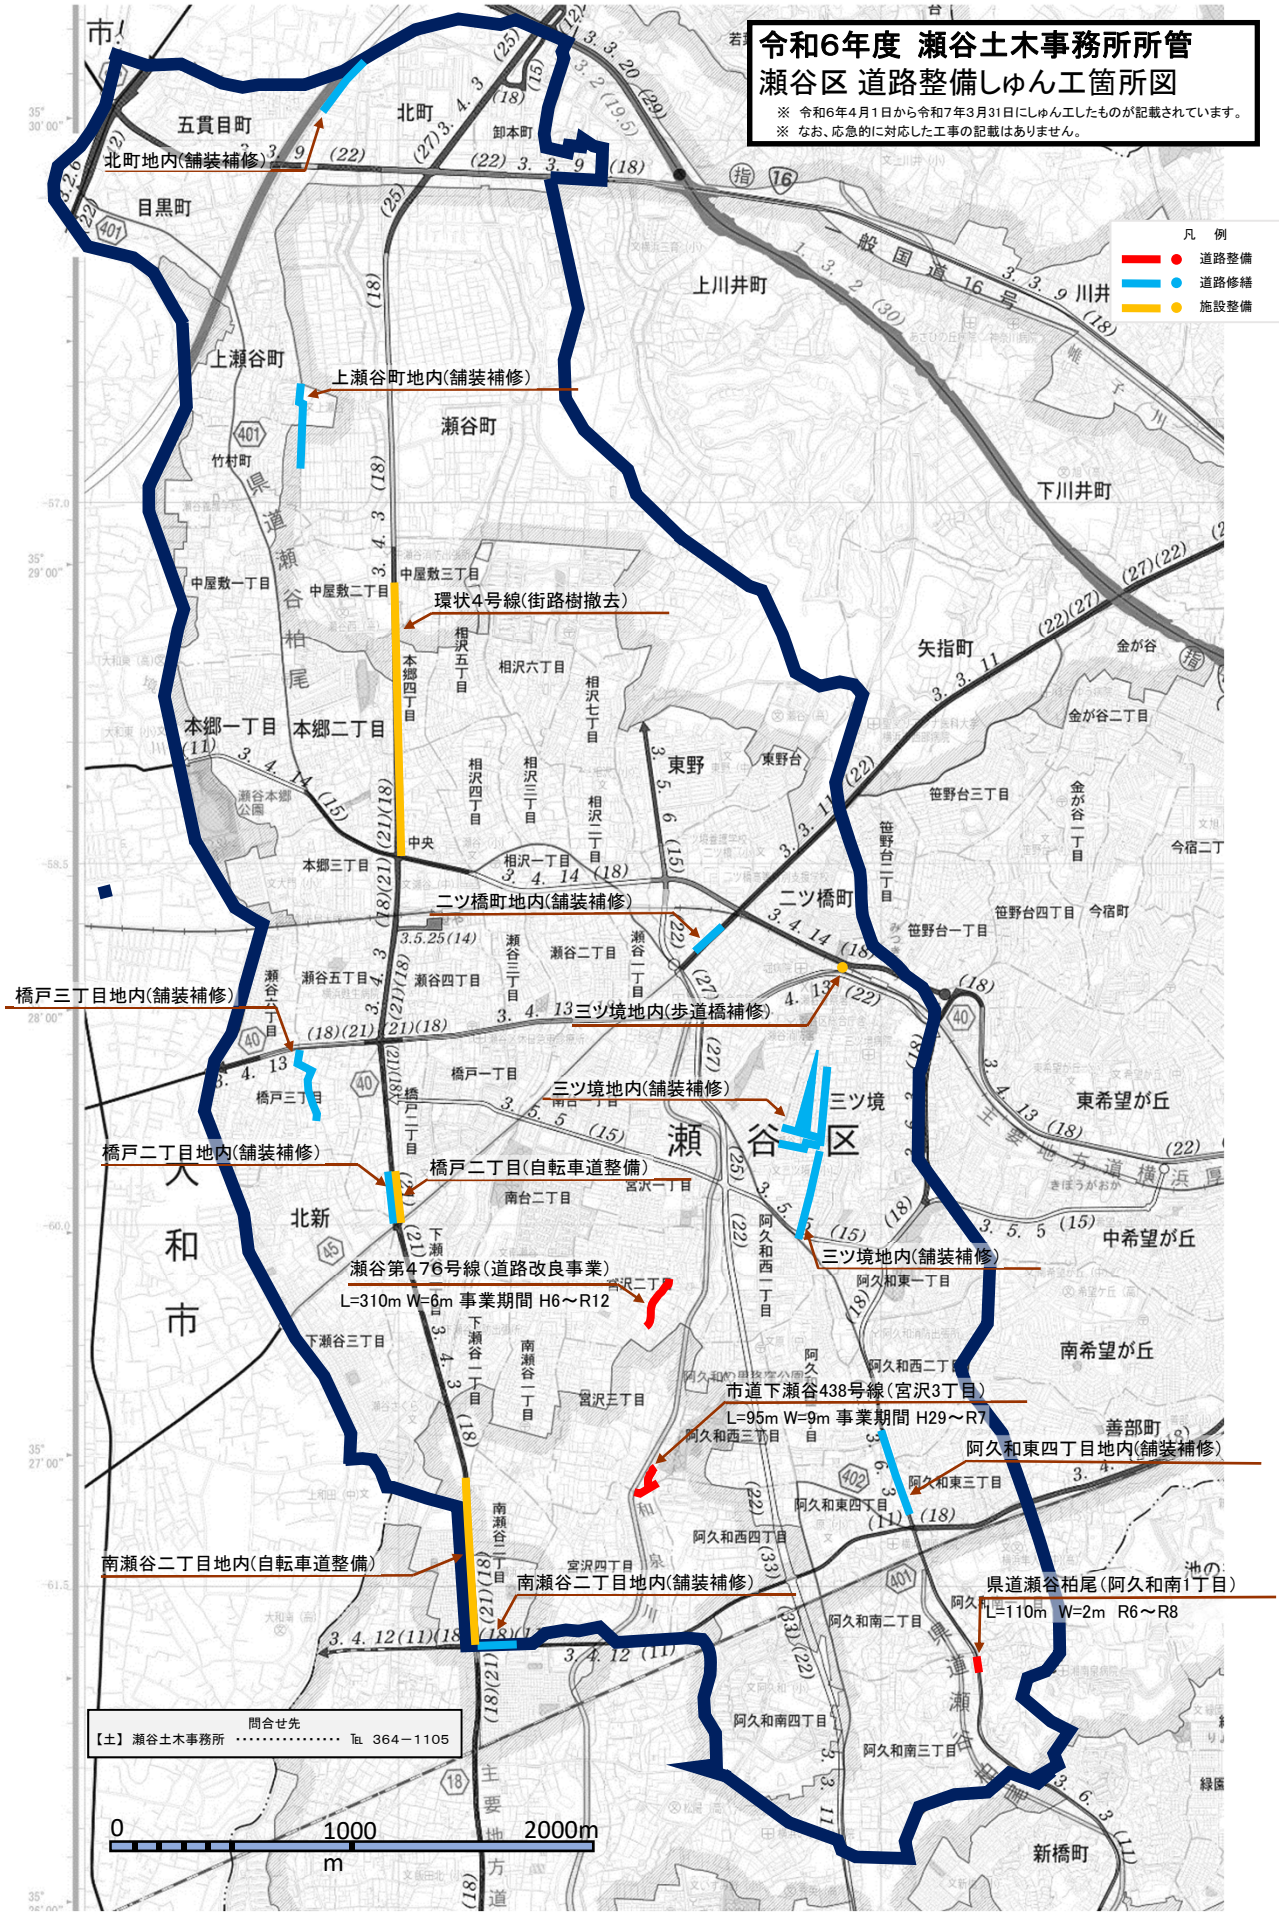
※ 令和6年4月1日から令和7年3月31日にしゅん工したものが記載されています。
※ なお、応急的に対応した工事の記載はありません。