


利便増進誘導区域図

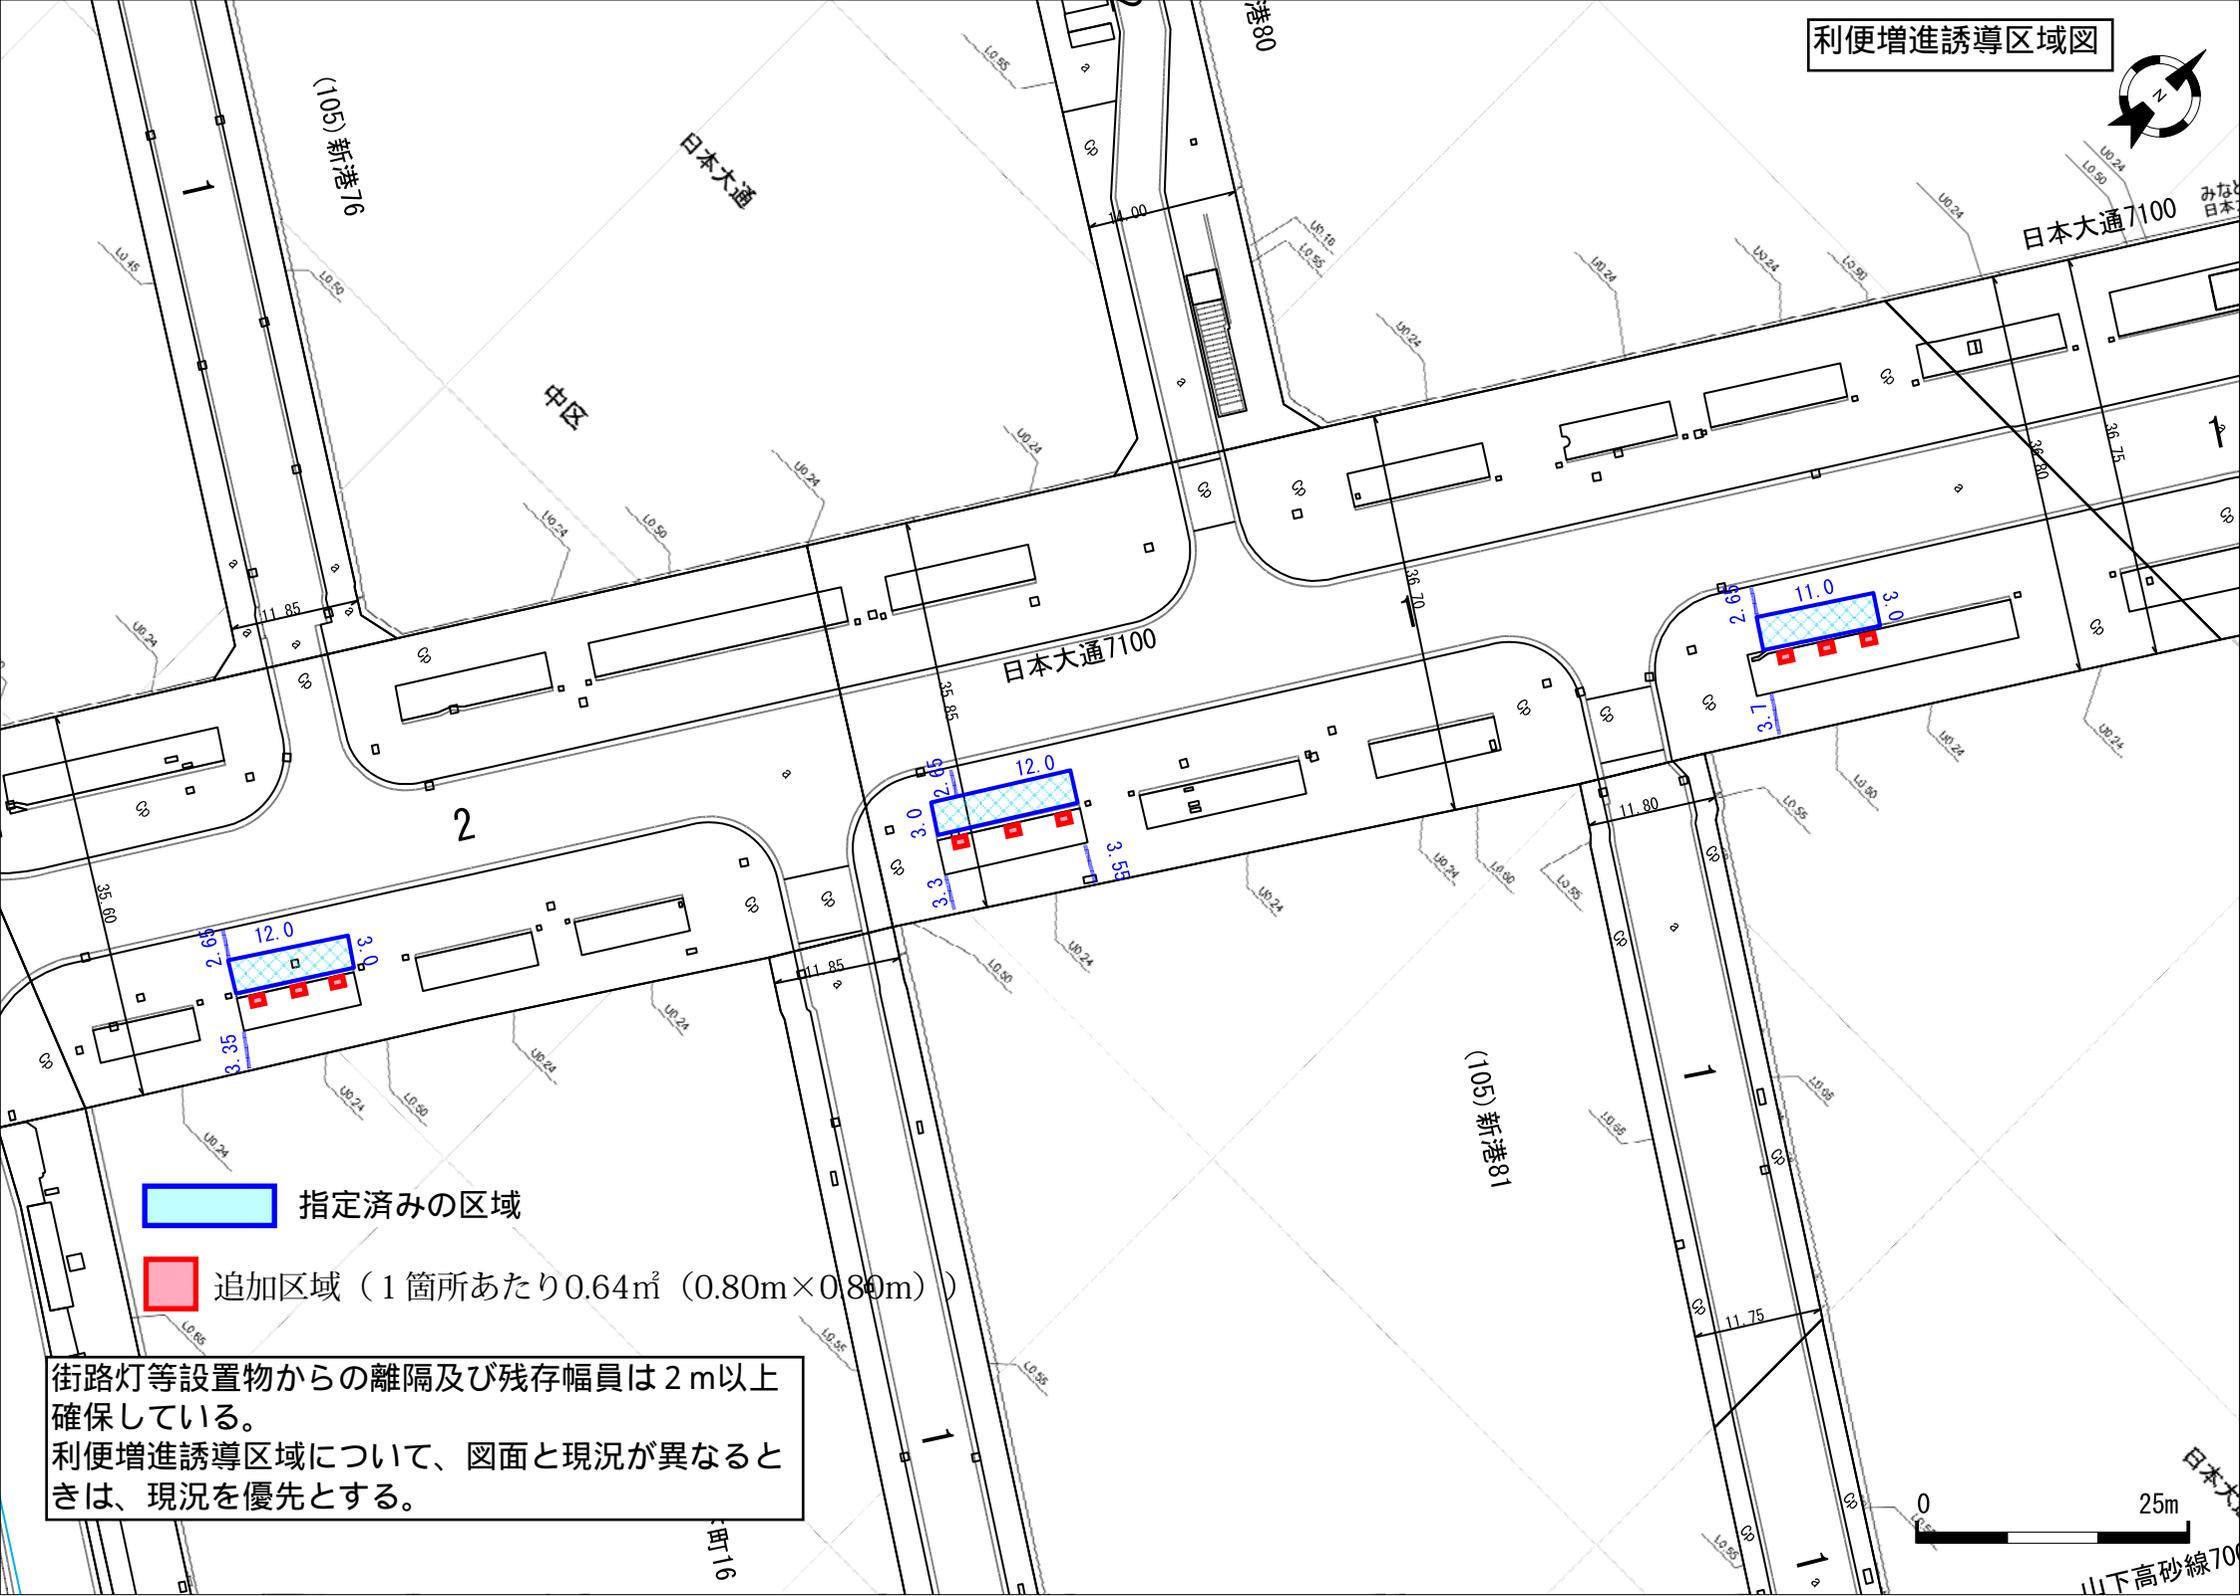

 指定済みの区域

 追加区域（1箇所あたり0.64㎡（0.80m×0.80m））

街路灯等設置物からの離隔及び残存幅員は2m以上確保している。
利便増進誘導区域について、図面と現況が異なるときは、現況を優先とする。

0 25m

山下高砂線70