

利便増進誘導区域図



指定済みの区域




追加区域

街路灯等設置物からの離隔及び残存幅員は2m以上確保している。  
利便増進誘導区域について、図面と現況が異なるときは、現況を優先とする。




利便増進誘導区域図

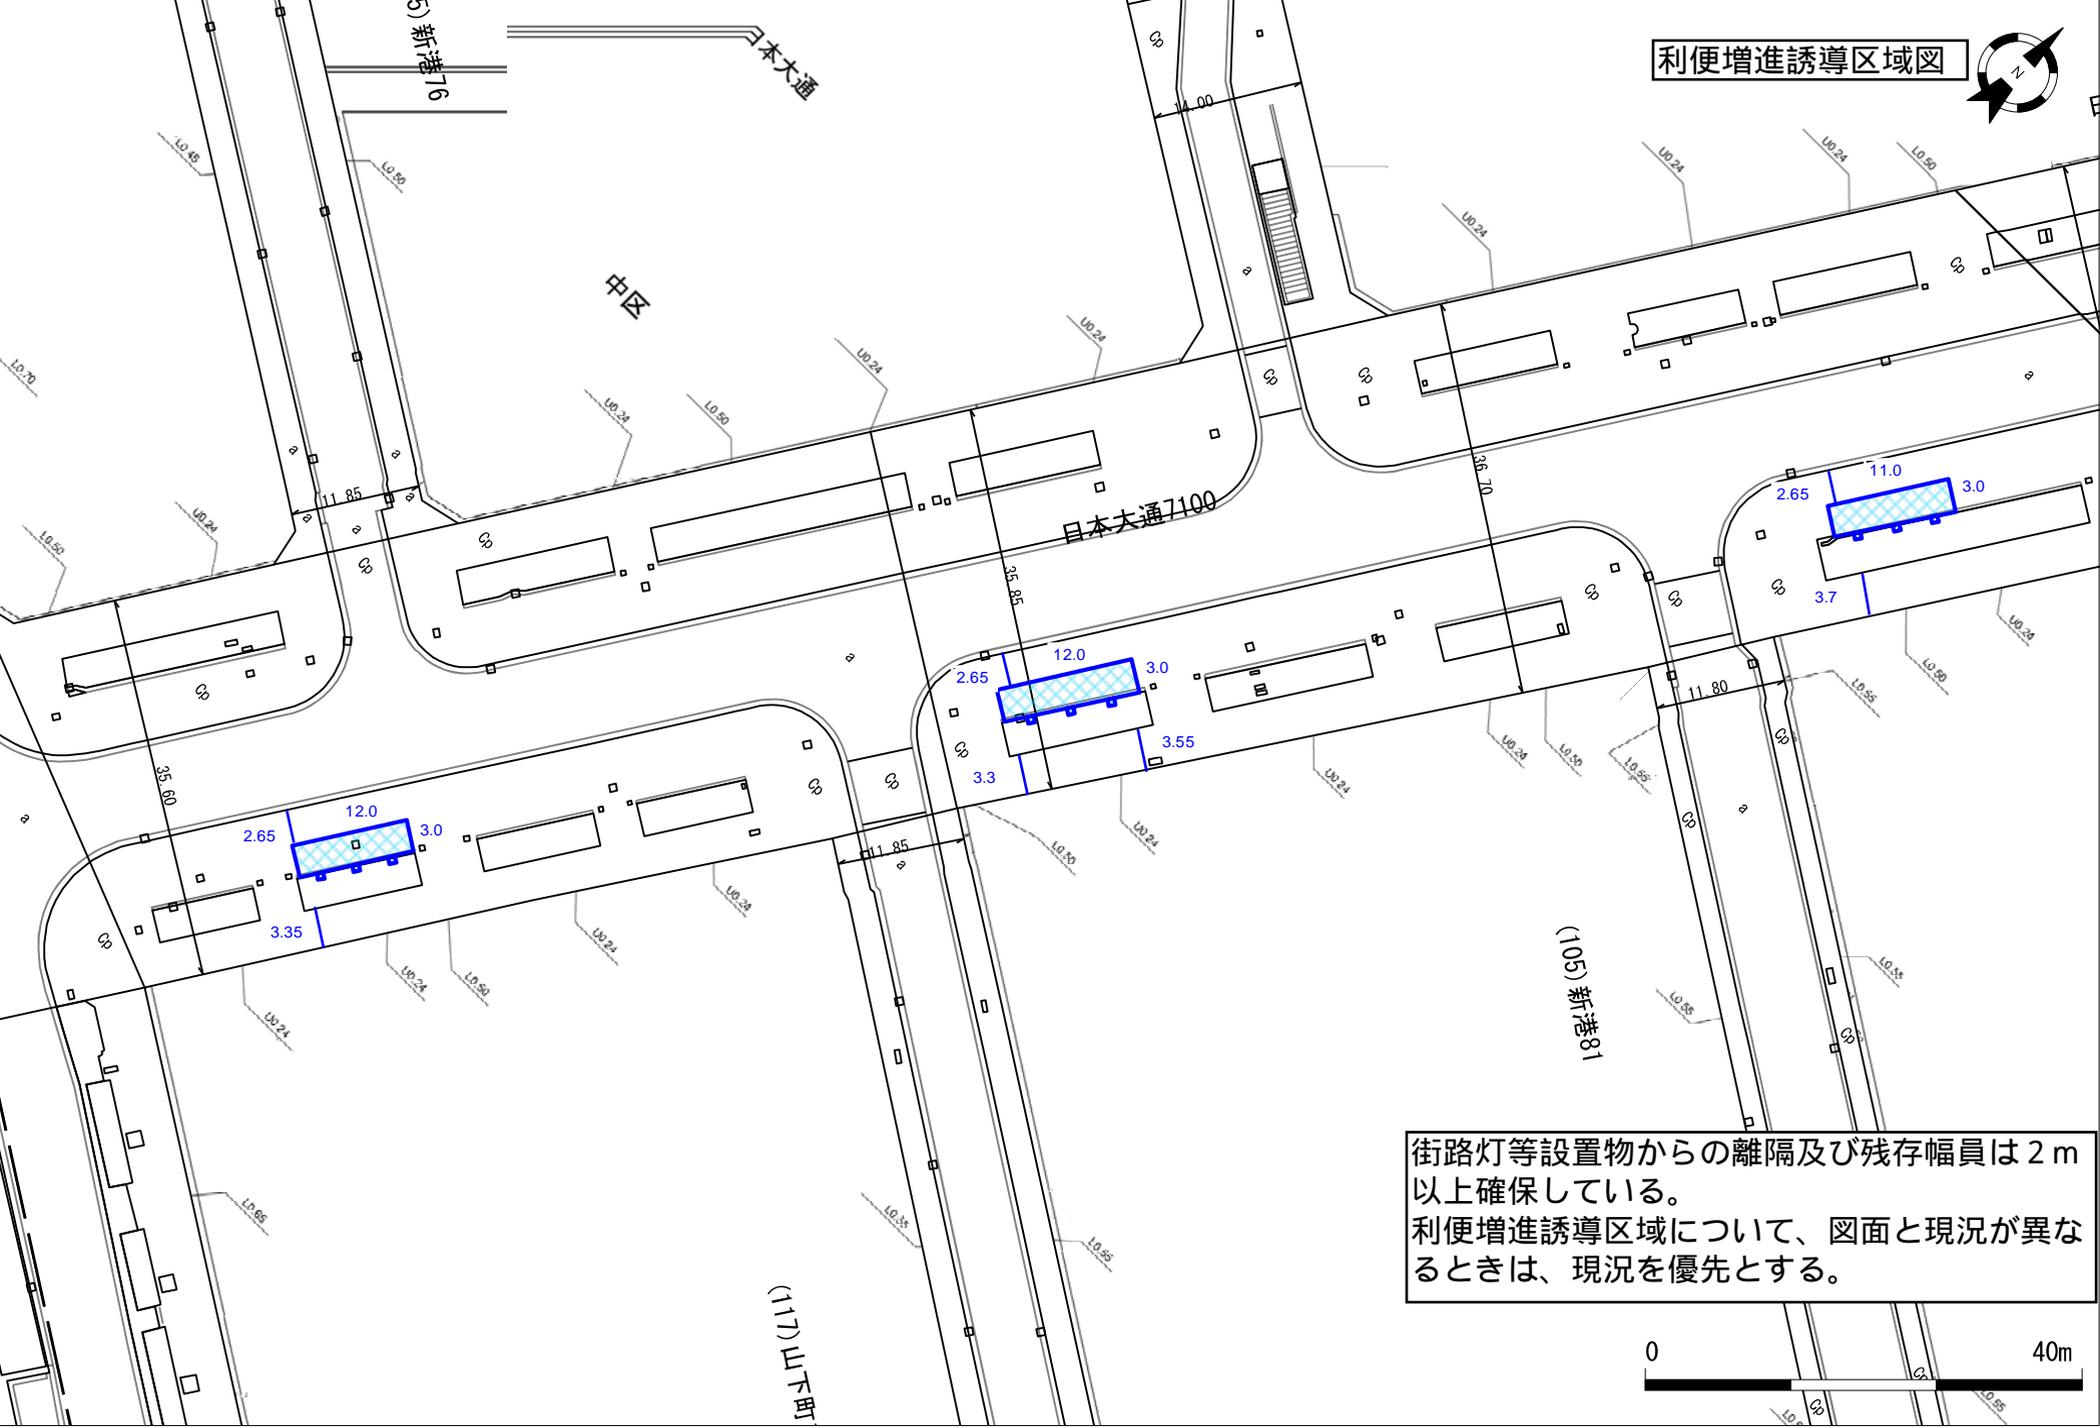

街路灯等設置物からの離隔及び残存幅員は2m以上確保している。  
利便増進誘導区域について、図面と現況が異なるときは、現況を優先とする。



利便増進誘導区域図

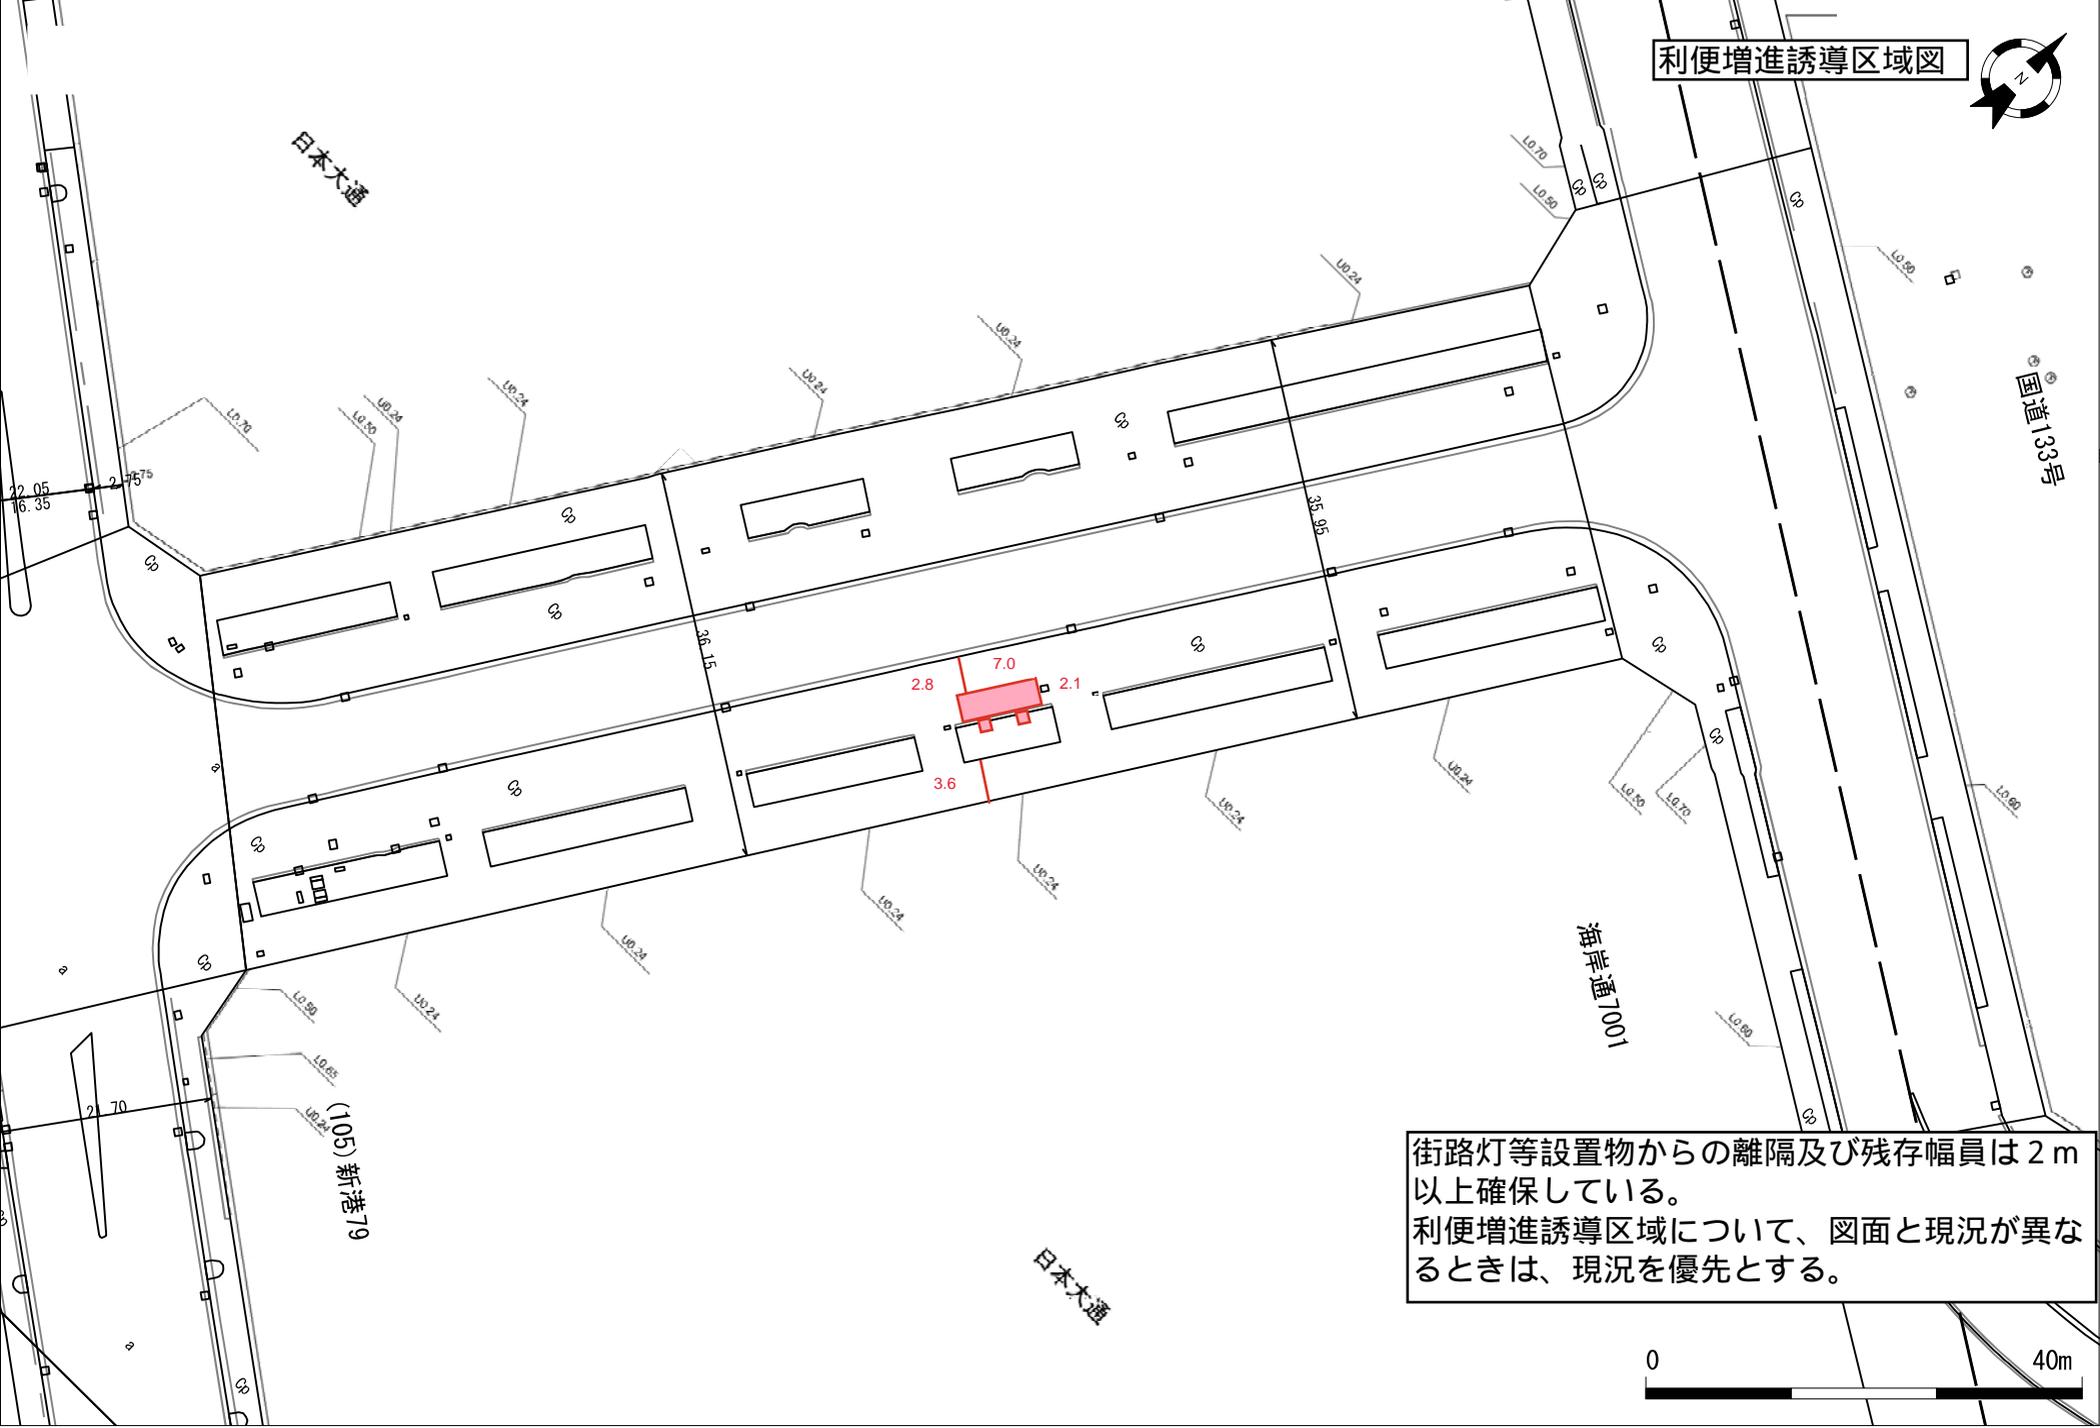

街路灯等設置物からの離隔及び残存幅員は2m以上確保している。  
利便増進誘導区域について、図面と現況が異なるときは、現況を優先とする。

