

都市計画道路横浜逗子線（釜利谷六浦地区）工事説明会資料の訂正表

令和4年8月～9月に開催の工事説明会で使用した資料に関し、下記のとおり訂正する。

No.	資料名	項数	項目	訂正箇所
1	【建設課】工事説明会資料	8	・令和4年度完了後の状況	・完了後の通行可能ルート
2	【建設課】工事説明会資料	9	・令和4年度完了後の状況 ・その3工事断面図	・完了後の通行可能ルート ・鋼管杭擁壁の位置
3	【建設課】工事説明会資料	10	・令和4年度完了後の状況	・完了後の通行可能ルート

令和4年度工事箇所の完了後の状況


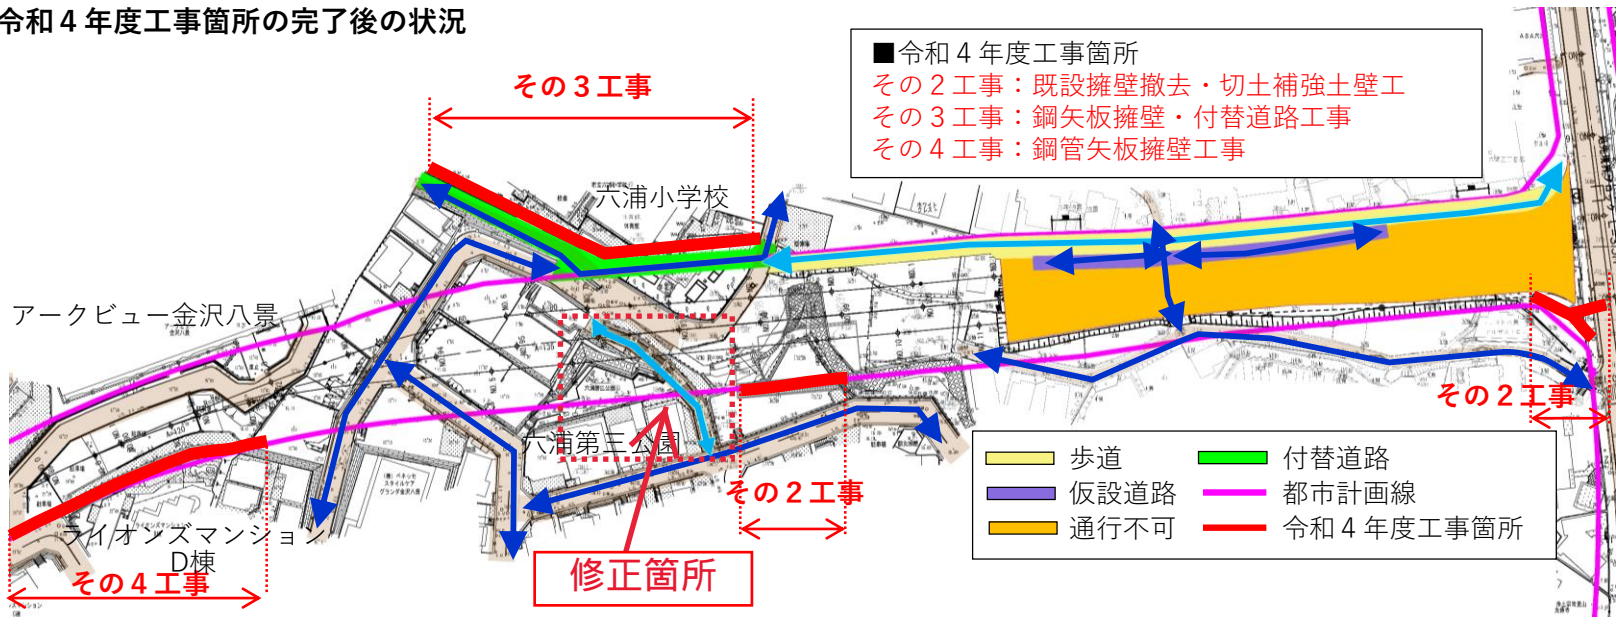


写真 (その2工事)



既設擁壁撤去・切土補強土擁壁工事

その2工事断面図

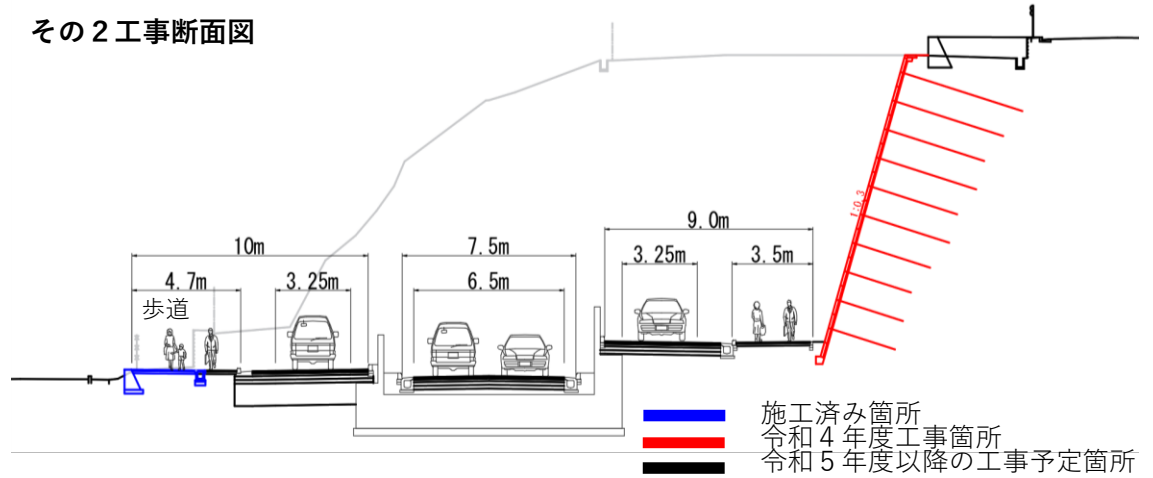

令和4年度工事箇所の完了後の状況


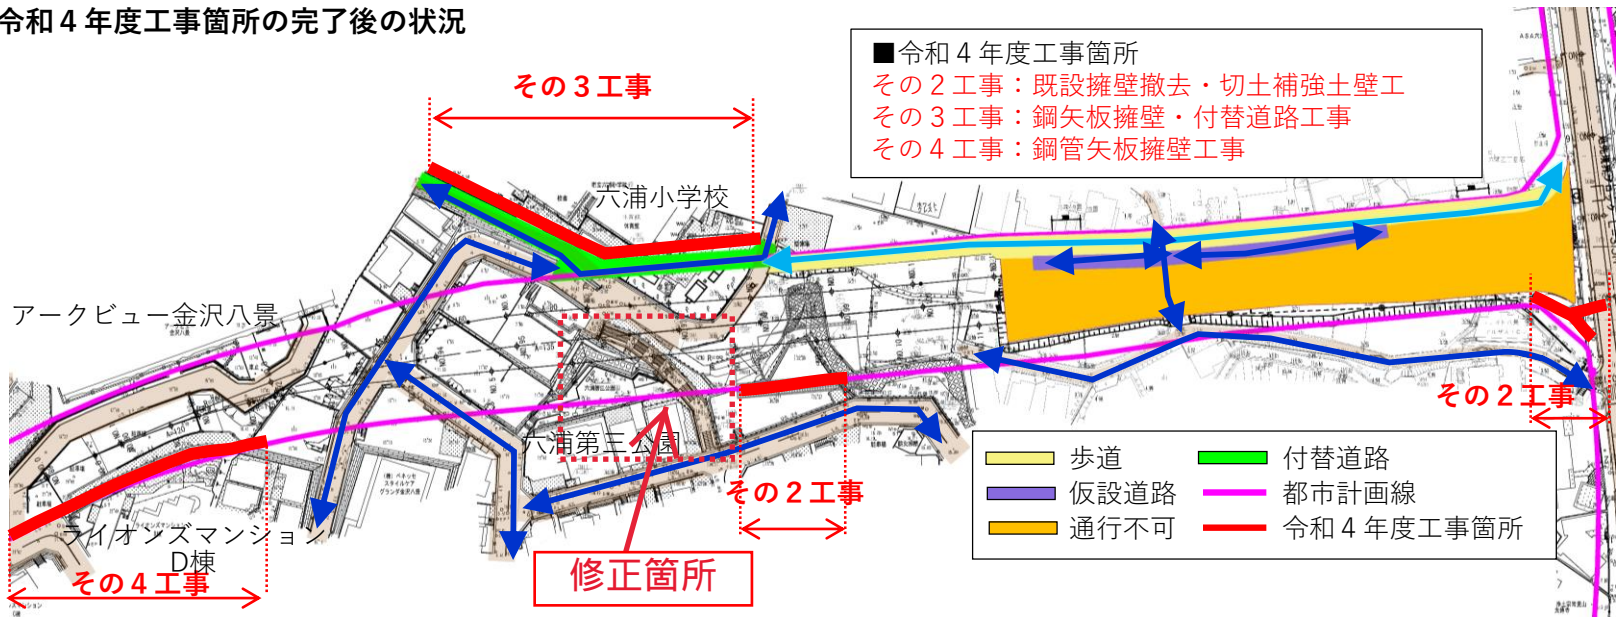


写真 (その2工事)



既設擁壁撤去・切土補強土擁壁工事

その2工事断面図

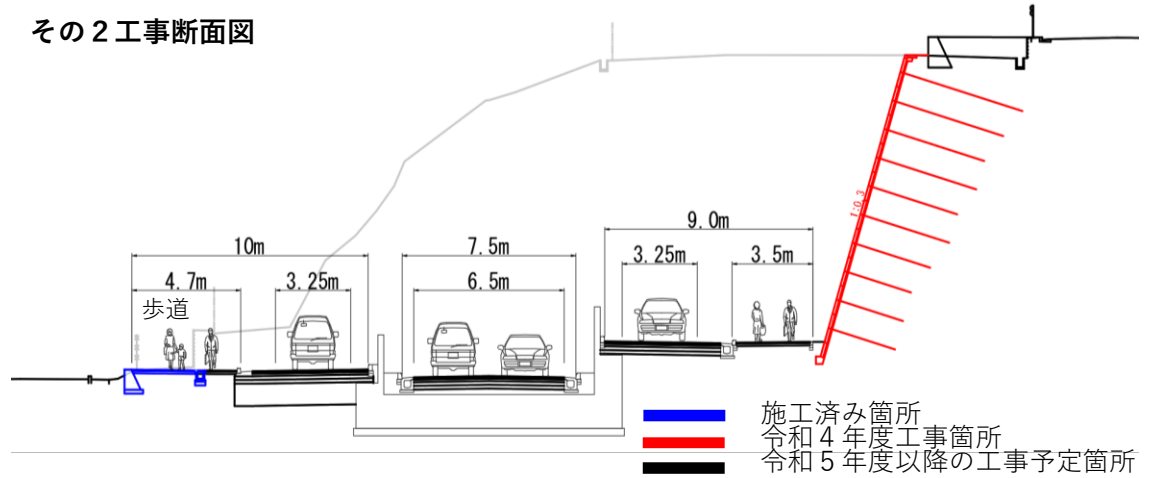

令和4年度工事箇所の完了後の状況


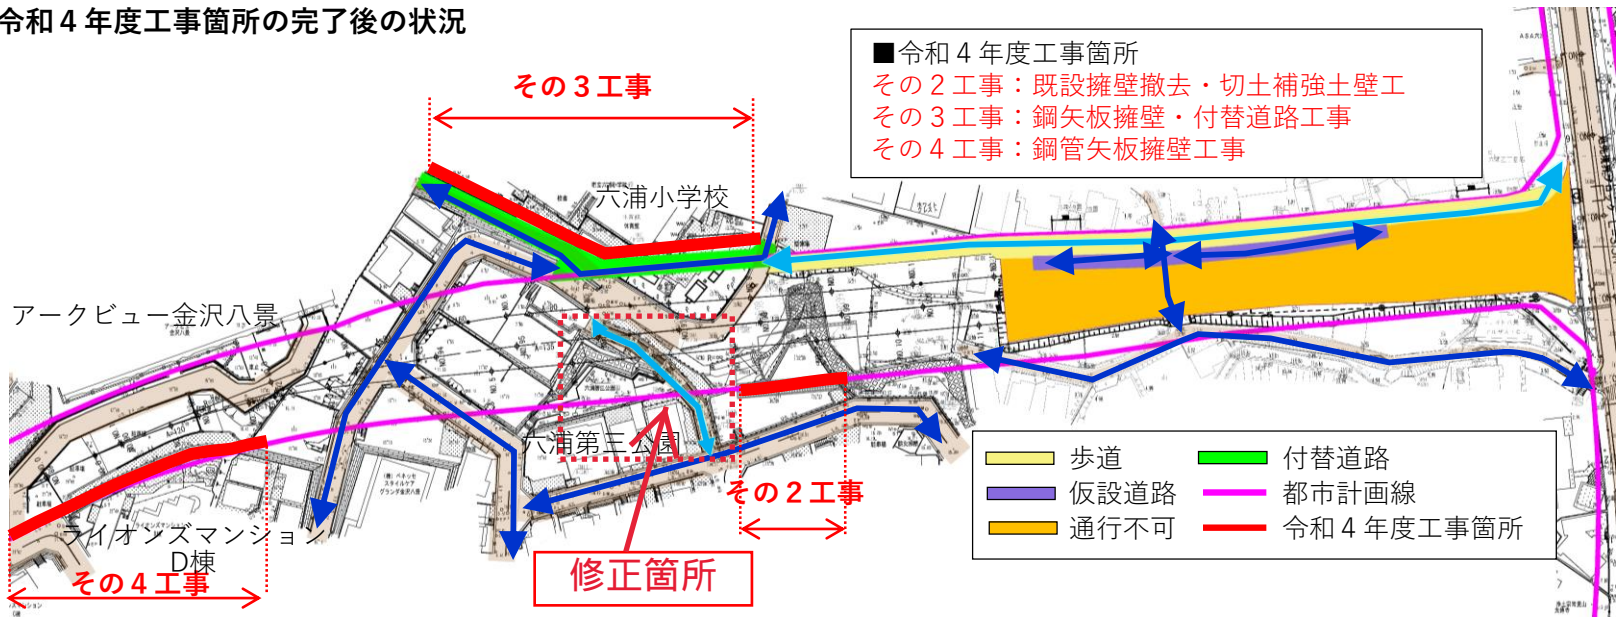


写真 (その3工事)

鋼矢板擁壁・付替道路工事

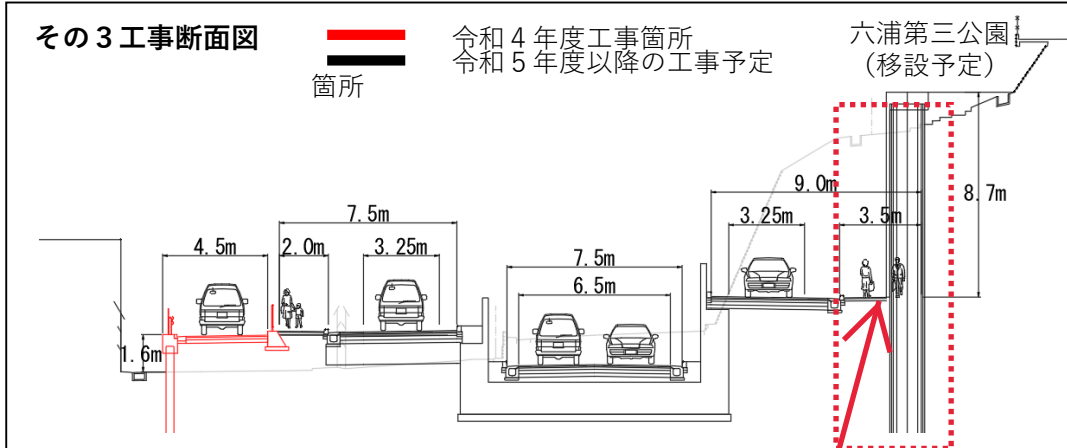

その3工事断面図

修正箇所

令和4年度工事箇所の完了後の状況


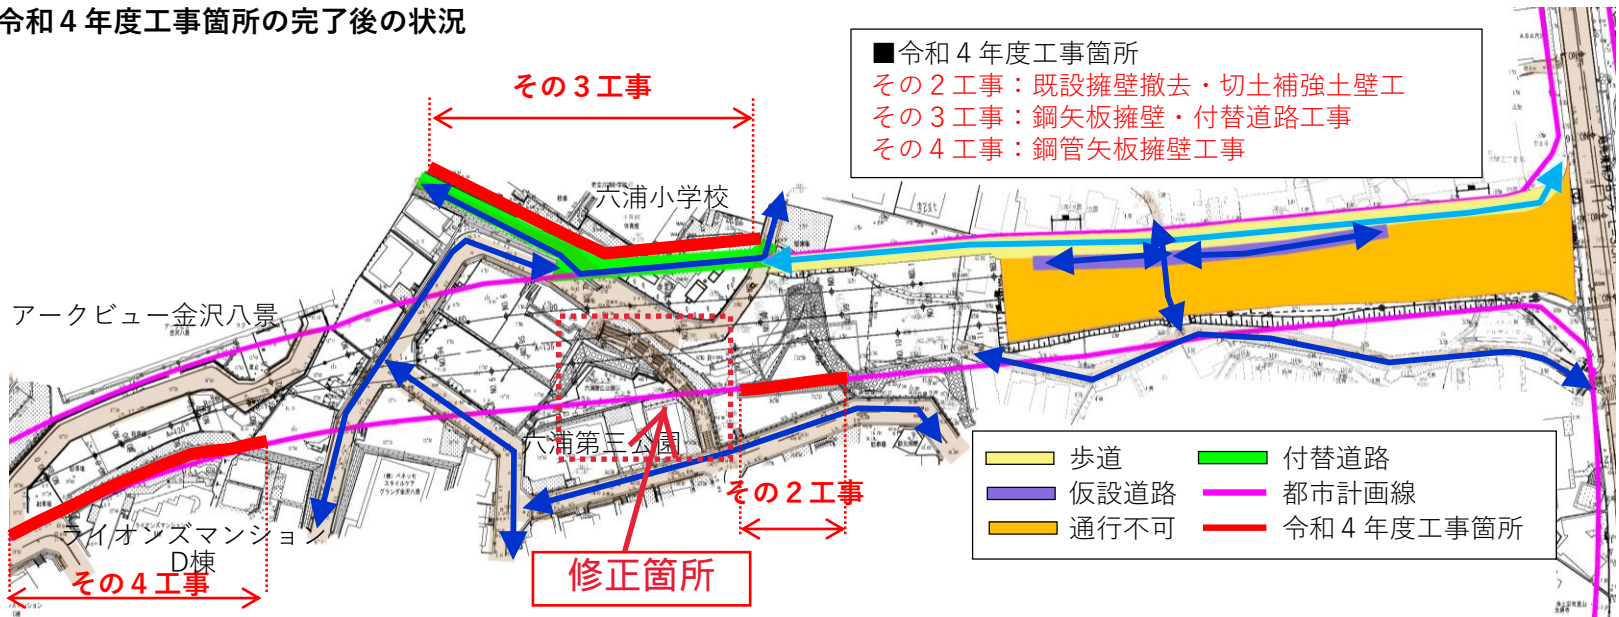


写真 (その3工事)




鋼矢板擁壁・付替道路工事

その3工事断面図

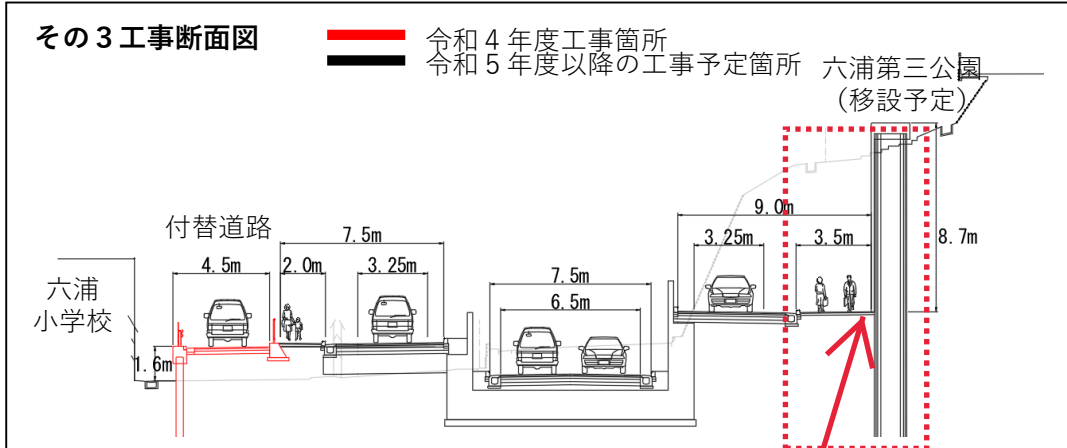

令和4年度工事箇所の完了後の状況

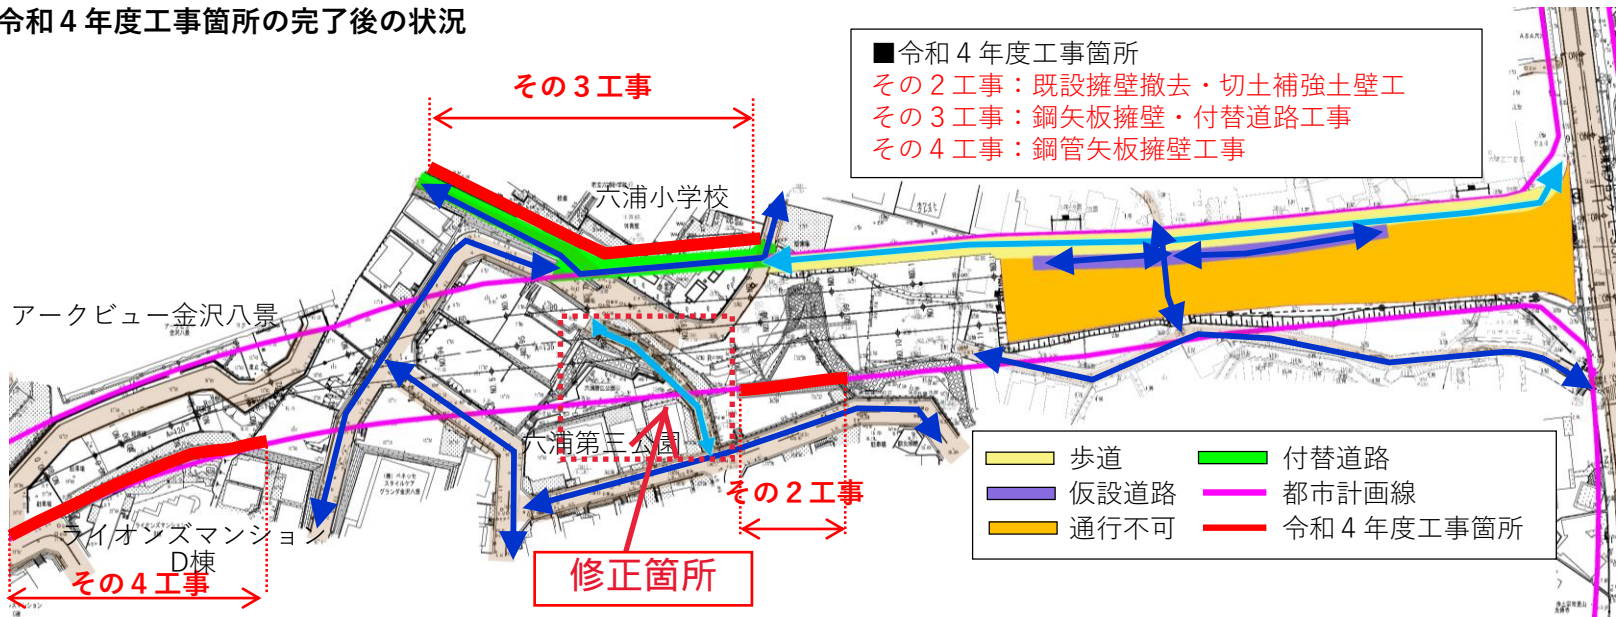


鋼管矢板工事


写真 (その4工事)



その4工事断面図

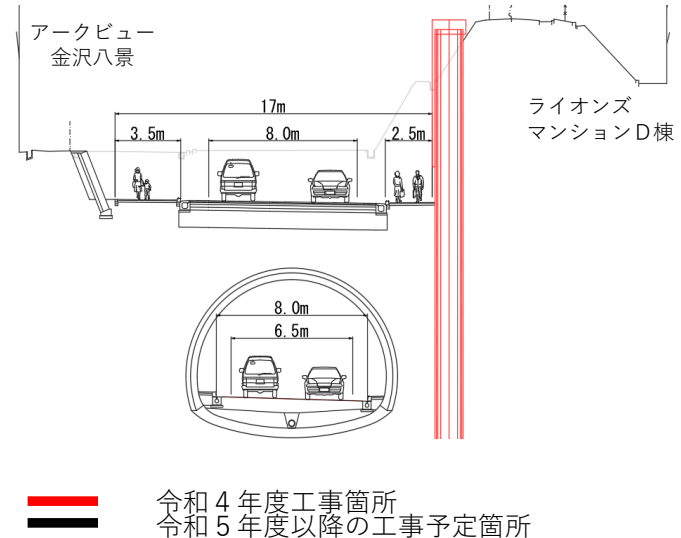

令和4年度工事箇所の完了後の状況

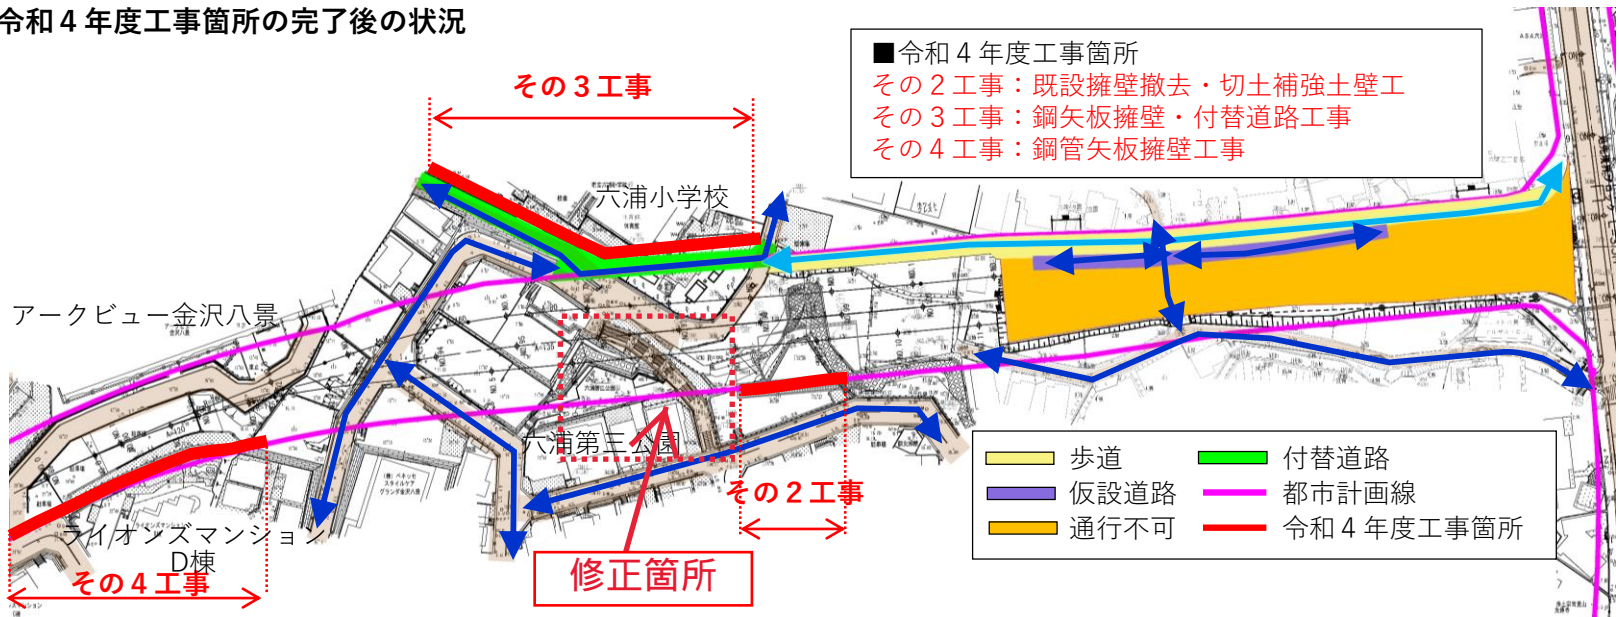

鋼管矢板工事

写真 (その4工事)



その4工事断面図

