


図名	平面図		
工事件名	災害時下水道結式仮設トイレ用下水道管整備工事(その69)		
施工場所	鶴見区岸谷一丁目6番1号		
縮尺	図示	図番	1/2
号線番号			
地形図番号	65-27.65-28		
横浜市環境創造局			



しゅん工平面図

位置図

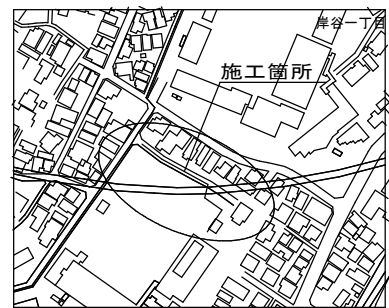


凡例

記号	名称
○	新設管渠および塩ビ製小型マンホール
○	新設管渠および第1種人孔
○	既設管渠および第1種人孔

使用水準点 (年月日)	
標石番号	既設第2種人孔
鶴見区岸谷一丁目6番1号	
標高 (m)	15.49


平面図 縮尺1:500

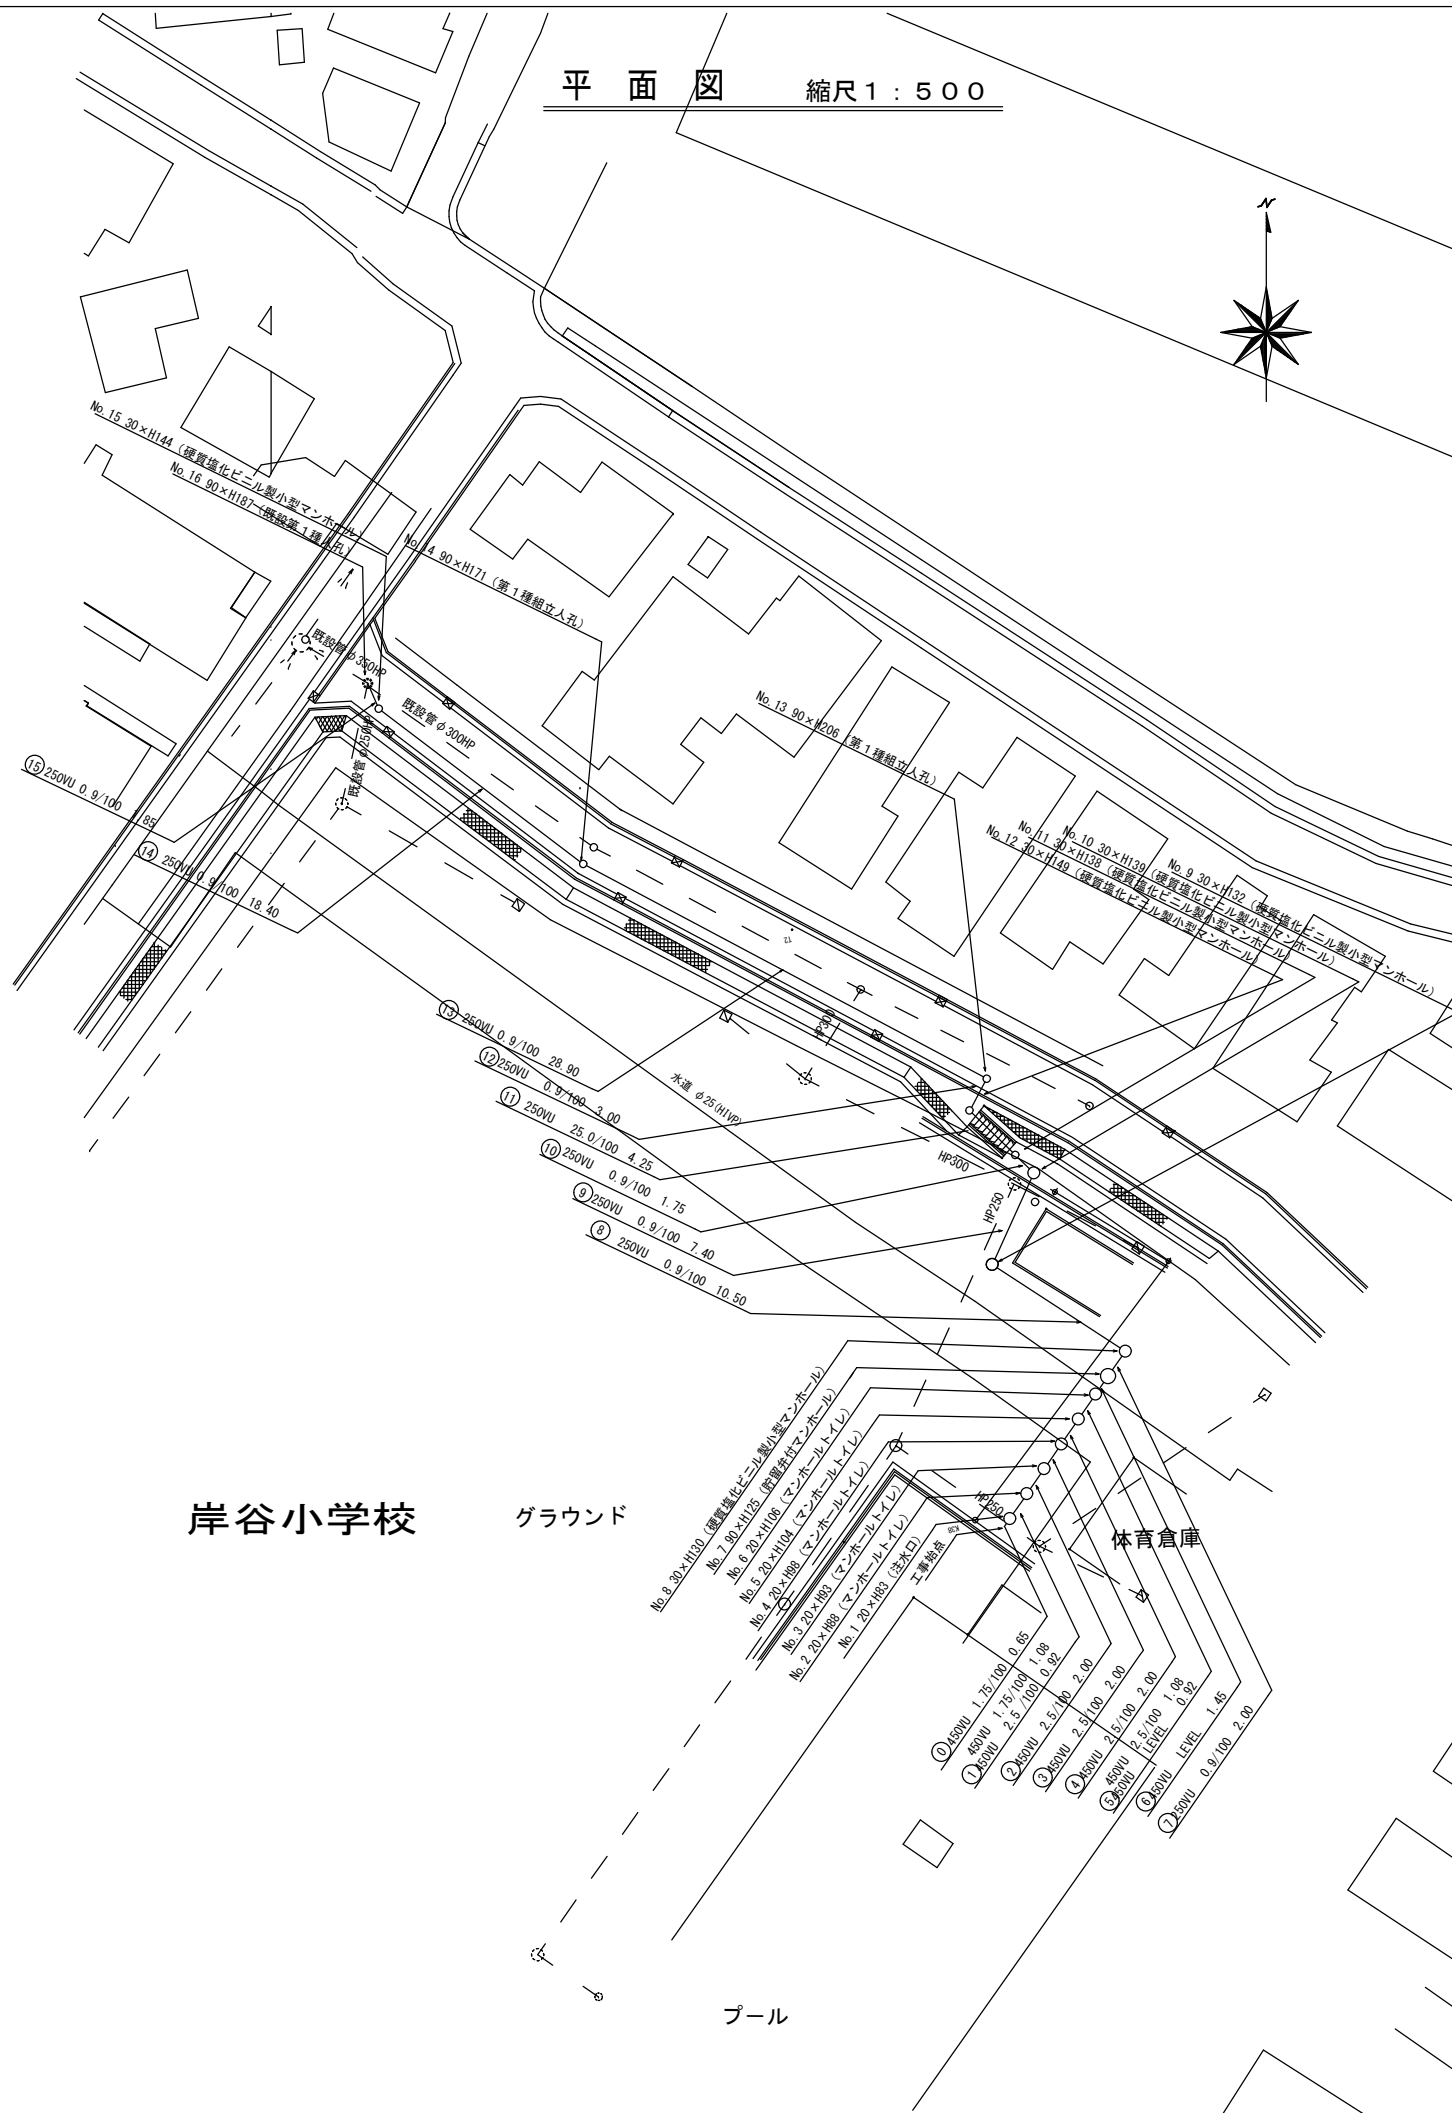



平成28年度設計図（排除方式 合流）			
図名	縦断図		
工事名	災害時下水道直結式仮設トイレ用下水道管整備工事(その69)		
施工場所	鶴見区岸谷一丁目6番1号		
縮尺	図示	図番	2/2
号線番号			
地形図番号	65-27.65-28		
横浜市環境創造局			

鶴見区岸谷小学校


縦断図 縮尺 縦1:200 横1:500

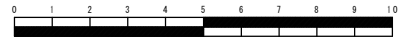

しゅん工 縦断図

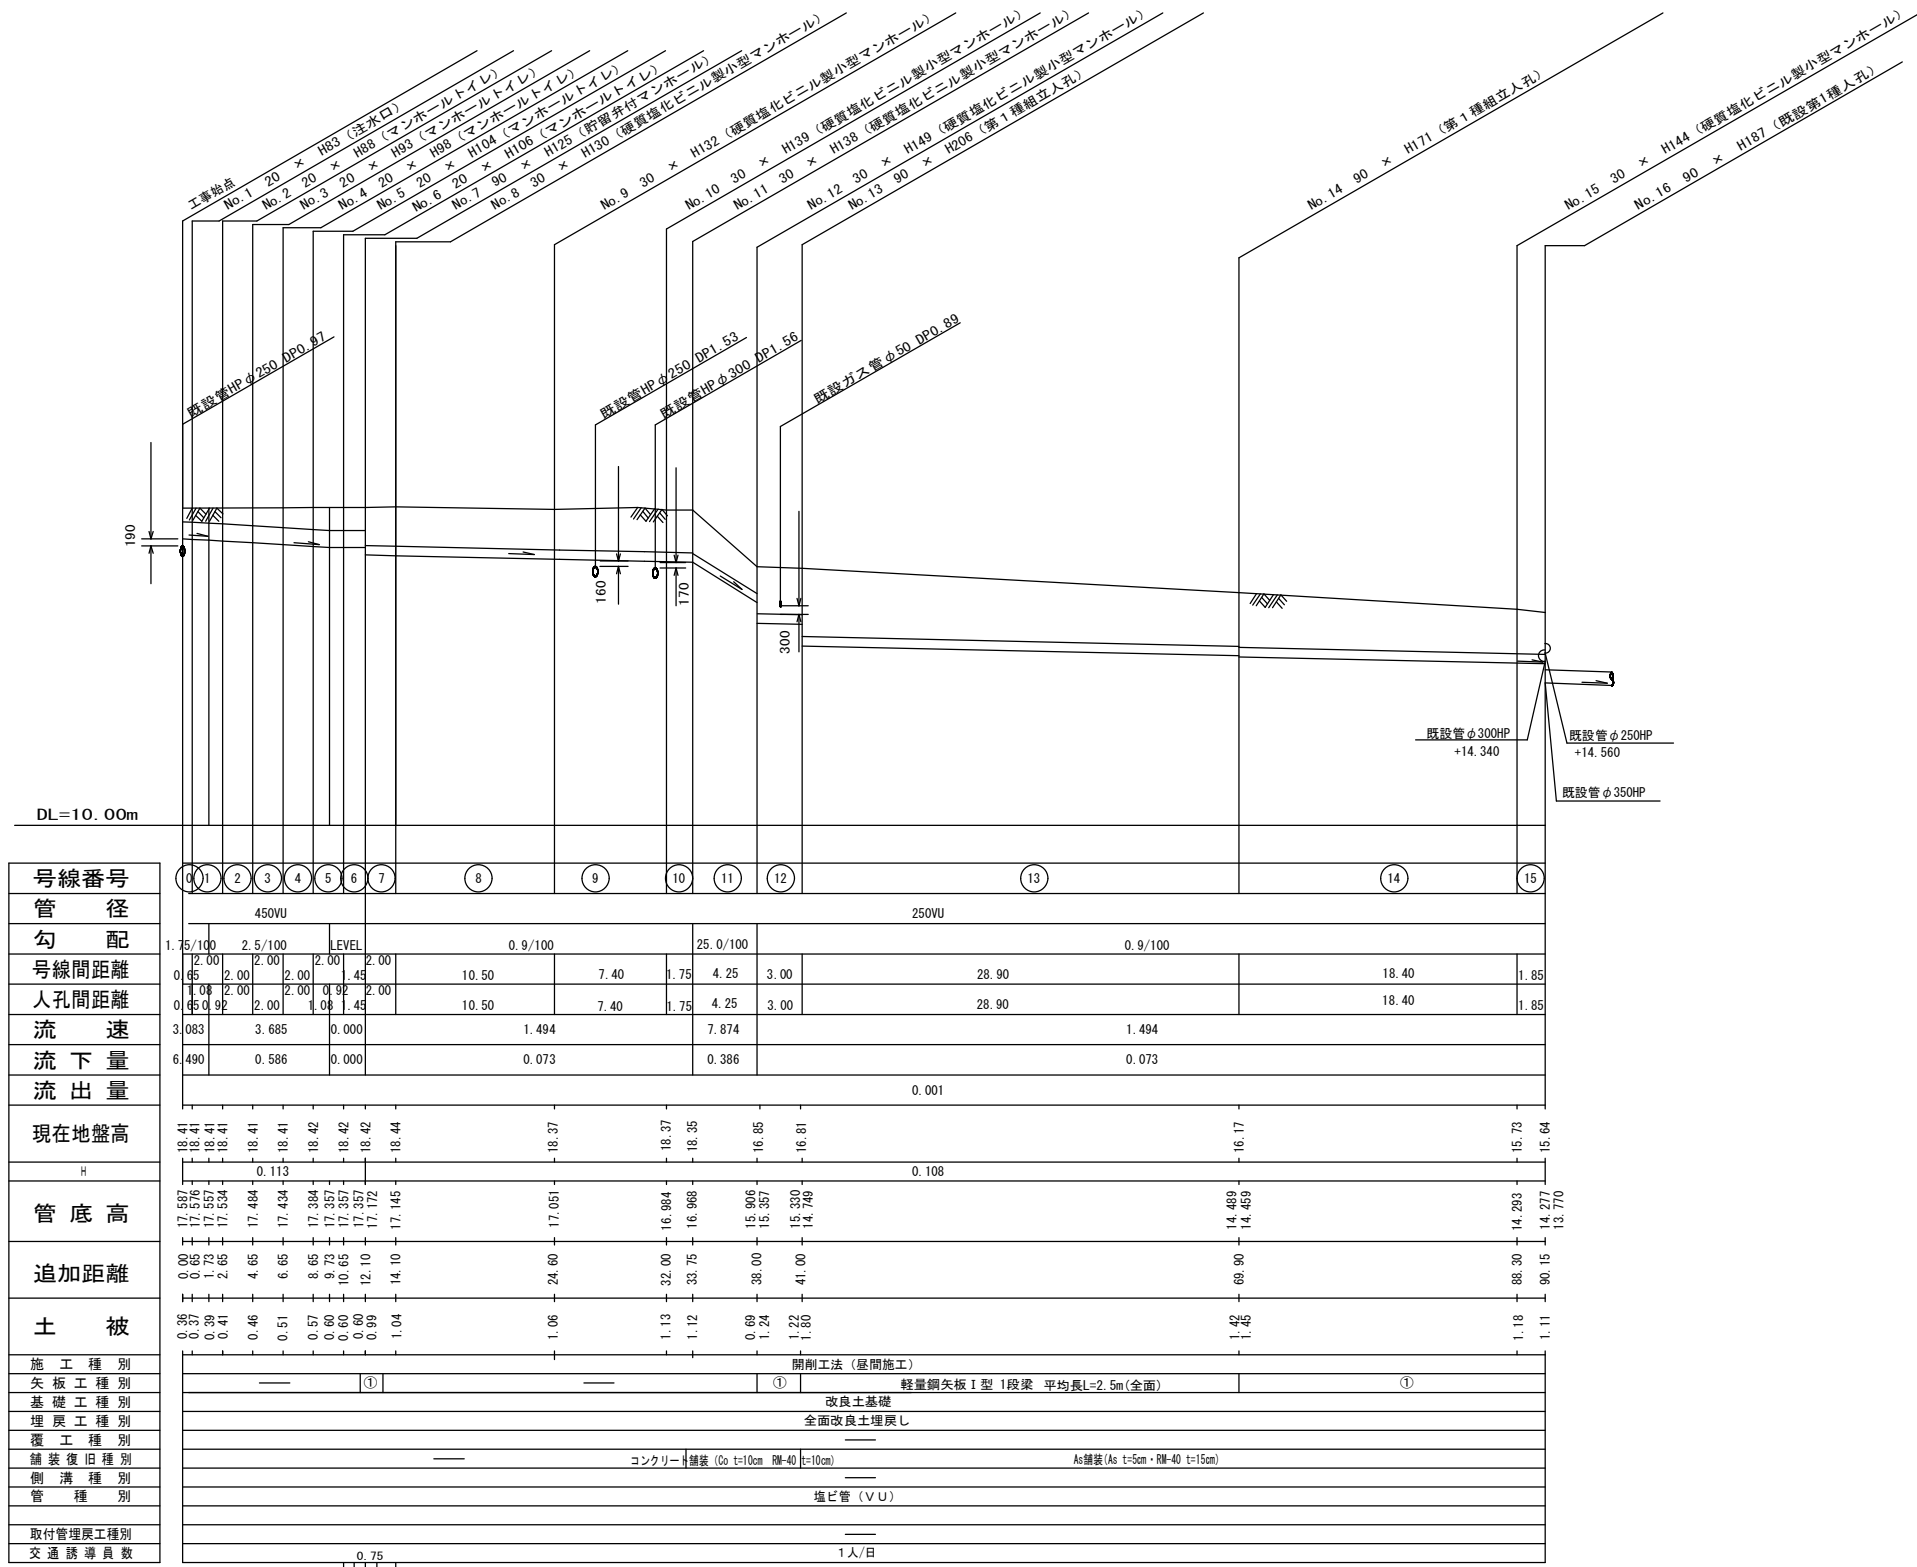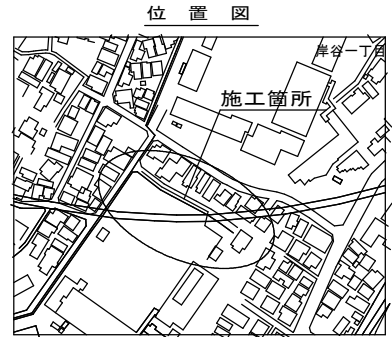

号線番号	管径	勾配	号線間距離	人孔間距離	流速	流量	流出量	現在地盤高	H	管底高	追加距離	土被	施工種別	矢板種別	基礎種別	埋戻種別	覆工種別	舗装復旧種別	側溝種別	管種別	取付管理員種別	交通誘導員数	
								15.73		14.293	88.30	1.18											
								15.64		14.277	90.15	1.11											
										13.770													

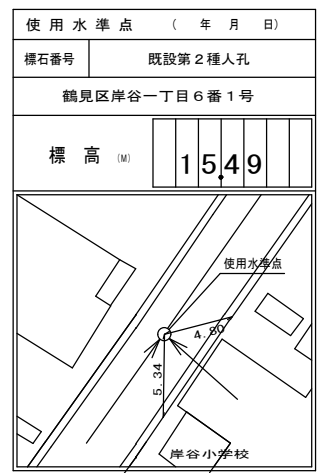

