
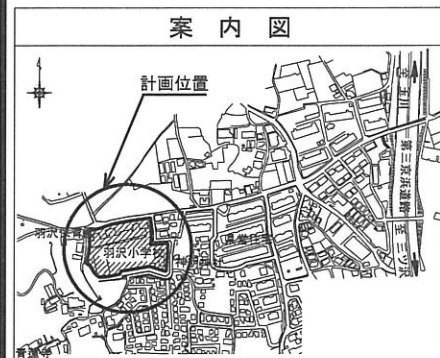


平成31年度設計図（排除方式 分流）



図名	平面図-縦断図		
工事件名	災害時下水直結式仮設トイレ下水道管整備工事（その188）		
施工場所	羽沢小学校（神奈川県羽沢町935番地）		
縮尺	図示	図番	1/1
号線番号	1	2	3
地形図番号	73-8, 74-1		
神奈川県土木事務所			

平面図 (A1) S=1/150
(A3) S=1/300

縦断図 (A1) V=1/100・H=1/250
(A3) V=1/200・H=1/500

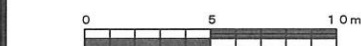

	新設管渠及びびます（マンホールトイレ）
	新設管渠及び貯留付きマンホール
	新設管渠及び第1種組立人孔
	新設管渠及び塩ビマンホール
	既設分流汚水管渠及びびます-人孔
	既設分流雨水管渠及びびます-人孔

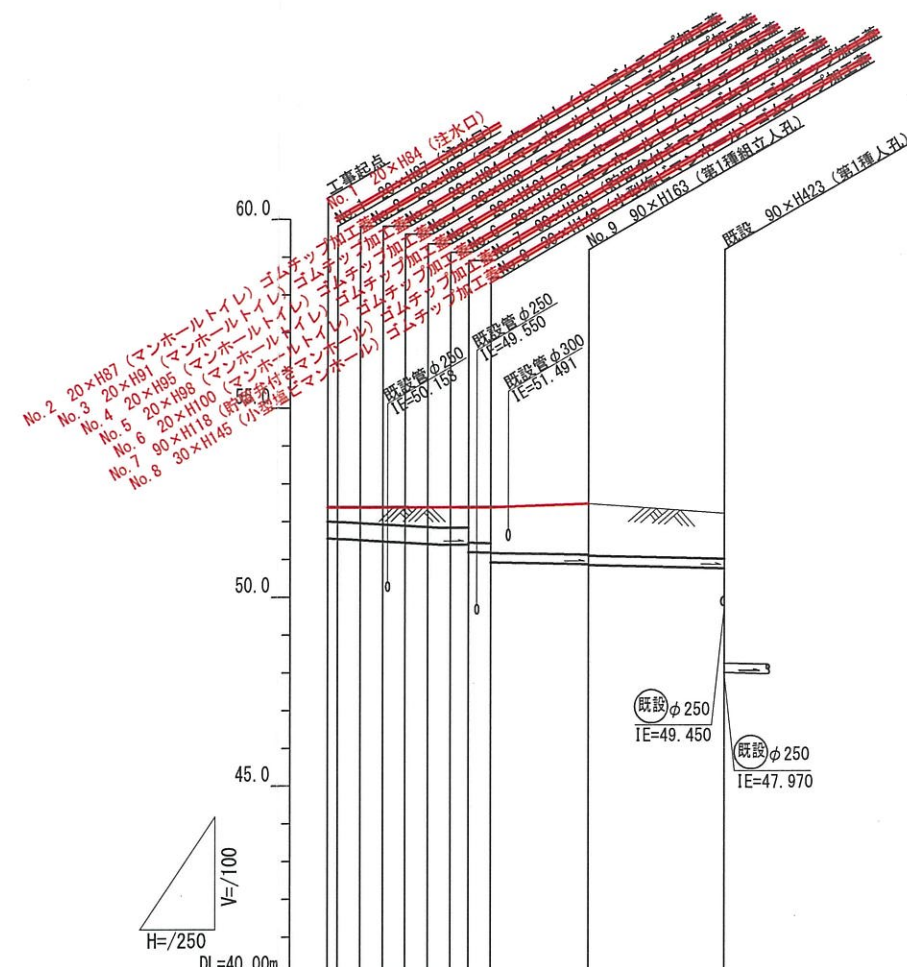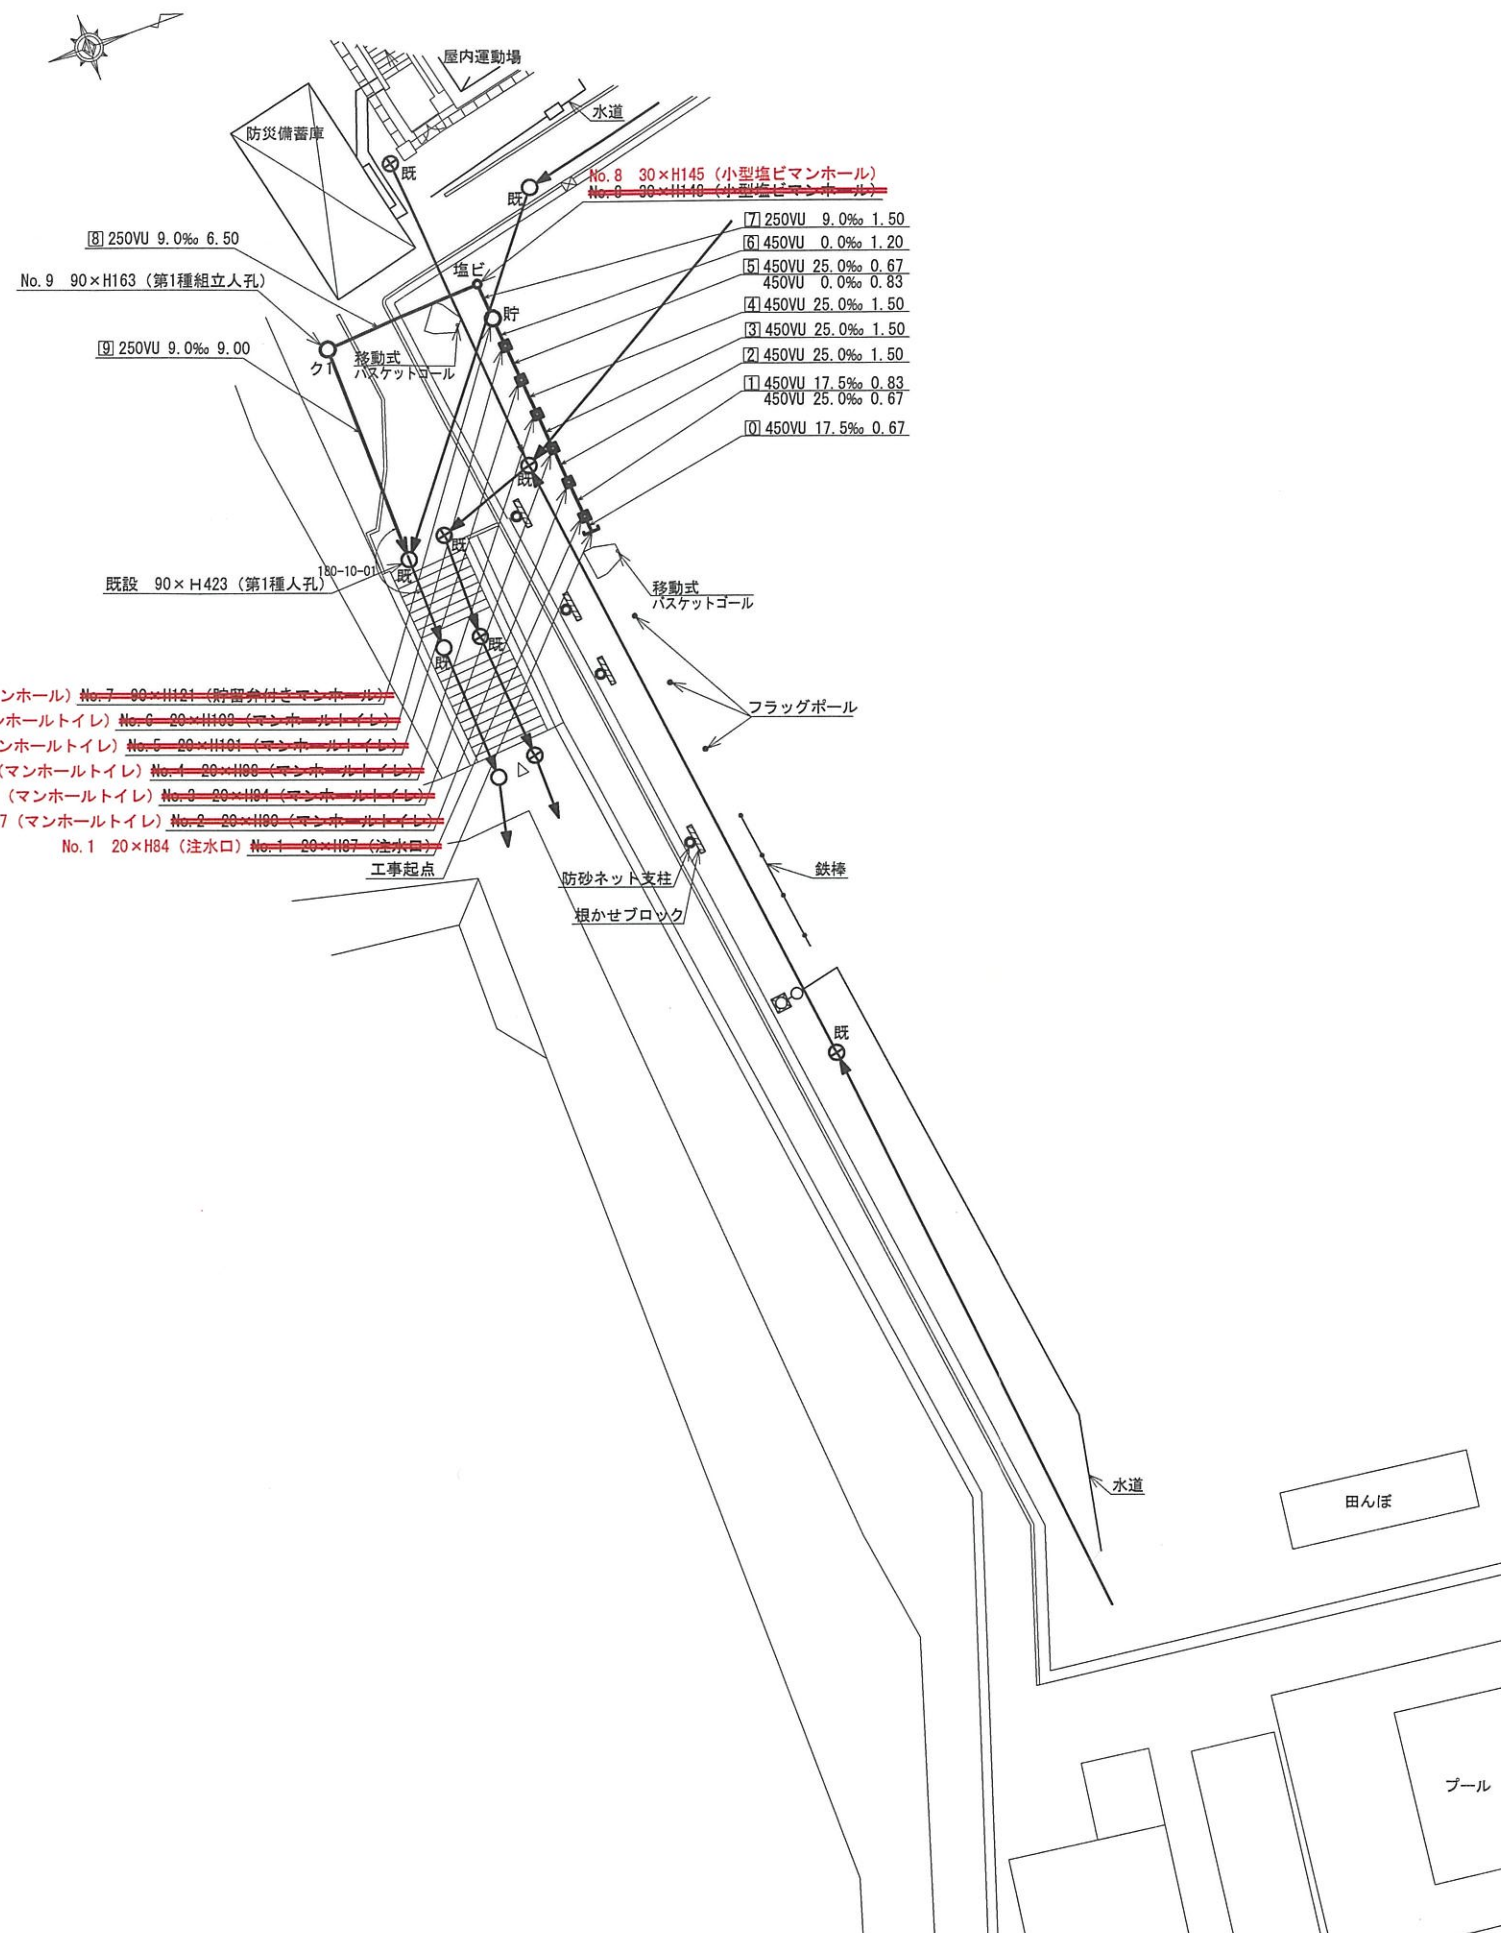

標石番号	既設第1種人孔		
神奈川県羽沢町935番地			
標高 (M)	5	2	2
K. B. M			

号線番号	0	1	2	3	4	5	6	7	8	9	
管径	φ450 VU			φ250 VU				φ250 VU			
勾配	17.5%	25.0%	0.0%	9.0%							
流速	3.08	3.68	0.00	1.494							
流量	0.49	0.58	0.00	0.073							
流出量	0.001									0.001	
現在地盤高	52.20									52.20	
H	0.113									0.108	
管底高	50.855									50.855	
追加距離	17.37									26.37	
土被	1.35									1.20	
施工種別	開削工法										
矢板工種別	改良土基礎										
基礎工種別	全面改良土埋戻し										
埋戻工種別	砕石スクリーニングス t=4cm										
覆工種別	硬質塩化ビニル管										
舗装種別	1人/日										
側溝種別	1人/日										
管種別	1人/日										
取付管理員	1人/日										
交通整理員	1人/日										


①軽鋼矢板I型(1段梁) H=2.0
②学校内(IR t=6cm 敷砂 t=3cm RC-40 t=10cm)

平成31年度設計図 (排除方式 分流)		
図名	仮設トイレ標準構造図、看板設置図(参考図)	
工事名	災害時下水直結式仮設トイレ用下水道管整備工事 (その188)	
施工場所	羽沢小学校 (神奈川県羽沢町935番地)	
縮尺	図示	図番 参考図(1/1)
号線番号		
地形図番号		
神奈川県神奈川土木事務所		


【羽沢小学校】

仮設トイレ標準構造図 (A1) S=1/25 (A3) S=1/50

縦断図

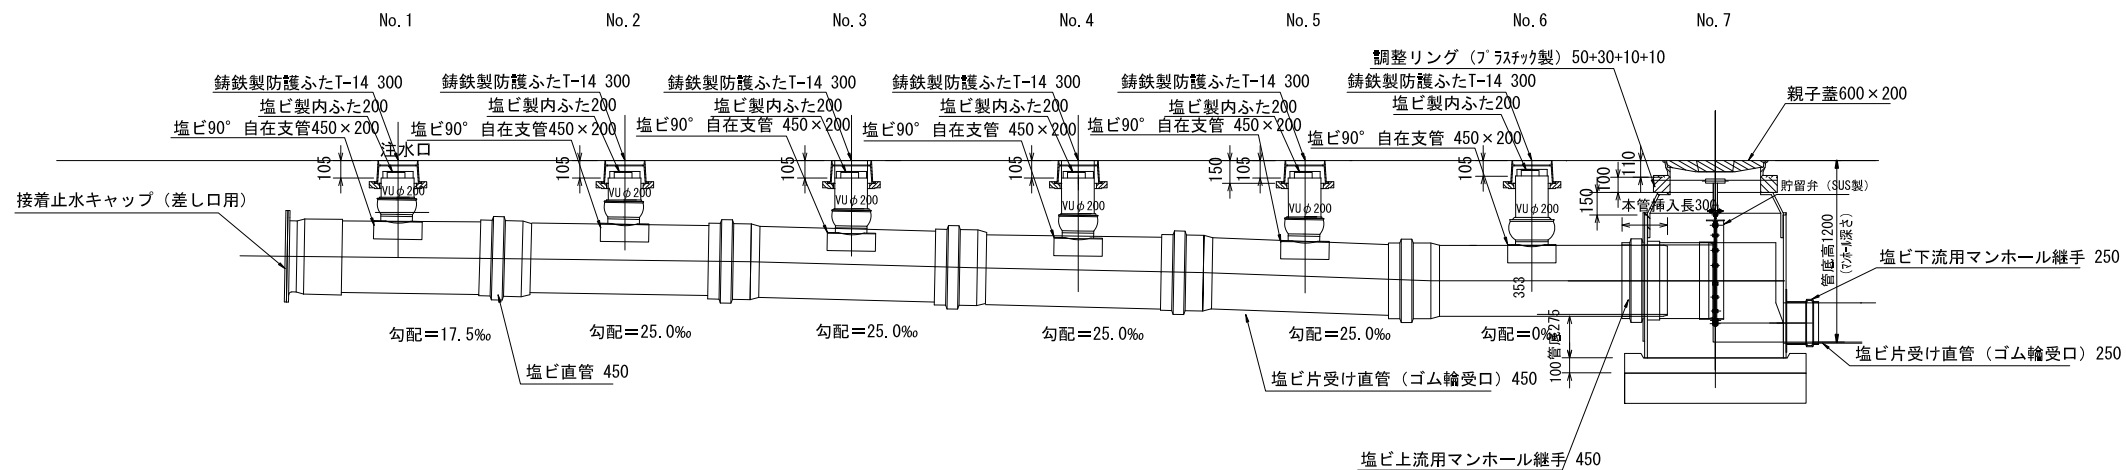

平面図

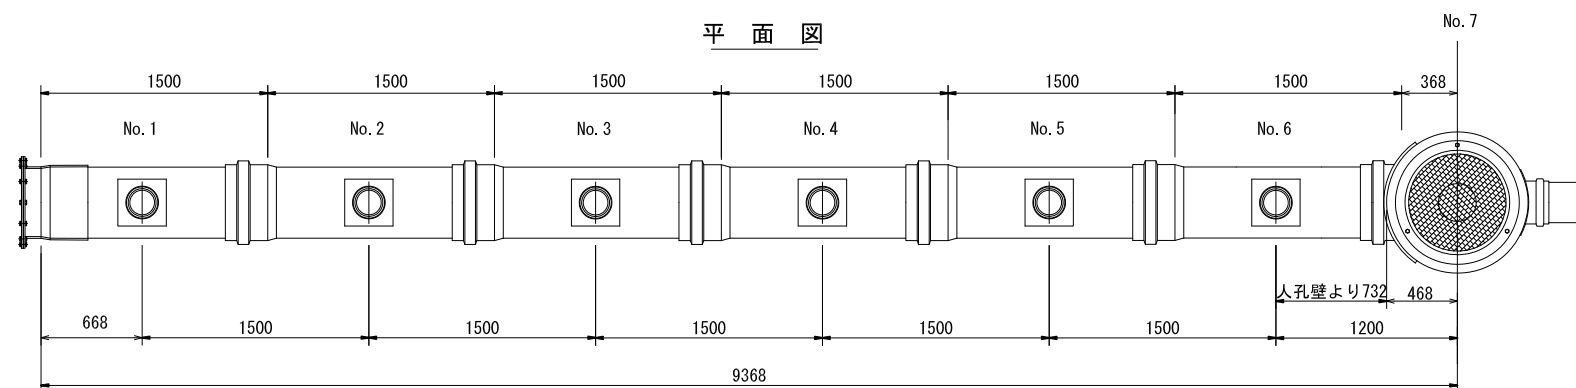


舗装構成図 (A1) S=1/10 (A3) S=1/20


看板設置図(参考図) (A1) S=1/25 (A3) S=1/50

※ 使用する部材については図面表記と同等品とする。


正面図
砕石スクリーニングス

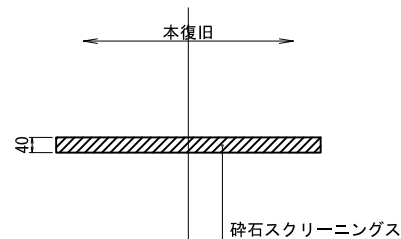


学校内
インターロッキング舗装

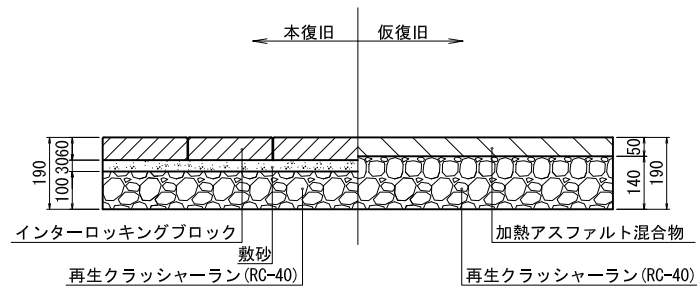

正面図

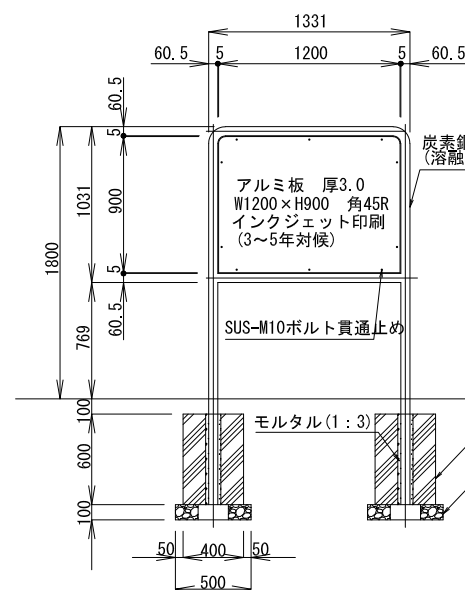

背面図

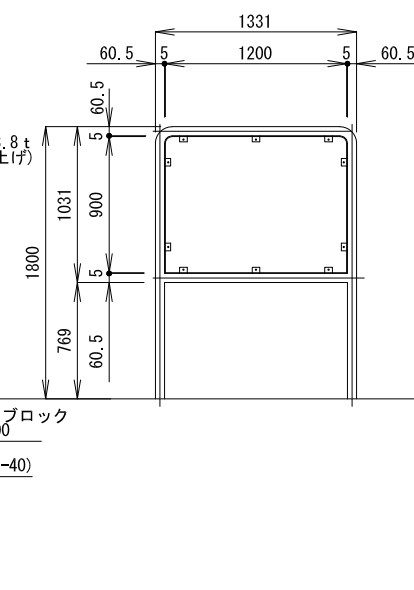

側面図

