


図名	仮設トイレ標準構造図、看板設置図(参考図)		
工事件名	災害時下水道結式仮設トイレ用下水道管整備工事(その192)		
施工場所	六つ川小学校(南区六つ川三丁目4番地12)		
縮尺	図示	図番	参考図(1/1)
号線番号			
地形図番号			
審査	課長	係長	審査 設計
横浜市環境創造局			

設計変更図

仮設トイレ標準構造図

(A1) S=1/25  
(A3) S=1/50

【六つ川小学校】

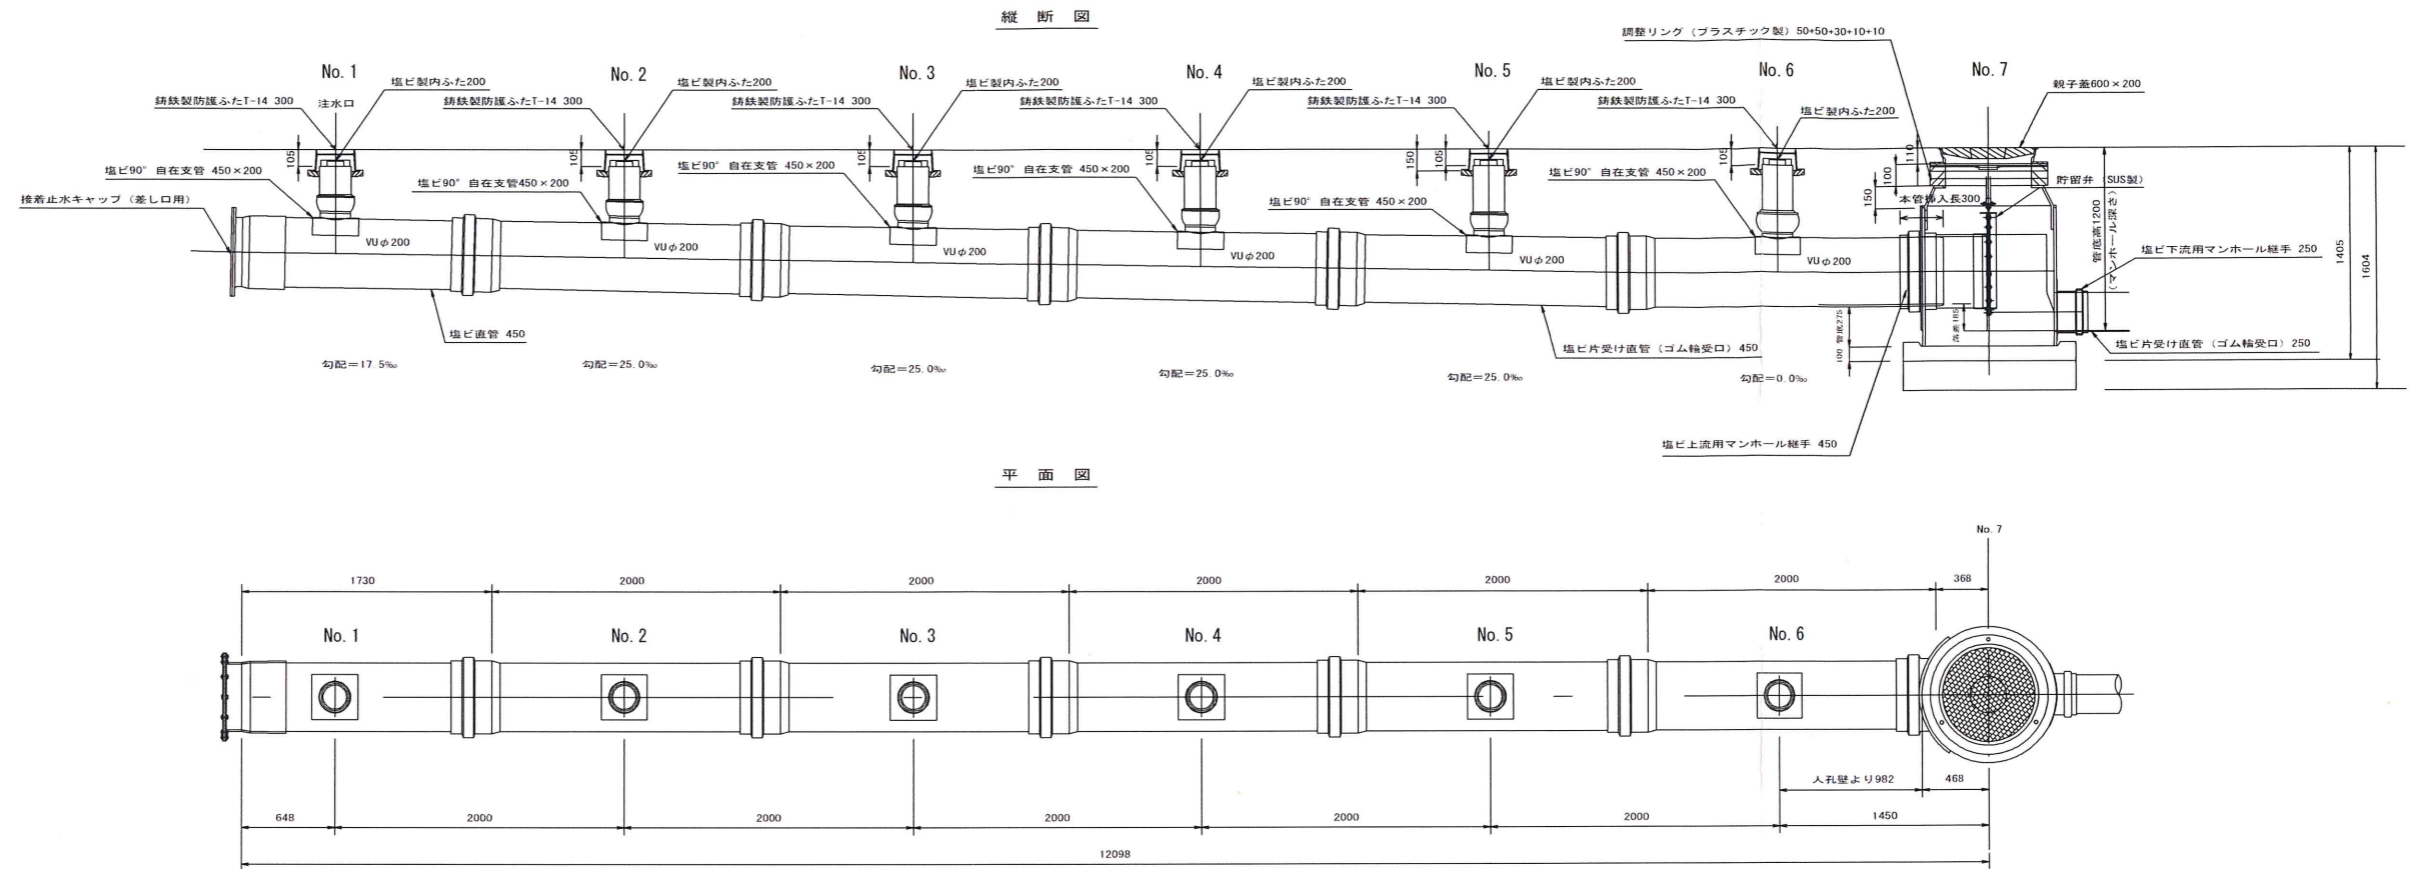



舗装構成図

(A1) S=1/10  
(A3) S=1/20

看板設置図(参考図)

(A1) S=1/25  
(A3) S=1/50


※ 使用する部材については図面表記と同等品とする。

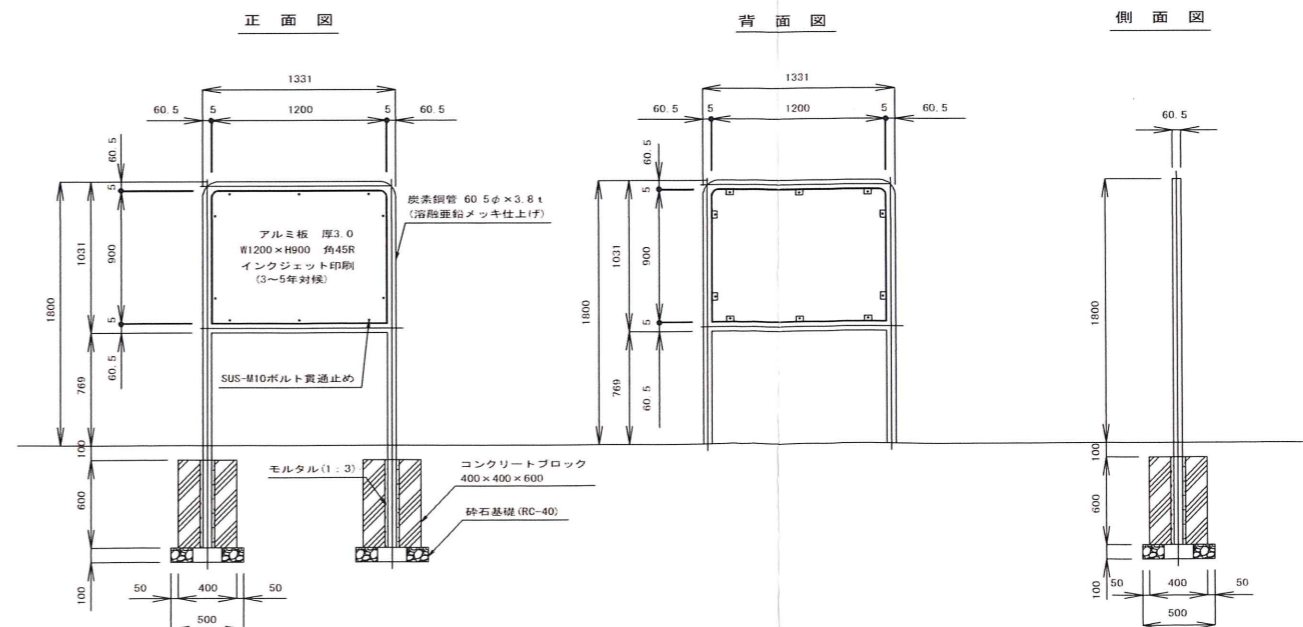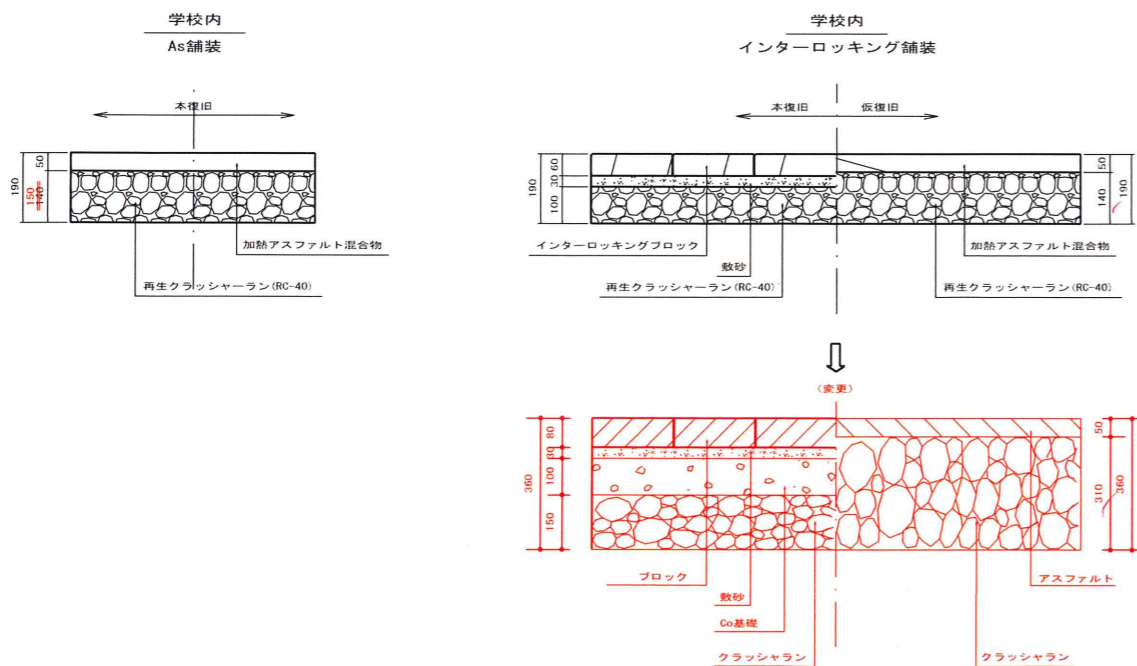

図名	平面図-縦断図		
工事件名	災害時下水道結核式トイレ用下水道管整備工事 (その192)		
施工場所	六つ川小学校 (南区六つ川三丁目4番地12)		
縮尺	図示	図番	1 / 1
号線番号	1	2	3
地形図番号	118-23, 118-31		
調査	図示	図番	1 / 1
横浜市環境創造局			



平面図 (A1)S=1/200  
(A3)S=1/400

縦断図 (A1)V=1/100・H=1/250  
(A3)V=1/200・H=1/500

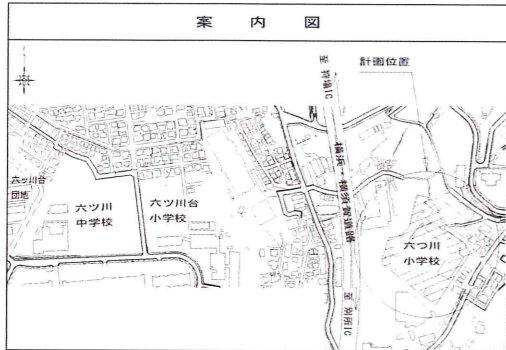

凡例	
	新設管渠及びます (マンホールトイレ)
	新設管渠及び貯留付きマンホール
	新設管渠及び第1種組立人孔
	新設管渠及び塩ビマンホール
	既設分流汚水管渠及びます-人孔
	既設分流雨水管渠及びます-人孔

使用水準点 ( H30年7月 )	
標石番号	既設第1種人孔
南区六つ川三丁目4番地12	
標高 (M)	6 7 . 7 3

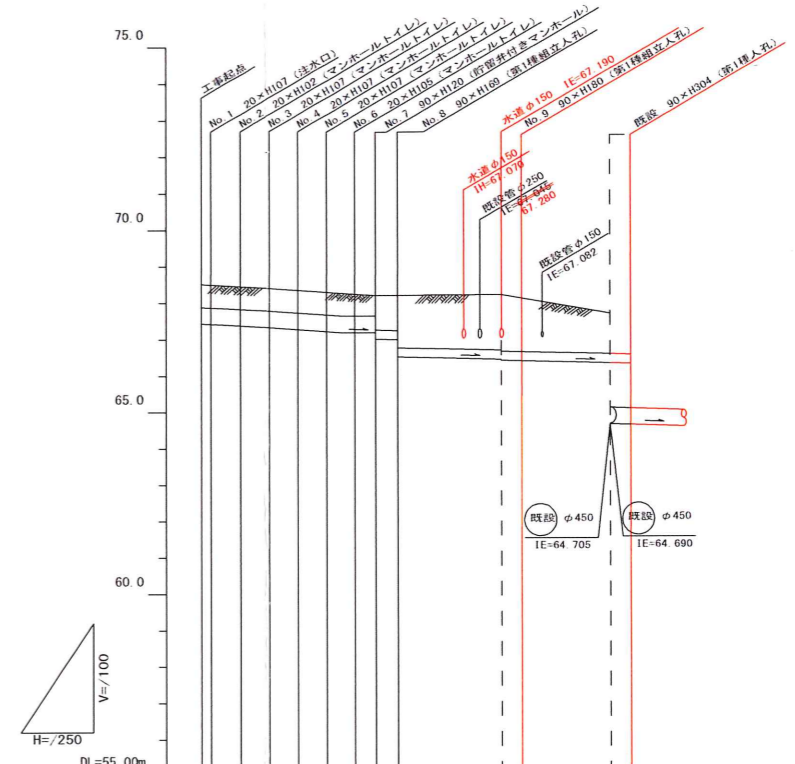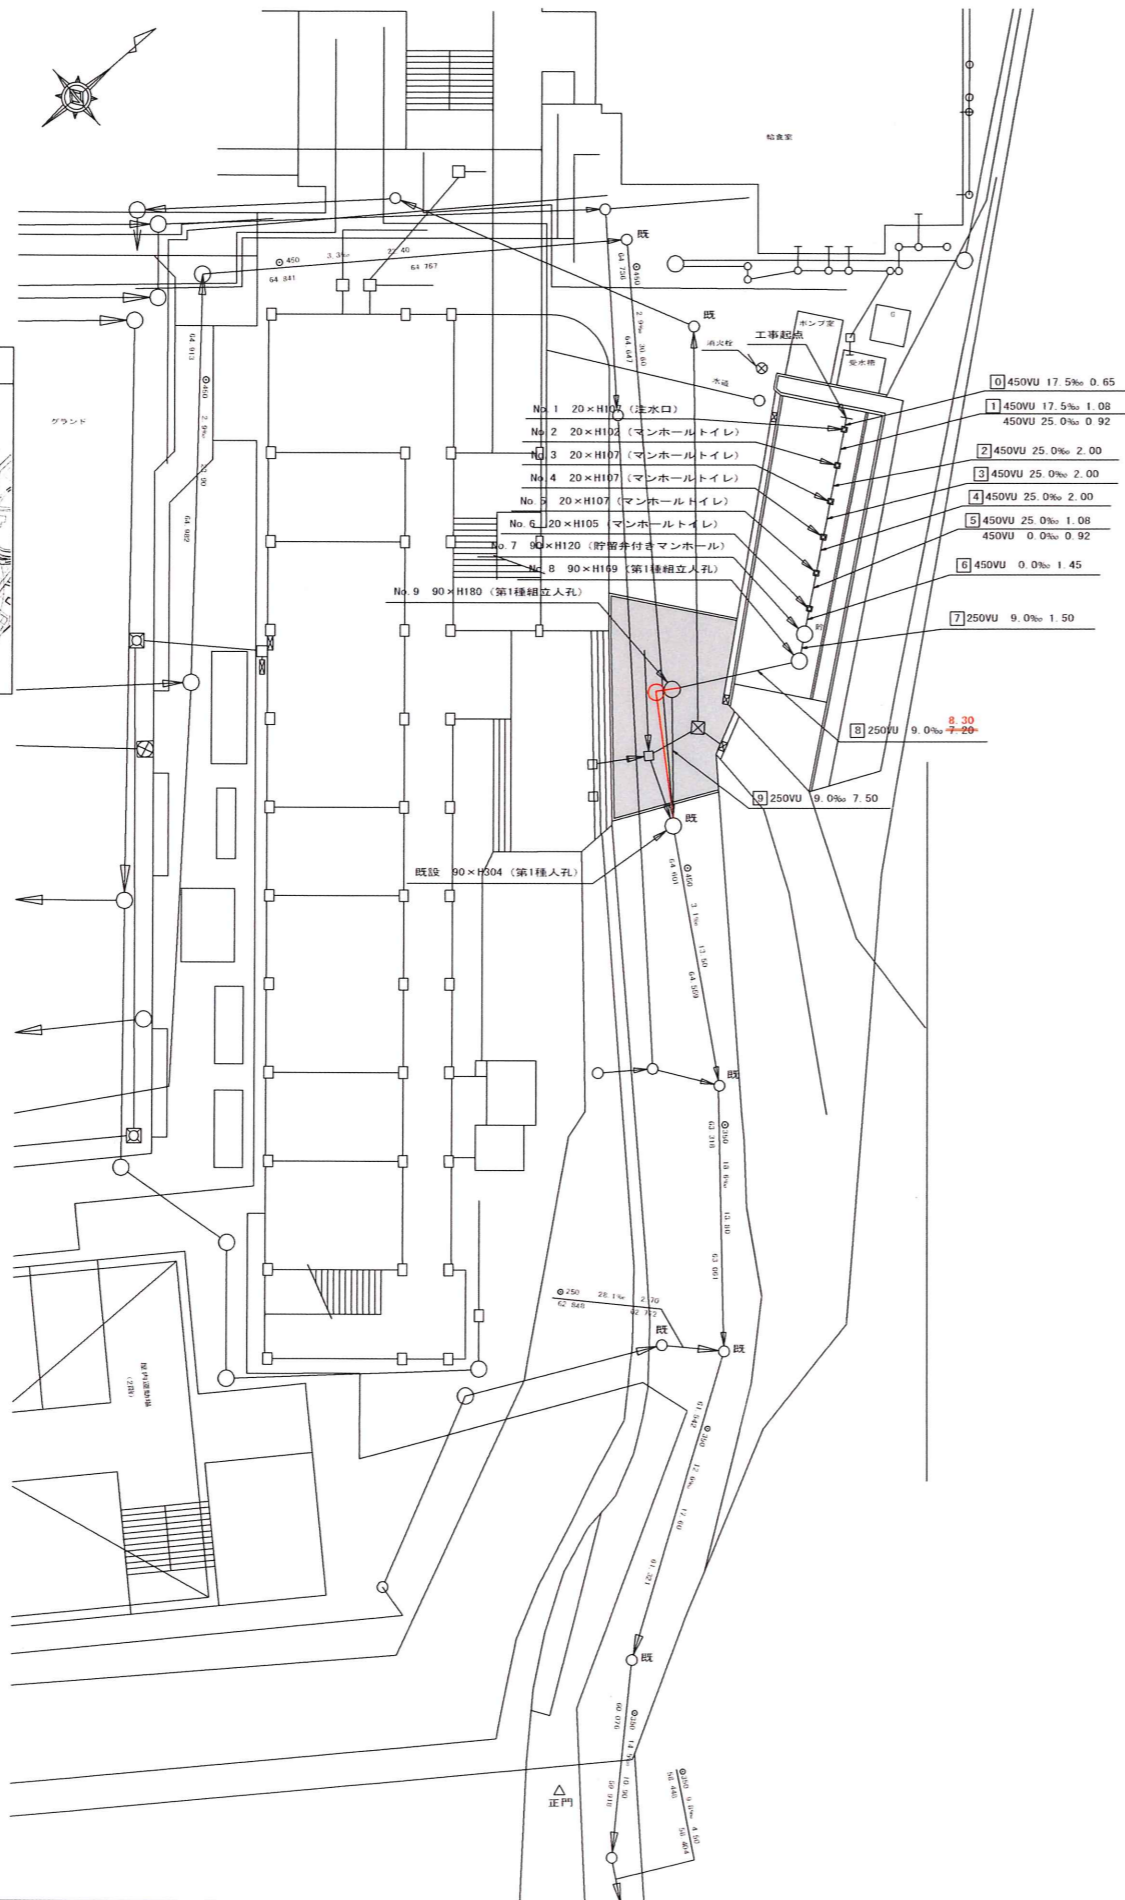


① 軽量鋼矢板1型(1段梁) H=2.0  
 ② 学校内(HR-6mm-敷砂 t=30cm RC-40 t=10cm) Co基礎 t=10cm RC-40 t=15cm IR t=8cm 敷砂 t=3cm  
 ③ As舗装 (As t=5cm, RC-40 t=15)