令和２年度設計図（排除方式　分流）			
図　名	平　面　図		
工事件名	災害時下水直結式仮設トイレ用下水道管整備工事(その246)		
施工場所	港南区東永谷一丁目３６番１号		
縮　尺	1/250	図　番	1／2
号線番号	1 2 3 4 5 6 7 8 9		
地形図番号			
横浜市環境創造局			

平　面　図　S=1/250

【下永谷小学校】

変　更　図

0 1 2 3 4 5 6 7 8 9 10

位　置　図

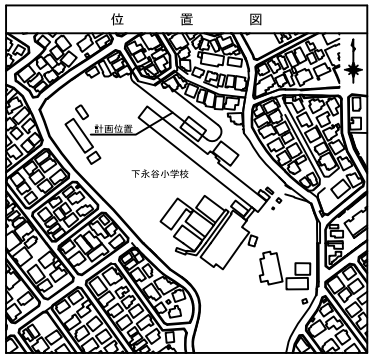

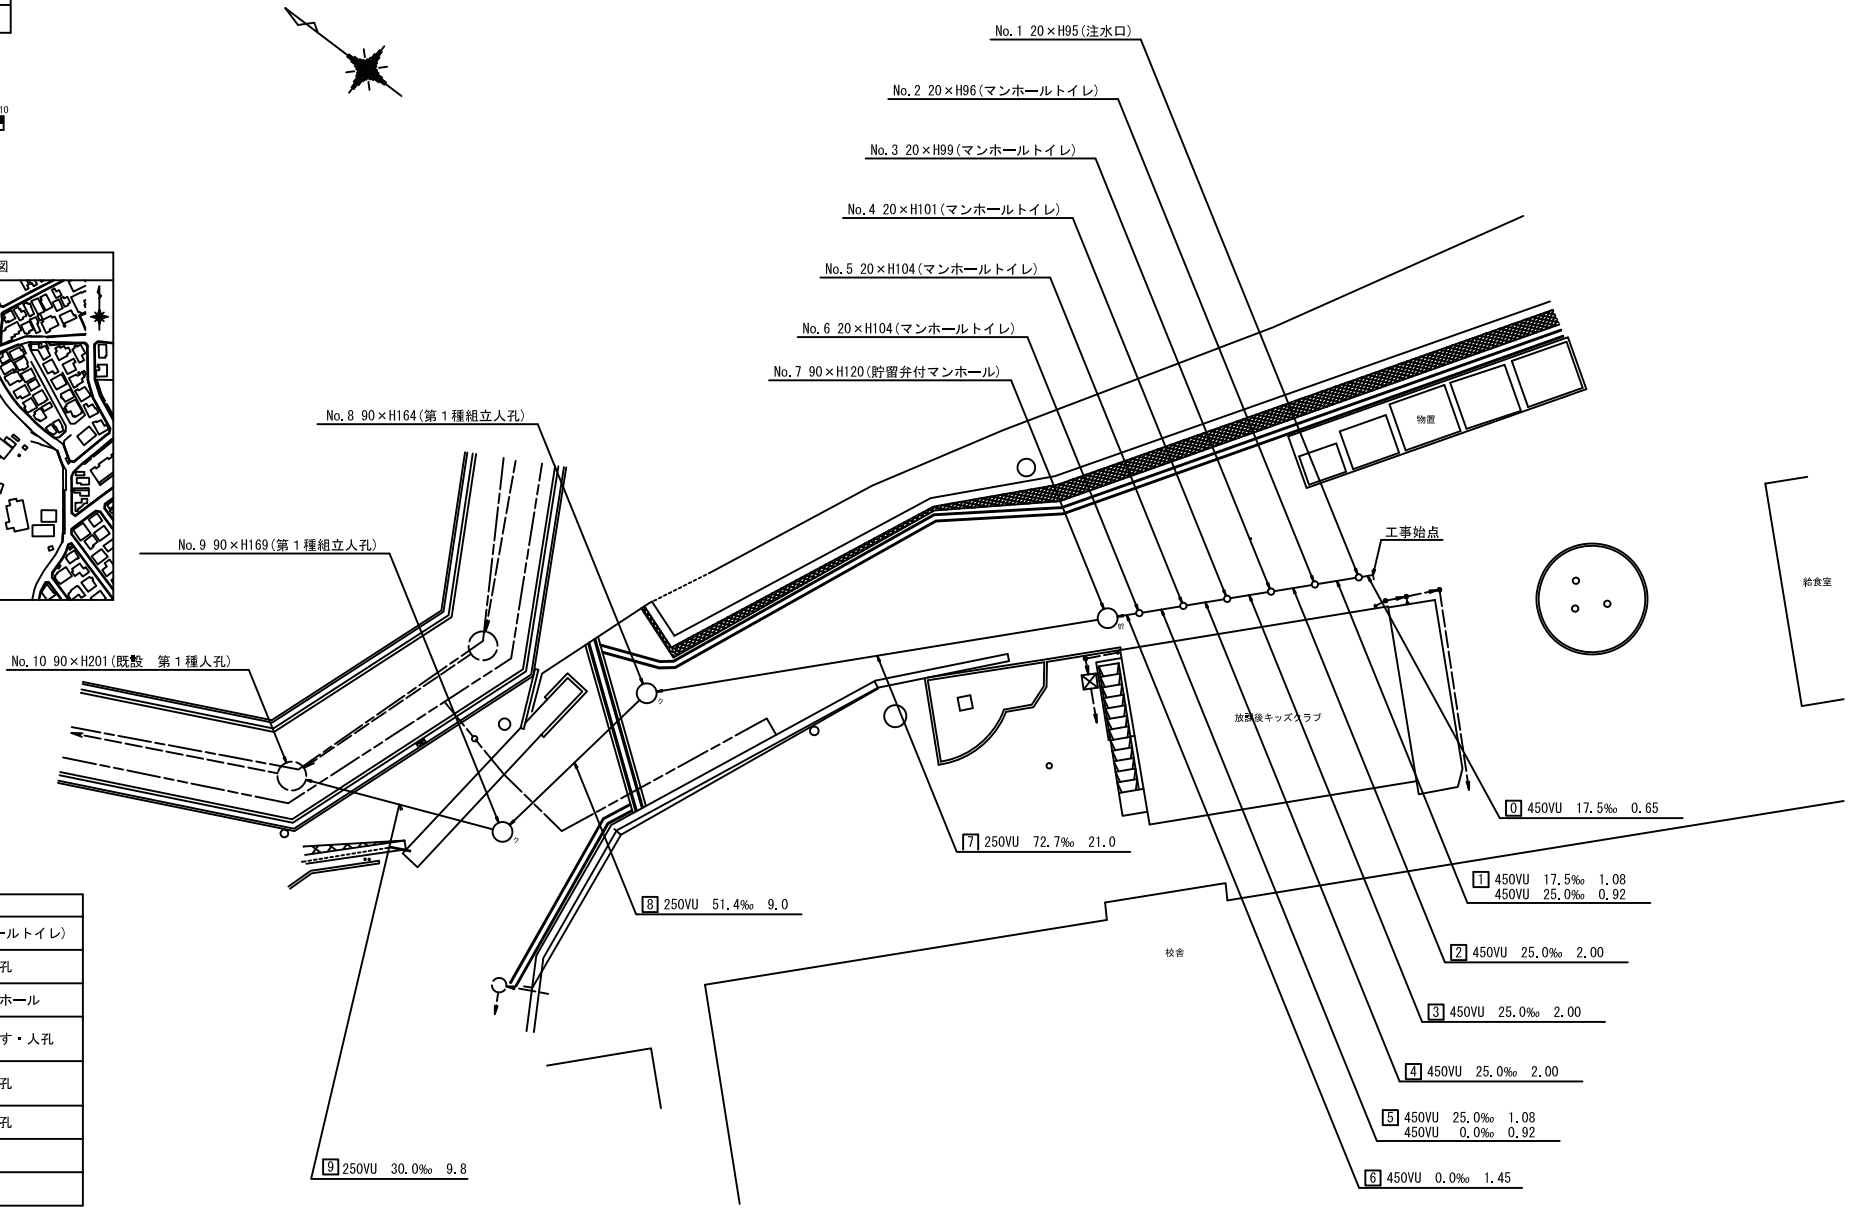

凡例	
	新設管渠及びます(マンホールトイレ)
	新設管渠及び第１種組立人孔
	新設管渠及び貯留弁付マンホール
	既設汚水(合流)管渠及びます・人孔
	既設雨水管渠及びます・人孔
	既設汚水管渠及び第１種人孔
	水道管
	ガス管