




| | | | |
|-------------------|-------------------------------|----|-----|
| 令和3年度設計図（排除方式 分流） | | | |
| 図名 | 平面図 | | |
| 工事件名 | 災害時下水直結式仮設トイレ用下水道管整備工事（その305） | | |
| 施工場所 | 港南区日野南六丁目35番1号 | | |
| 縮尺 | 1/250 | 図番 | 1/3 |
| 号線番号 | 0 1 2 3 4 5 6 7 8 9 | | |
| 地形図番号 | 158-23.158-31 | | |
| 横浜市環境創造局 | | | |

平面図

S=1/250

【日野南小学校】

変更図

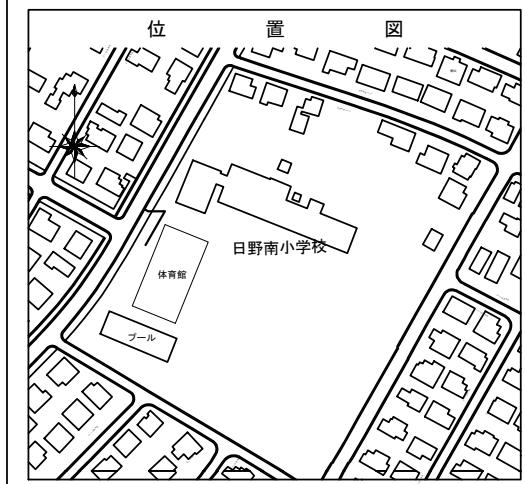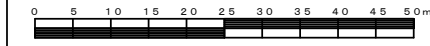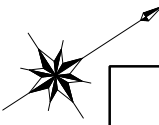

| 凡 | 例 |
|---|---------------------|
| | 新設管きよ及びます(マンホールトイレ) |
| | 新設管きよ及び塩ビマンホール |
| | 新設管きよ及び第1種組立人孔 |
| | 新設管きよ及び貯留弁付マンホール |
| | 既設汚水管きよ及びます÷人孔 |
| | 既設雨水管きよ及びます÷人孔 |
| | 既設分流汚水管きよ÷人孔 |
| | 既設分流雨水管きよ÷人孔 |
| | 既設水道管 |
| | 既設ガス管 |
| | 既設電力管 |
| | 既設通信管 |
| | 既設スプリンクラー設備 |

