



# 「西寺尾小学校 仮設トイレ オフセット図」

概要図

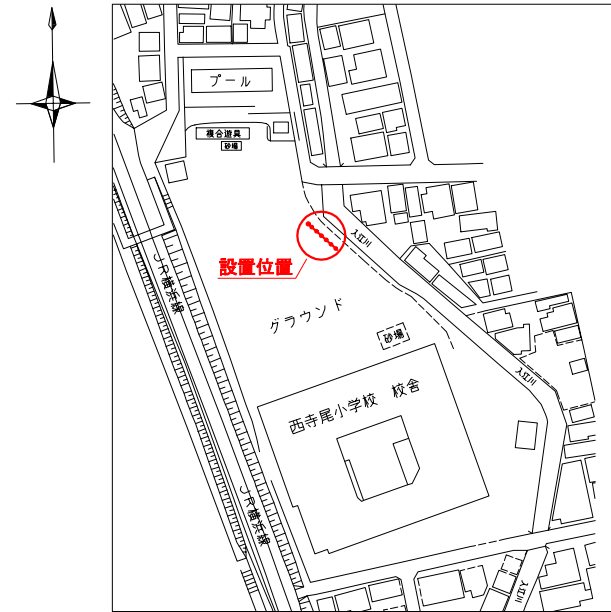



人孔天端までの深さ

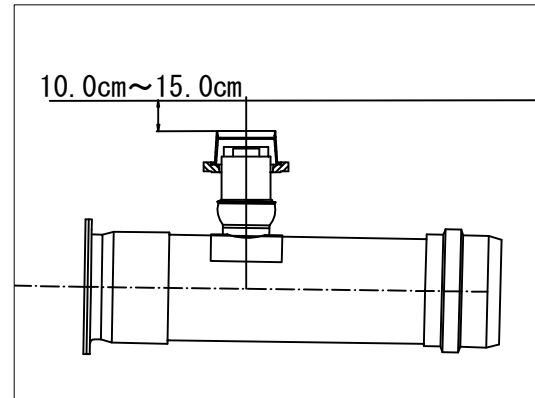

基点 1




基点 2

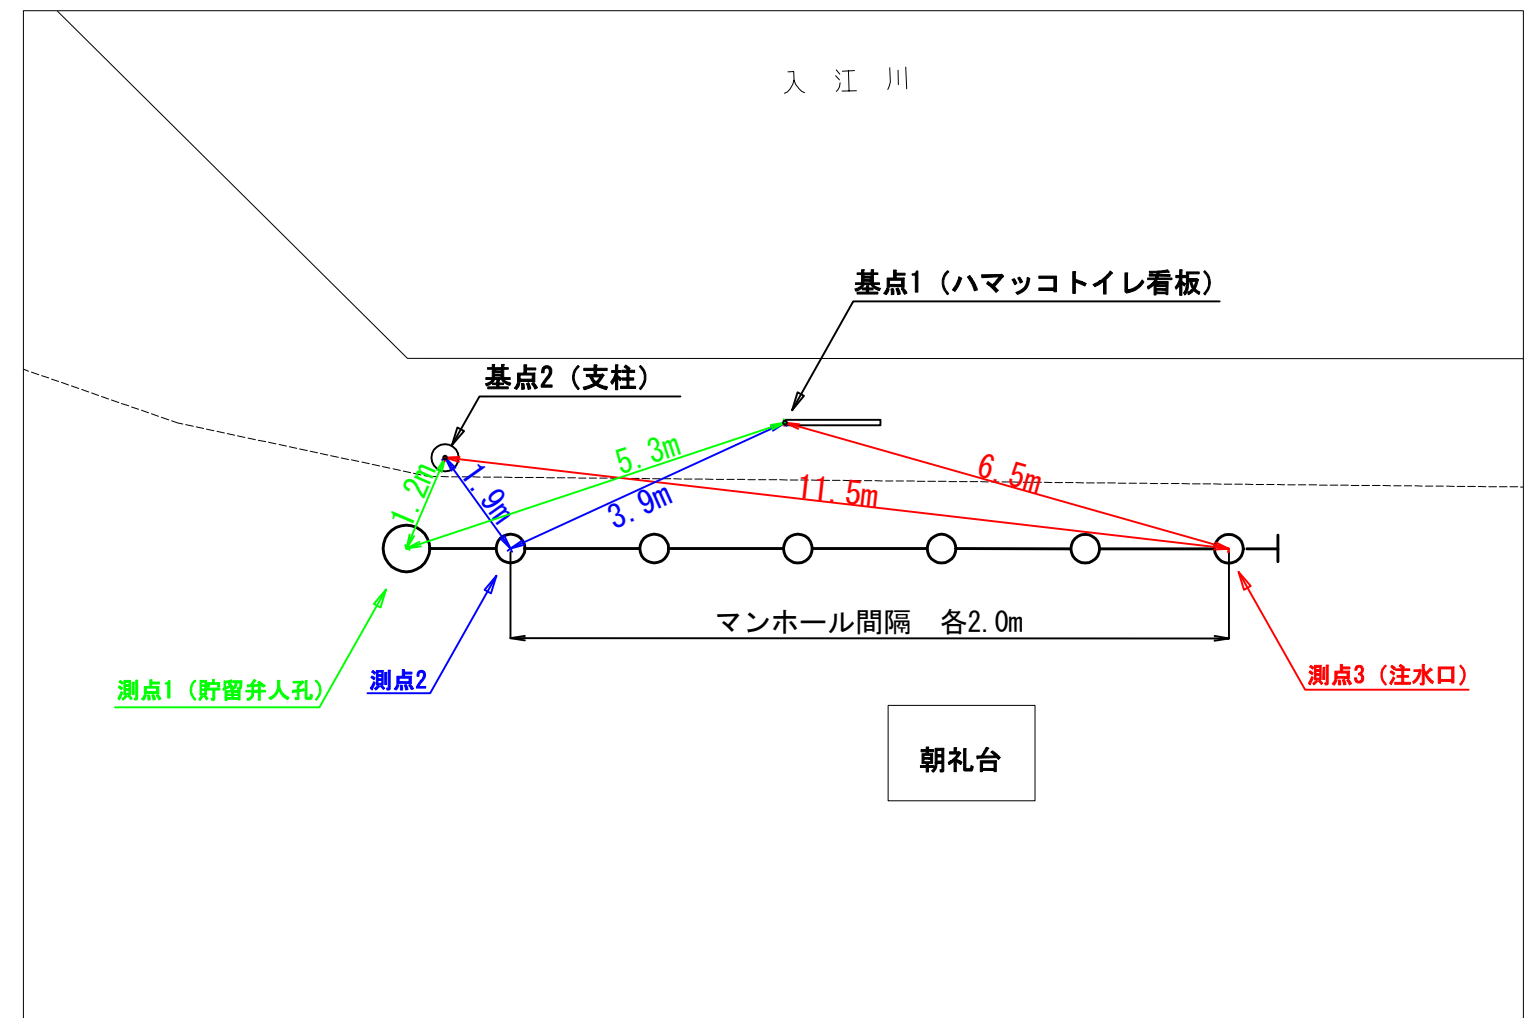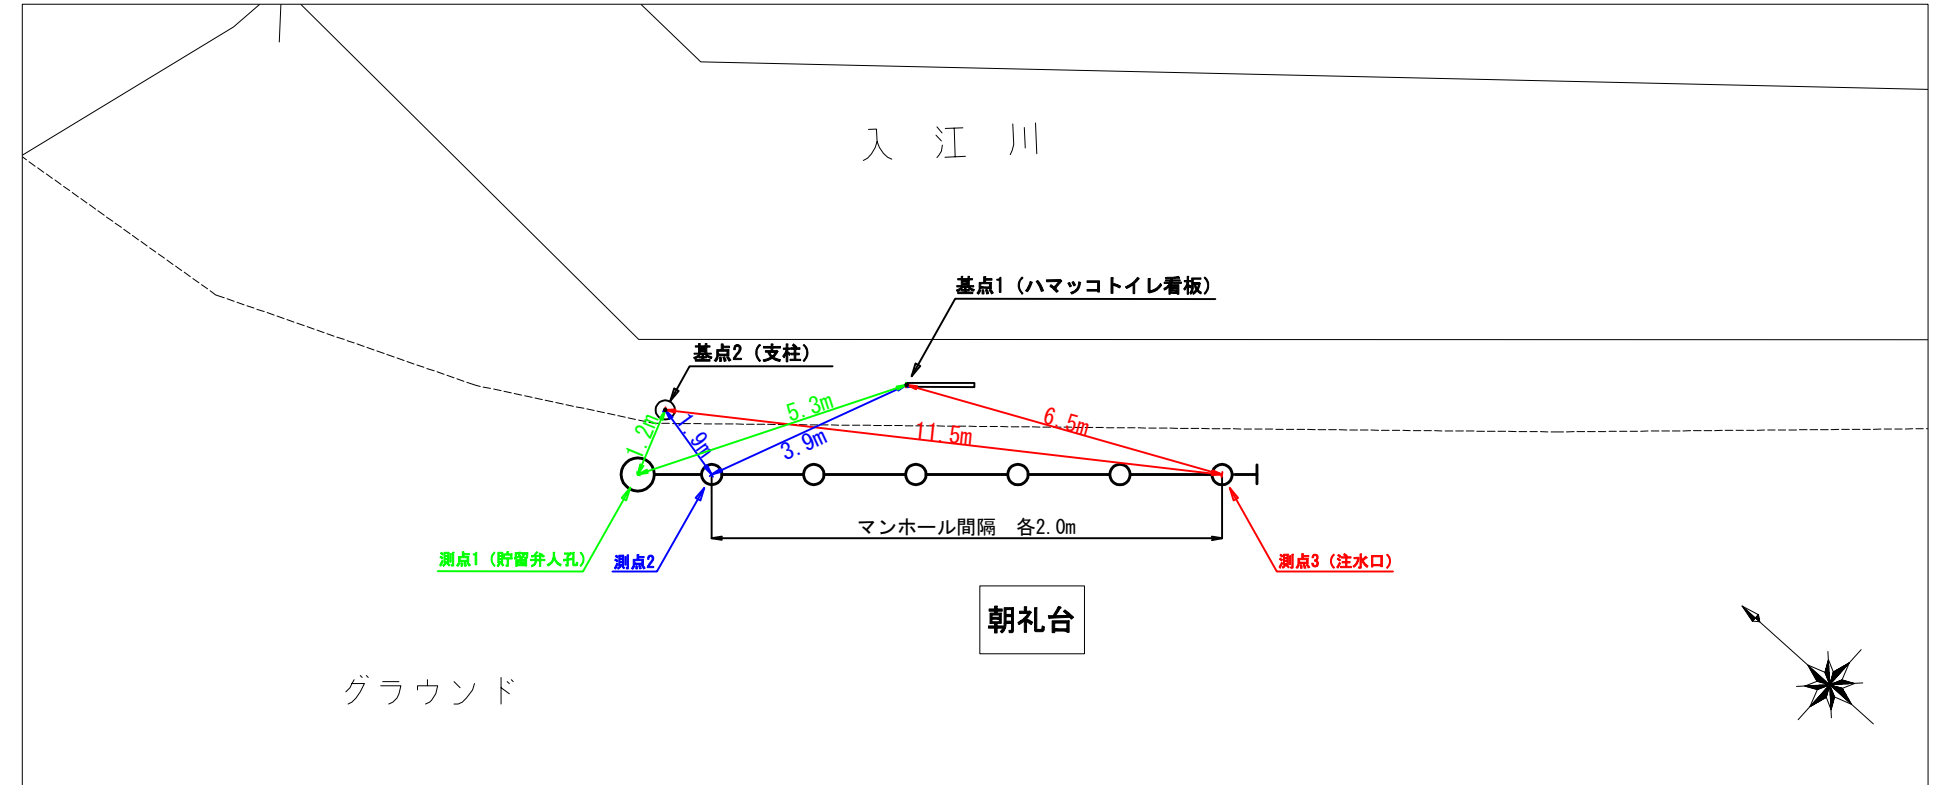


|                    |                          |     |     |
|--------------------|--------------------------|-----|-----|
| 平成22年度設計図（排除方式 合流） |                          |     |     |
| 図 名                | 平面図・縦断図                  |     |     |
| 工事件名               | 震災時仮設水洗トイレ用排水設備設置工事（その6） |     |     |
| 施工場所               | 神奈川県西寺尾二丁目5番1号           |     |     |
| 縮 尺                | 図 示                      | 図 番 | 1／1 |
| 号線番号               |                          |     |     |
| 地形図番号              | 64-13, 14, 21, 22        |     |     |
| 横浜市環境創造局           |                          |     |     |

神奈川県西寺尾小学校  
神奈川県西寺尾二丁目5番1号

平 面 図 縮尺1：500

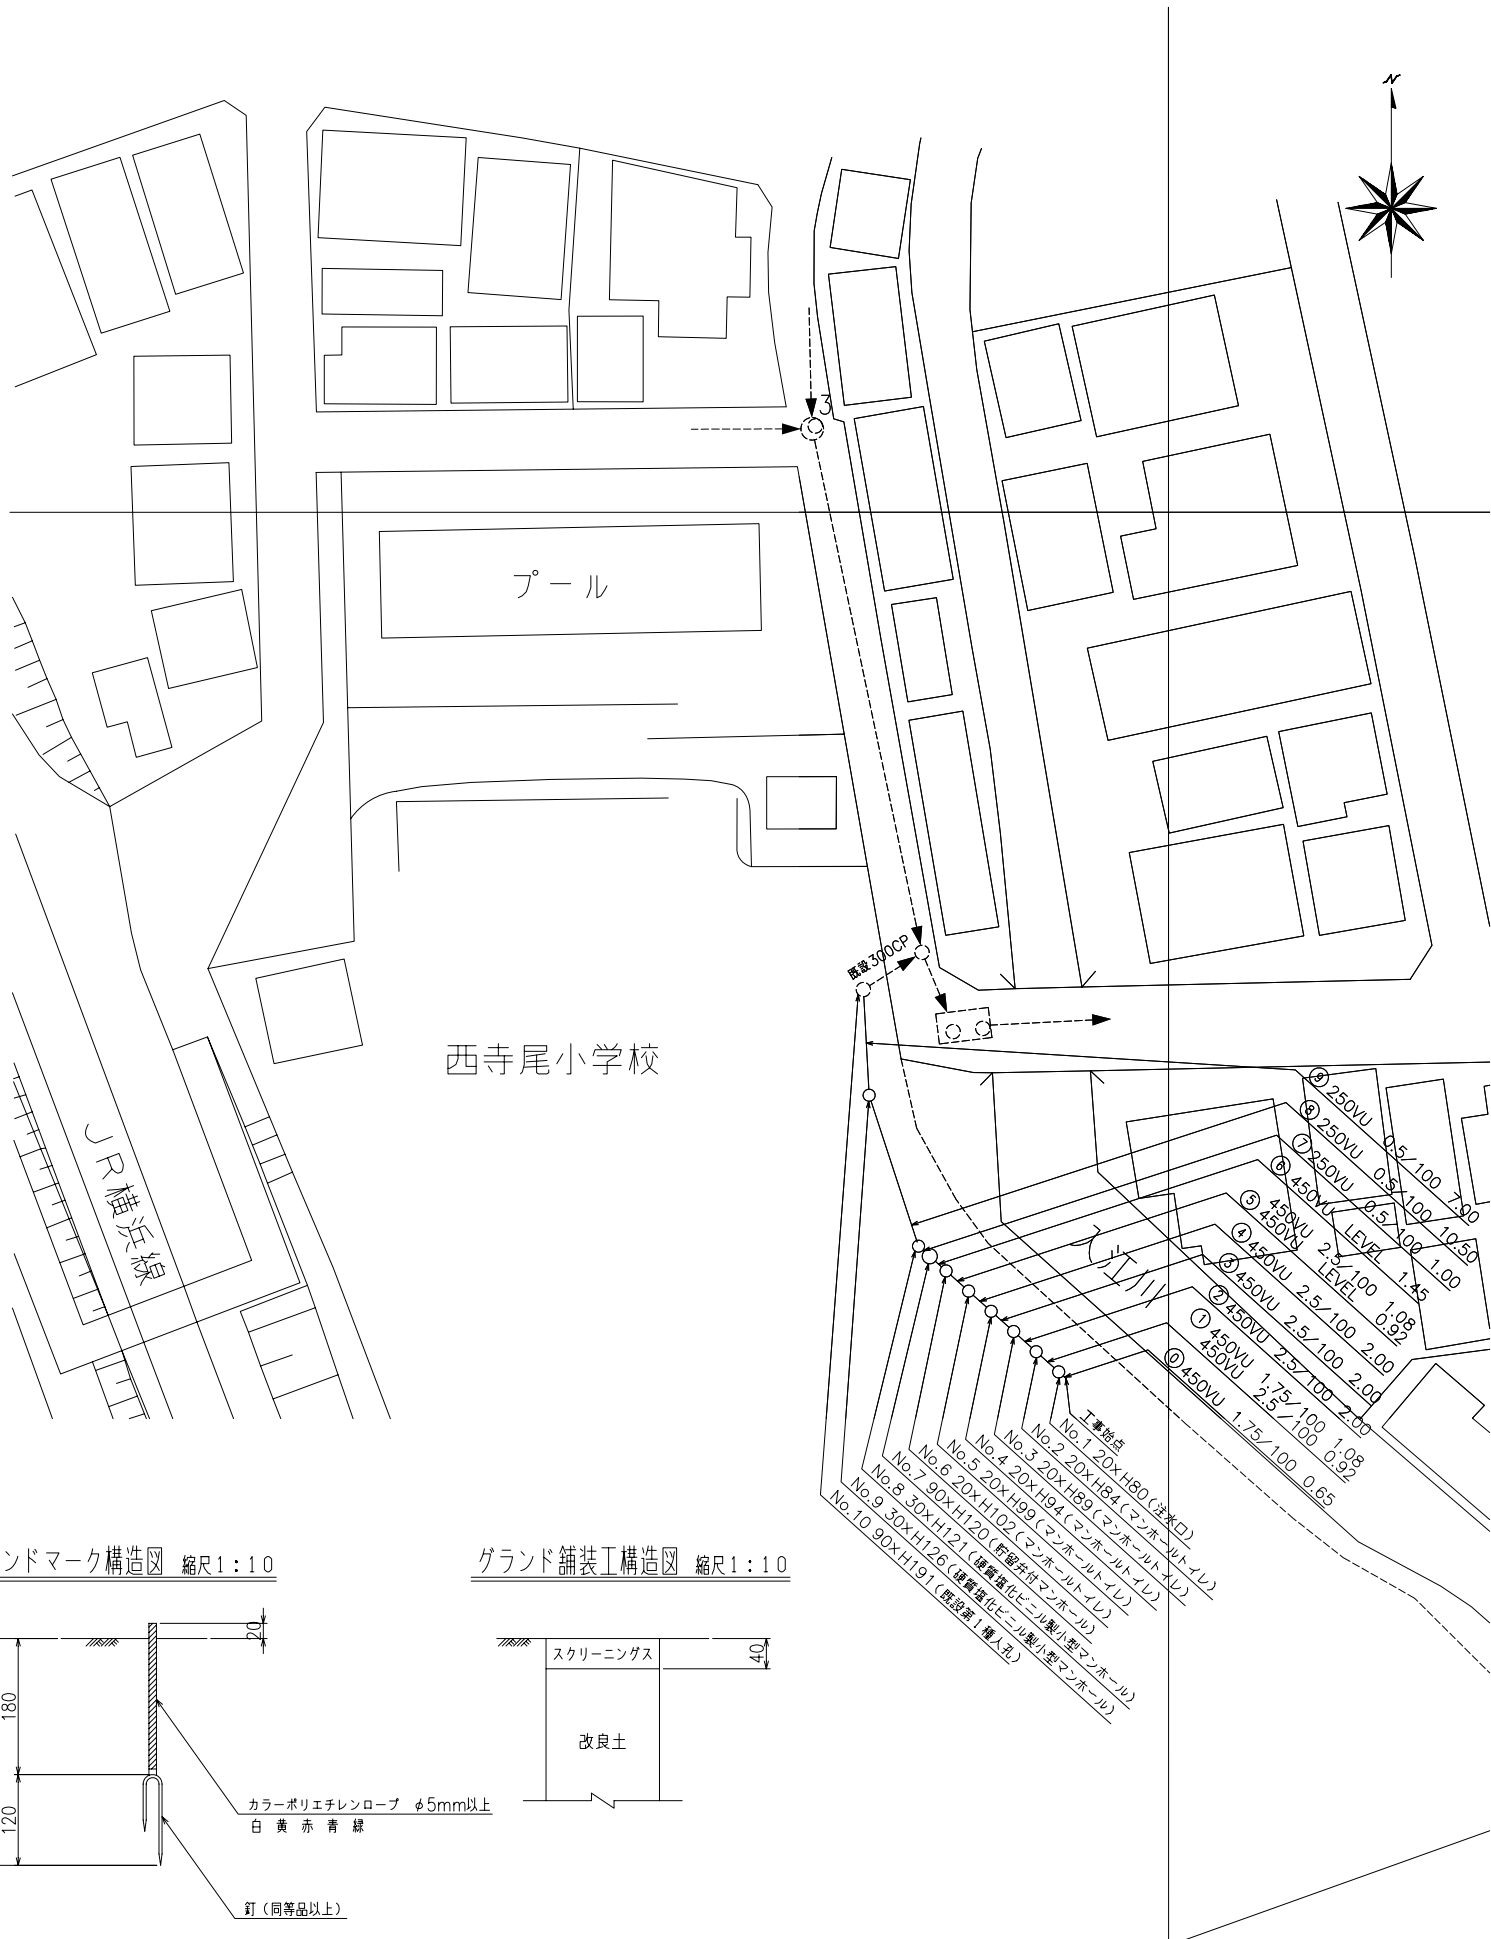

縦 断 図 縮尺縦1：200  
横1：500

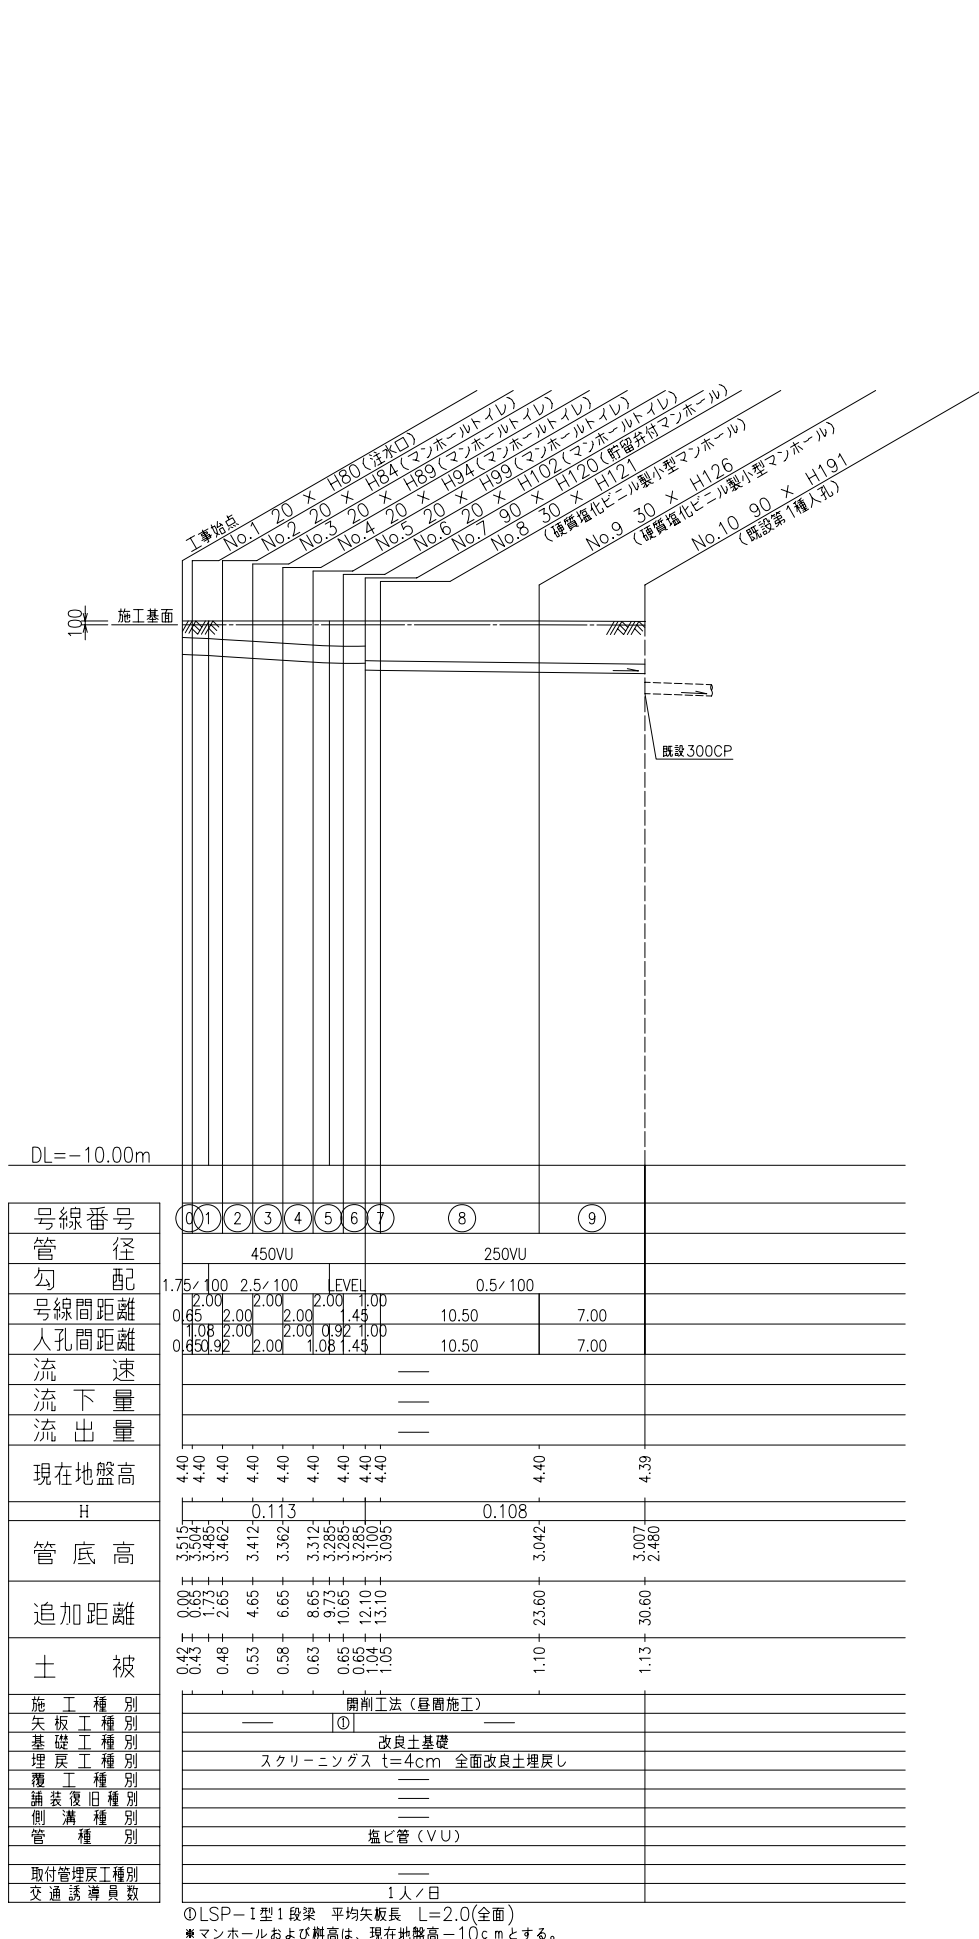

位 置 図




凡 例

| 記 号   | 名 称          |
|-------|--------------|
| —○→   | 新設管渠およびます    |
| ---○→ | 既設管渠および第1種入孔 |
|       |              |
|       |              |

|                |         |
|----------------|---------|
| 使用水準点（年月日）     |         |
| 標石番号           | 既設第1種入孔 |
| 神奈川県西寺尾二丁目5番1号 |         |
| 標 高 (M)        | 4.39    |
|                |         |

グランドマーク構造図 縮尺1：10

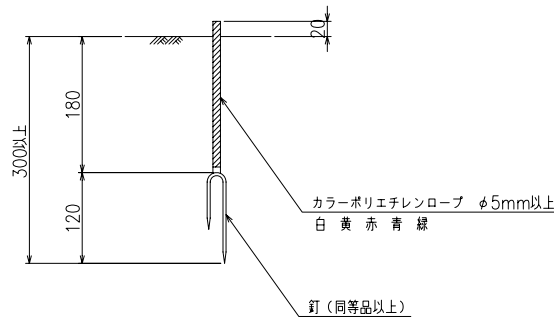

グランド舗装工構造図 縮尺1：10



| 号線番号     | ①                       | ②       | ③       | ④       | ⑤       | ⑥       | ⑦       | ⑧       | ⑨       |
|----------|-------------------------|---------|---------|---------|---------|---------|---------|---------|---------|
| 管 径      | 450VU                   |         |         |         |         |         |         | 250VU   |         |
| 埋戻工種別    | —                       |         |         |         |         |         |         |         |         |
| 覆工種別     | —                       |         |         |         |         |         |         |         |         |
| 舗装復旧種別   | —                       |         |         |         |         |         |         |         |         |
| 側溝種別     | —                       |         |         |         |         |         |         |         |         |
| 管種別      | 塩ビ管（VU）                 |         |         |         |         |         |         |         |         |
| 取付管埋戻工種別 | —                       |         |         |         |         |         |         |         |         |
| 交通誘導員数   | 1人/日                    |         |         |         |         |         |         |         |         |

① LSP-I型1段梁 平均矢板長 L=2.0(全面)  
