



「稲荷台小学校 仮設トイレ オフセット図」

概要図

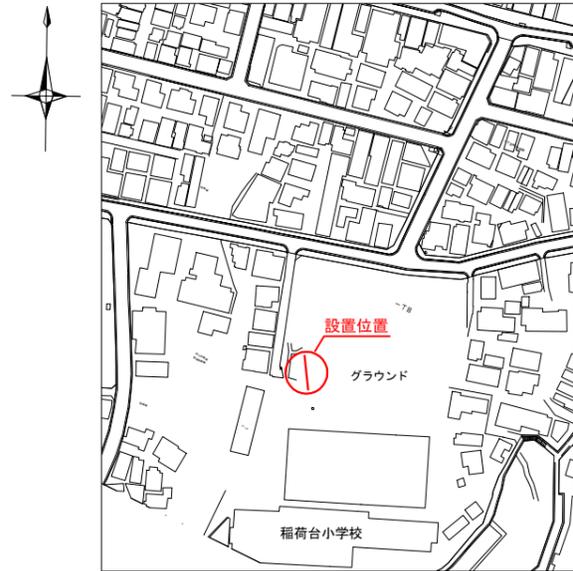



人孔天端までの深さ

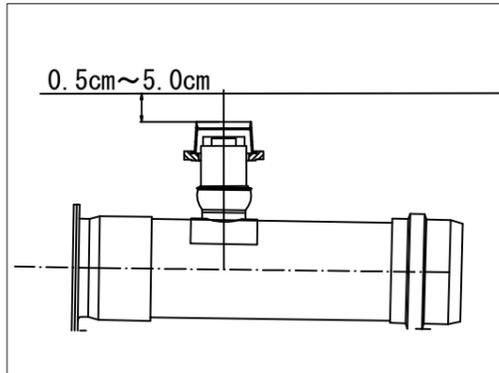

基点1



基点2

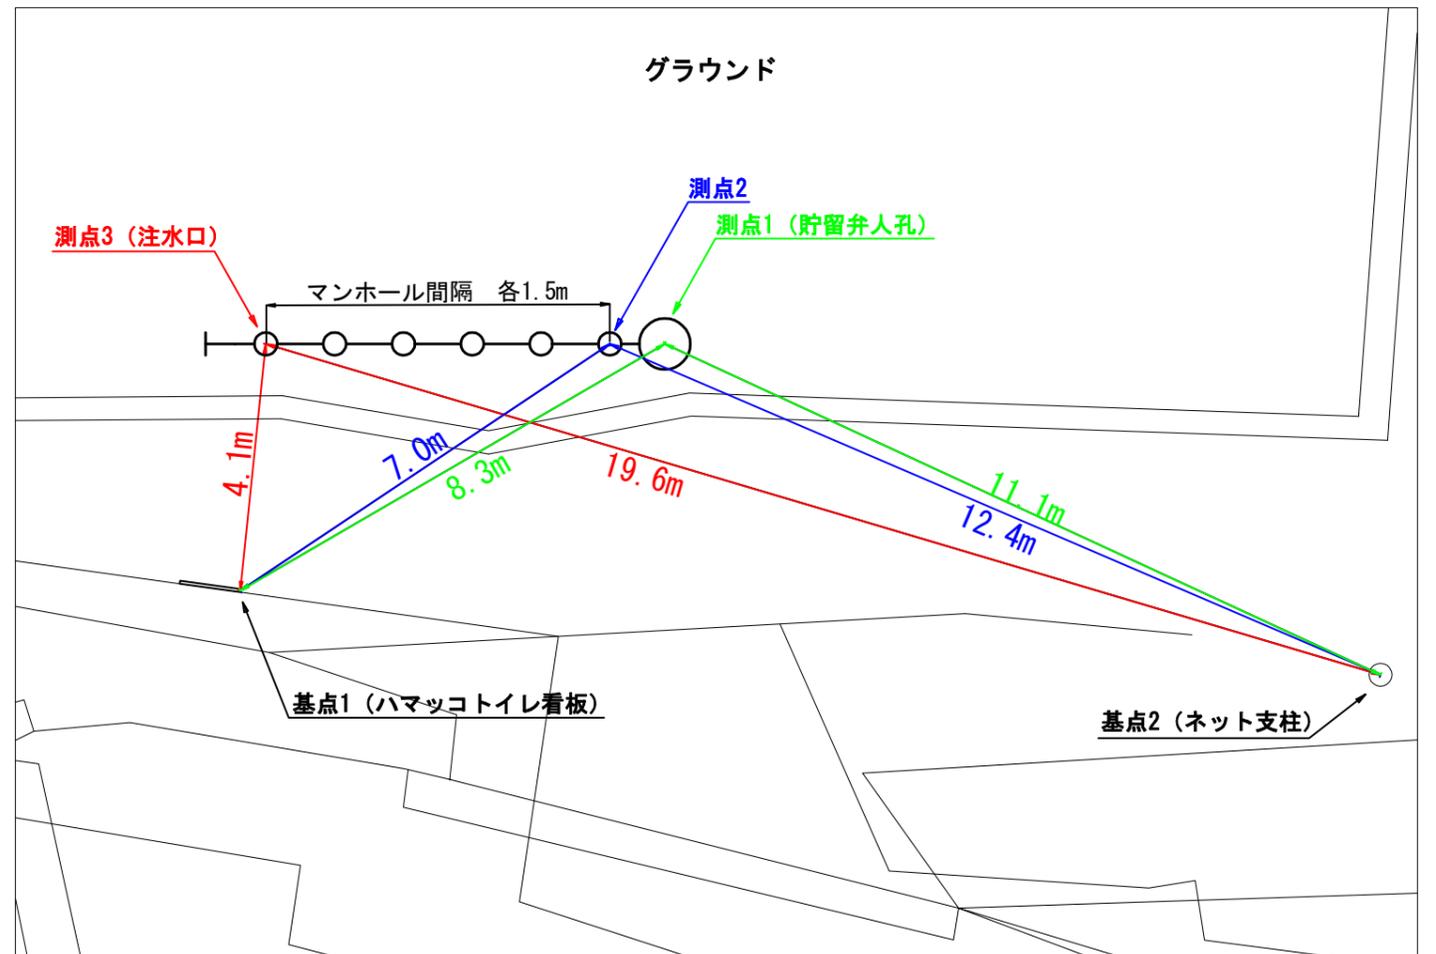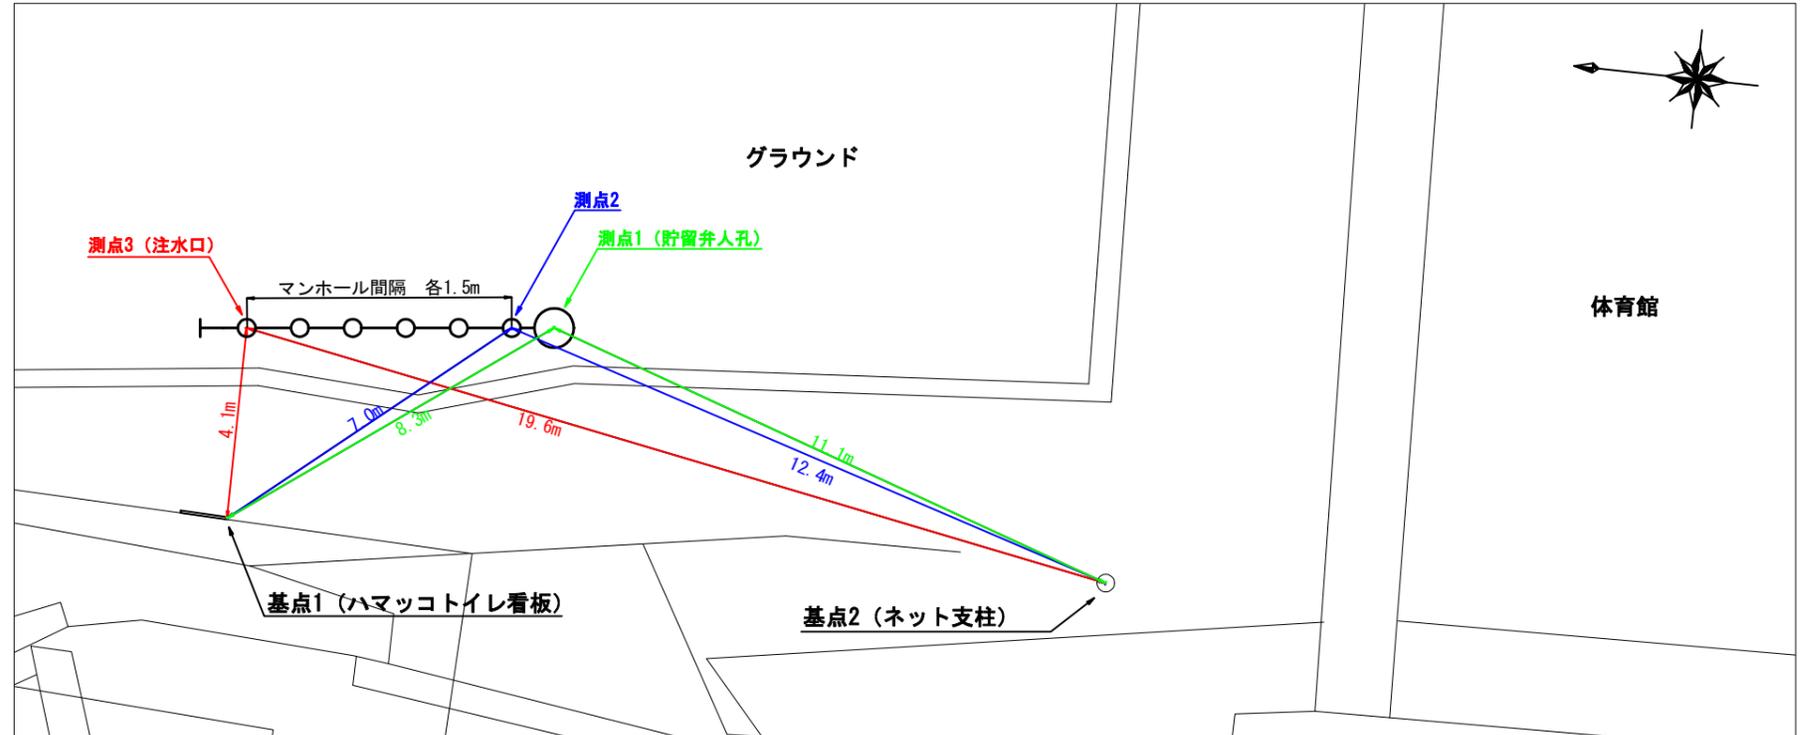

平成27年度設計図 (排除方式 合流)			
図名	平面図・縦断図		
工事件名	災害時下水道結末仮設トイレ用下水道管整備工事 (その他)		
施工場所	西区藤棚町2丁目220番地		
縮尺	図示	図番	1/1
路線番号			
発注図番号			
審査	課長	係長	設計
横浜市環境創造局			

稲荷台小学校

平面図 縮尺=1:250


縦断図 縮尺 縦 1:100 横 1:250



凡例	
○→	新設管渠及びます
○→	新設管渠及び貯留弁付きマンホール
○→	新設管渠及び小型塩ビマンホール
○→	既設管渠及び人孔

使用水準点 (平成 年 月 日)

標石番号	既設第1種人孔
西区藤棚町二丁目220	
標高 (M)	15.500

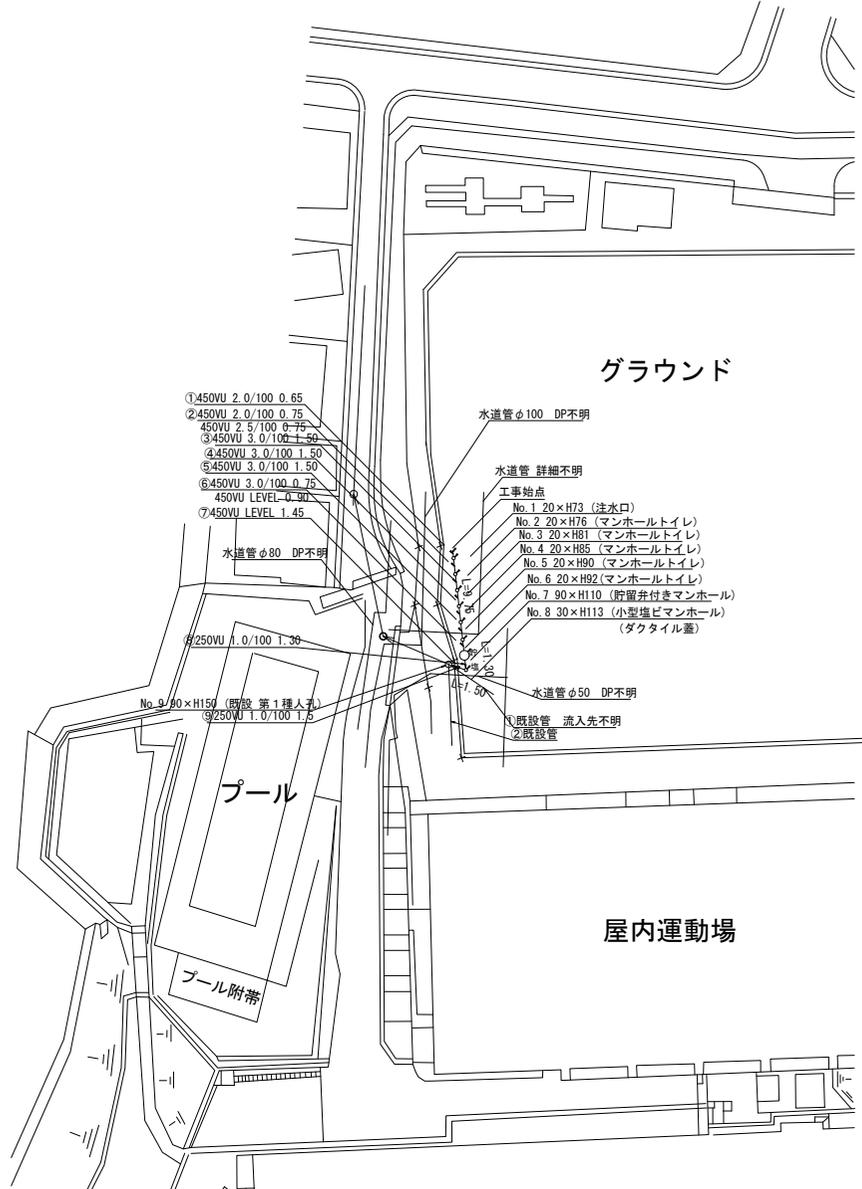

号線番号	① ② ③ ④ ⑤ ⑥ ⑦ ⑧ ⑨
管径	○450VU ○250VU
勾配	2.0/100 3.0/100 LEVEL 1.0/100
施工種別	開削工法 (昼間施工)
矢張工種別	-
基礎工種別	改良土基礎
埋戻工種別	全面改良土埋戻し
覆工種別	-
舗装復旧種別	スクリーニングス (t=4cm) 舗装 (As t=5cm RM-40 t=15cm)
側溝種別	-
管種別	硬質塩化ビニル管
取付管理員種別	-
交通整理員数	1人/日

DL=0.00m

①既設管φ200E
H=14.280
流入先不明

②既設管φ200F
H=14.280

既設管φ200E
H=14.280

水道管φ100 DP不明

水道管 詳細不明

工事始点

No. 1 20×H73 (注水口)

No. 2 20×H76 (マンホールトイレ)

No. 3 20×H81 (マンホールトイレ)

No. 4 20×H85 (マンホールトイレ)

No. 5 20×H90 (マンホールトイレ)

No. 6 20×H92 (マンホールトイレ)

No. 7 90×H110 (貯留弁付きマンホール)

No. 8 30×H113 (小型塩ビマンホール)
(ダクティル蓋)

水道管φ80 DP不明

水道管φ50 DP不明

既設管 流入先不明
②既設管

工事地点

No. 1 20×H73 (注水口)

No. 2 20×H76 (マンホールトイレ)

No. 3 20×H81 (マンホールトイレ)

No. 4 20×H85 (マンホールトイレ)

No. 5 20×H90 (マンホールトイレ)

No. 6 20×H92 (マンホールトイレ)

No. 7 90×H110 (貯留弁付きマンホール)

No. 8 30×H113 (小型塩ビマンホール)

No. 9 90×H150 (既設第1種人孔)

水道管詳細不明

①軽量鋼矢張1型1段梁 平均長2.0m