

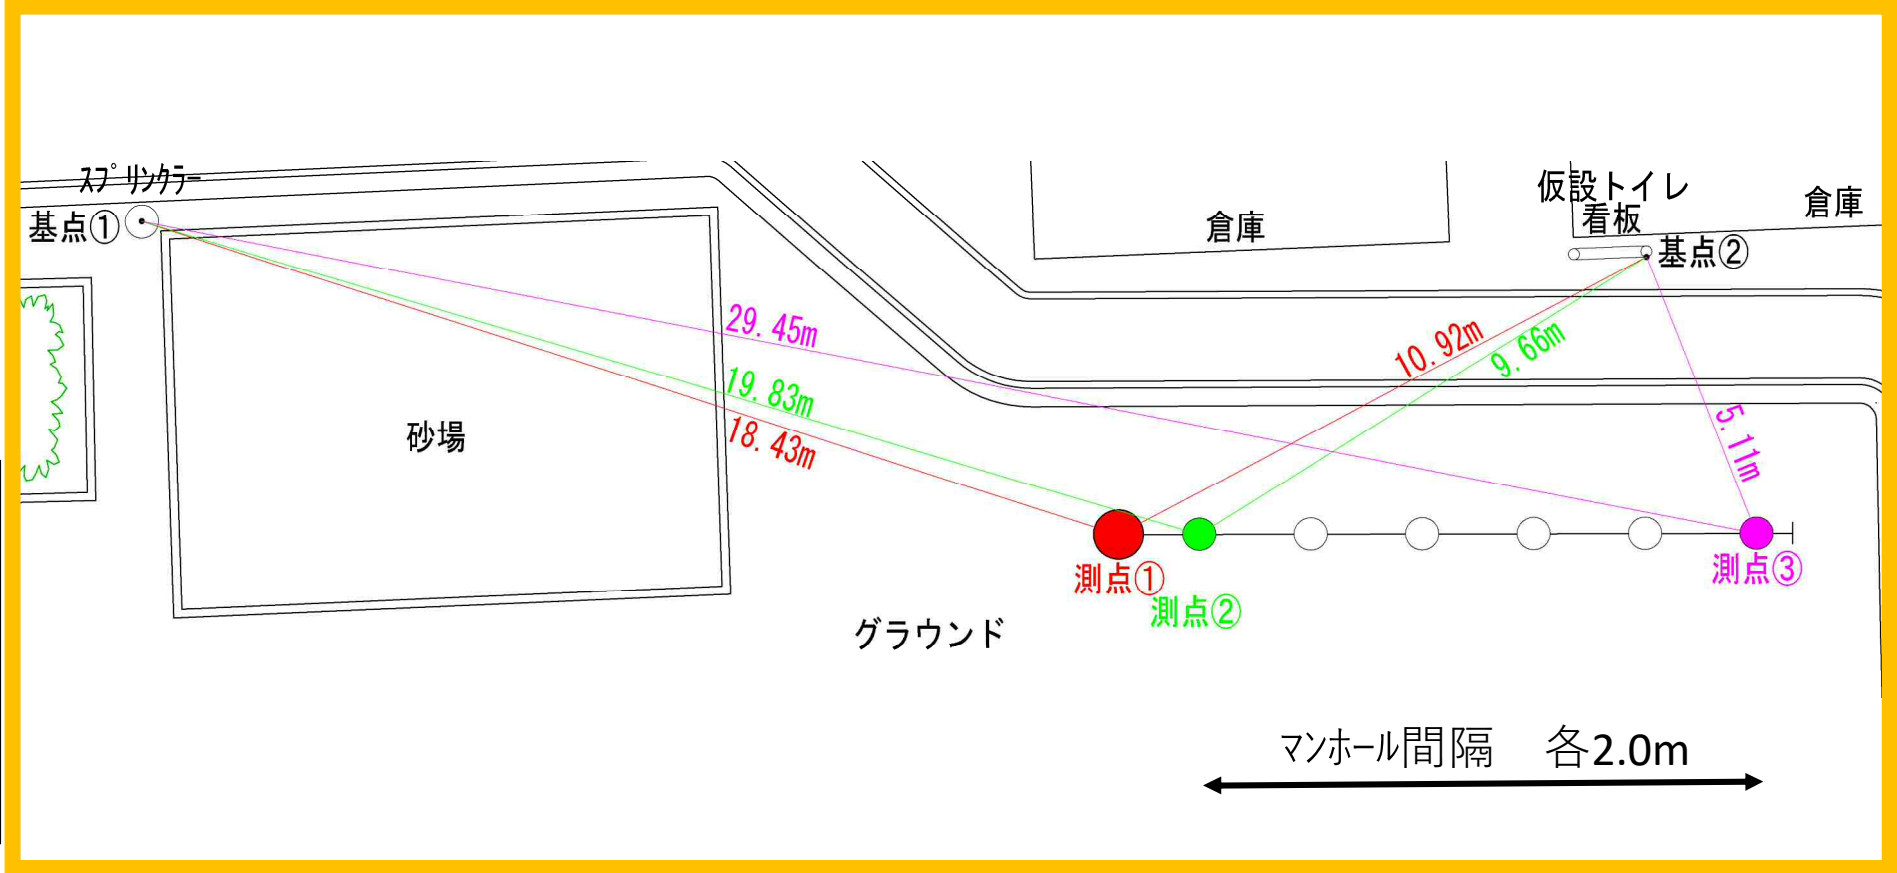
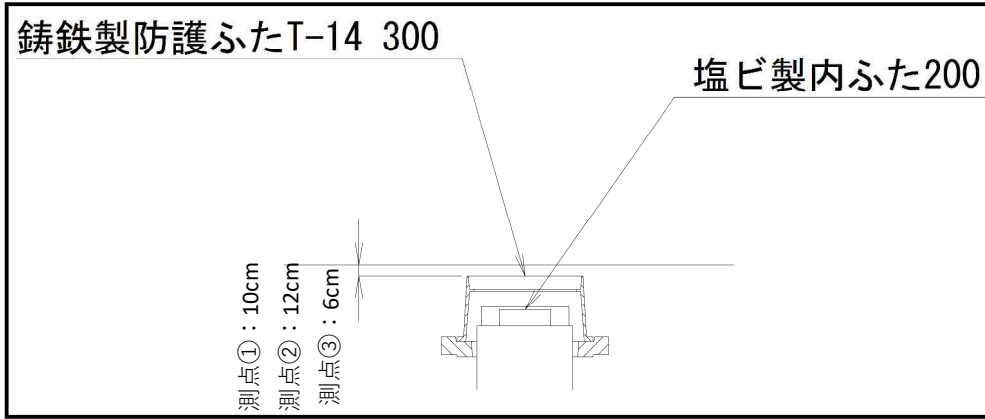
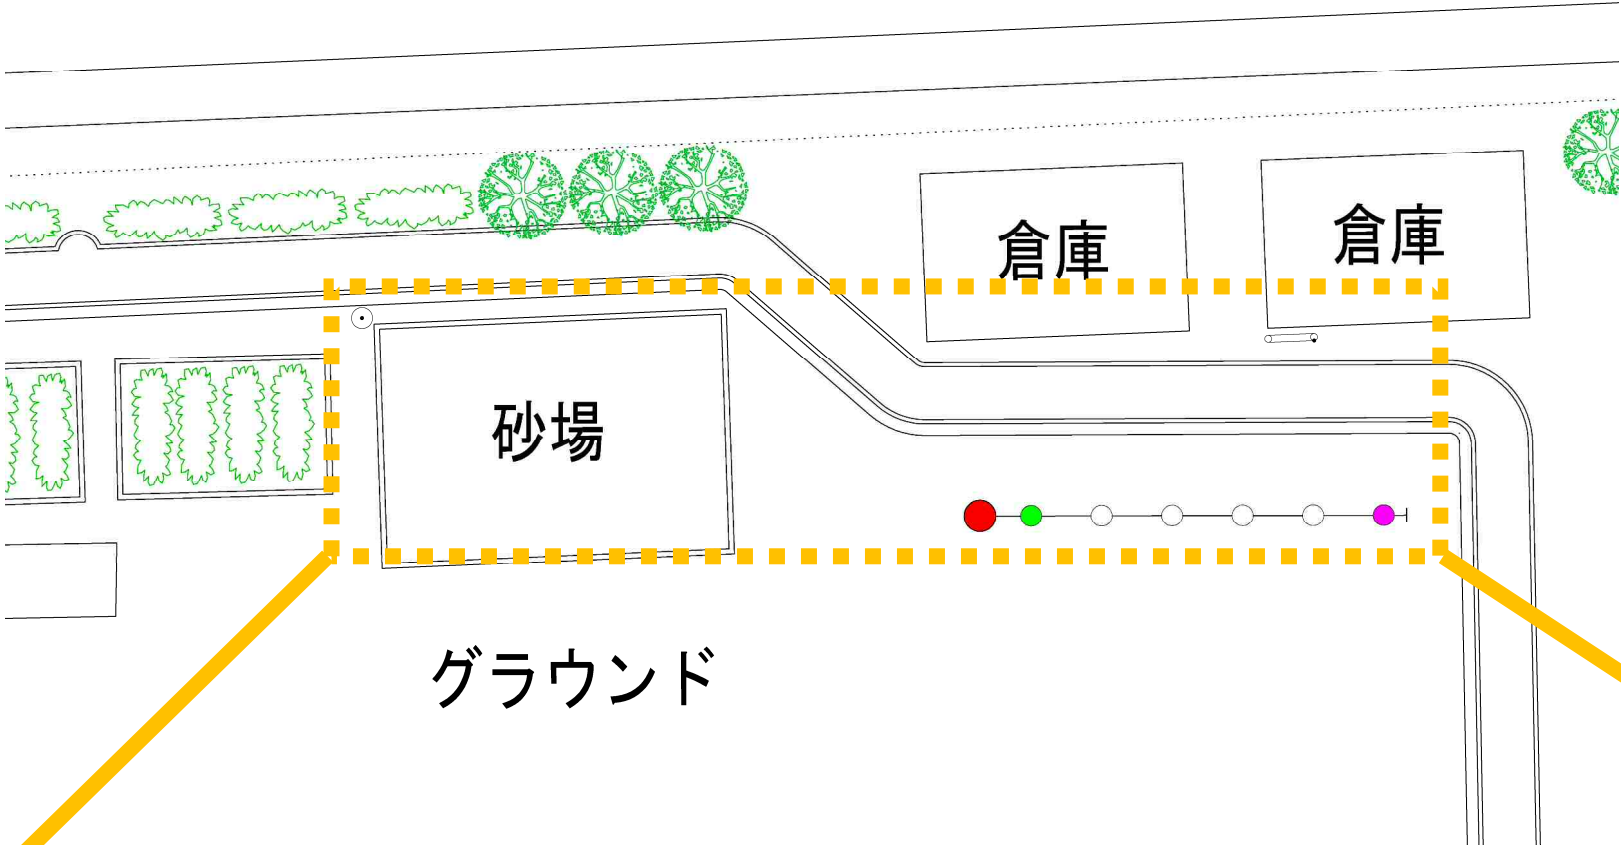


港南台第二小学校 オフセット図

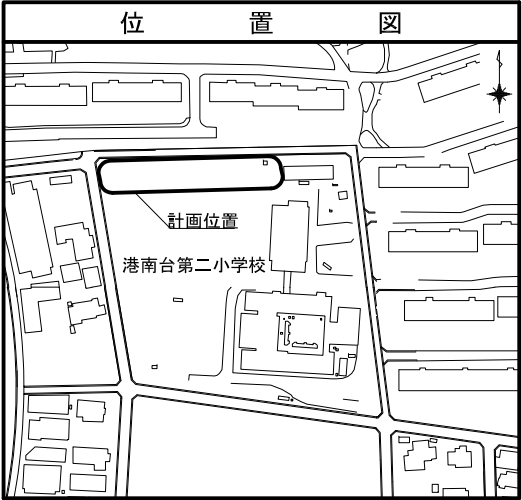

令和2年度設計図（排除方式 分流）				
図 名	平 面 図 （港南台第二小学校）			
工事件名	災害時下水直結式仮設トイレ用下水道管整備工事（その243）			
施工場所	港南区港南台五丁目4番1号			
縮 尺	1/250	図 番	1／3	
号線番号	1234567891011121314			
地形図番号				
横浜市環境創造局				

変更図

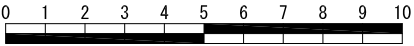

凡例	
	新設管渠及びます(マンホールトイレ)
	新設管渠及び塩ビマンホール
	新設管渠及び第1種組立人孔
	新設管渠及び貯留弁付マンホール
	既設雨水管渠及びます・人孔
	既設污水管渠及び第1種人孔
	既設雨水管渠及び第1種人孔
	電気ケーブル
	スプリンクラー

平面図 S=1/250

【港南台第二小学校】

