


災害時下水直結式仮設トイレ用下水道管整備工事(その251)

横浜市保土ヶ谷区新桜ヶ丘1丁目22番1号 (藤塚小学校)

竣工平面図 S=1/300

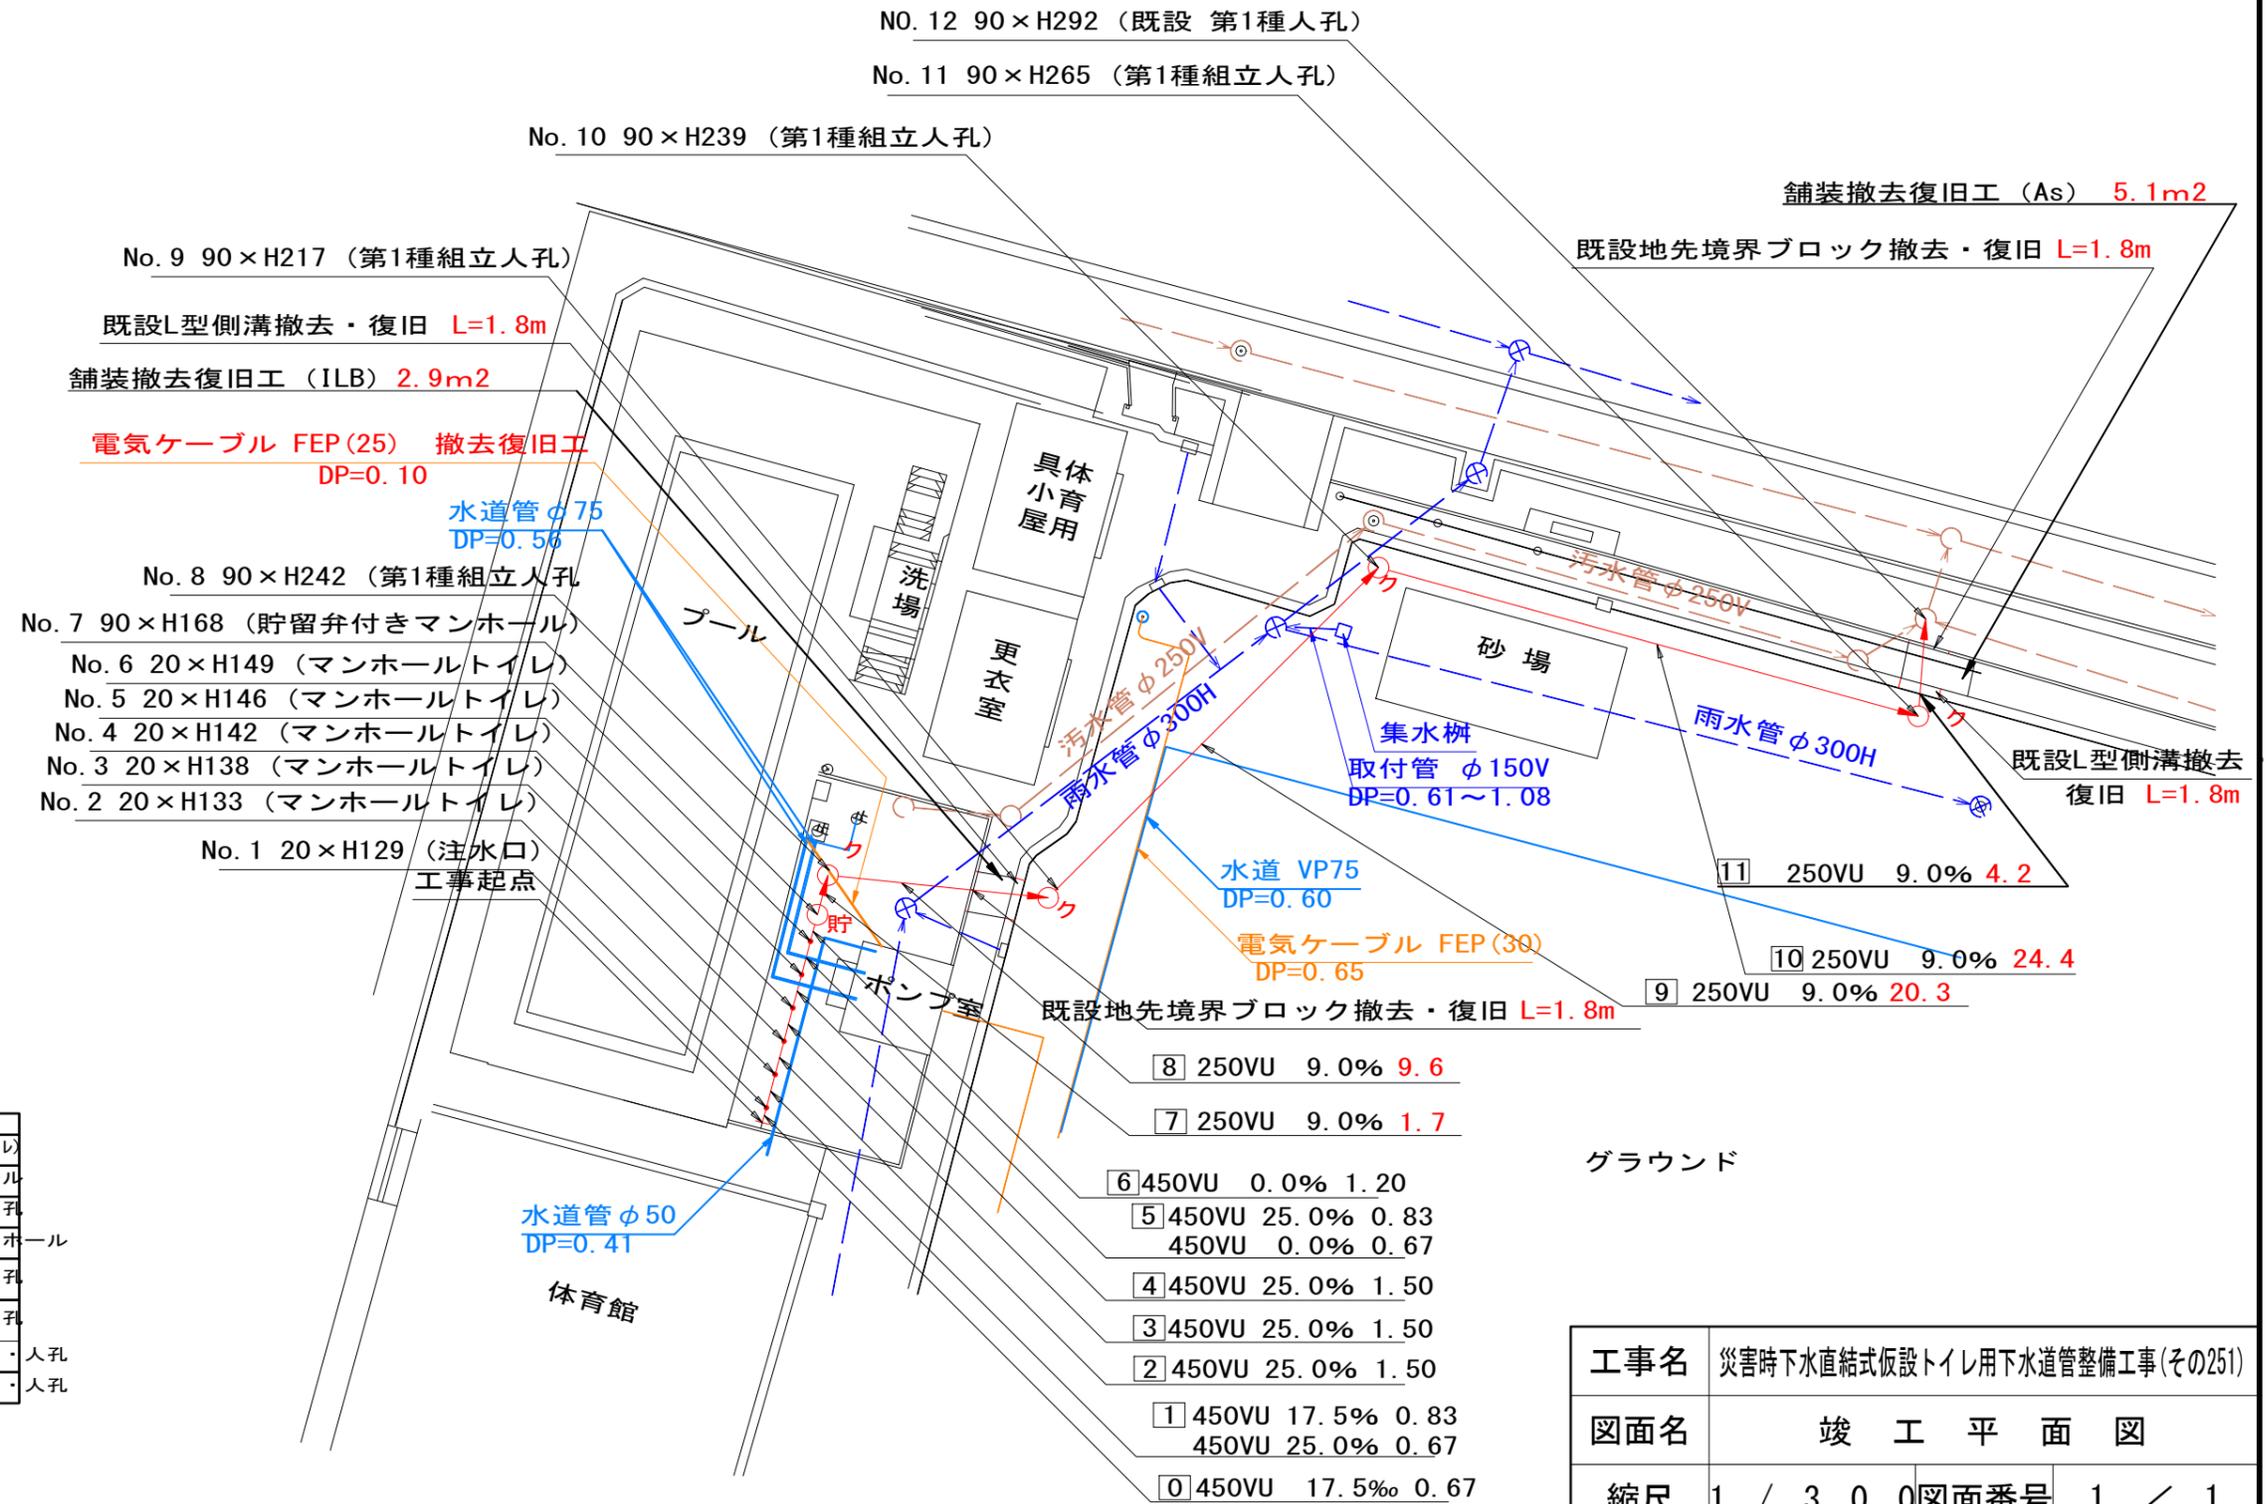


凡 例	
	新設管きよ及びます(マンホールトイレ)
	新設管きよ及び塩ビマンホール
	新設管きよ及び第1種組立人孔
	新設管渠及び貯留弁付きマンホール
	既設雨水管きよ及びます・人孔
	既設分流汚水管きよ及びます・人孔
	既設分流雨水管きよ及びます・人孔

工事名	災害時下水直結式仮設トイレ用下水道管整備工事(その251)		
図面名	竣工平面図		
縮尺	1 / 300	図面番号	1 / 1
会社名	有限会社桜井建設		
事業者名	保土ヶ谷区保土ヶ谷土木事務所		

工事名	災害時下水直結式仮設トイレ用下水道管整備工事(その251)		
図面名	竣工縦断図		
縮尺	1/100	1/300	図面番号 1 / 1
会社名	有限会社桜井建設		
事業者名	保土ヶ谷区保土ヶ谷土木事務所		


竣工縦断図 縦1/100、横1/300

竣工縦断図

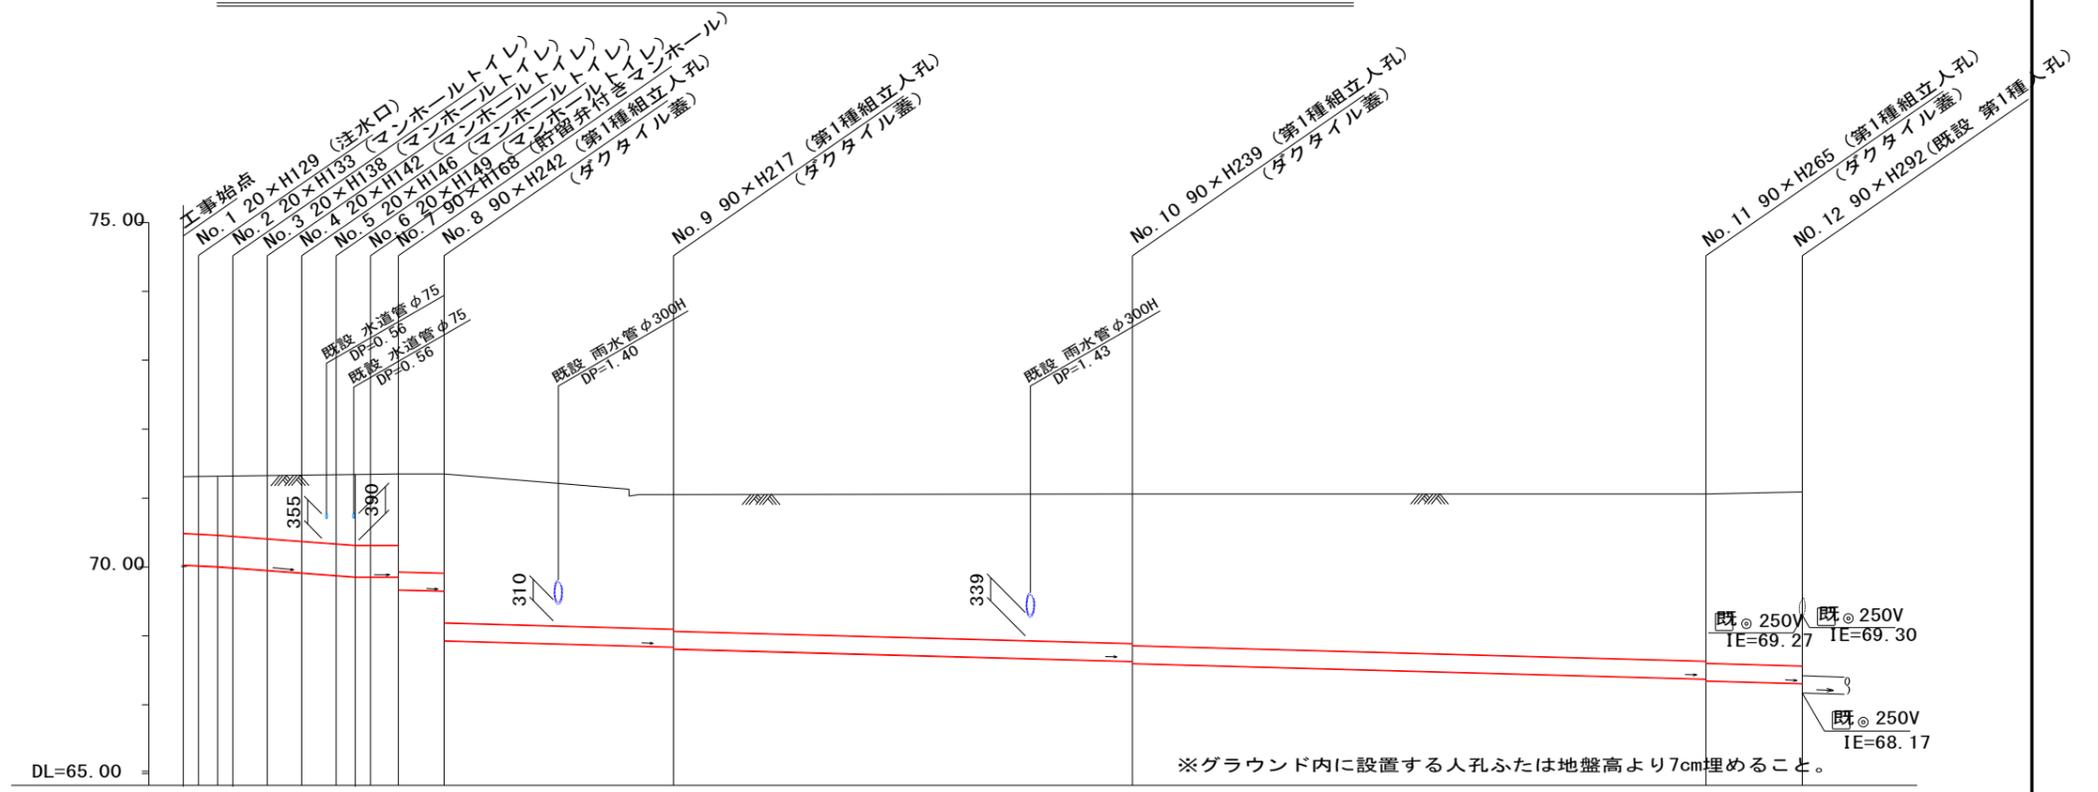

路線番号	0	1	2	3	4	5	6	7	8	9	10	11
管径	φ450VU							φ250VU				
勾配	17.5	25.0	0.0	0.0	0.0	0.0	0.0	0.0	9.0	0.0	0.0	0.0
号線間距離	0.67	1.50	1.50	1.50	1.50	1.50	2.7	9.6	20.3	24.4	4.2	
人孔間距離	0.67	0.67	1.50	1.50	0.83	2.0	9.6	20.3	24.4	4.2		
流速	3.083	3.685	0.000	0.000	0.000	0.000	1.494	0.001	0.001	0.001	0.001	0.001
流下量	0.490	0.586	0.000	0.000	0.000	0.000	0.073	0.001	0.001	0.001	0.001	0.001
流出量												
現在地盤高	71.31	71.32	71.33	71.33	71.34	71.34	71.35	71.35	71.05	71.06	71.06	71.09
H			0.113						0.108			
管頂高	70.489	70.477	70.462	70.445	70.407	70.369	70.331	70.310	70.310	69.101	68.885	68.638
管底高	70.022	70.007	69.990	69.952	69.914	69.876	69.855	69.855	69.810	68.843	68.627	68.380
追加距離	0.67	1.50	2.17	3.67	5.17	6.67	8.17	9.37	11.15	20.80	41.15	65.55
土被	0.88	0.87	0.92	0.96	1.00	1.03	1.04	1.44	1.46	1.98	2.20	2.46
施工種別	開削工法(昼間施工)											
矢板鋼種別	① 軽量鋼矢板Ⅱ型1段梁 平均長3.0m						軽量鋼矢板Ⅲ型2段梁 平均長3.5m					
基礎工種別	改良土基礎											
埋戻工種別	全面改良土埋戻し											
覆工種別	-											
舗装復旧種別	RC-10舗装工(t=4cm)						砕石スクリーニング舗装工(t=4cm)					
側溝種別	- 地先境界ブロック工						L型側溝					
管種別	硬質塩化ビニル管											
取付管理戻工種別	-											
交通整理員	1人ないし2人/日											

(mm)	φ250	φ450
内径	250.2	441.8
外径	267	470
管厚	7.8	13.2
内径+管厚	258	455

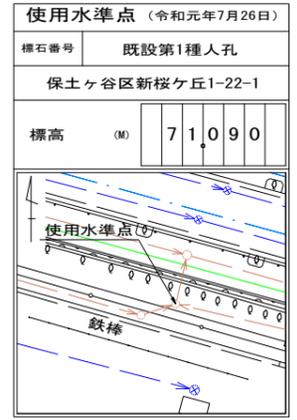

①: 軽量鋼矢板Ⅰ型1段梁 平均長2.0m ②: インターロッキング舗装 1LB t=8cm 敷砂 t=3cm 路盤(RC-40) t=10cm ③: As舗装工(歩道) As t=4cm RC-40 t=10cm