

令和5年度設計図(排除方式 分流)

図名	平面図	
工事件名	災害時下水直結式仮設トイレ用下水道管整備工事 (その429)	
施工場所	港北区高田町2439番地	
縮尺	1:500	図番 1/2
路線番号	0	1 2 3 4 5 6 7 8 9 10
地形図番号	14-43, 44, 22-3, 4	


横浜市環境創造局

変更図



(A1出力時の縮尺は1:250)


位置図

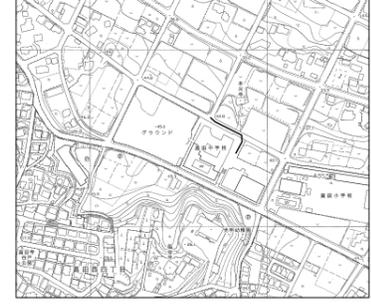

凡例

	新設管渠及び樹(マンホールトイレ)
	新設管渠及び貯留弁付マンホール
	新設管渠及び小型塩ビマンホール
	新設管渠及び第1種組立人孔
	既設污水管渠及び樹・人孔
	既設雨水管渠及び樹・人孔

平面図 縮尺 1:500

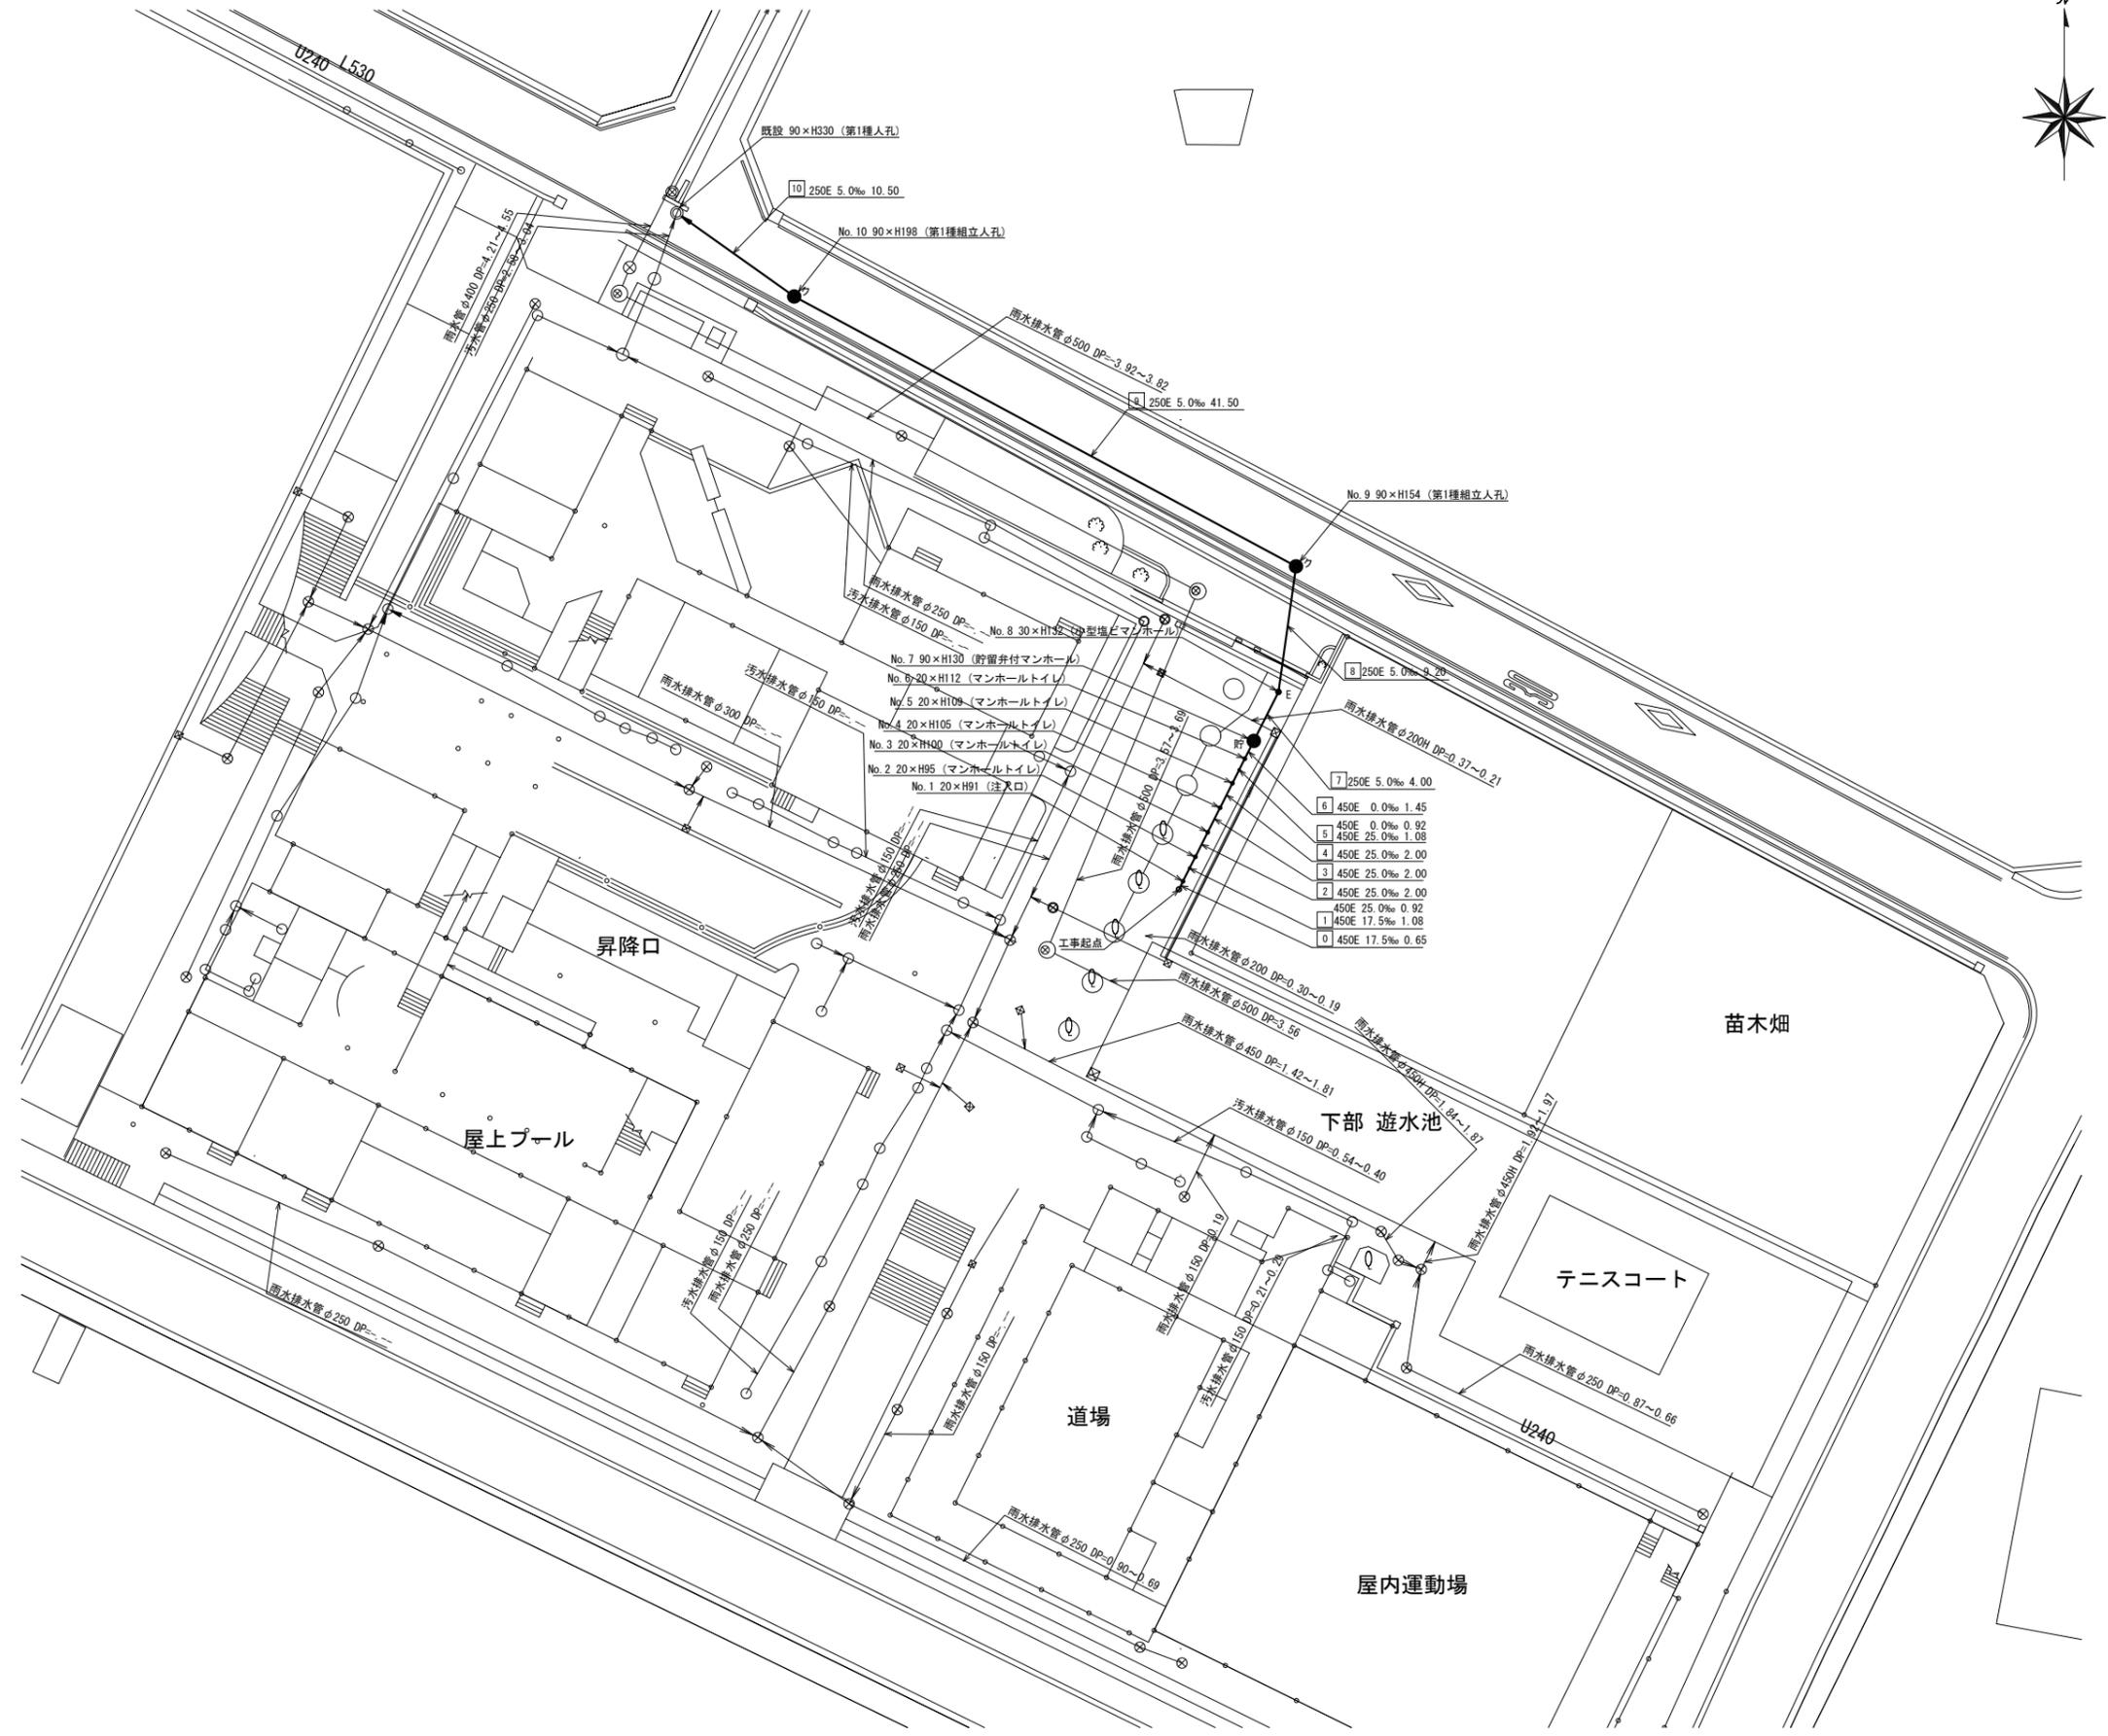

【高田中学校】



令和5年度設計図(排除方式 分流)

図名	縦断図	
工事件名	災害時下水直結式仮設トイレ用下水道管整備工事 (その429)	
施工場所	港北区高田町2439番地	
縮尺	縦=1:200 横=1:500	図番 2/2
号線番号	0	1 2 3 4 5 6 7 8 9 10
地形図番号		

横浜市環境創造局


変更図



(A1出力時の縮尺は縦1:100
横1:250)

縦断図 縮尺 縦=1:200
横=1:500

【高田中学校】

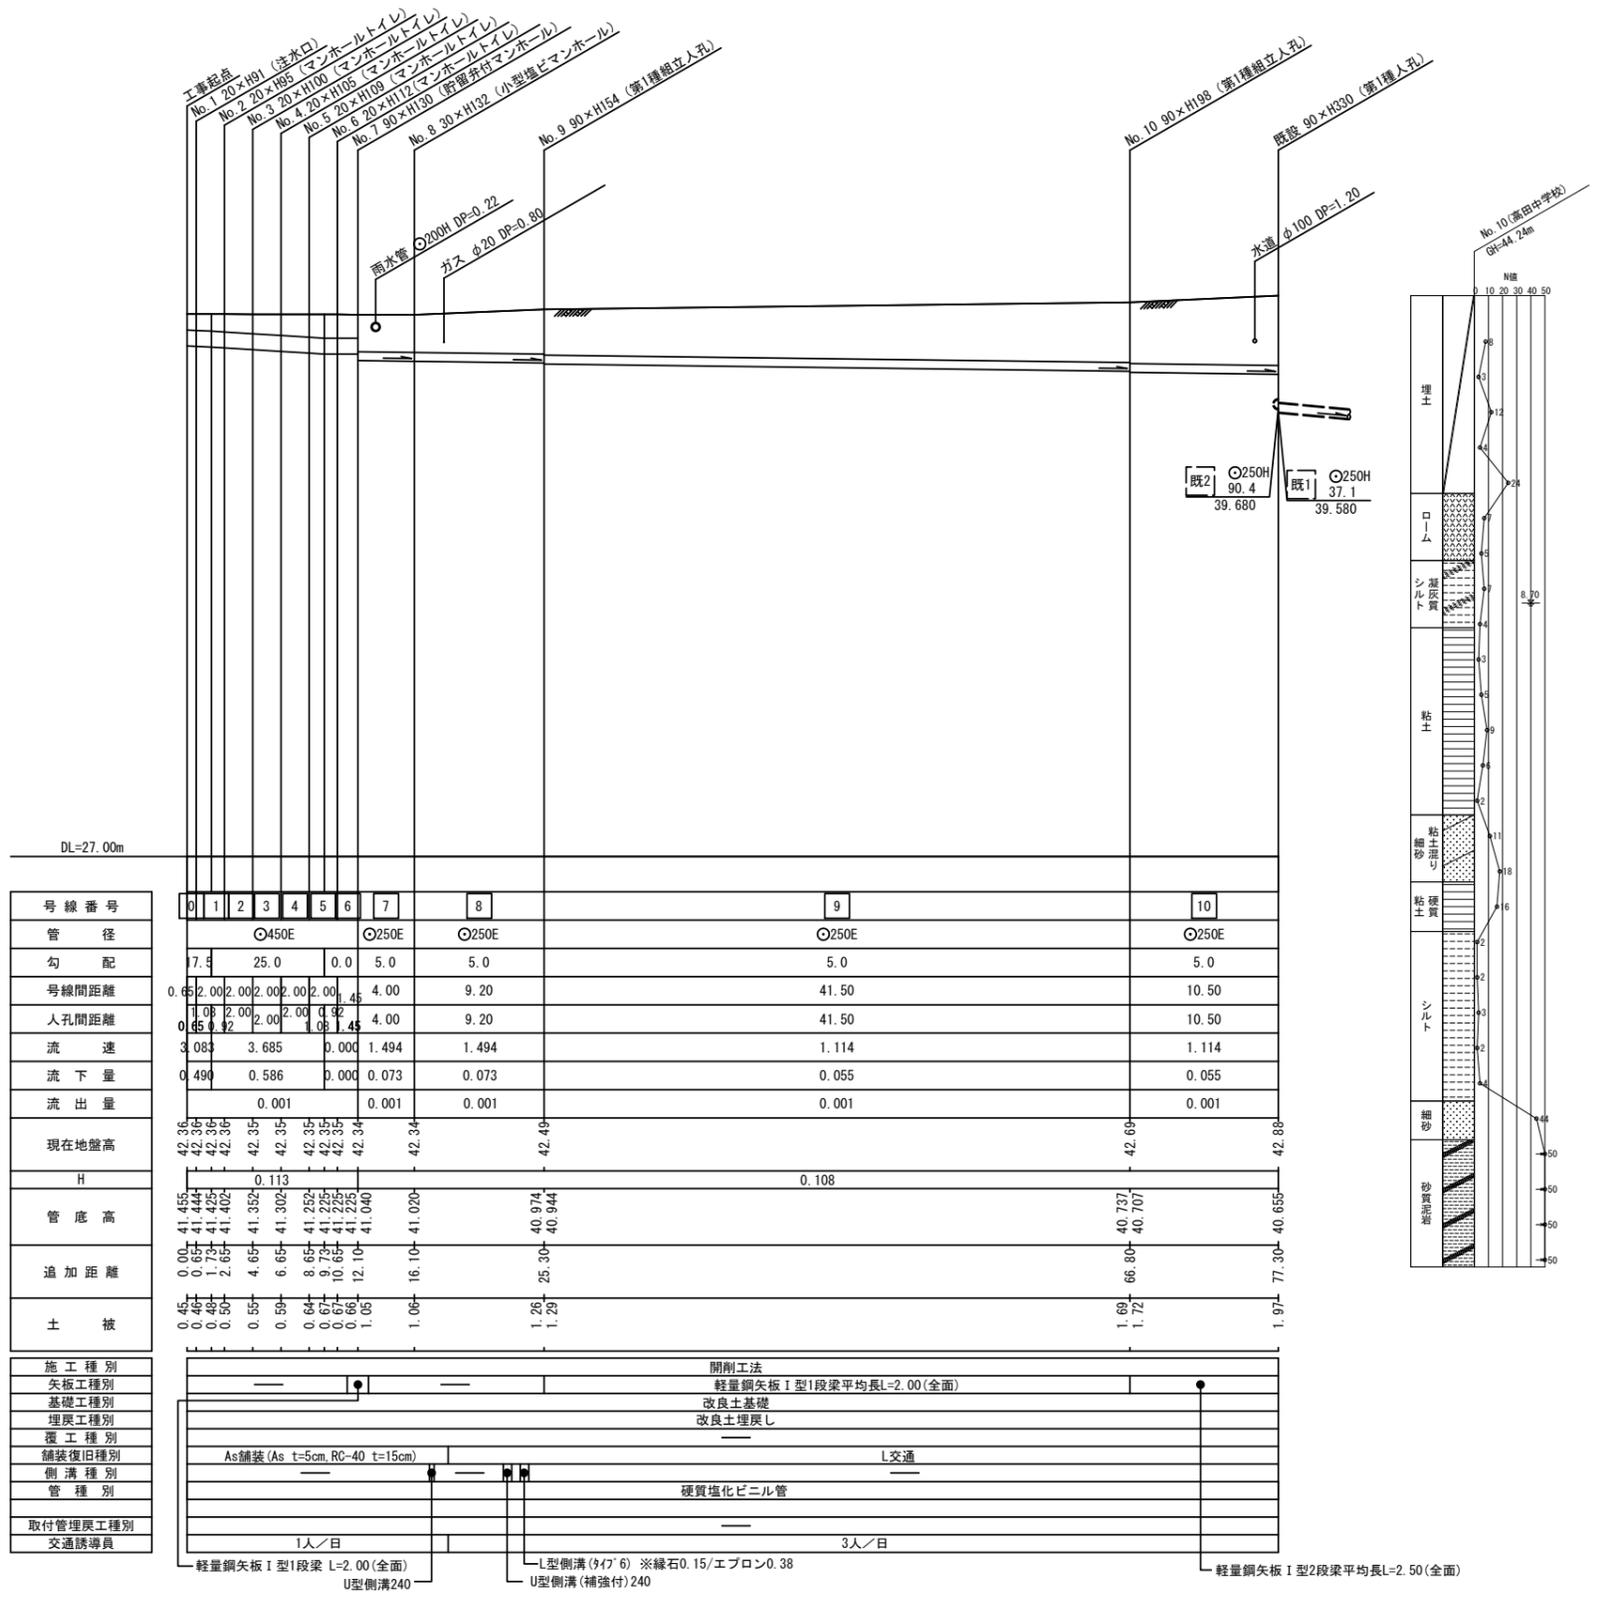

使用水準点 (令和 年 月 日)

標石番号	既設第1種人孔	
港北区高田町2439番地		
標高 (M)	4	288

