



図名	平面図	
工事名	災害時下水直結式仮設トイレ用下水道管整備工事 (その433)	
施工場所	緑区寺山町118番地	
縮尺	1 : 200	図番 1/2
号線番号	0	1 2 3 4 5 6 7 8 9 10
地形図番号	47-14, 15	
横浜市環境創造局		

第2回変更図

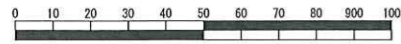

(A1出力時の縮尺は1:100)

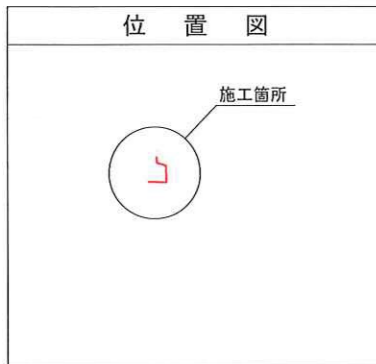

凡 例	
	新設管渠及び樹(マンホールトイレ)
	新設管渠及び貯留弁付マンホール
	新設管渠及び小型塩ビマンホール
	新設管渠及び第1種組立人孔
	既設汚水管渠及び樹・人孔
	既設雨水管渠及び樹・人孔

