

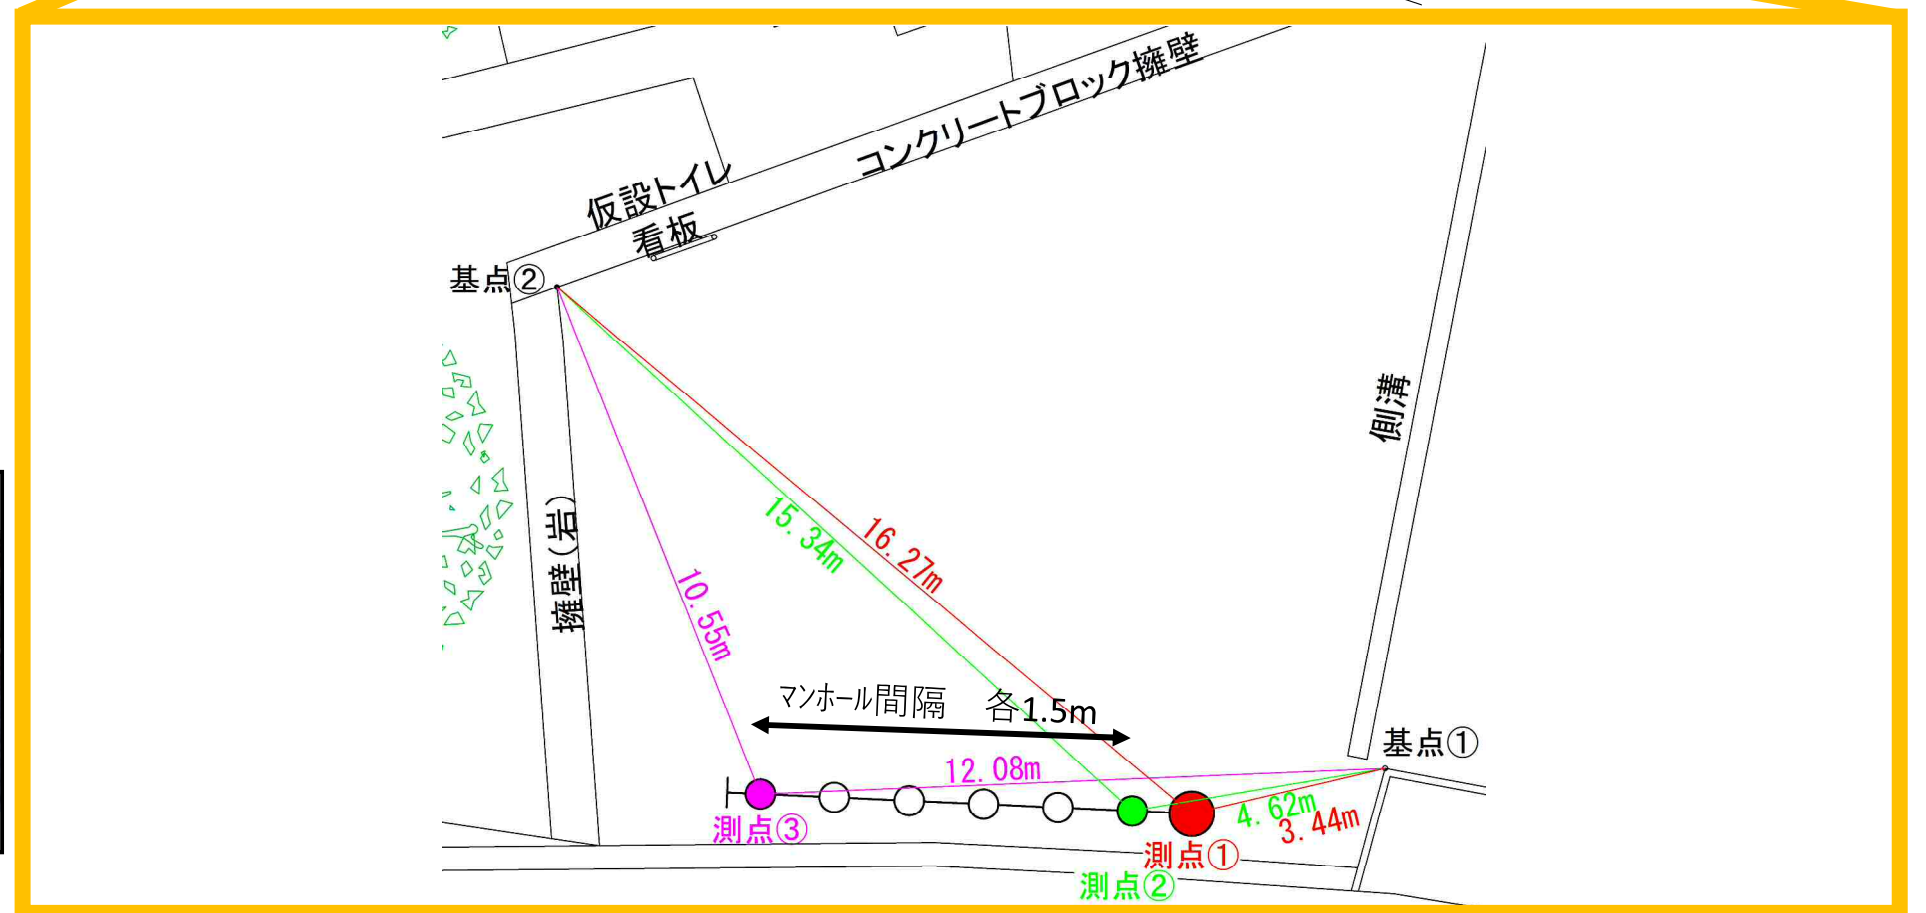
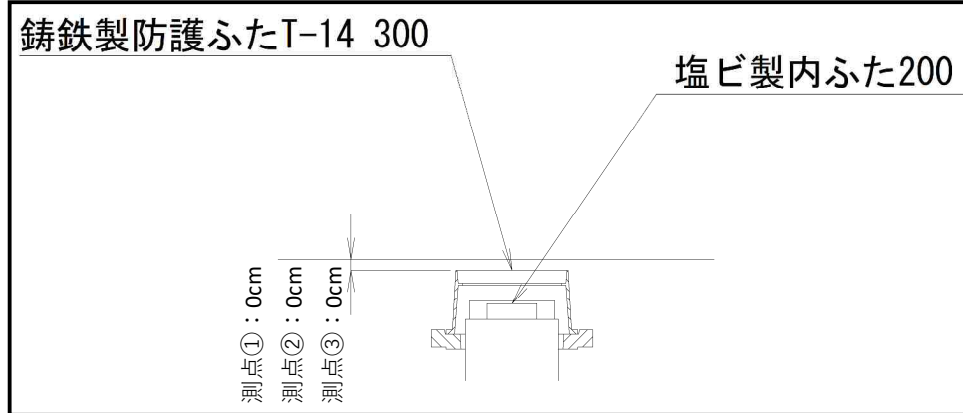
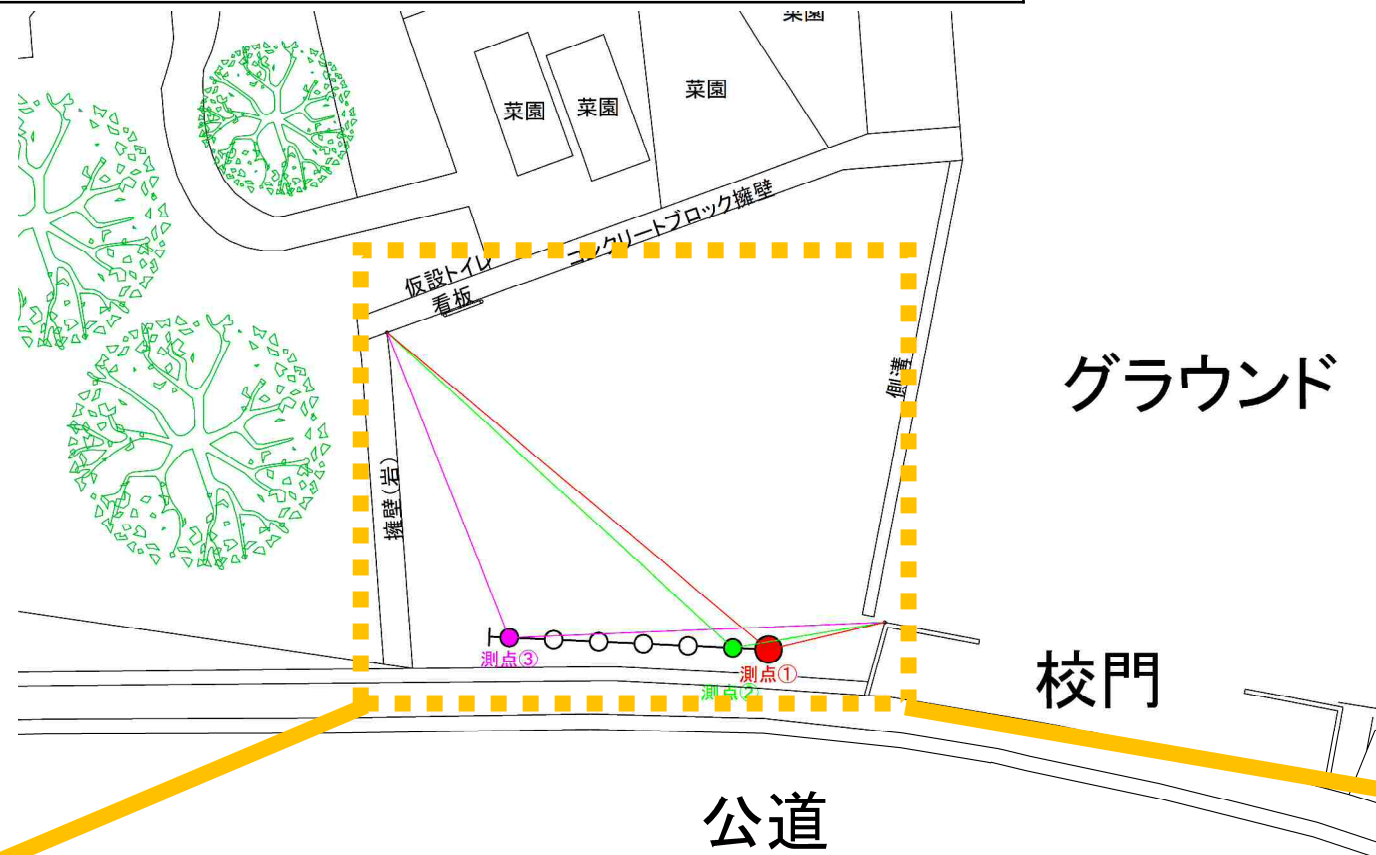
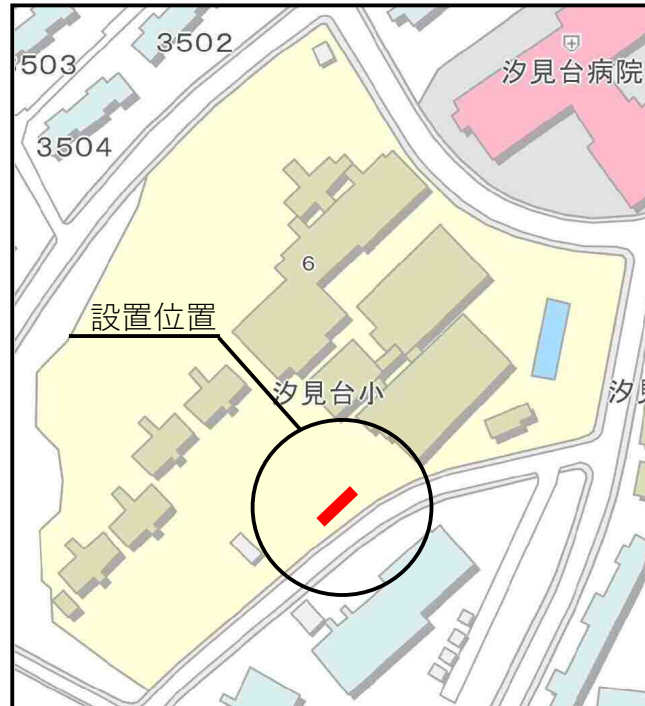



汐見台小学校 オフセット図

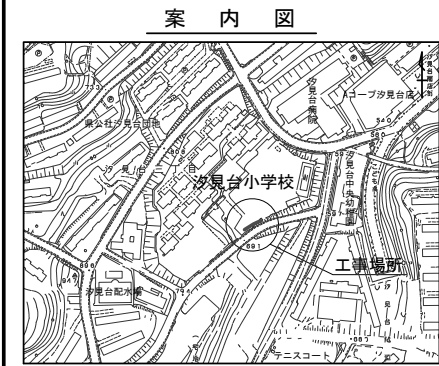

平成27年度設計図(排除方式 合流)			
図 名	平面図 (汐見台小学校)		
工 事 件 名	災害時下水直結式仮設トイレ用下水道管整備工事(その53)		
施 工 場 所	磯子区丸山二丁目25番 1 号 ほか1か所		
縮 尺	1/250	図 番	3 / 4
号線番号	①②③④⑤⑥⑦⑧		
地形図番号			
審 査	課 長	係 長	換 算 計
横浜市環境創造局			

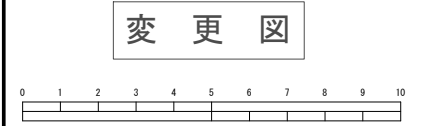


凡 例	
	新設管渠及びます(マンホールトイレ)
	新設管渠及び塩ビマンホール
	新設管渠及び貯留弁付マンホール
	新設管渠及び第 1 種組立人孔
	既設污水管渠及びます・人孔
	既設雨水管渠及びます
	既設合流管渠及び第 1 種人孔

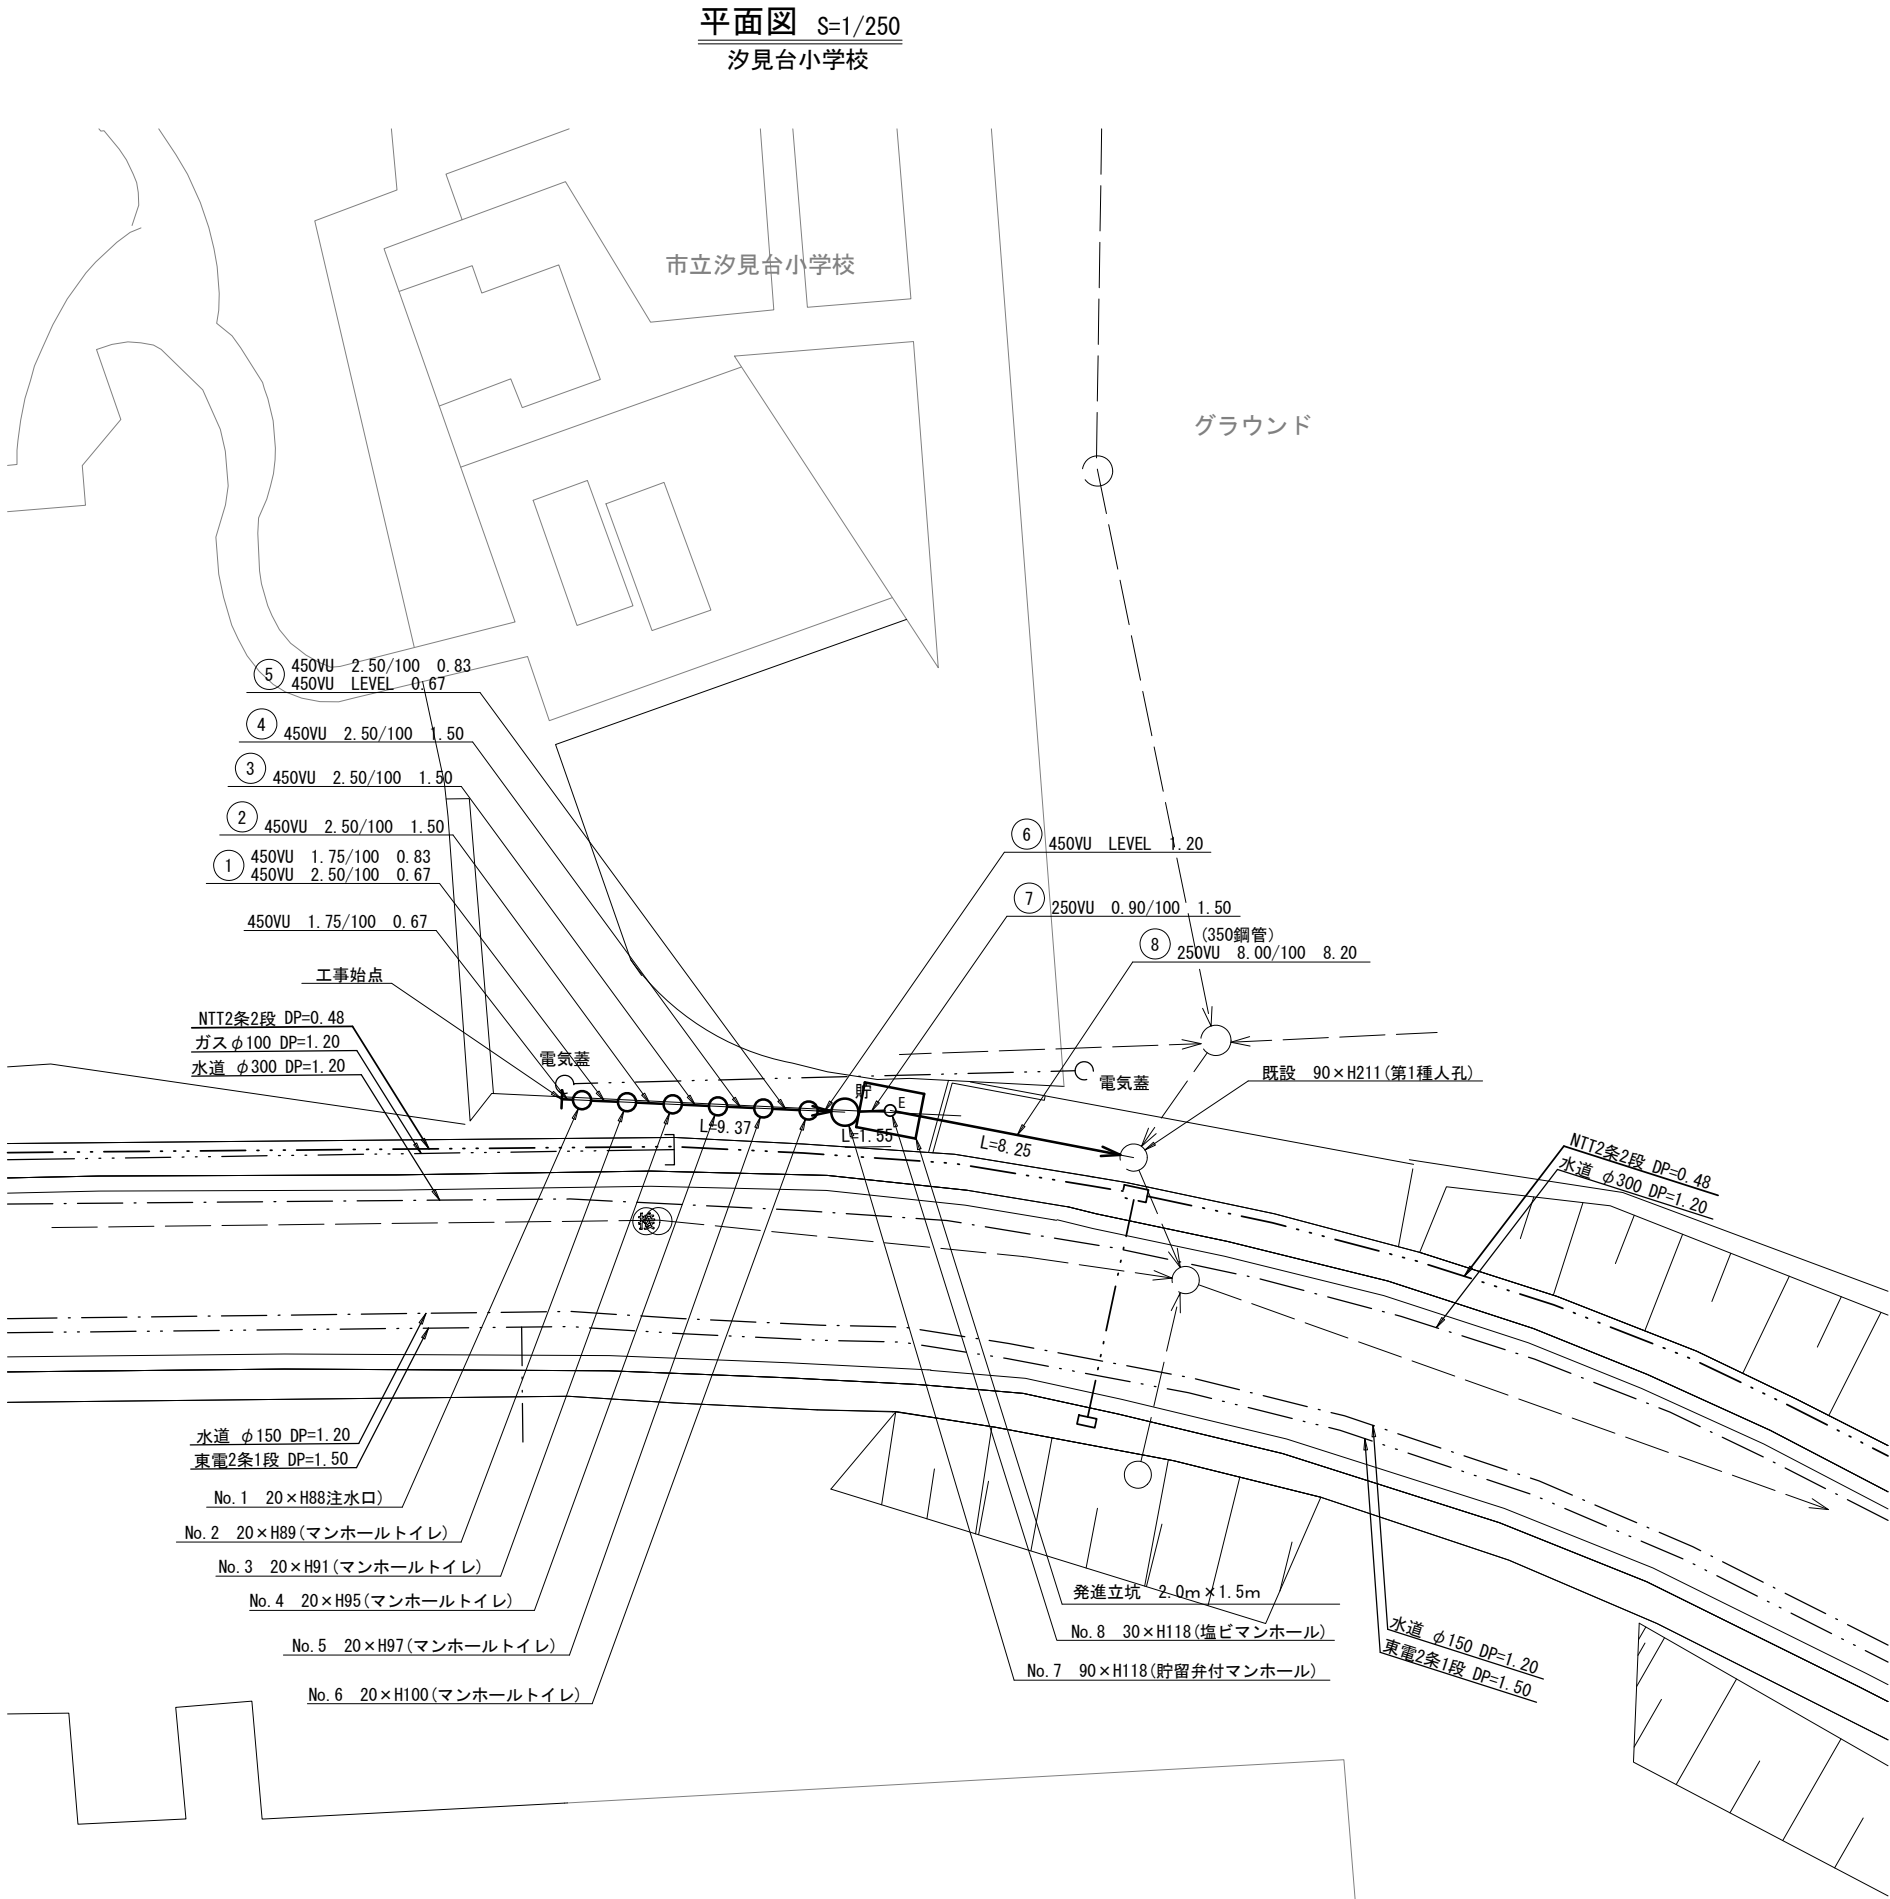


平成27年度設計図(排除方式 合流)

図 名	縦断面図 (汐見台小学校)		
工事件名	災害時下水直結式仮設トイレ用下水道管整備工事(その53)		
施工場所	磯子区丸山二丁目25番 1 号 ほか1か所		
縮 尺	1/250	図 番	4 / 4
号線番号	①②③④⑤⑥⑦⑧		
地形図番号			
審 査	課長	係長	換算設計
横浜市環境創造局			

変更図

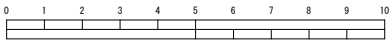


案内図

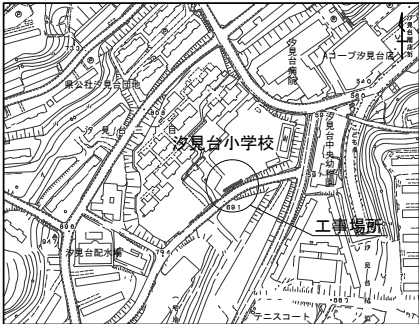

使用水準点(年 月 日)	
標石番号	既設第1種人孔
磯子区汐見台三丁目6番地	
標 高 M	6 7 0 2

縦断面図 S=縦1/100、横1/250

汐見台小学校

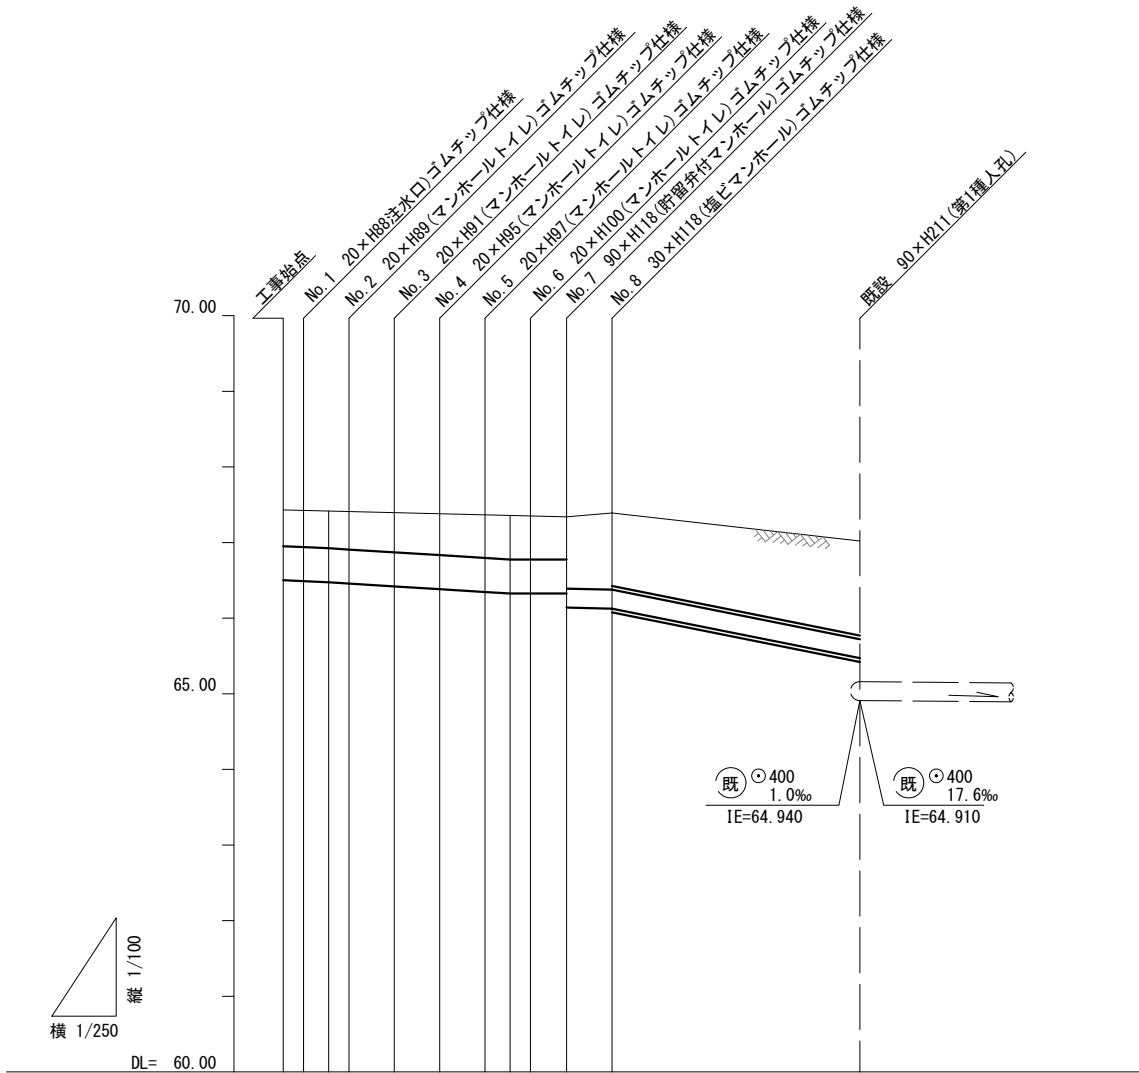

路線番号	①	②	③	④	⑤	⑥	⑦	⑧	
管 径	○ 450VU						○ 250VU		
勾 配	1.75/100	2.50/100				LEVEL	0.90/100	8.00/100	
号線間距離	0.67	1.50	1.50	1.50	1.50	1.20	1.55	8.25	
人孔間距離	0.67	1.50	1.50	1.50	0.83	1.20	1.55	8.25	
流 速	3.083	0.67	3.685	0.67		0.000	1.494	4.510	
流 下 量	0.490	0.586			0.000		0.073	0.221	
流 出 量	0.001								
現在地盤高	67.38	67.38	67.36	67.34	67.35	67.33	67.34	67.33	67.02
H	0.113						0.108	—	
管 底 高	66.513	66.501	66.486	66.469	66.432	66.395	66.358	66.337	66.478
追加距離	0.00	0.67	1.50	2.17	3.67	5.17	6.67	7.50	19.17
土 被	0.40	0.42	0.43	0.43	0.44	0.49	0.51	0.54	1.28
施 工 種 別	開削工法 (昼間施工)						小口径管推進工法 鋼製さや管ボーリング方式 (1重ケーシング) (昼間施工)		
矢 板 工 種 別	(1) (2)						—		
基 礎 工 種 別	改良土基礎						—		
埋 戻 工 種 別	全面改良土埋戻し						—		
覆 工 種 別	—						—		
舗 装 復 旧 種 別	ダスト舗装 スクリーニングスt=4cm						—		
側 溝 種 別	—						—		
管 種 別	塩ビ管						塩ビ管・鋼管(さや管φ350)		
取付管埋戻種別	—						—		
交 通 整 理 員	1人/日						—		

- ①: LSP I型1段梁 平均長L=2.00m(全面)
②: LSP I型1段梁 平均長L=2.50m(全面)発進立坑2.0m×1.5m