

図名	平面図		
工事件名	災害時下水道結核仮設トイレ用 下水道管整備工事（その272）		
施工場所	青葉区藤が丘二丁目30番地3		
縮尺	1/250	図番	1/2
路線番号	0	1	2
地形図番号	27-10	27-11	27-18 27-19


横浜市環境創造局

# 変更図





## 平面図 S=1/250

【藤が丘小学校】

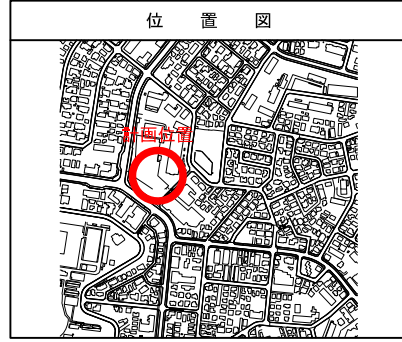

### 凡例

記号	名称
	新設管きよ及びます（マンホールトイレ）
	新設管きよ及び塩ビマンホール
	新設管きよ及び第1種組立人孔
	新設管きよ及び貯留弁付マンホール
	新設管きよ及び小型塩ビます
	既設汚水管きよ及びます・人孔
	既設雨水管きよ及びます・人孔
	既設分流汚水管きよ・人孔
	既設分流雨水管きよ・人孔
	地下埋設物（水道管）
	地下埋設物（ガス管）
	地下埋設物（電気ケーブル）
	地下埋設物（NTTケーブル）

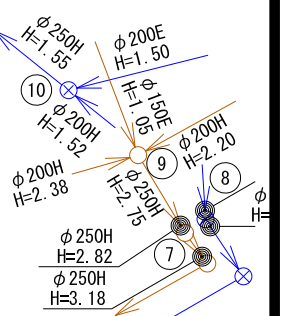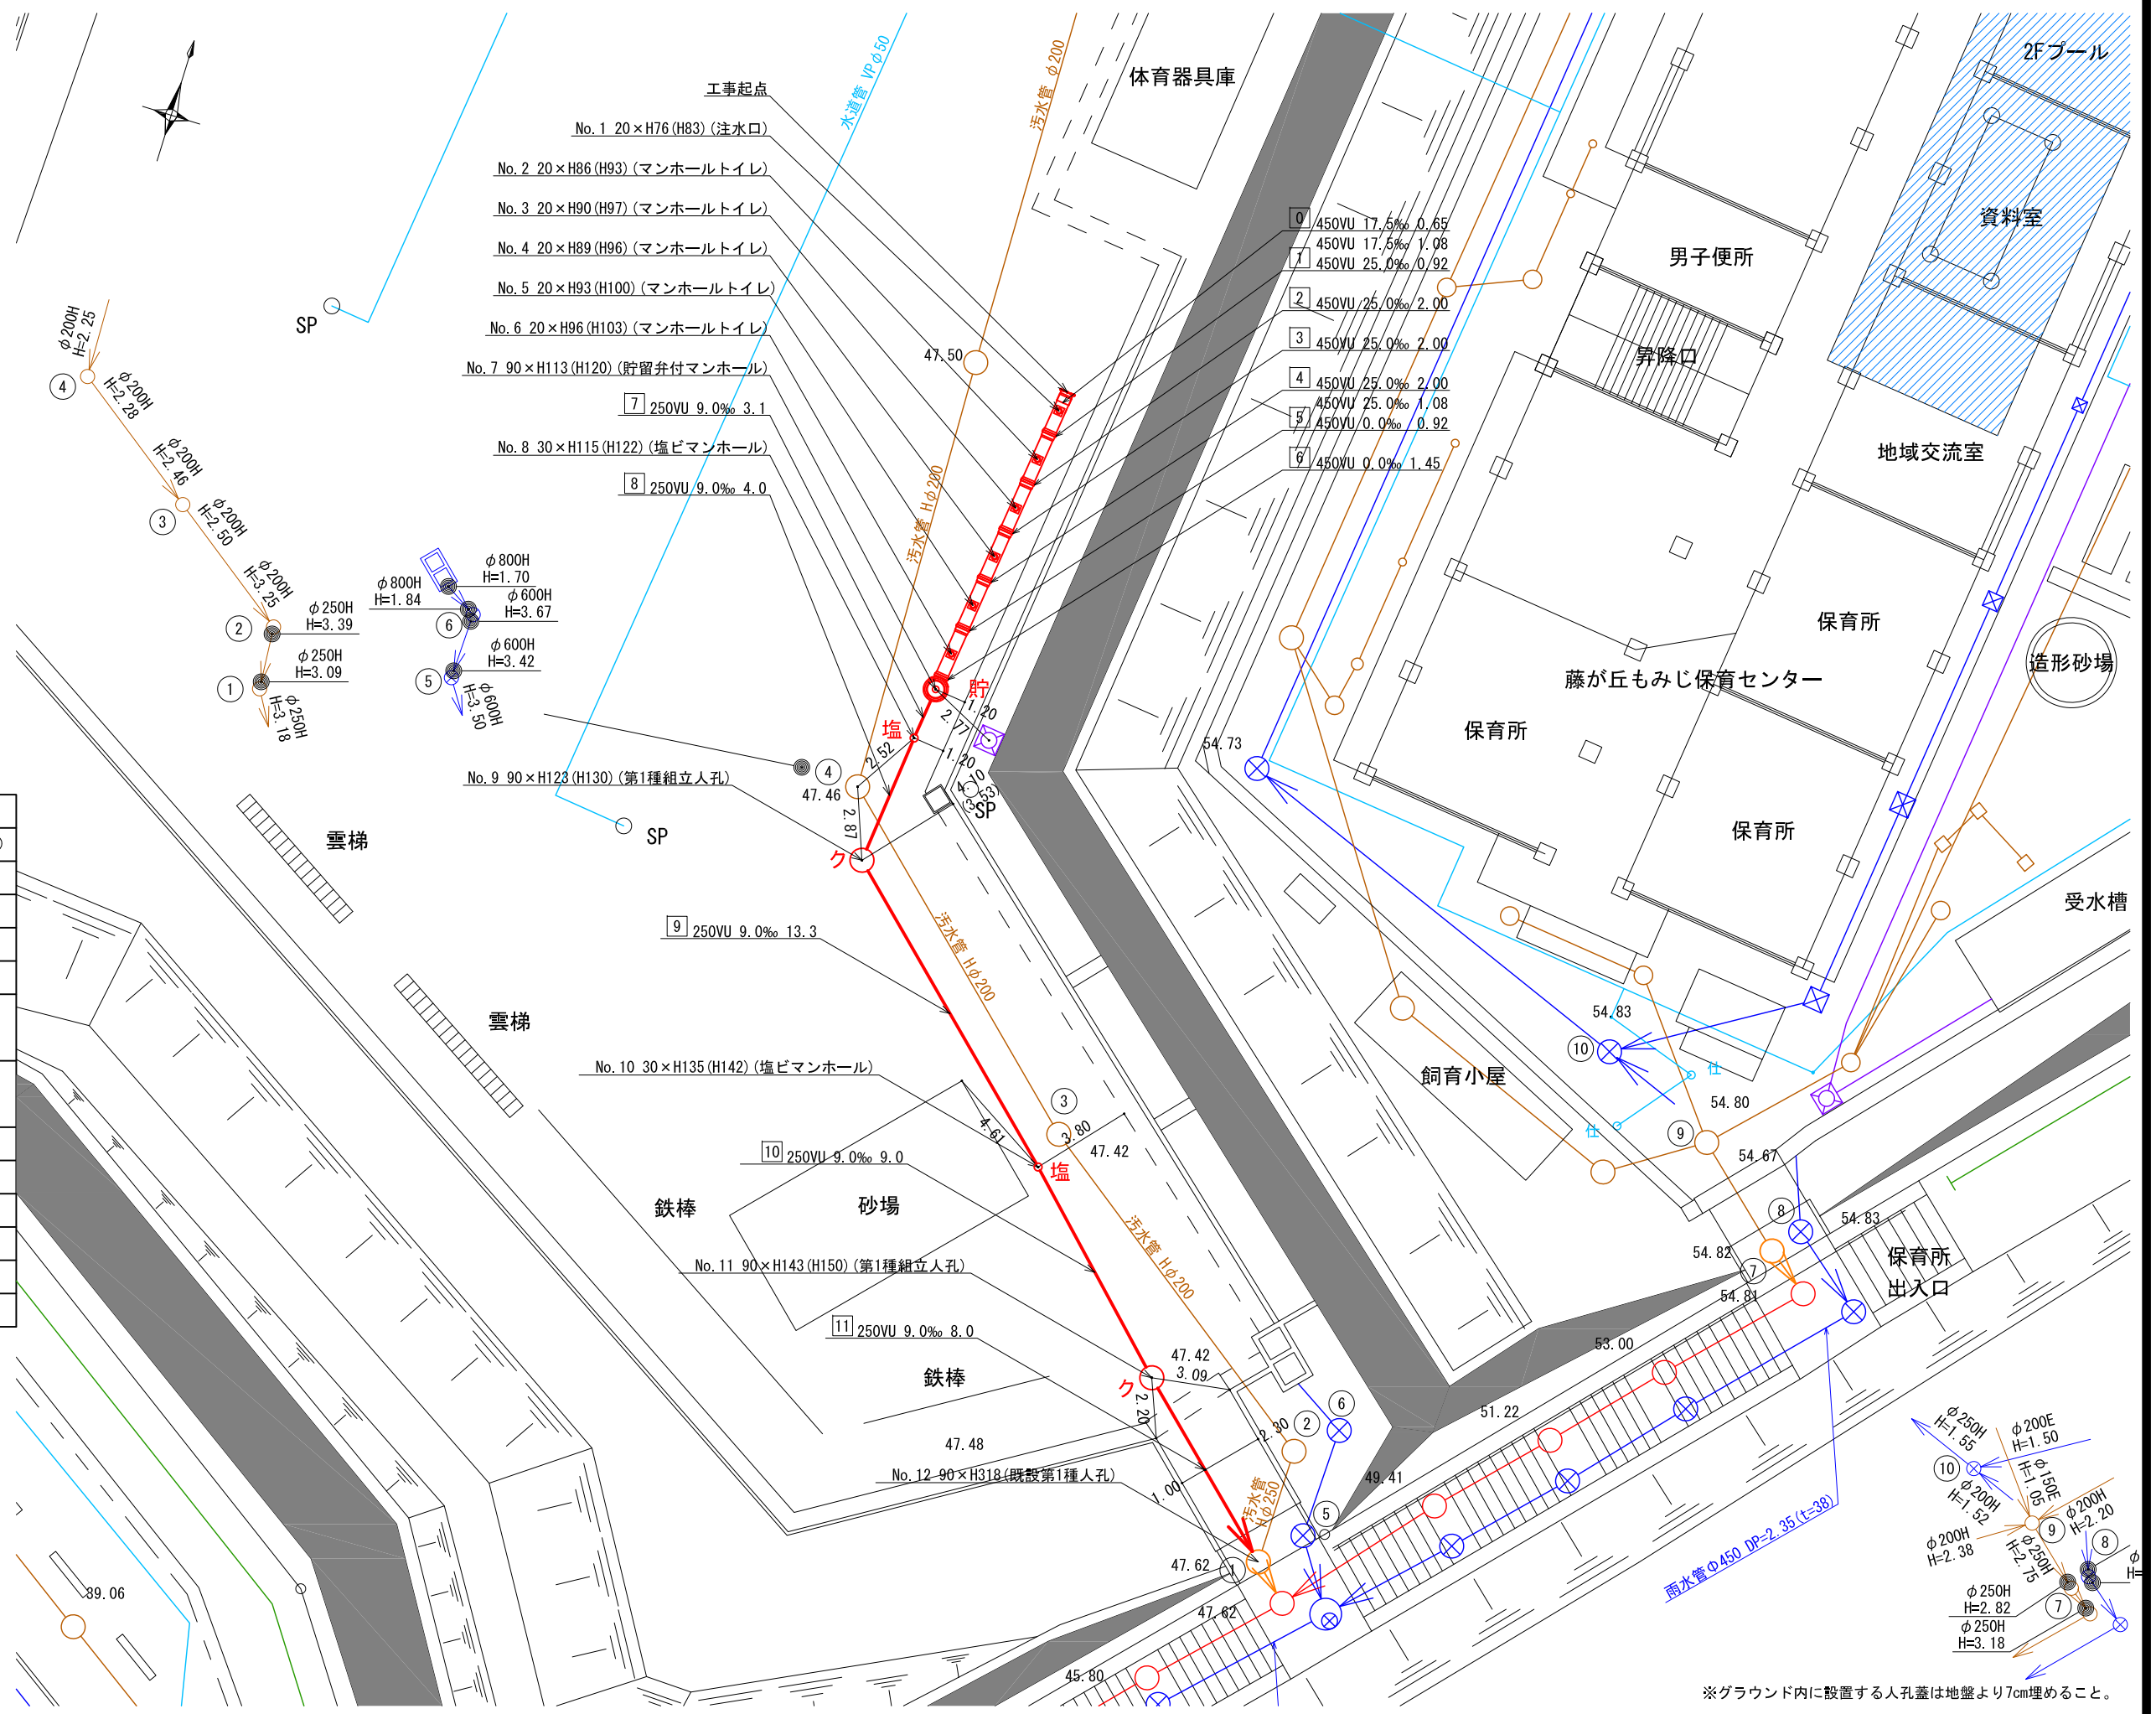

※グラウンド内に設置する人孔蓋は地盤より7cm埋めること。