
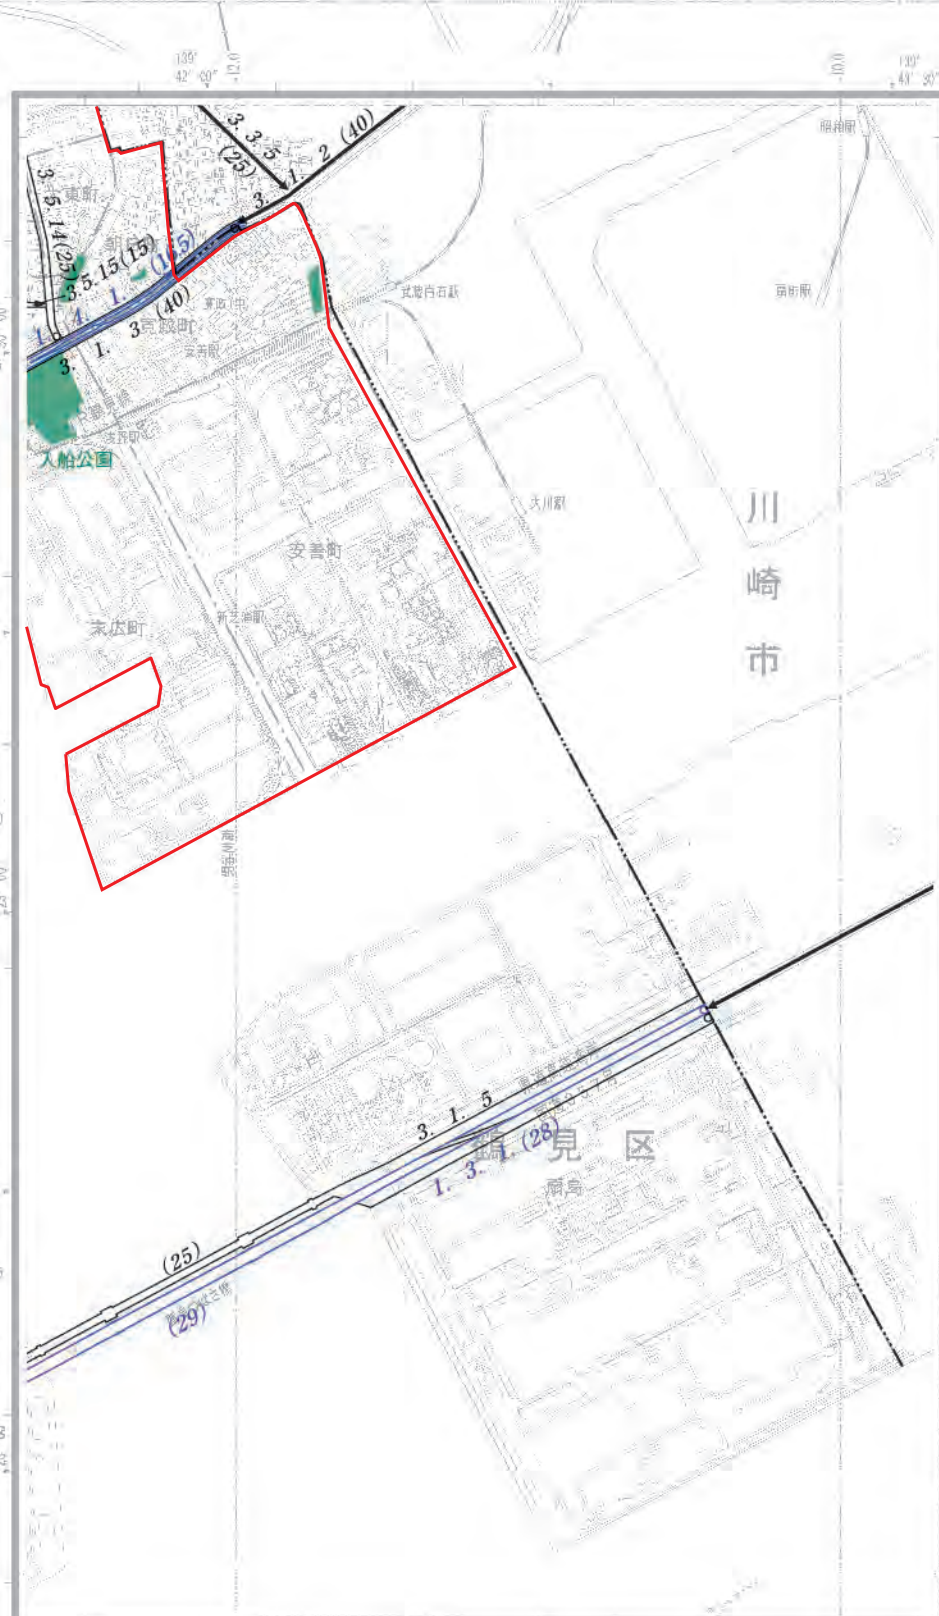


横浜国際港都建設計画図(都市施設)

City Planning Map of Yokohama (Municipal Facilities)

横浜国際港都建設計画下水道

横浜公共下水道

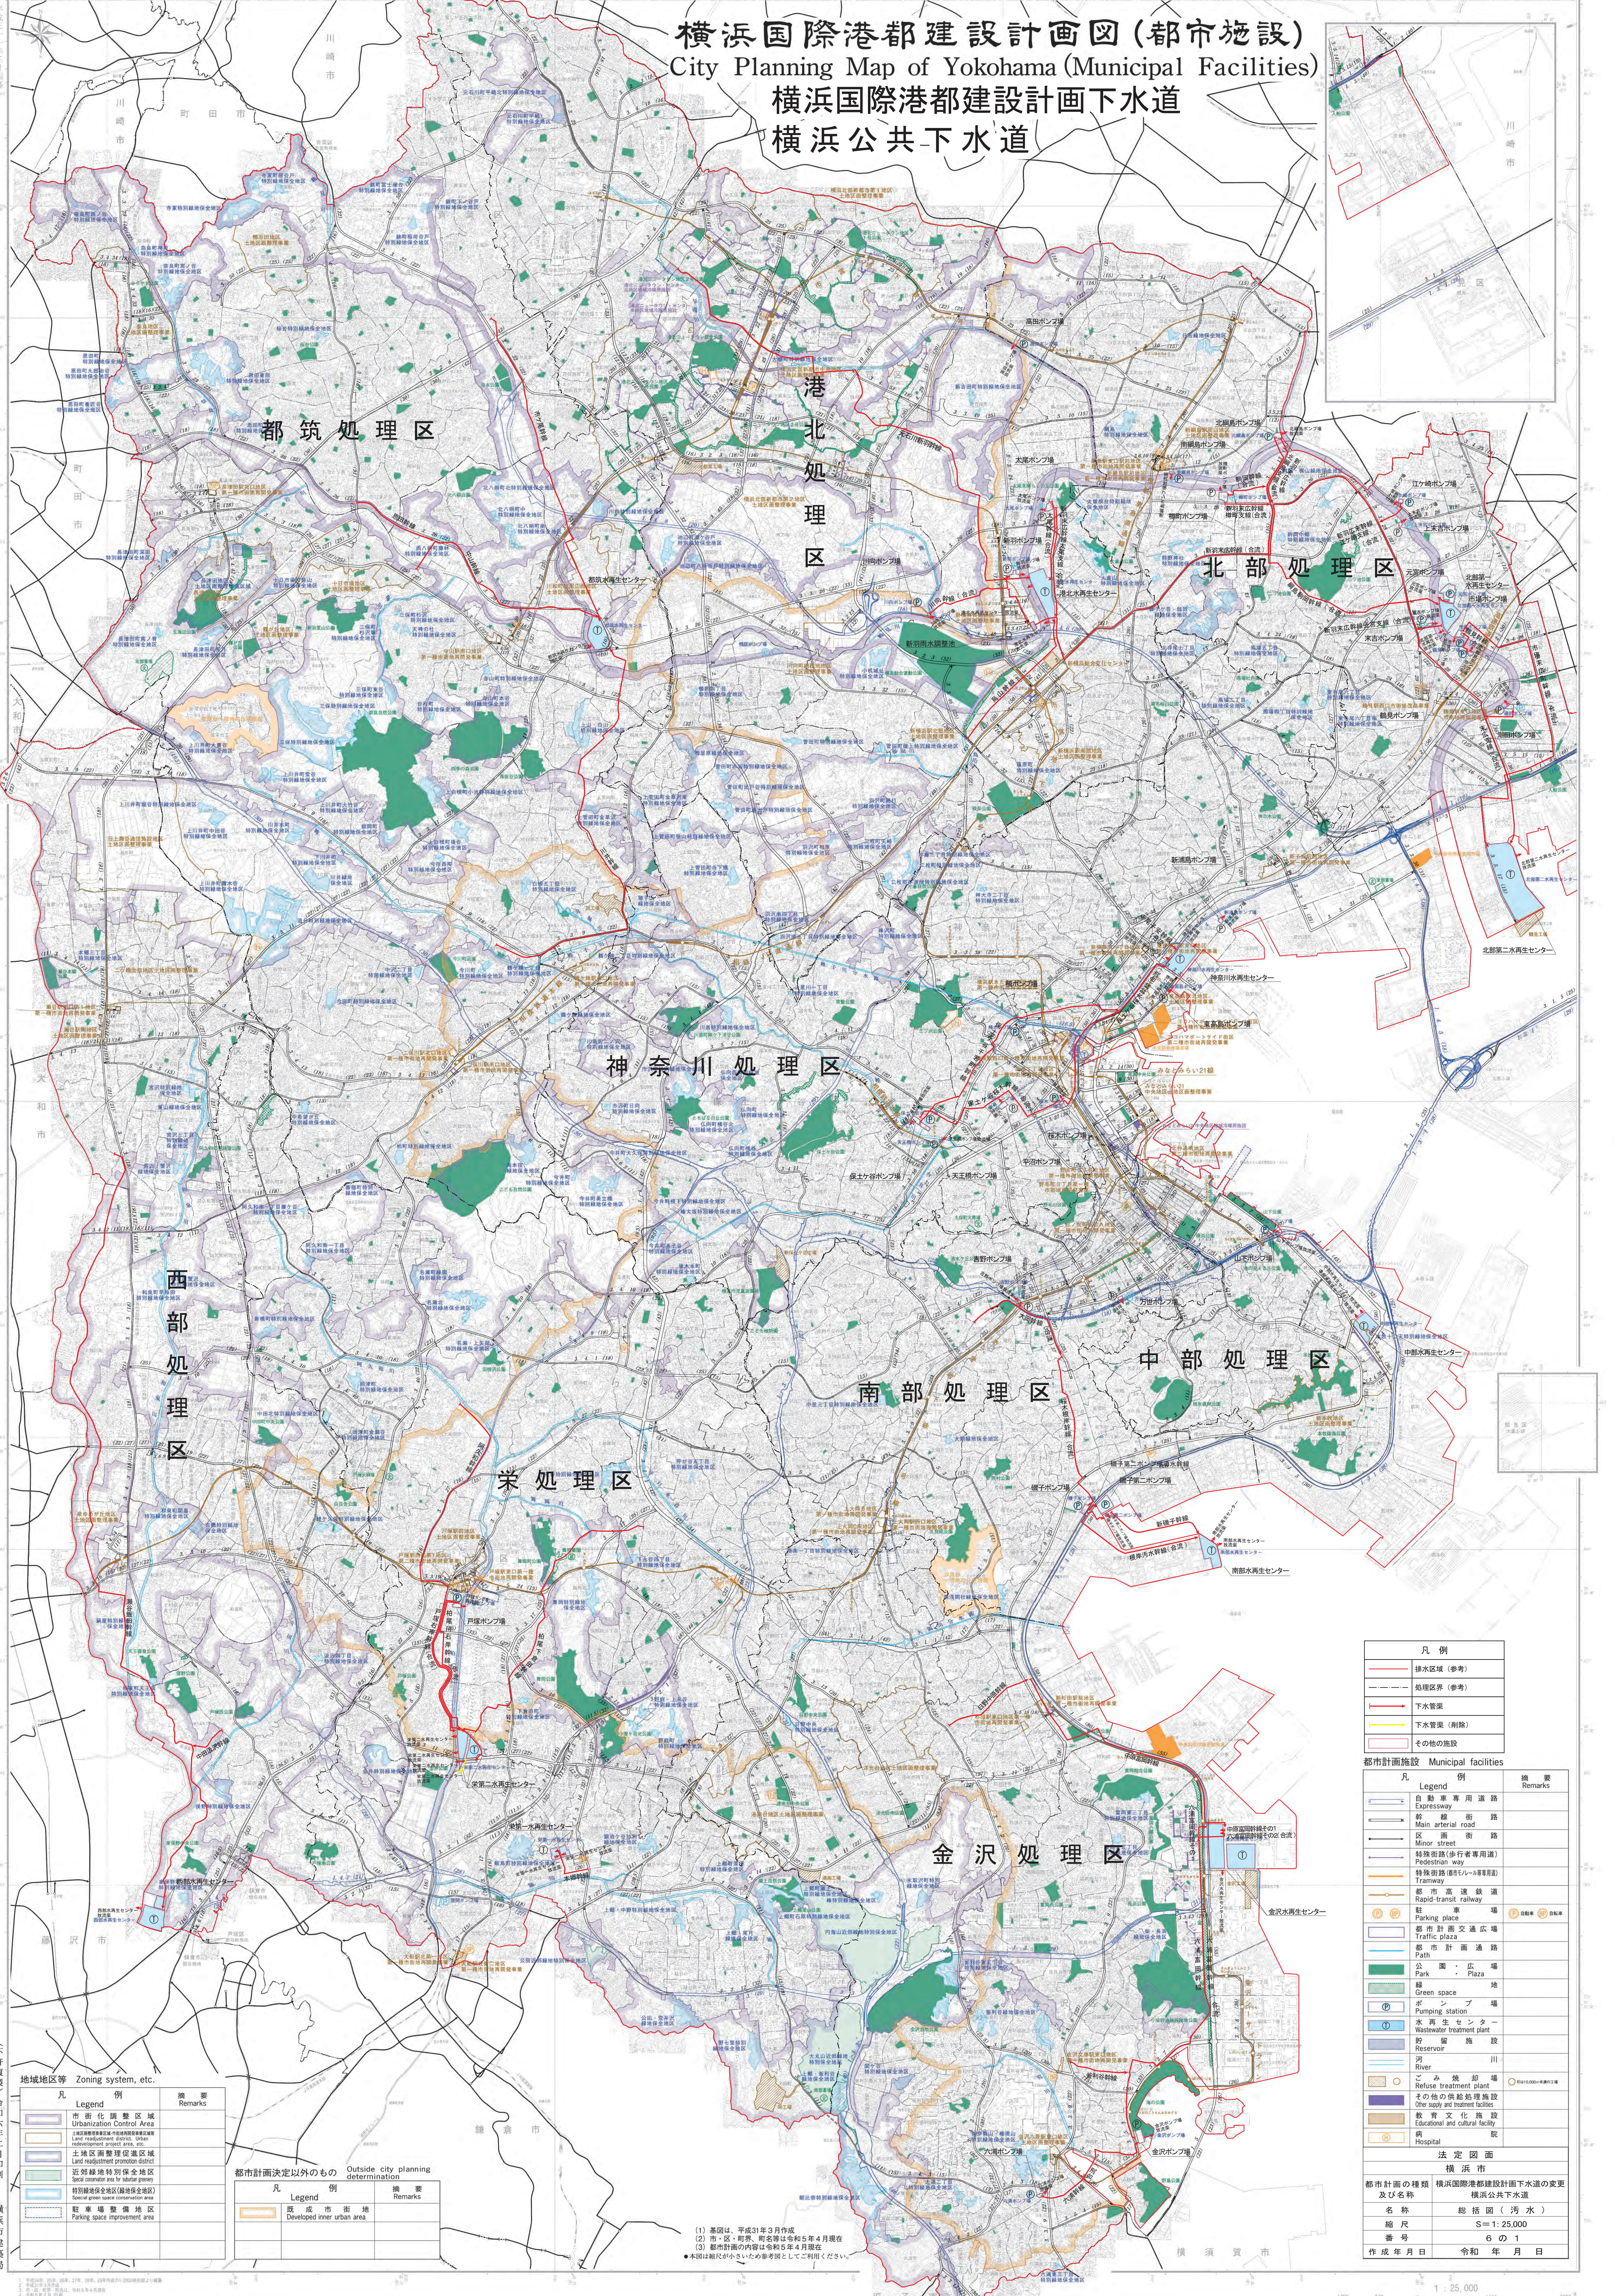

凡 例	
—	排水区域 (参考)
---	処理区界 (参考)
—	下水管渠
—	下水管渠 (断続)
—	その他の施設

都市計画施設 Municipal facilities

凡	Legend	例	換 要
—	自動車専用道路	Expressway	
—	幹線道路	Main arterial road	
—	区画街路	Minor street	
—	特殊道路(歩行者専用道)	Pedestrian way	
—	特殊道路(車両・歩行者専用道)	Rapid-transit railway	
—	駅	Parking place	
—	都市計画交通広場	Traffic plaza	
—	都市計画道路	Path	
—	公園・広場	Park	
—	緑地	Green space	
—	ポンプ場	Pumping station	
—	水再生センター	Wastewater treatment plant	
—	貯留施設	Reservoir	
—	河川	River	
—	ごみ焼却場	Refuse treatment plant	
—	その他の供給処理施設	Other supply and treatment facilities	
—	教育文化施設	Educational and cultural facility	
—	病院	Hospital	

法定図面

横浜市	
都市計画の種類	横浜国際港都建設計画下水道の変更
及名称	横浜公共下水道
名称	総括図(汚水)
縮尺	S=1:25,000
番号	6の1
作成年月日	令和 年 月 日

地域地区等 Zoning system, etc.	
凡	Legend
—	市街化調整区域
—	Urbanization Control Area
—	土地区画整理促進区域
—	Land readjustment promoter district
—	近郊緑地特別保全地区
—	Special conservation area for suburban greenery
—	特別緑地保全地区(緑地保全地区)
—	Special green space conservation area
—	駐車場整備地区
—	Parking space improvement area

都市計画決定以外のもの Outside city planning determination	
凡	Legend
—	既成市街地
—	Developed inner urban area

(1) 基図は、平成31年3月作成
(2) 市・区・町界、町名等は令和5年4月現在
(3) 都市計画の内容は令和5年4月現在
●本図は縮尺が小さいため参考図としてご利用ください。



横浜市長 令和六年二月印刷

横浜国際港都建設計画図(都市施設)

City Planning Map of Yokohama (Municipal Facilities)

横浜国際港都建設計画下水道

横浜公共下水道

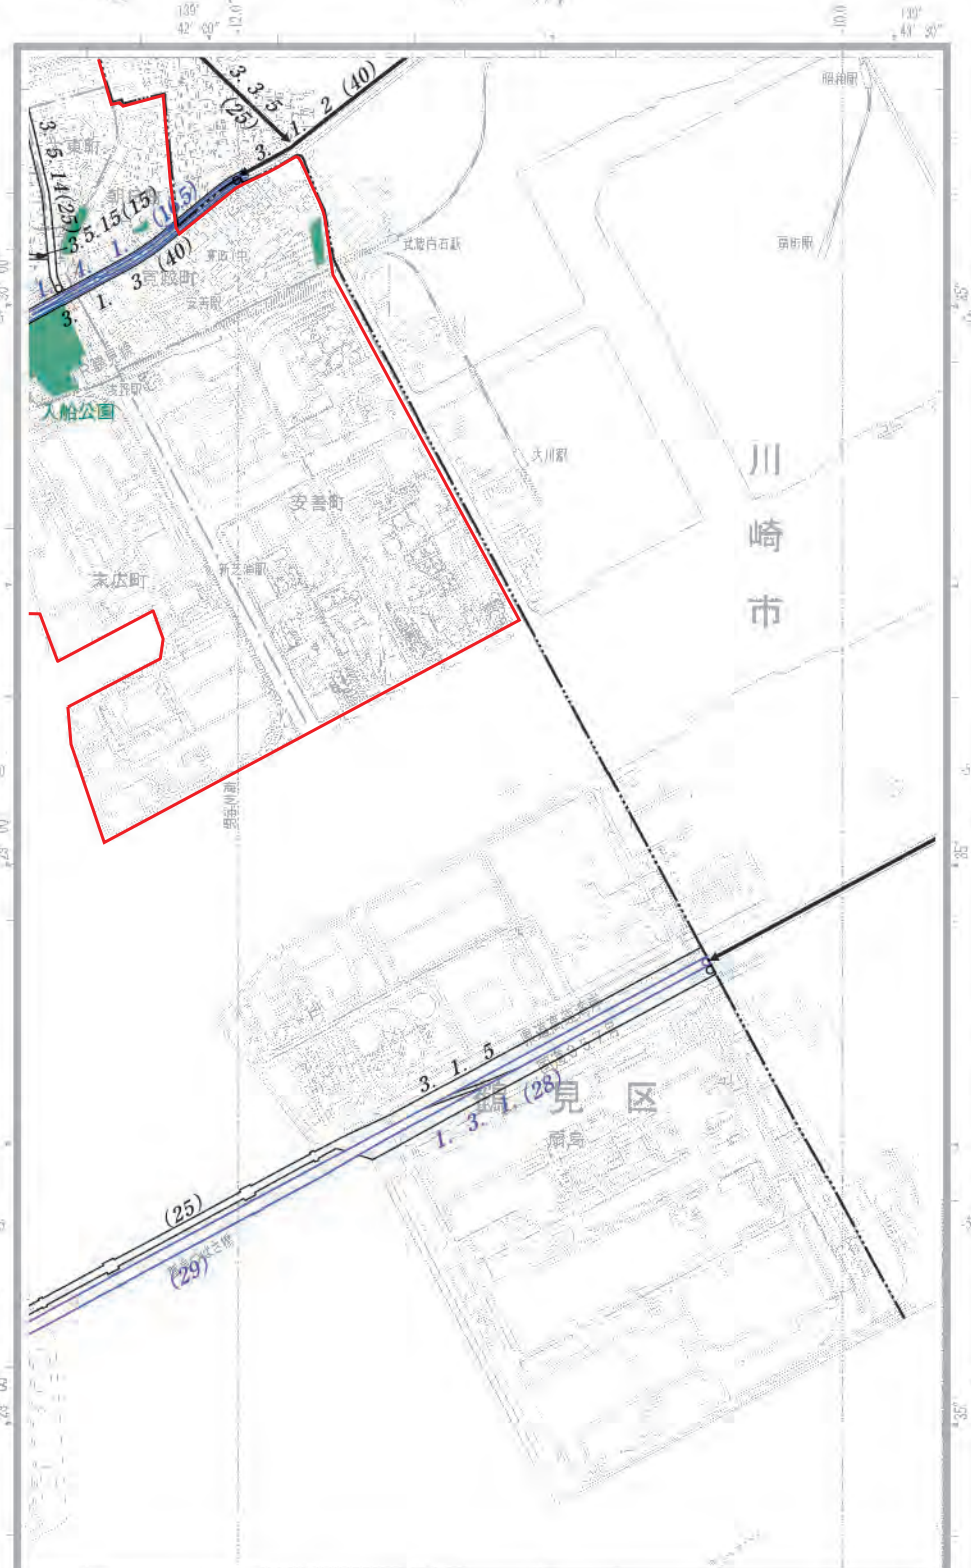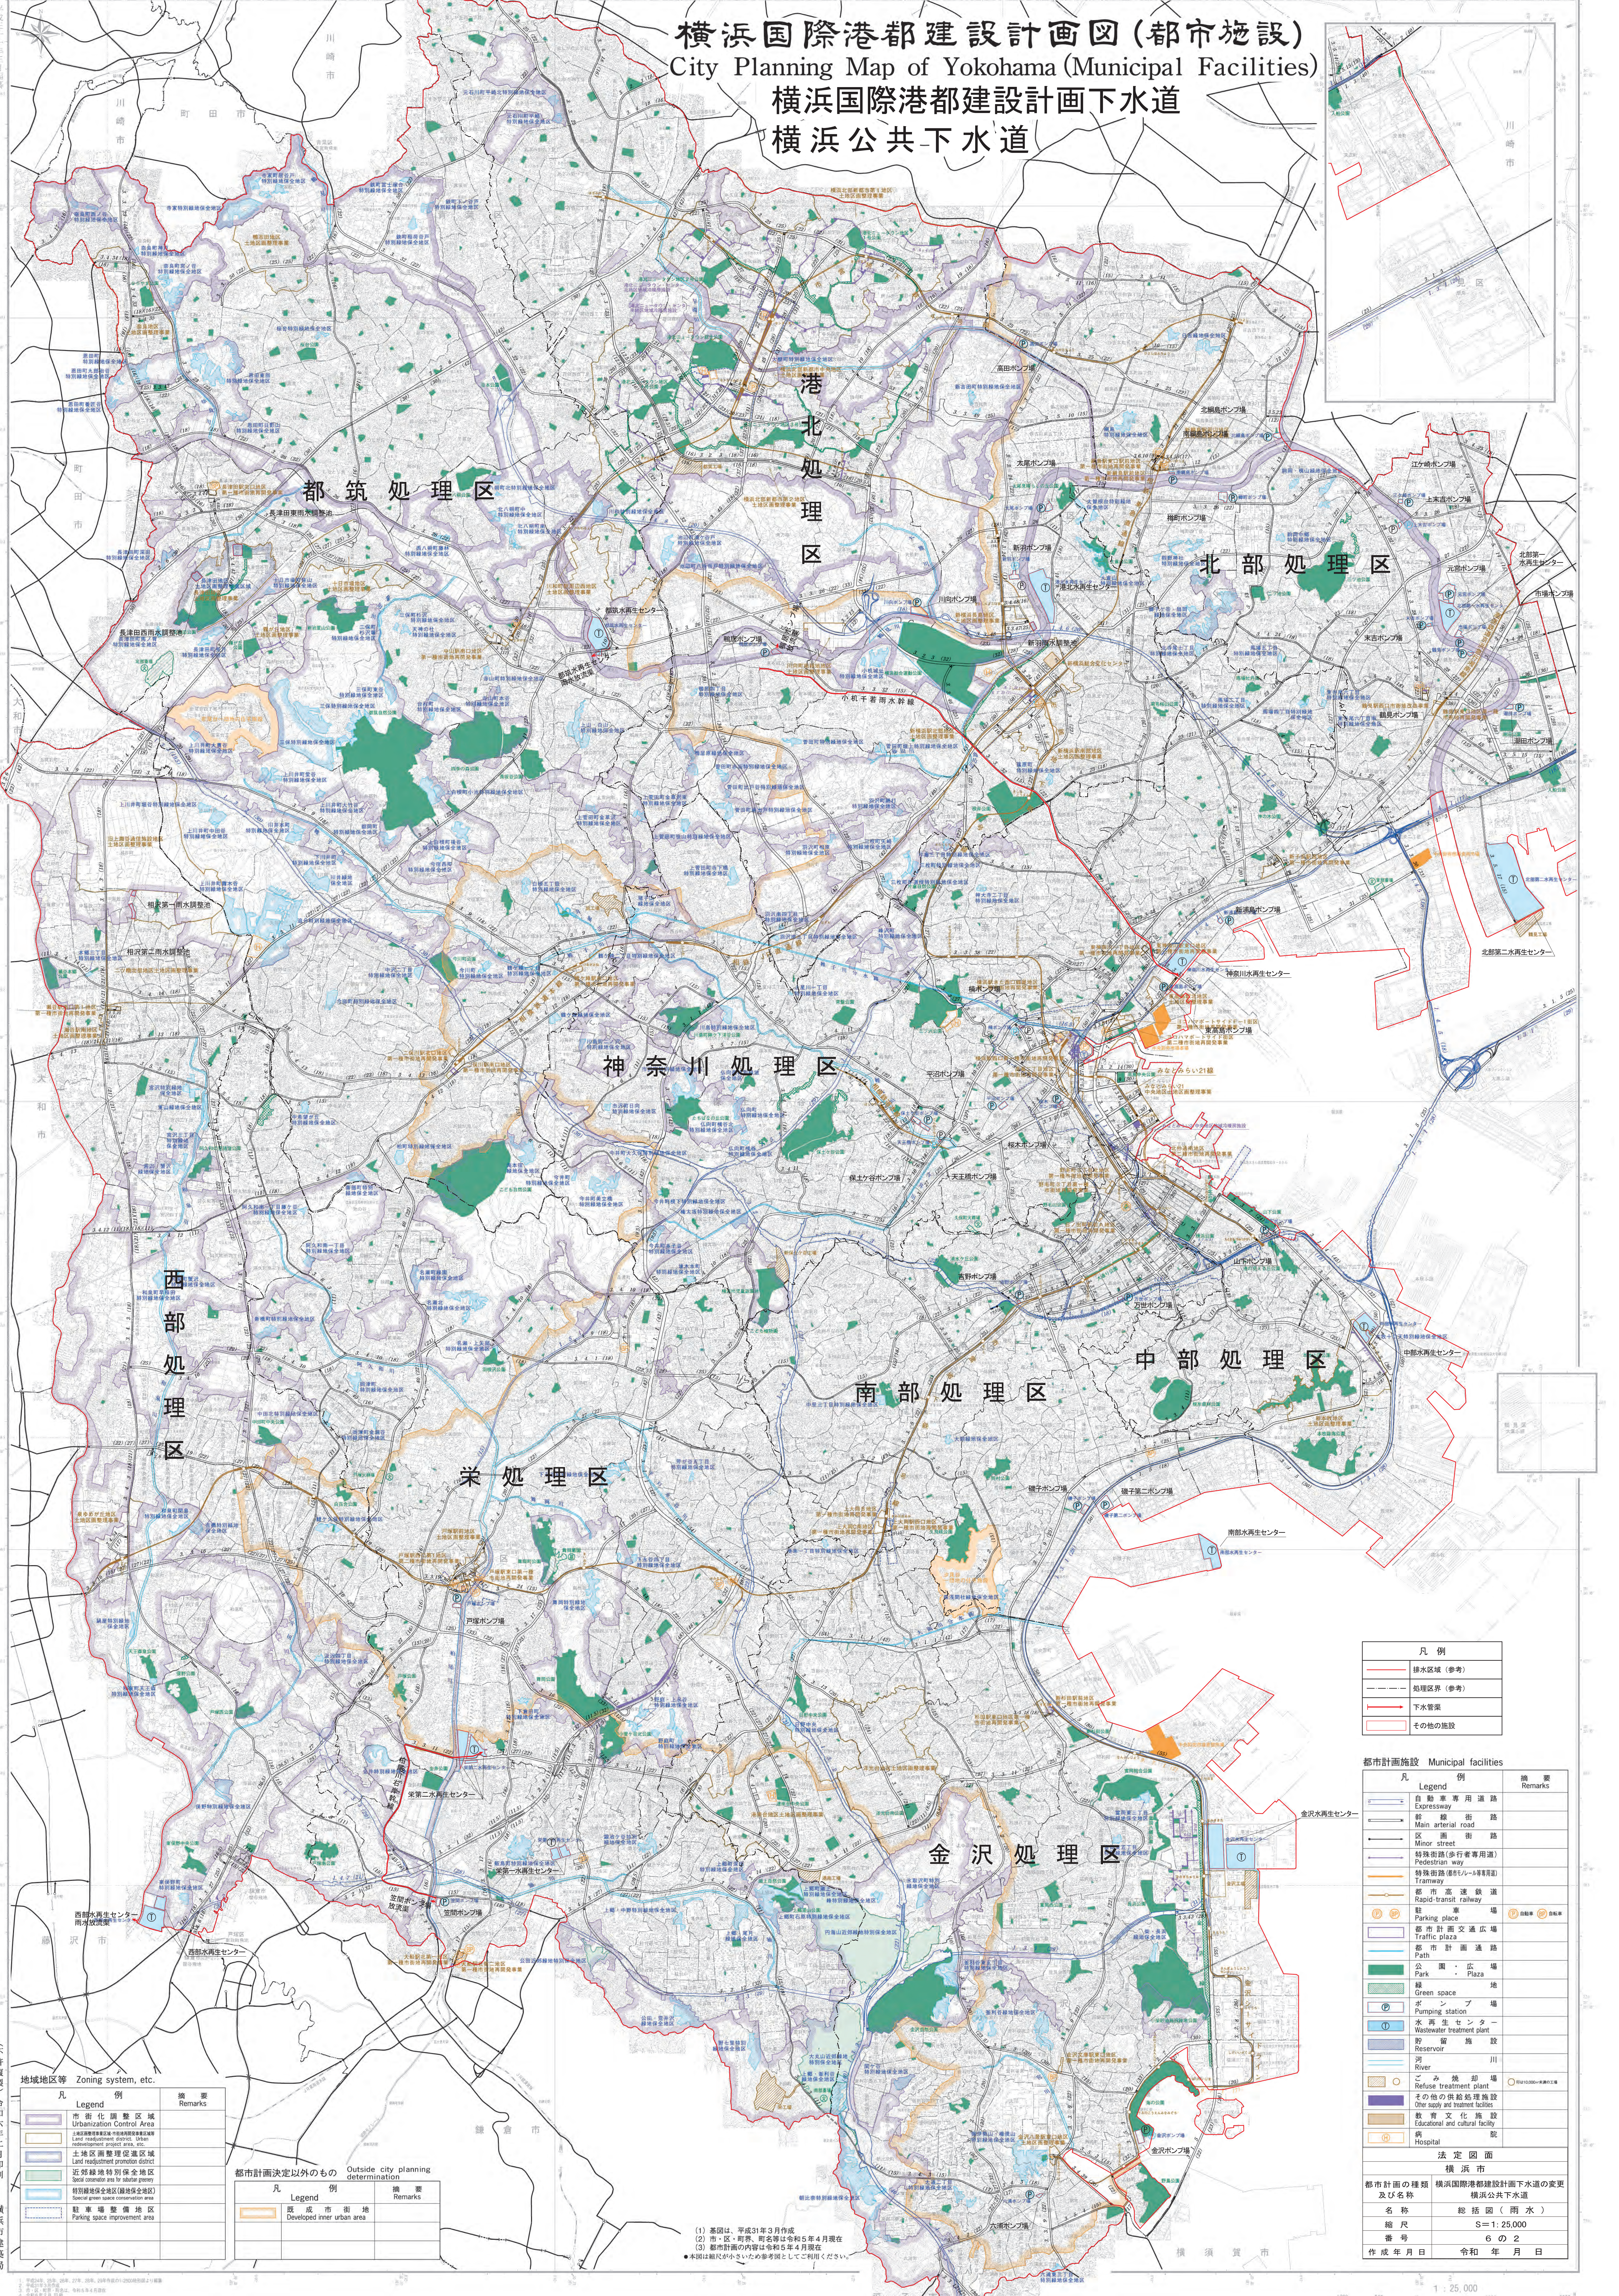

凡 例	
	排水区域 (参考)
	処理区界 (参考)
	下水管渠
	その他の施設

都市計画施設 Municipal facilities		
凡	Legend	換 要 Remarks
	自動車専用道路	Expressway
	幹線道路	Main arterial road
	区画街路	Minor street
	特殊道路(歩行者専用道)	Pedestrian way
	特殊道路(バス・トラック専用道)	Tramway
	特殊道路(バス・トラック専用道)	Rapid-transit railway
	駐 車 場	Parking place
	都市計画交通広場	Traffic plaza
	都市計画道路	Path
	公 園・広 場	Park
	緑 地	Green space
	ポン プ 場	Pumping station
	水 再 生 セ ン タ ー	Wastewater treatment plant
	貯 留 施 設	Reservoir
	河 川	River
	ご 焼 却 場	Incinerator
	その他の供給処理施設	One supply and treatment facilities
	教育文化施設	Educational and cultural facility
	病 院	Hospital




法 定 図 面	
横 浜 市	
都市計画の種類 及び名称	横浜国際港都建設計画下水道の変更 横浜公共下水道
名 称	総 括 図 (雨 水)
縮 尺	S=1:25,000
番 号	6 の 2
作 成 年 月 日	令 和 年 月 日

地域地区等 Zoning system, etc.		
凡	Legend	換 要 Remarks
	市街化調整区域	Urbanization Control Area
	市街化調整区域(市街化調整区域)	Urbanization Control Area (Urbanization Control Area)
	市街化調整区域(市街化調整区域)	Urbanization Control Area (Urbanization Control Area)
都市計画決定以外のもの Outside city planning determination		
凡	Legend	換 要 Remarks
	既成市街地	Developed inner urban area

(1) 基図は、平成31年3月作成
(2) 市・区・町界、町名等は令和5年4月現在
(3) 都市計画の内容は令和5年4月現在
●本図は縮尺が小さいため参考図としてご利用ください。




横浜市建設局

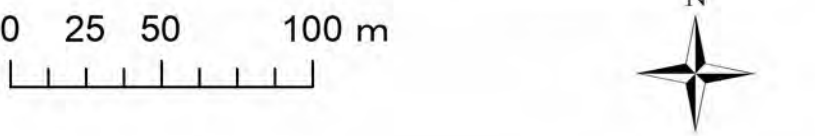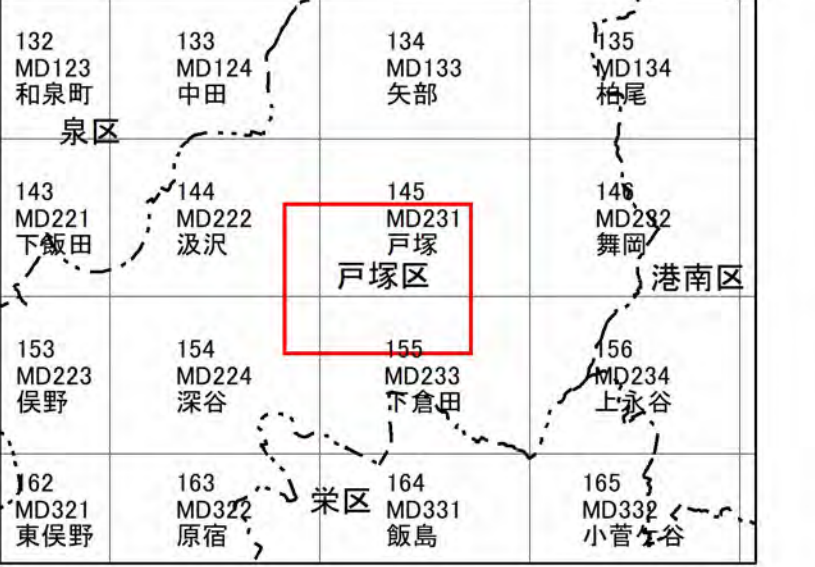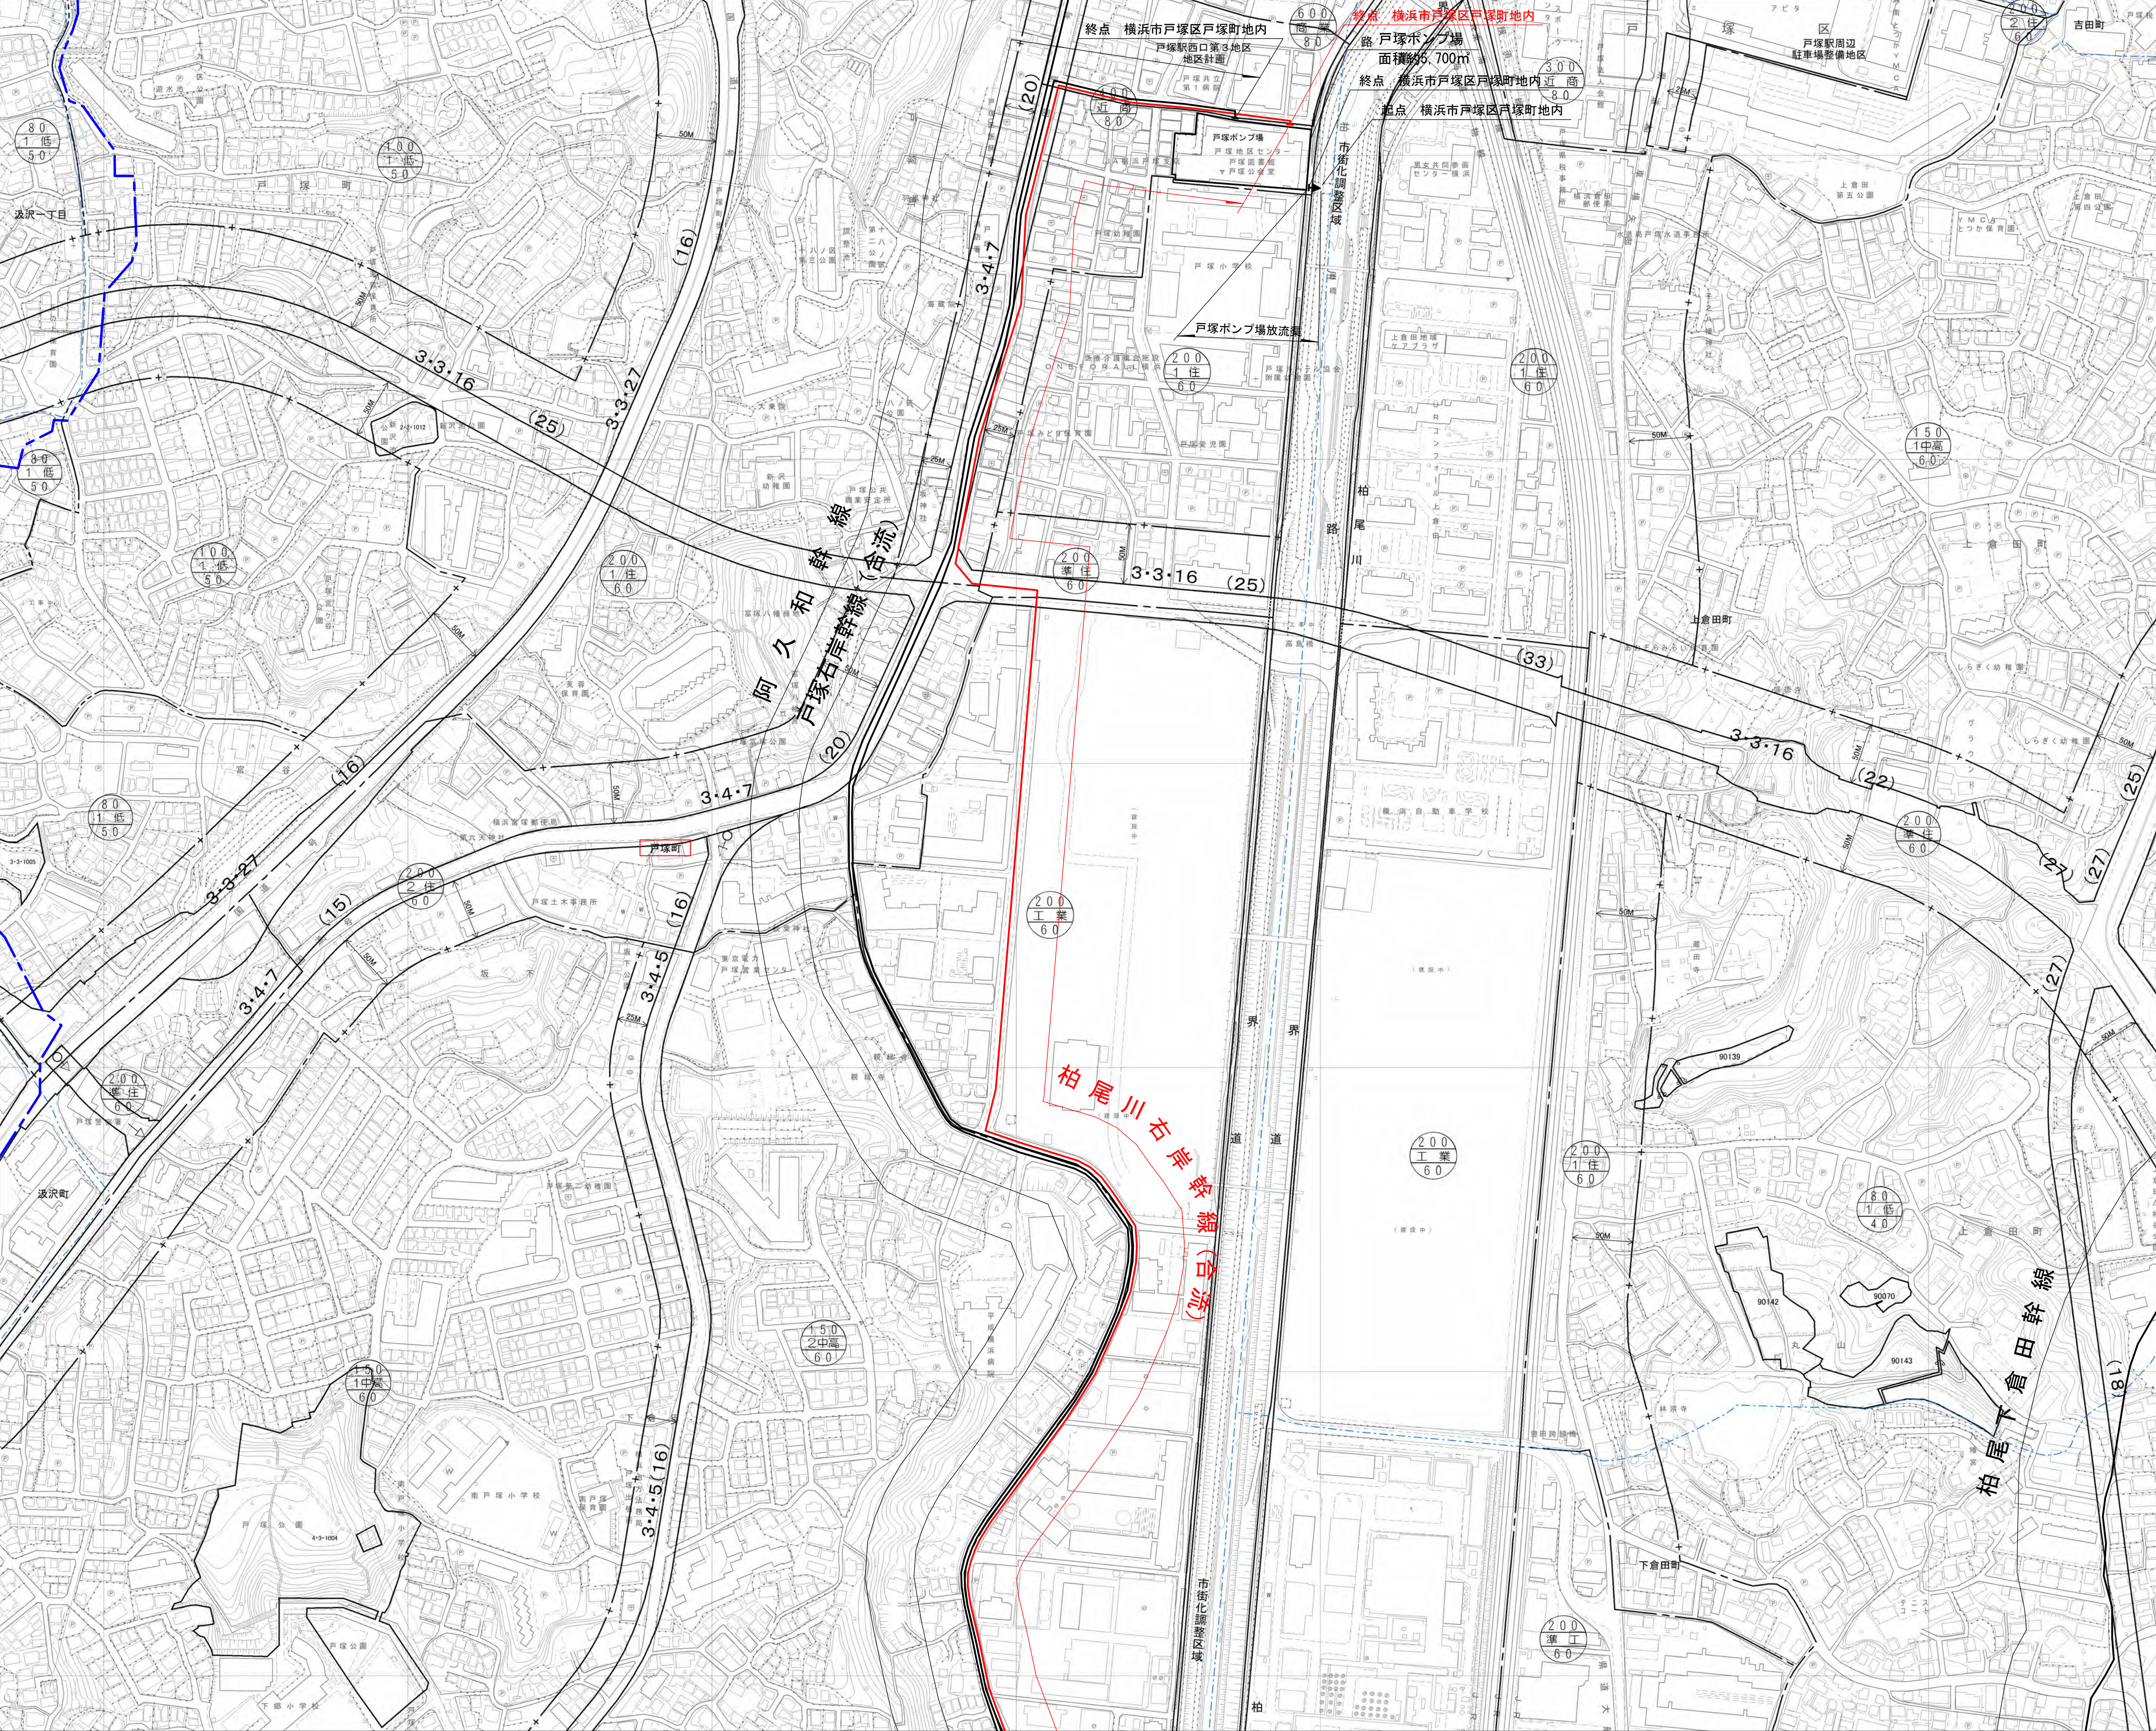

- 都県界
- 市界
- 区界
- 町界




凡 例	
処理区界(参考)	
下水管渠(追加)	
下水管渠(削除)	
下水管渠	

法 定 図 面	
横 浜 市	
都市計画の種類及び名称	横浜国際港都建設計画下水道の変更 横浜公共下水道
名 称	計 画 図 (汚 水)
縮 尺	S=1:2,500
番 号	6 の 3
作成年月日	令和 年 月 日

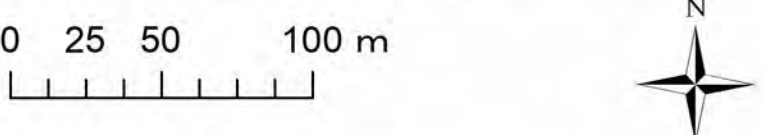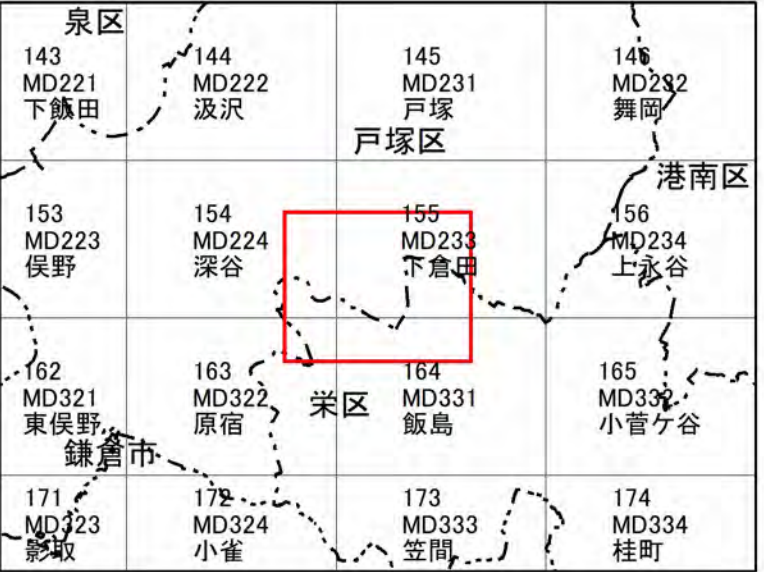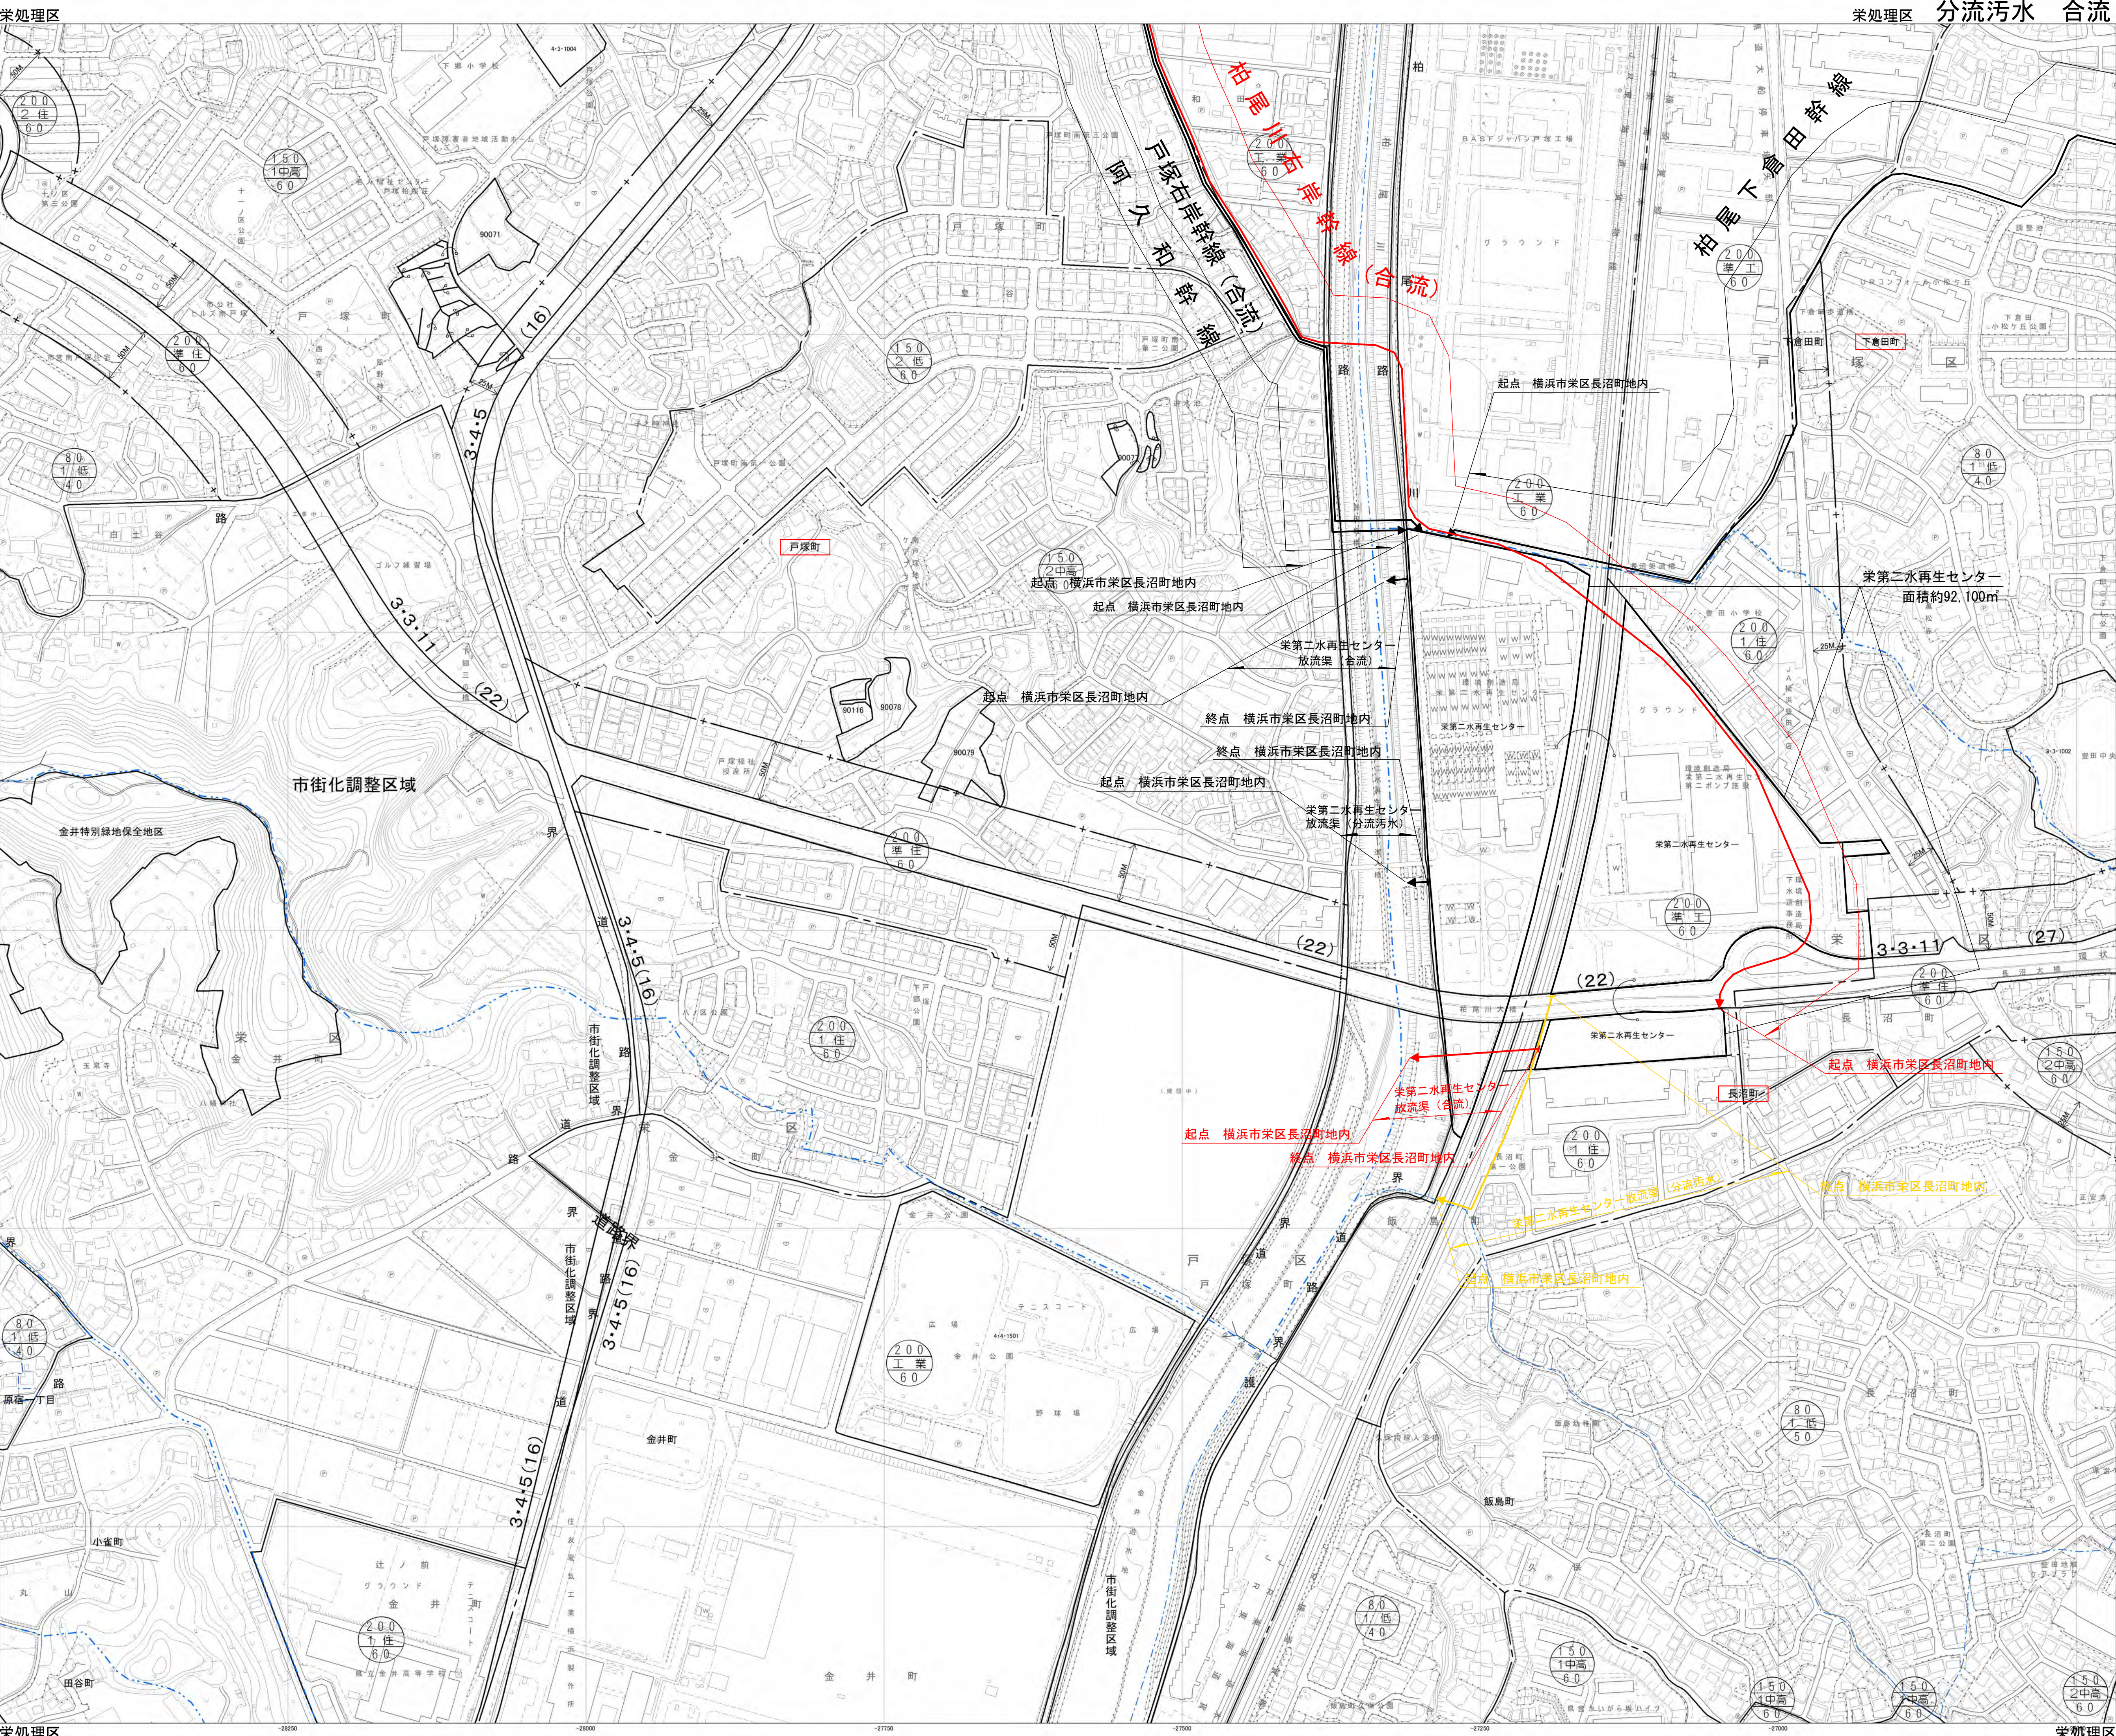




凡 例	
処理区界(参考)	---
下水管渠(追加)	→
下水管渠(削除)	→
下水管渠	→

法 定 図 面	
横 浜 市	
都市計画の種類 及び名称	横浜国際港都建設計画下水道の変更 横浜公共下水道
名 称	計 画 図 (汚 水)
縮 尺	S=1:2,500
番 号	6 の 4
作成年月日	令和 年 月 日

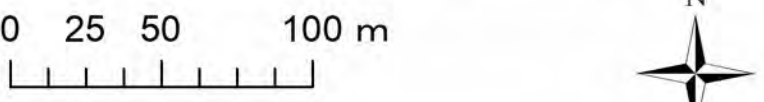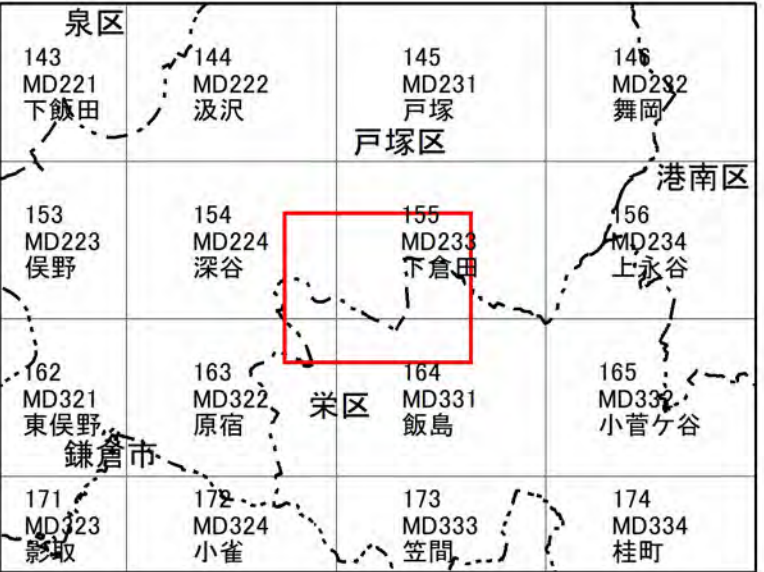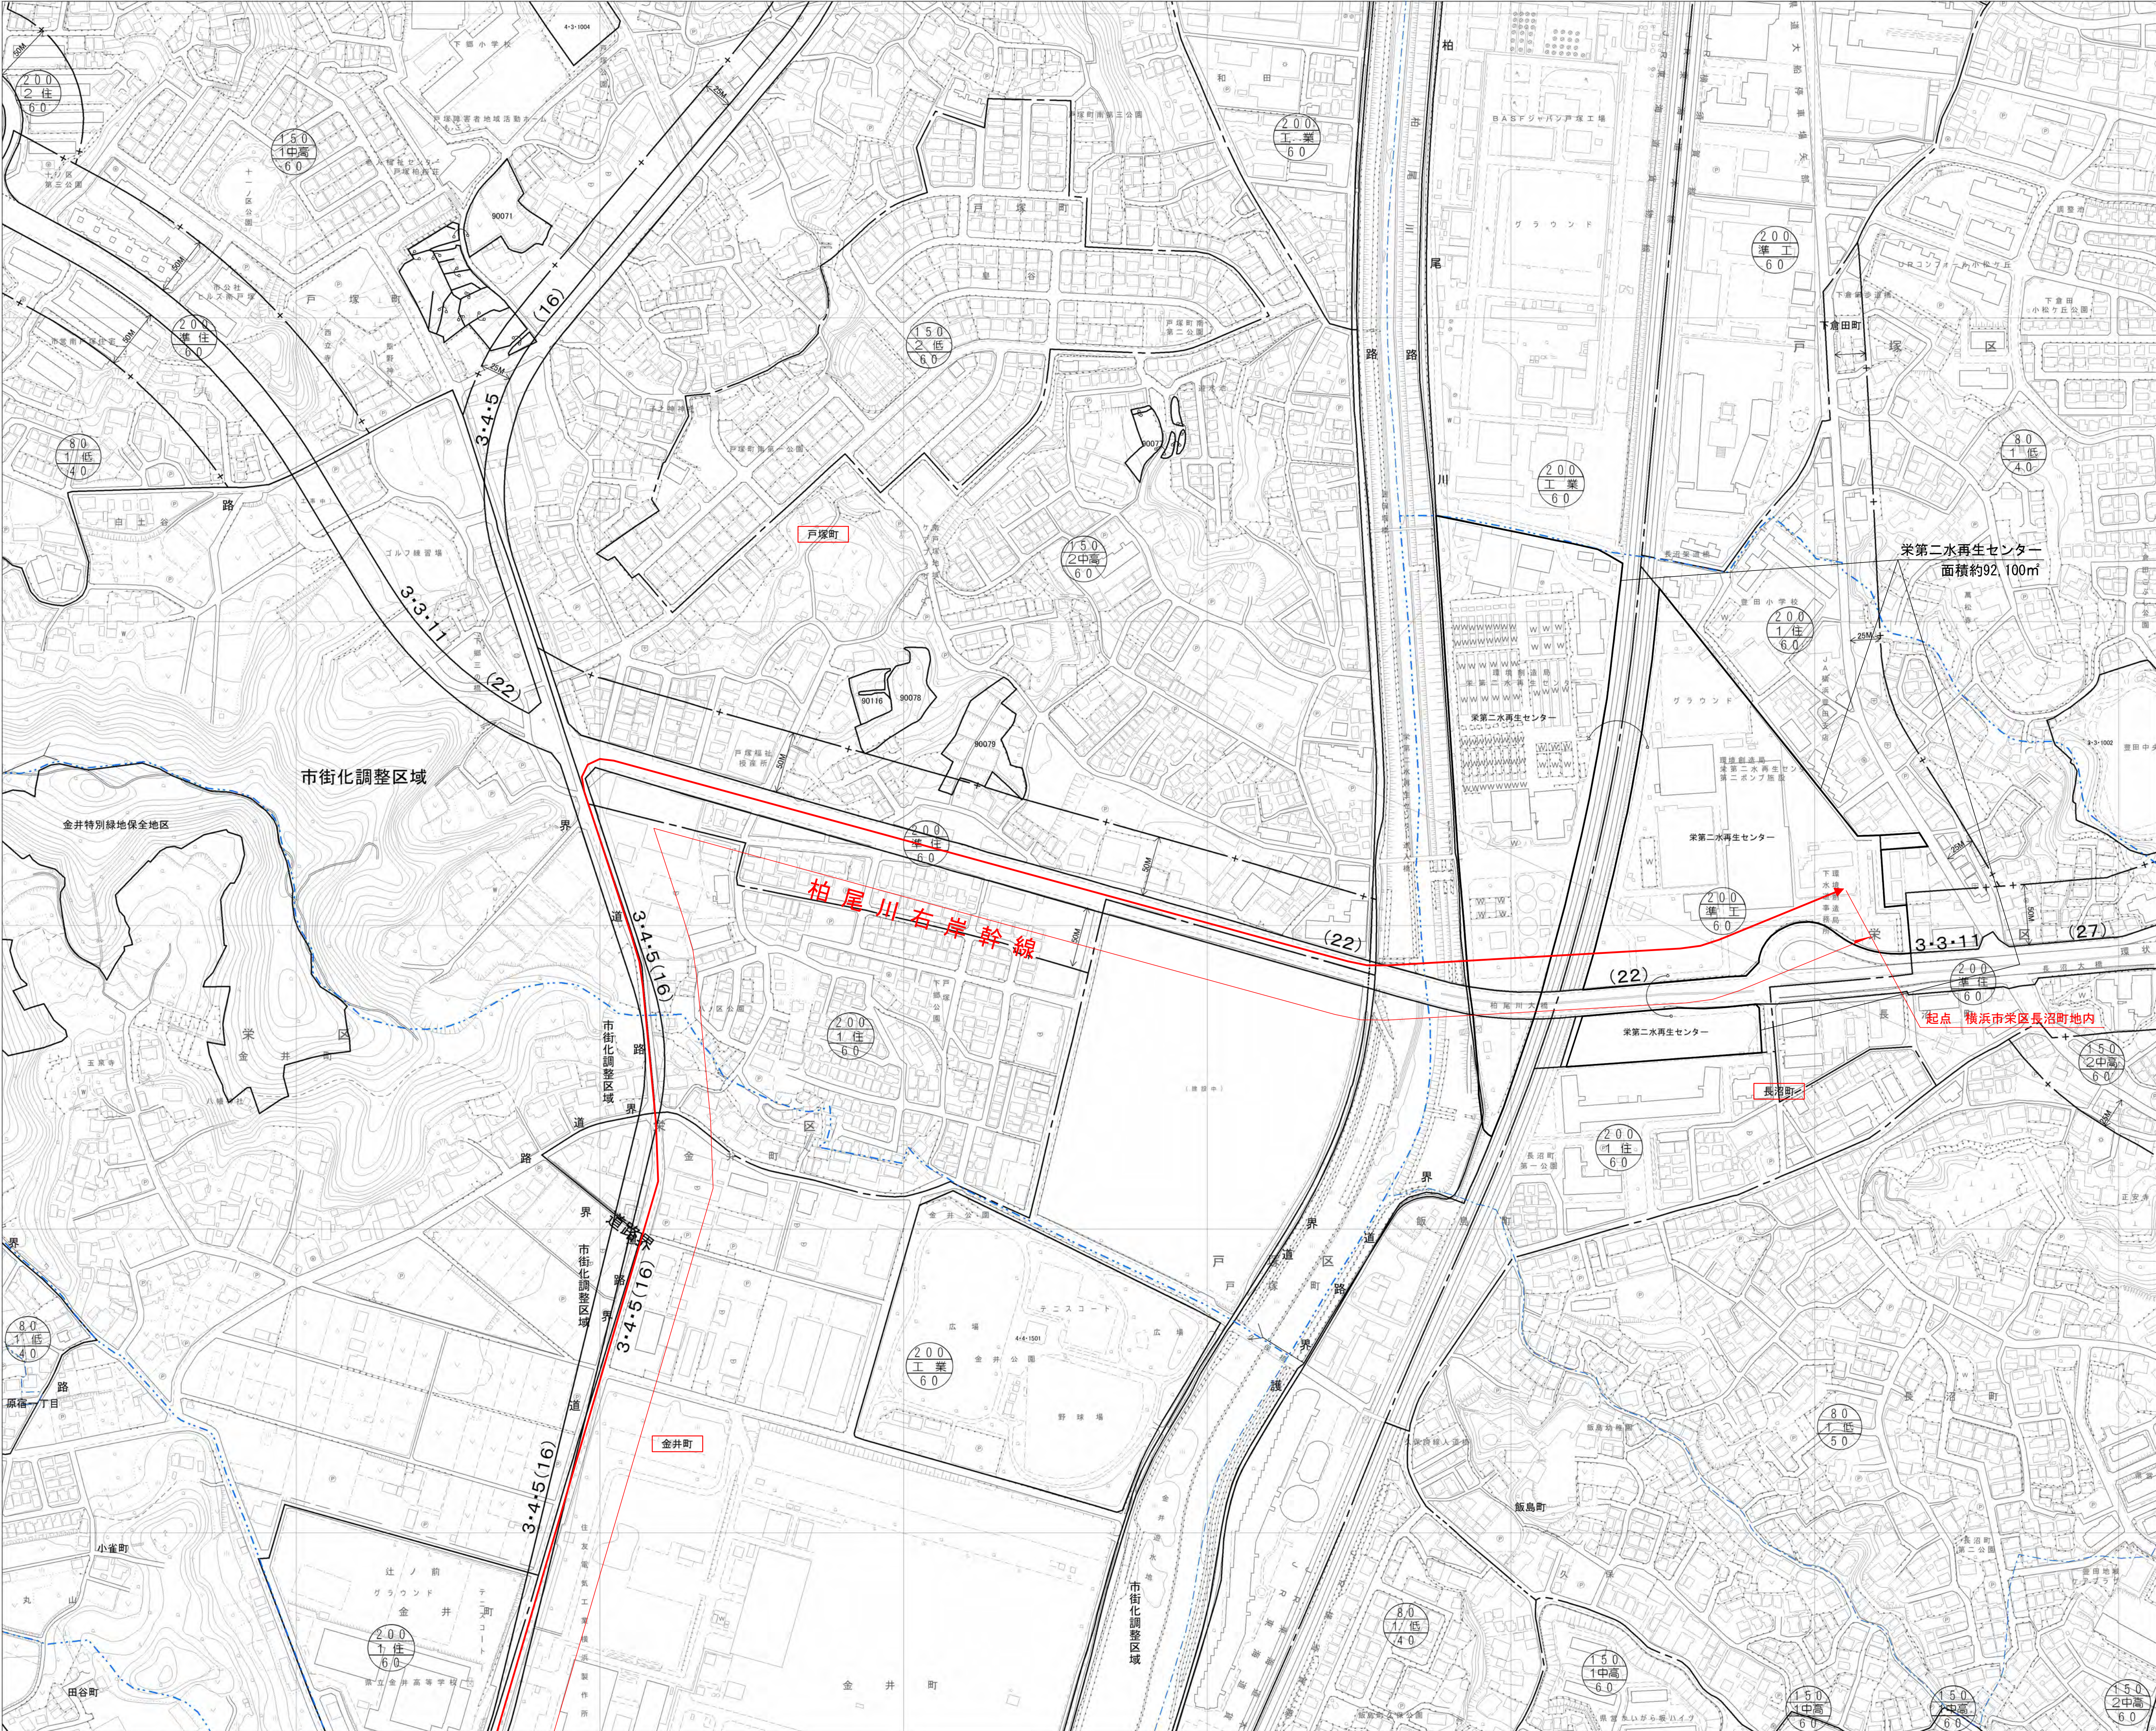

凡 例	
処理区界(参考)	---
下水管渠(追加)	→
下水管渠(削除)	→
下水管渠	→

法 定 図 面	
横 浜 市	
都市計画の種類 及び名称	横浜国際港都建設計画下水道の変更 横浜公共下水道
名 称	計 画 図 (雨 水)
縮 尺	S=1:2,500
番 号	6 の 5
作成年月日	令和 年 月 日

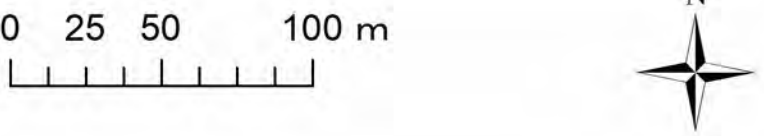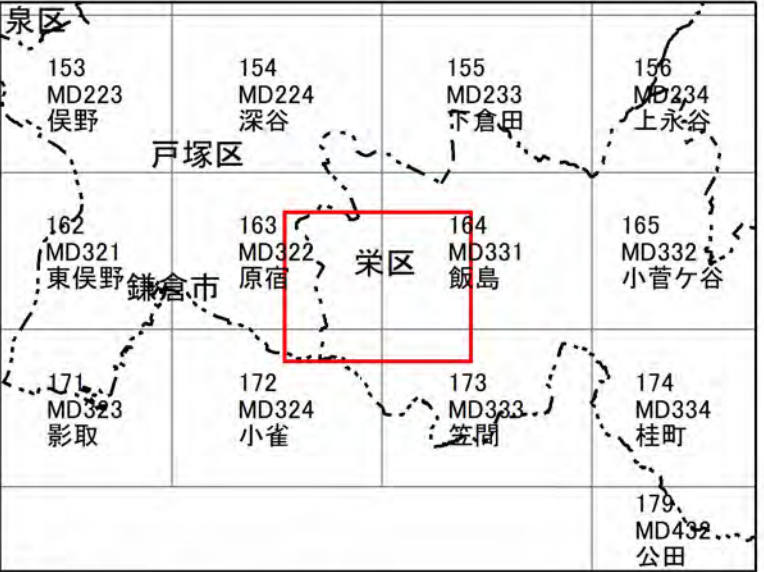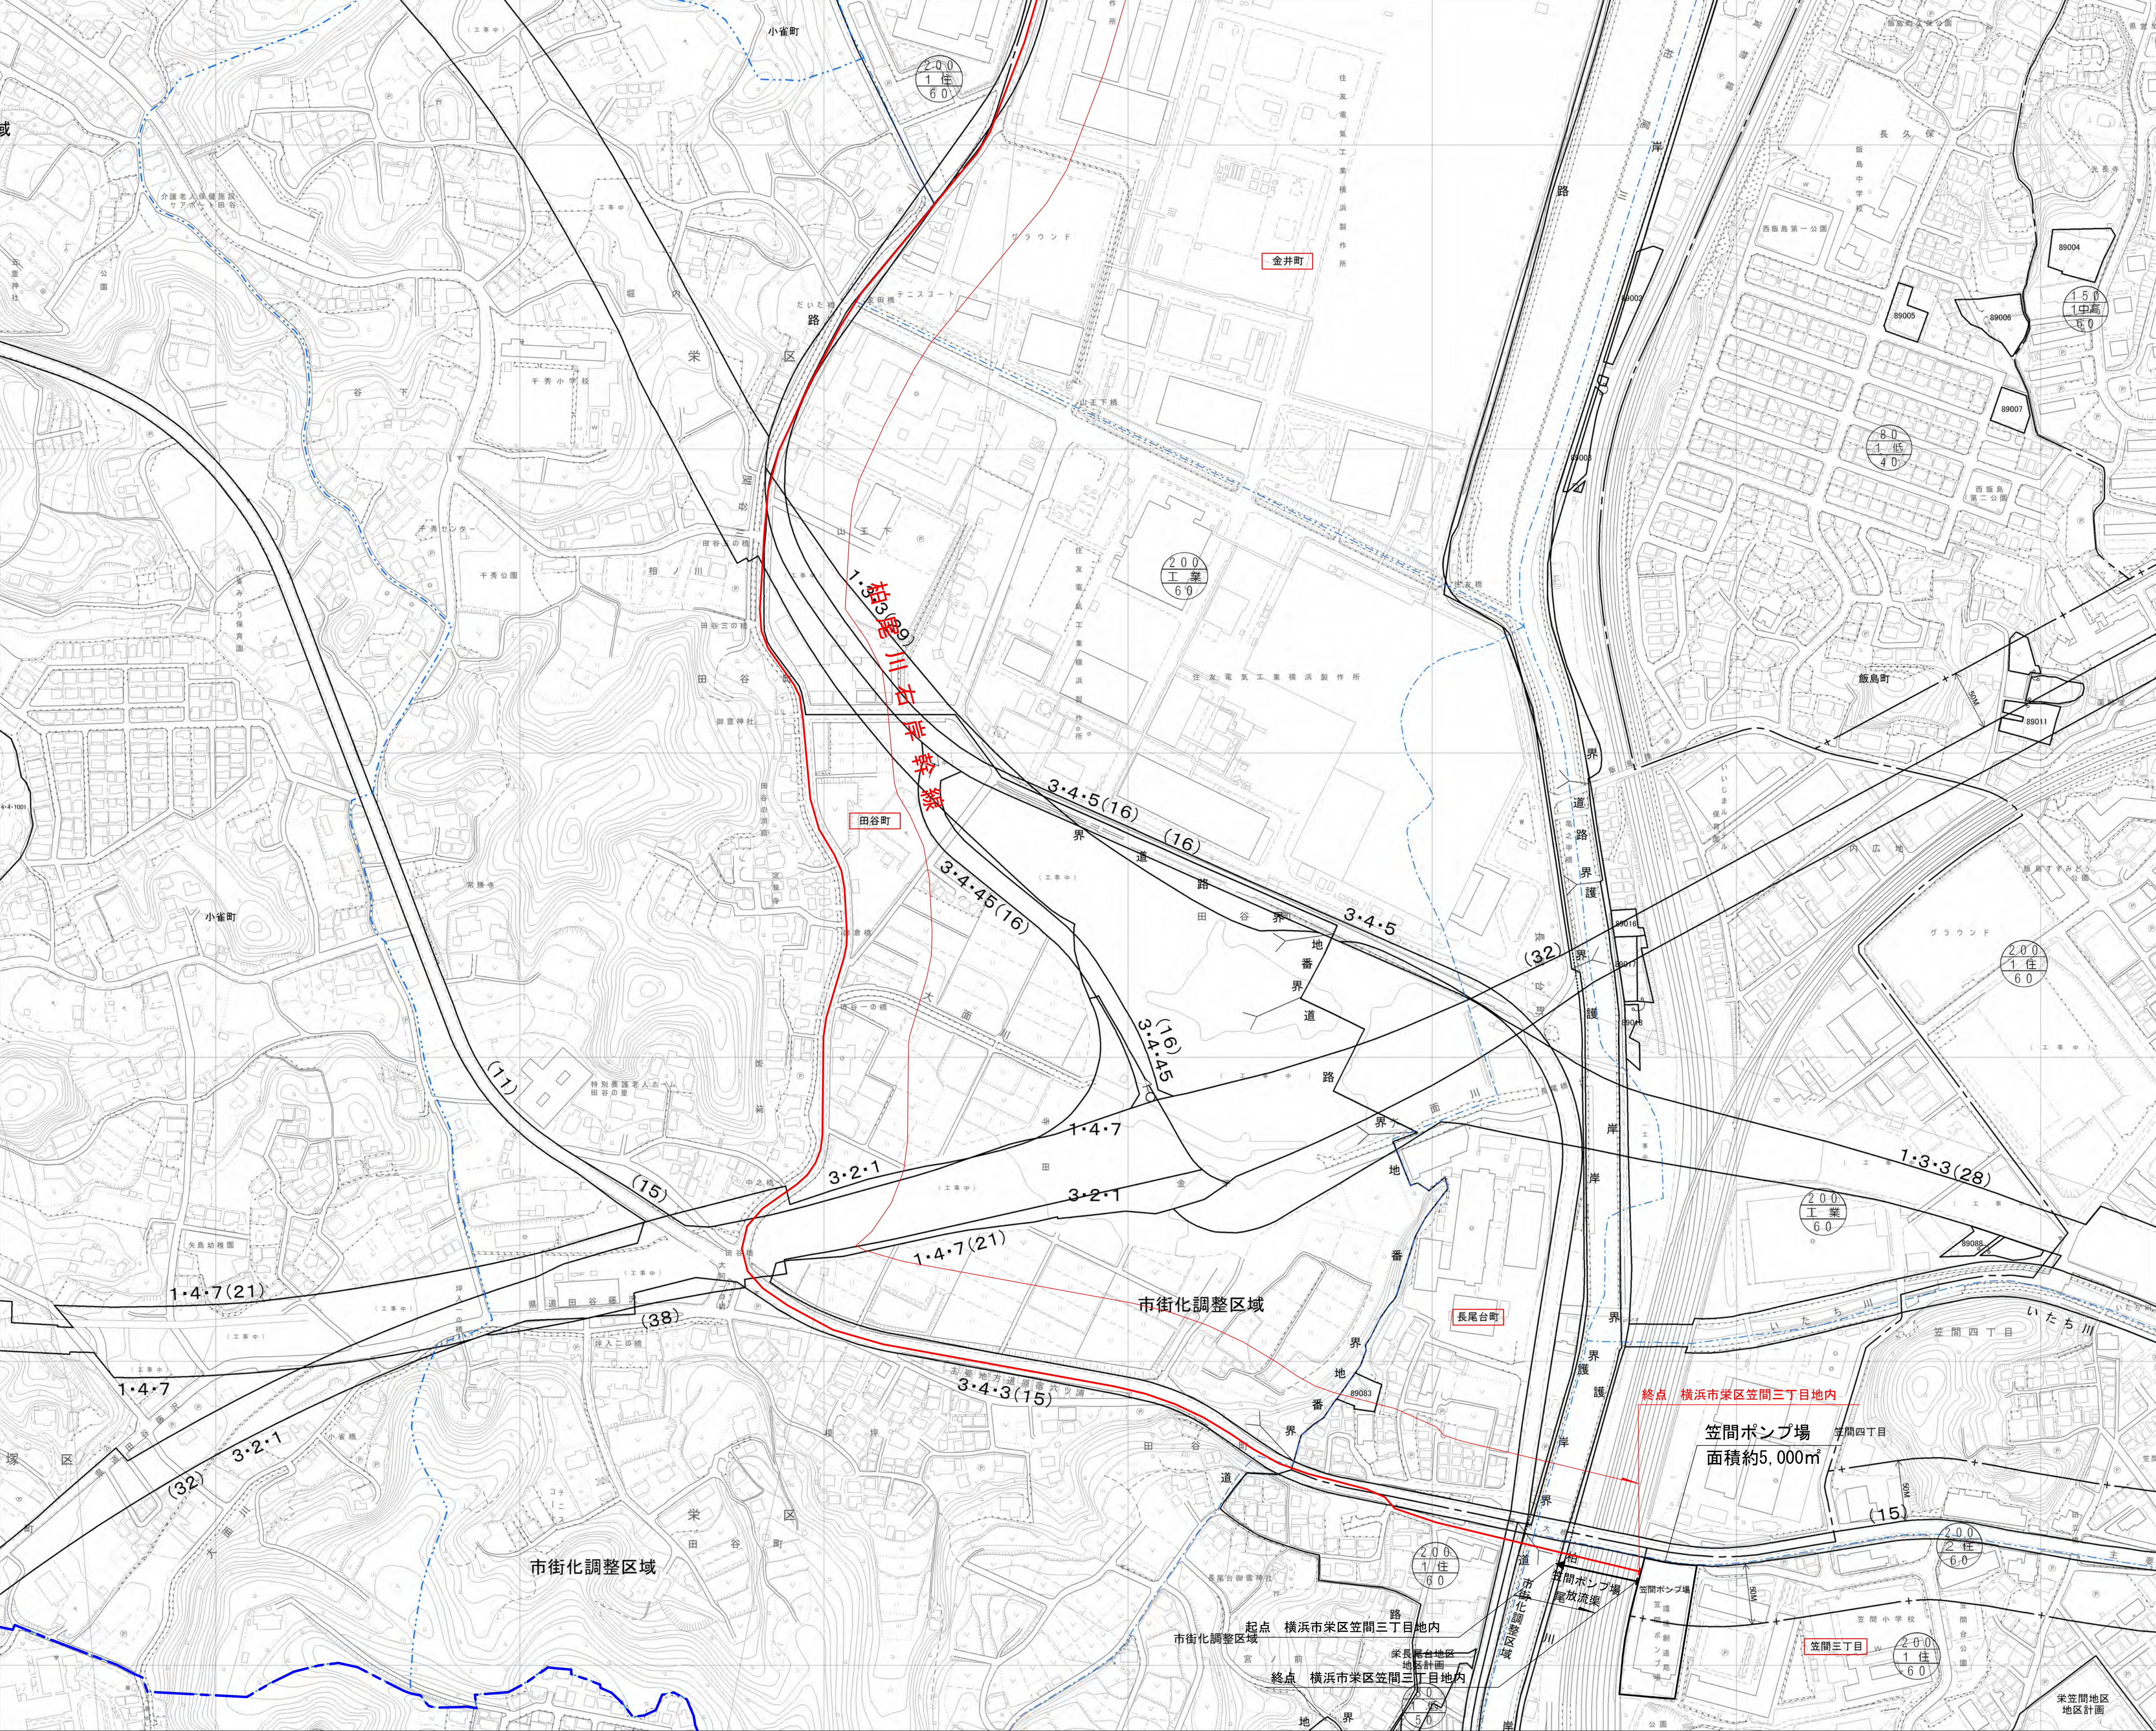

凡 例	
処理区界(参考)	
下水管渠(追加)	
下水管渠(削除)	
下水管渠	

法 定 図 面	
横 浜 市	
都市計画の種類 及び名称	横浜国際港都建設計画下水道の変更 横浜公共下水道
名 称	計 画 図 (雨 水)
縮 尺	S=1:2,500
番 号	6 の 6
作成年月日	令和 年 月 日