

**凡例**  
**< 現在 >**

- バス停(両方向)
- ▶ バス停(矢印方向のみ)
- バス停名 バス停名
- 二俣川駅方面行
- 鶴ヶ峰駅方面行
- 二俣川駅方面循環

**< 変更 >**

**< 路線 >**

- 延長
- 廃止

**< バス停 >**

- 新設(両方向)
- ▶ 新設・移設(矢印方向のみ)
- 廃止
- バス停名

**< 変更点 >**

(2) 路線の延長、廃止

ア 延長  
 (ア) スーパーマムに路線を延長  
 (イ) ふれあい公園を通る路線に延長

イ 廃止  
 スーパー三和までの路線の一部を廃止


(3) 停留所の新設、移設、廃止

ア 新設  
 「スーパーマム」及び「ふれあい公園前」

イ 移設  
 「四季美マート前(スーパー三和方面行)」  
 「小石川外科医院前」

ウ 廃止  
 「スーパー三和」



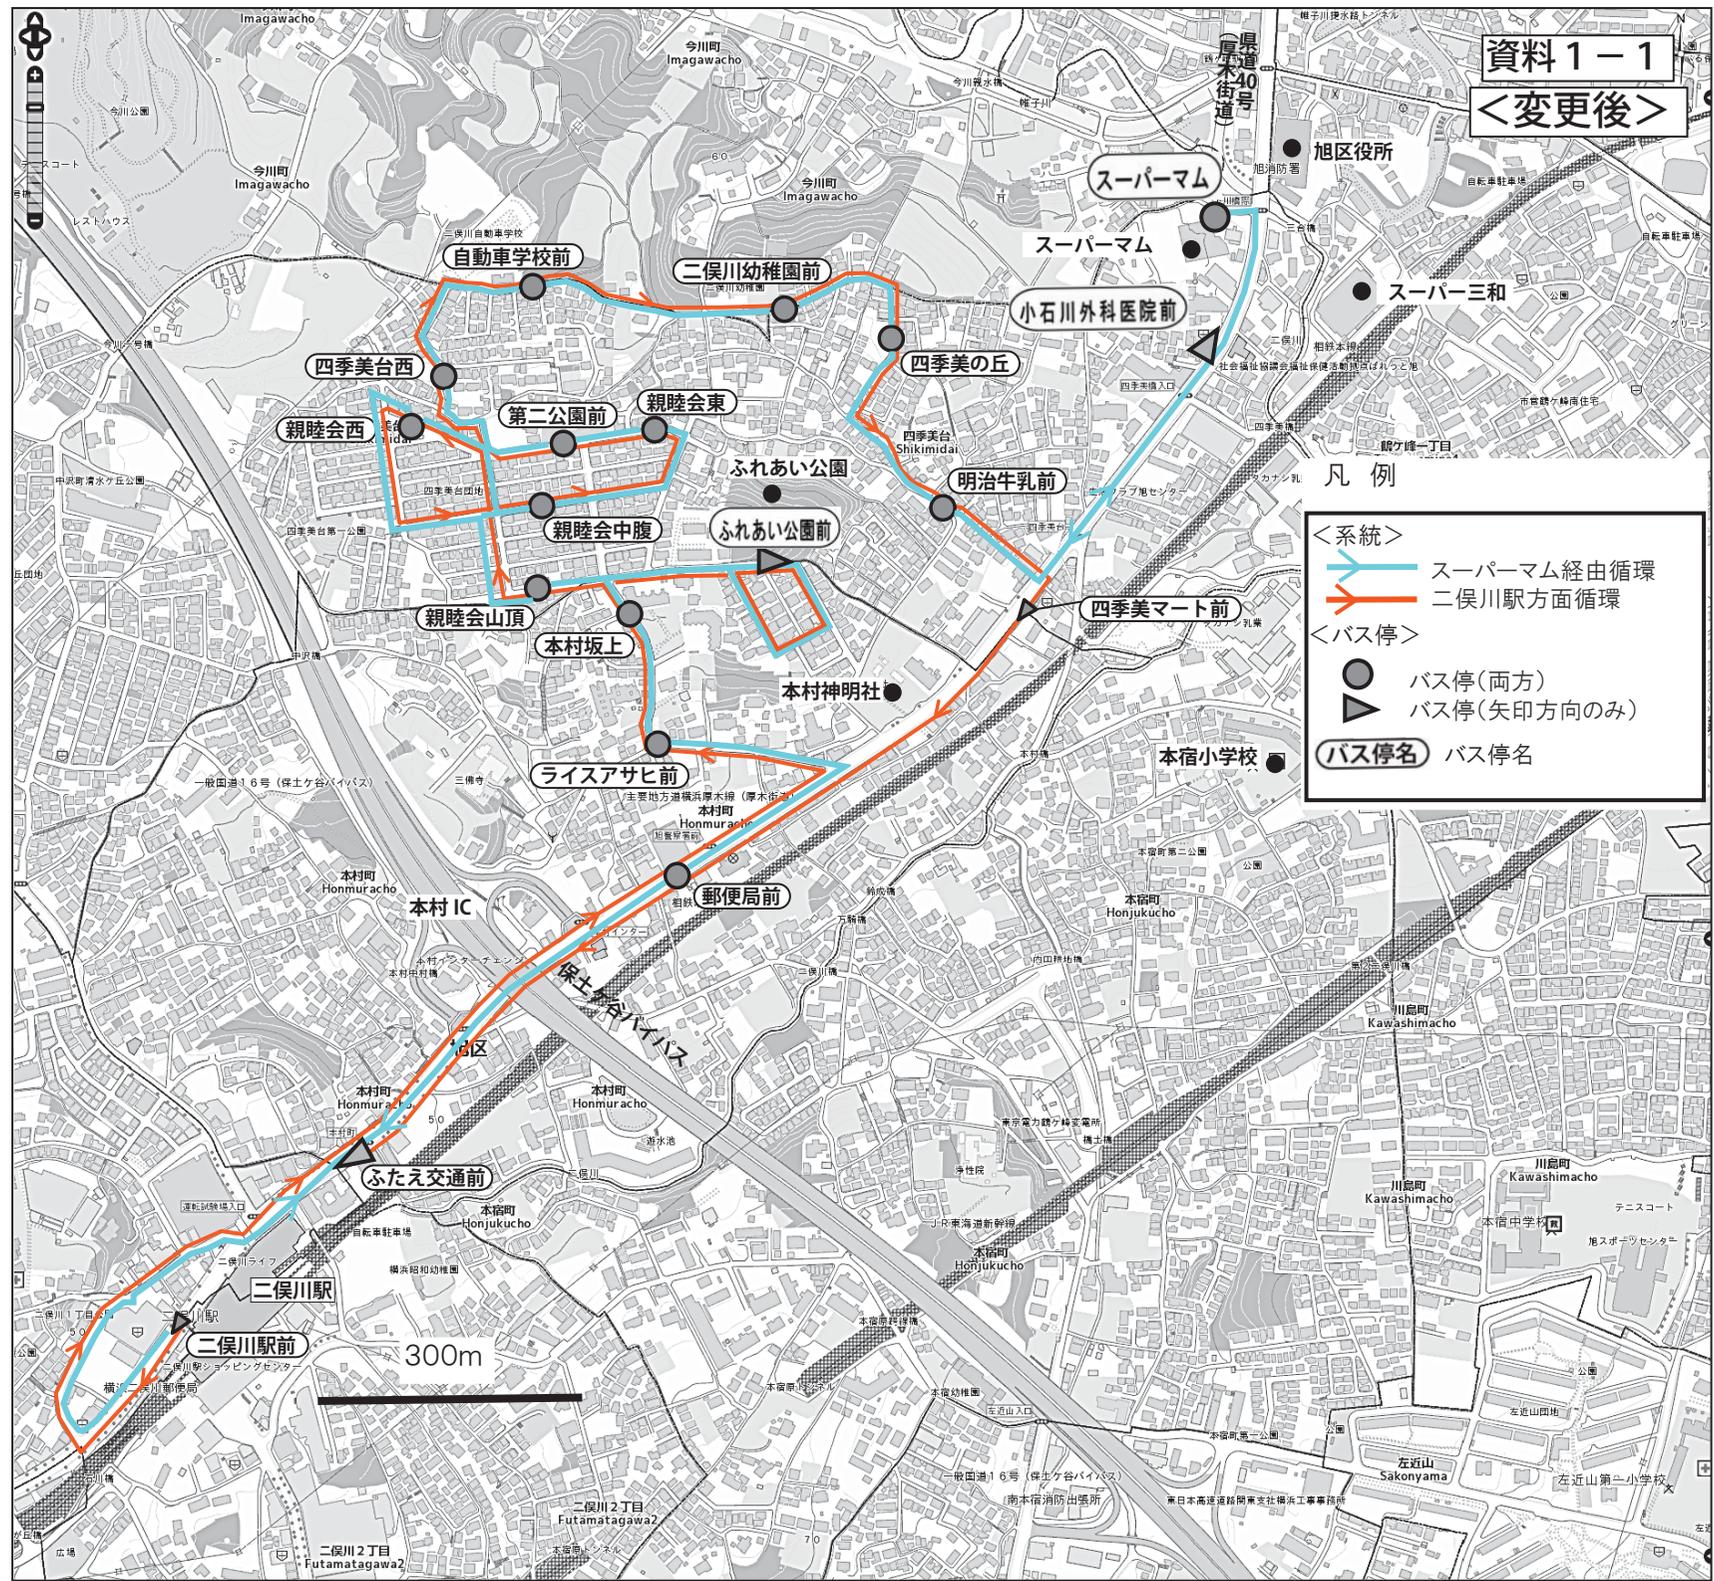

凡例

<系統>

- 二俣川駅方面循環

<バス停>

- バス停(両方)
- バス停(矢印方向のみ)

バス停名

300m