


<現況図面（平面図）>

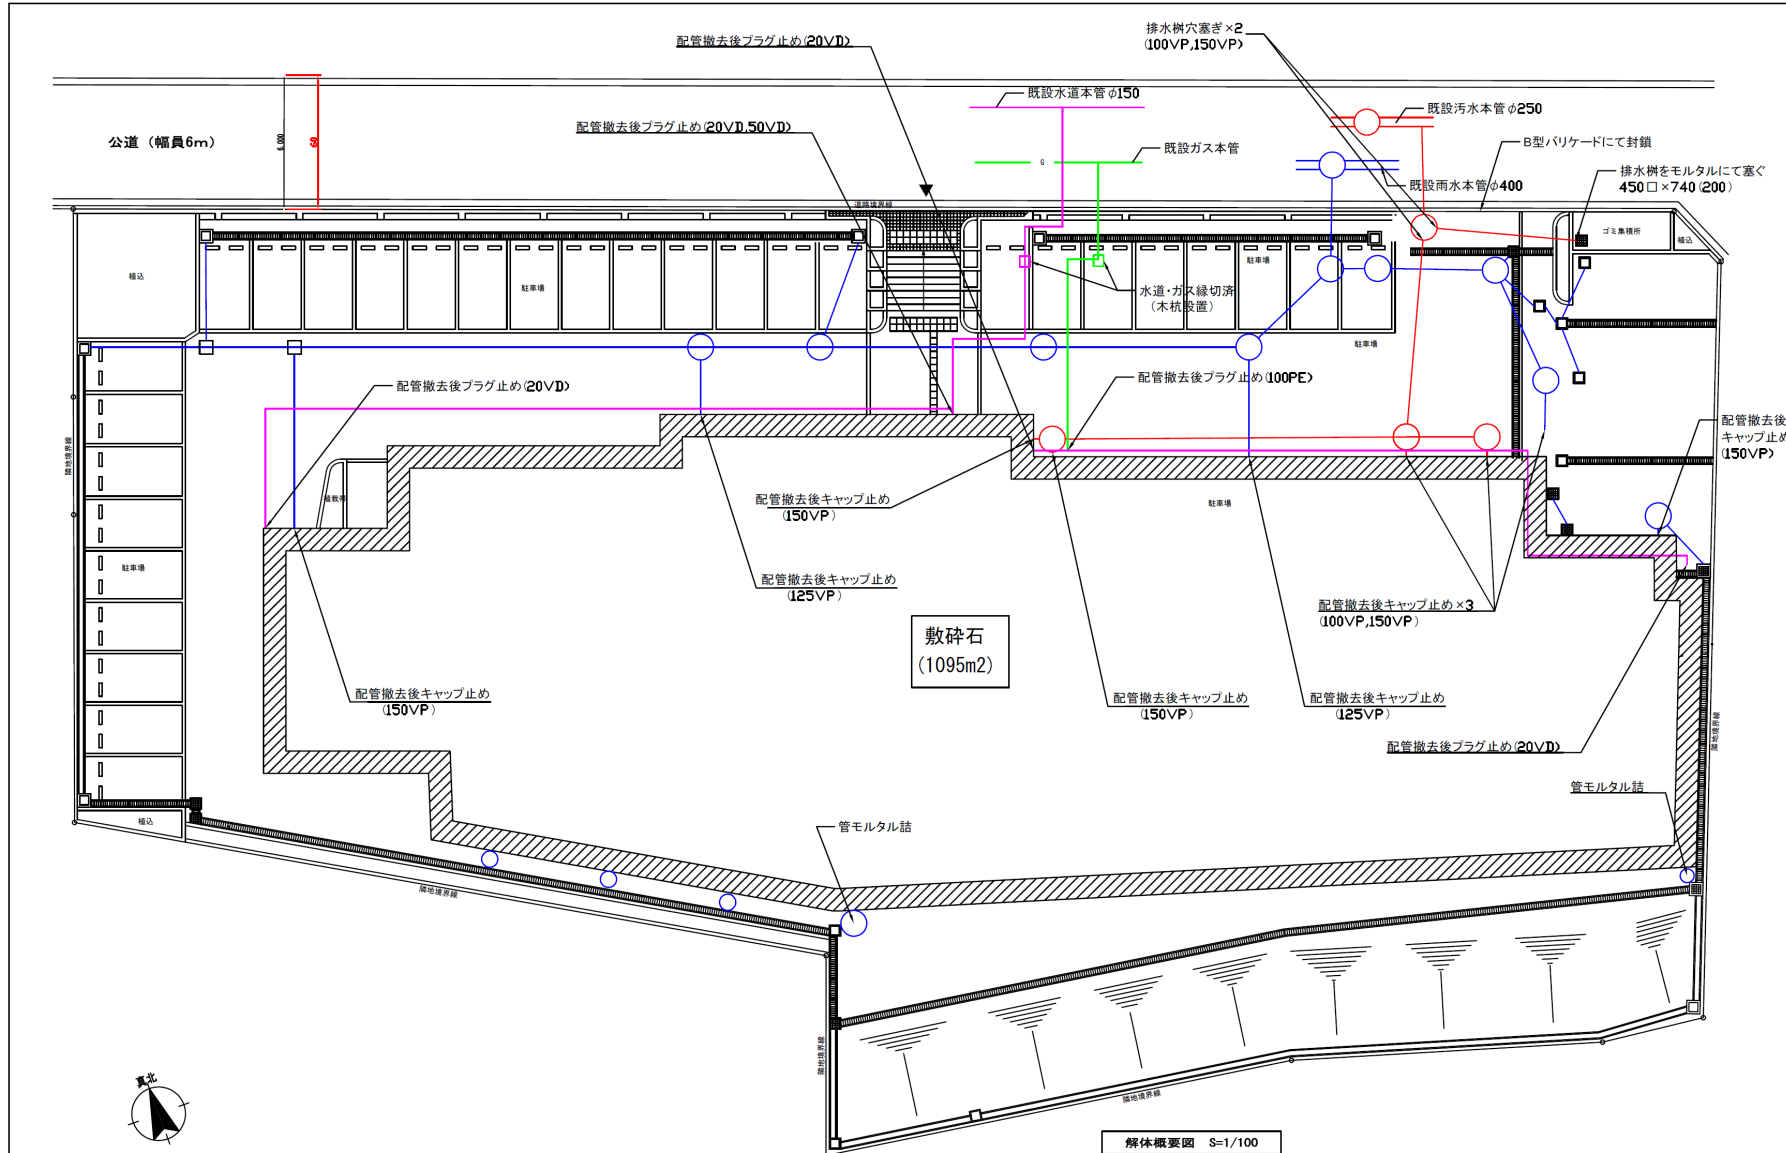

①令和4年4月現在の状況を示した図面です。  
 ②上下水道、ガスの配管については、上記図面のとおりですが、今後行う整備等により変更が可能です。