


反町地区土地区画整理事業

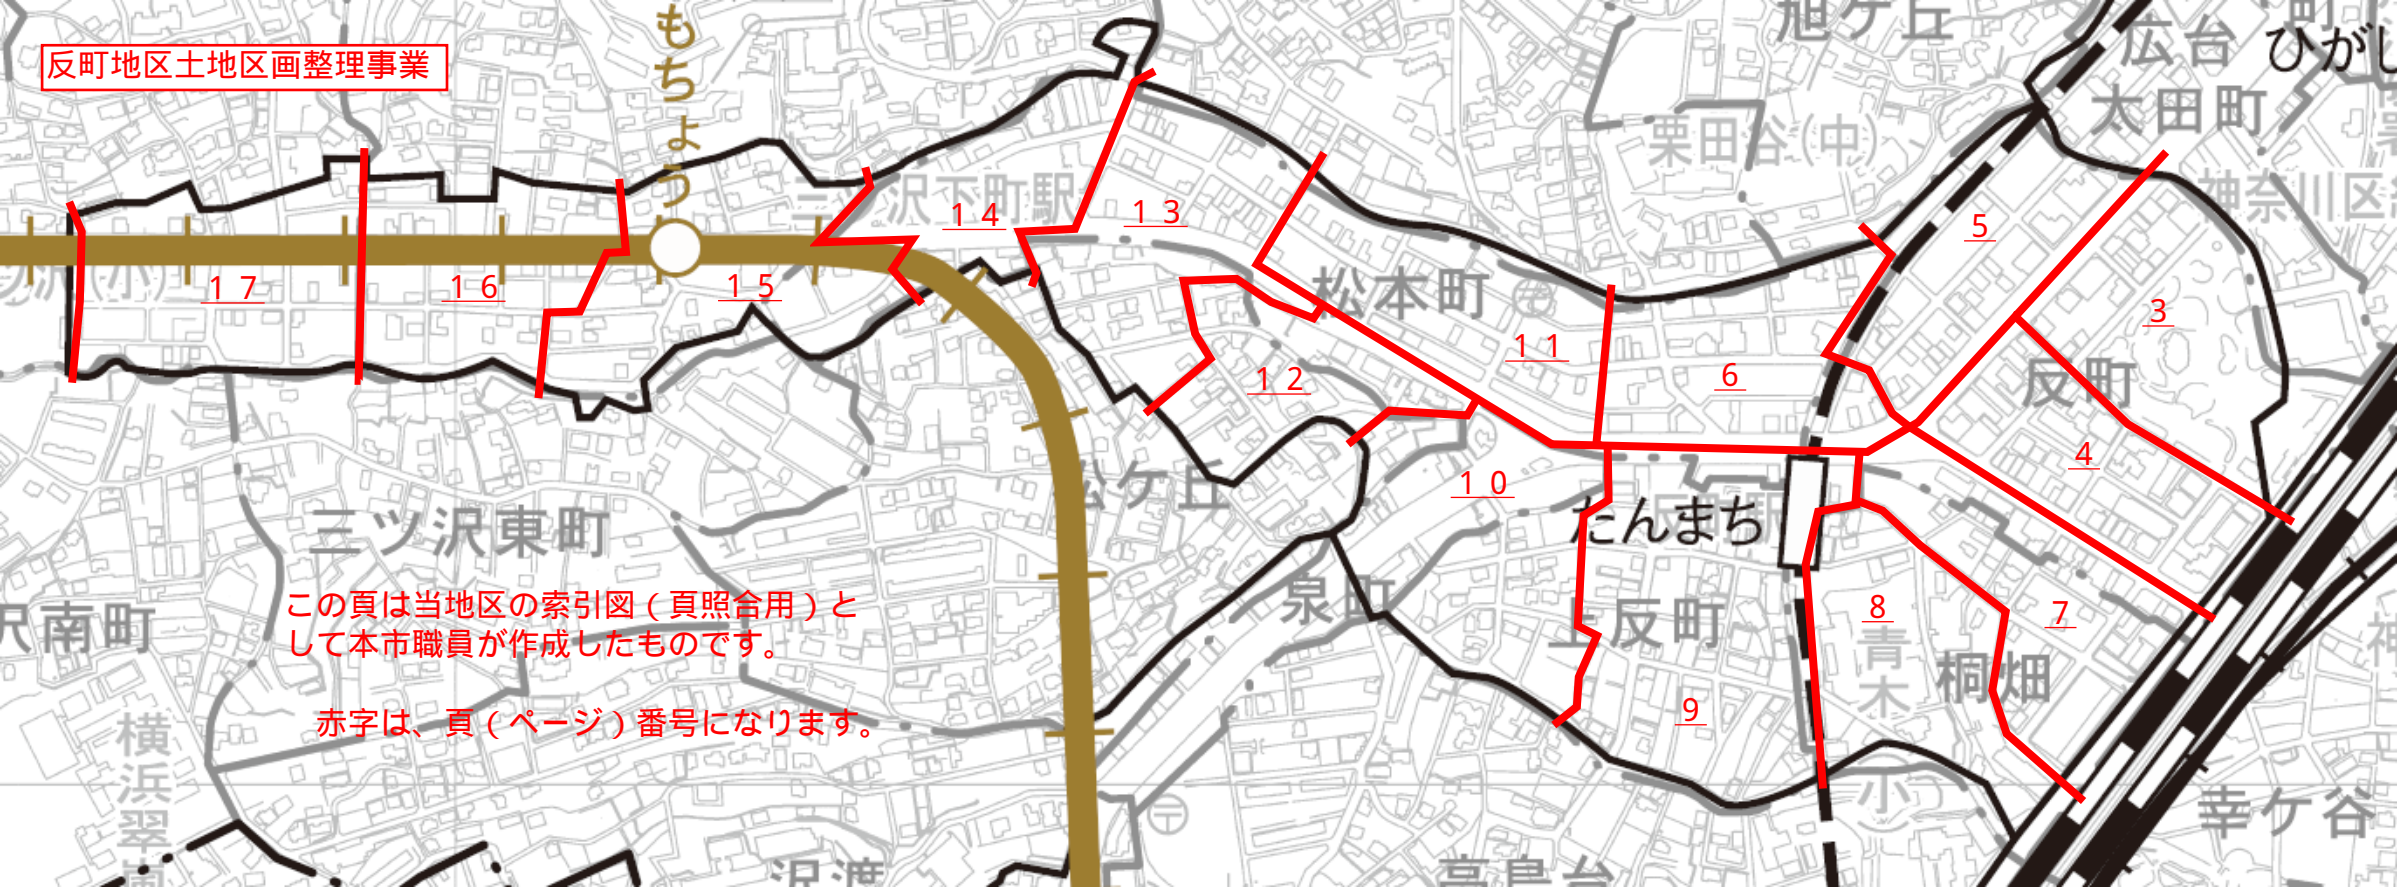


この頁は当地区の索引図（頁照合用）として本市職員が作成したものです。

赤字は、頁（ページ）番号になります。

反町地区確定図索引

註 赤字は図面番号を示す


図 1

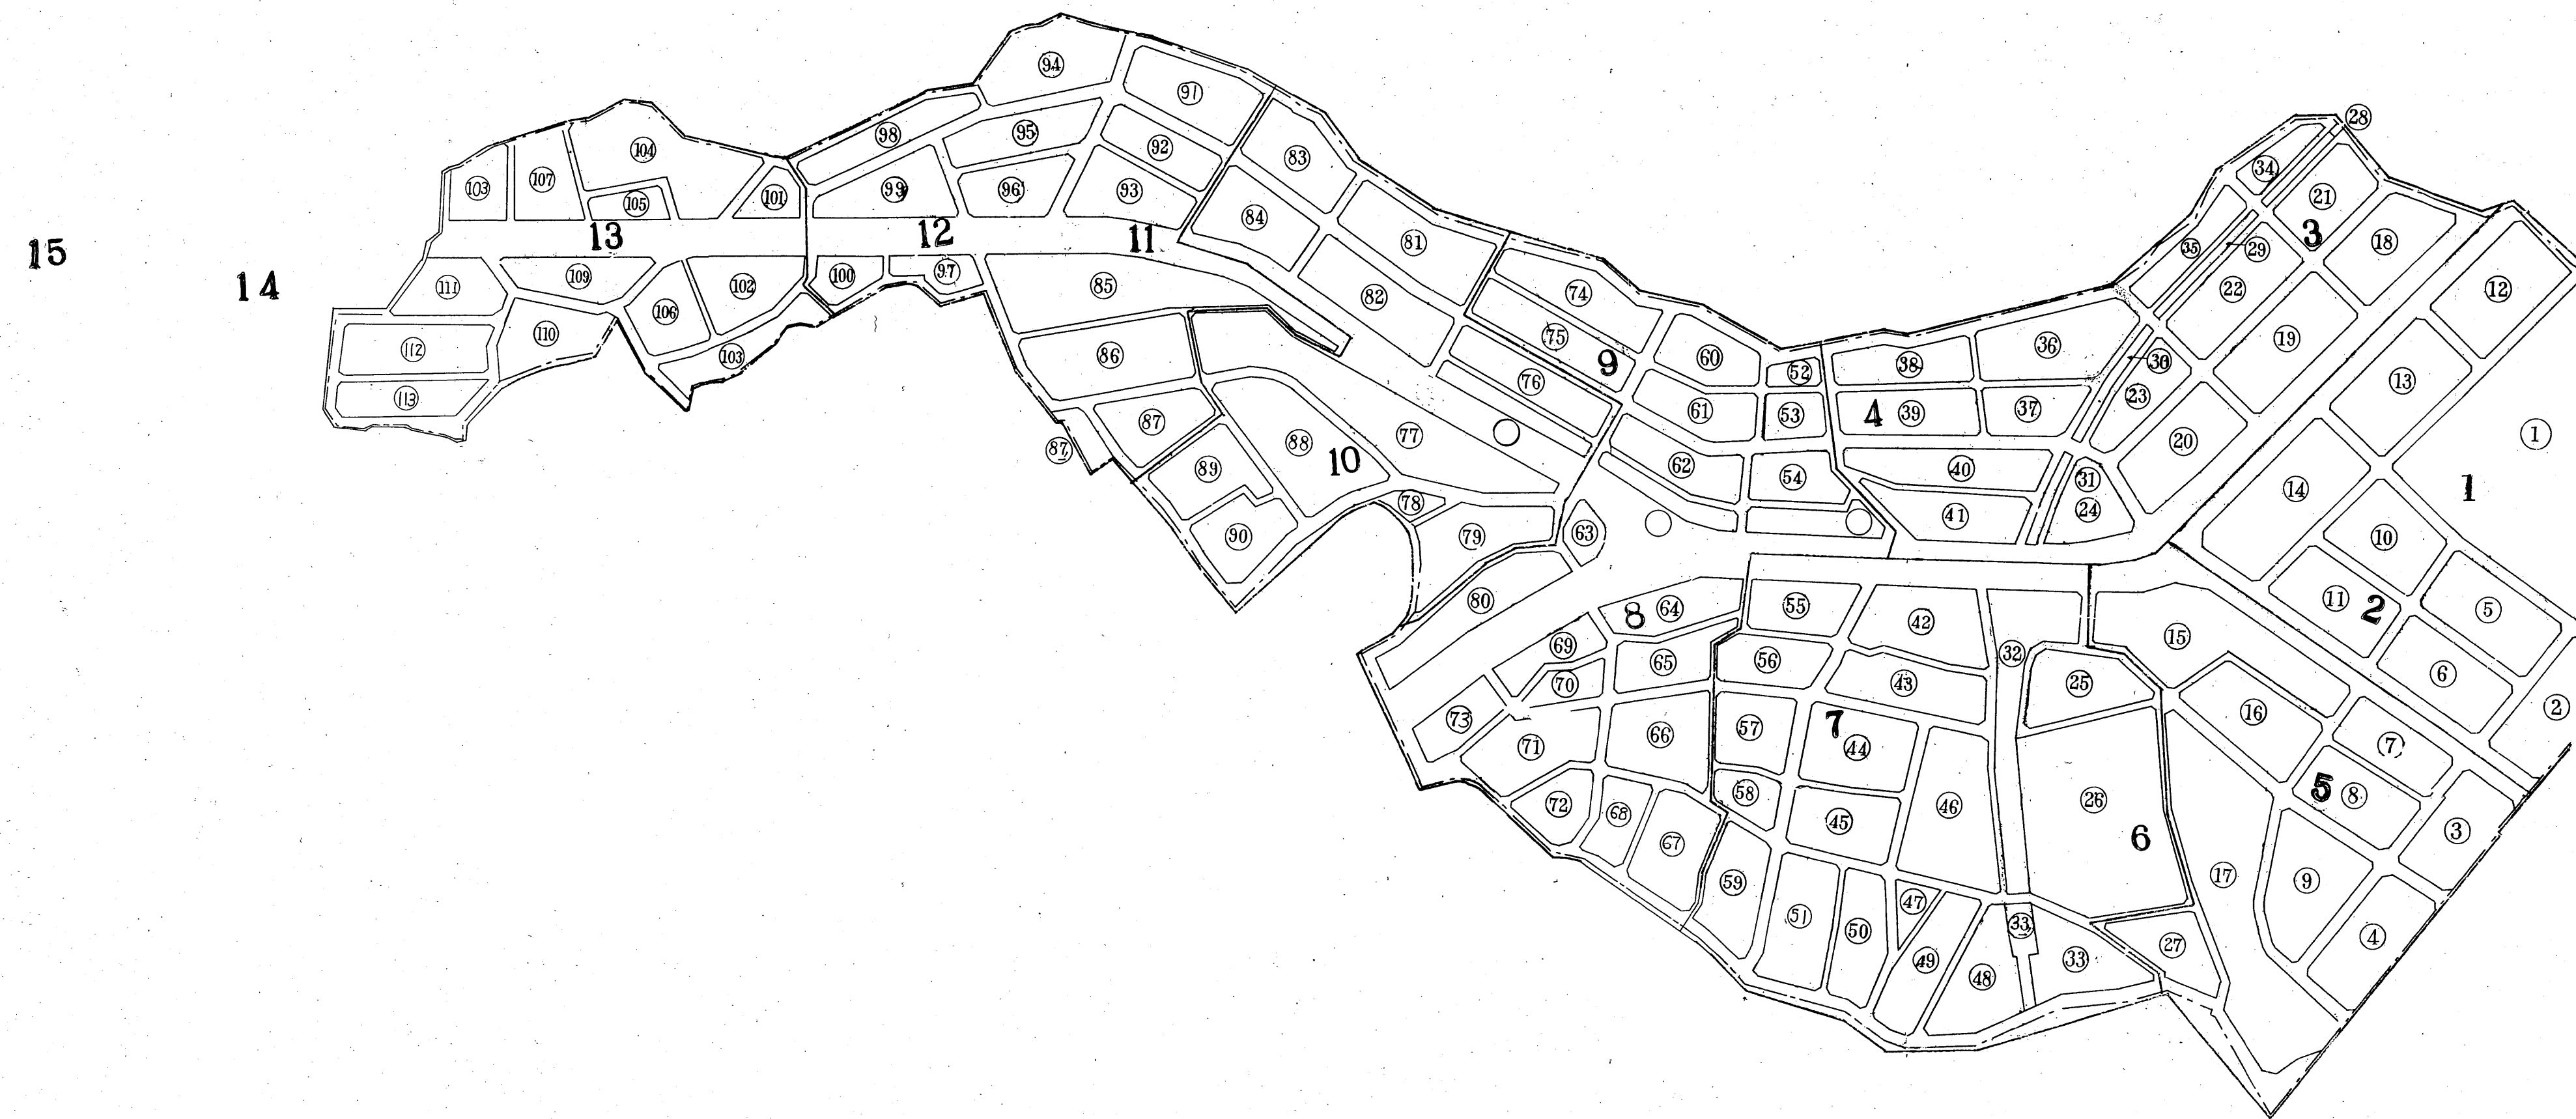


702

活 2


反町地区一号

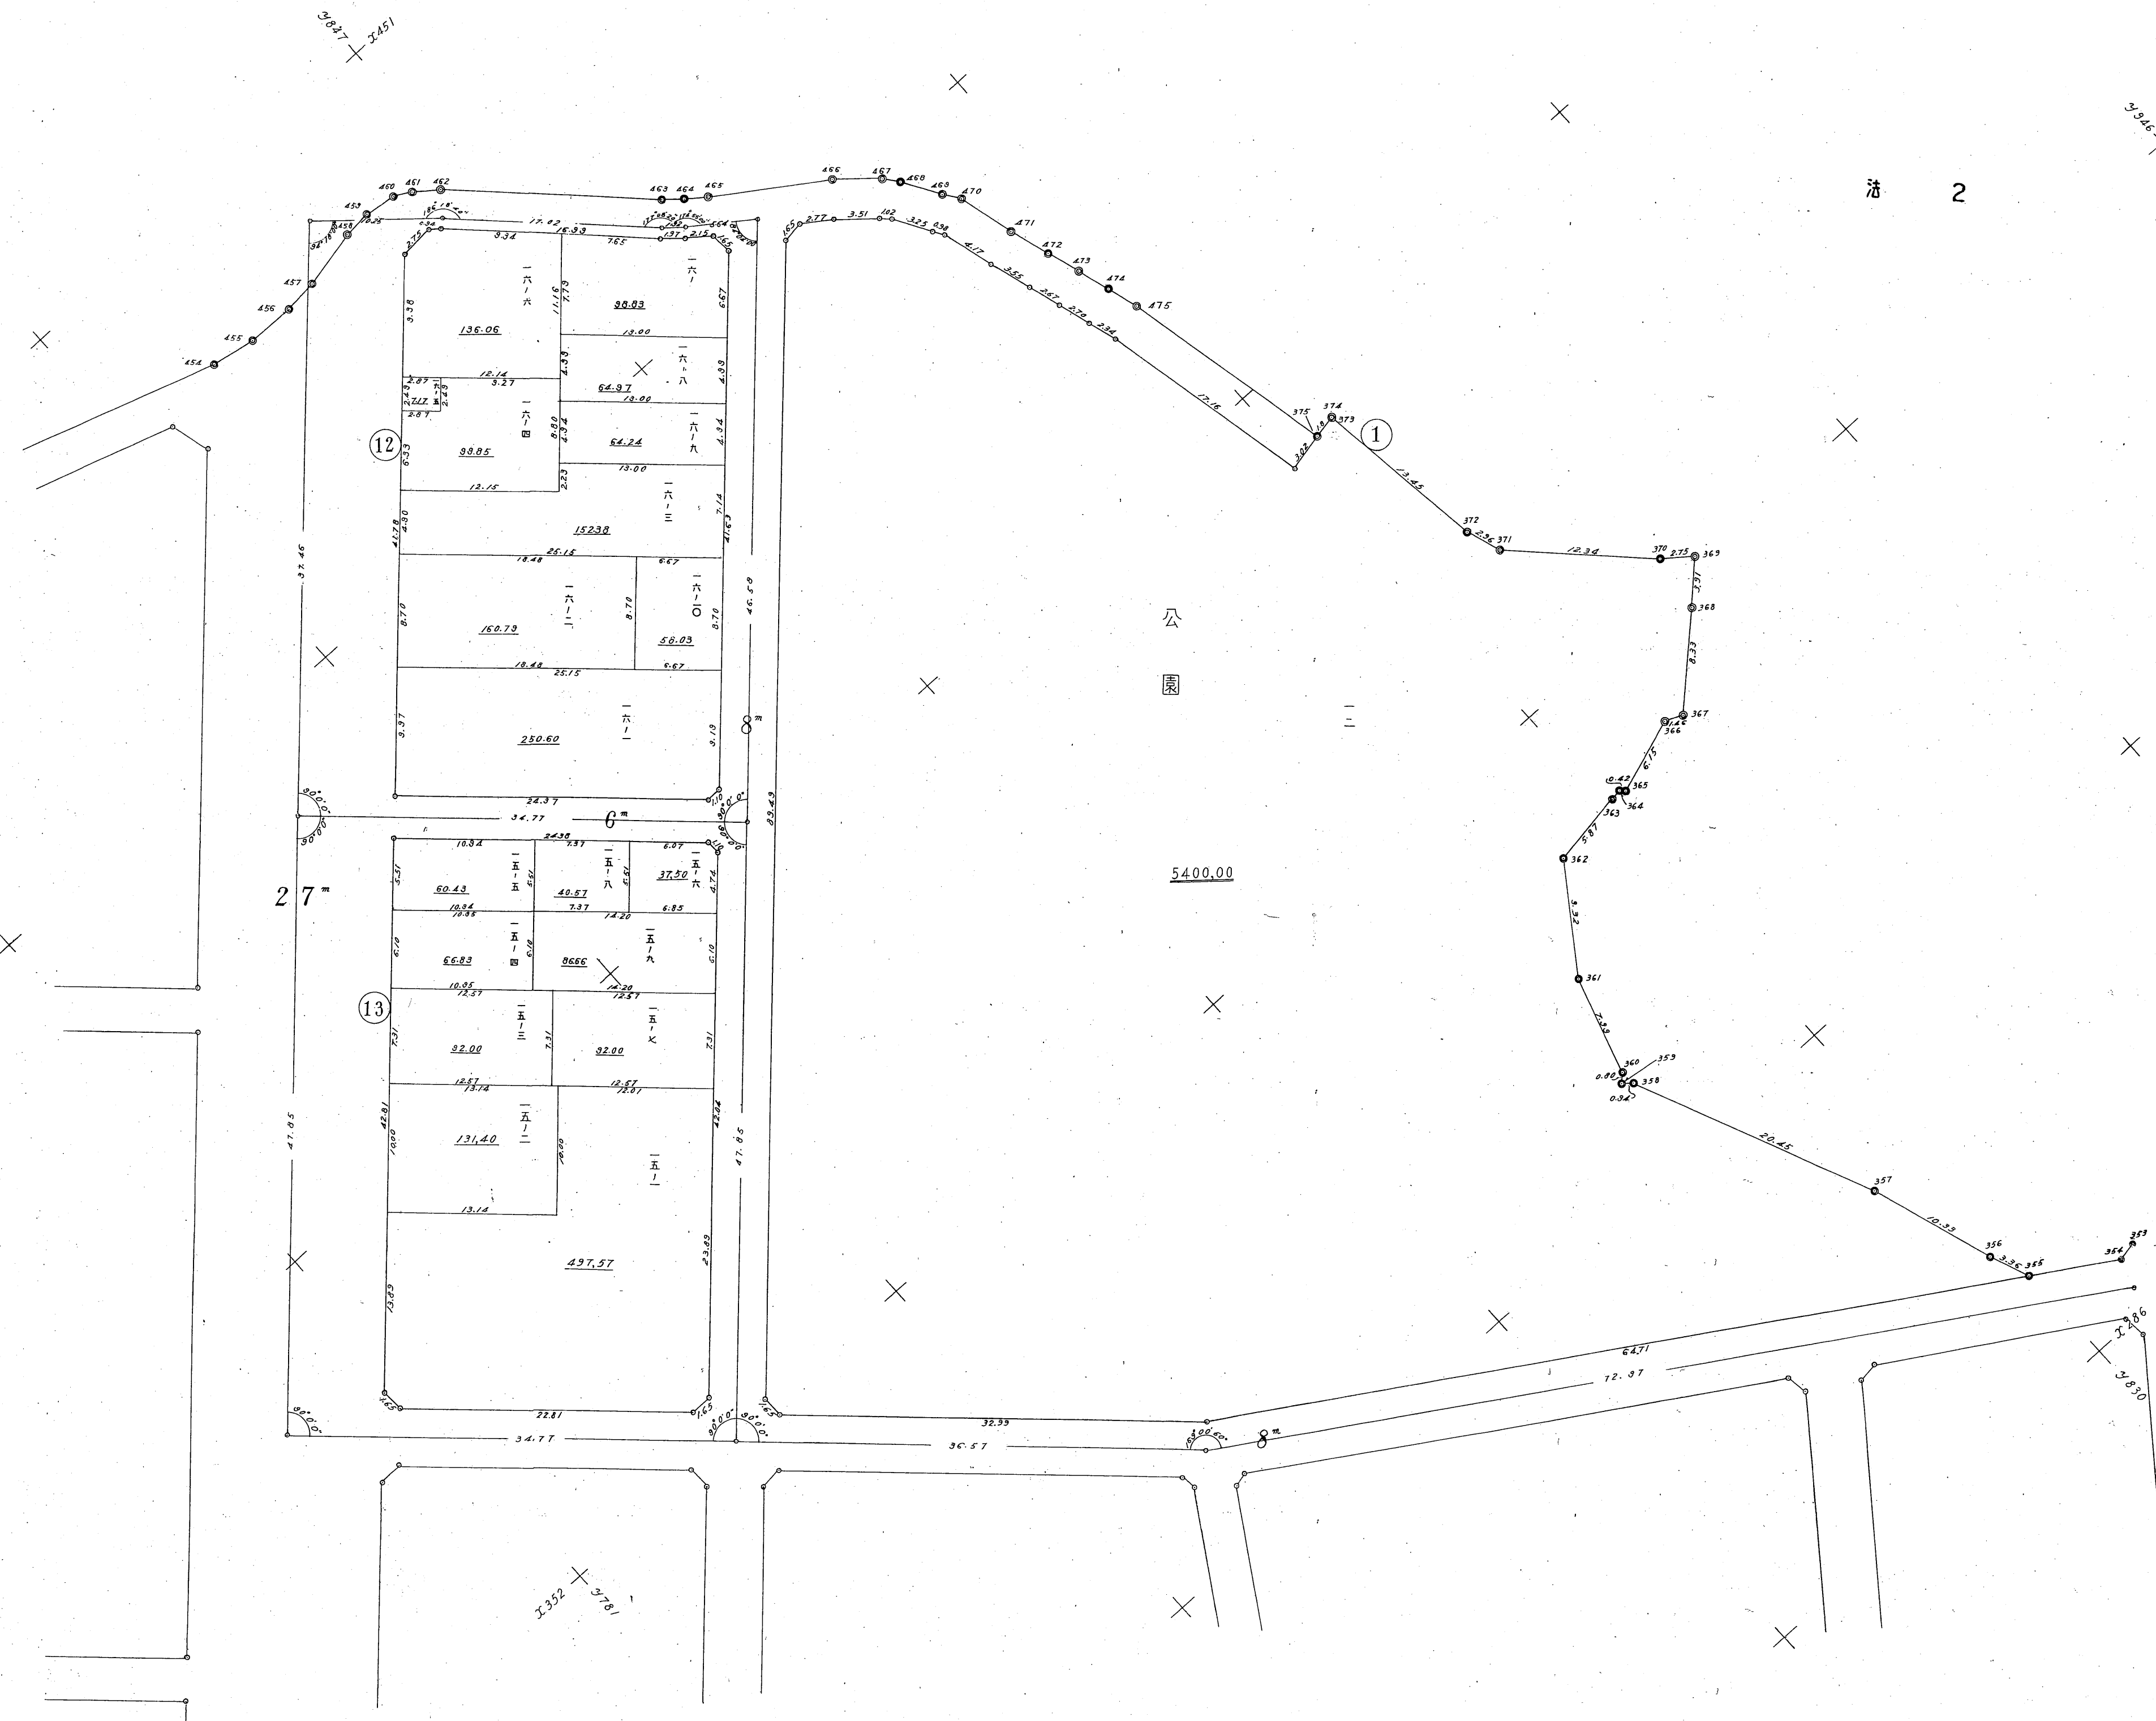

反町地区二号

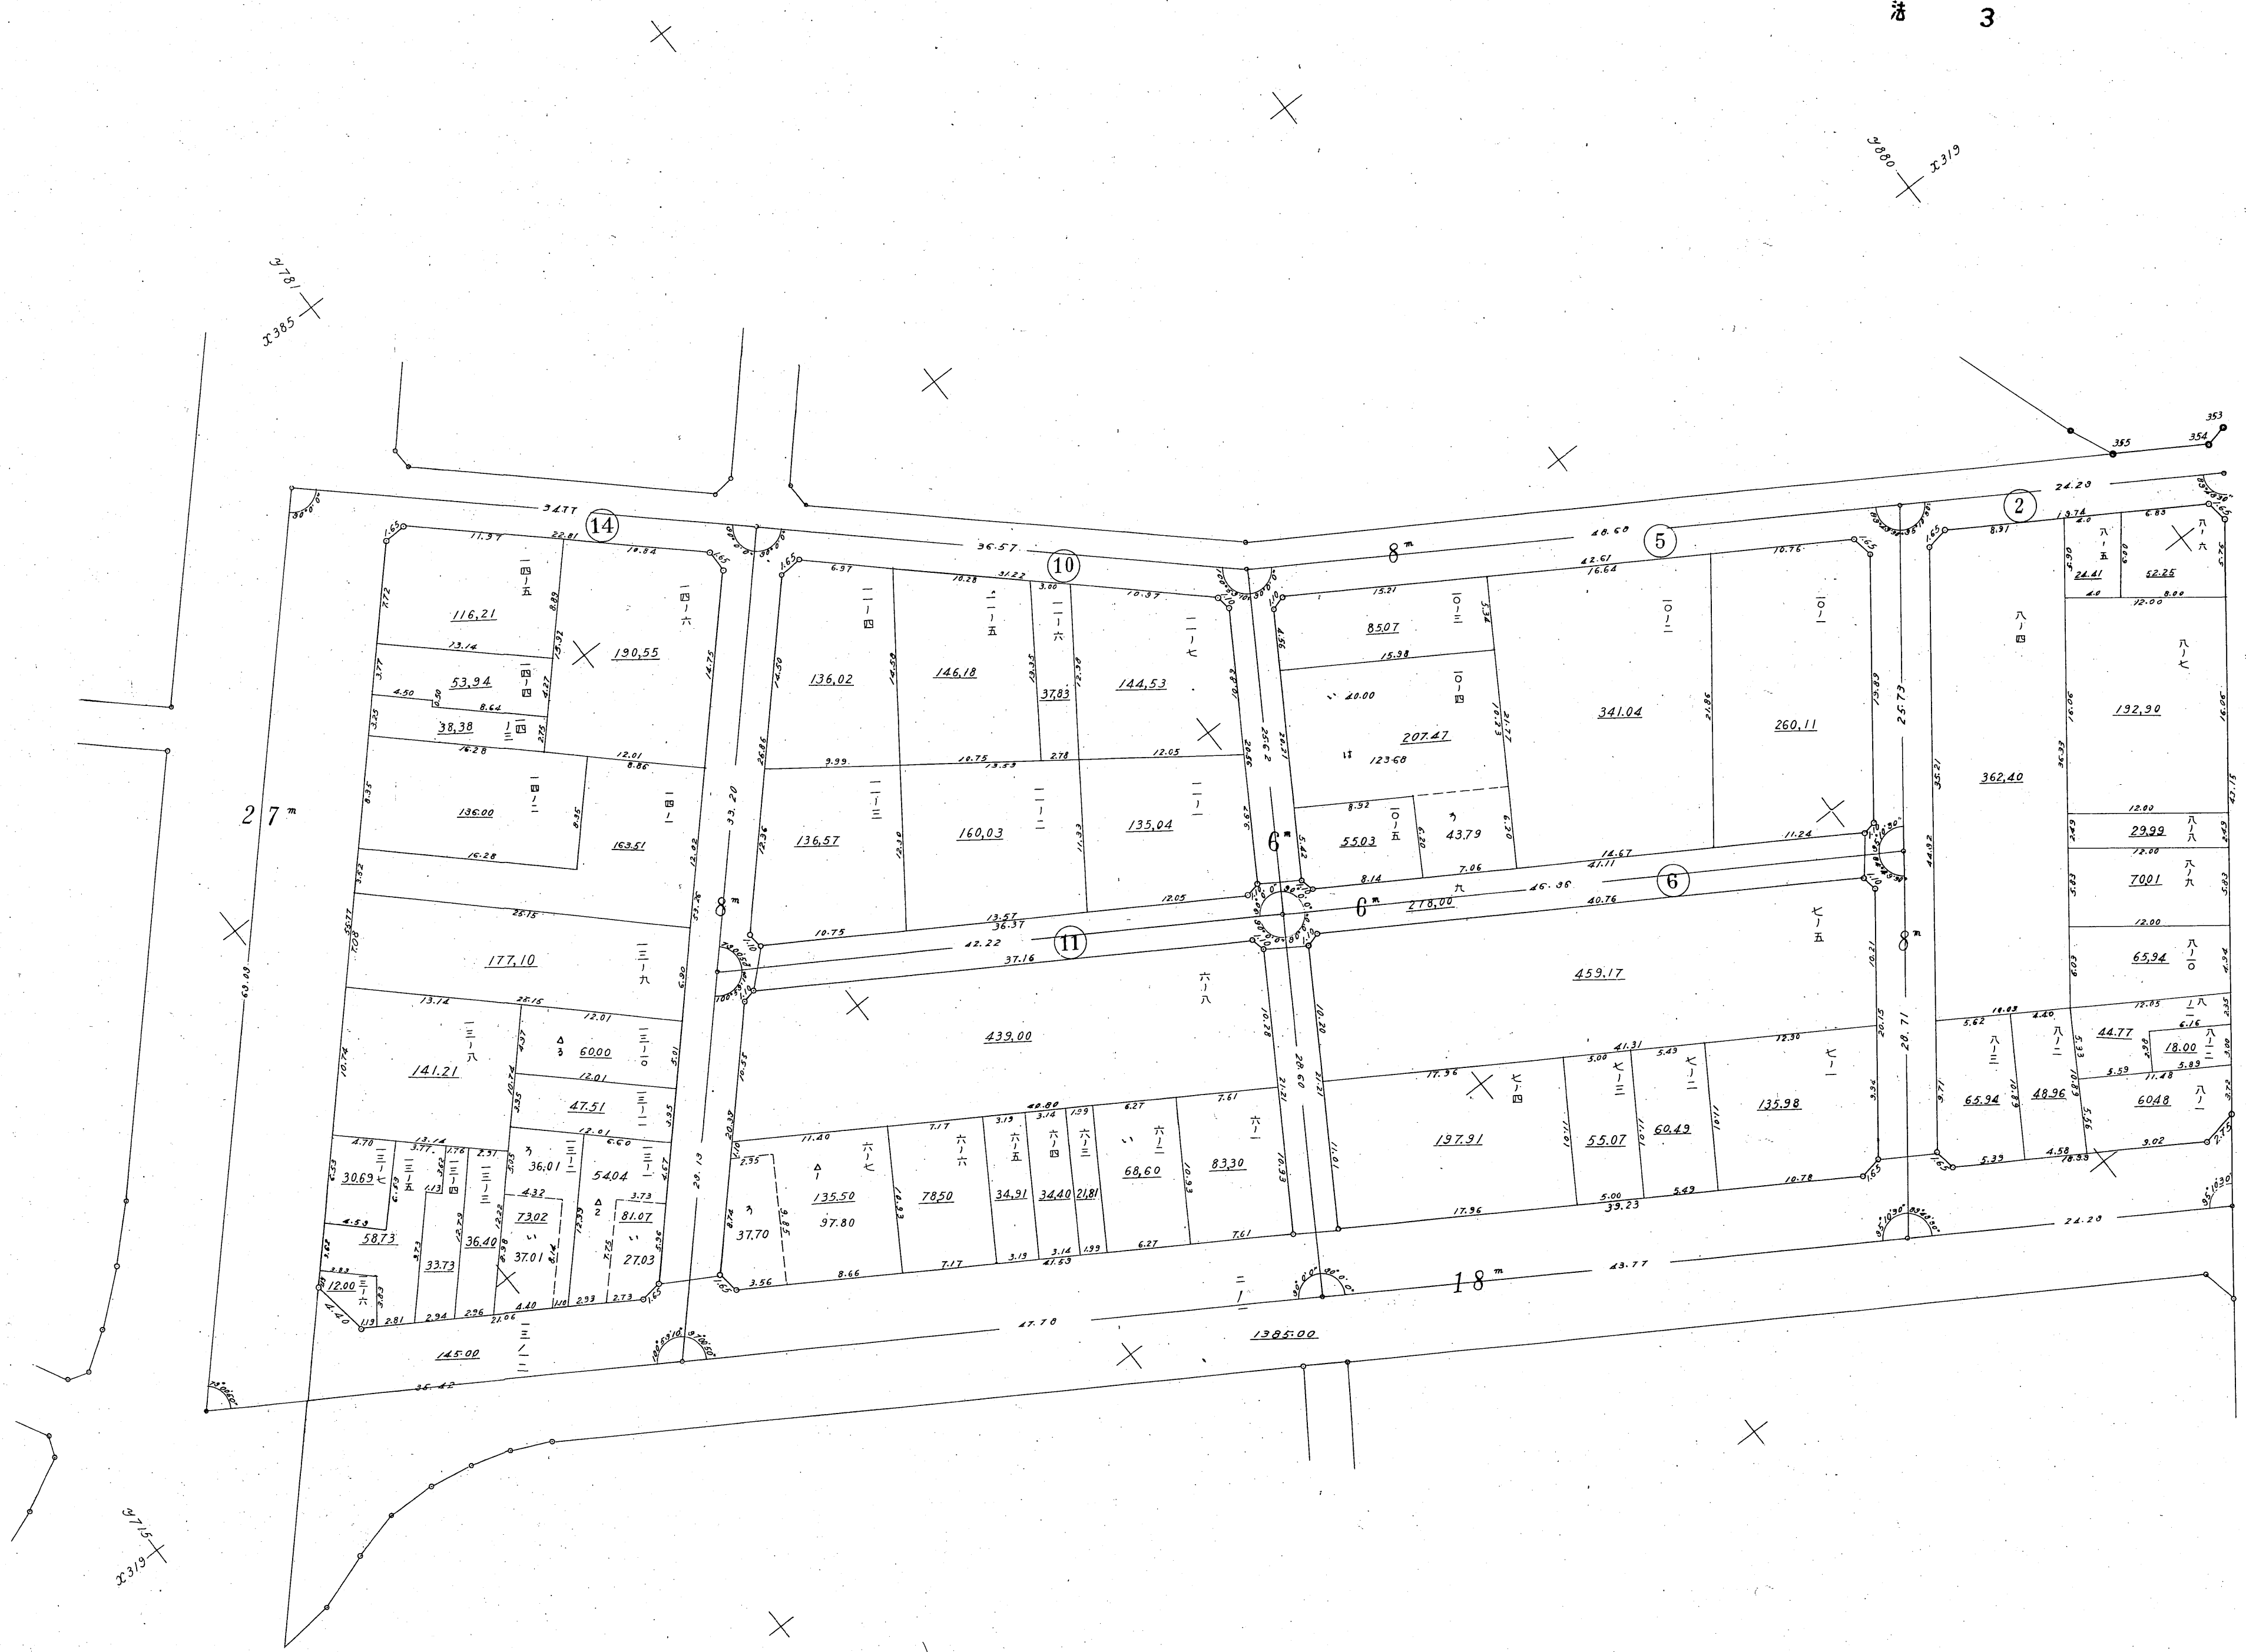

反町地区三号

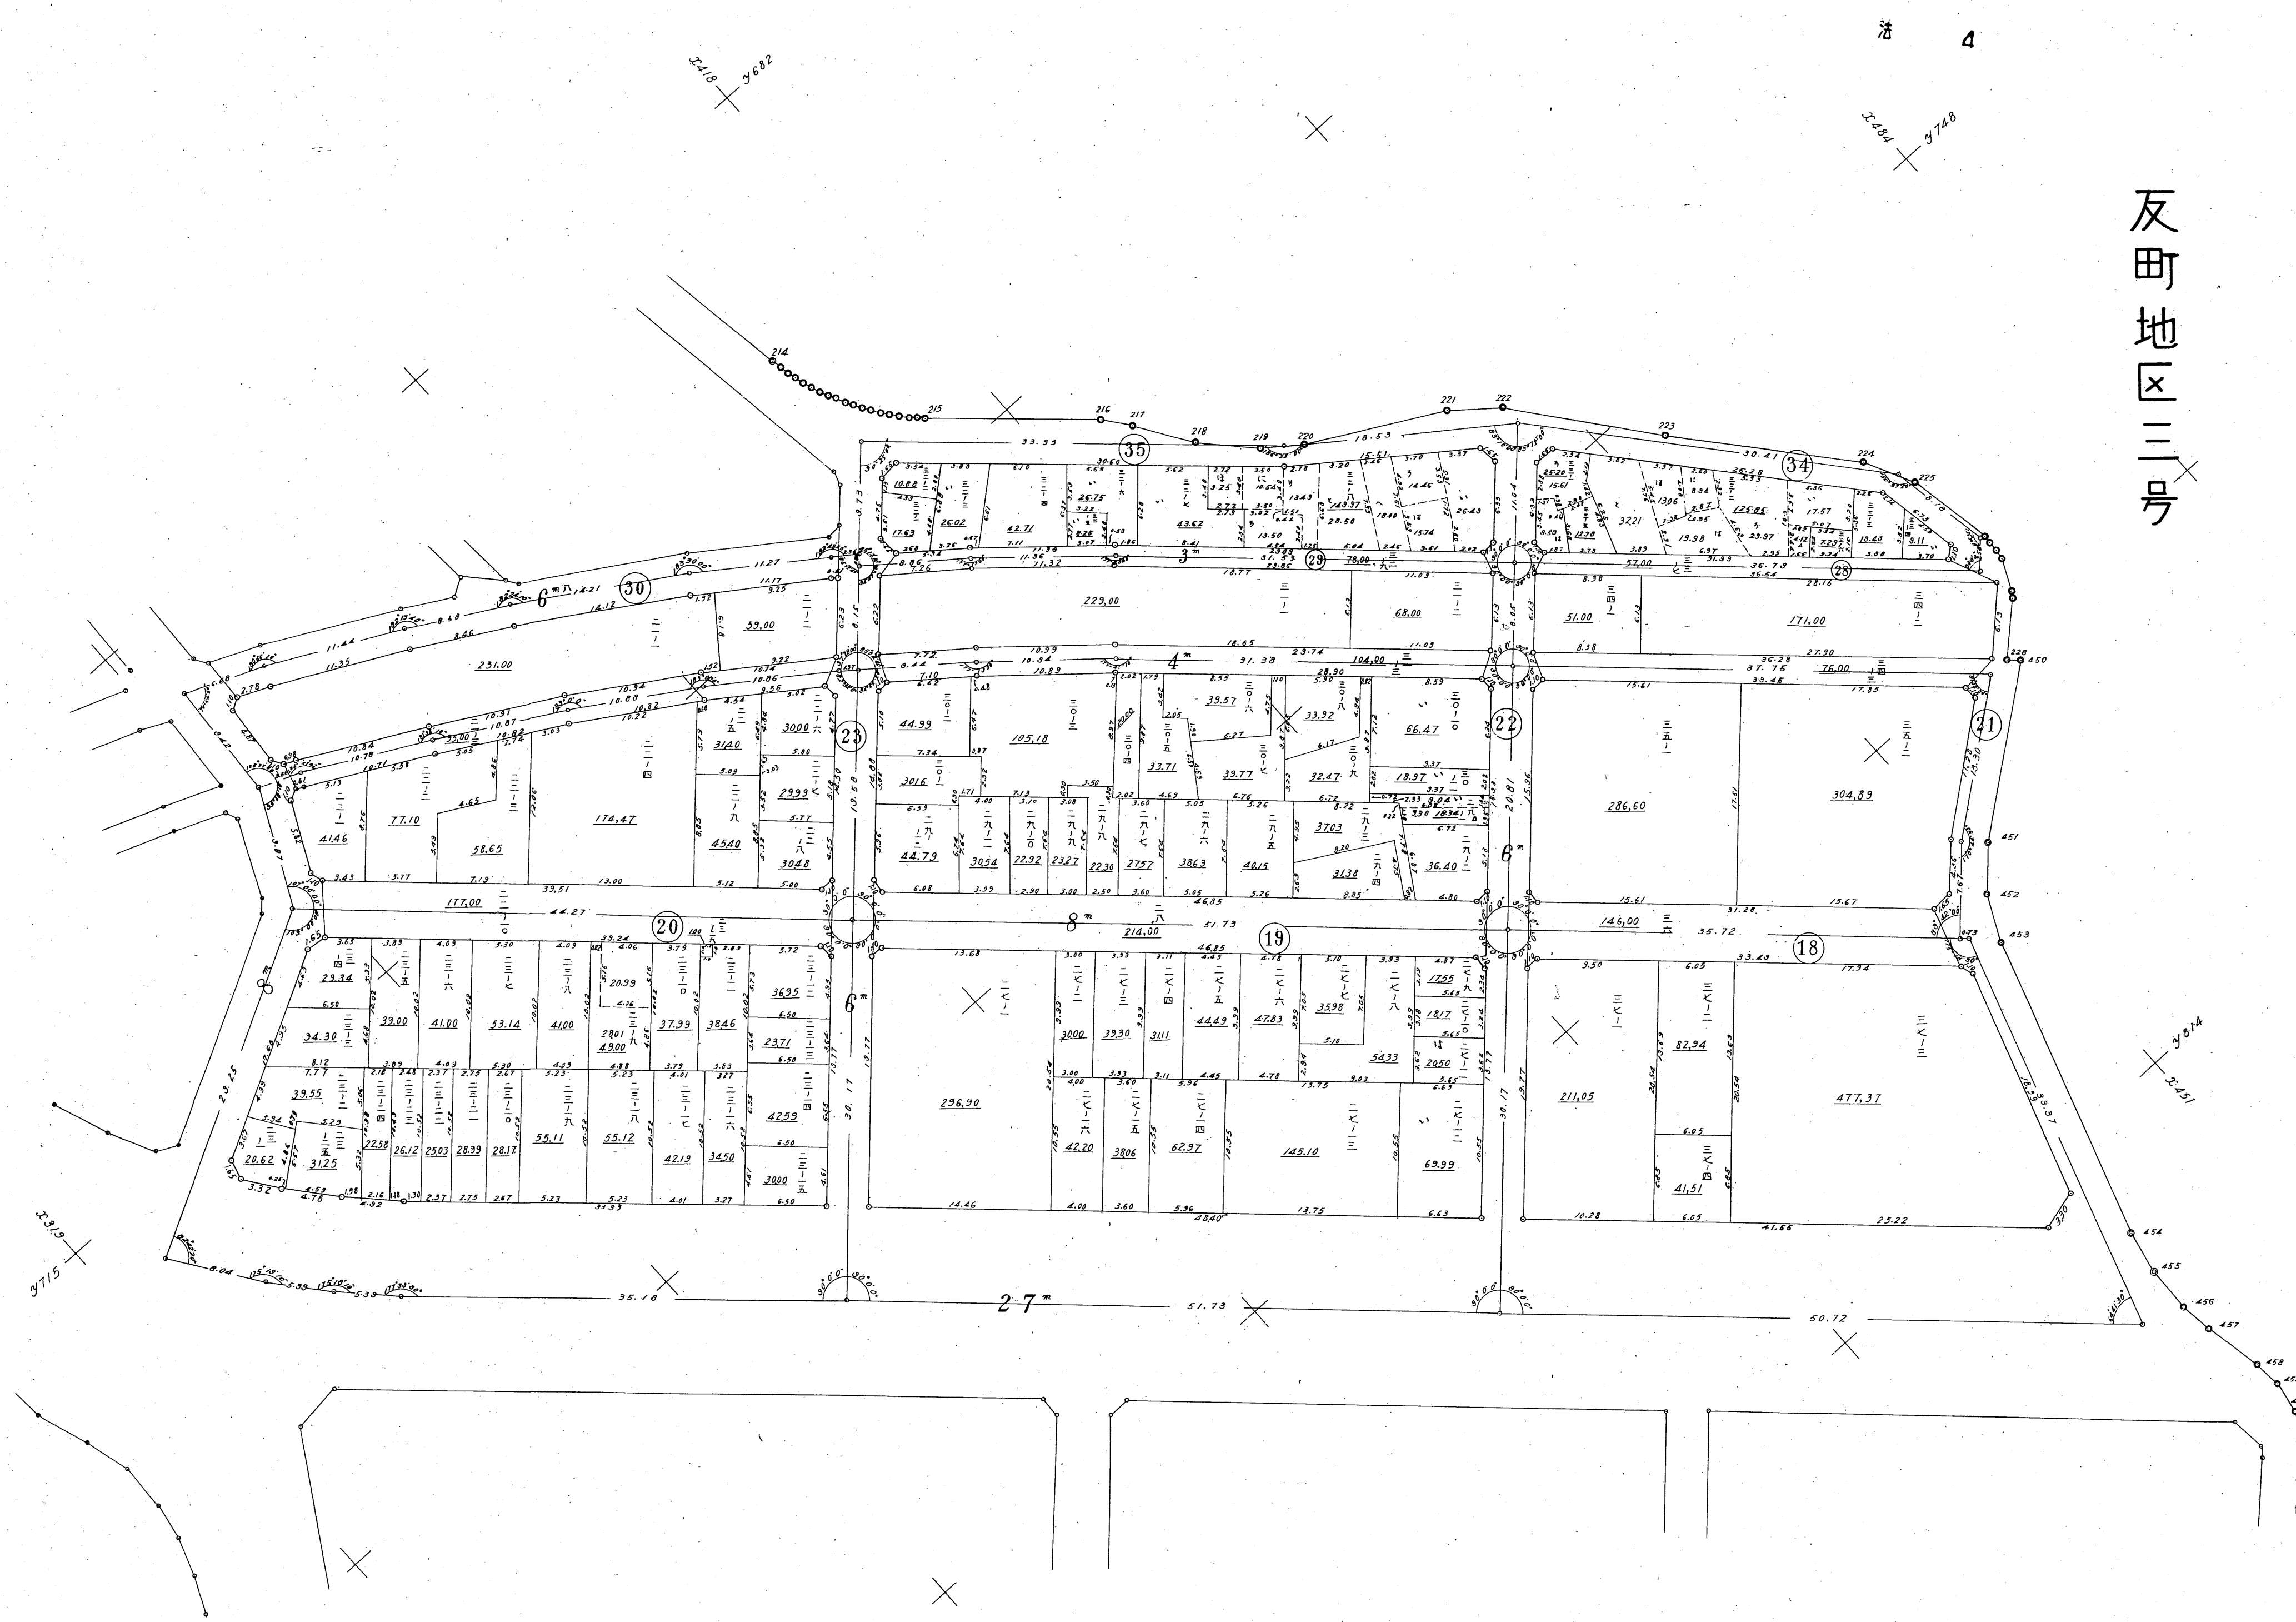




5

2385

2319


2583

27 20.48

2313

2418

707

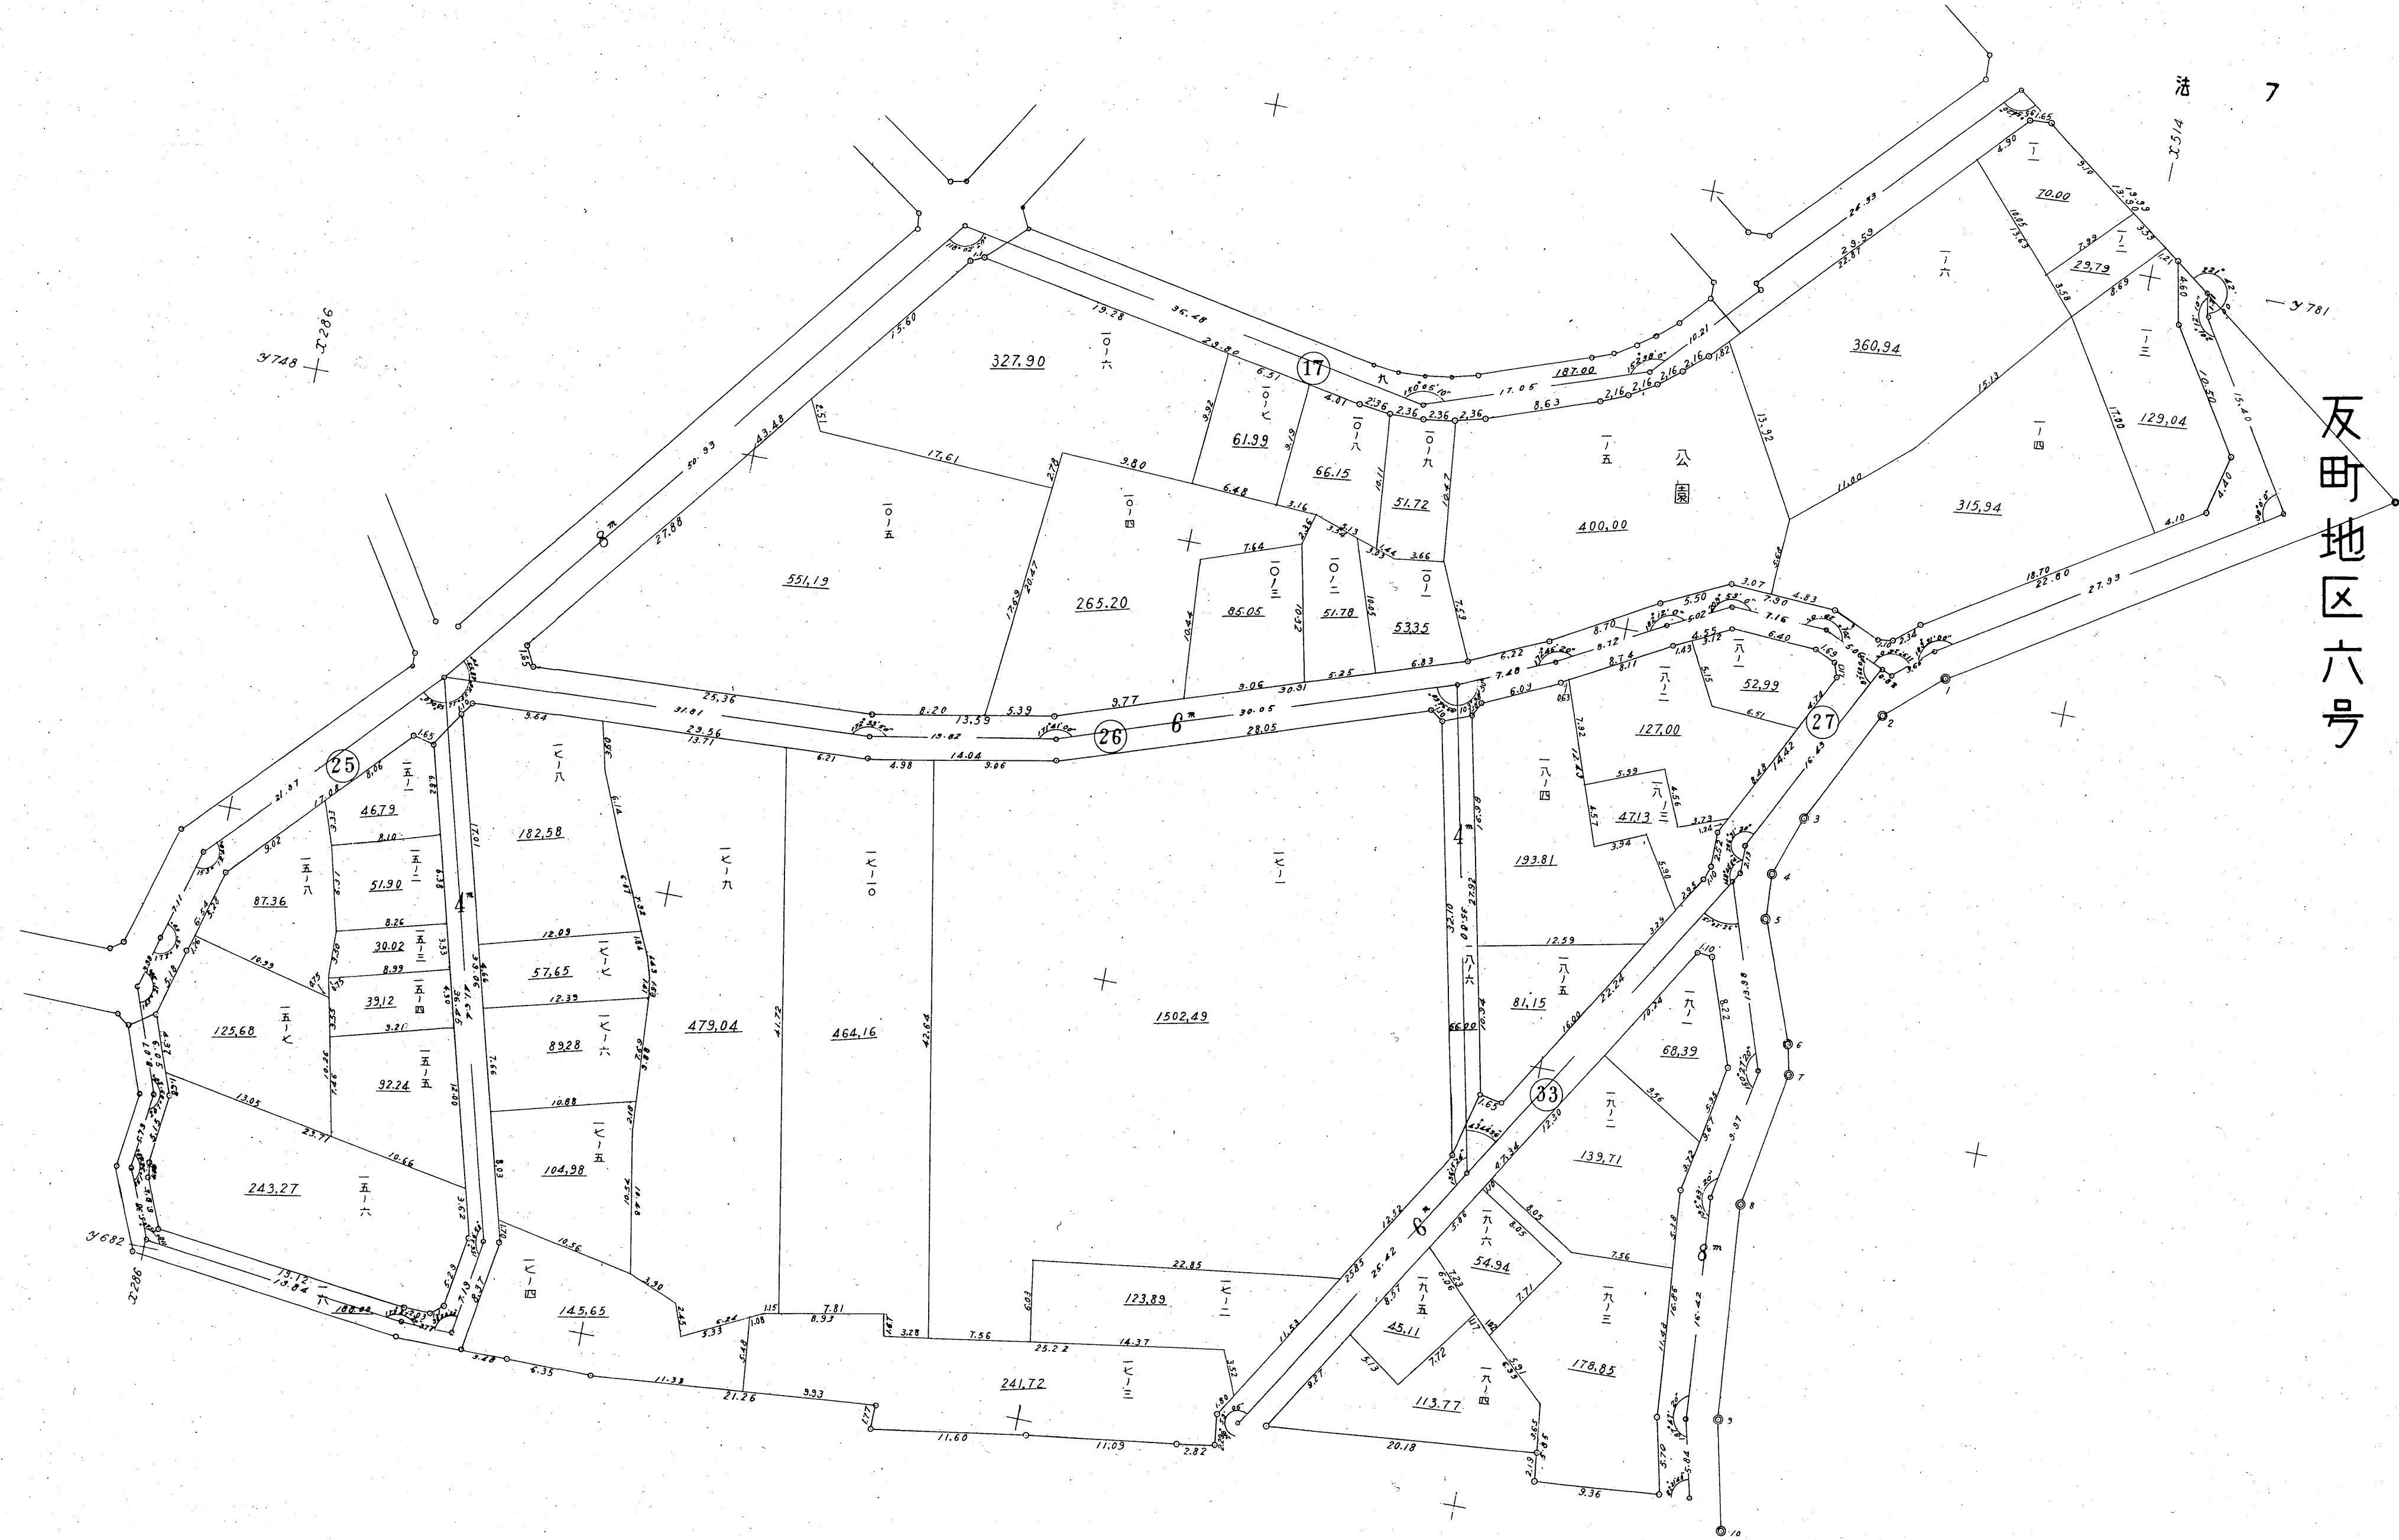

反町地区六号

池 7

3602
3602

708



反町地区七号

709




反町地区八号

法 9

港 10

反町地区九号

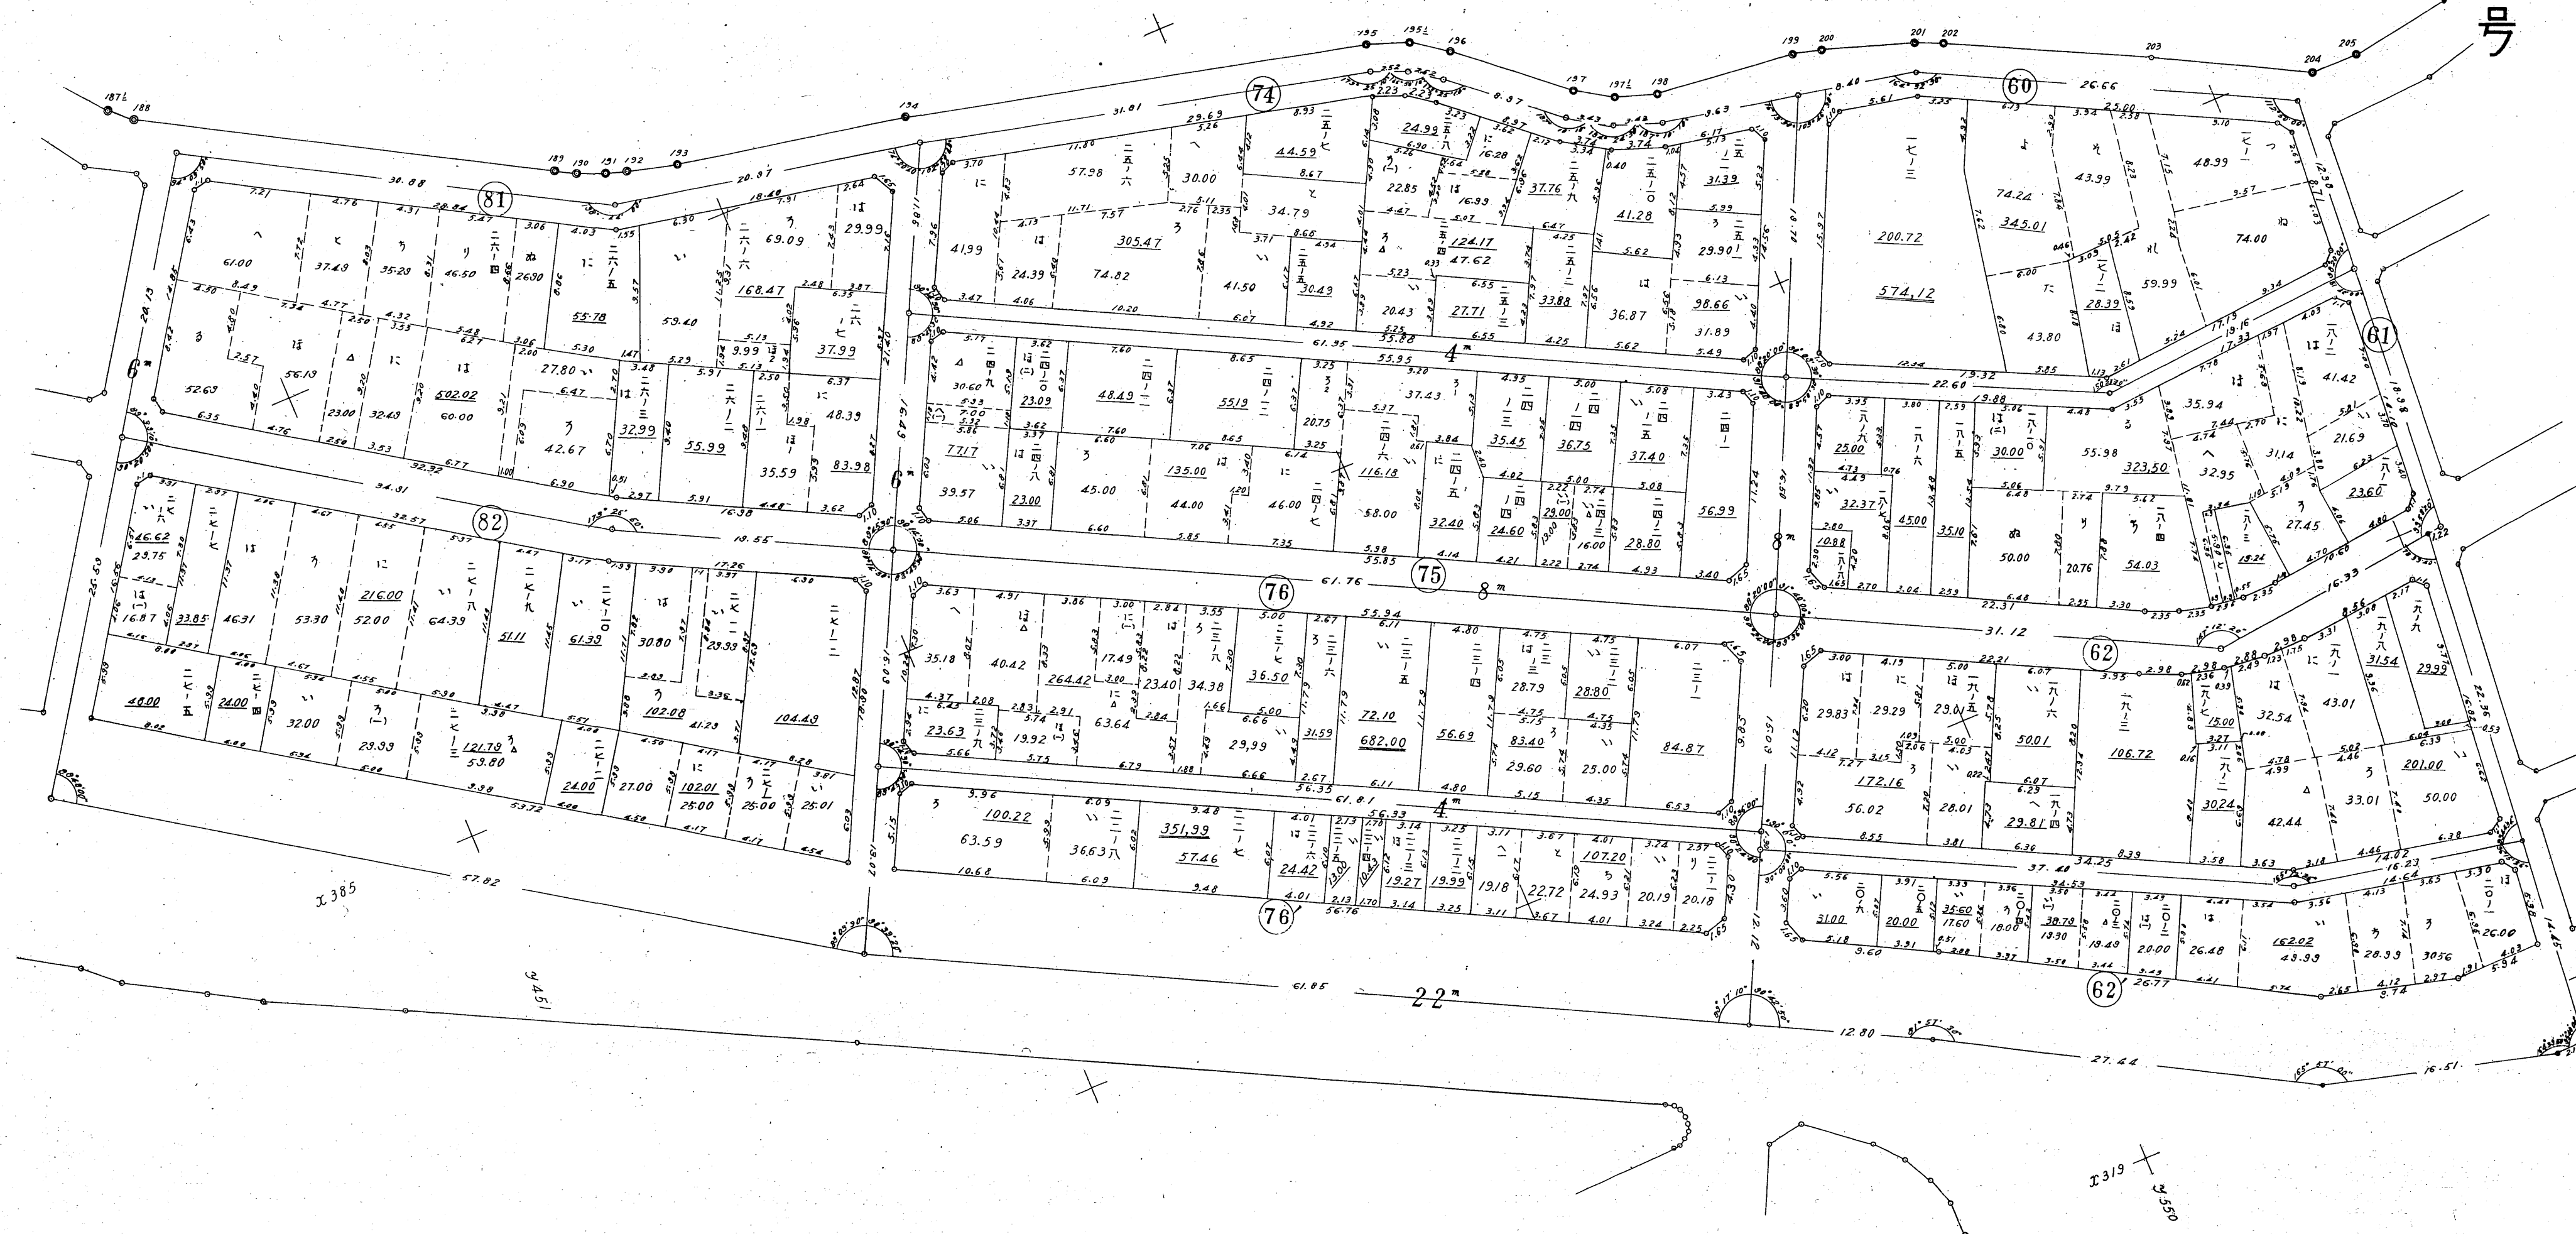

法 11

反町地区一〇号



港 12

反町地区一ノ号




3319
3352


3351

法 13

反町地区一二号

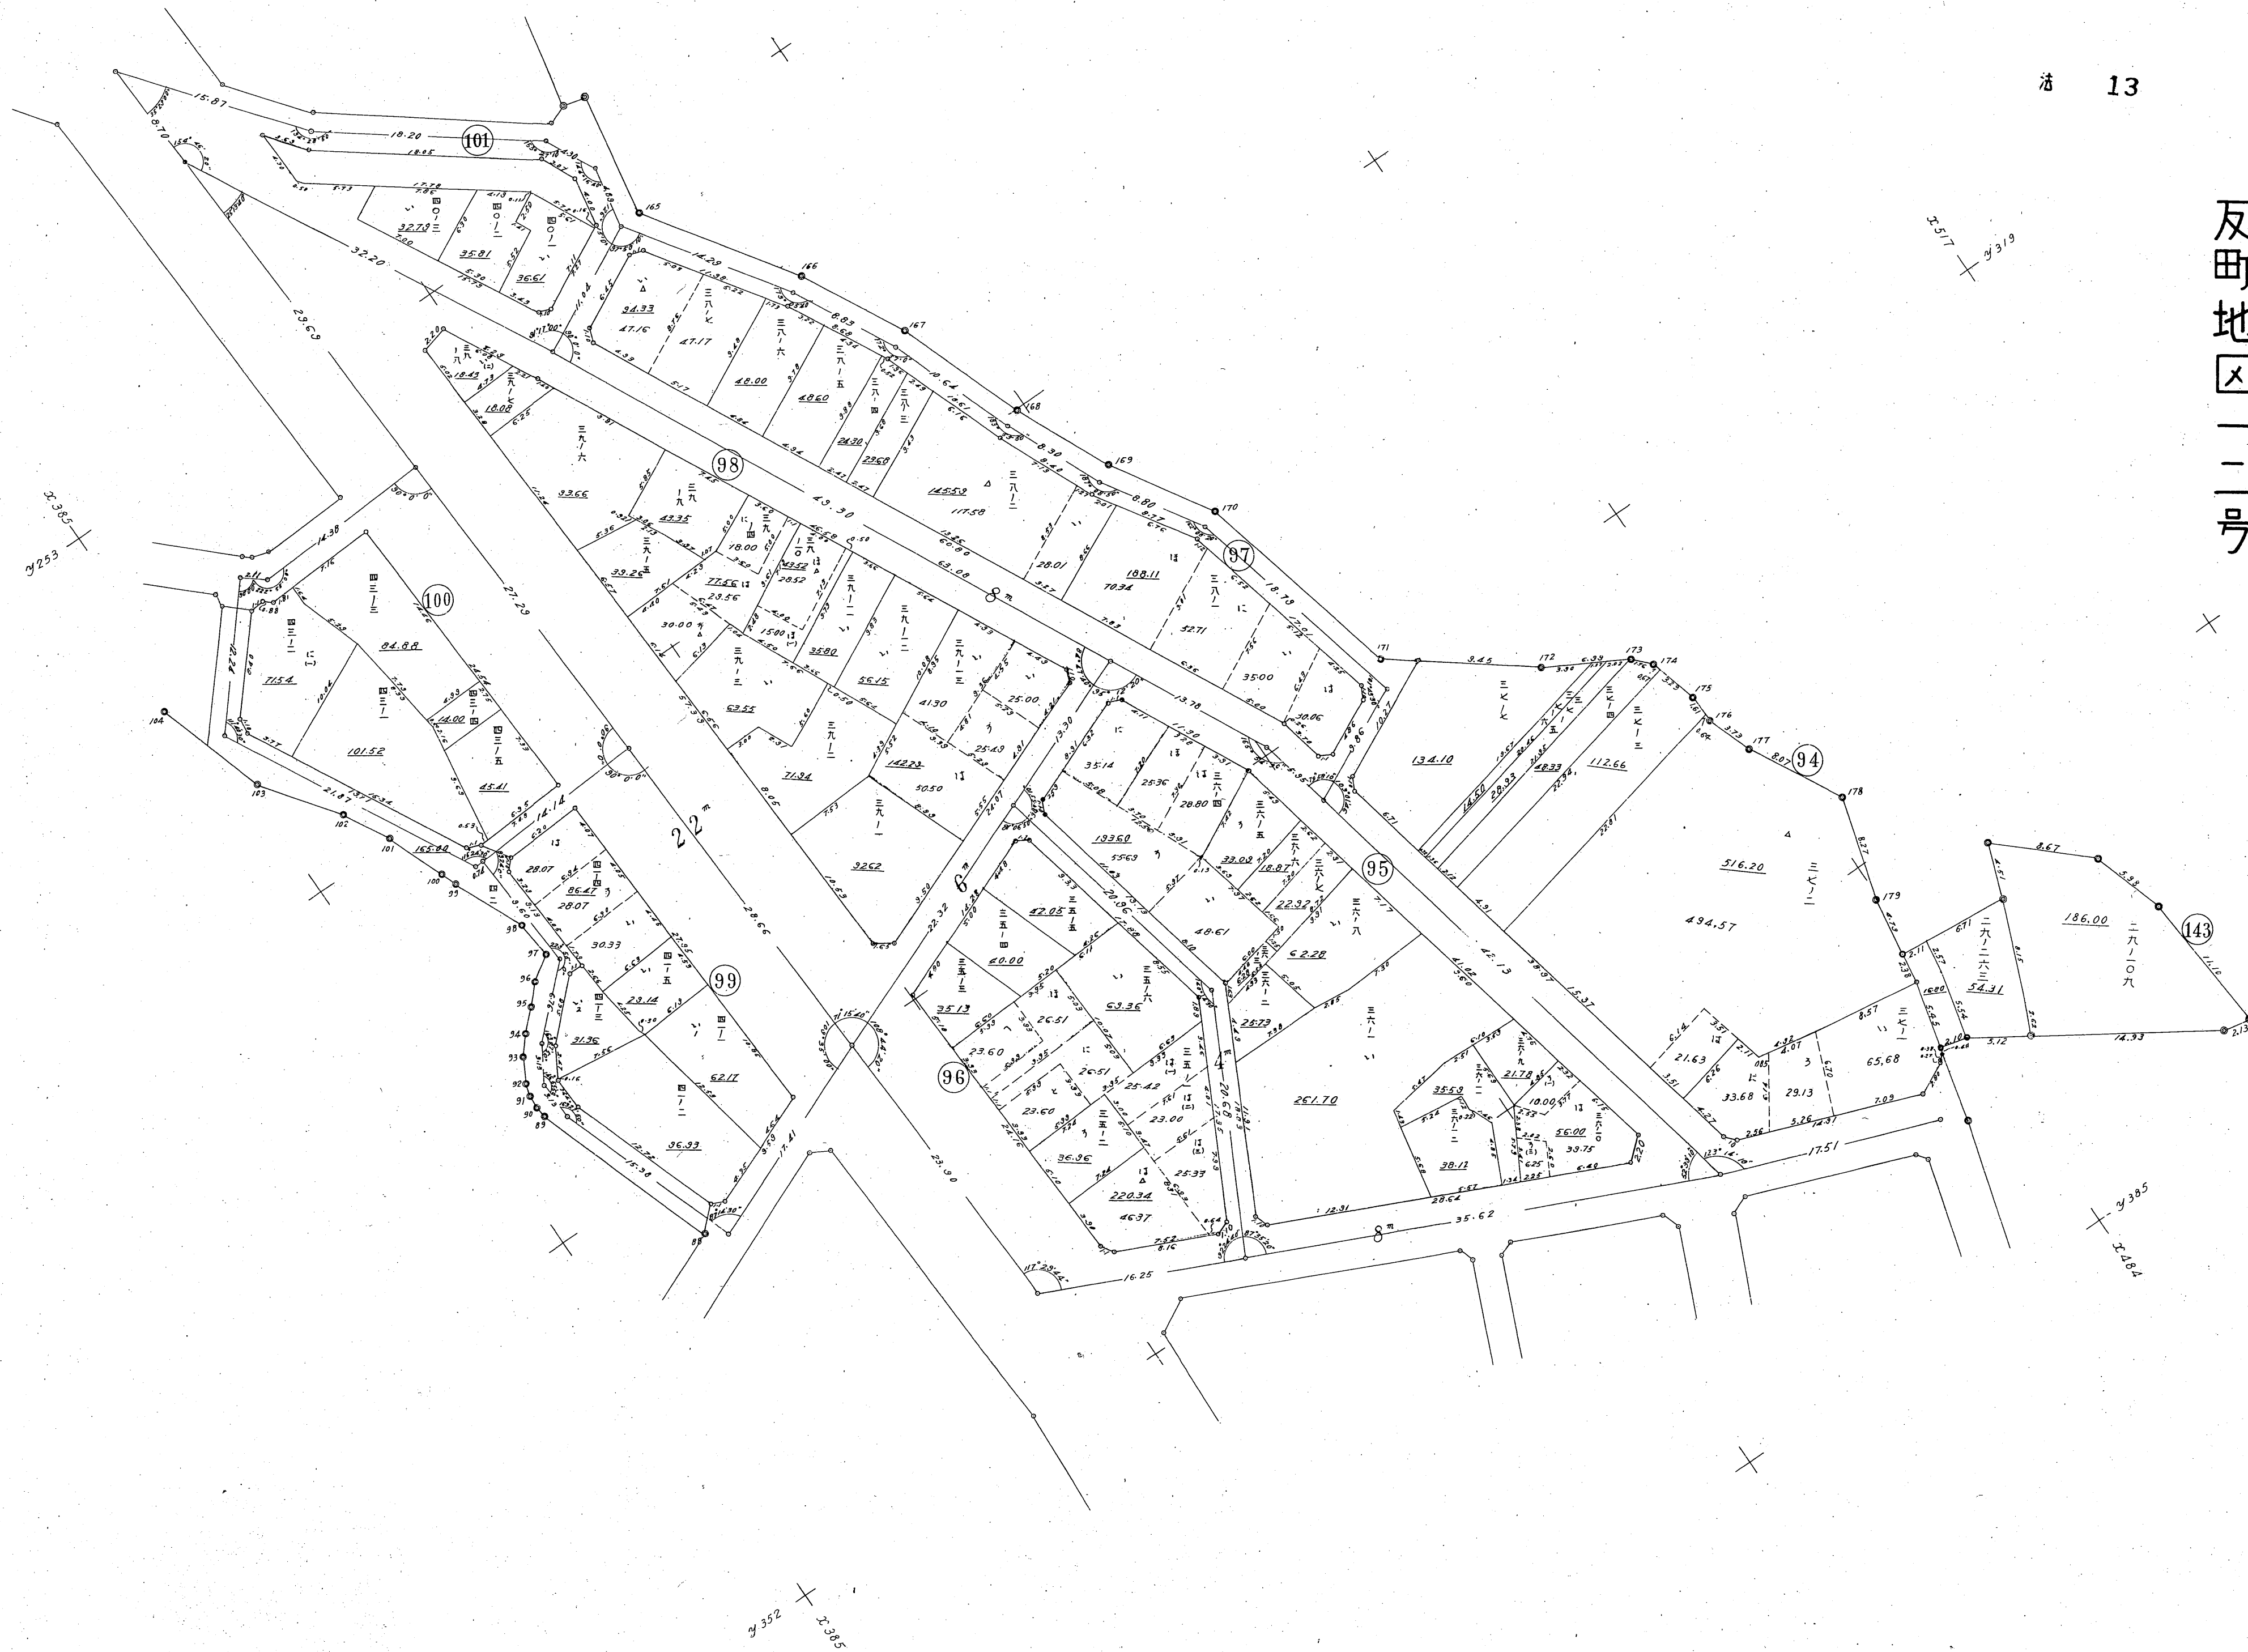

反町地区一四号

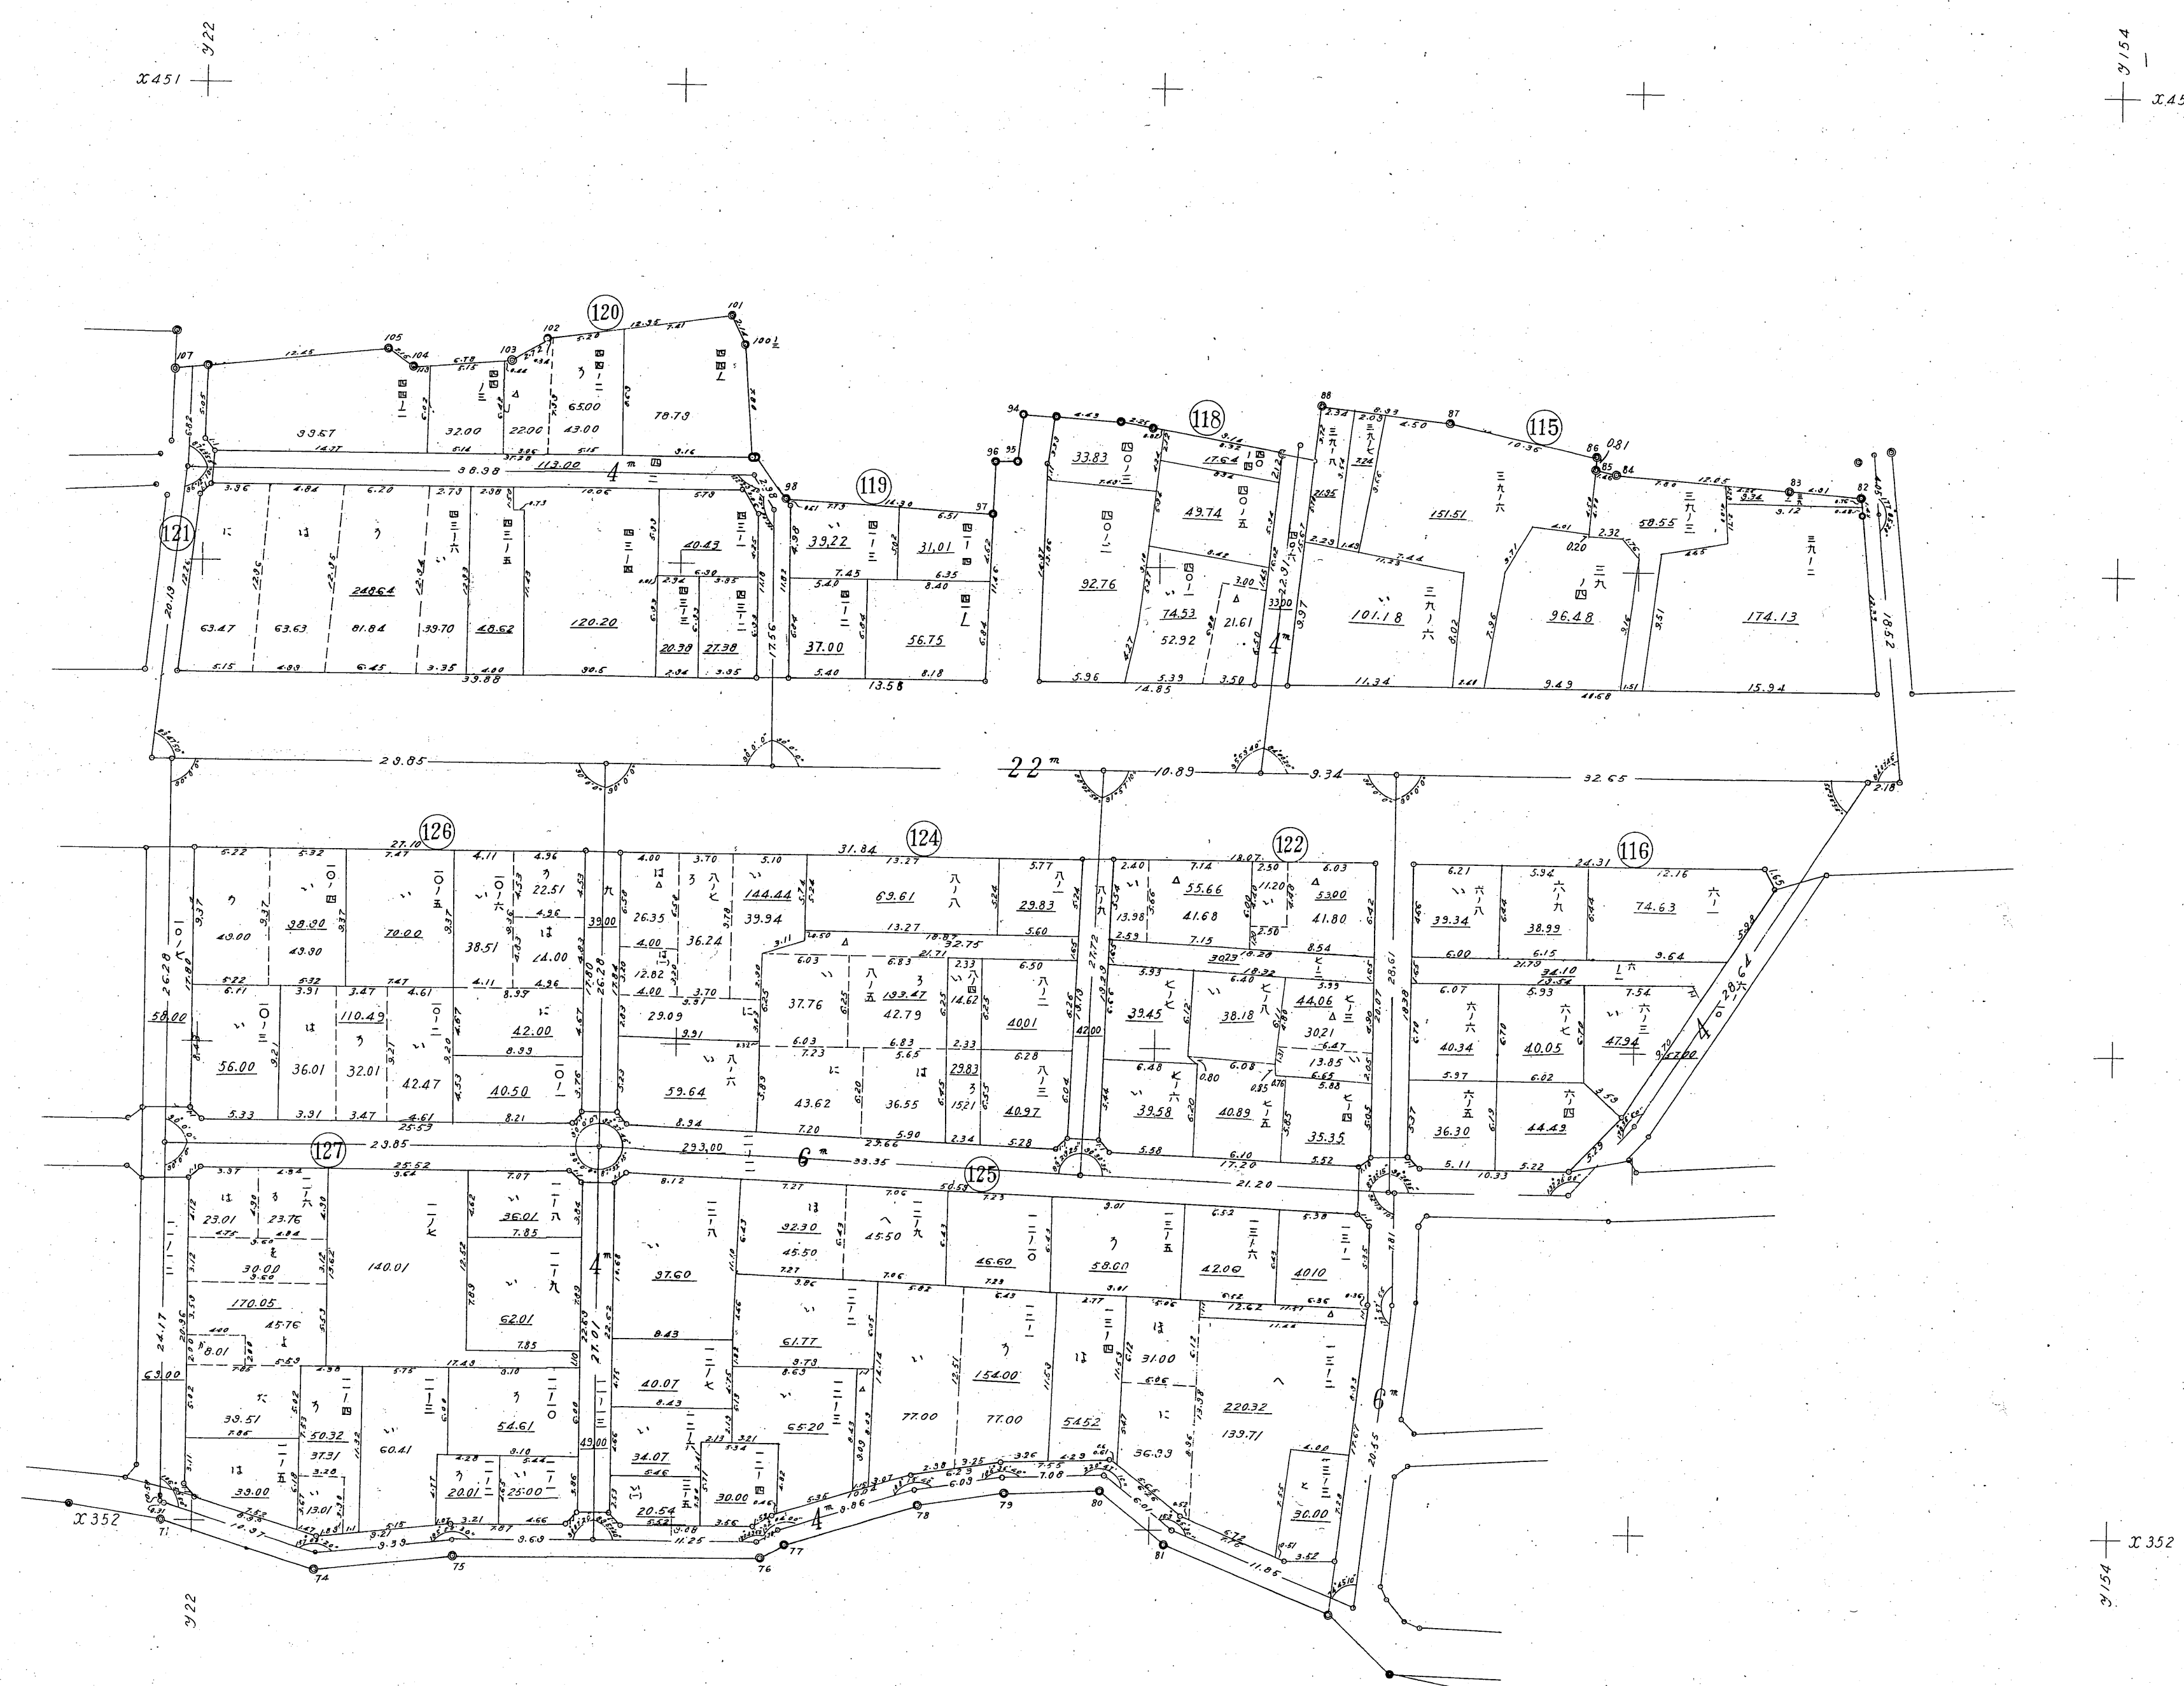

反町地区一五号

