


西神奈川地区確定図索引

- / 街区番号
- 図面番号
- 図面の区域
- - - 町界

この頁は当地区の索引図（頁照合用）として本市職員が作成したものです。

□赤字は、頁（ページ）番号になります。

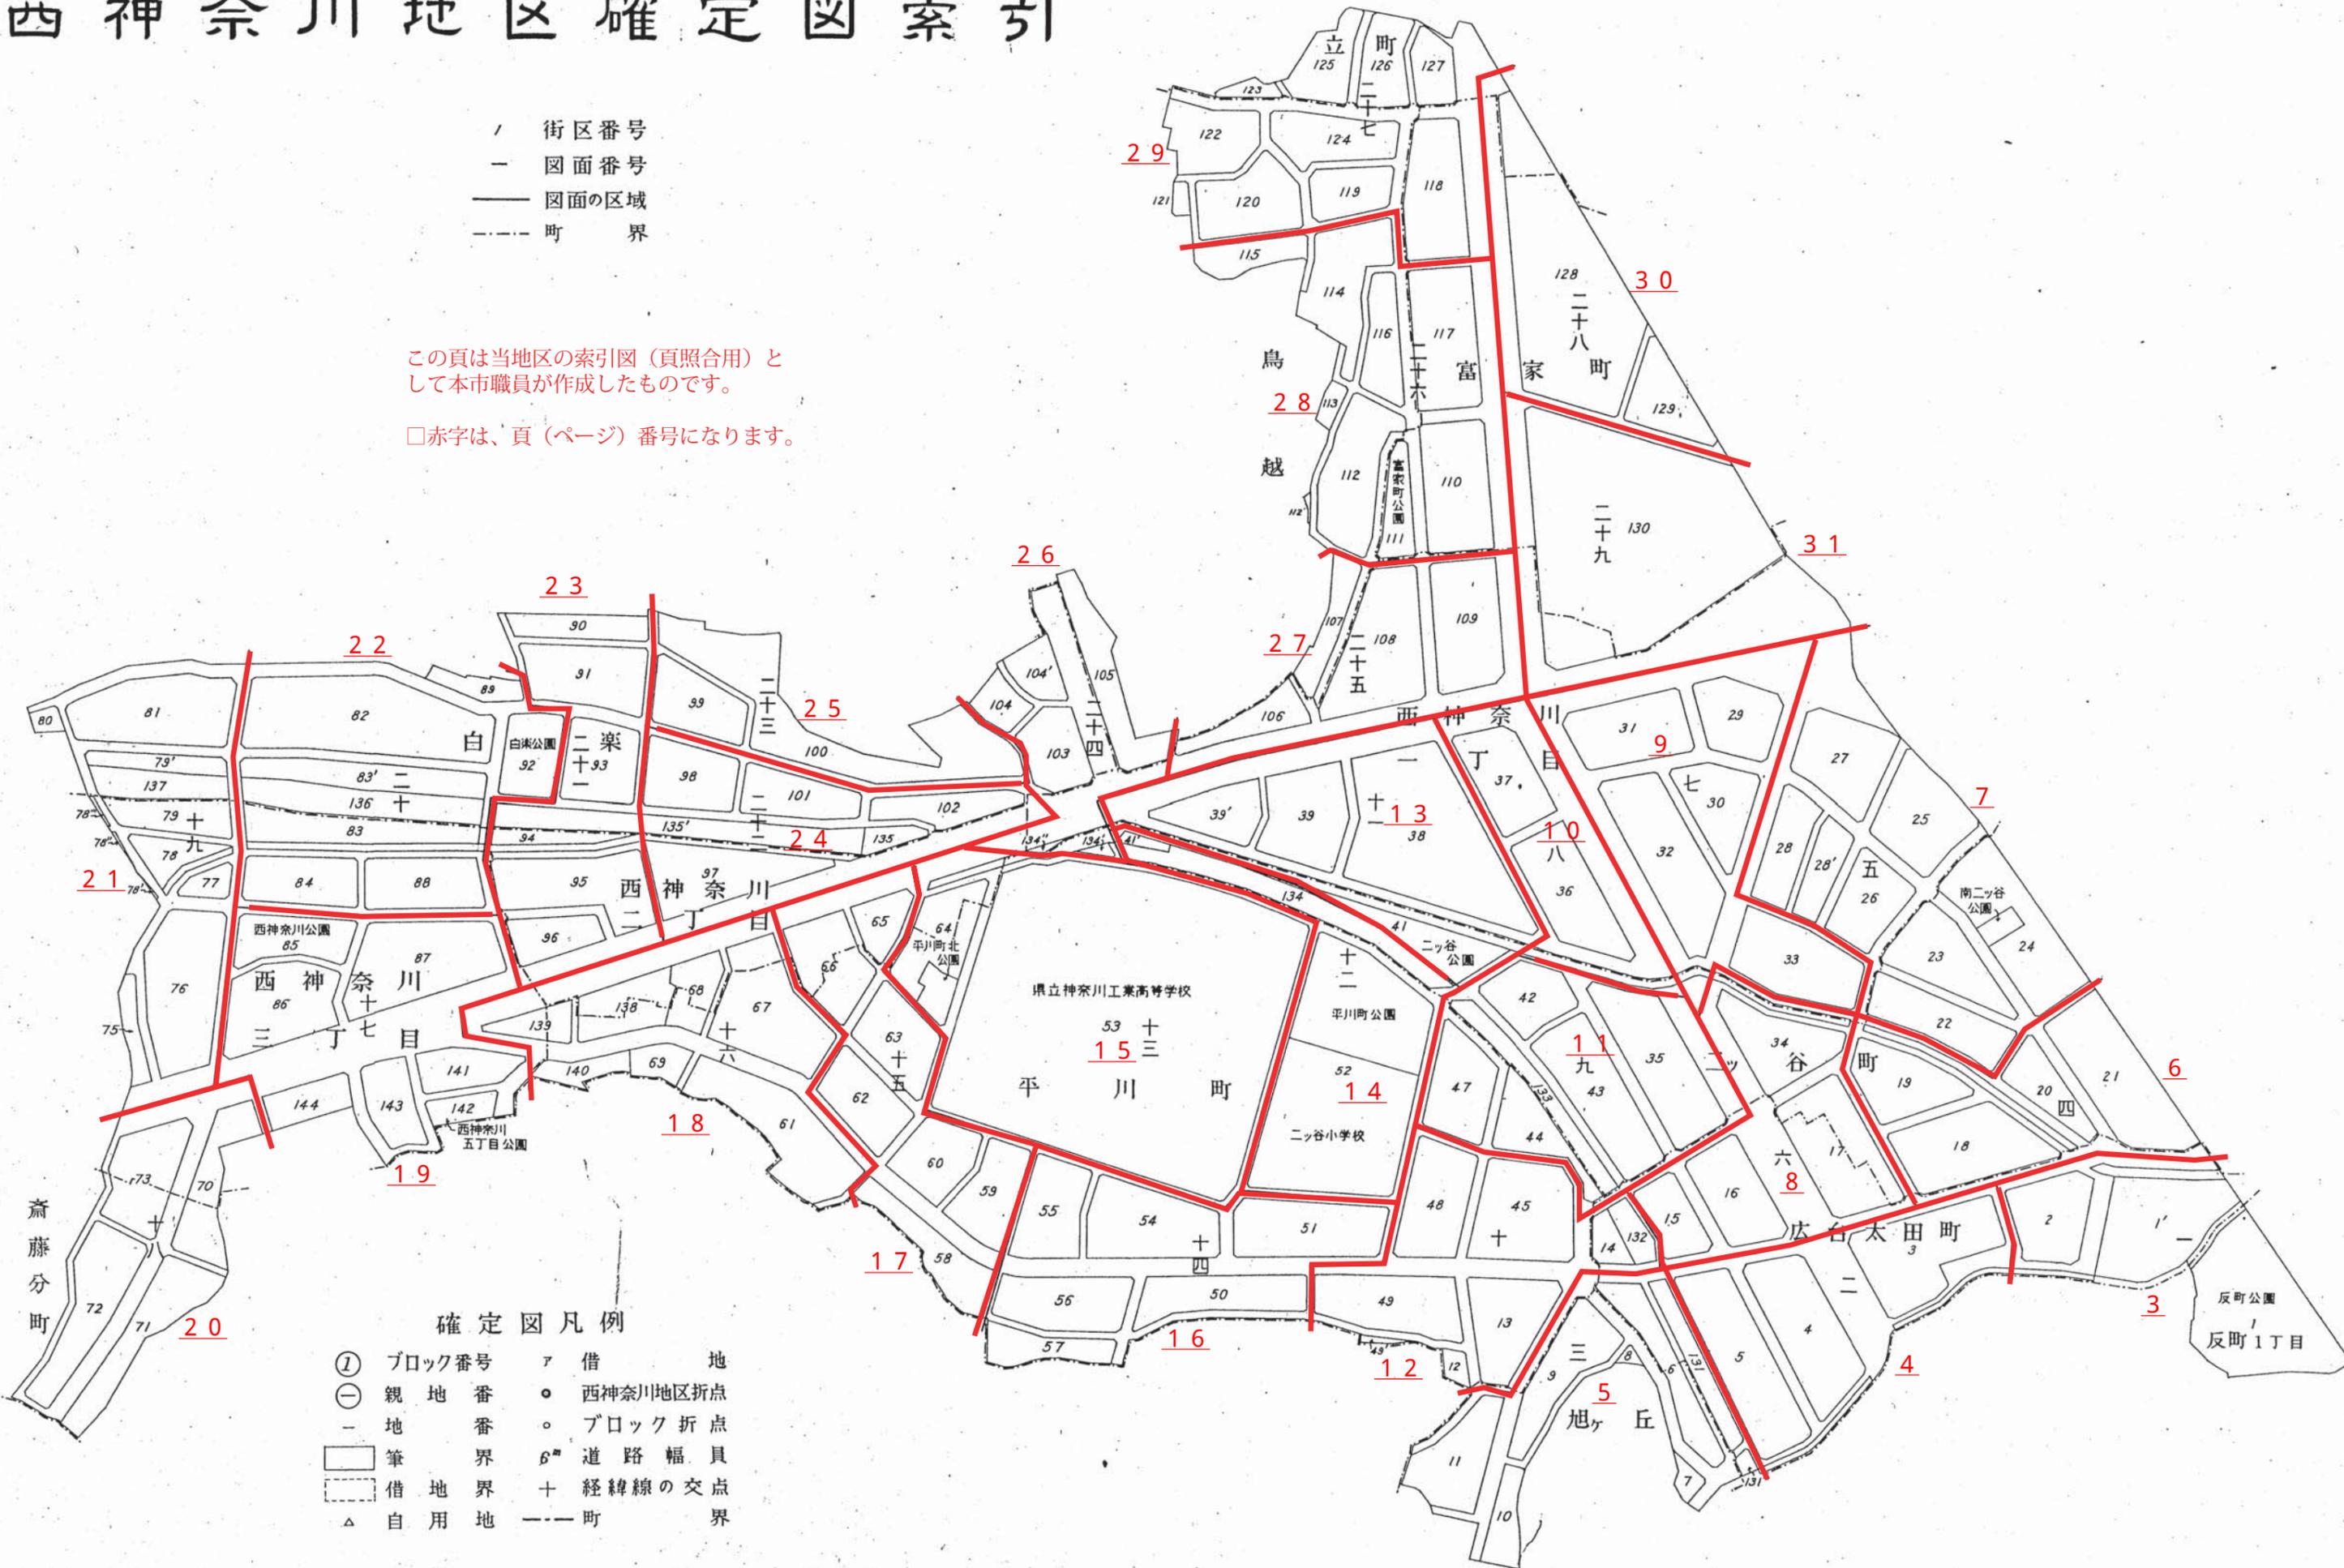


確定図凡例

- | | | | |
|---|--------|-------|----------|
| ① | ブロック番号 | ア | 借地 |
| ⊖ | 親地番 | ○ | 西神奈川地区折点 |
| - | 地番 | ○ | ブロック折点 |
| □ | 筆界 | β | 道路幅員 |
| ⋯ | 借地界 | + | 経緯線の交点 |
| △ | 自用地 | - - - | 町界 |

西神奈川地区確定図索引


/ 街区番号
 - 図面番号
 — 図面の区域
 - - - 町界

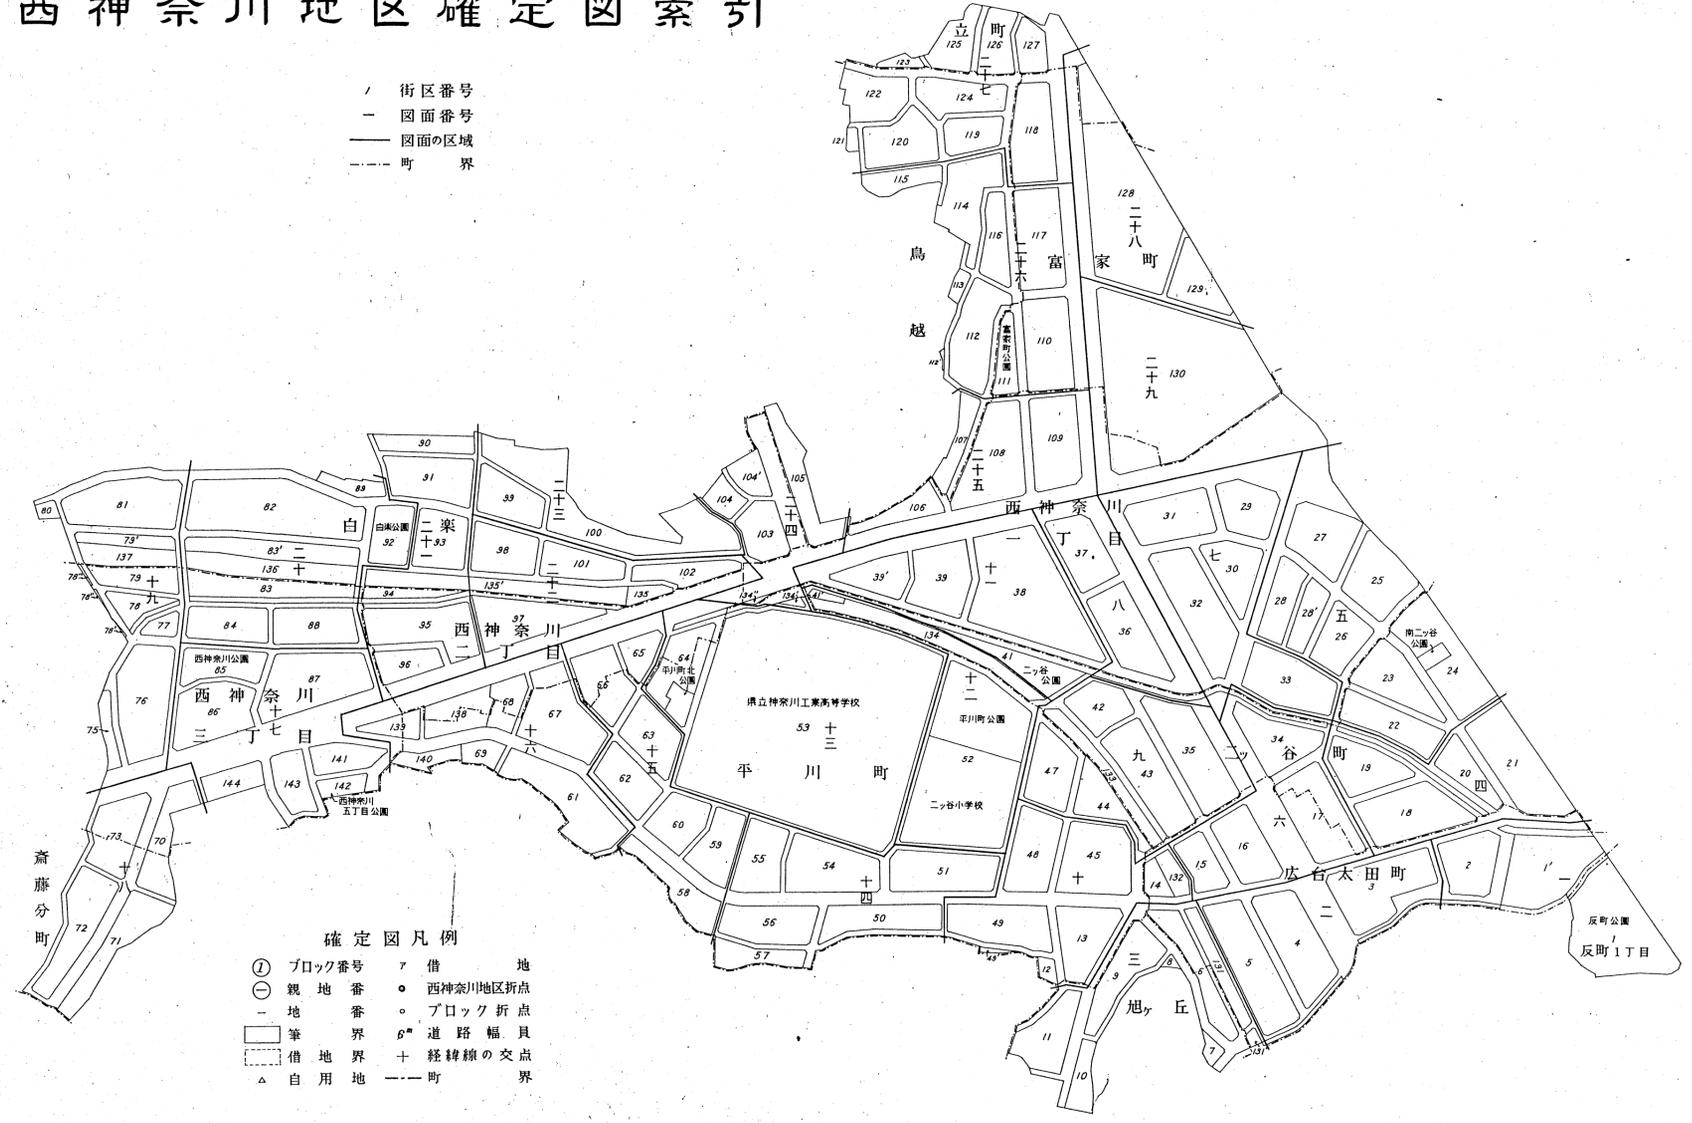

確定図凡例
 ① ブロック番号
 △ 自用地
 ○ 西神奈川地区折点
 ⊙ ブロック折点
 β 道路幅員
 + 経緯線の交点
 - - - 町界


502

西神奈川地区確定図一号

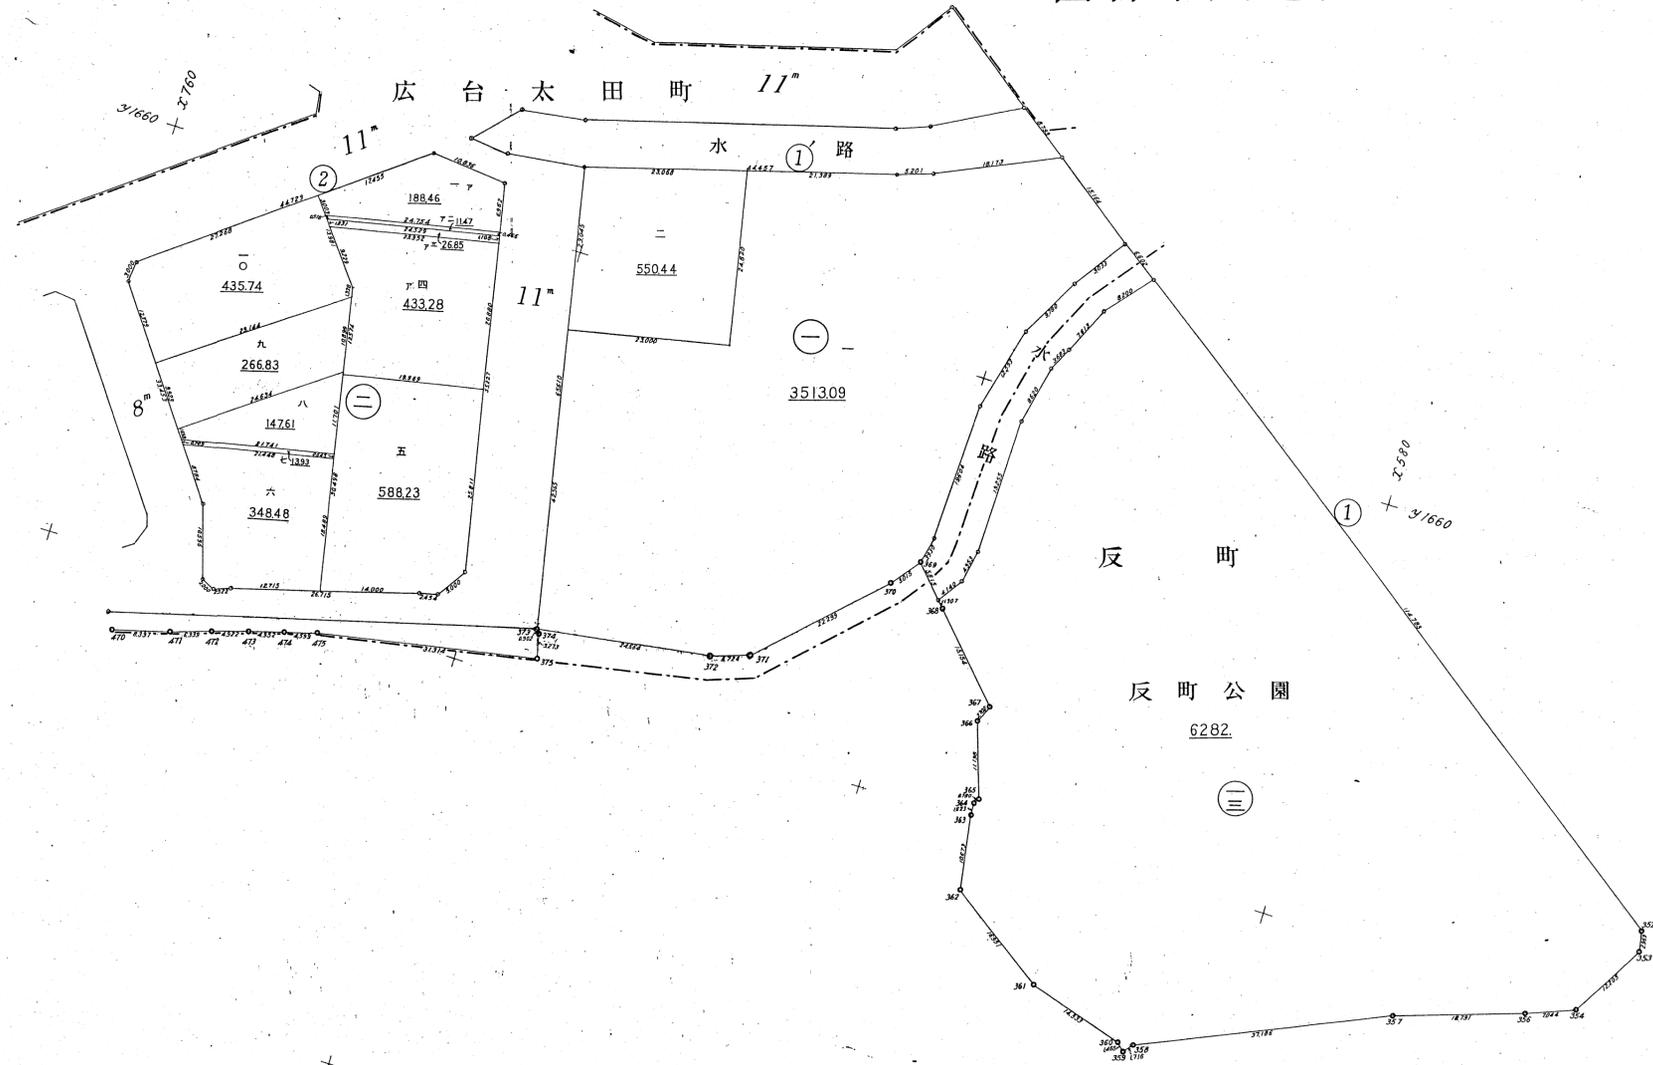


5の3


西神奈川地区確定図二号

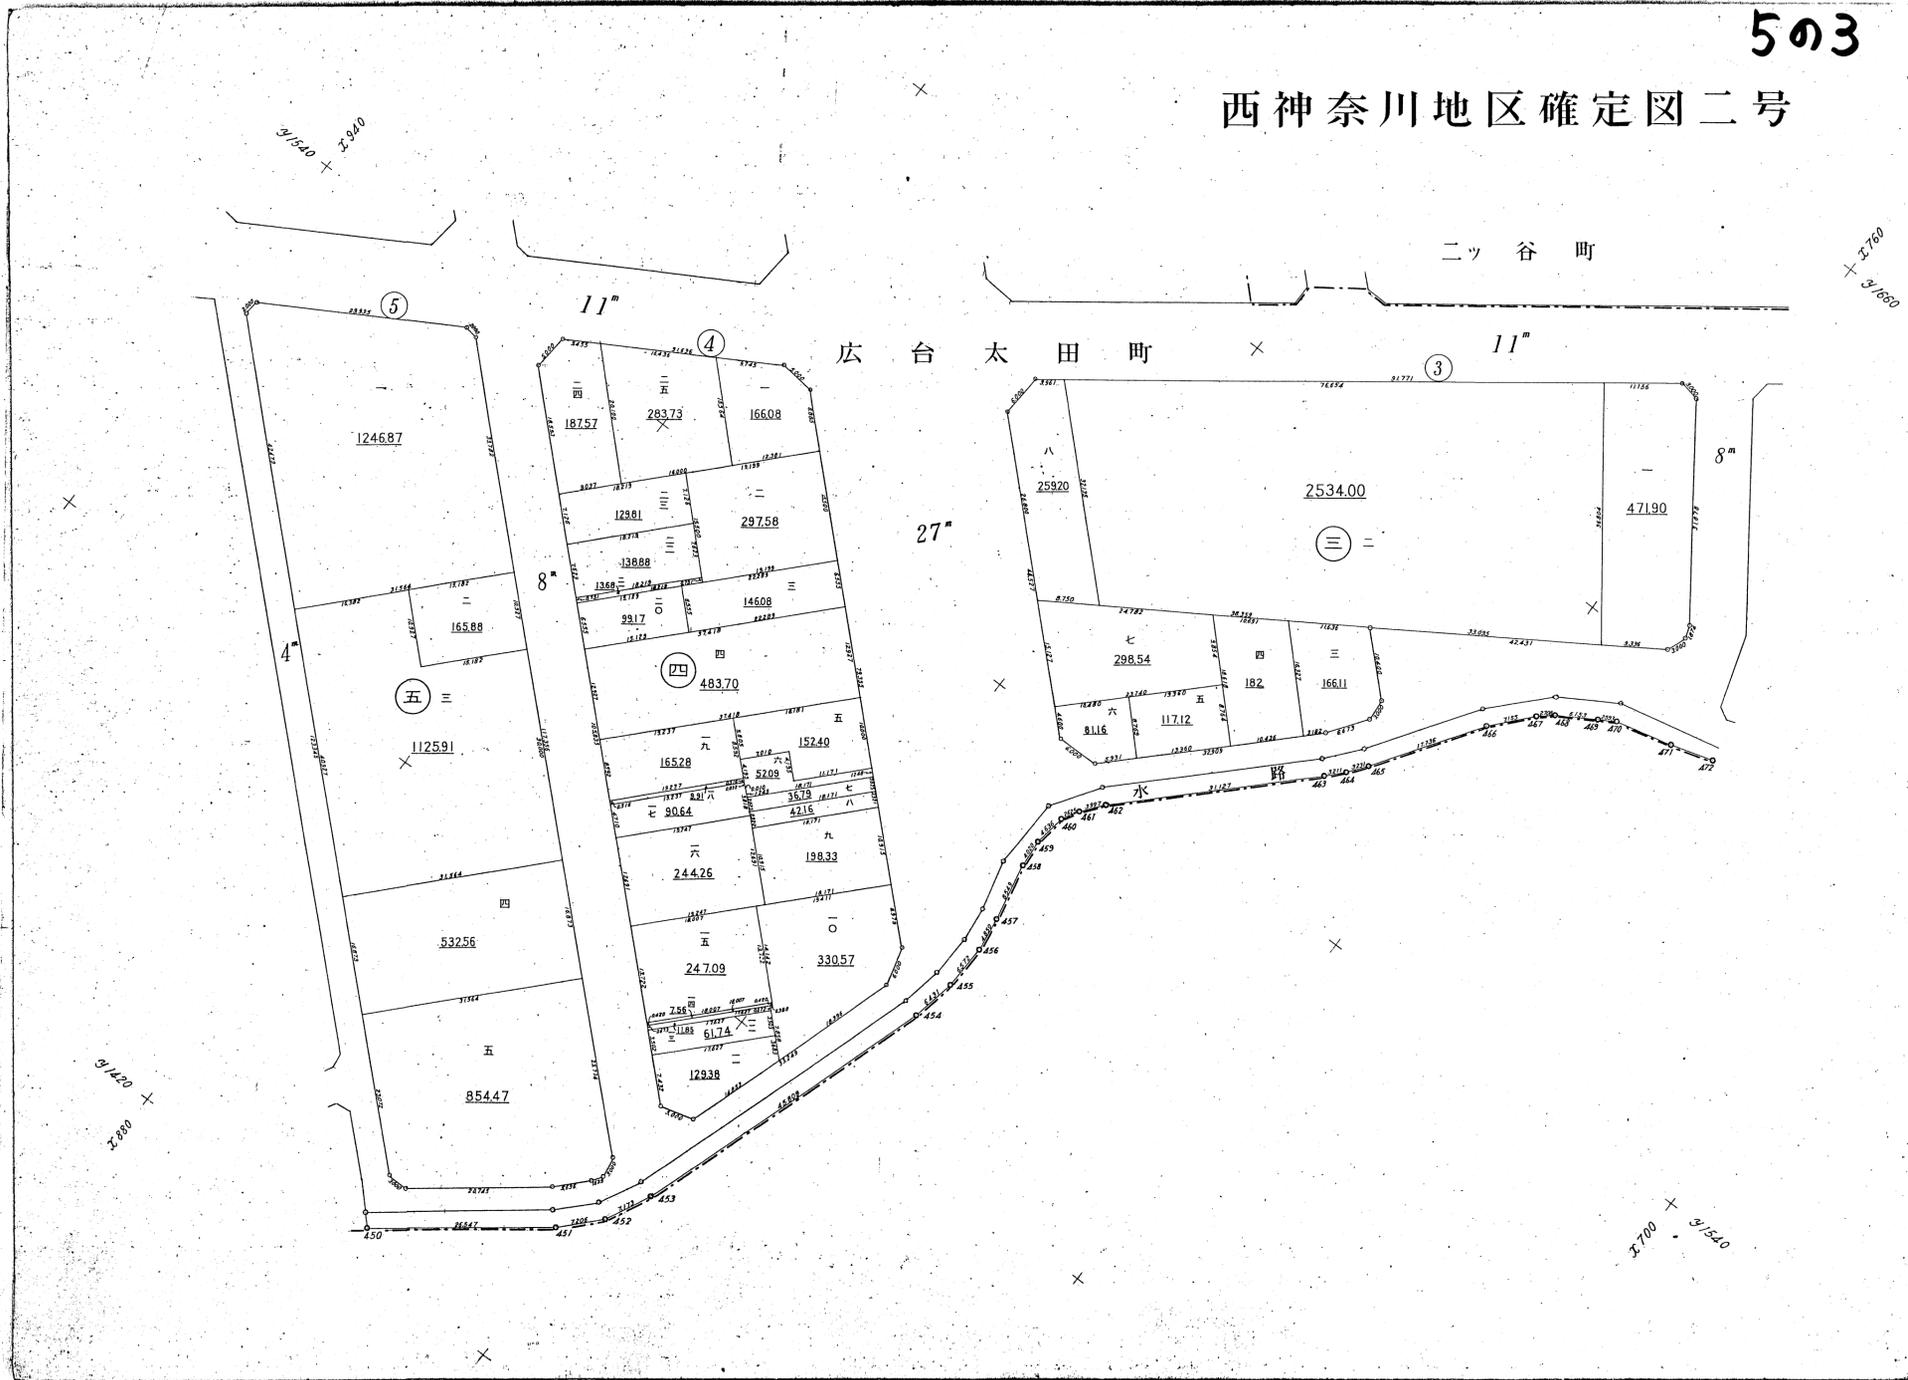

西神奈川地区確定図四号

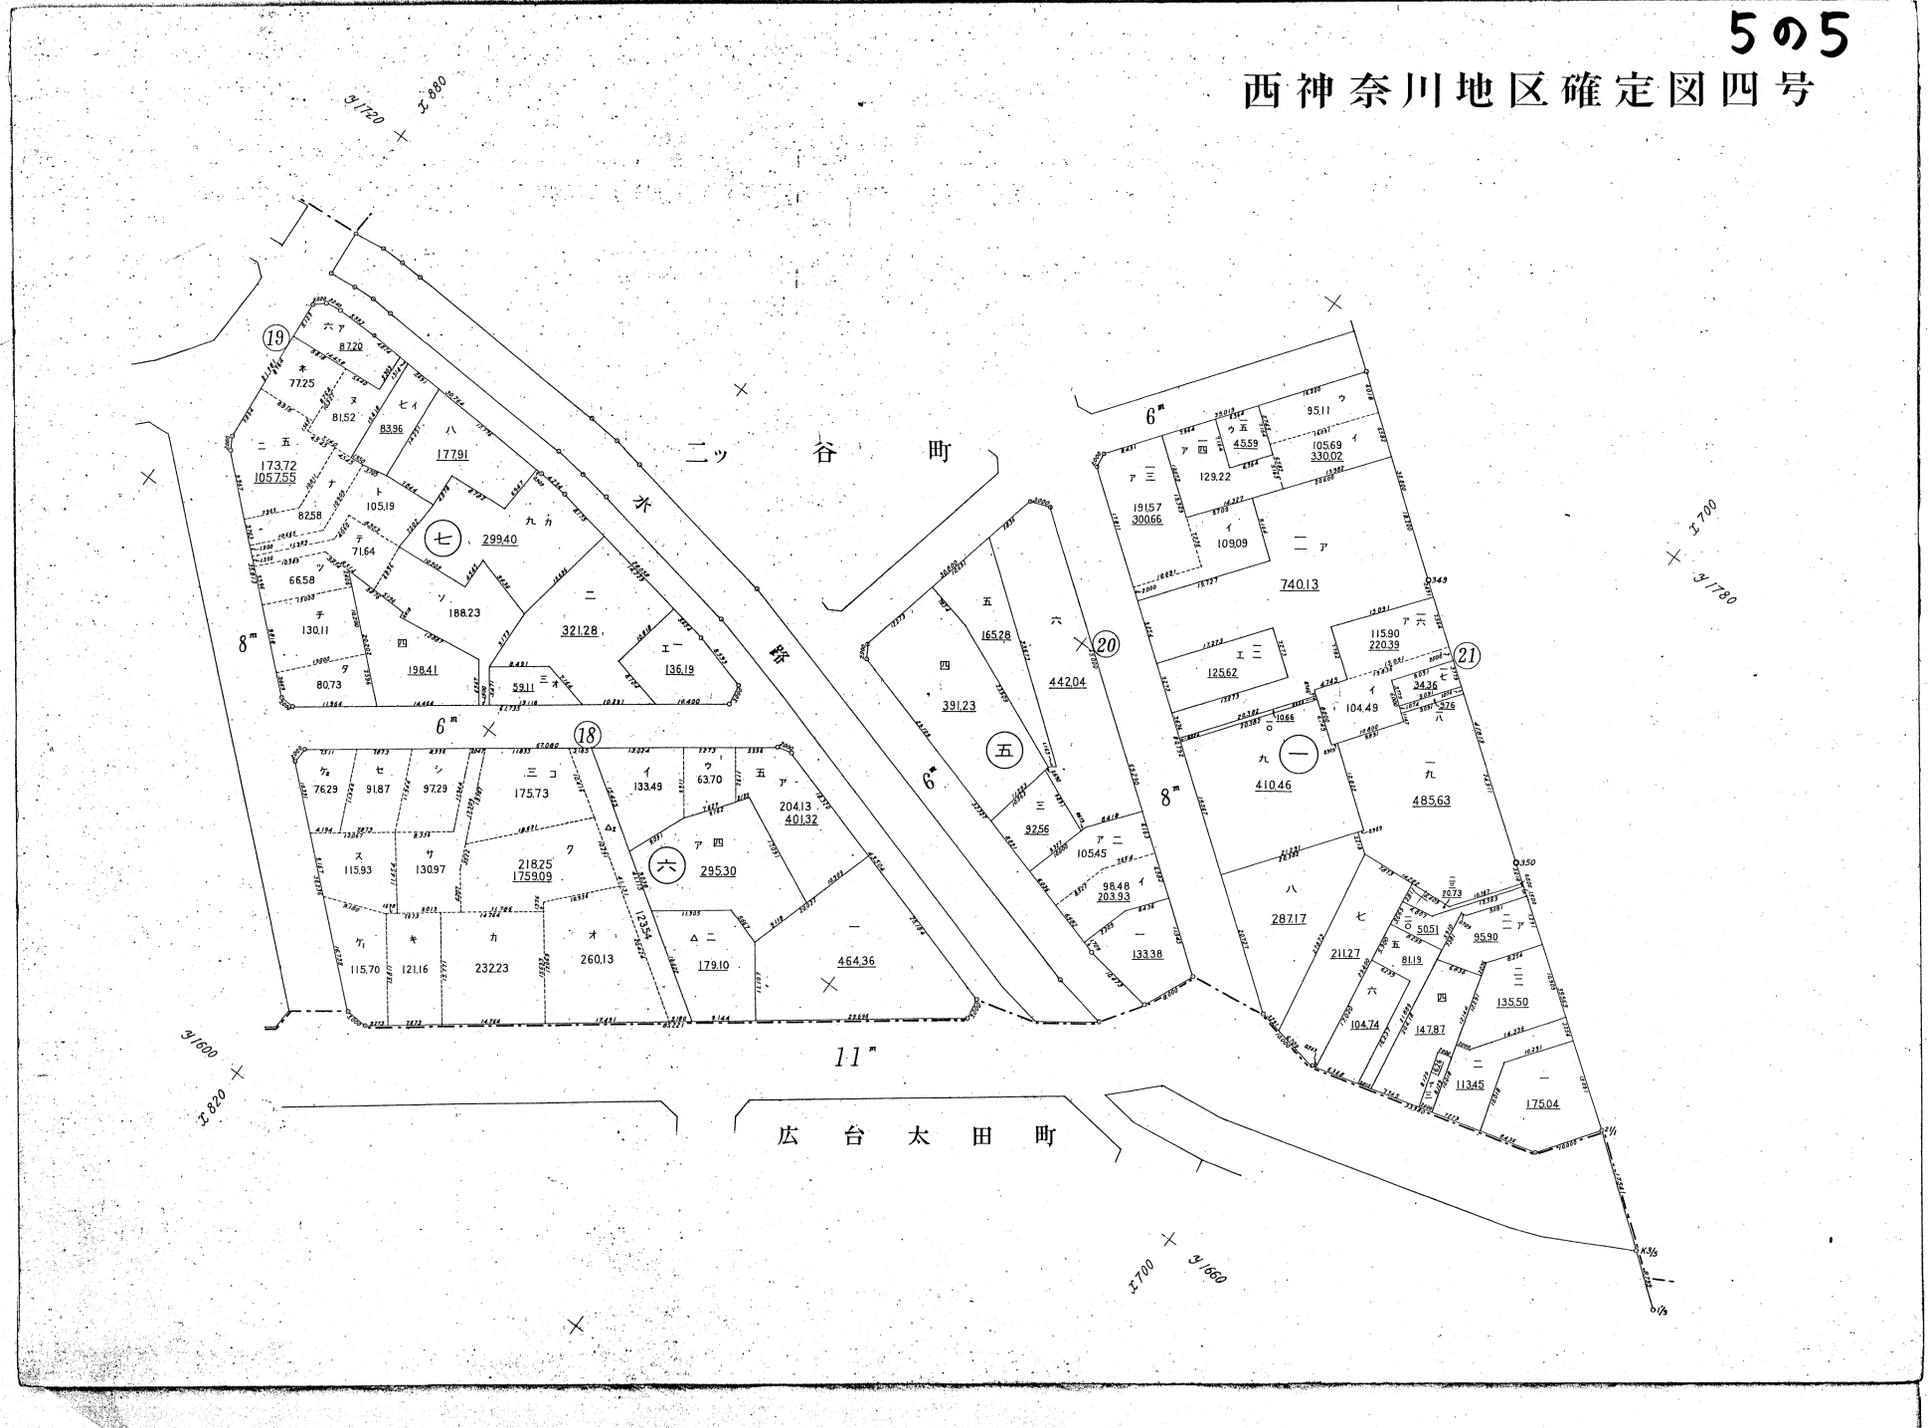


西神奈川地区確定図五号

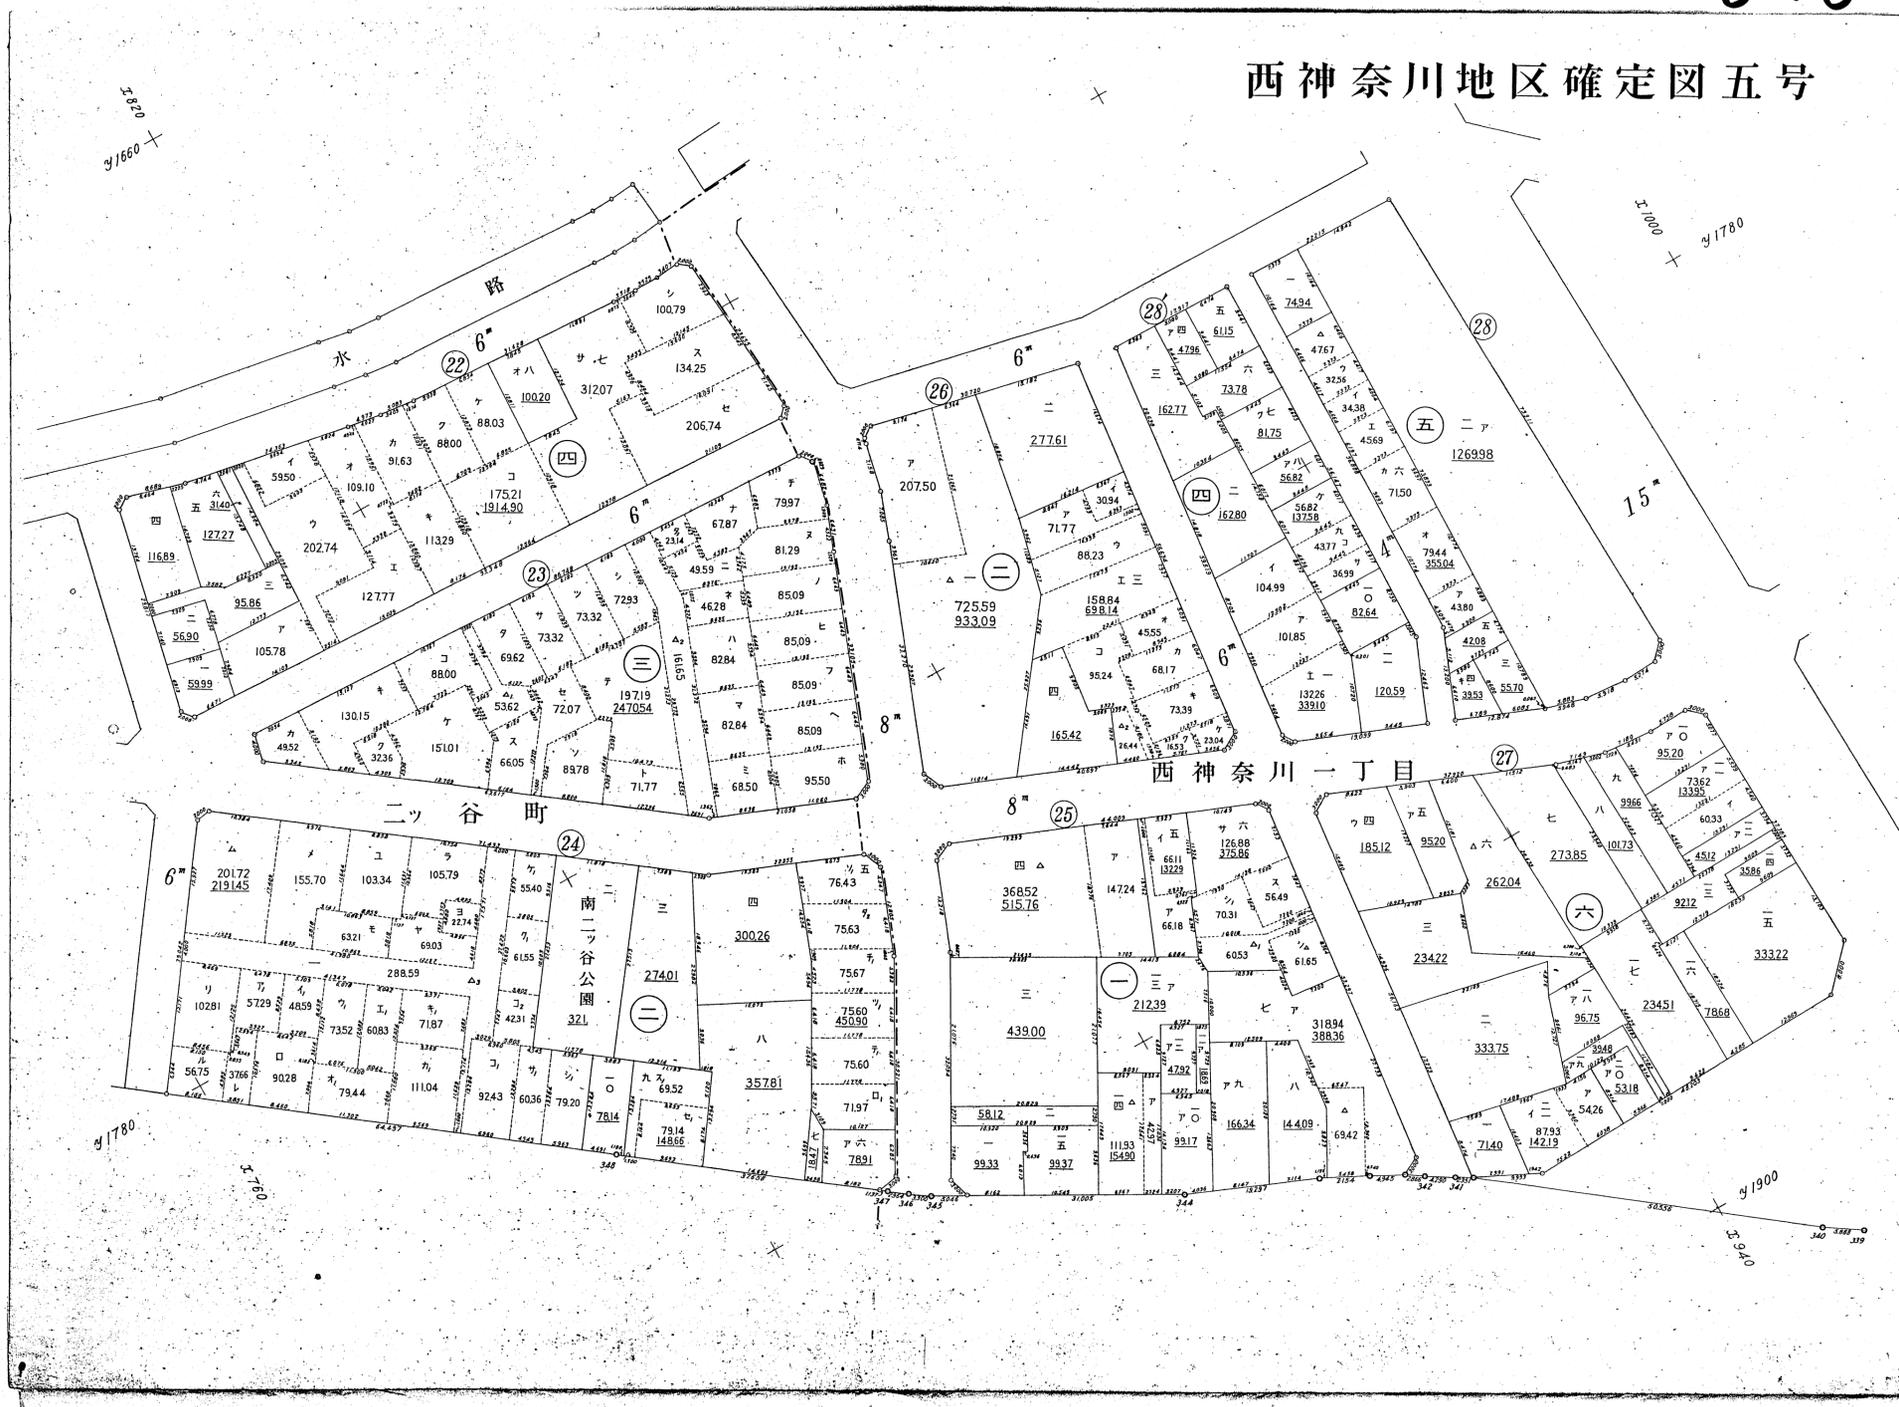


508

西神奈川地区確定図七号

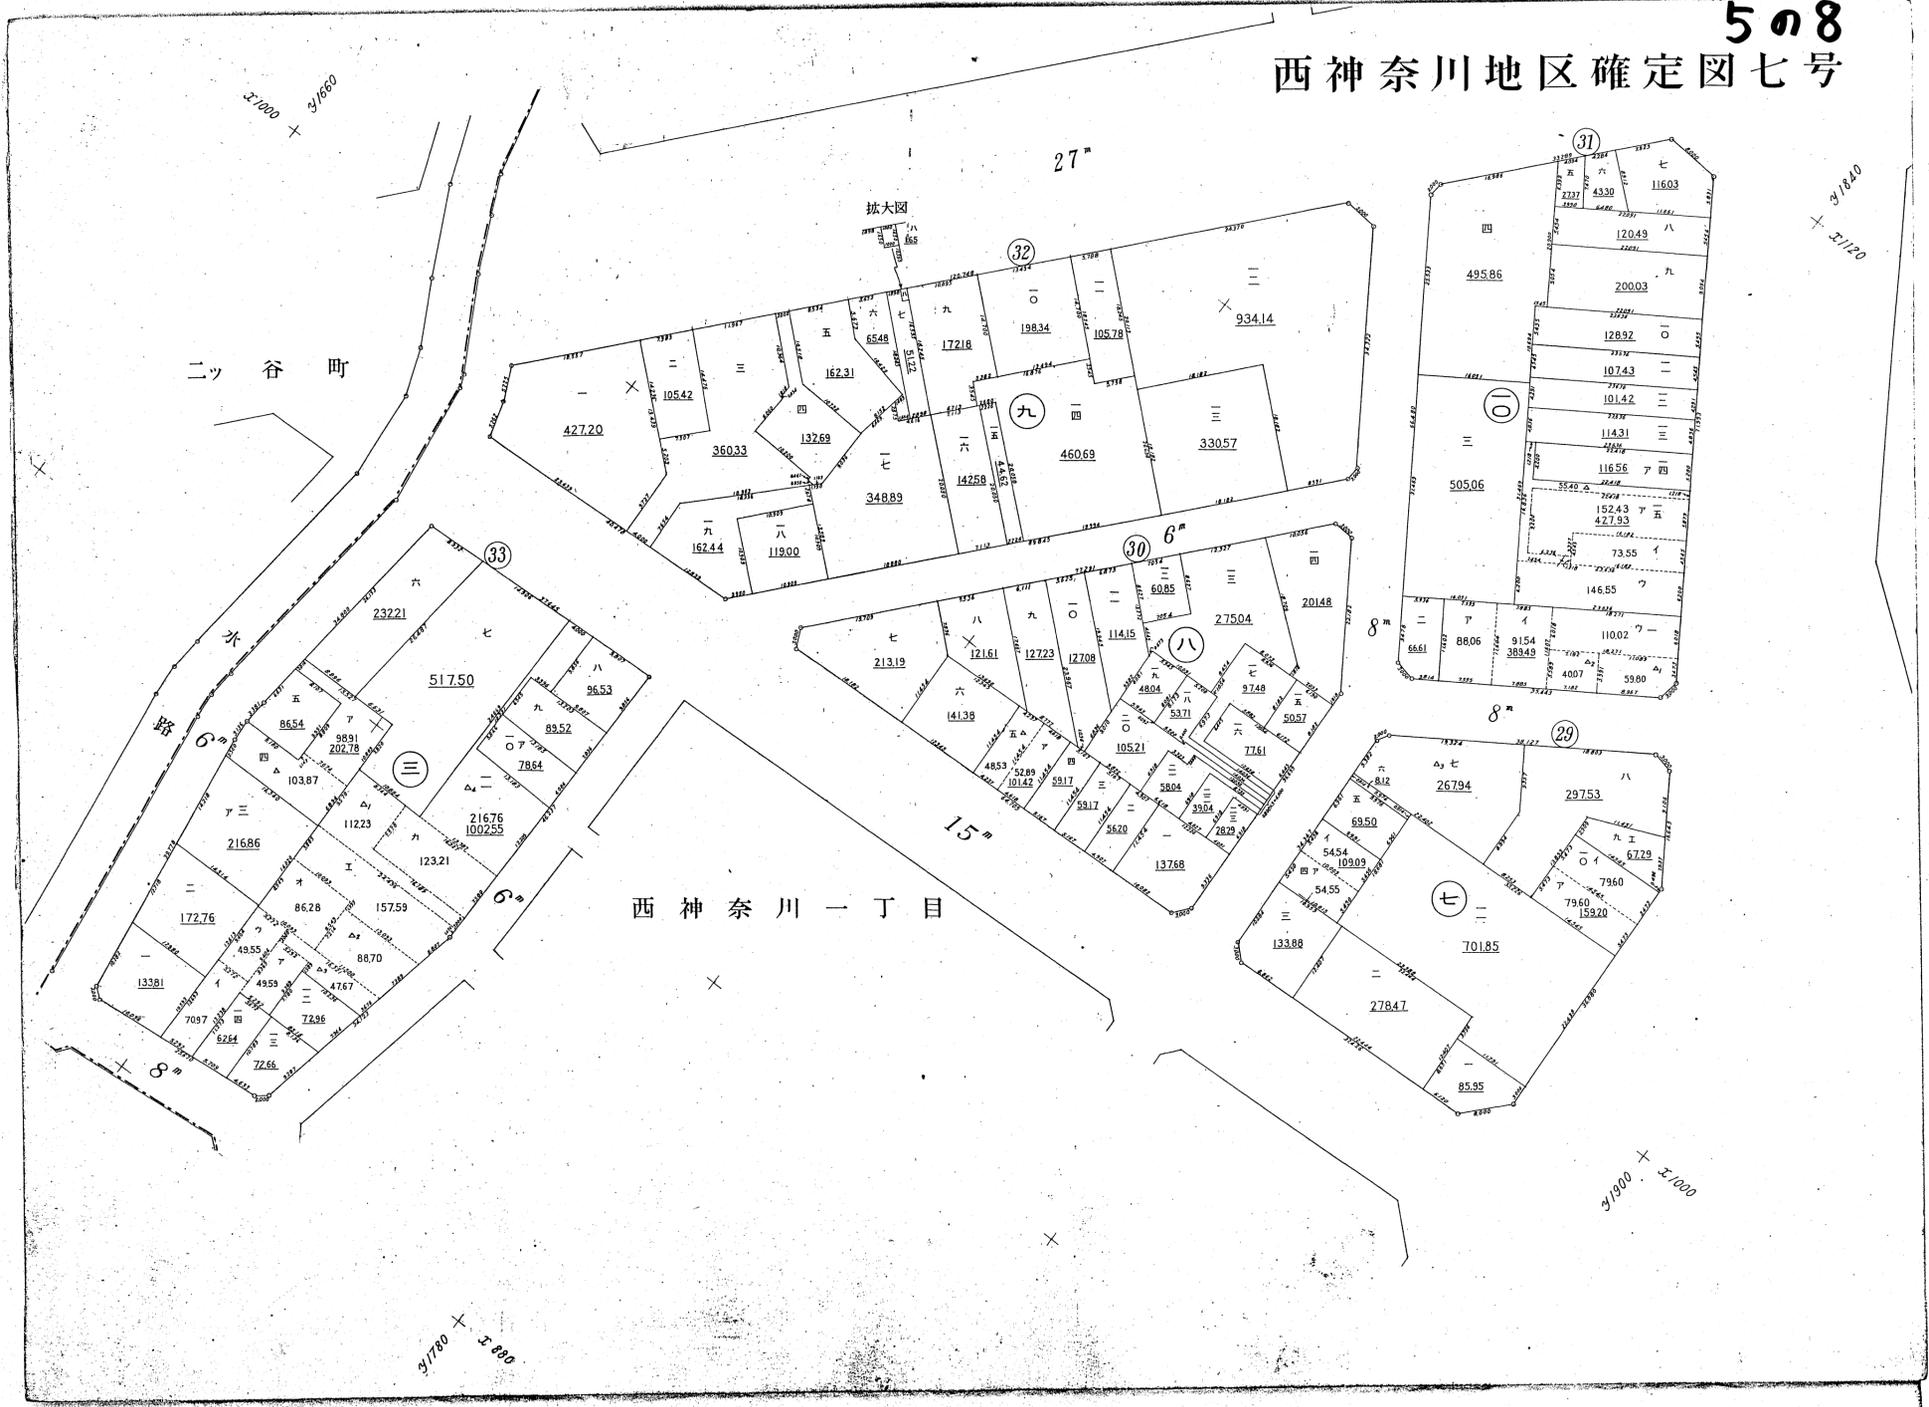


509

西神奈川地区確定図八号

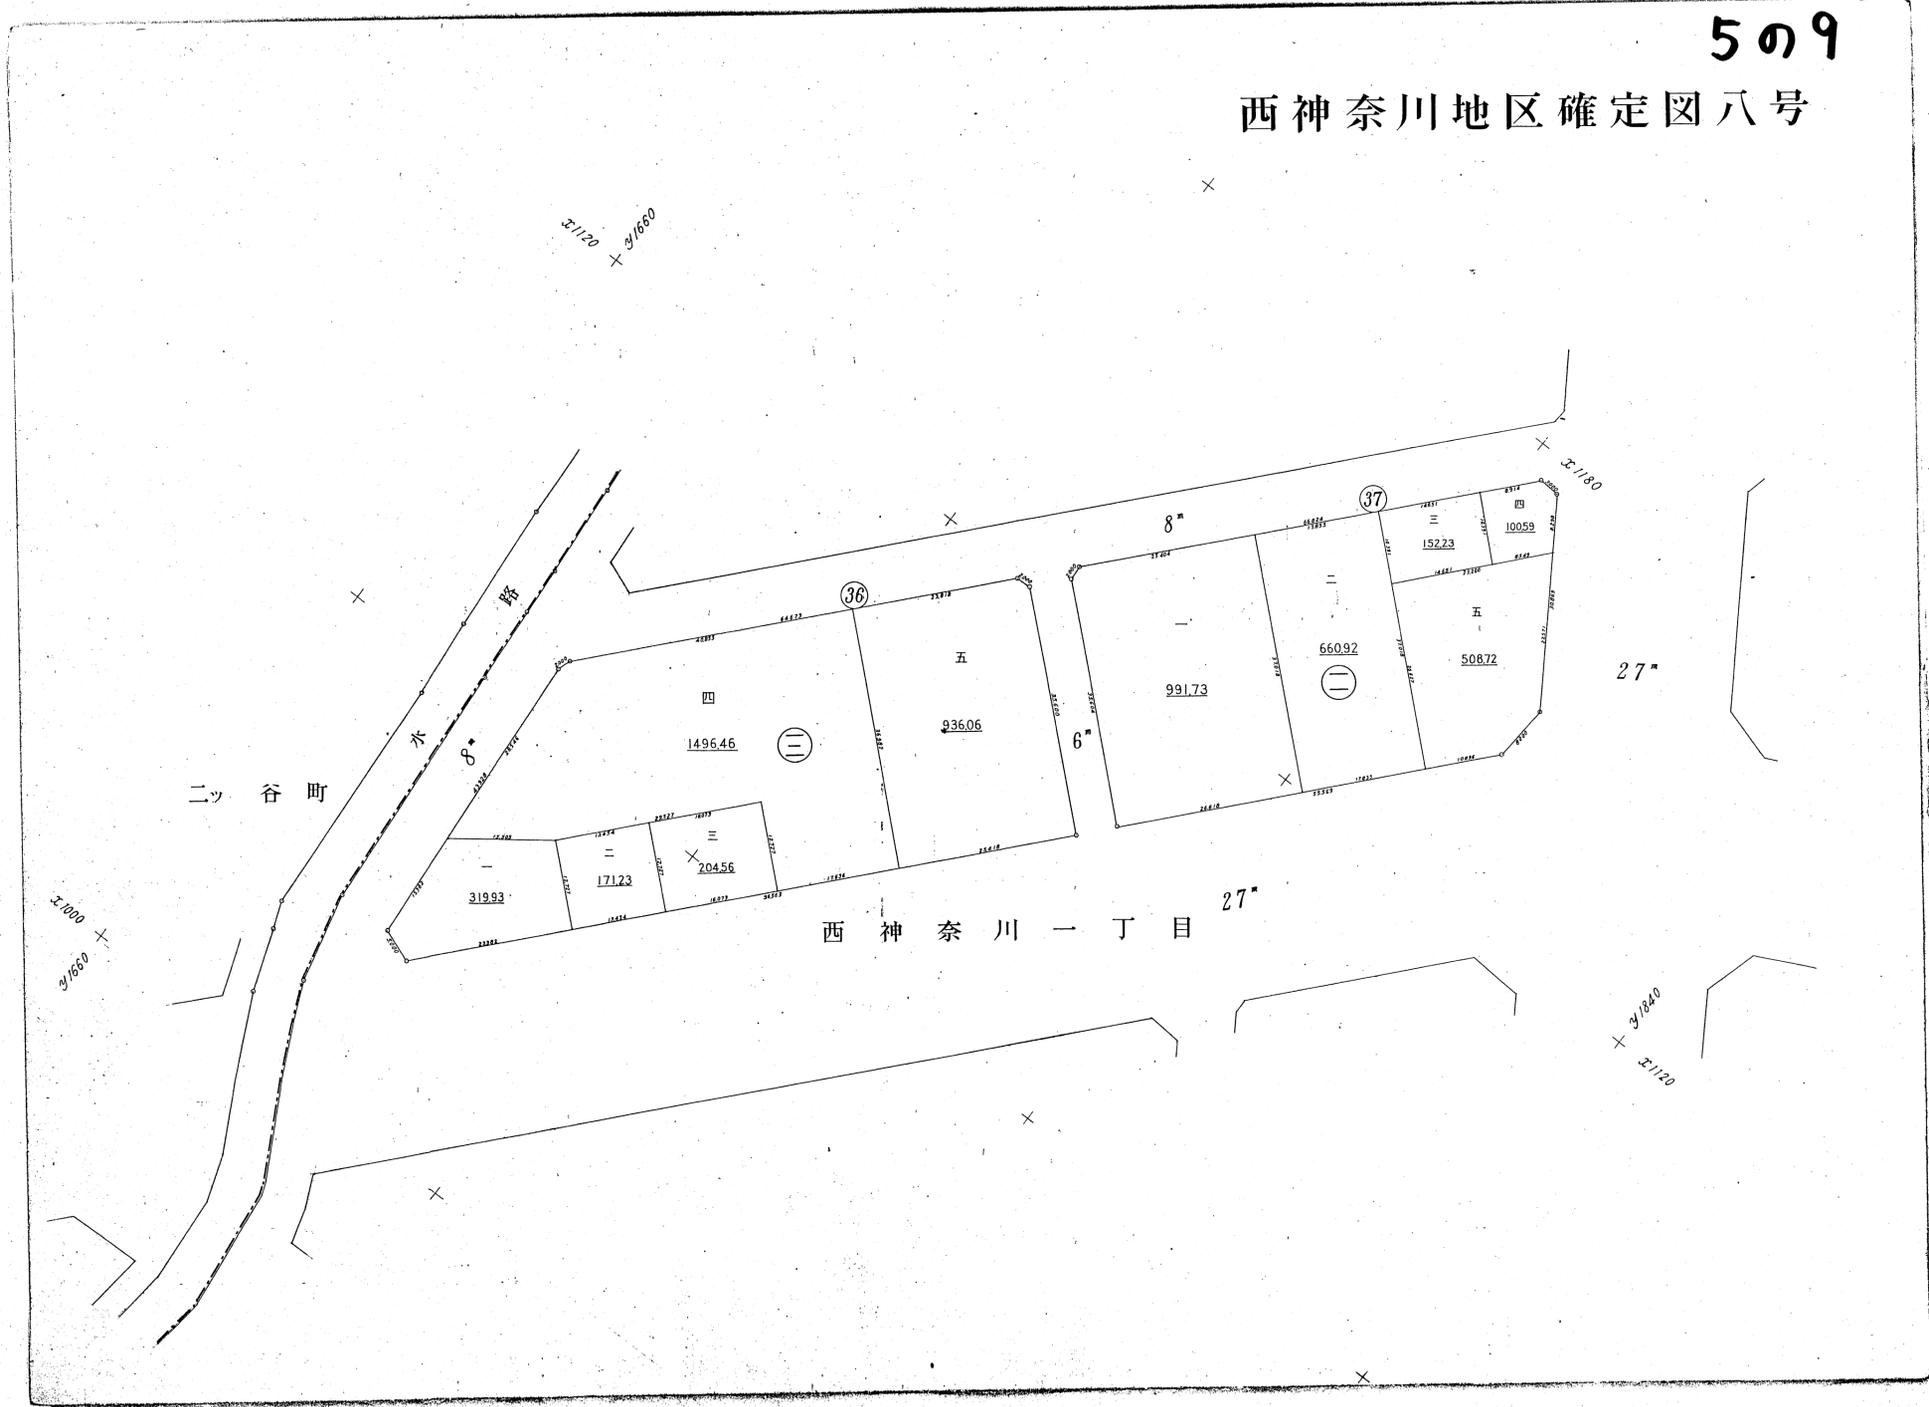


5の10

西神奈川地区確定図九号

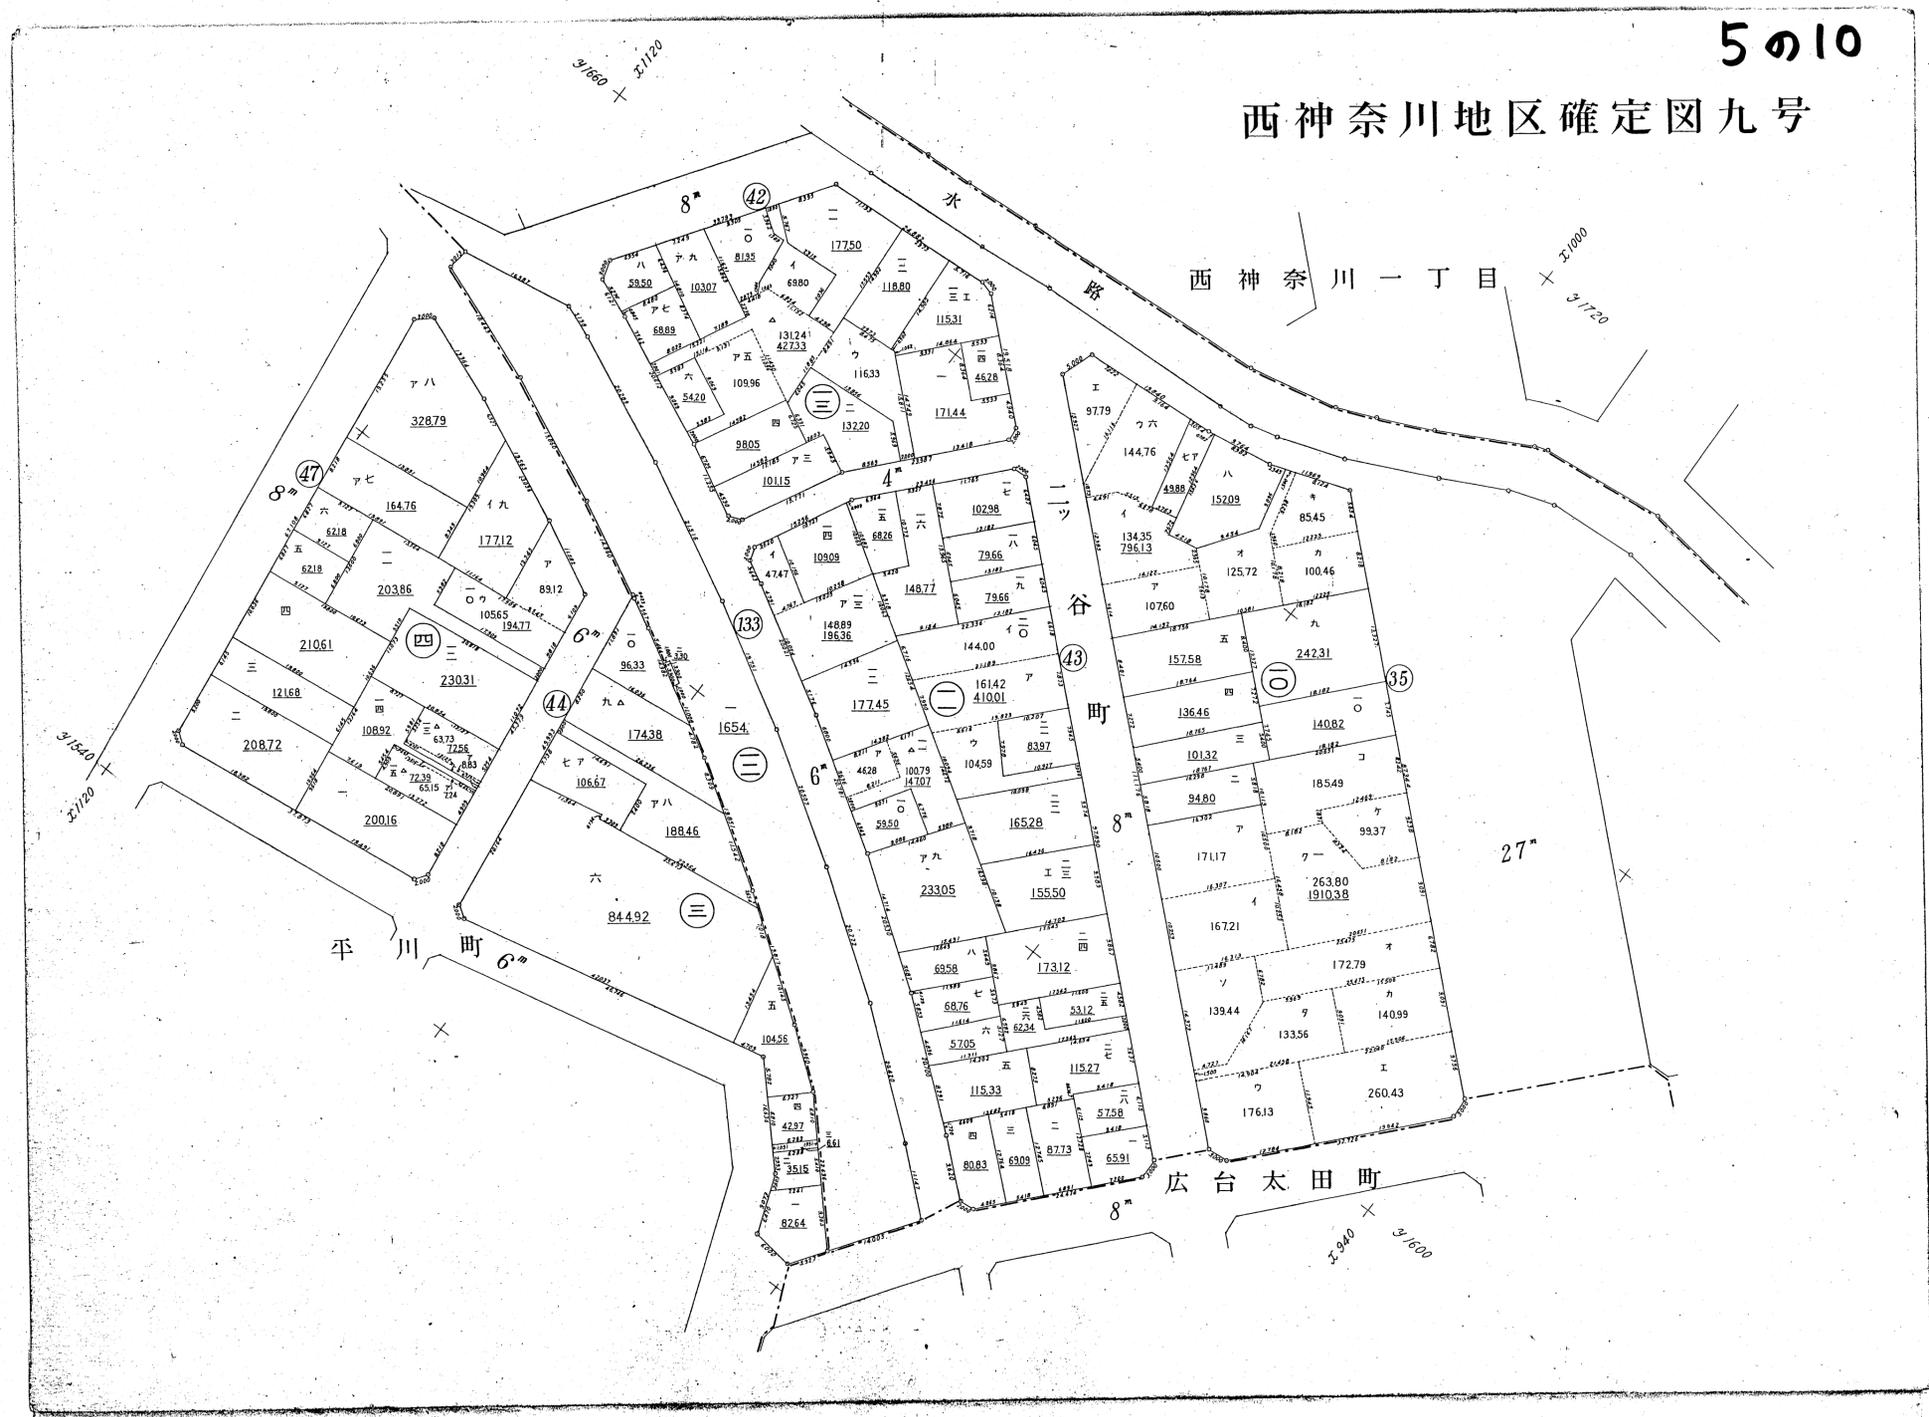

5011


西神奈川地区確定図十号

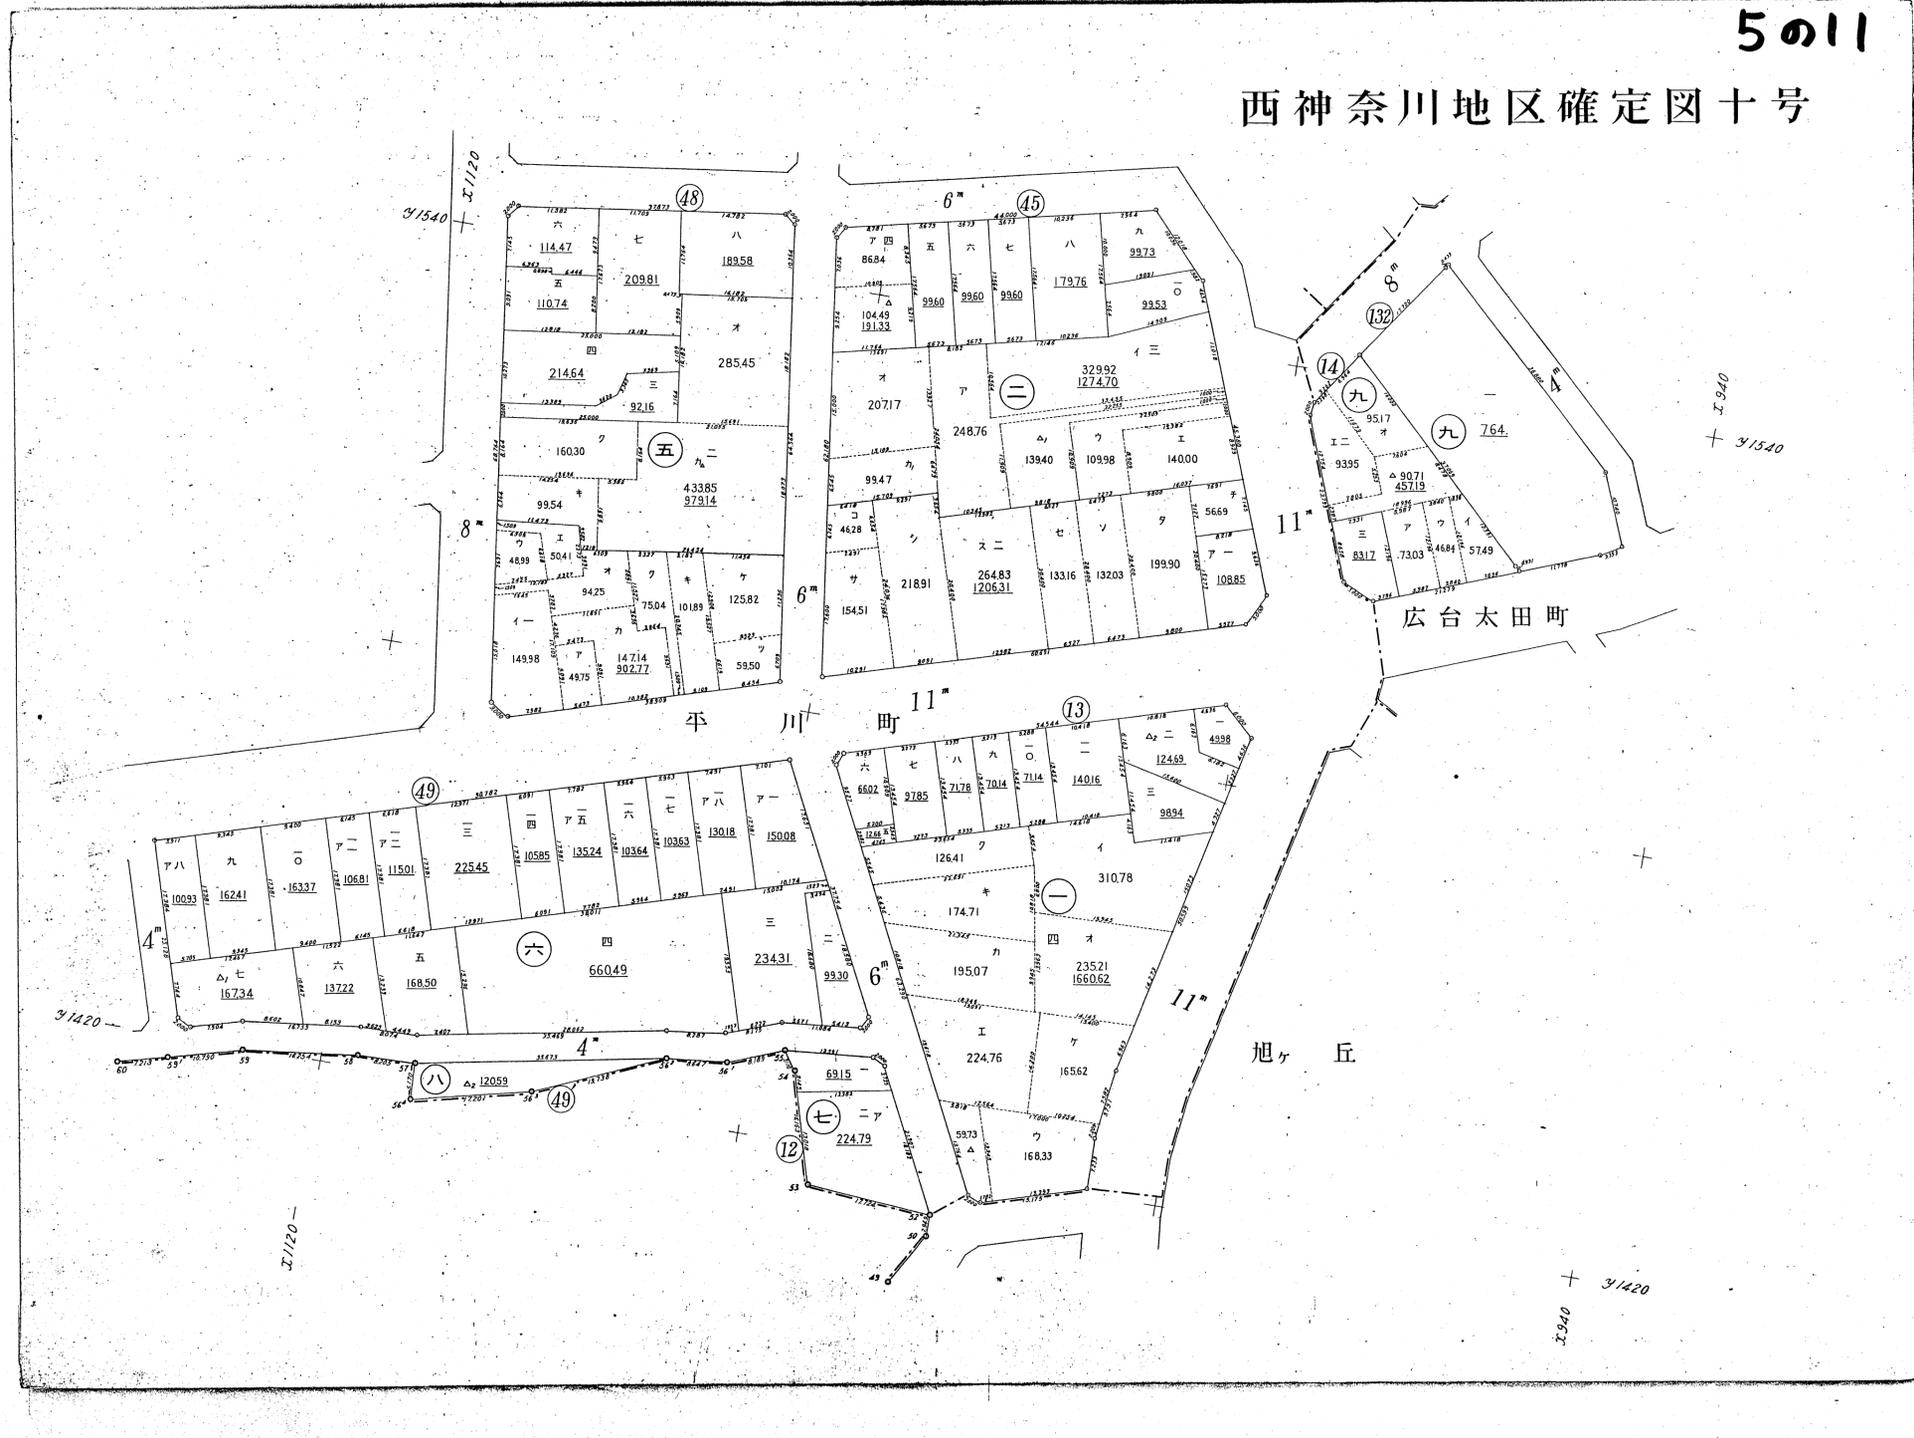


5の12

27
西神奈川一丁目

西神奈川地区確定図十一号

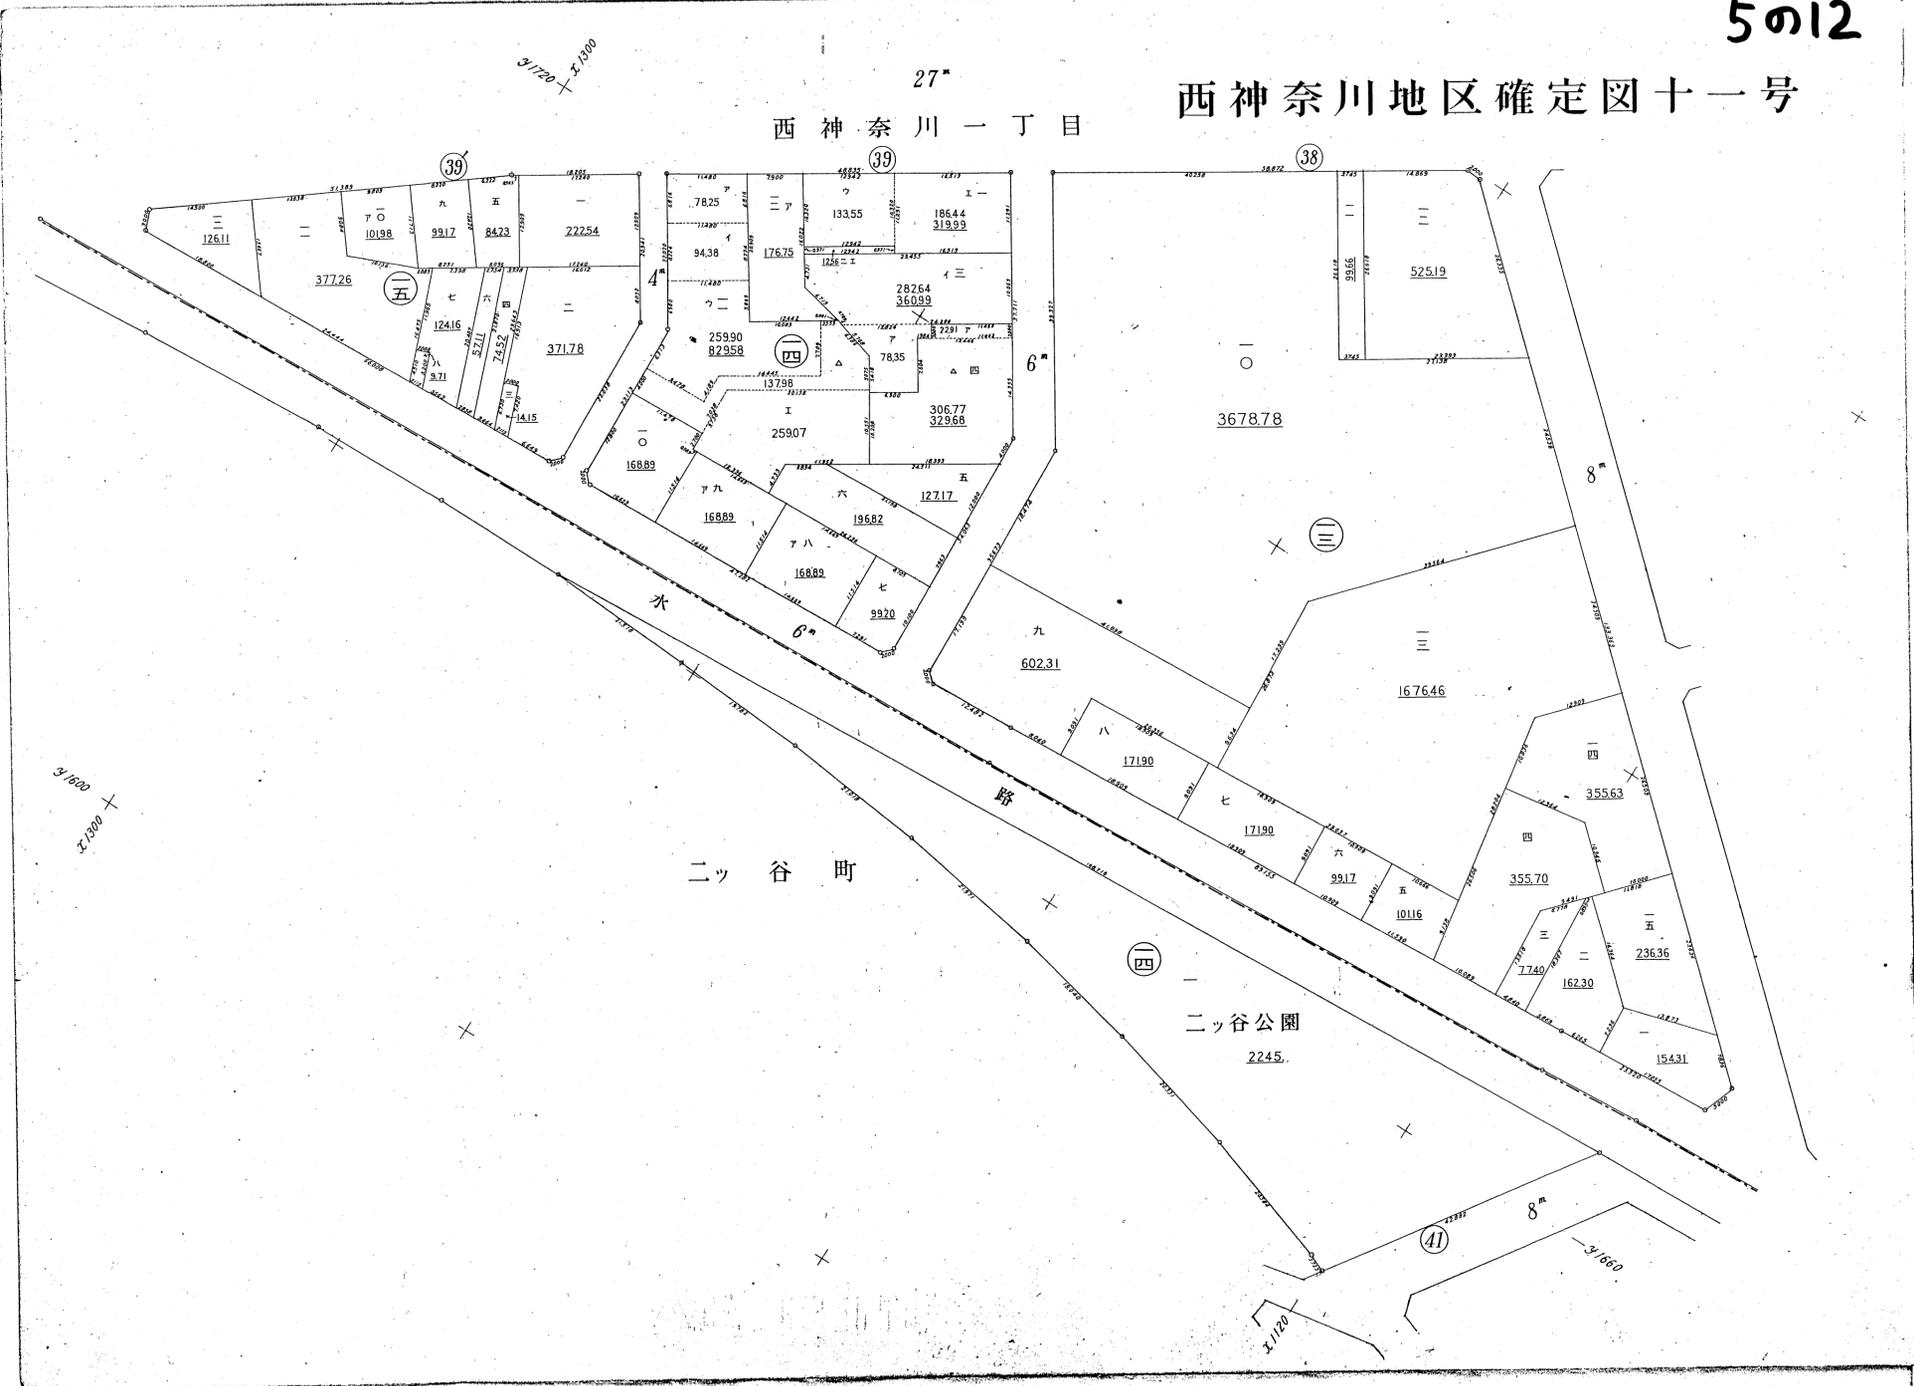


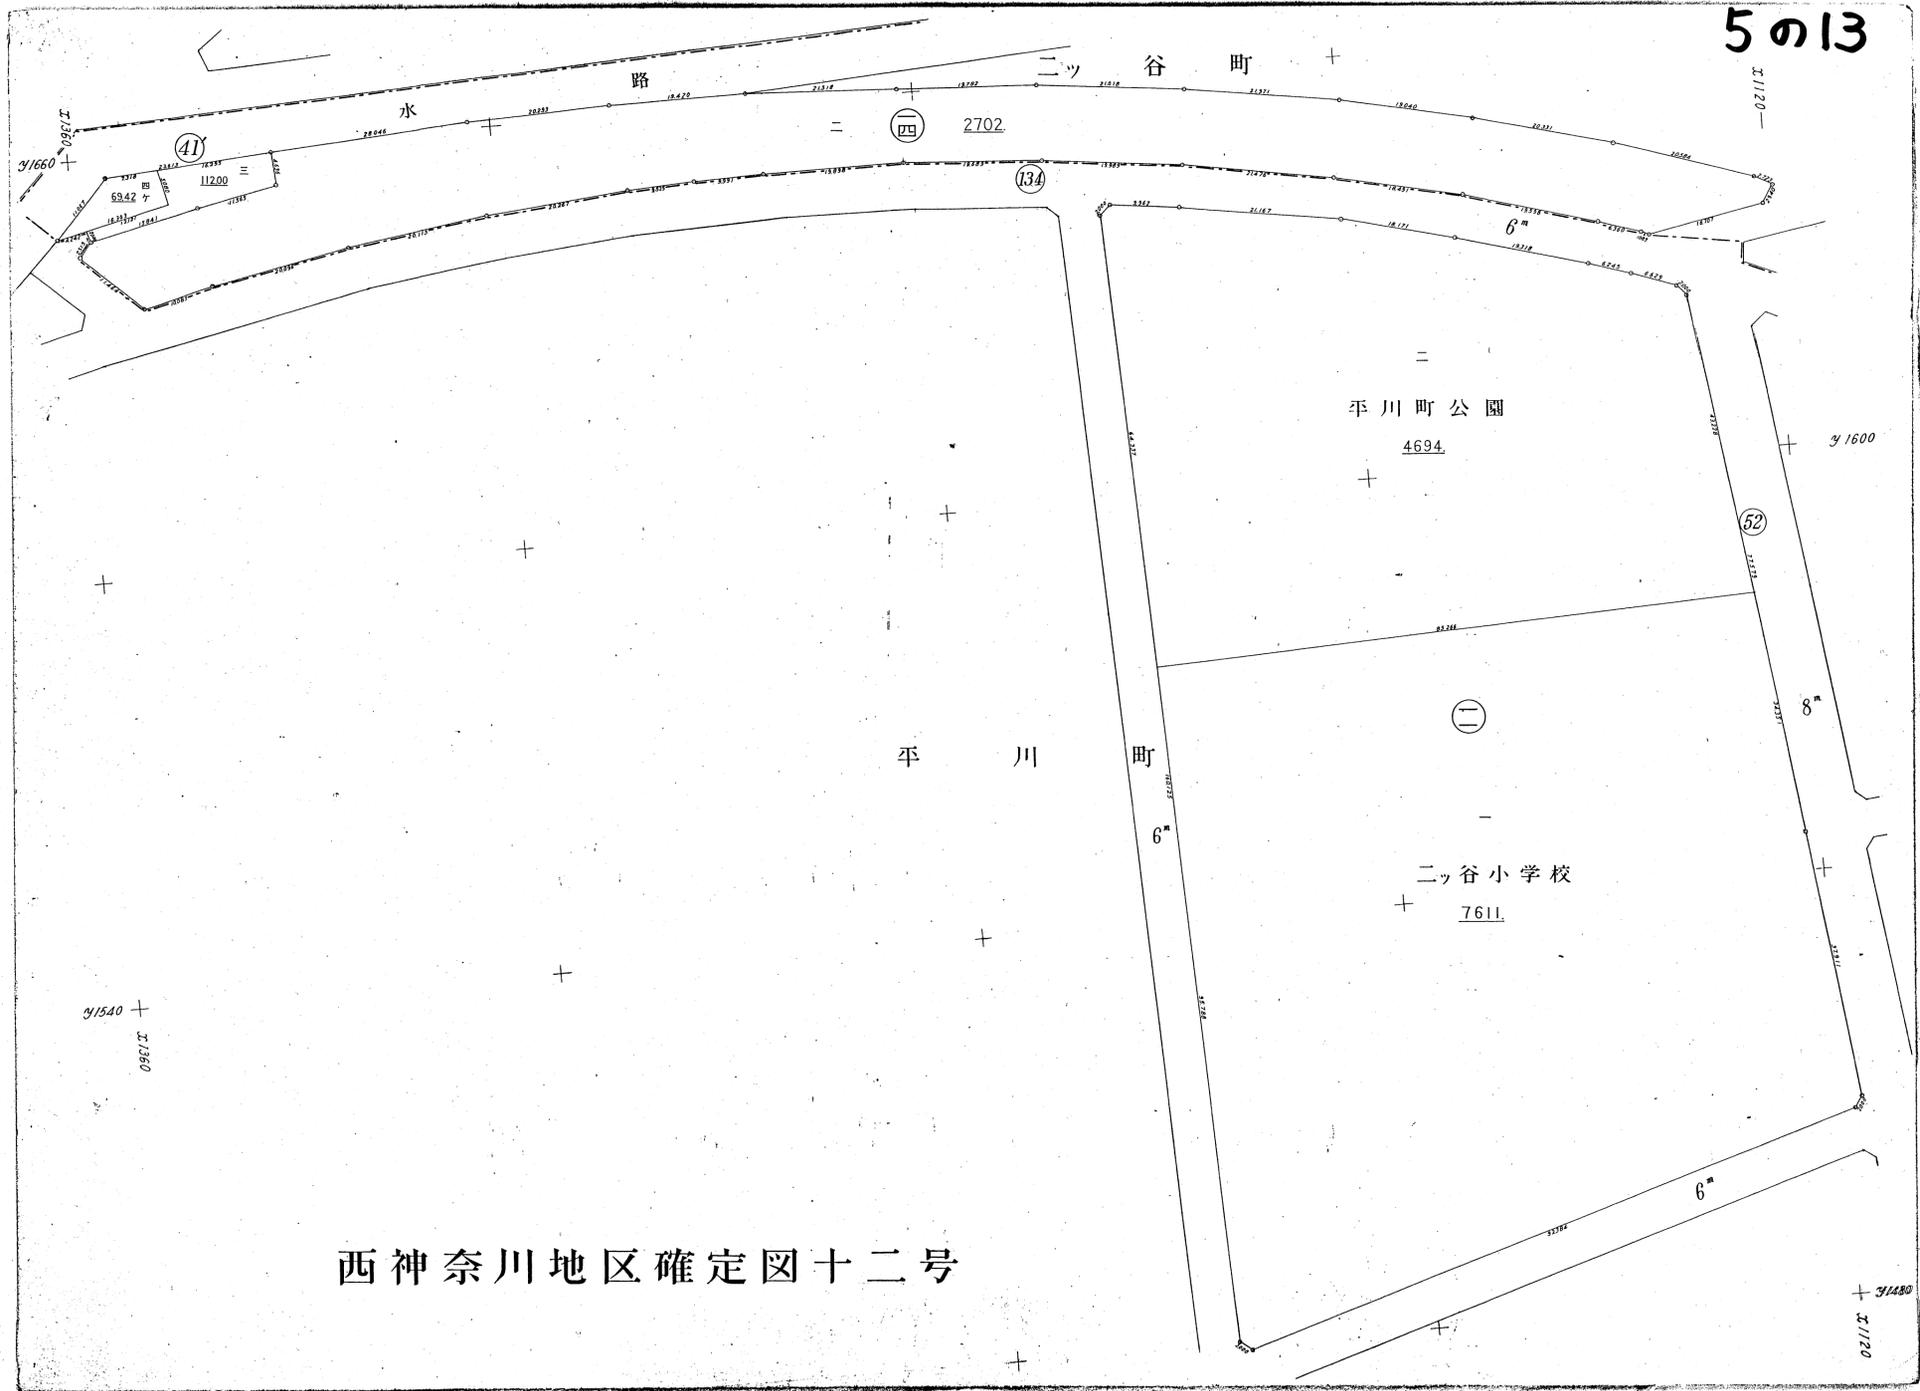

5の13

西神奈川地区確定図十二号

5014

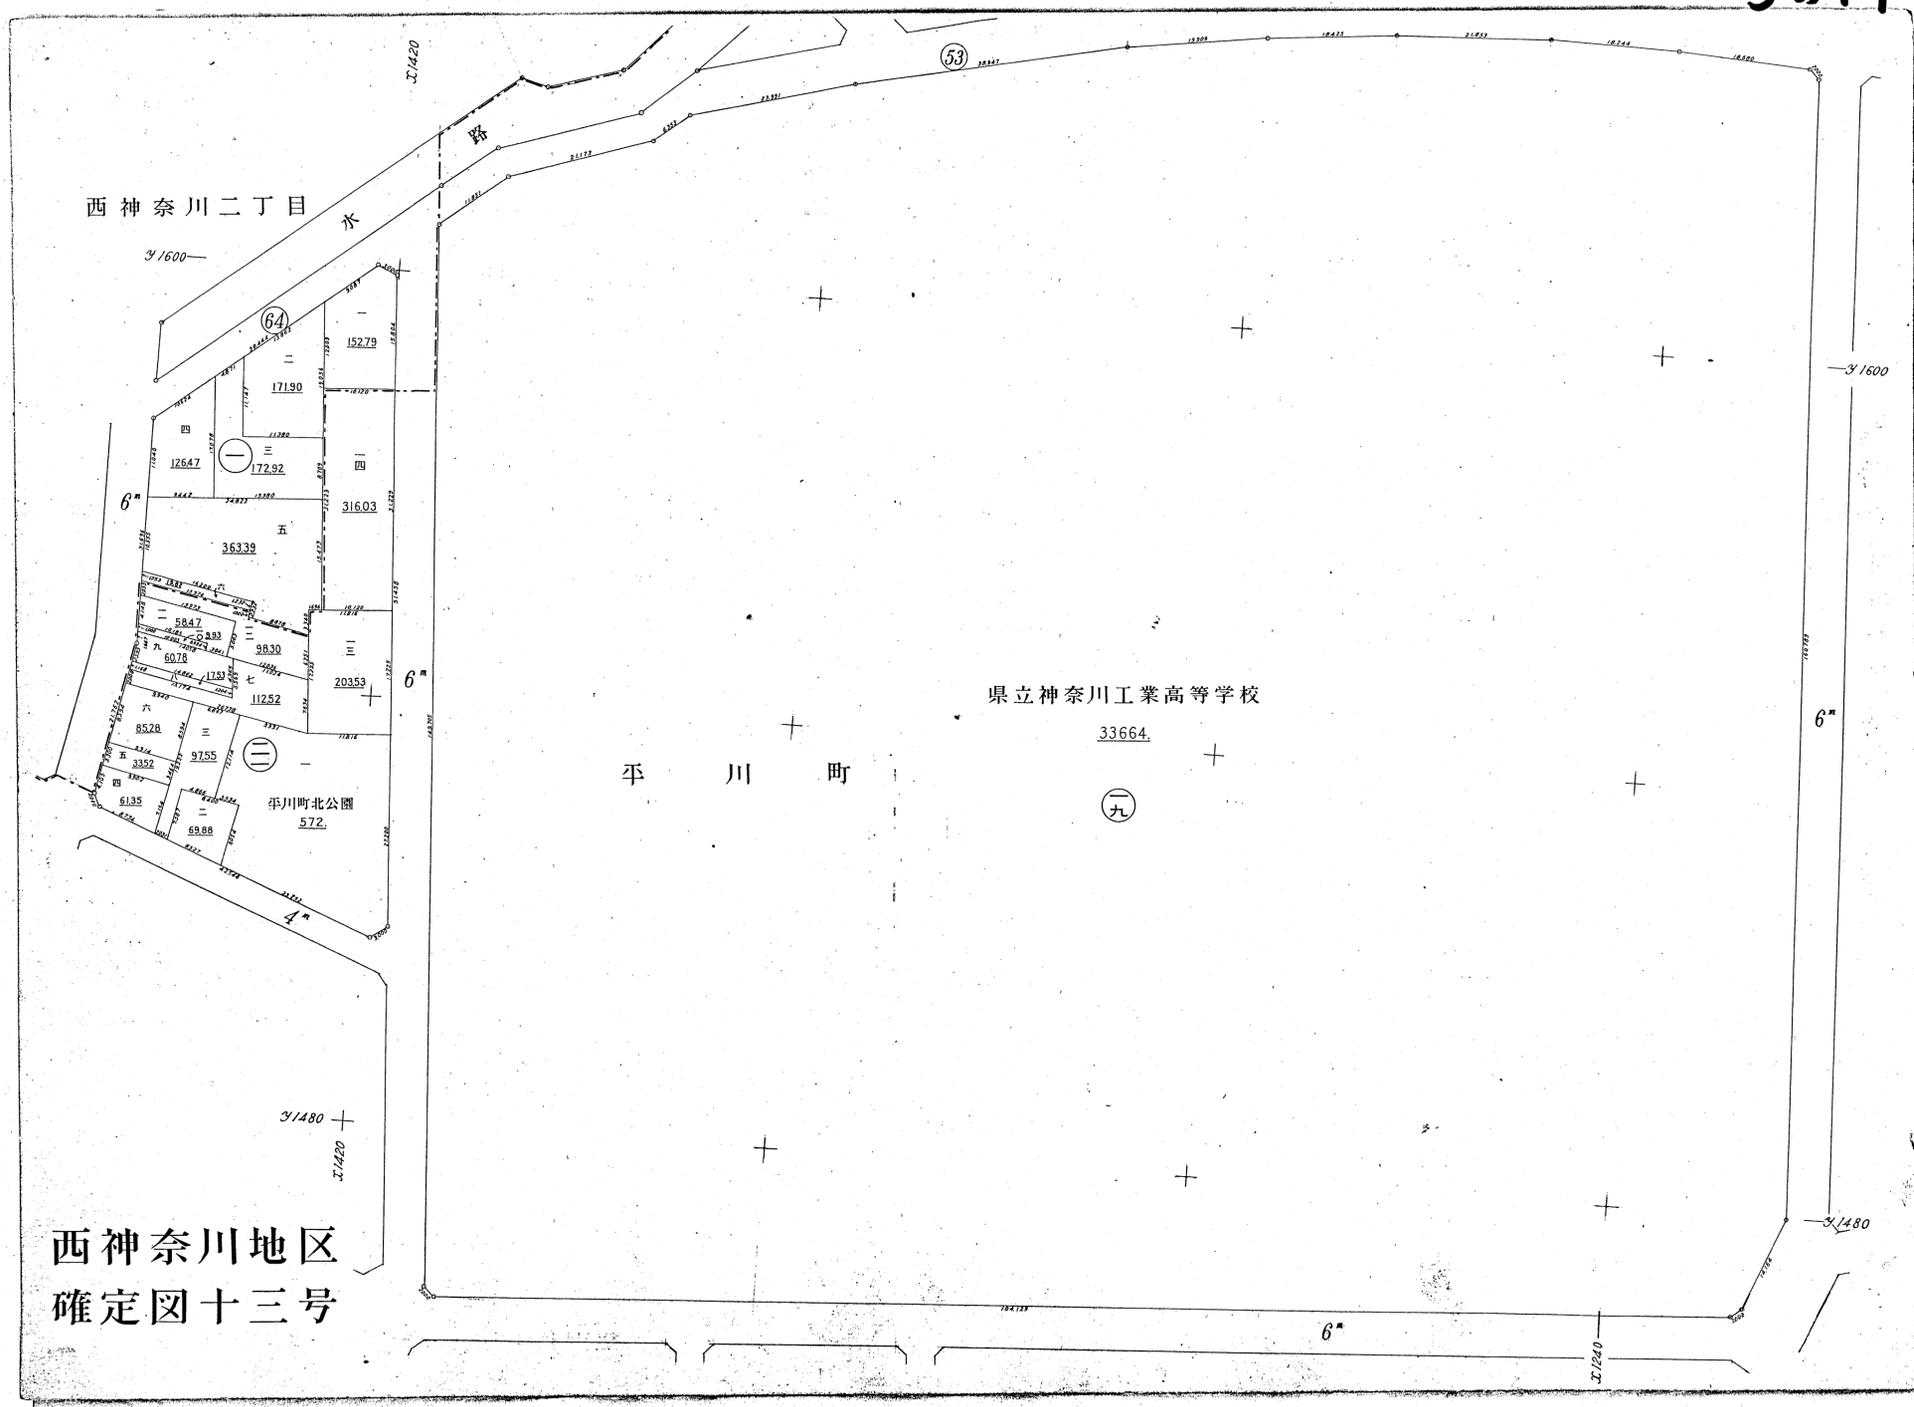

西神奈川地区
確定図十三号

西神奈川二丁目

平川町

県立神奈川工業高等学校

33664

69

70

64

31600

31480

31420

平川町北公園
572

6m

6m

6m

31600

6m

31480

6m

31420


53

31420

西神奈川地区確定図十四号



5016

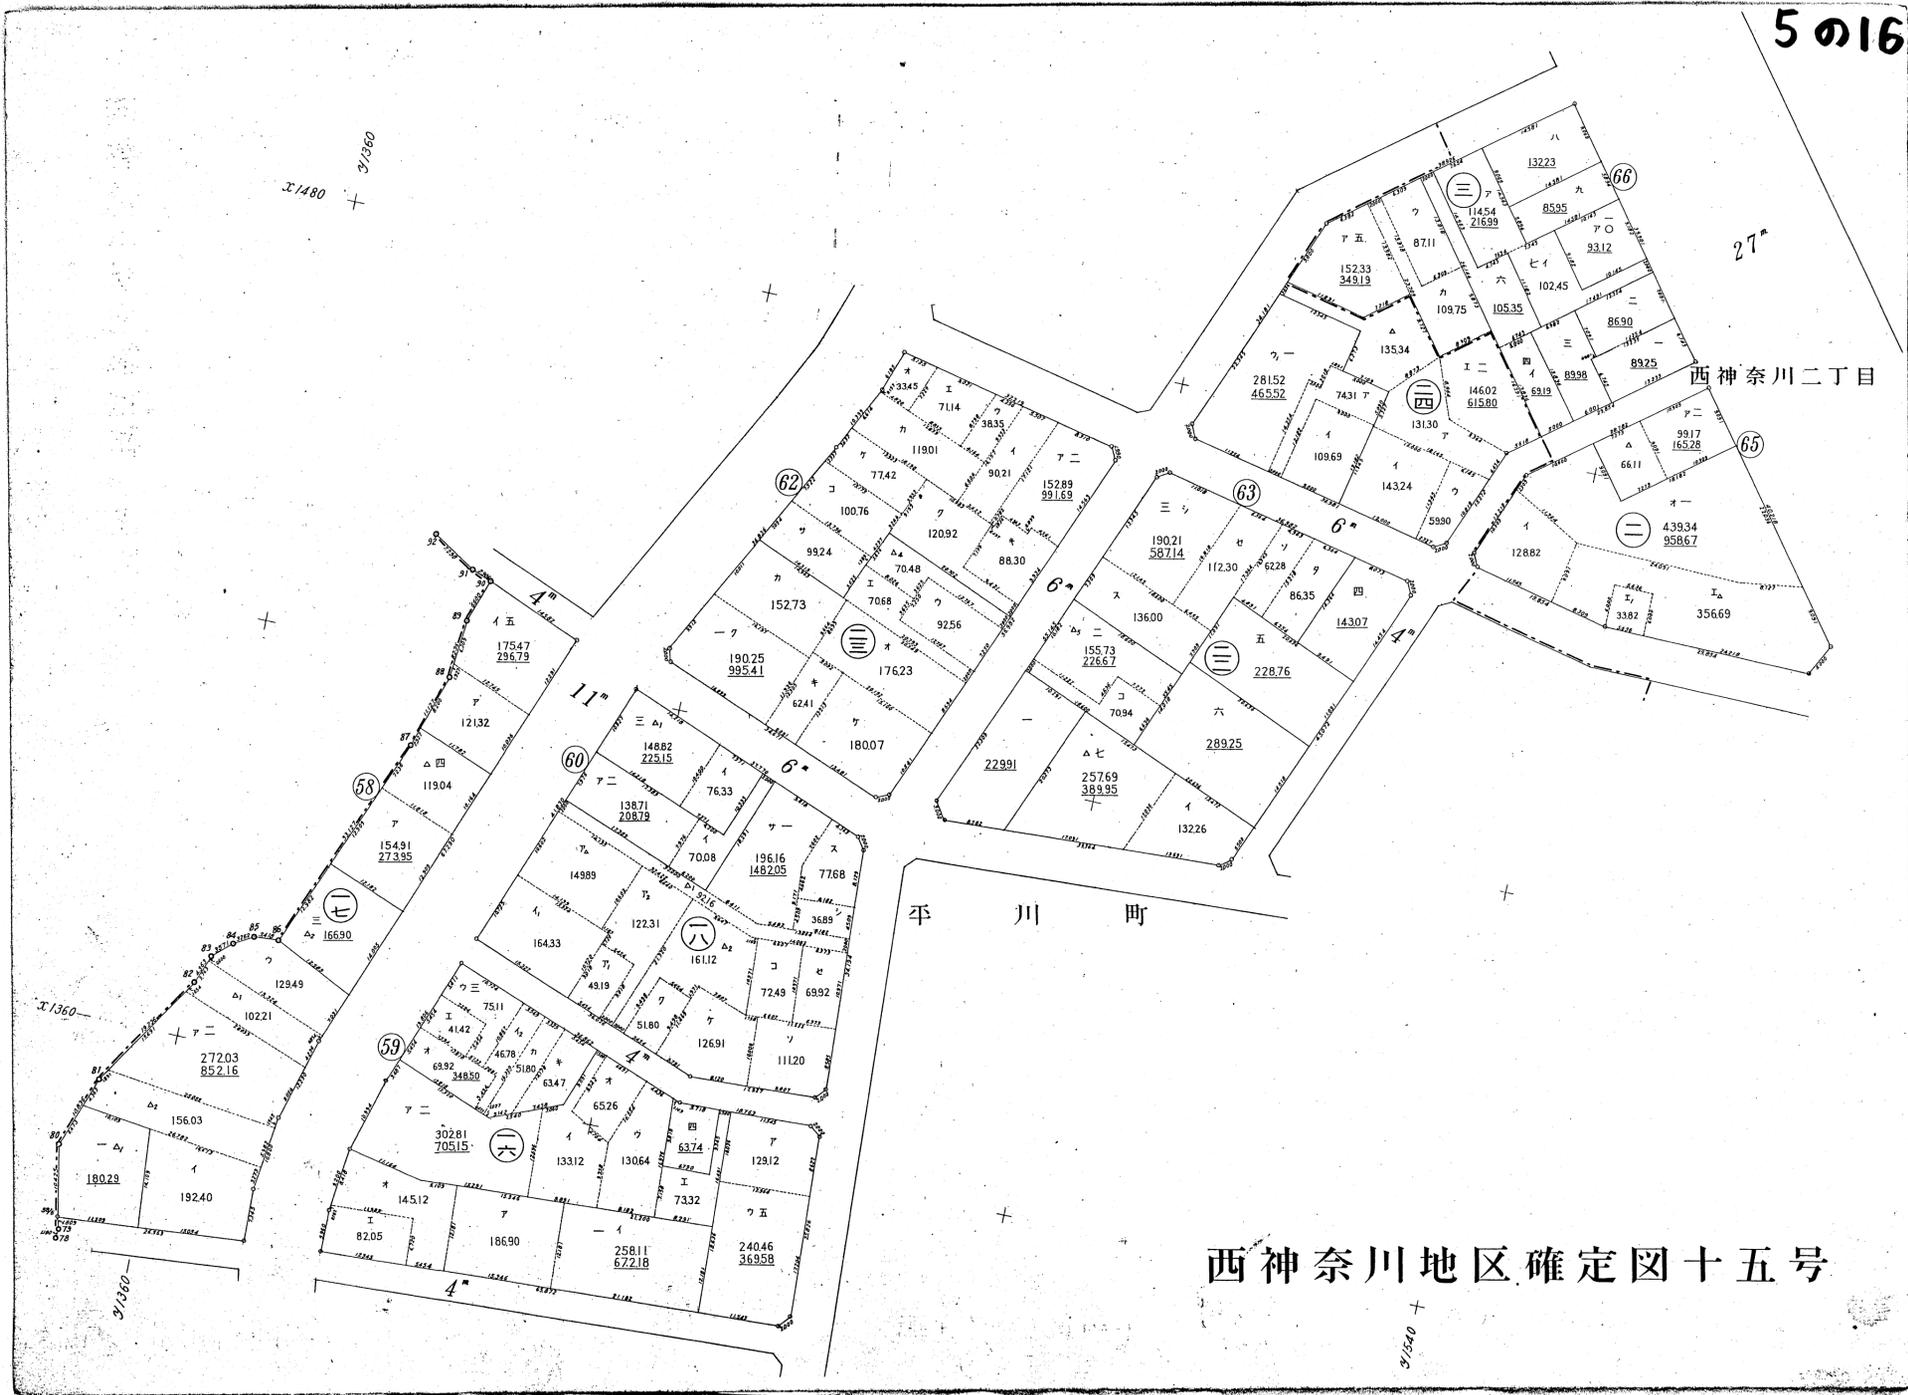


西神奈川二丁目

平川町

西神奈川地区確定図十五号

西神奈川地区
確定図十六号

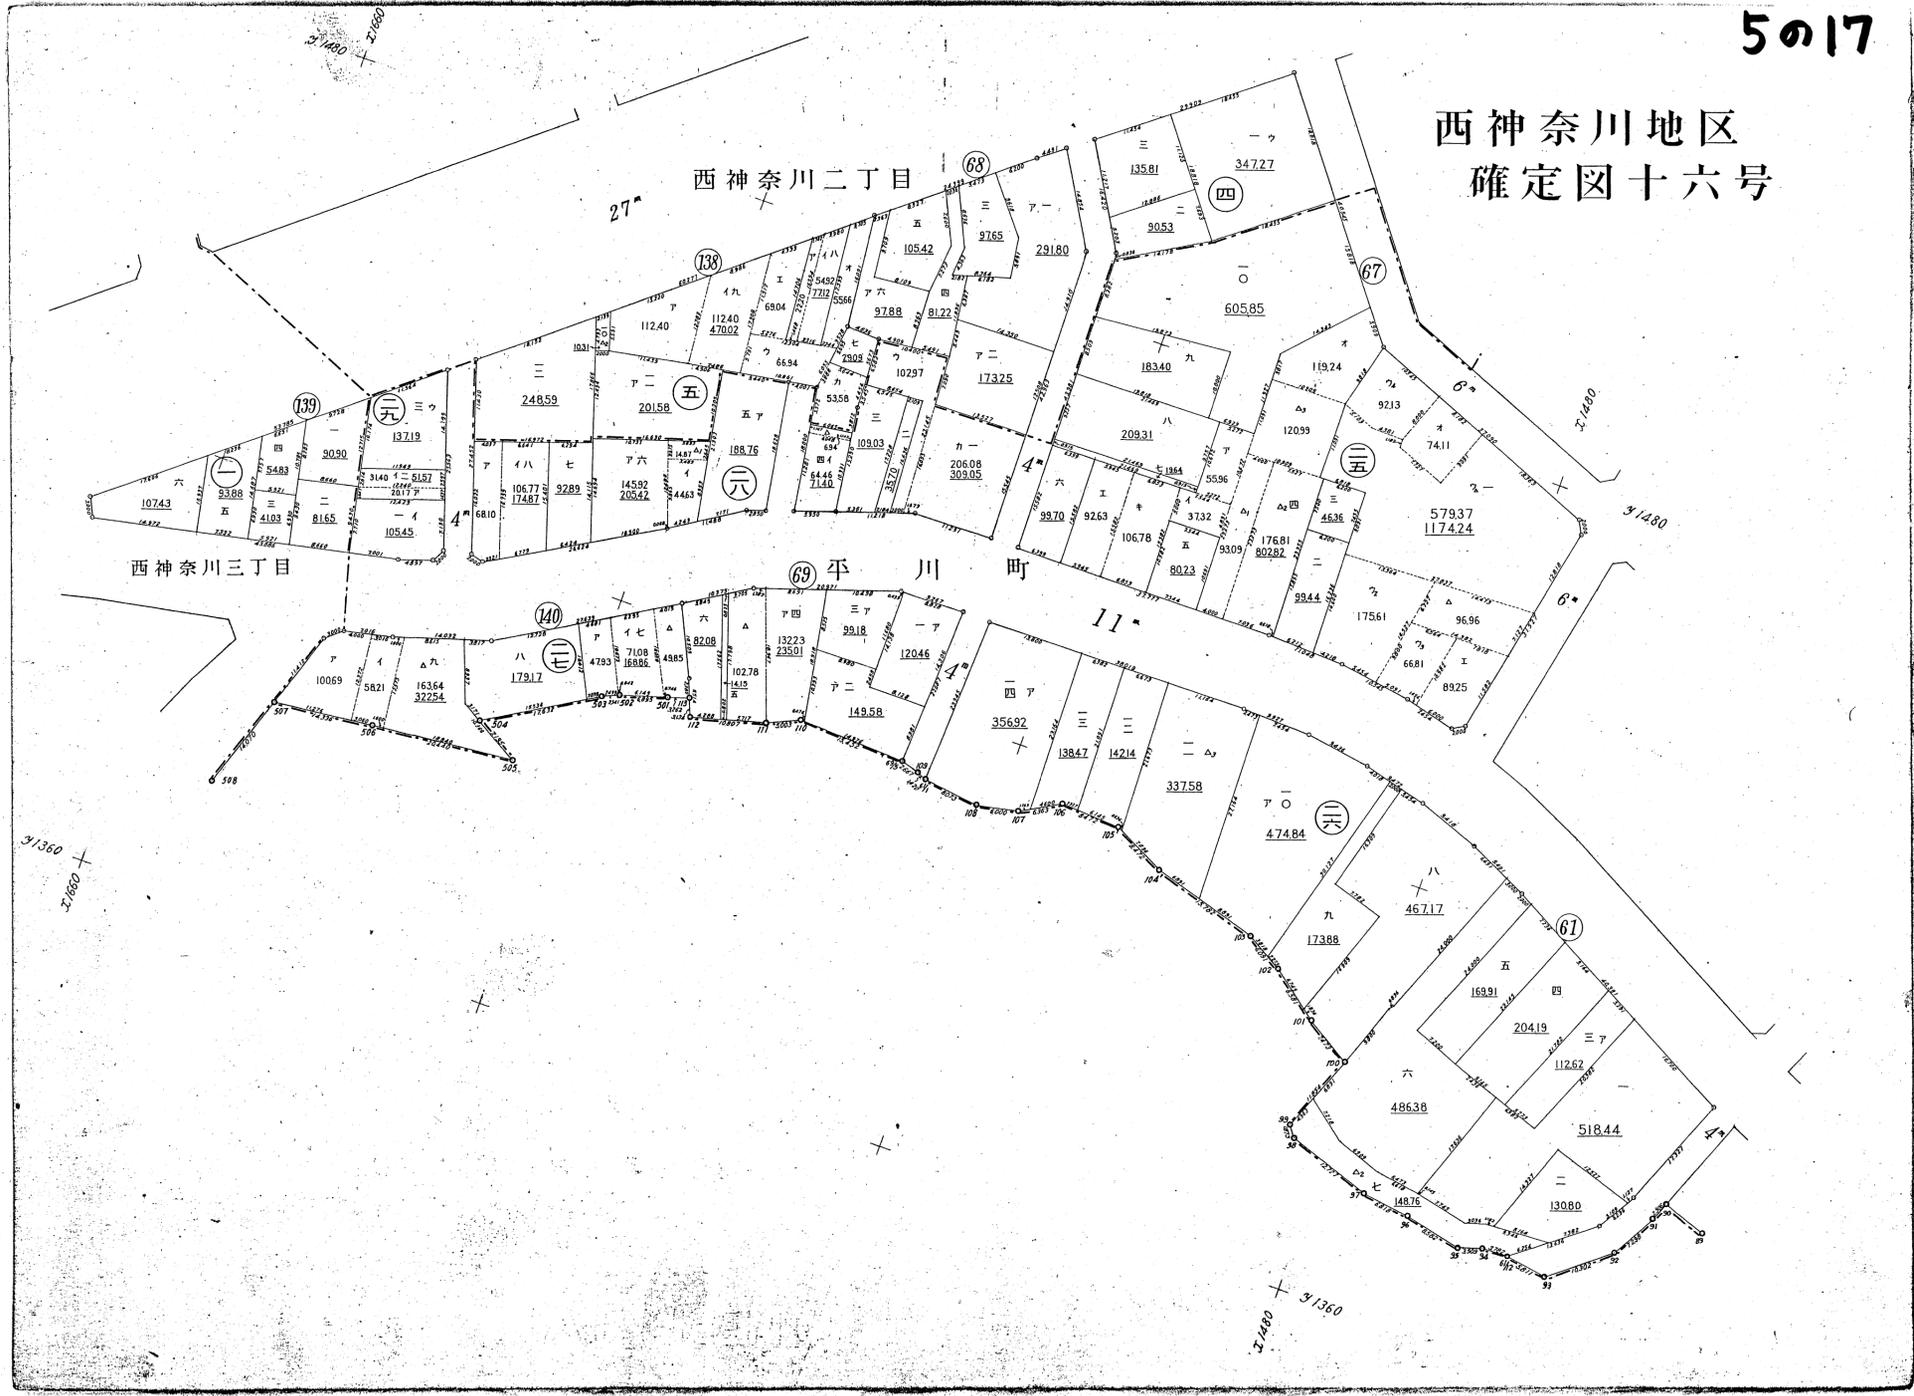

西神奈川地区確定図十七号




31300 +


31860 -

31360 -

西神奈川地区確定図十八号

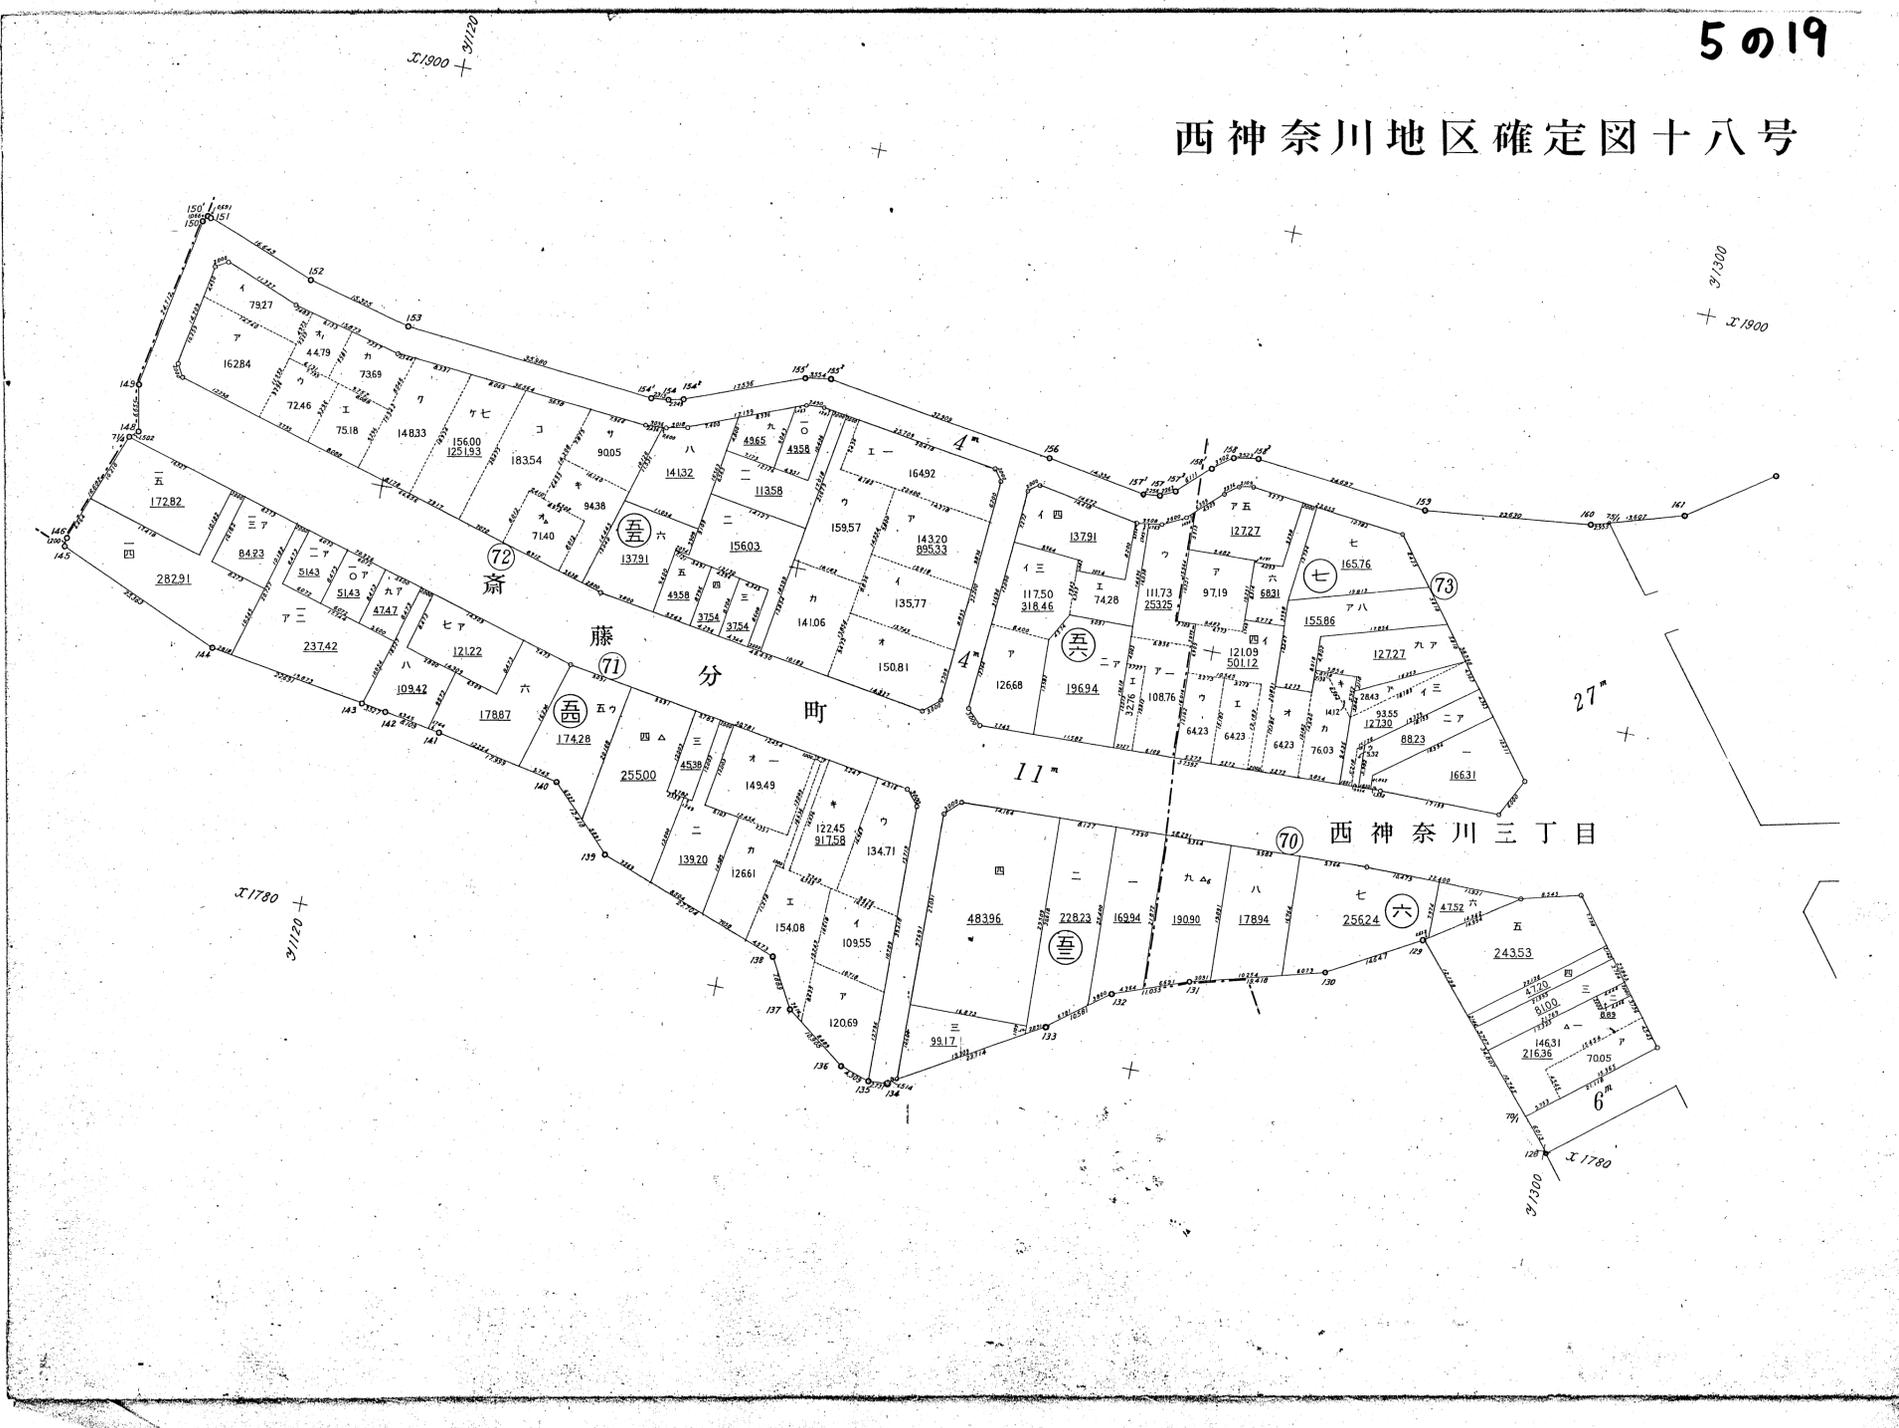

5020

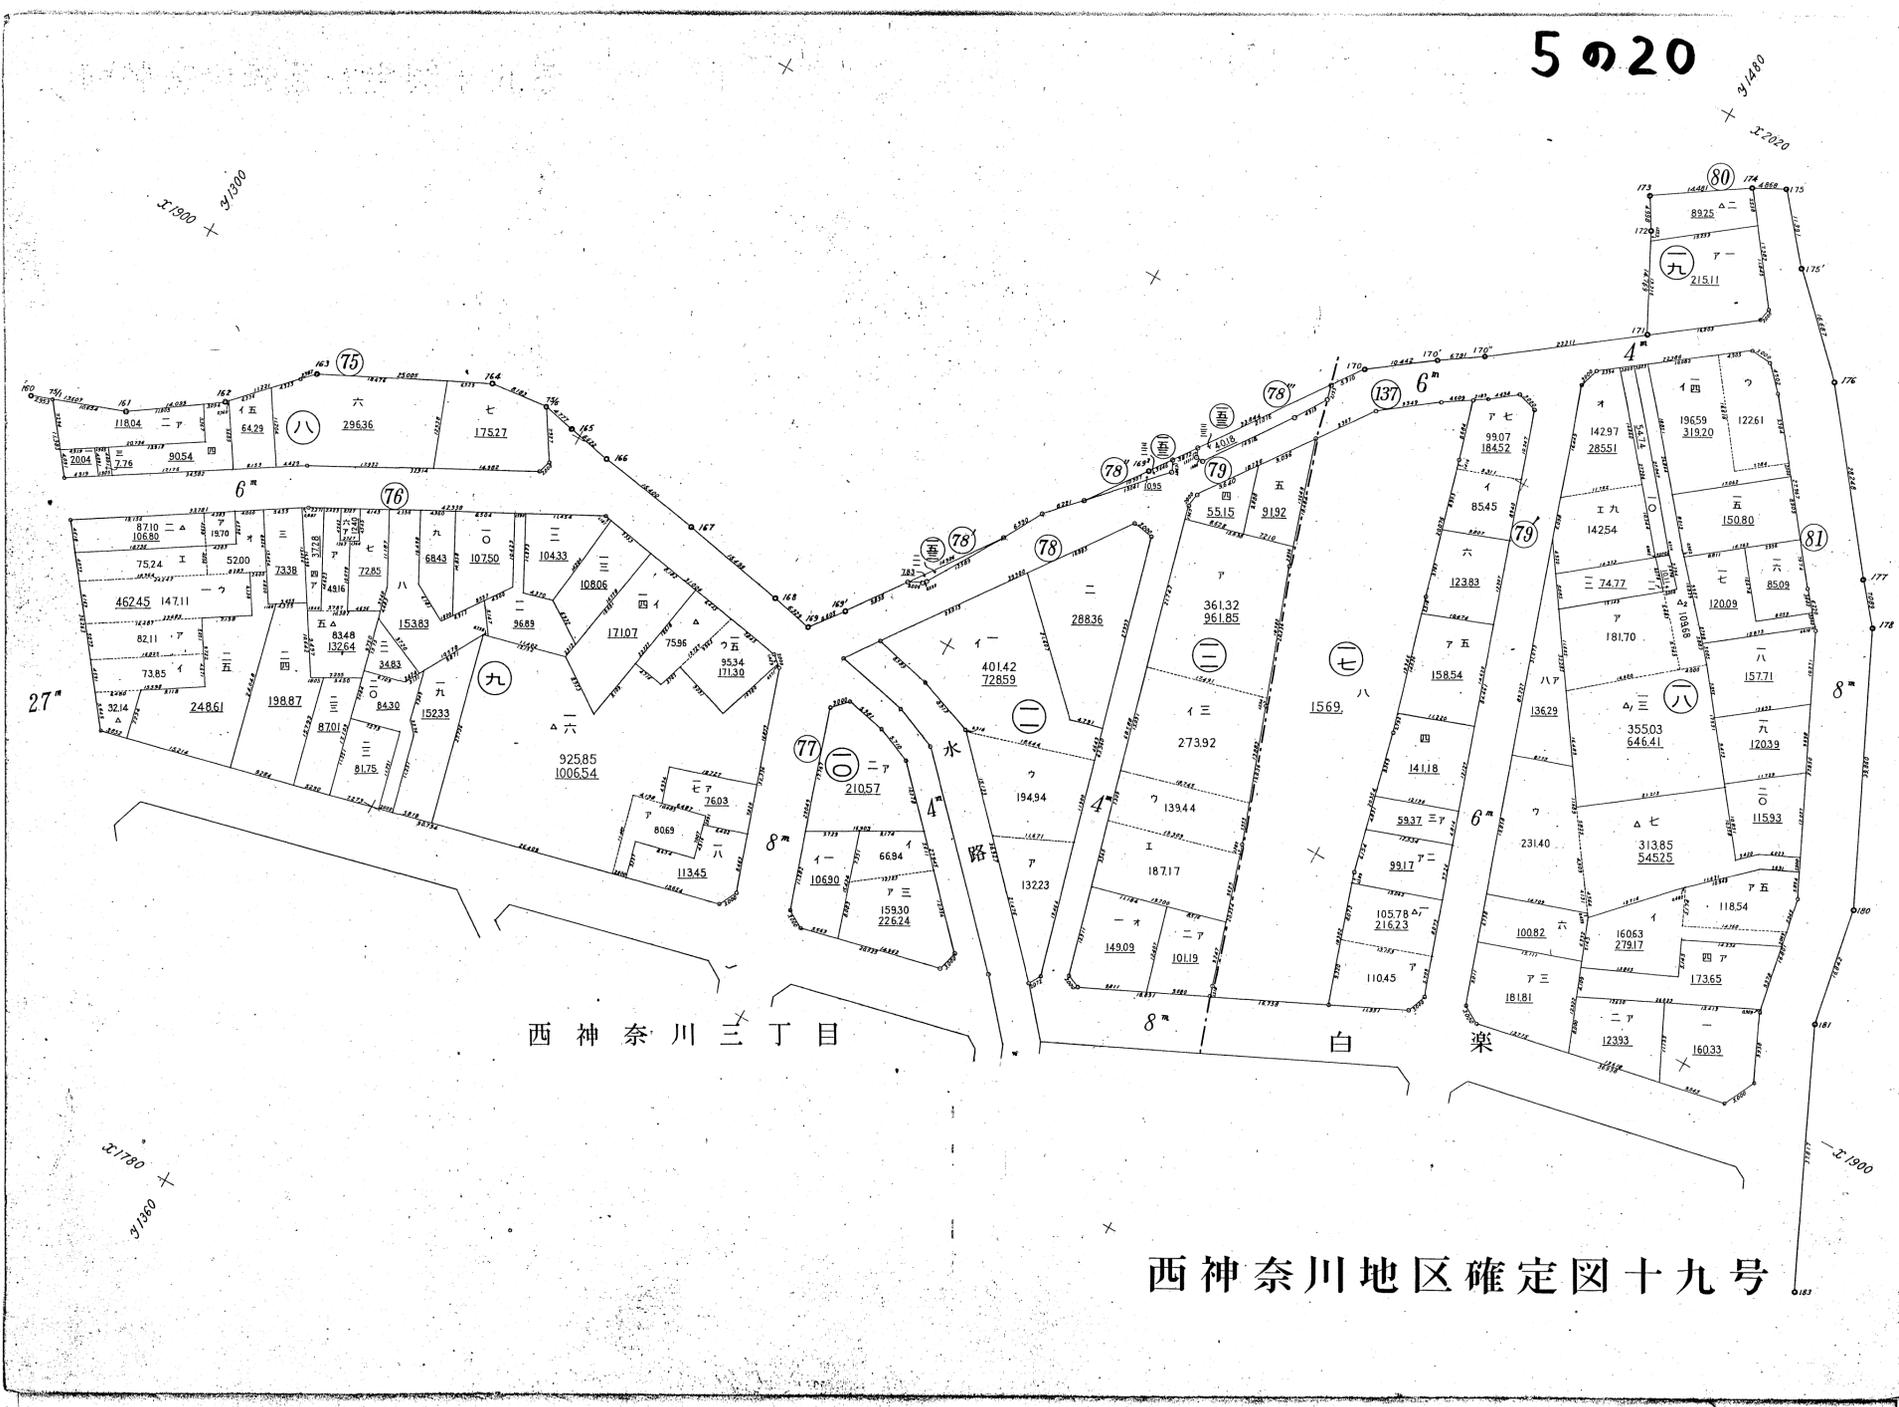


西神奈川三丁目

白楽

西神奈川地区確定図十九号

5の21

西神奈川地区確定図二十号

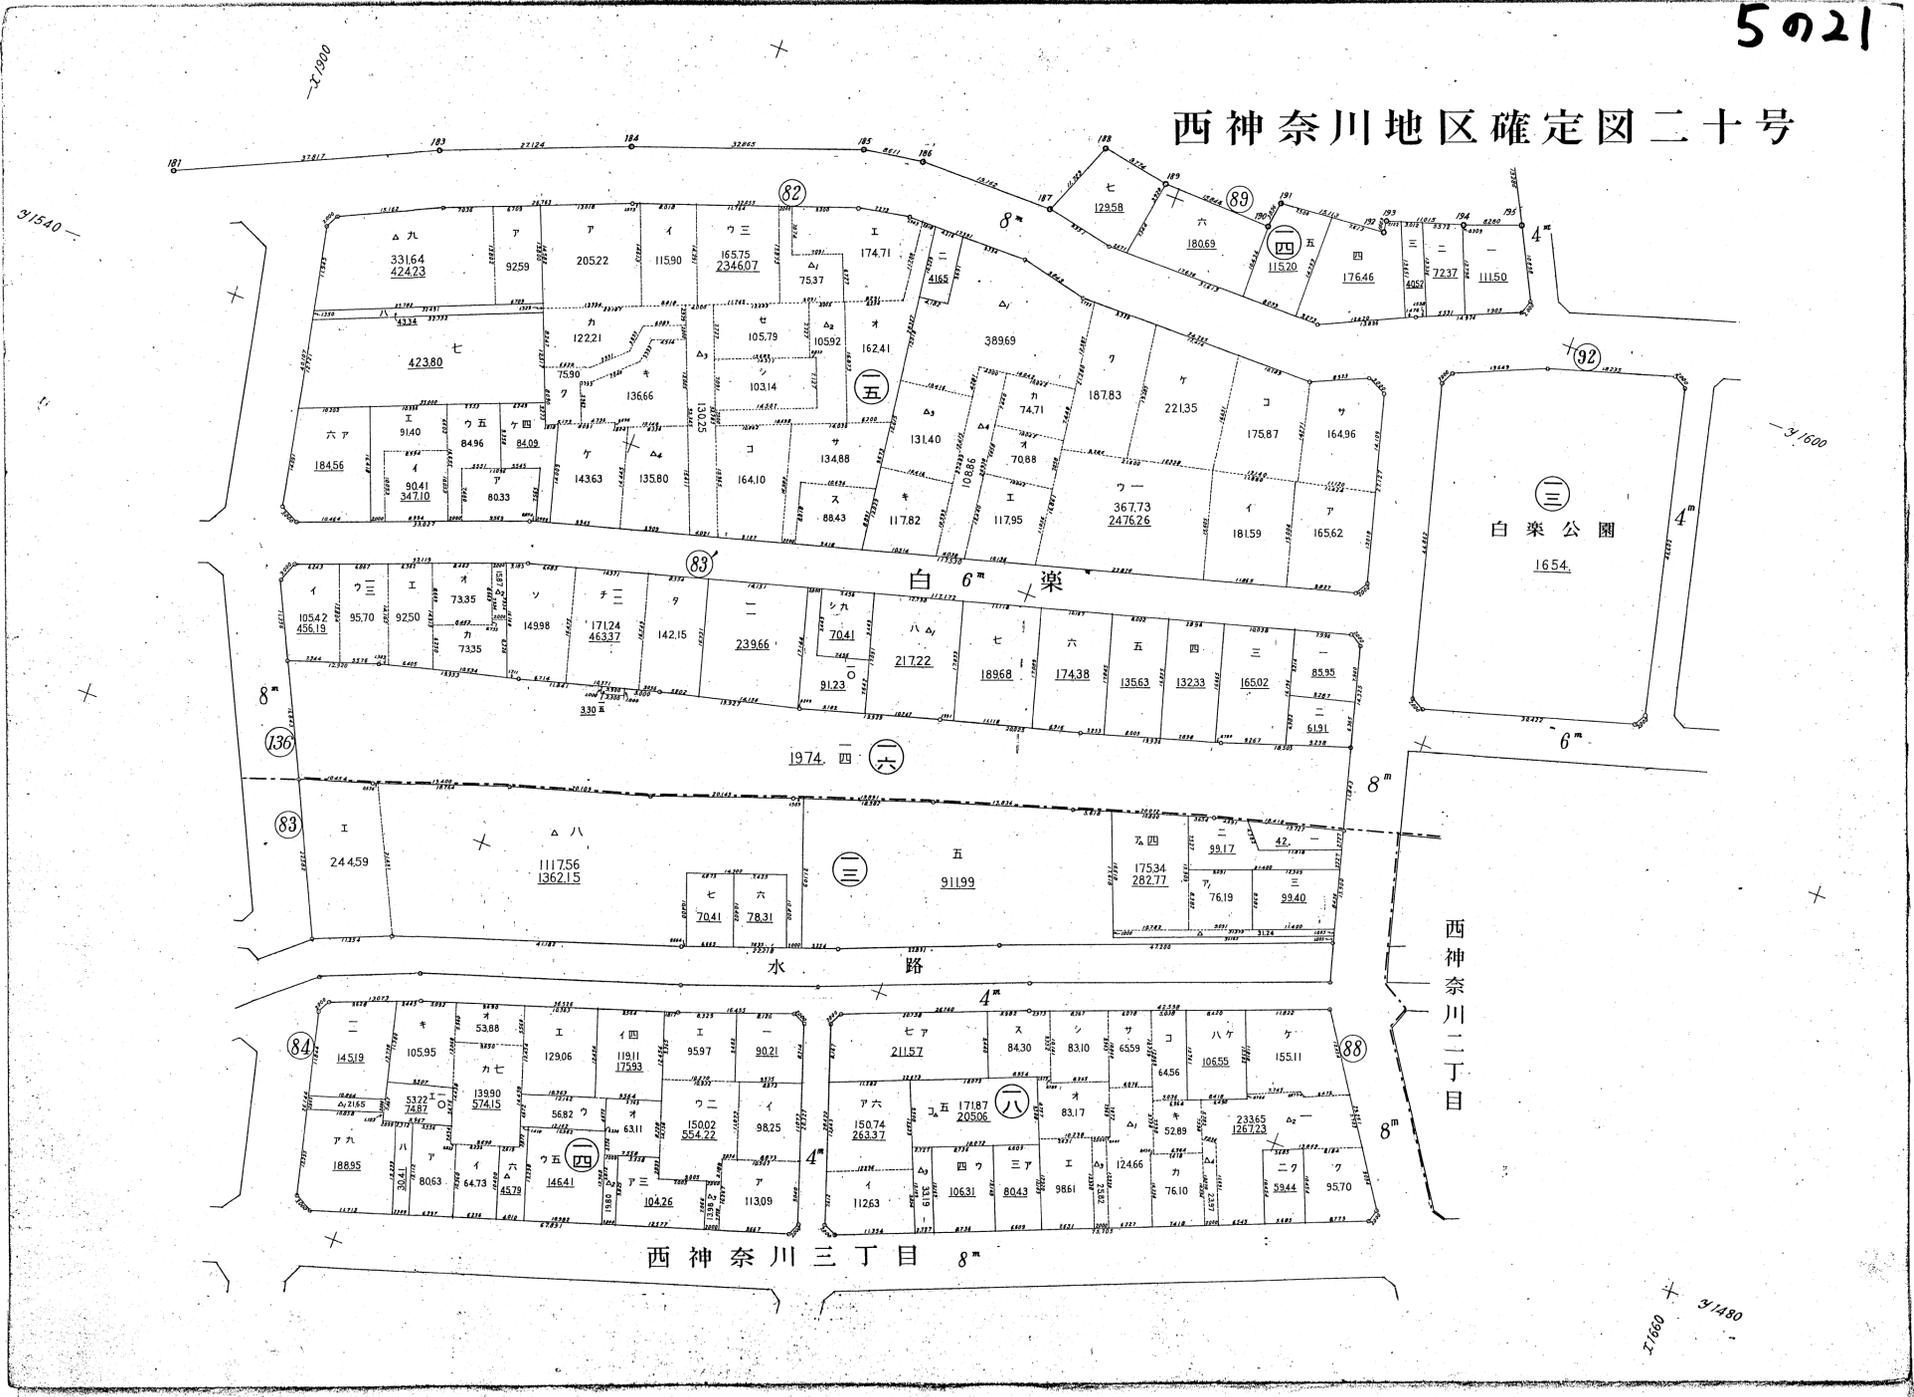

西神奈川三丁目 8m

西神奈川二丁目

白 6m 楽

白楽公園
1654

水路

1974. 四. 六

五
91199

八
17187
20506

四
12466

三
8043

二
10426

一
11309

九
11263




































5022


西神奈川地区確定図二十一号

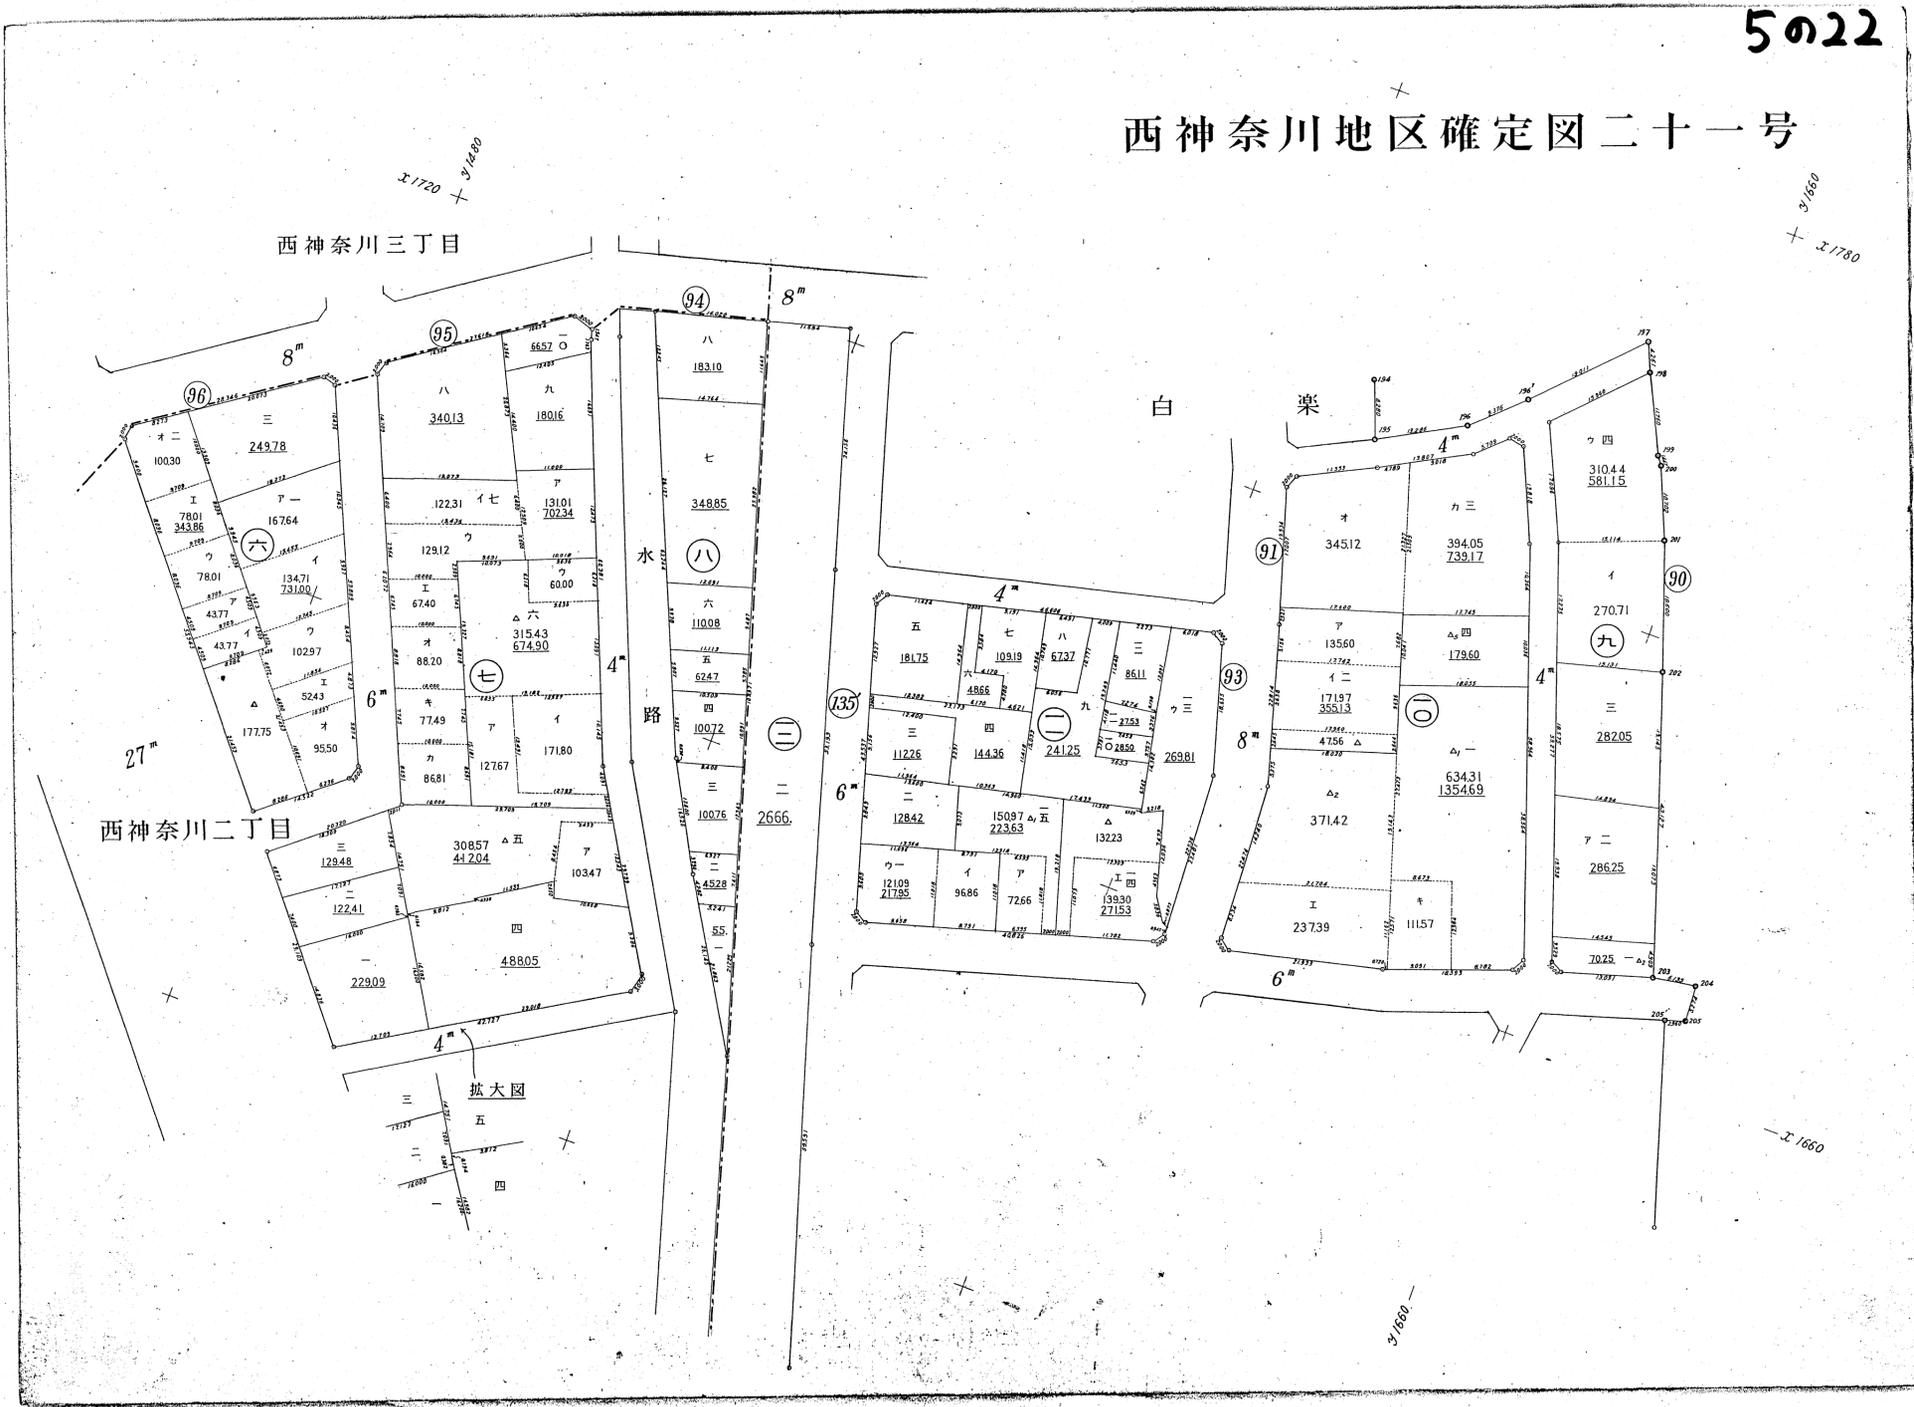


西神奈川地区確定図二十二号

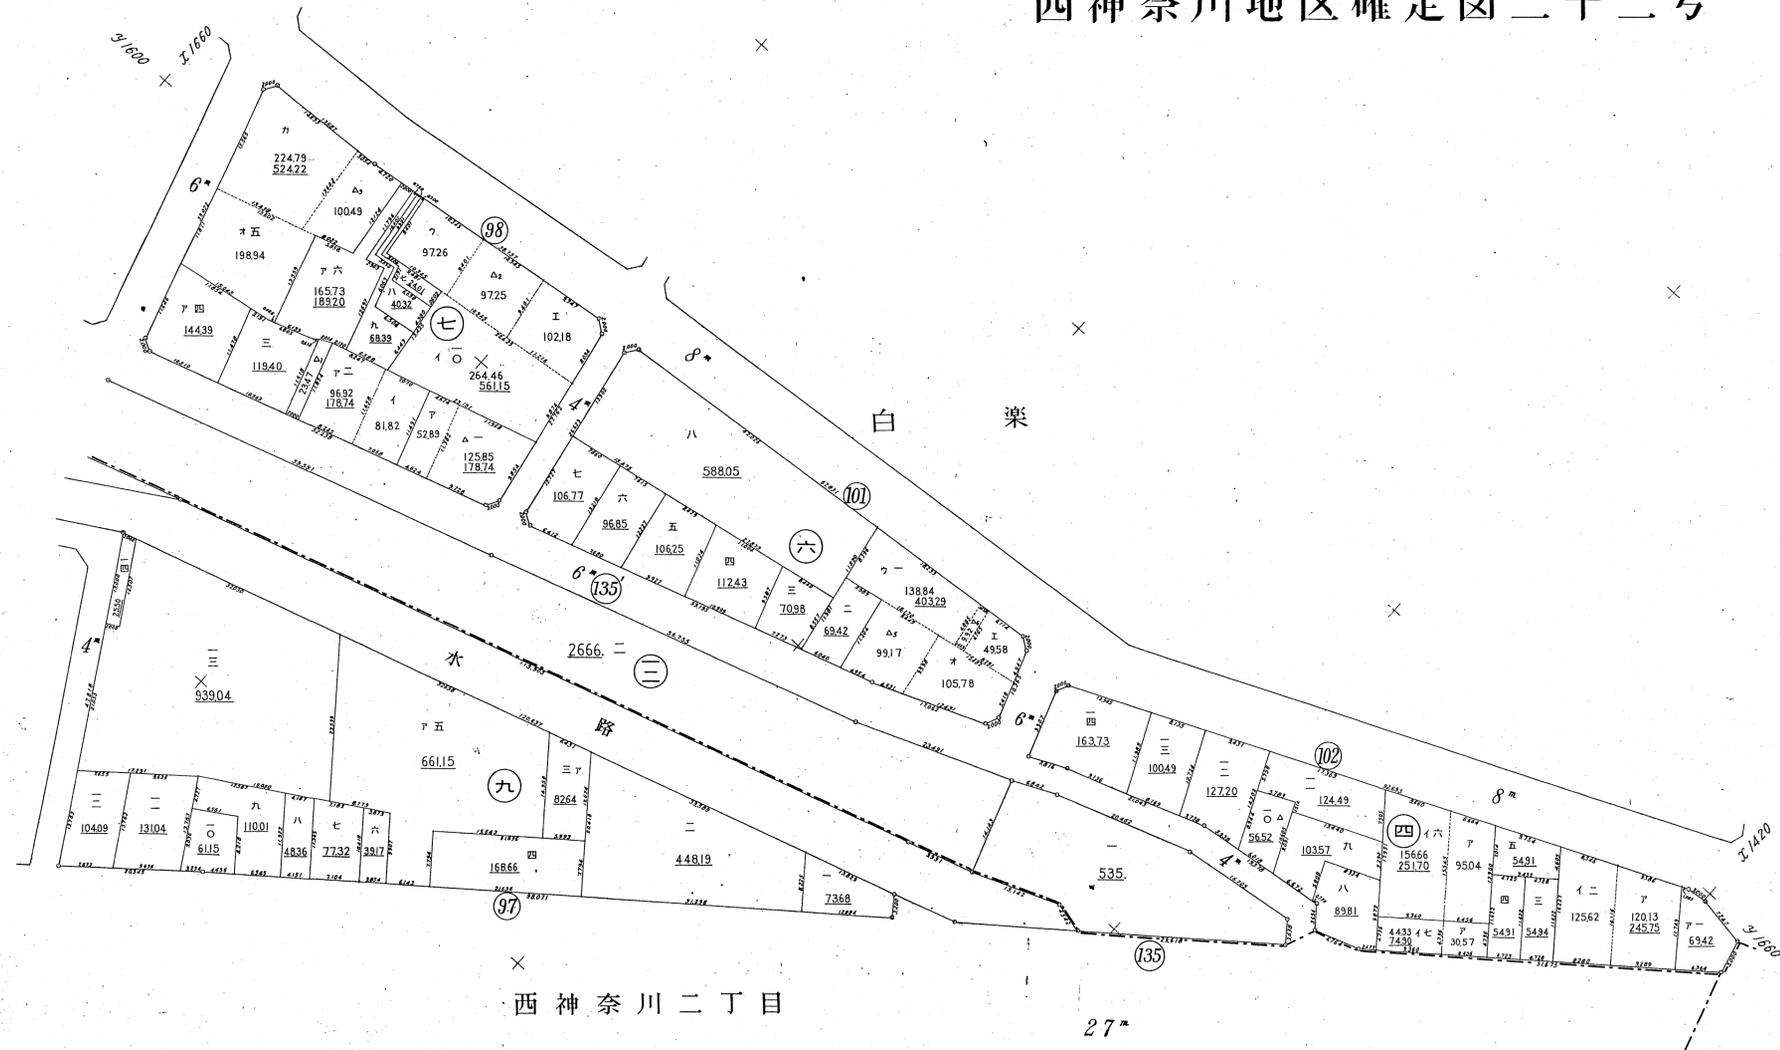

西神奈川地区確定図二十三号

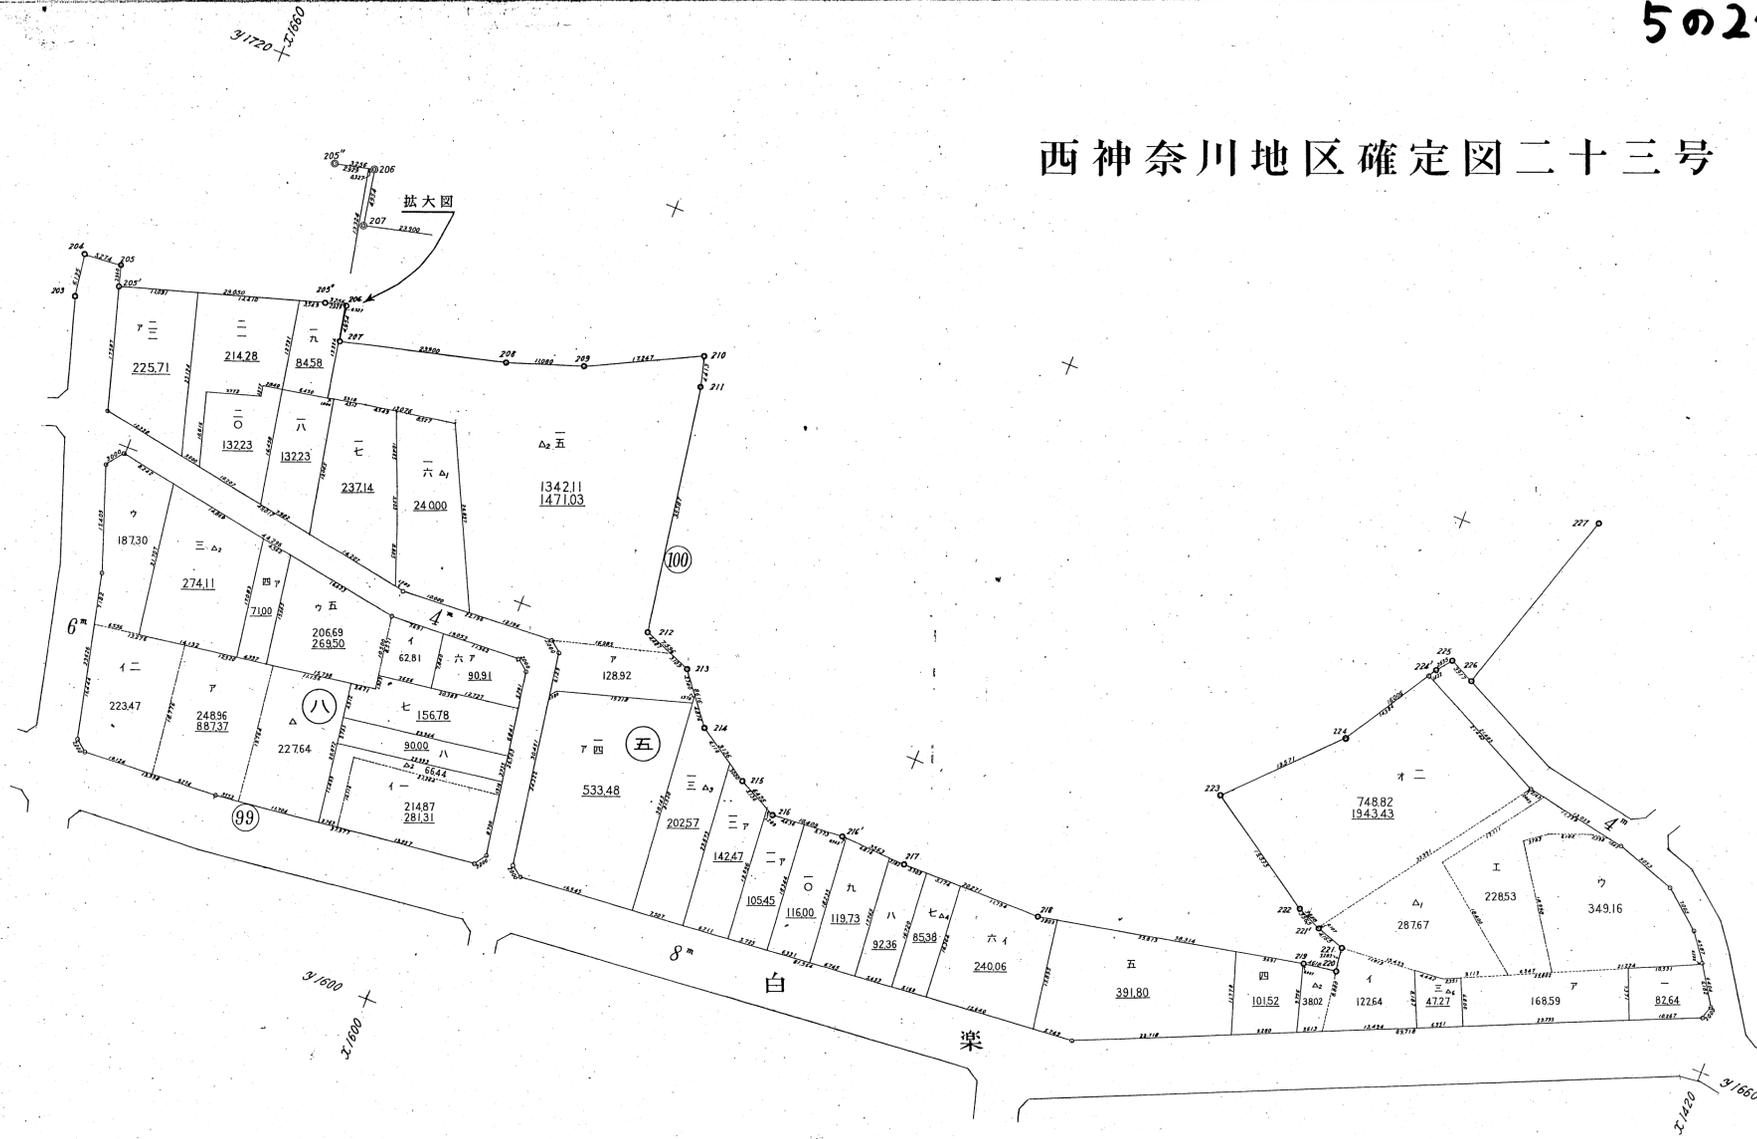

西神奈川地区確定図二十五号

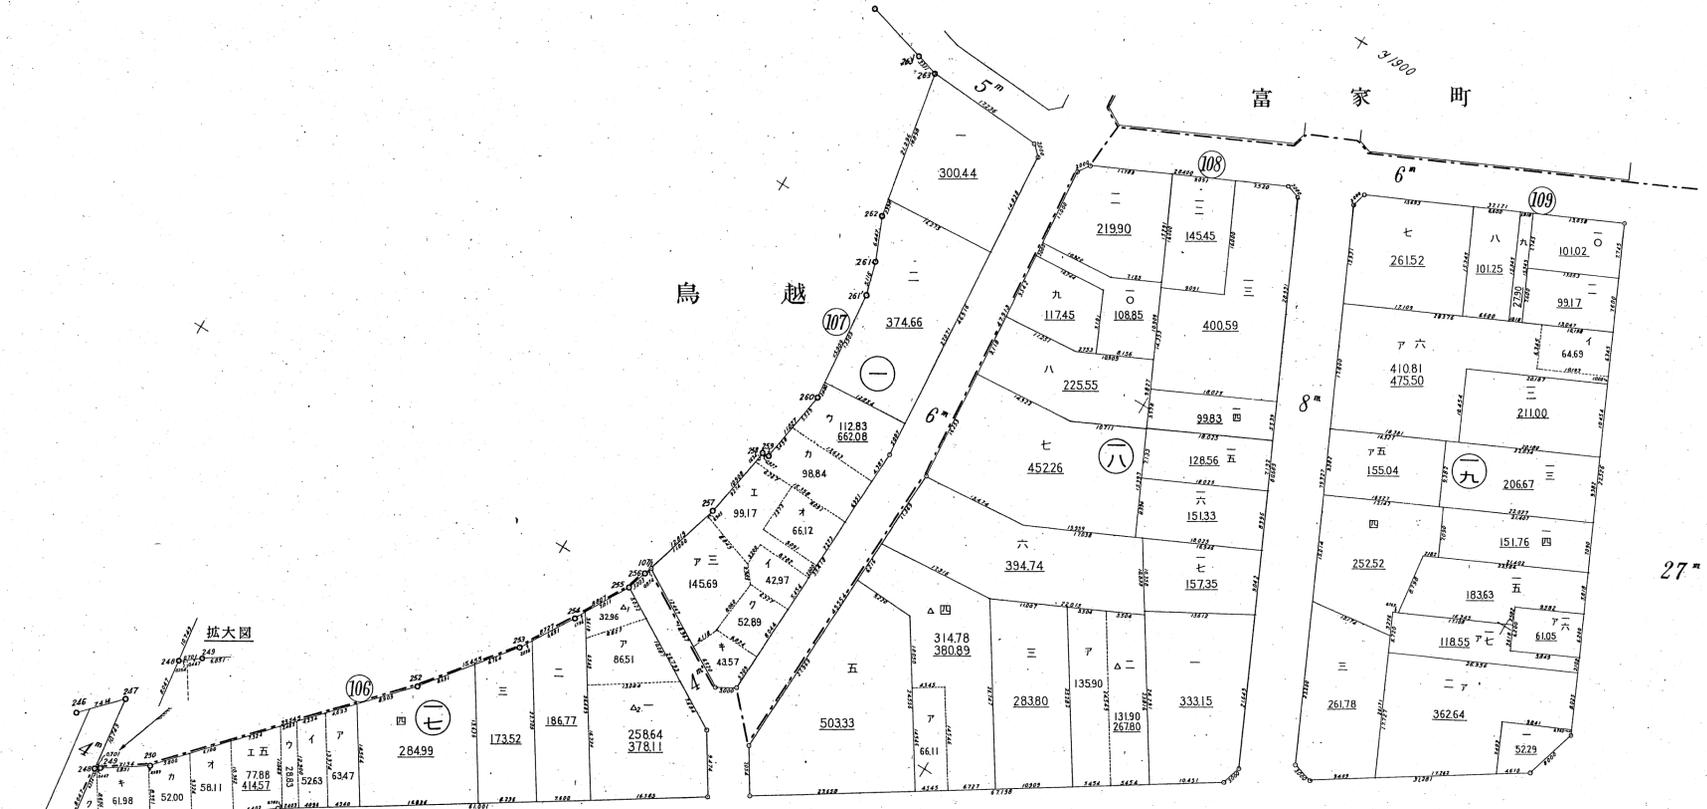

西神奈川一丁目


27"

27"

31720 +
21090

31100 +


西神奈川地区確定図二十六号

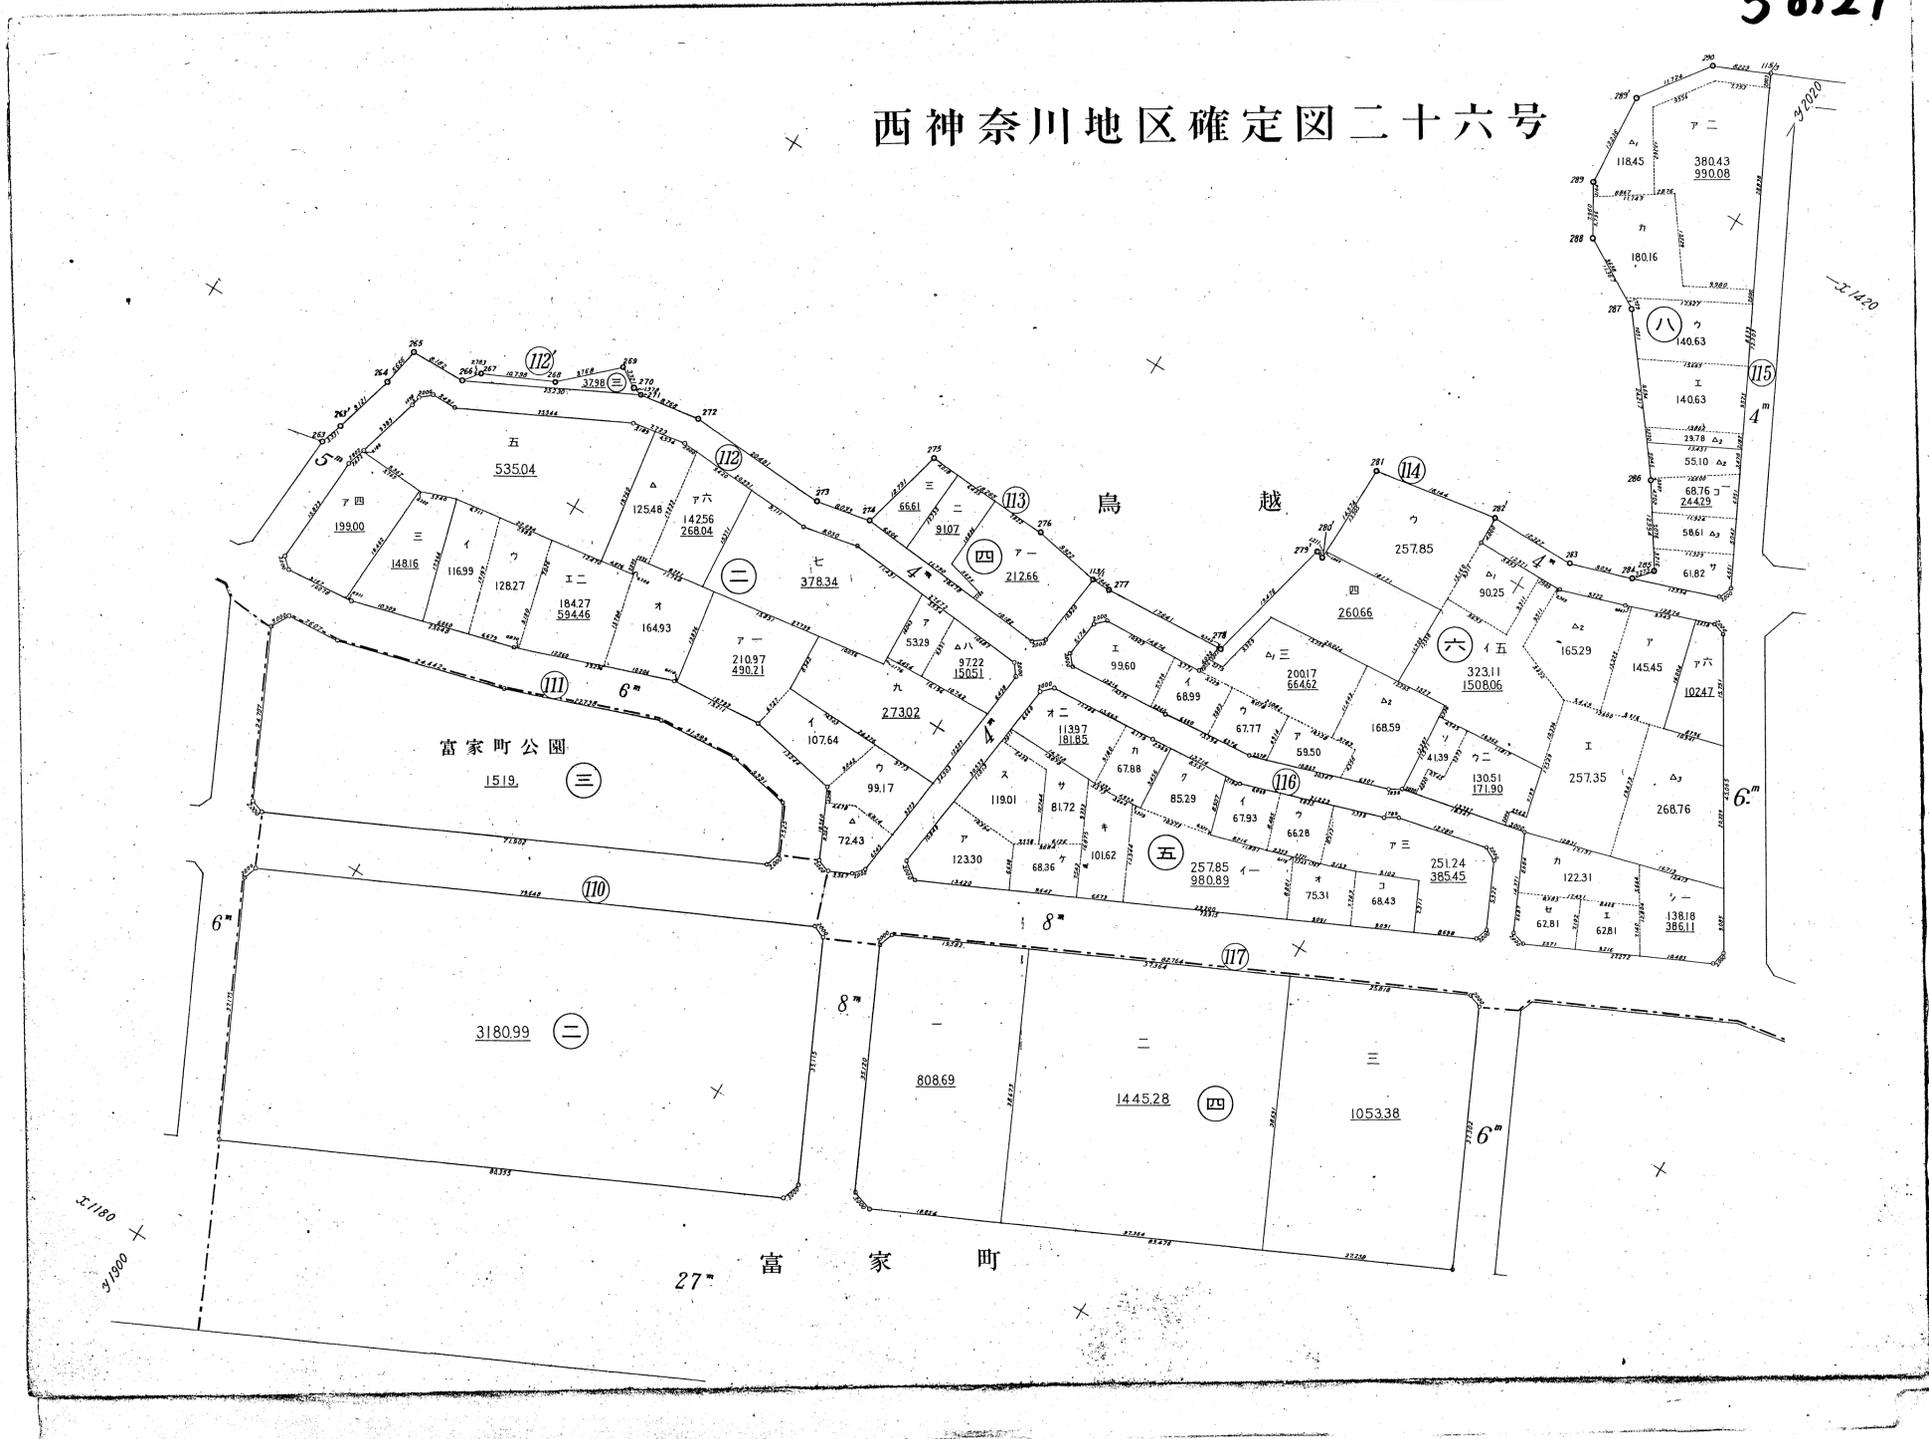

西神奈川地区確定図二十七号



5029

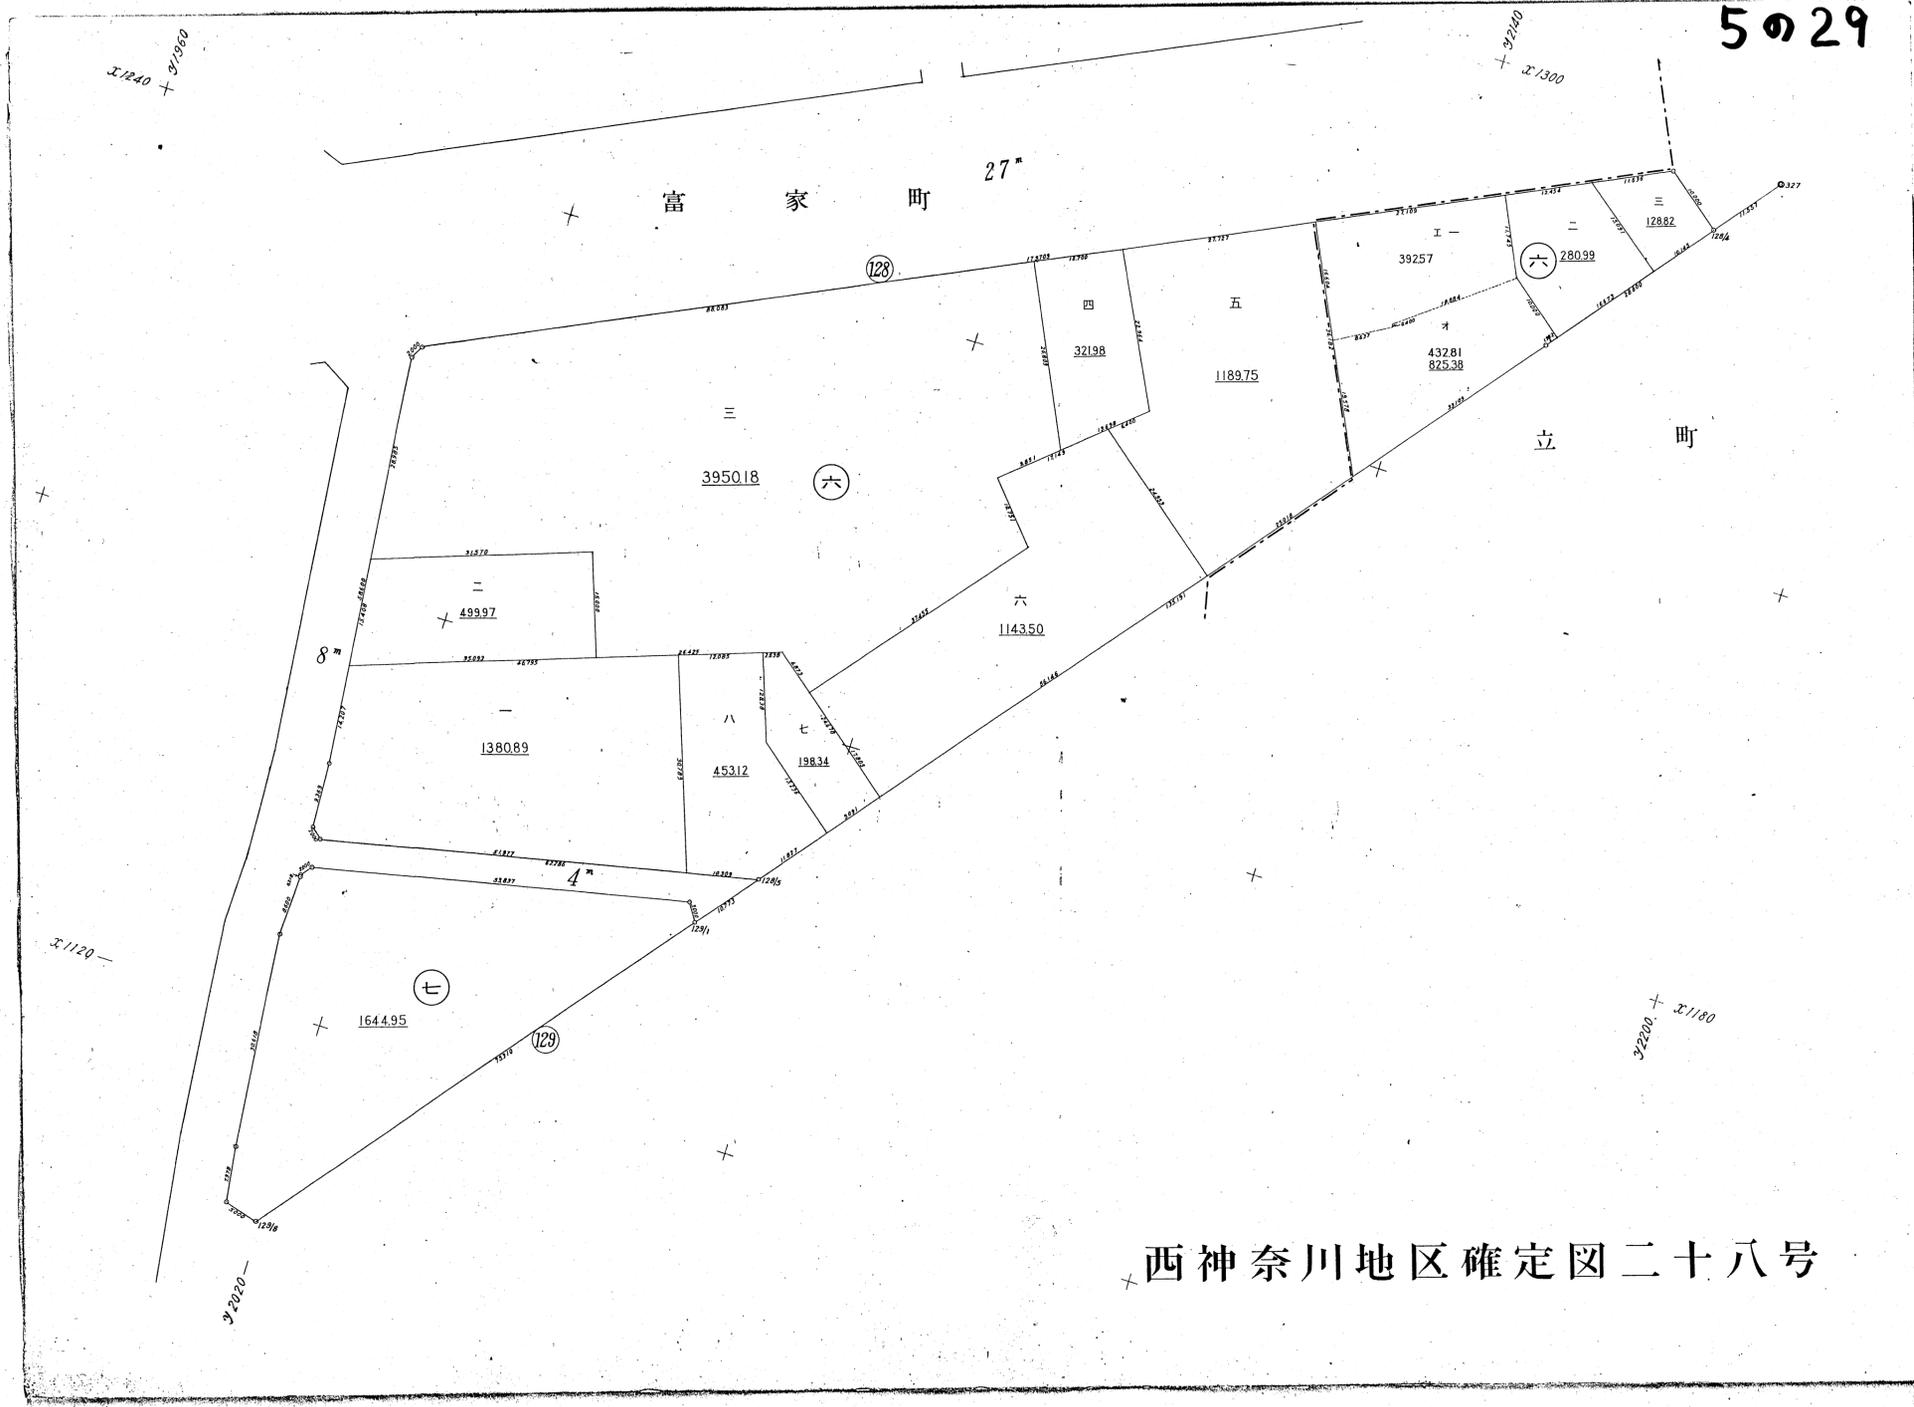

5の30

00012
+ 32020

西神奈川地区確定図二十九号

