

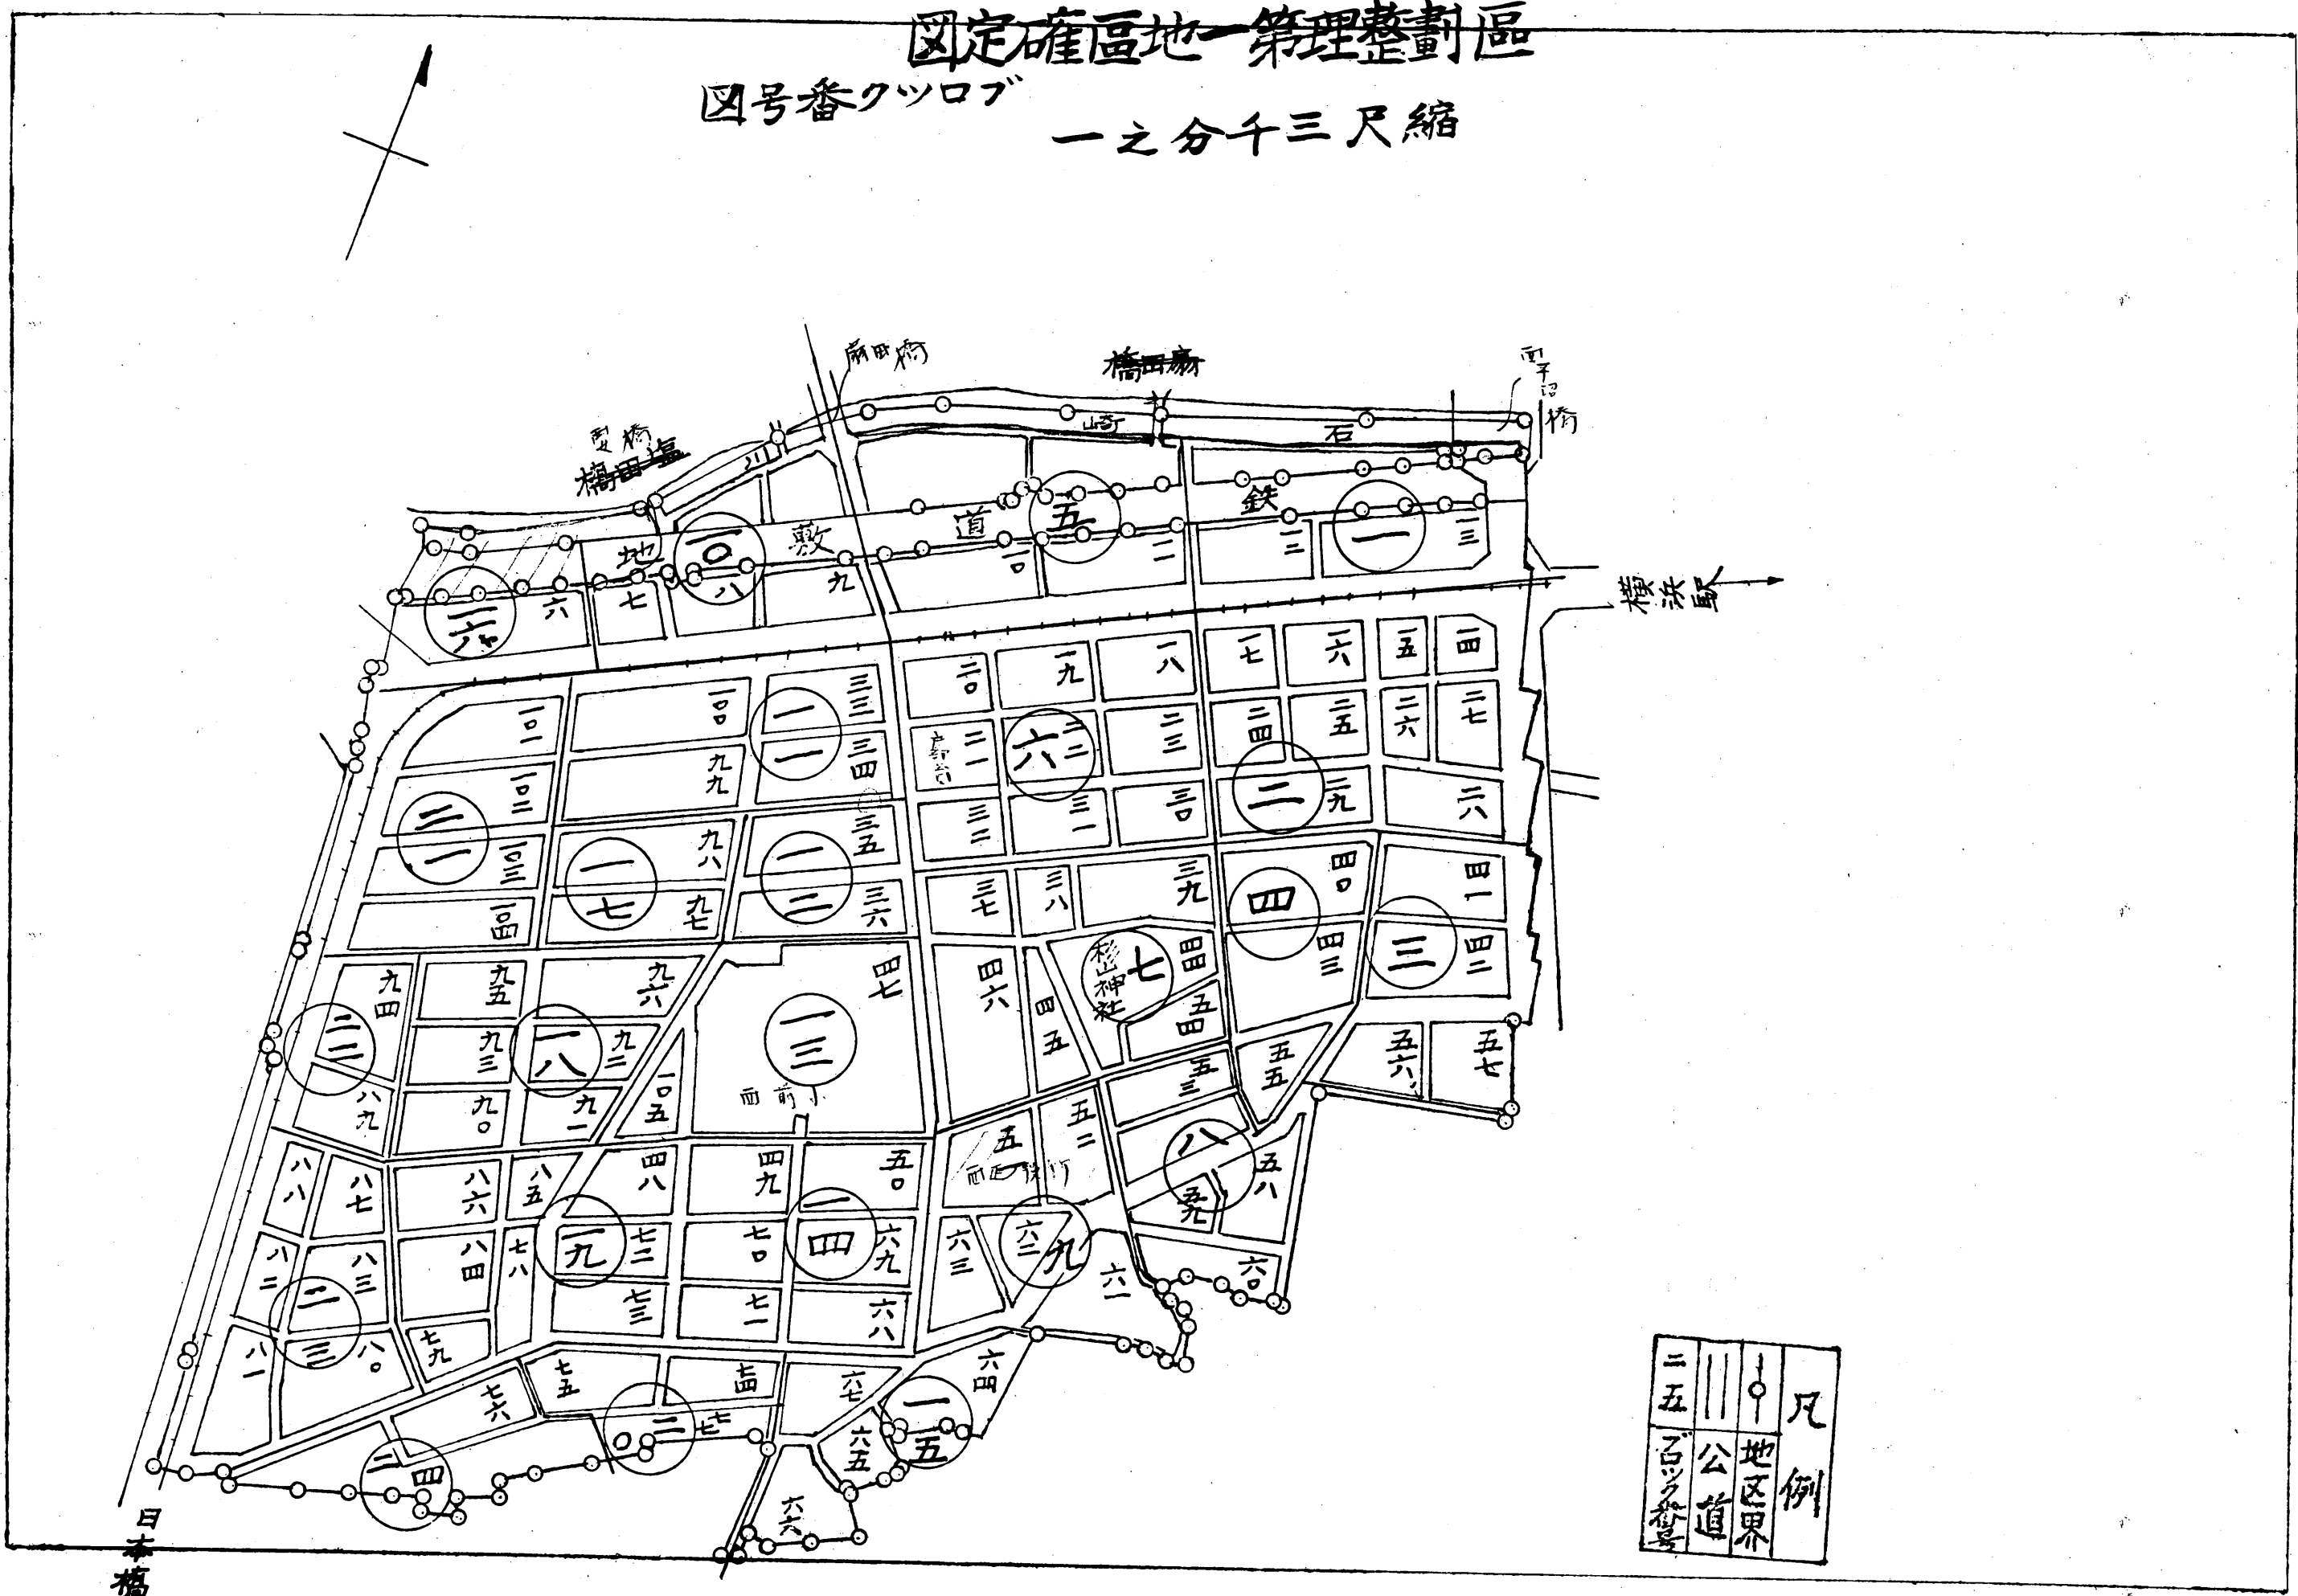


區劃整理第一區地確圖
 縮尺三千分一
 番號圖

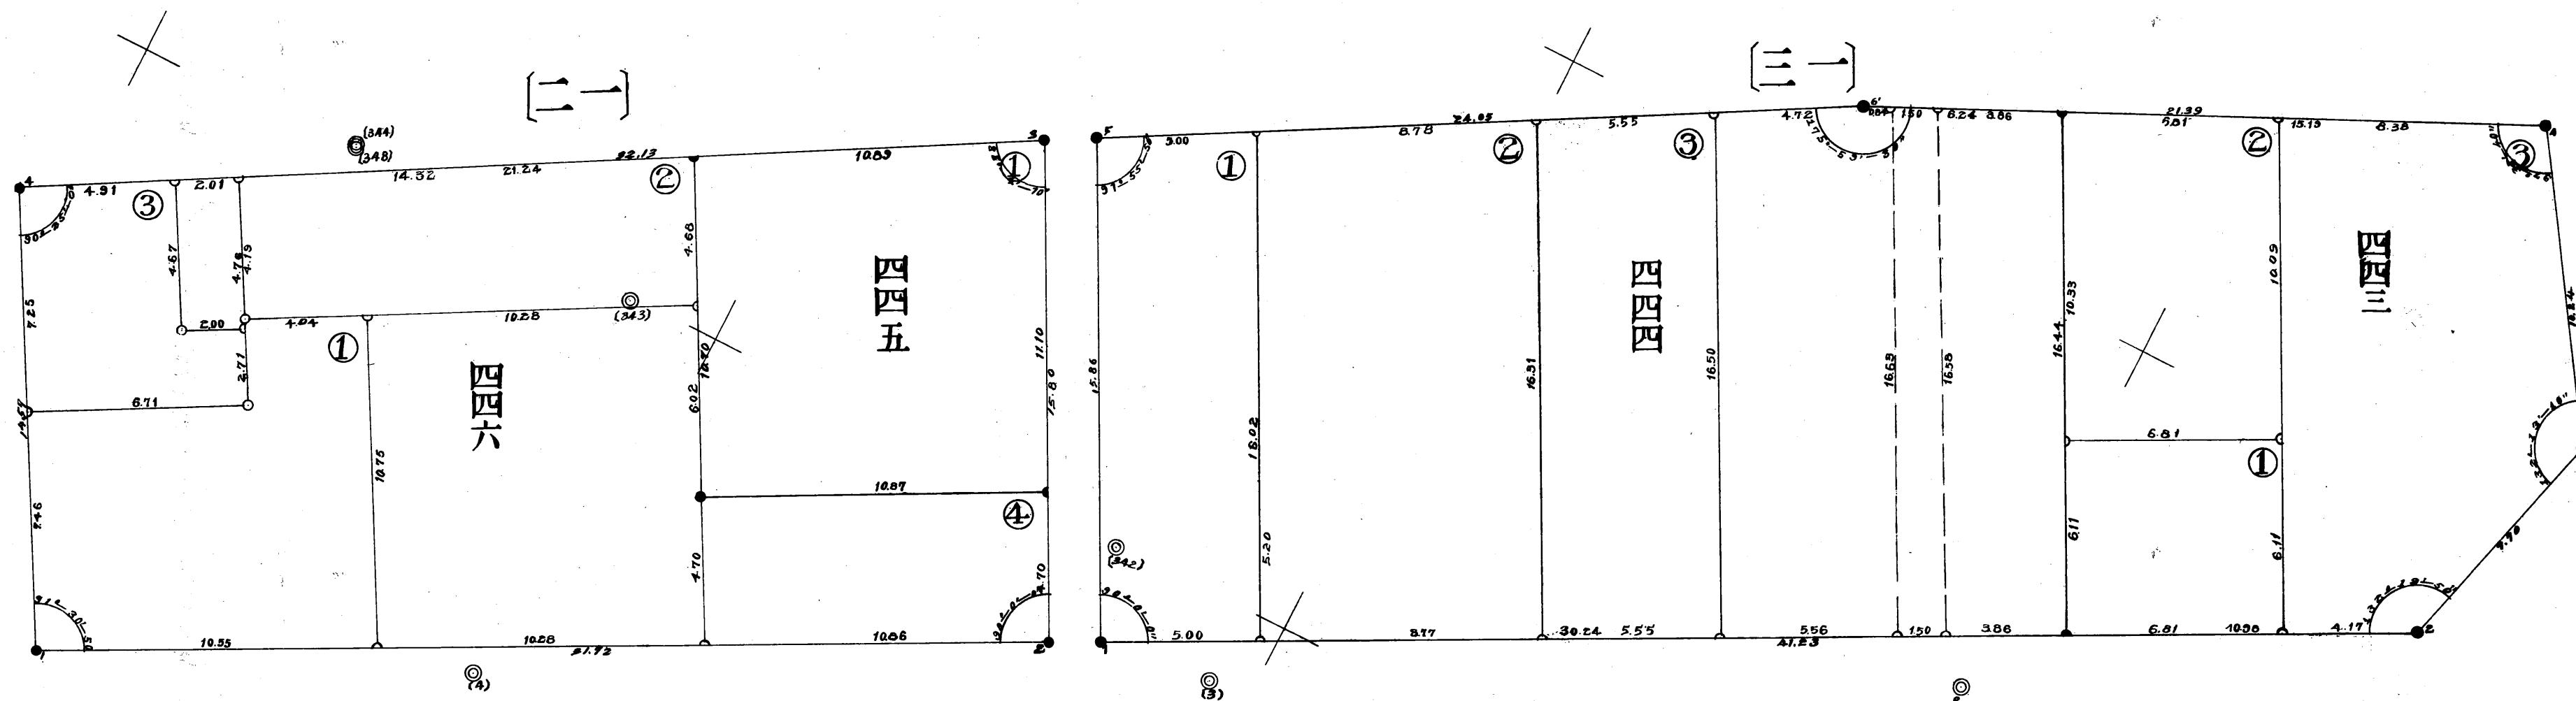


第一地區確測圖第一號

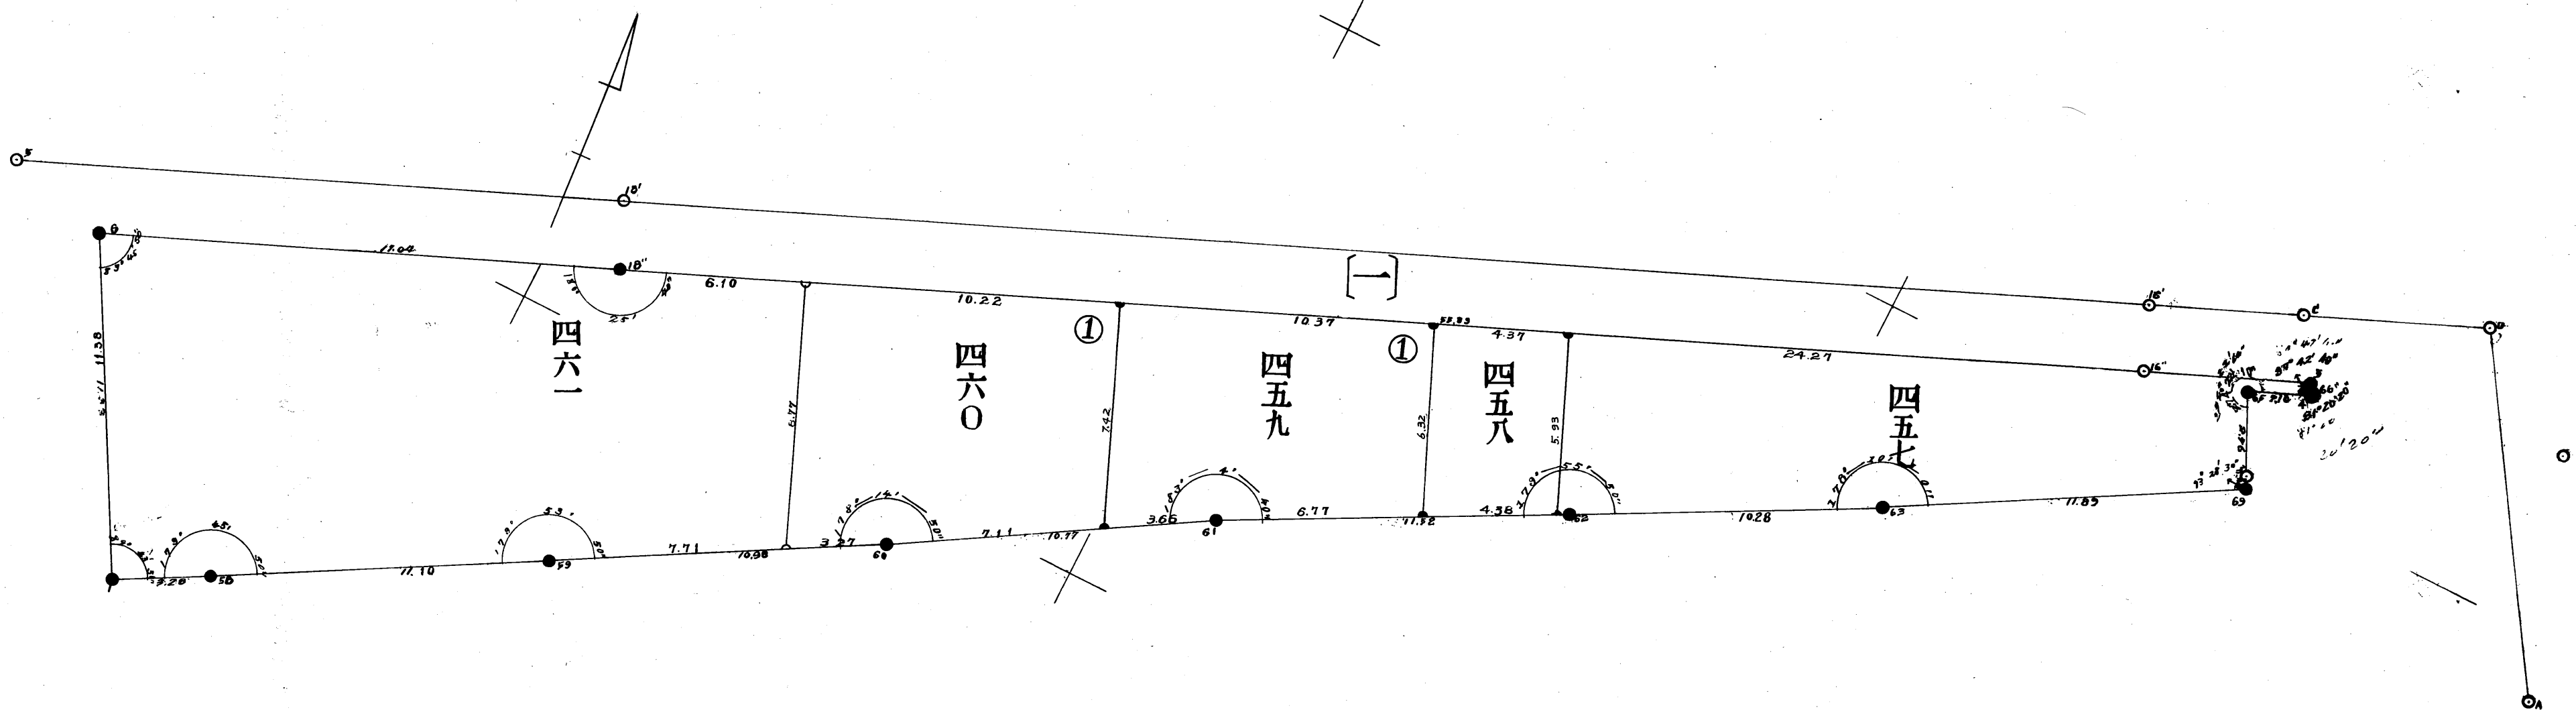


永久保
第四區
地
確測圖
第一號

運自	第	第	永
年	日	回	久
月	月	圖	年
		分	保
		分	存

第一地區區確定圖第二號

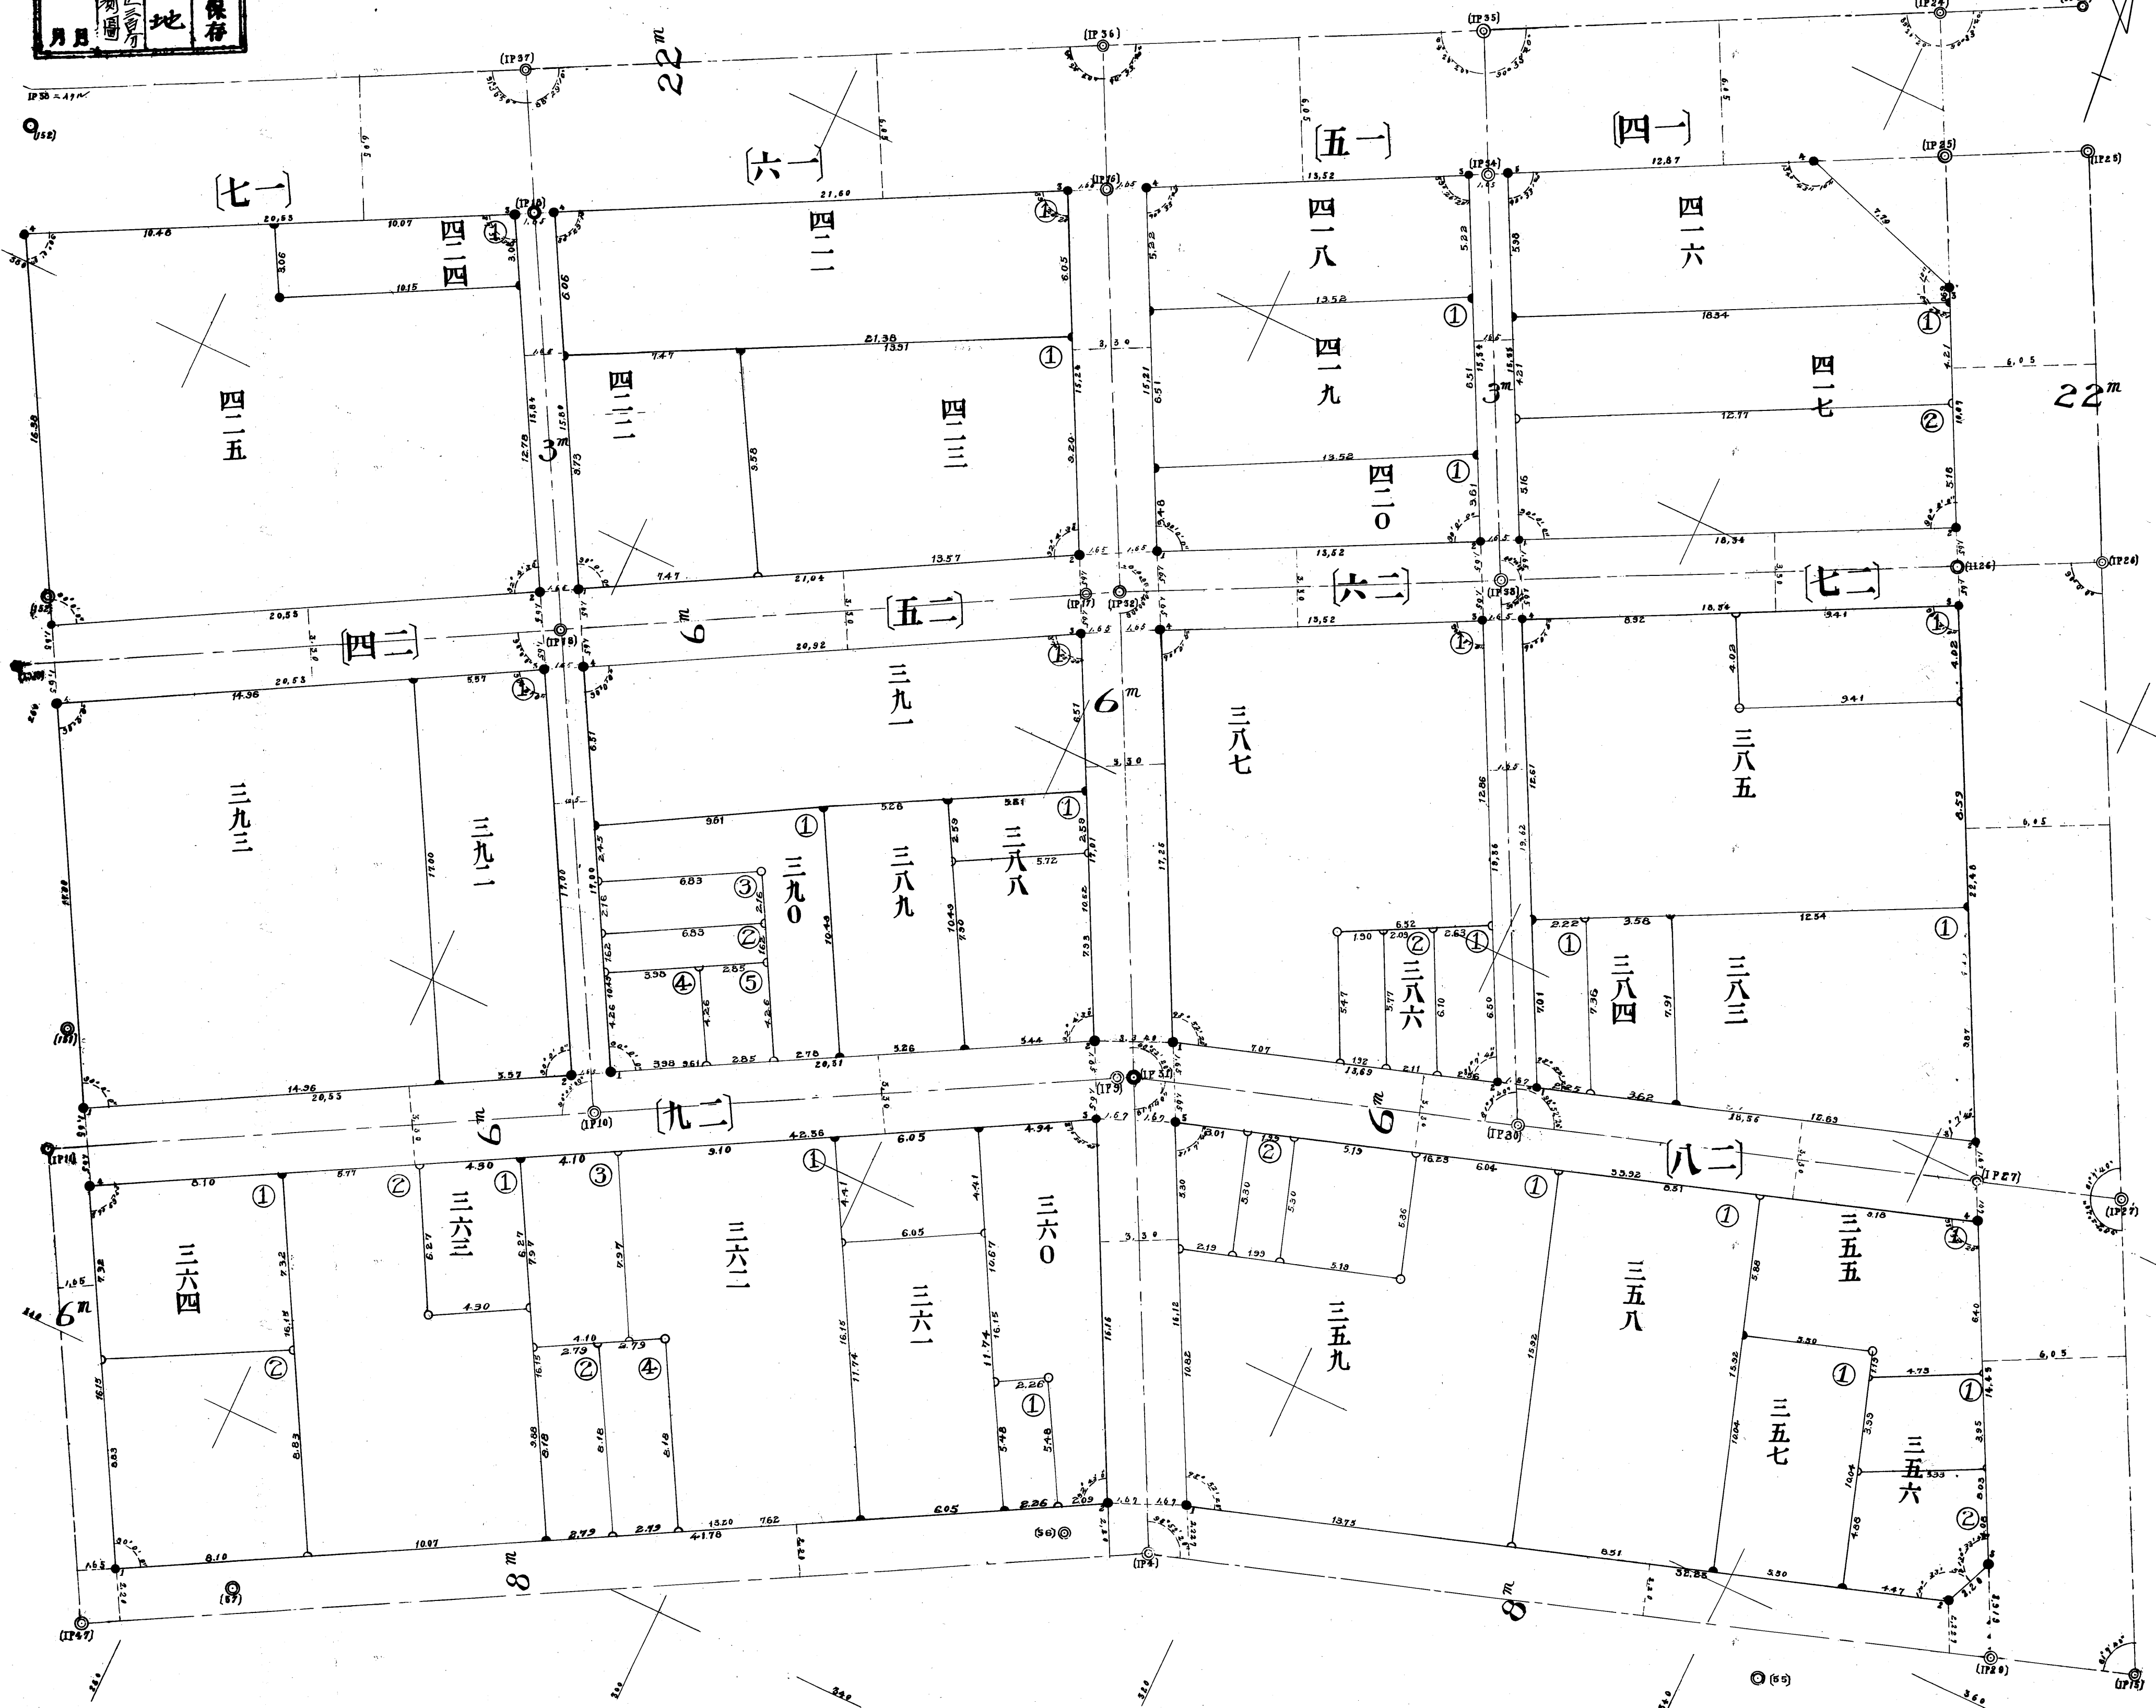


第一地區確定測圖第四號

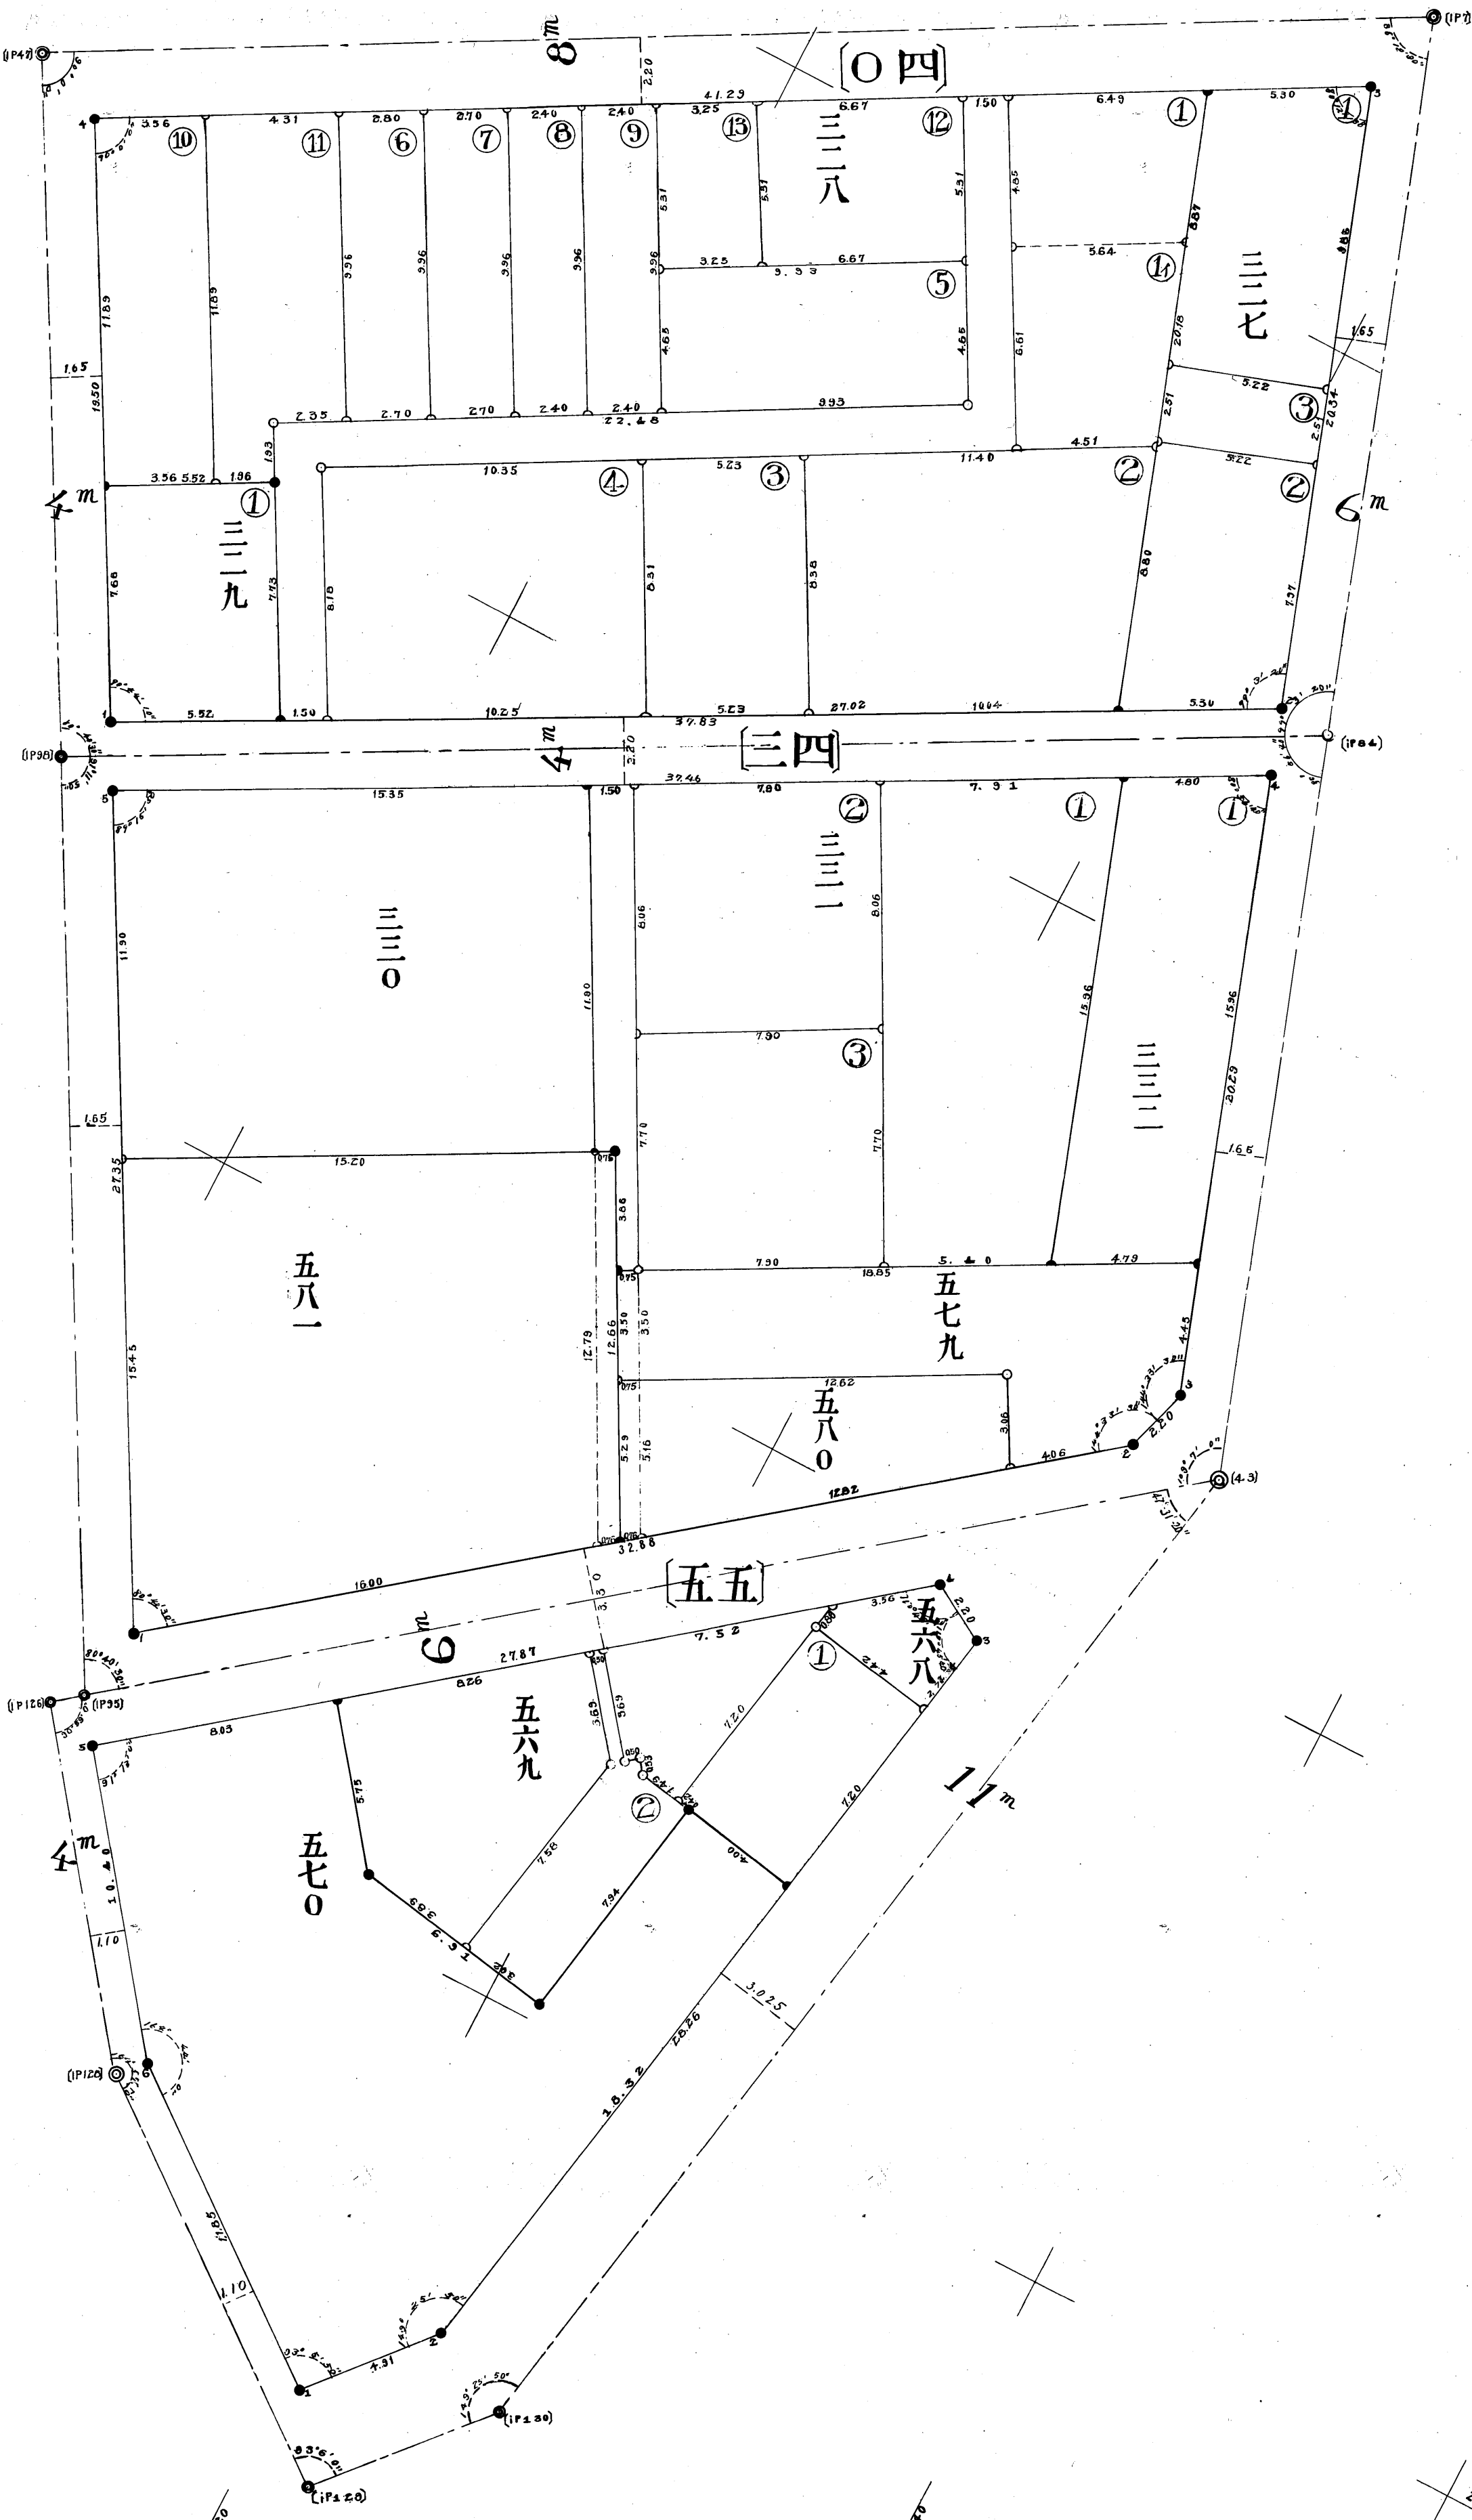


永久保存	第四類整地	第一地區	第一地區

第一地區區確定測量圖第六號

至	第	第	永
年	四	四	久
月	年	年	年
	地	地	保
	區	區	存
	分	分	

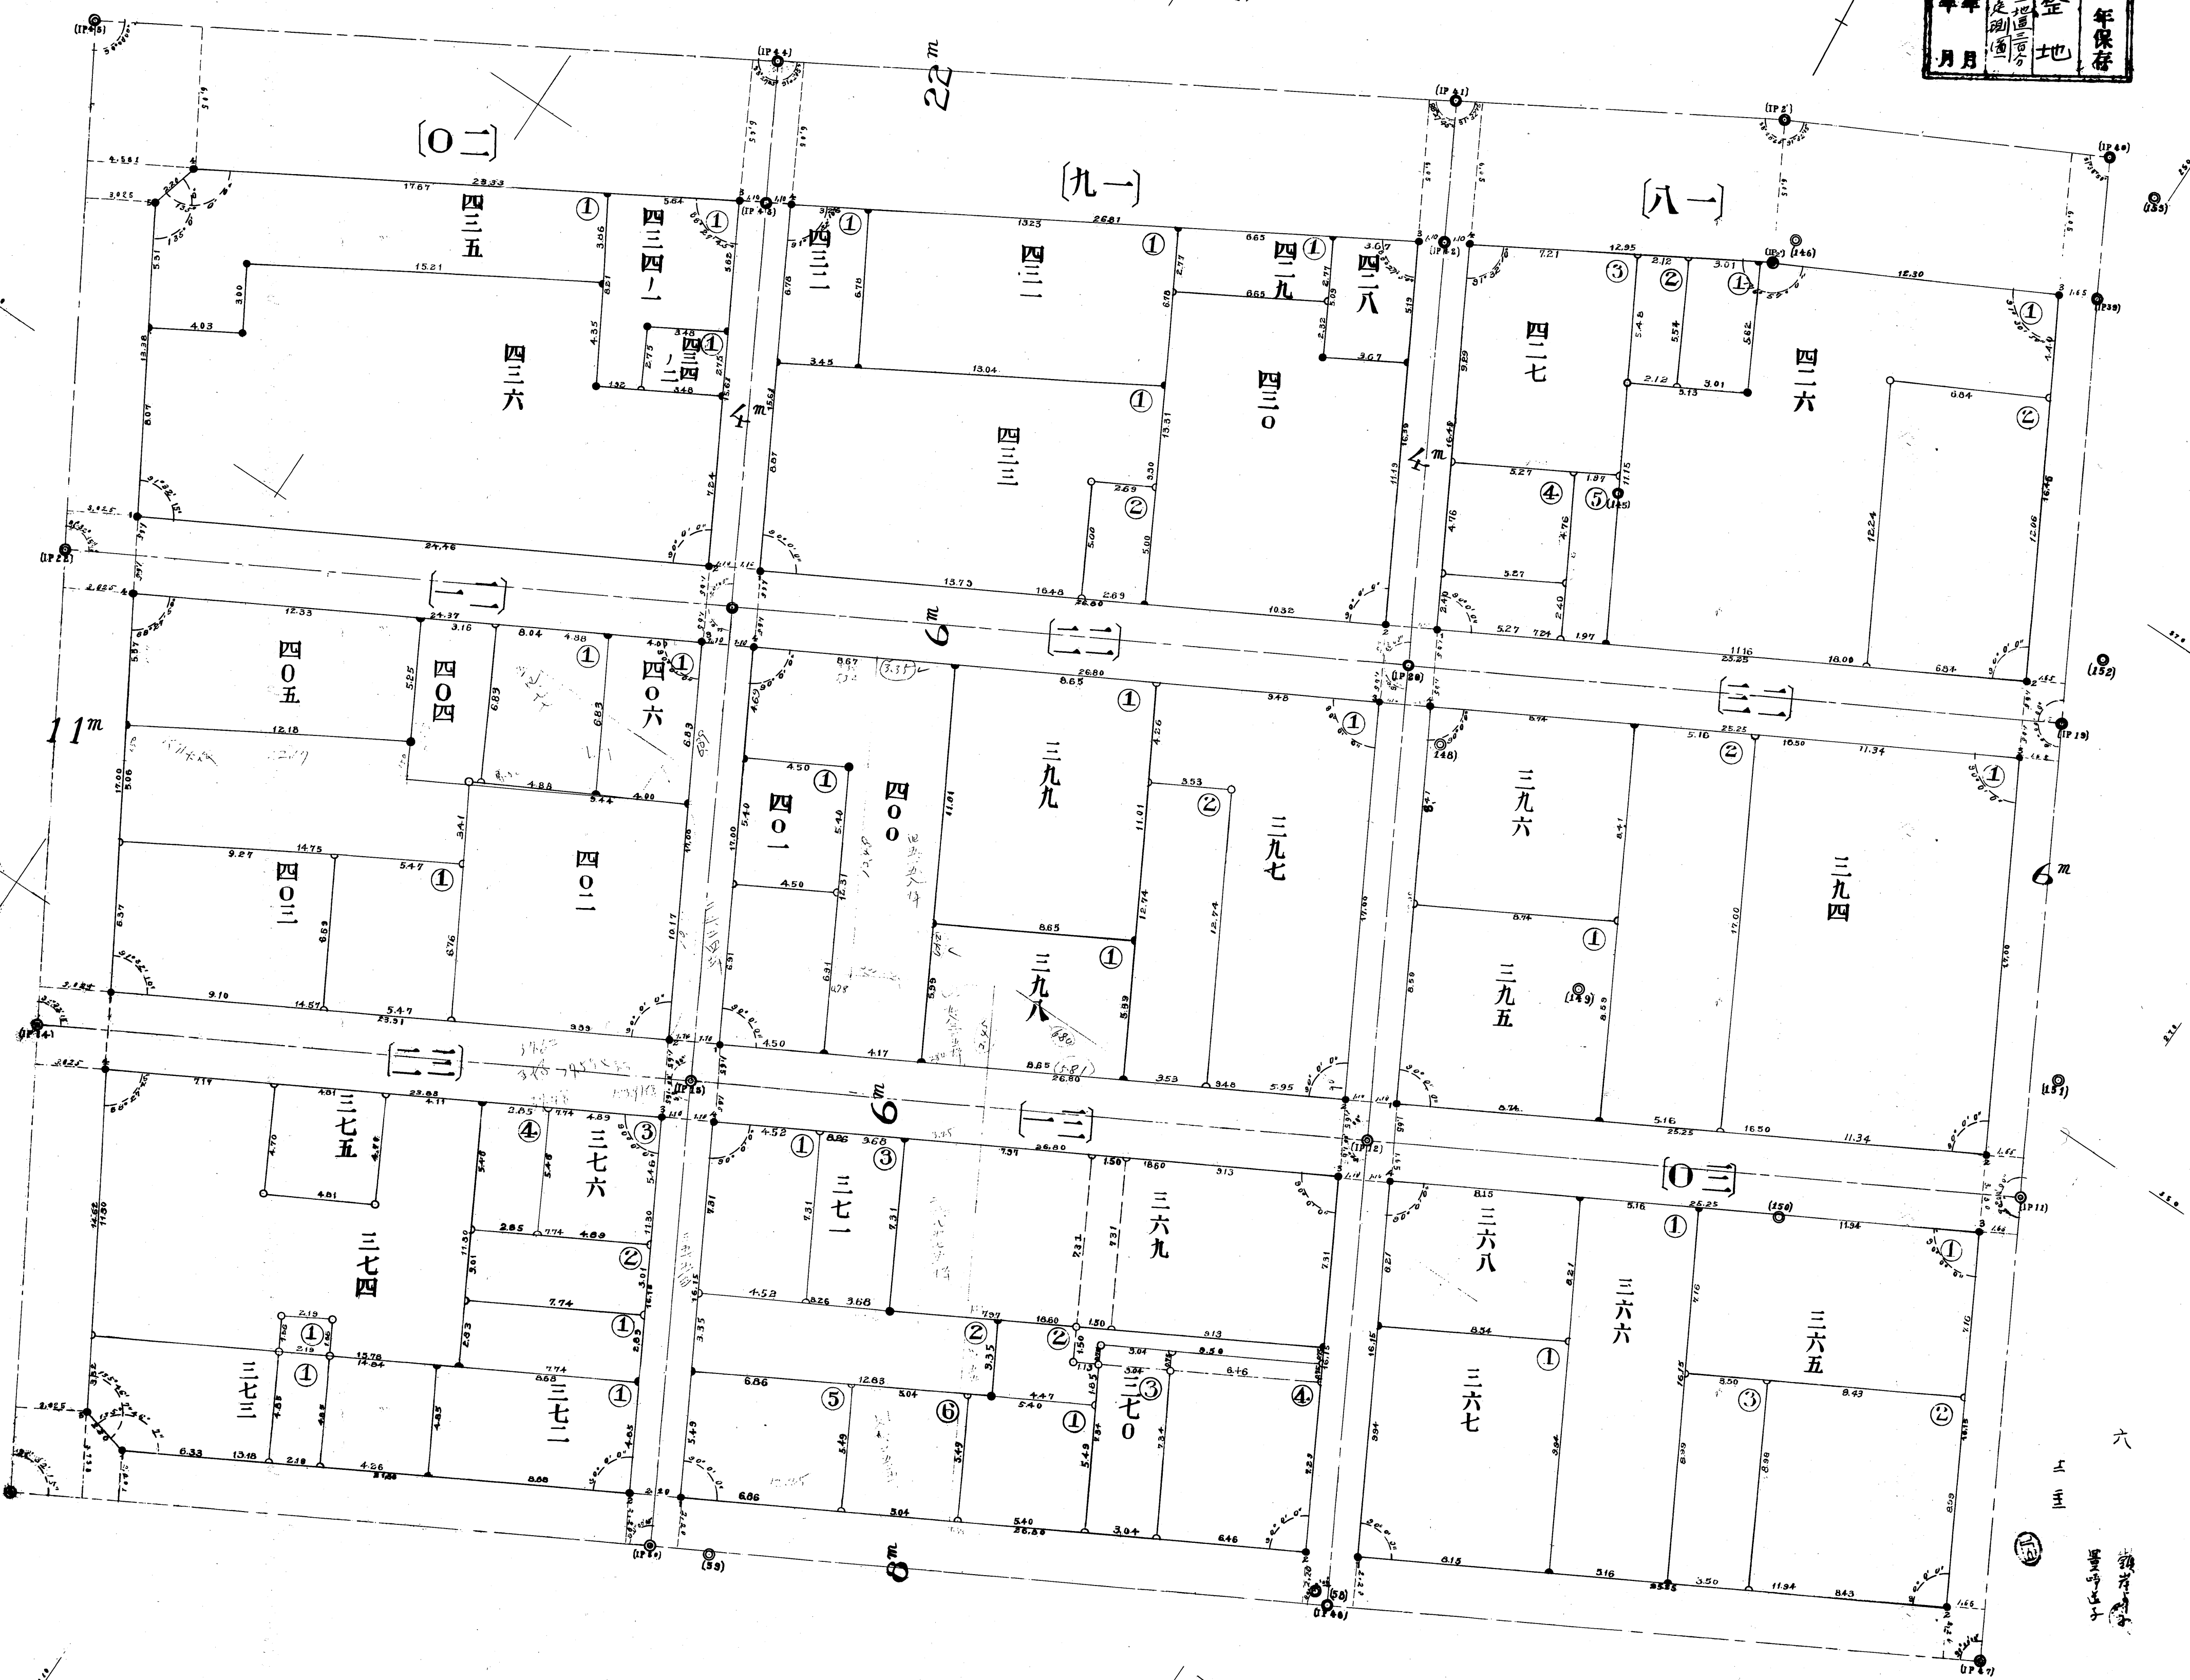

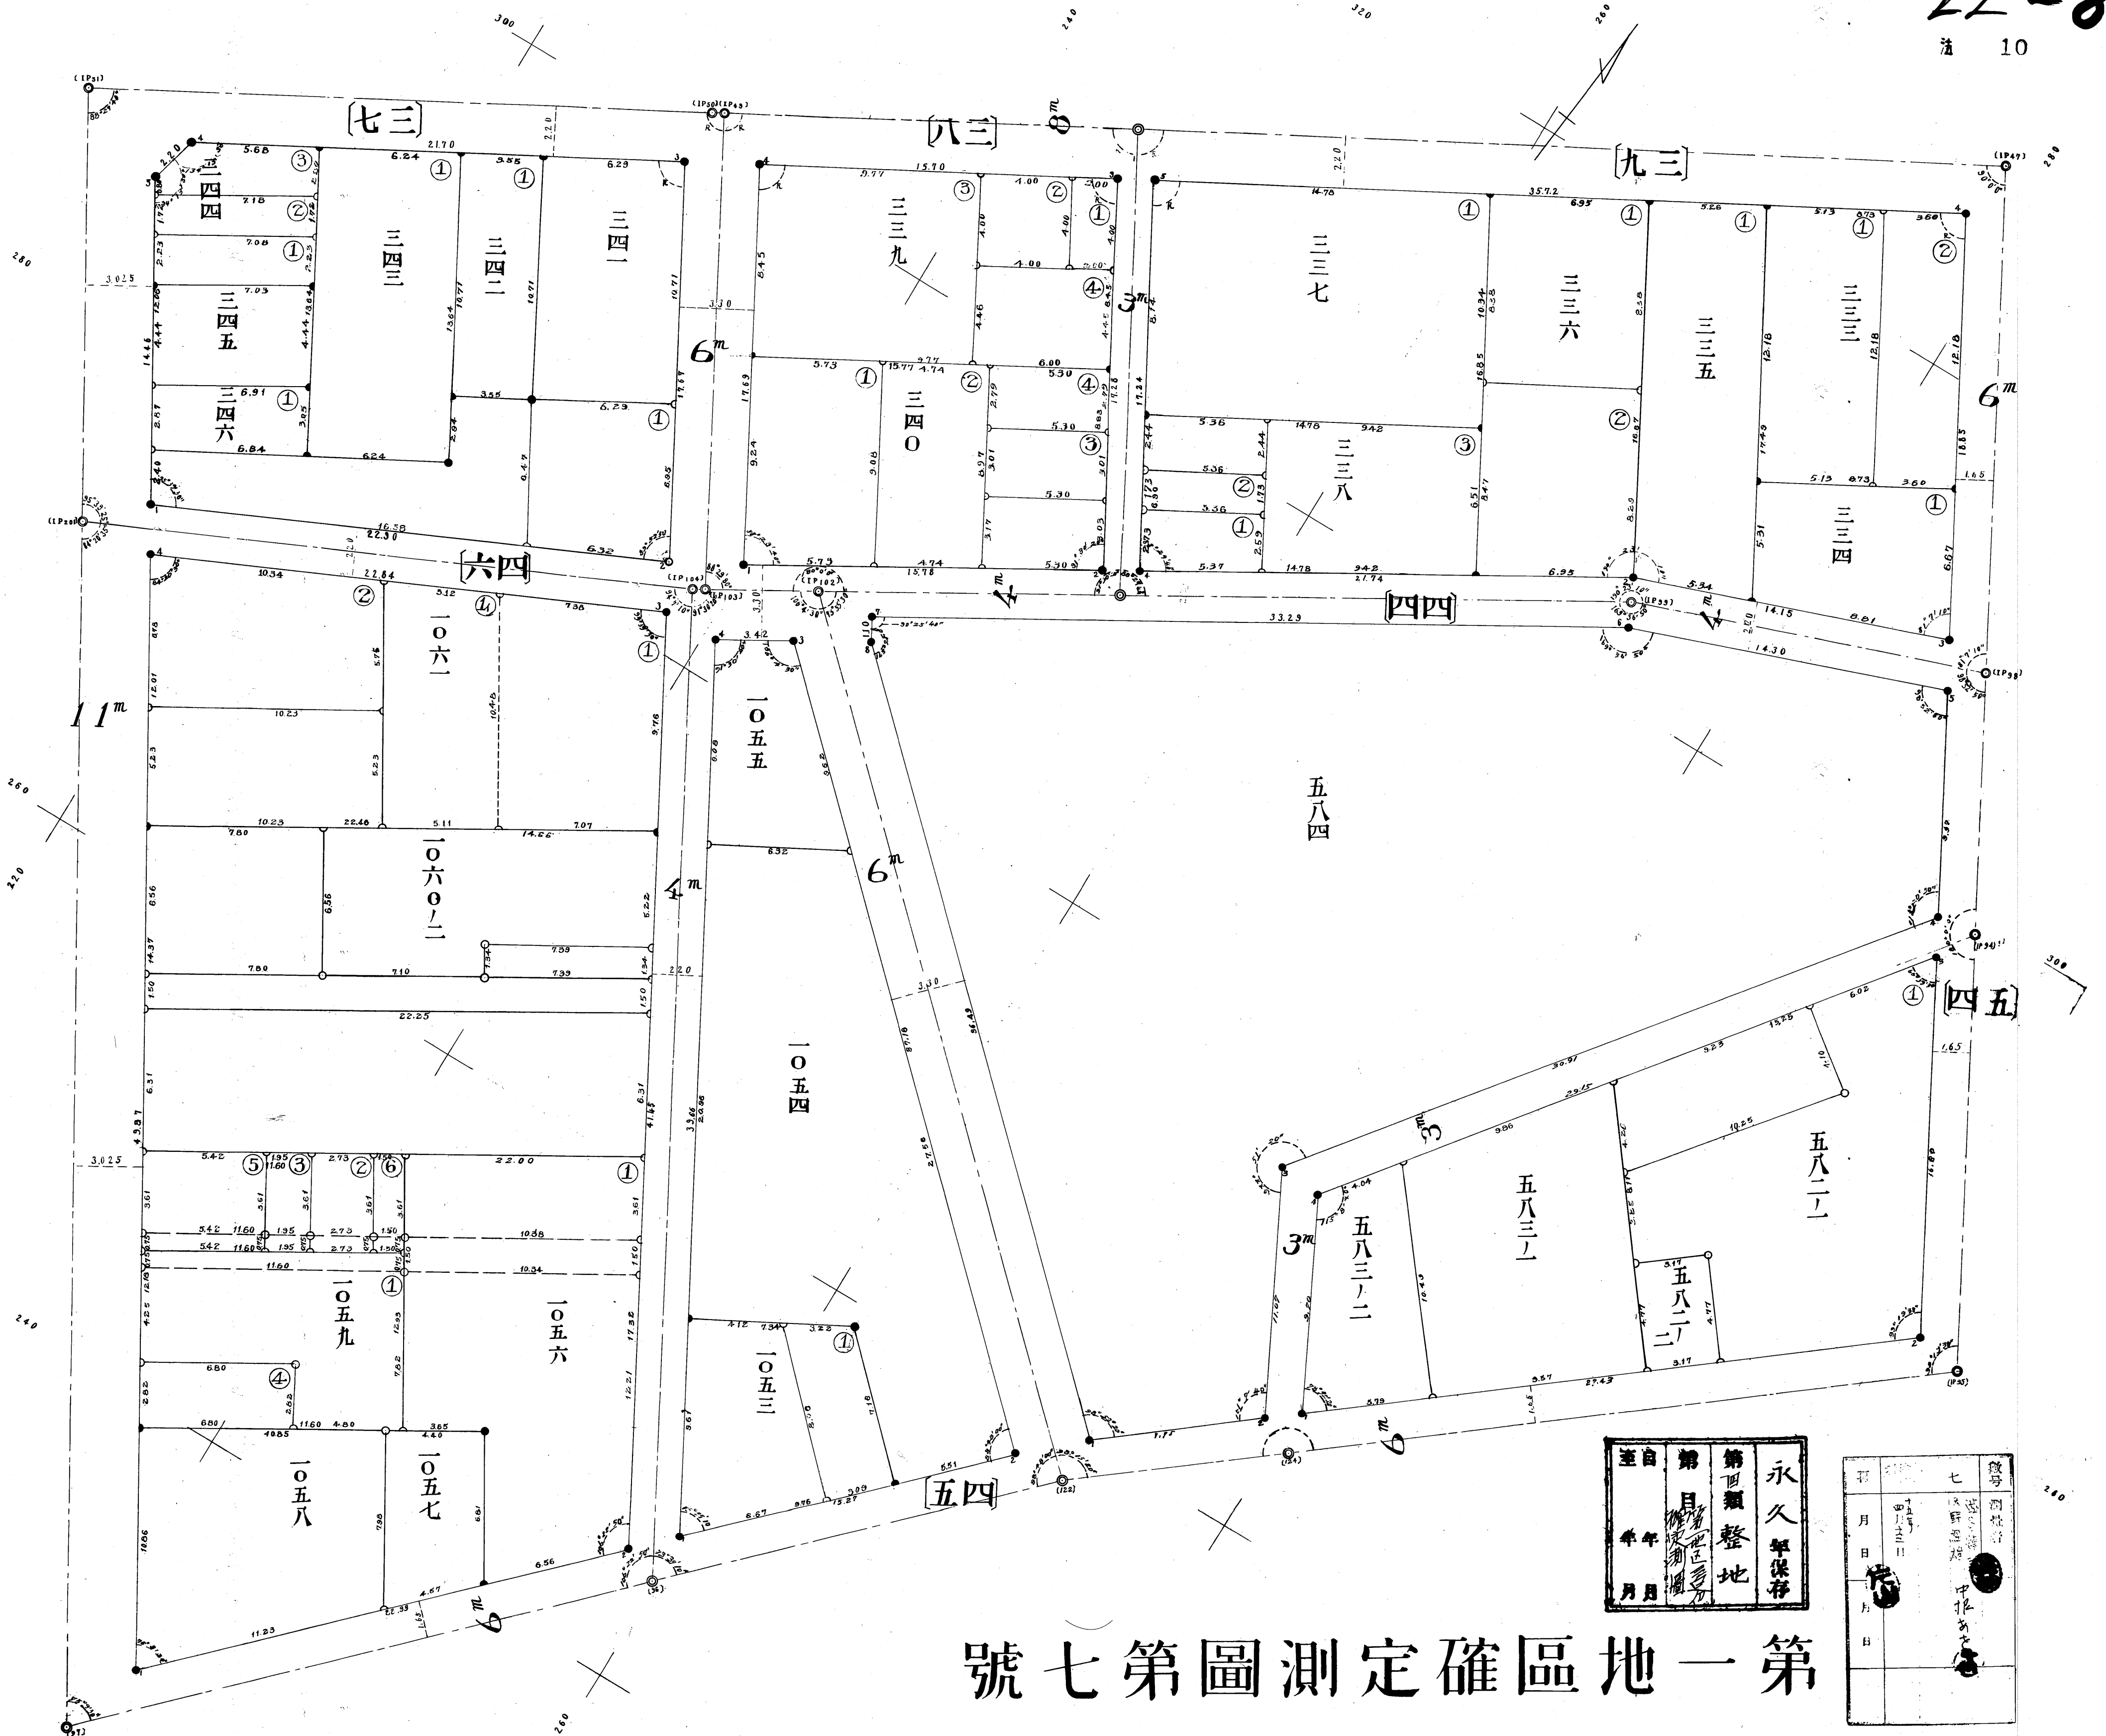


第一地區區確定測量圖第七號

永久保存
第四類整地
第 日
年 月 月

號	七	號
圖	第	圖
日	月	日
年	月	年
月	日	月
日	日	日


第一地區確定測圖第八號

至日	第	第	永
年	目	四	久
月	確	類	年
	定	整	保
	測	地	存
	圖	區	
		三	
		百	
		分	

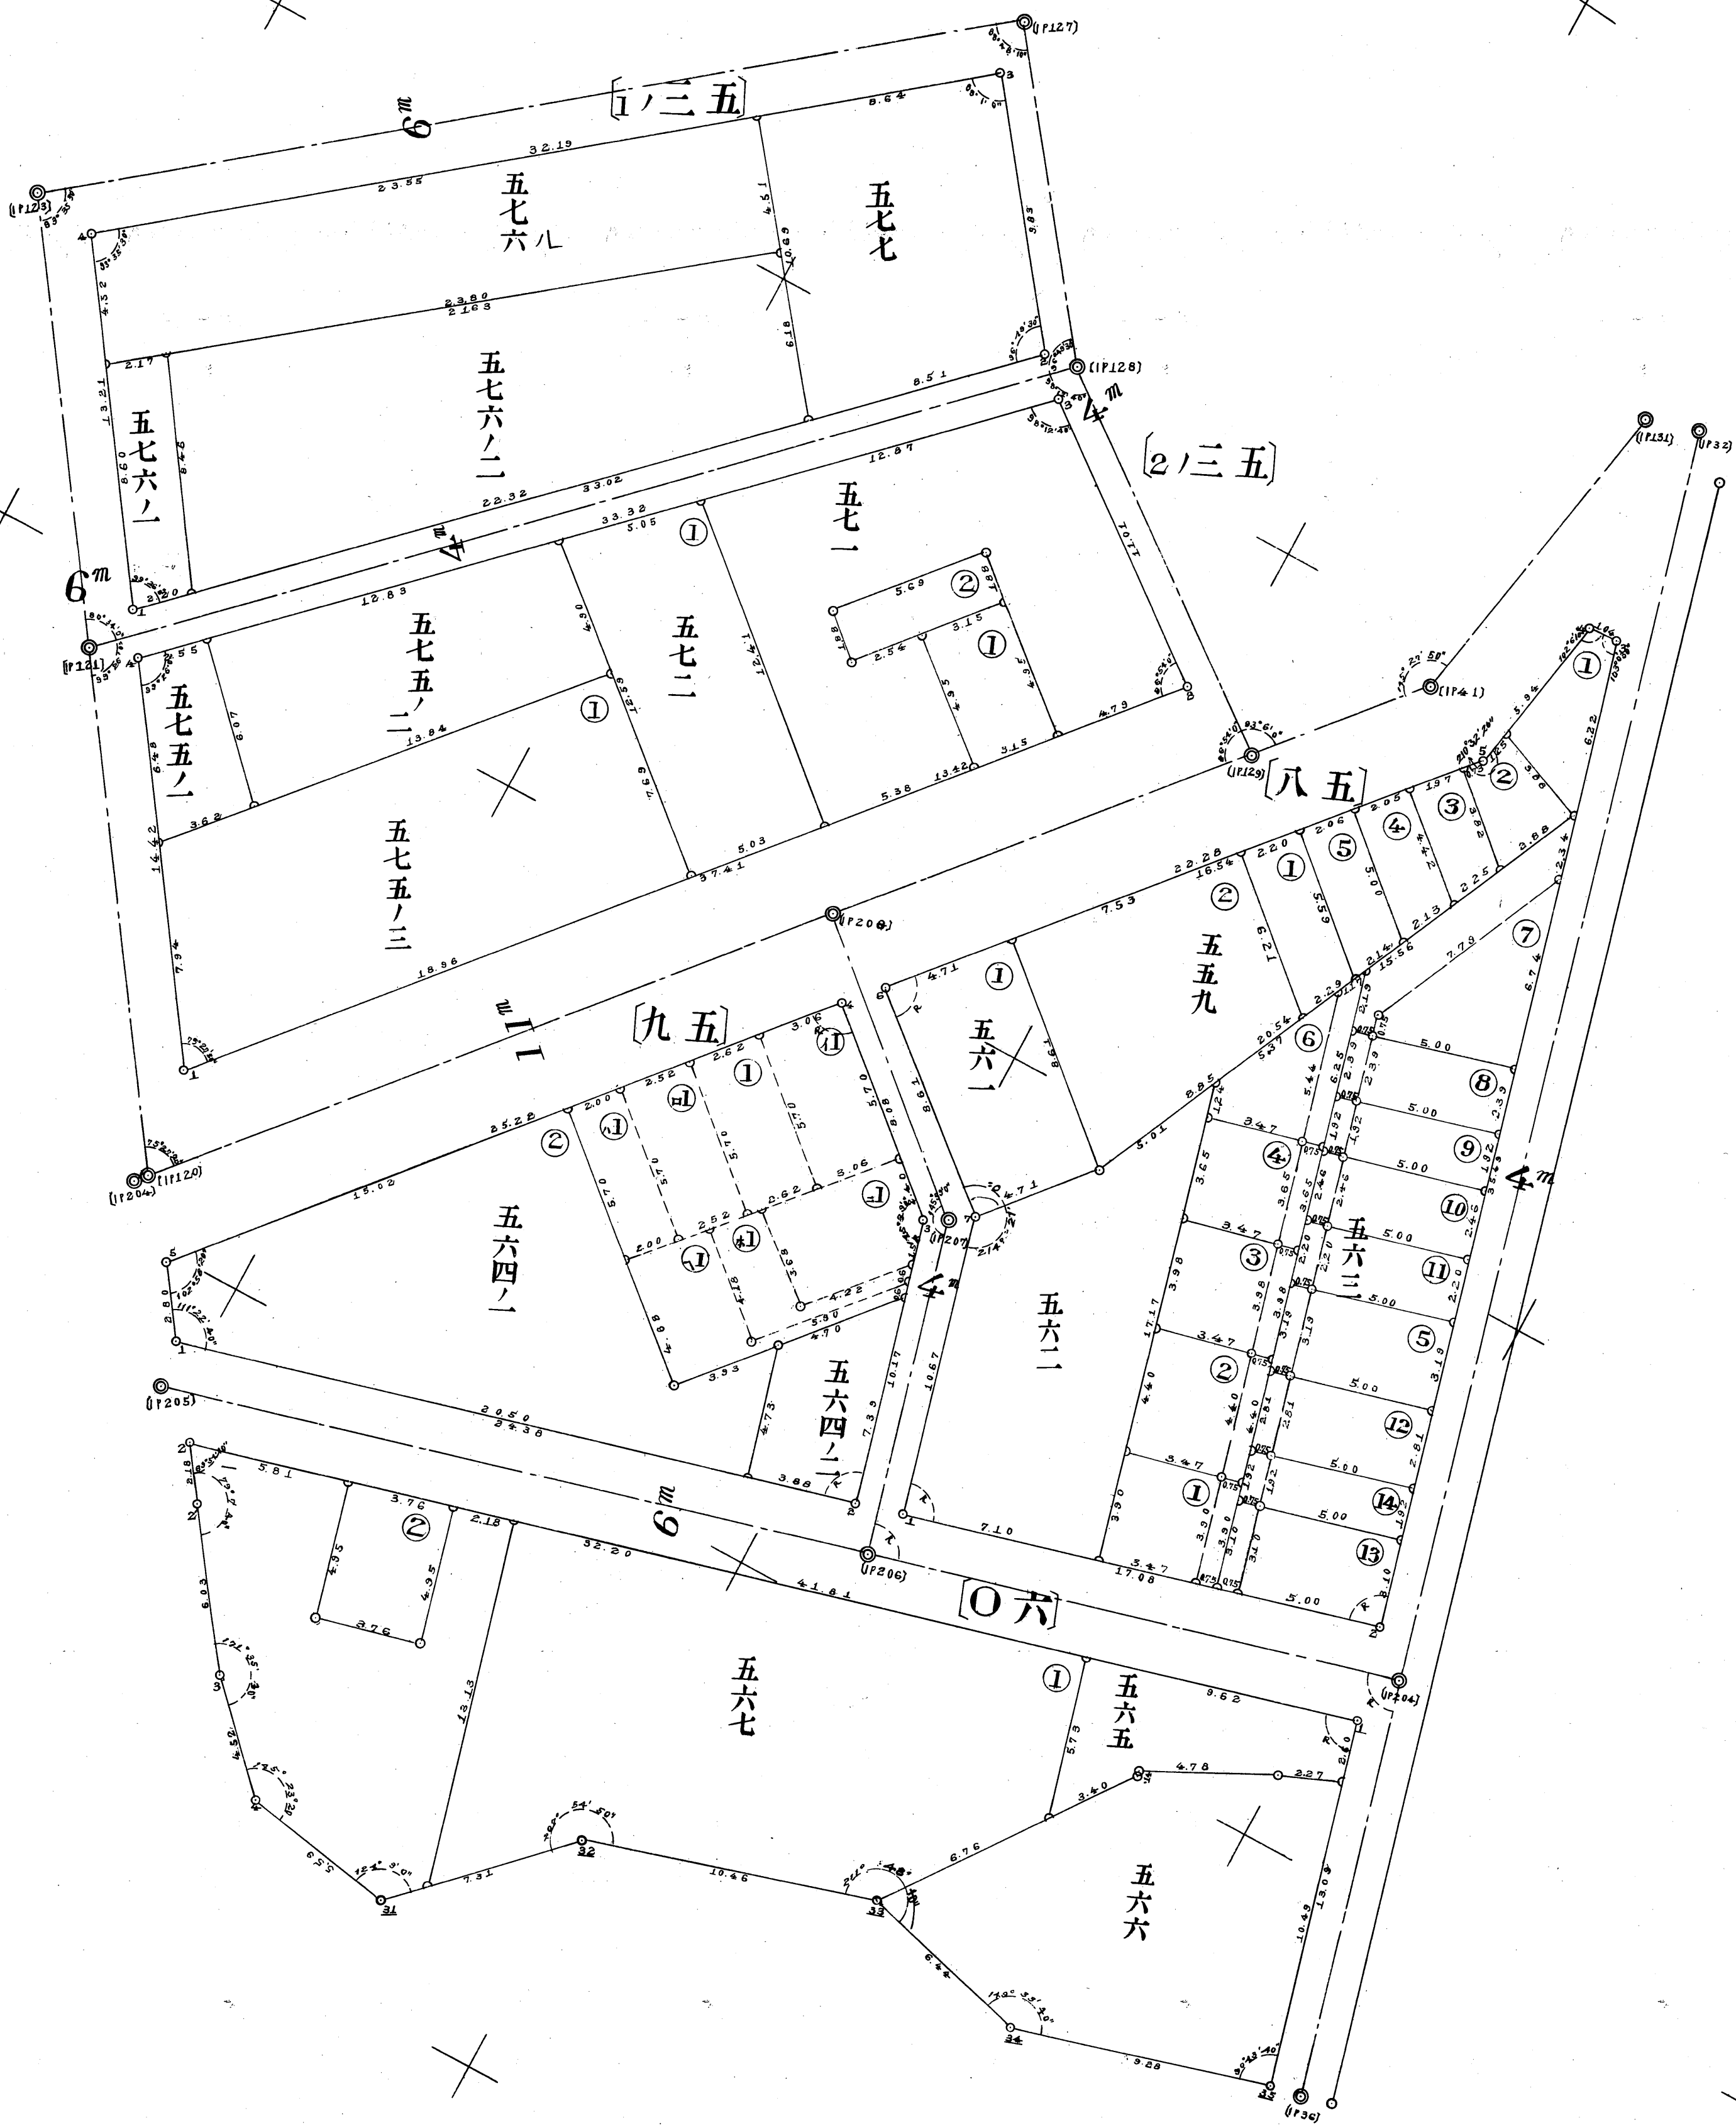

22-9

第一地區確定測圖第九號

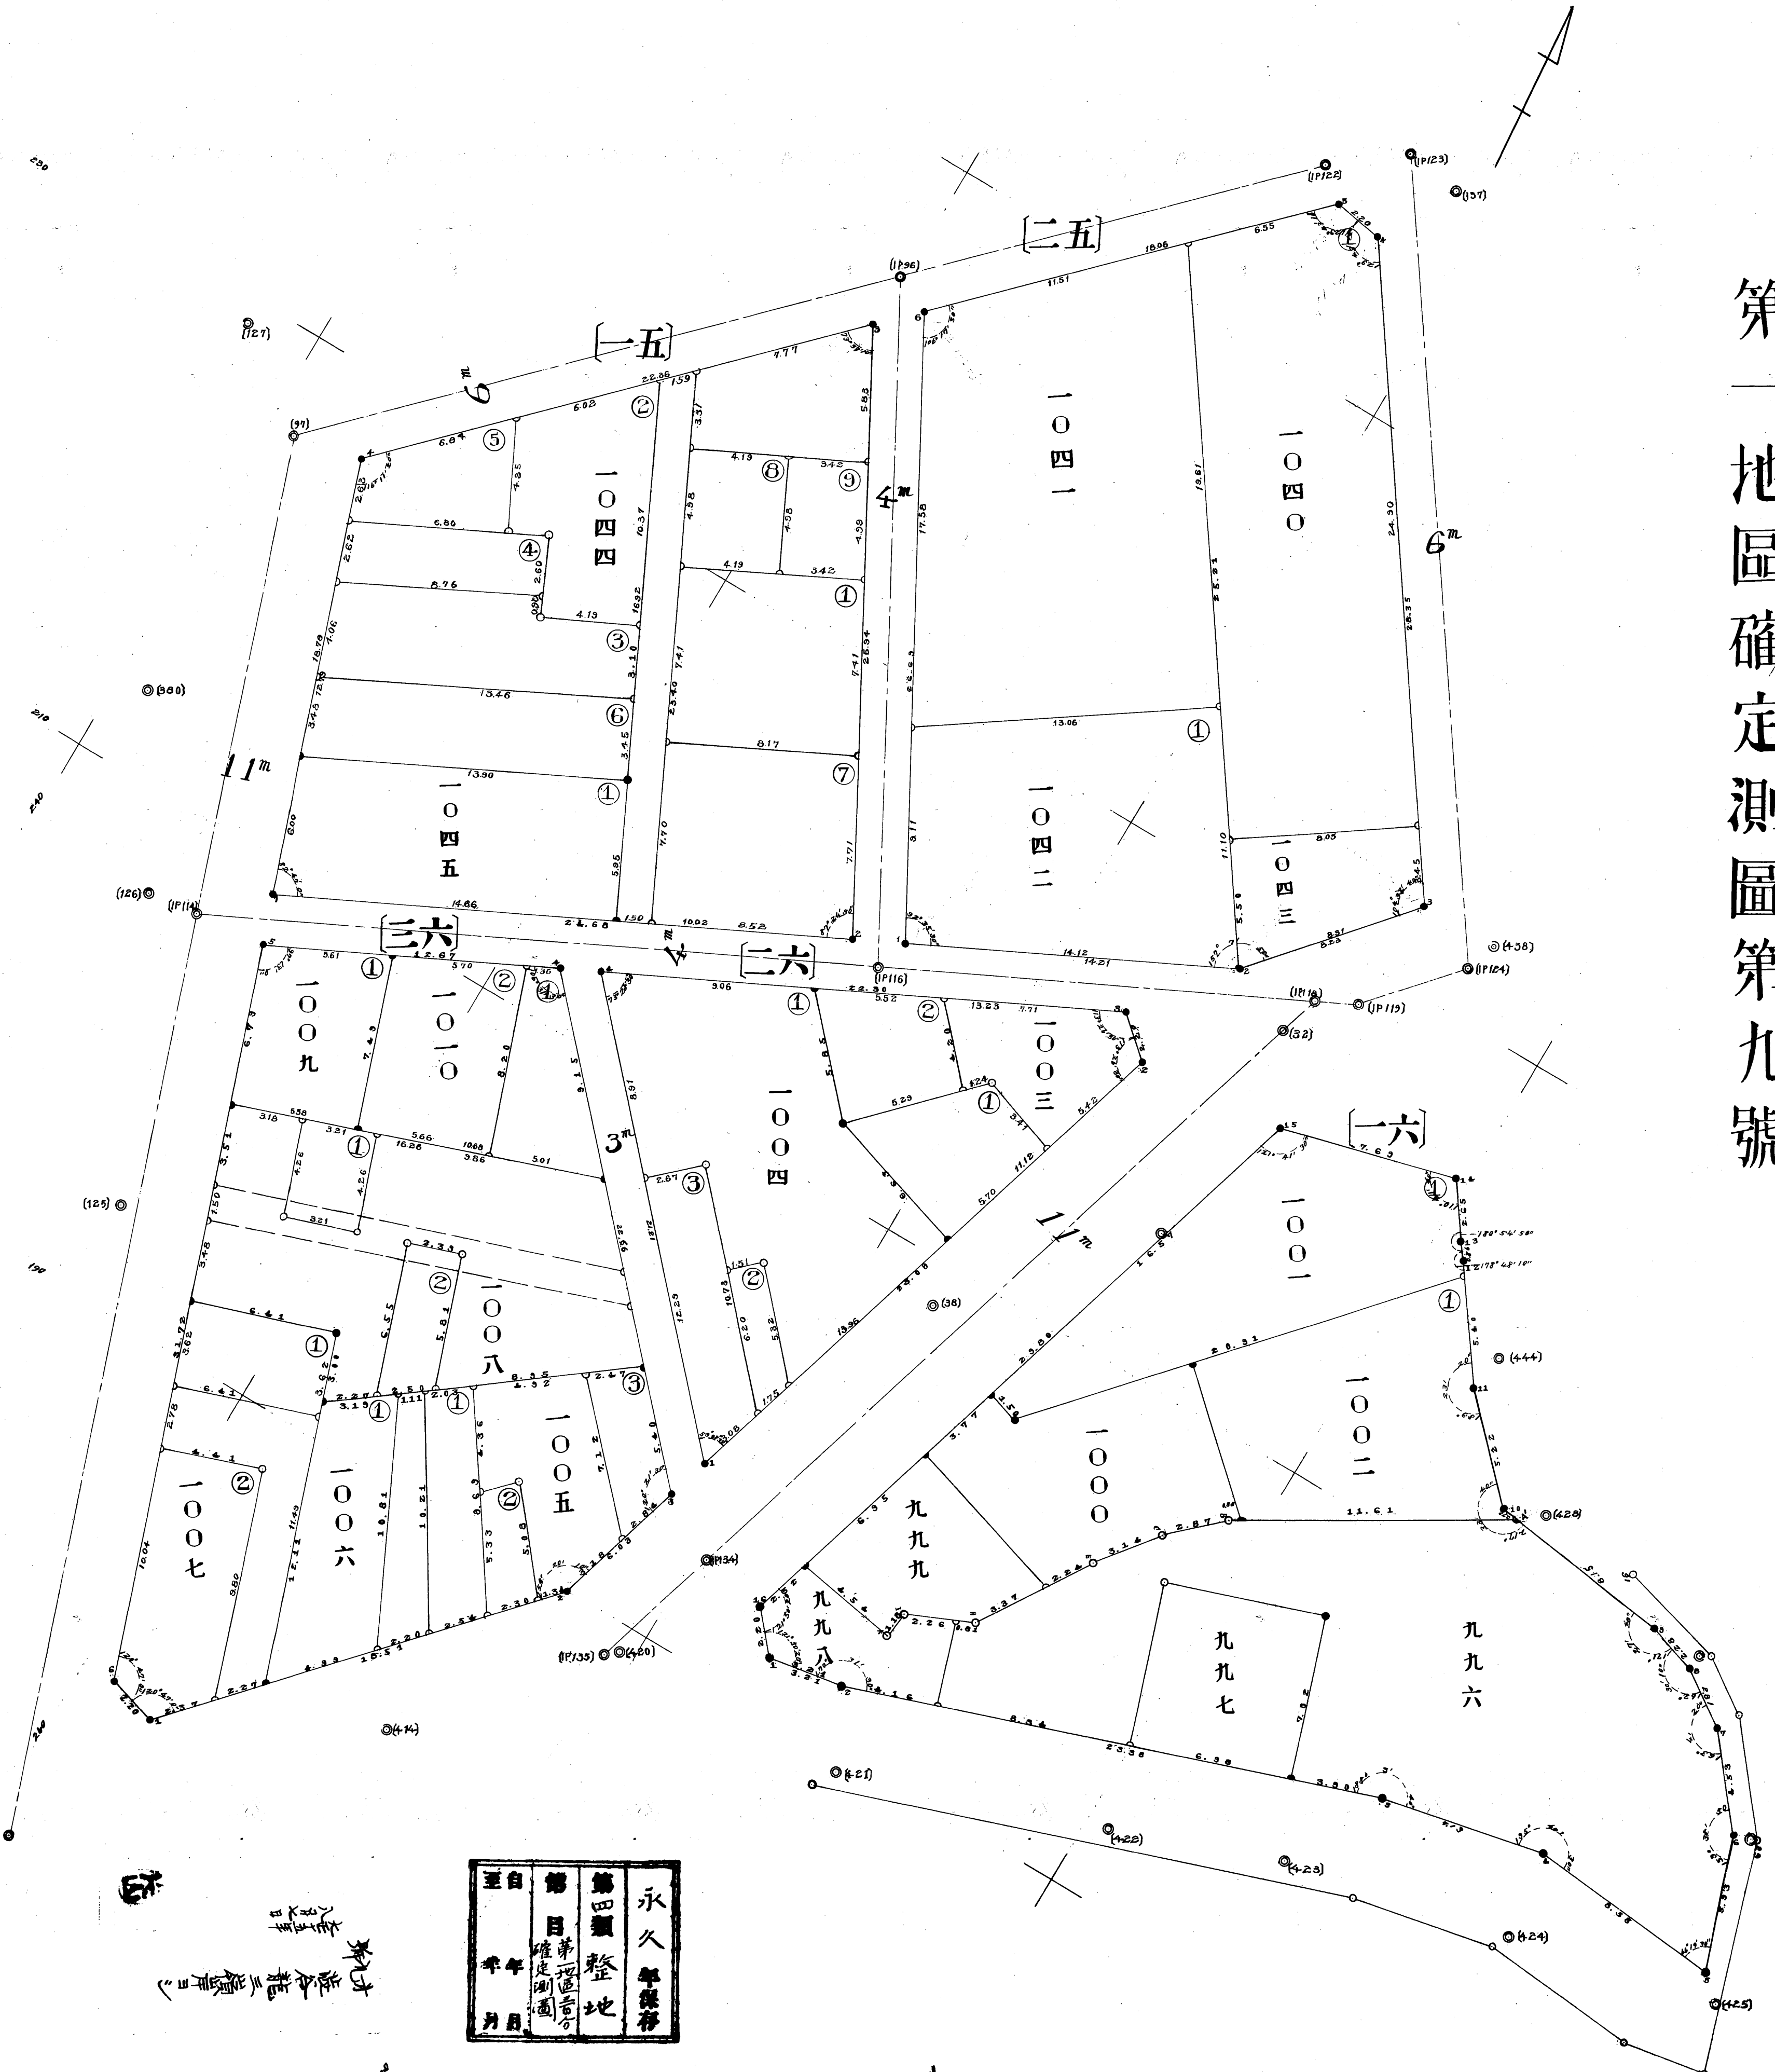





至自	第一	第四	永久
年	地	類	年
月	區	整	保
	分	地	存
	圖	地	

第九號第一地區確定測圖


22-10

第一地區區確定圖第十號

至	第	第	永
自	四	四	久
年	類	類	保
月	地	地	存
	區	區	
	劃	劃	
	分	分	

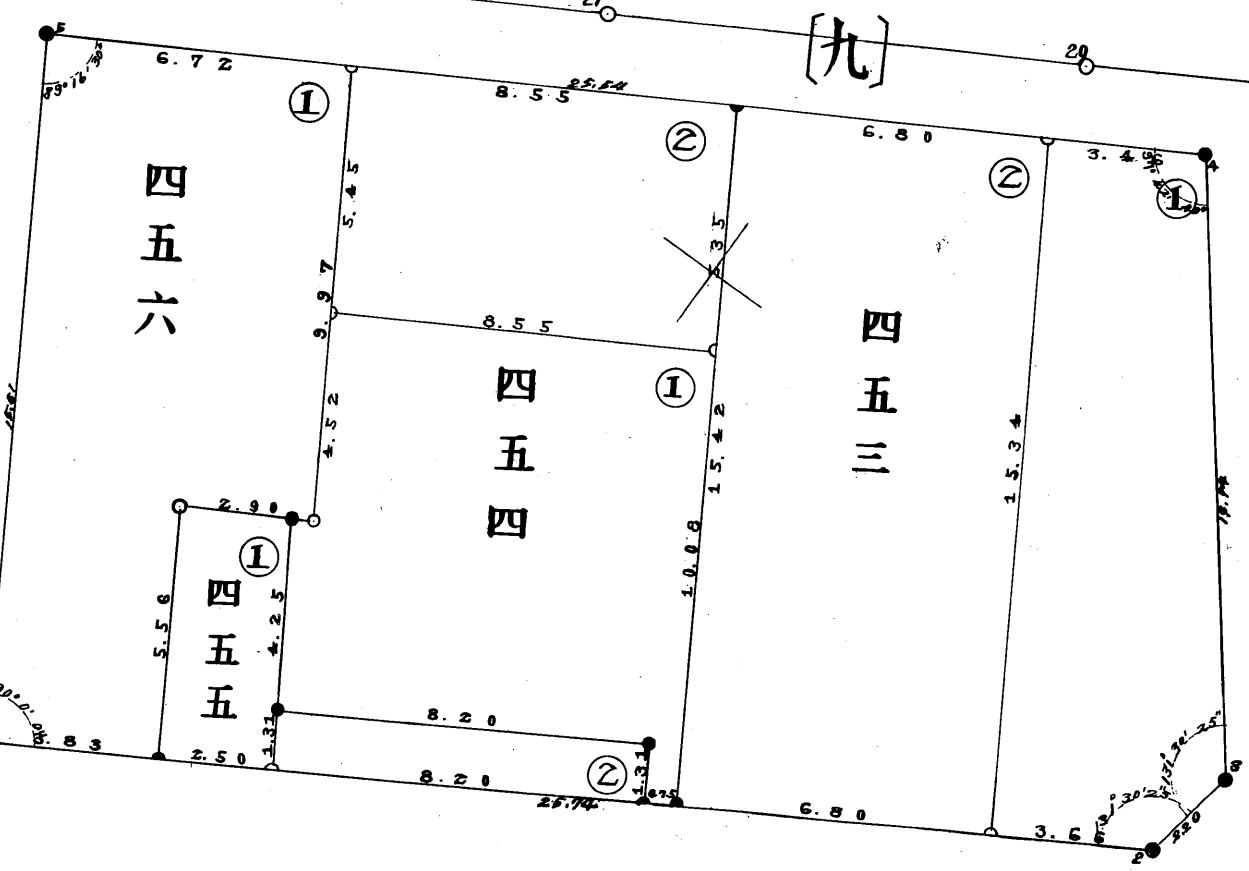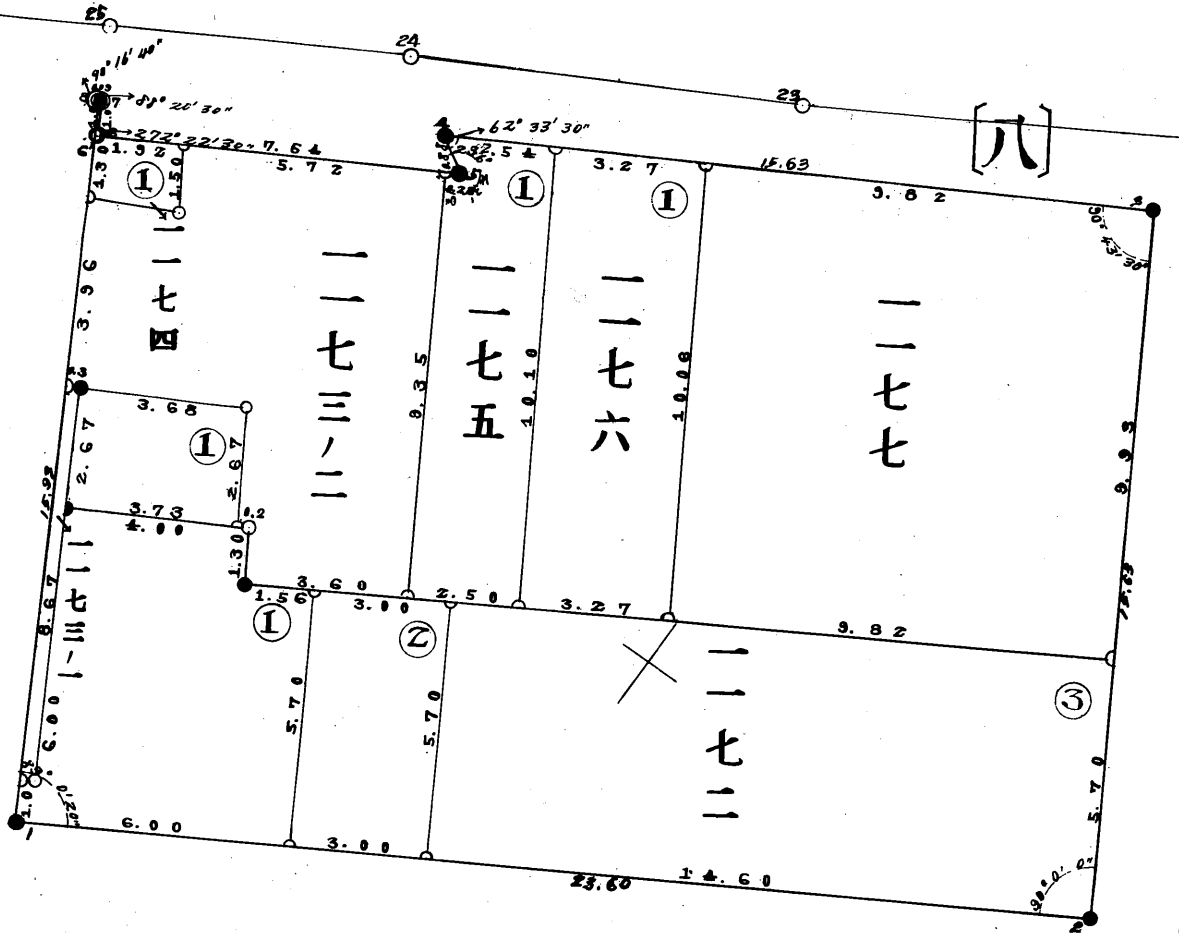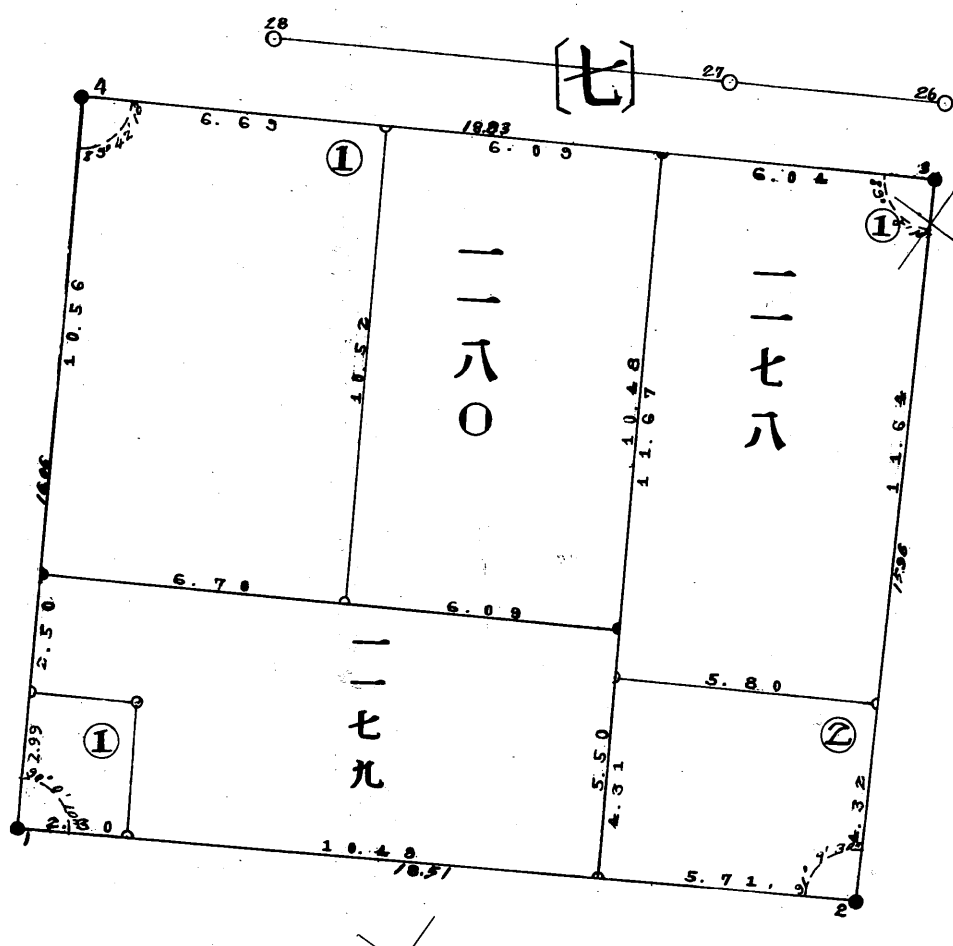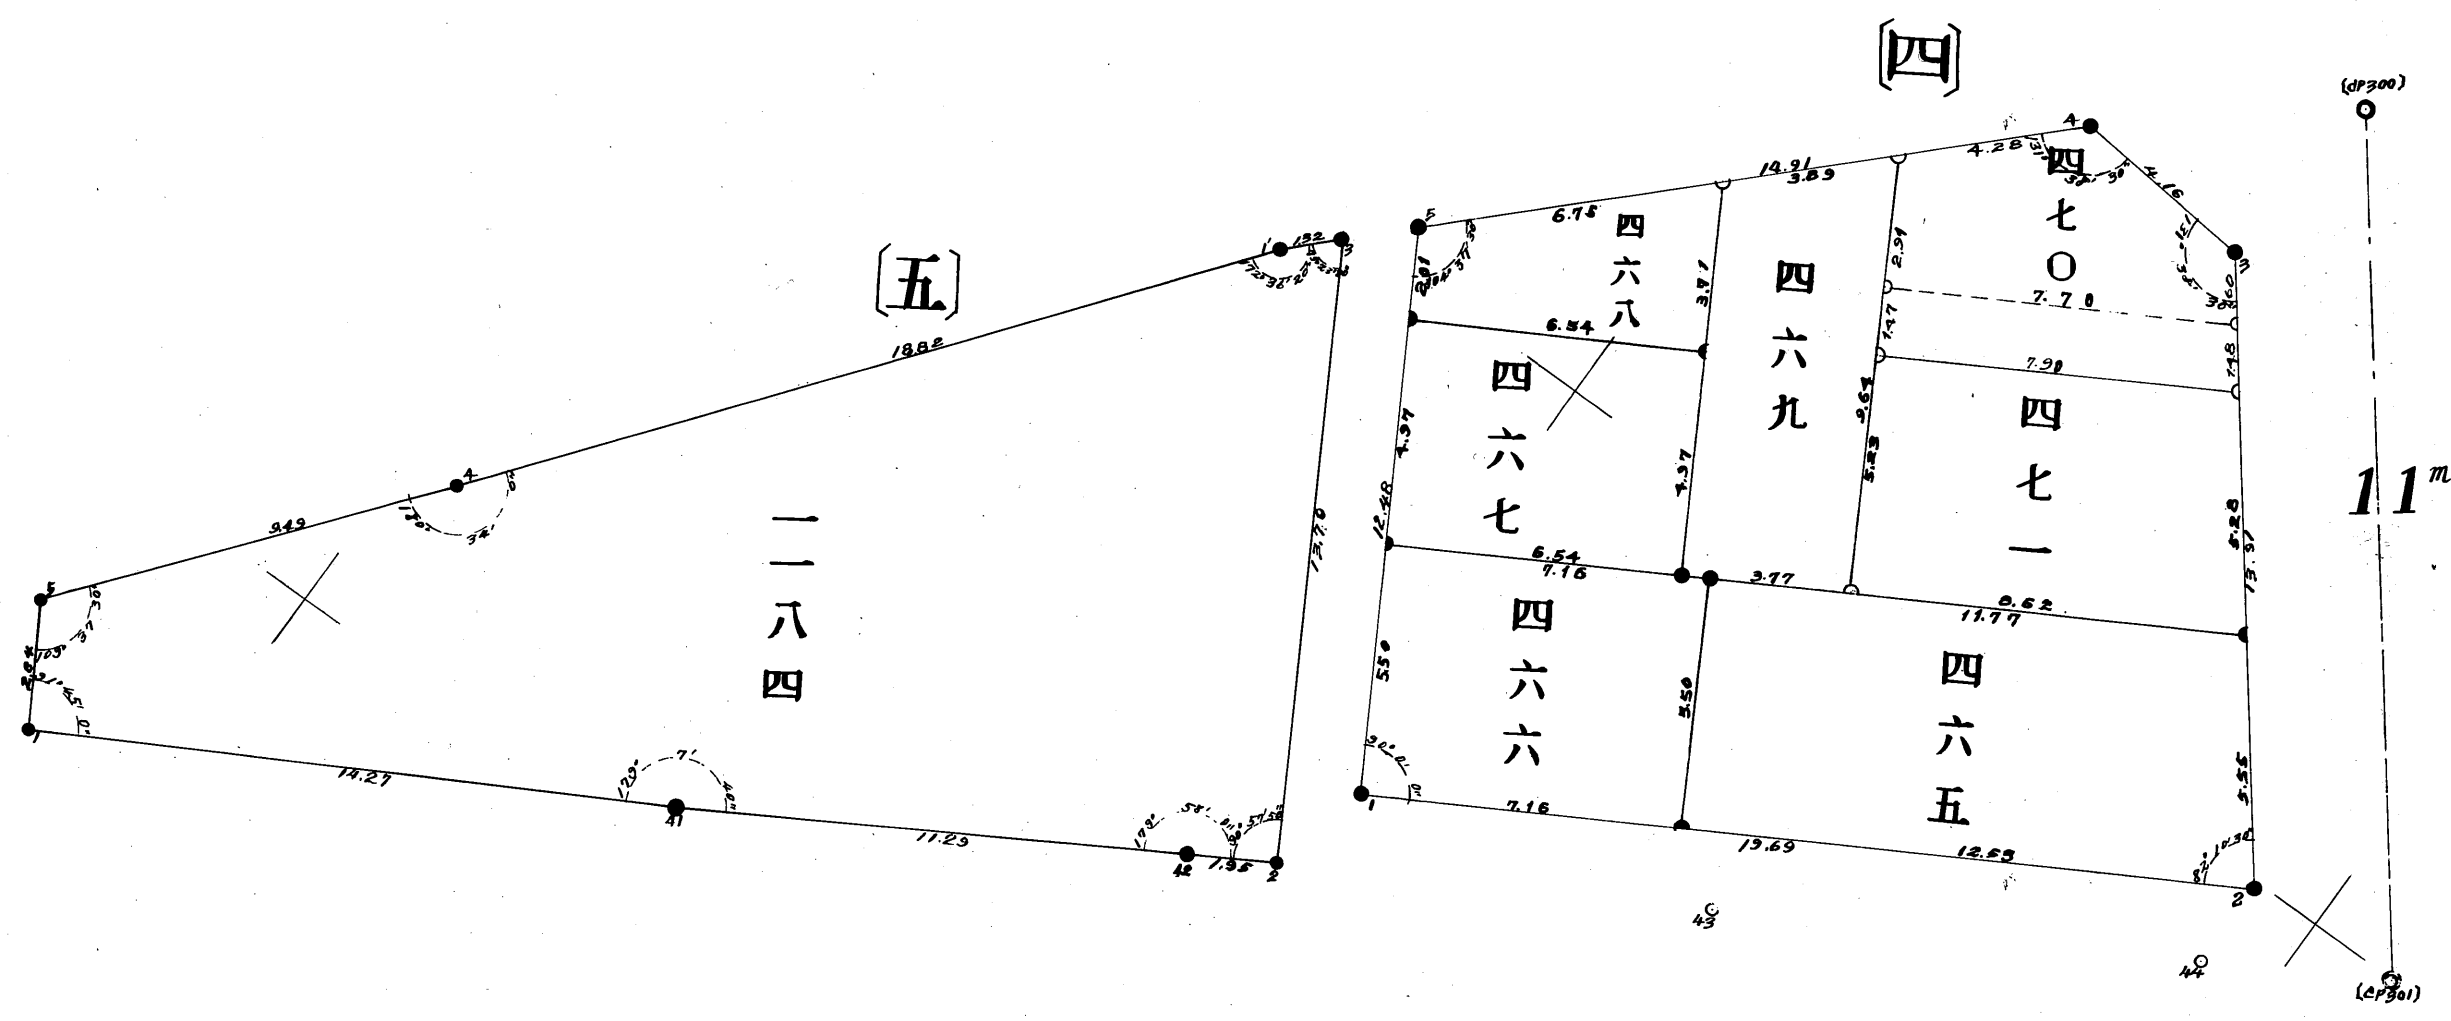

第一地區區確定圖第二十二號

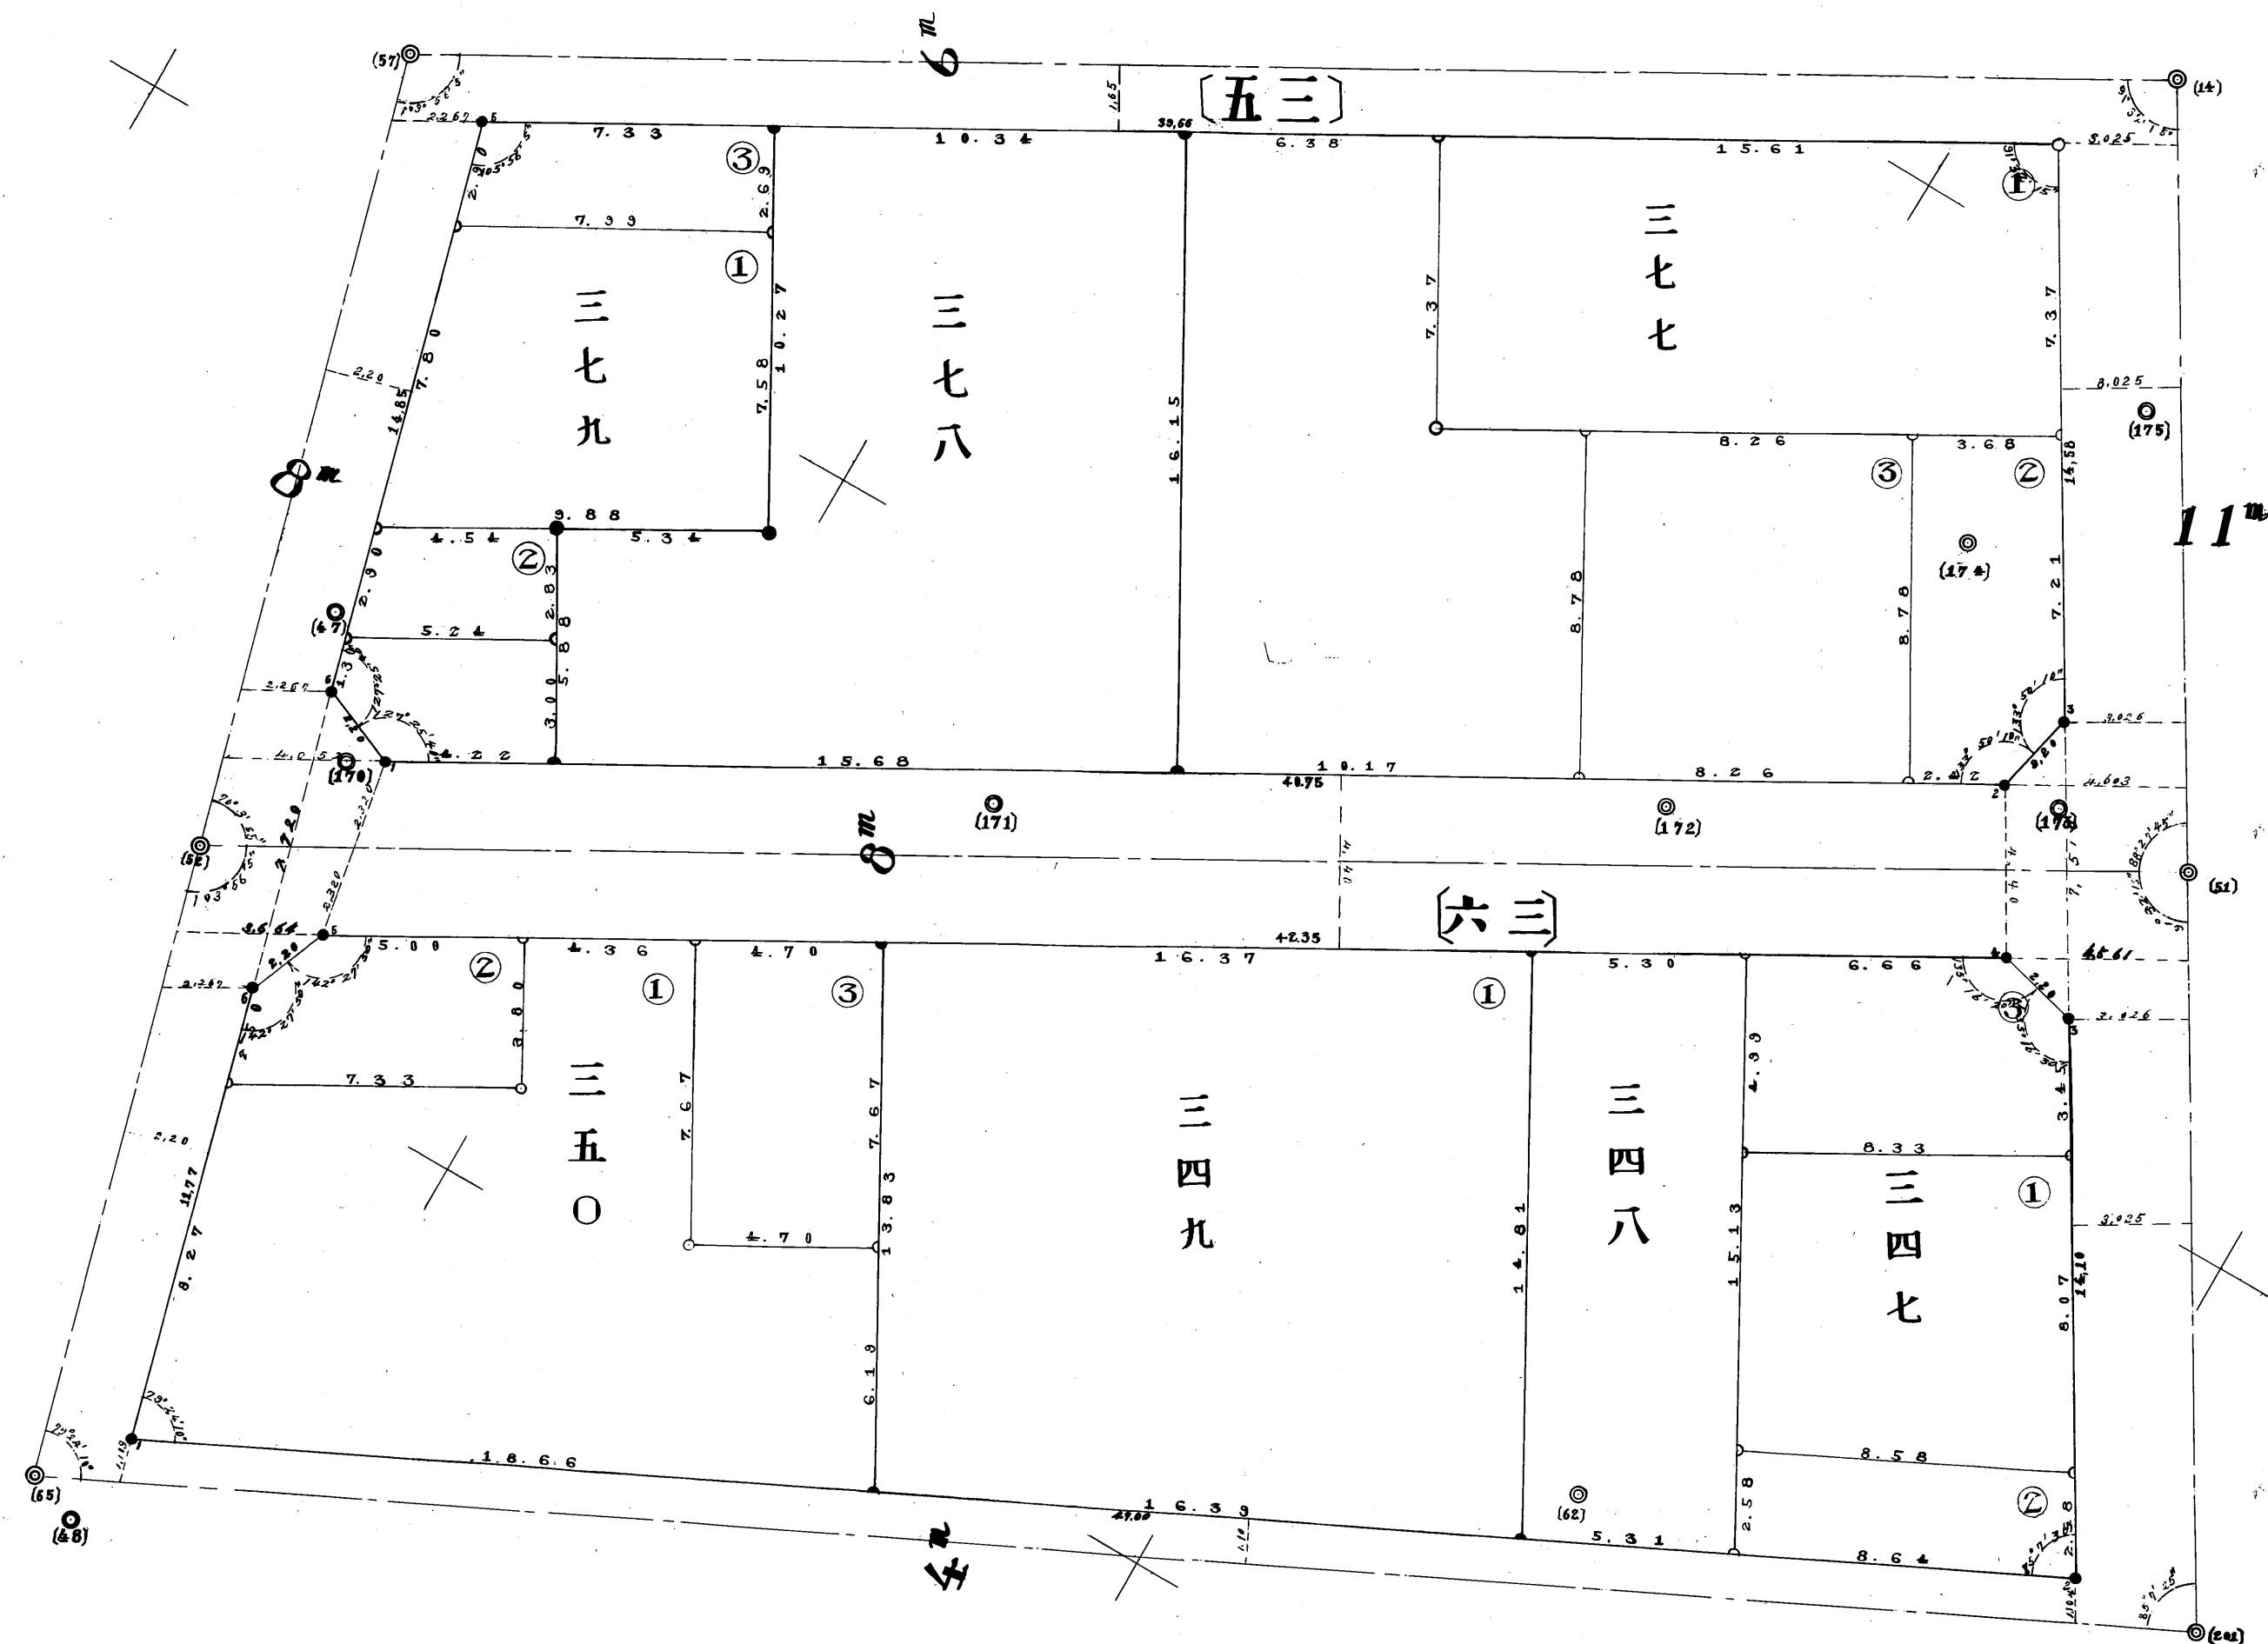


永久保
第四類整地
第一地區區
確定圖
年 月 日

二十	谷	三	領
三	三	三	領
月	日	日	日


22-16

第一地區確定圖第五十號

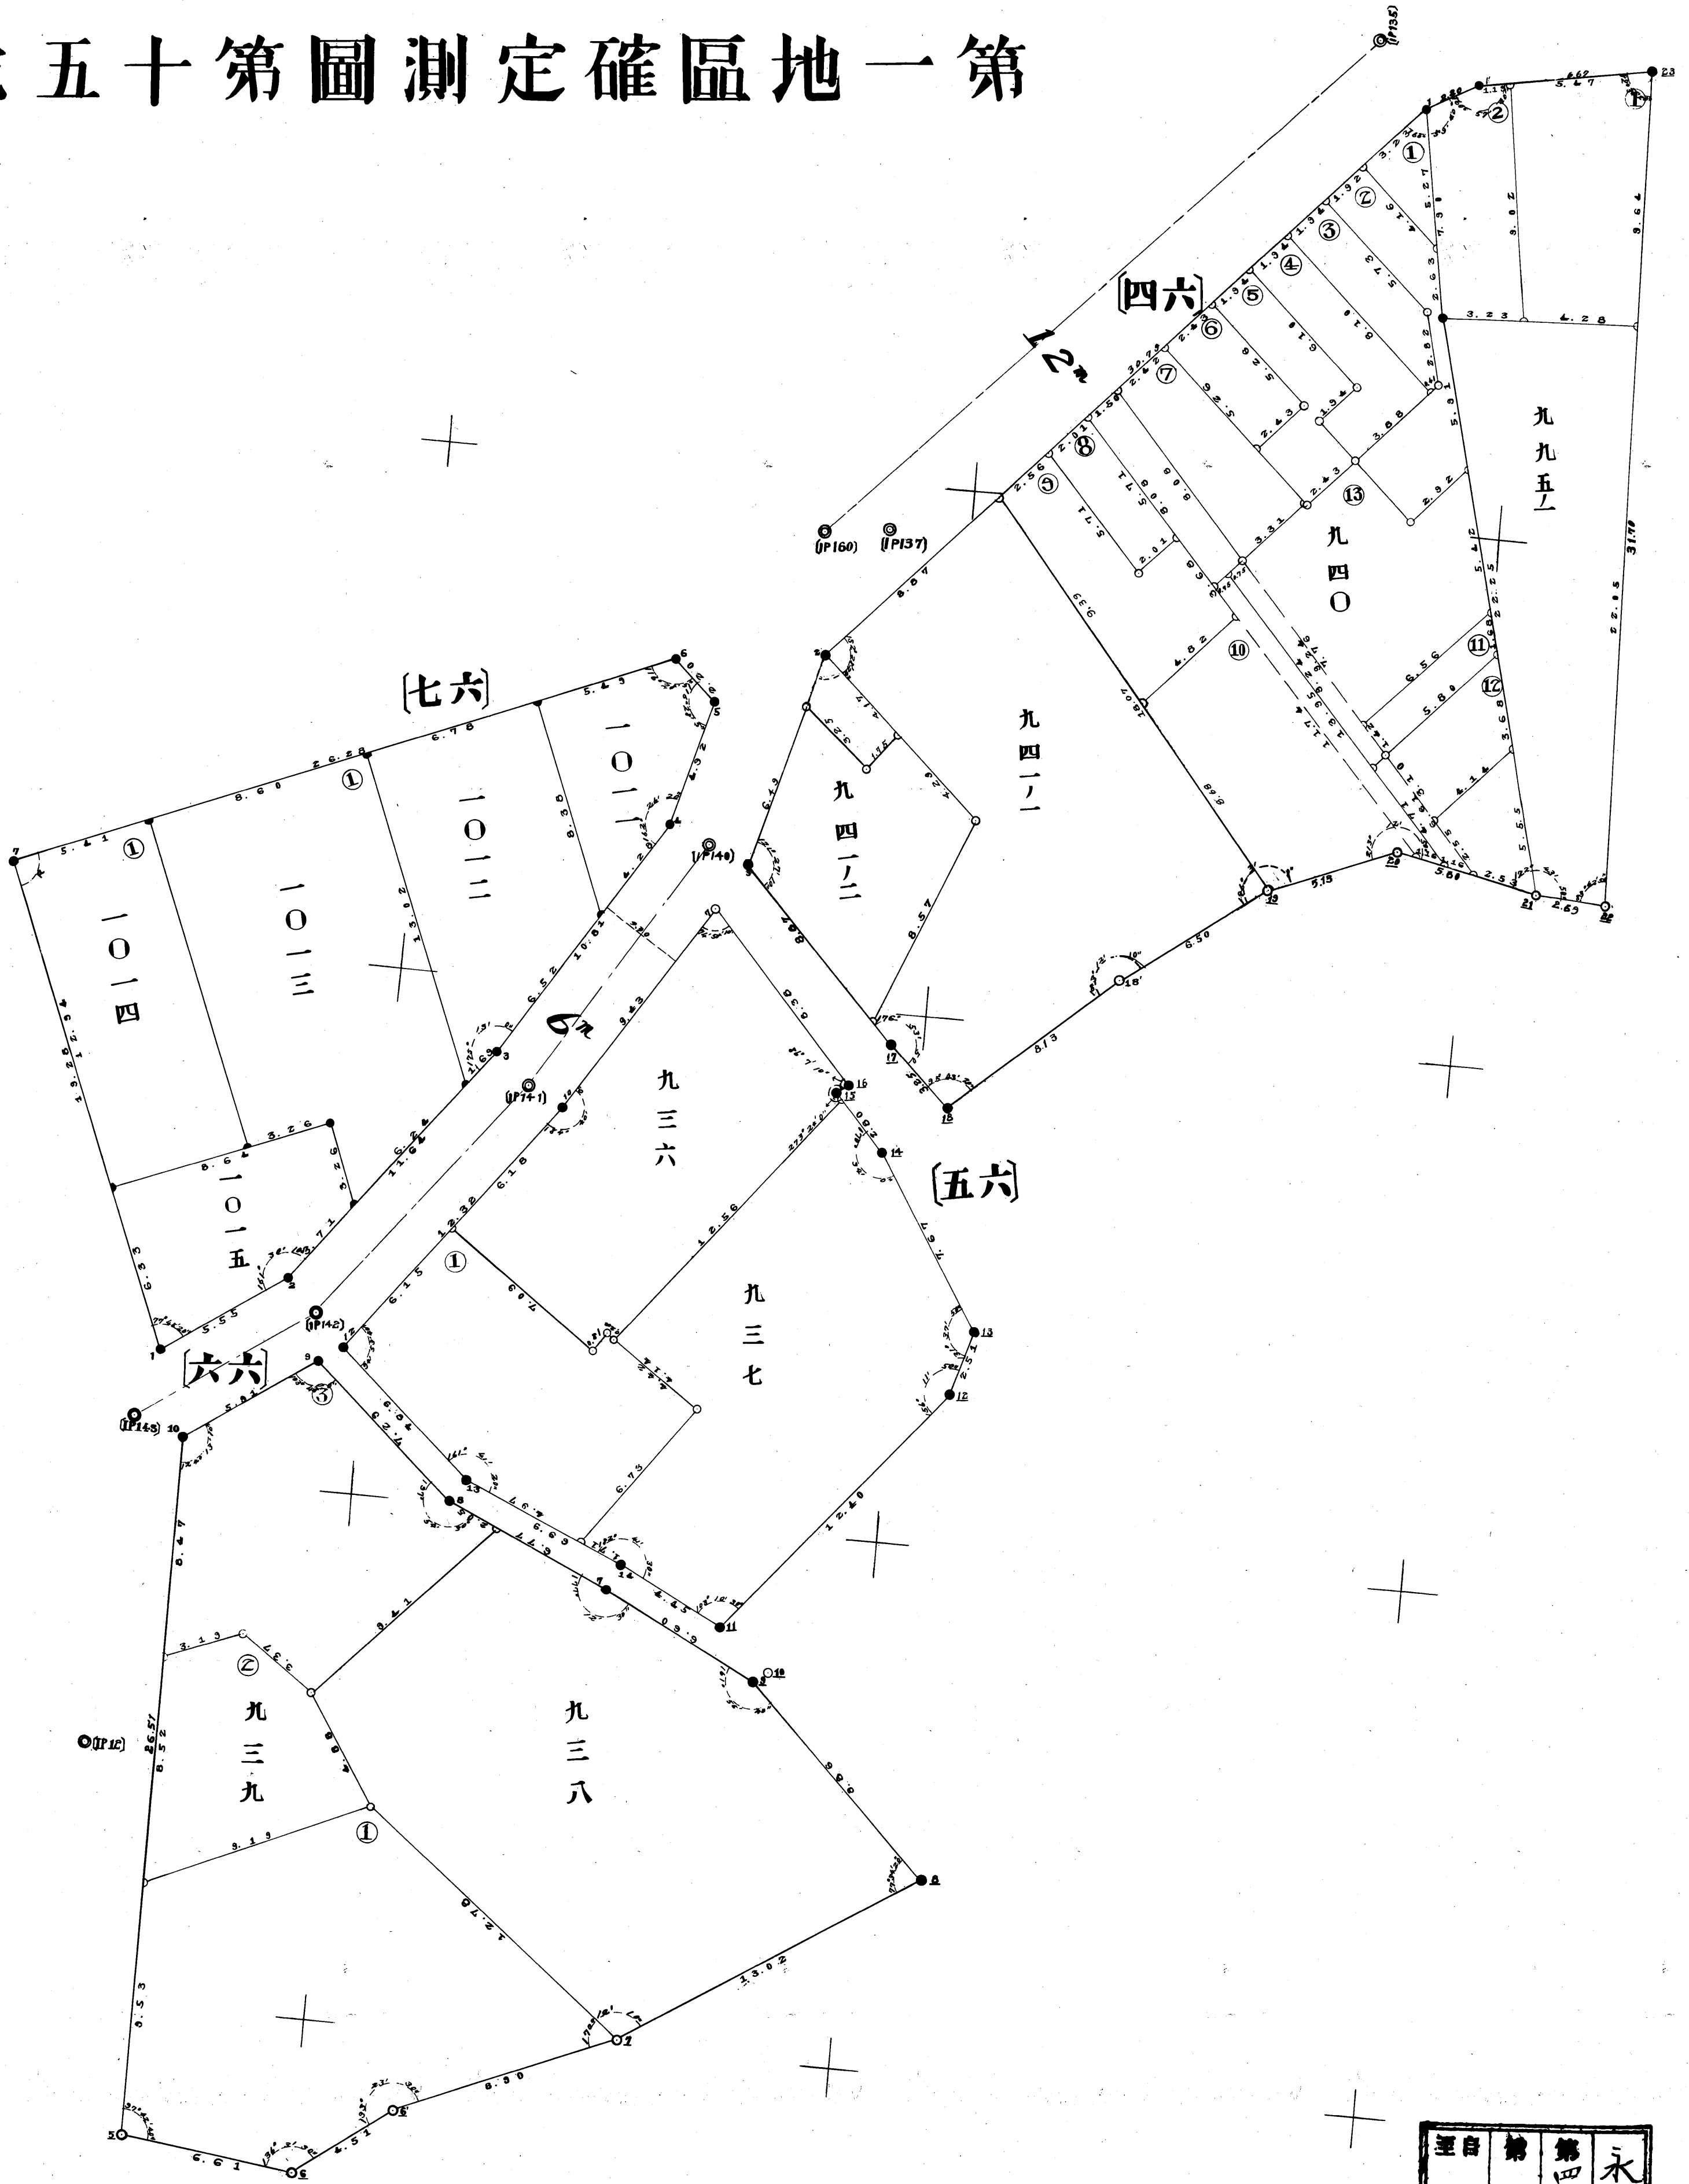

運自	第四類	永久
年月	日	年
月	月	年
日	日	年


第一地區區確測定圖第六十號

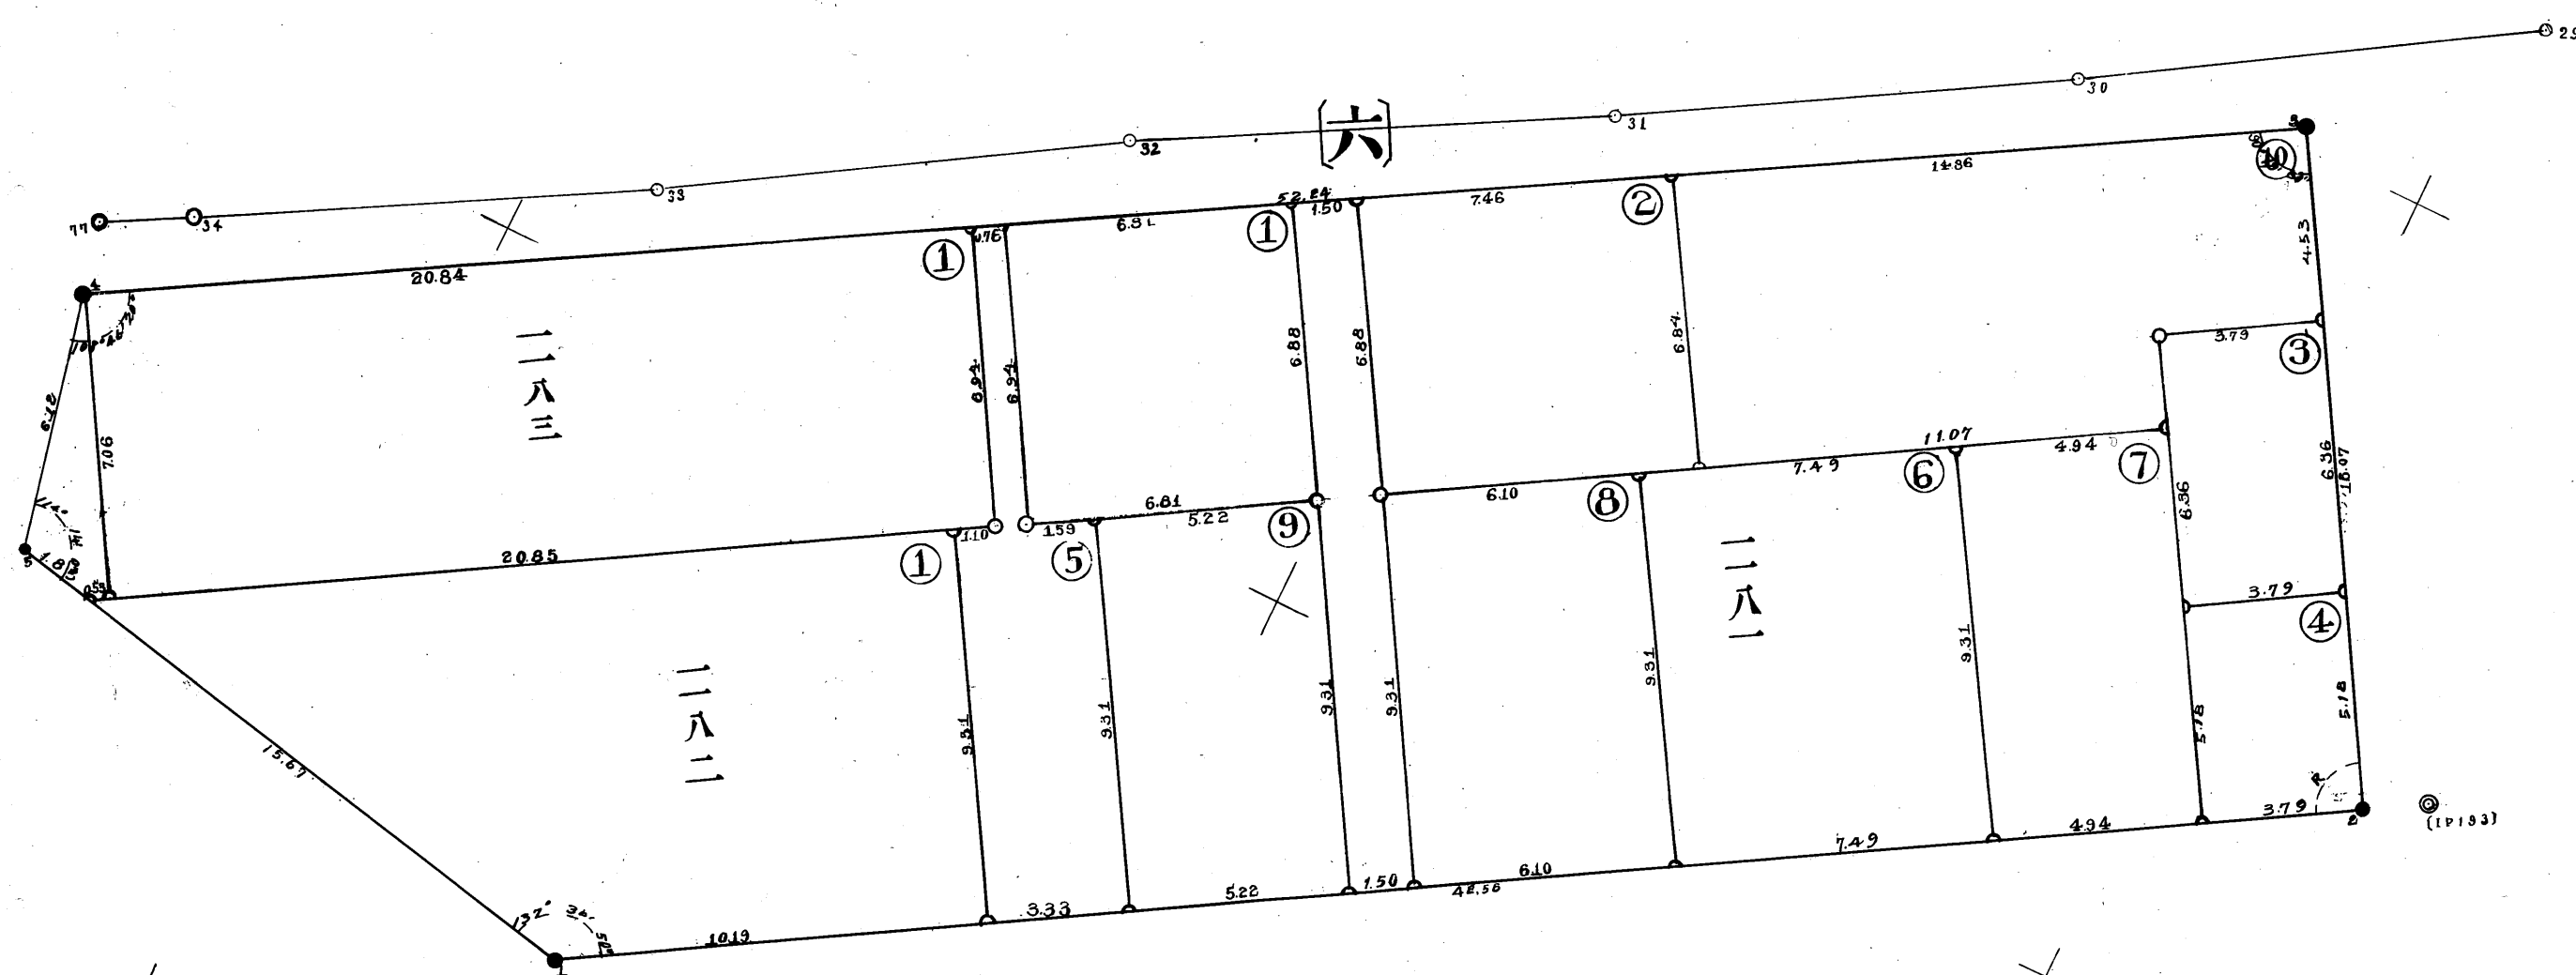

永久保存
 第四類整地
 第一地區區確測定圖
 至自
 年 年
 月 月

六十	龍三	岸	日
至	至	至	至


第一地區區確定圖第七十號

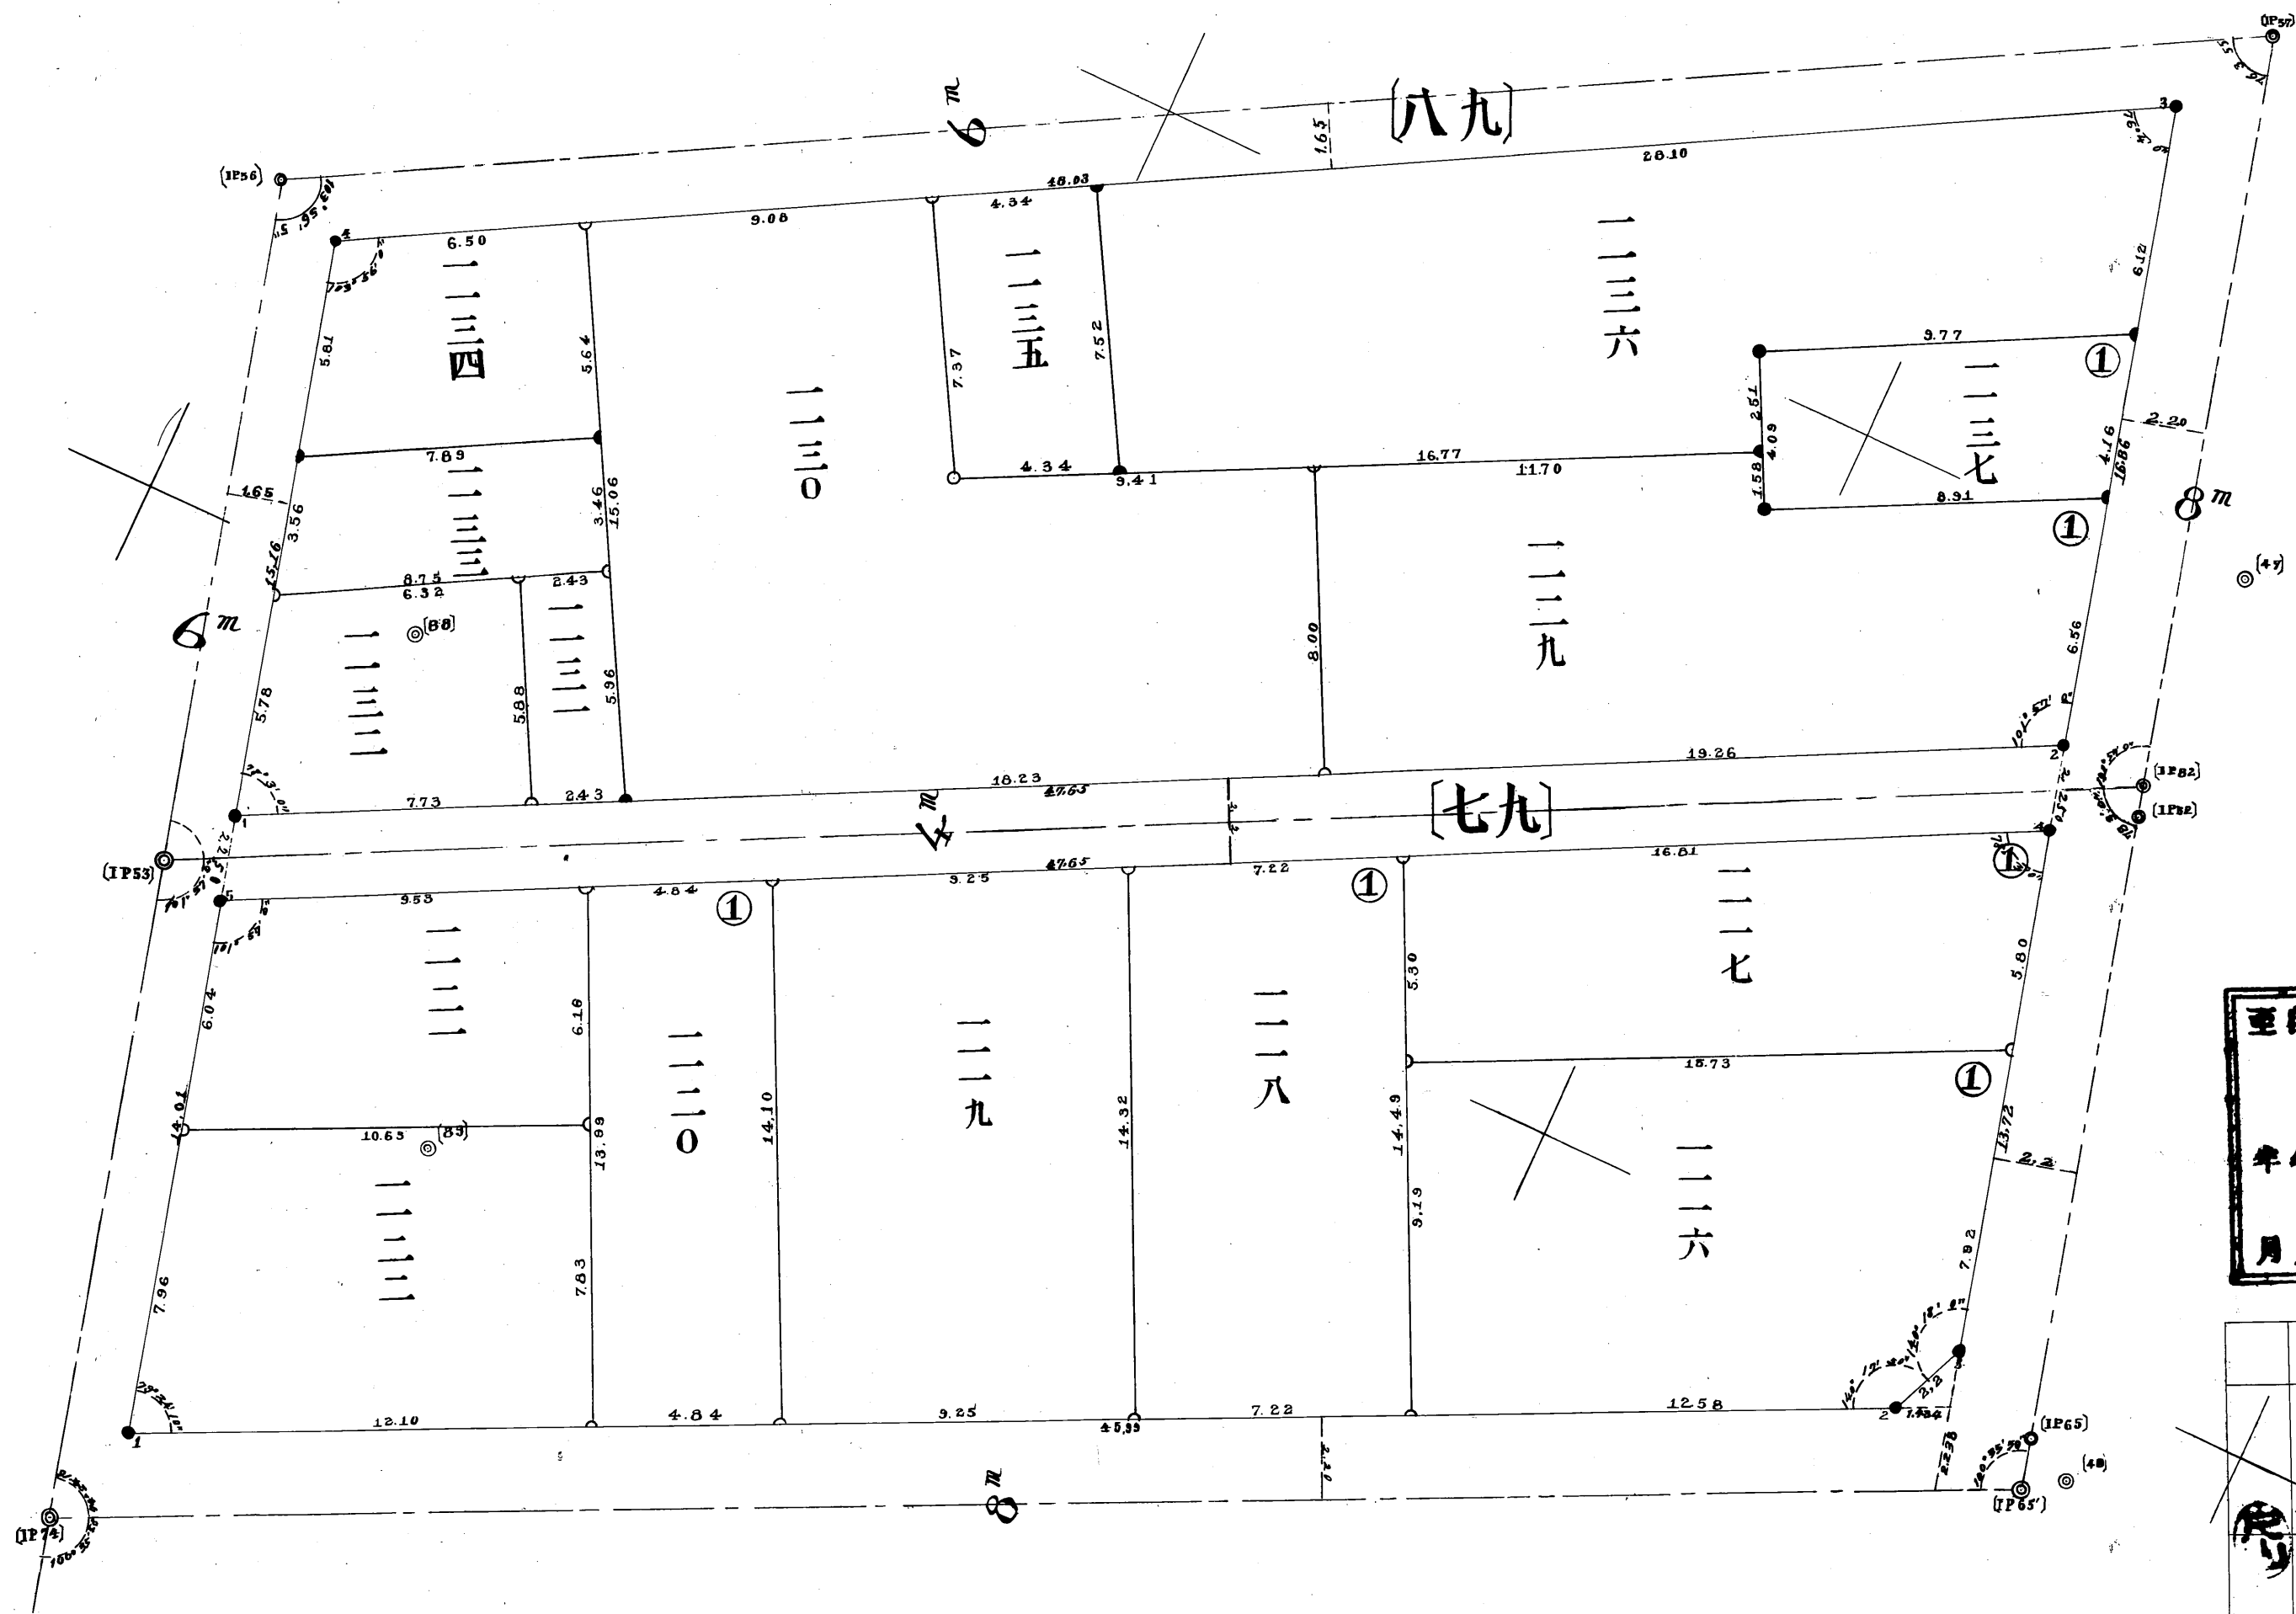

永久年保

七十	天	地	根
一九	年	月	日


第一地區確測圖第八十號

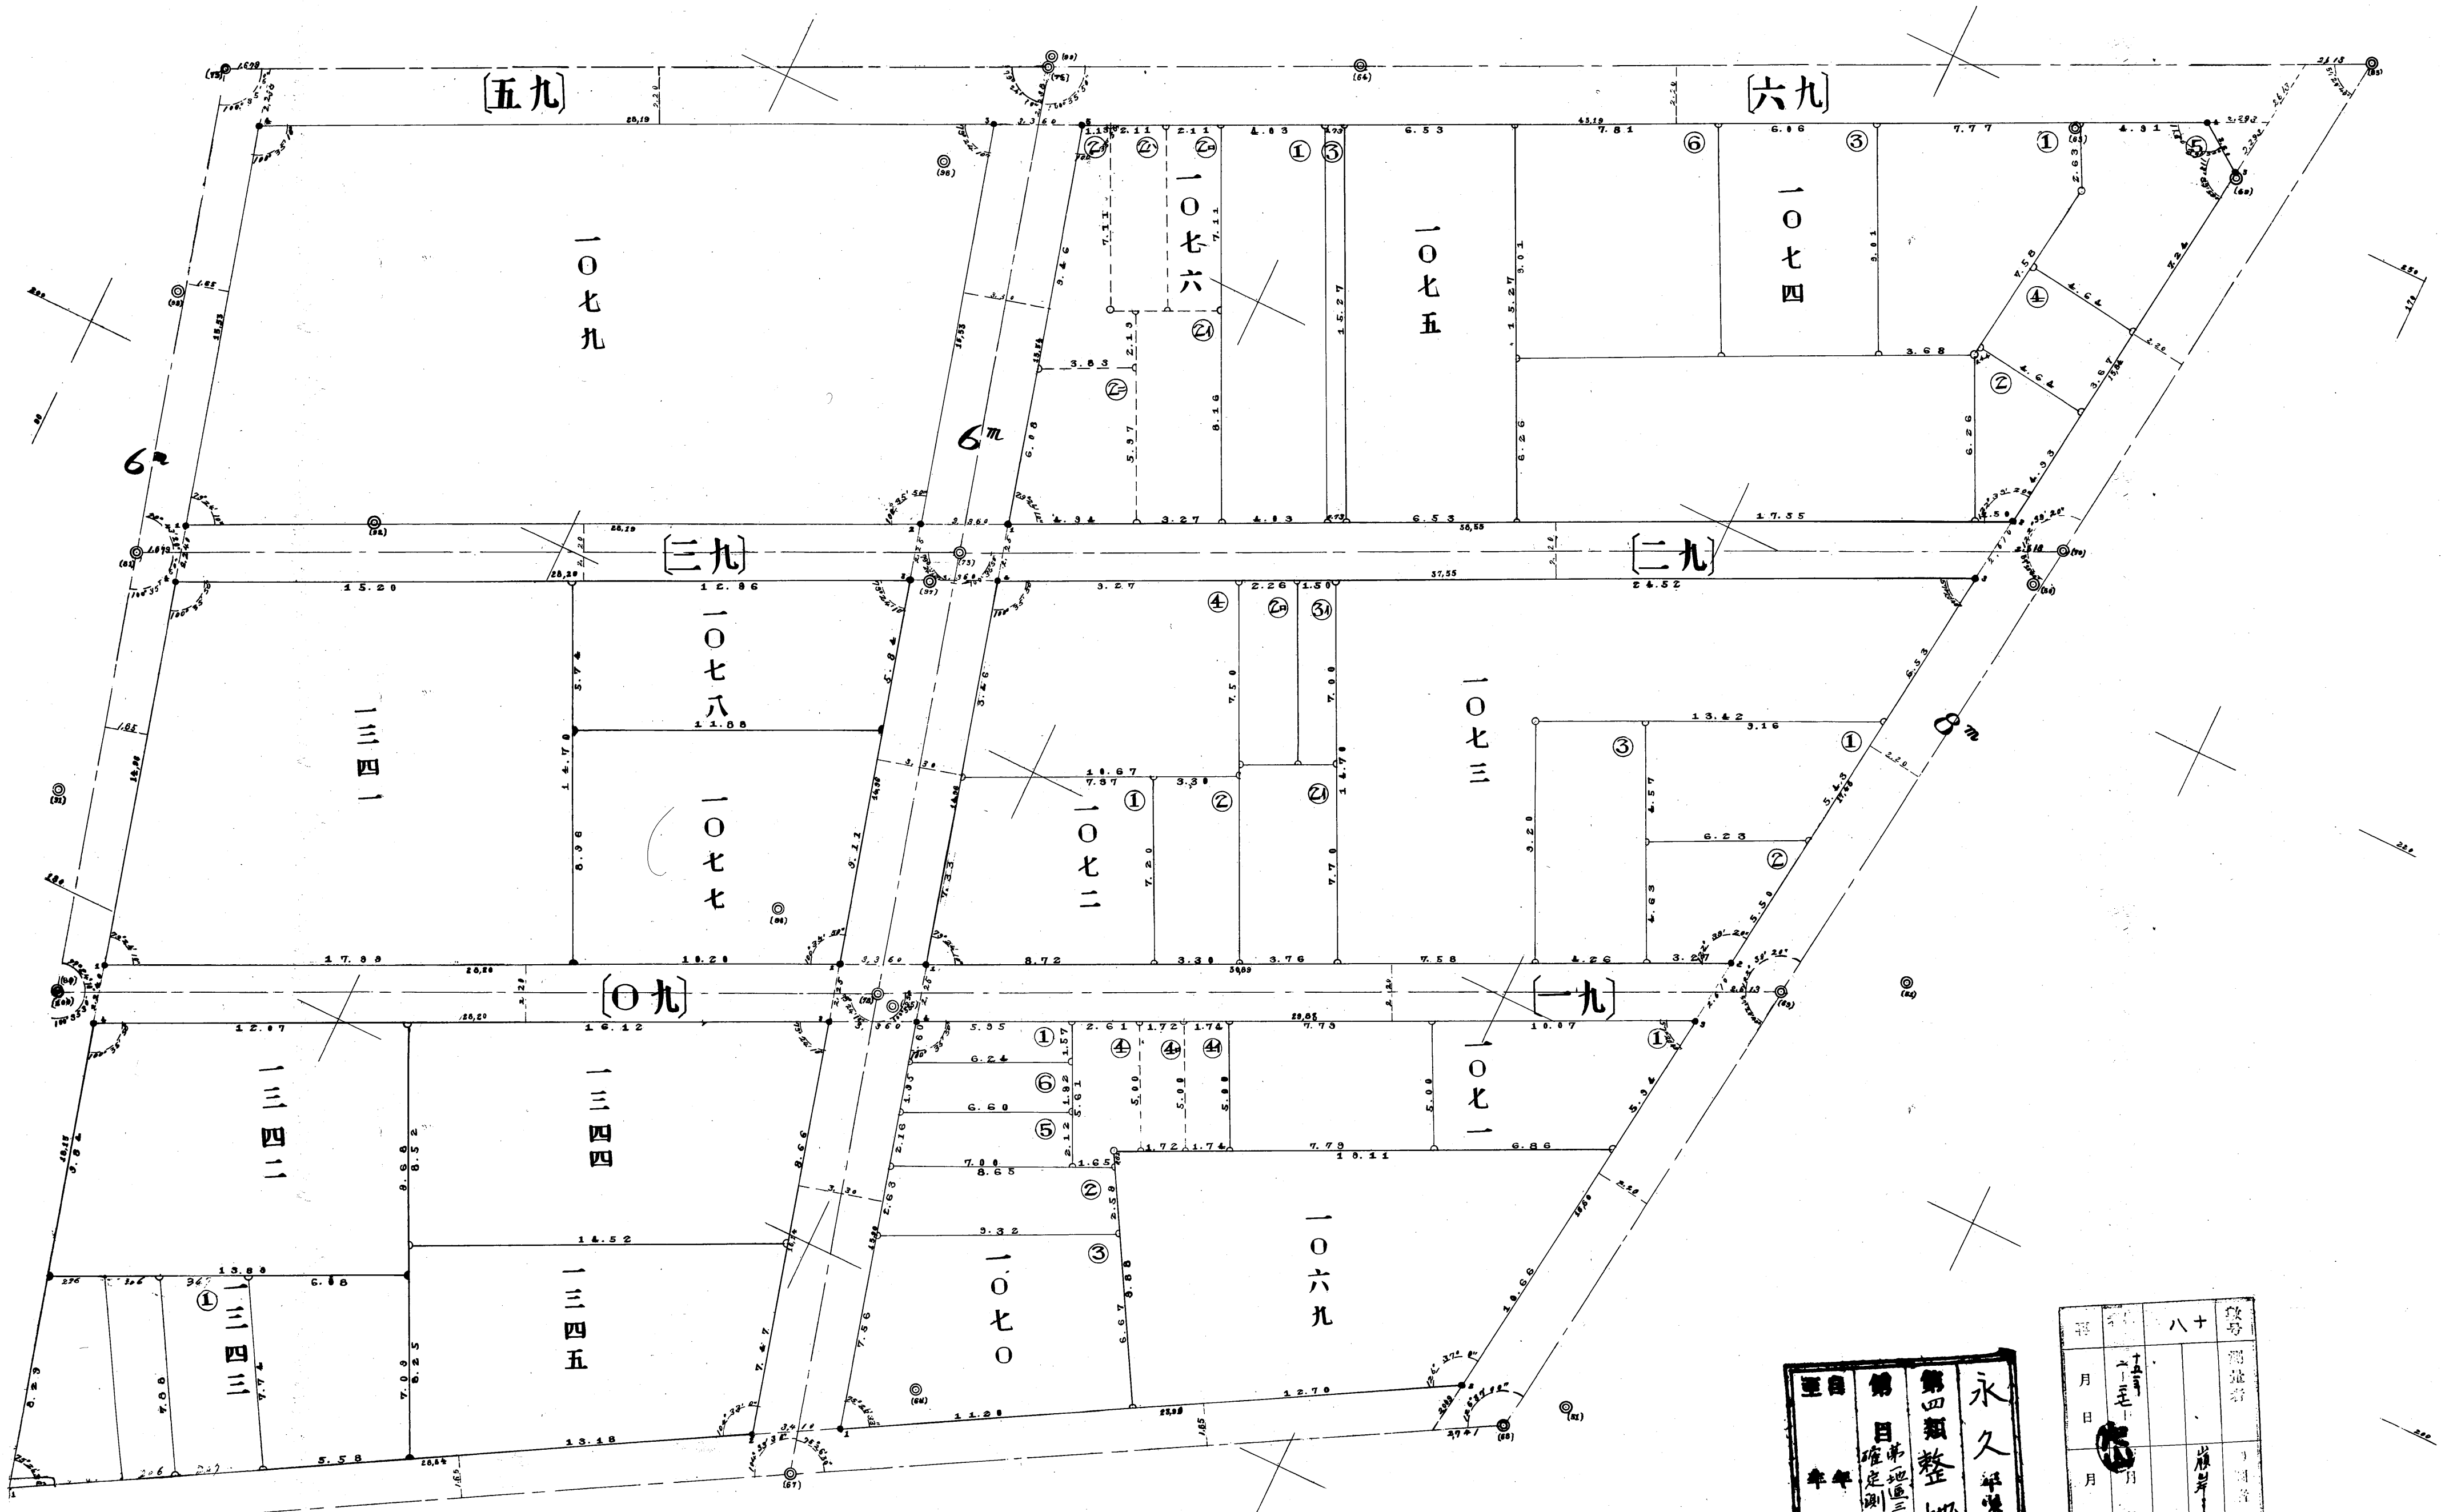

永久
 第四類
 整理地
 第一地區
 確測圖
 第 〇 八 十 號
 年 月 日

號	八	十	號
年	月	日	年
月	日	月	日
日		日	


第一地區確定測量圖第九十號

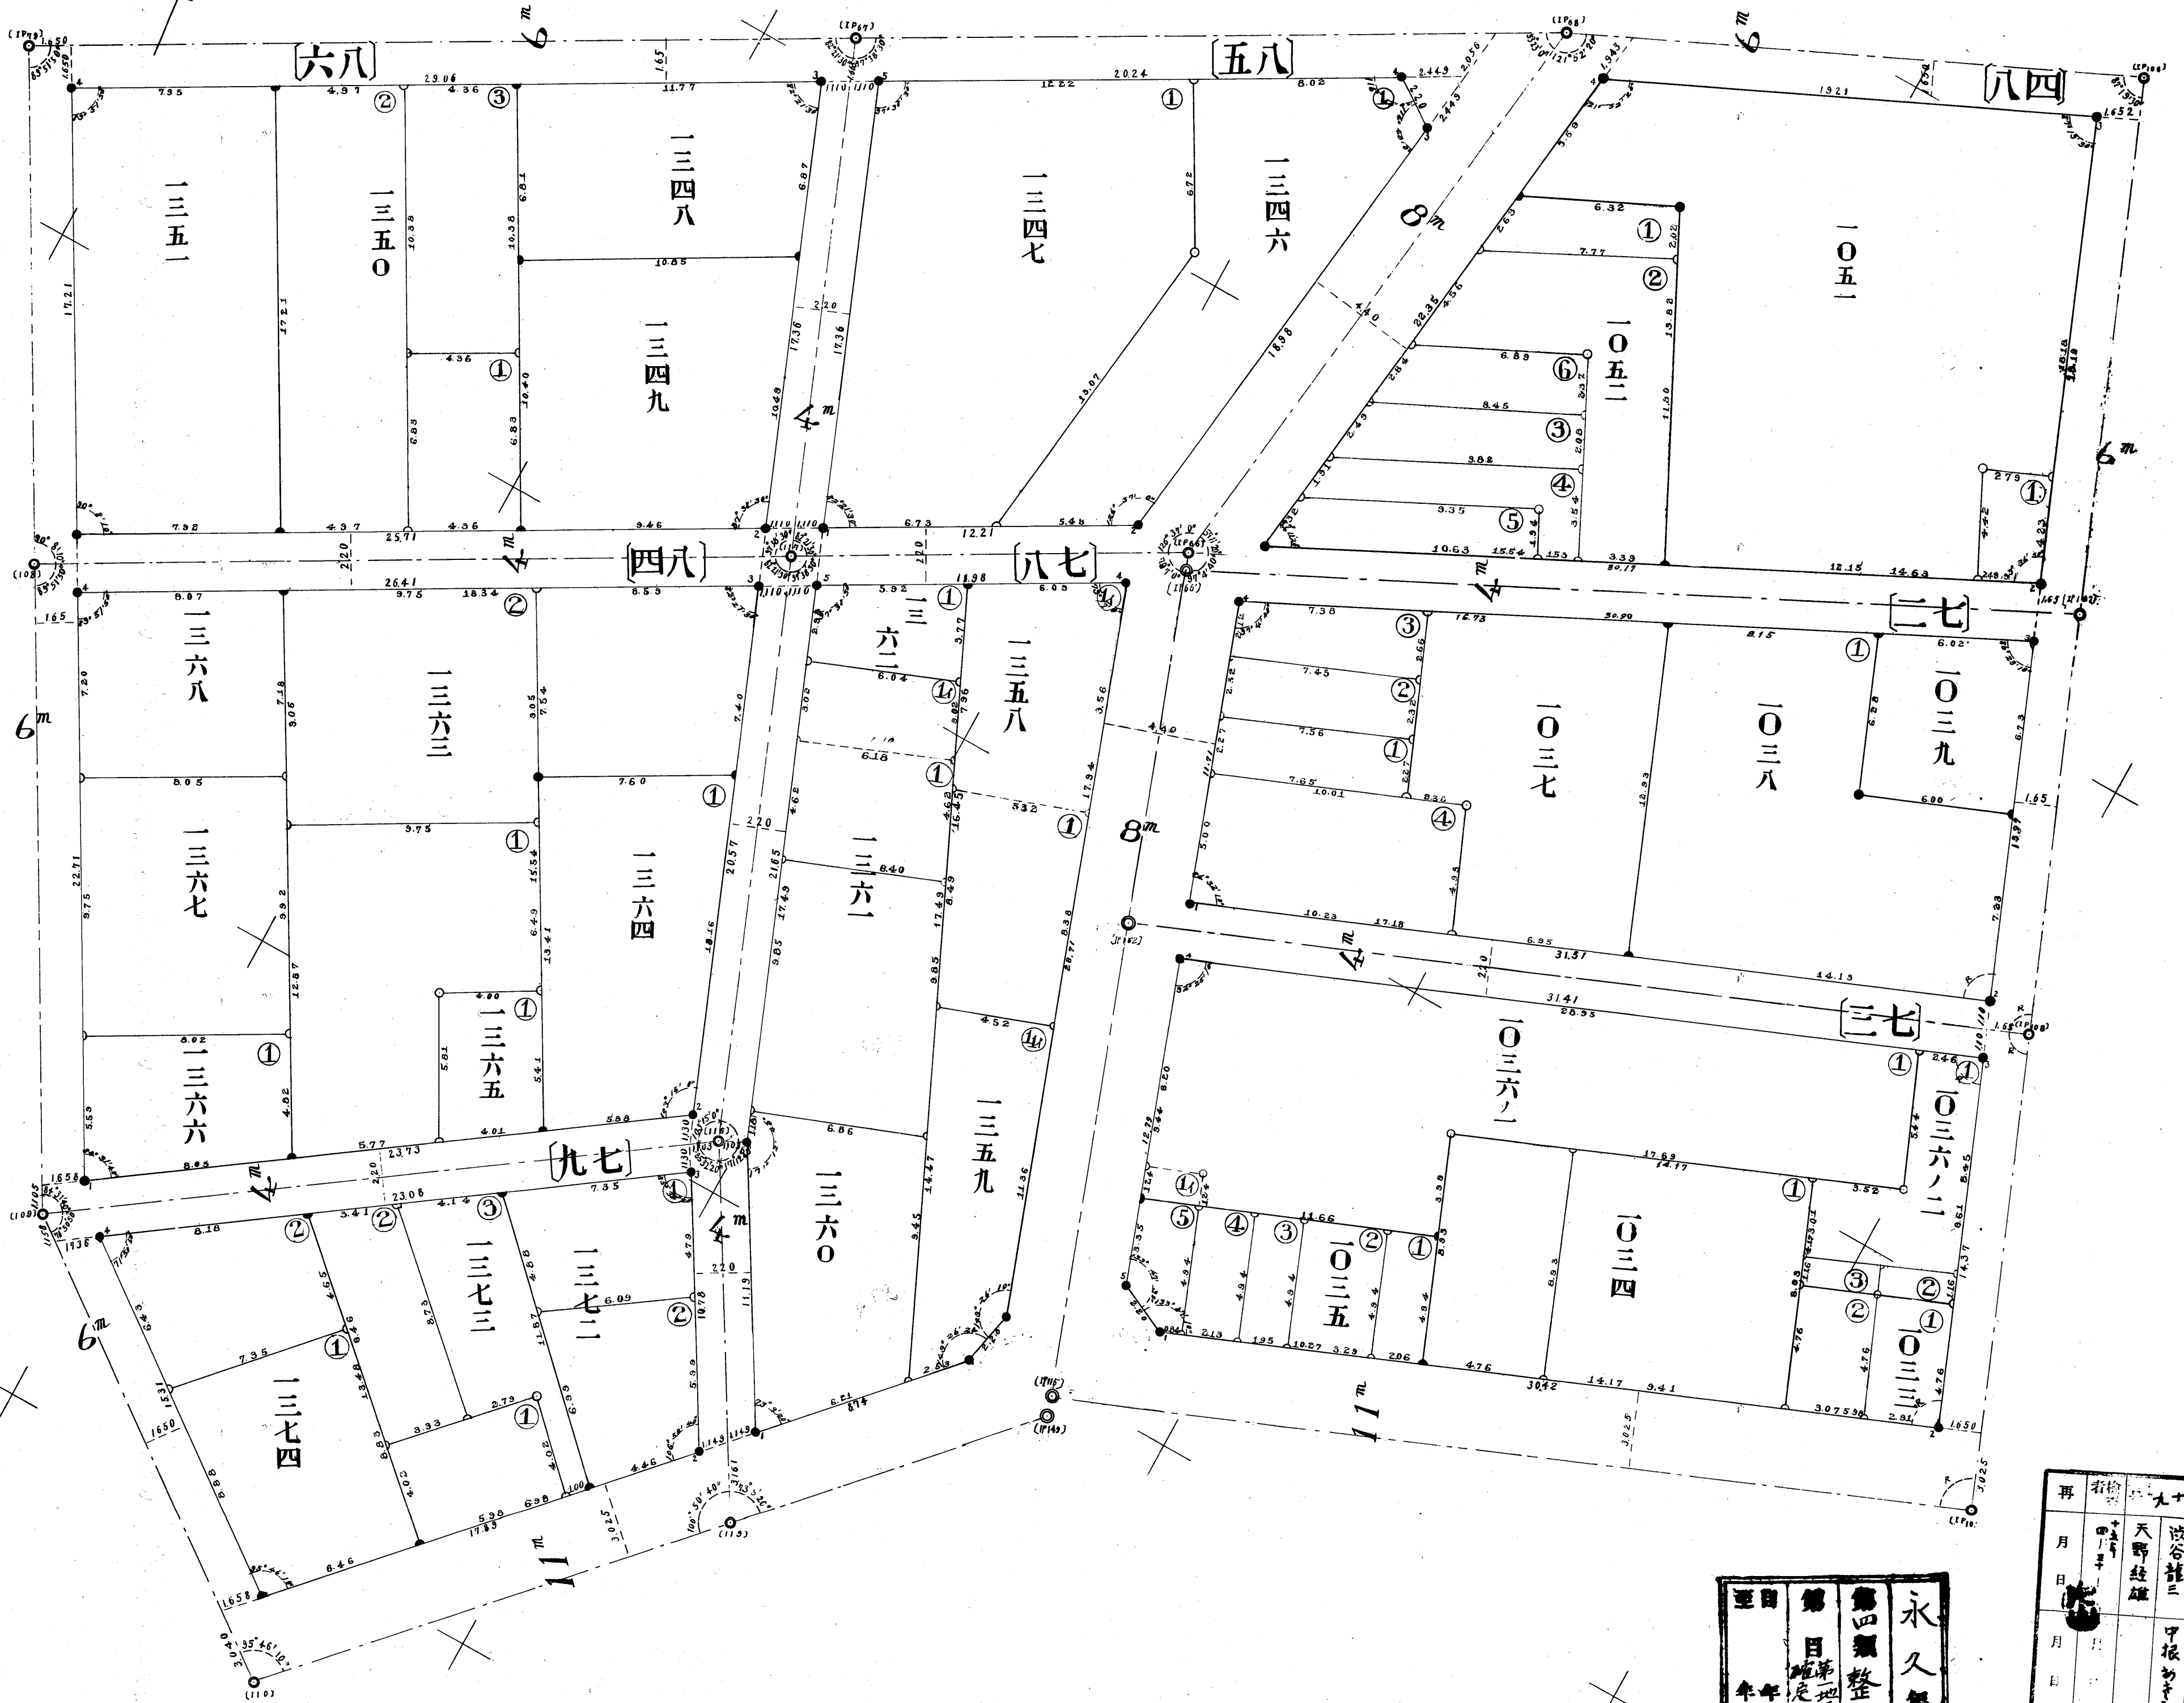

永久保存
第四類整地
第一地區確定測量圖
至日 第 年 月 日

再	檢	十	數
月	日	天	測
月	日	野	量
日		雄	者
		三	波
		中	谷
		根	三
		子	十

第一地區確定測圖第二十號

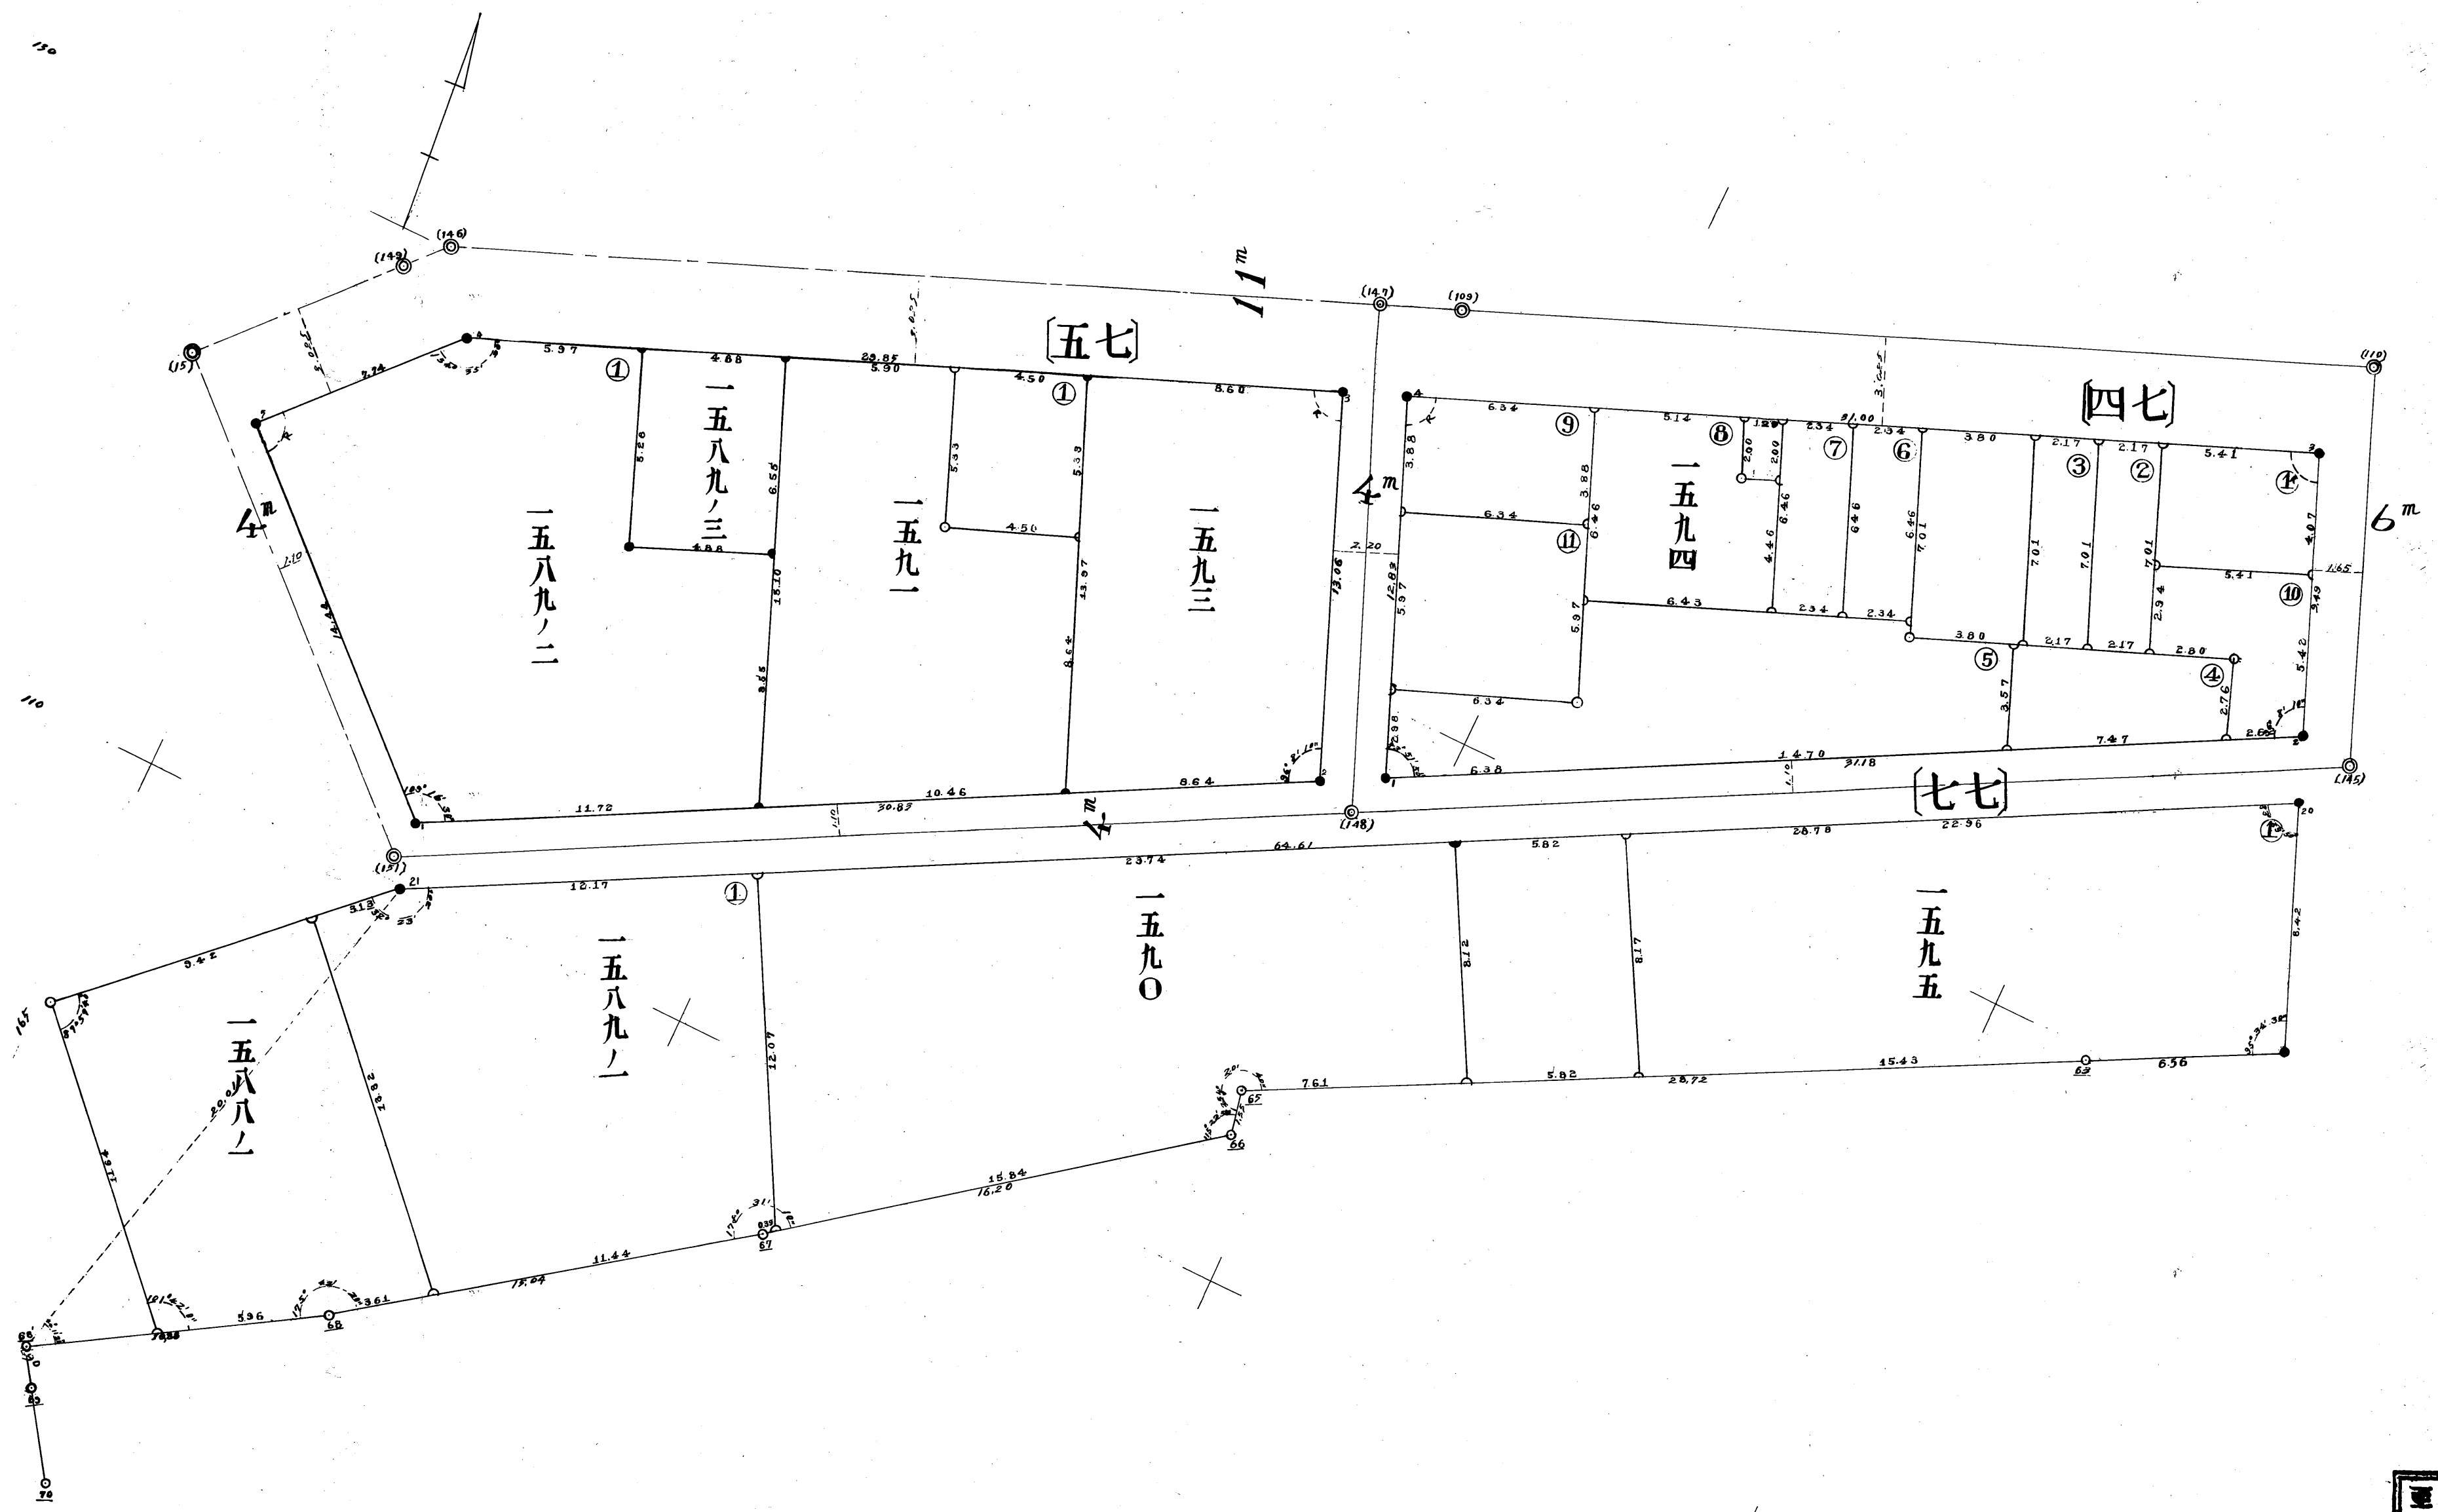

更自	第	第	永
年	四	四	久
月	日	類	年
	確	整	保
	定	地	存
	測	區	
	圖	第	
		一	
		十	
		號	

22-24

至自	第	第	永
年	目	四	久
月	第	類	學
	一	地	保
	第	區	存
	二	第	
	十	三	
	三	號	

第一地區確定測圖第二十三號



