


関外地区確定図索引

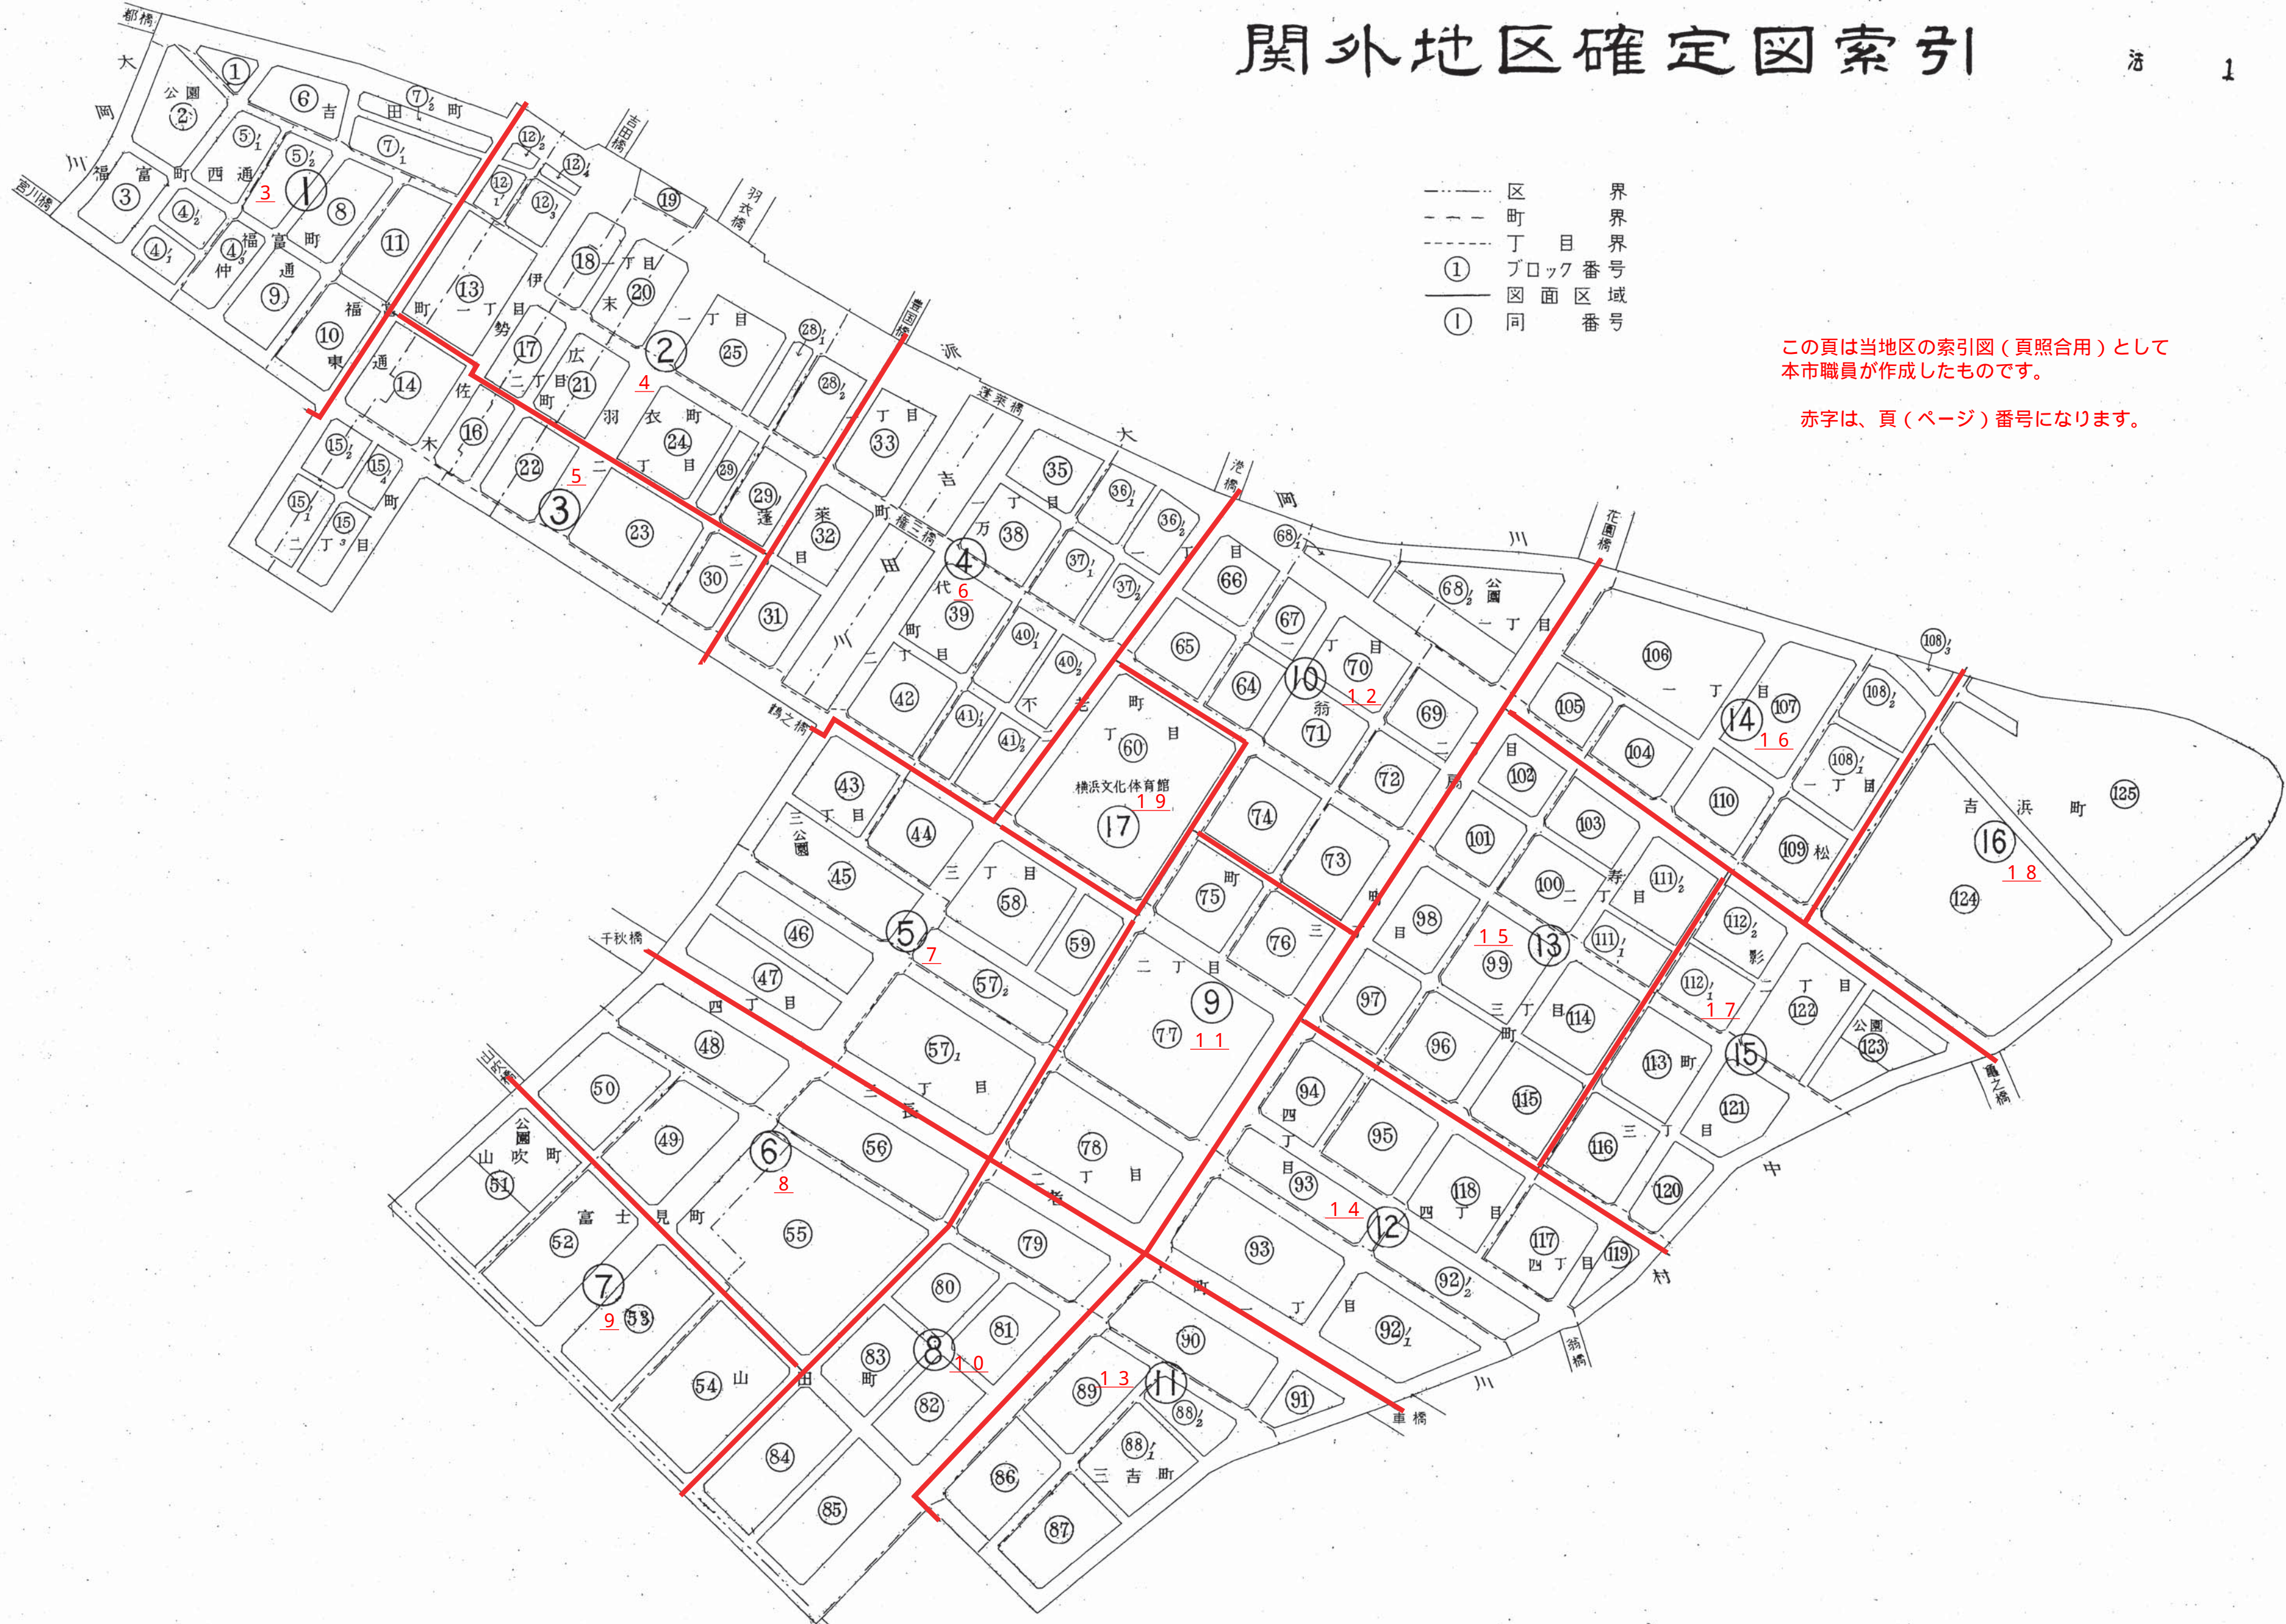

- 区 界
- 町 界
- 丁目 界
- ① ブロック番号
- ① 図面区域号
- ① 同 番号

この頁は当地区の索引図（頁照合用）として
本市職員が作成したものです。

赤字は、頁（ページ）番号になります。

関外地区確定図索引

法 1

- 区 界
- - - 町 界
- - - 丁目 界
- ① プロップ番号
- ① 図面区域番号




法 2

関外地区確定図第一号




法 3

関外地区確定図第二号

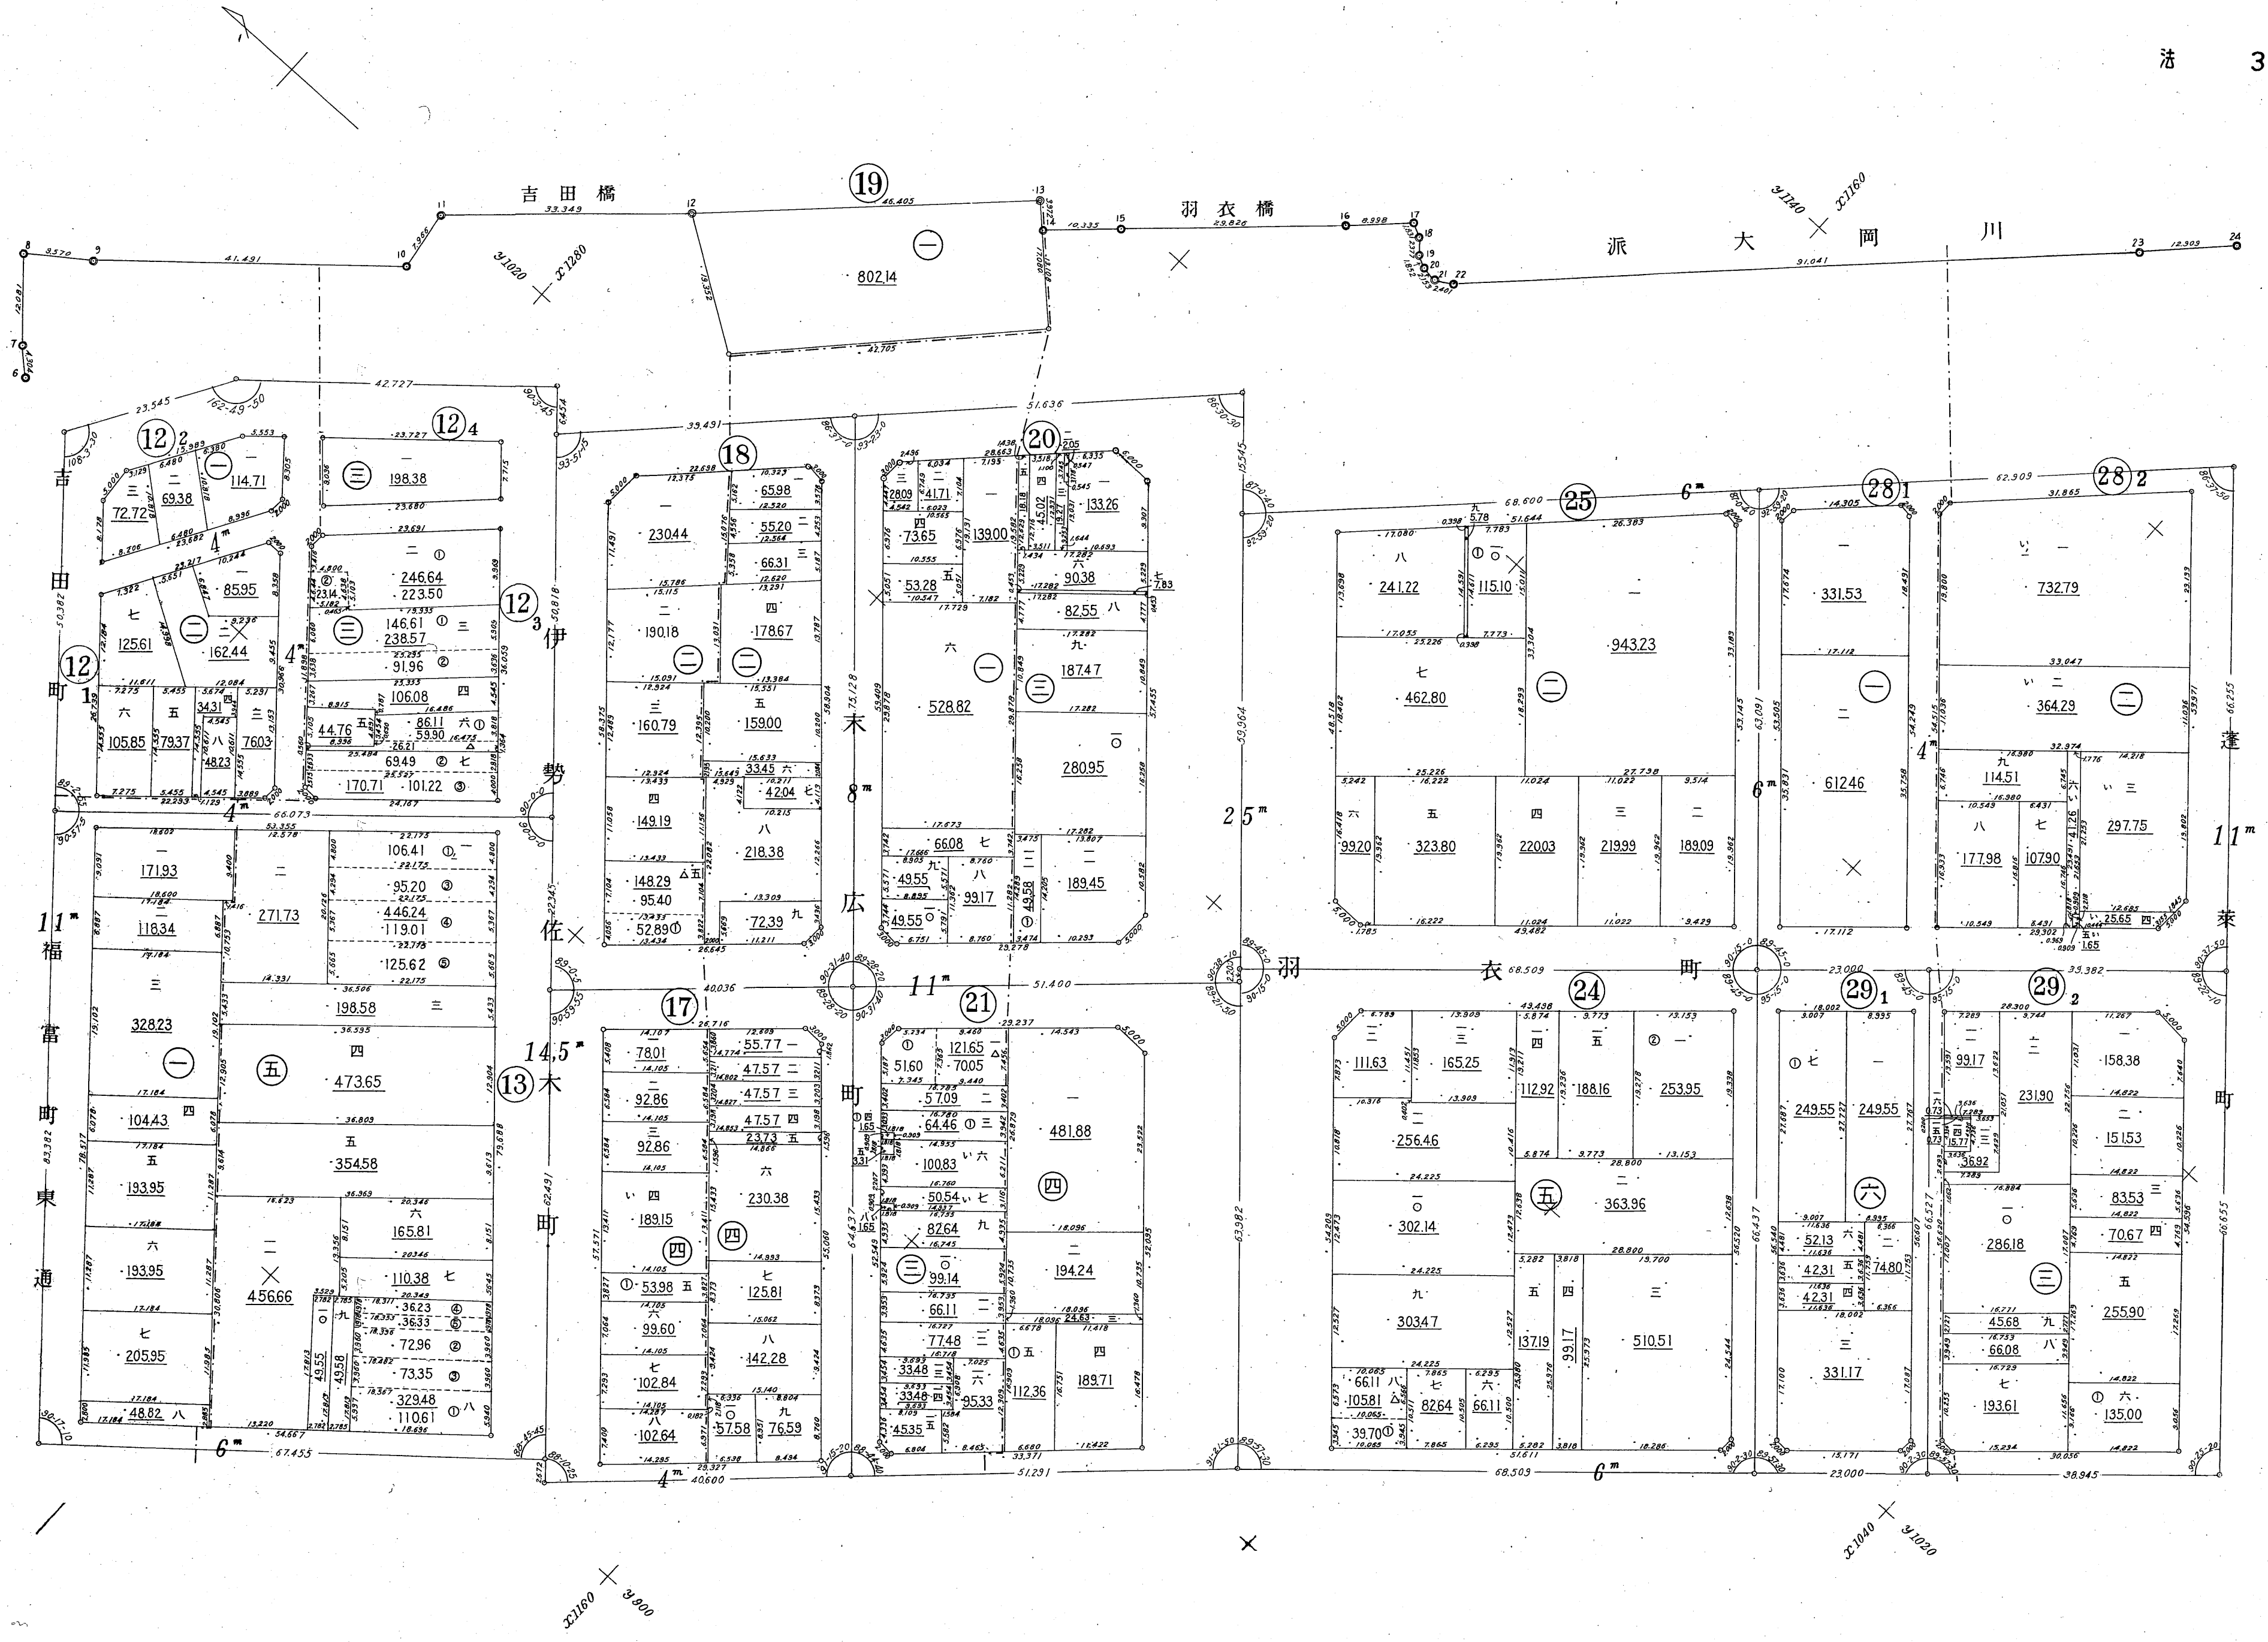

2004

法 4

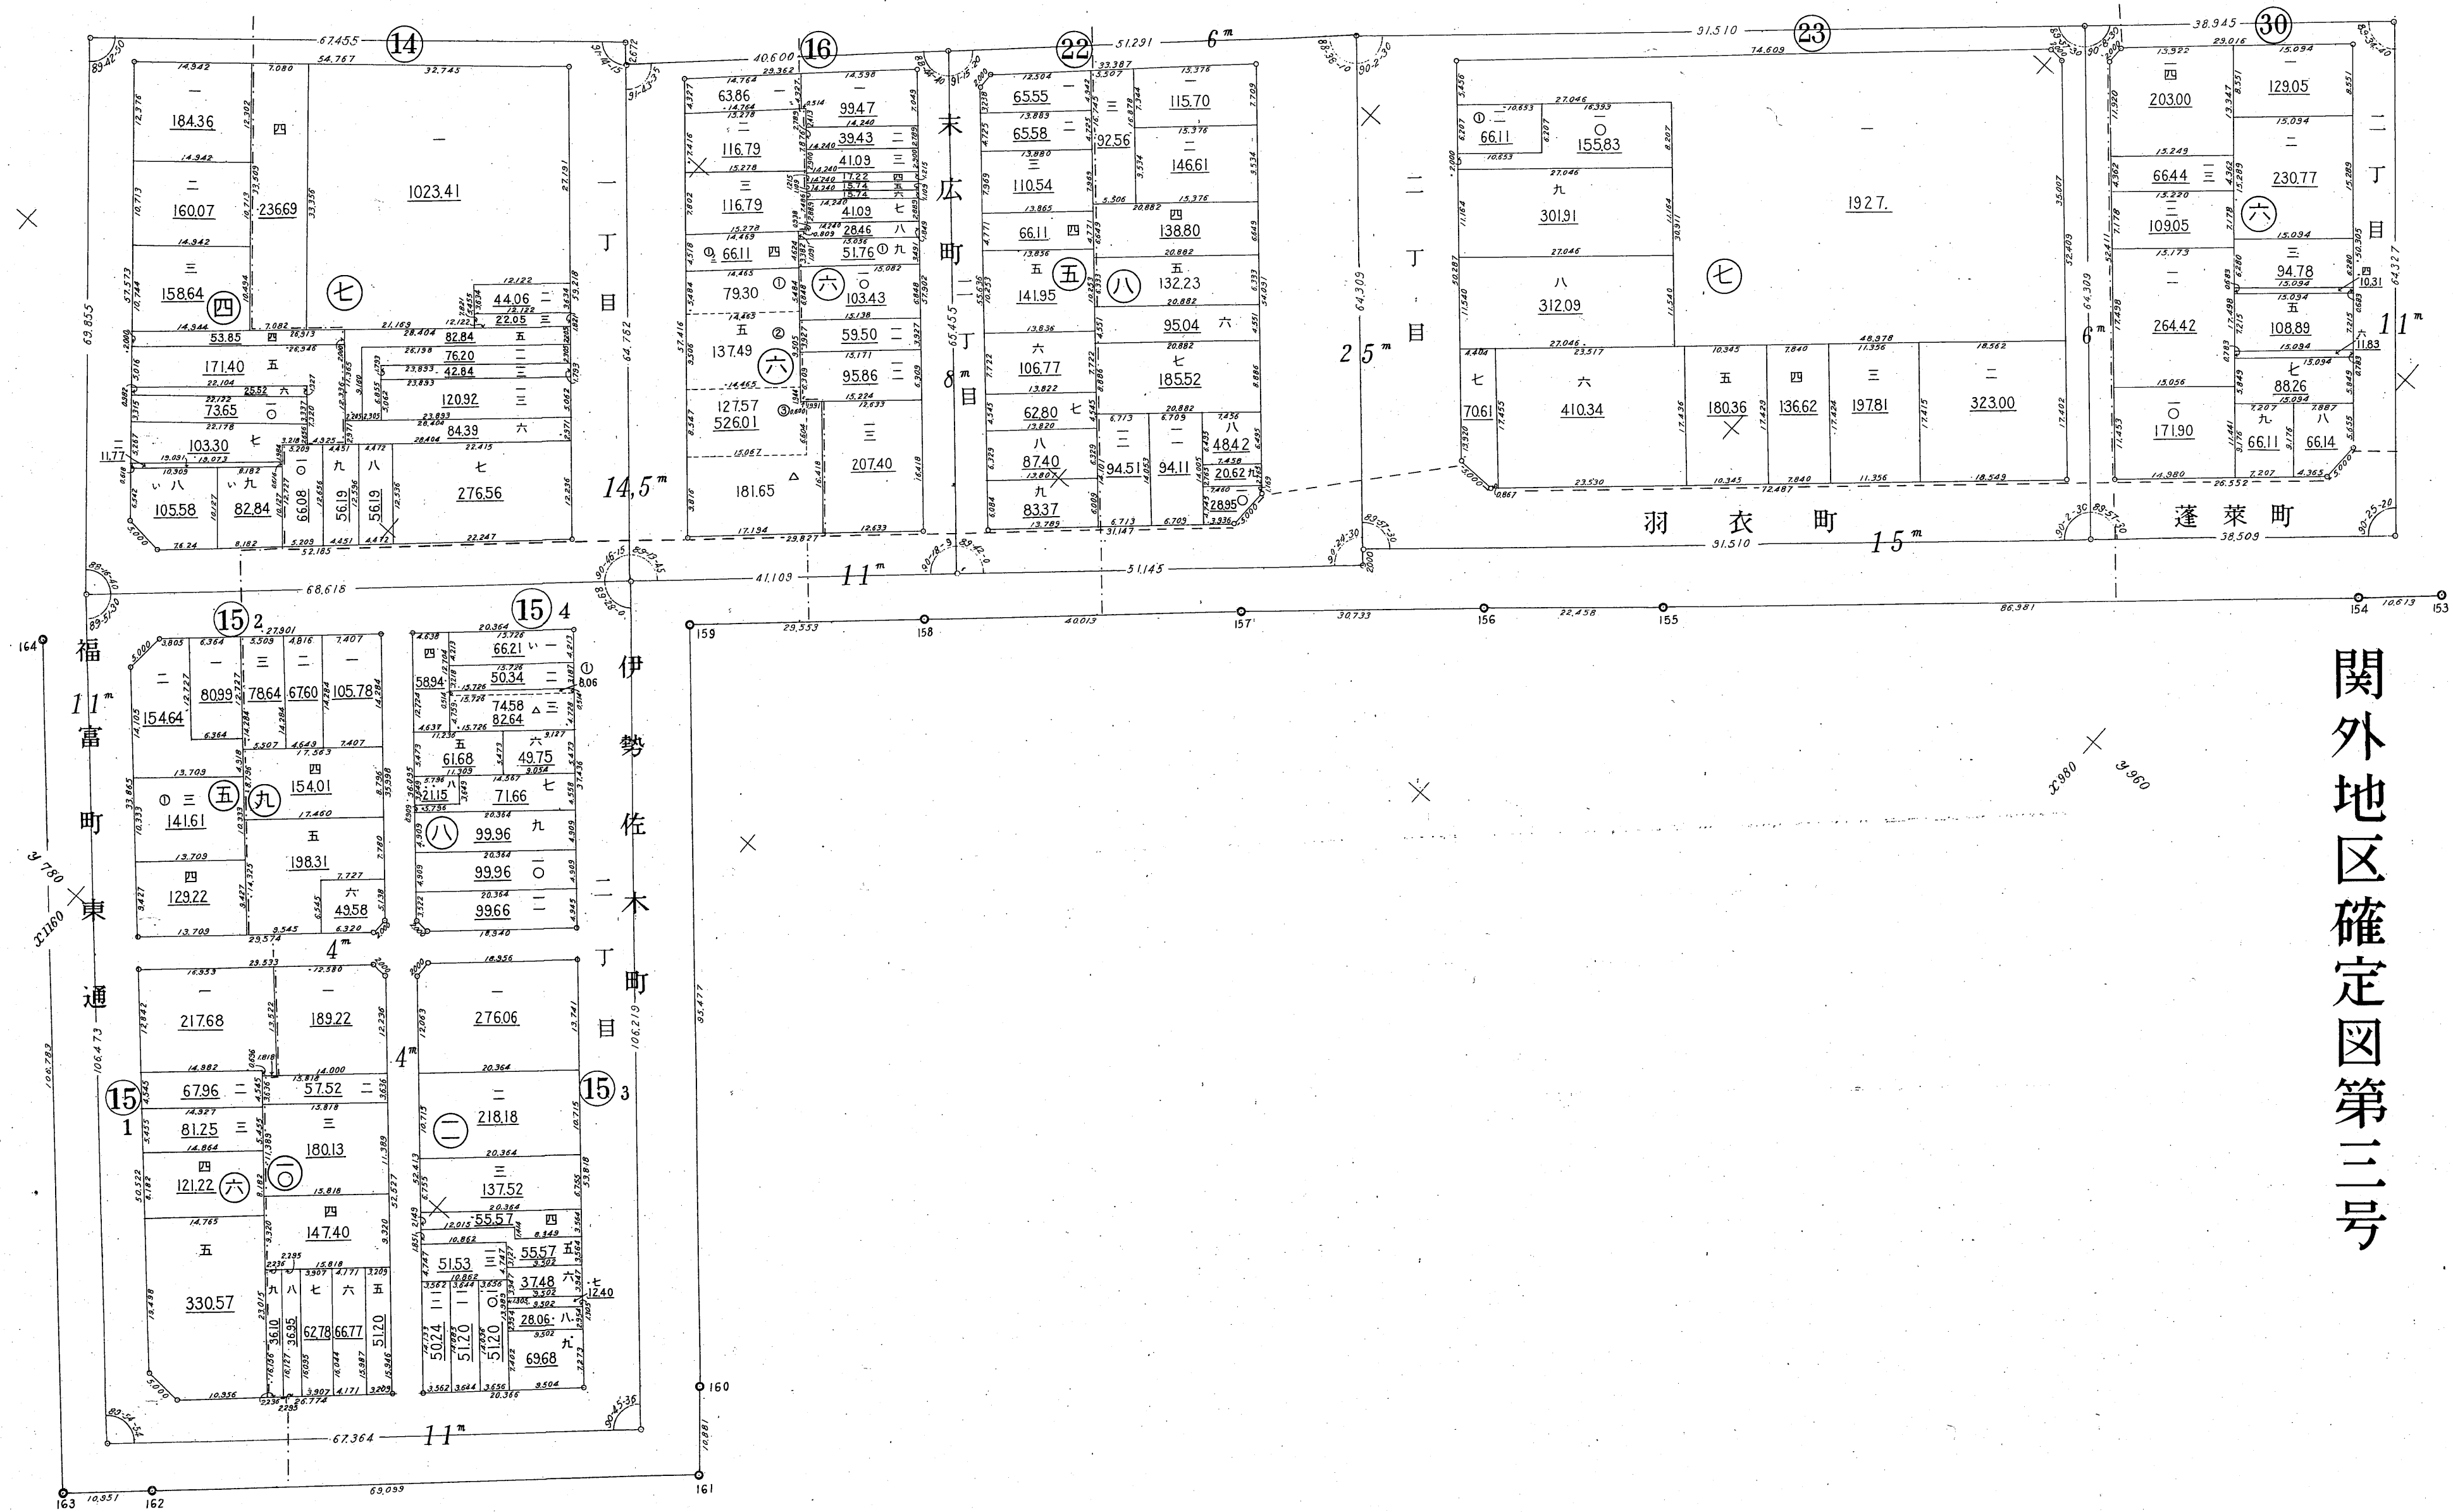

関外地区確定図第三号




関外地区確定図第四号

2006

法 6

関外地区確定図第五号

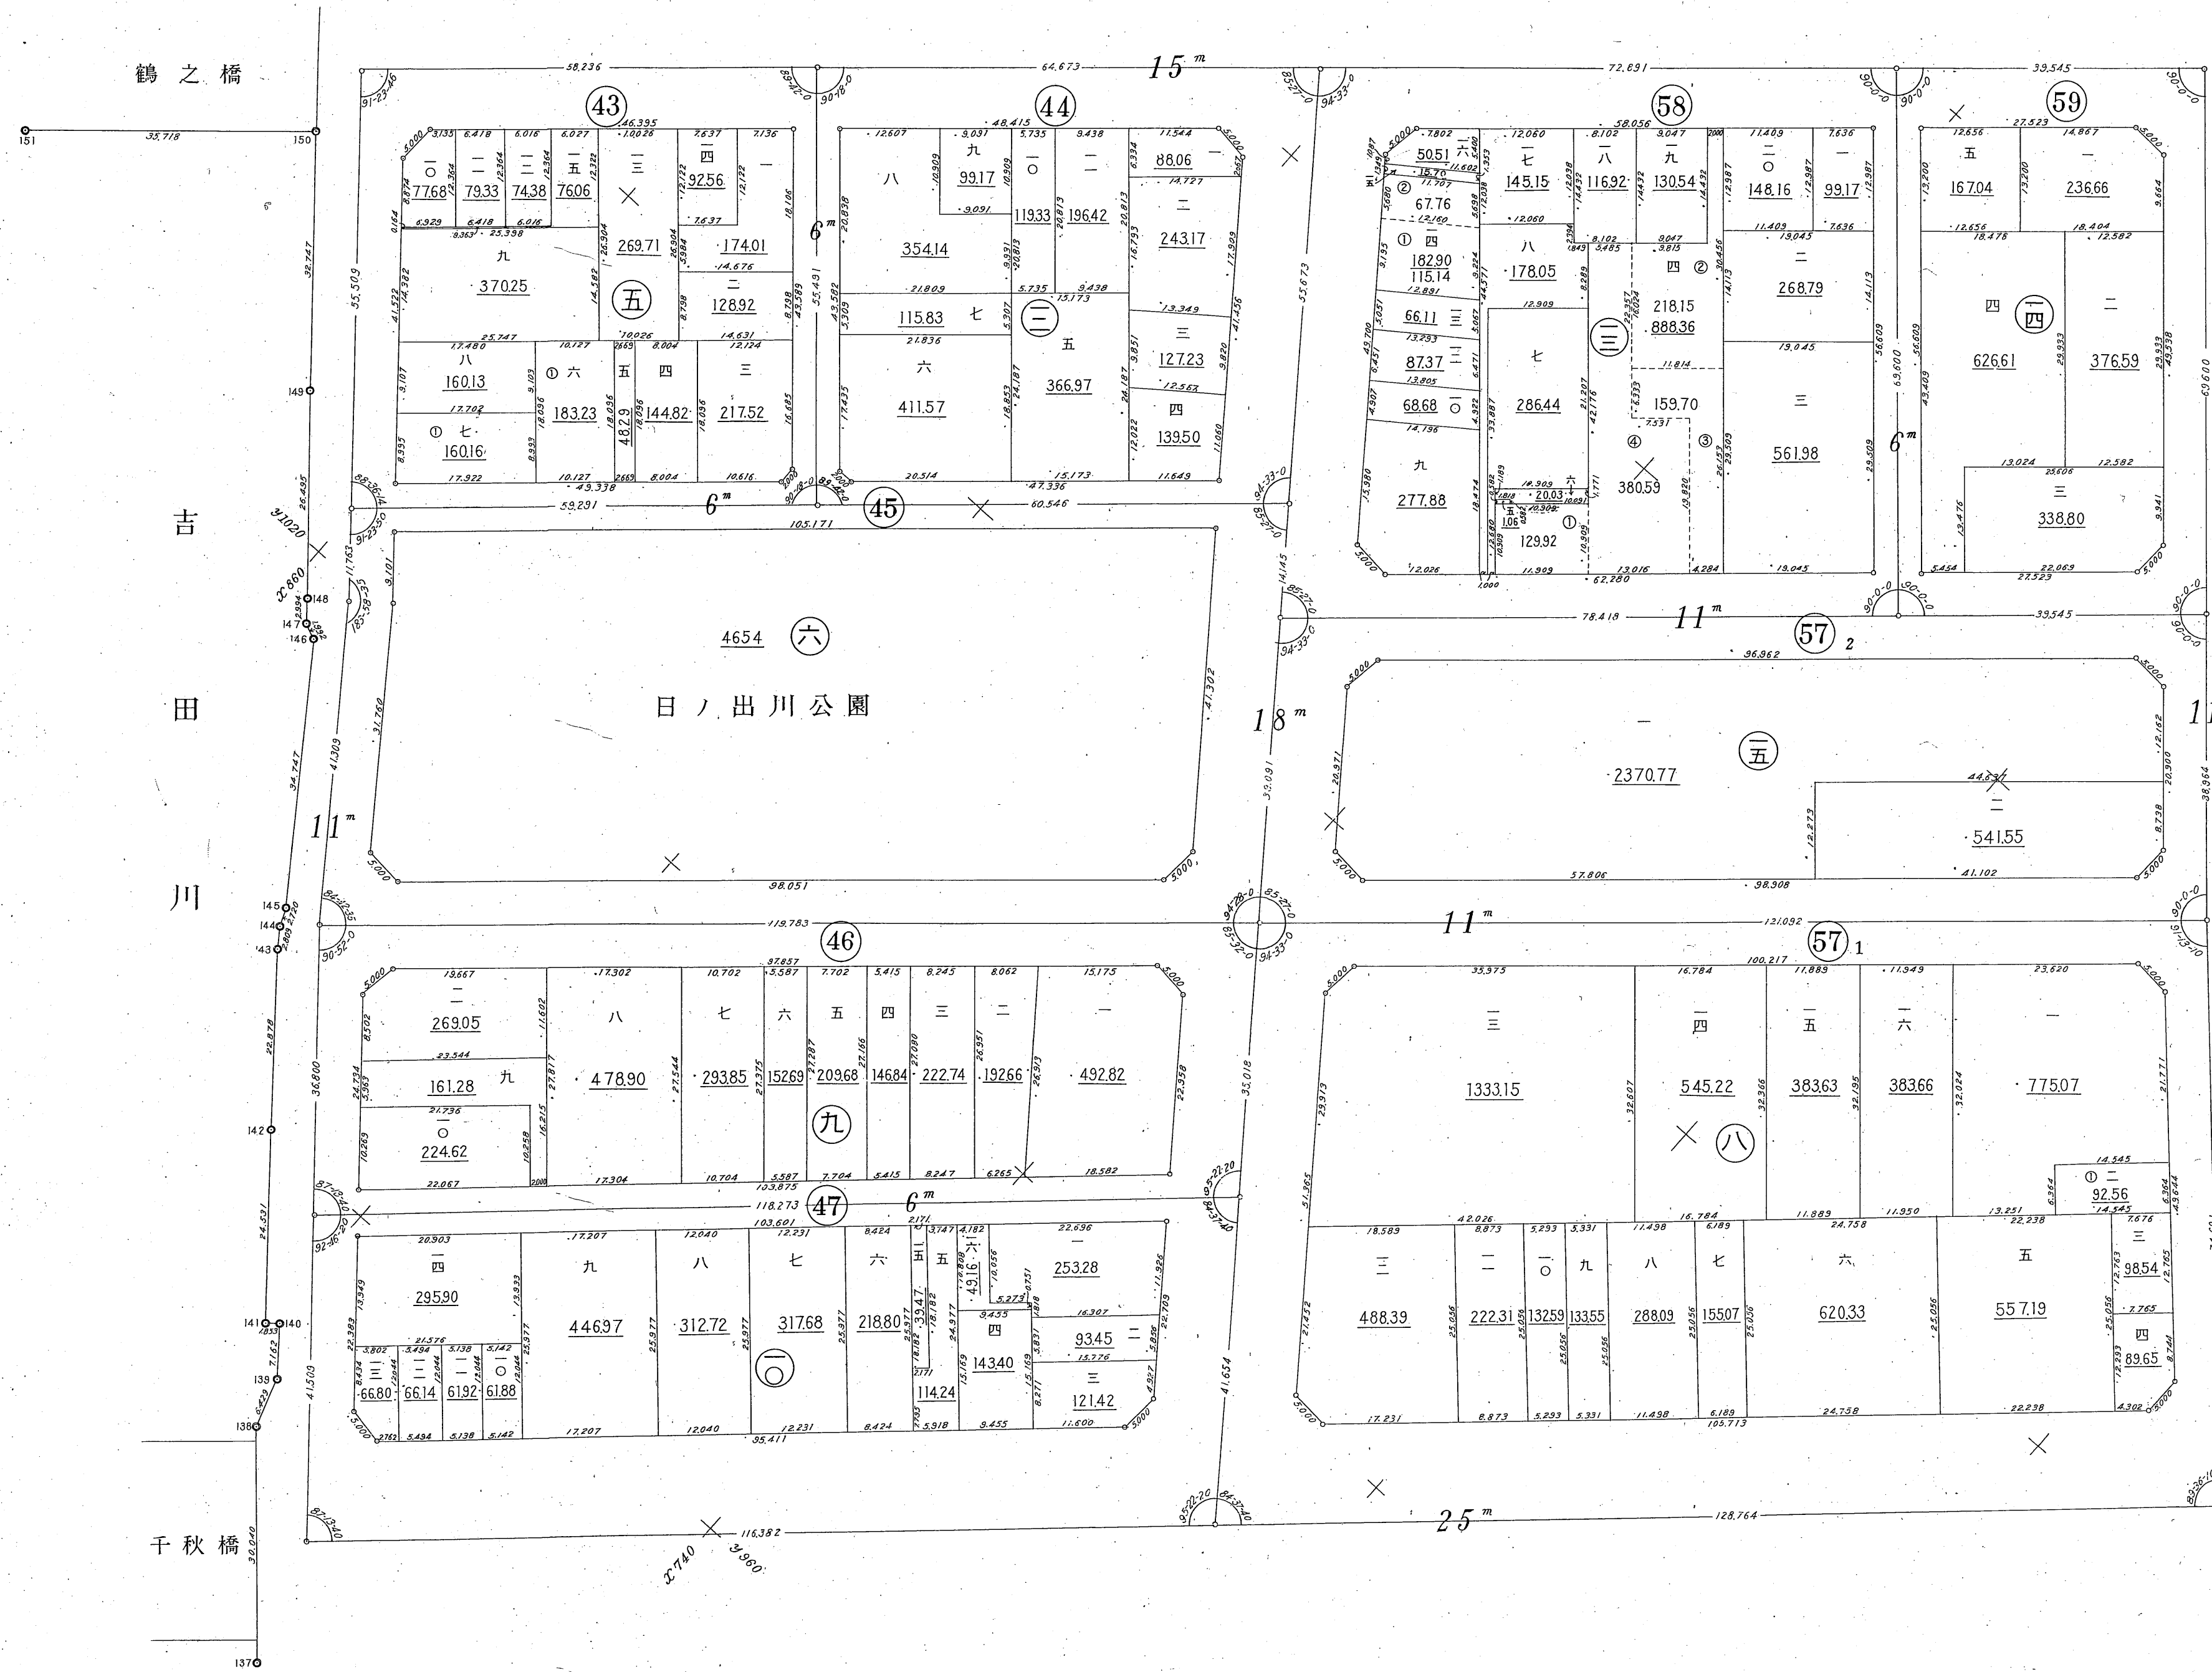

2007

18-7

法 7

関外地区確定図第六号




20の8

18-8

法 8


関外地区確定図第七号

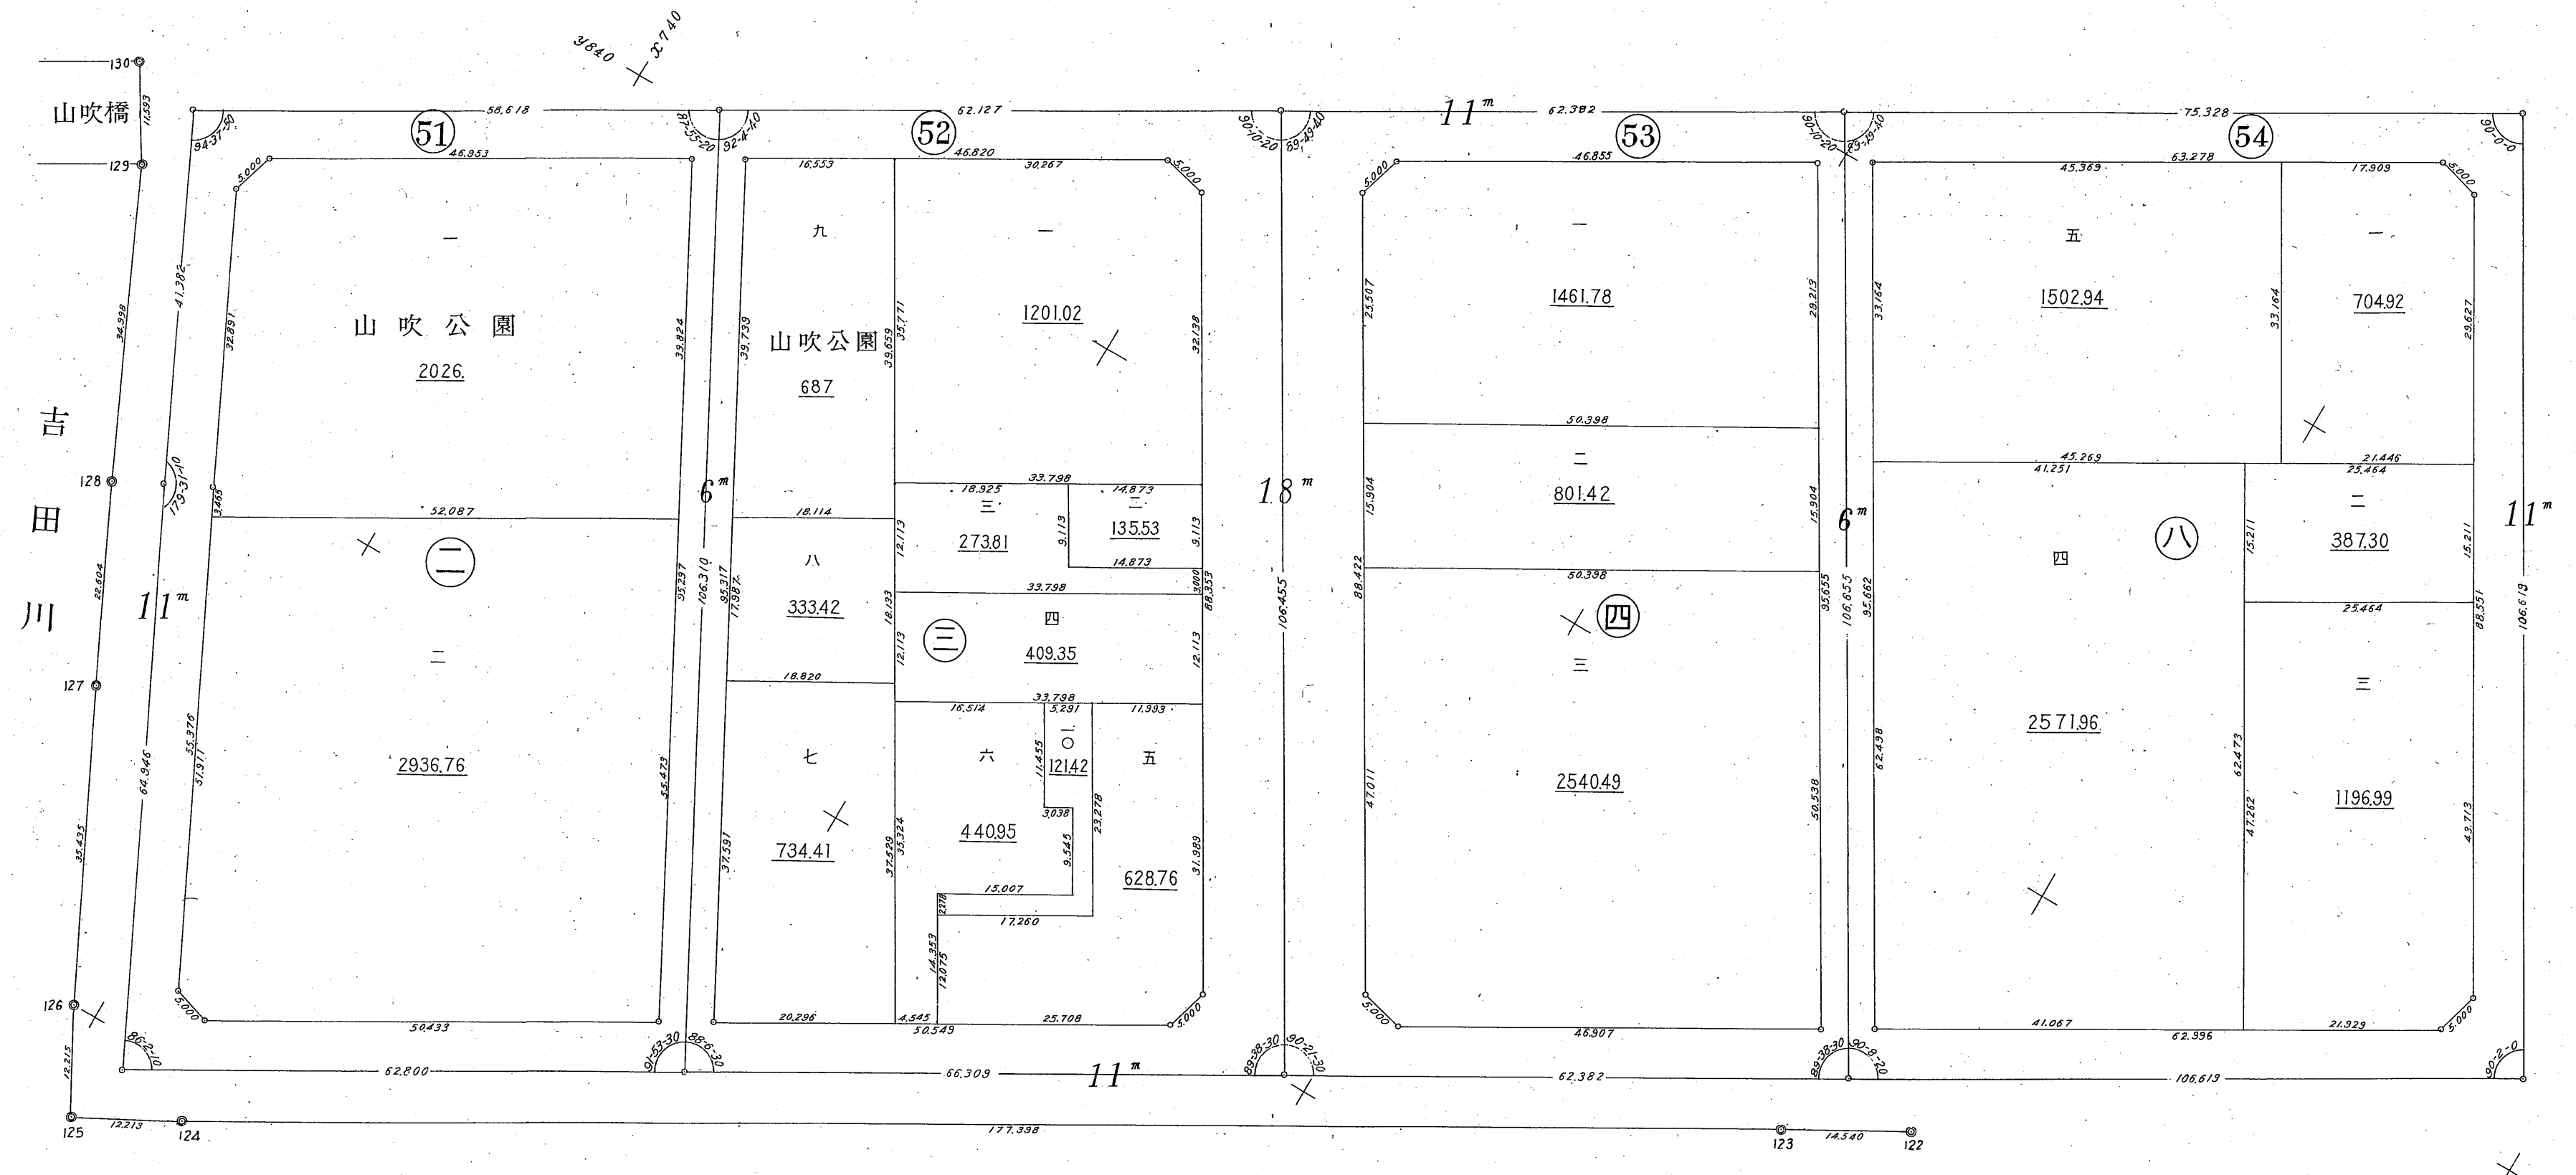

2009


法 9

関外地区確定図第八号

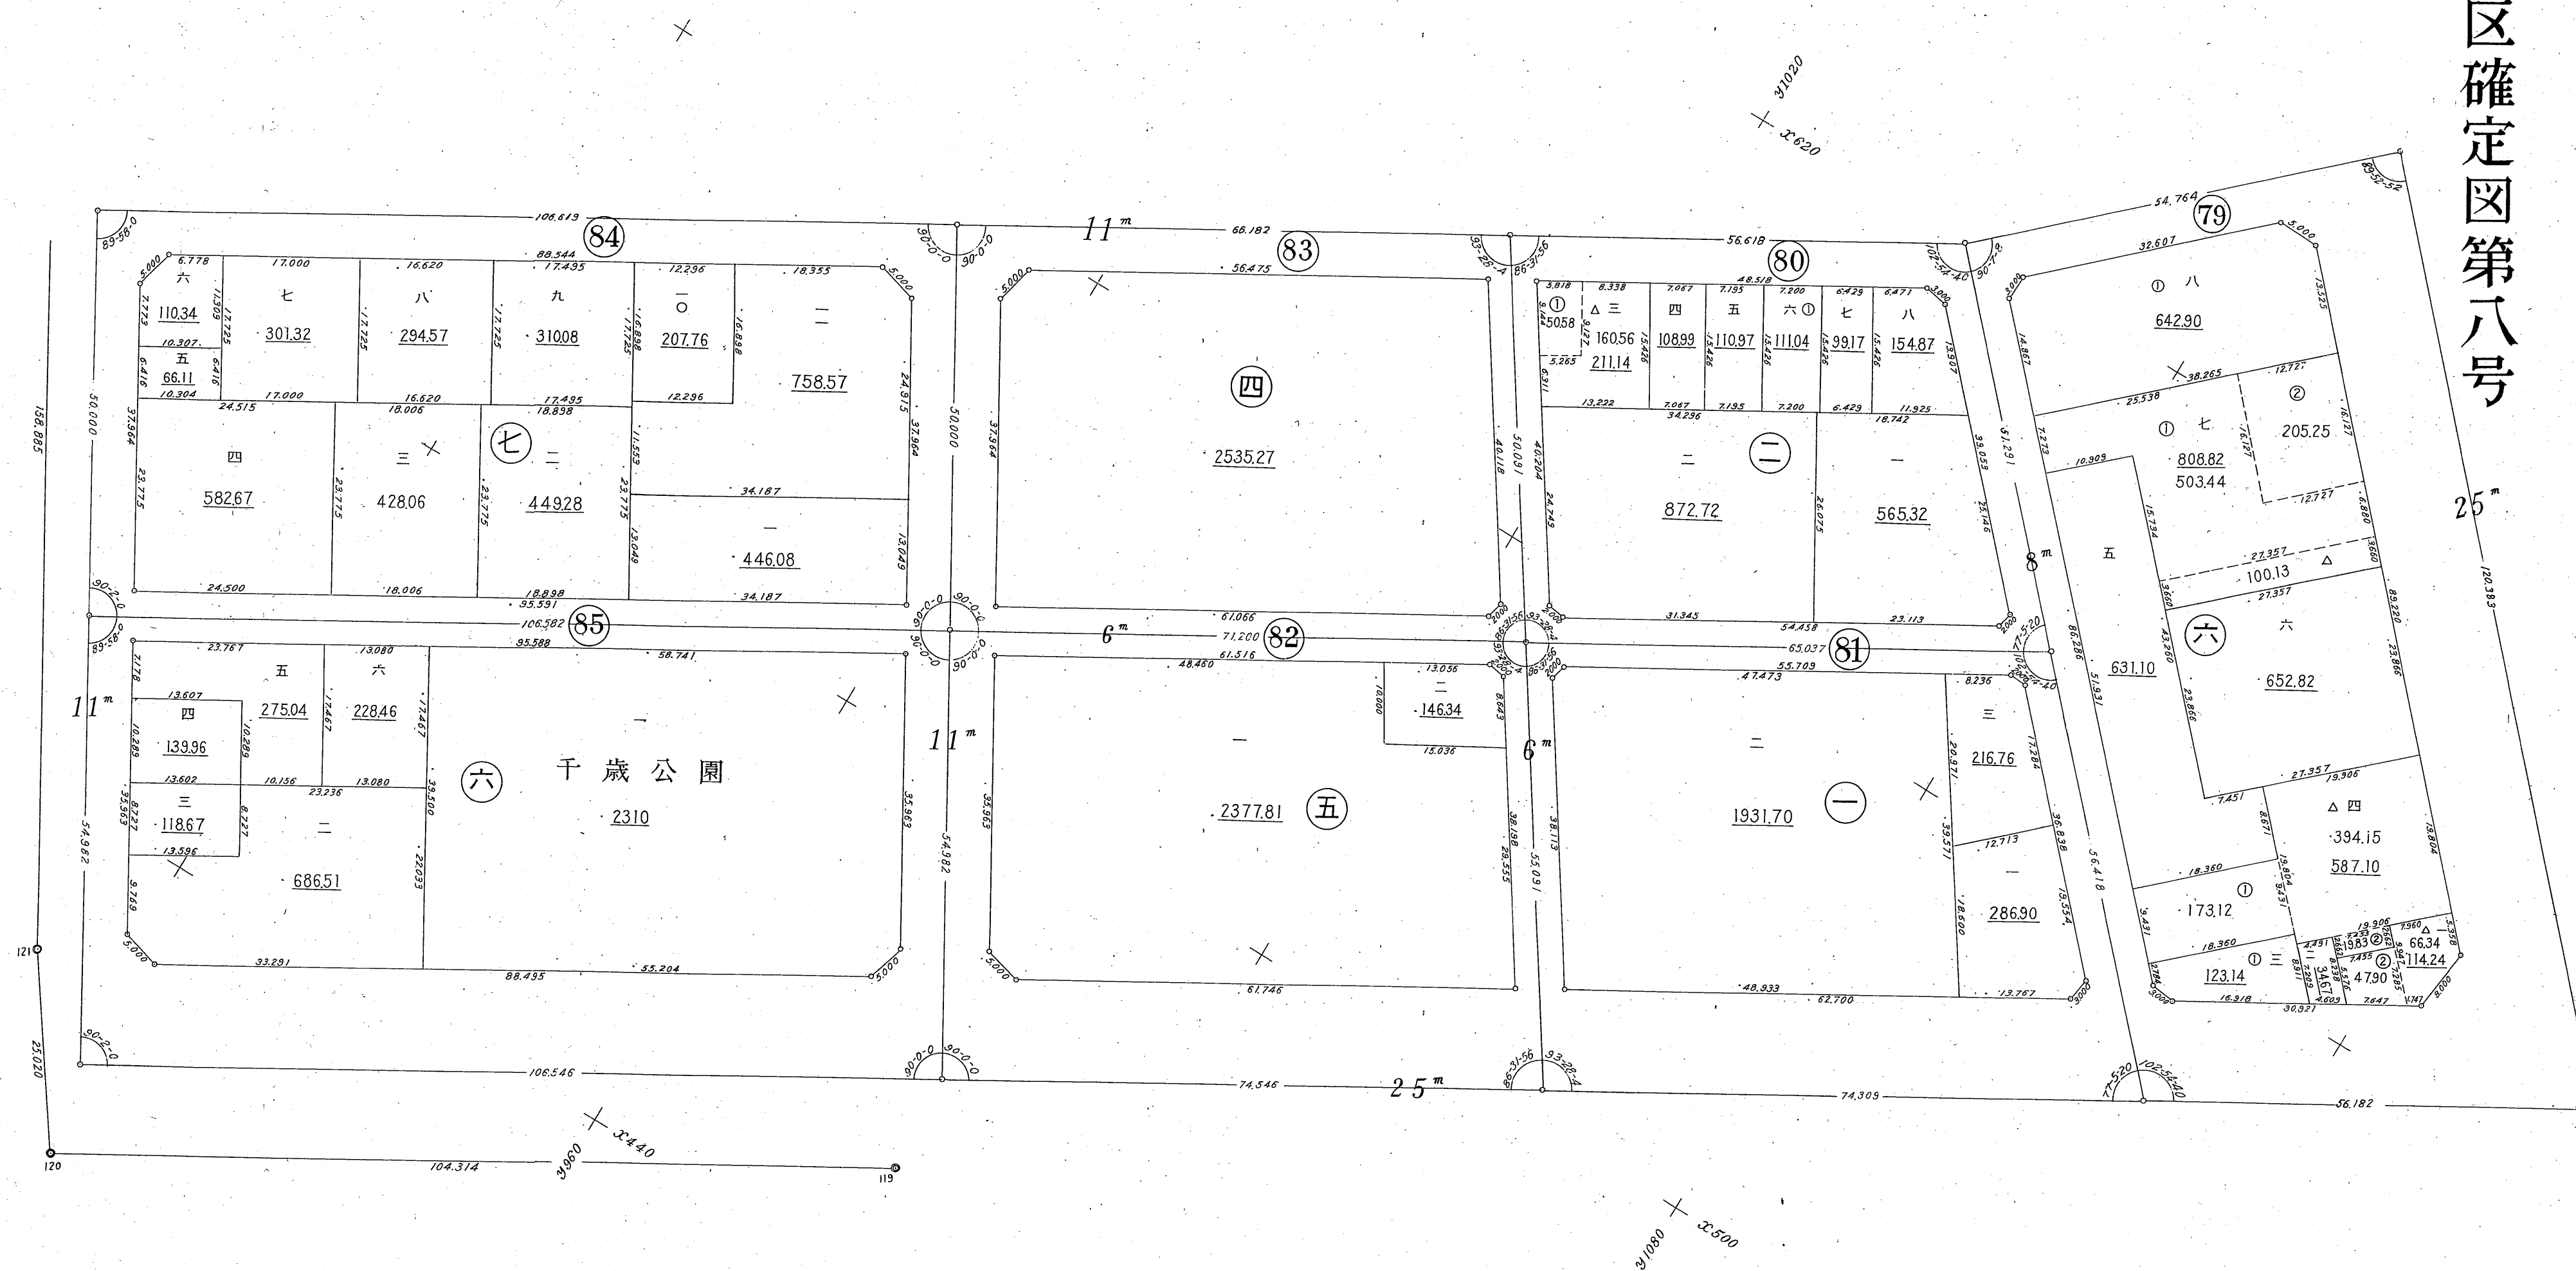


法 11

関外地区確定図第十号

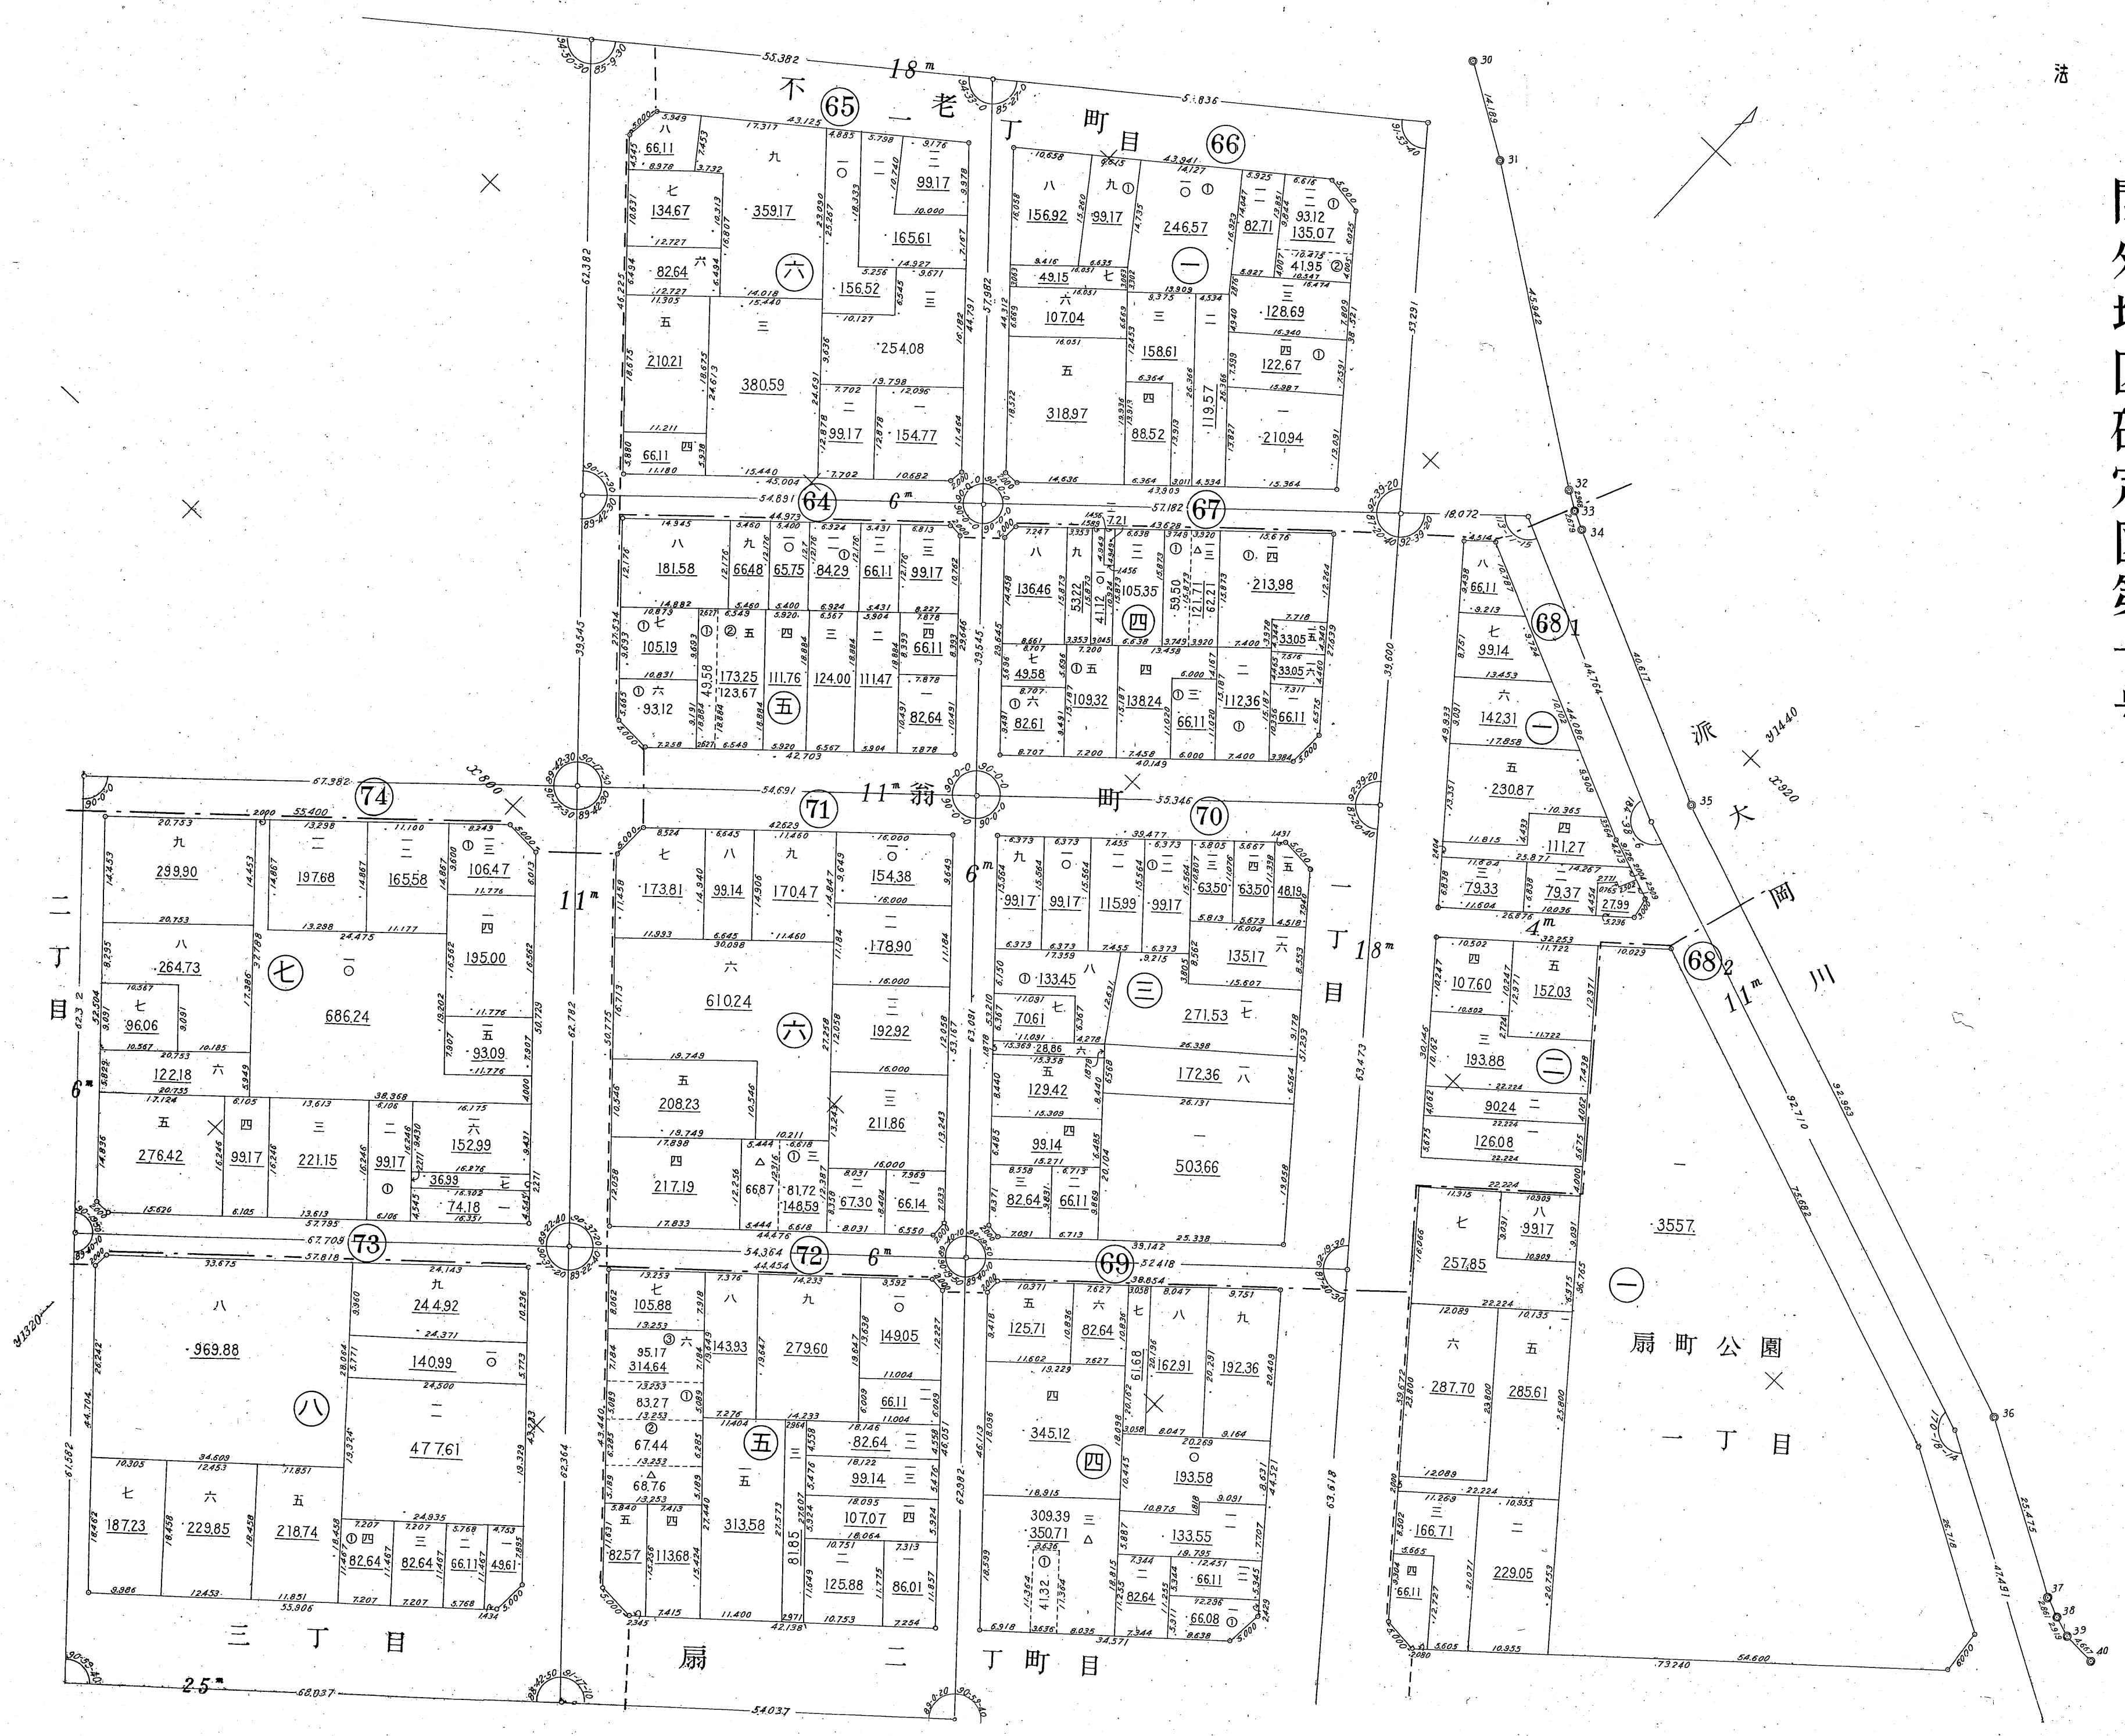

関外地区確定図第十一号

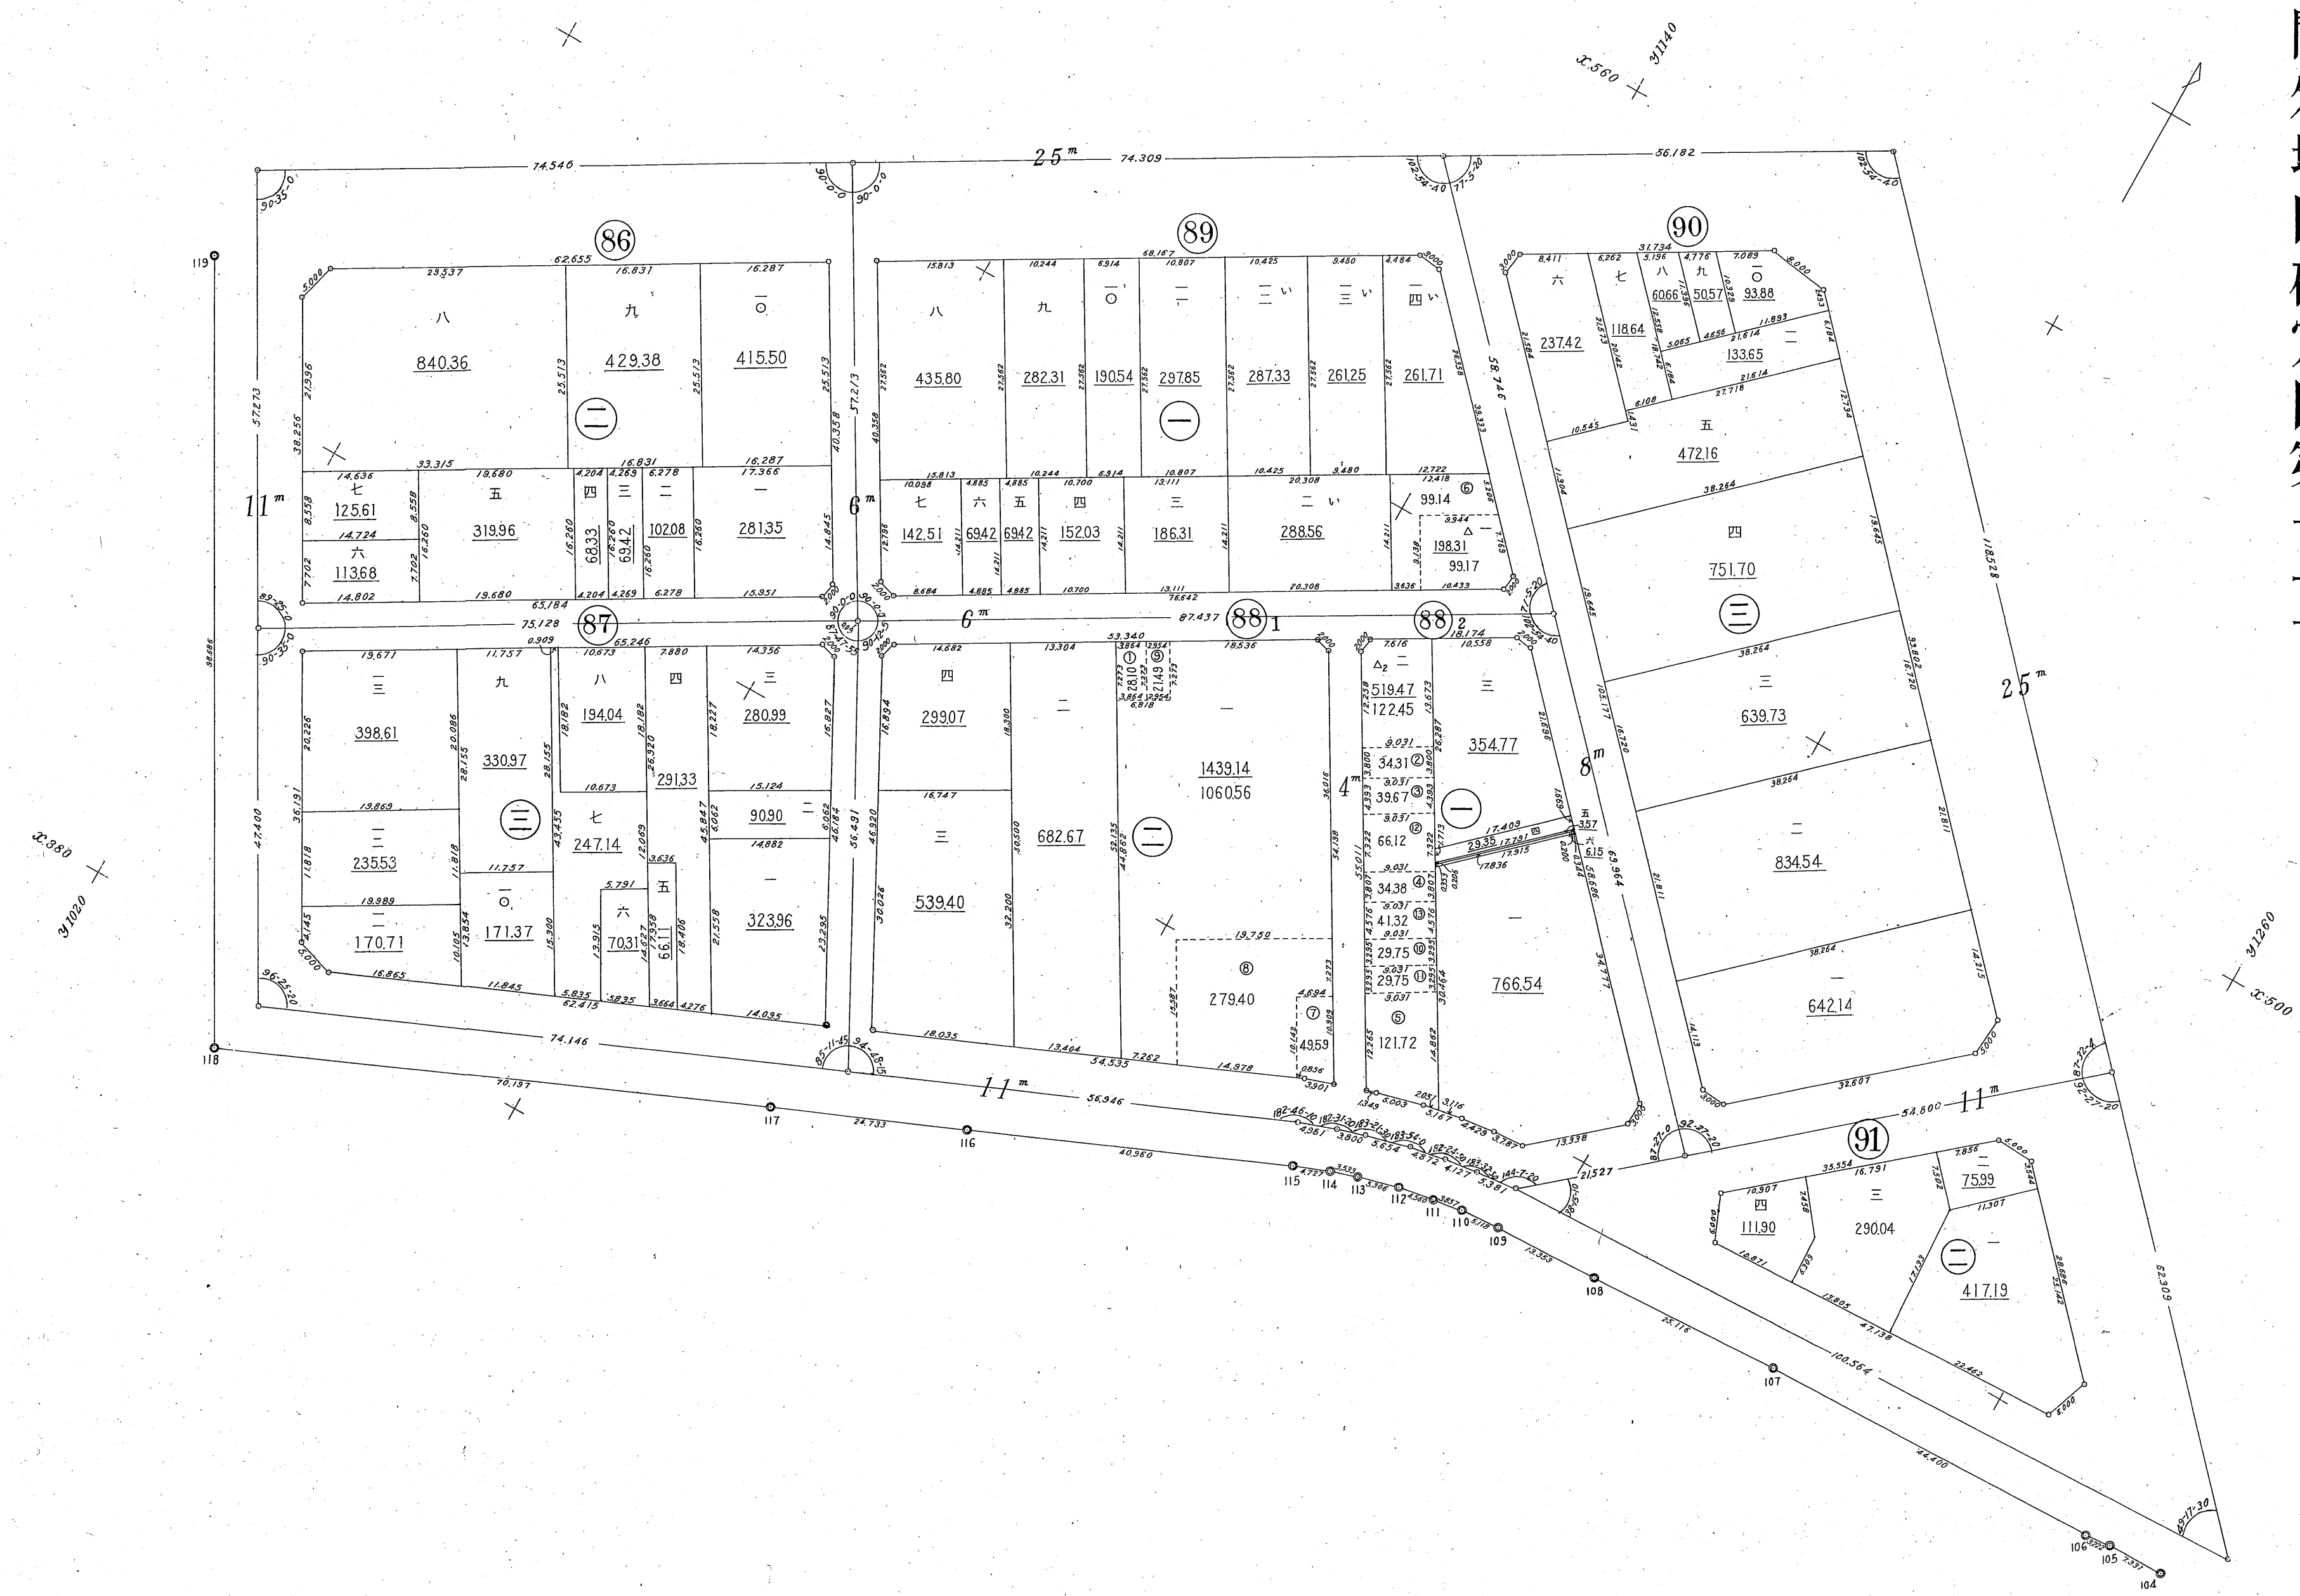


法 13

関外地区確定図第十二号




関外地区確定図第十三号

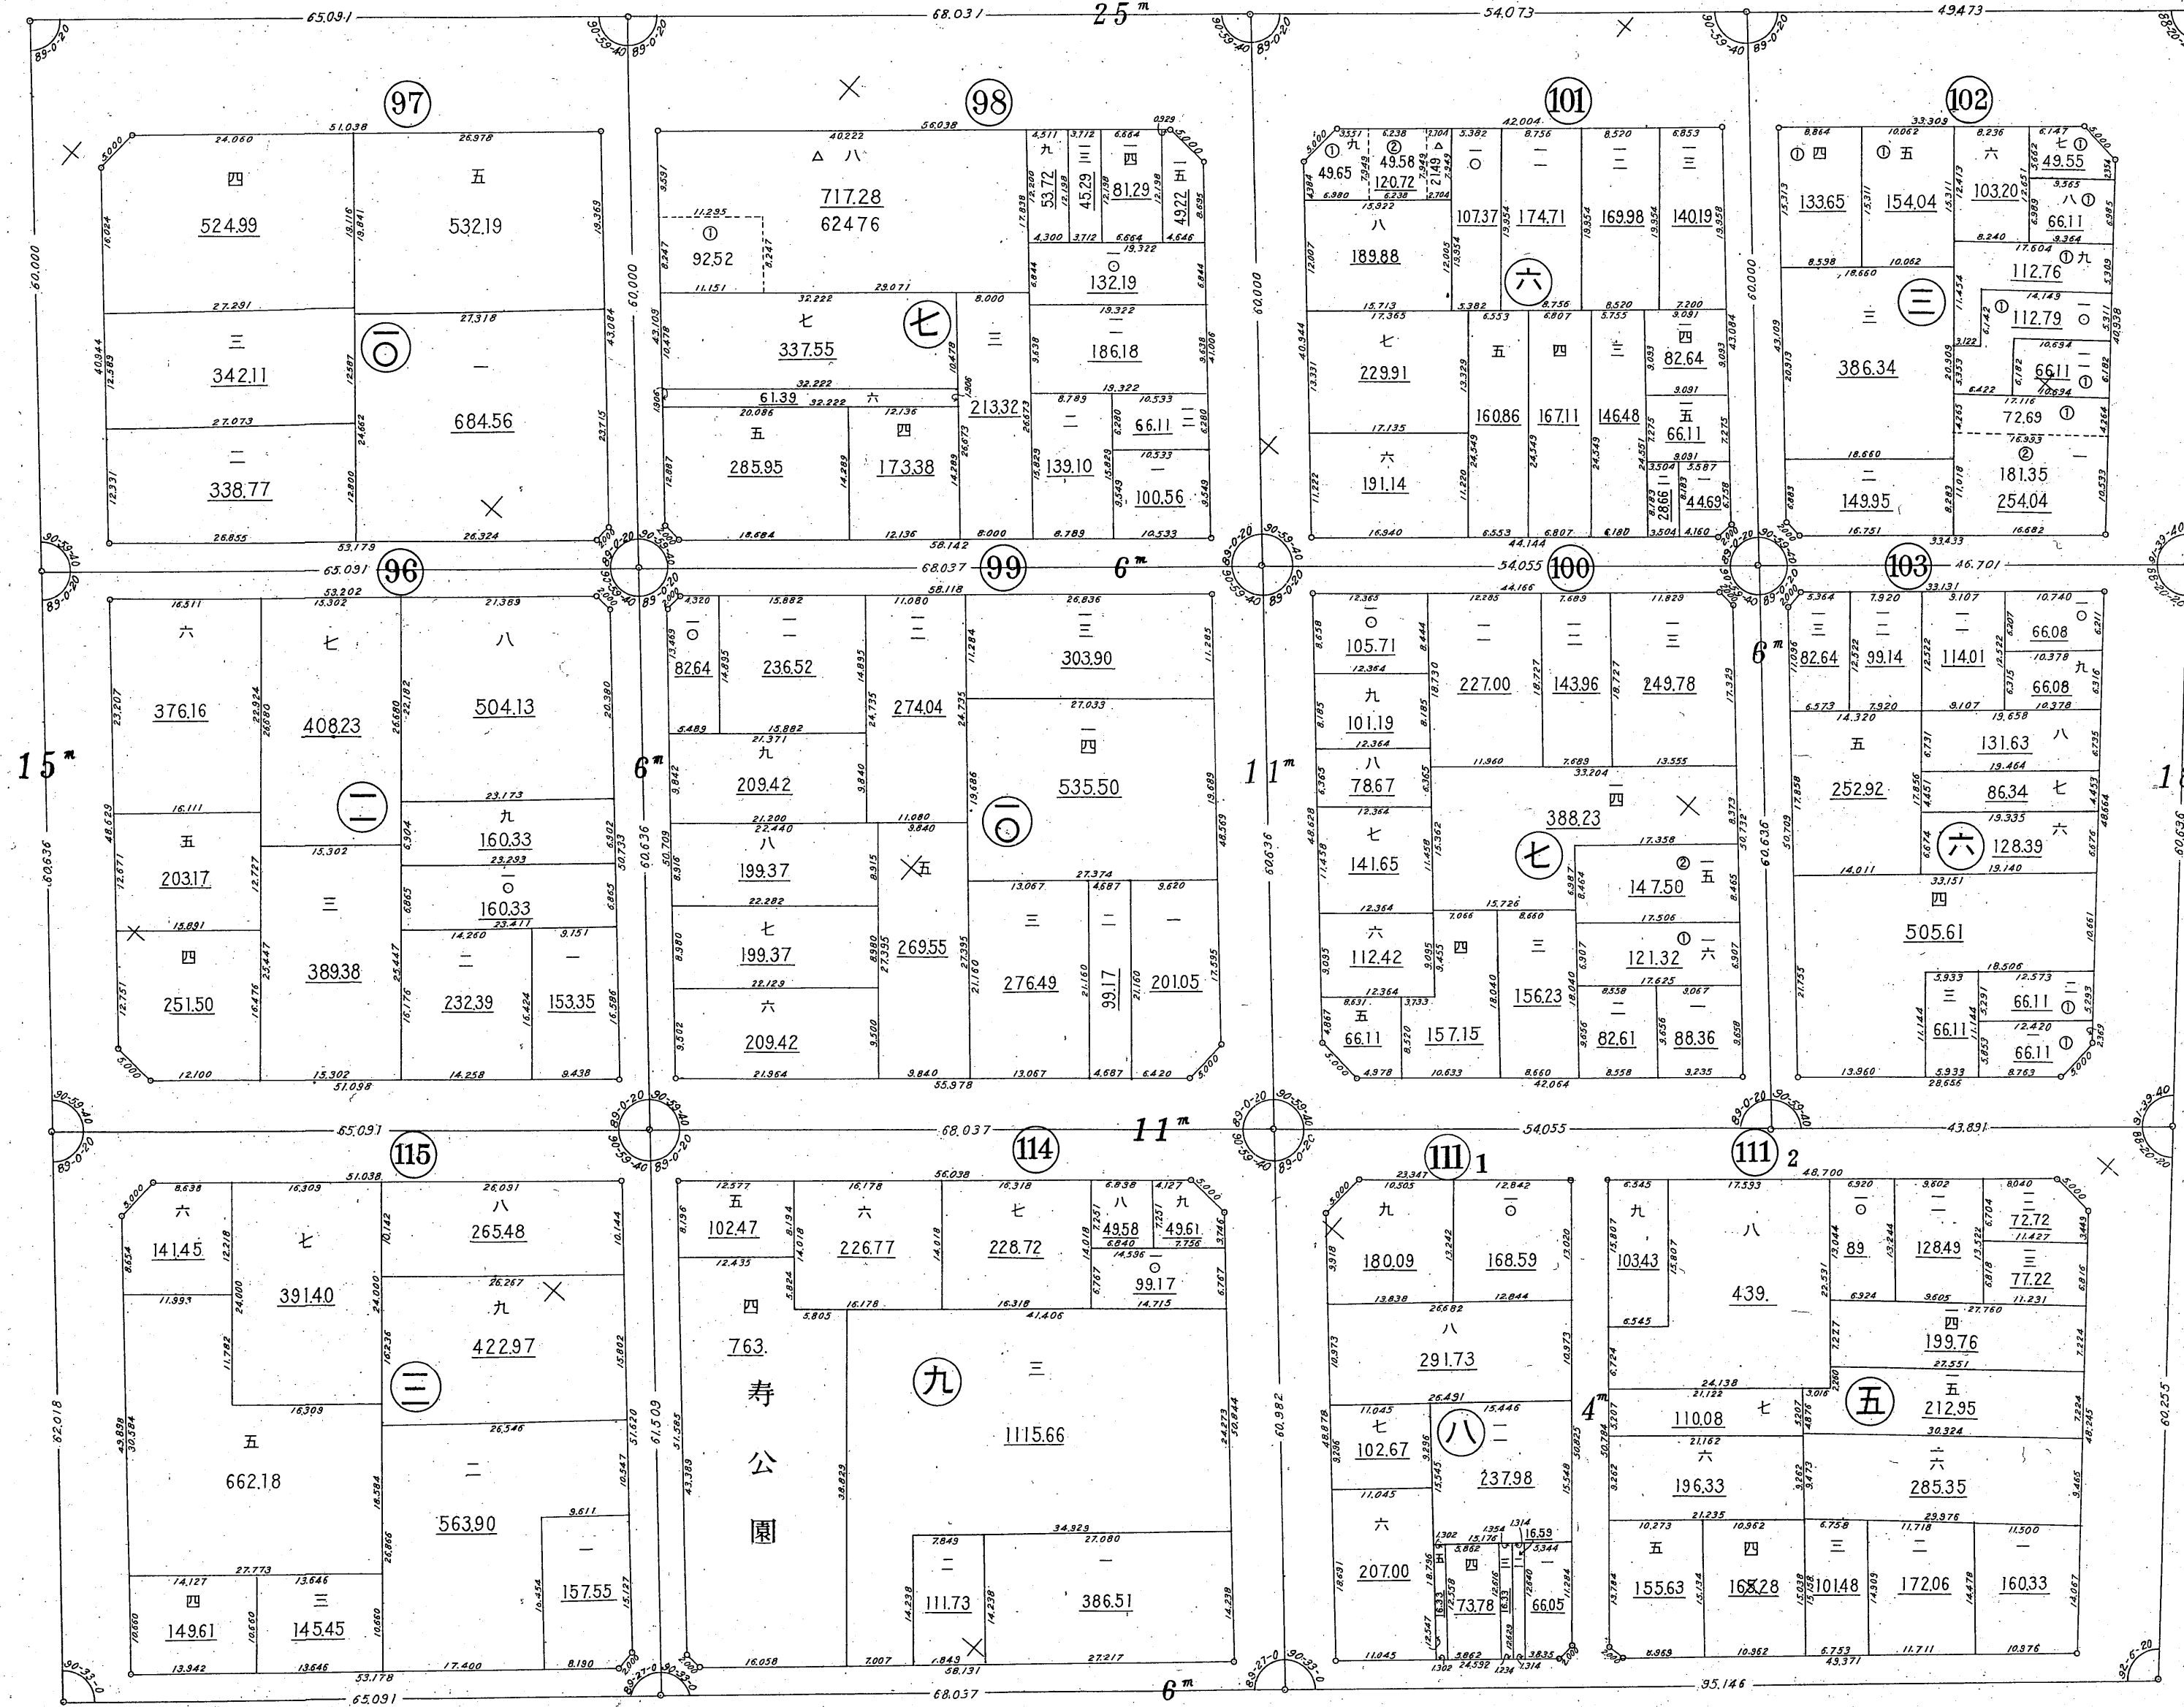

法 15

関外地区確定図第十四号

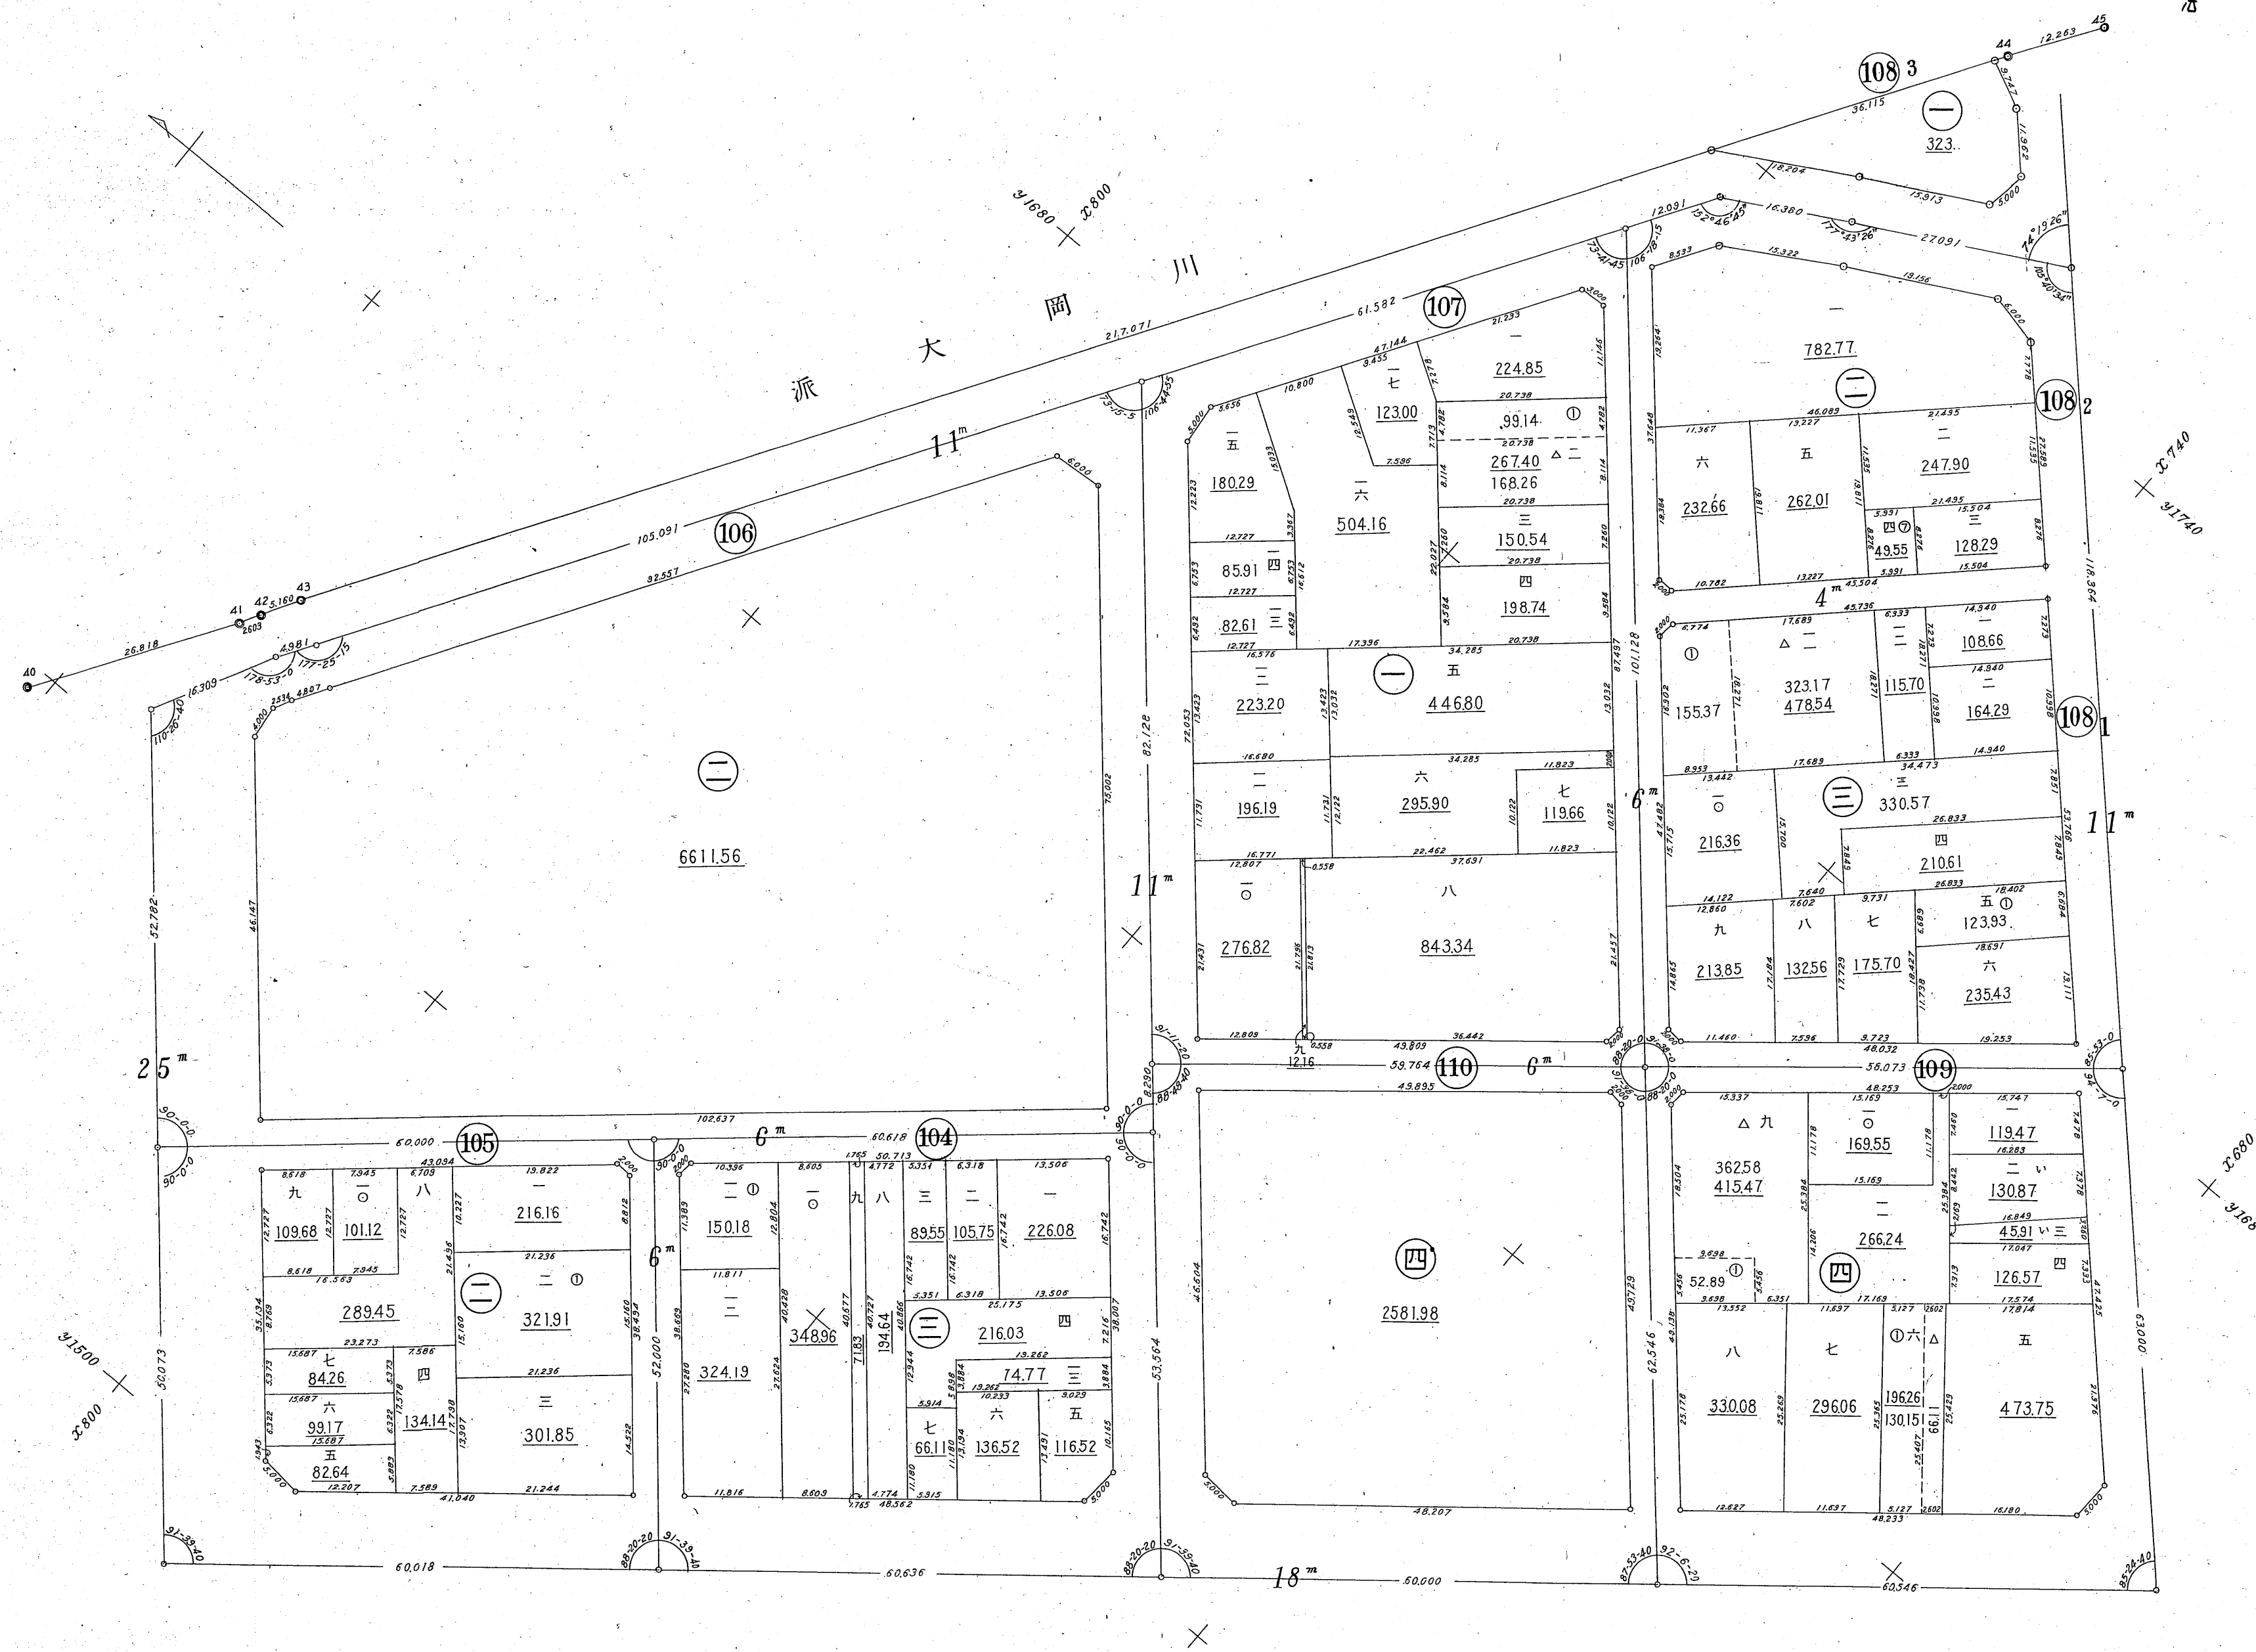

関外地区確定図第十五号



20の18

18-18

法 18

関外地区確定図第十七号

