


# 橫濱特別市計畫 土地區劃整理

## 第十二地區確定圖


縮尺 三百分之一

枚數表紙共二二枚

第十二地區確定圖接續一覽圖

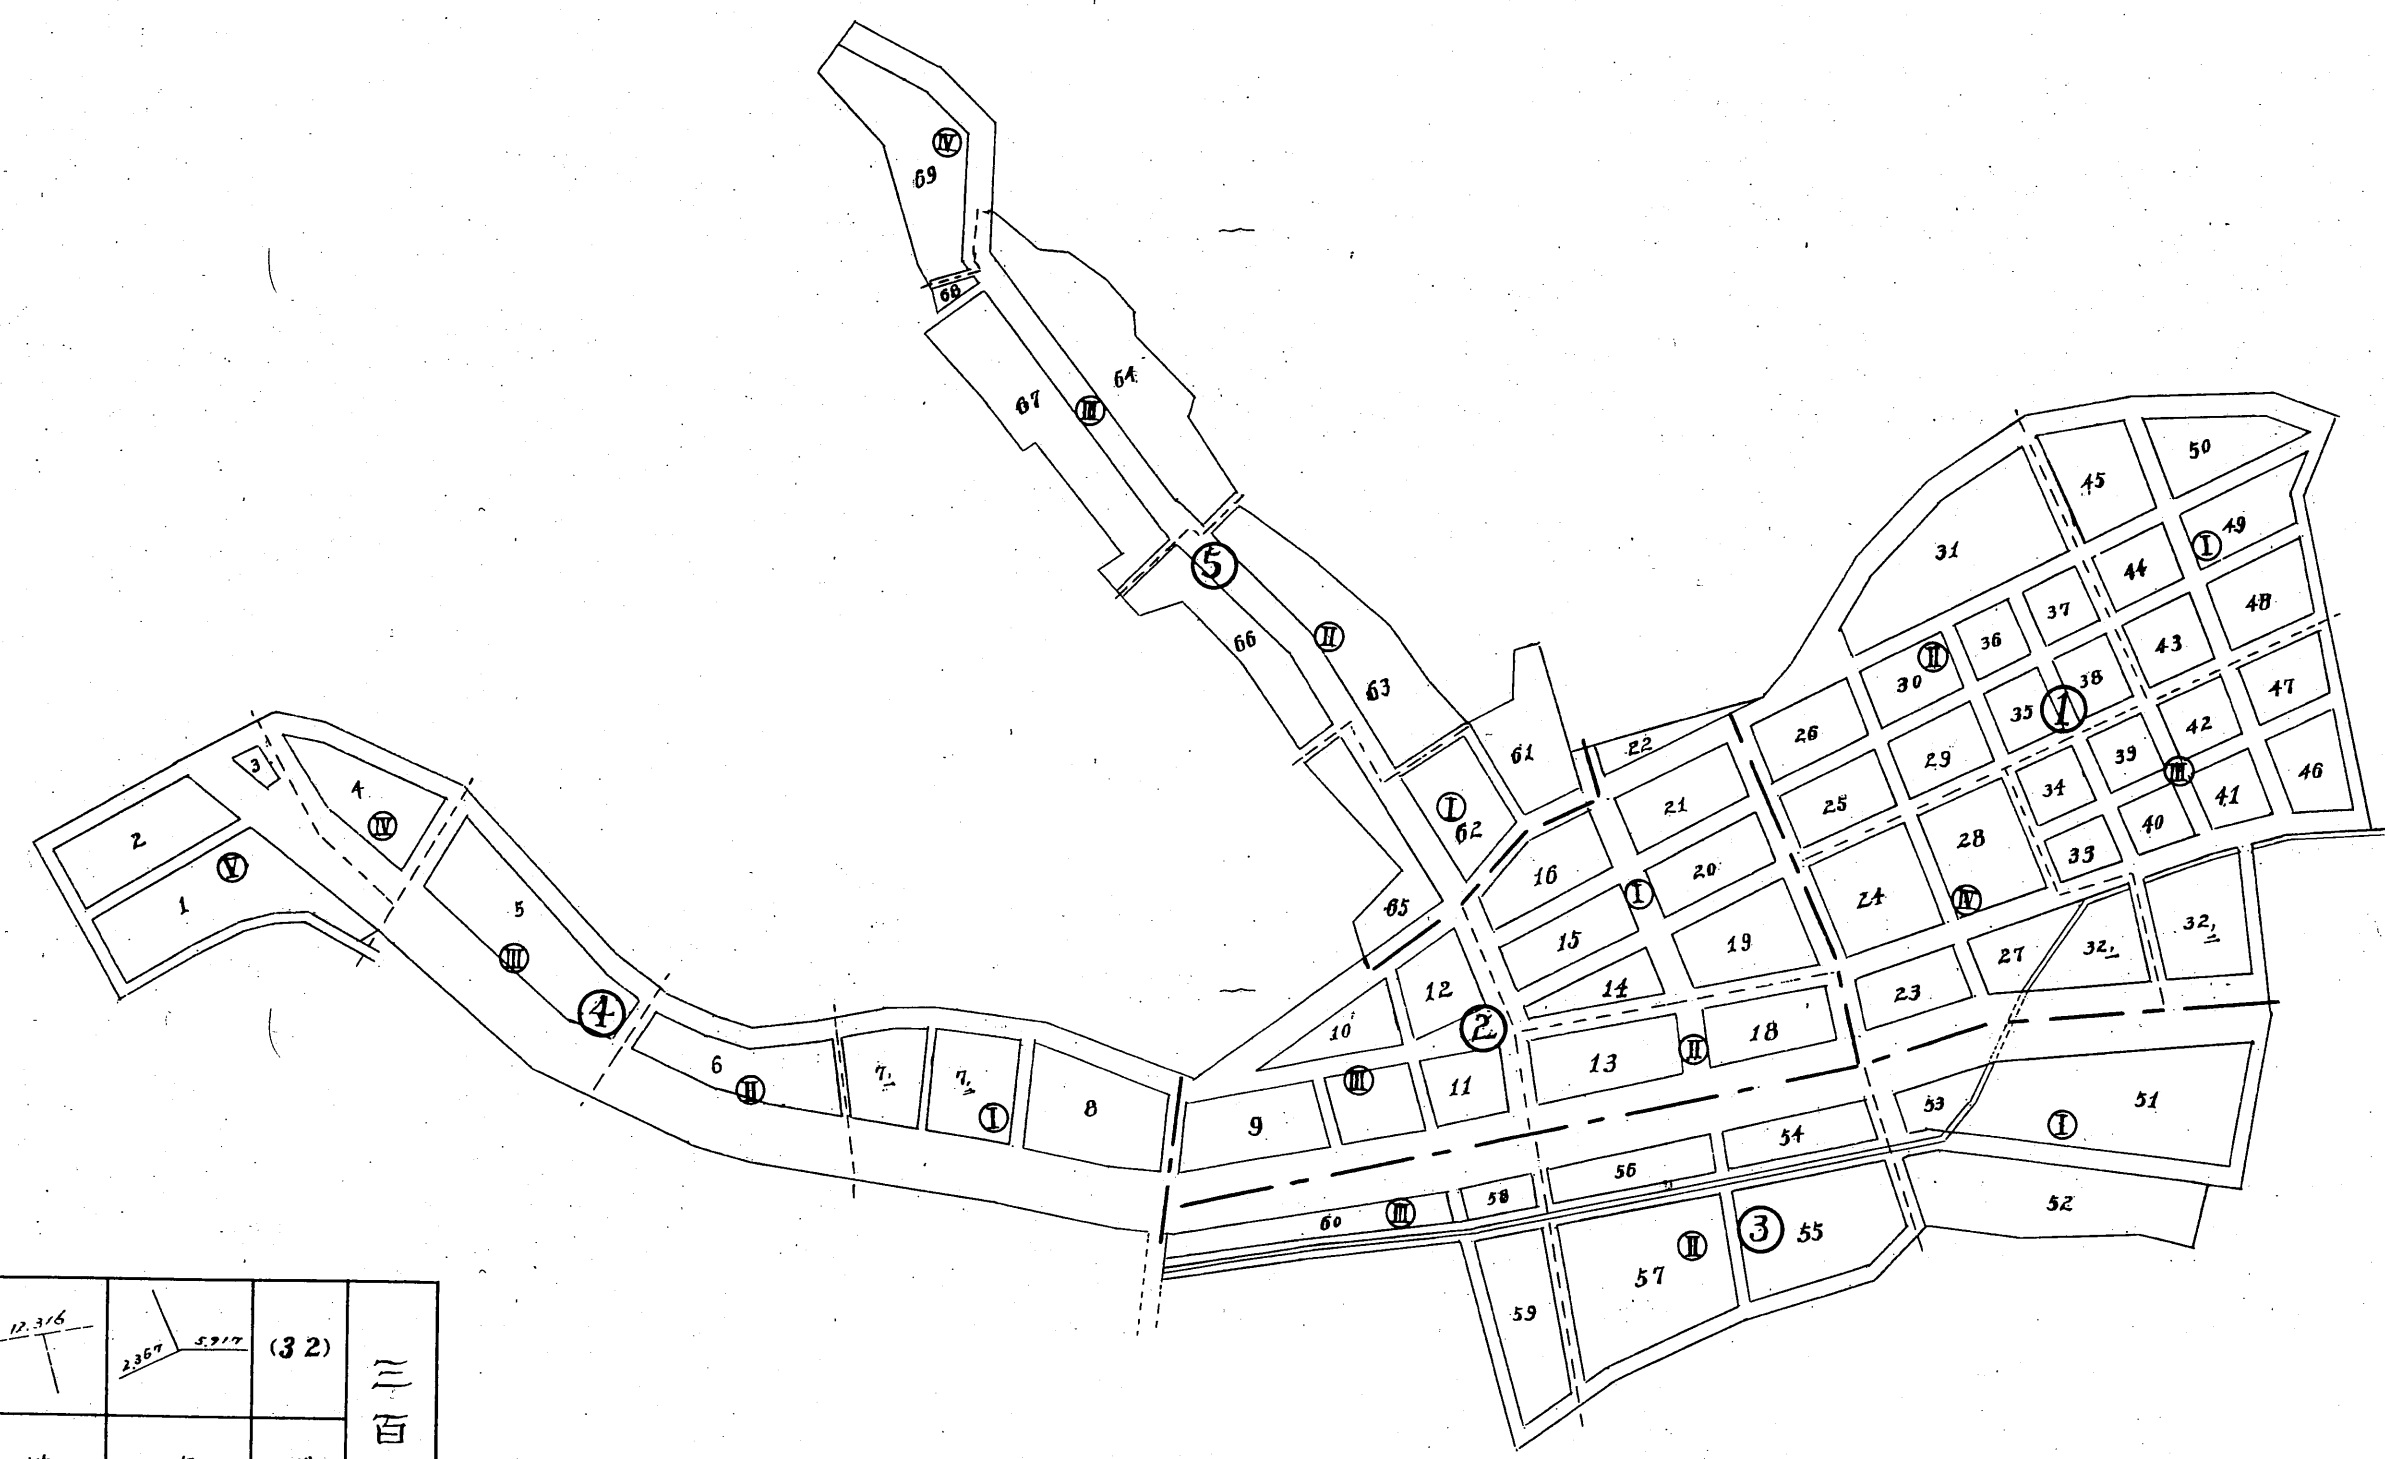

線 換 線	路 幅 (旧)	借 地 番 号	地 番	借 地 種 界 及 区 界	筆 界 及 区 界	ブ ロ ク 番 号	三 百 分 一 確 定 圖 凡 例
	兩 側 旧 形 依 七 八 (旧) 附 記						

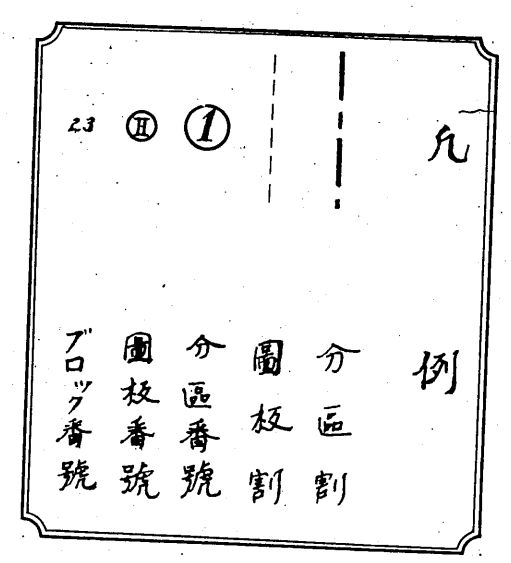


第十二地區確定圖地番索引

Table with multiple columns: 町名改正, 整理番, 街區番, 買數, 町名改正, 整理番, 街區番, 買數, 町名改正, 整理番, 街區番, 買數. Includes a '備考' section at the bottom with names like 千代崎町, 本郷町, etc.

33の4

+ 15

第十二地区第一分區第一號

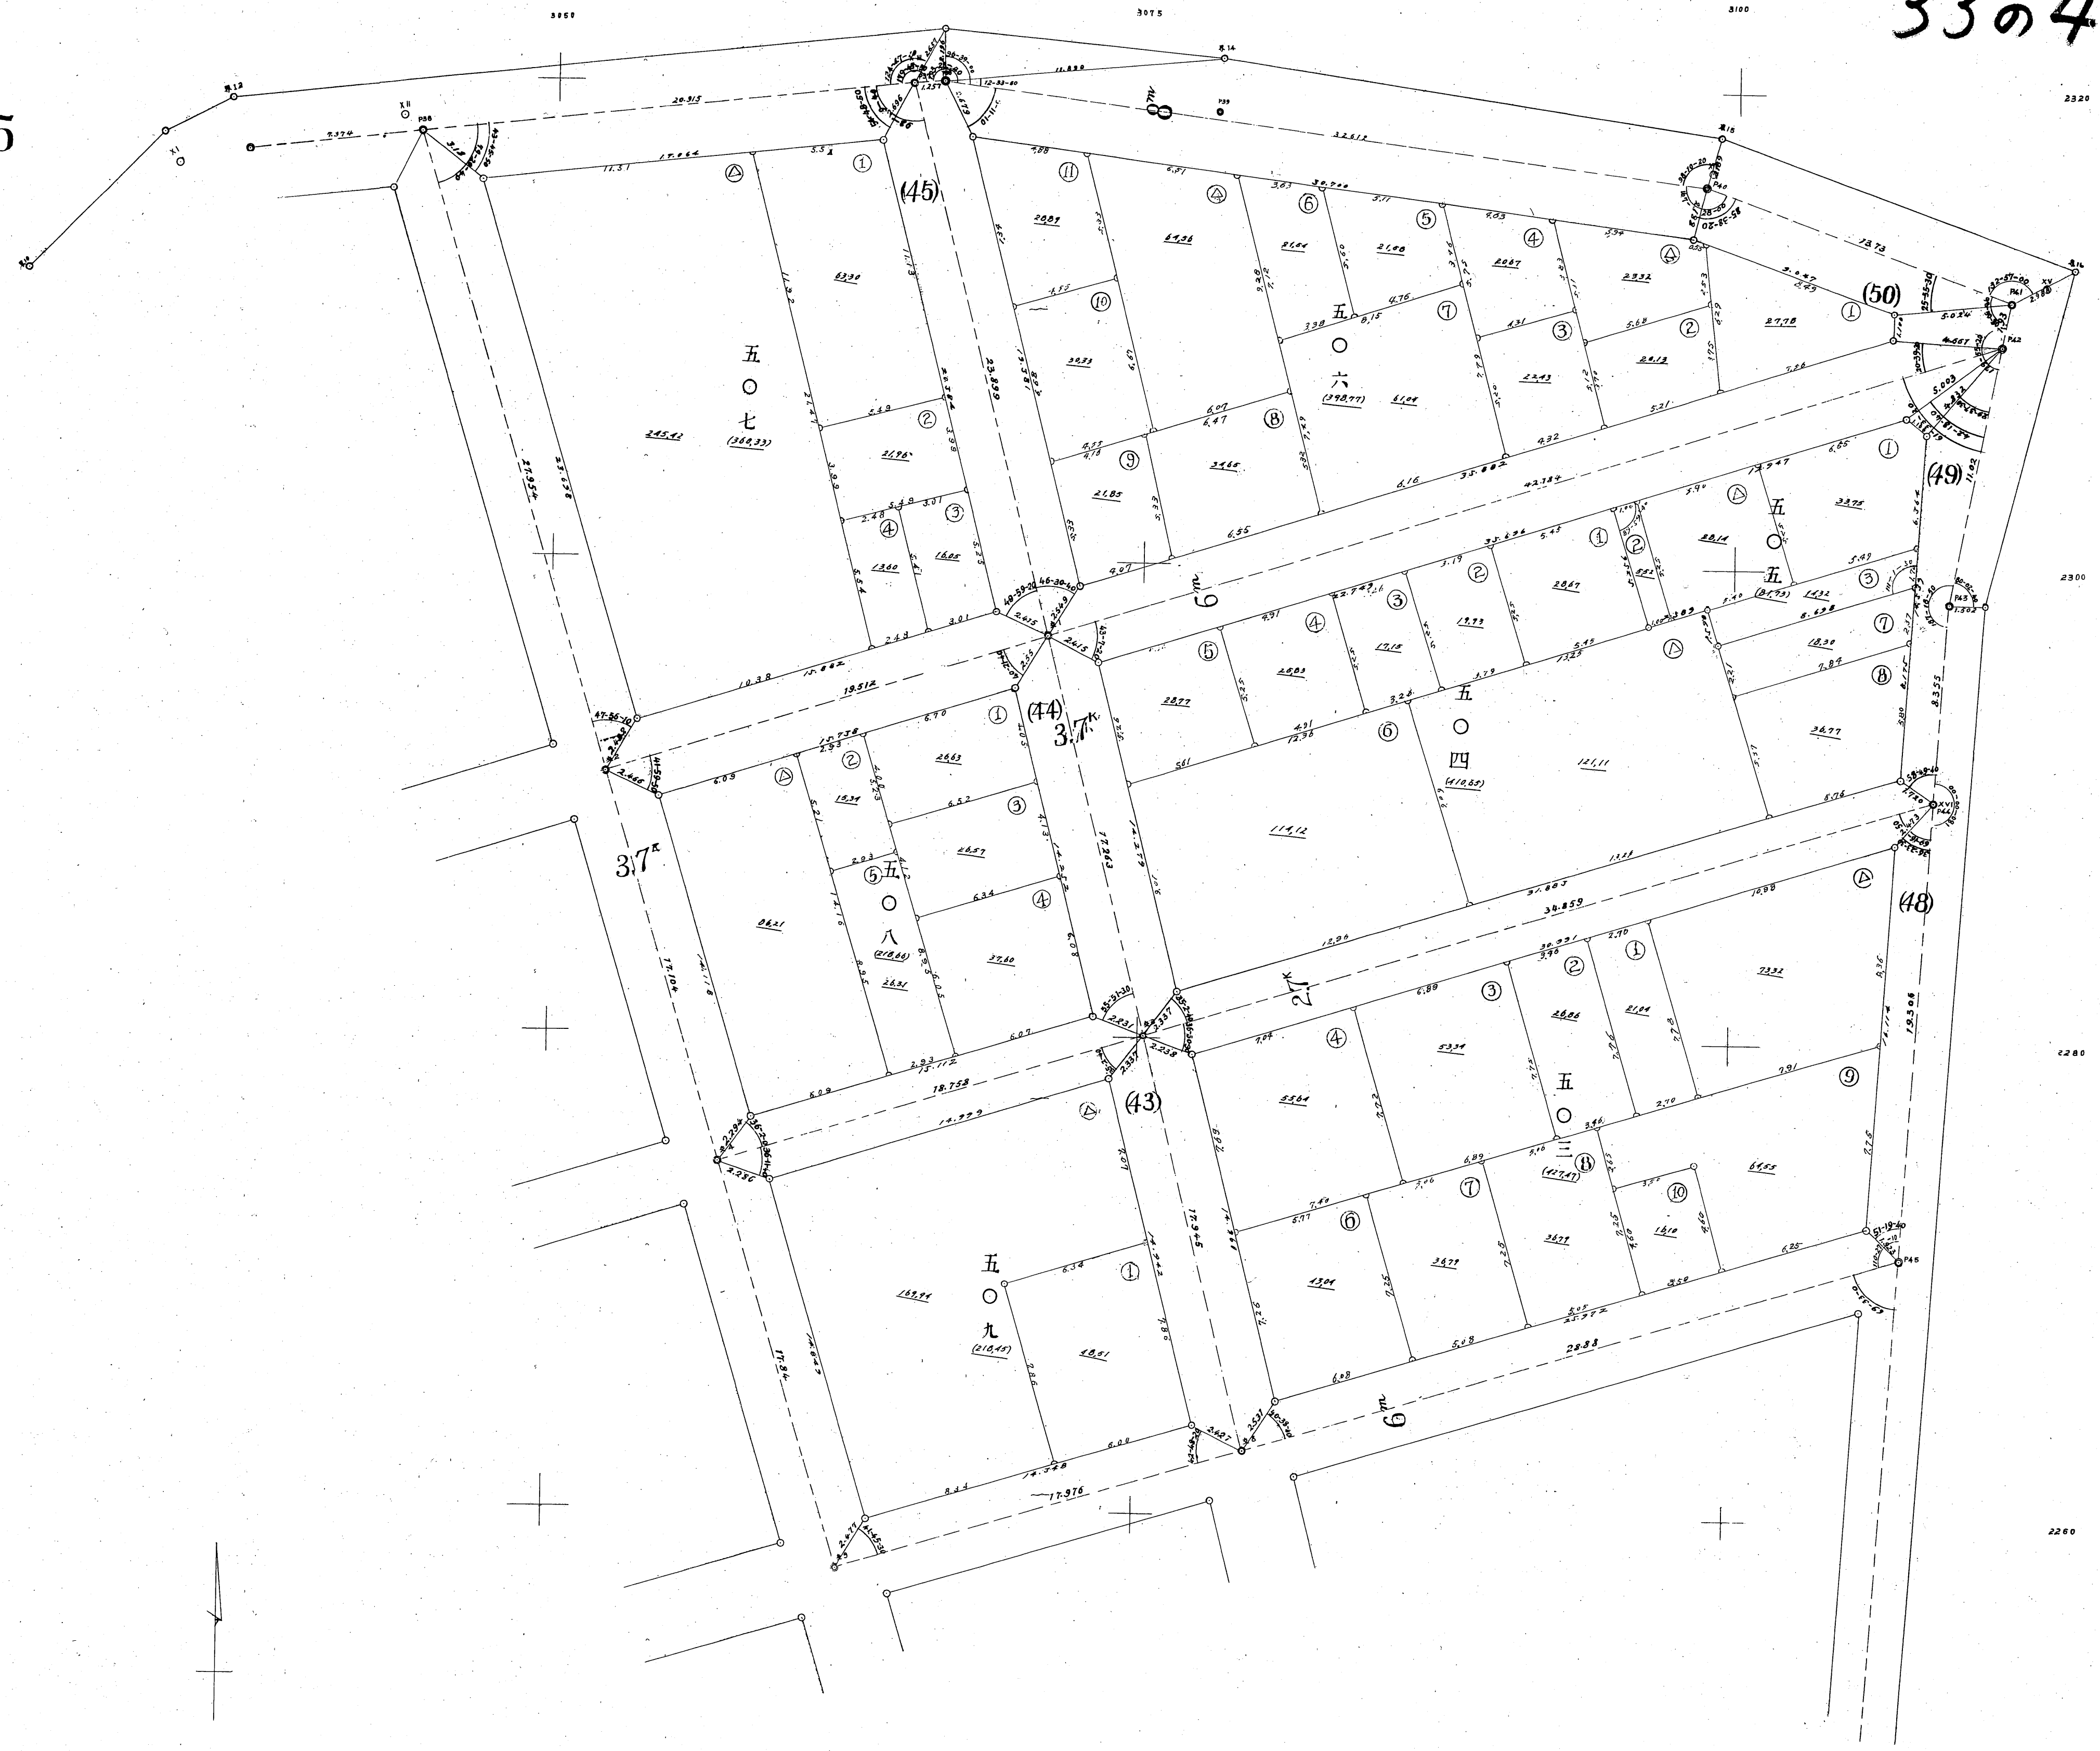




33の5



11

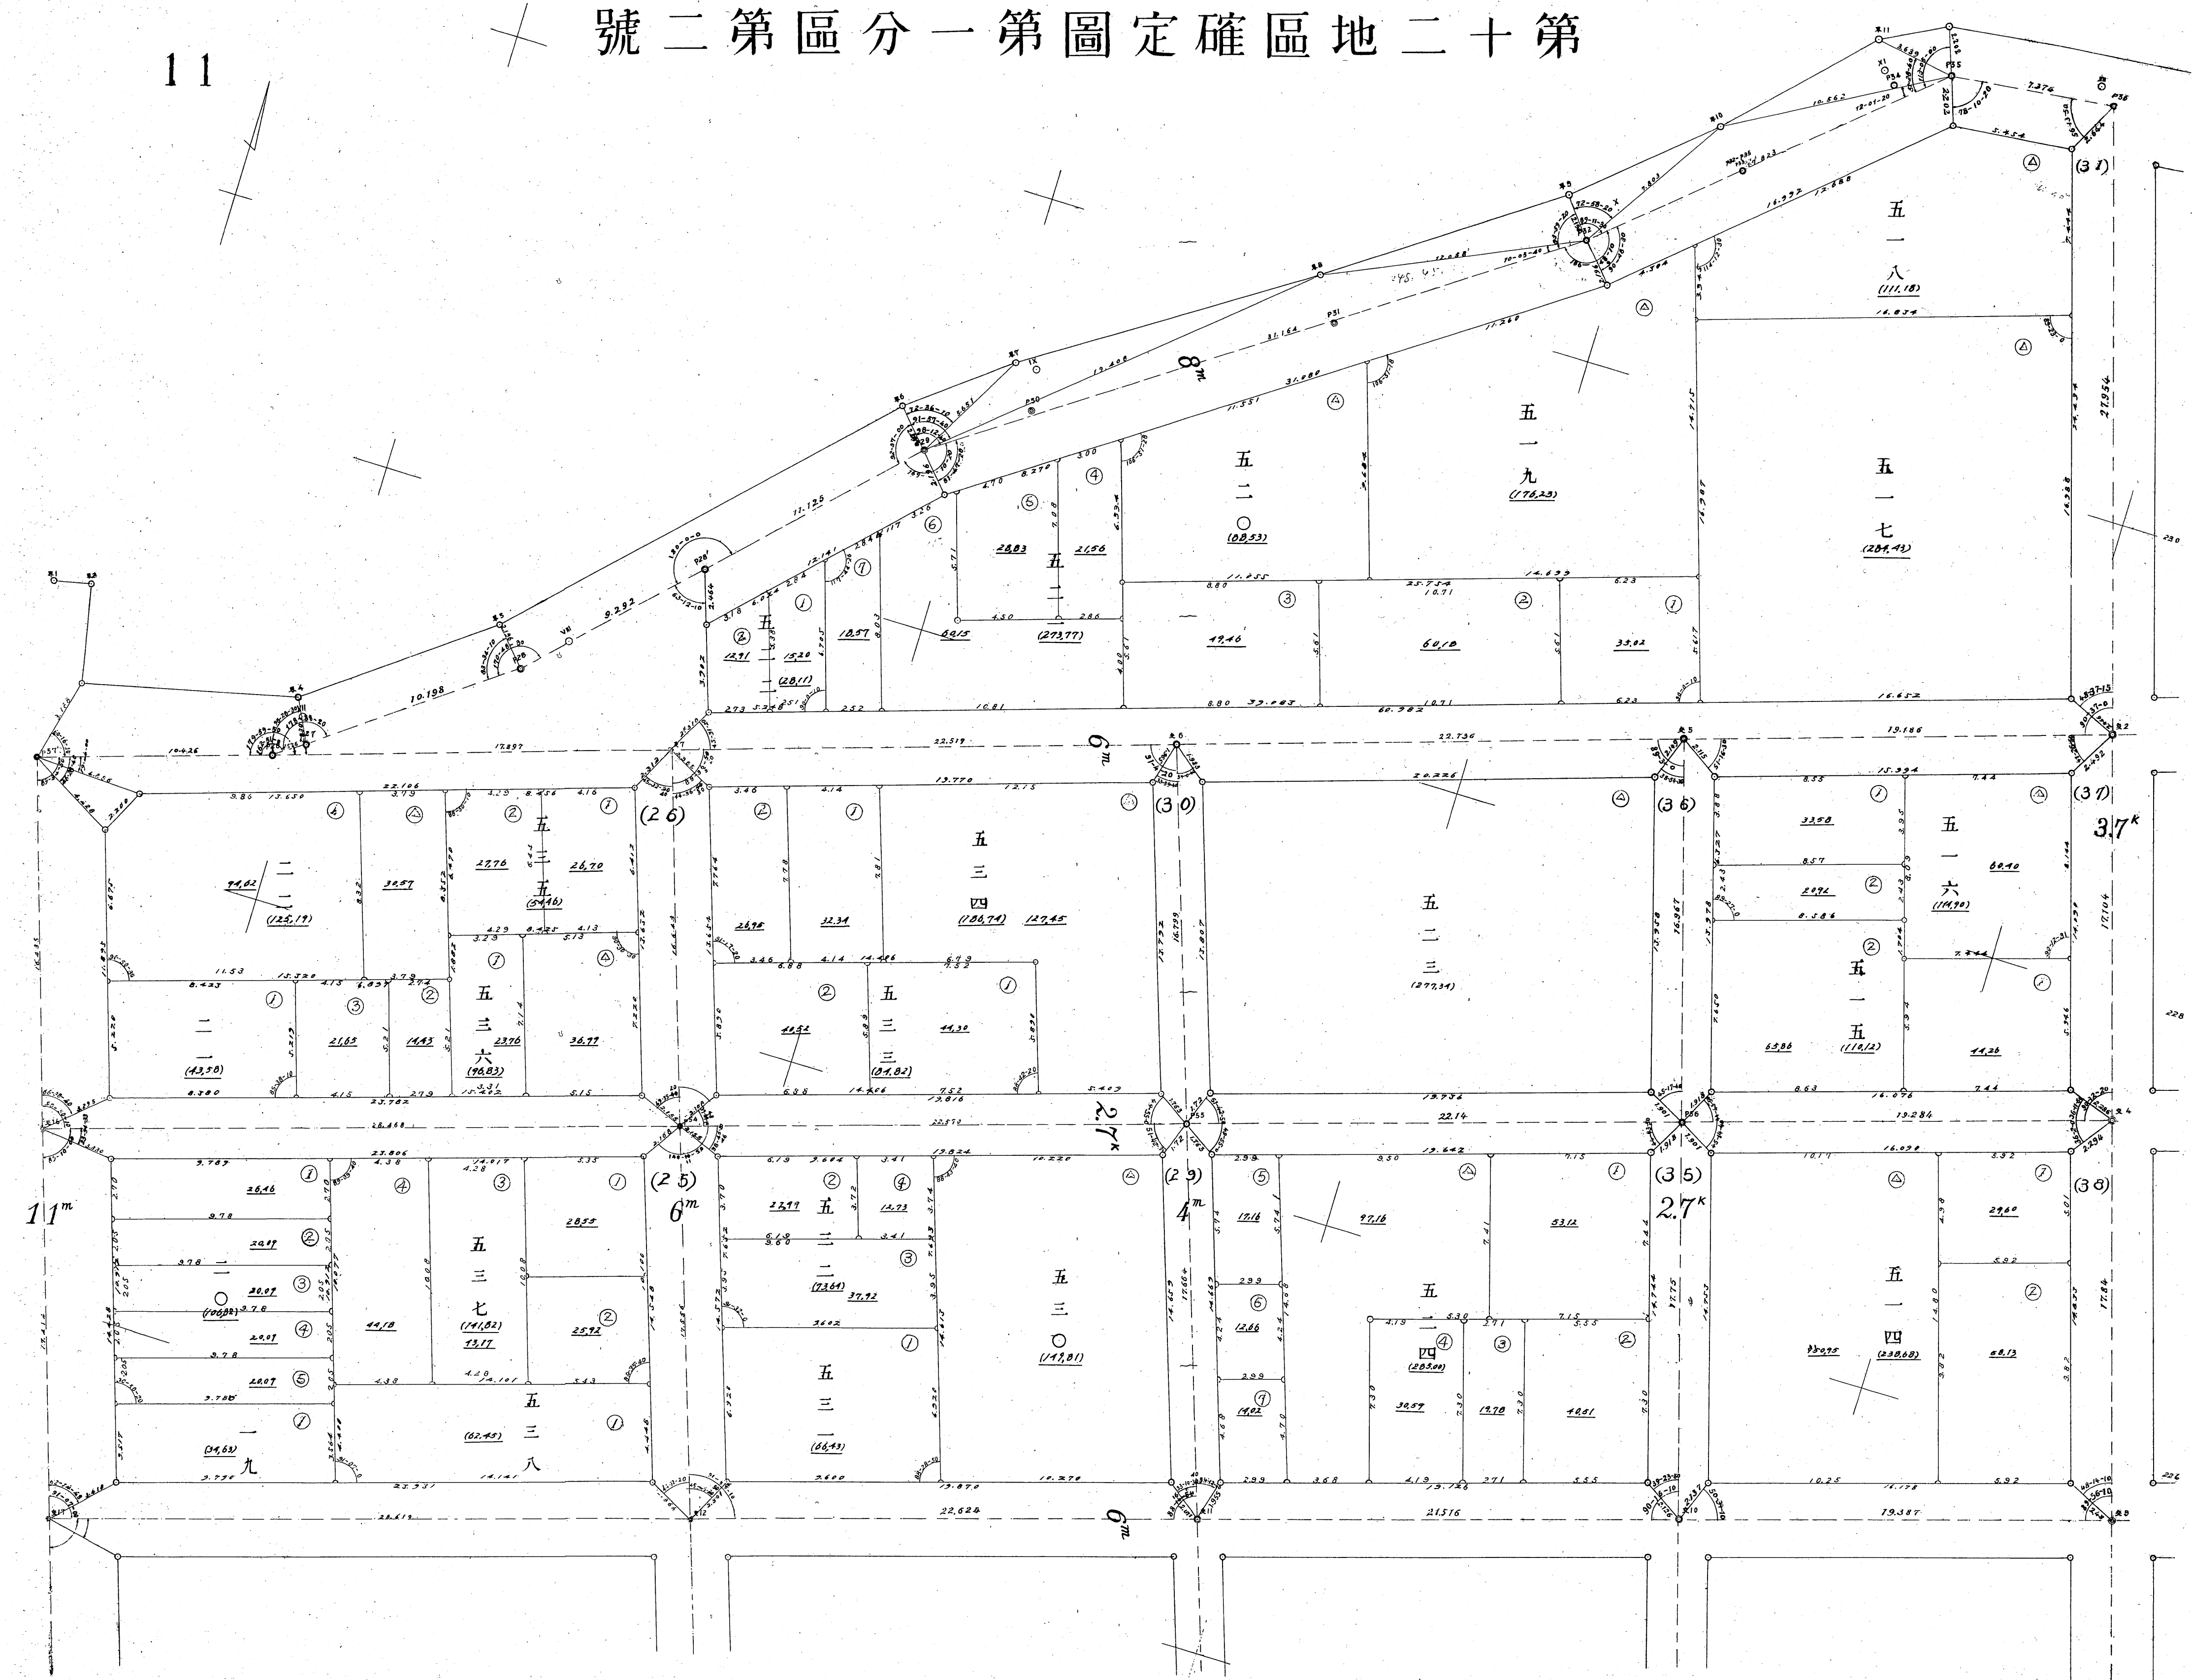

3306


14

第十二地區確定圖第一分區第三號

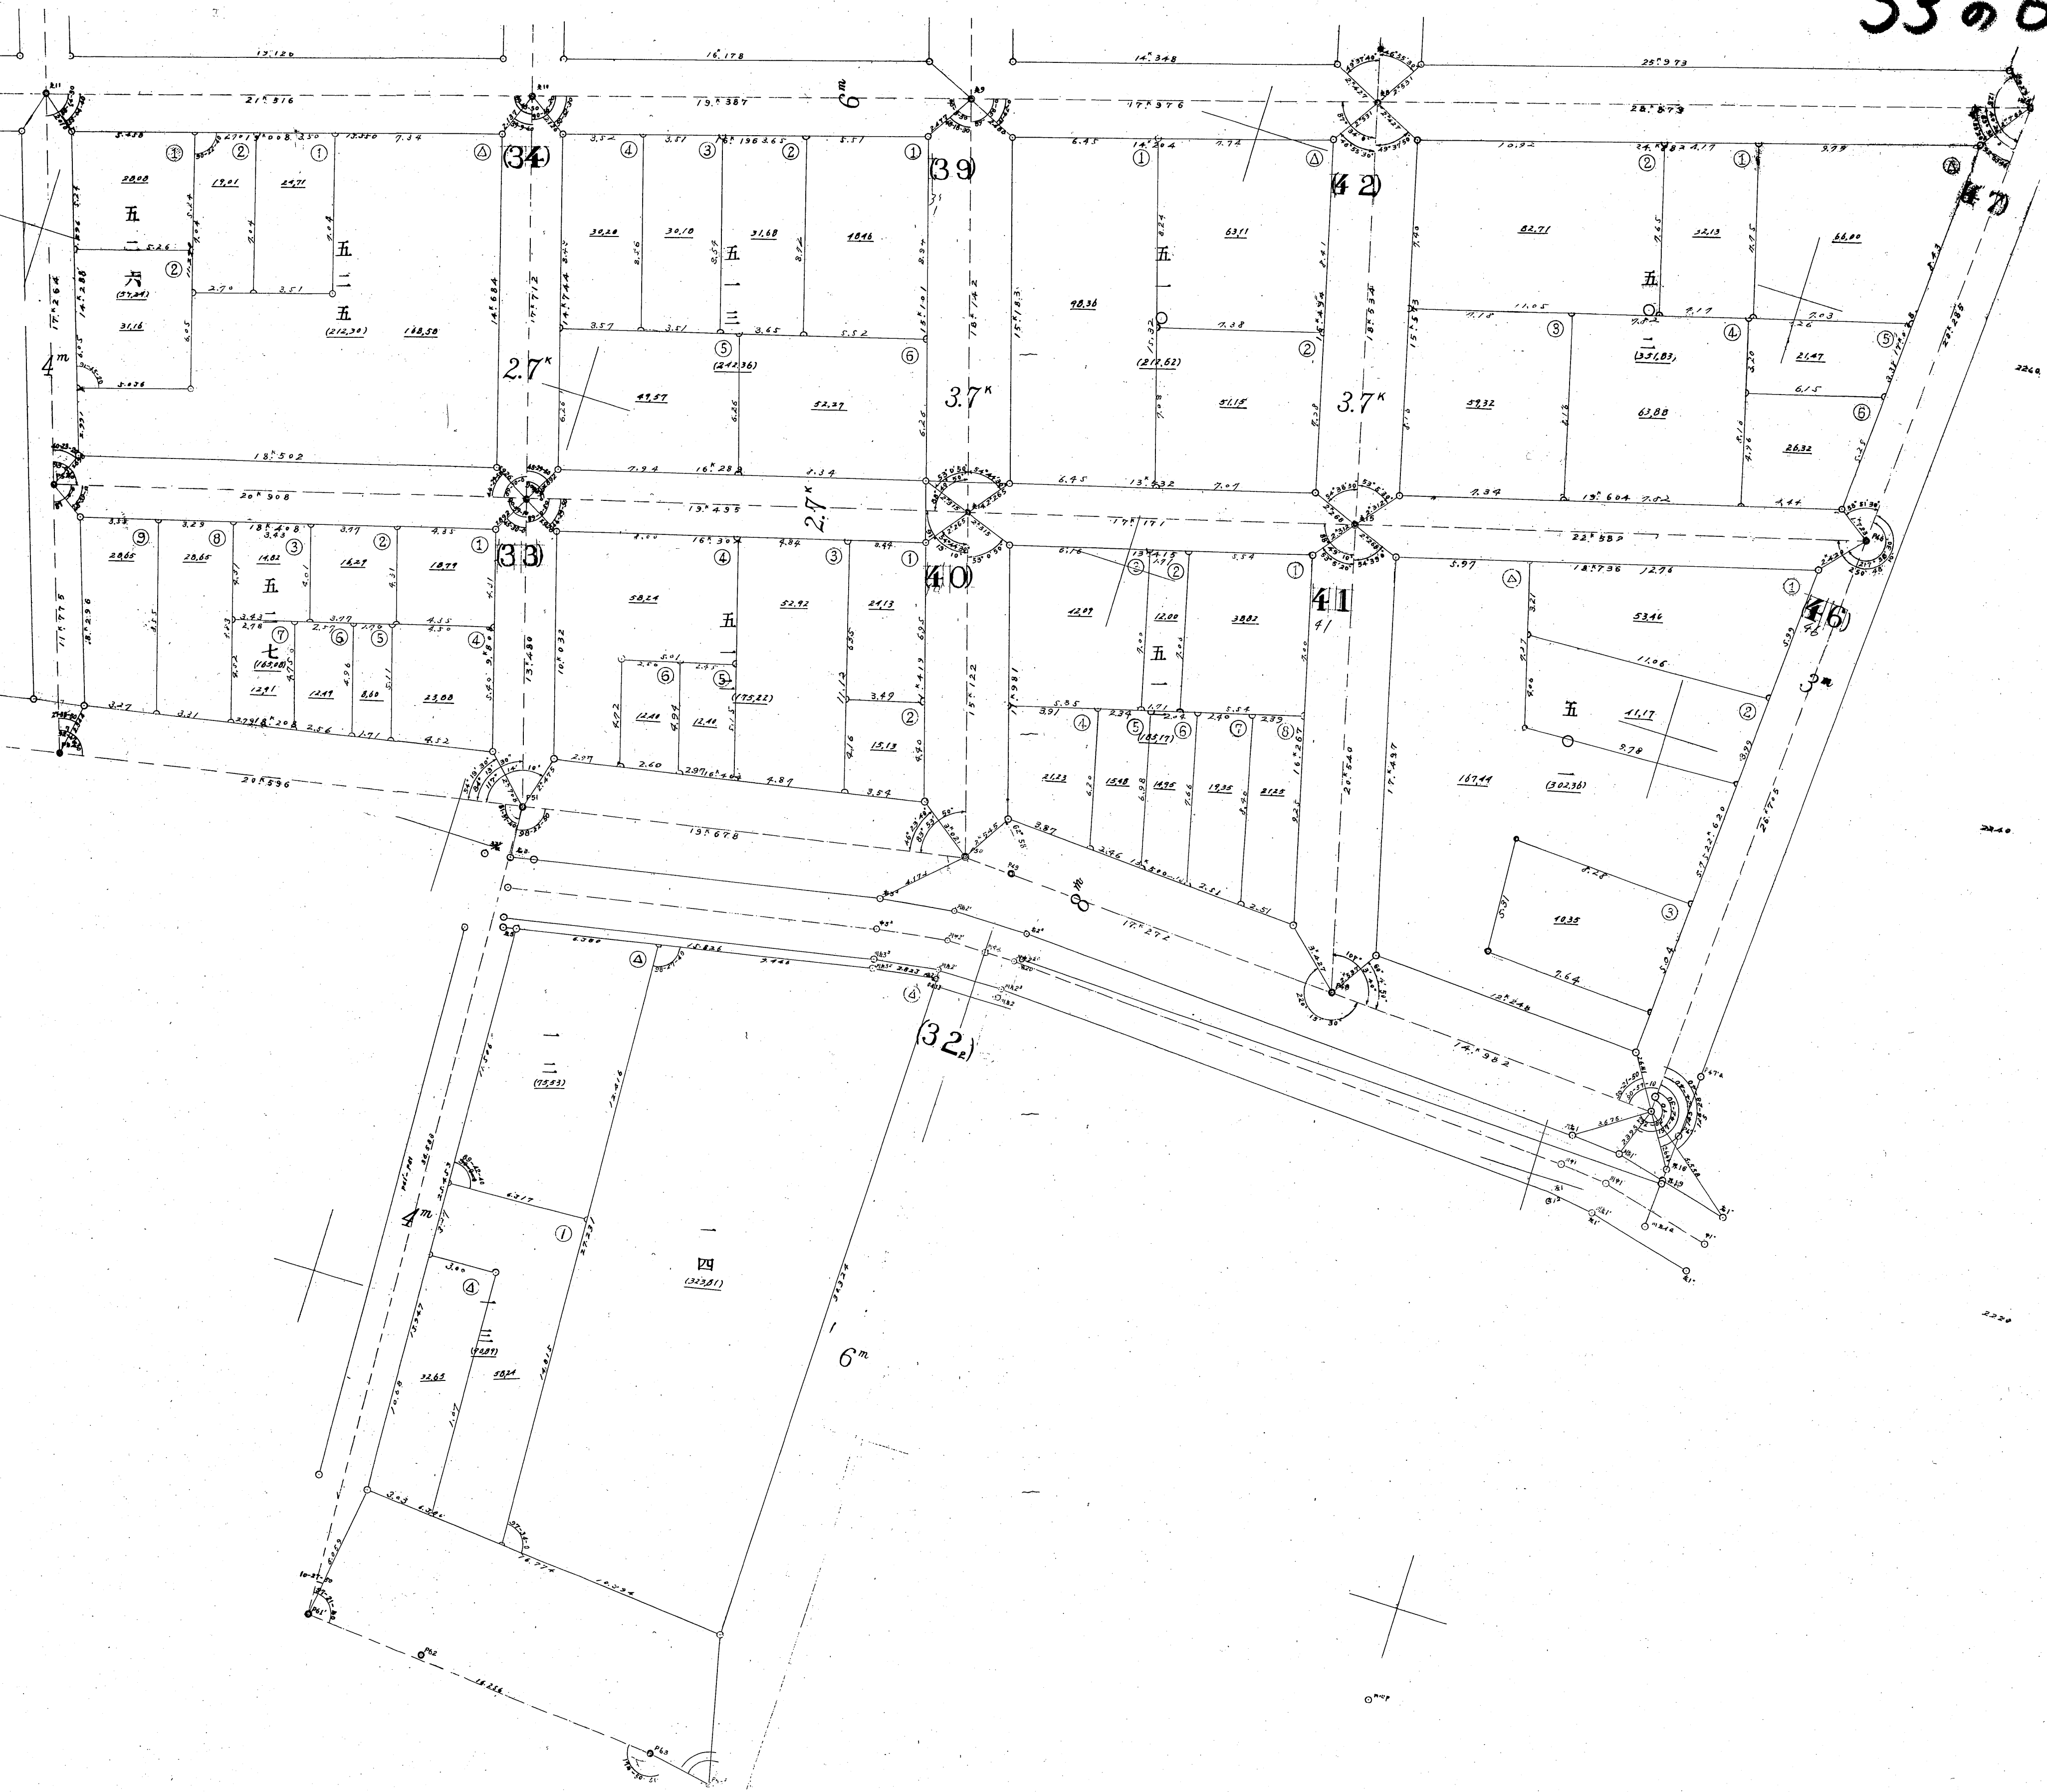

第十二地區確定圖第一分區第四號




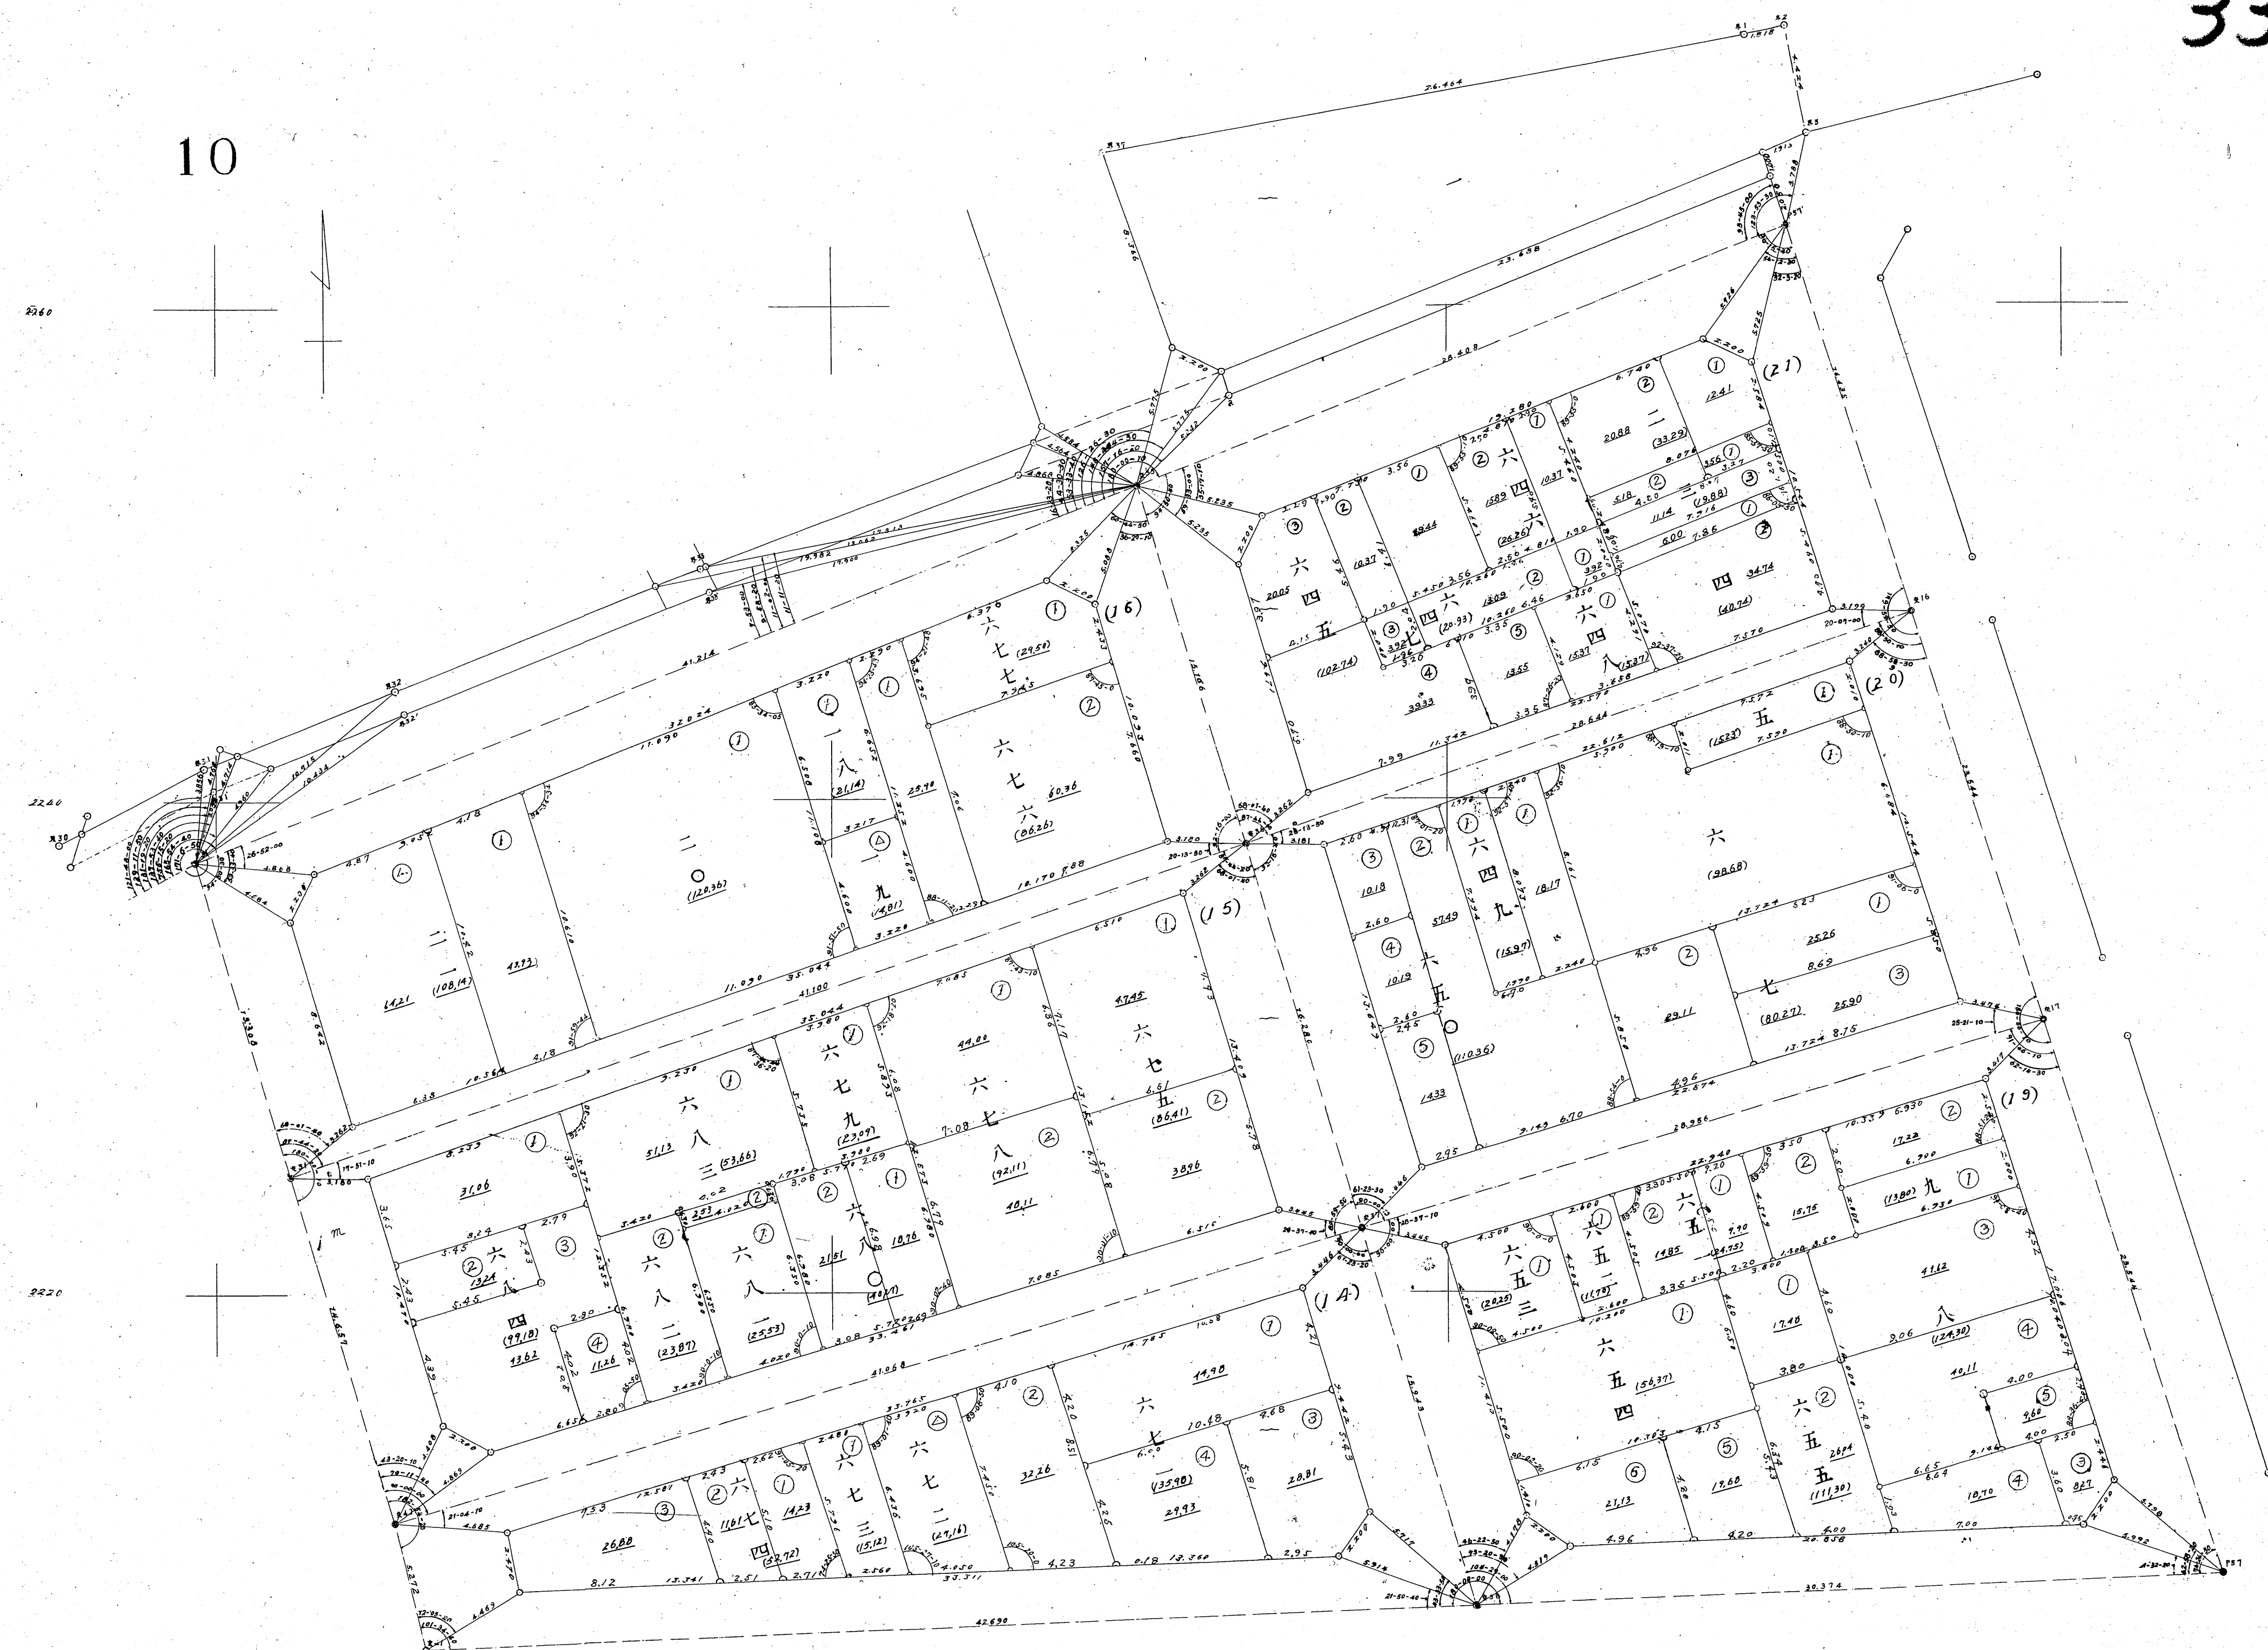


號一第區分二第圖定確區地二十第




號二第區分二第圖定確區地二十第

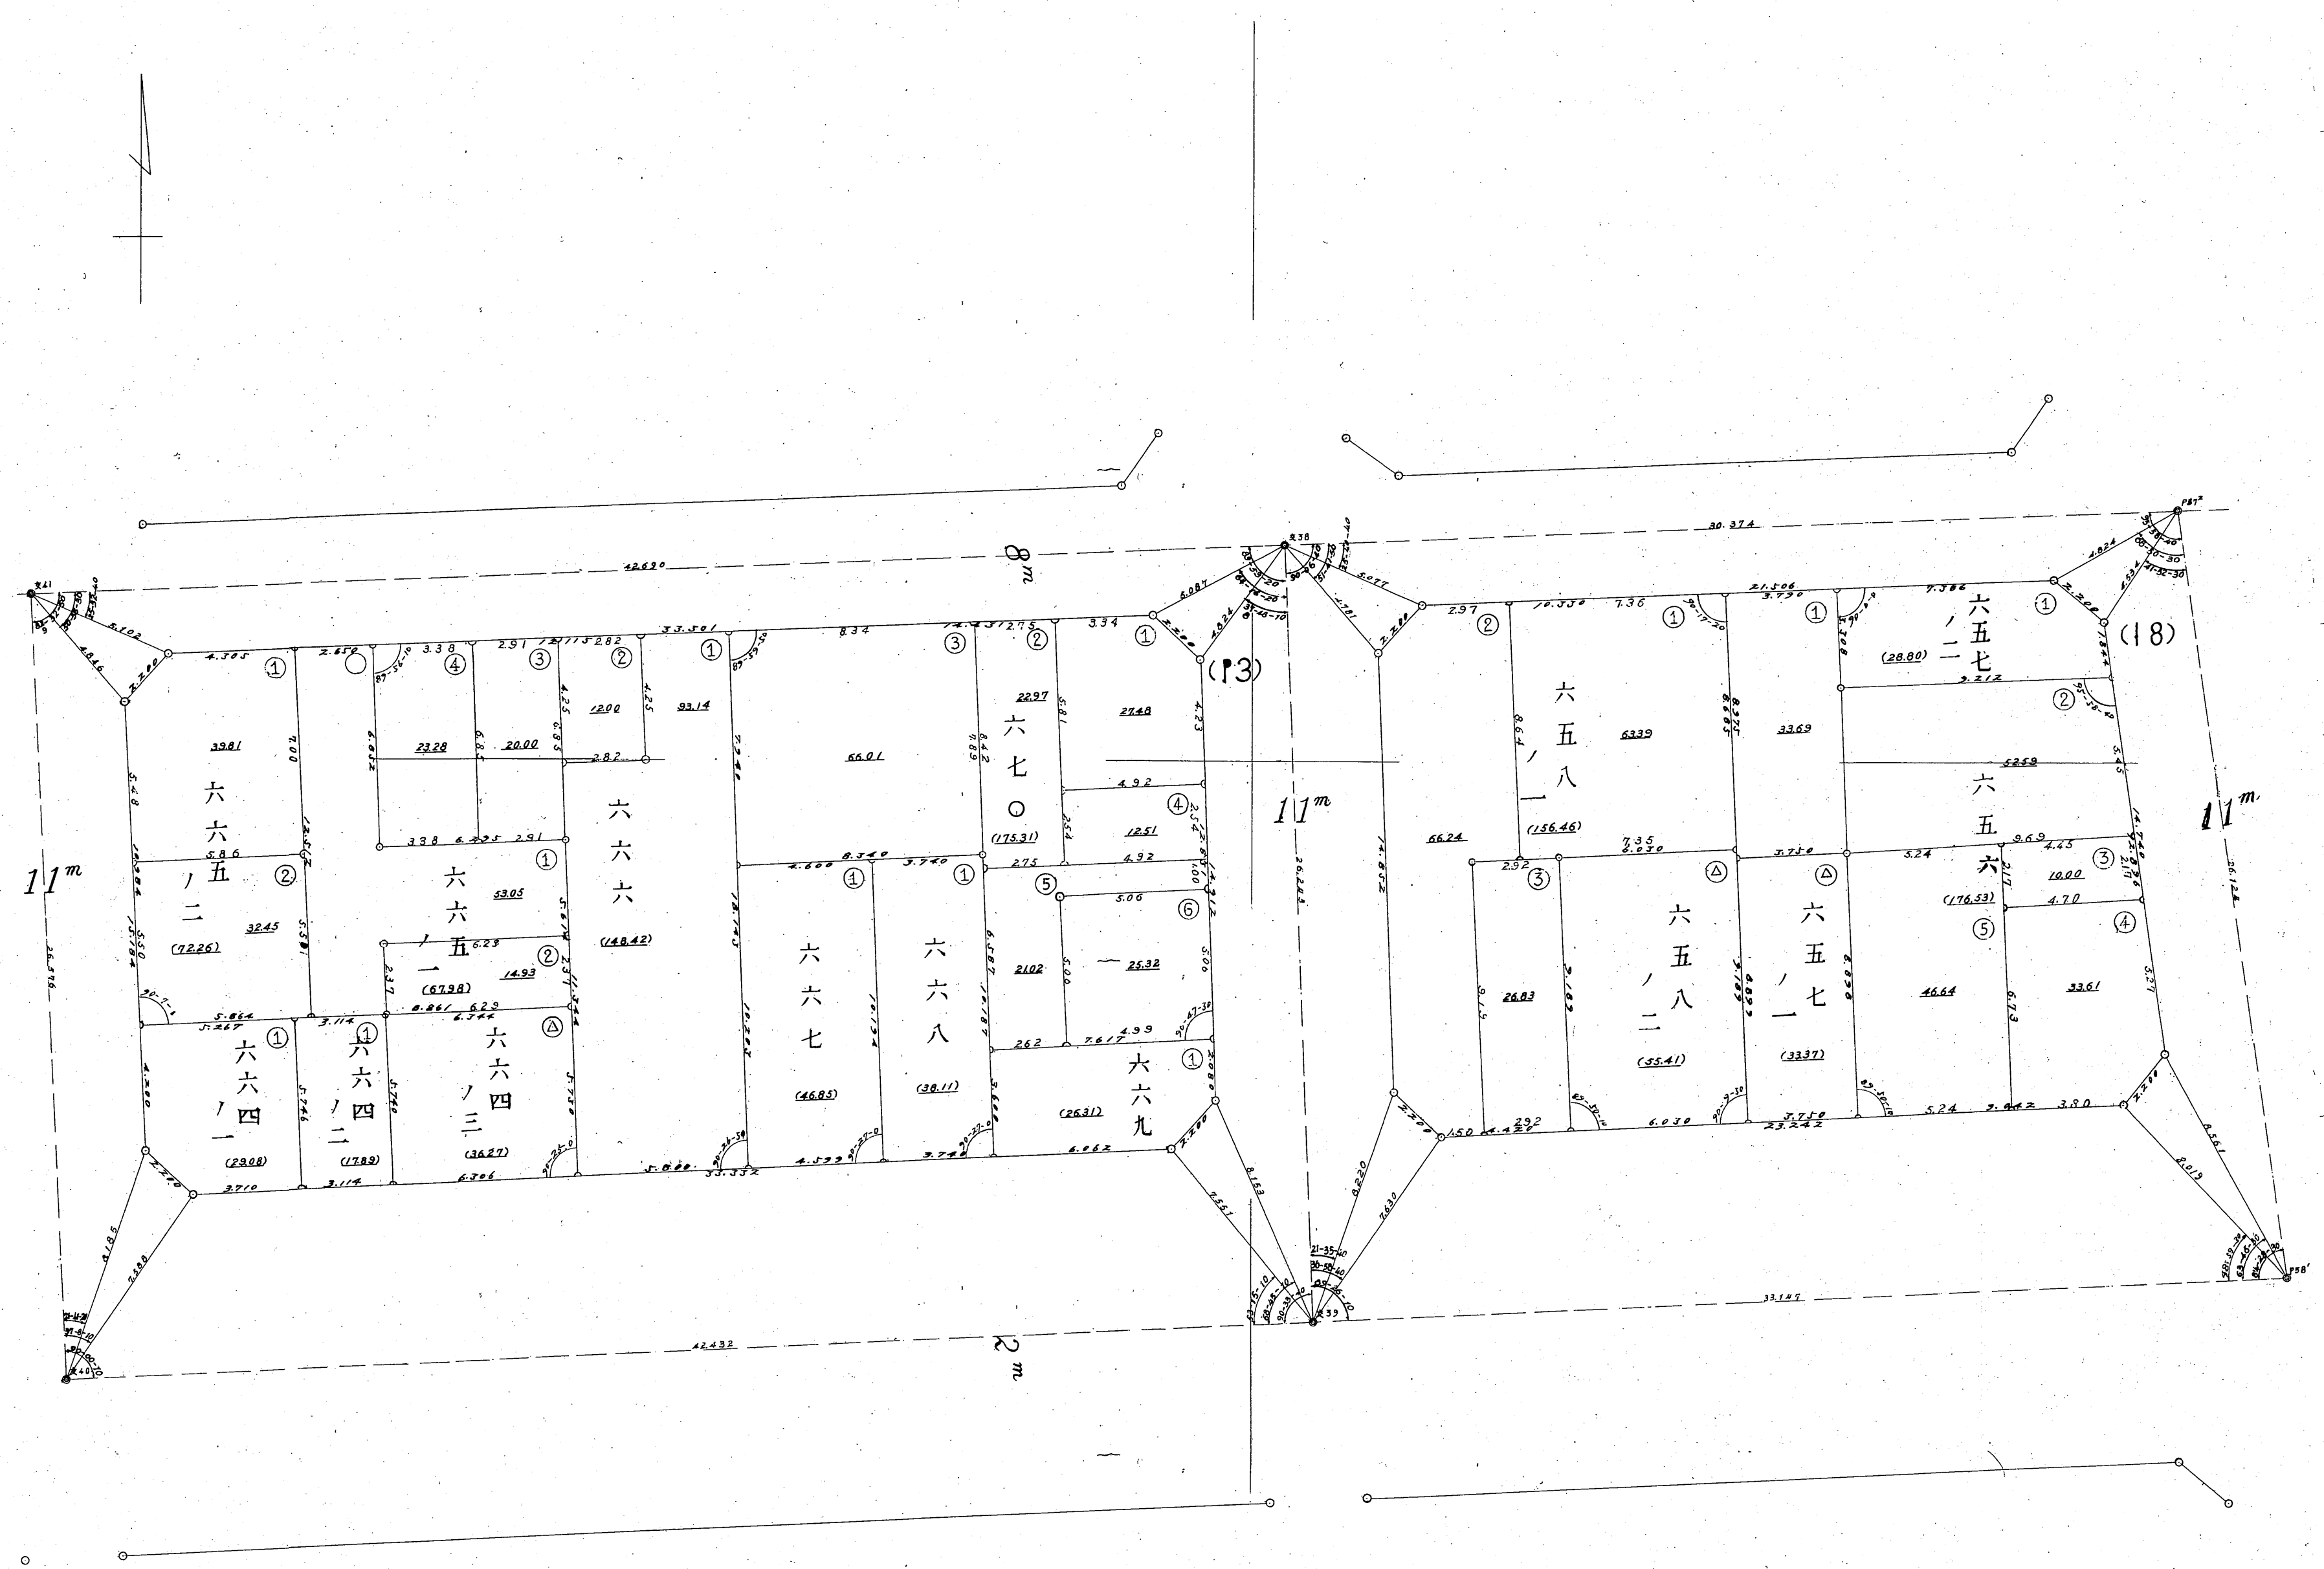



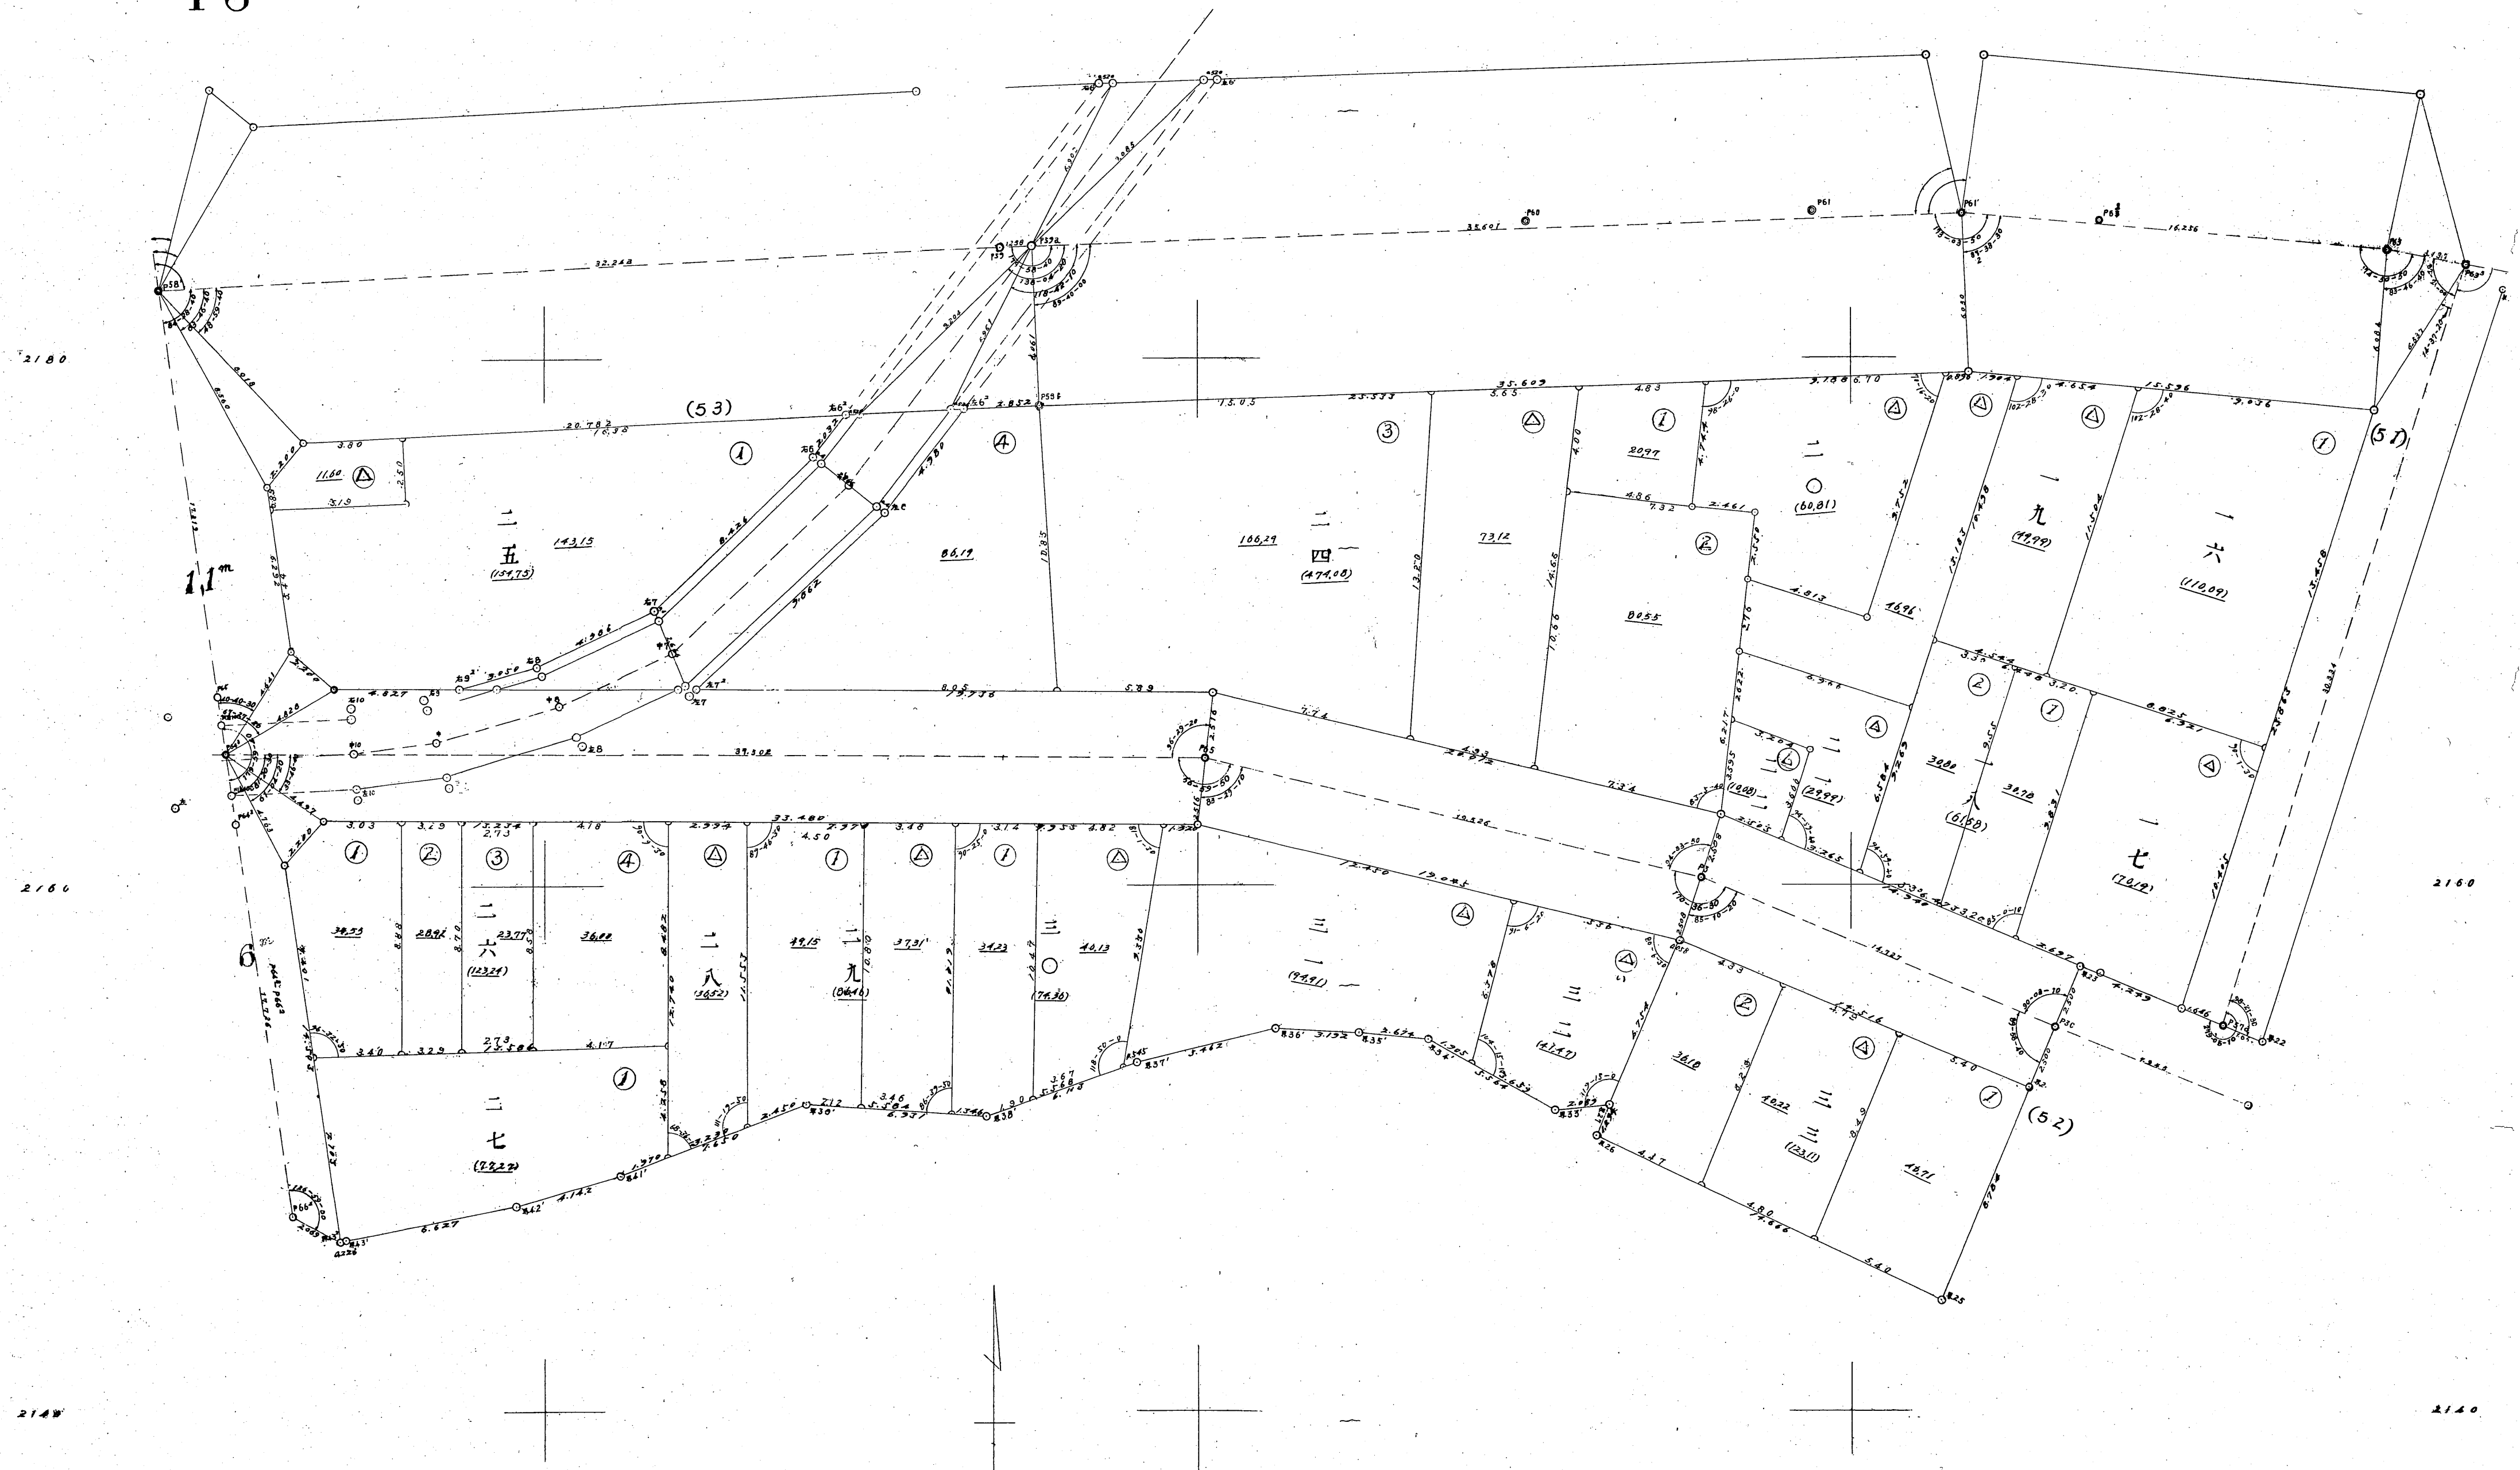

第二十地段區確定圖第三分區第一號

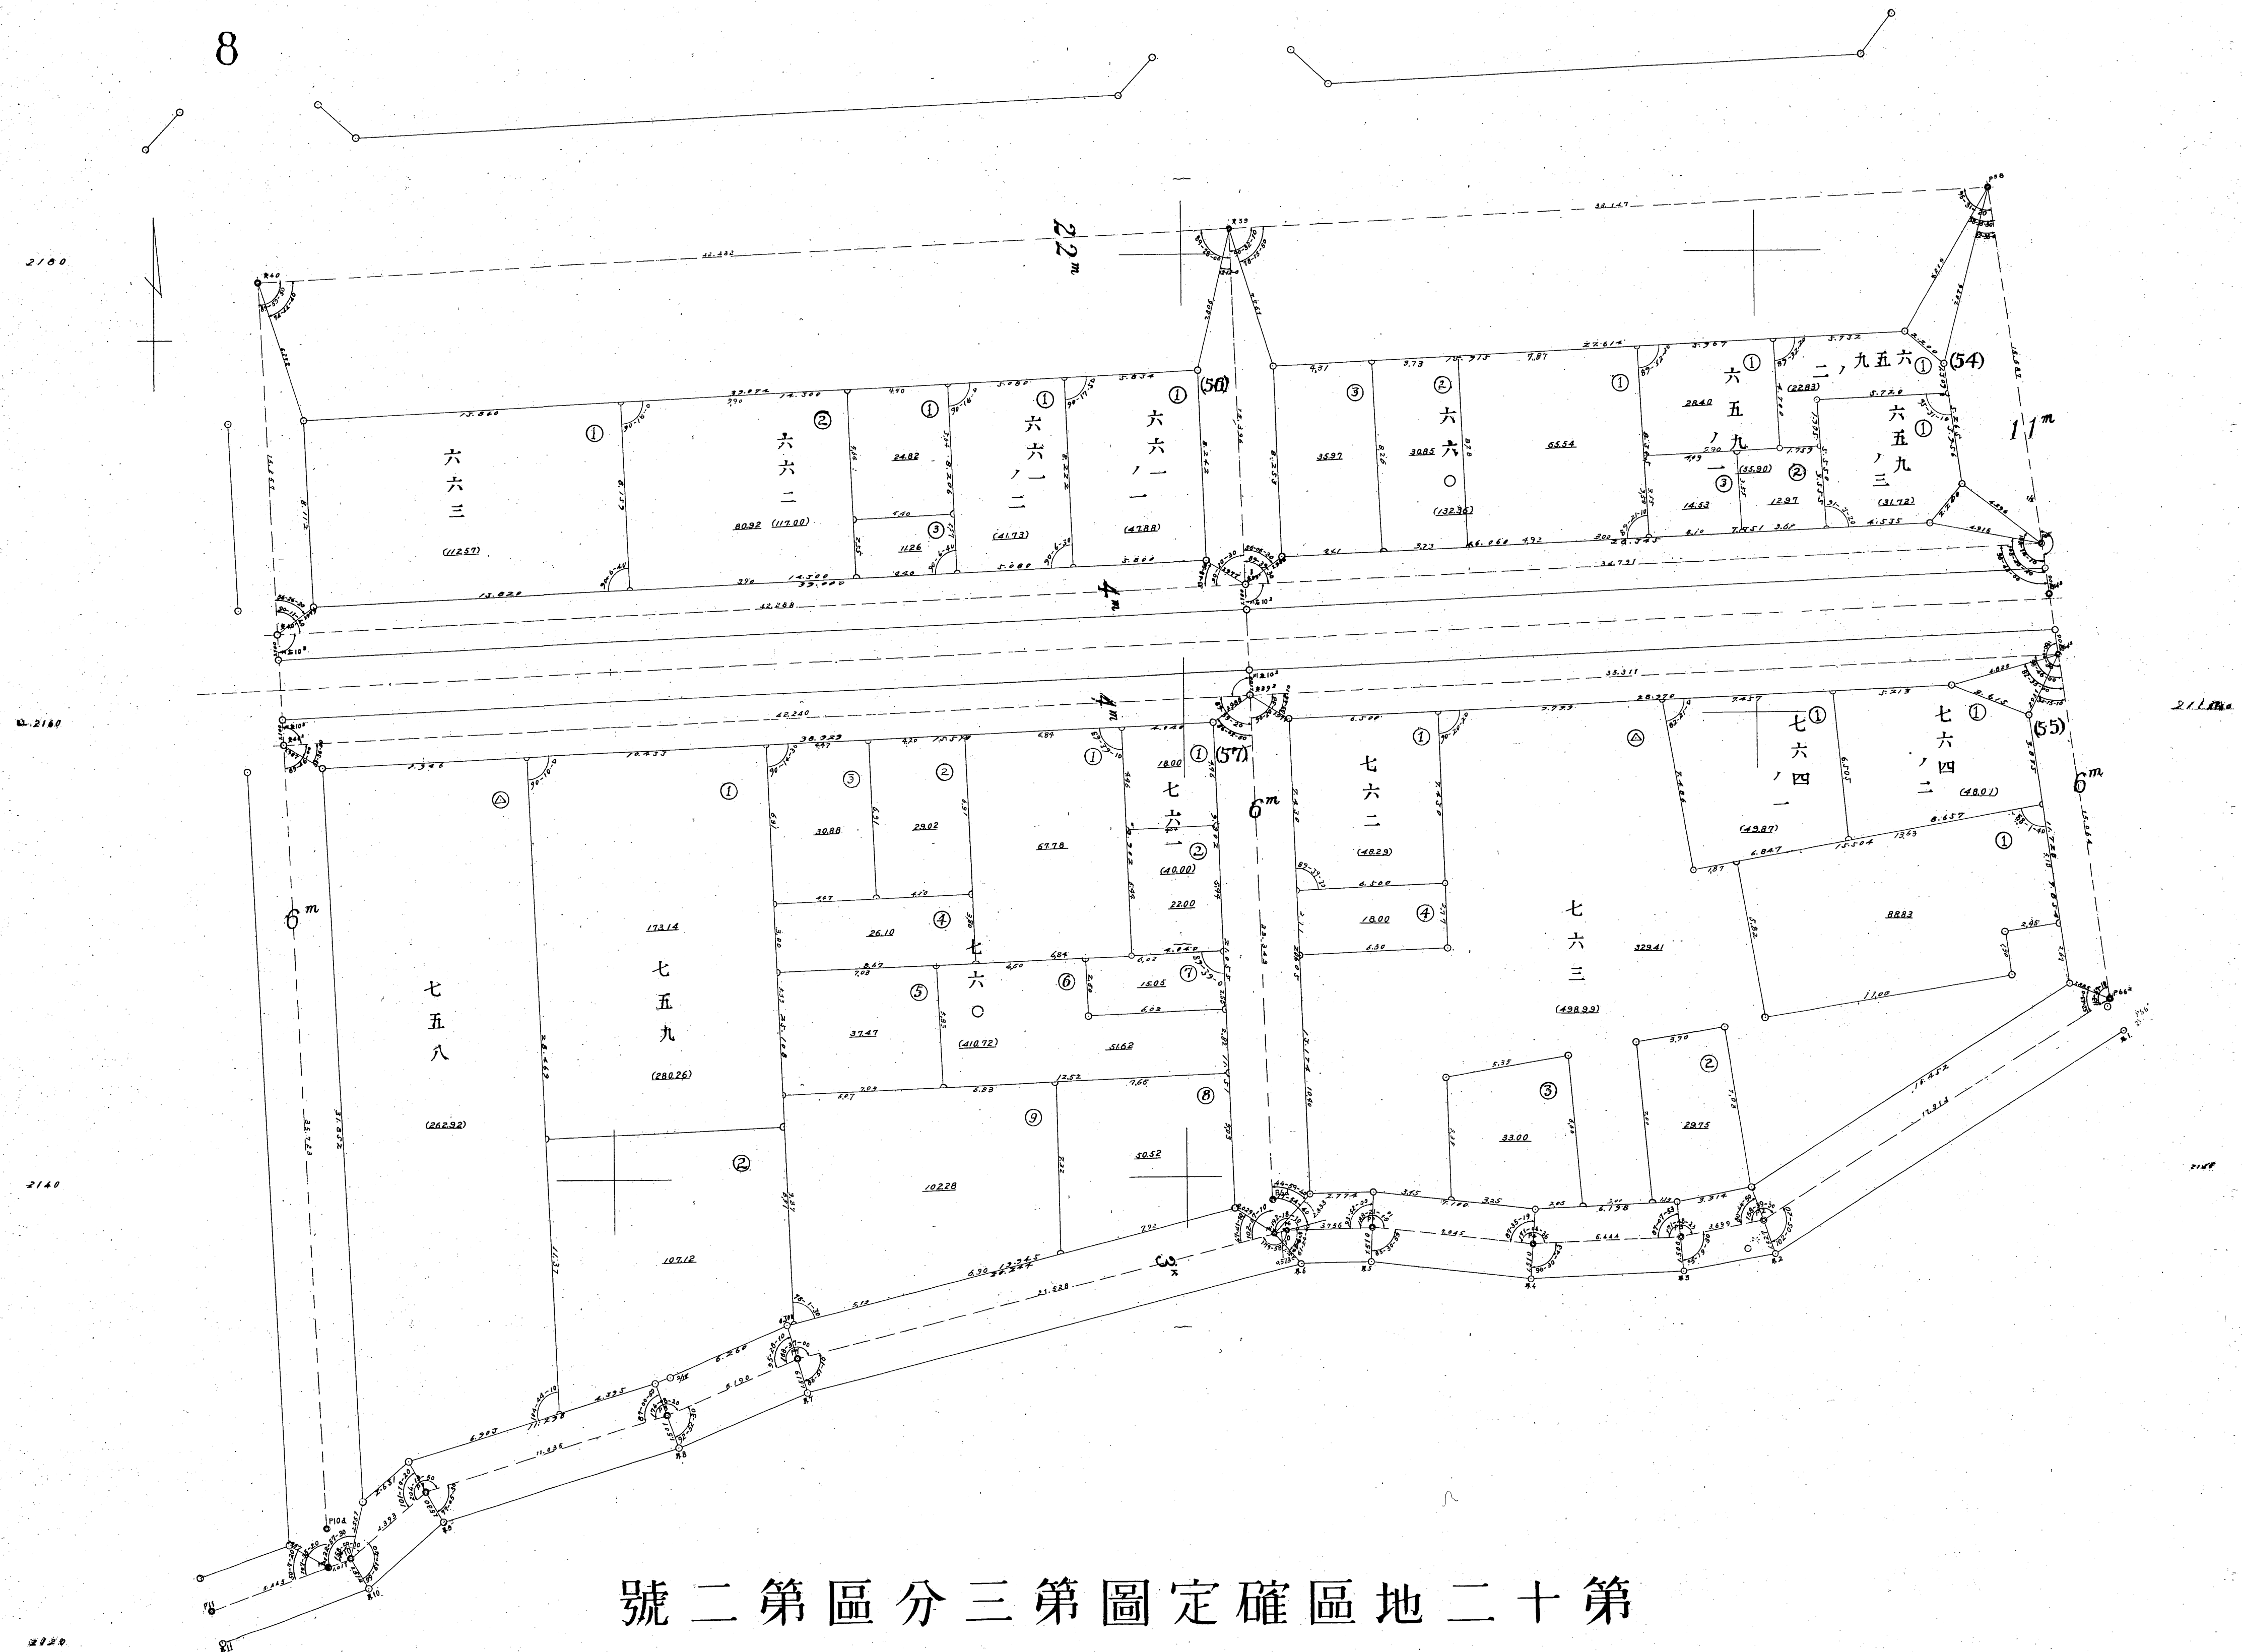





第二十地確區圖第三分區第三號

7



33014

第十二地區確定圖第四分區第一號

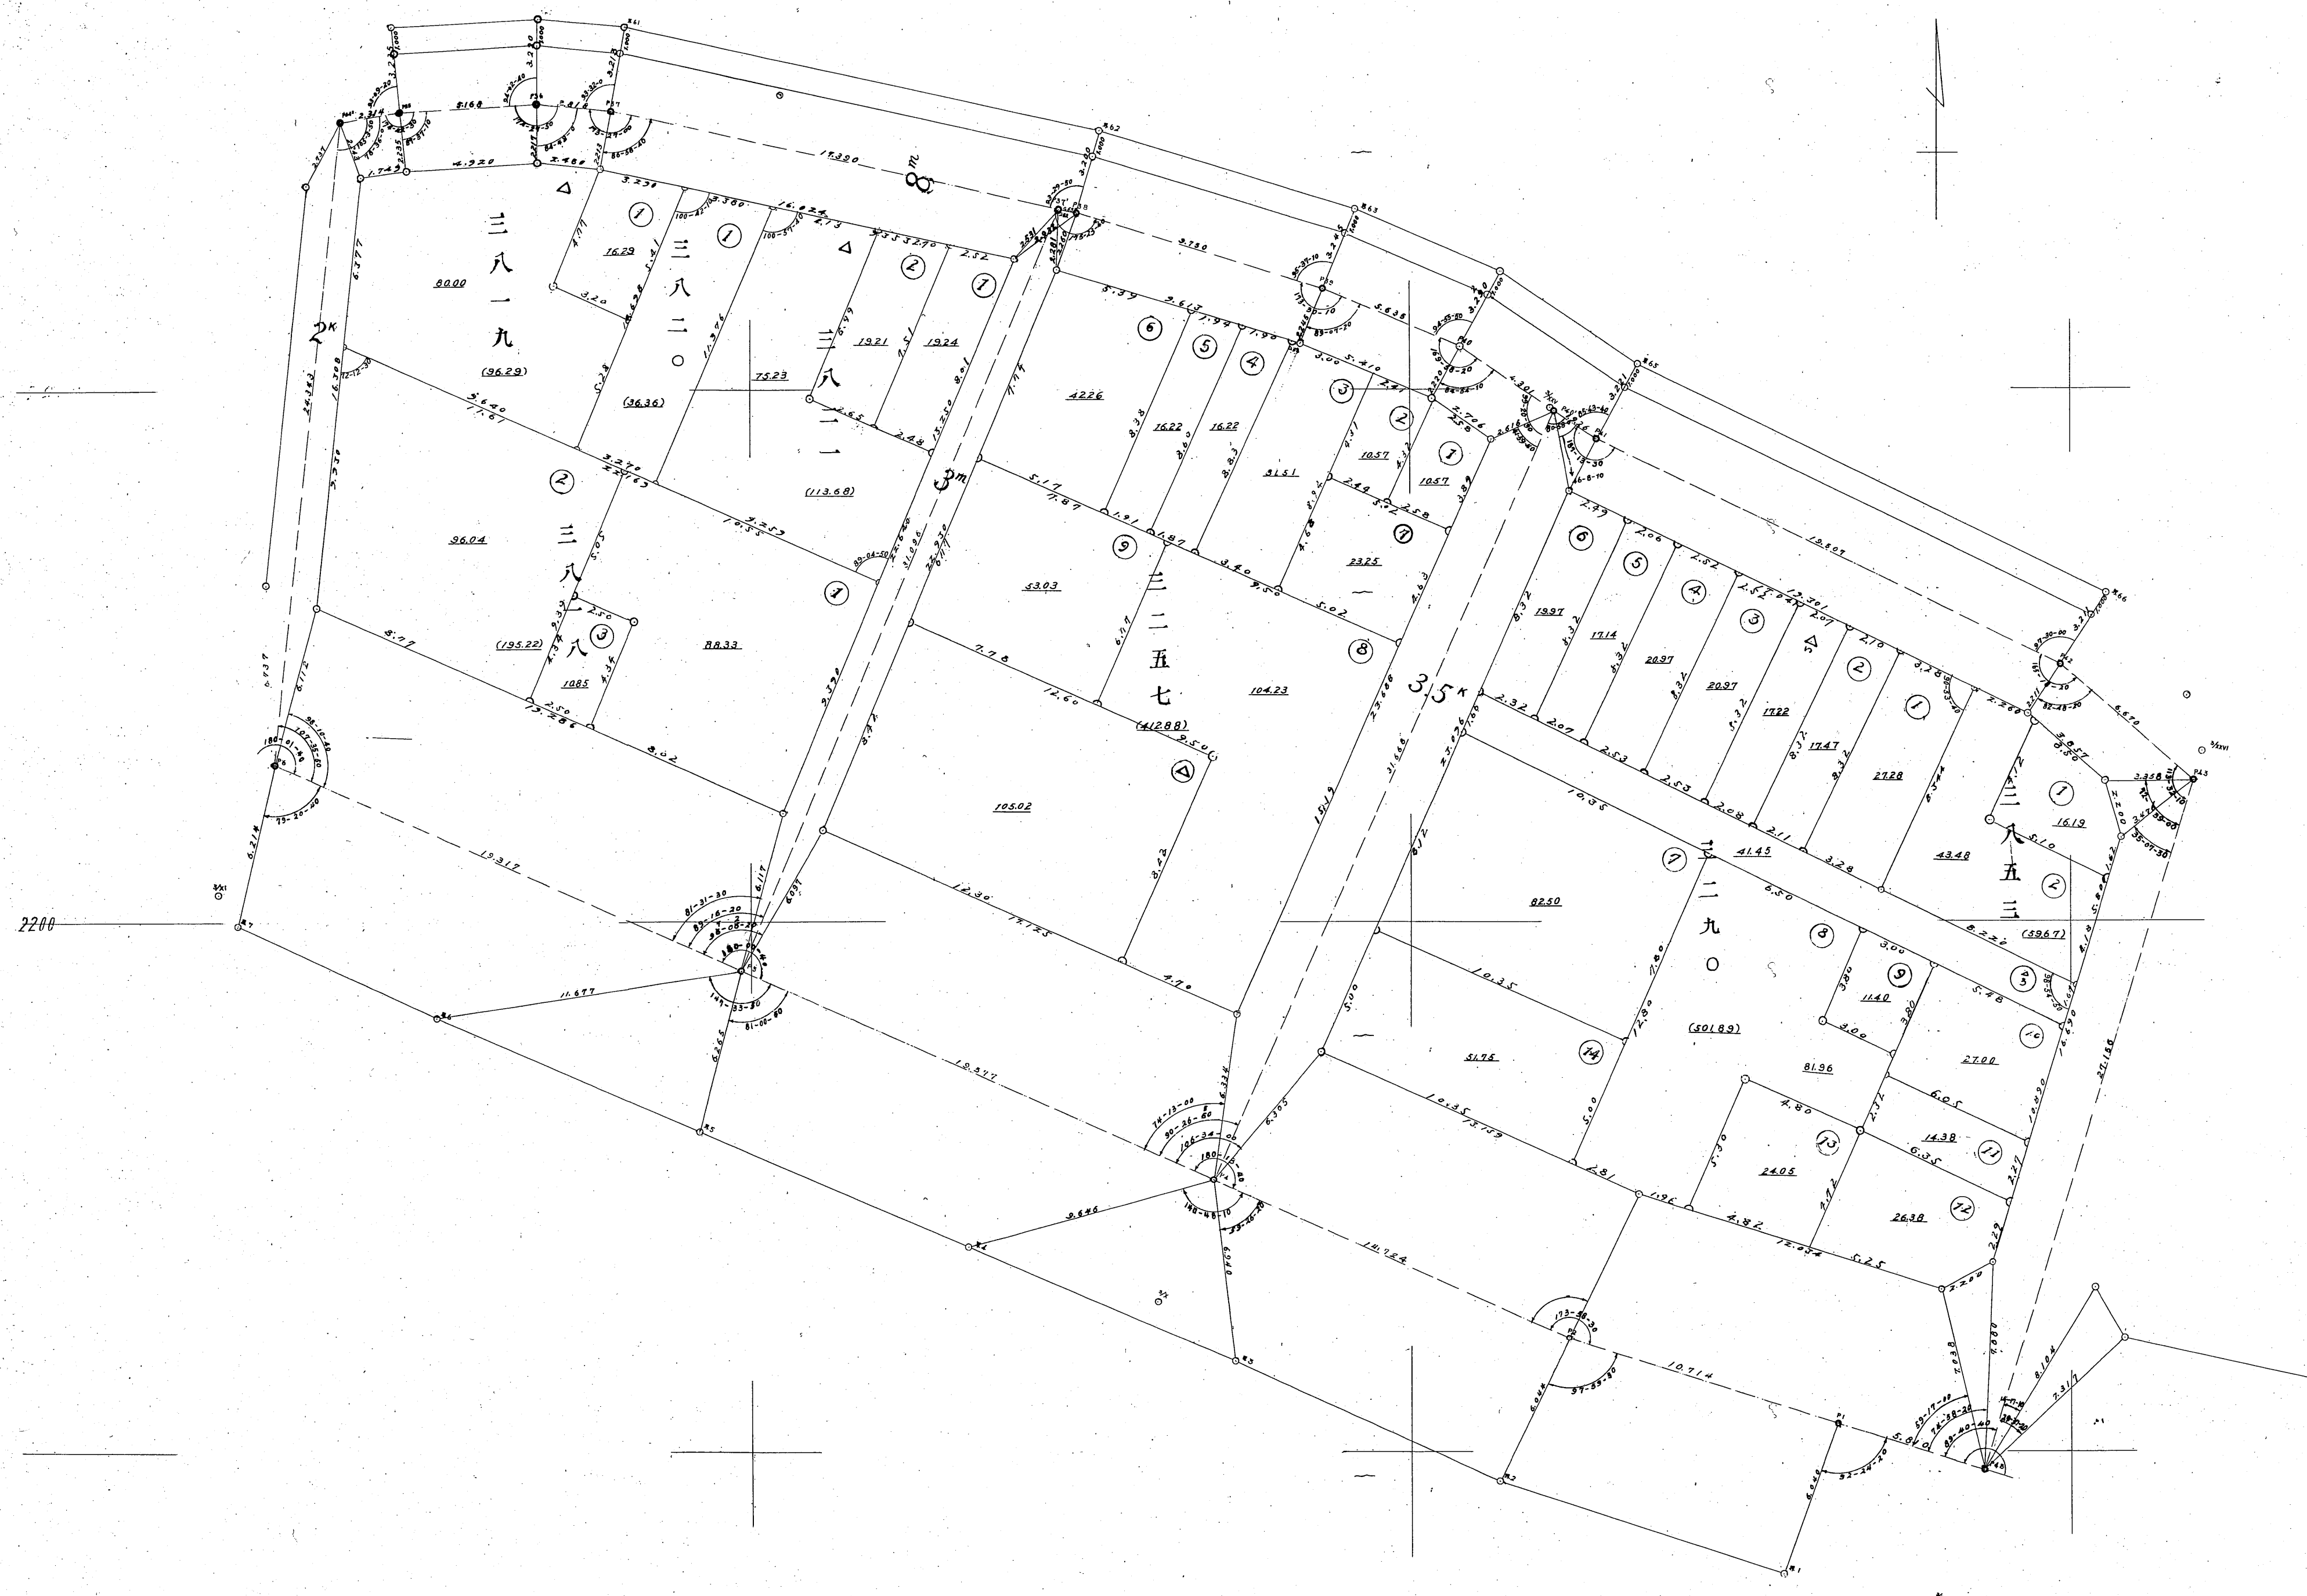


5

2400

2200


33015

第十二地區確定圖第四分區第二號

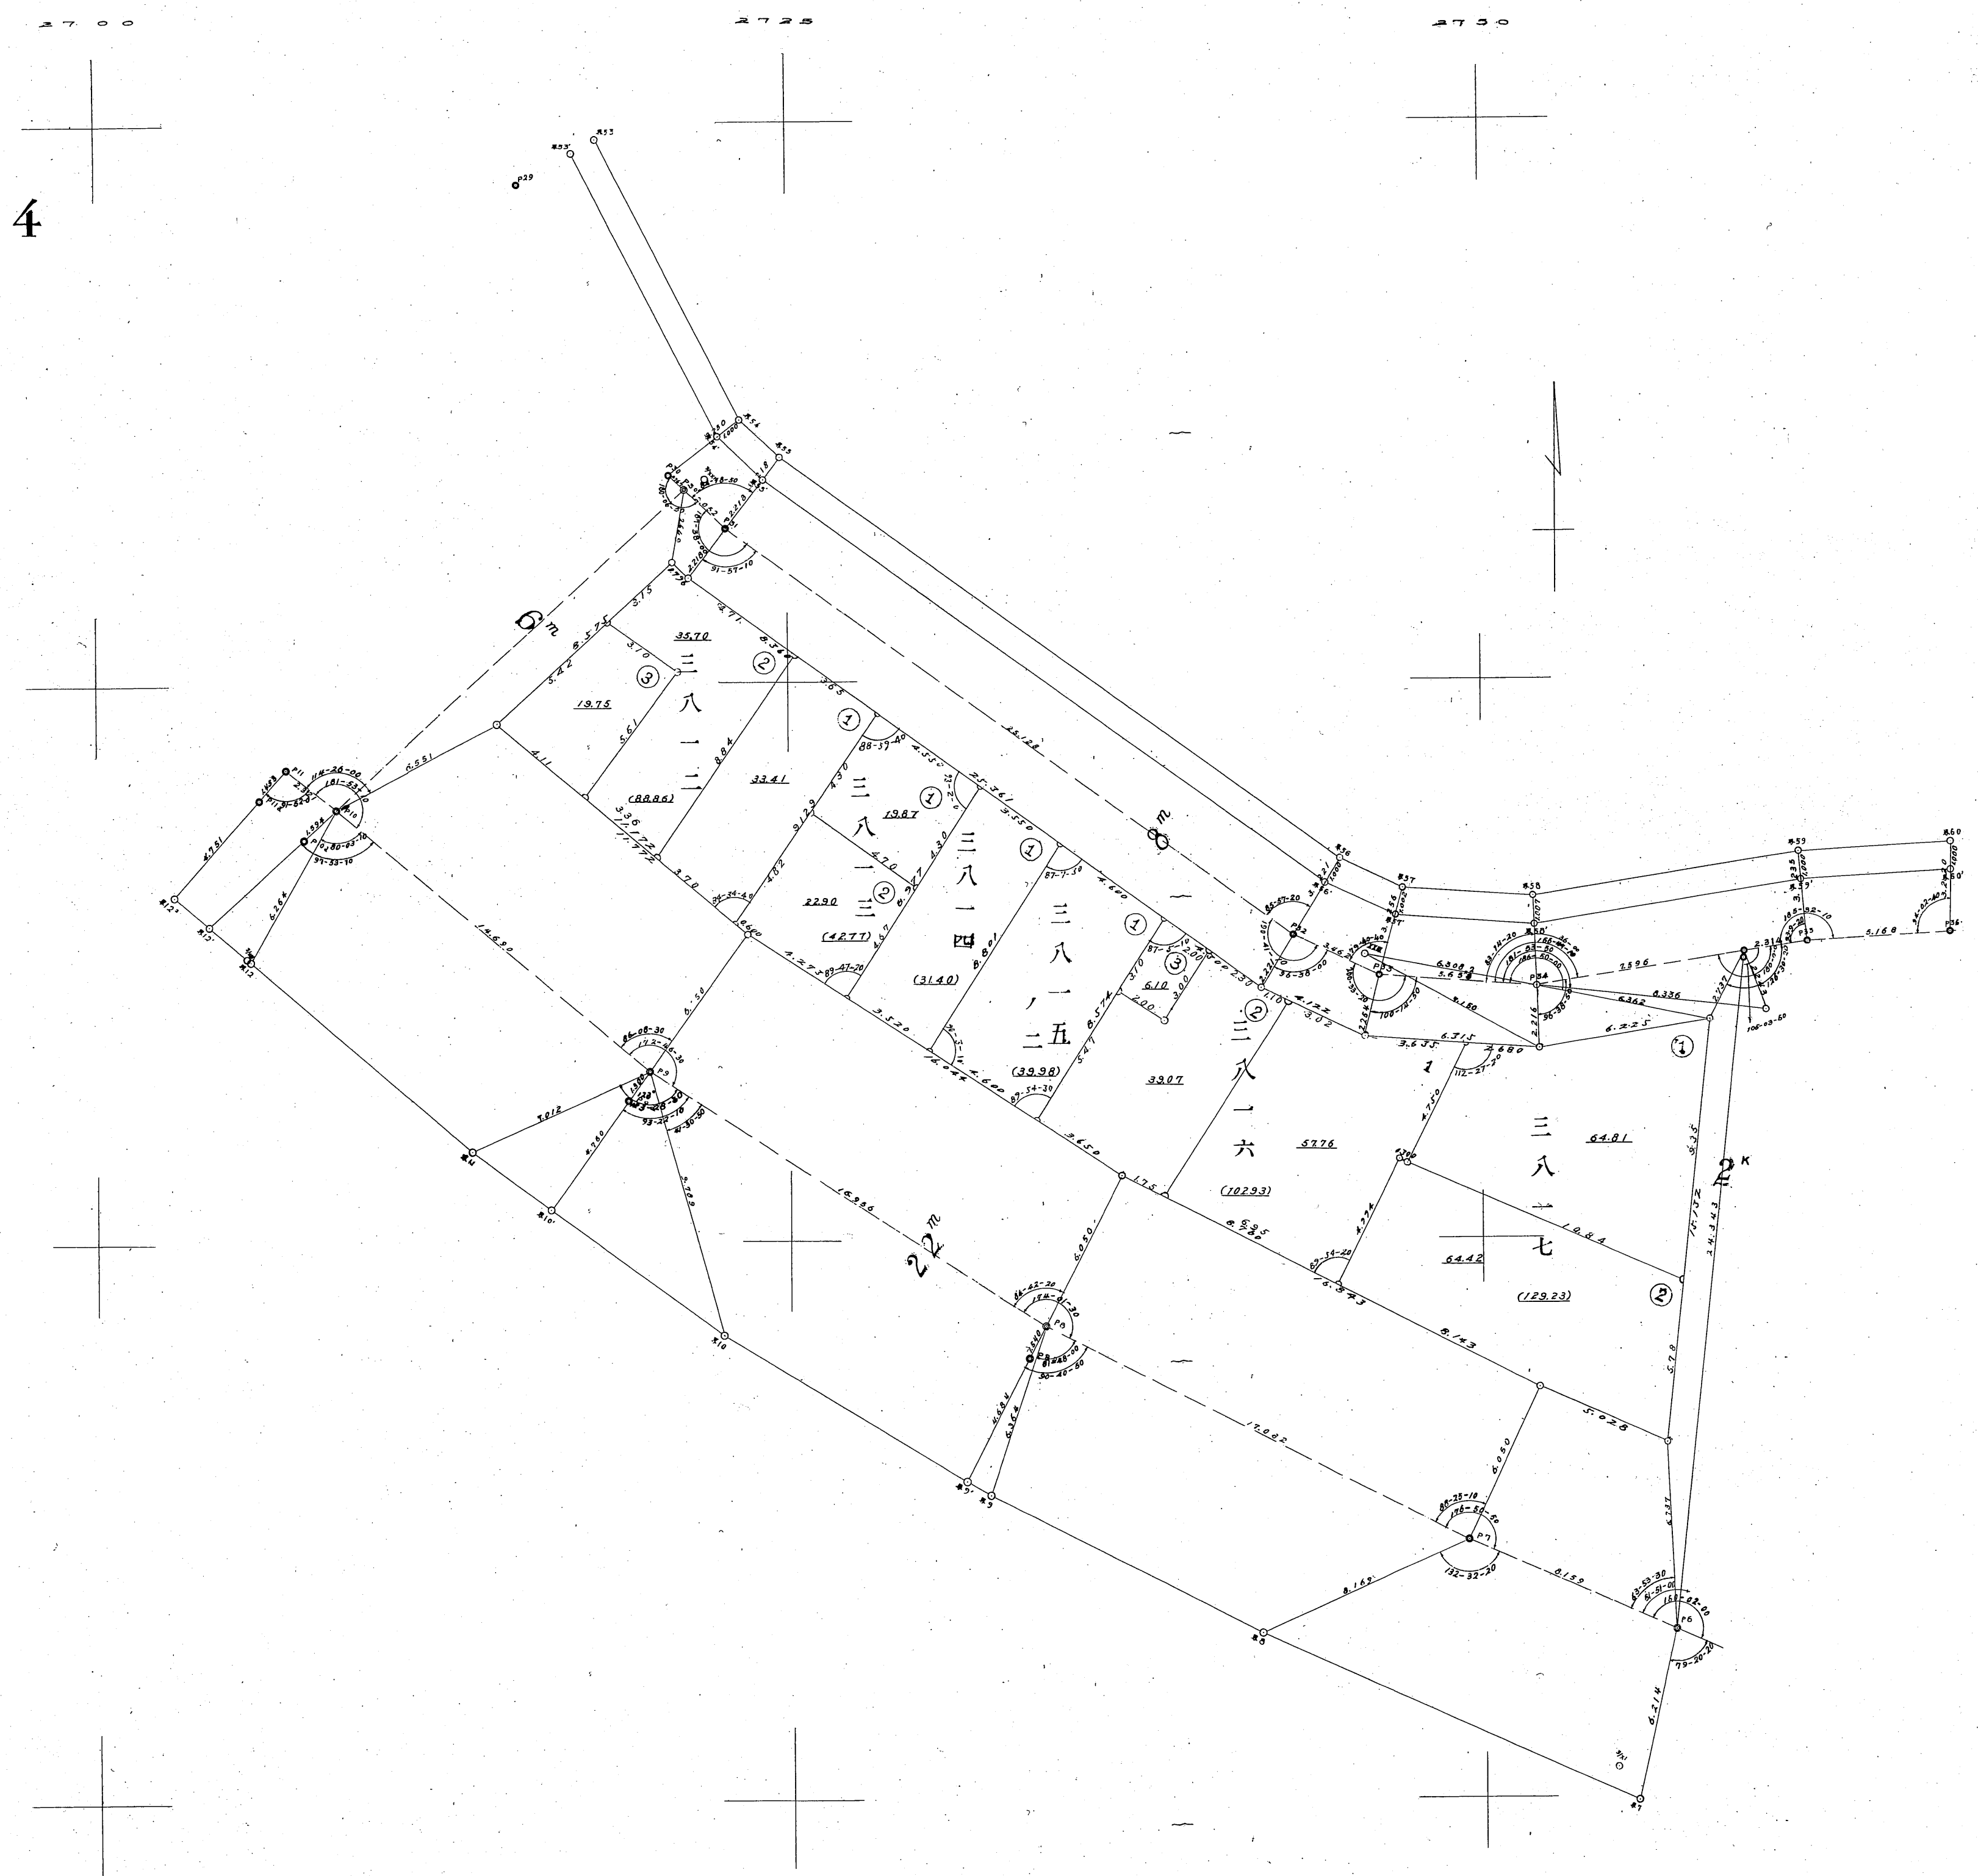


號三第區分四第圖定確區地二十第

3

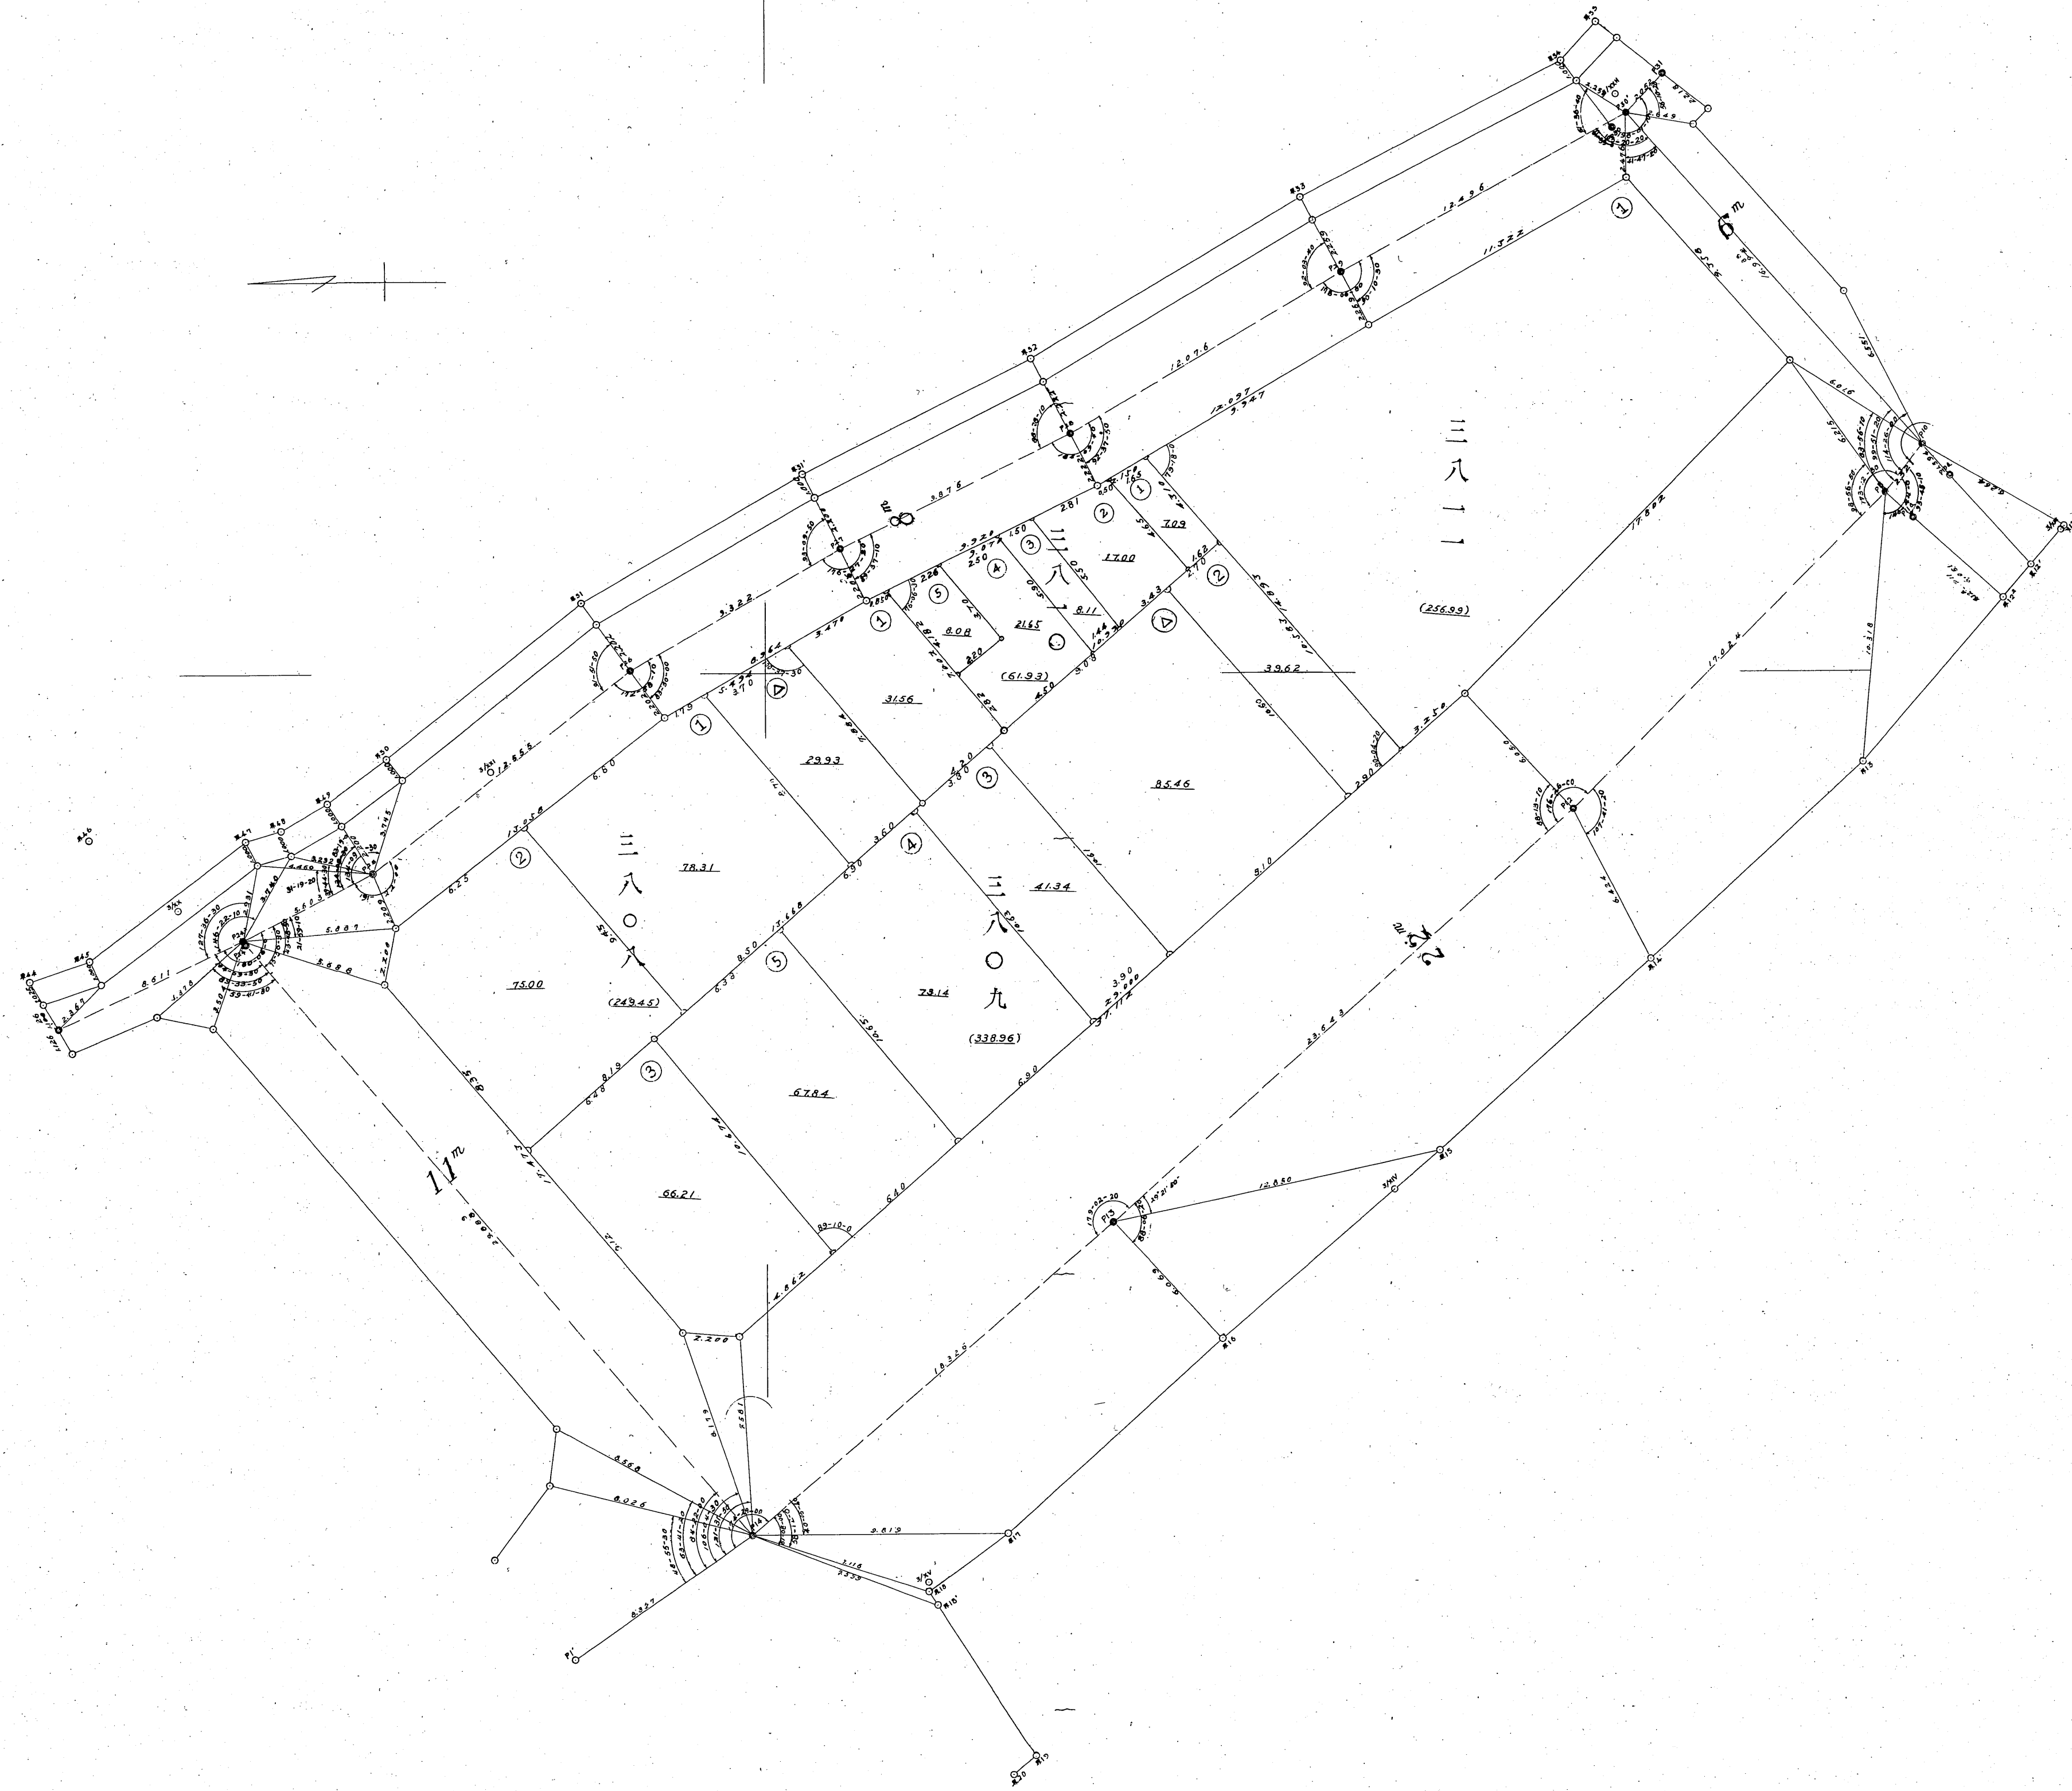




第十二地區確定圖第四分區第四號

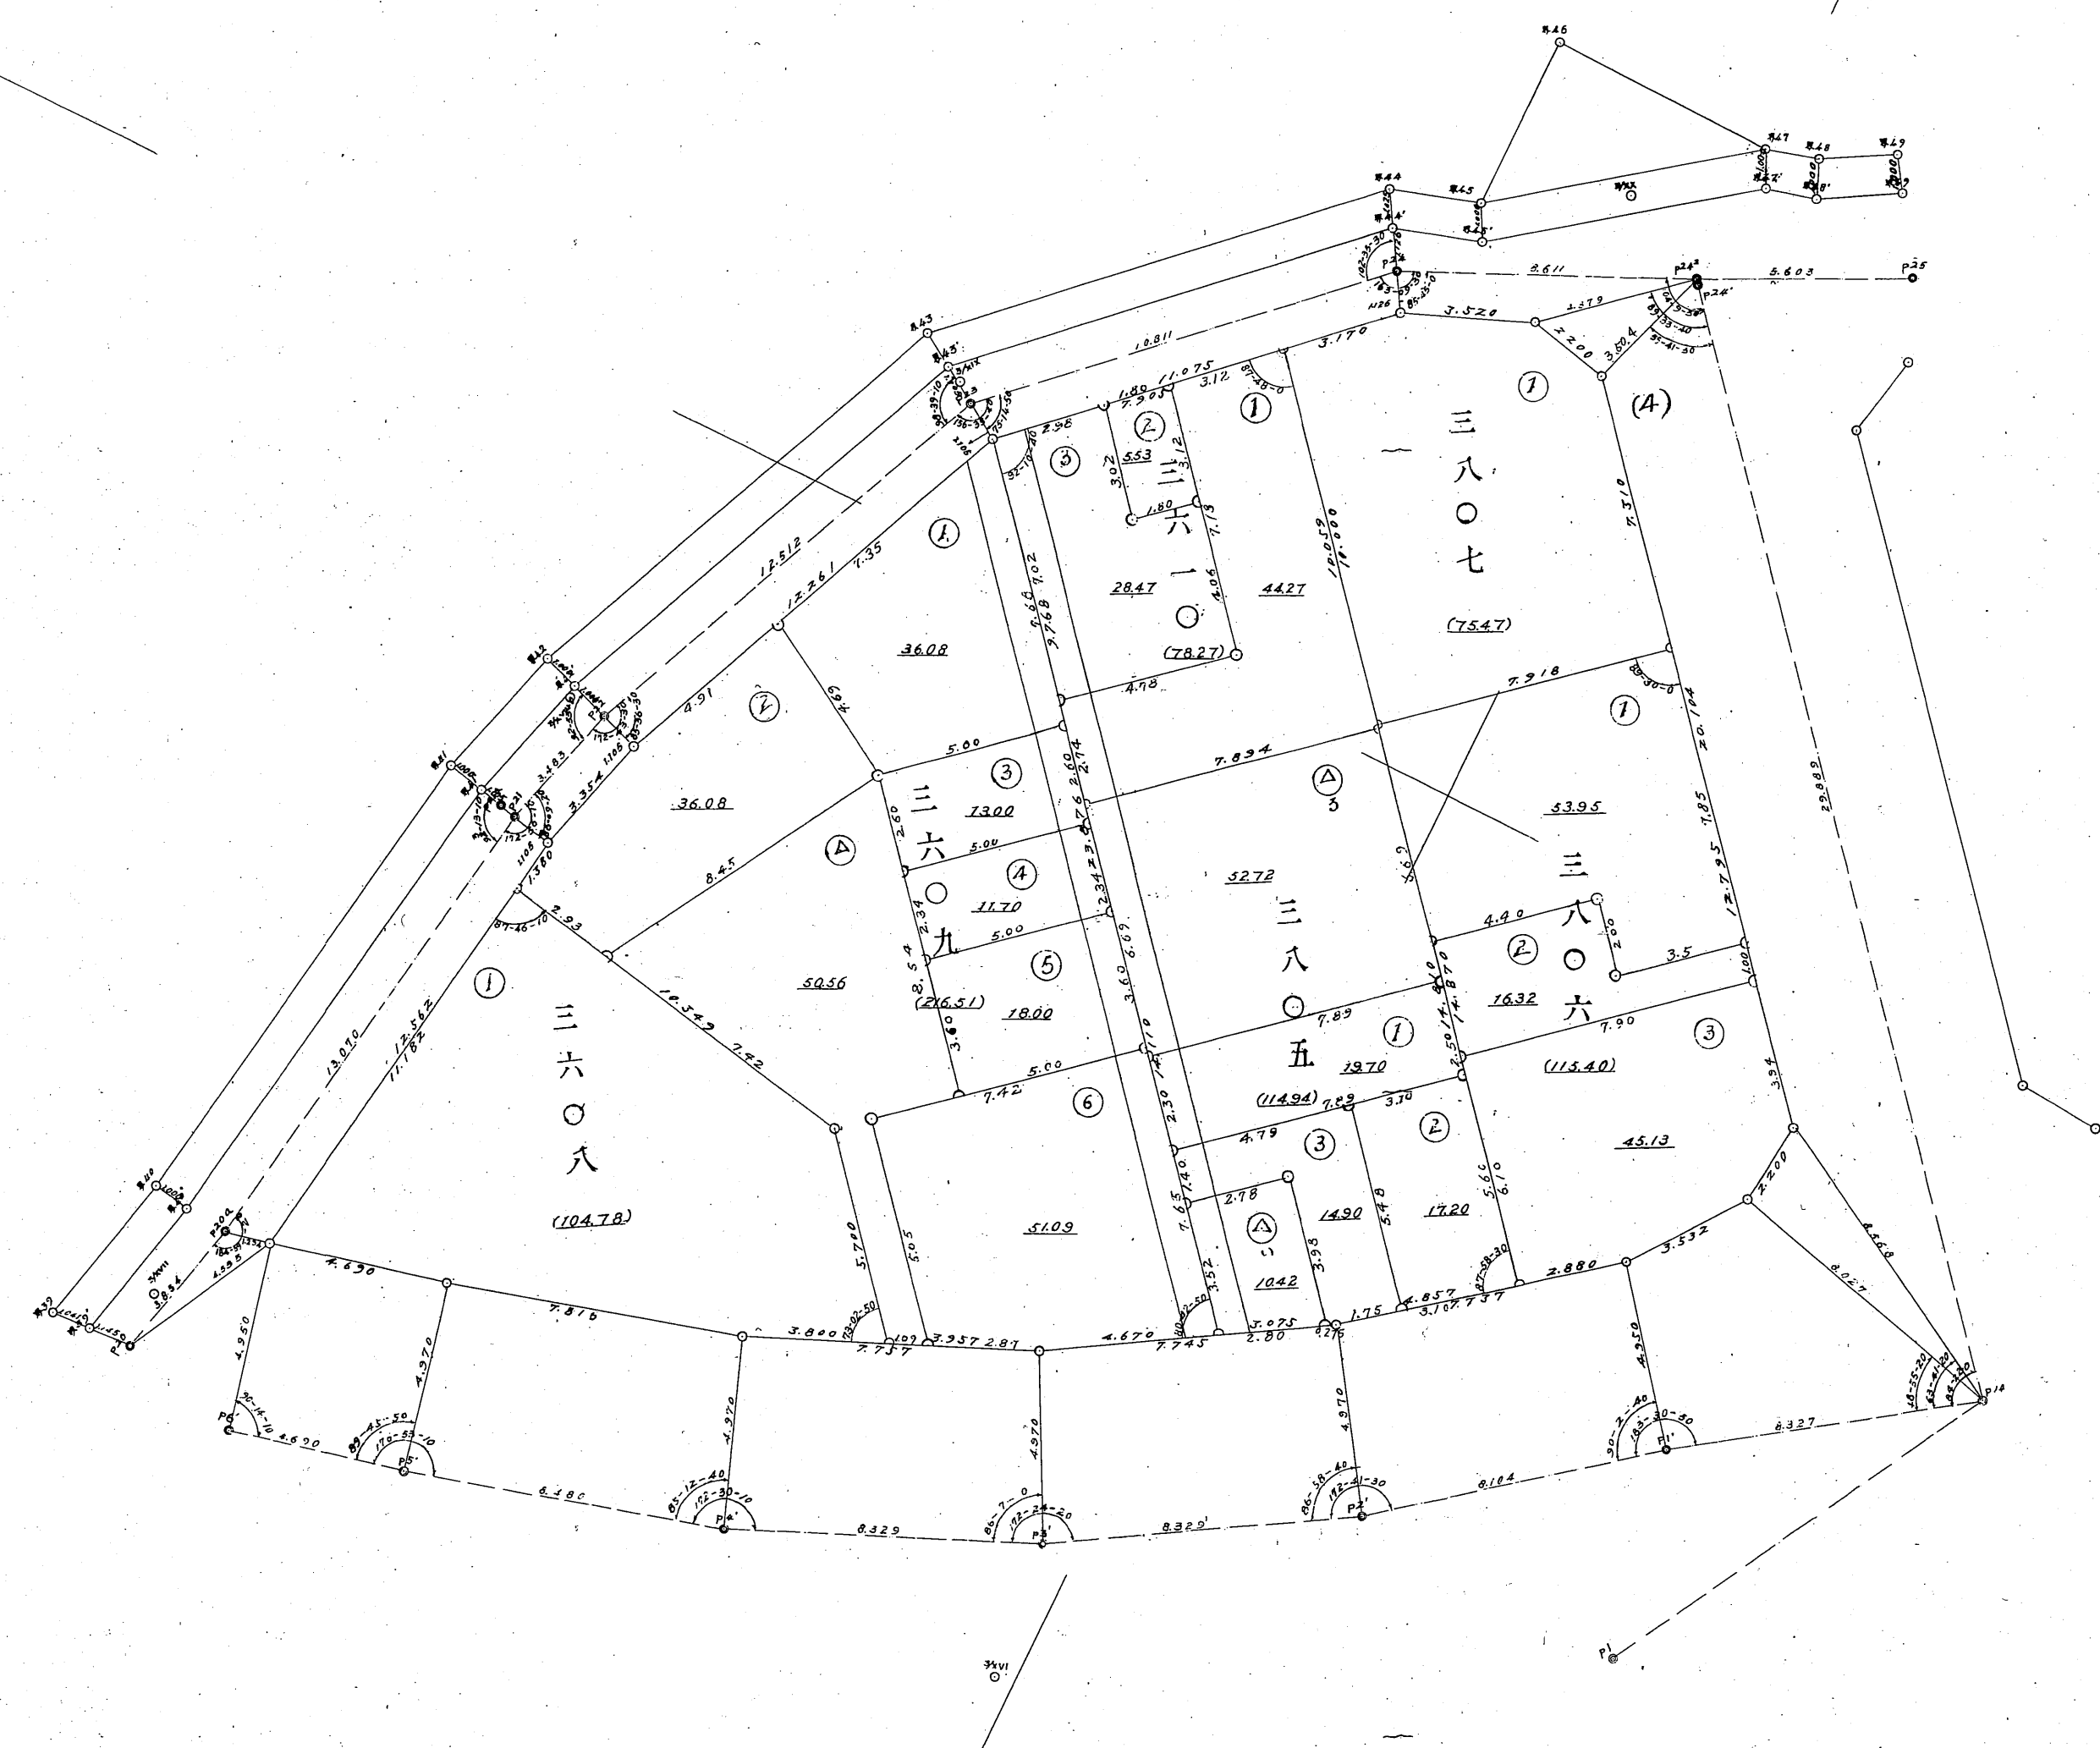


號五第區分四第圖定確區地二十第


1

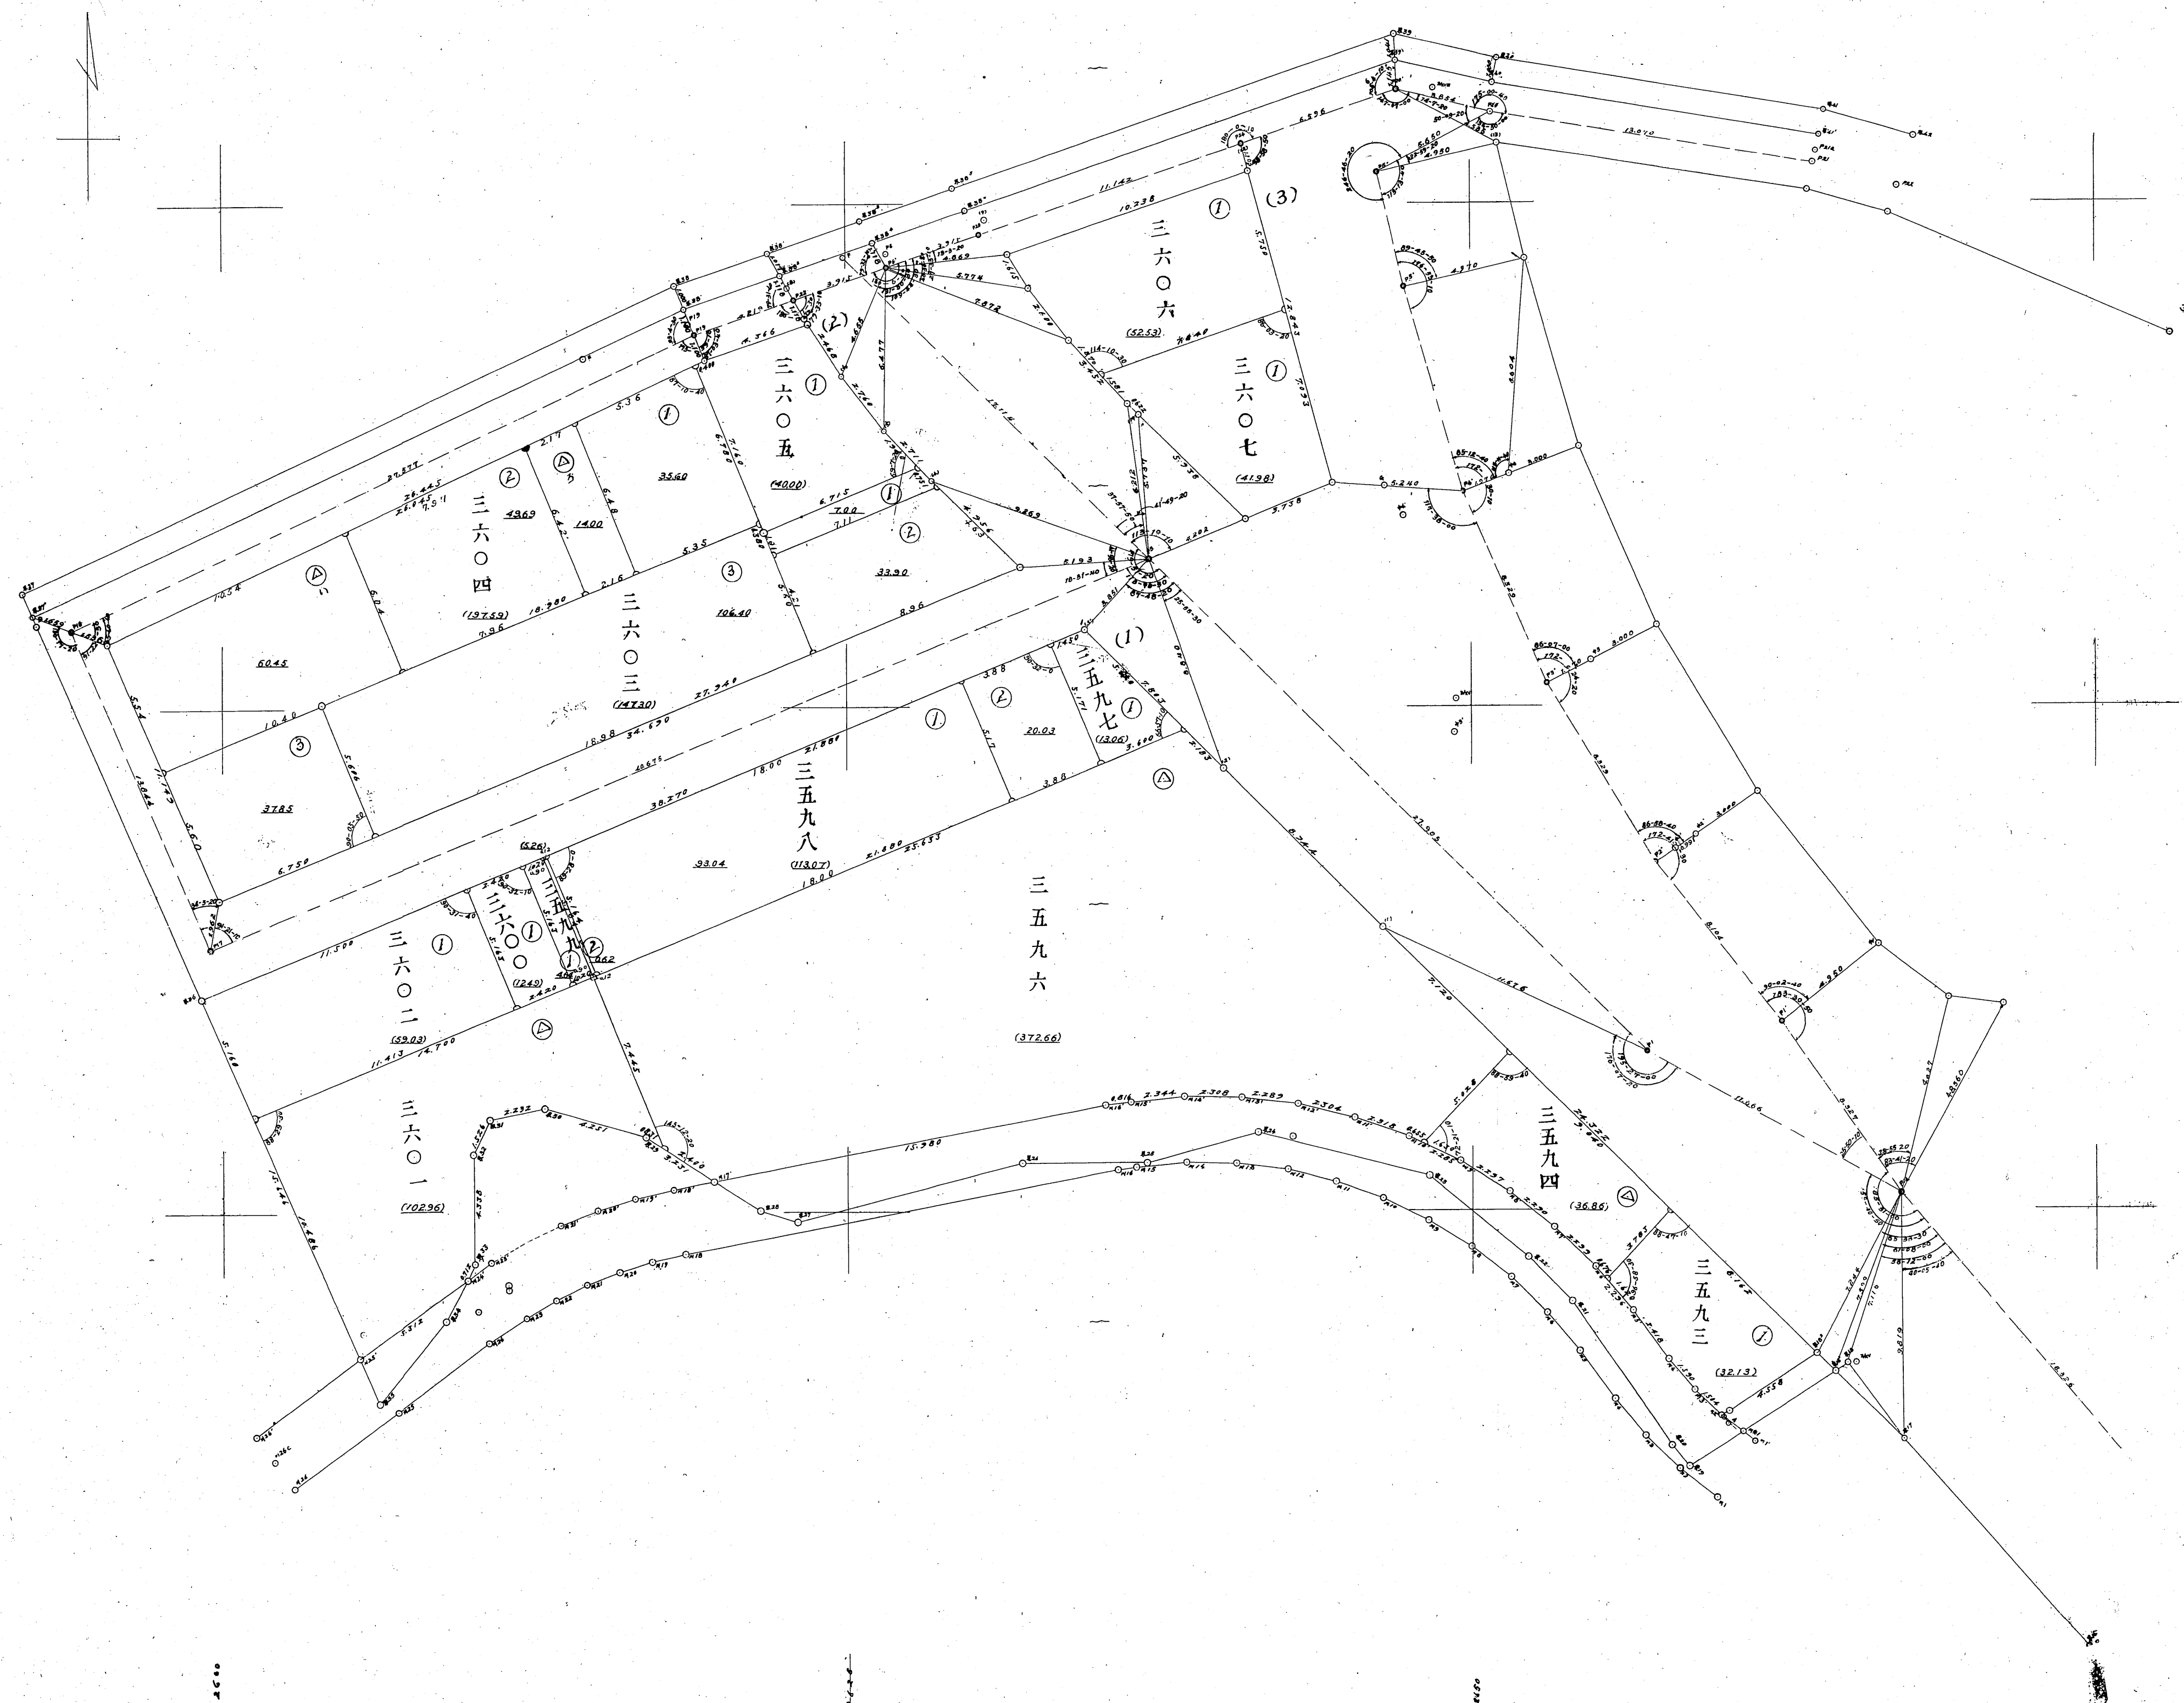

圖定確區地二十第  
號一第區分五第

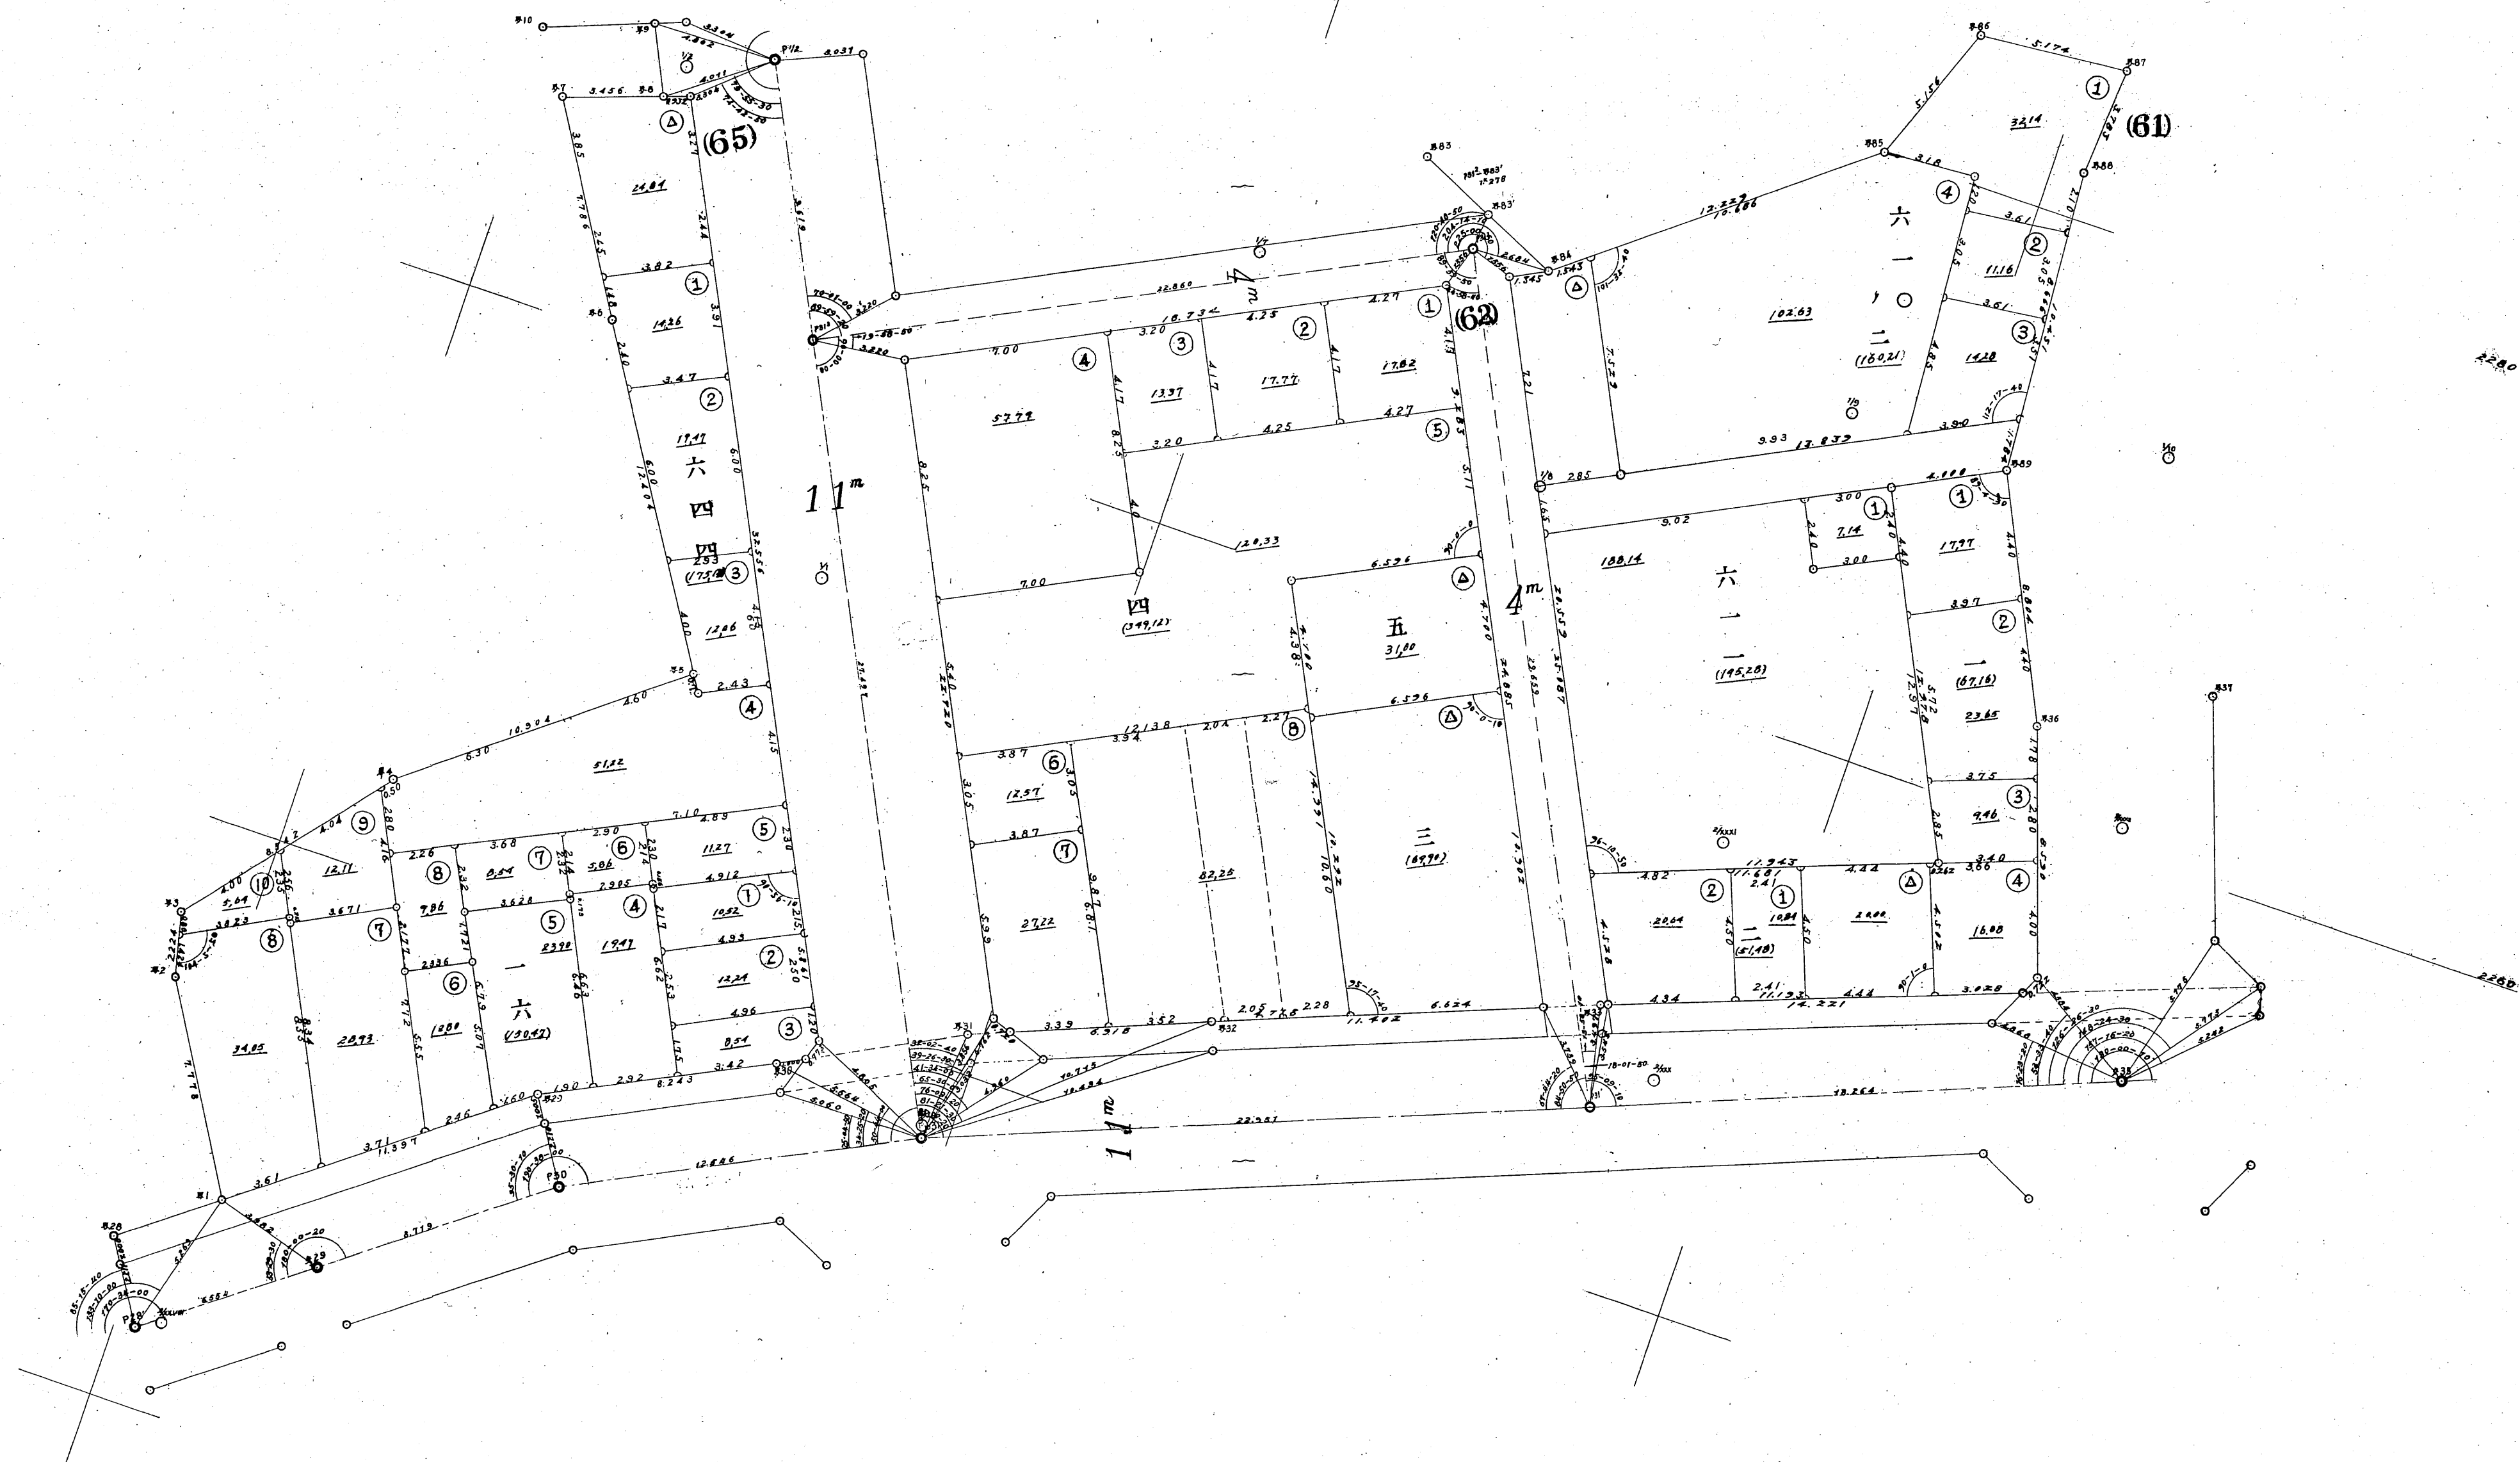


圖定確區地二十第  
號二第區分五第

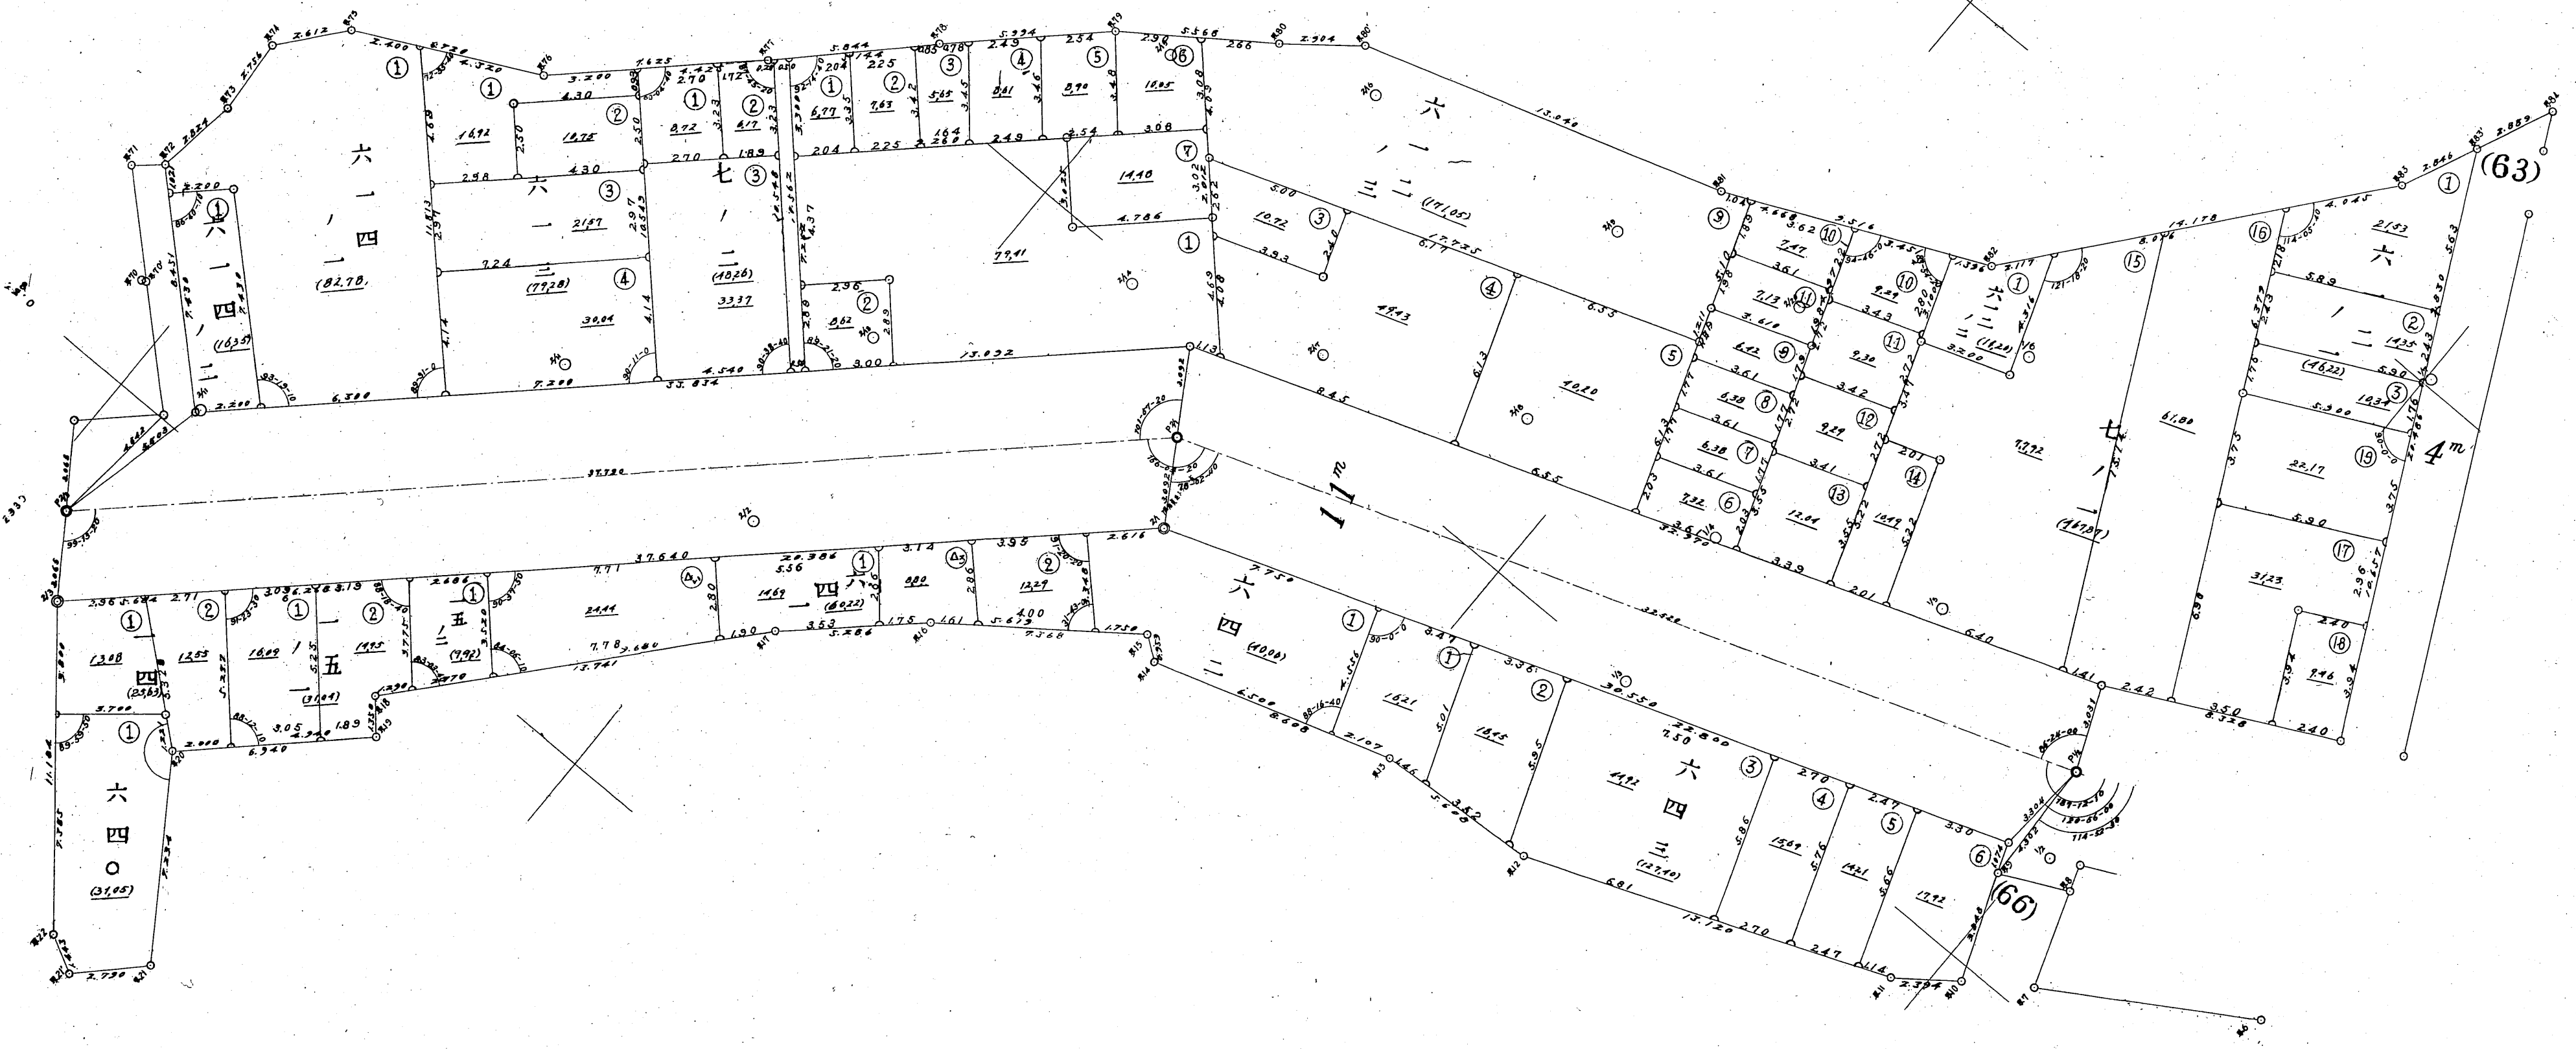



圖定確區地二十第  
號三第區分五第

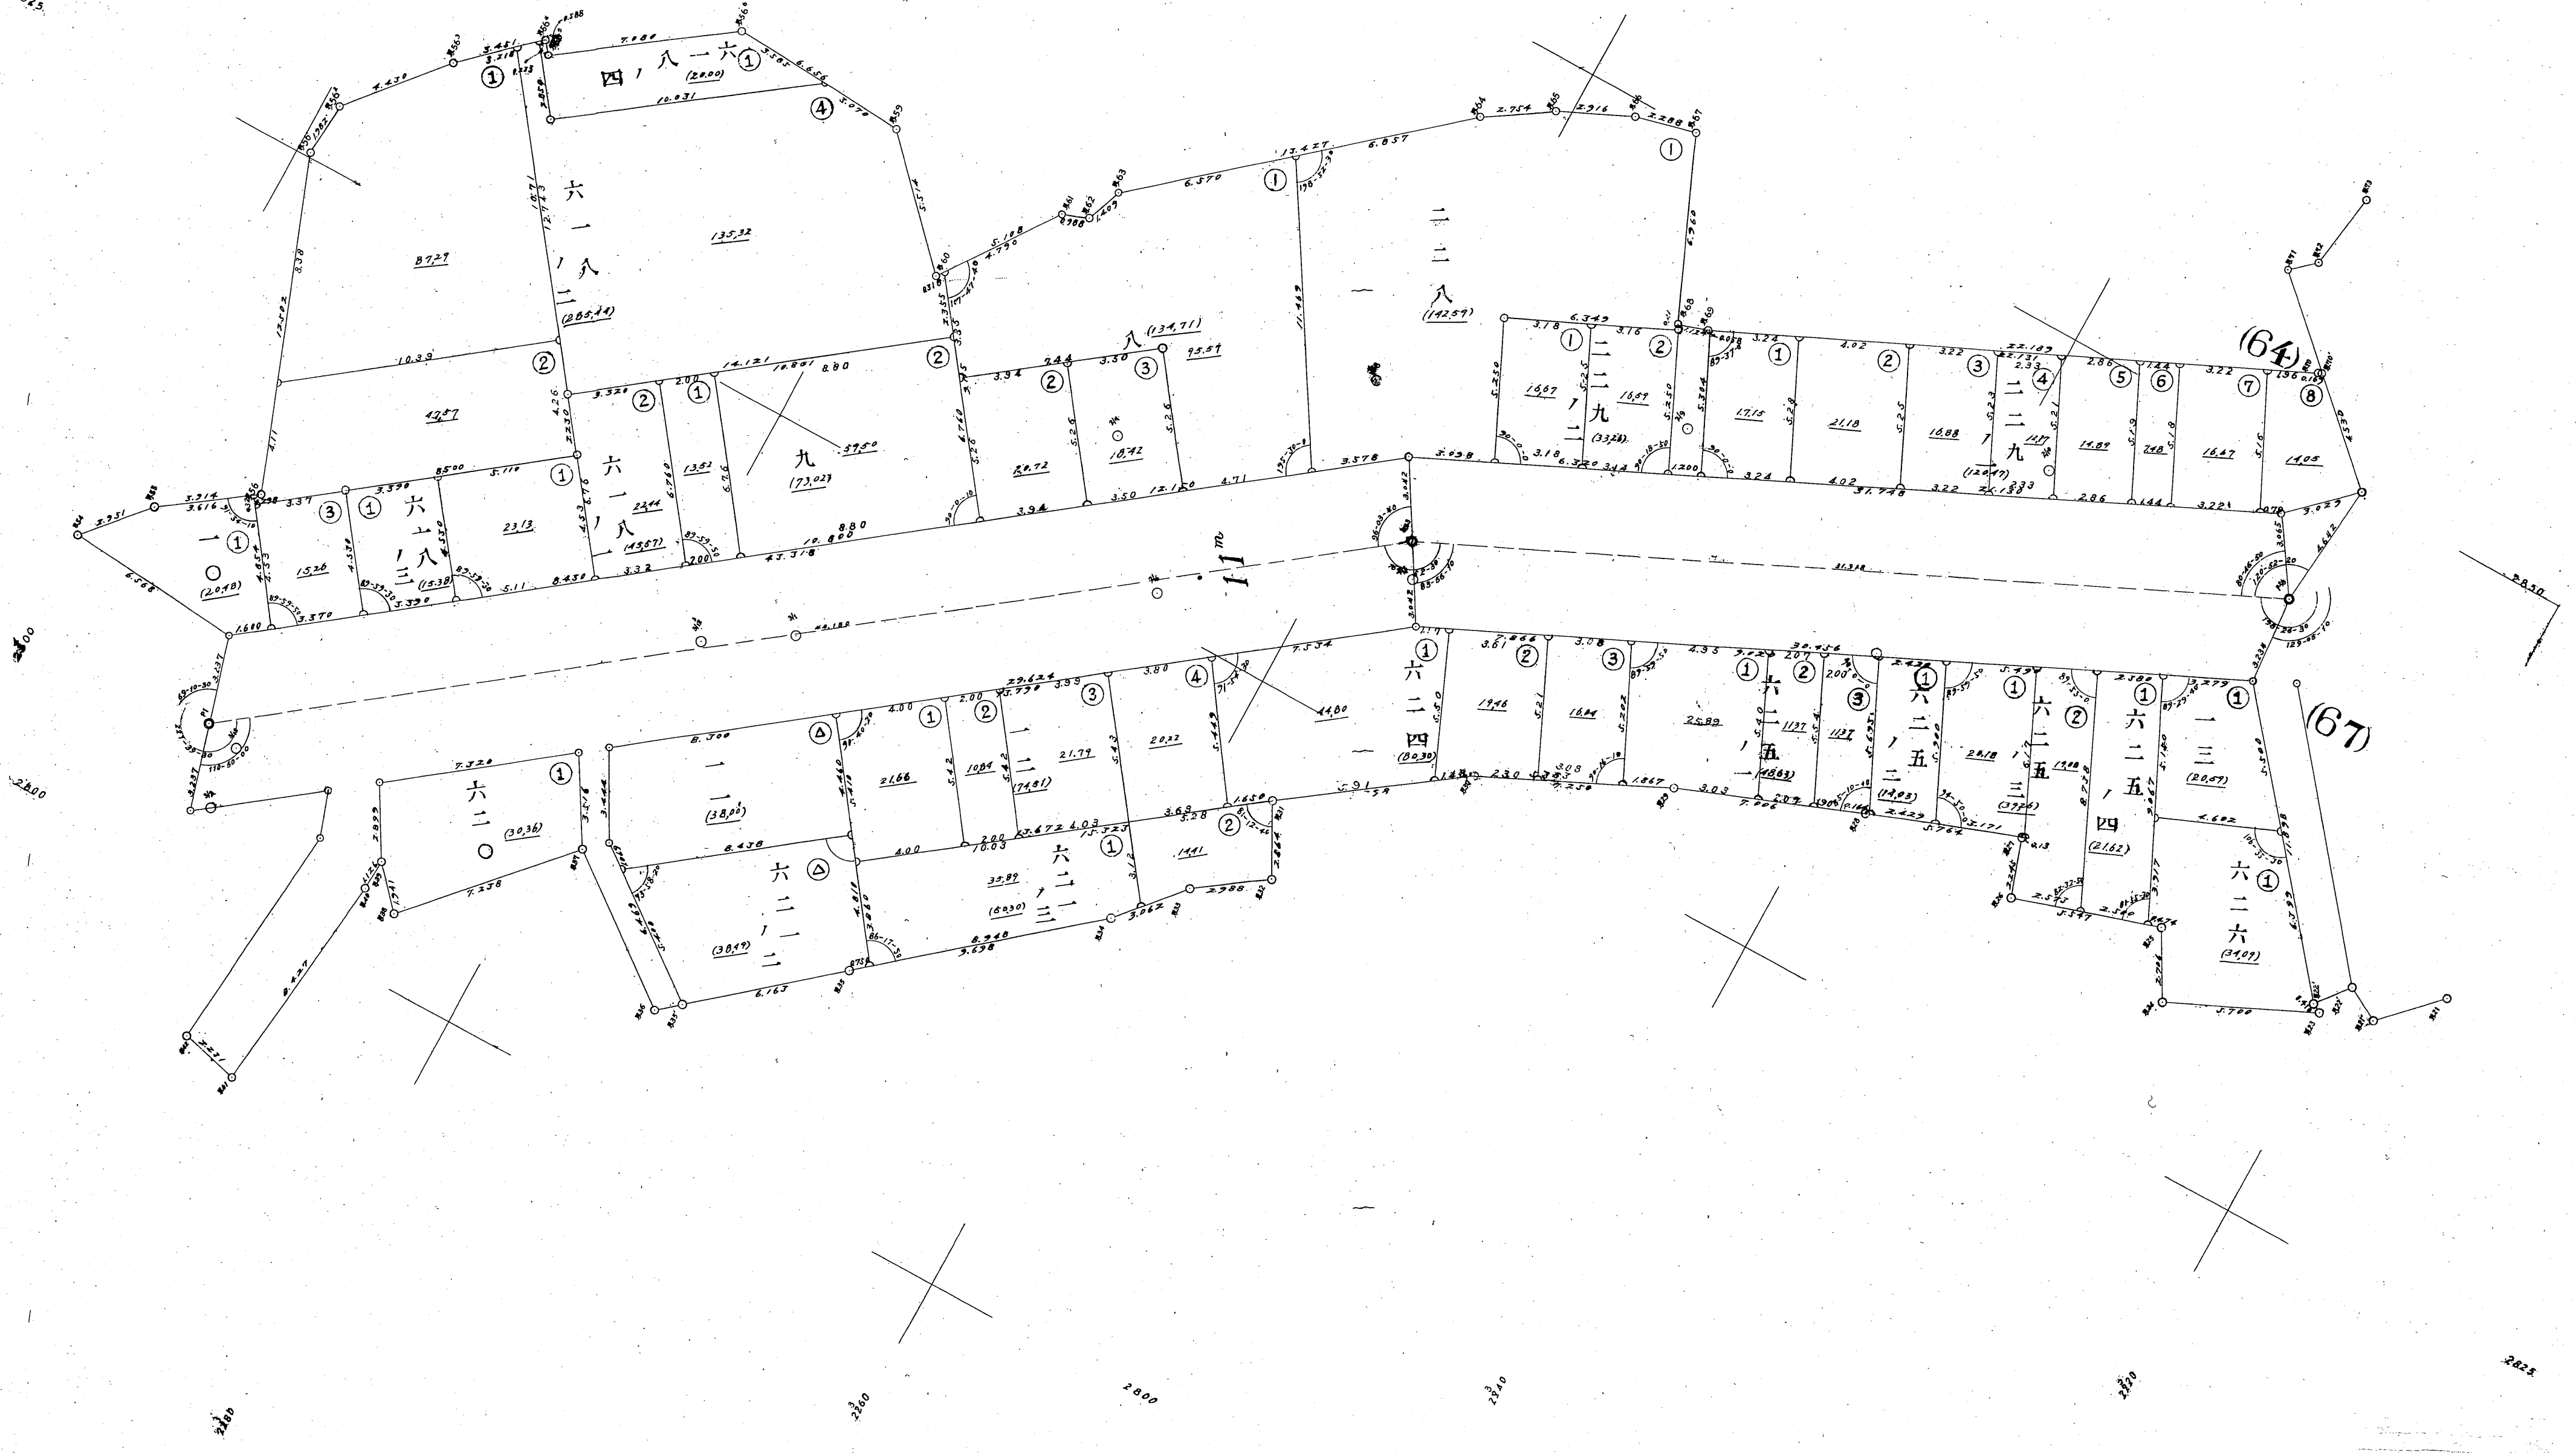

第二十區地確圖  
第五分區第四號

19

