
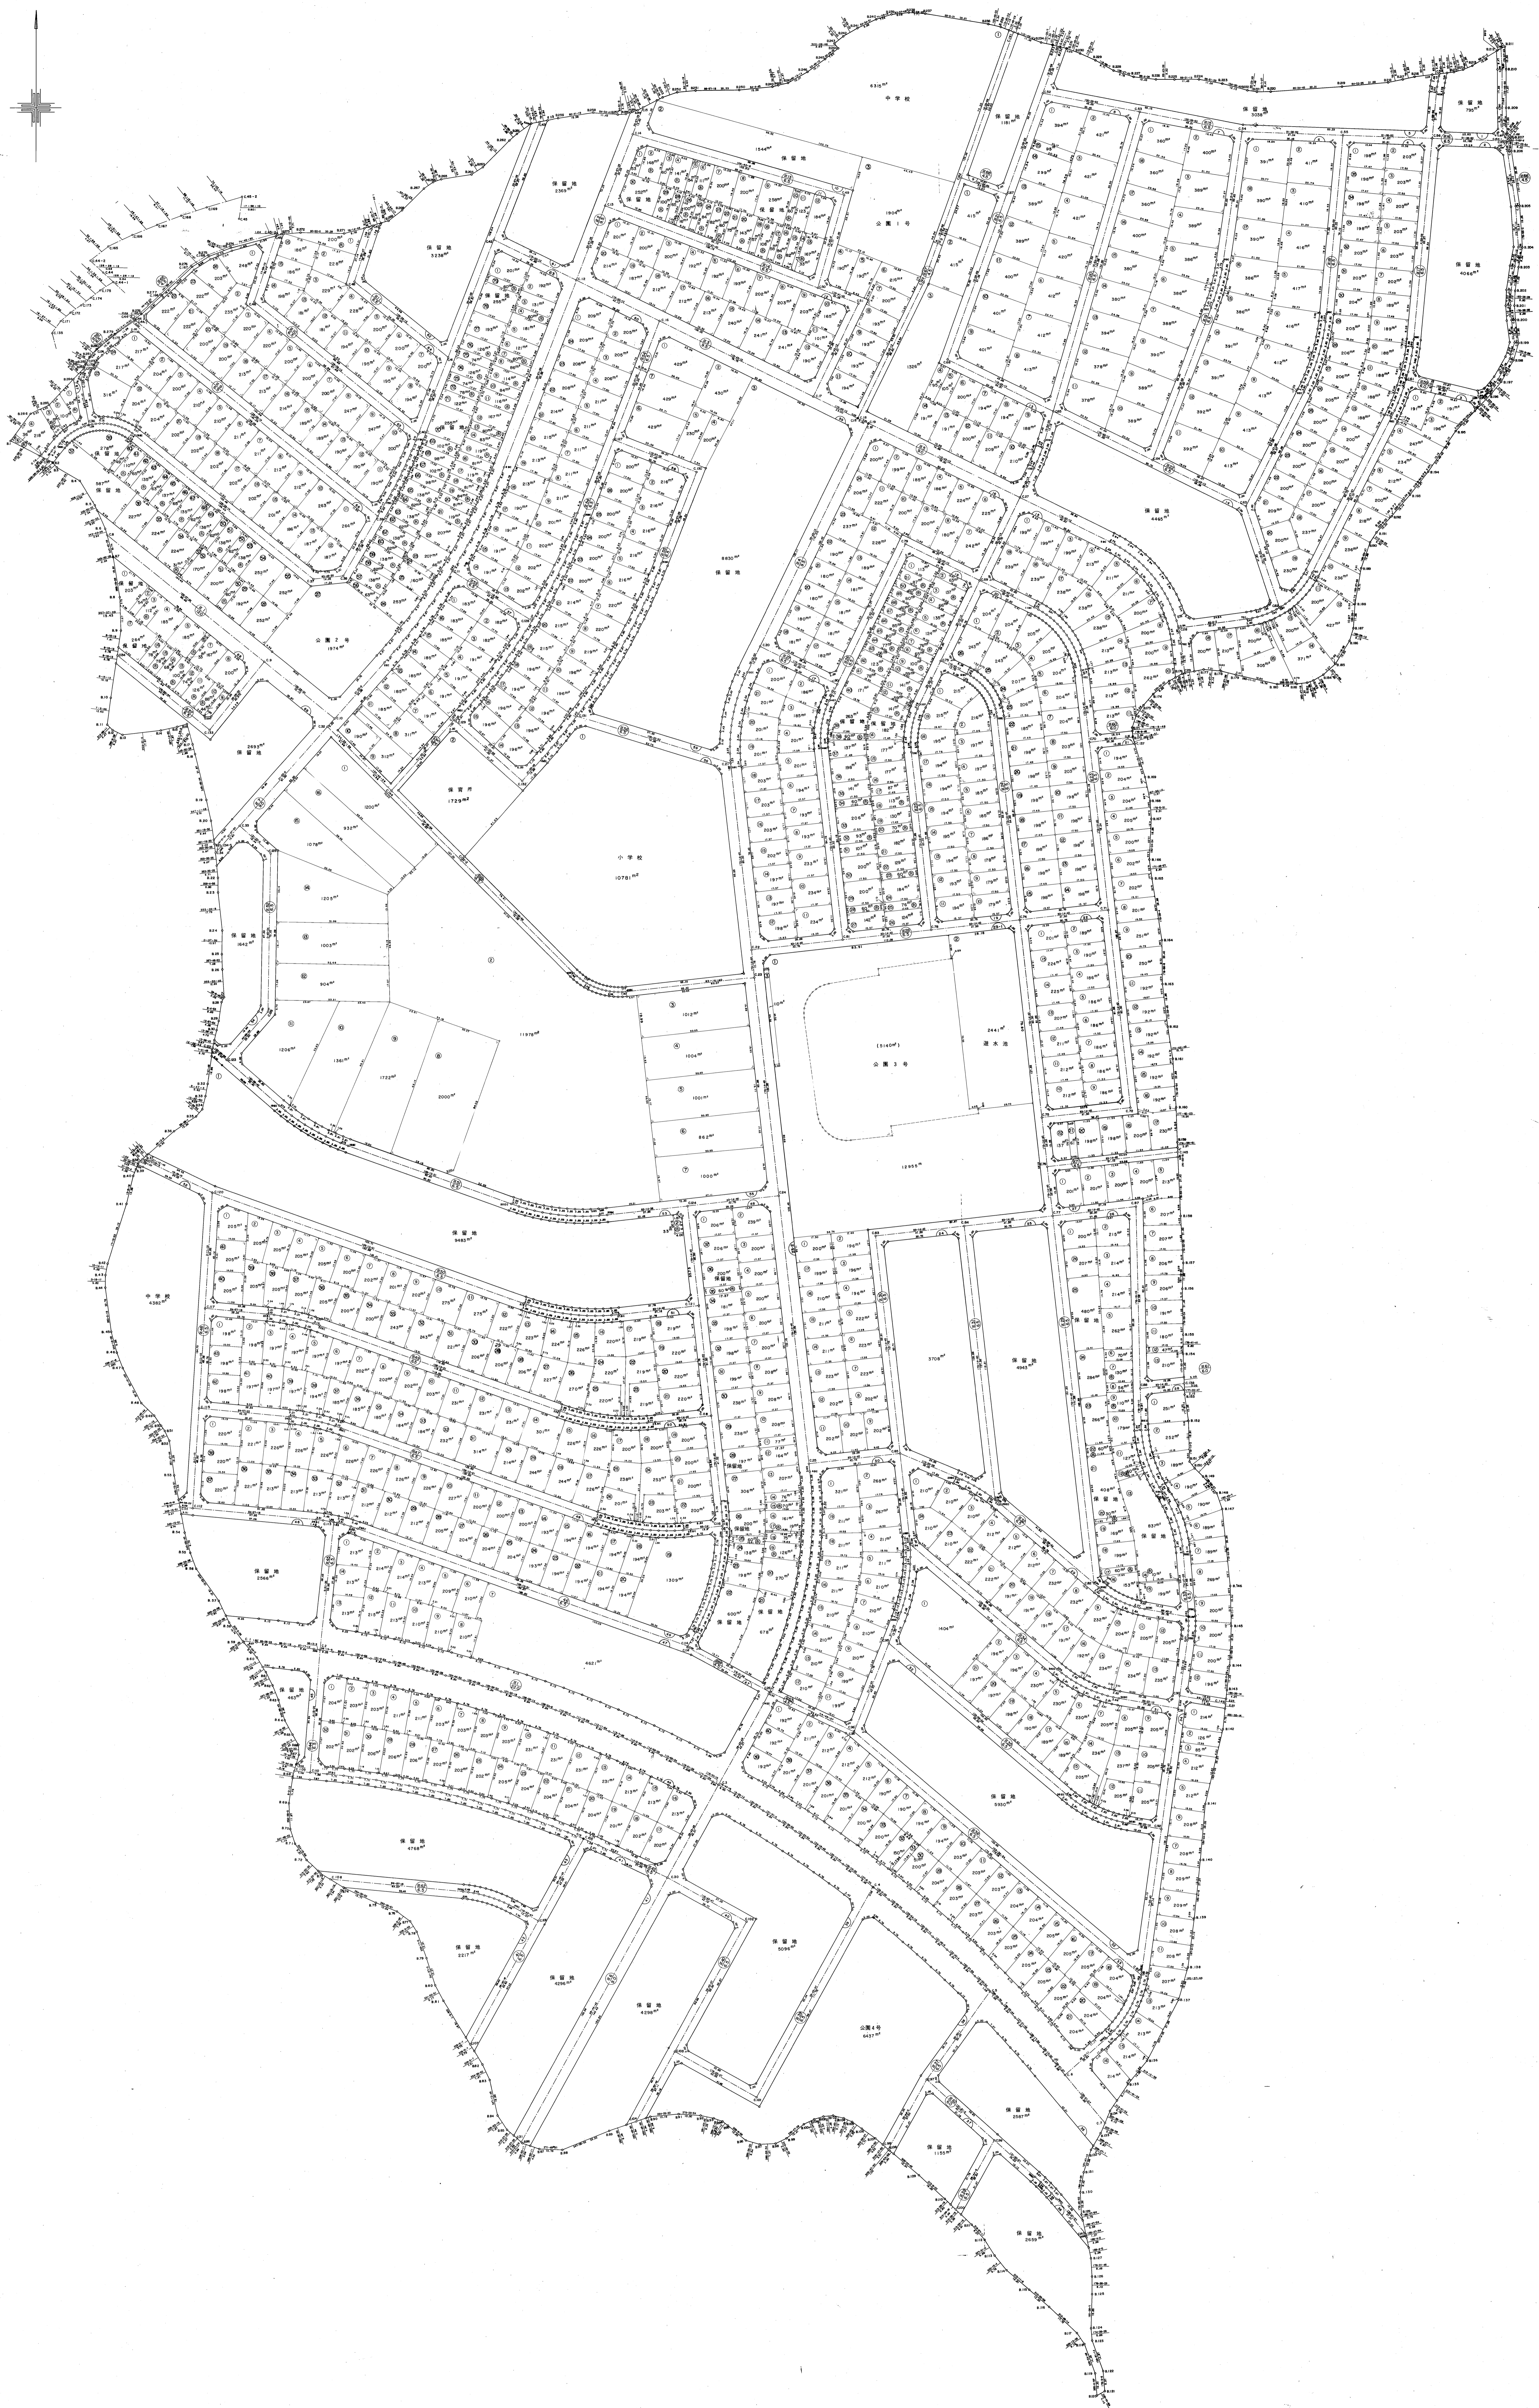


泉田向土地区画整理組合確定図

1:1,000

昭和五十七年九月測図の縮図編集

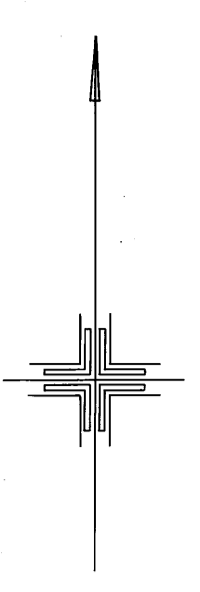

泉田向

泉田向

株式会社八洲製

東京急行電鉄株式会社

1:1,000

泉田向