


瀬谷駅北地区

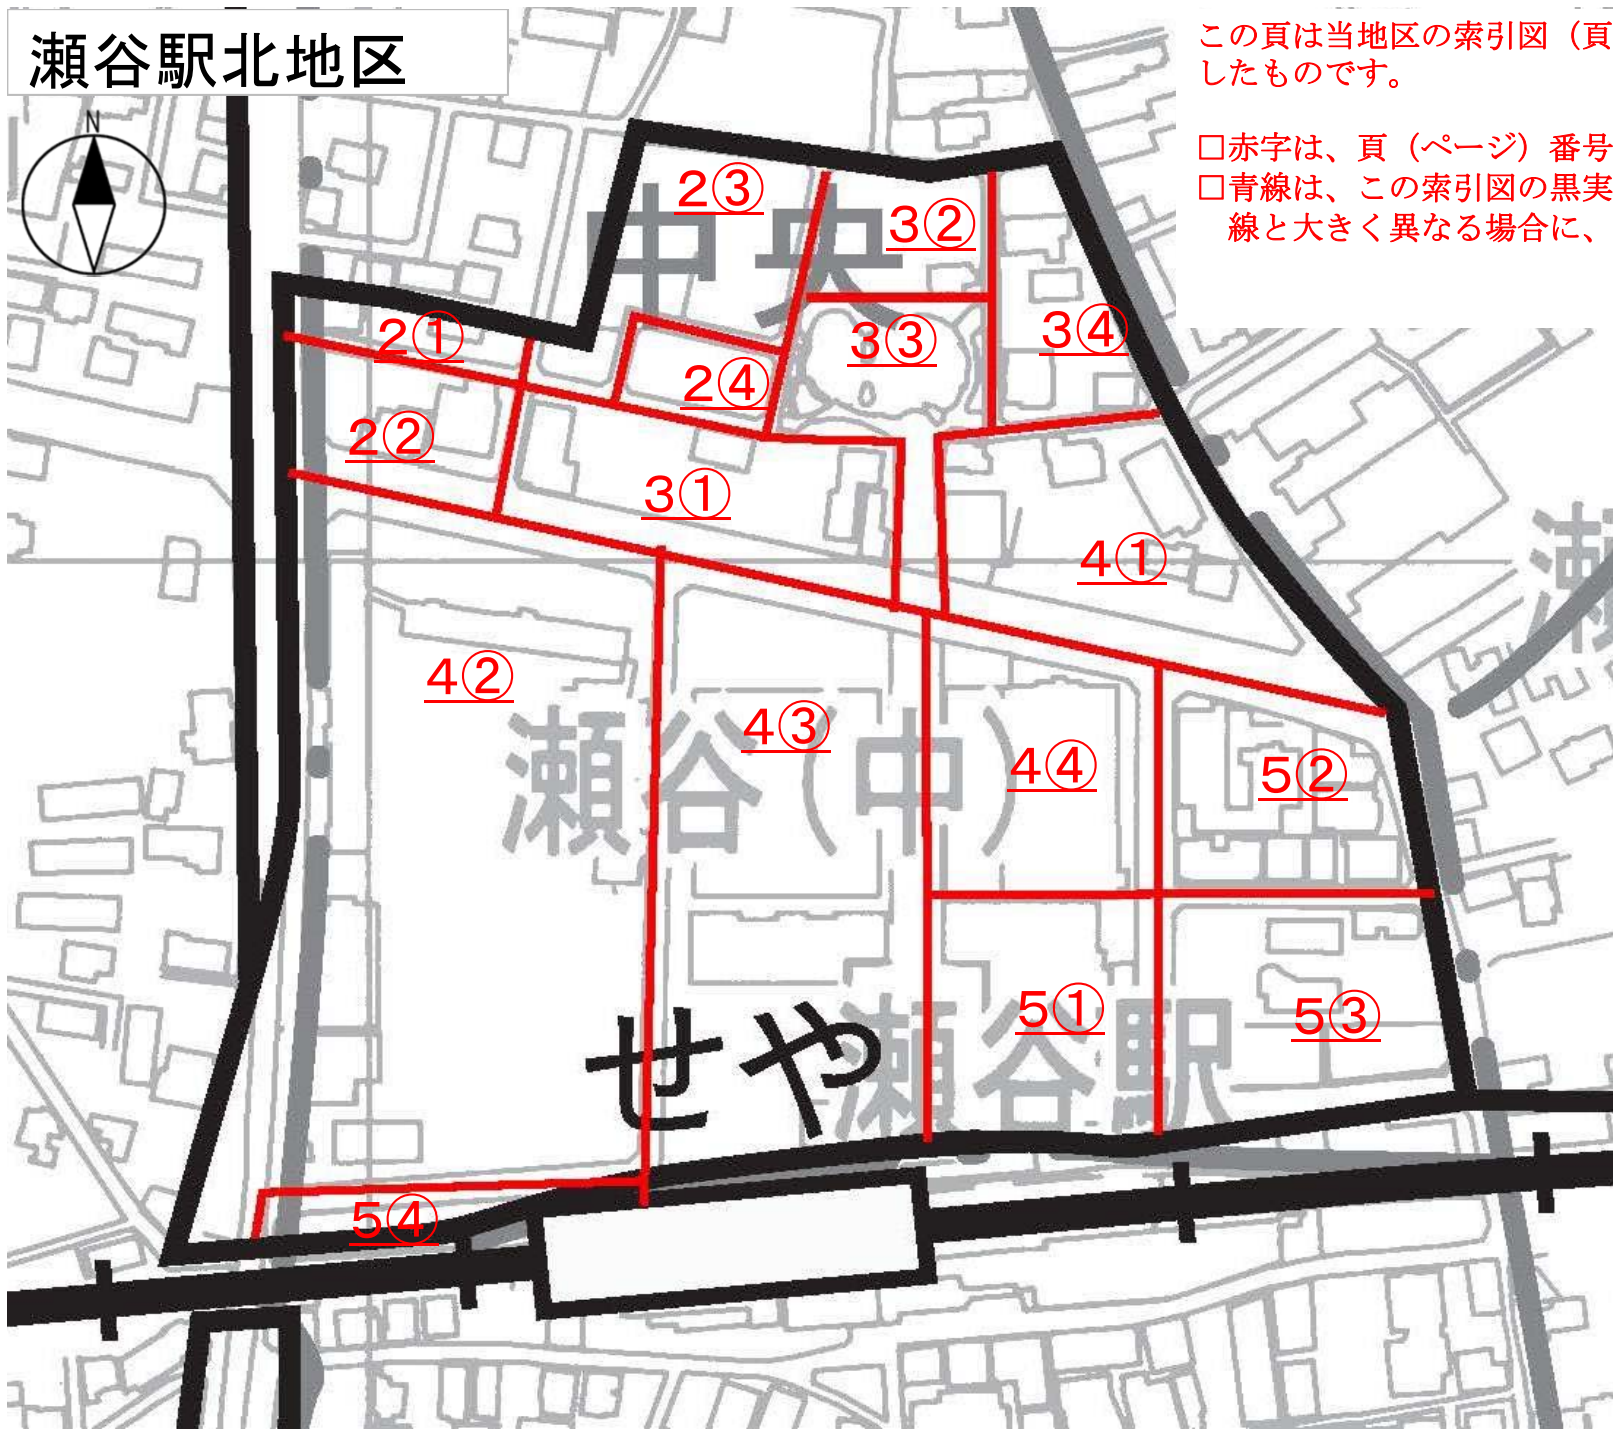


この頁は当地区の索引図（頁照合用）として本市職員が作成したものです。

□赤字は、頁（ページ）番号になります。

□青線は、この索引図の黒実線又は緑実線が区画整理の区域線と大きく異なる場合に、目安として明示したものです。

平成十二年三月


日本都市整備株式会社

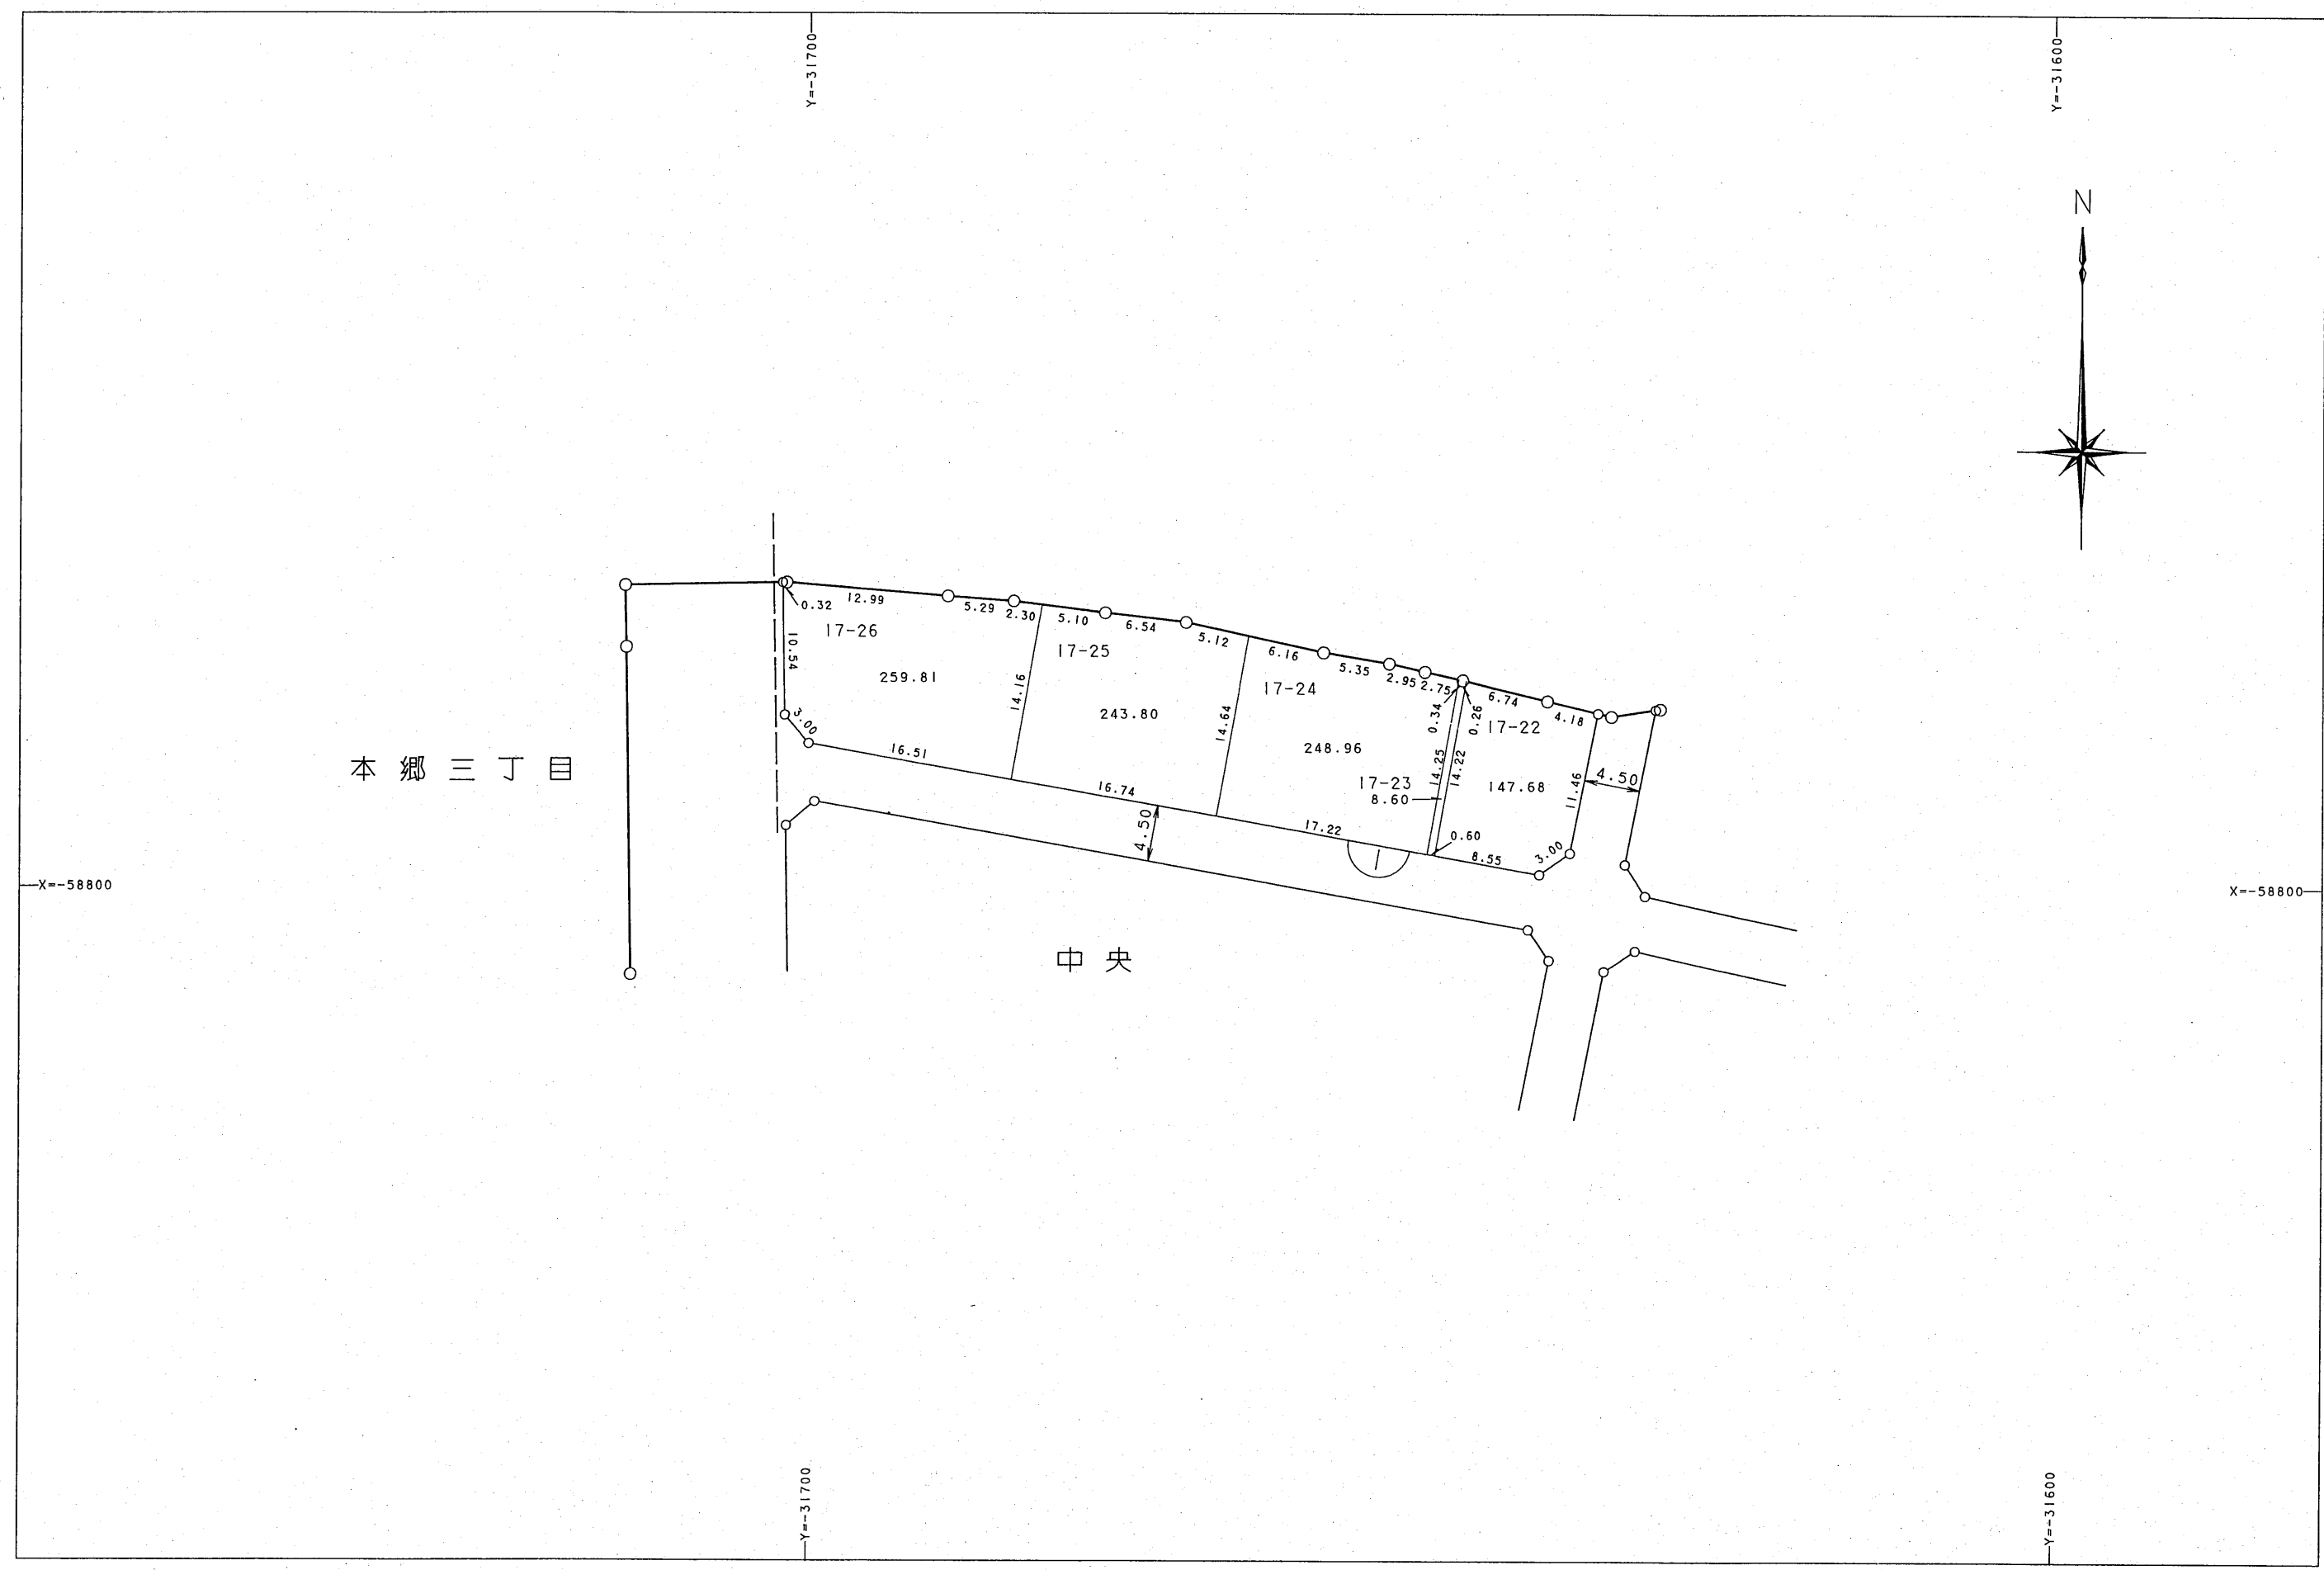

横浜市都市計画局

平成十二年三月

日本都市整備株式会社

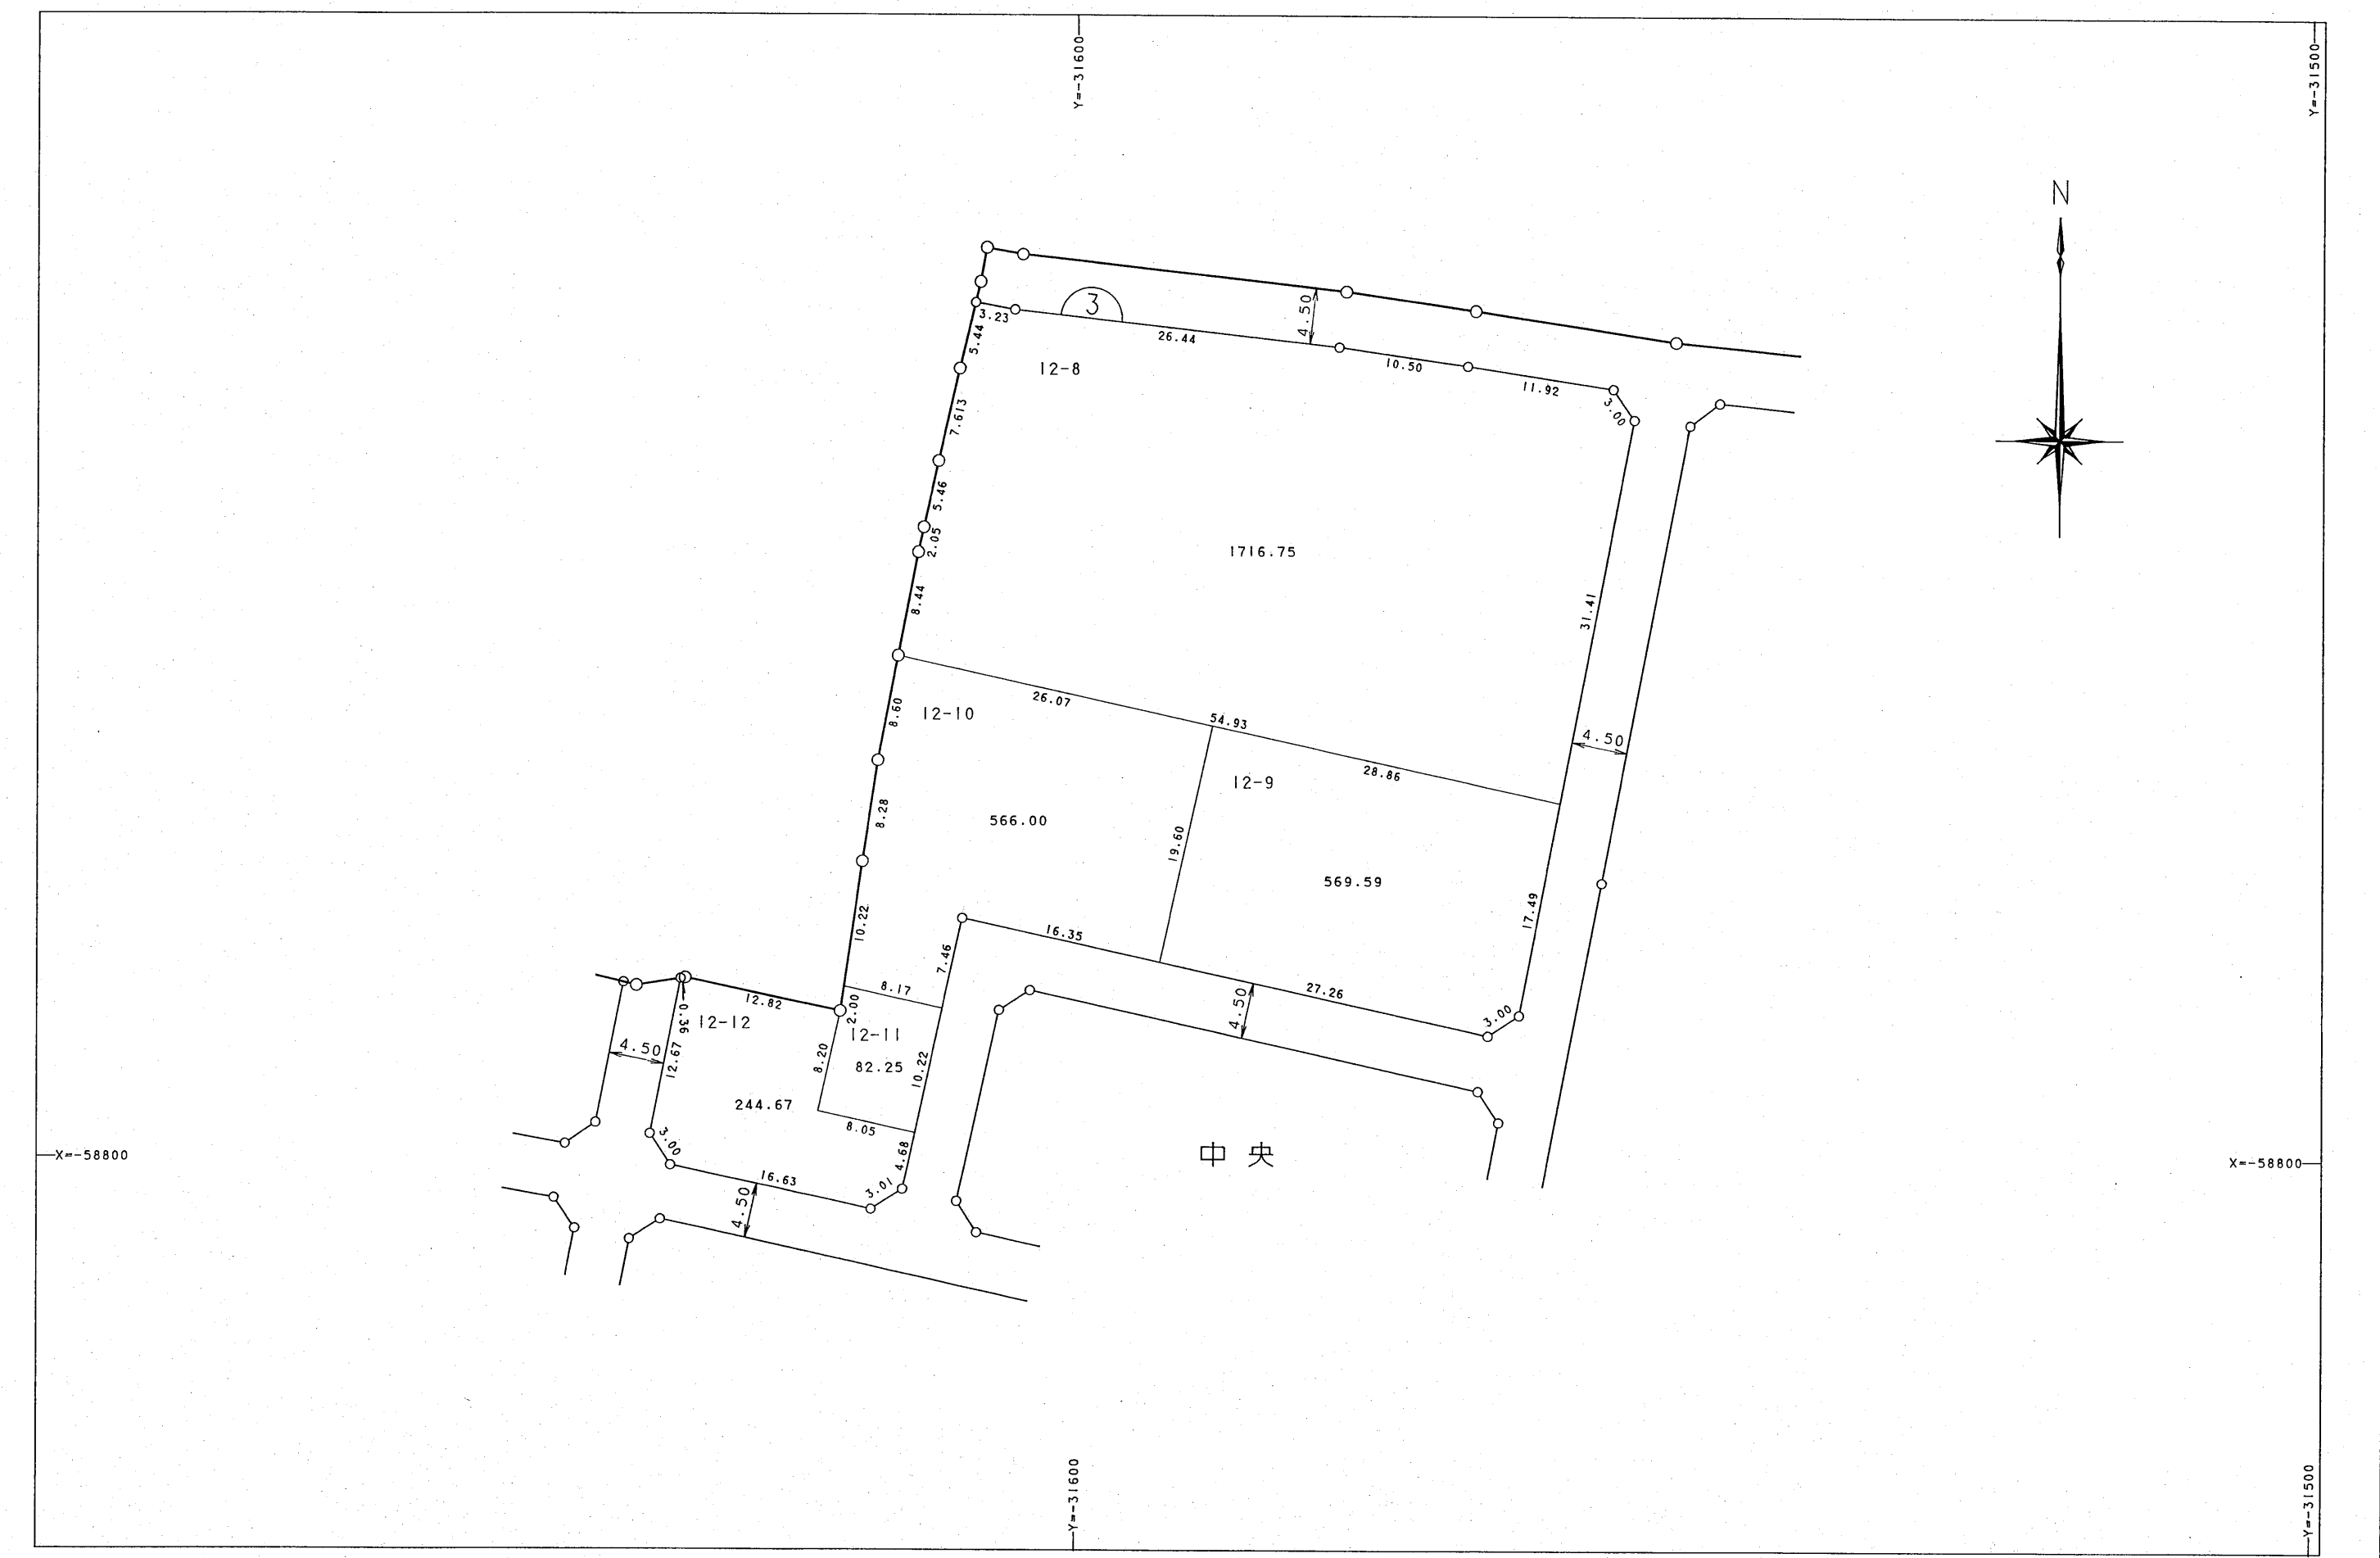

横浜市都市計画局

平成十二年三月


日本都市整備株式会社



横浜市都市計画局

平成十二年三月


日本都市整備株式会社

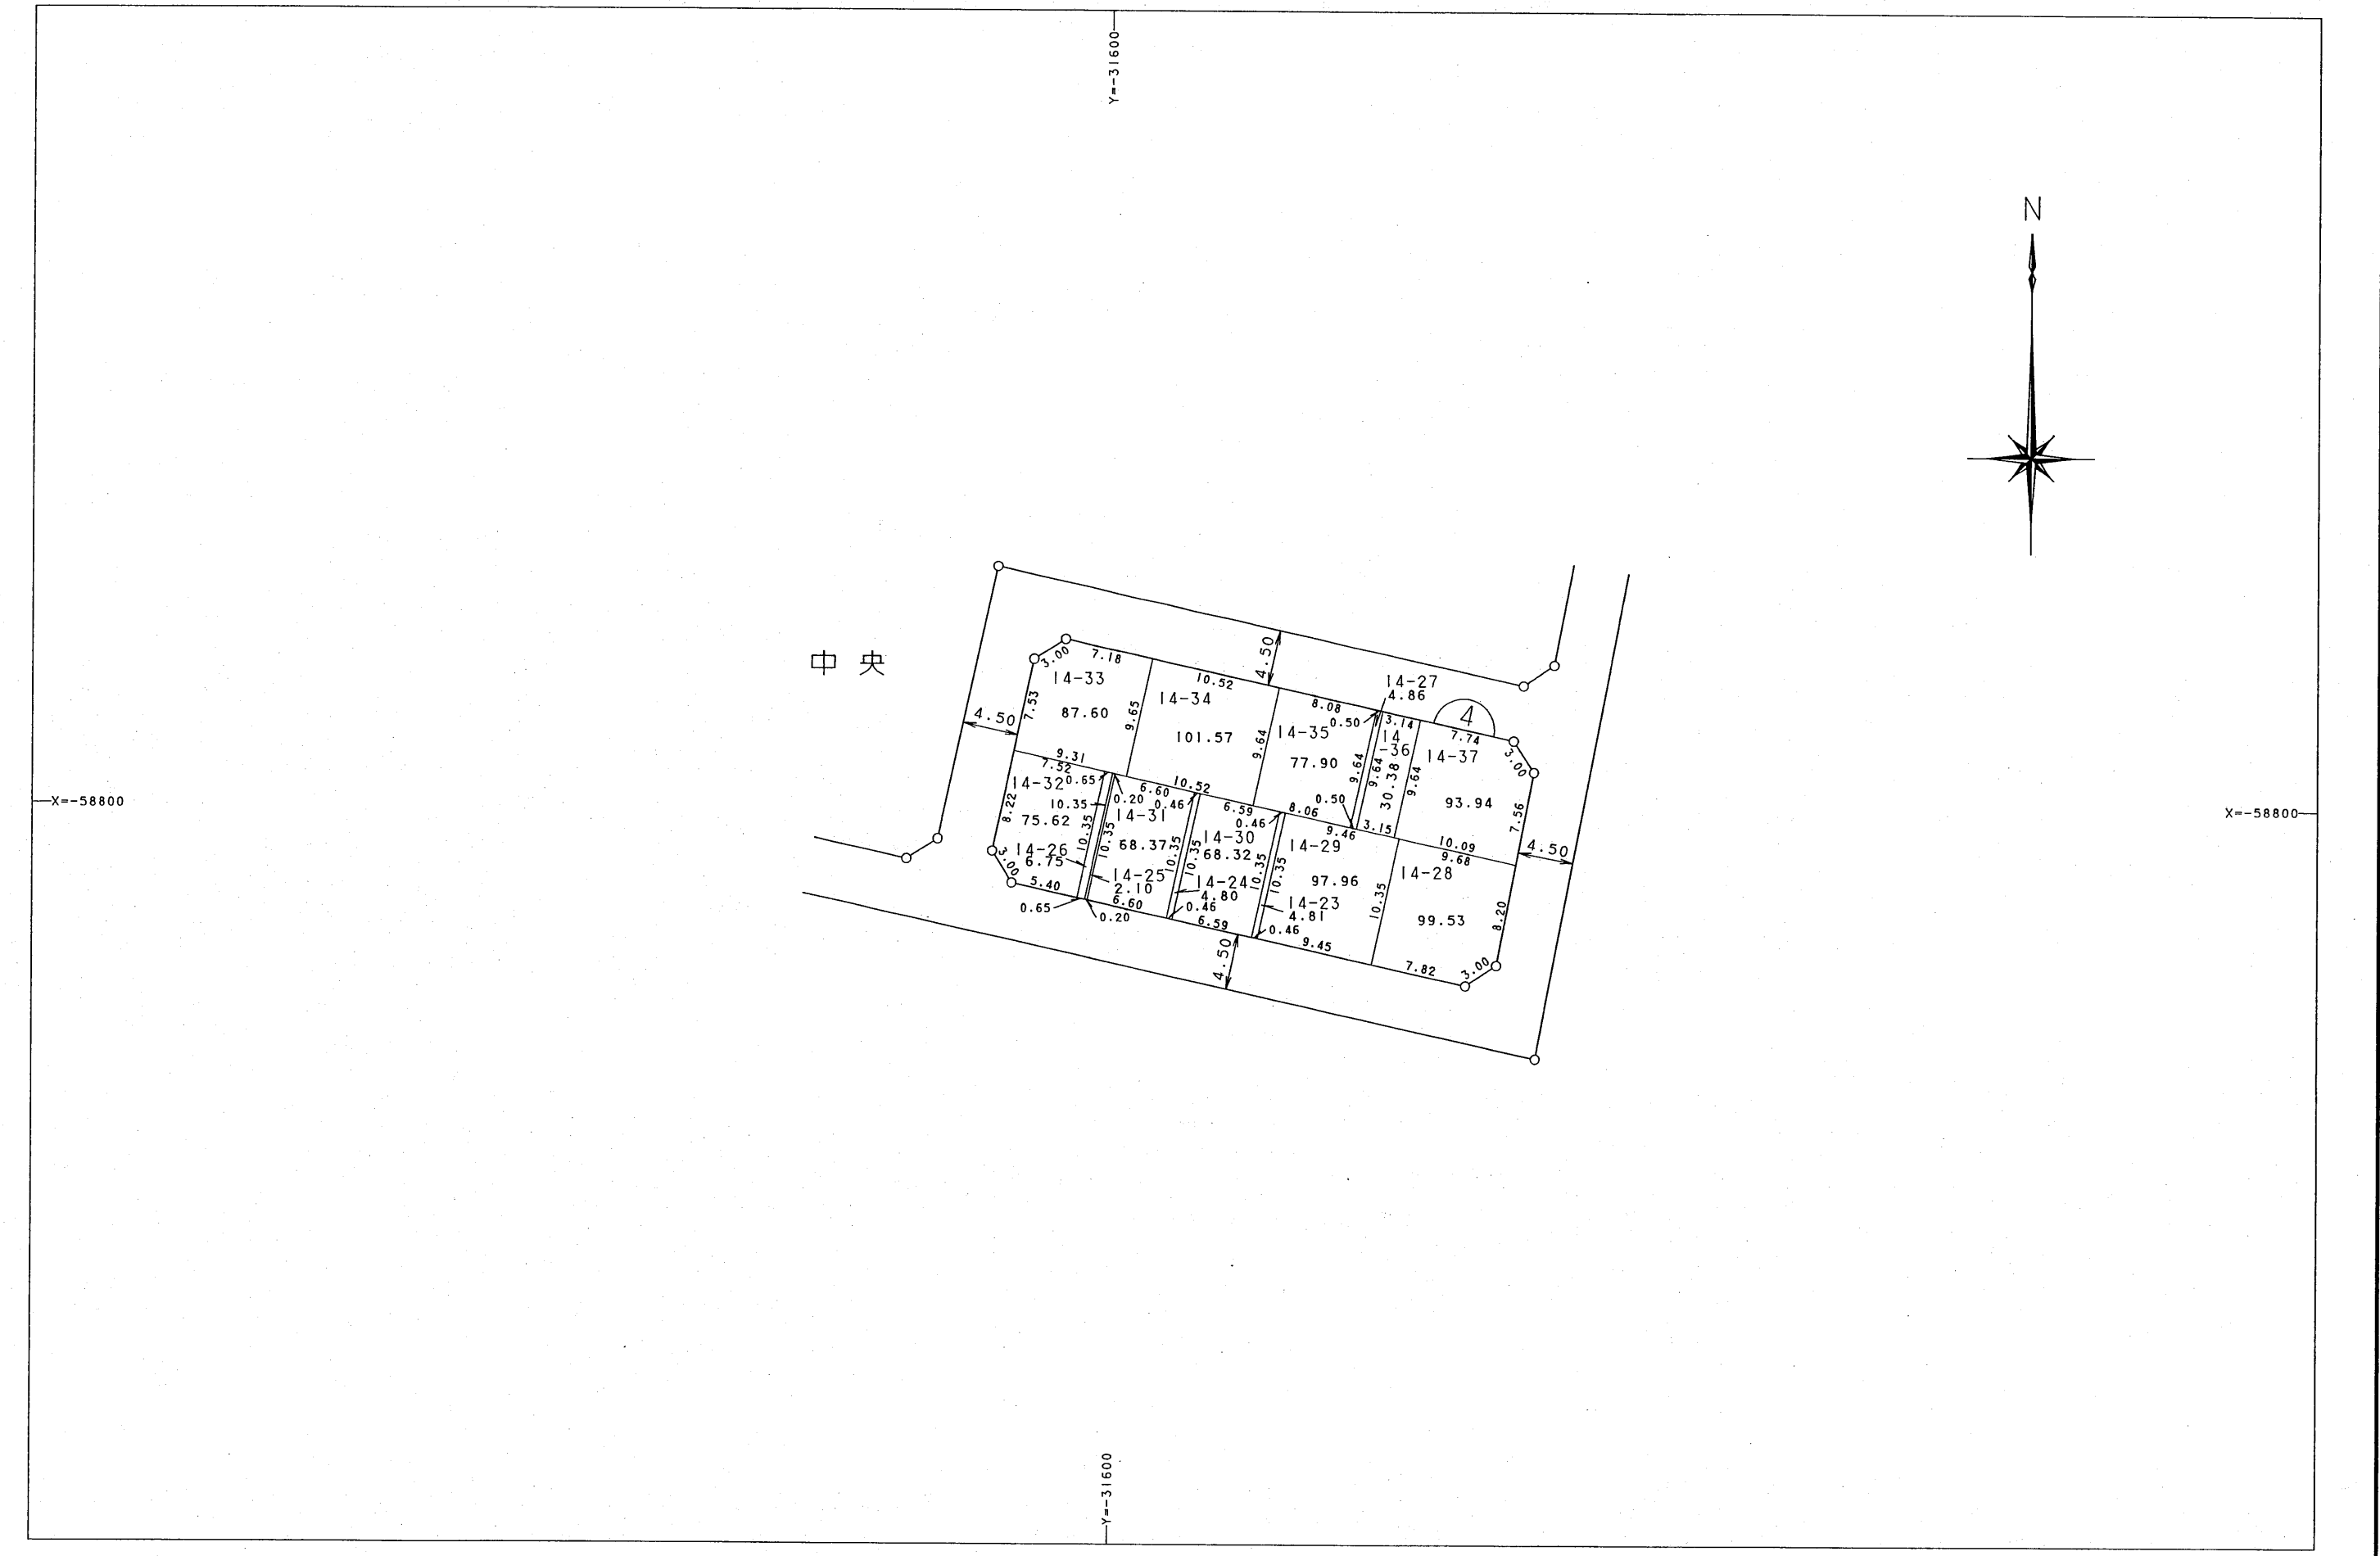

横浜市都市計画局

平成十二年三月


日本都市整備株式会社

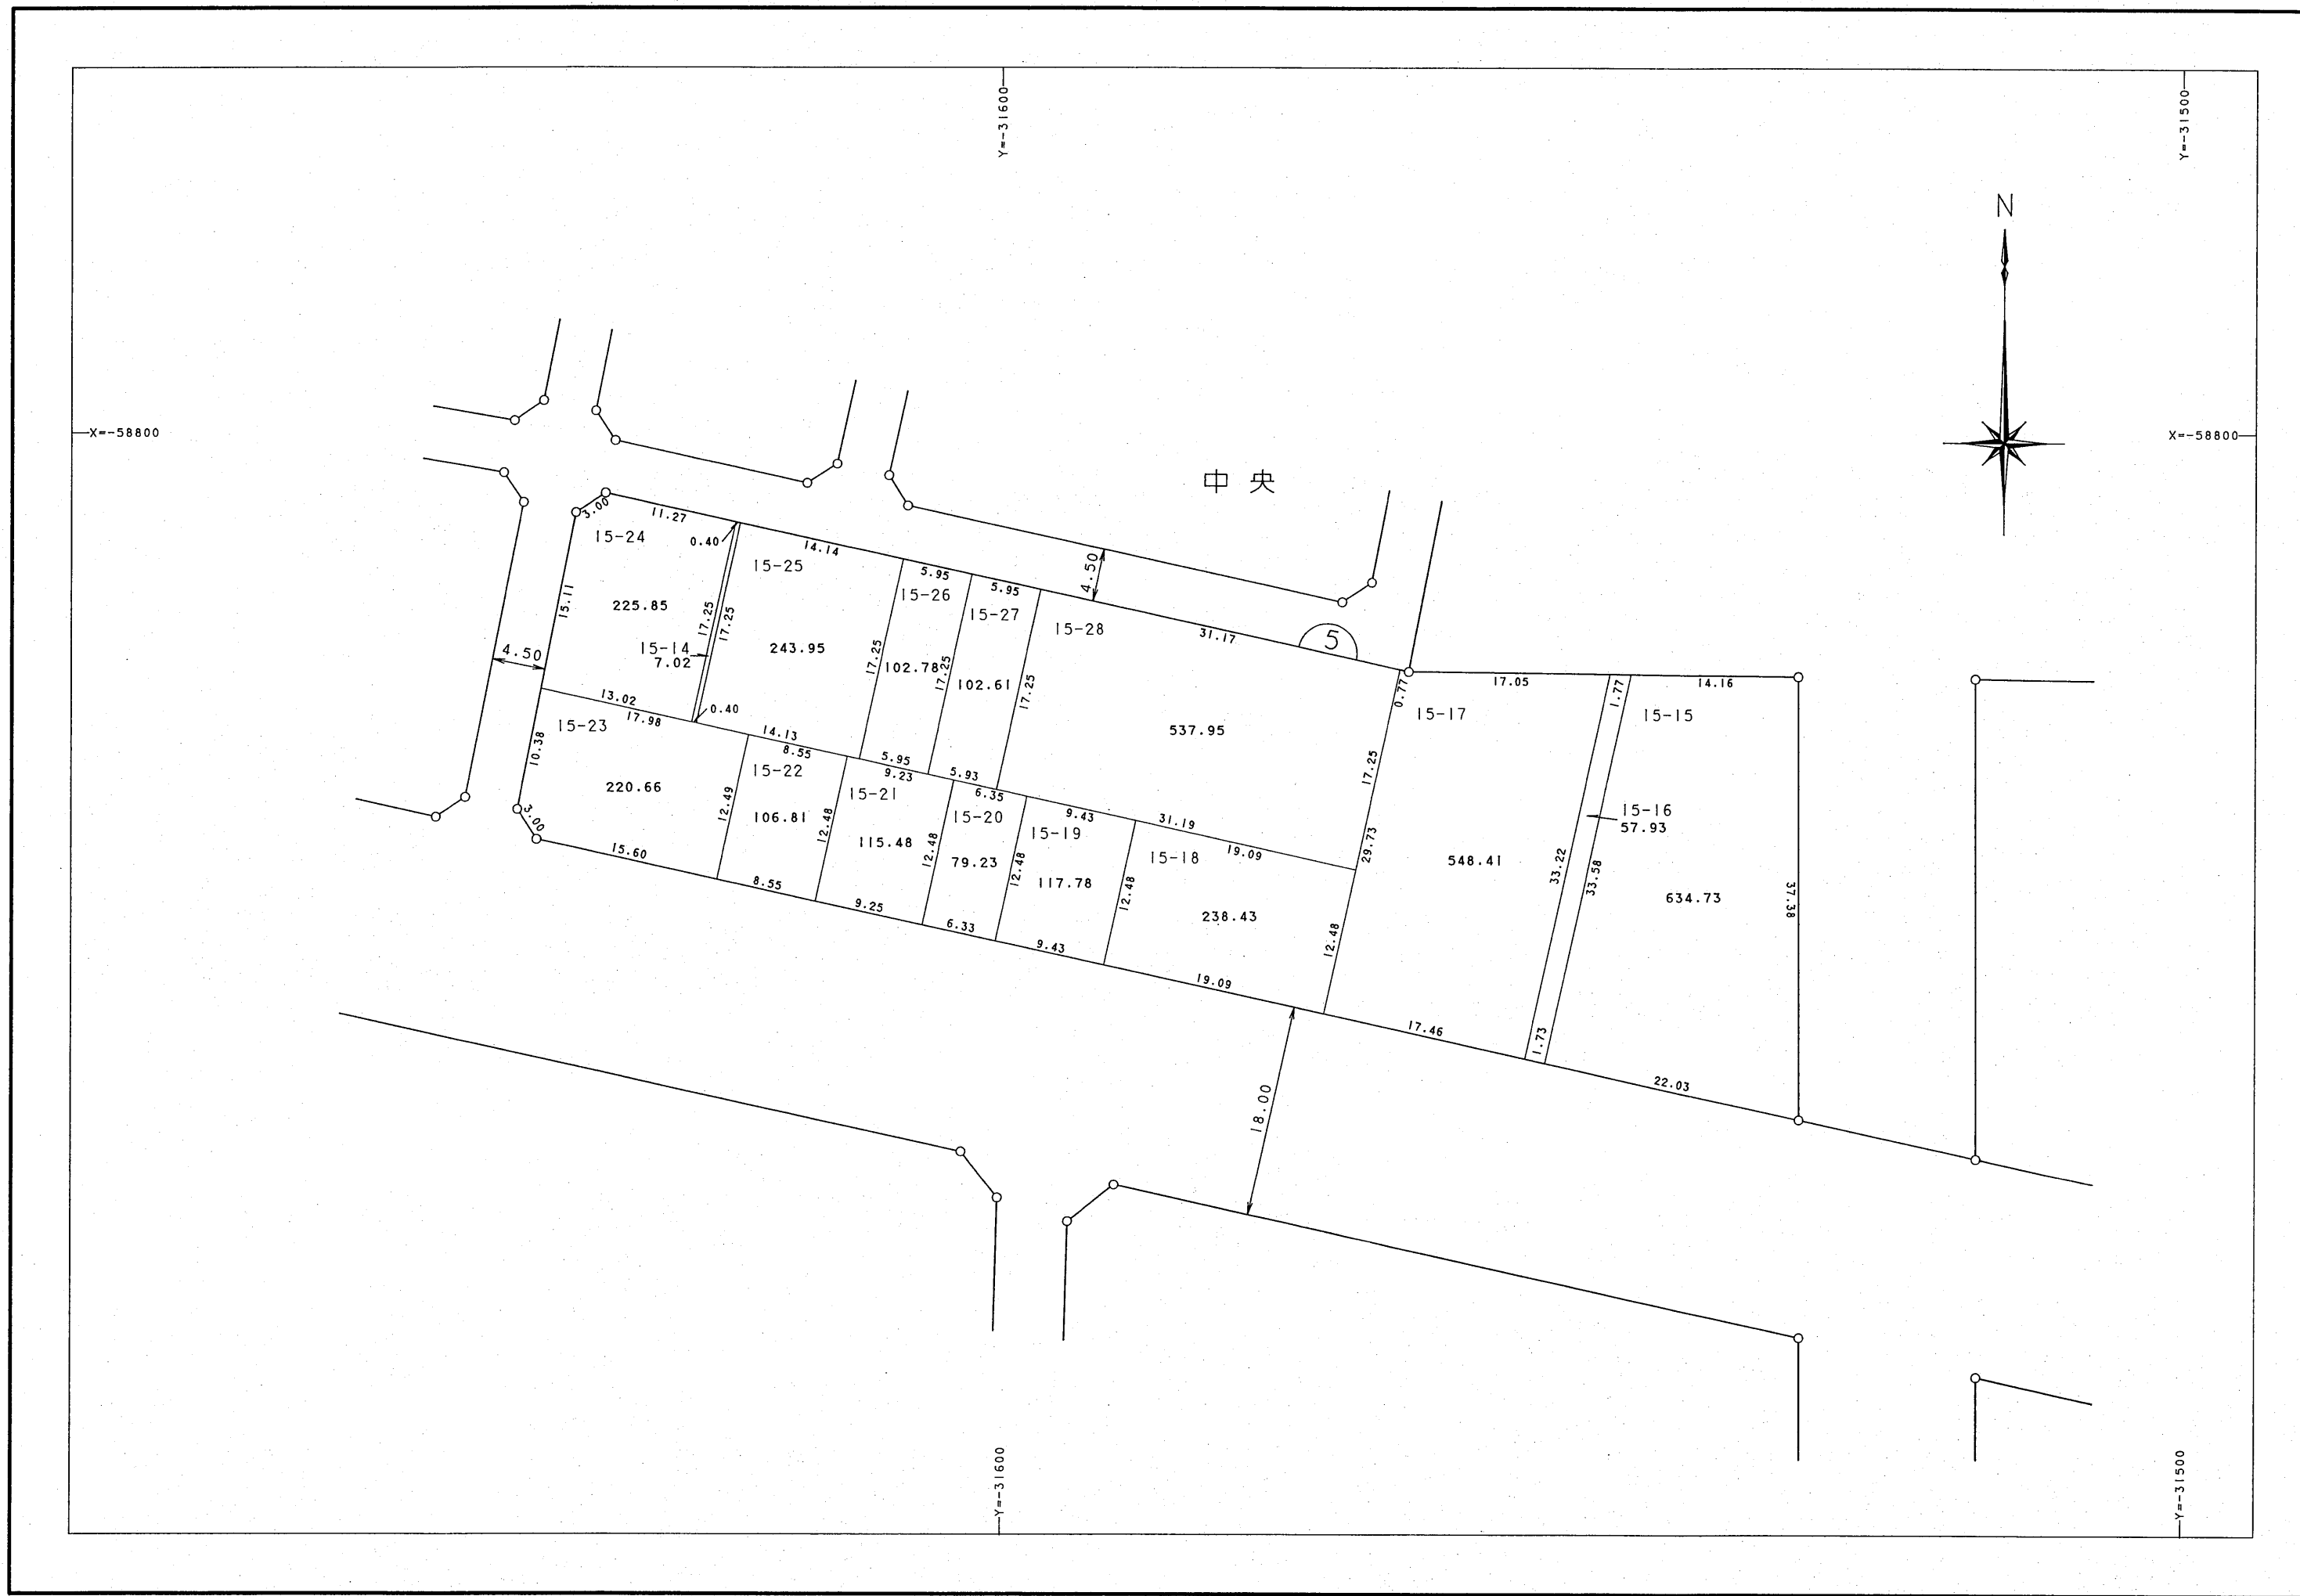

横浜市都市計画局

平成十二年三月


日本都市整備株式会社

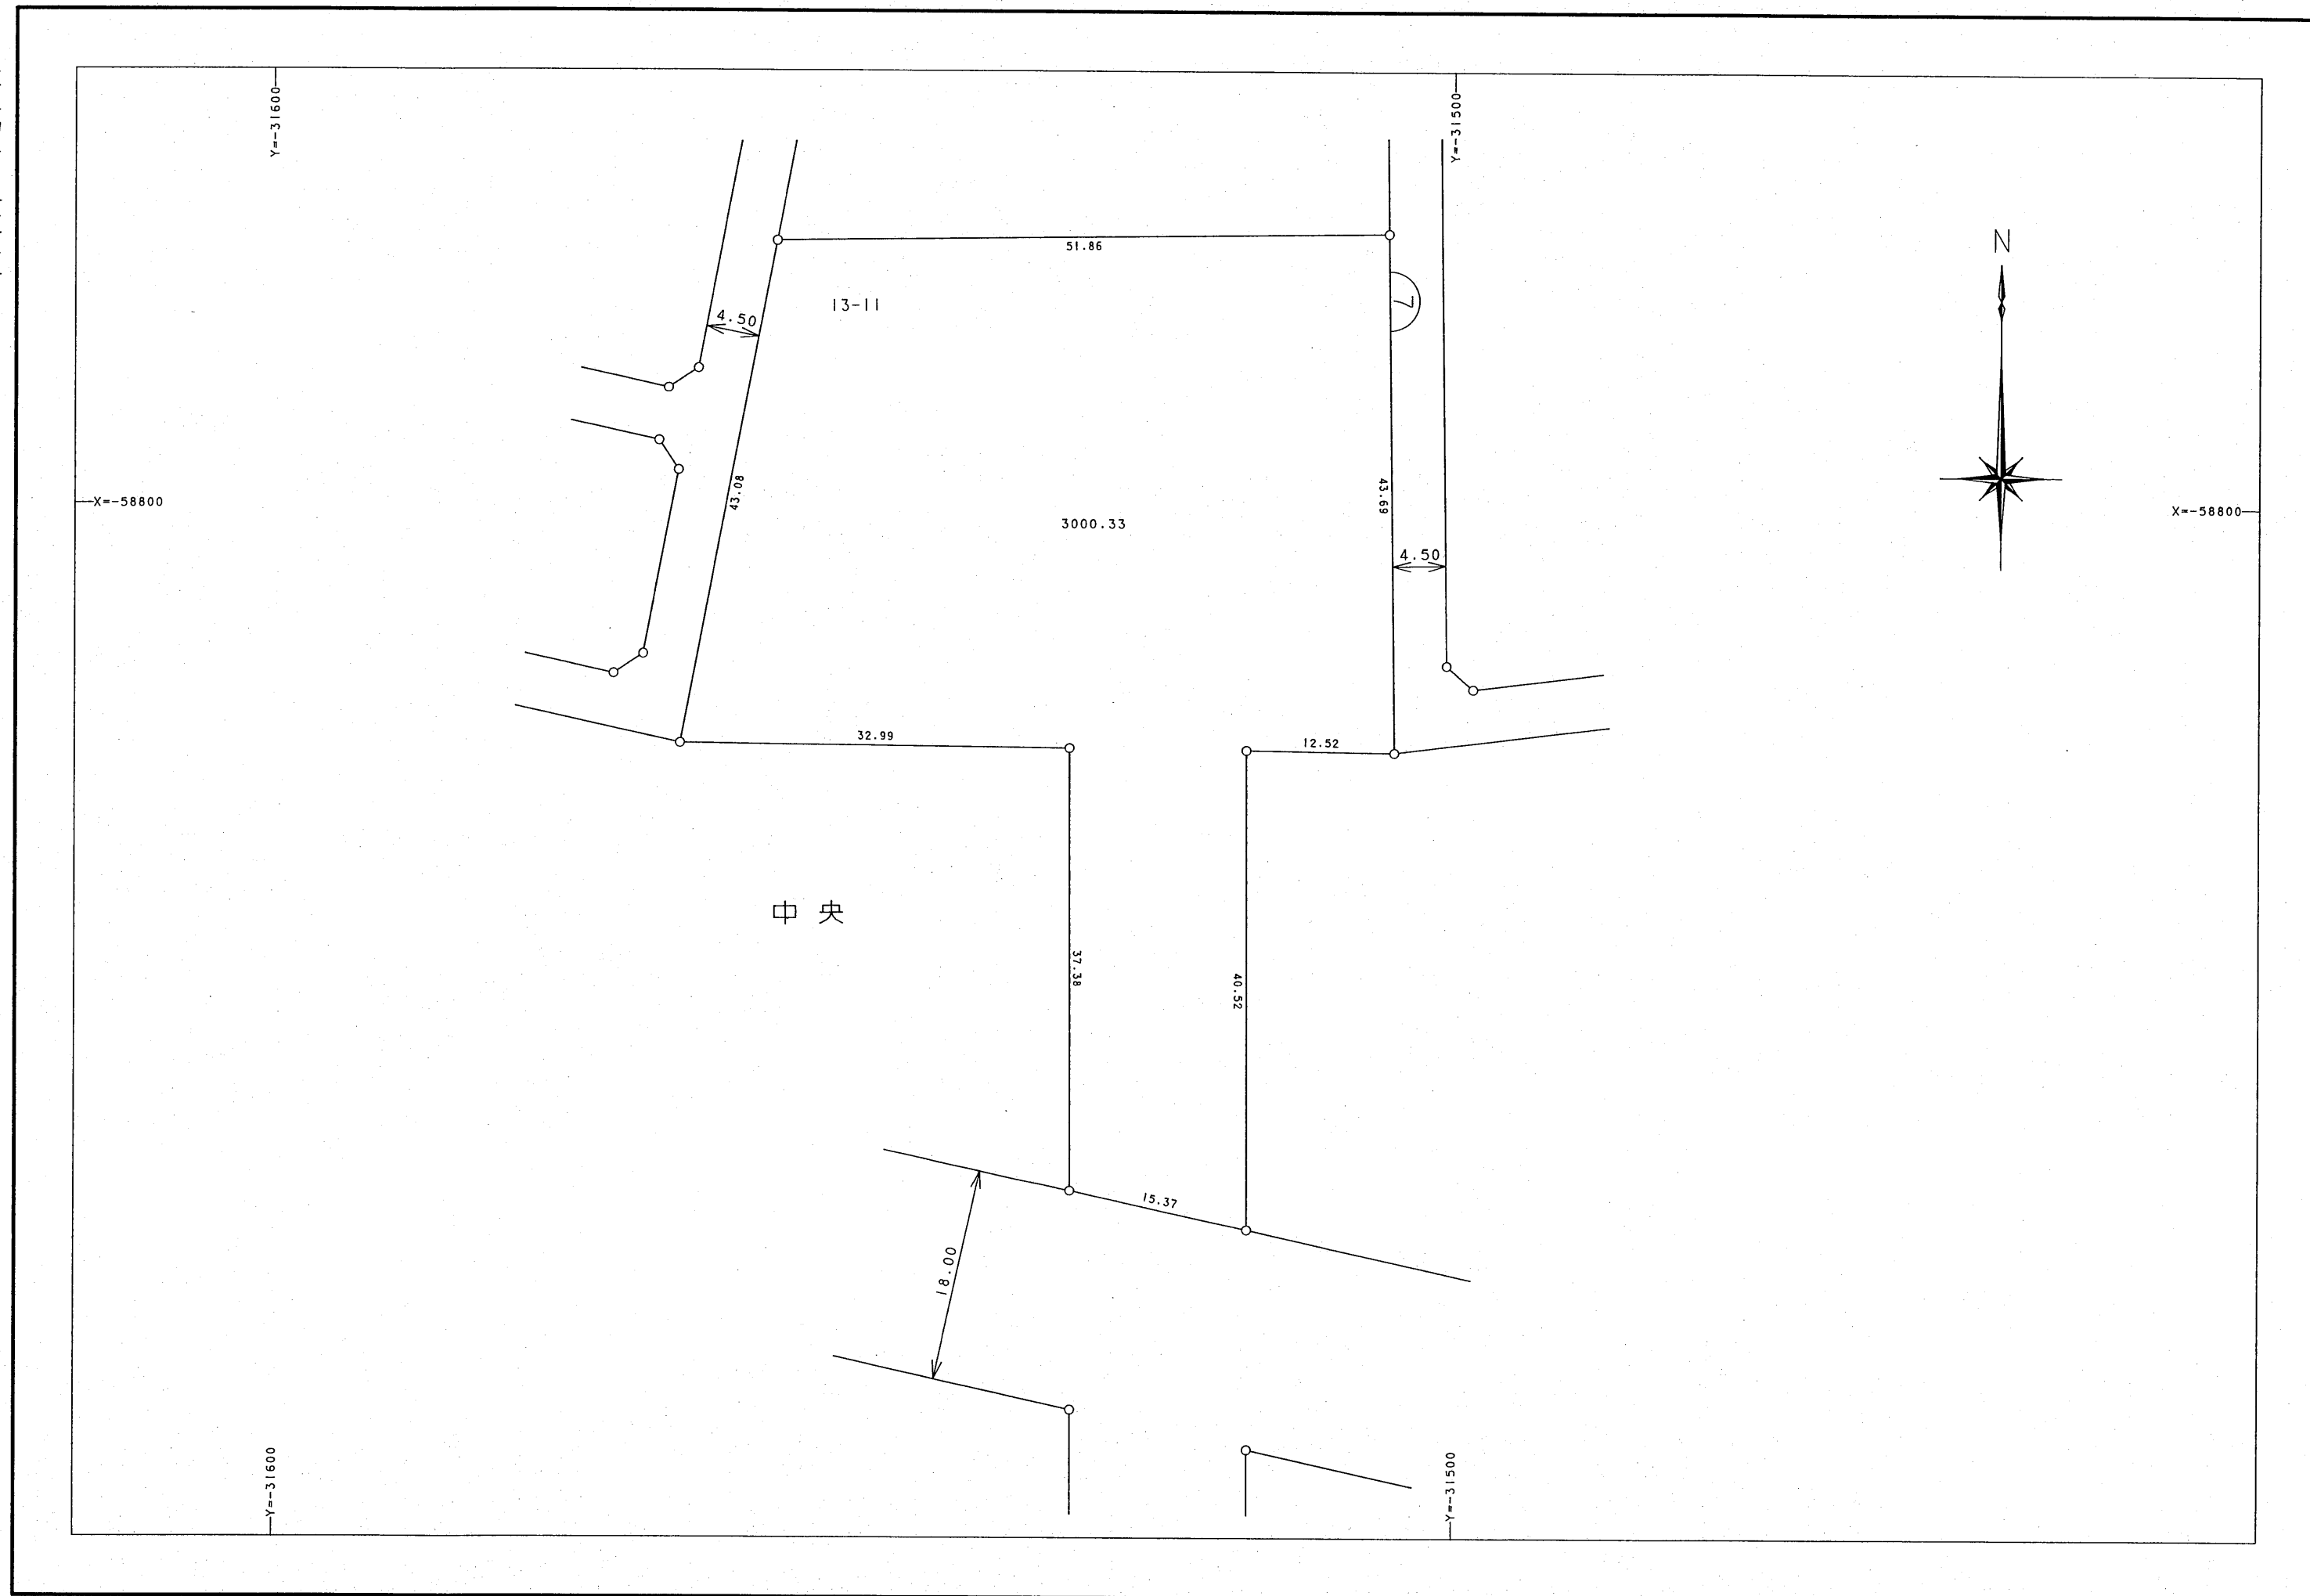

横浜市都市計画局

平成十二年三月


日本都市整備株式会社

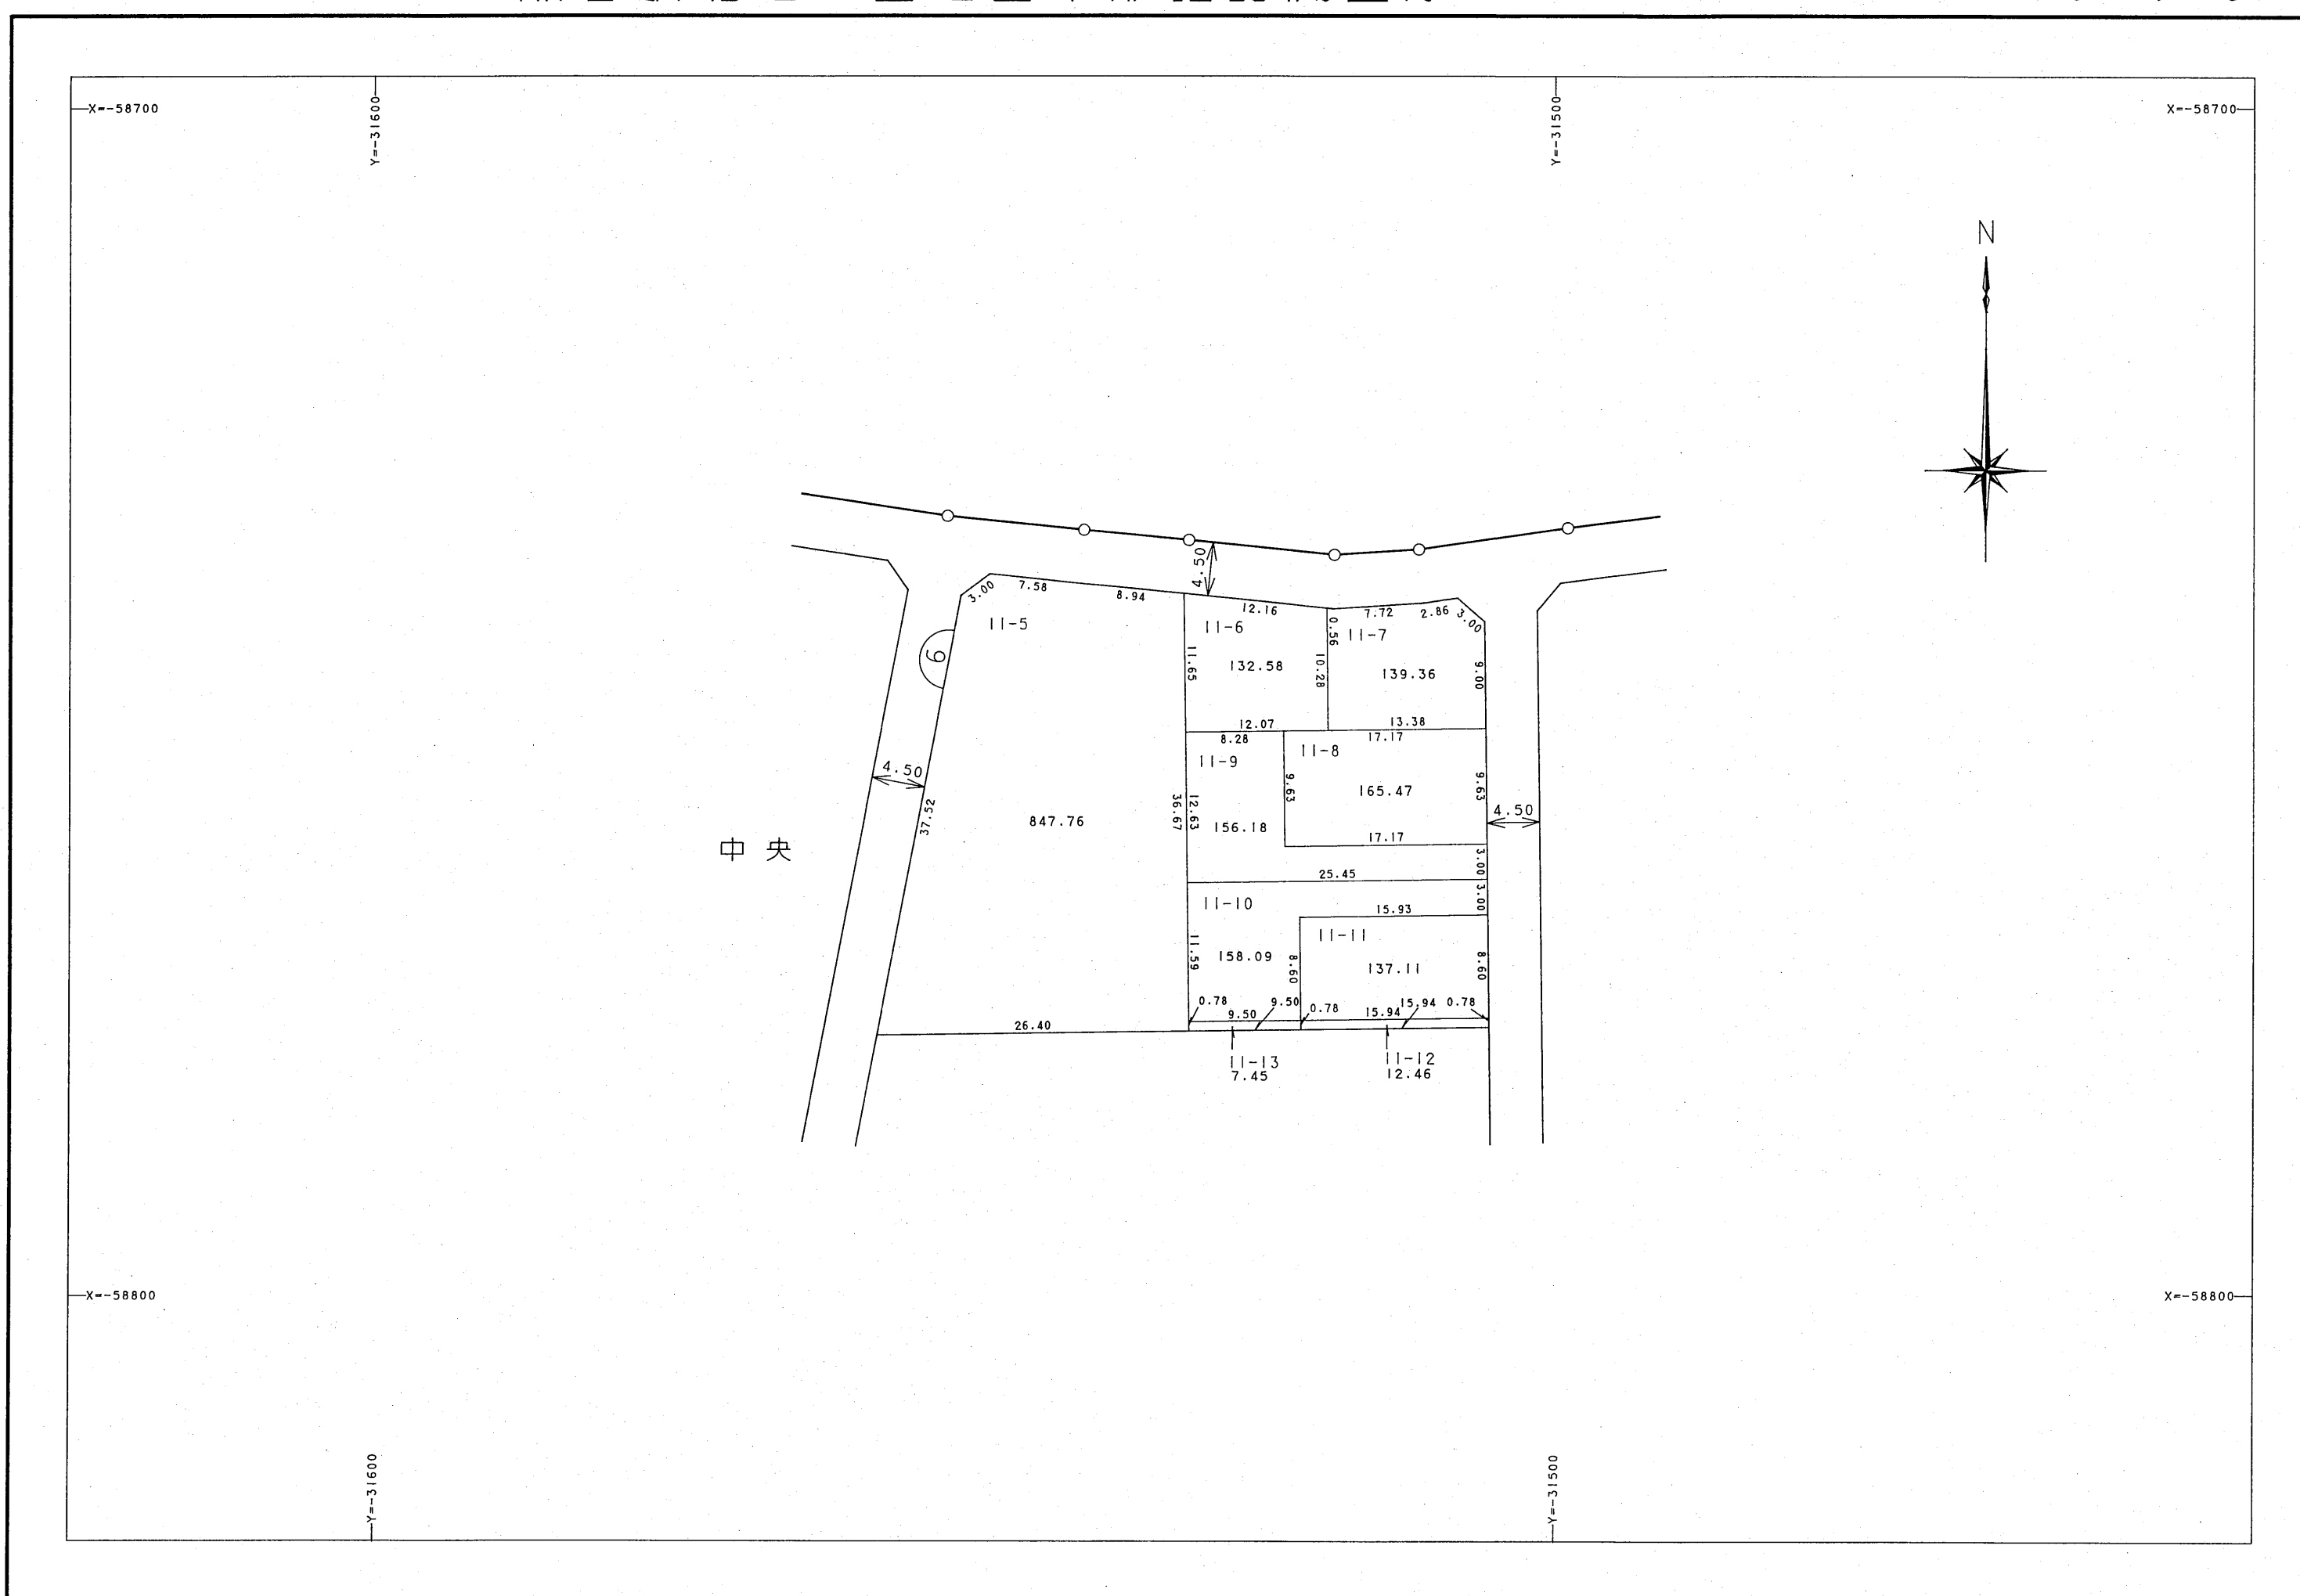

横浜市都市計画局

平成十二年三月

日本都市整備株式会社

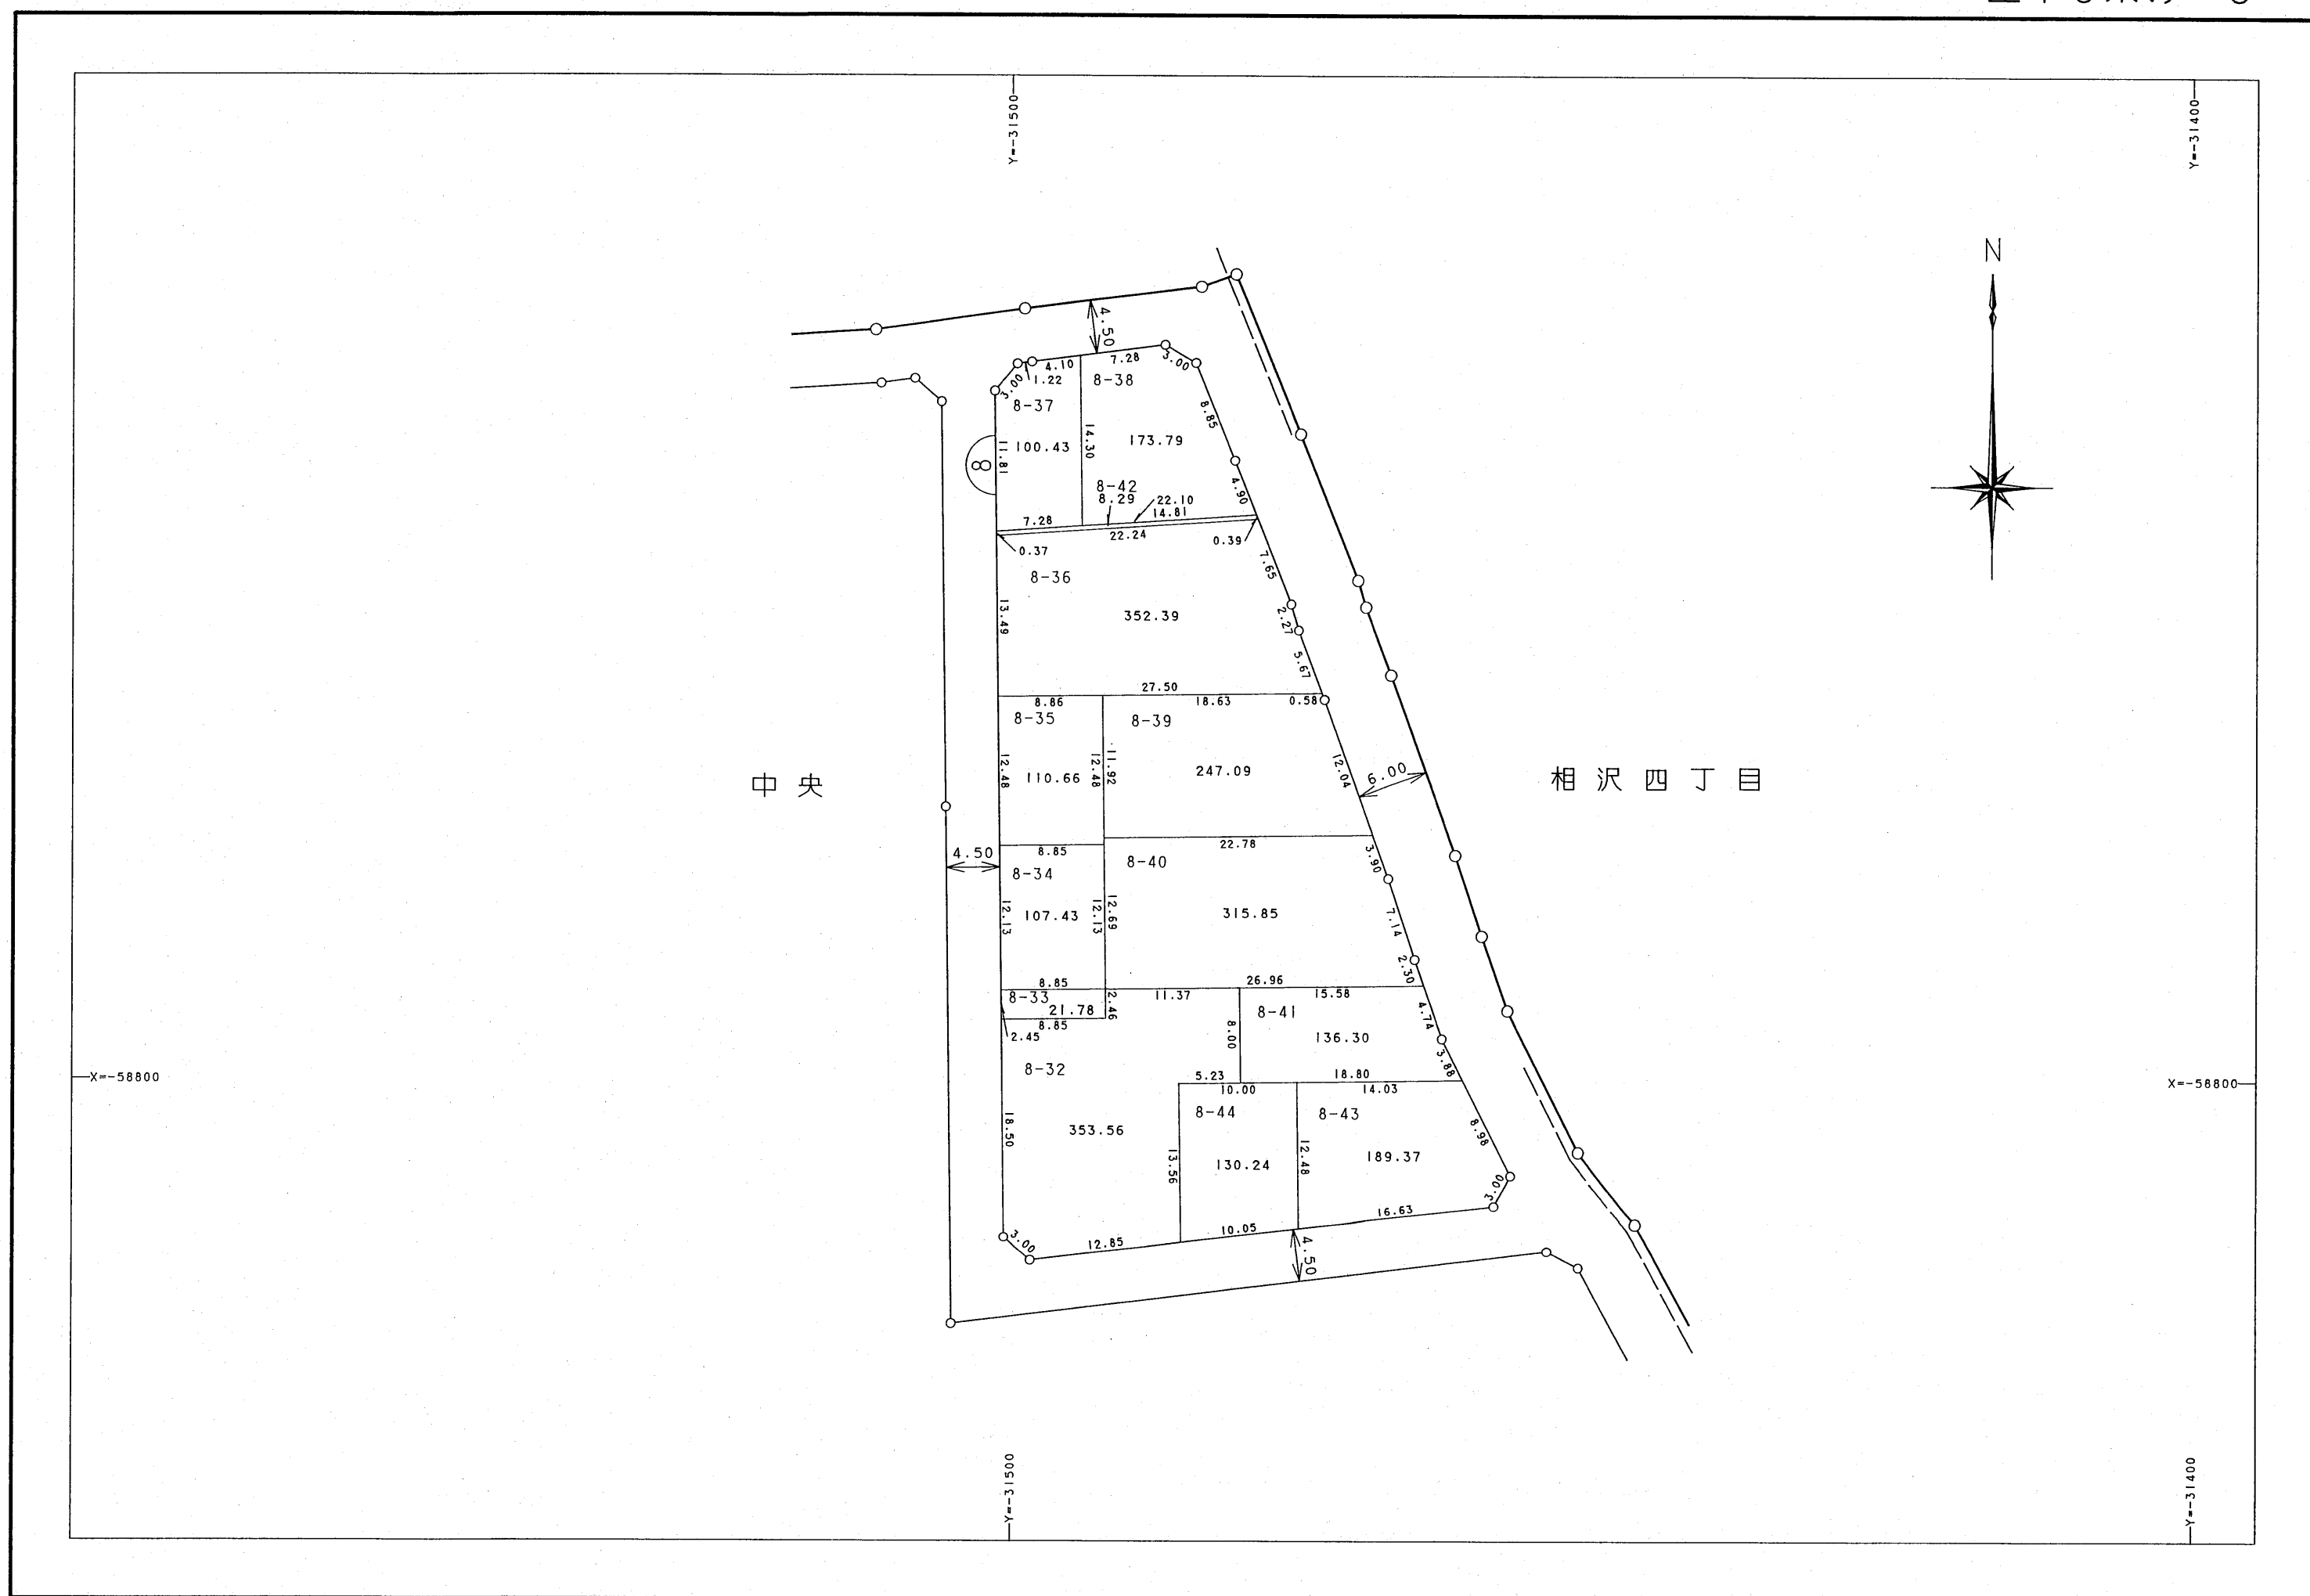

横浜市都市計画局


平成十二年三月



日本都市整備株式会社

横浜市都市計画局


平成十二年三月

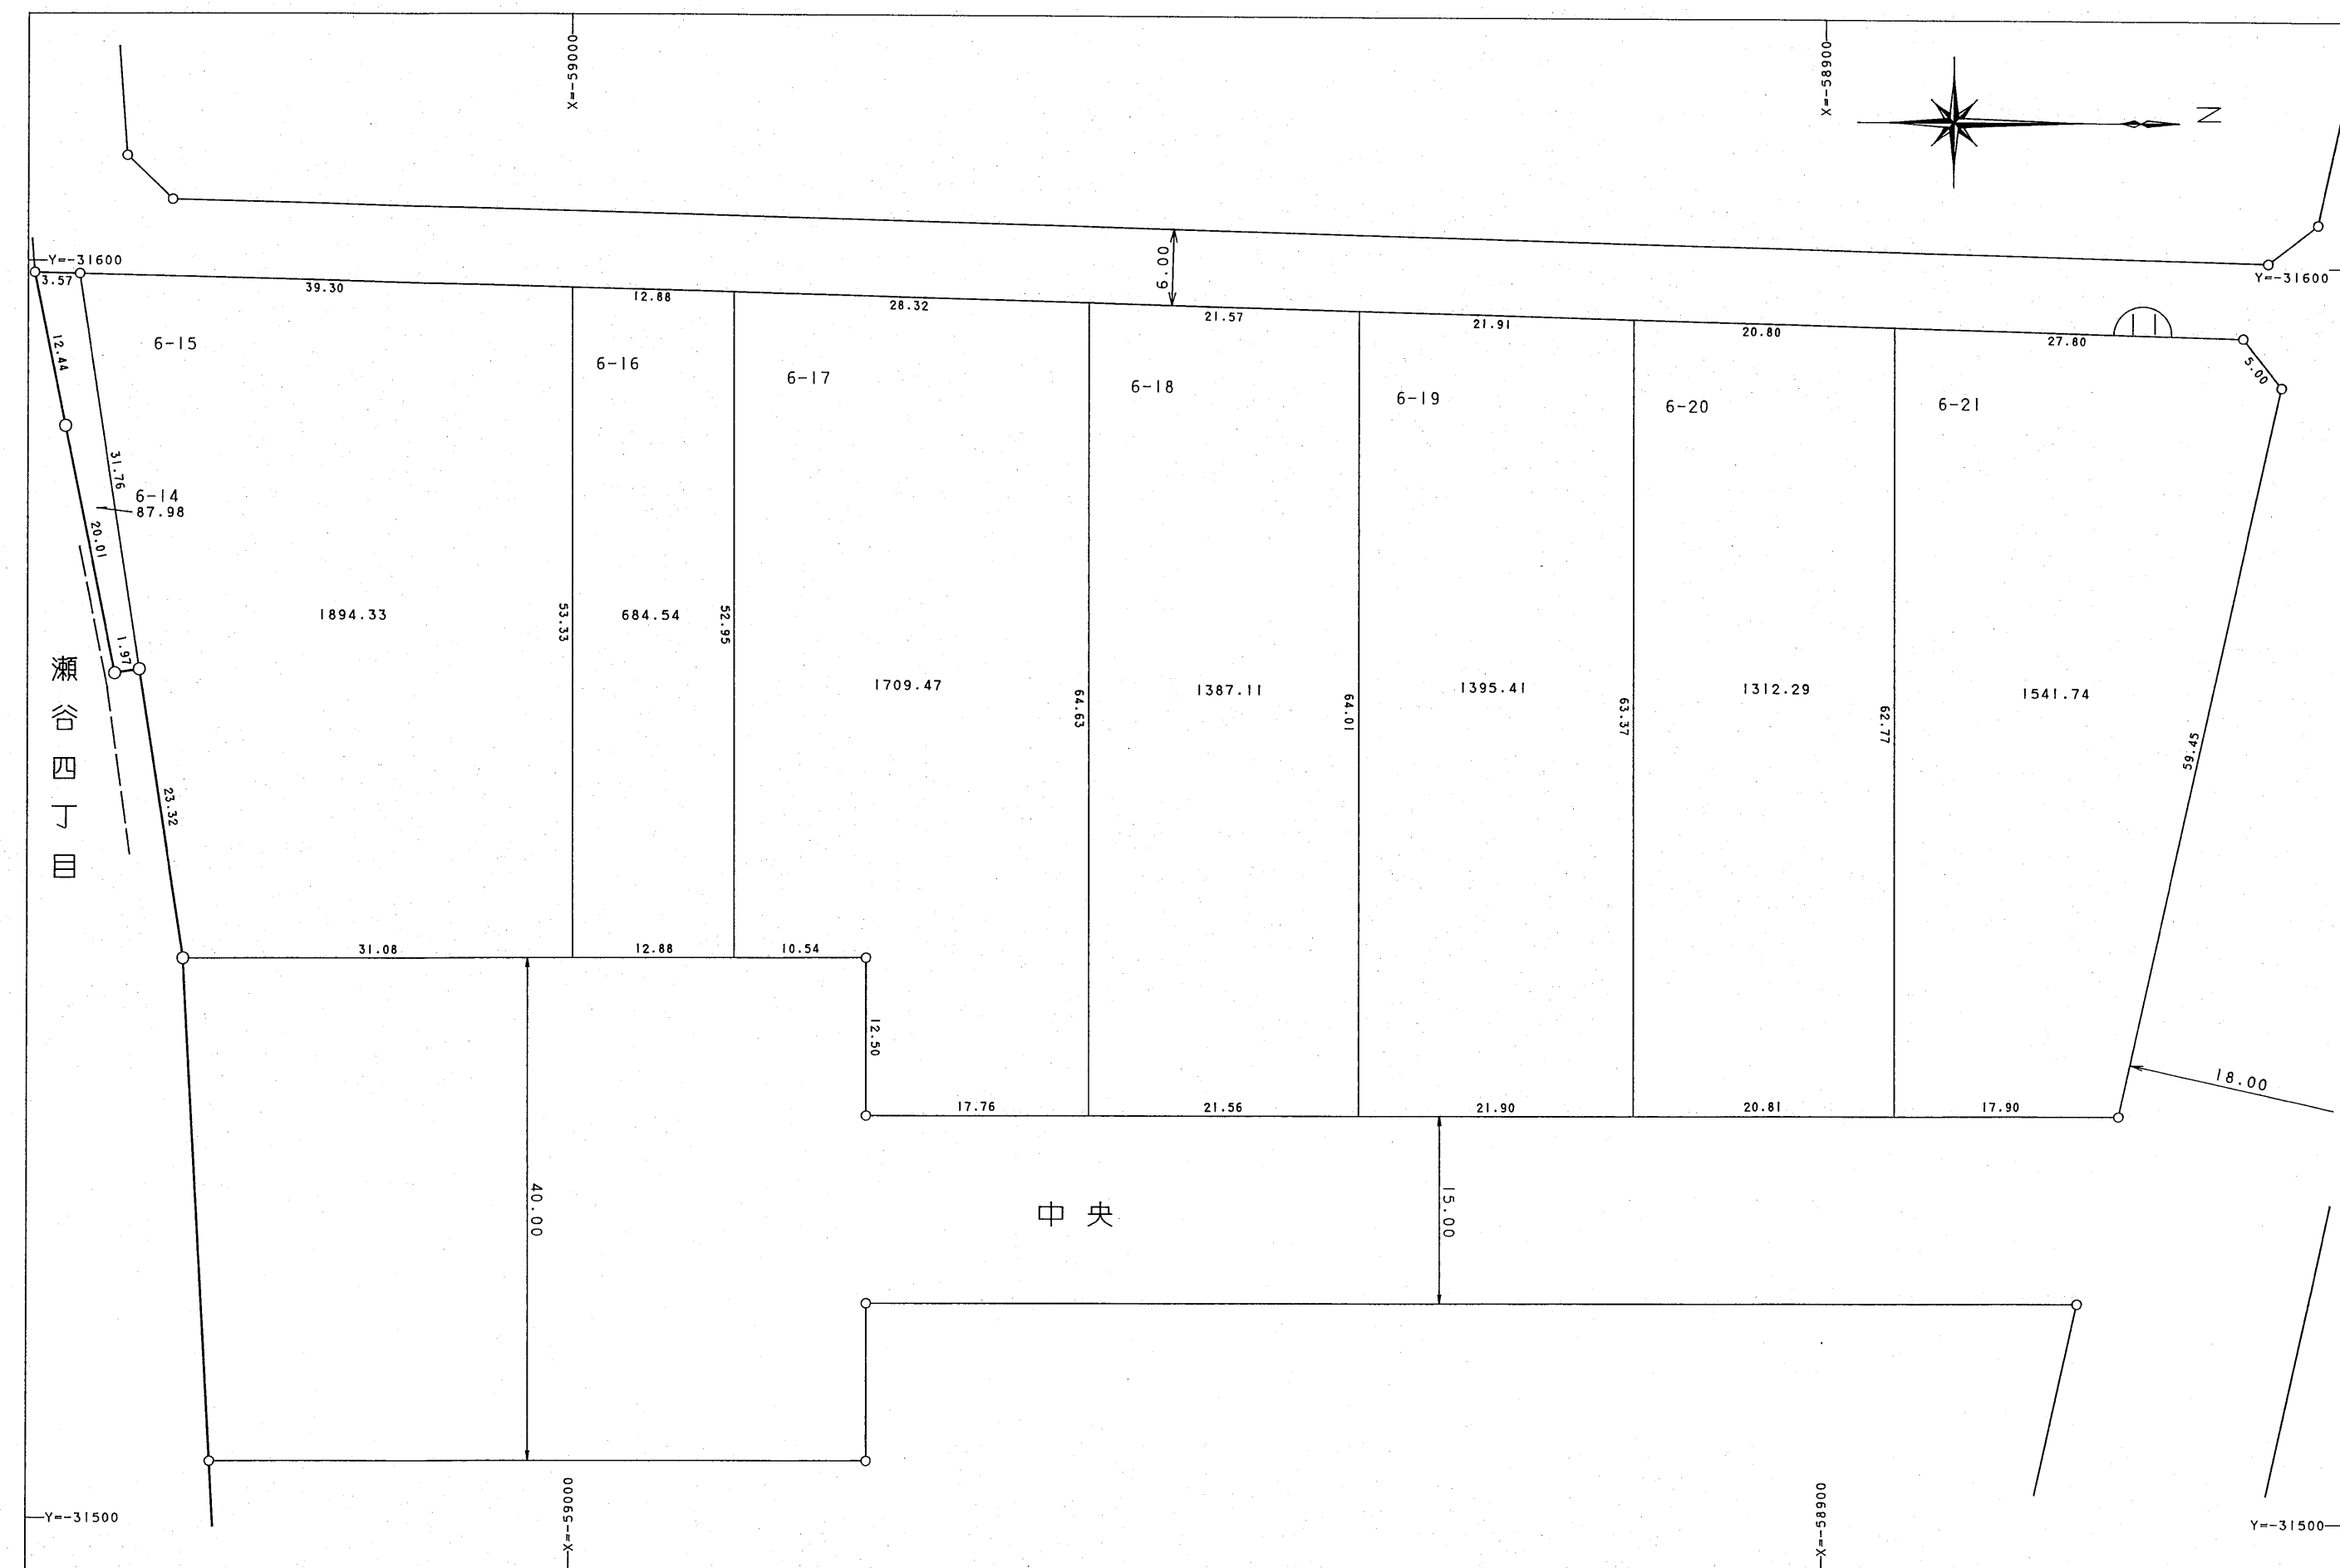

日本都市整備株式会社

横浜市都市計画局


平成十二年三月

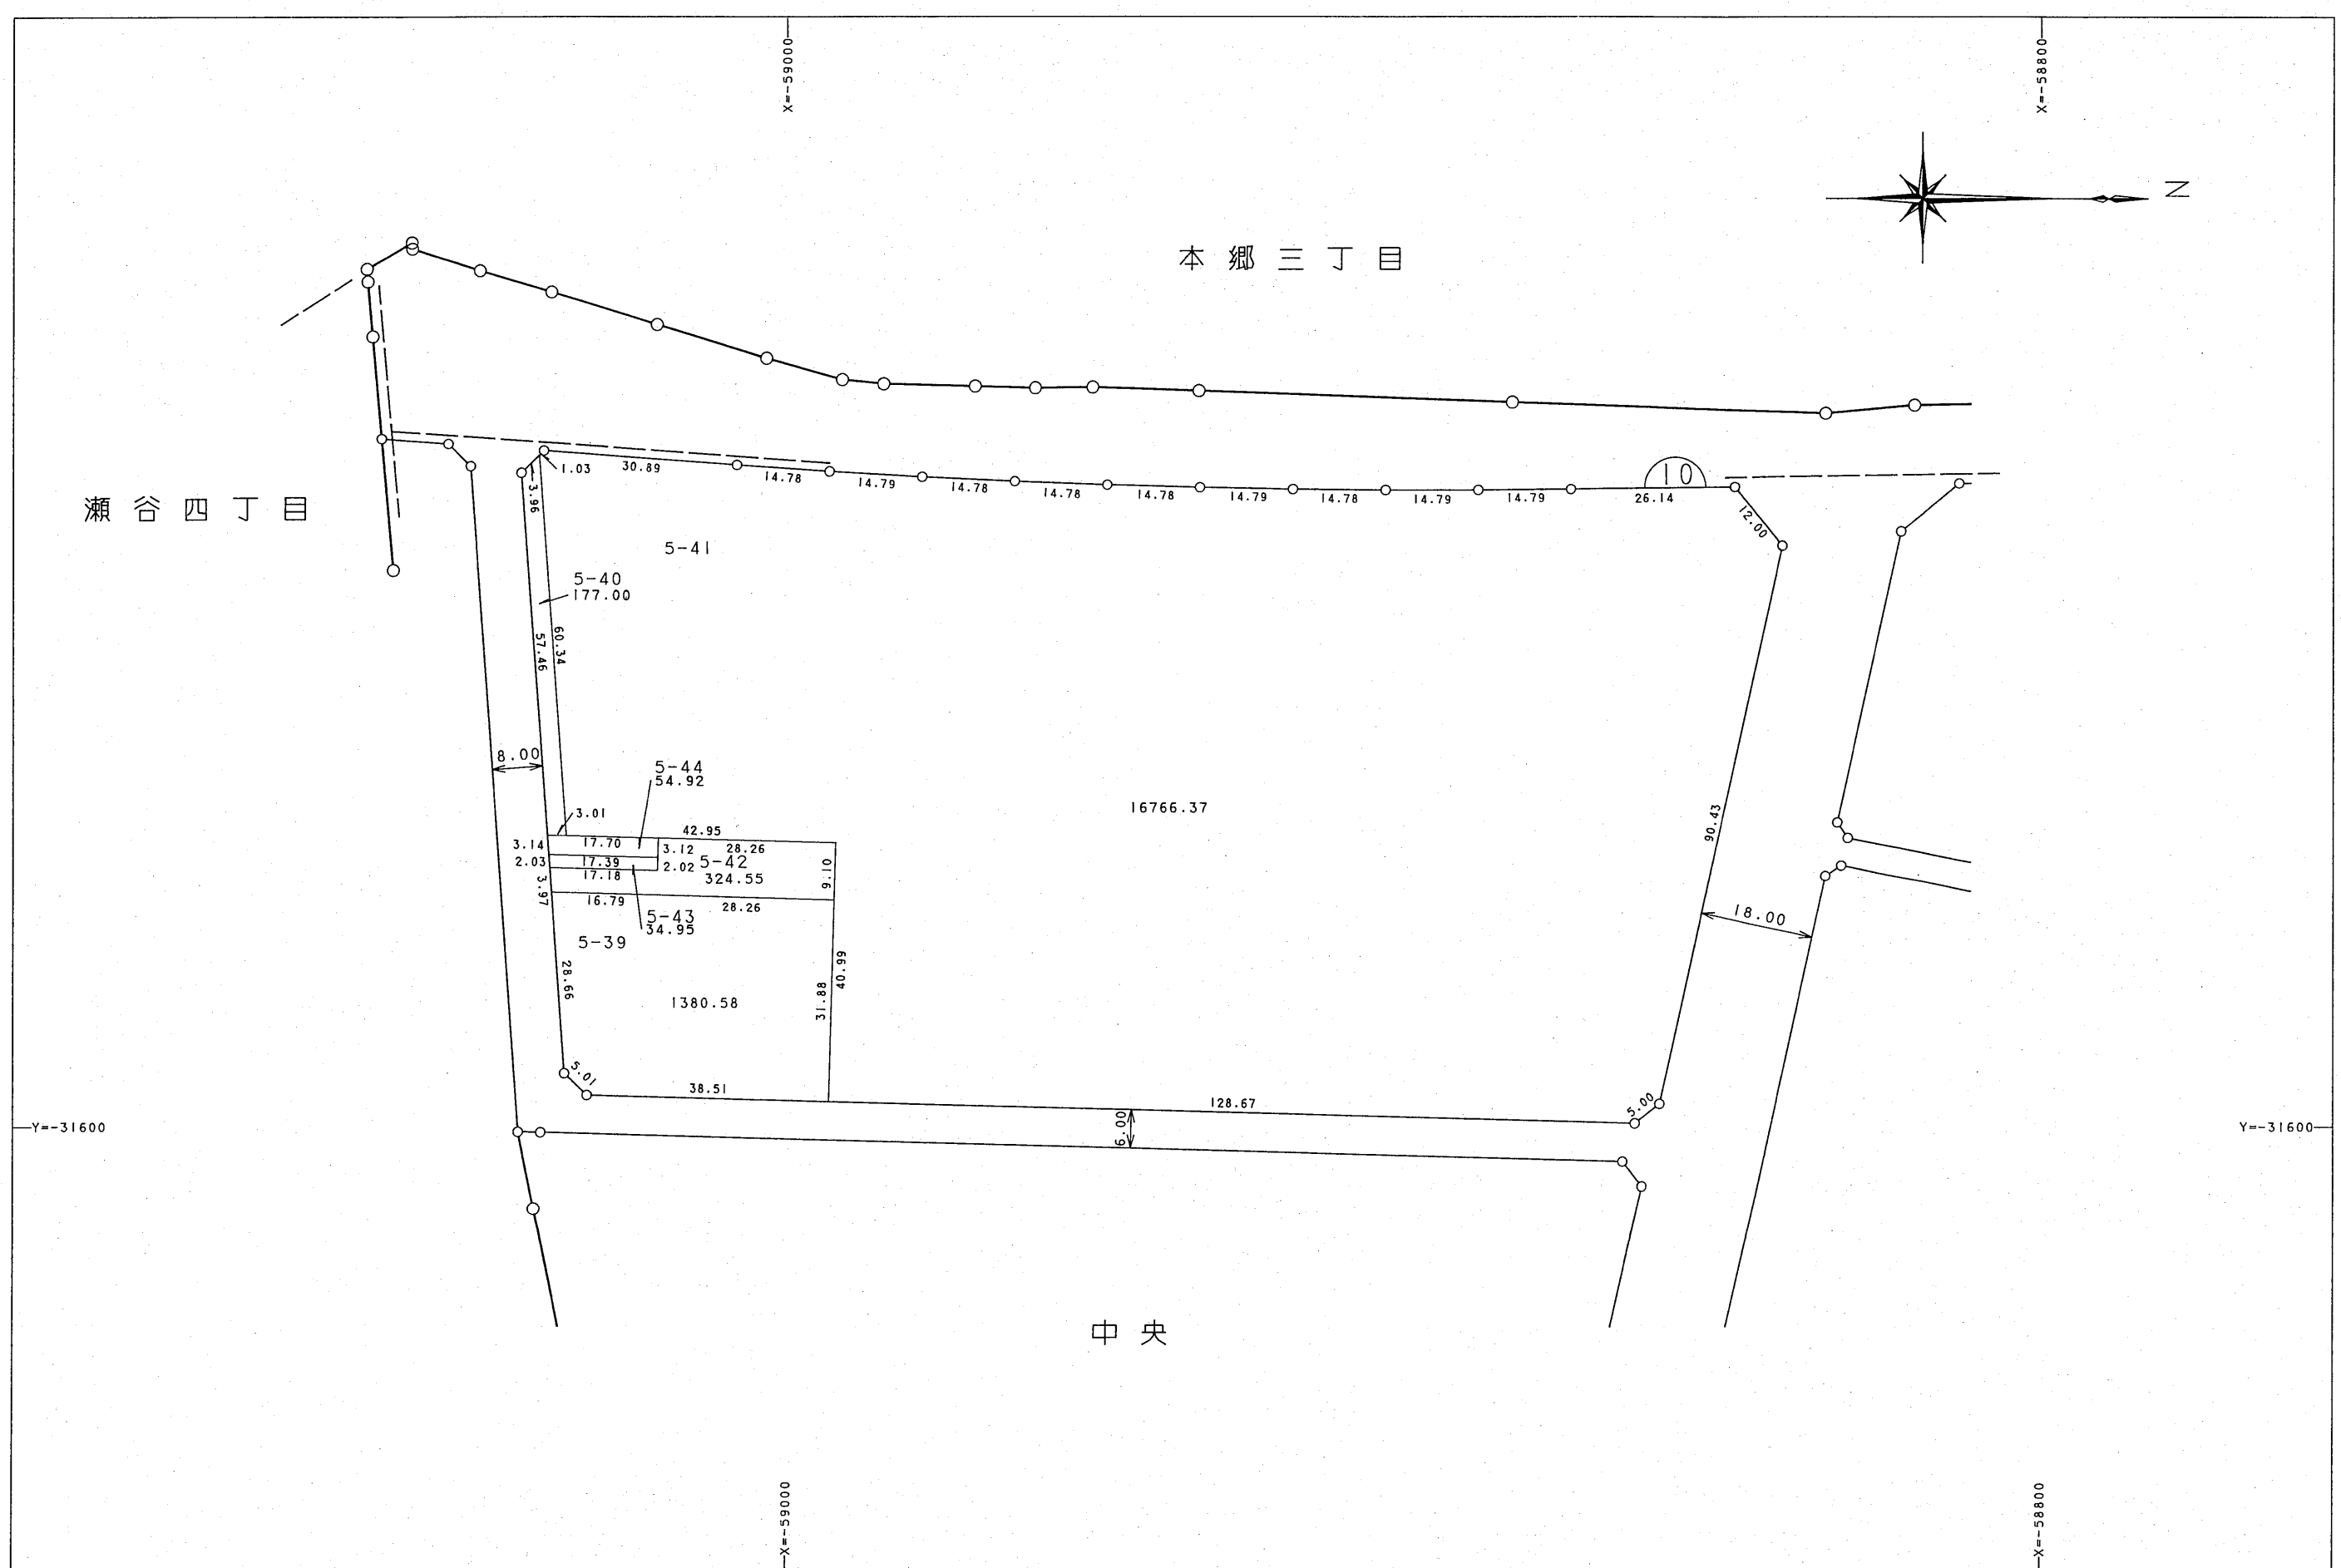

日本都市整備株式会社

横浜市都市計画局

平成十二年三月

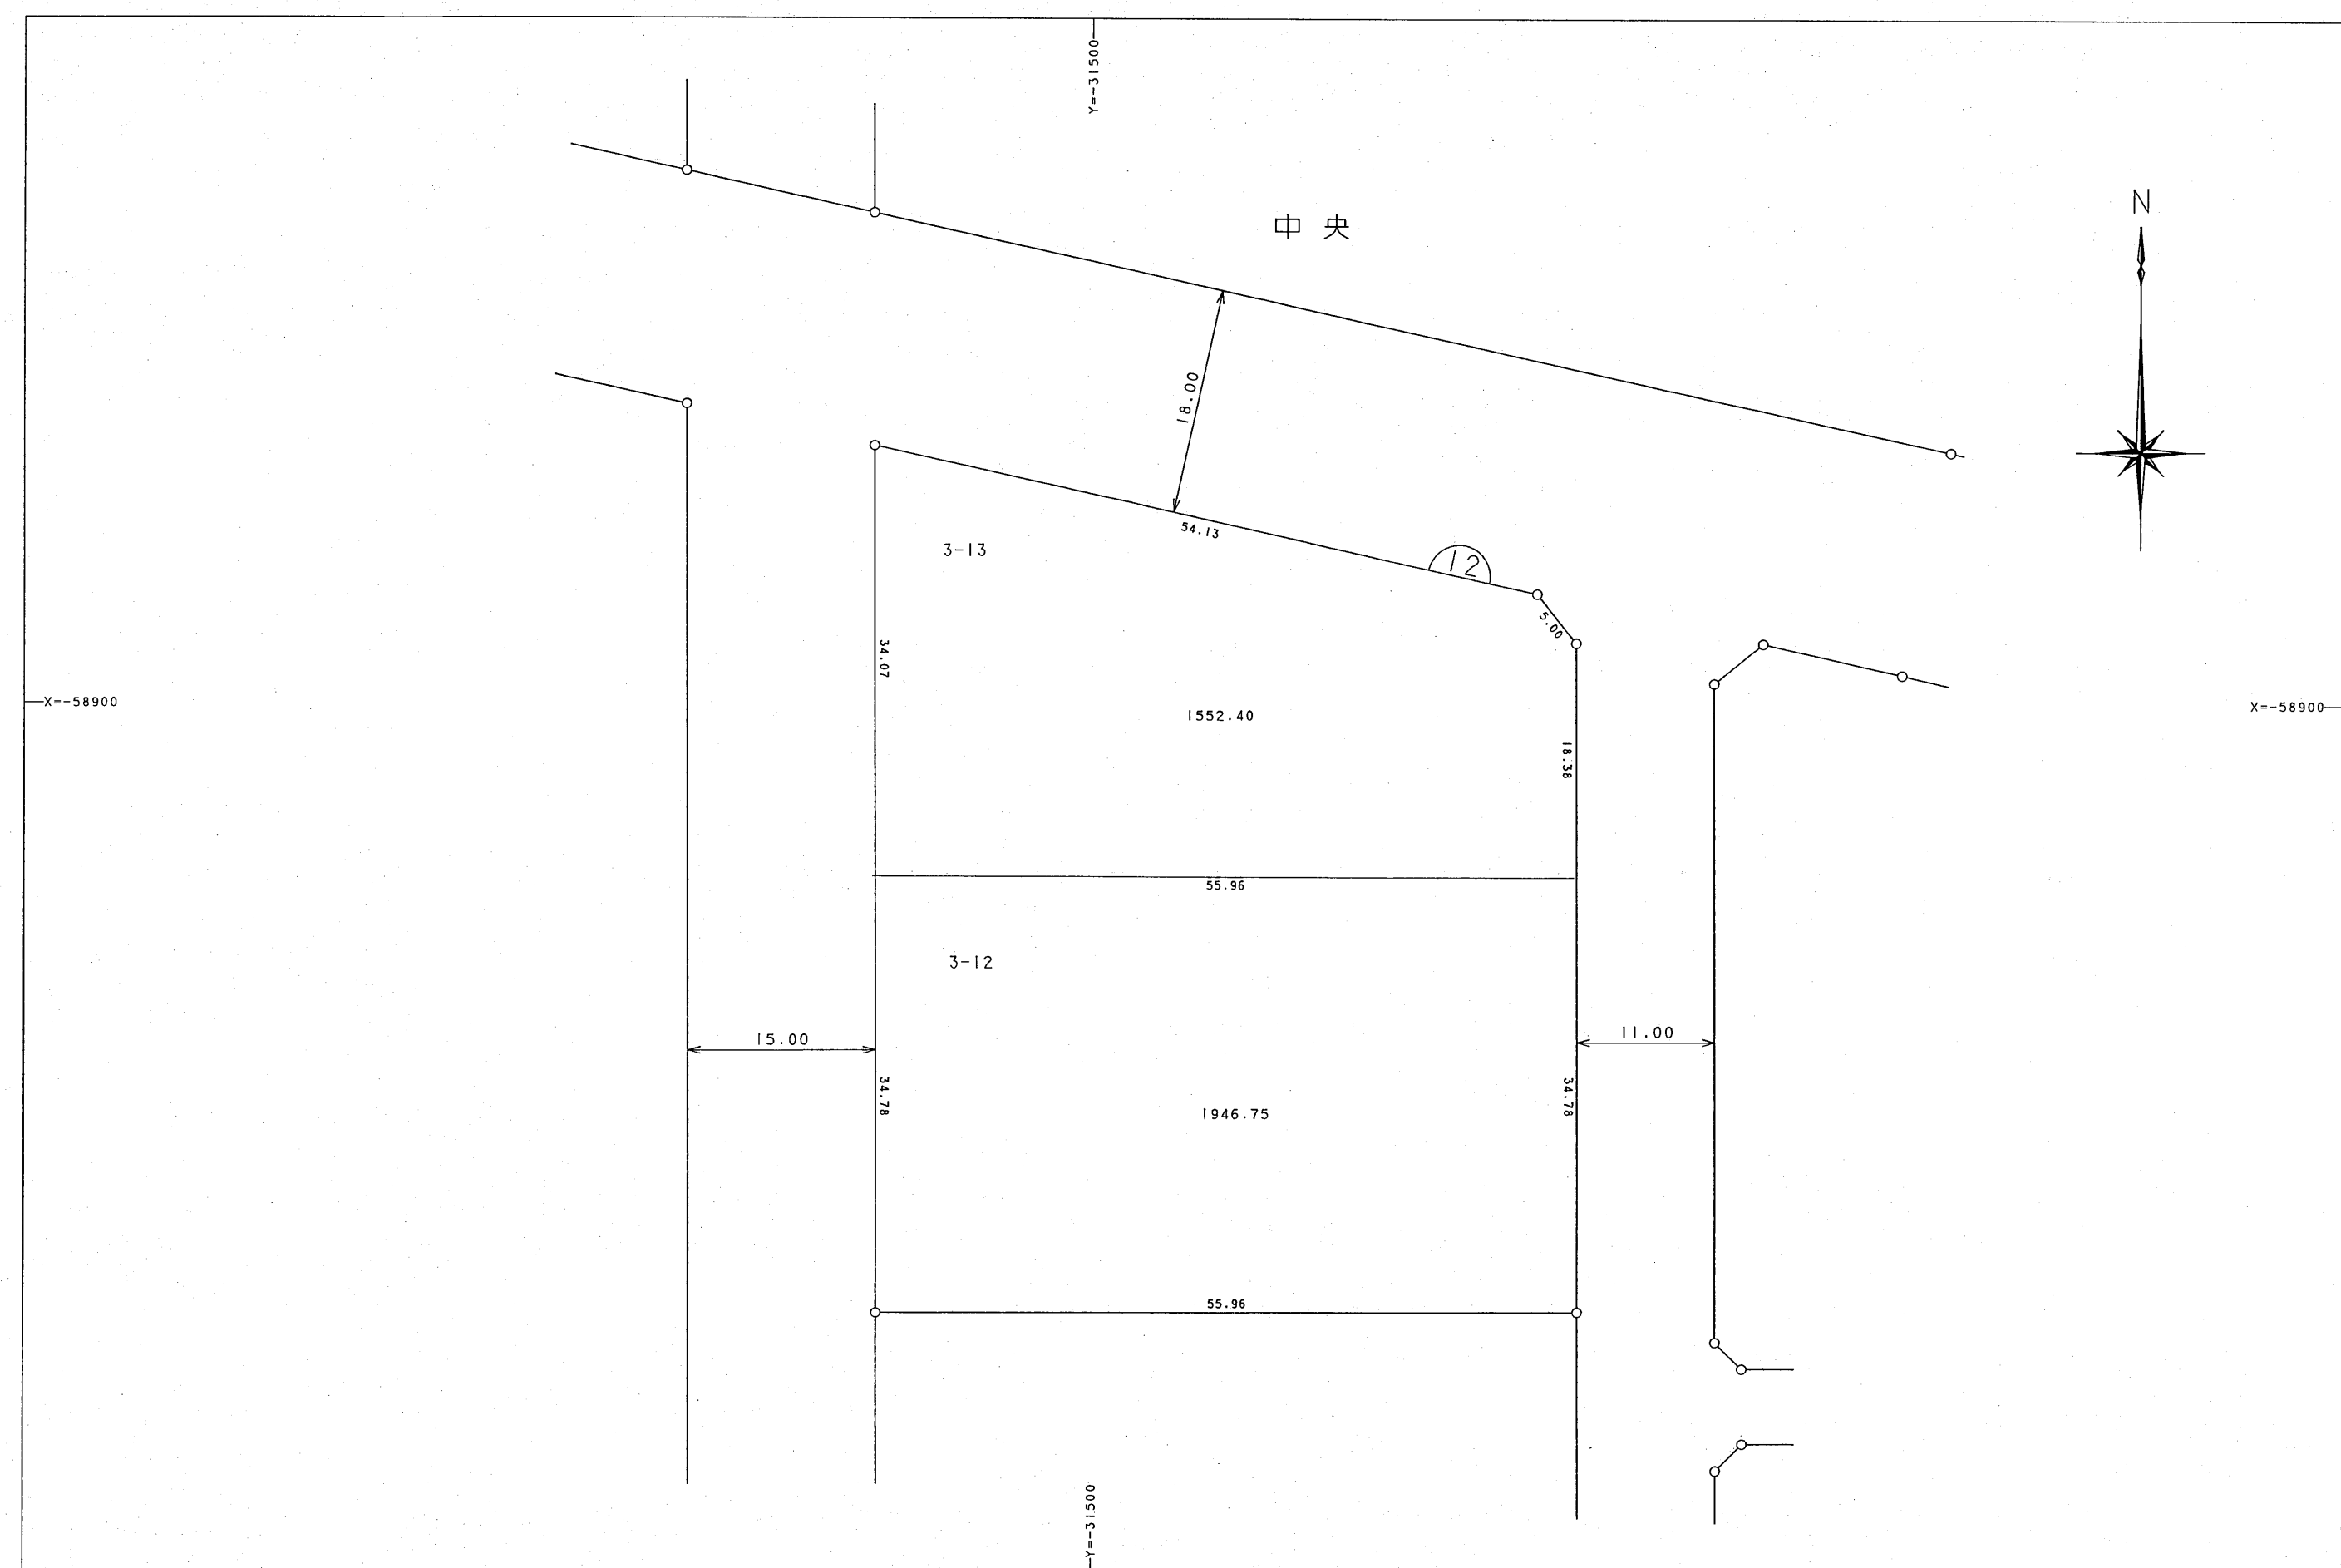


日本都市整備株式会社

横浜市都市計画局

平成十二年三月


日本都市整備株式会社

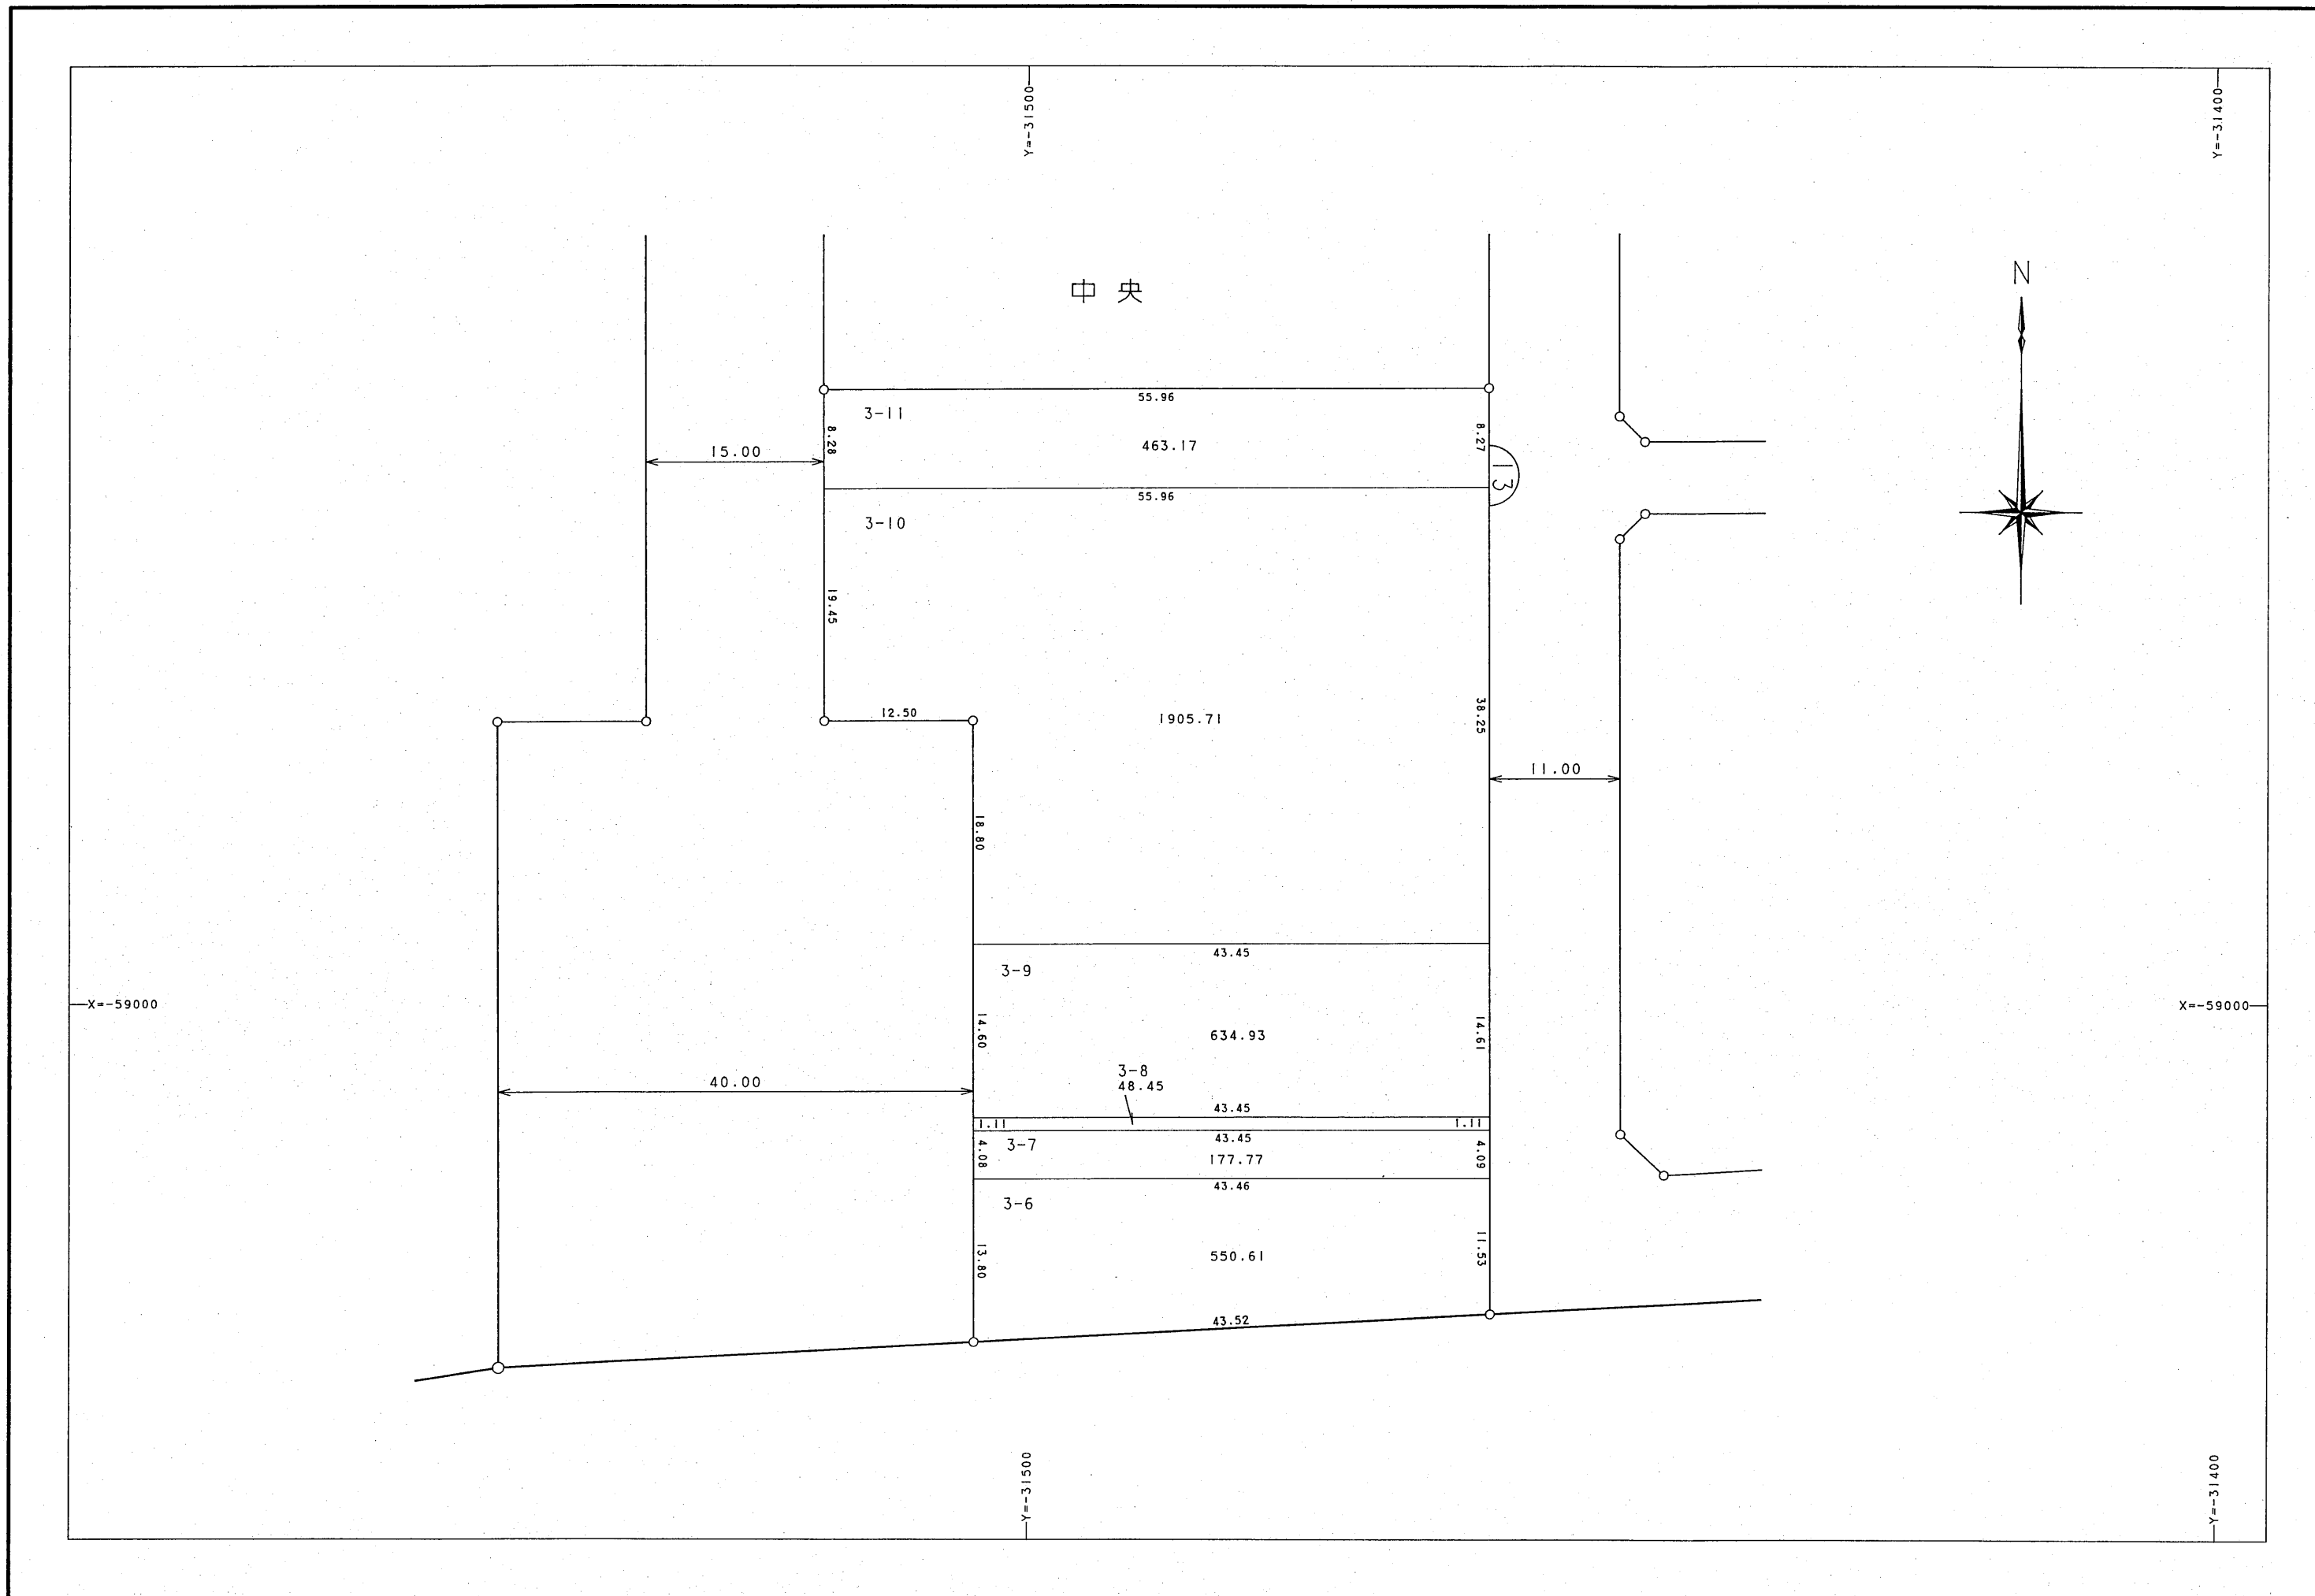

横浜市都市計画局

平成十二年三月


日本都市整備株式会社

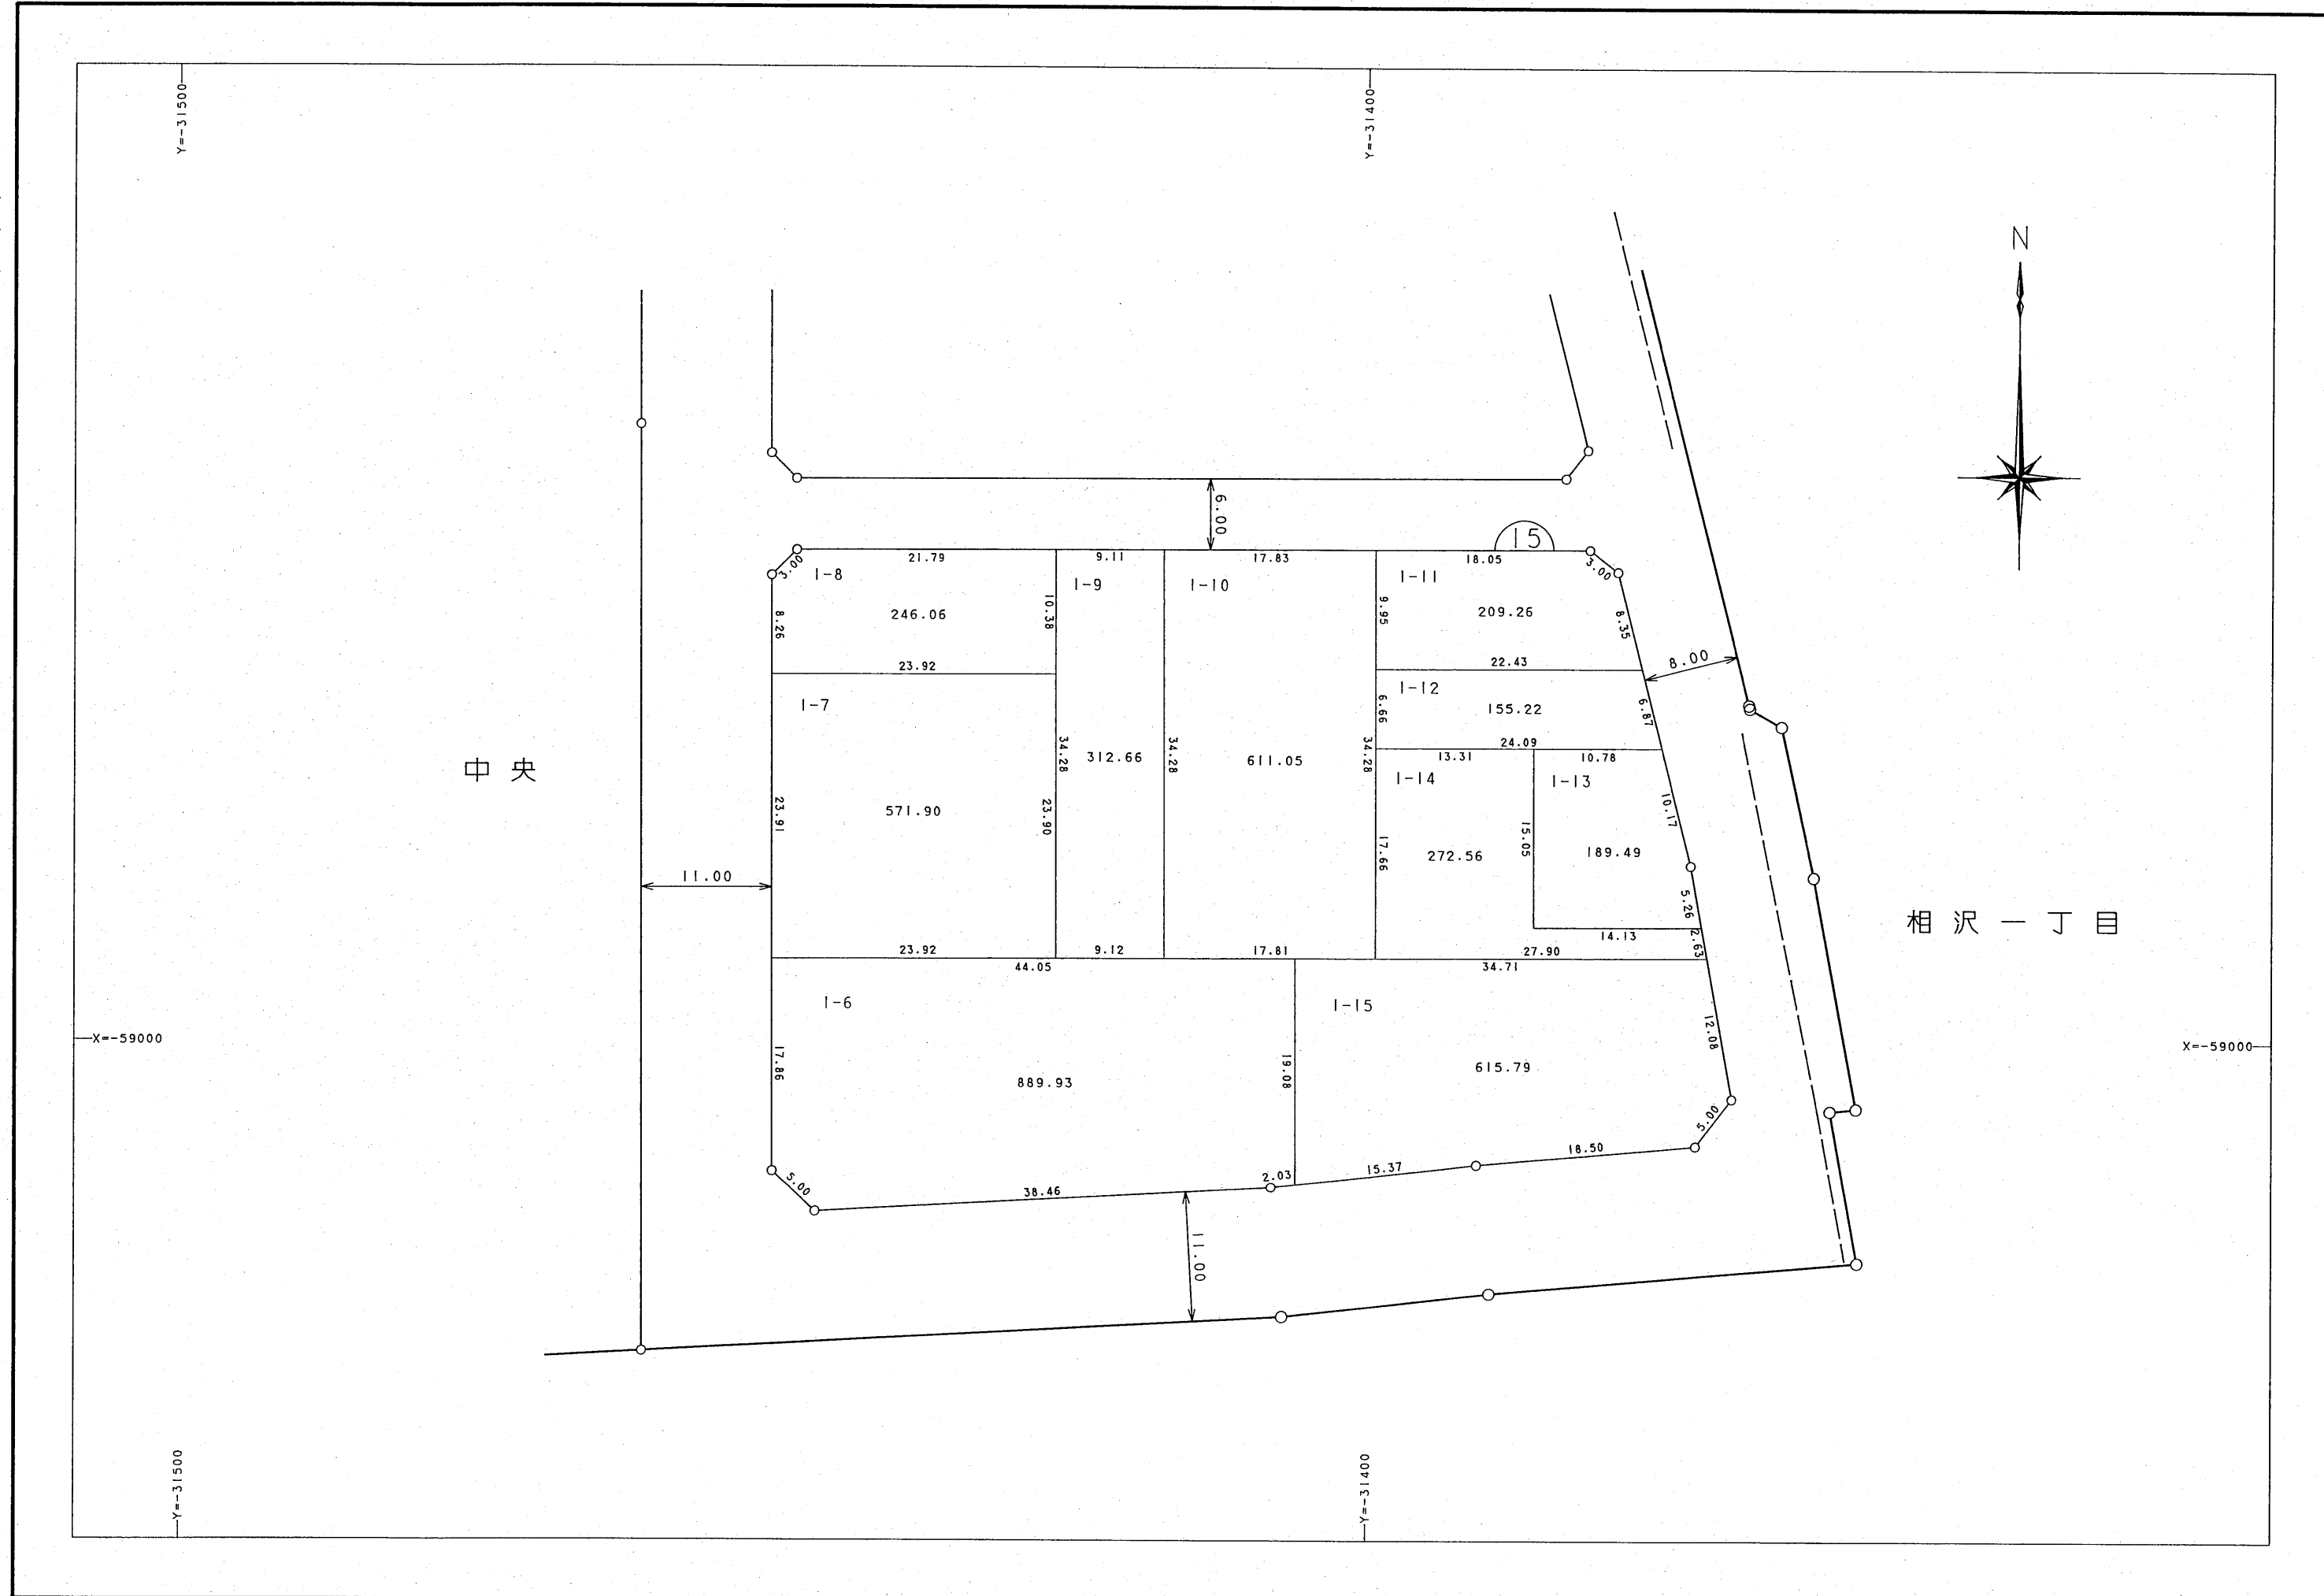

横浜市都市計画局

平成十二年三月


日本都市整備株式会社

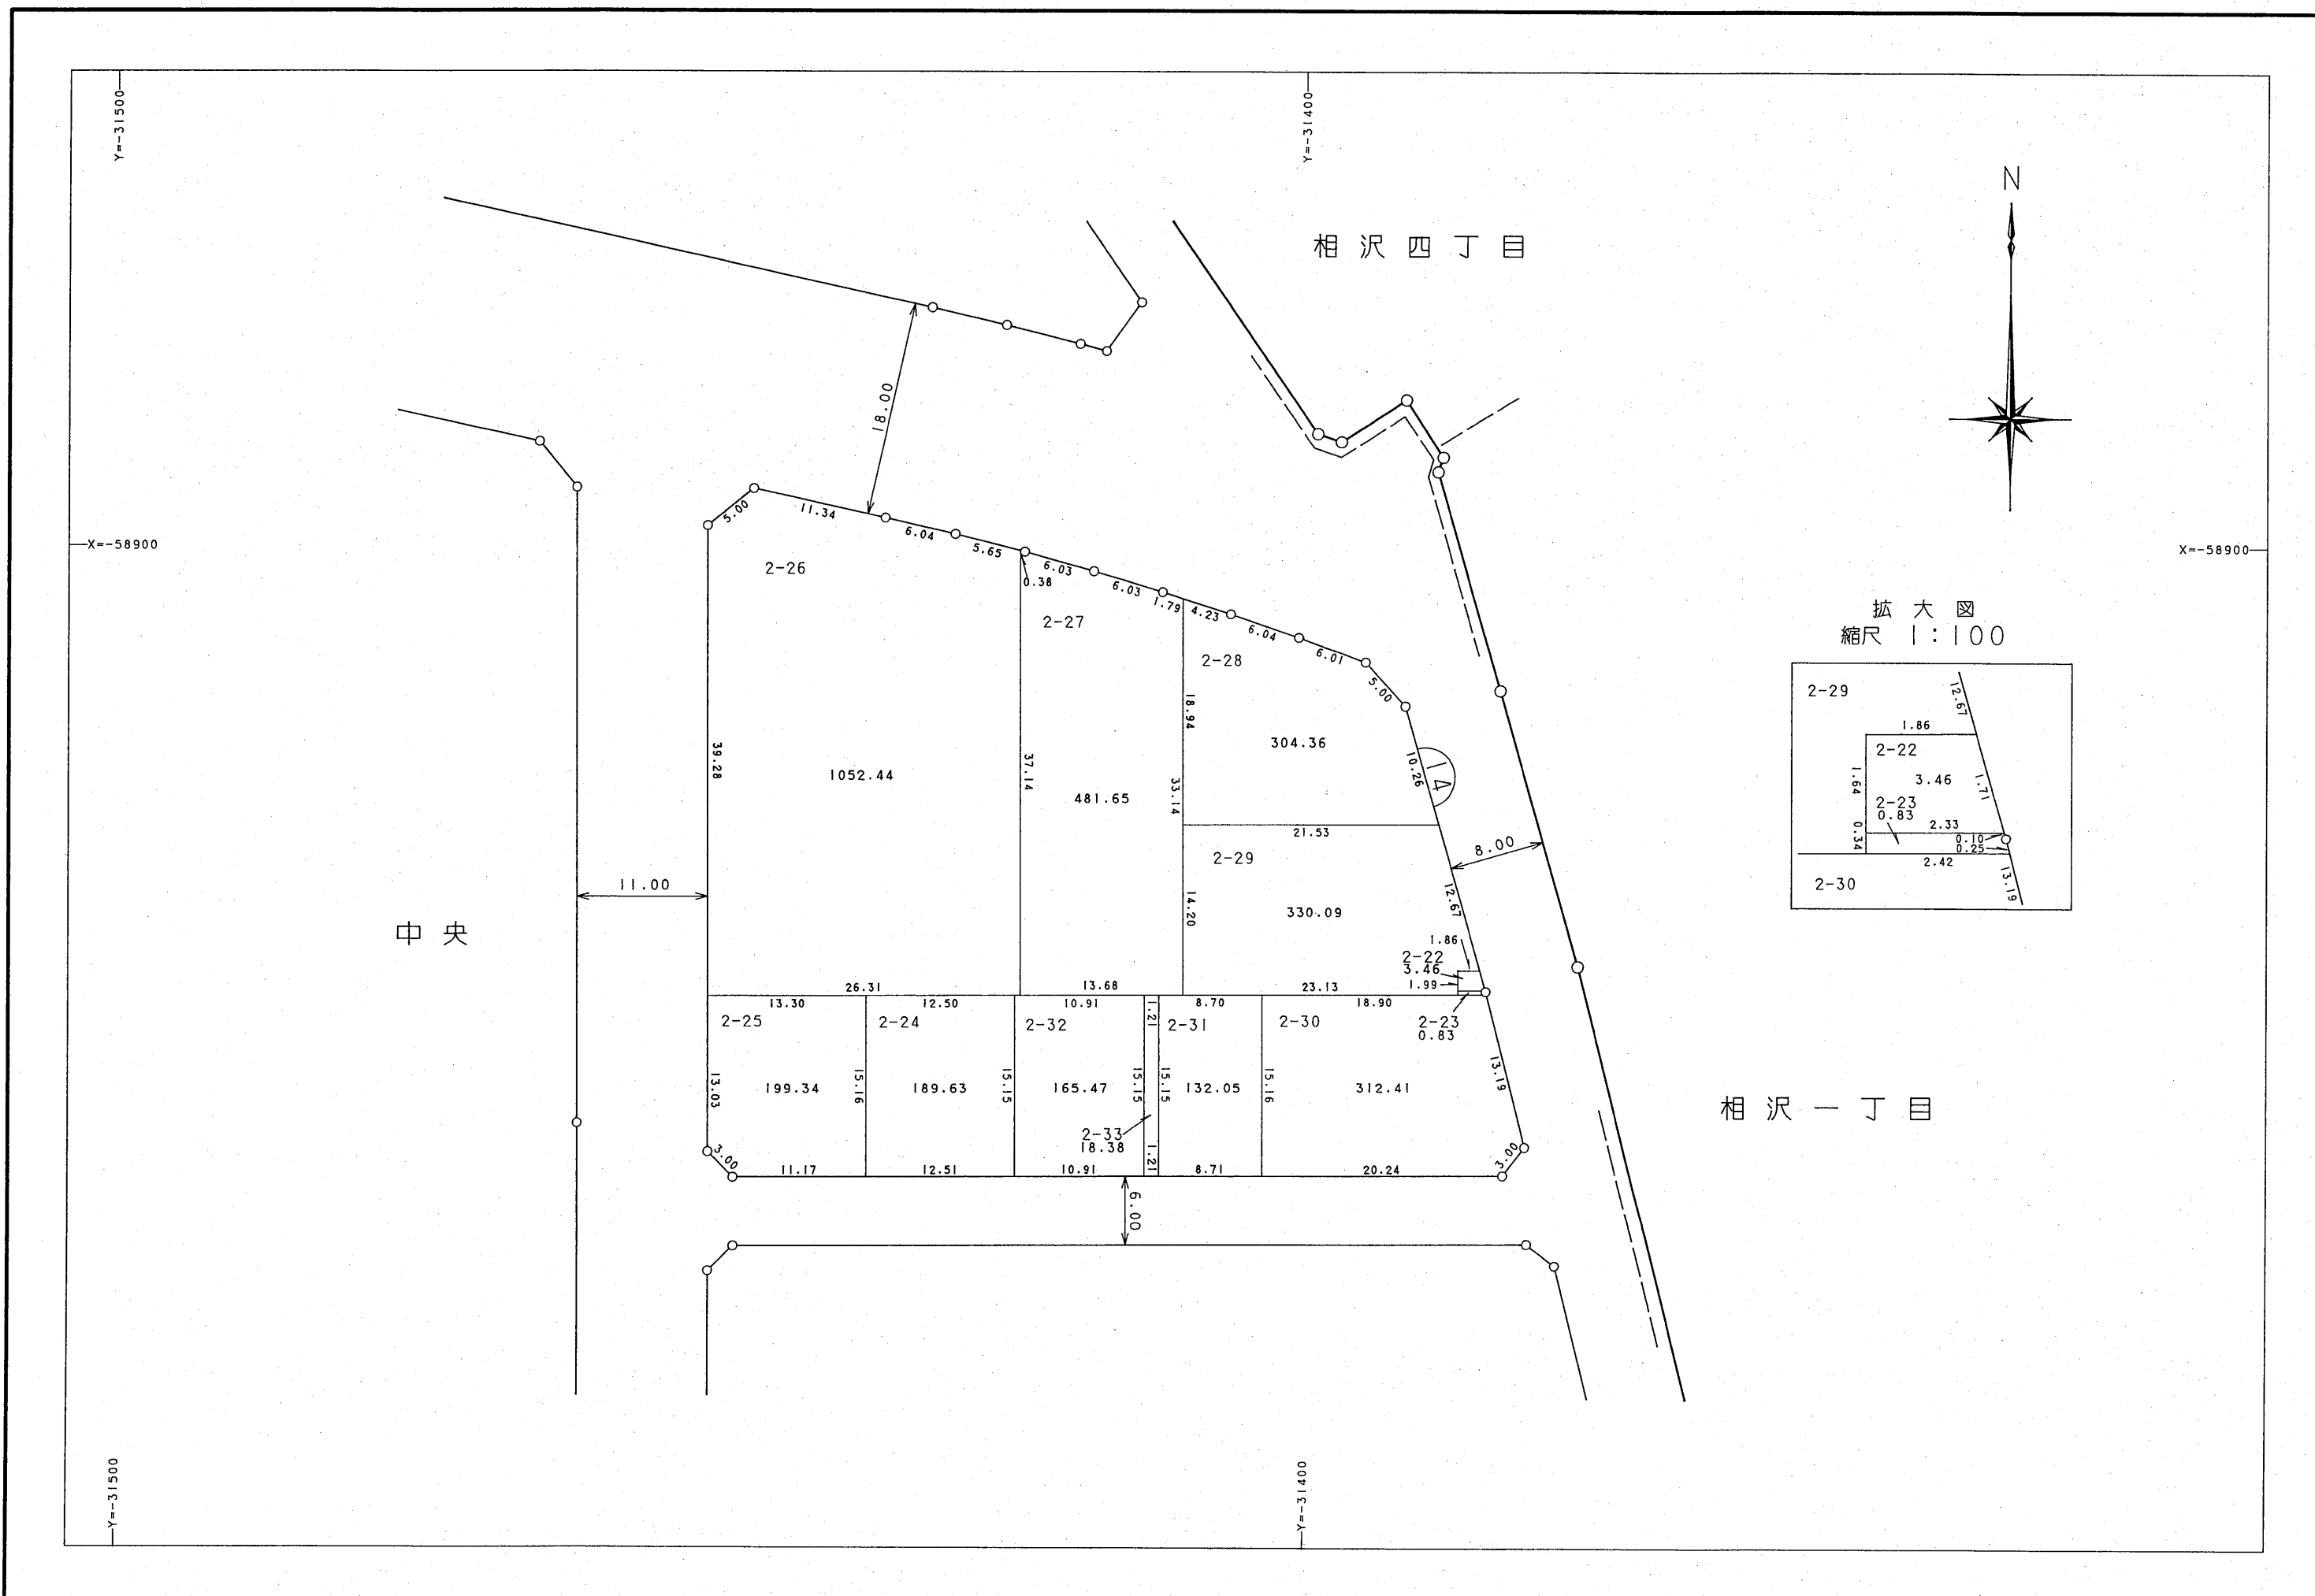

横浜市都市計画局

平成十二年三月

日本都市整備株式会社

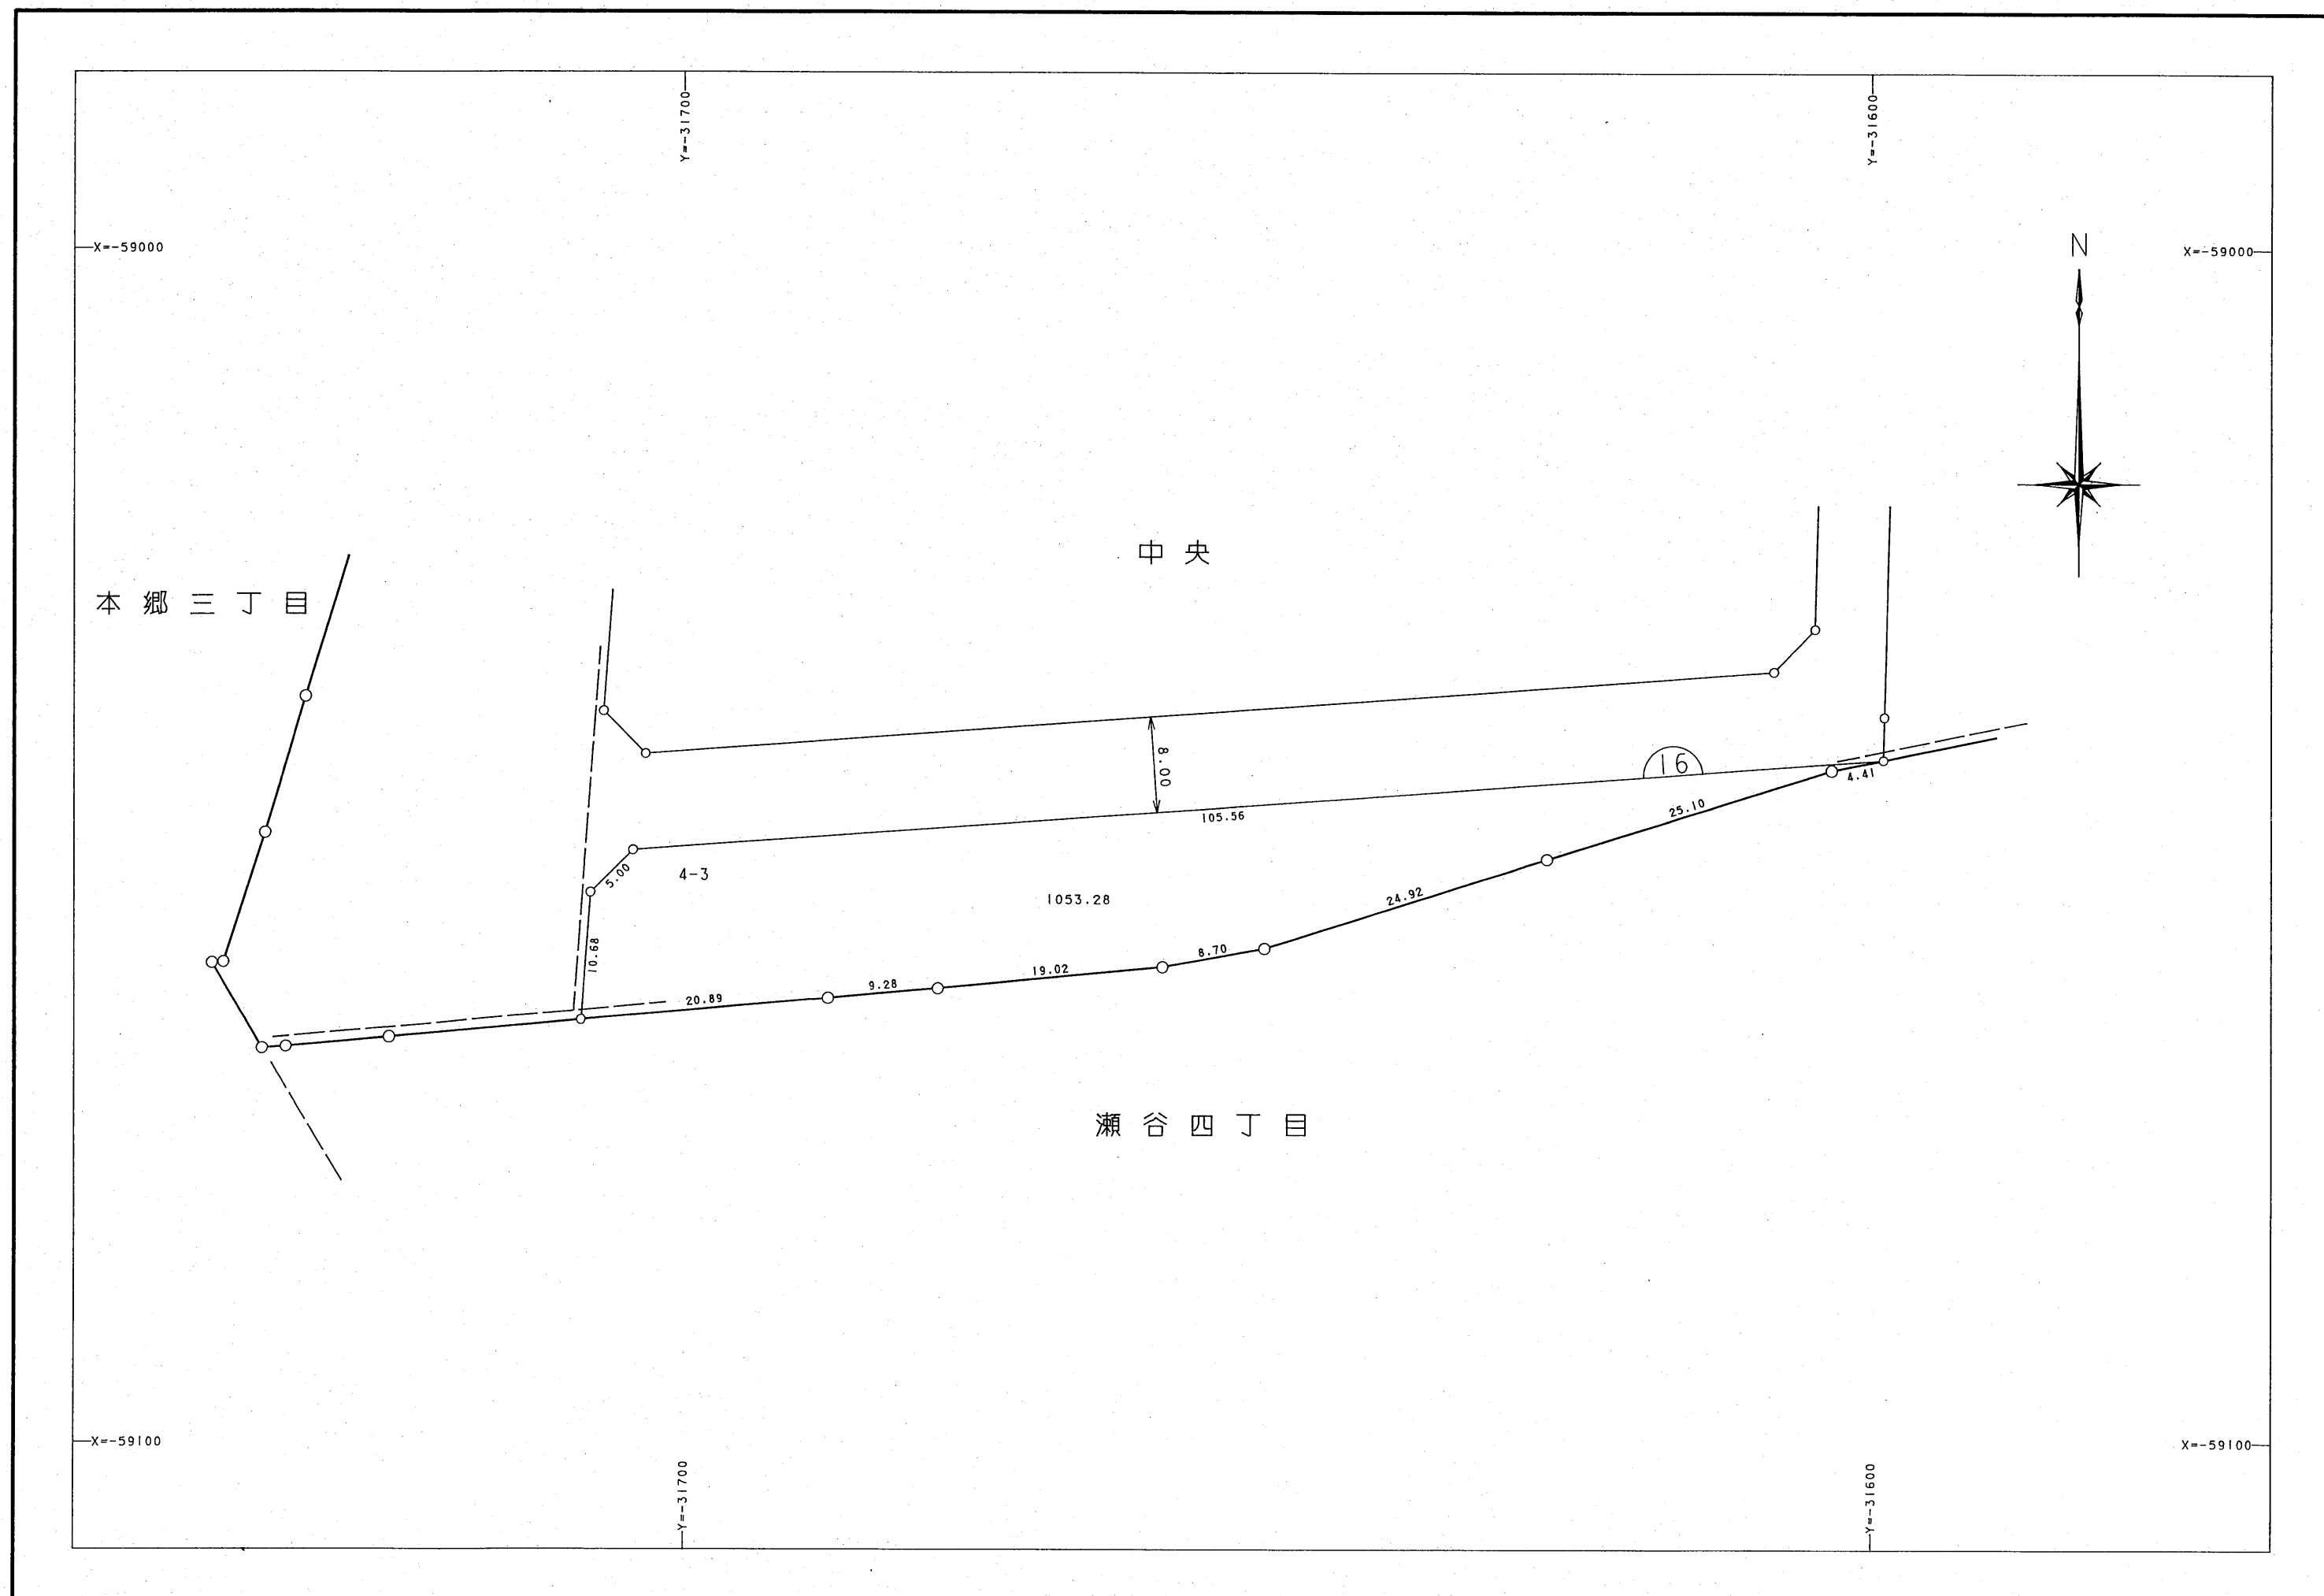

横浜市都市計画局