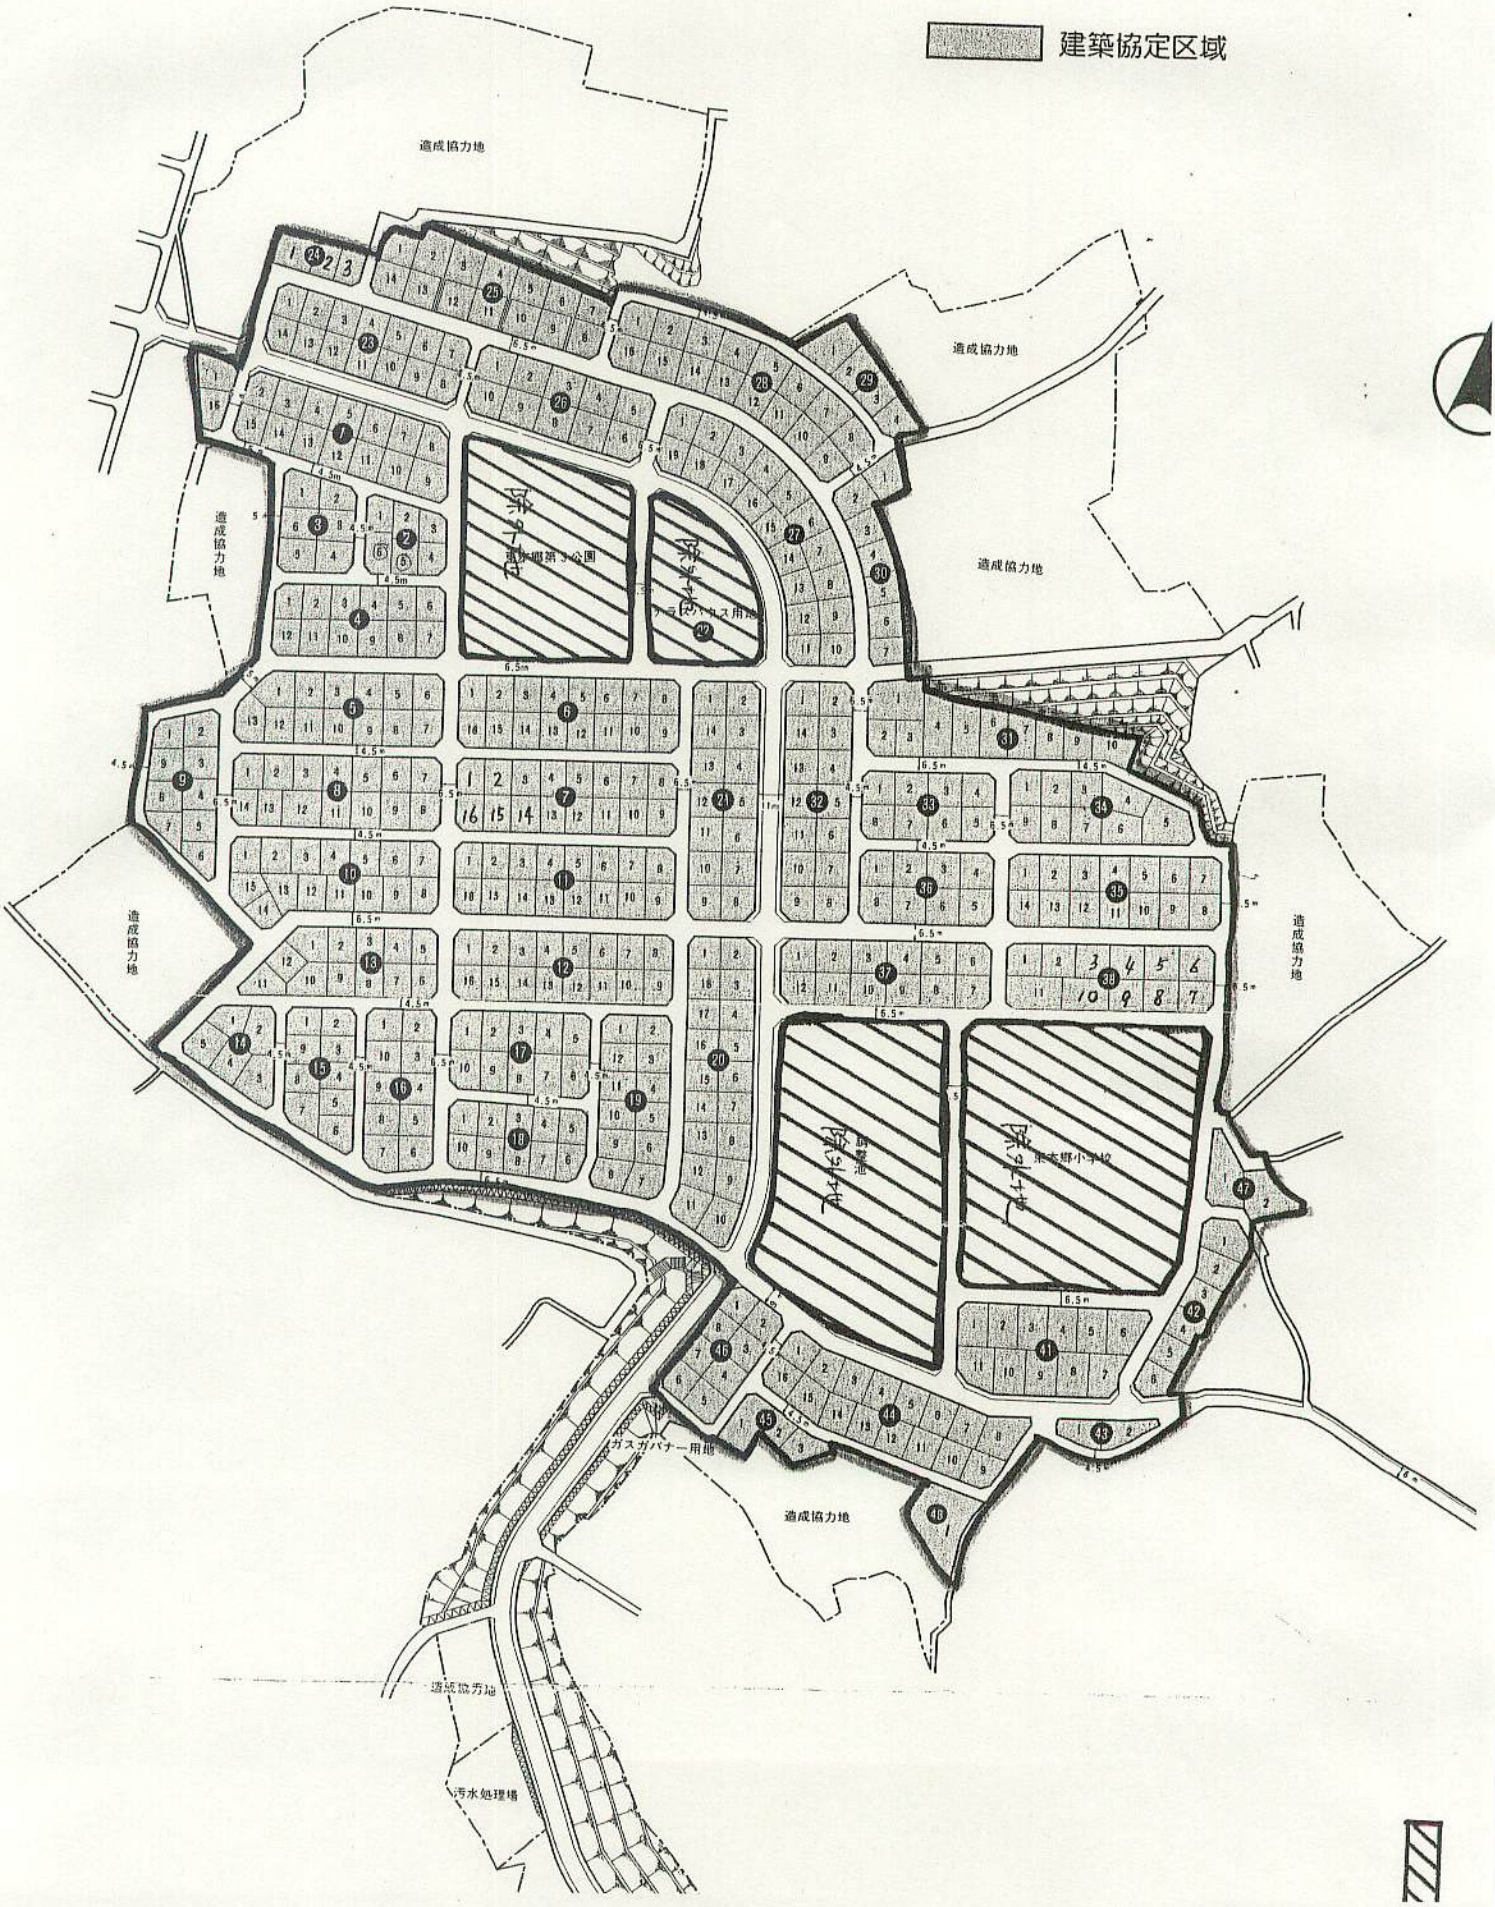三菱地所㈱横浜東本郷住宅地区建築協定区域図面