


横浜国際港都建設計画
都市再開発の方針
新旧対照（2号再開発促進地区）


都市再開発の方針 2号再開発促進地区概要図

1 ヨコハマポートサイド地区	(約 25.1ha)
2 東高島駅北地区	(約 12.3ha)
3 東神奈川駅東口地区	(約 2.3ha)
4 羽沢駅周辺地区	(約 2.2ha)
5 みなとみらい21地区	(約 182.0ha)
6 横浜駅周辺地区	(約 94.2ha)
7 北仲通り周辺地区	(約 11.3ha)
8 山下ふ頭地区	(約 47.1ha)
9 関内・関外地区	(約 295.0ha)
<u>10 根岸住宅地区</u>	<u>(約 50.0ha)</u>
<u>11 上大岡駅前地区</u>	(約 0.9ha)
<u>12 港南中央駅周辺地区</u>	(約 3.2ha)
<u>13 西谷駅周辺地区</u>	<u>(約 6.0ha)</u>
14 鶴ヶ峰駅北口地区	(約 3.1ha)
15 金沢文庫駅東口地区	(約 1.3ha)
<u>16 新横浜駅北部地区</u>	(約 80.5ha)
<u>17 新横浜駅南部地区</u>	(約 37.1ha)
<u>18 小机駅南地区</u>	(約 4.3ha)
<u>19 綱島駅東口地区</u>	(約 4.4ha)
<u>20 中山駅南口地区</u>	<u>(約 2.8ha)</u>
<u>21 十日市場団地地区</u>	(約 39.0ha)
<u>22 藤が丘駅前地区</u>	<u>(約 6.0ha)</u>
<u>23 戸塚駅前地区</u>	(約 3.8ha)
<u>24 泉ゆめが丘地区</u>	(約 23.9ha)
<u>25 二ツ橋北部三ツ境下草柳線等沿道地区</u>	(約 7.6ha)
<u>26 瀬谷駅南口地区</u>	<u>(約 2.8ha)</u>


都市再開発の方針 2号再開発促進地区概要図

1 ヨコハマポートサイド地区	(約 25.1ha)
2 東高島駅北地区	(約 12.3ha)
3 東神奈川駅東口地区	(約 2.3ha)
4 羽沢駅周辺地区	(約 2.2ha)
5 みなとみらい21地区	(約 182.0ha)
6 横浜駅周辺地区	(約 94.2ha)
7 北仲通り周辺地区	(約 11.3ha)
8 山下ふ頭地区	(約 47.1ha)
9 関内・関外地区	(約 295.0ha)
<u>10 上大岡駅前地区</u>	(約 0.9ha)
<u>11 港南中央駅周辺地区</u>	(約 3.2ha)
<u>12 西谷駅周辺地区</u>	<u>(約 1.9ha)</u>
<u>13 二俣川駅南口地区</u>	<u>(約 1.9ha)</u>
14 鶴ヶ峰駅北口地区	(約 3.1ha)
15 金沢文庫駅東口地区	(約 1.3ha)
<u>16 南部市場地区</u>	<u>(約 4.7ha)</u>
<u>17 金沢八景駅東口地区</u>	<u>(約 2.4ha)</u>
18 新横浜駅北部地区	(約 80.5ha)
19 新横浜駅南部地区	(約 37.1ha)
<u>20 新羽車両基地地区</u>	<u>(約 6.7ha)</u>
<u>21 小机駅南地区</u>	(約 4.3ha)
<u>22 綱島駅東口地区</u>	(約 4.4ha)
<u>23 中山駅南口地区</u>	<u>(約 3.0ha)</u>
<u>24 十日市場団地地区</u>	(約 39.0ha)
<u>25 川和町駅周辺西地区</u>	<u>(約 7.7ha)</u>
<u>26 川向町南耕地地区</u>	<u>(約 20.5ha)</u>
<u>27 戸塚駅前地区</u>	(約 3.8ha)
<u>28 大船駅北地区</u>	<u>(約 2.6ha)</u>
<u>29 泉ゆめが丘地区</u>	(約 23.9ha)
<u>30 二ツ橋北部三ツ境下草柳線等沿道地区</u>	(約 7.6ha)
<u>31 瀬谷駅南口地区</u>	<u>(約 2.3ha)</u>

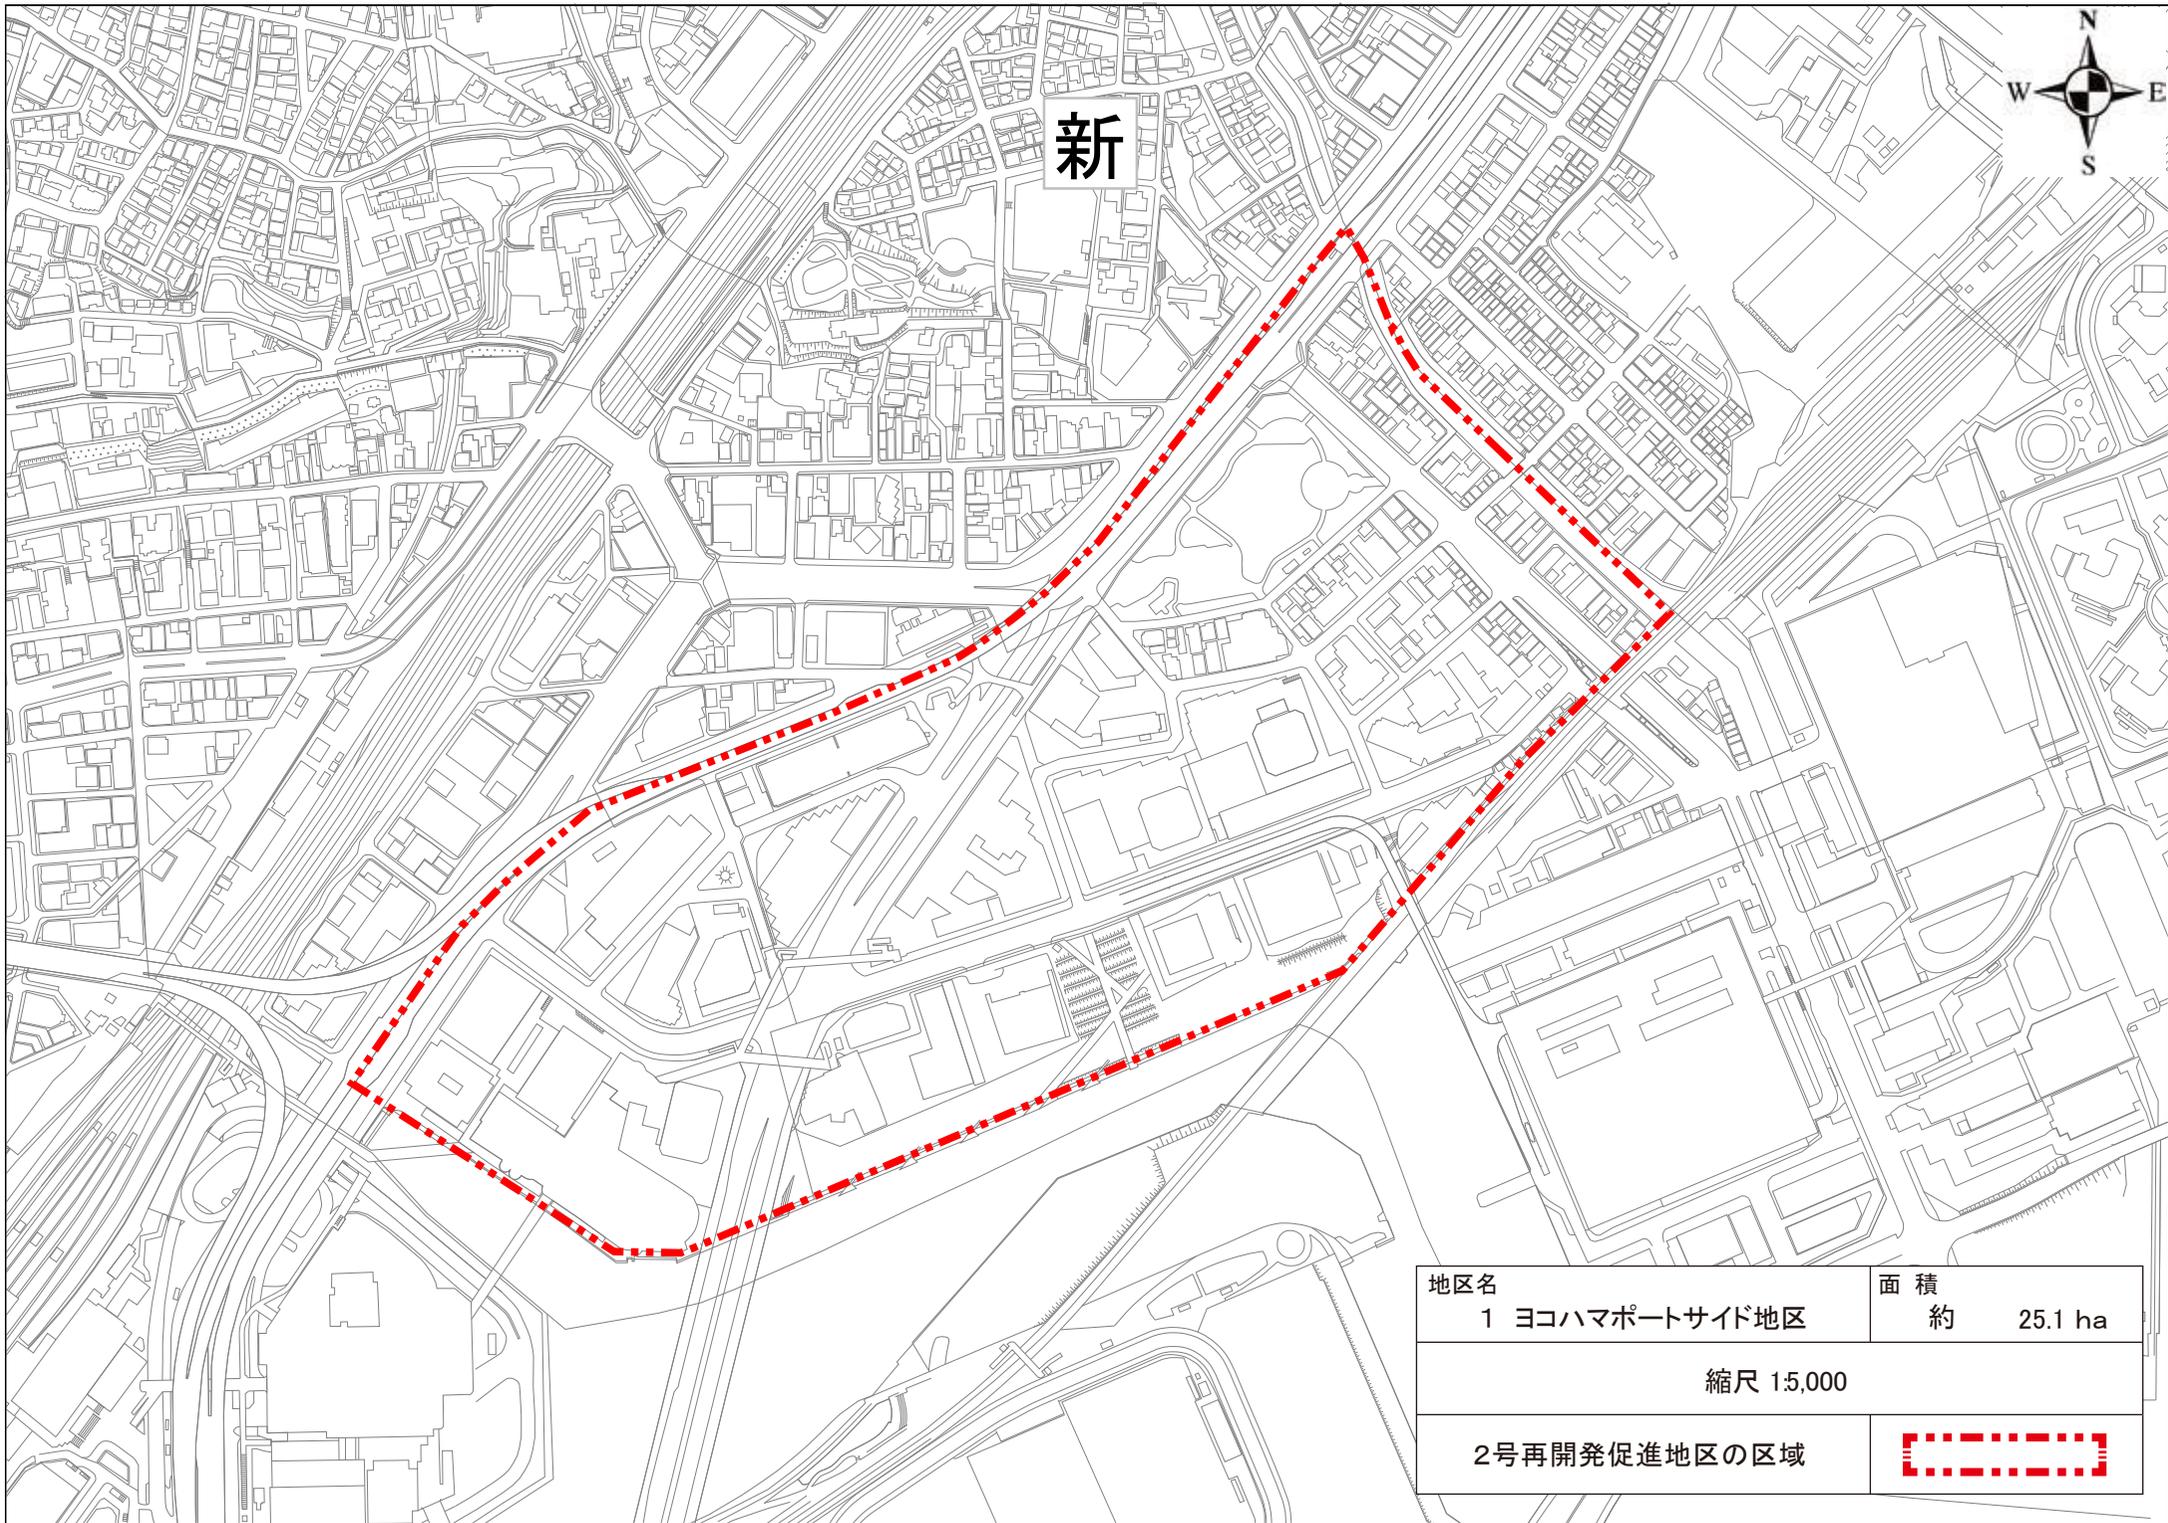


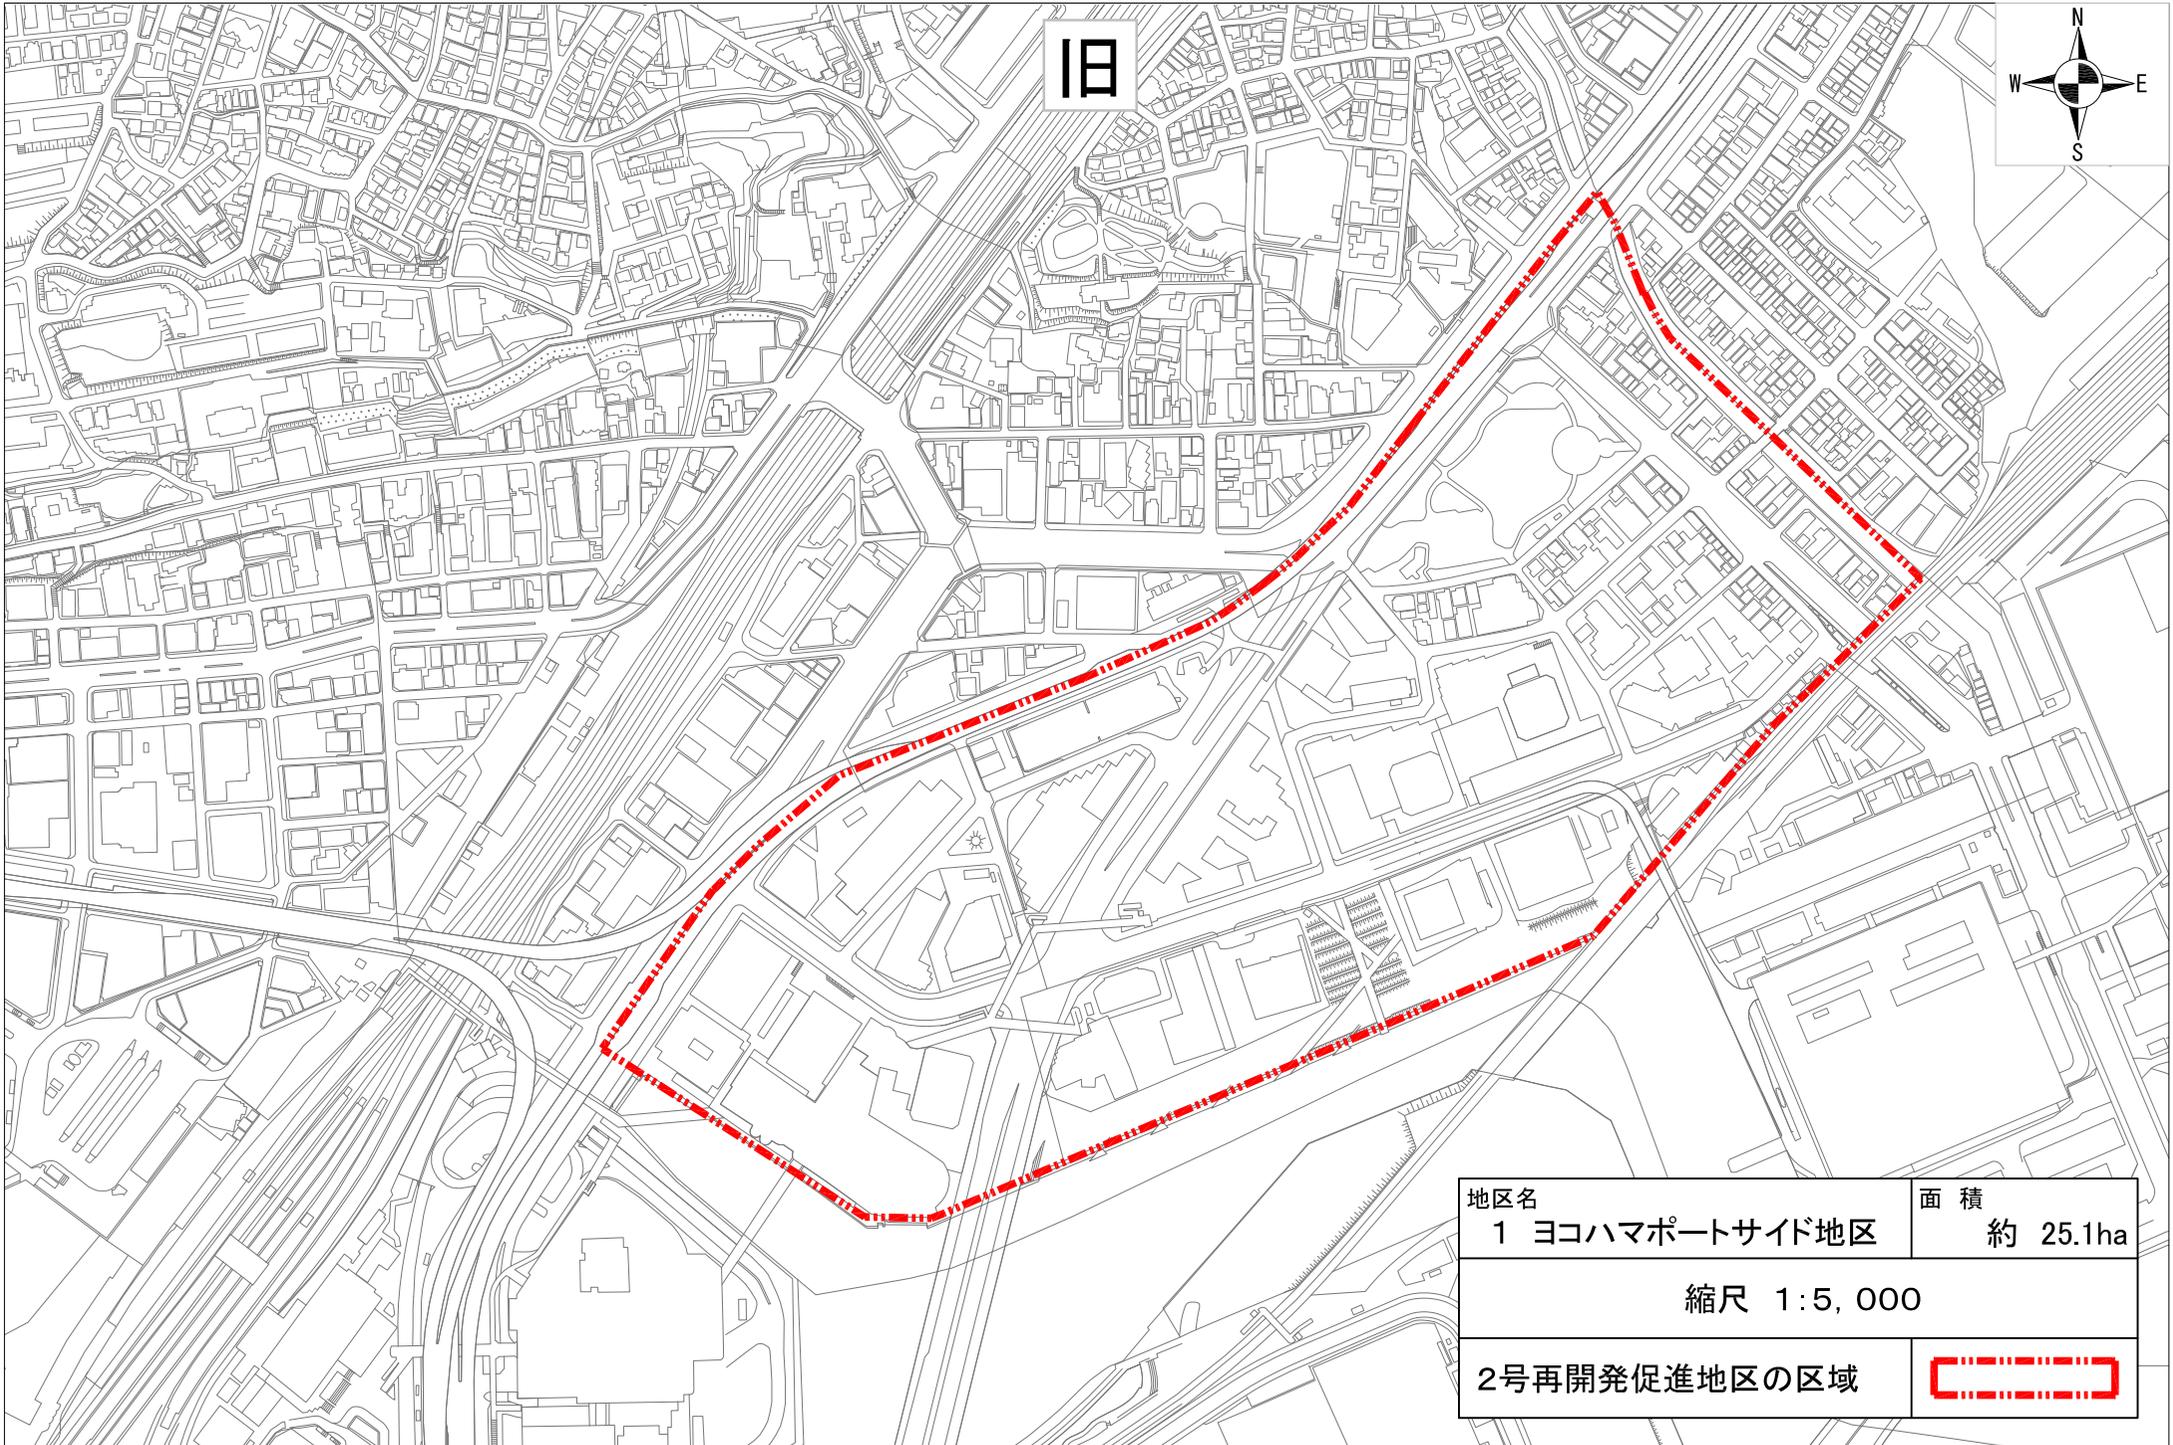


旧

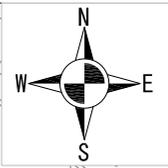


地区名	面積
1 ヨコハマポートサイド地区	約 25.1ha
縮尺 1:5,000	
2号再開発促進地区の区域	

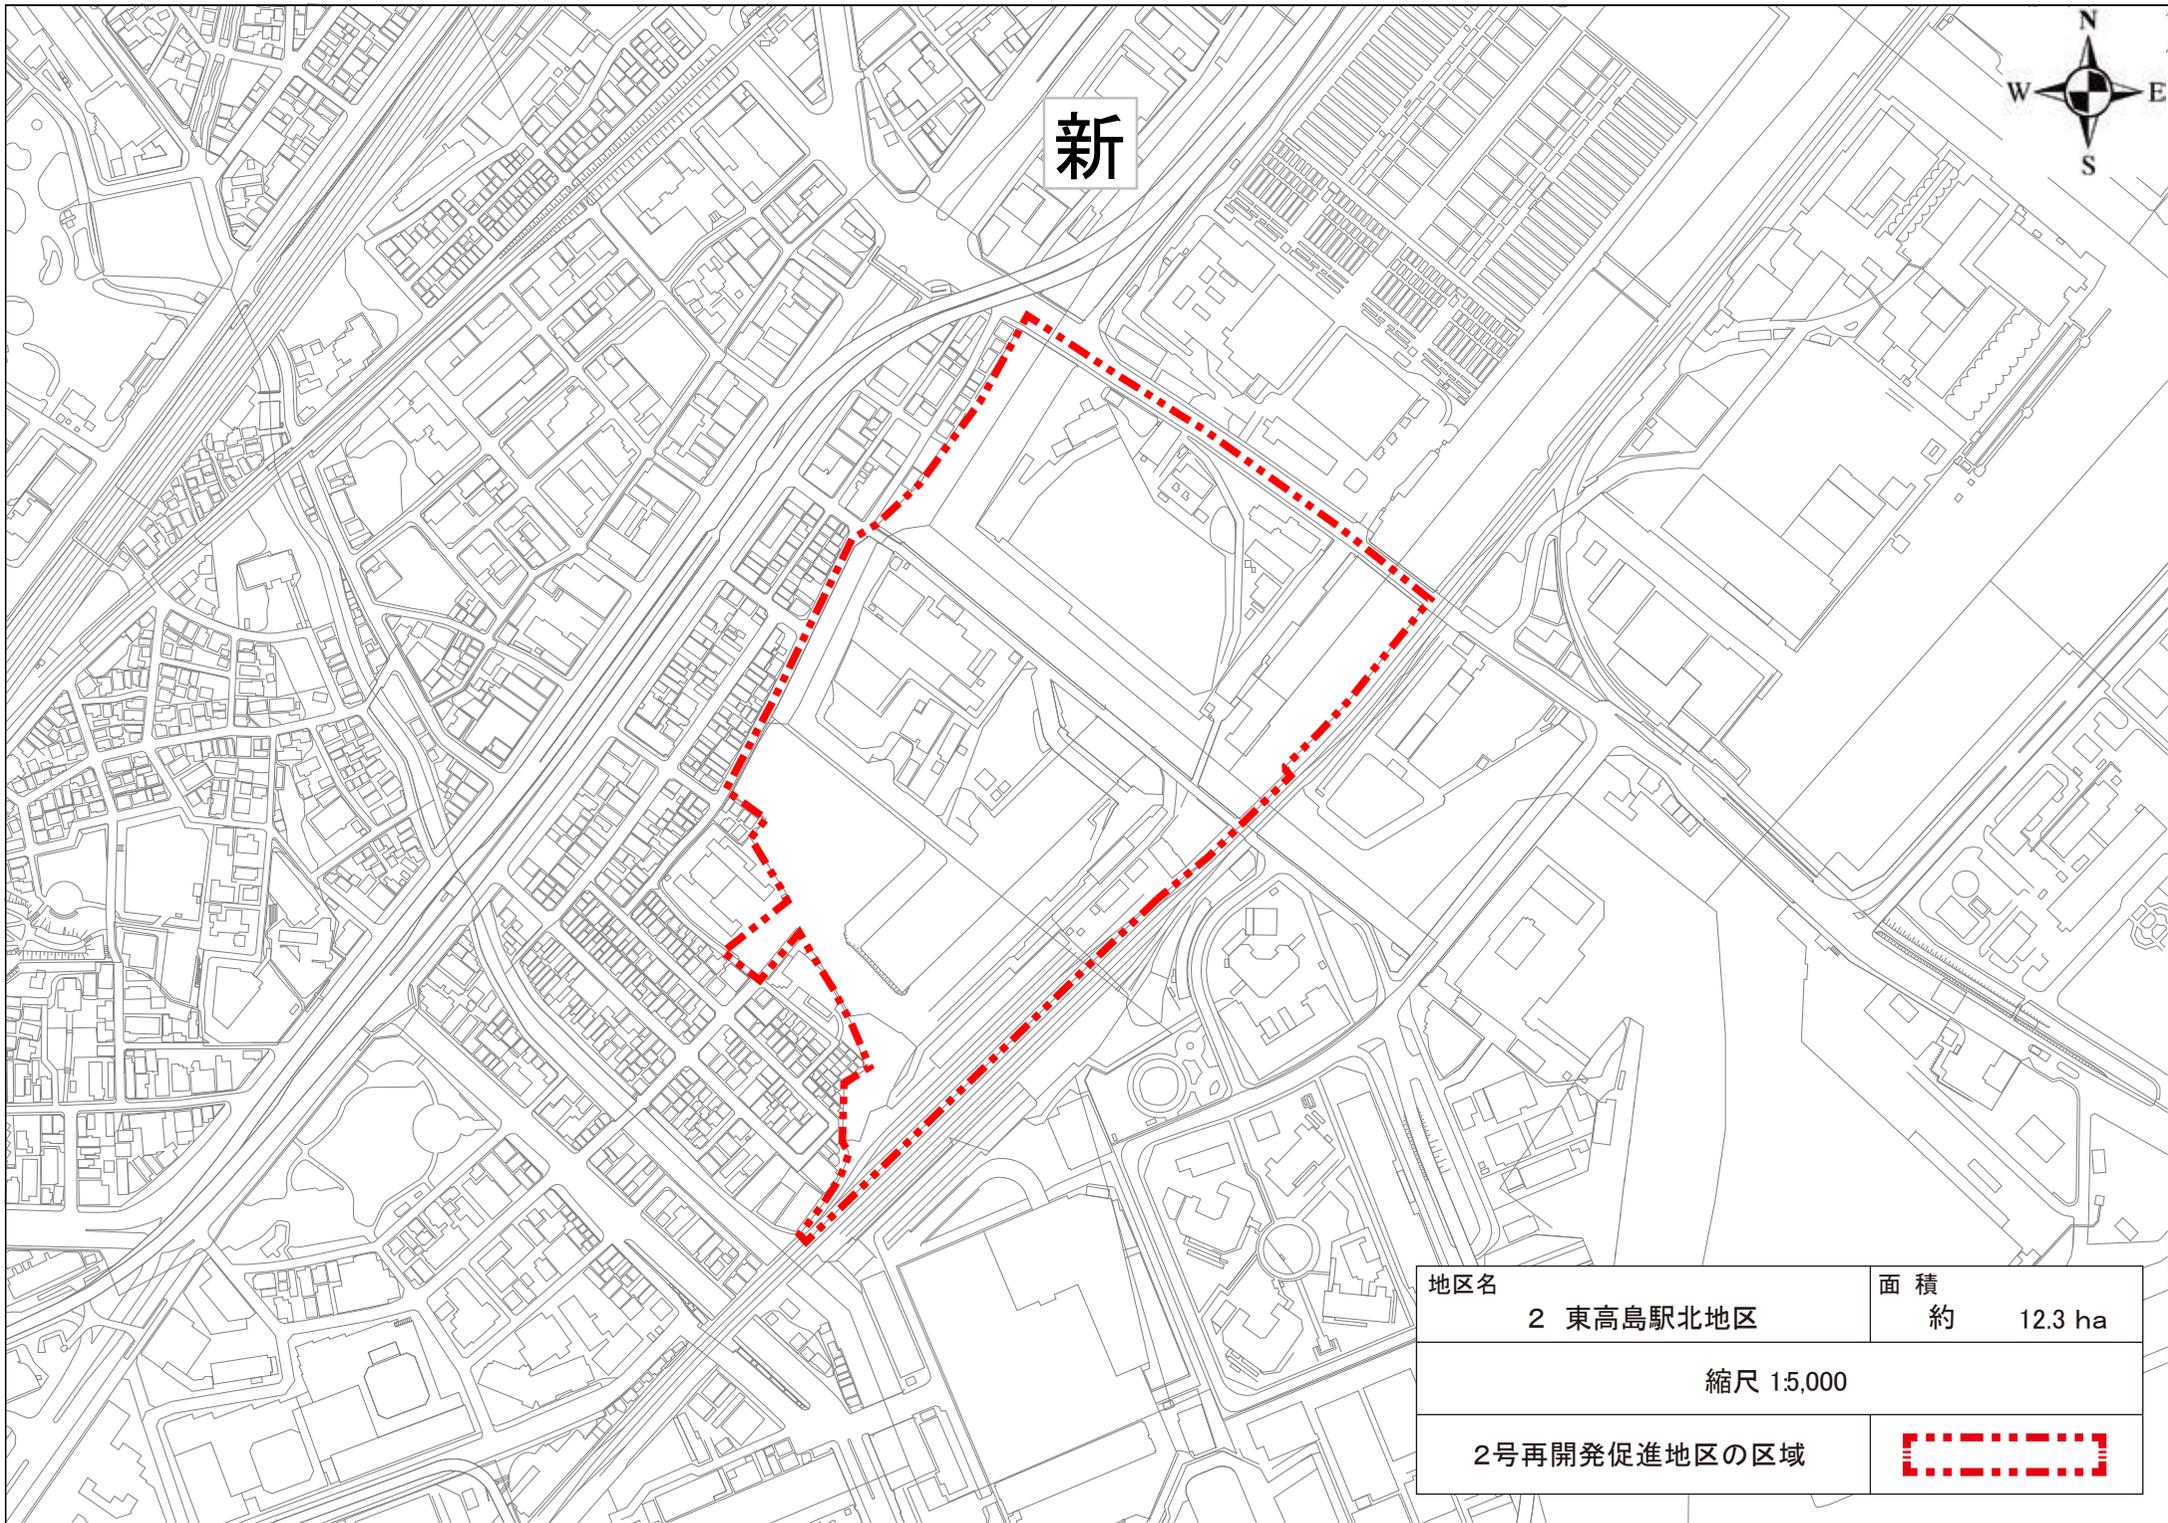

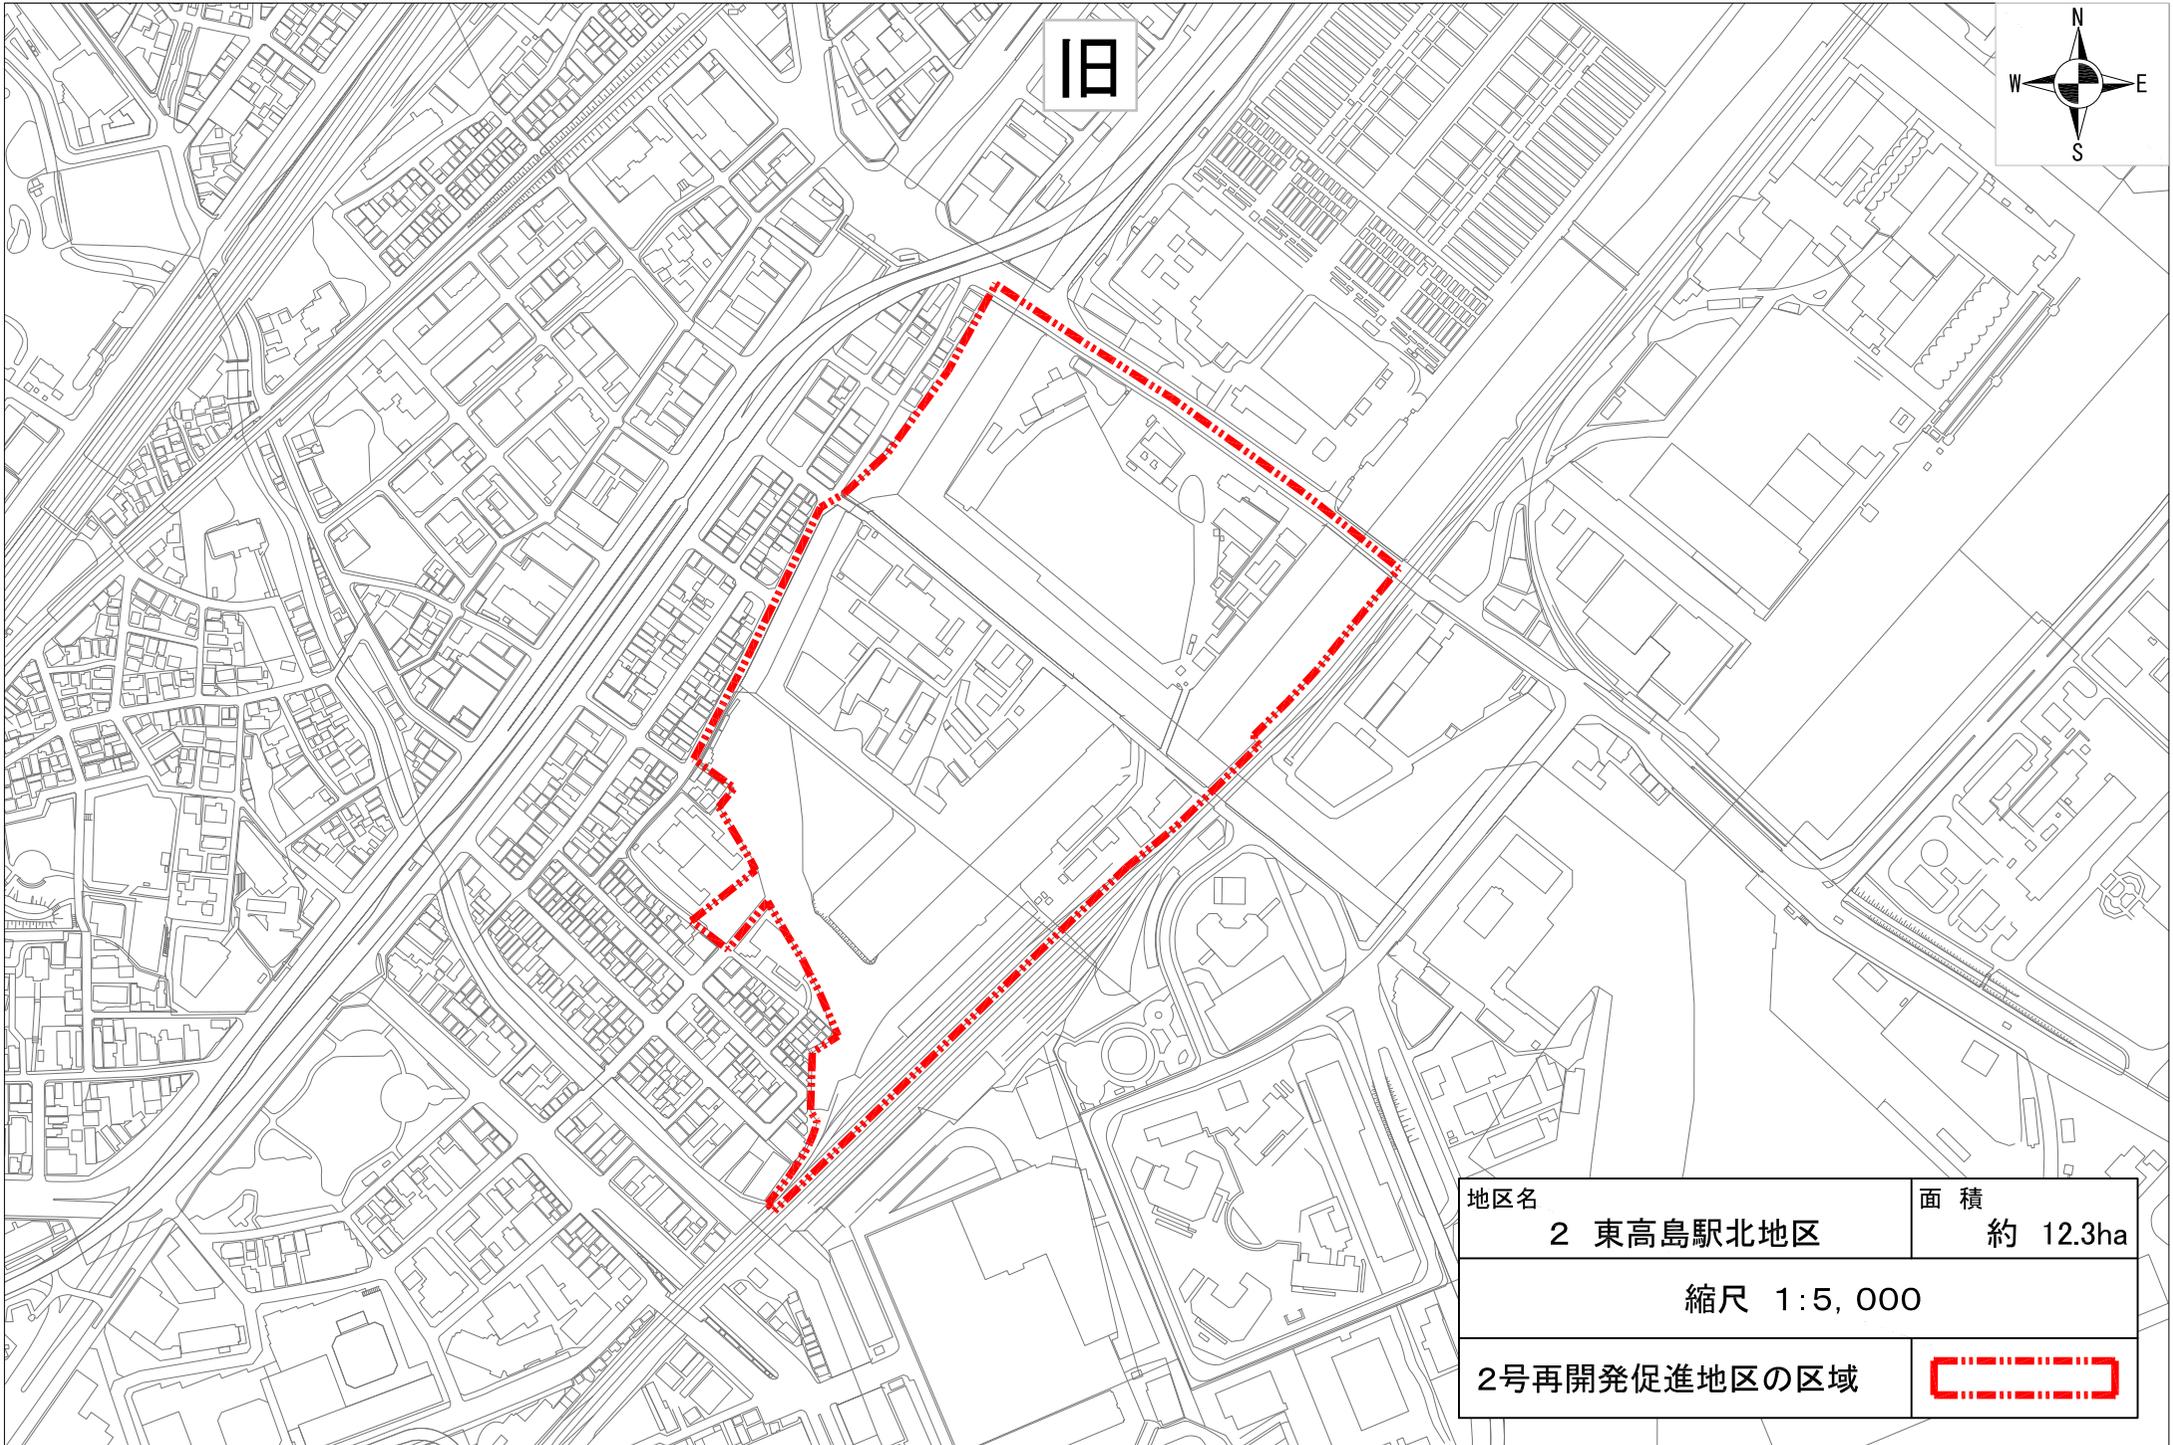

旧

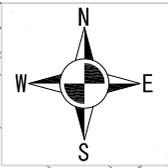


地区名	2 東高島駅北地区	面積	約 12.3ha
縮尺 1:5,000			
2号再開発促進地区の区域			



新




地区名	3 東神奈川駅東口地区	面積	約 2.3 ha
縮尺 12,500			
2号再開発促進地区の区域			

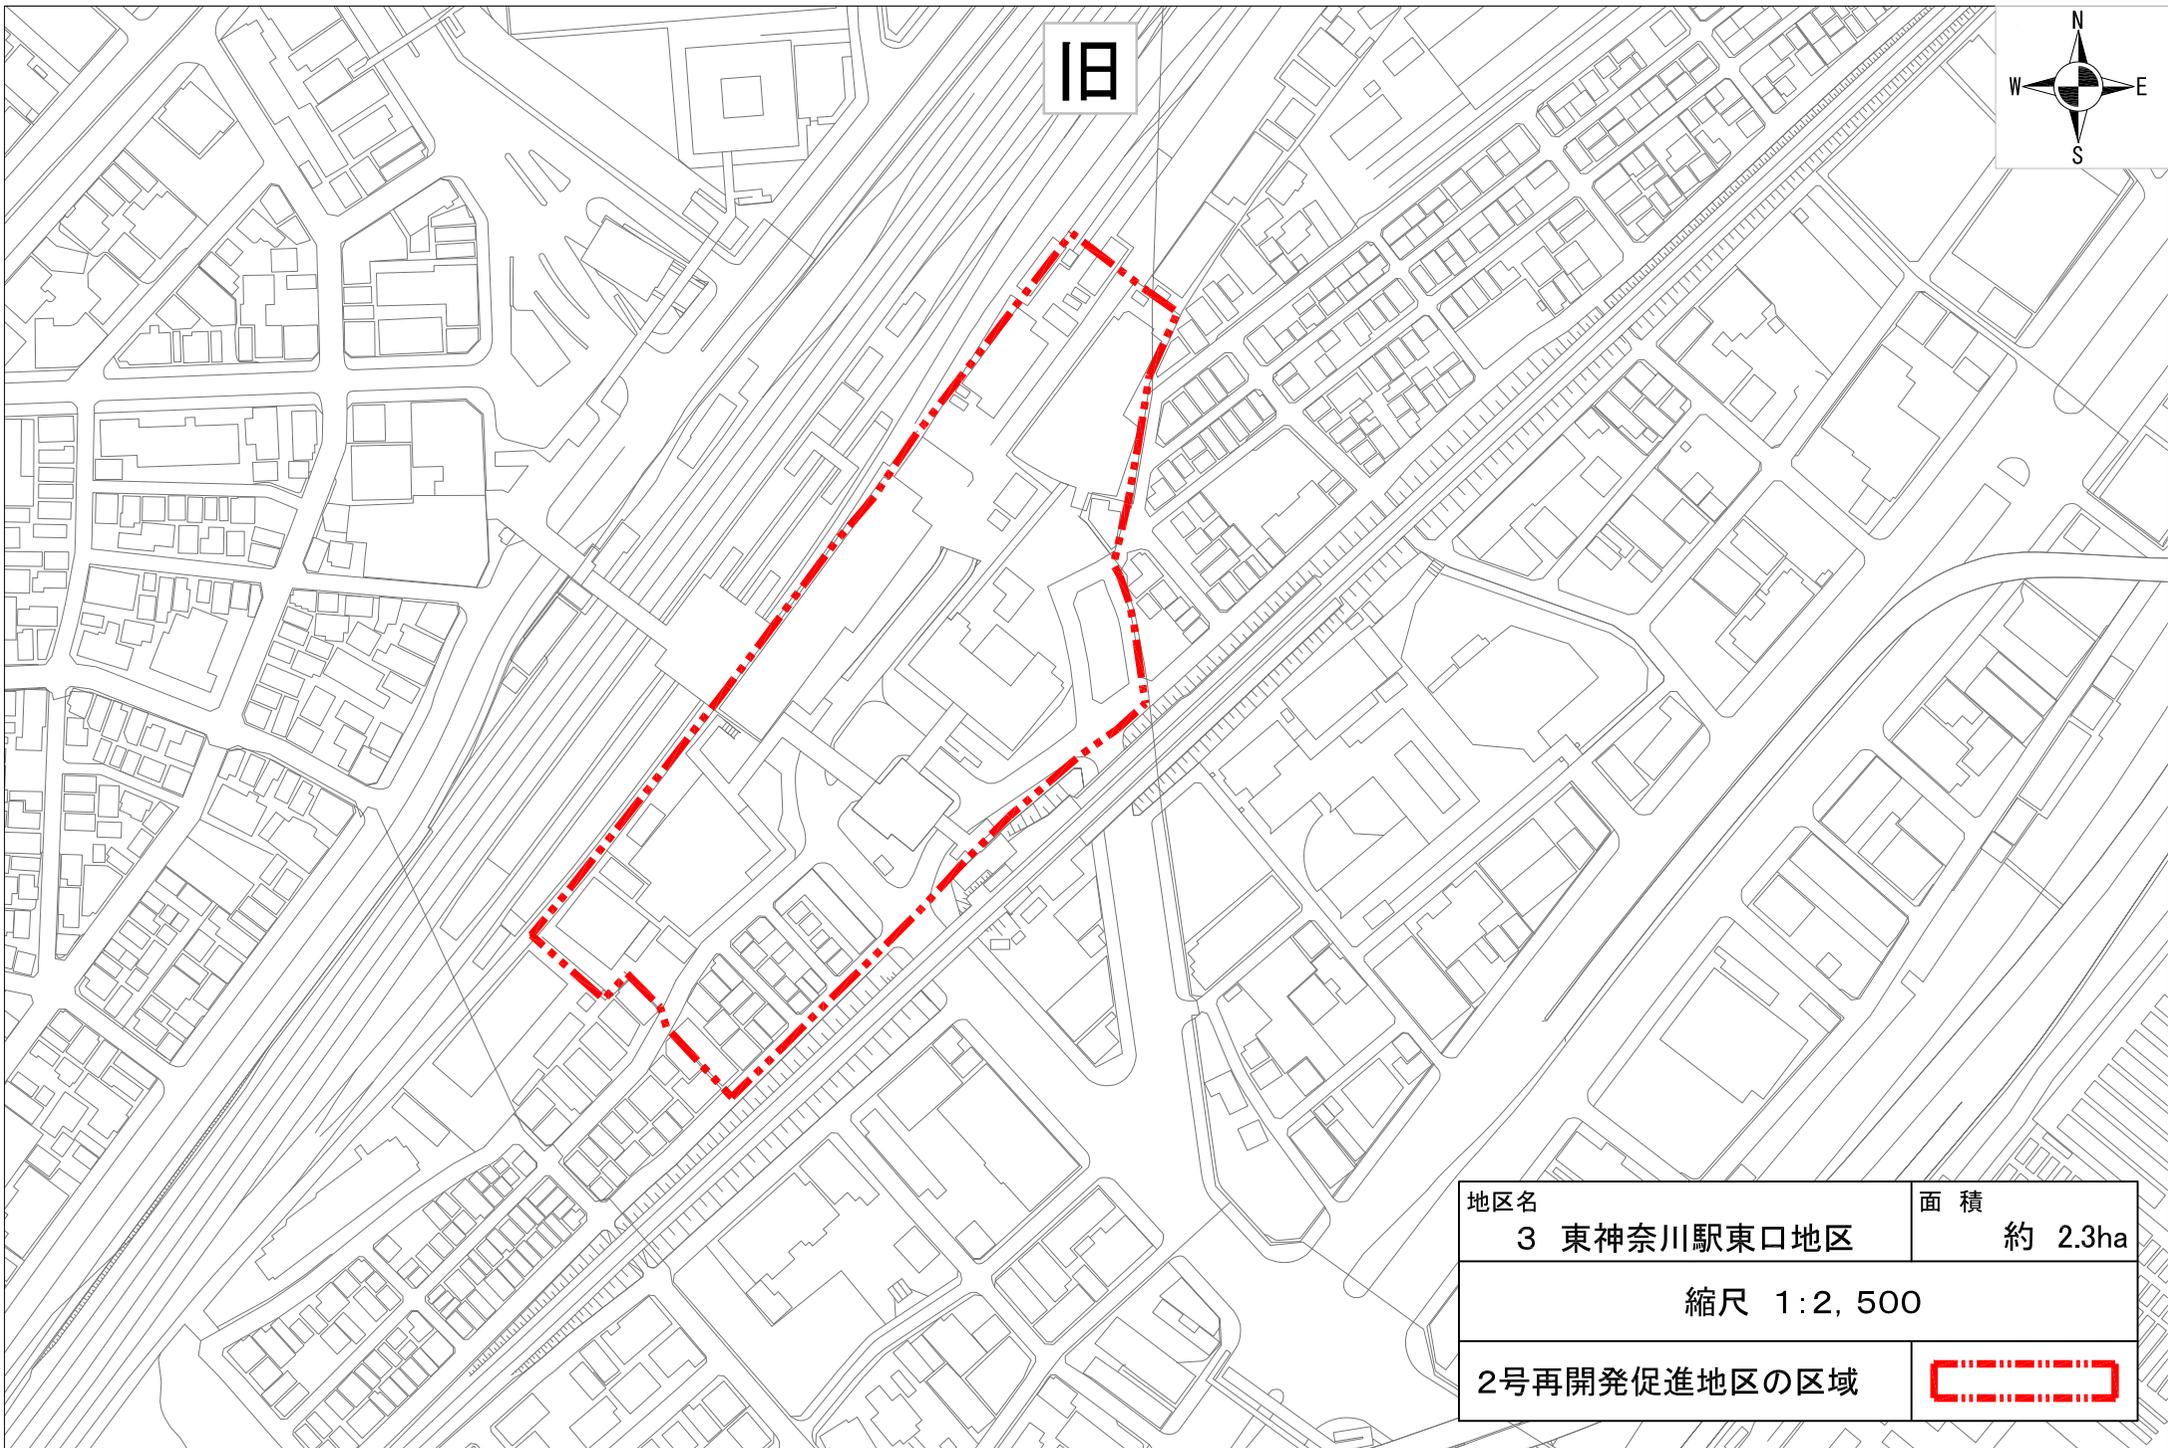

旧




地区名	面積
3 東神奈川駅東口地区	約 2.3ha
縮尺 1:2,500	
2号再開発促進地区の区域	

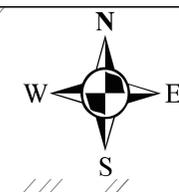


新



地区名	4 羽沢駅周辺地区	面積	約 2.2 ha
縮尺 12,500			
2号再開発促進地区の区域			

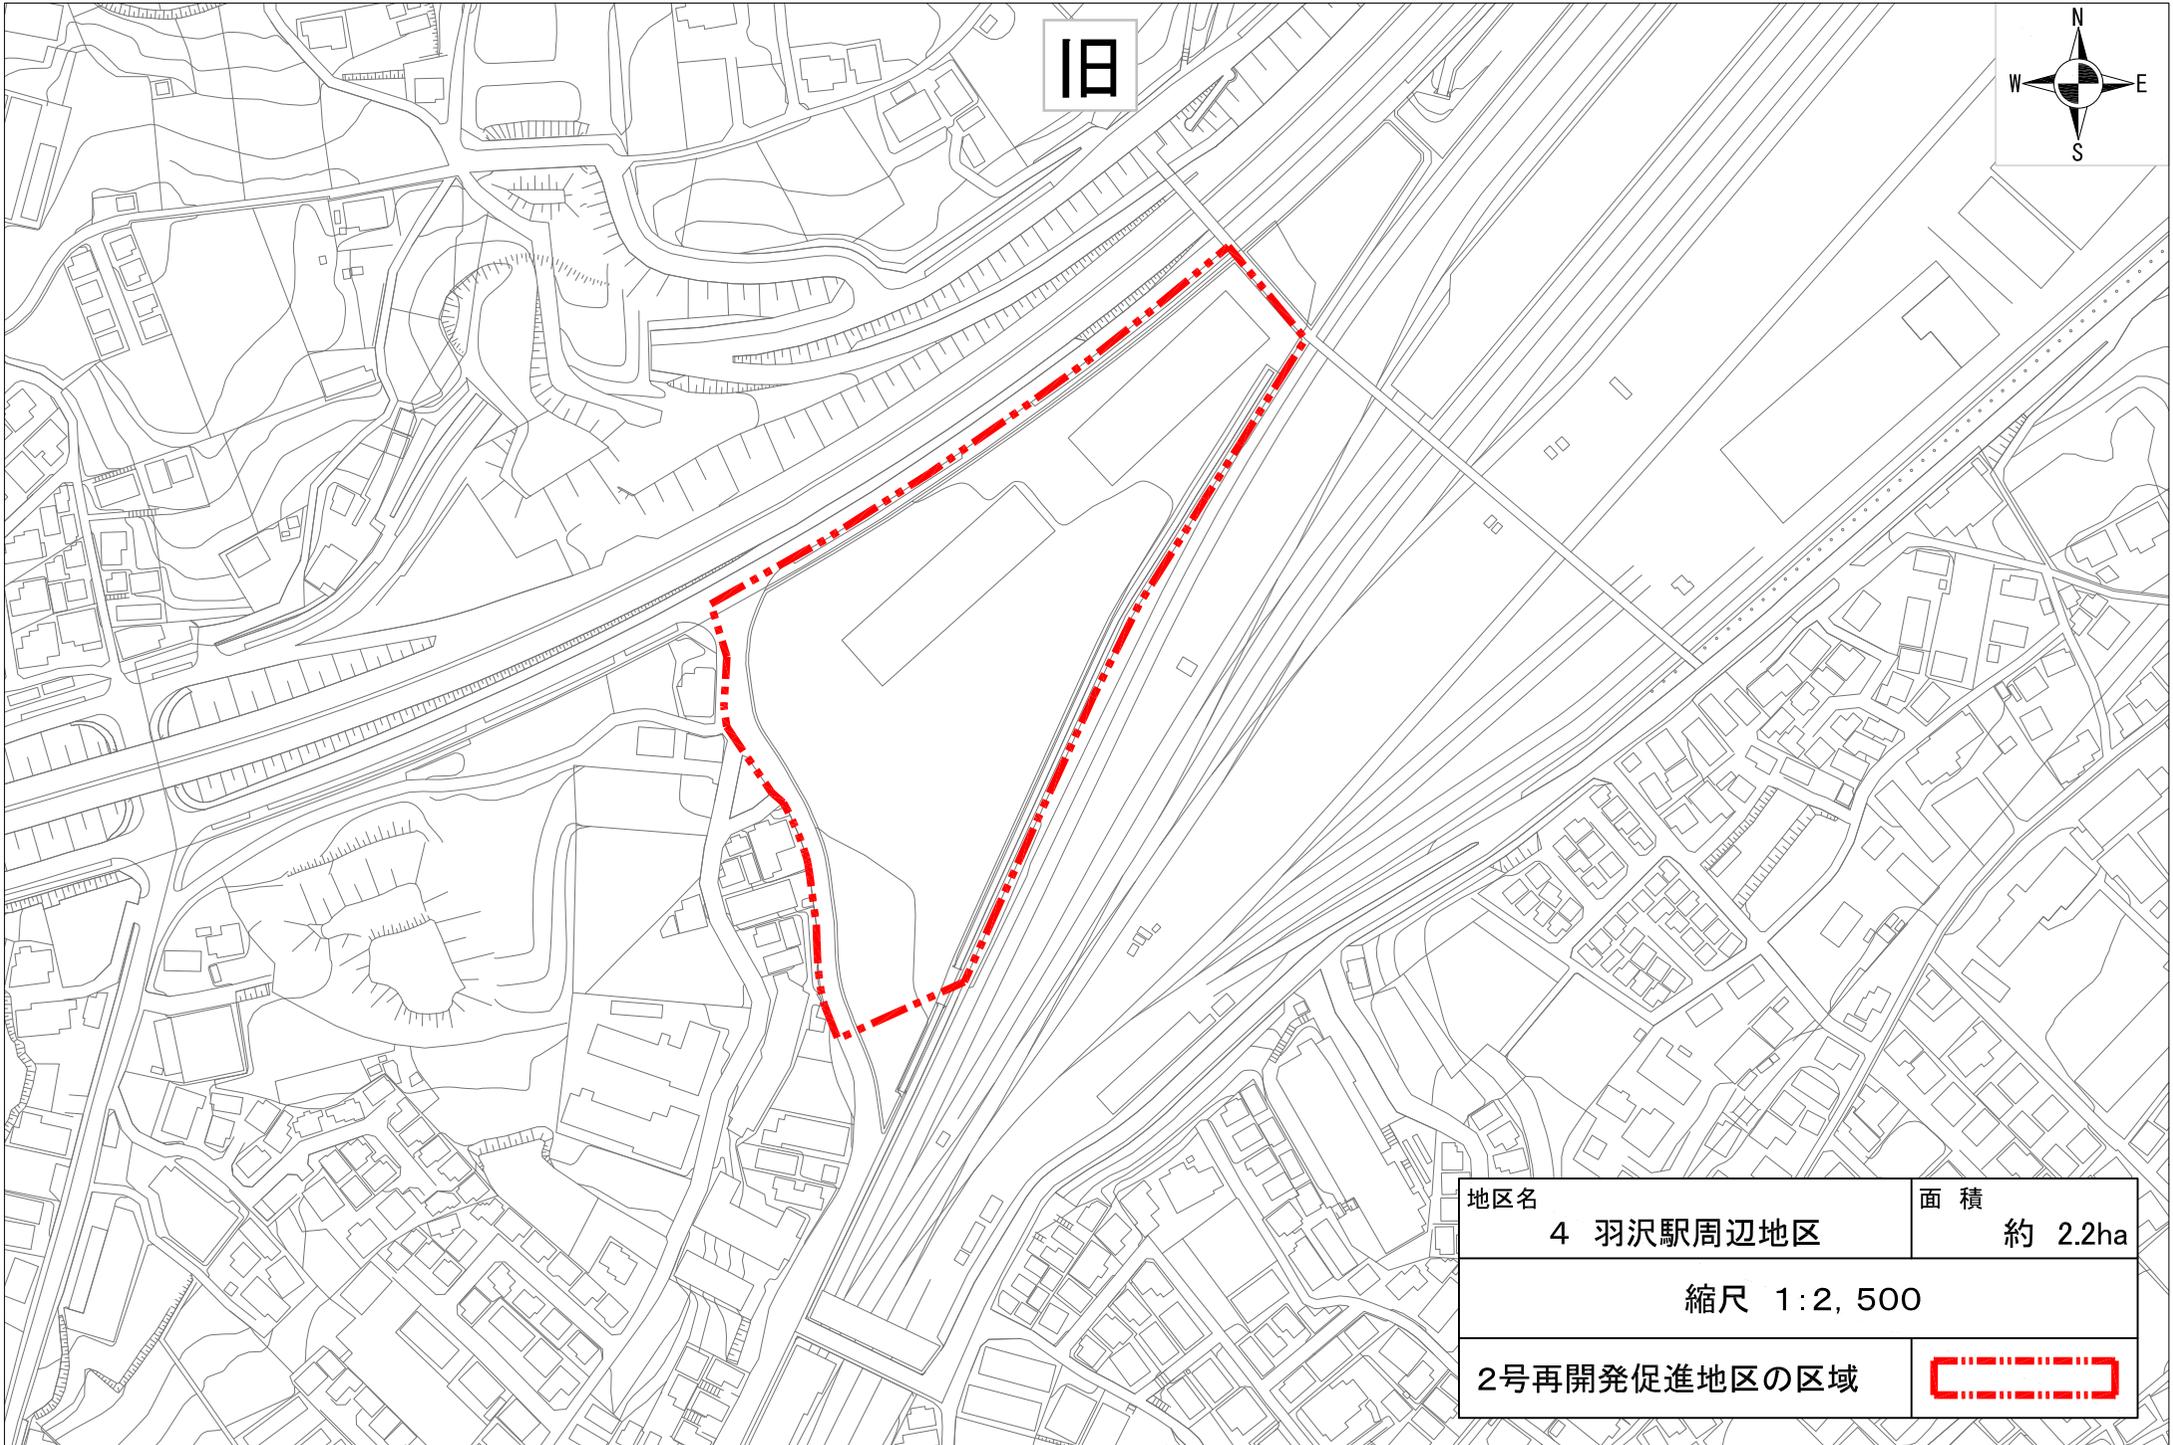

18

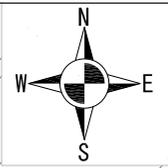

地区名	4 羽沢駅周辺地区	面積	約 2.2ha
縮尺 1:2,500			
2号再開発促進地区の区域			




新




地区名	5 みなとみらい21地区	面積	約 182.0 ha
縮尺 120,000			
2号再開発促進地区の区域			



旧

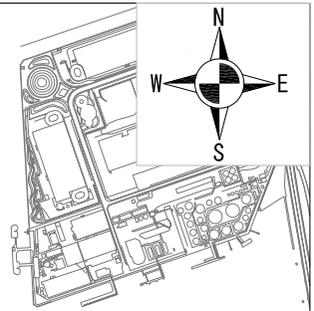

地区名	5 みなとみらい21地区	面積	約 182.0ha
縮尺 1:20,000			
2号再開発促進地区の区域			

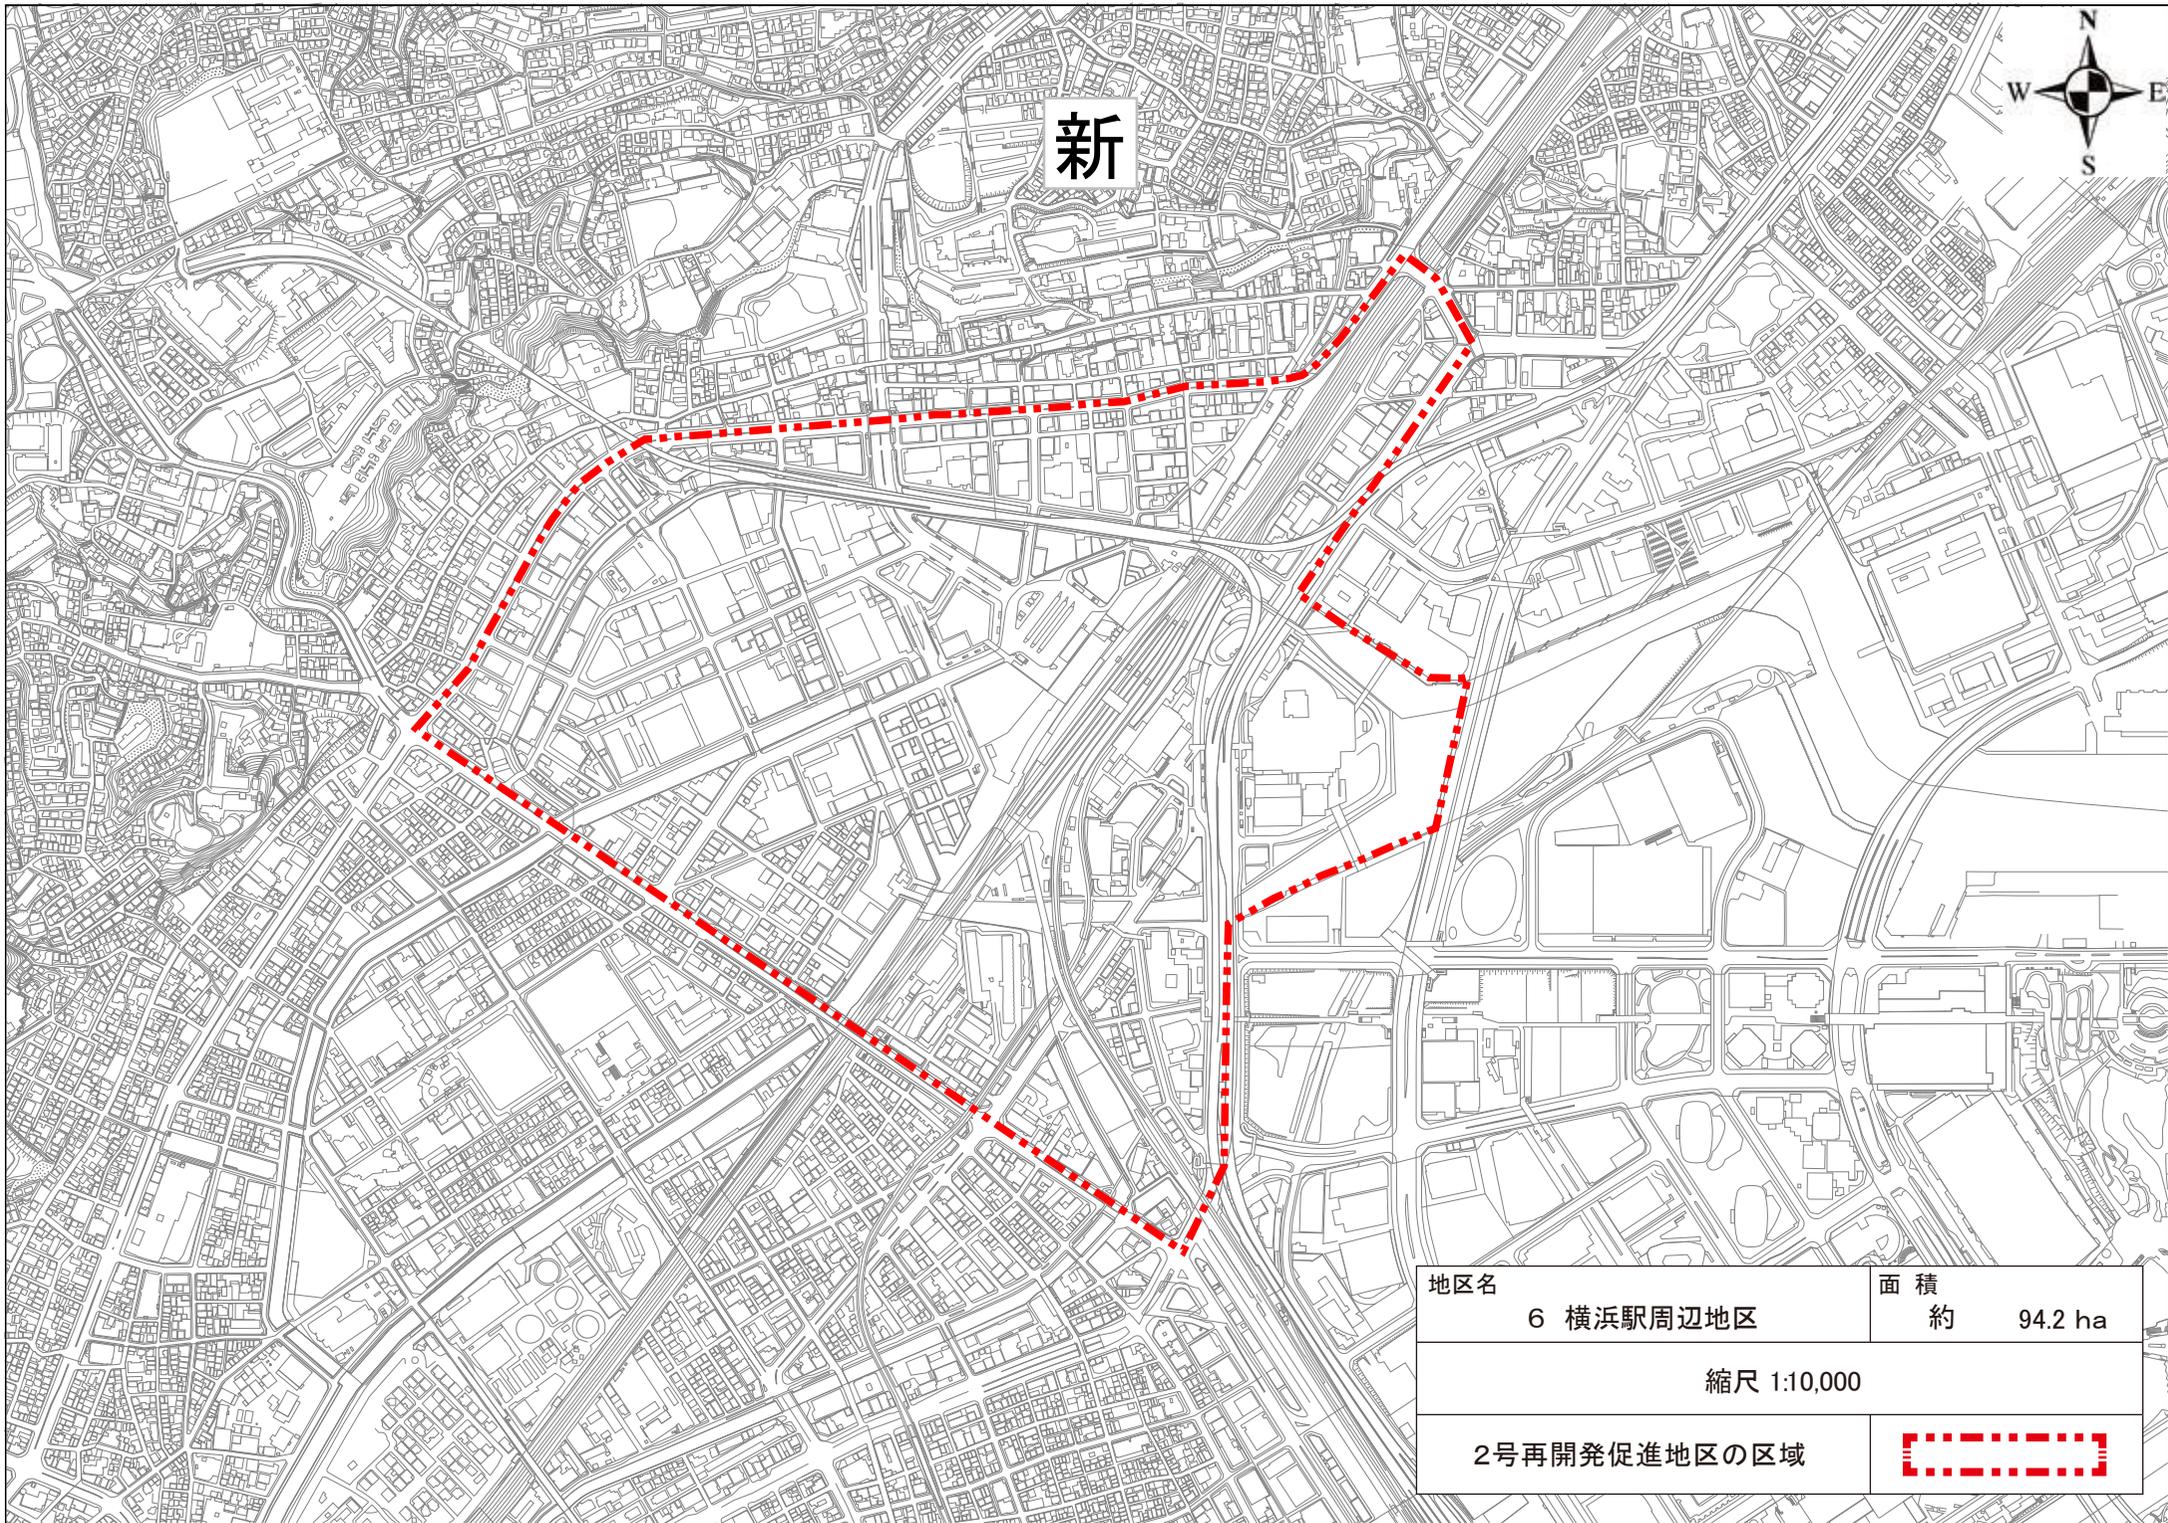


新



地区名	6 横浜駅周辺地区	面積	約 94.2 ha
-----	-----------	----	-----------

縮尺 1:10,000

2号再開発促進地区の区域	
--------------	---

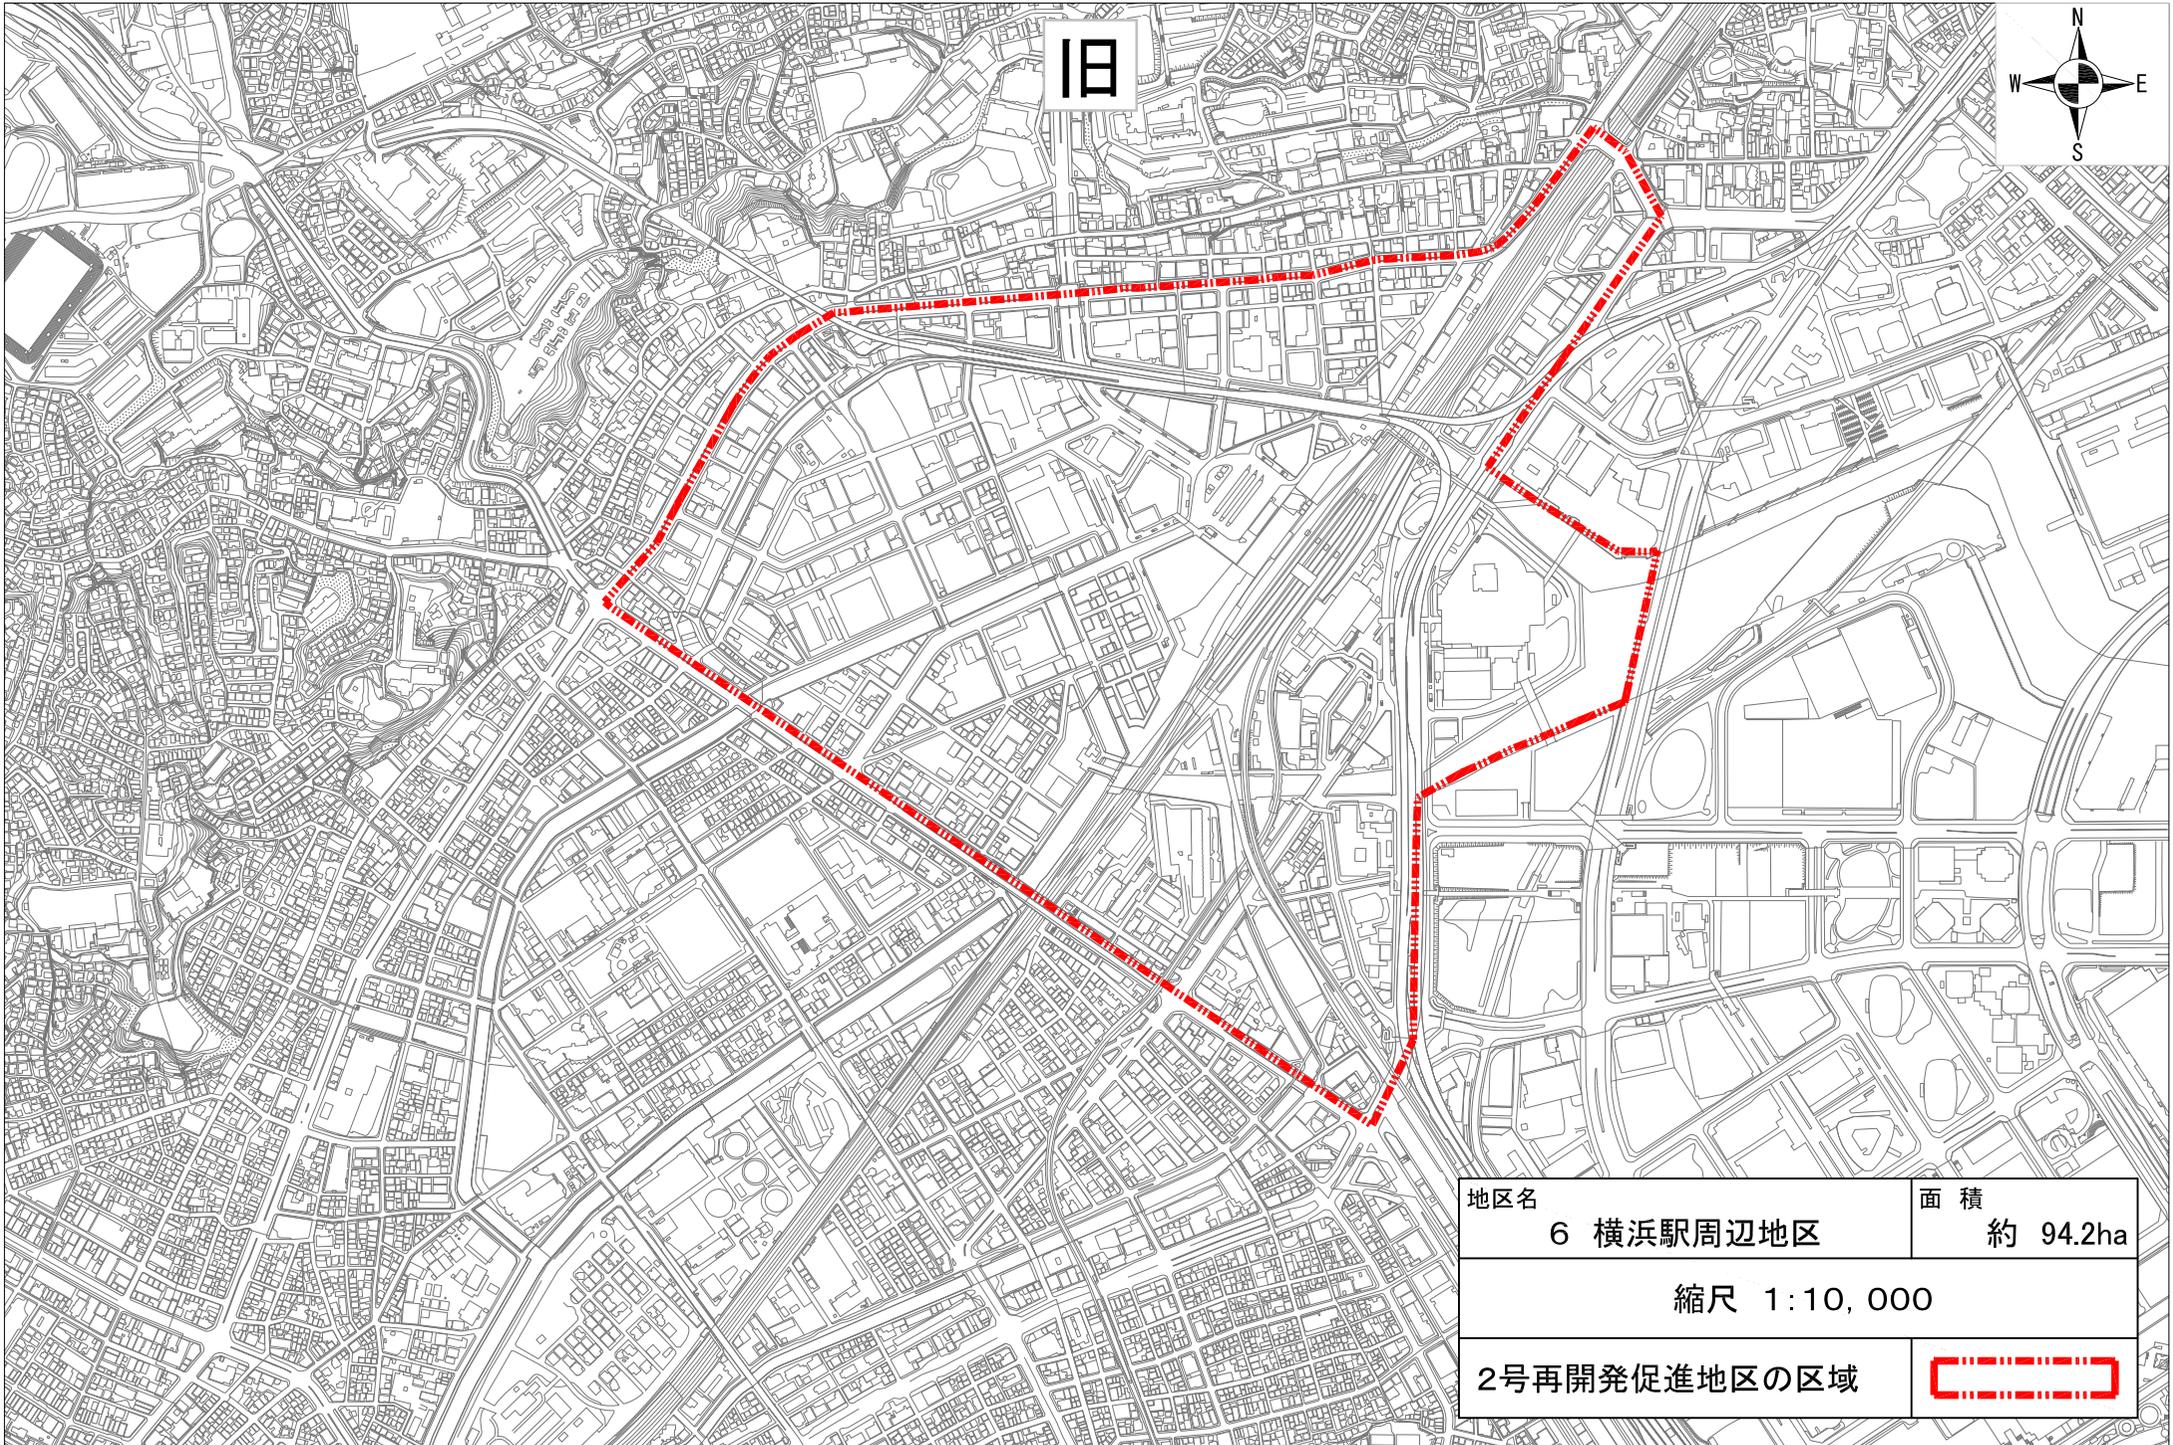


旧




地区名	面積
6 横浜駅周辺地区	約 94.2ha
縮尺 1:10,000	
2号再開発促進地区の区域	



新

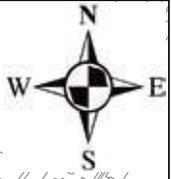


地区名	7 北仲通り周辺地区	面積	約 11.3 ha
縮尺 15,000			
2号再開発促進地区の区域			

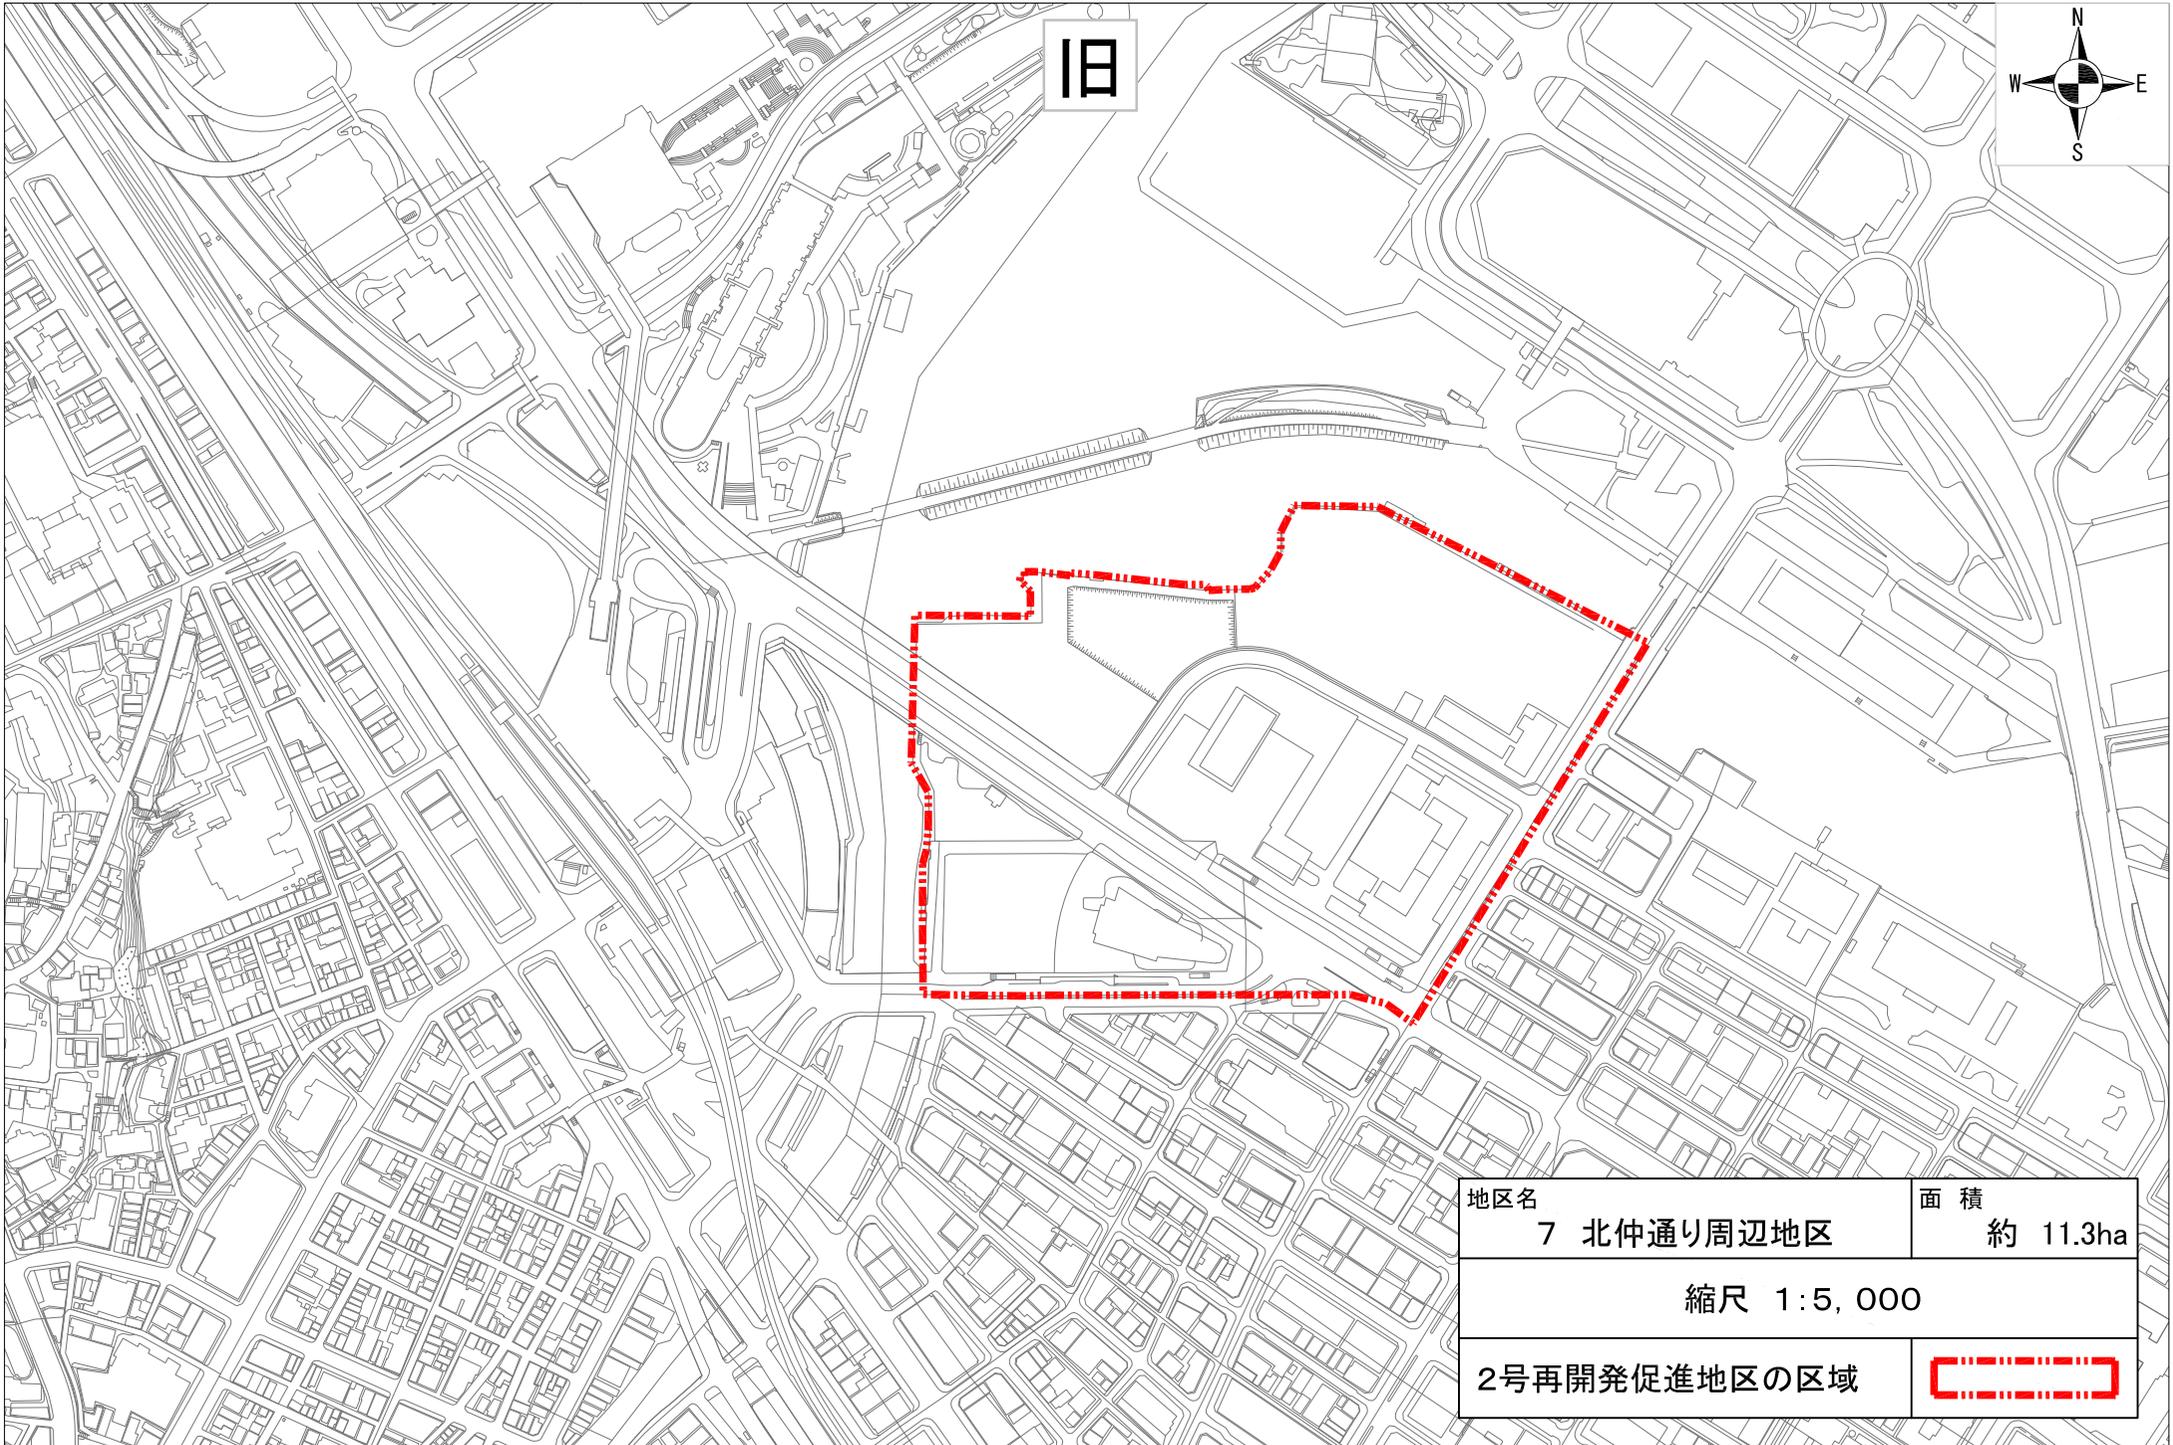


旧




地区名	面積
7 北仲通り周辺地区	約 11.3ha
縮尺 1:5,000	
2号再開発促進地区の区域	

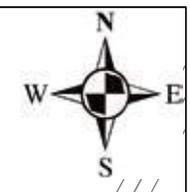


新

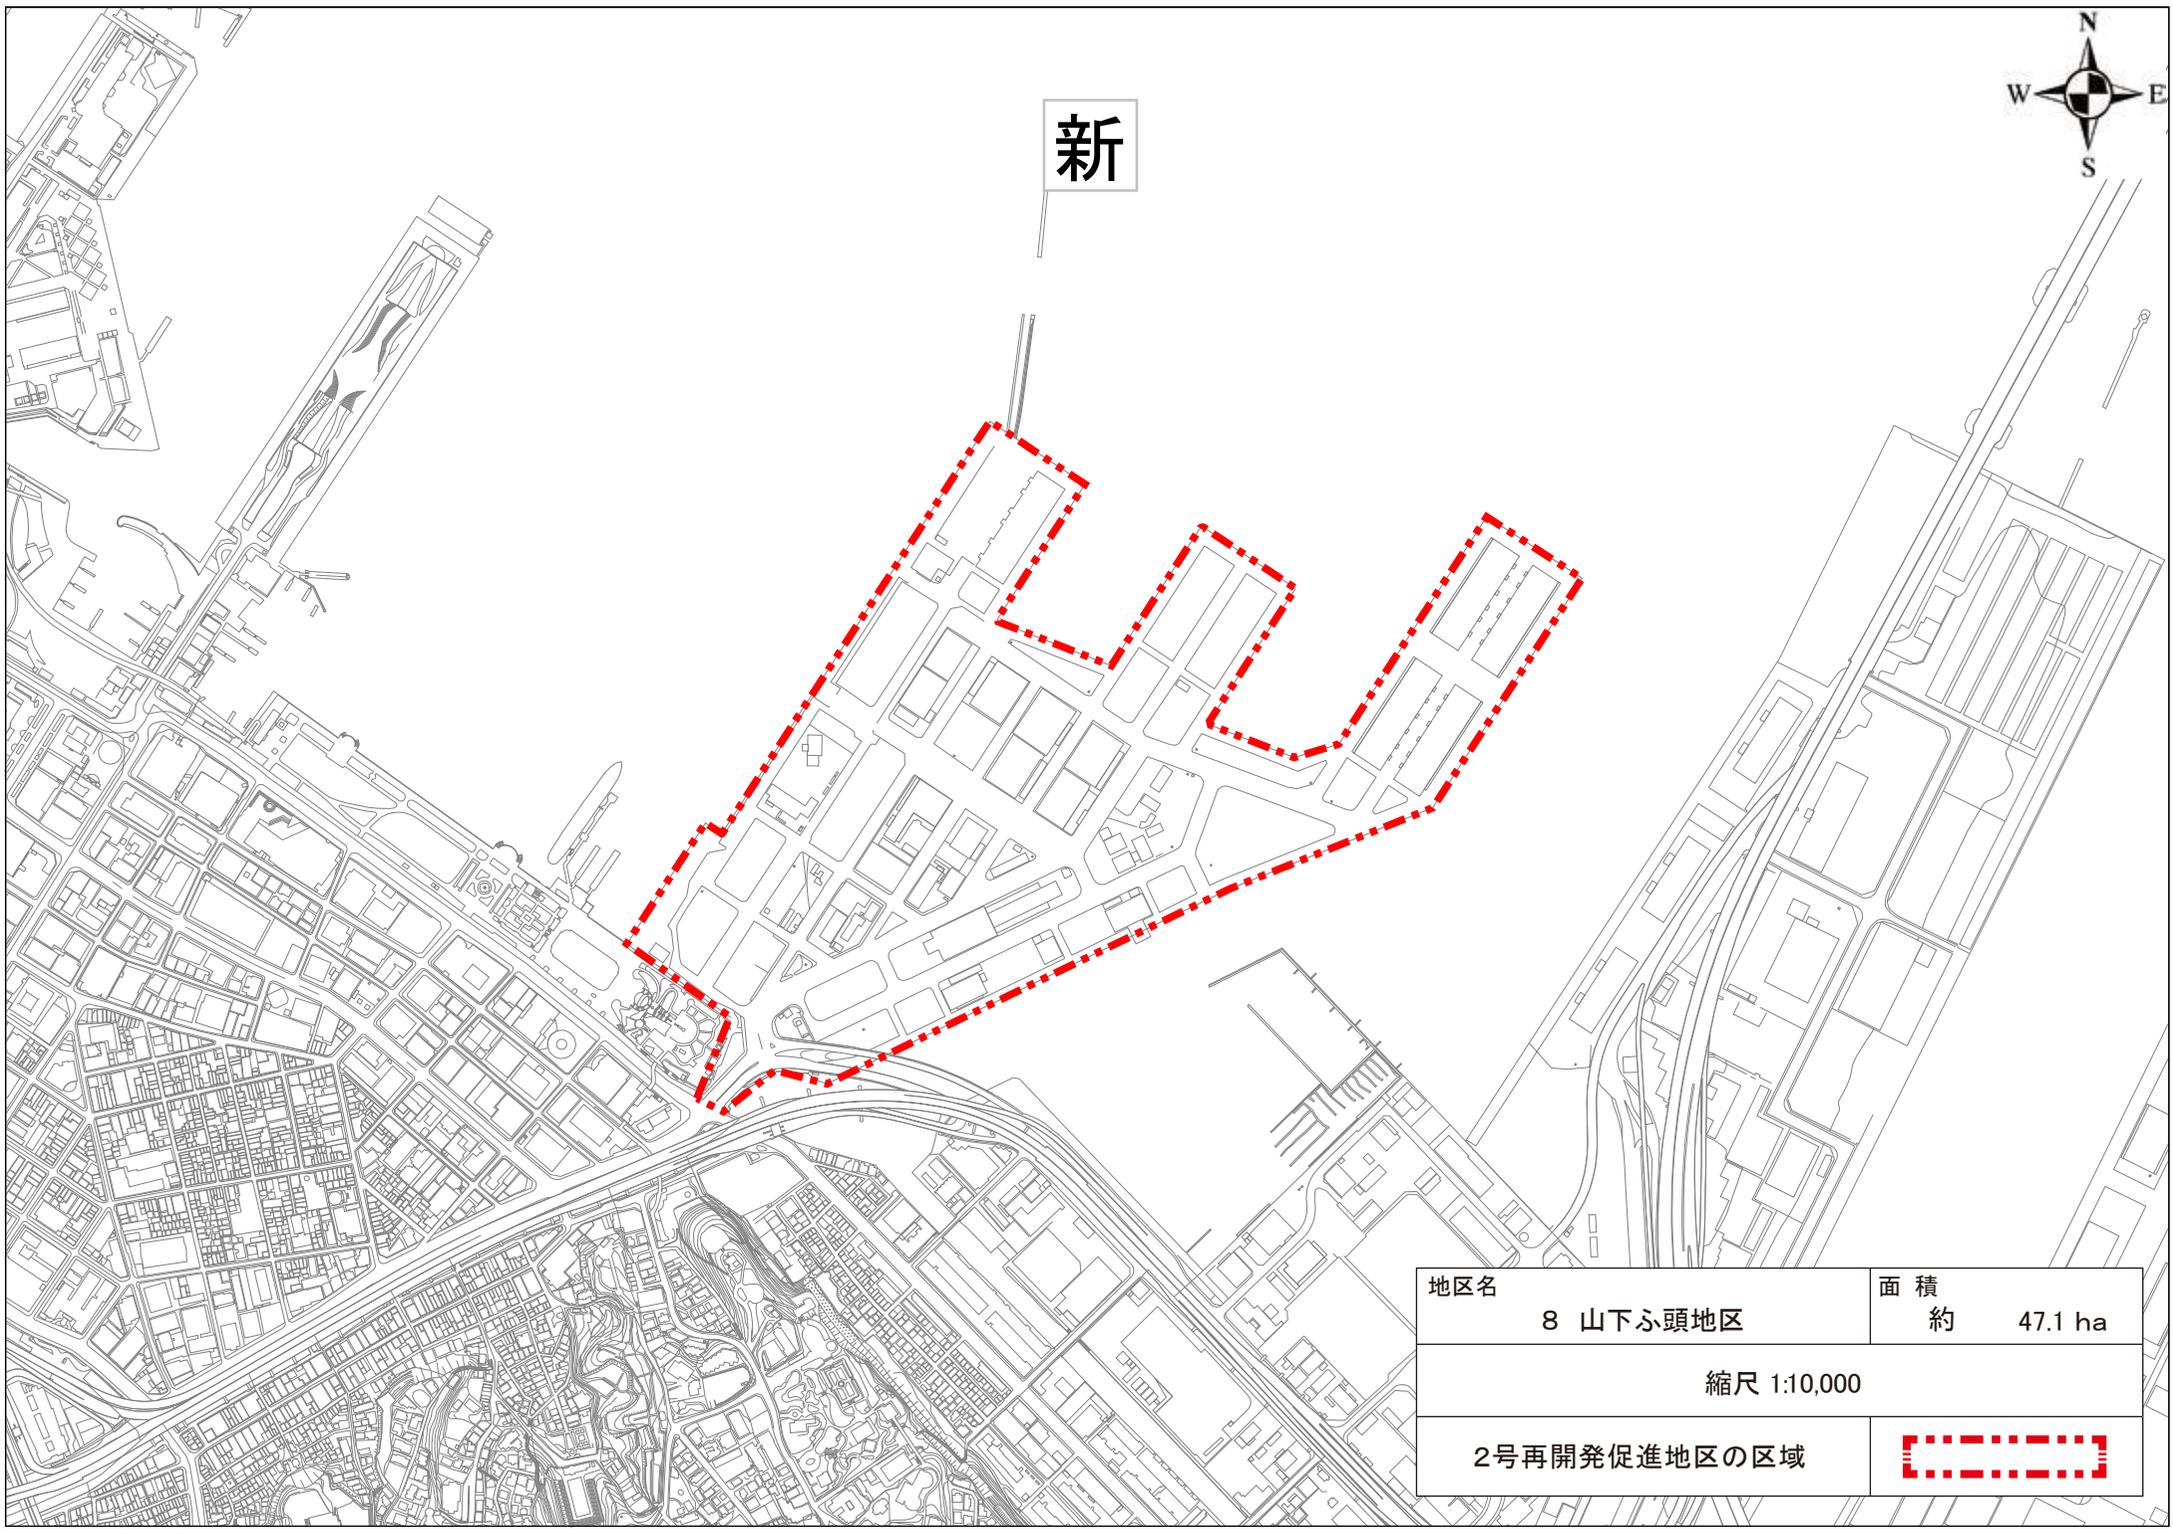


地区名	8 山下ふ頭地区	面積	約 47.1 ha
縮尺 1:10,000			
2号再開発促進地区の区域			

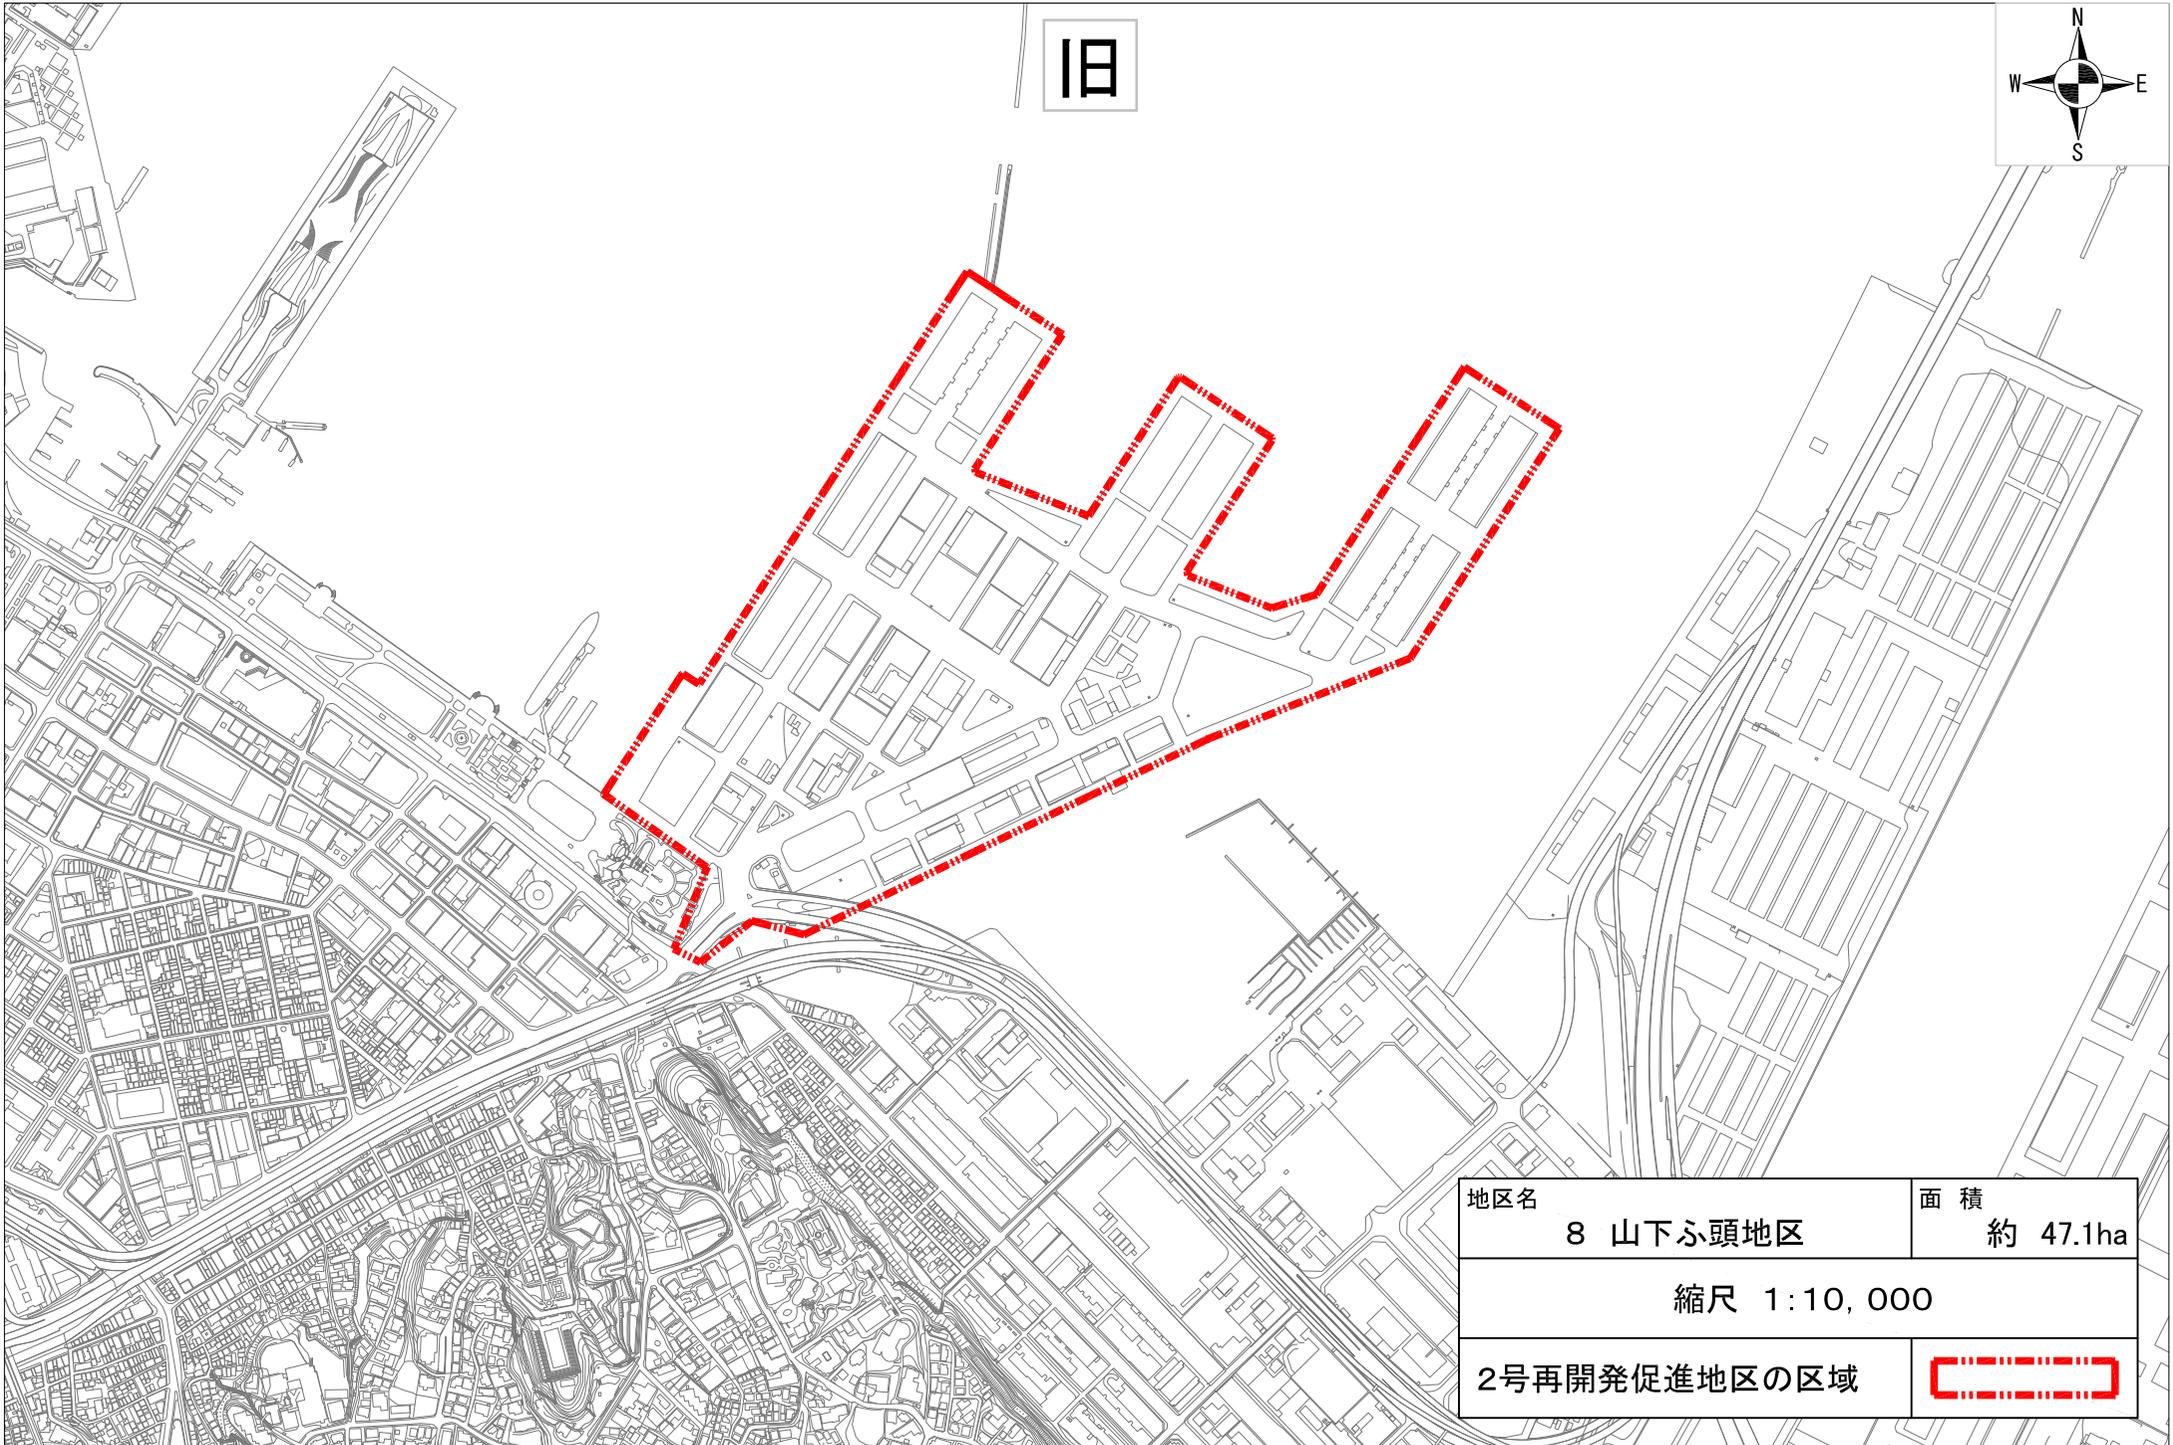


旧

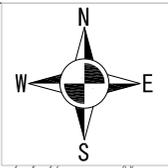


地区名	8 山下ふ頭地区	面積	約 47.1ha
縮尺 1:10,000			
2号再開発促進地区の区域			

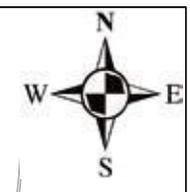


新

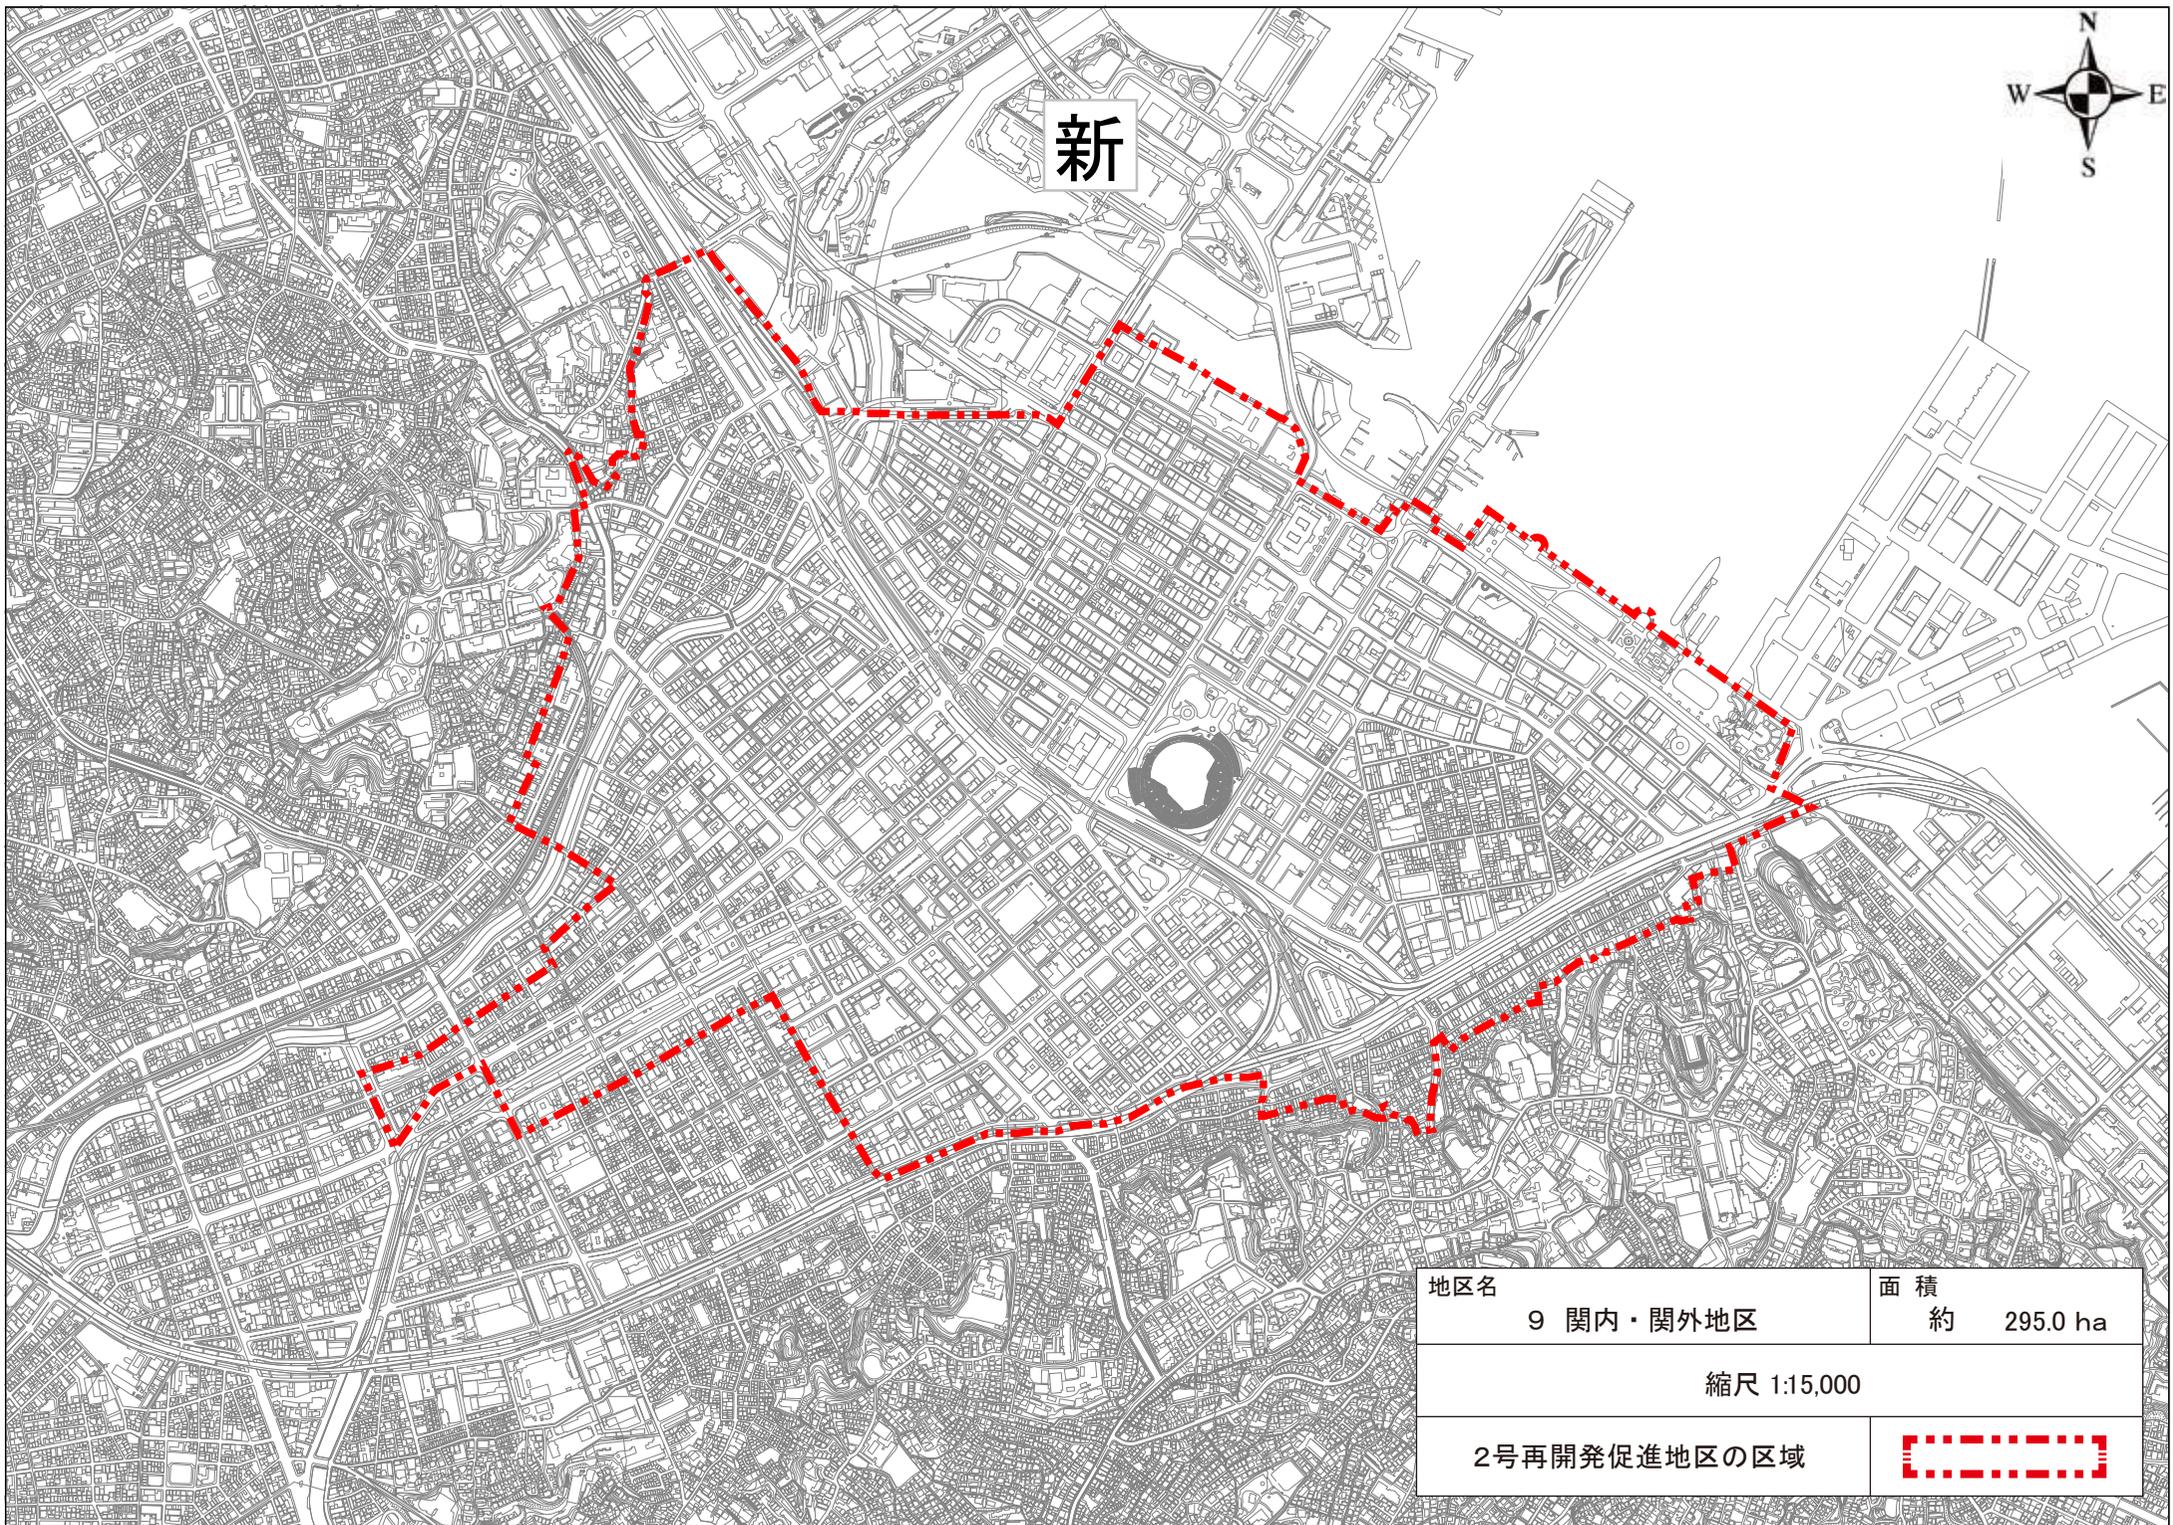

地区名	9 関内・関外地区	面積	約 295.0 ha
縮尺 1:15,000			
2号再開発促進地区の区域			

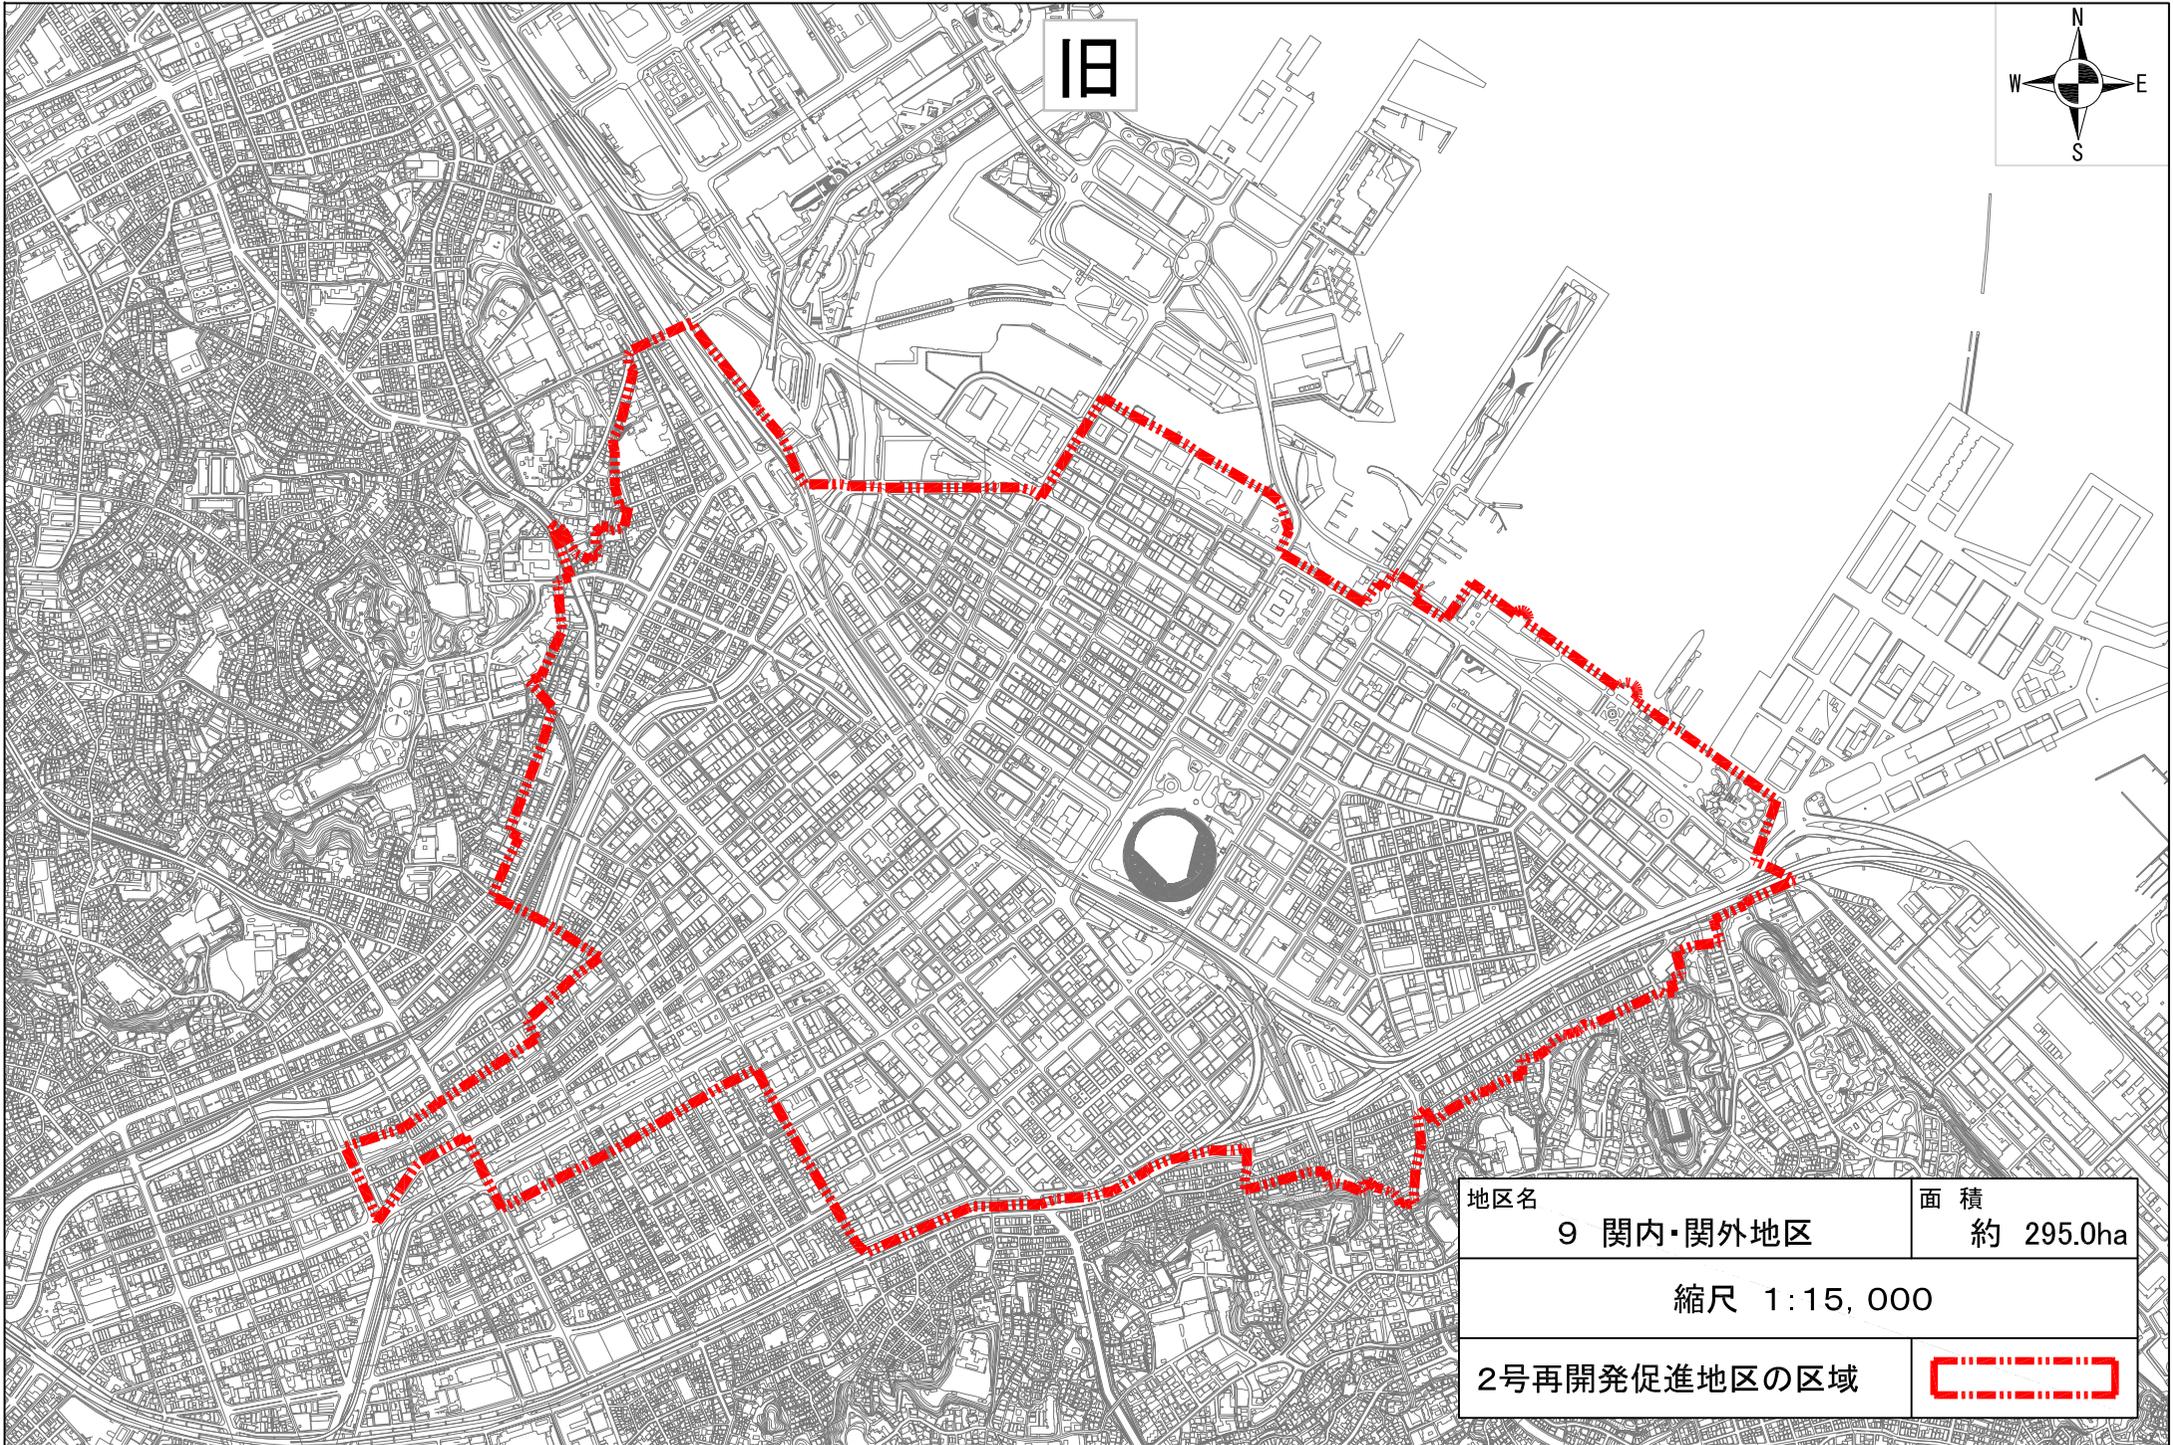

旧

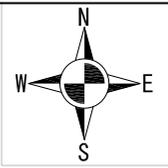

地区名	9 関内・関外地区	面積	約 295.0ha
縮尺 1:15,000			
2号再開発促進地区の区域			