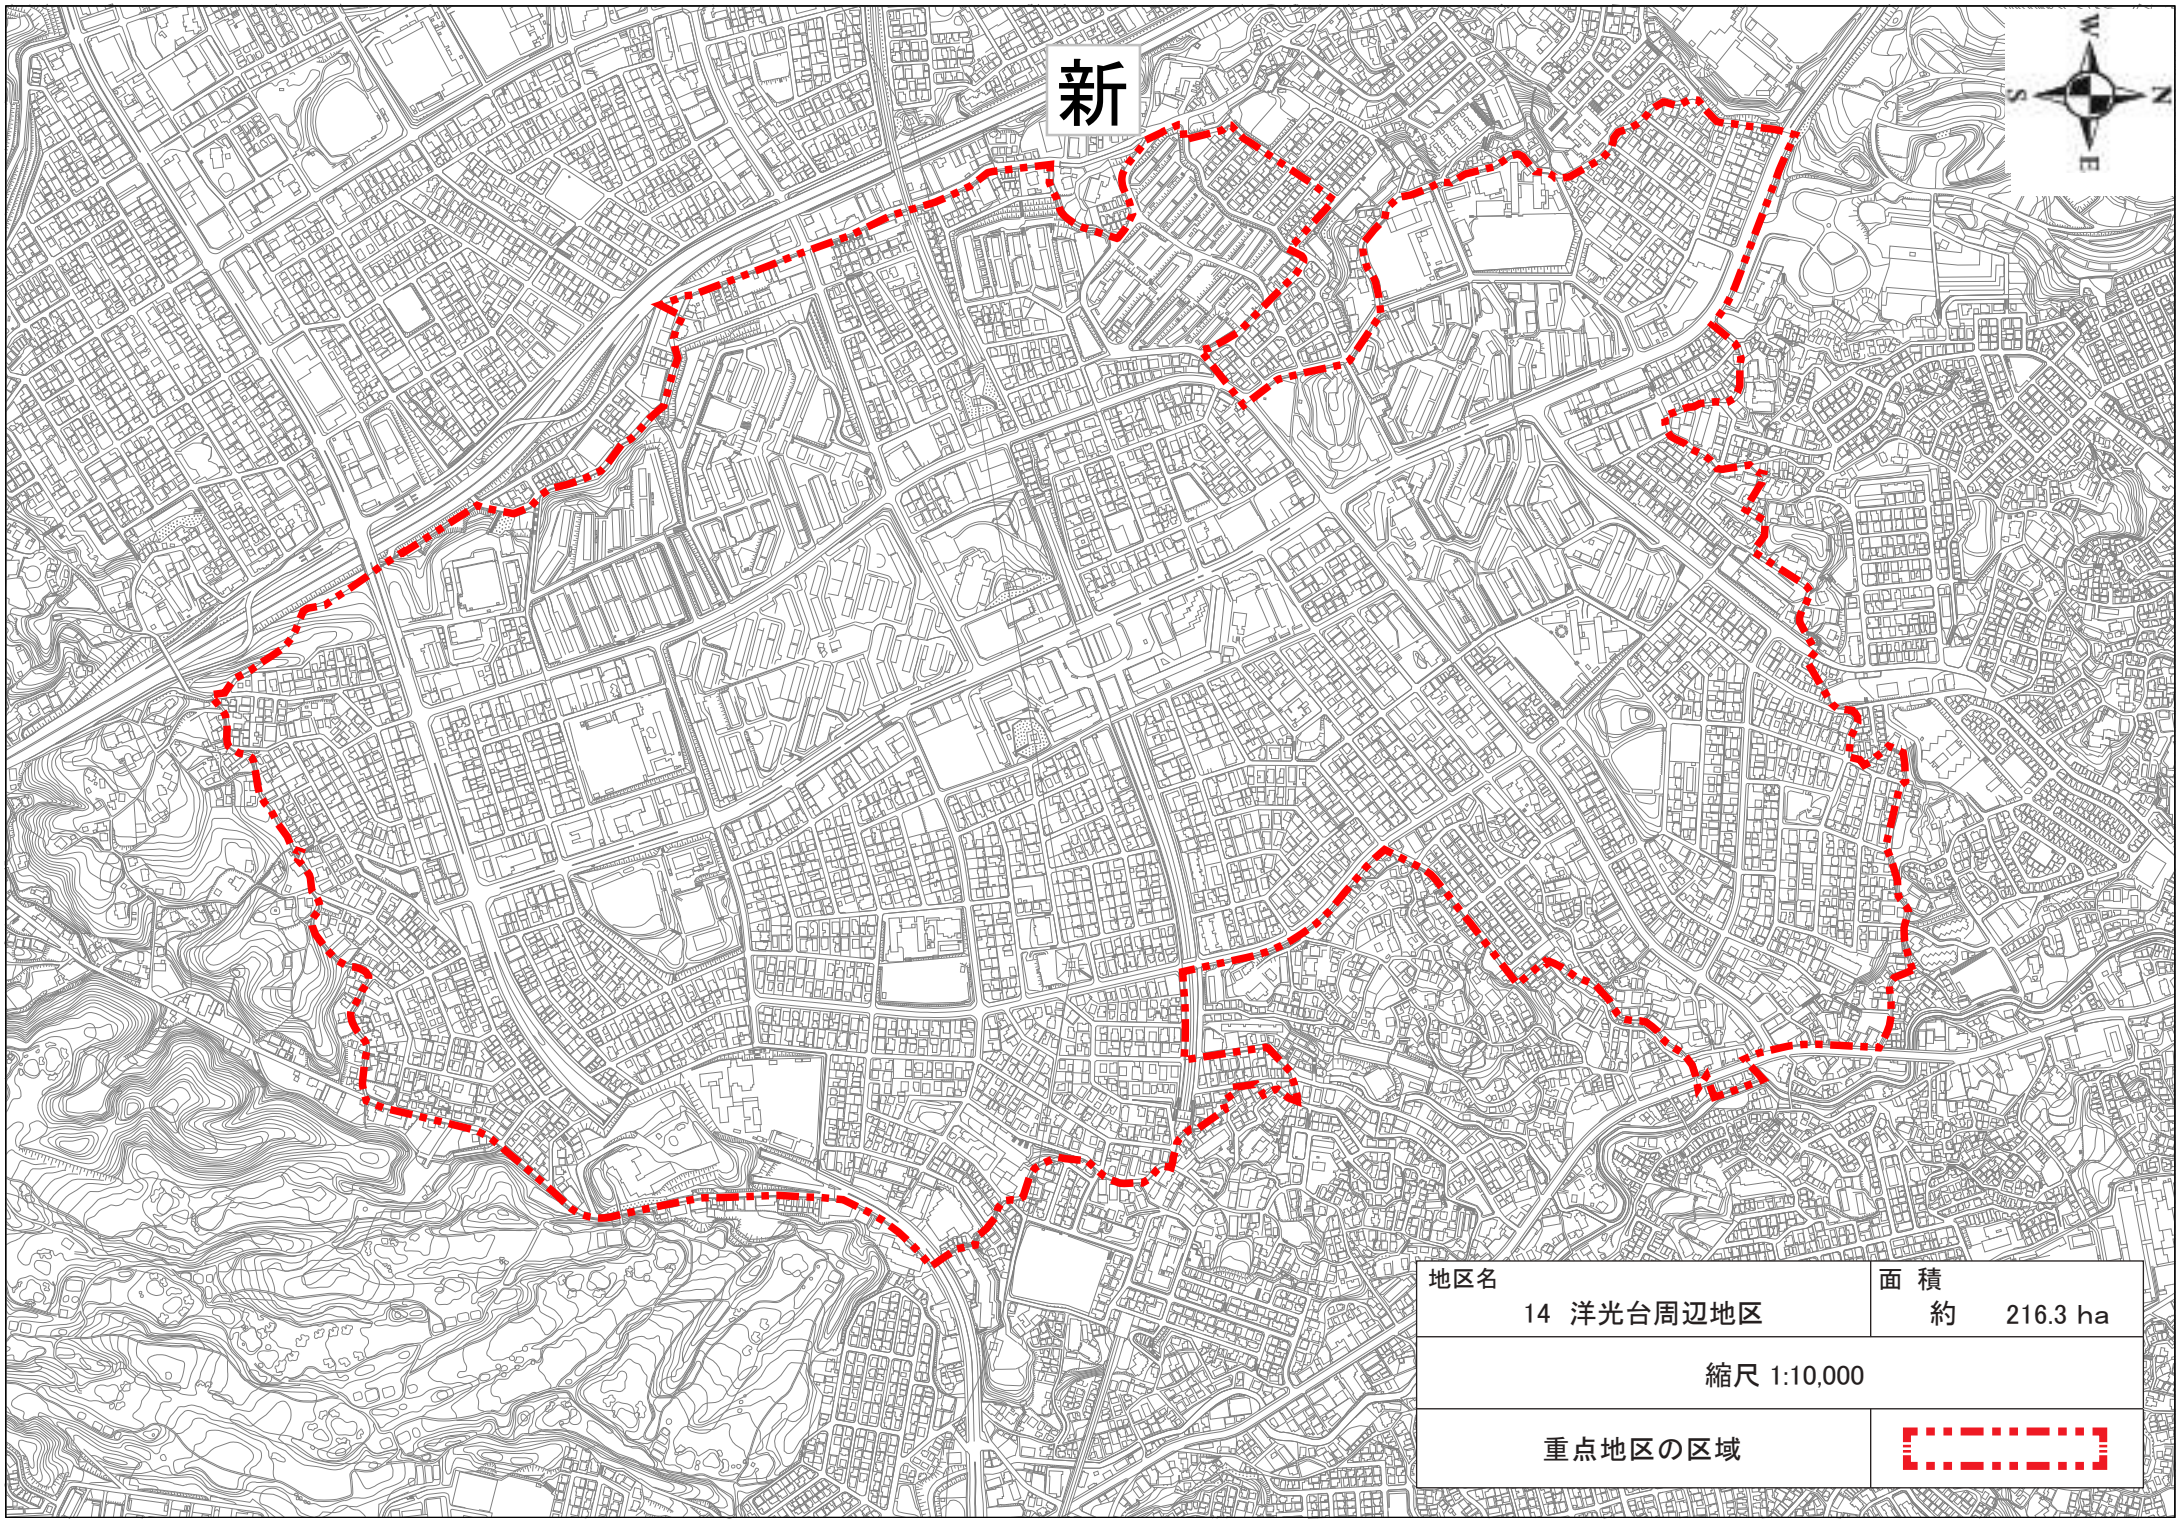
新
W
S
N
E
地区名
14　洋光台周辺地区
面　積
約　216.3 ha
縮尺 1:10,000
重点地区の区域

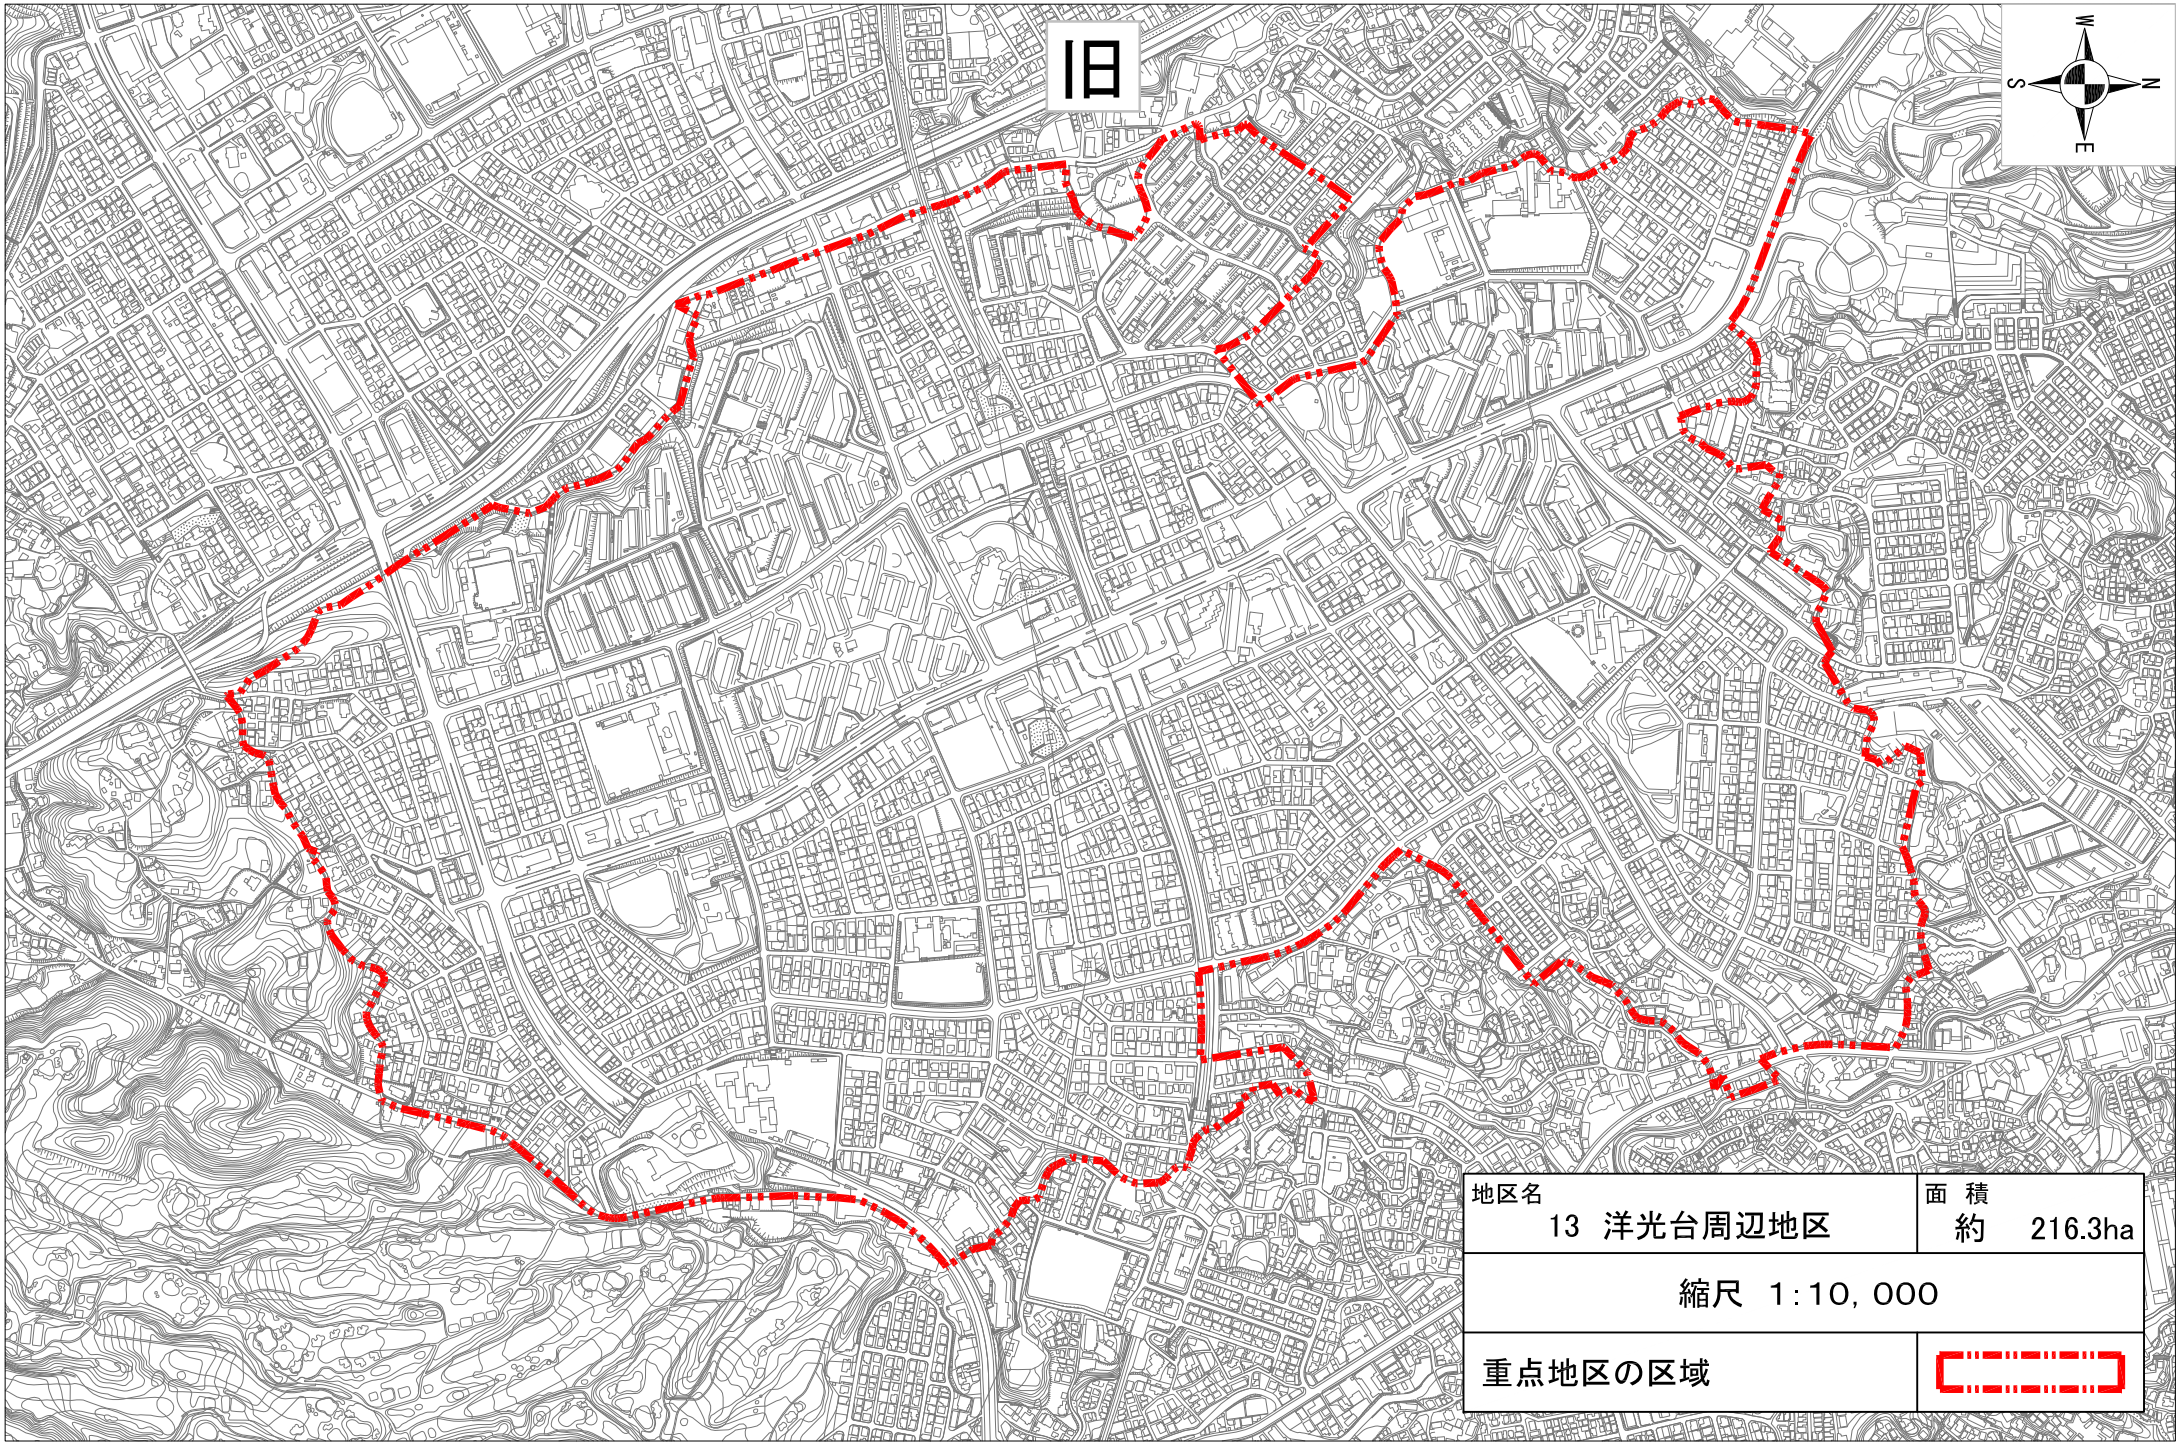
旧
W
S
N
E
地区名
13　洋光台周辺地区
面　積
約　216.3ha
縮尺　1:10,000
重点地区の区域

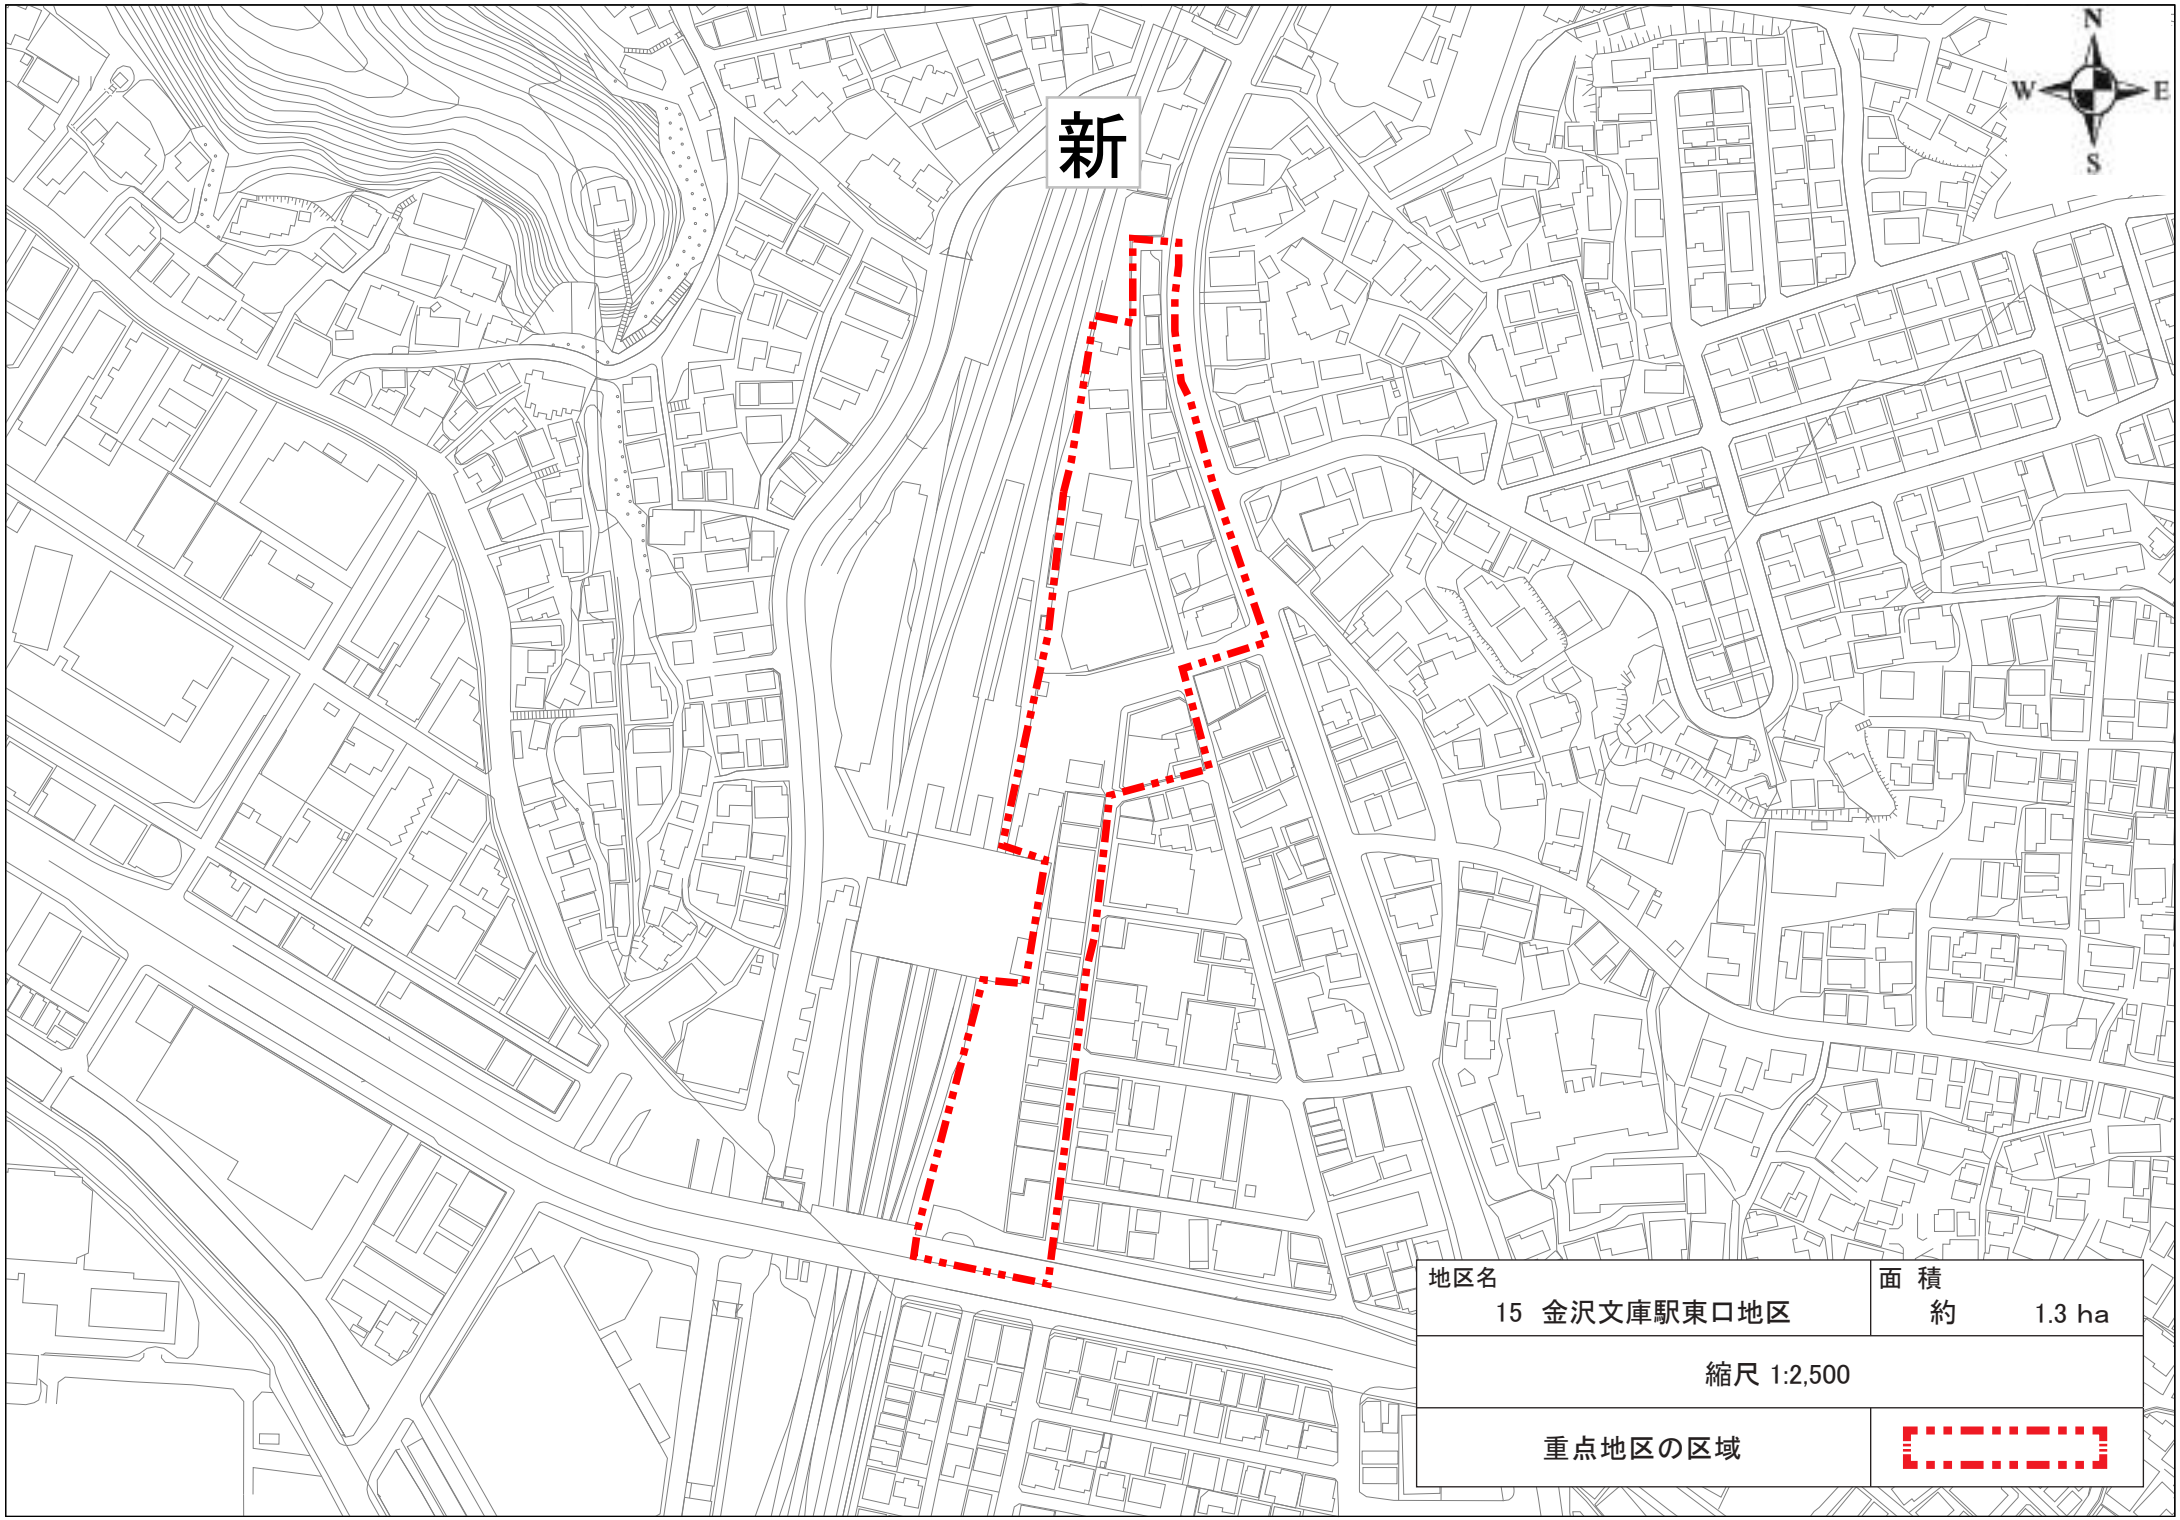
新
N
W
E
S
地区名
15　金沢文庫駅東口地区
面　積
約　　1.3 ha
縮尺 1:2,500
重点地区の区域

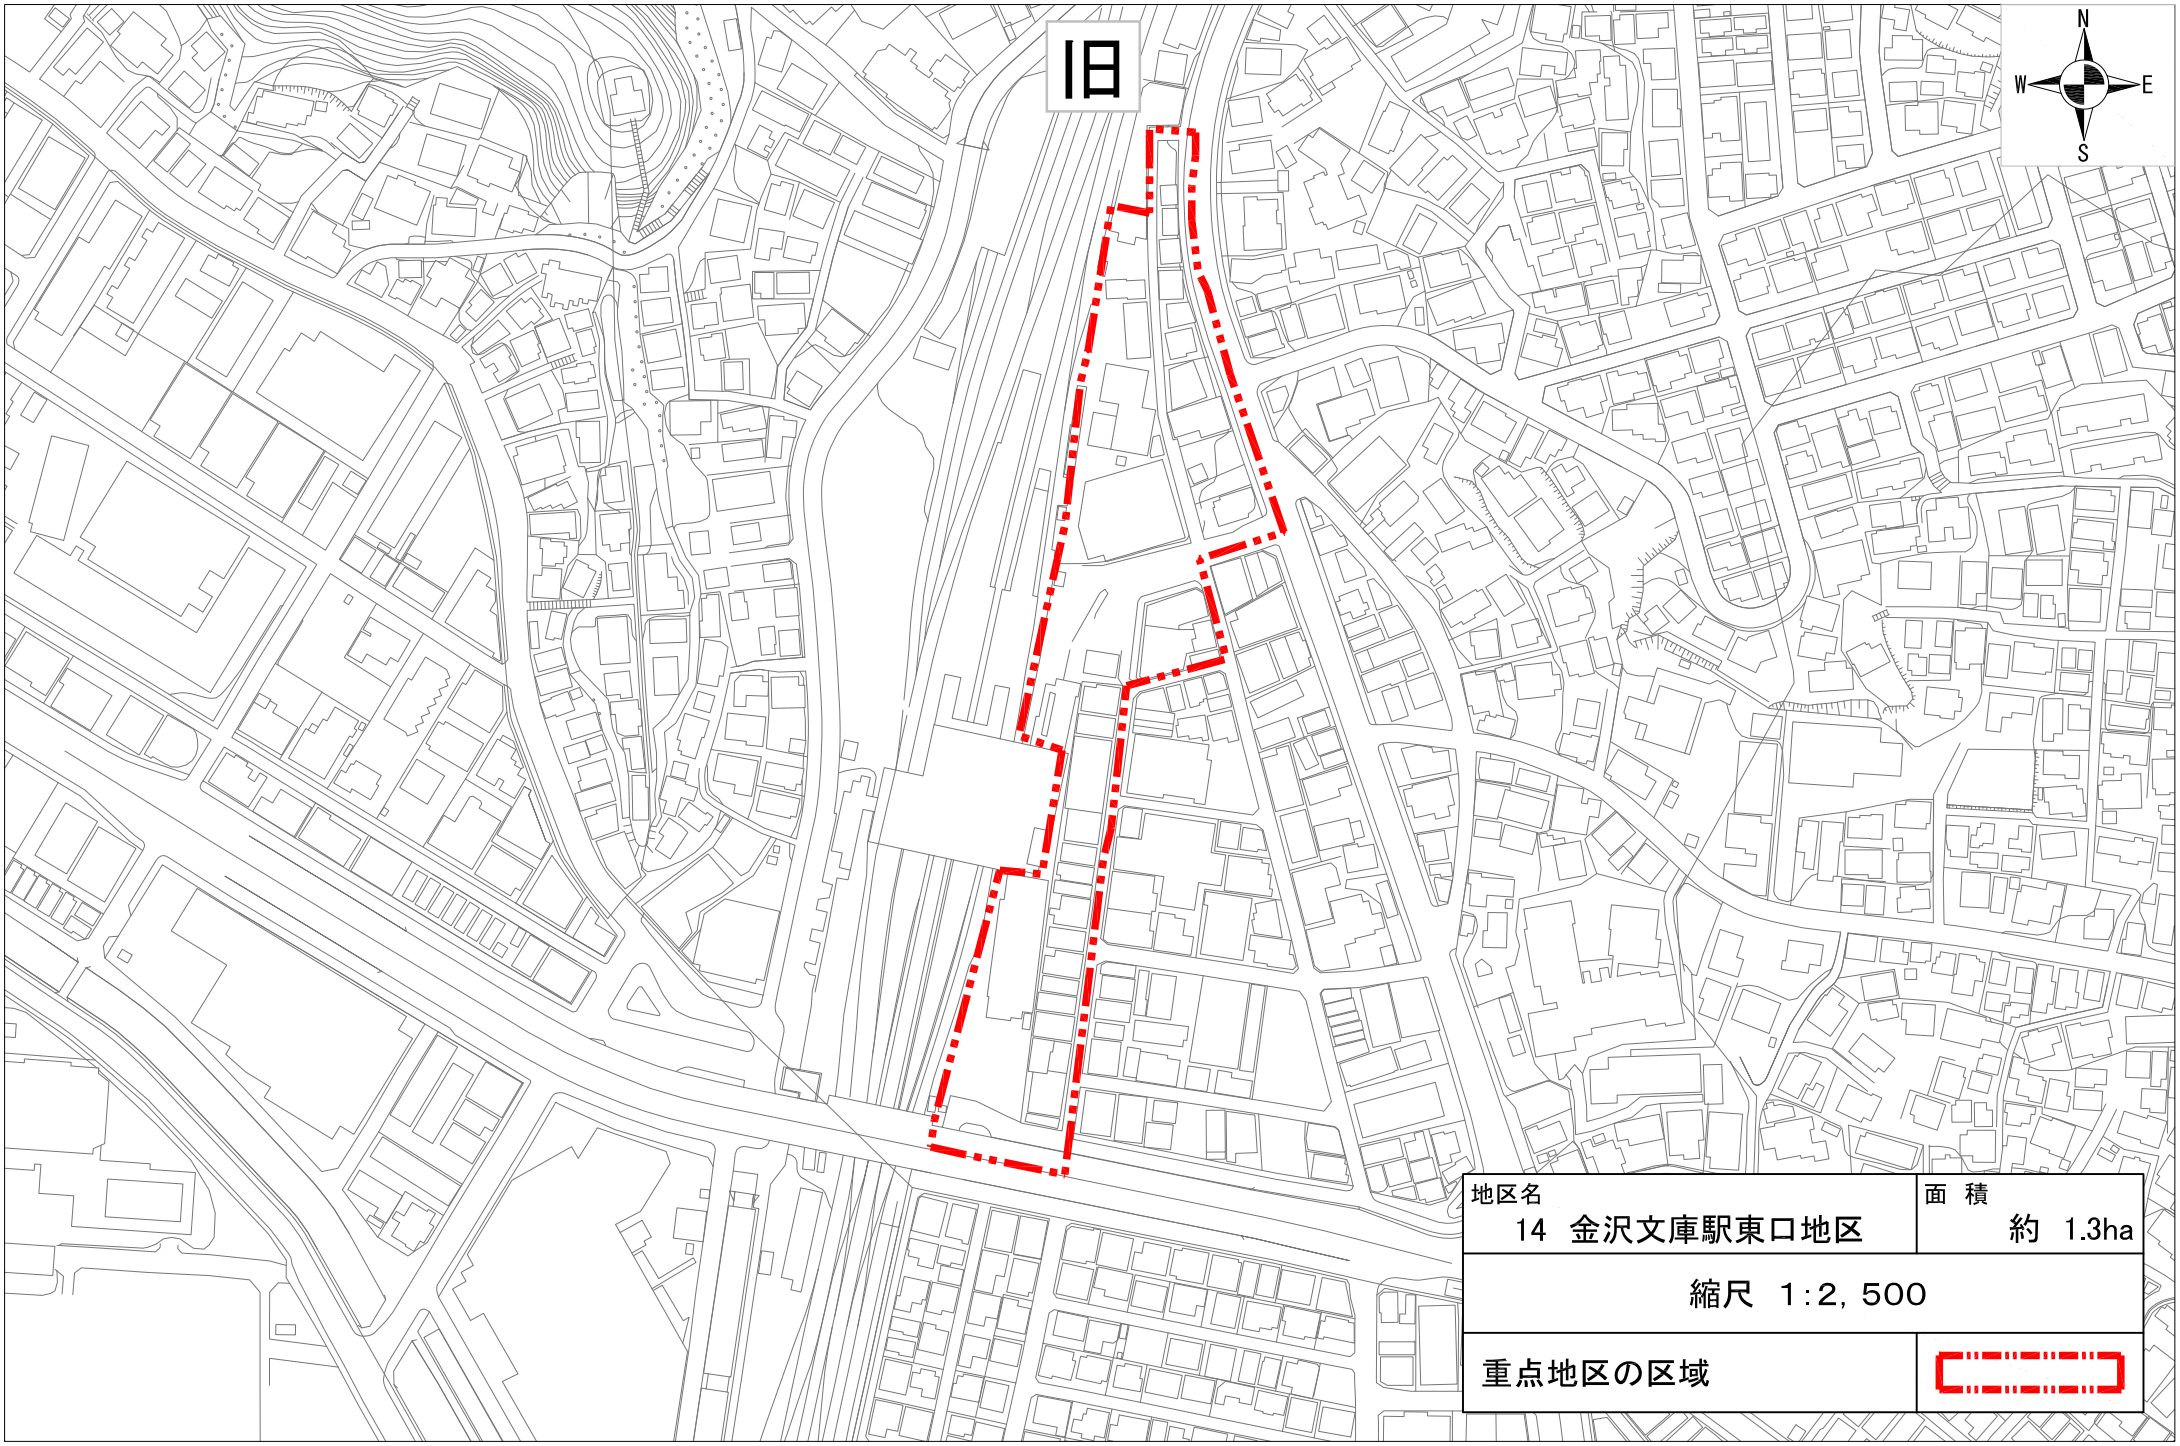
旧
N
W
E
S
地区名
14　金沢文庫駅東口地区
面　積
約　1.3ha
縮尺　1:2，500
重点地区の区域

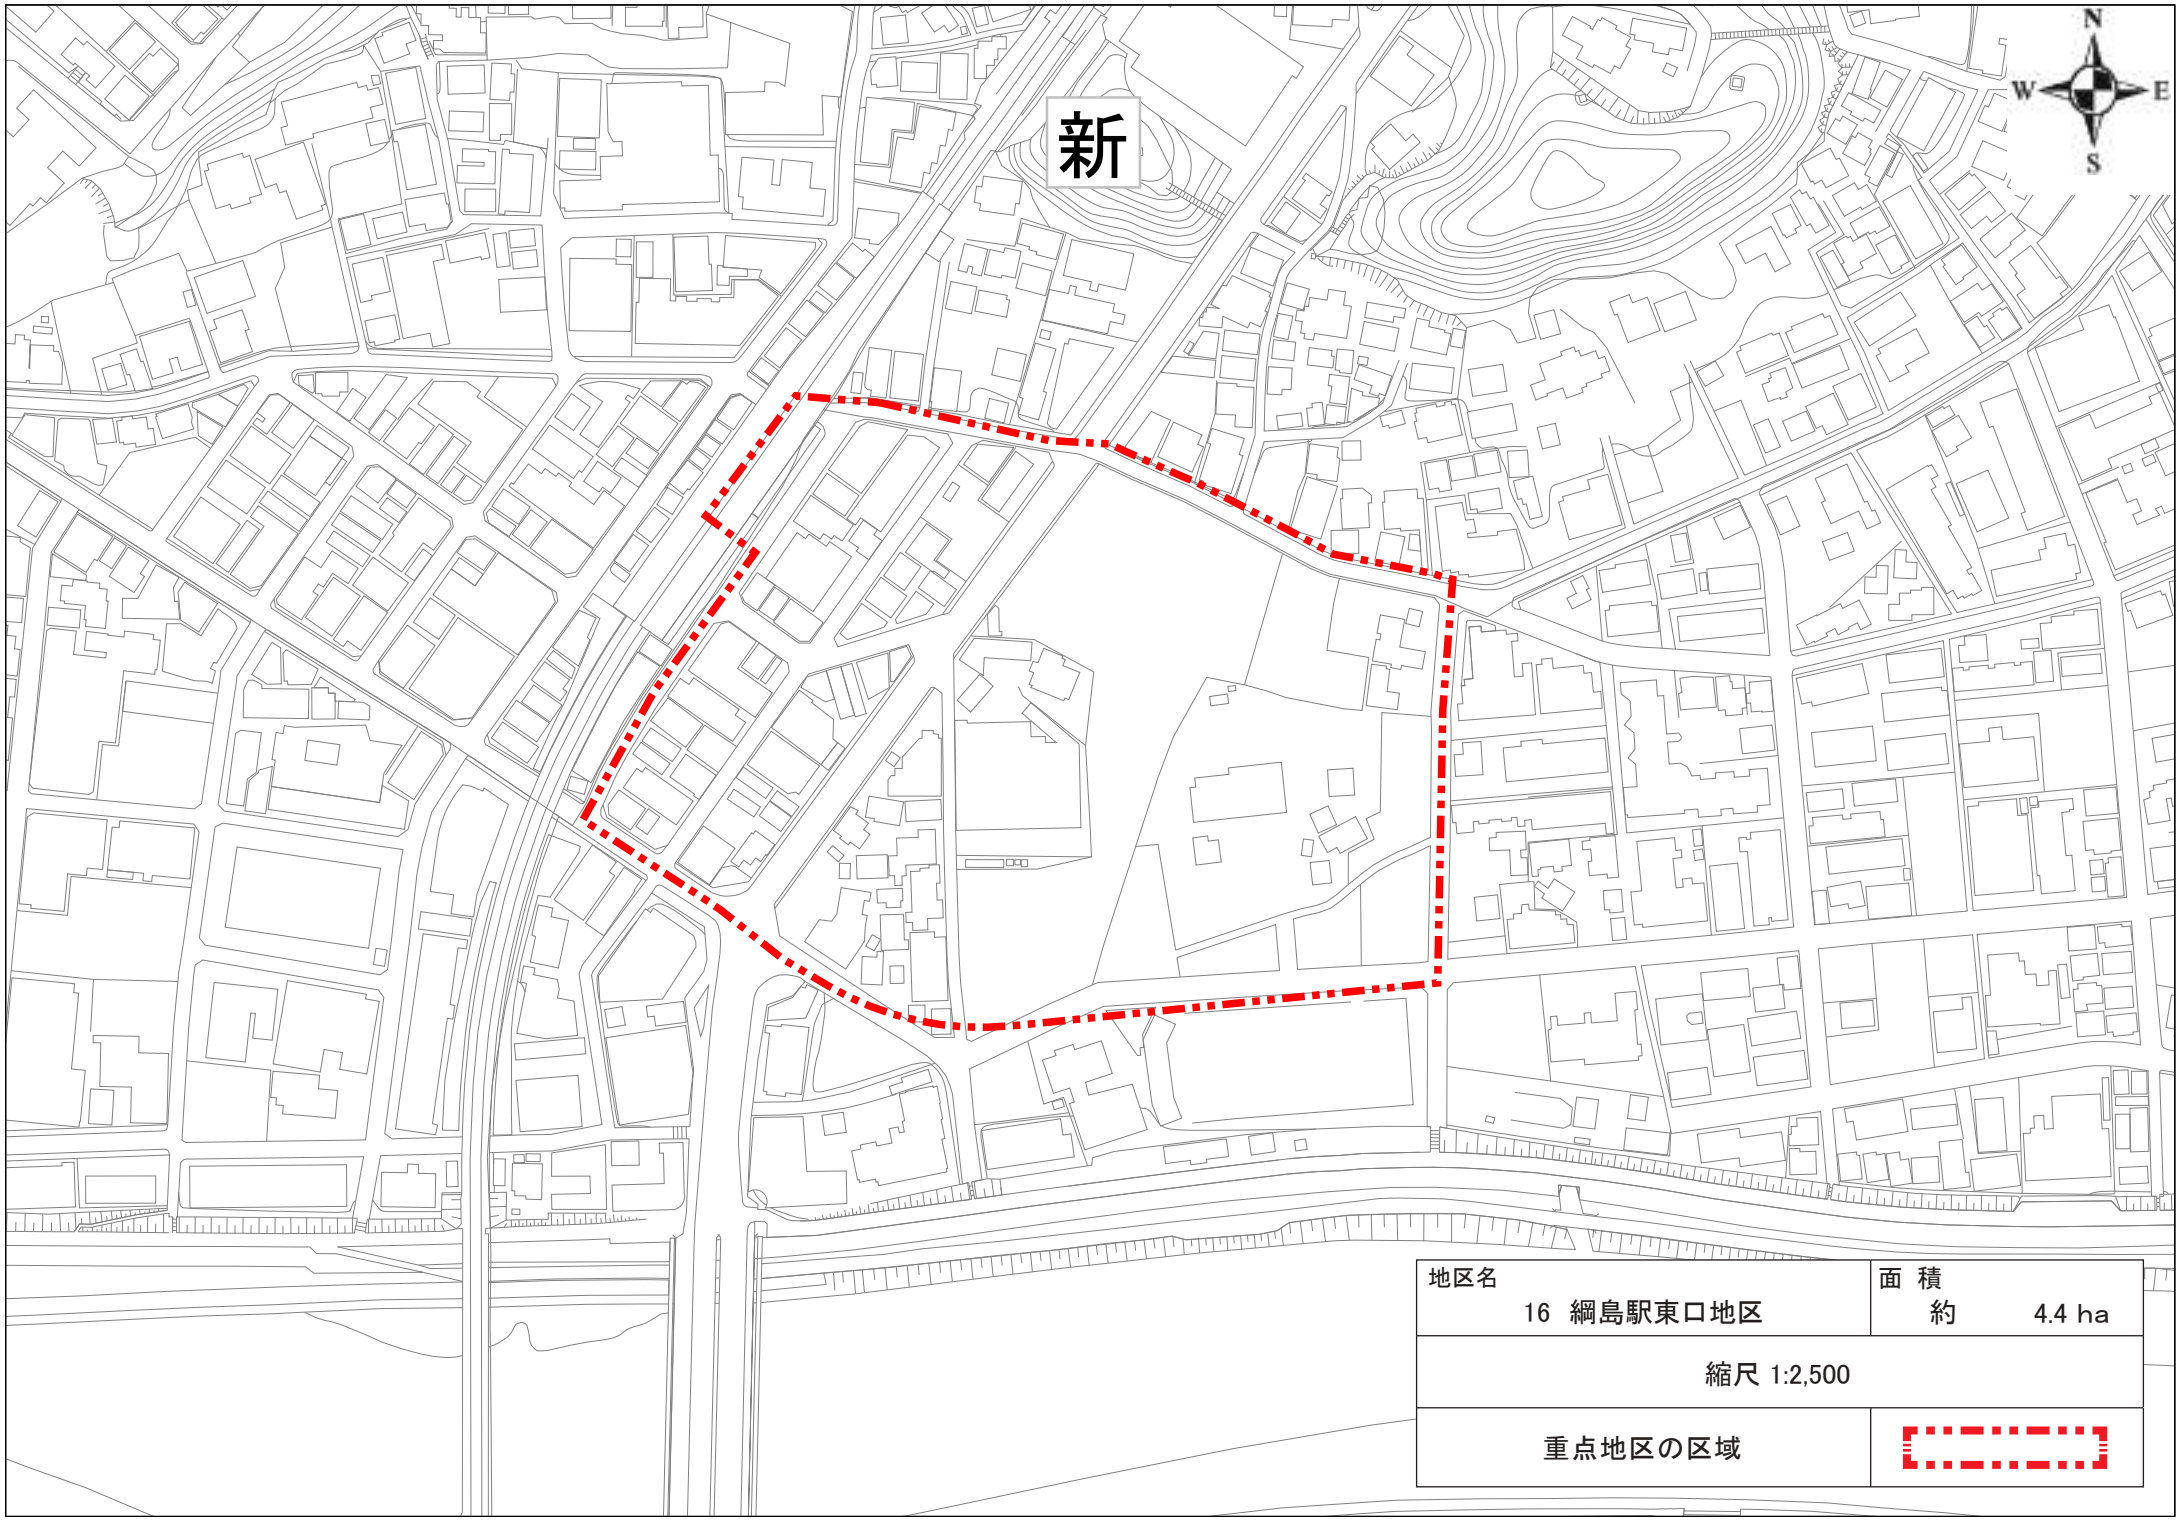

地区名	面 積
16 綱島駅東口地区	約 4.4 ha
縮尺 1:2,500	
重点地区の区域	

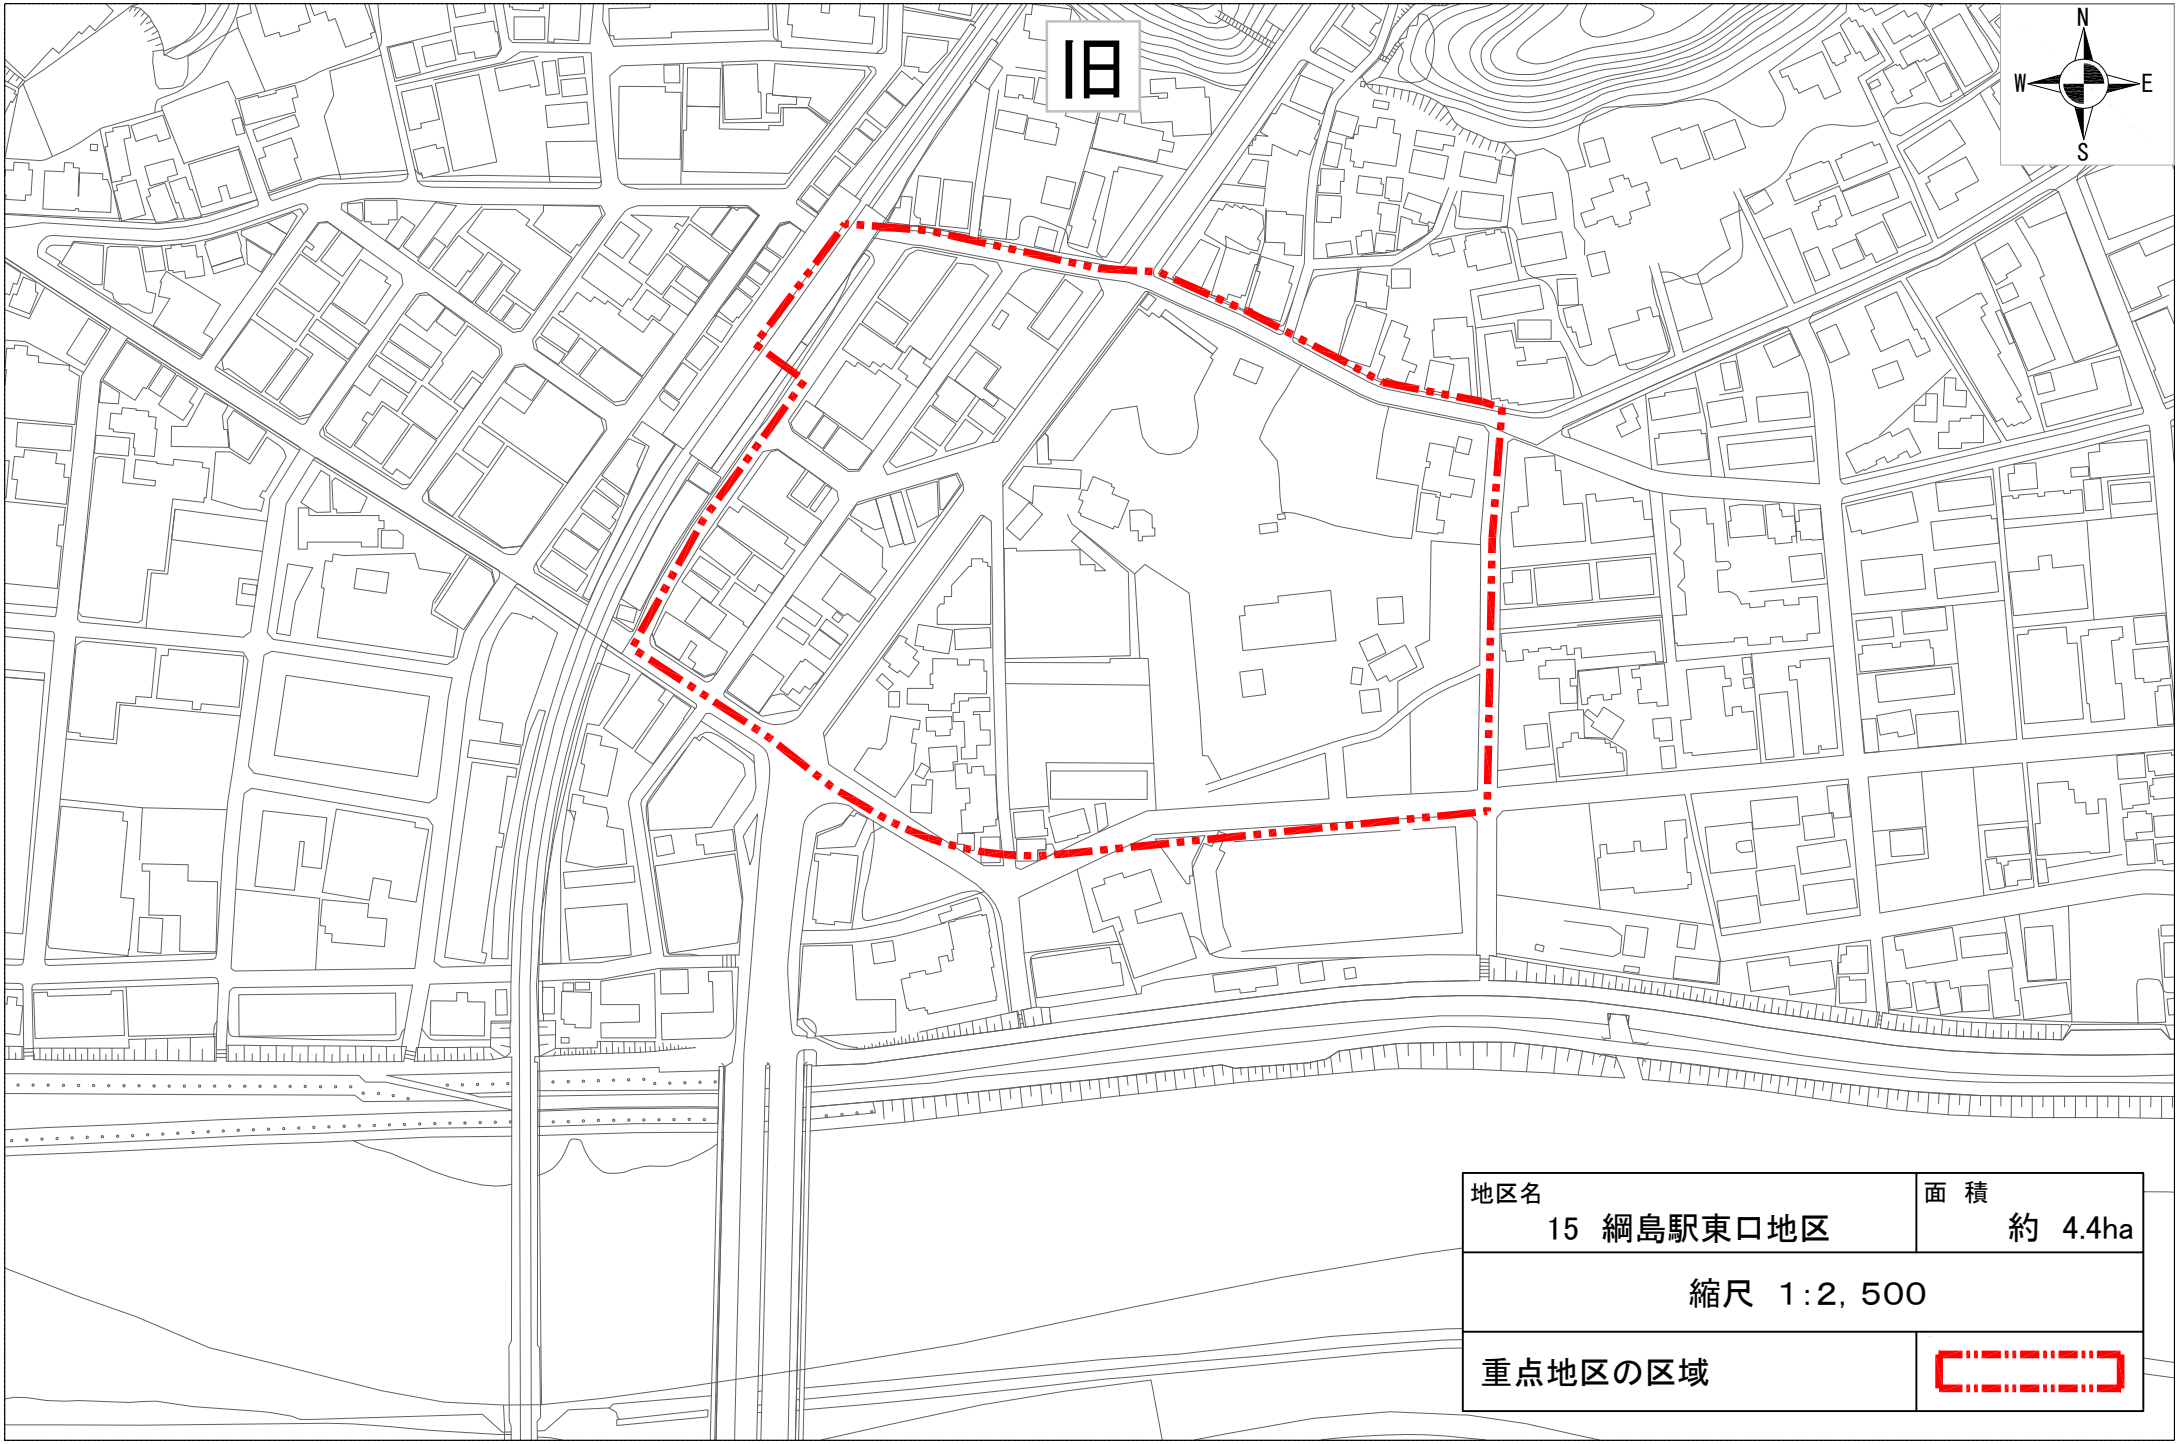
旧
N
W
E
S
地区名
15 綱島駅東口地区
面 積
約 4.4ha
縮尺 1:2,500
重点地区の区域

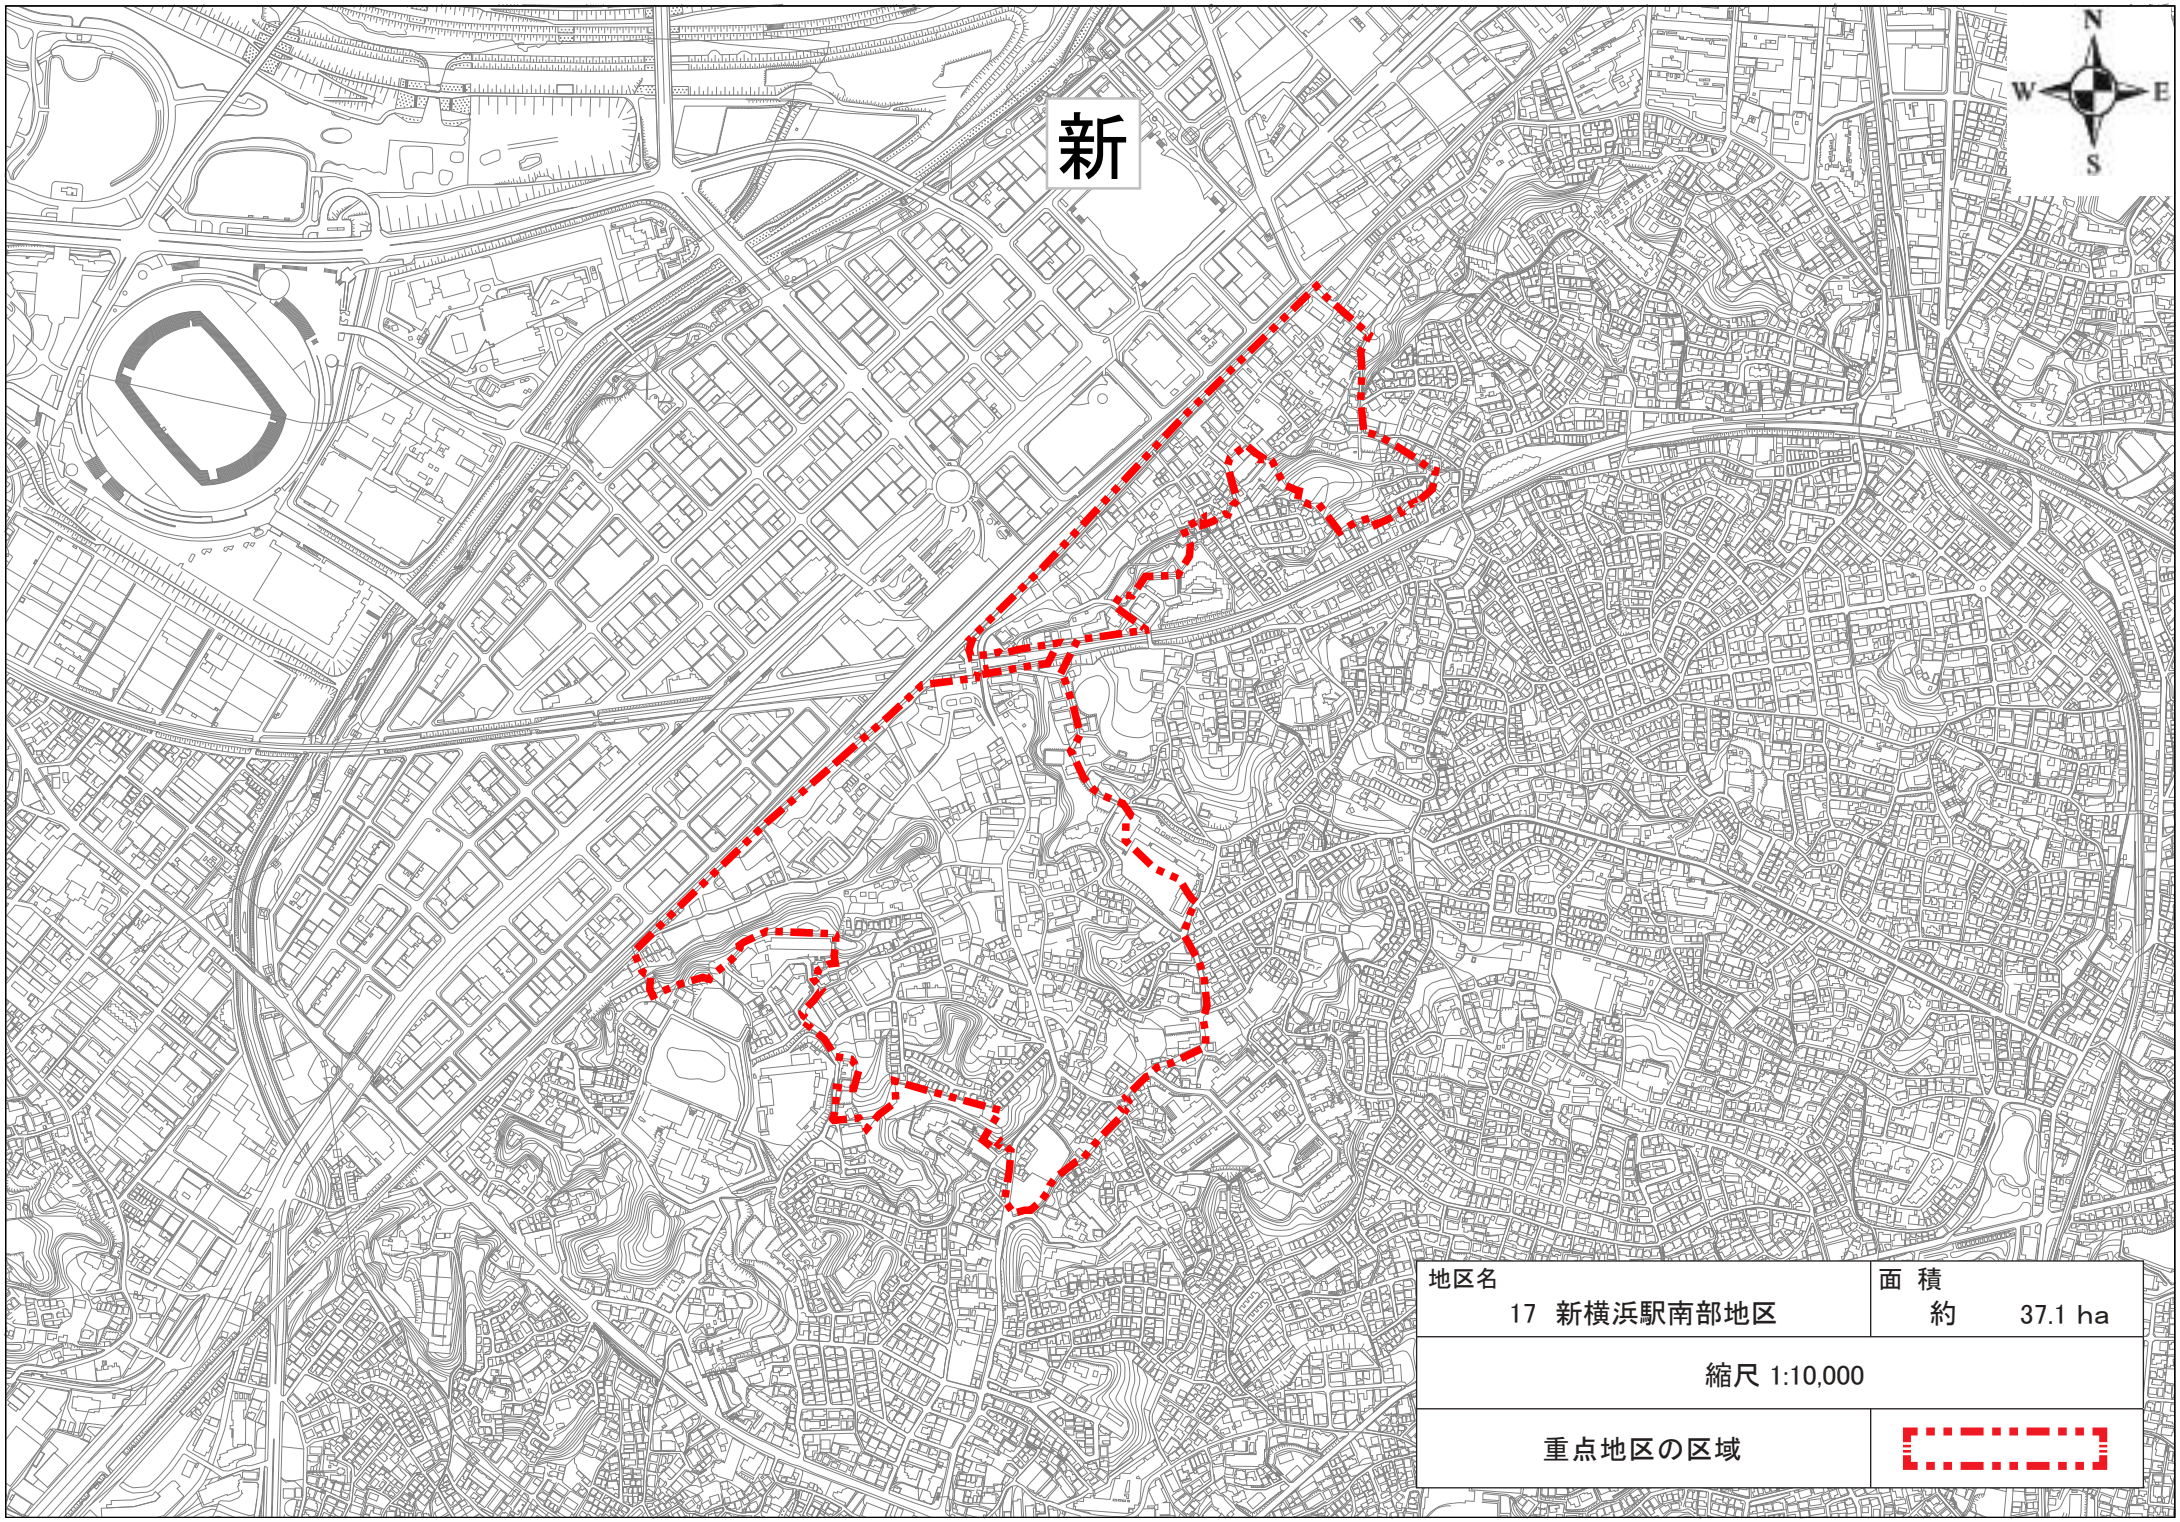
新
N
W
E
S
地区名
17 新横浜駅南部地区
面 積
約 37.1 ha
縮尺 1:10,000
重点地区の区域

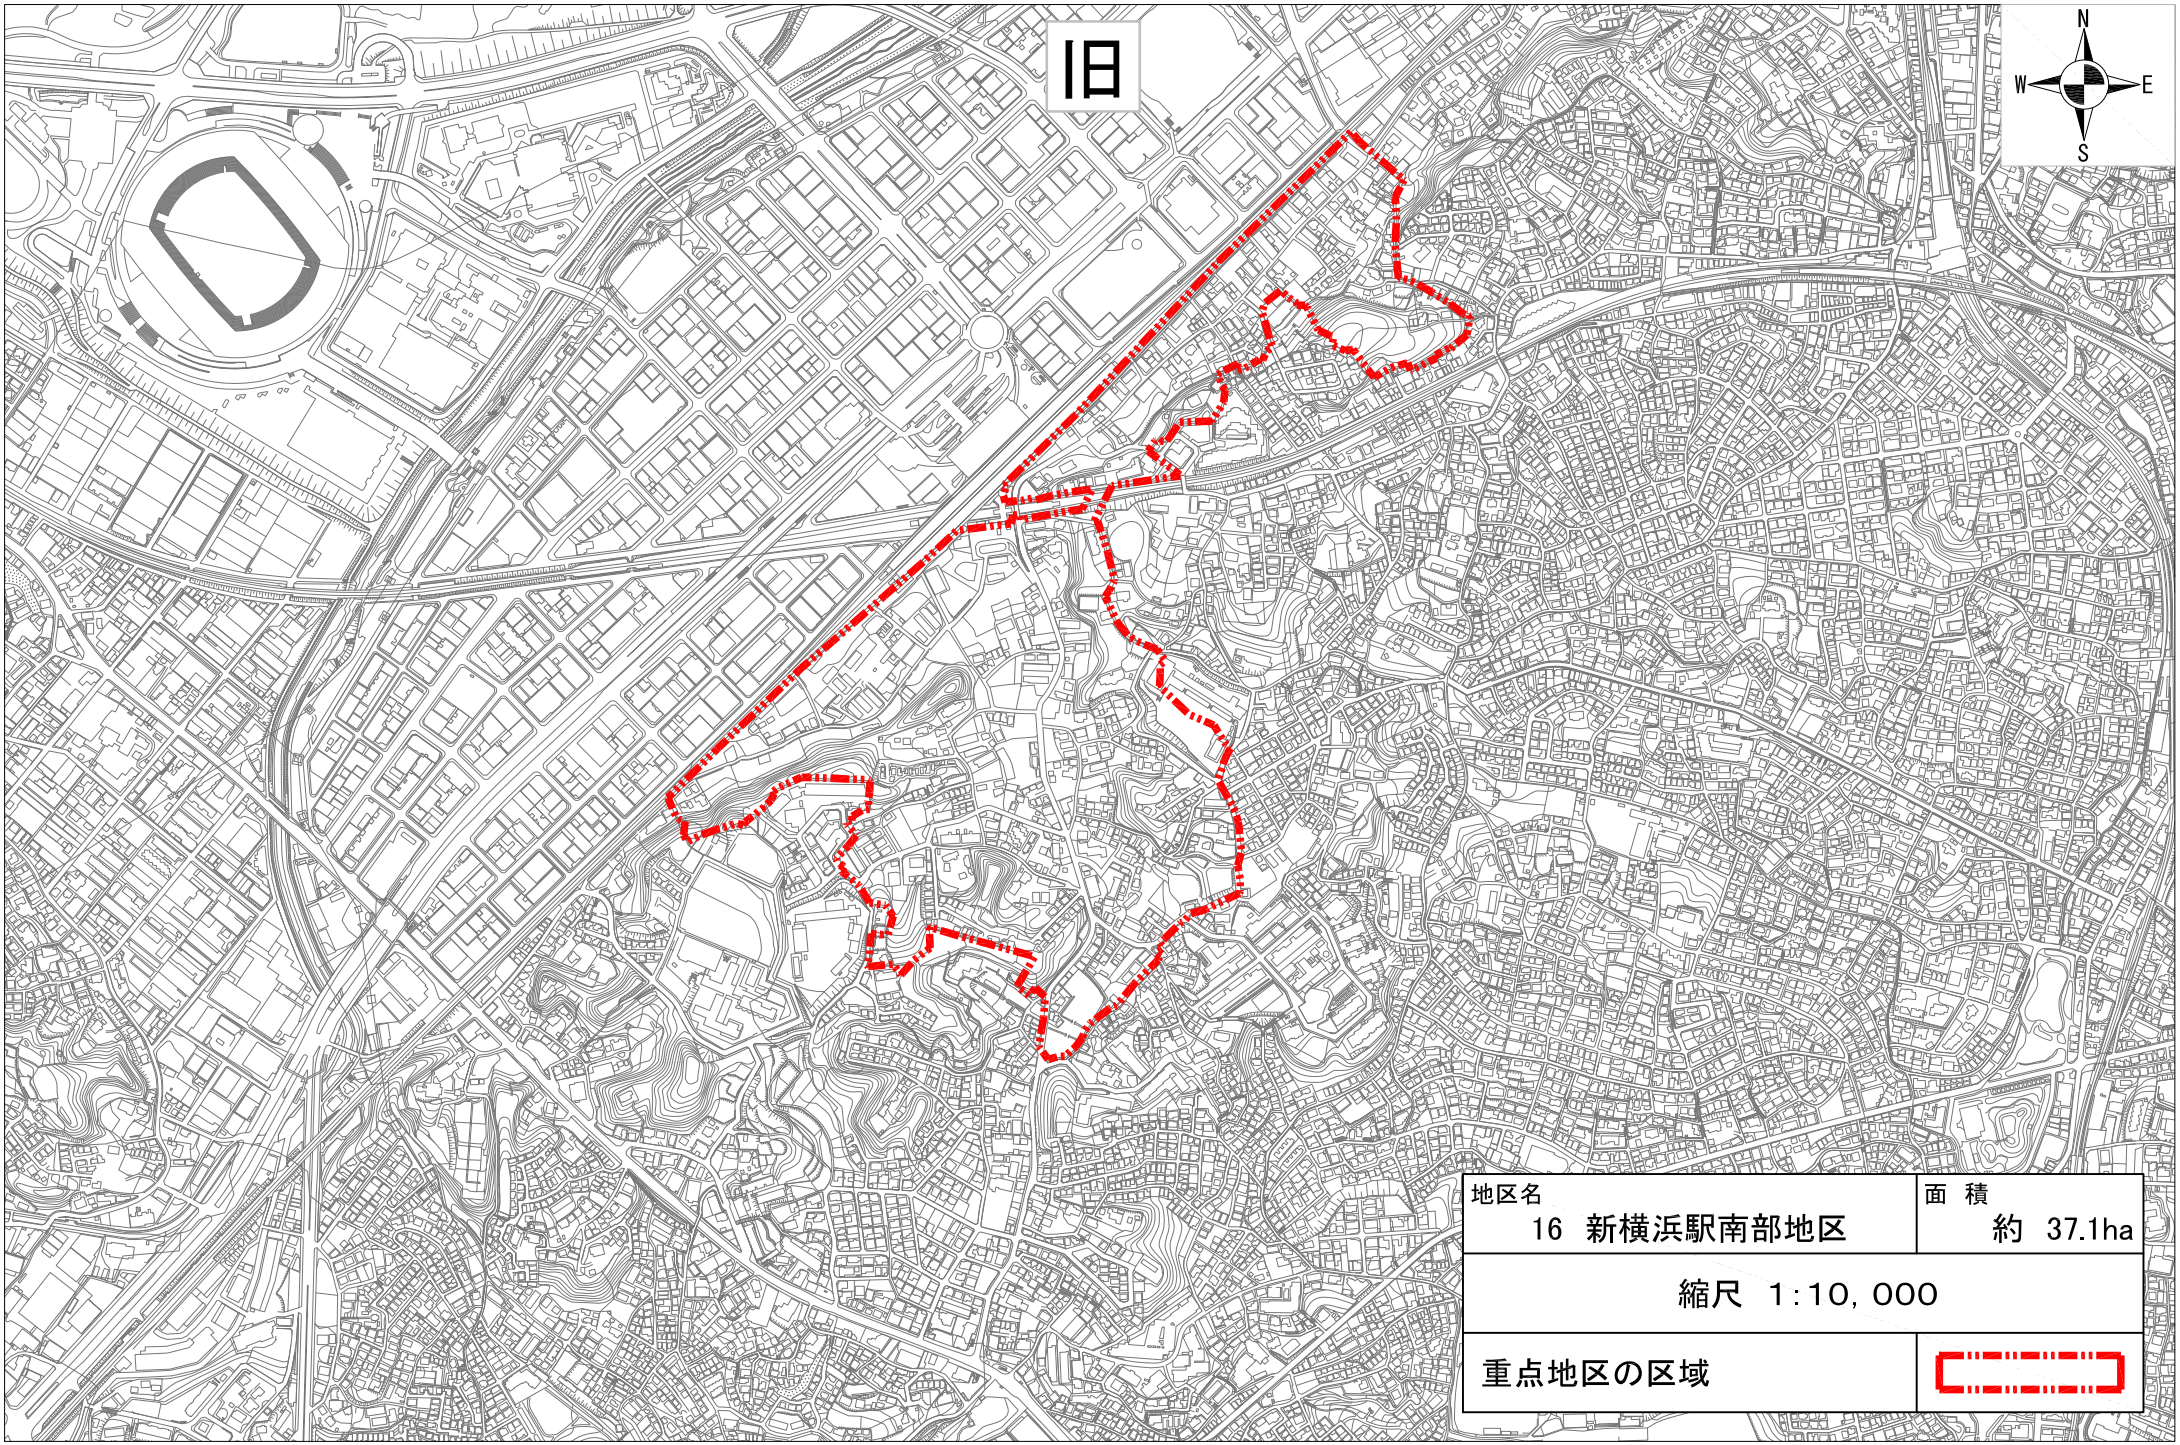
旧
N
W
E
S
地区名
16　新横浜駅南部地区
面　積
約　37.1ha
縮尺　1:10,000
重点地区の区域

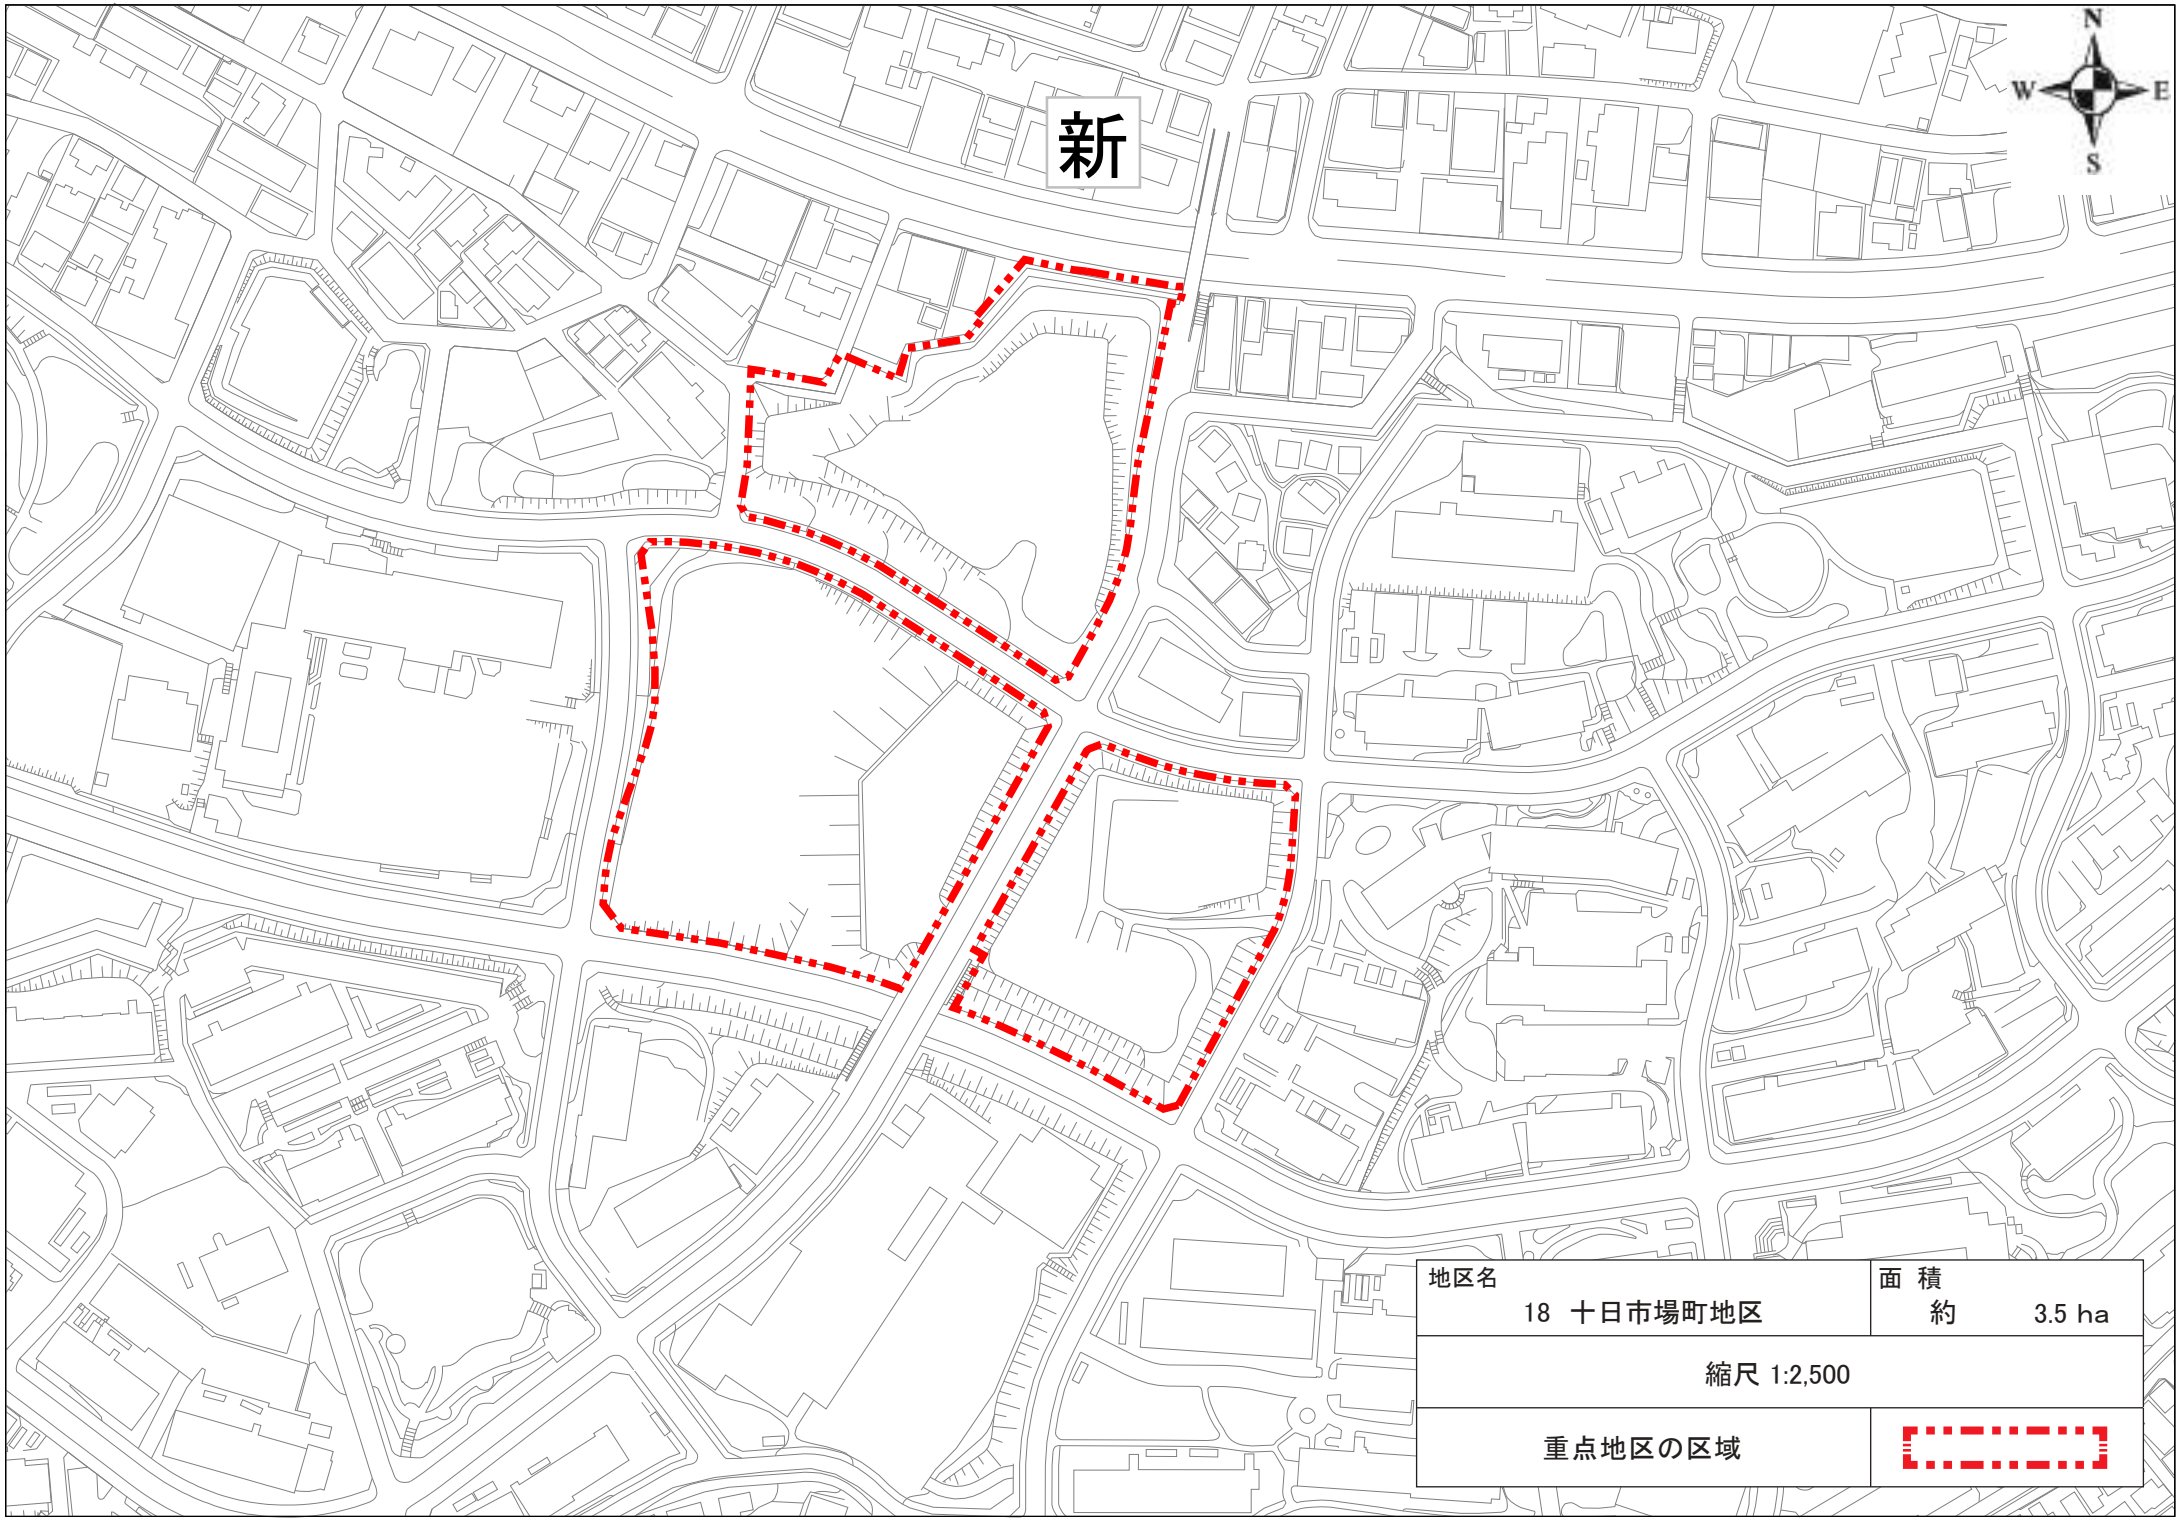
新
N
W
E
S
地区名
18　十日市場町地区
面　積
約　3.5 ha
縮尺 1:2,500
重点地区の区域

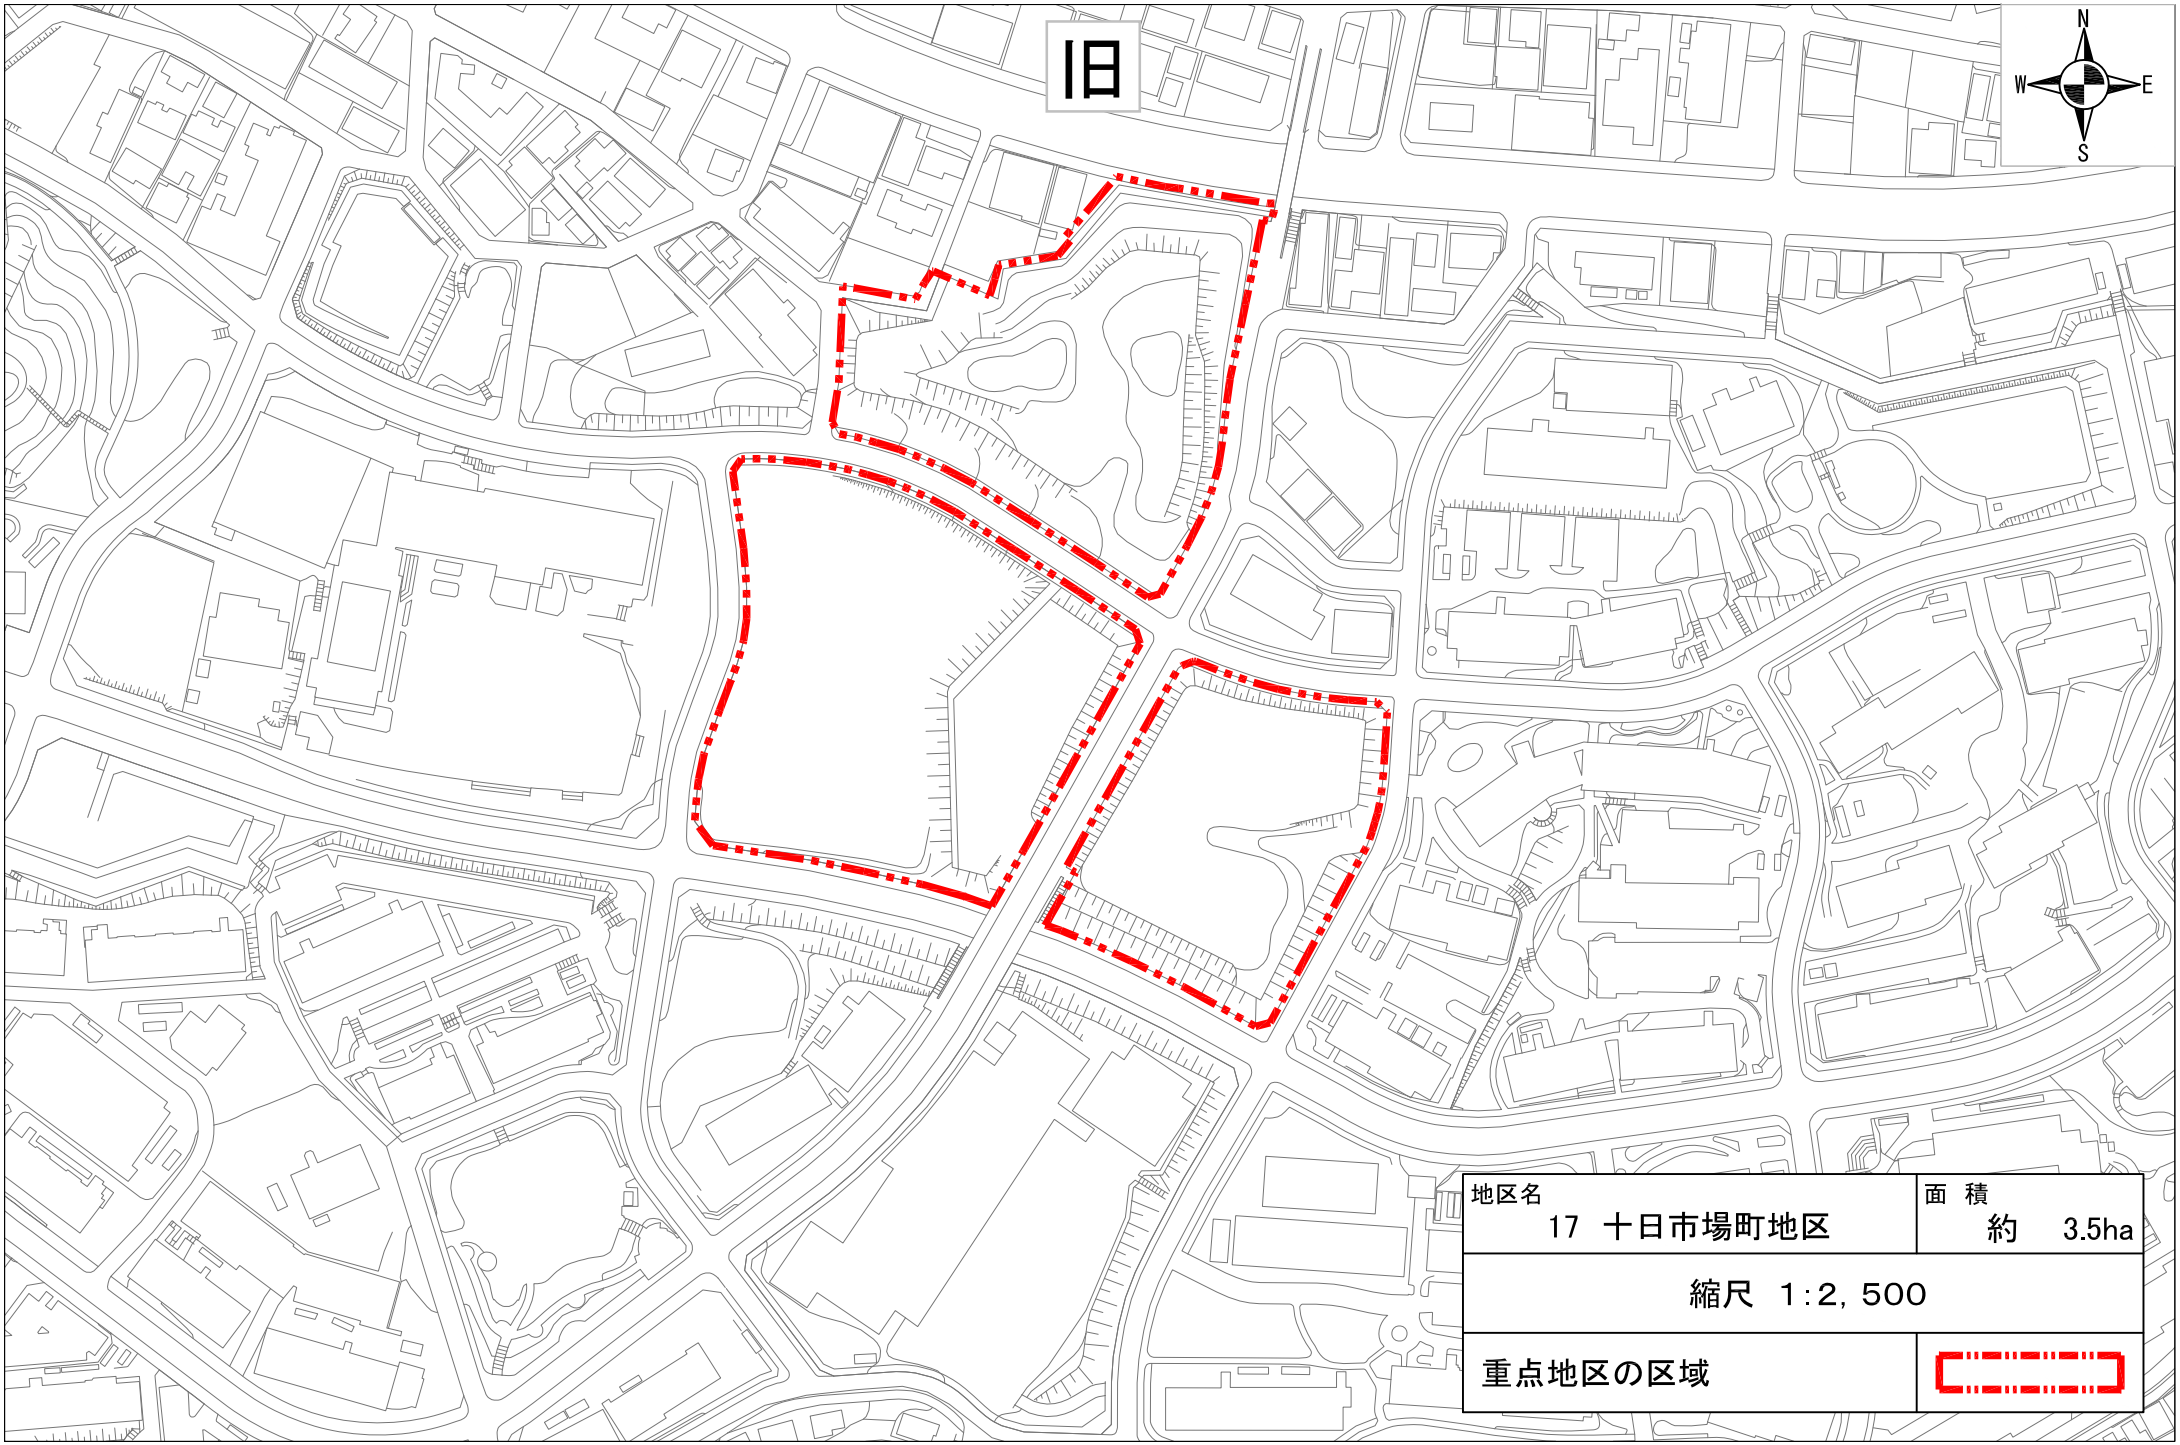
旧
N
W
E
S
地区名
17　十日市場町地区
面　積
約　3.5ha
縮尺　1:2，500
重点地区の区域

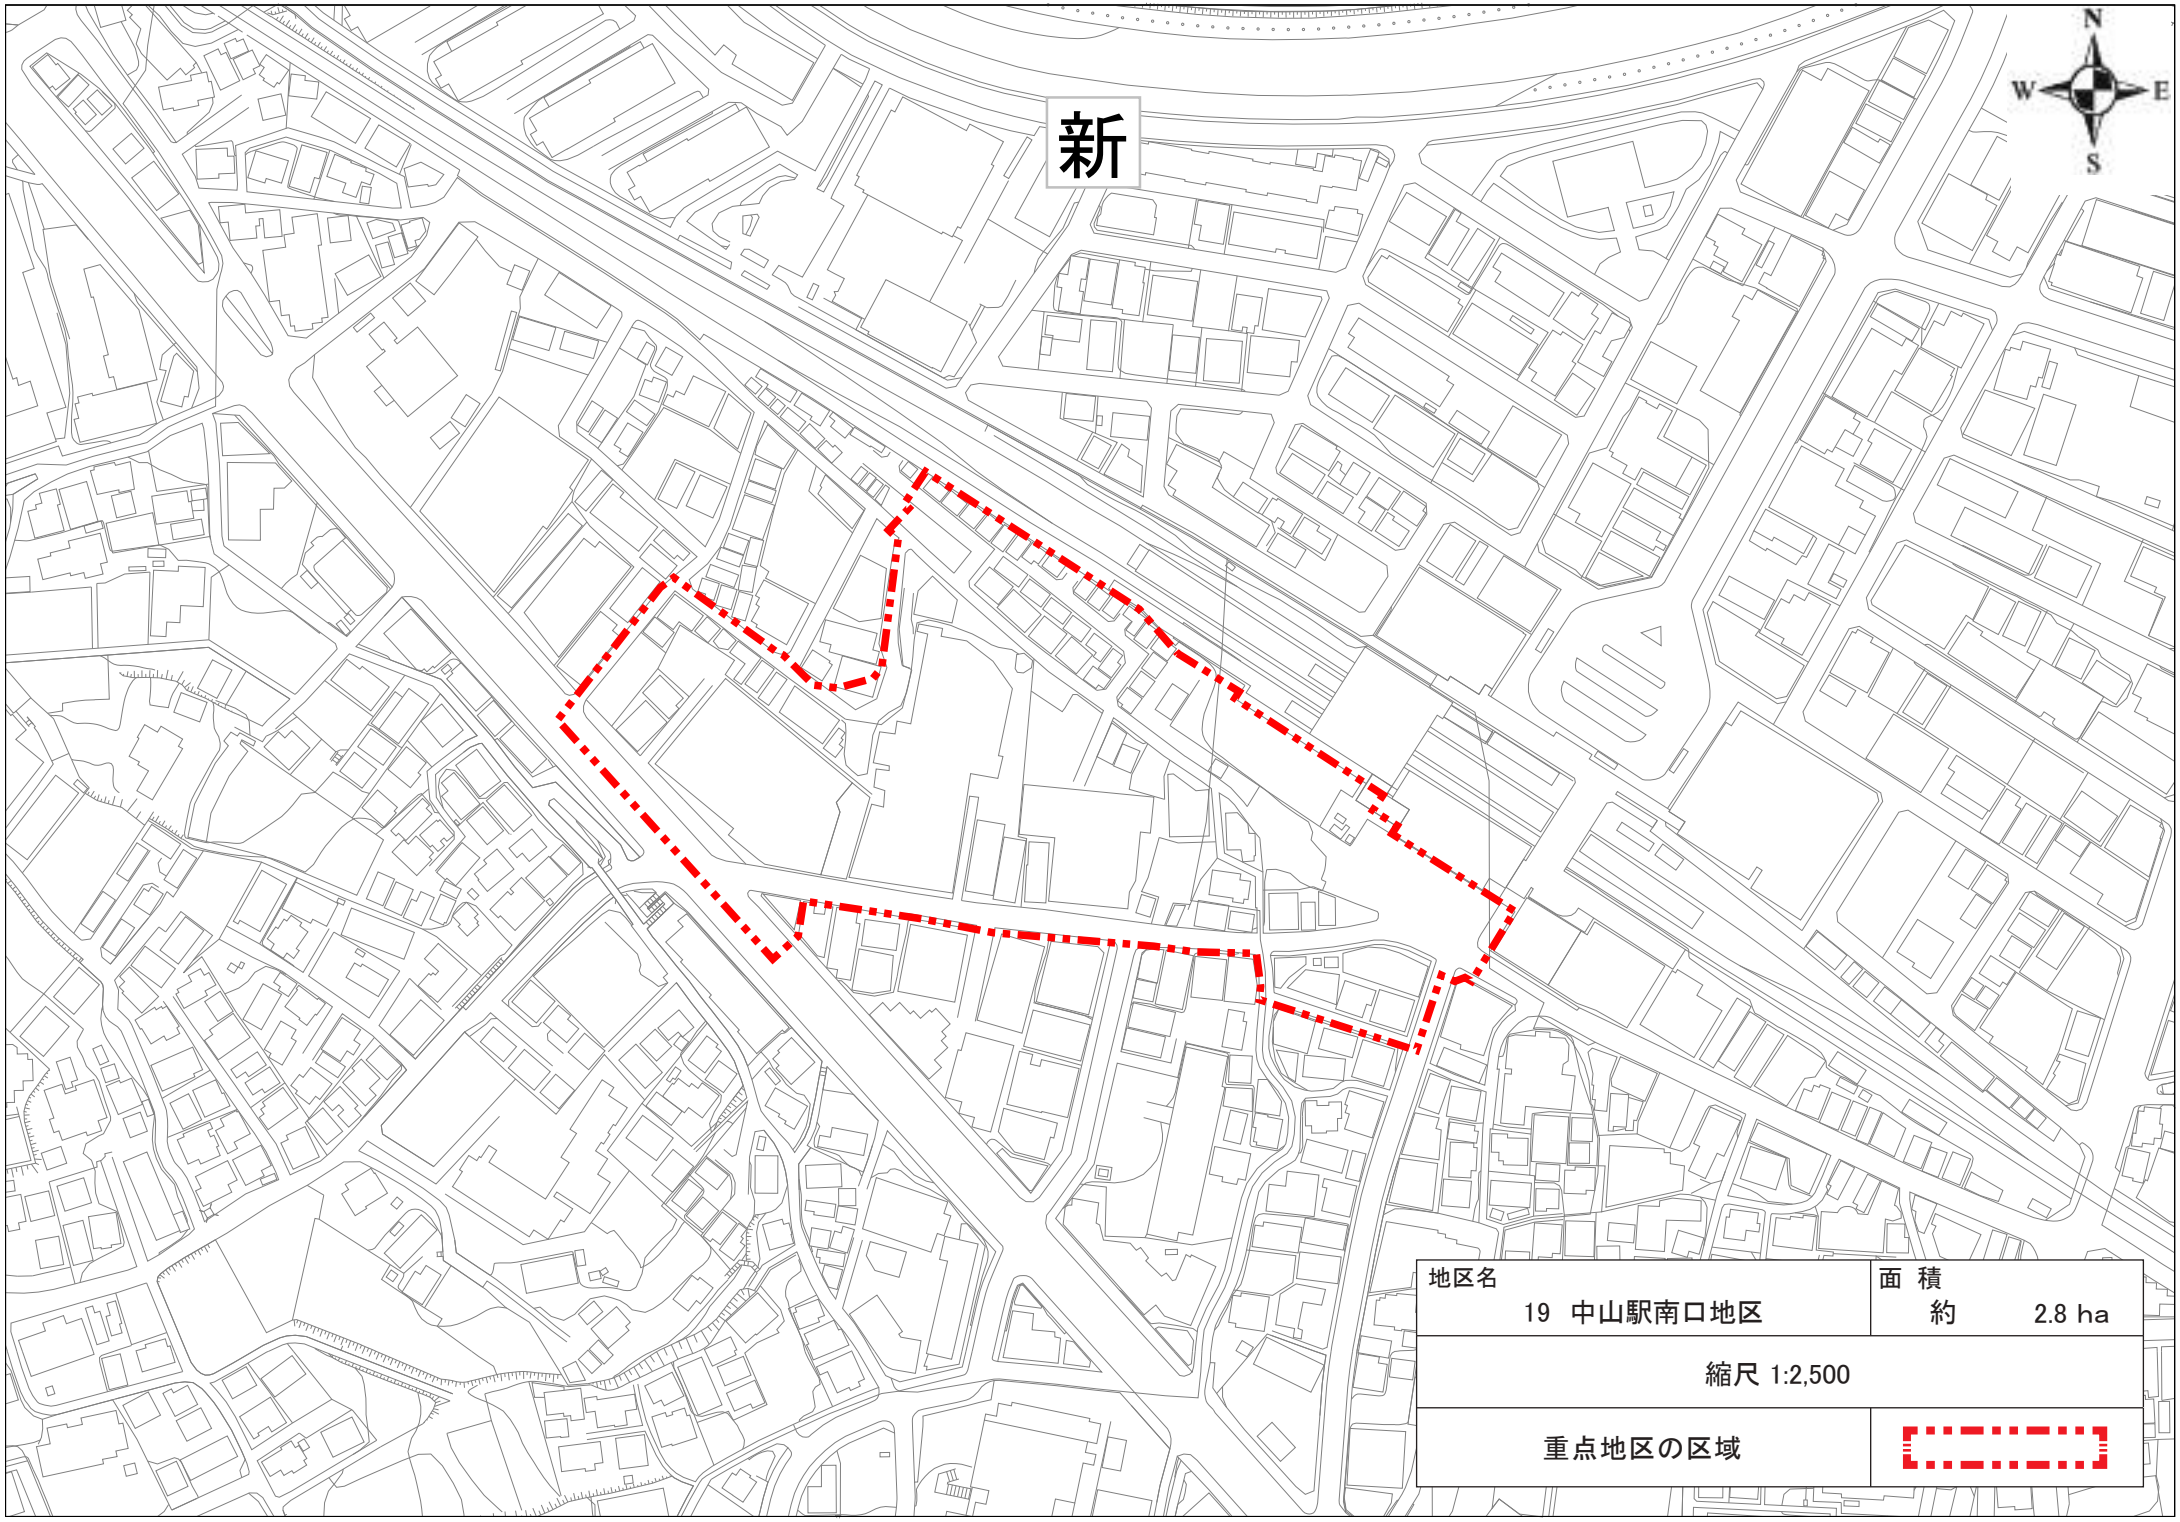
新
N
W
E
S
地区名
19　中山駅南口地区
面　積
約　　2.8 ha
縮尺 1:2,500
重点地区の区域

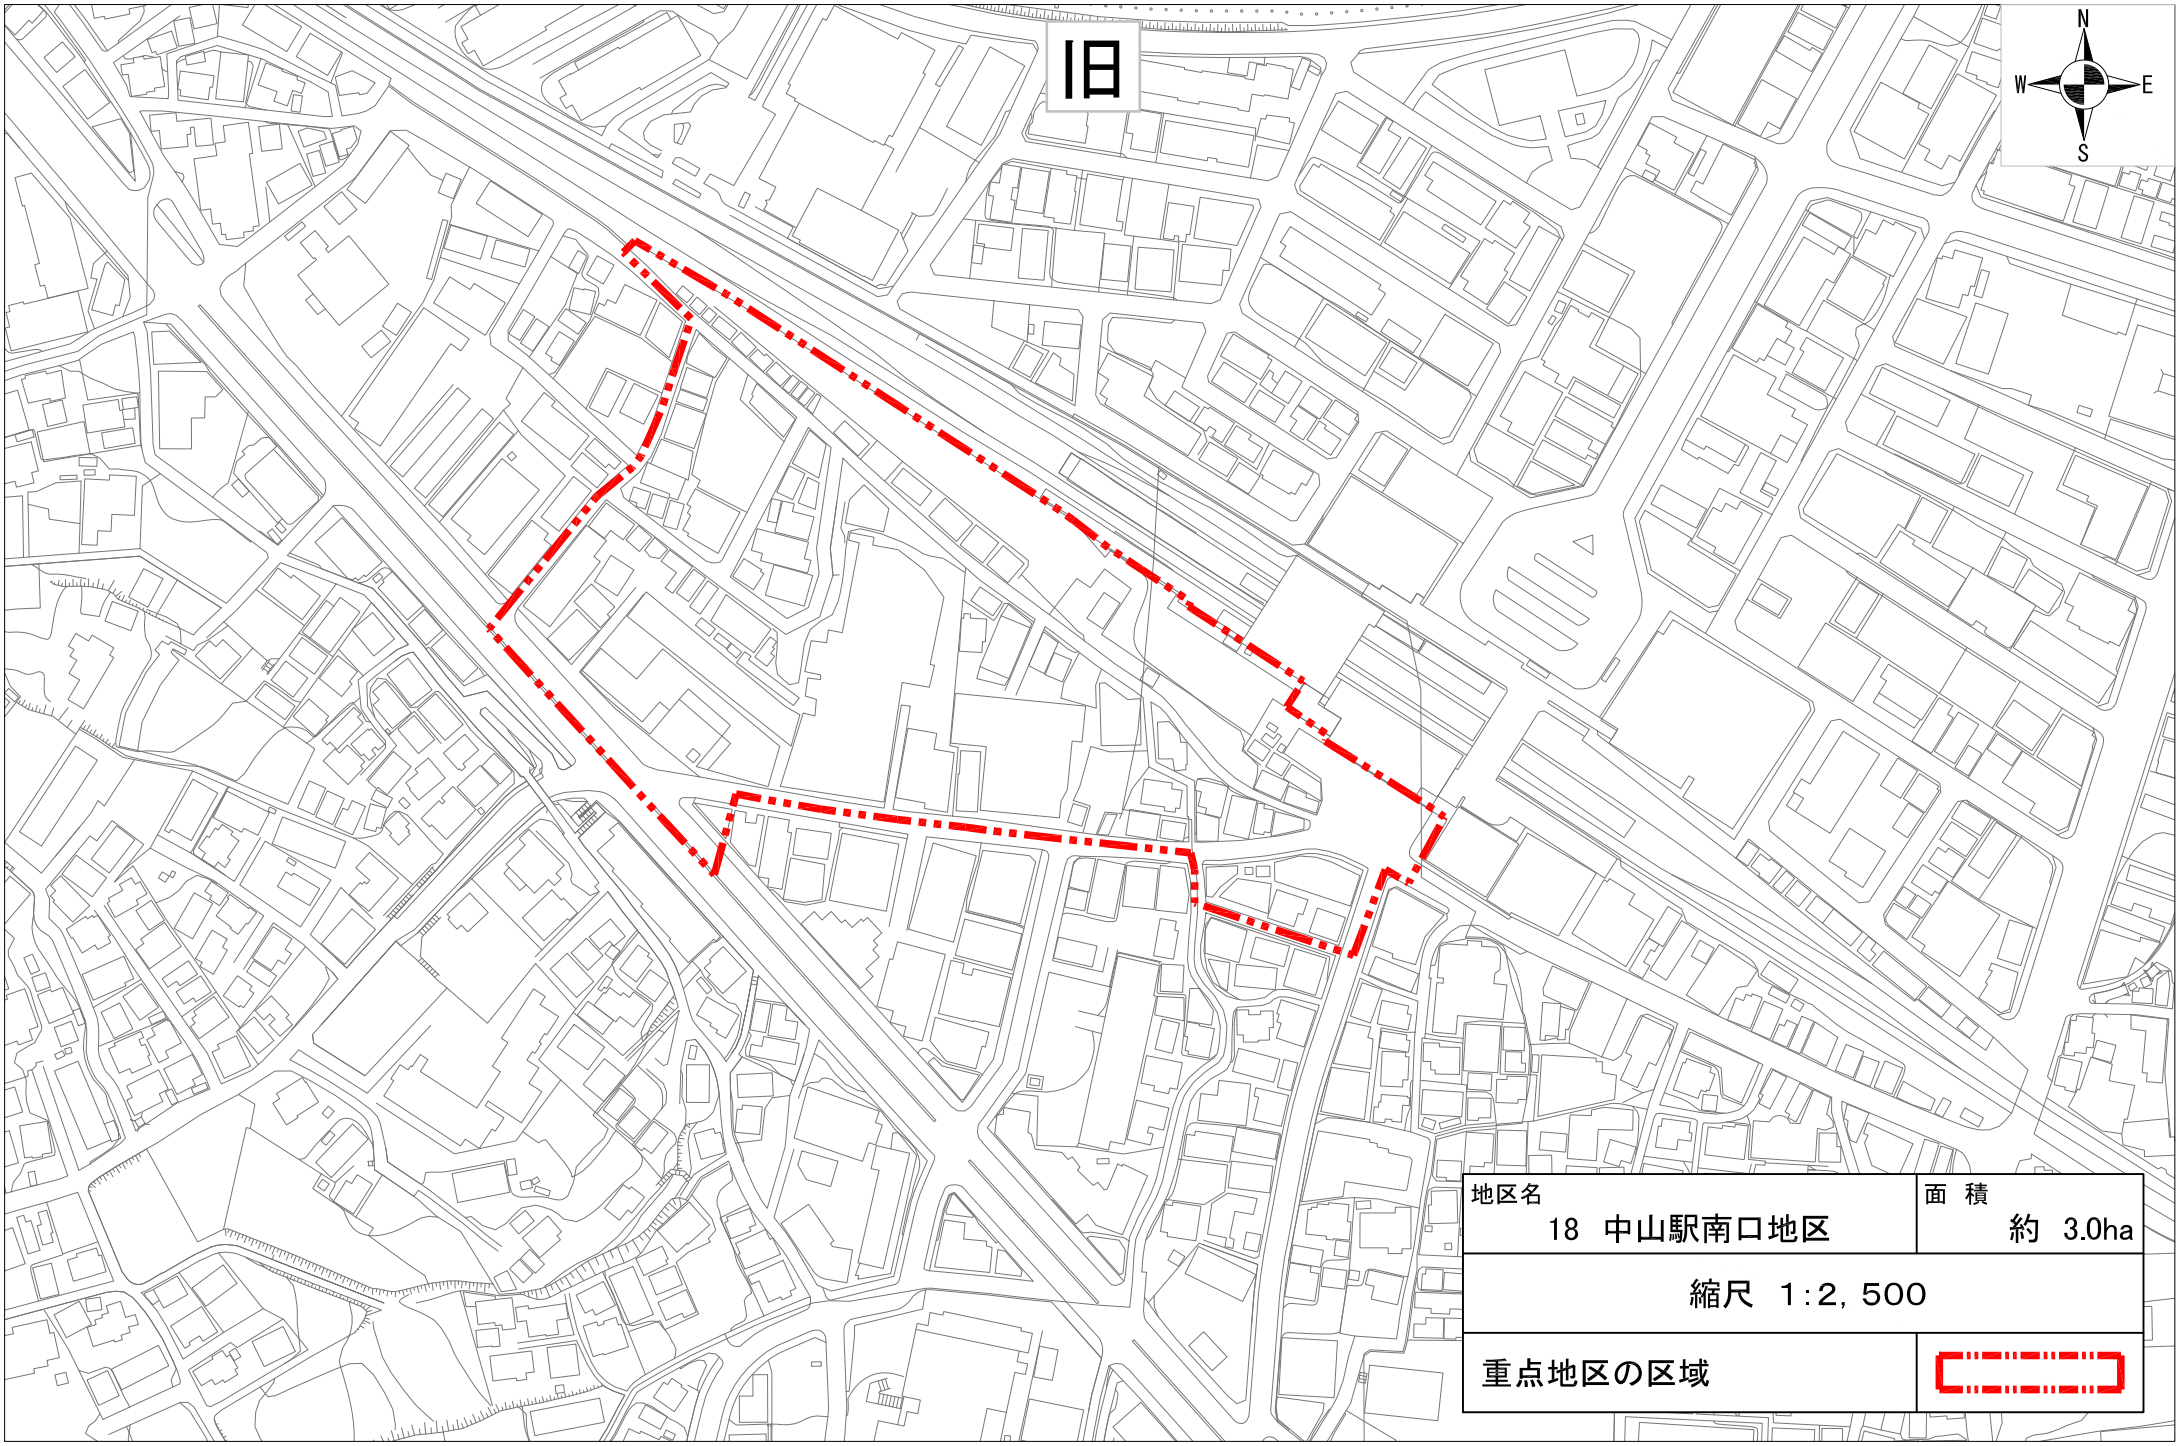
旧
N
W
E
S
地区名
18　中山駅南口地区
面　積
約　3.0ha
縮尺　1:2，500
重点地区の区域

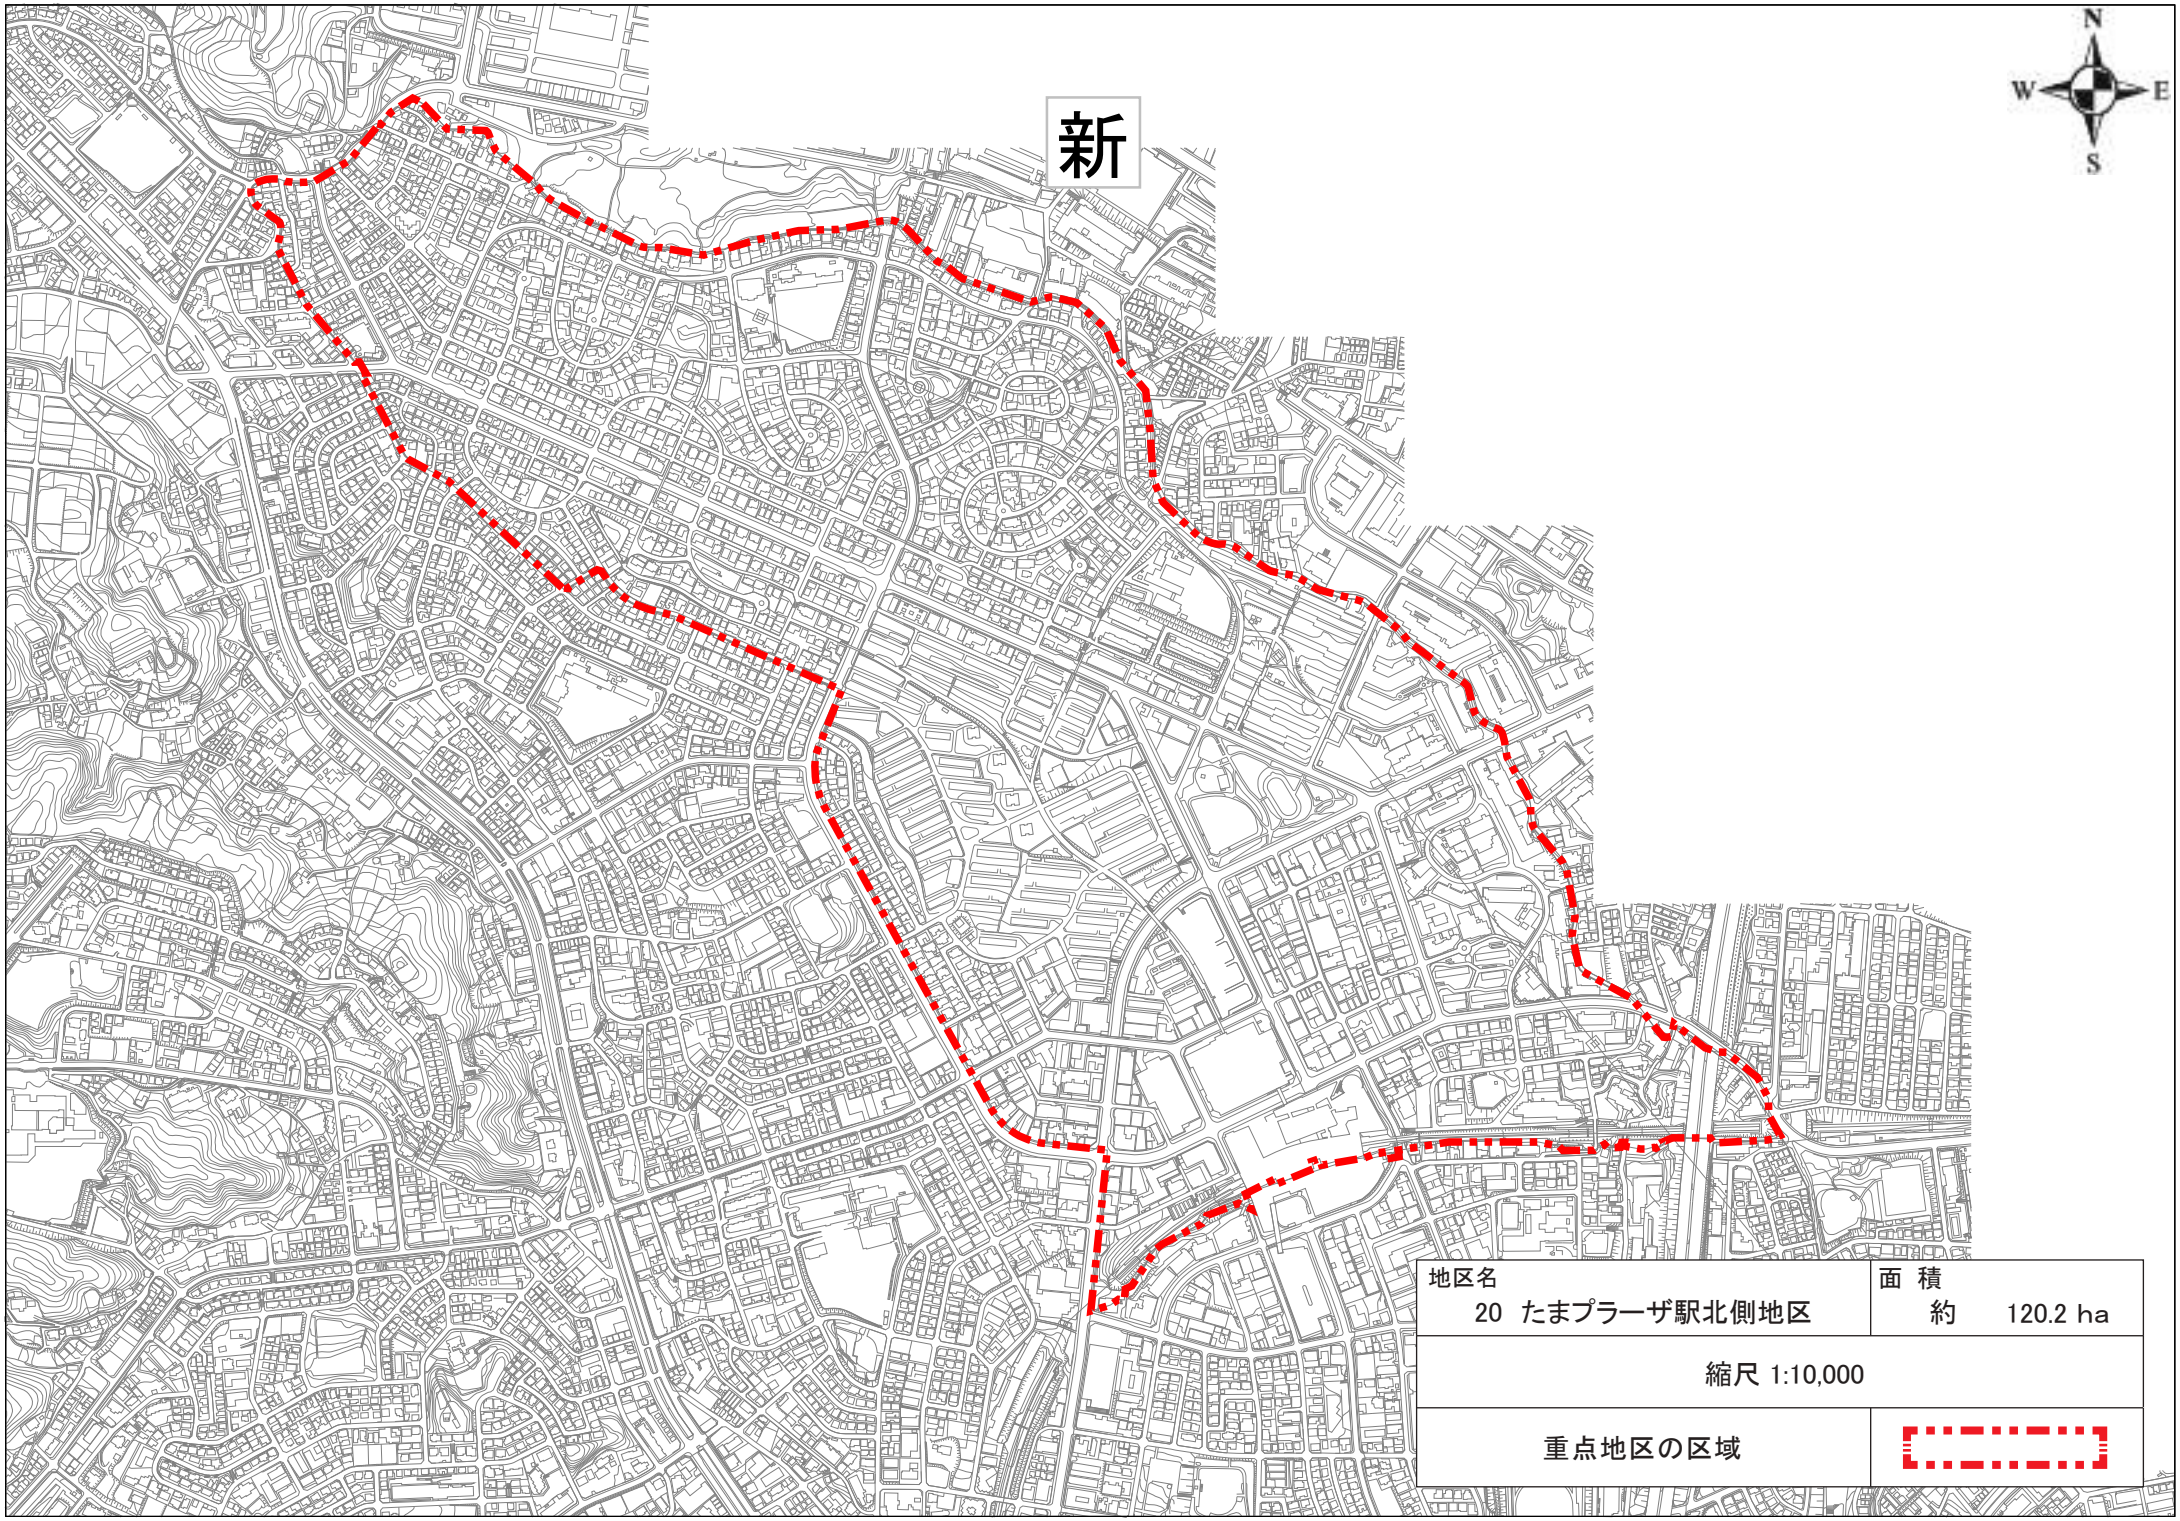
新
N
W
E
S
地区名
20 たまプラーザ駅北側地区
面 積
約 120.2 ha
縮尺 1:10,000
重点地区の区域

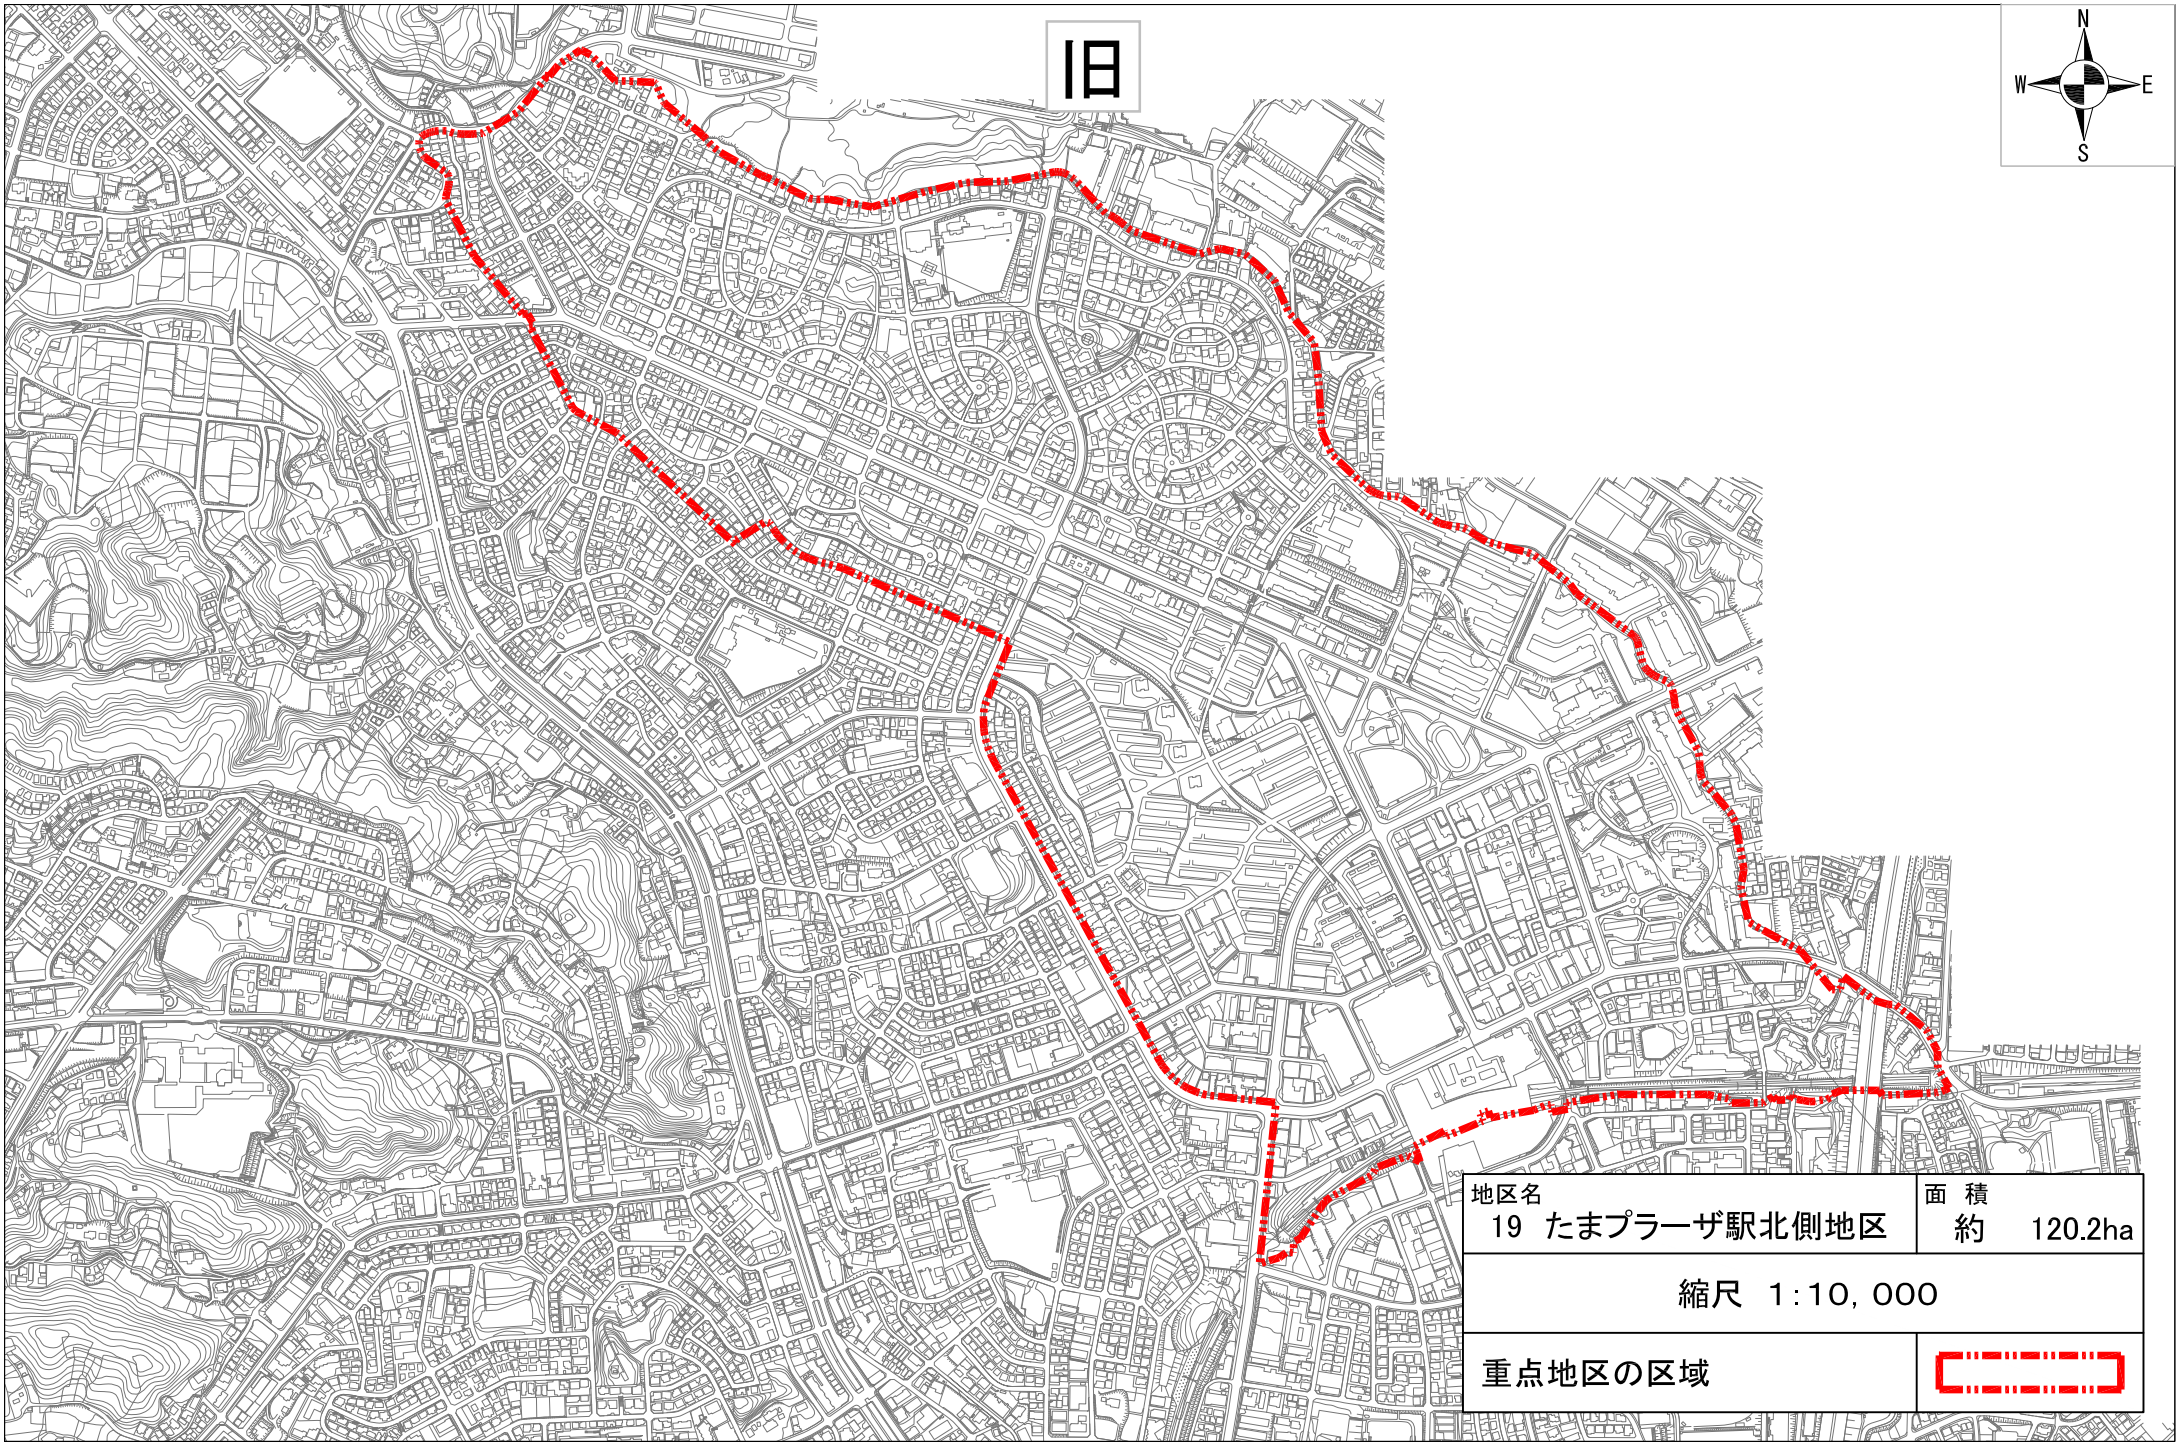

地区名	面　積
19　たまプラーザ駅北側地区	約　120.2ha
縮尺　1:10,000	
重点地区の区域	

新

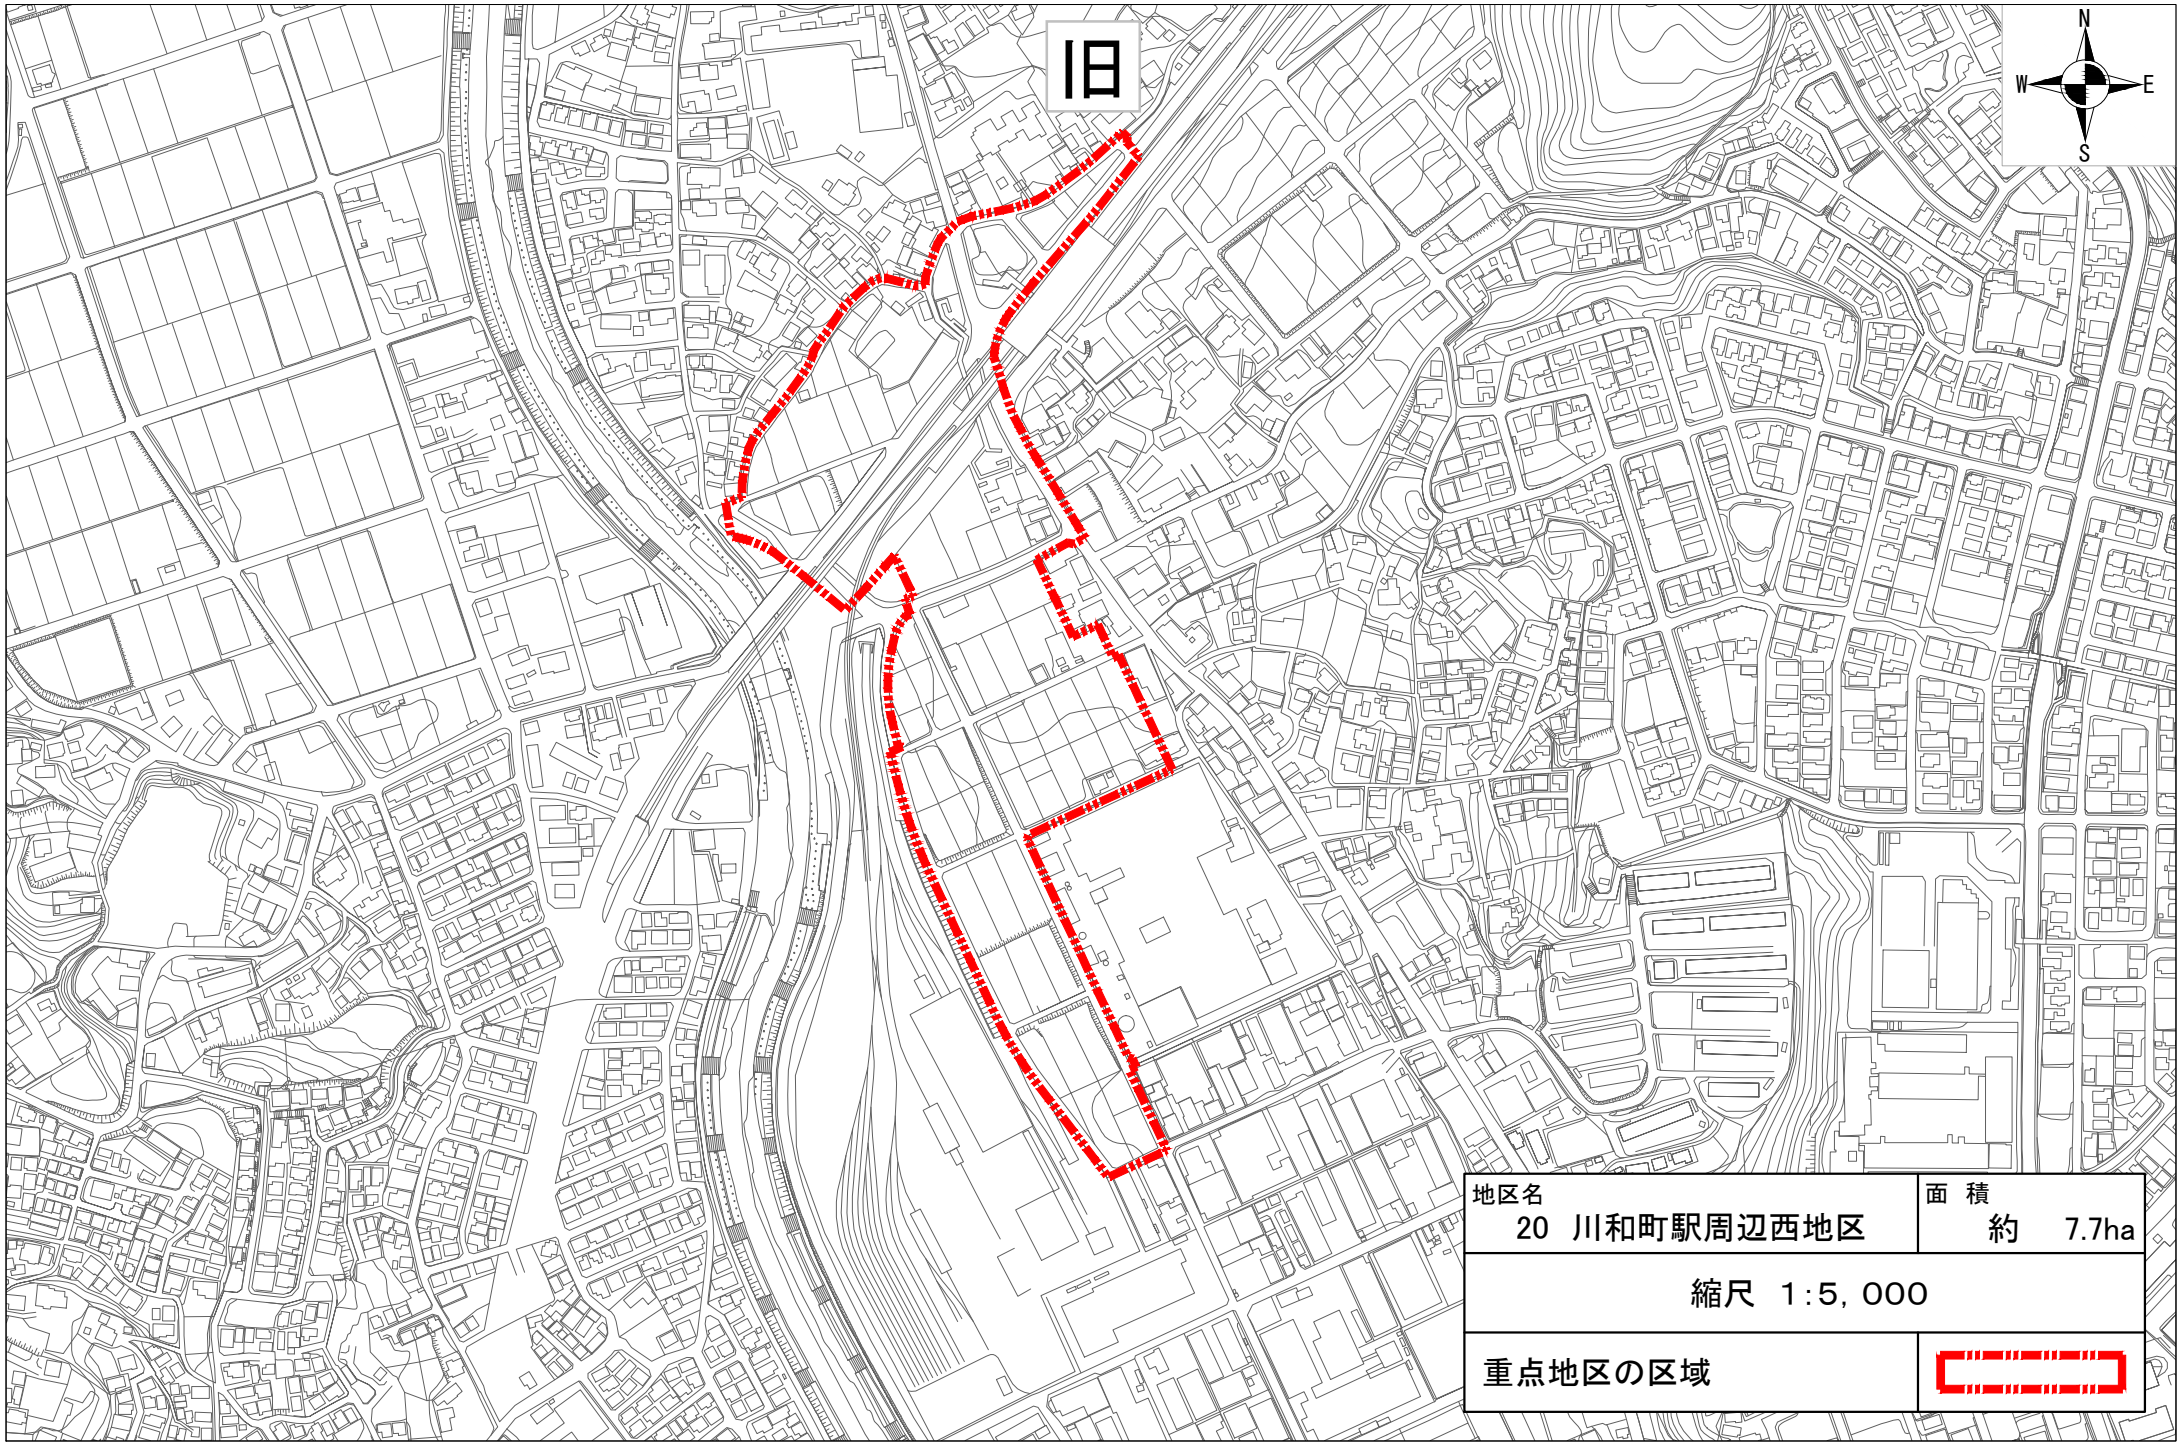
旧
N
W
E
S
地区名
20　川和町駅周辺西地区
面　積
約　7.7ha
縮尺　1:5，000
重点地区の区域

新

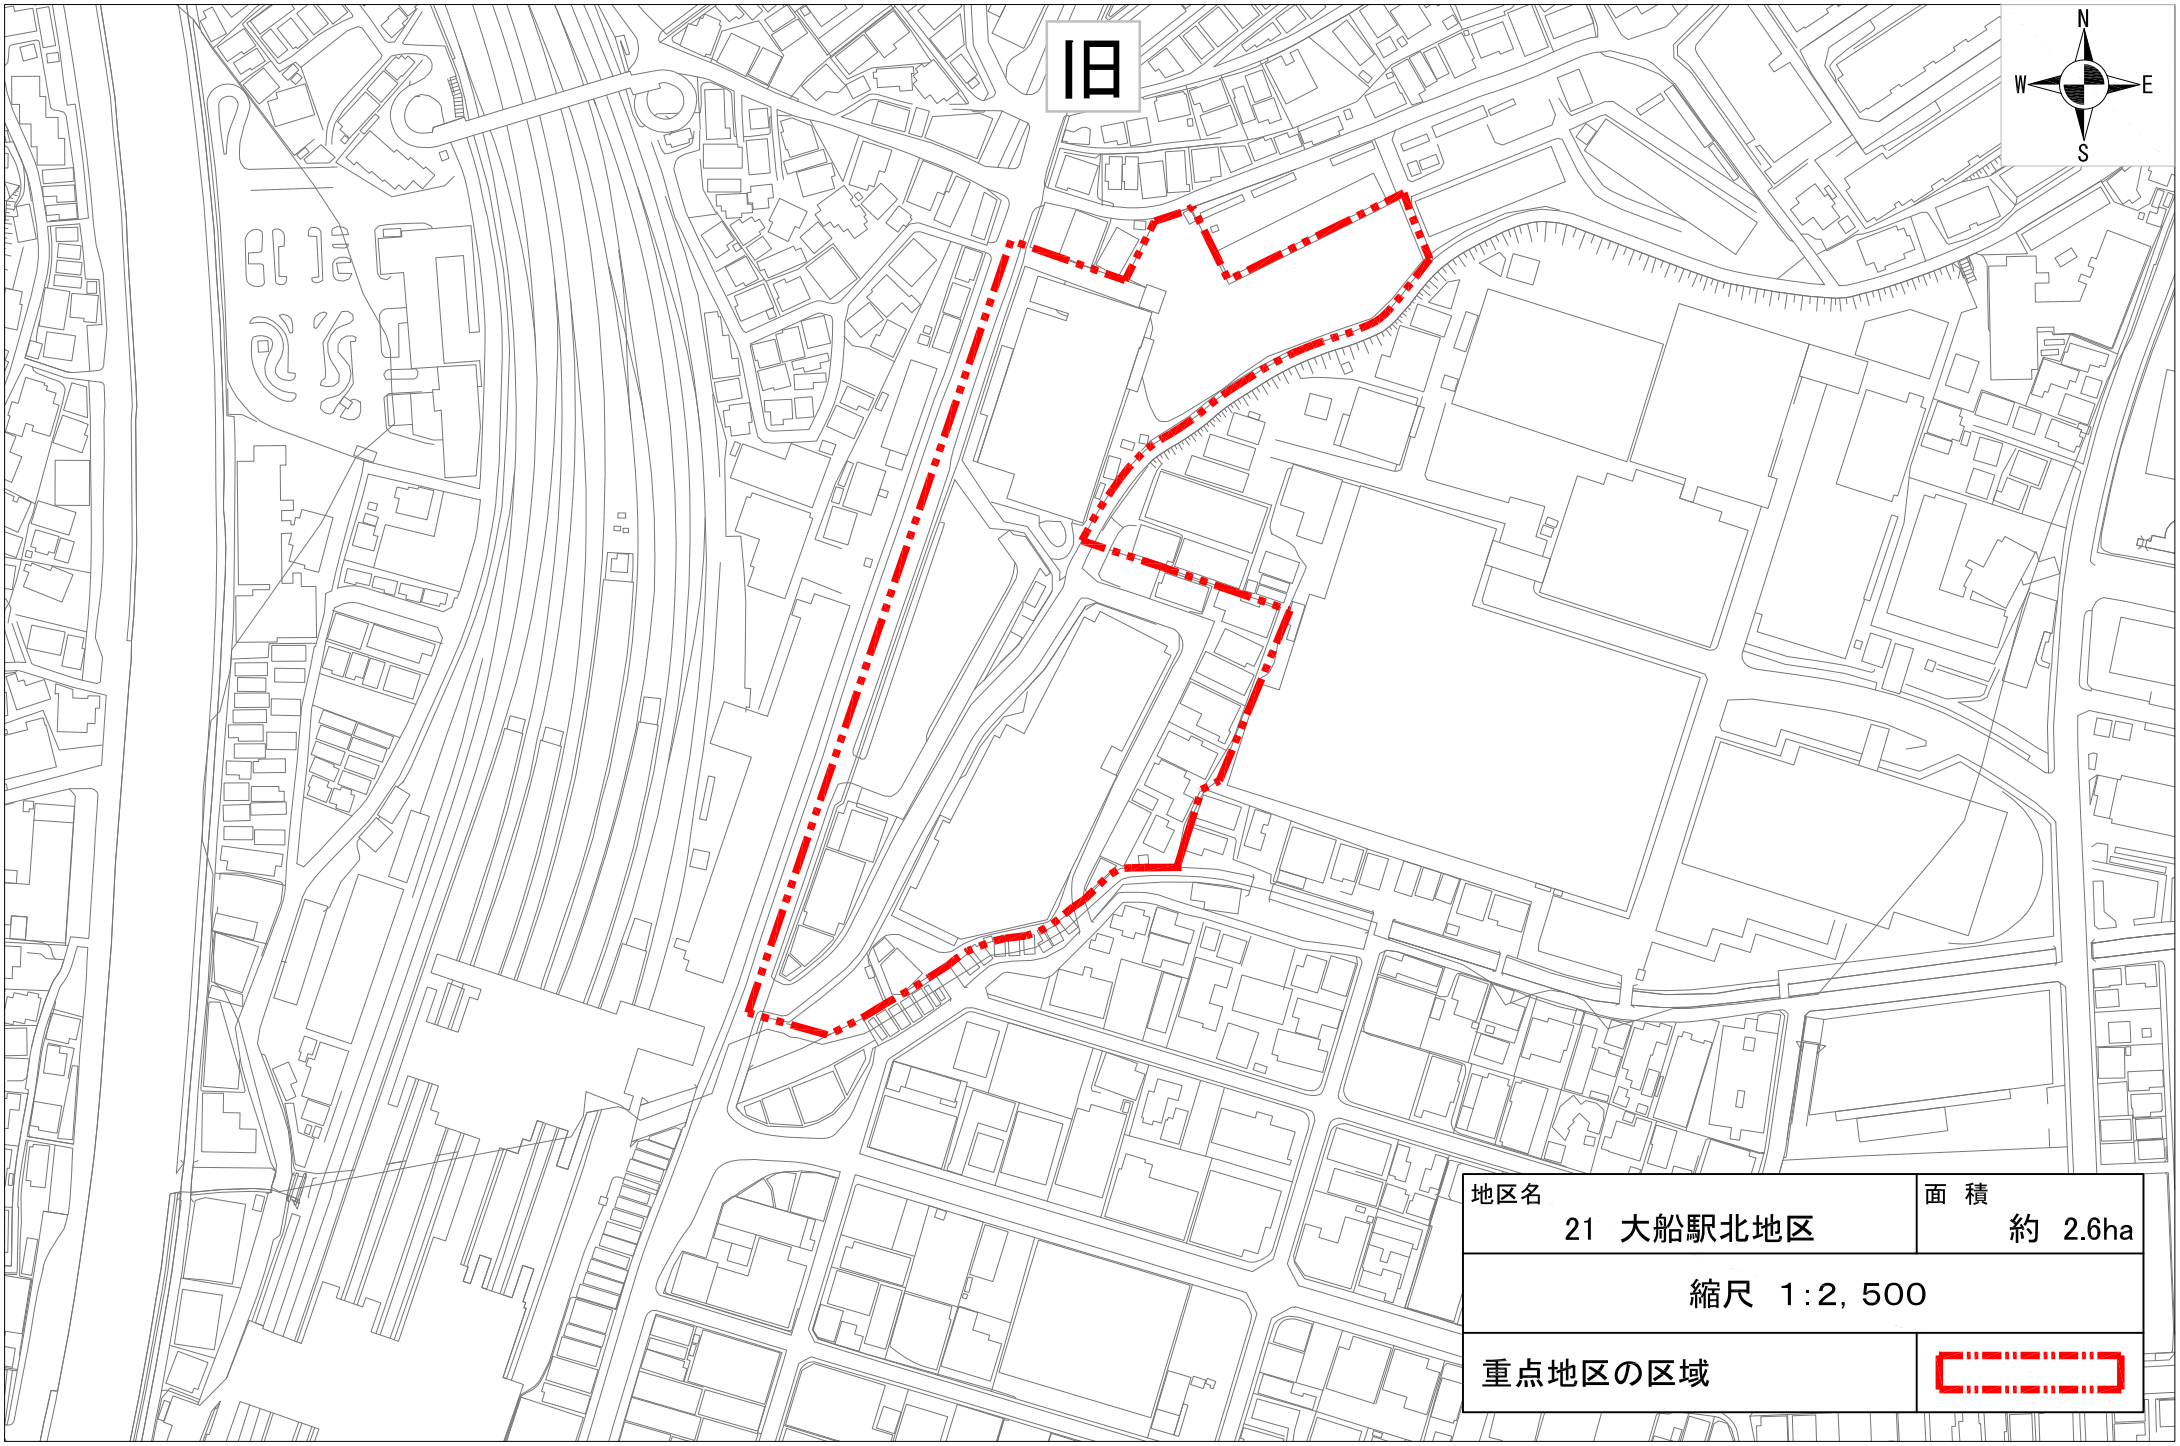
旧
N
W
E
S
地区名
21　大船駅北地区
面　積
約　2.6ha
縮尺　1:2，500
重点地区の区域

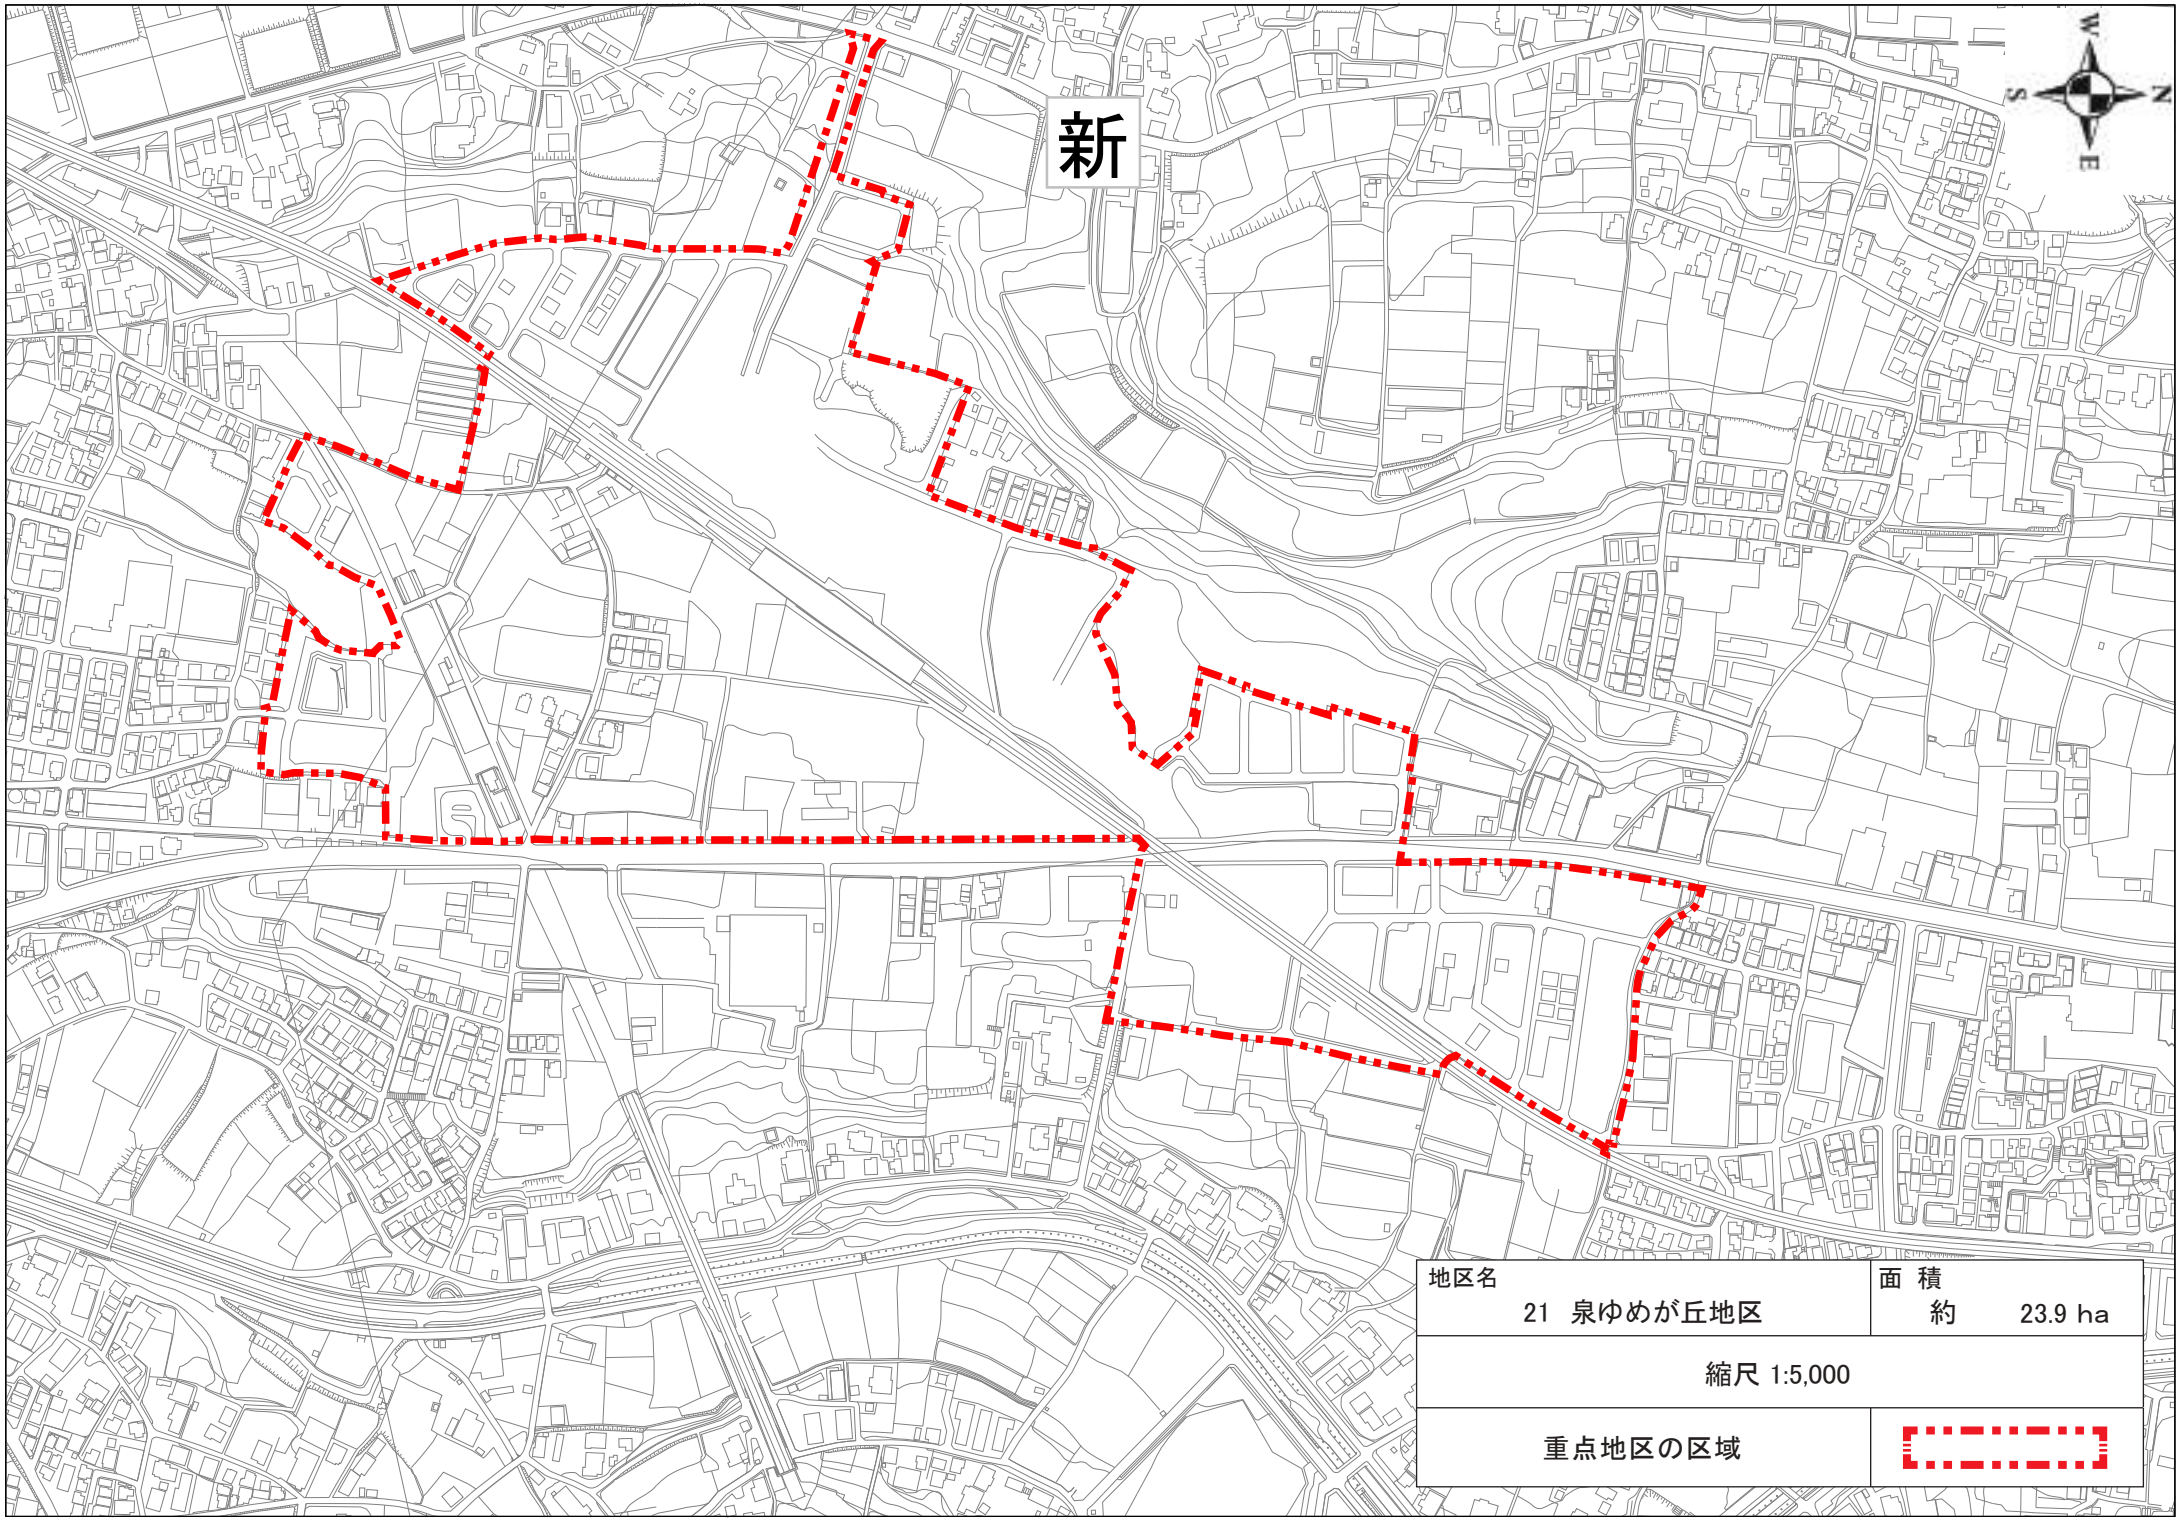

地区名	面 積
21　泉ゆめが丘地区	約　23.9 ha
縮尺 1:5,000	
重点地区の区域	

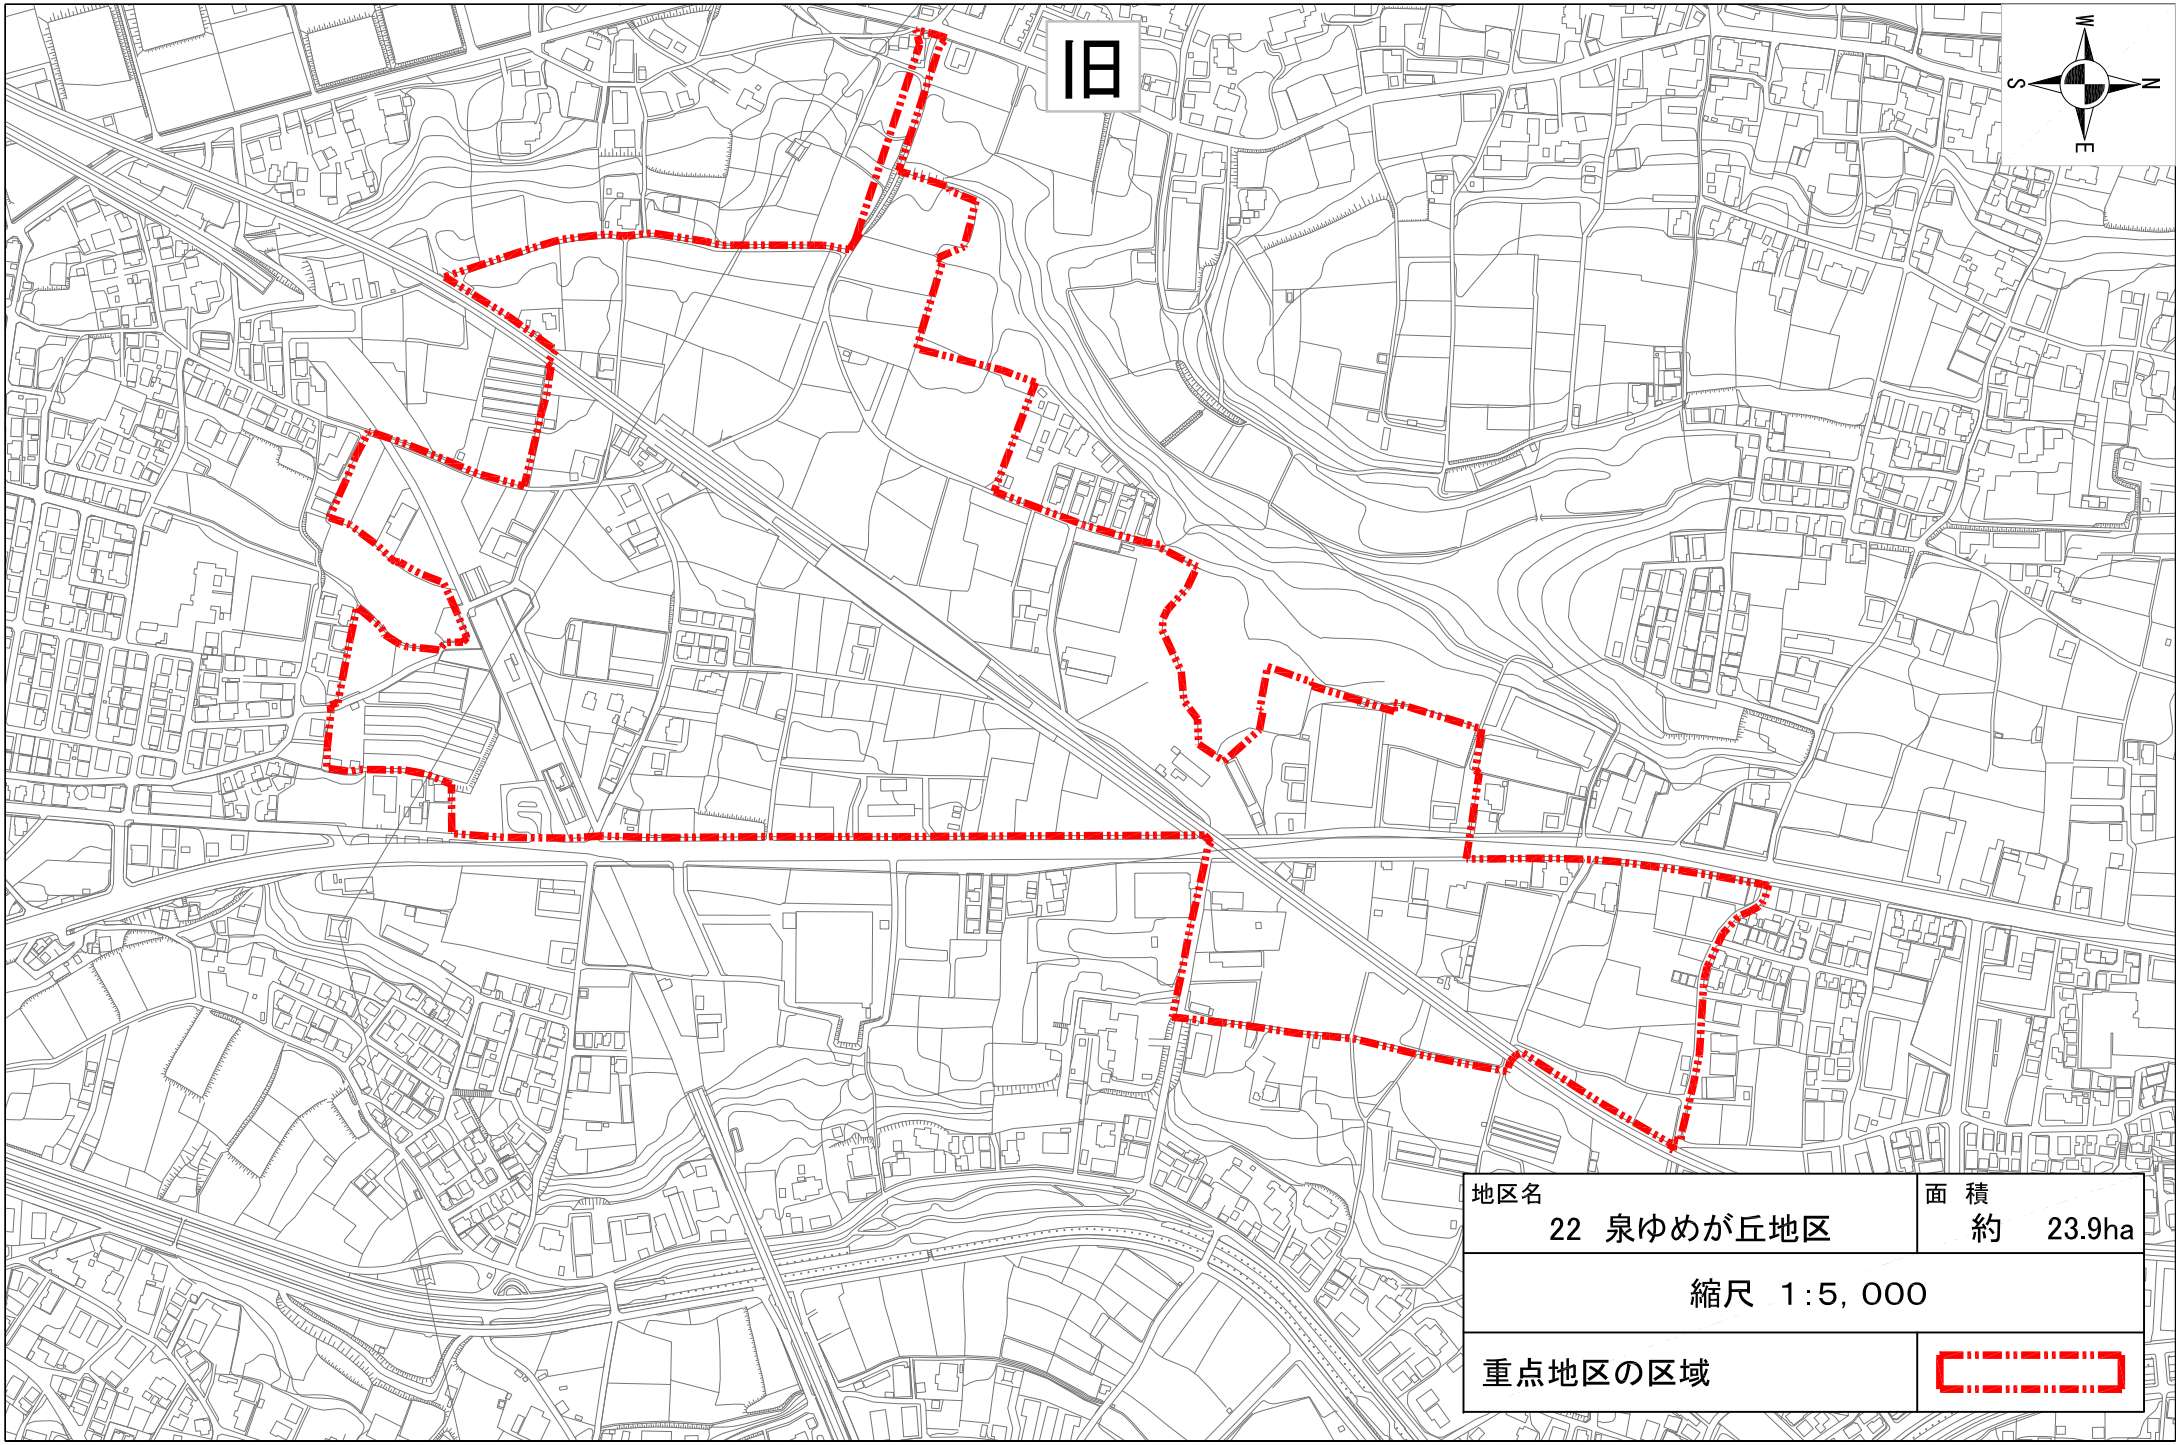
旧
W
S
N
E
地区名
22　泉ゆめが丘地区
面　積
約　23.9ha
縮尺　1:5，000
重点地区の区域

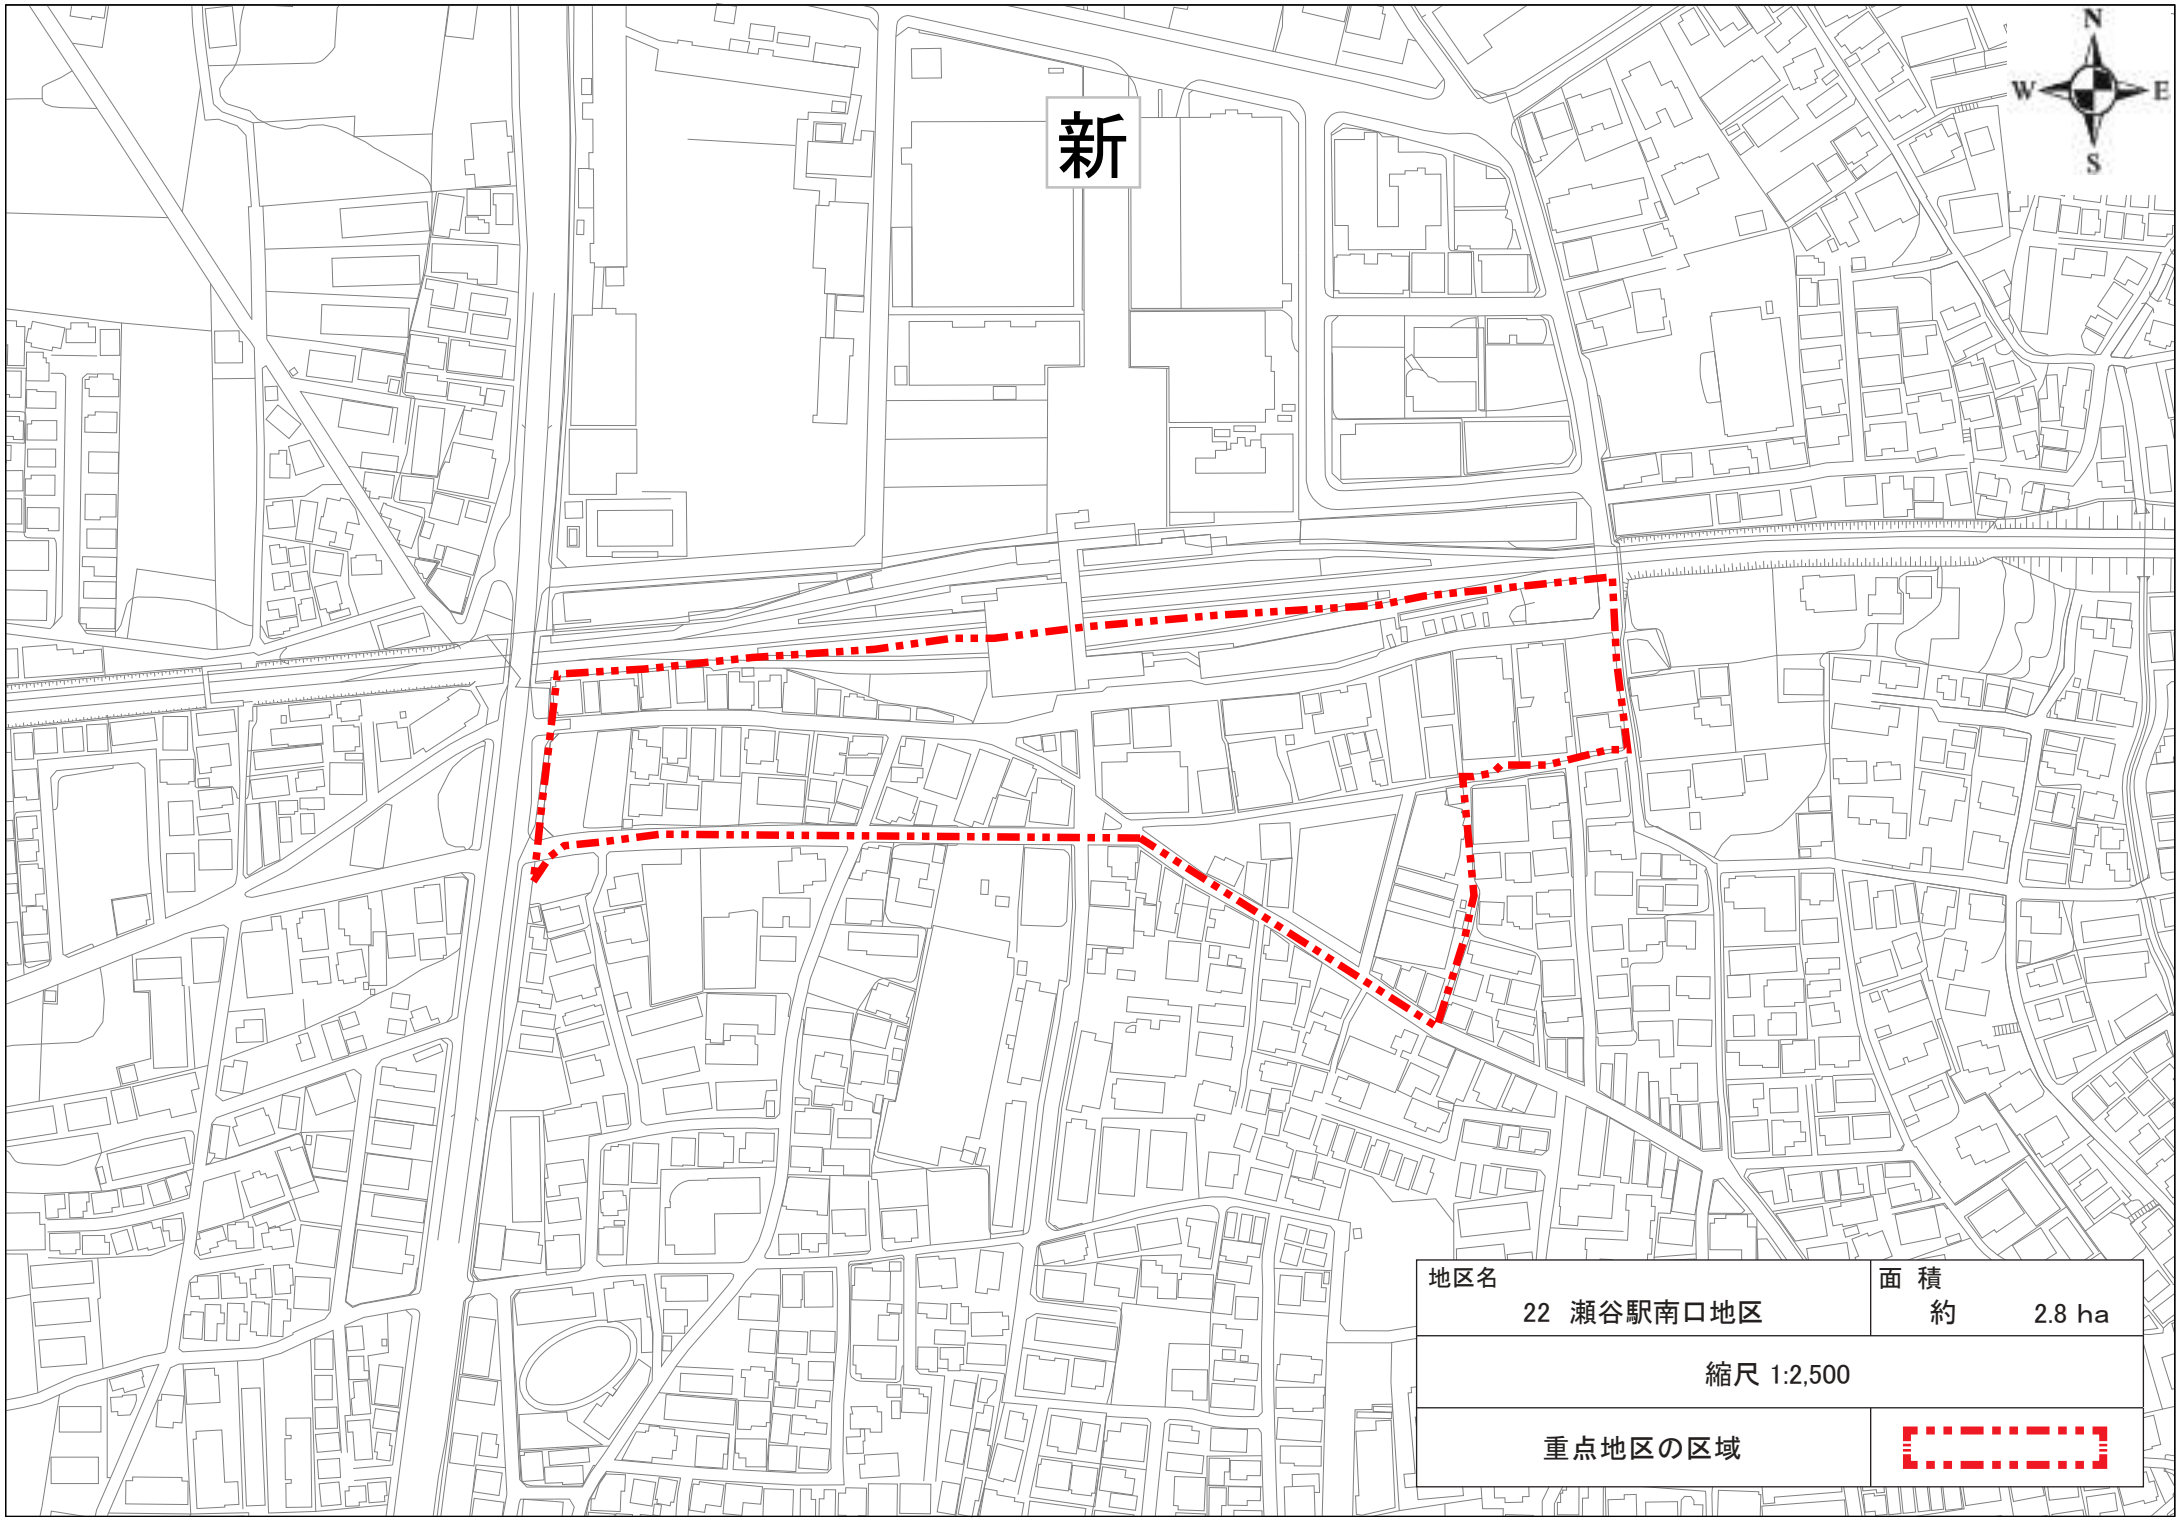
新
N
W
E
S
地区名
22　瀬谷駅南口地区
面　積
約　　2.8 ha
縮尺 1:2,500
重点地区の区域

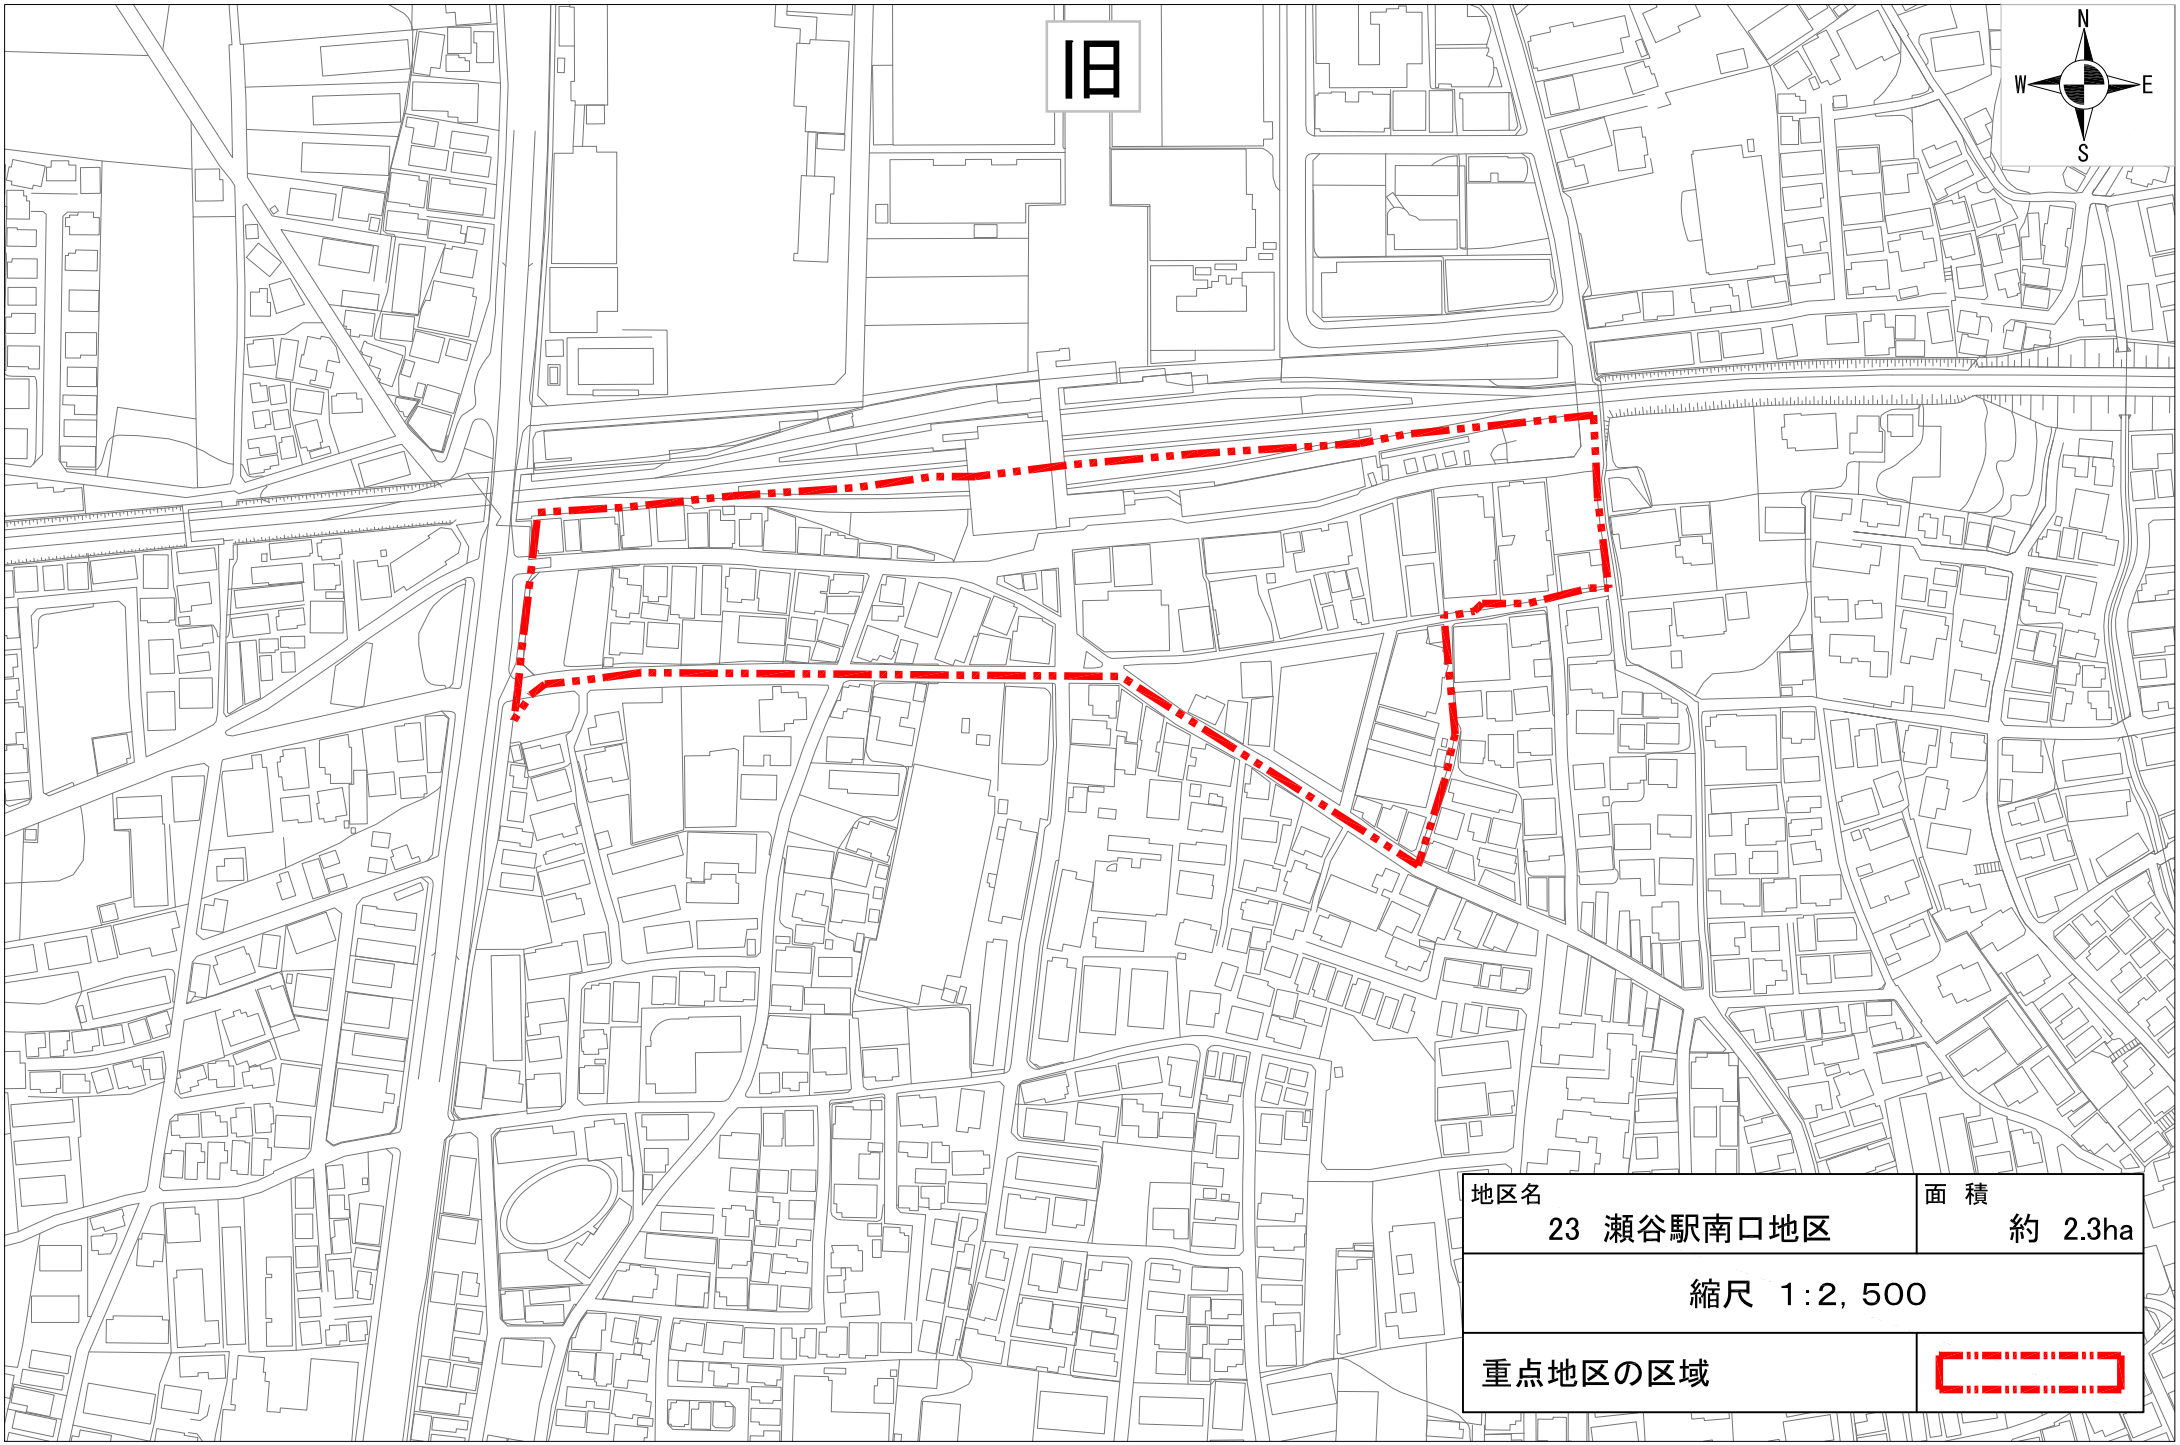
旧
N
W
E
S
地区名
23　瀬谷駅南口地区
面　積
約　2.3ha
縮尺　1:2，500
重点地区の区域