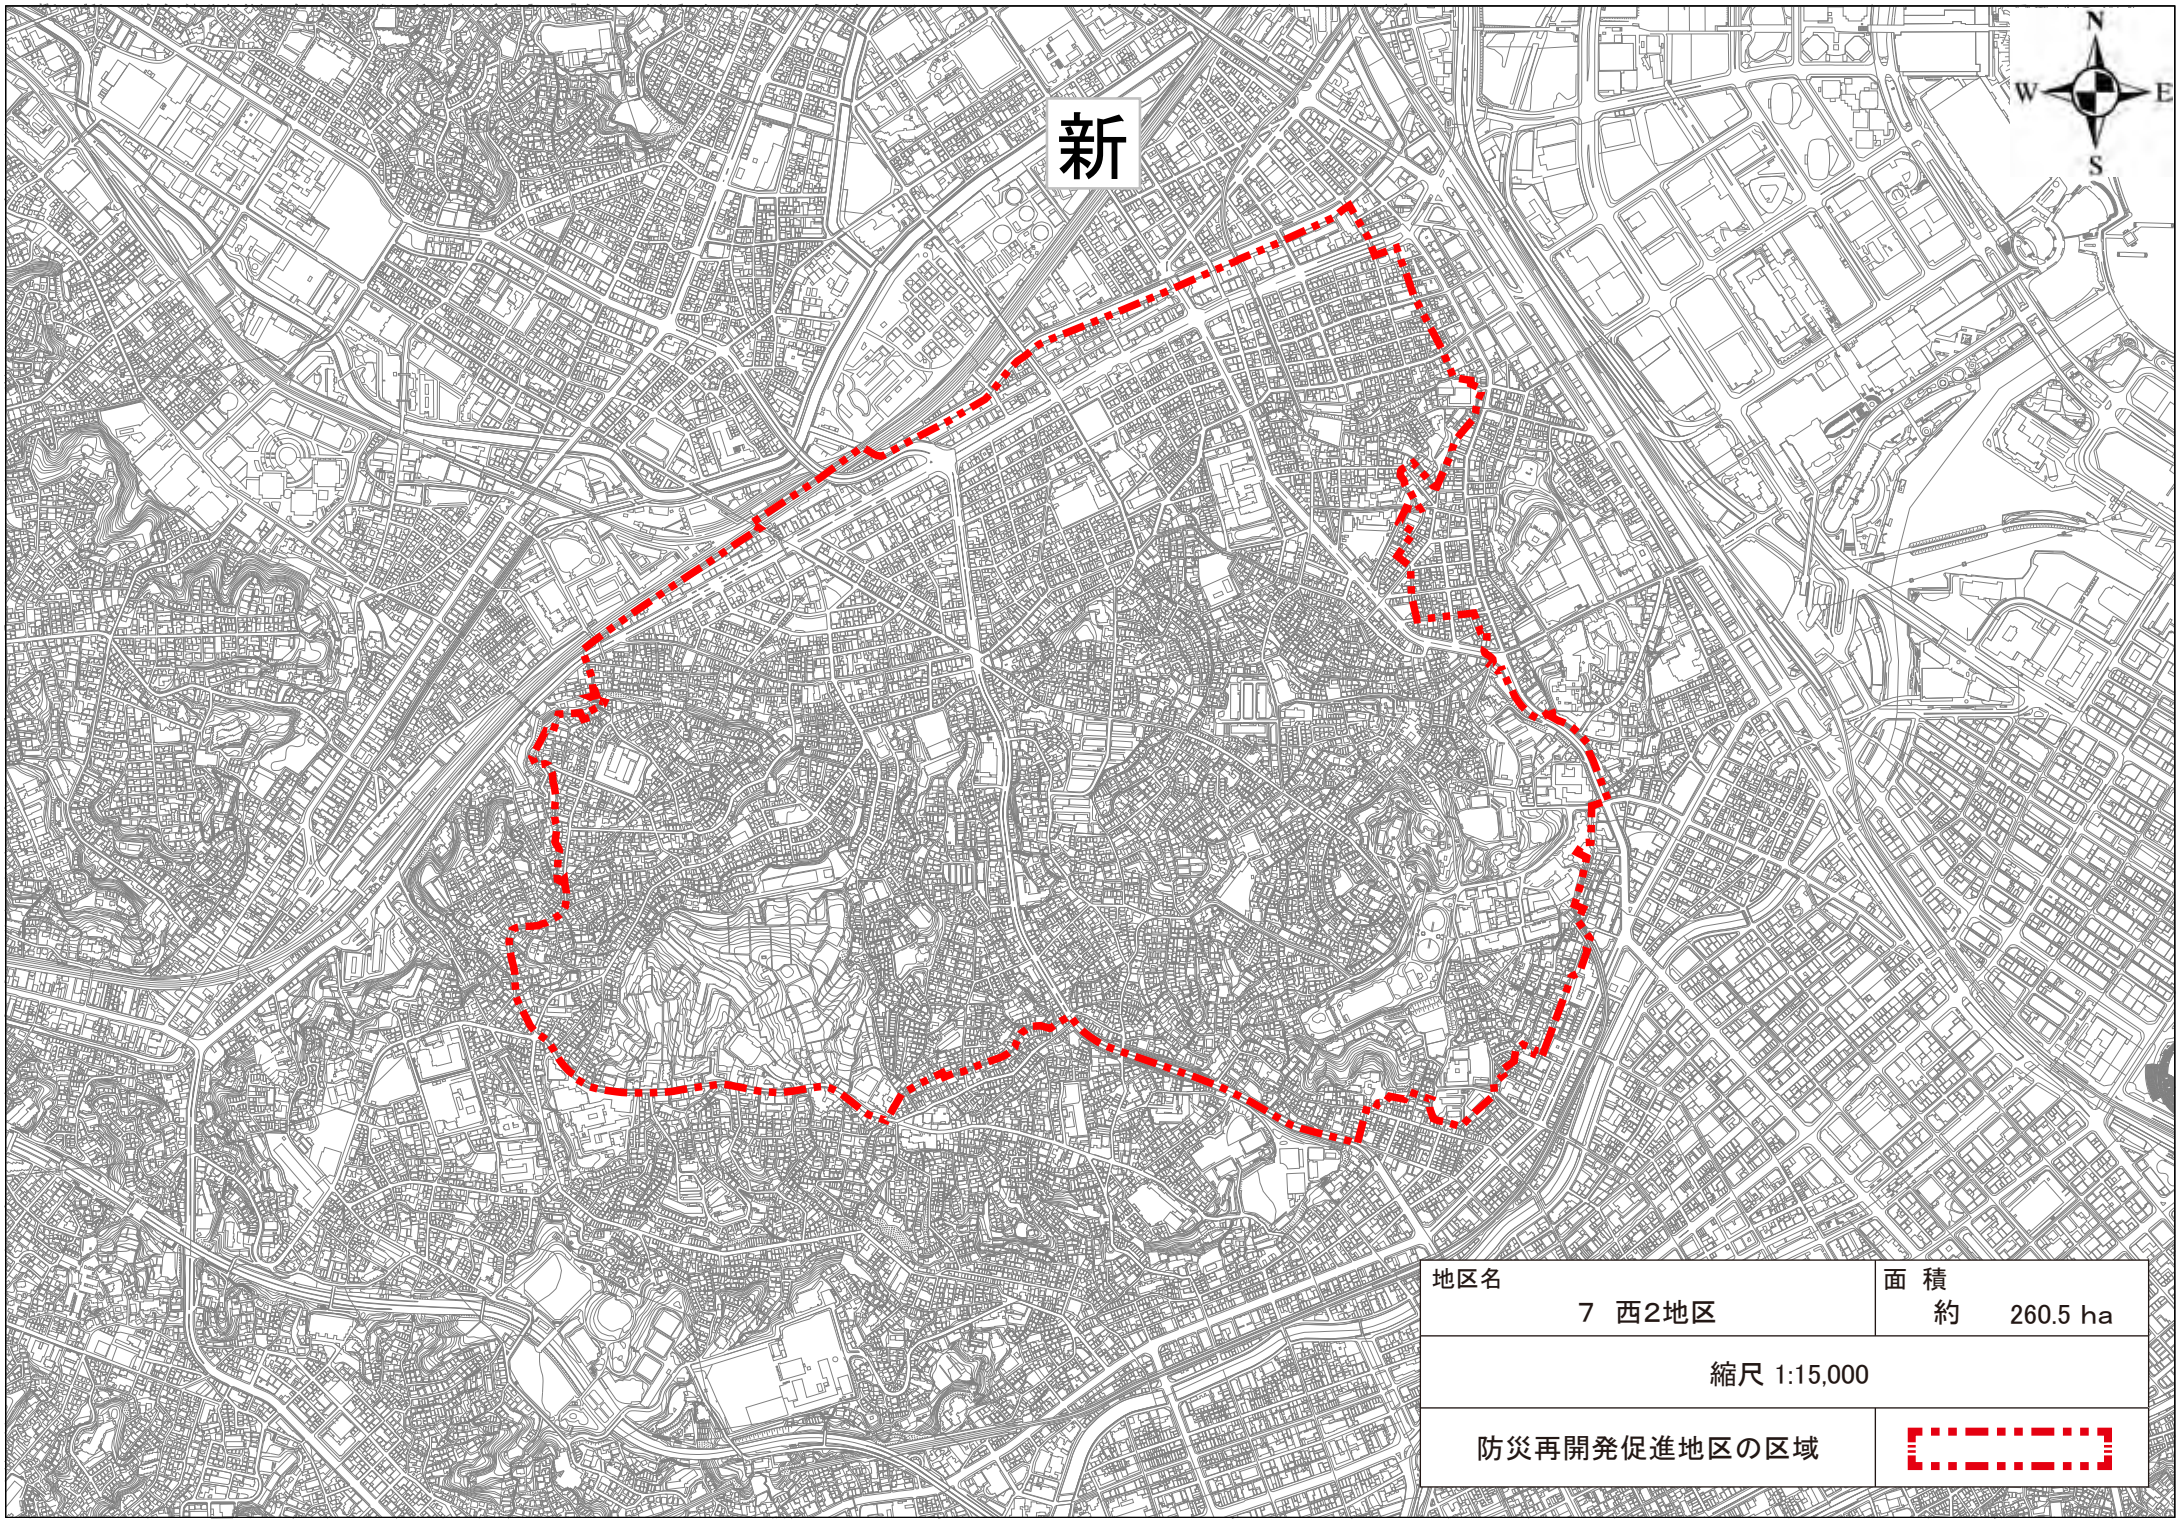

地区名	面 積
7 西2地区	約 260.5 ha
縮尺 1:15,000	
防災再開発促進地区の区域	

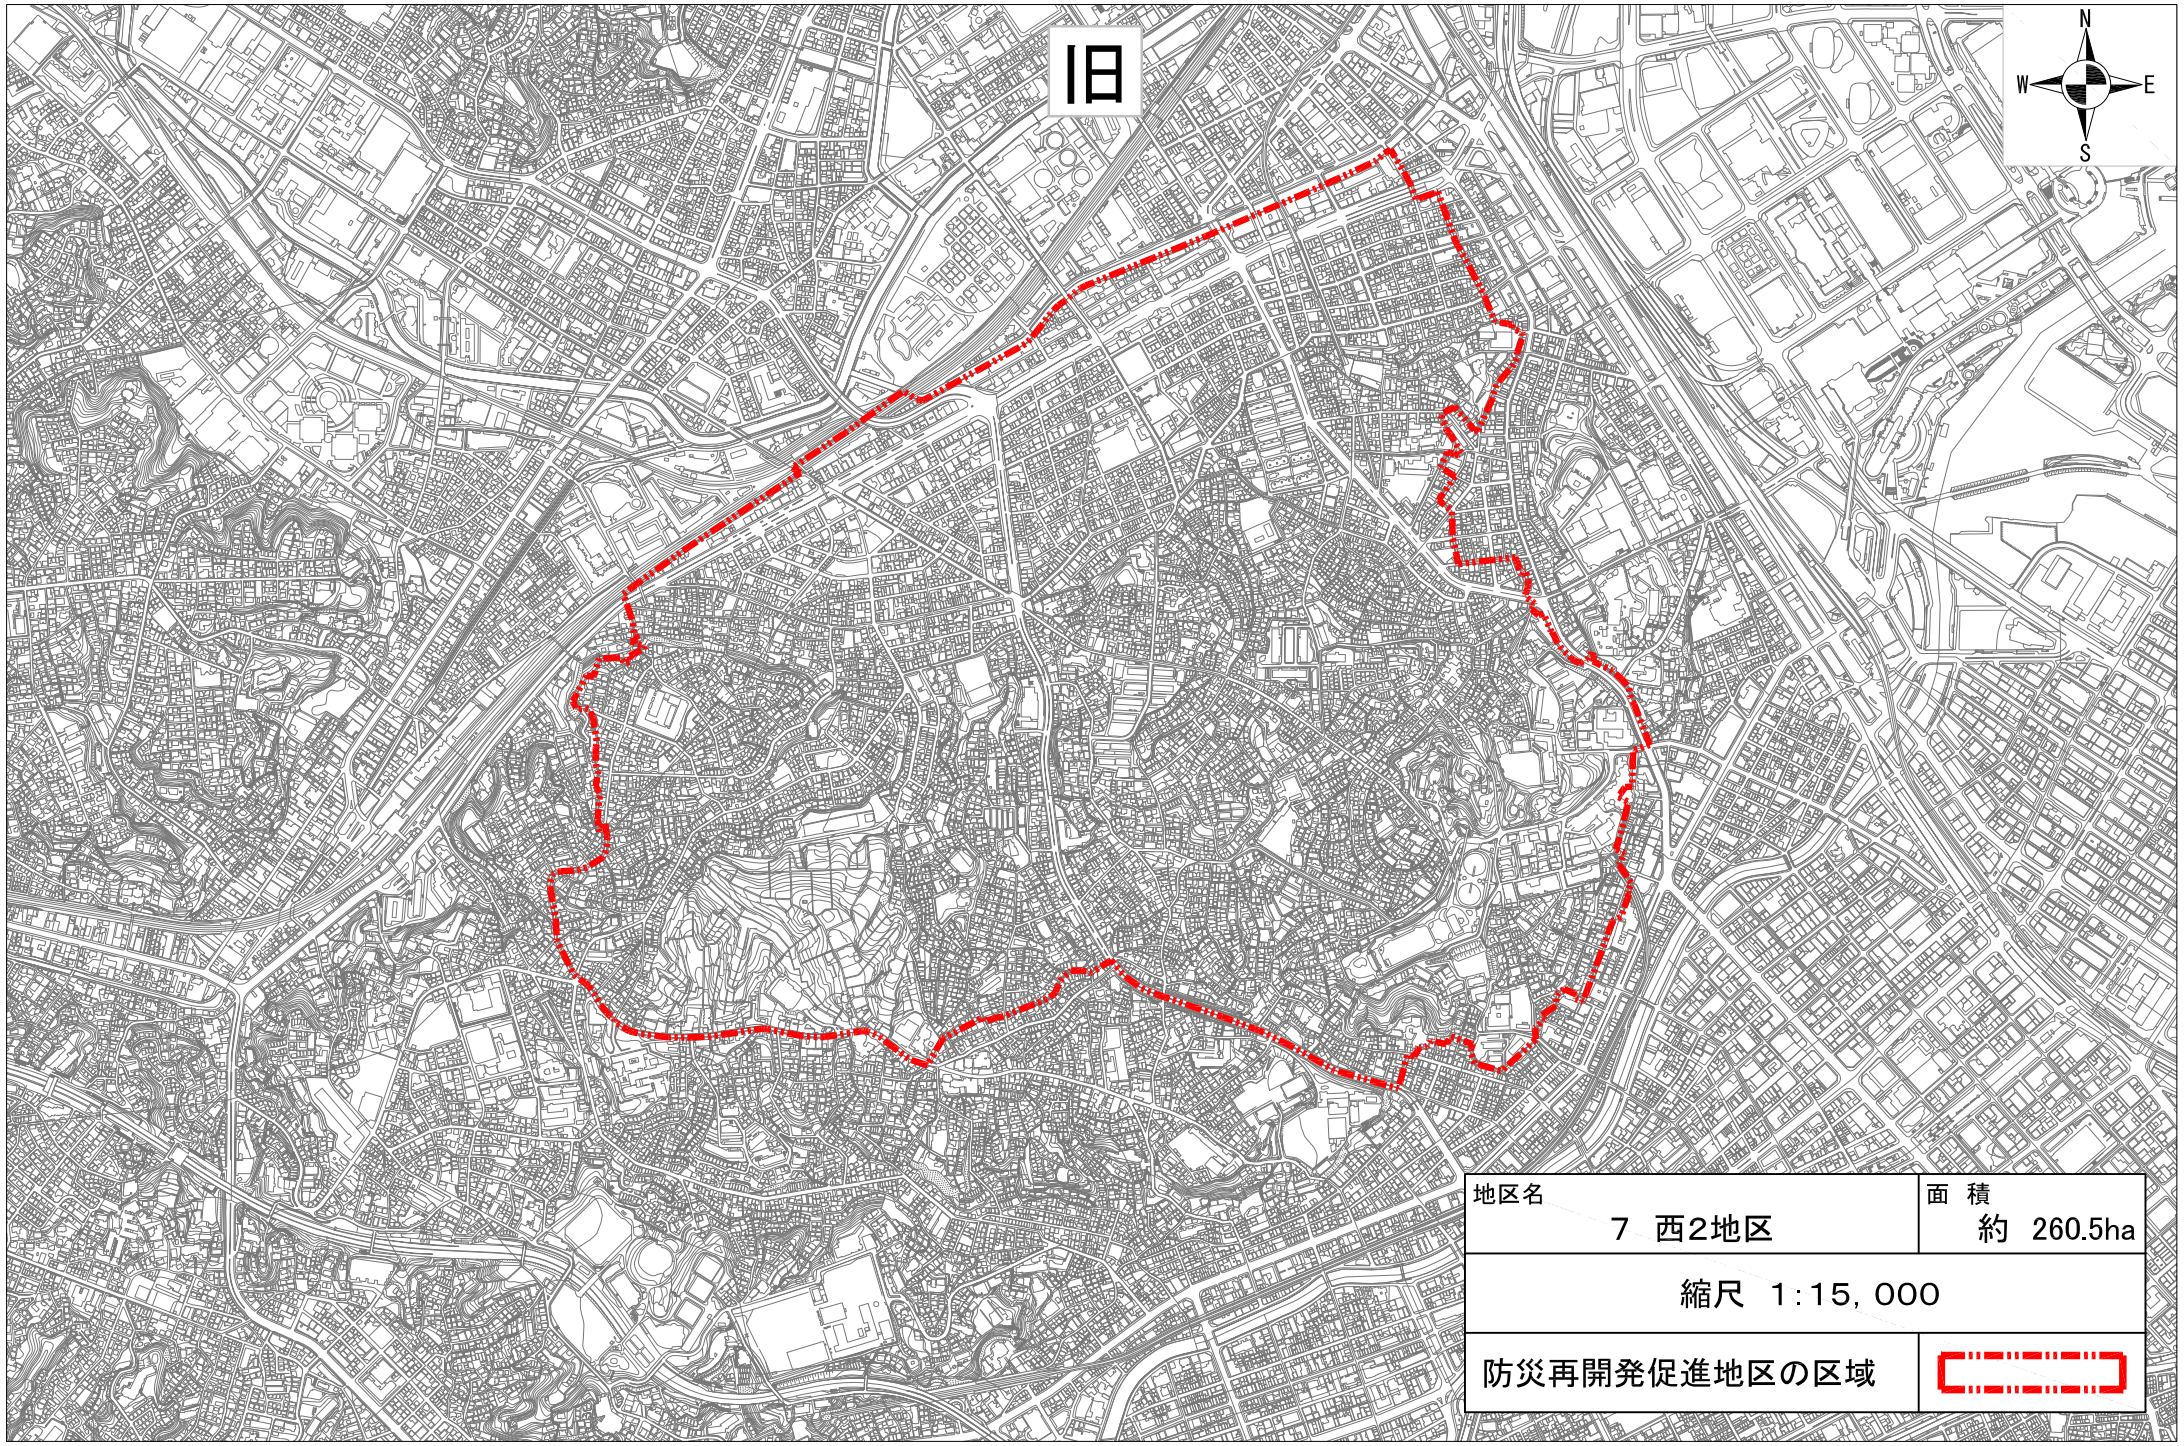
旧
N
W
E
S
地区名
7　西2地区
面　積
約　260.5ha
縮尺　1:15,000
防災再開発促進地区の区域

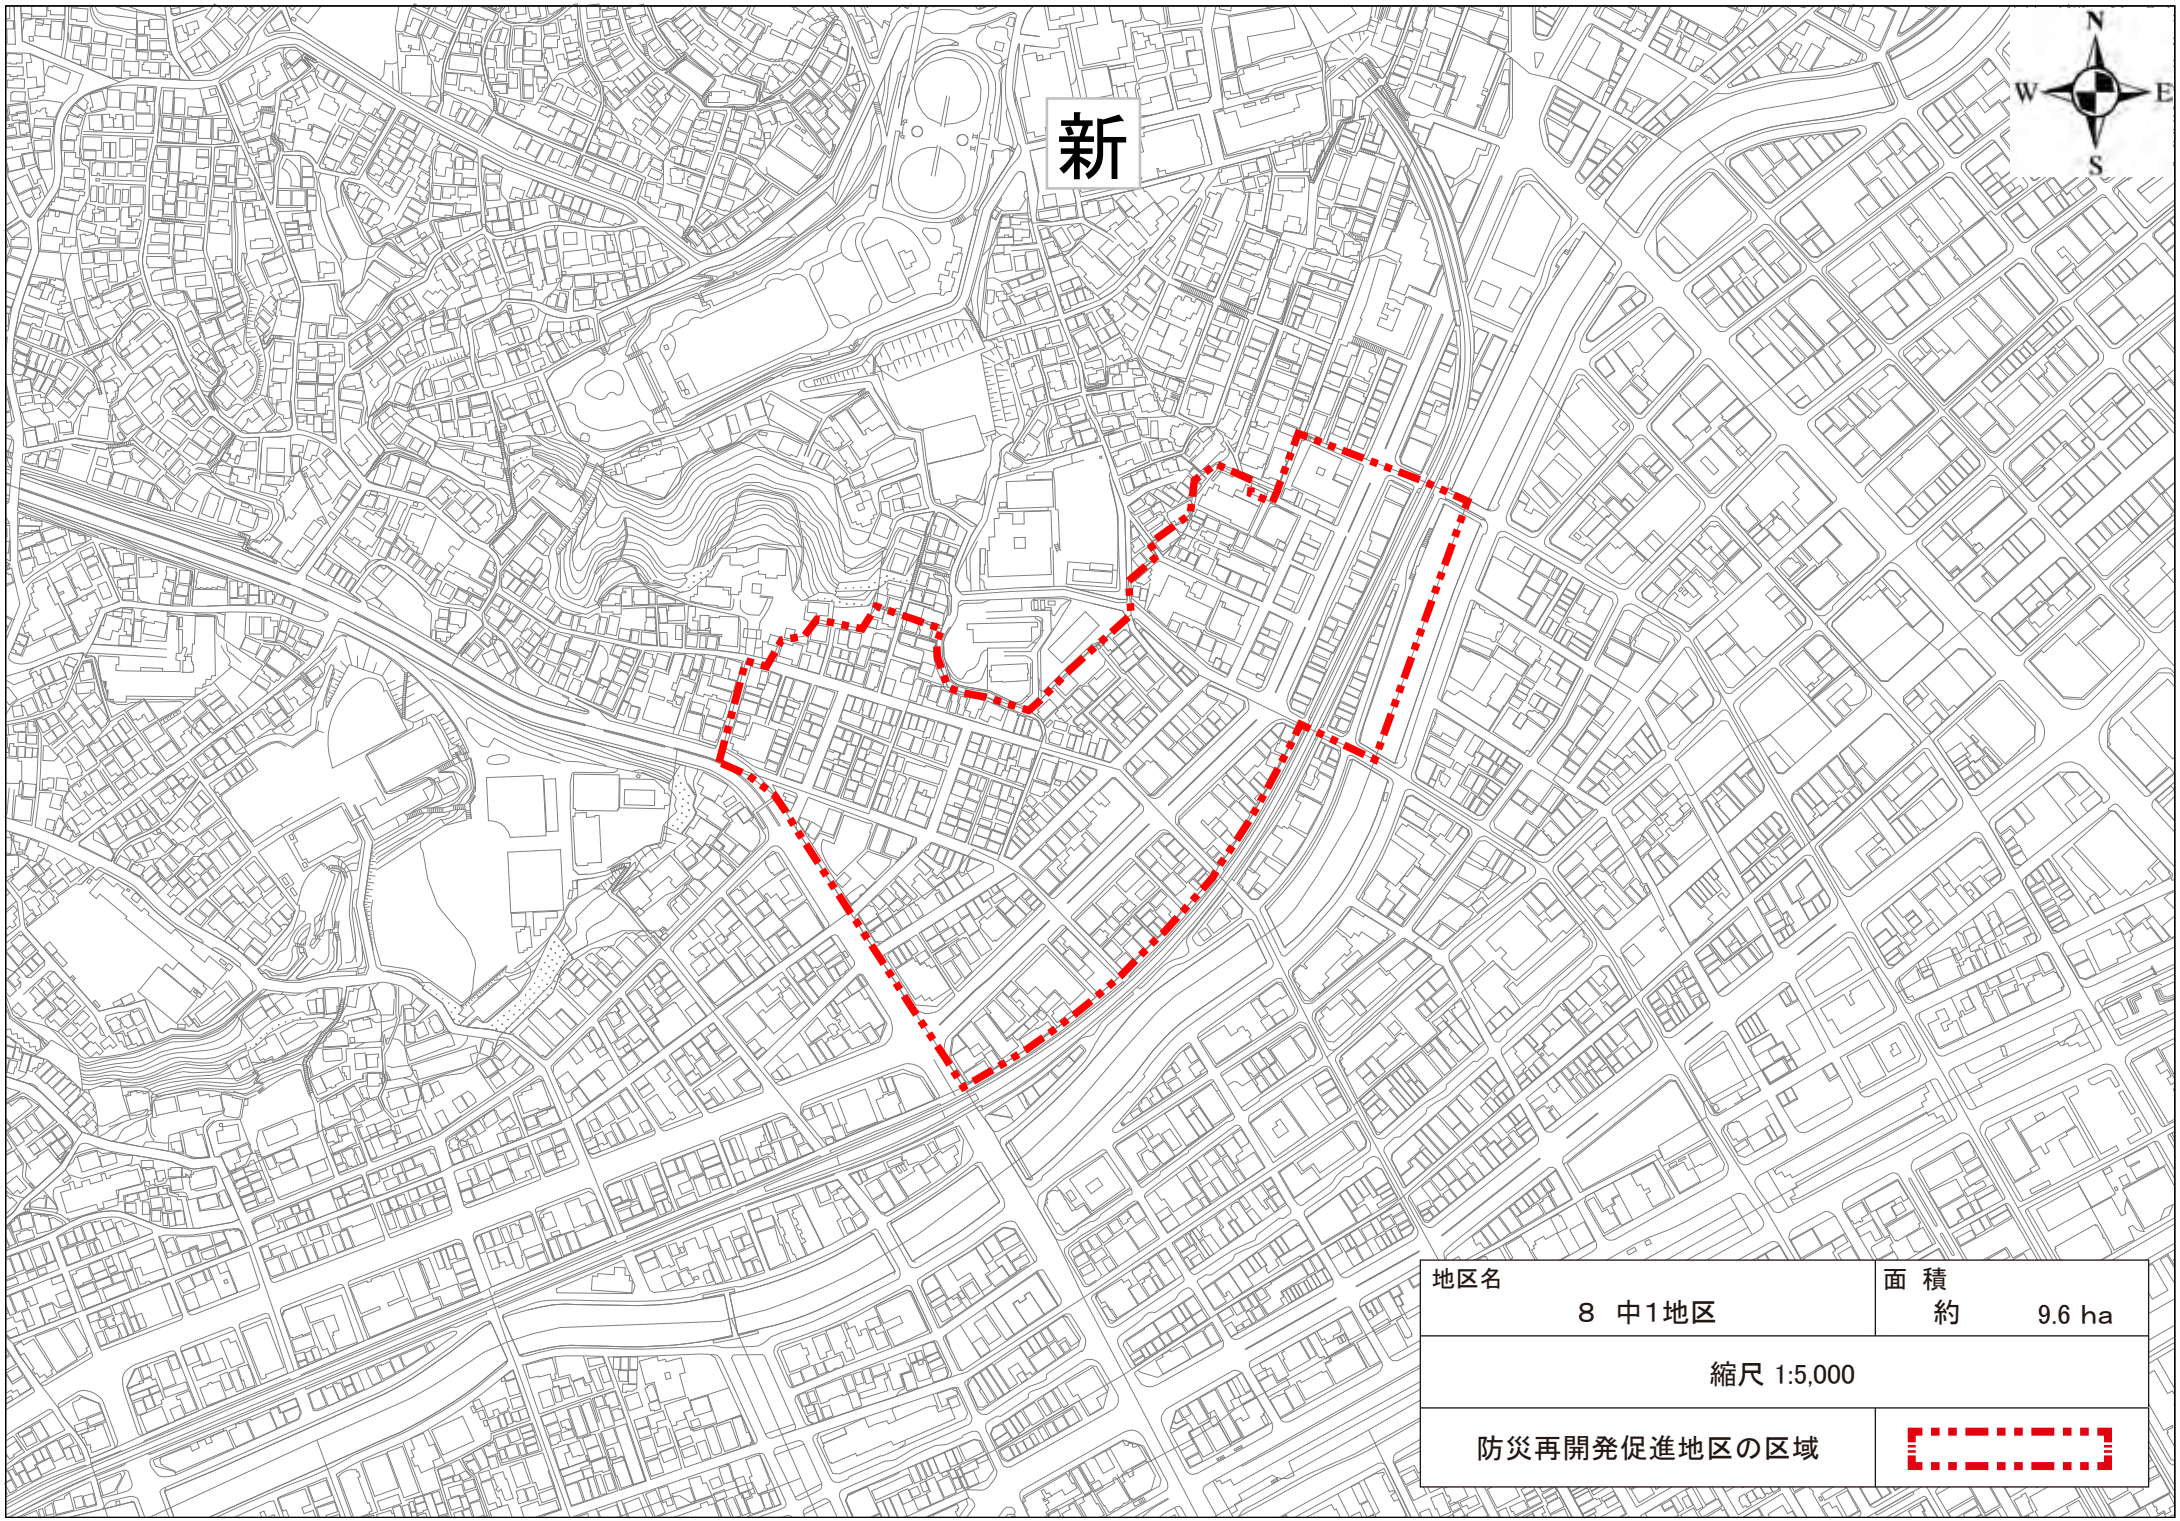
新
N
W
E
S
地区名
8　中1地区
面　積
約　9.6 ha
縮尺 1:5,000
防災再開発促進地区の区域

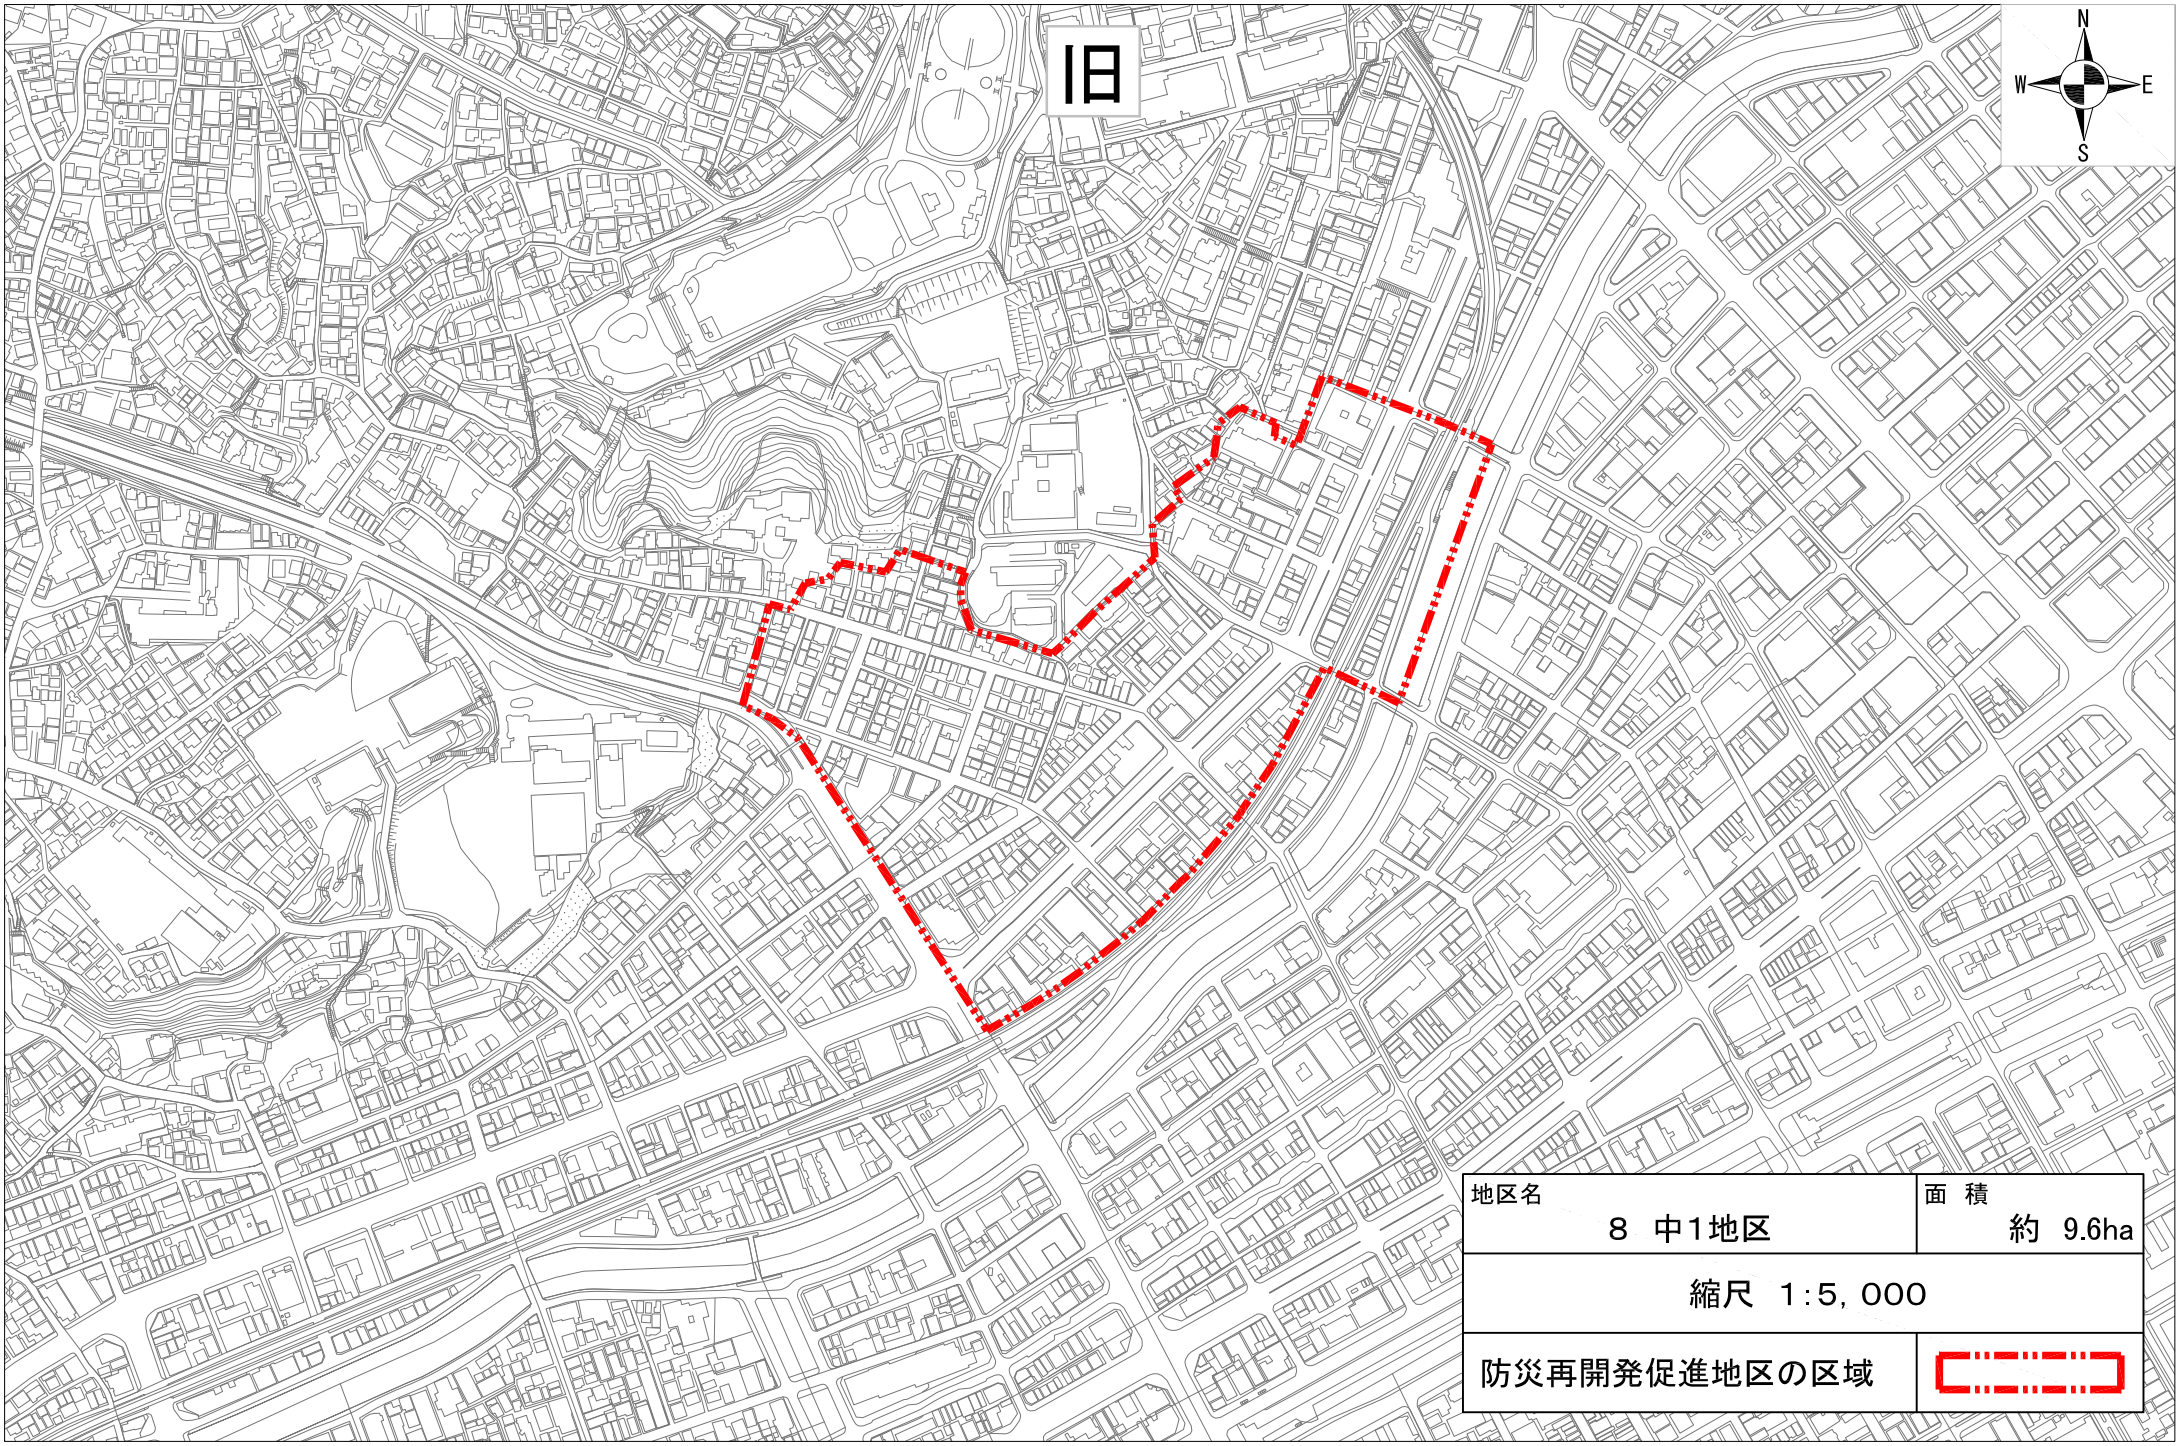

地区名	面　積
8　中1地区	約　9.6ha
縮尺　1:5，000	
防災再開発促進地区の区域	

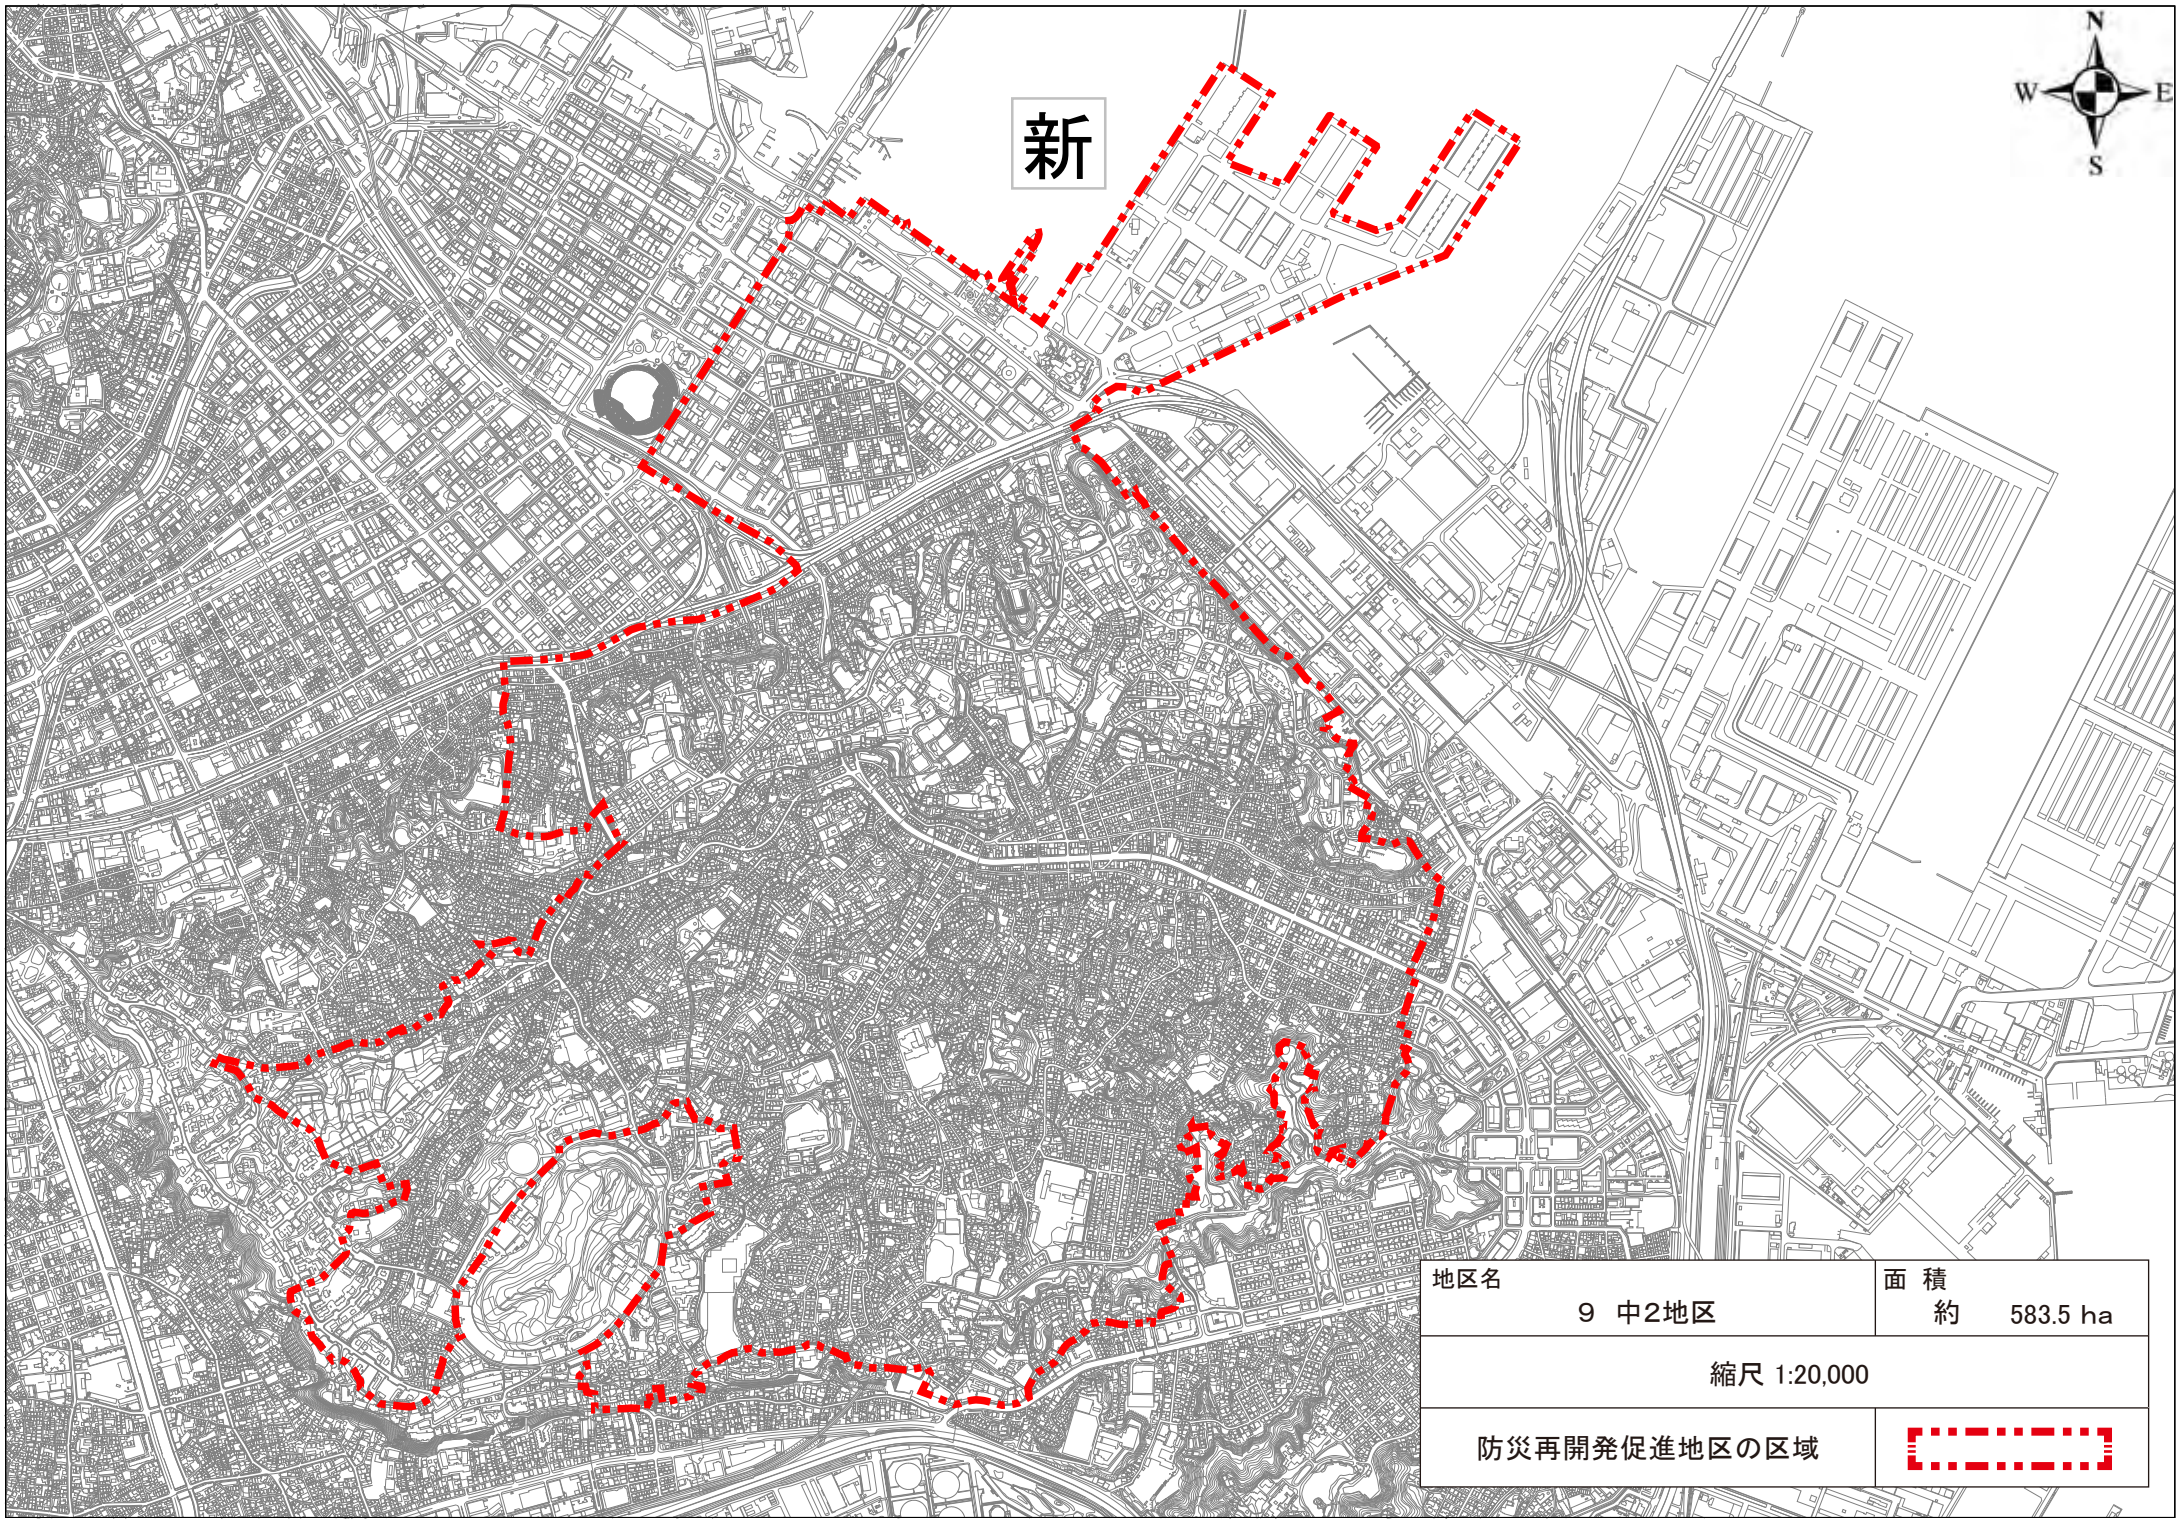
新
N
W
E
S
地区名
9　中2地区
面　積
約　583.5 ha
縮尺 1:20,000
防災再開発促進地区の区域

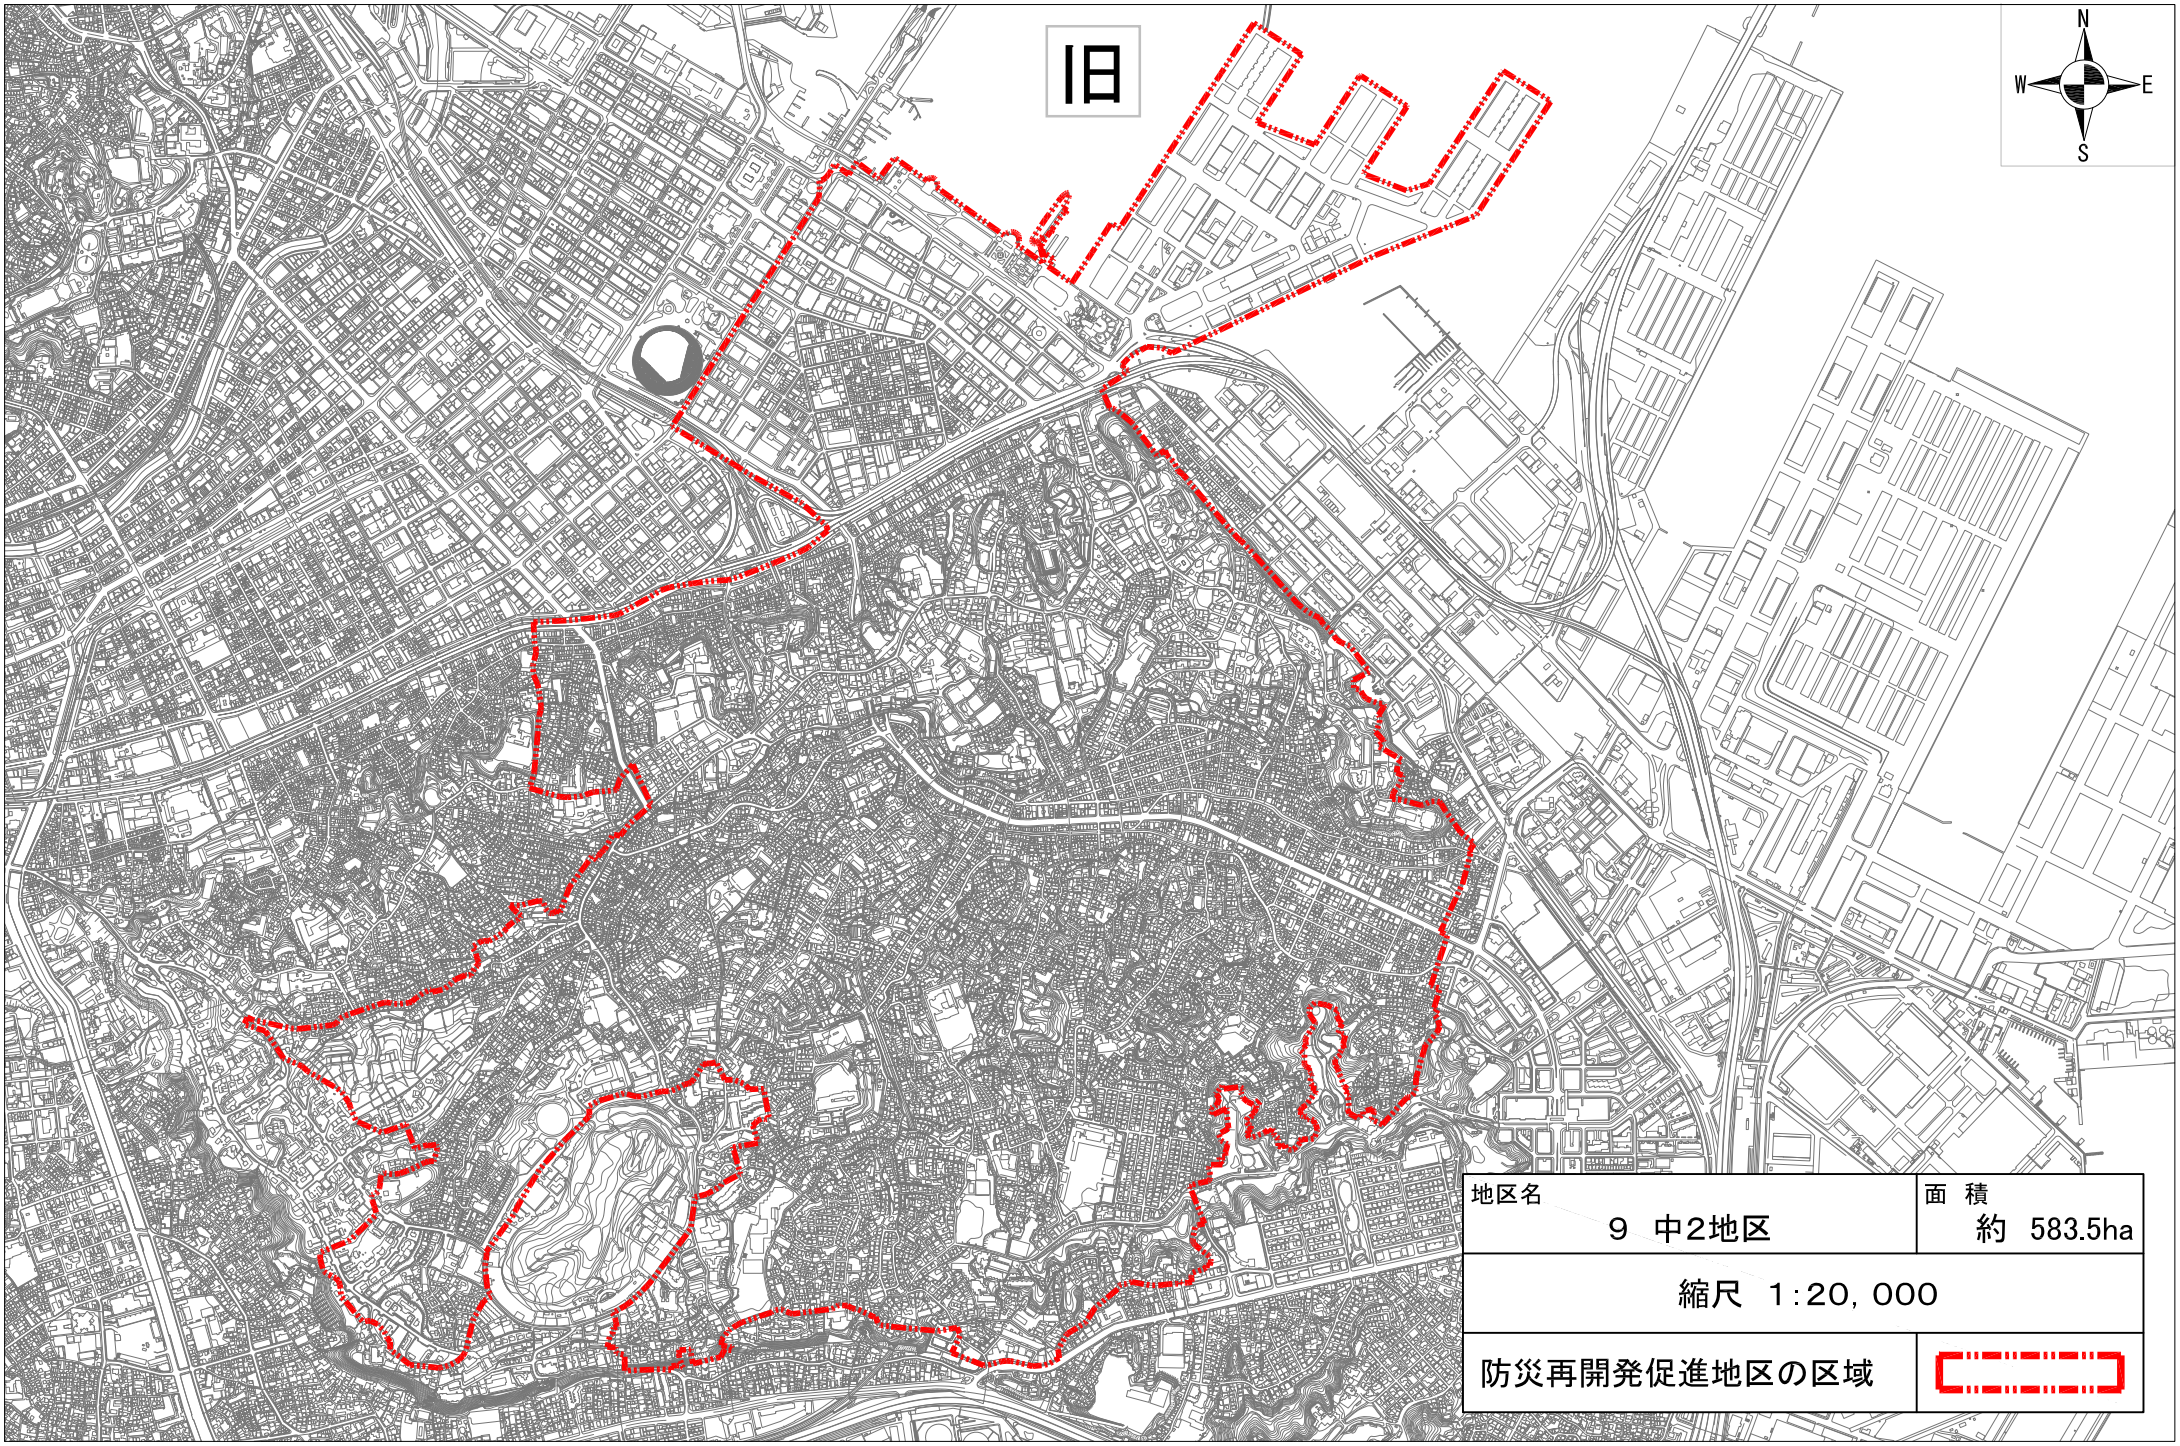
旧
N
W
E
S
地区名
9　中2地区
面　積
約　583.5ha
縮尺　1:20, 000
防災再開発促進地区の区域

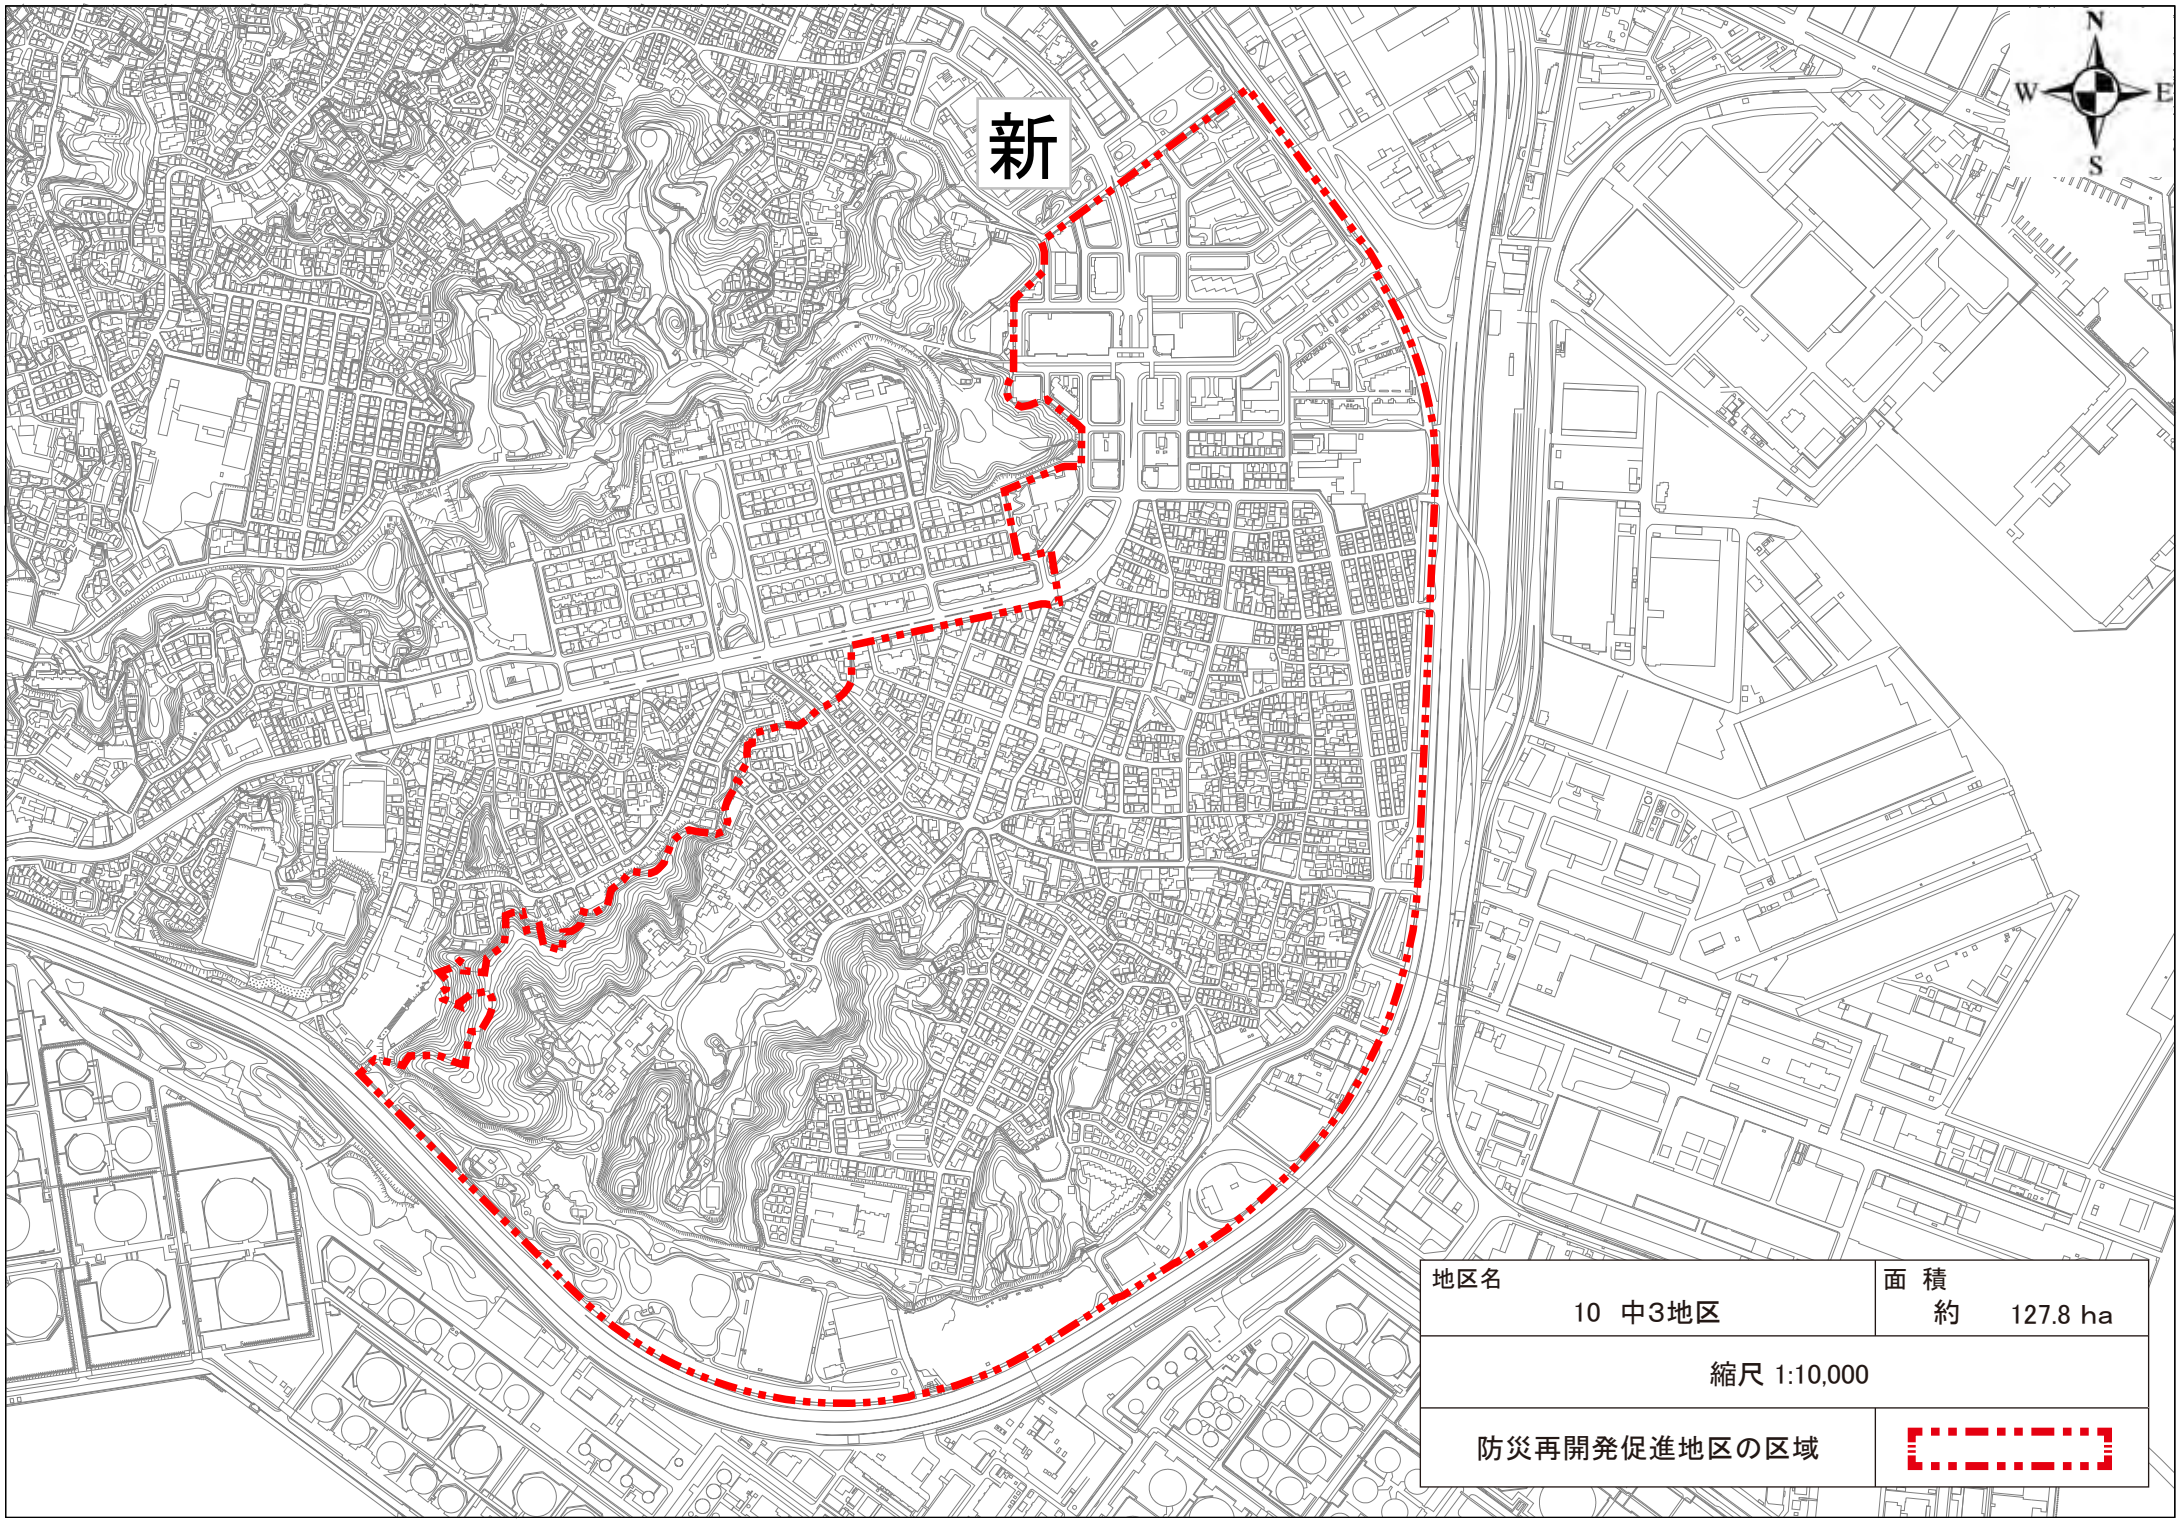
新
N
W
E
S
地区名
10　中3地区
面　積
約　127.8 ha
縮尺 1:10,000
防災再開発促進地区の区域

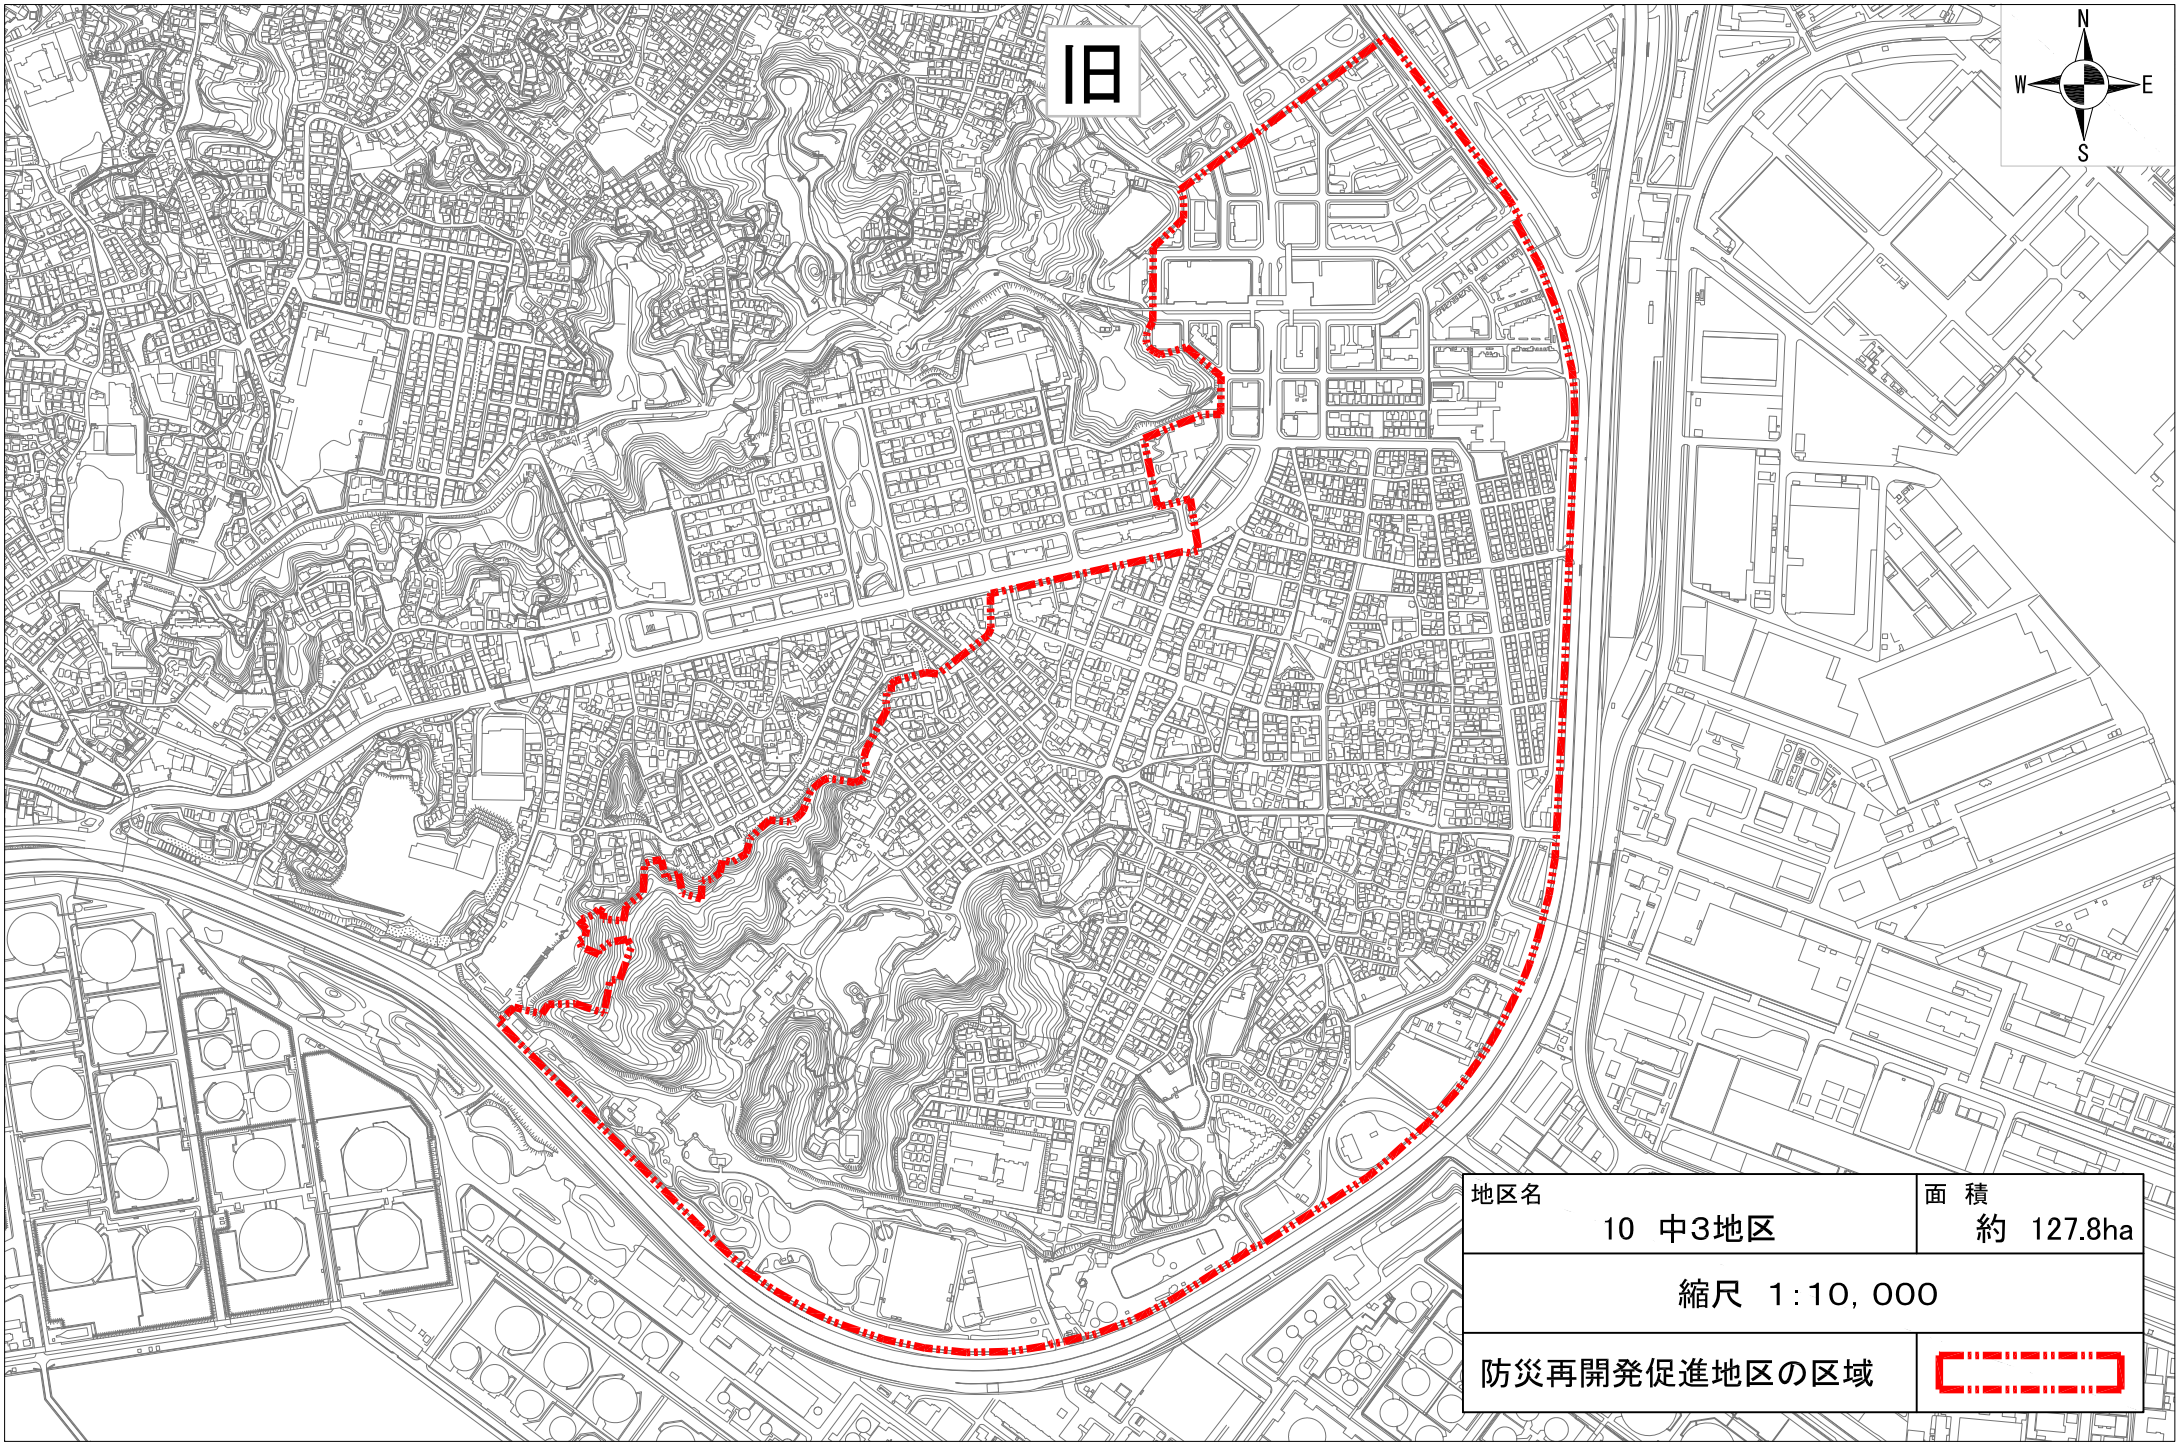
旧
N
W
E
S
地区名
10　中3地区
面　積
約　127.8ha
縮尺　1:10,000
防災再開発促進地区の区域

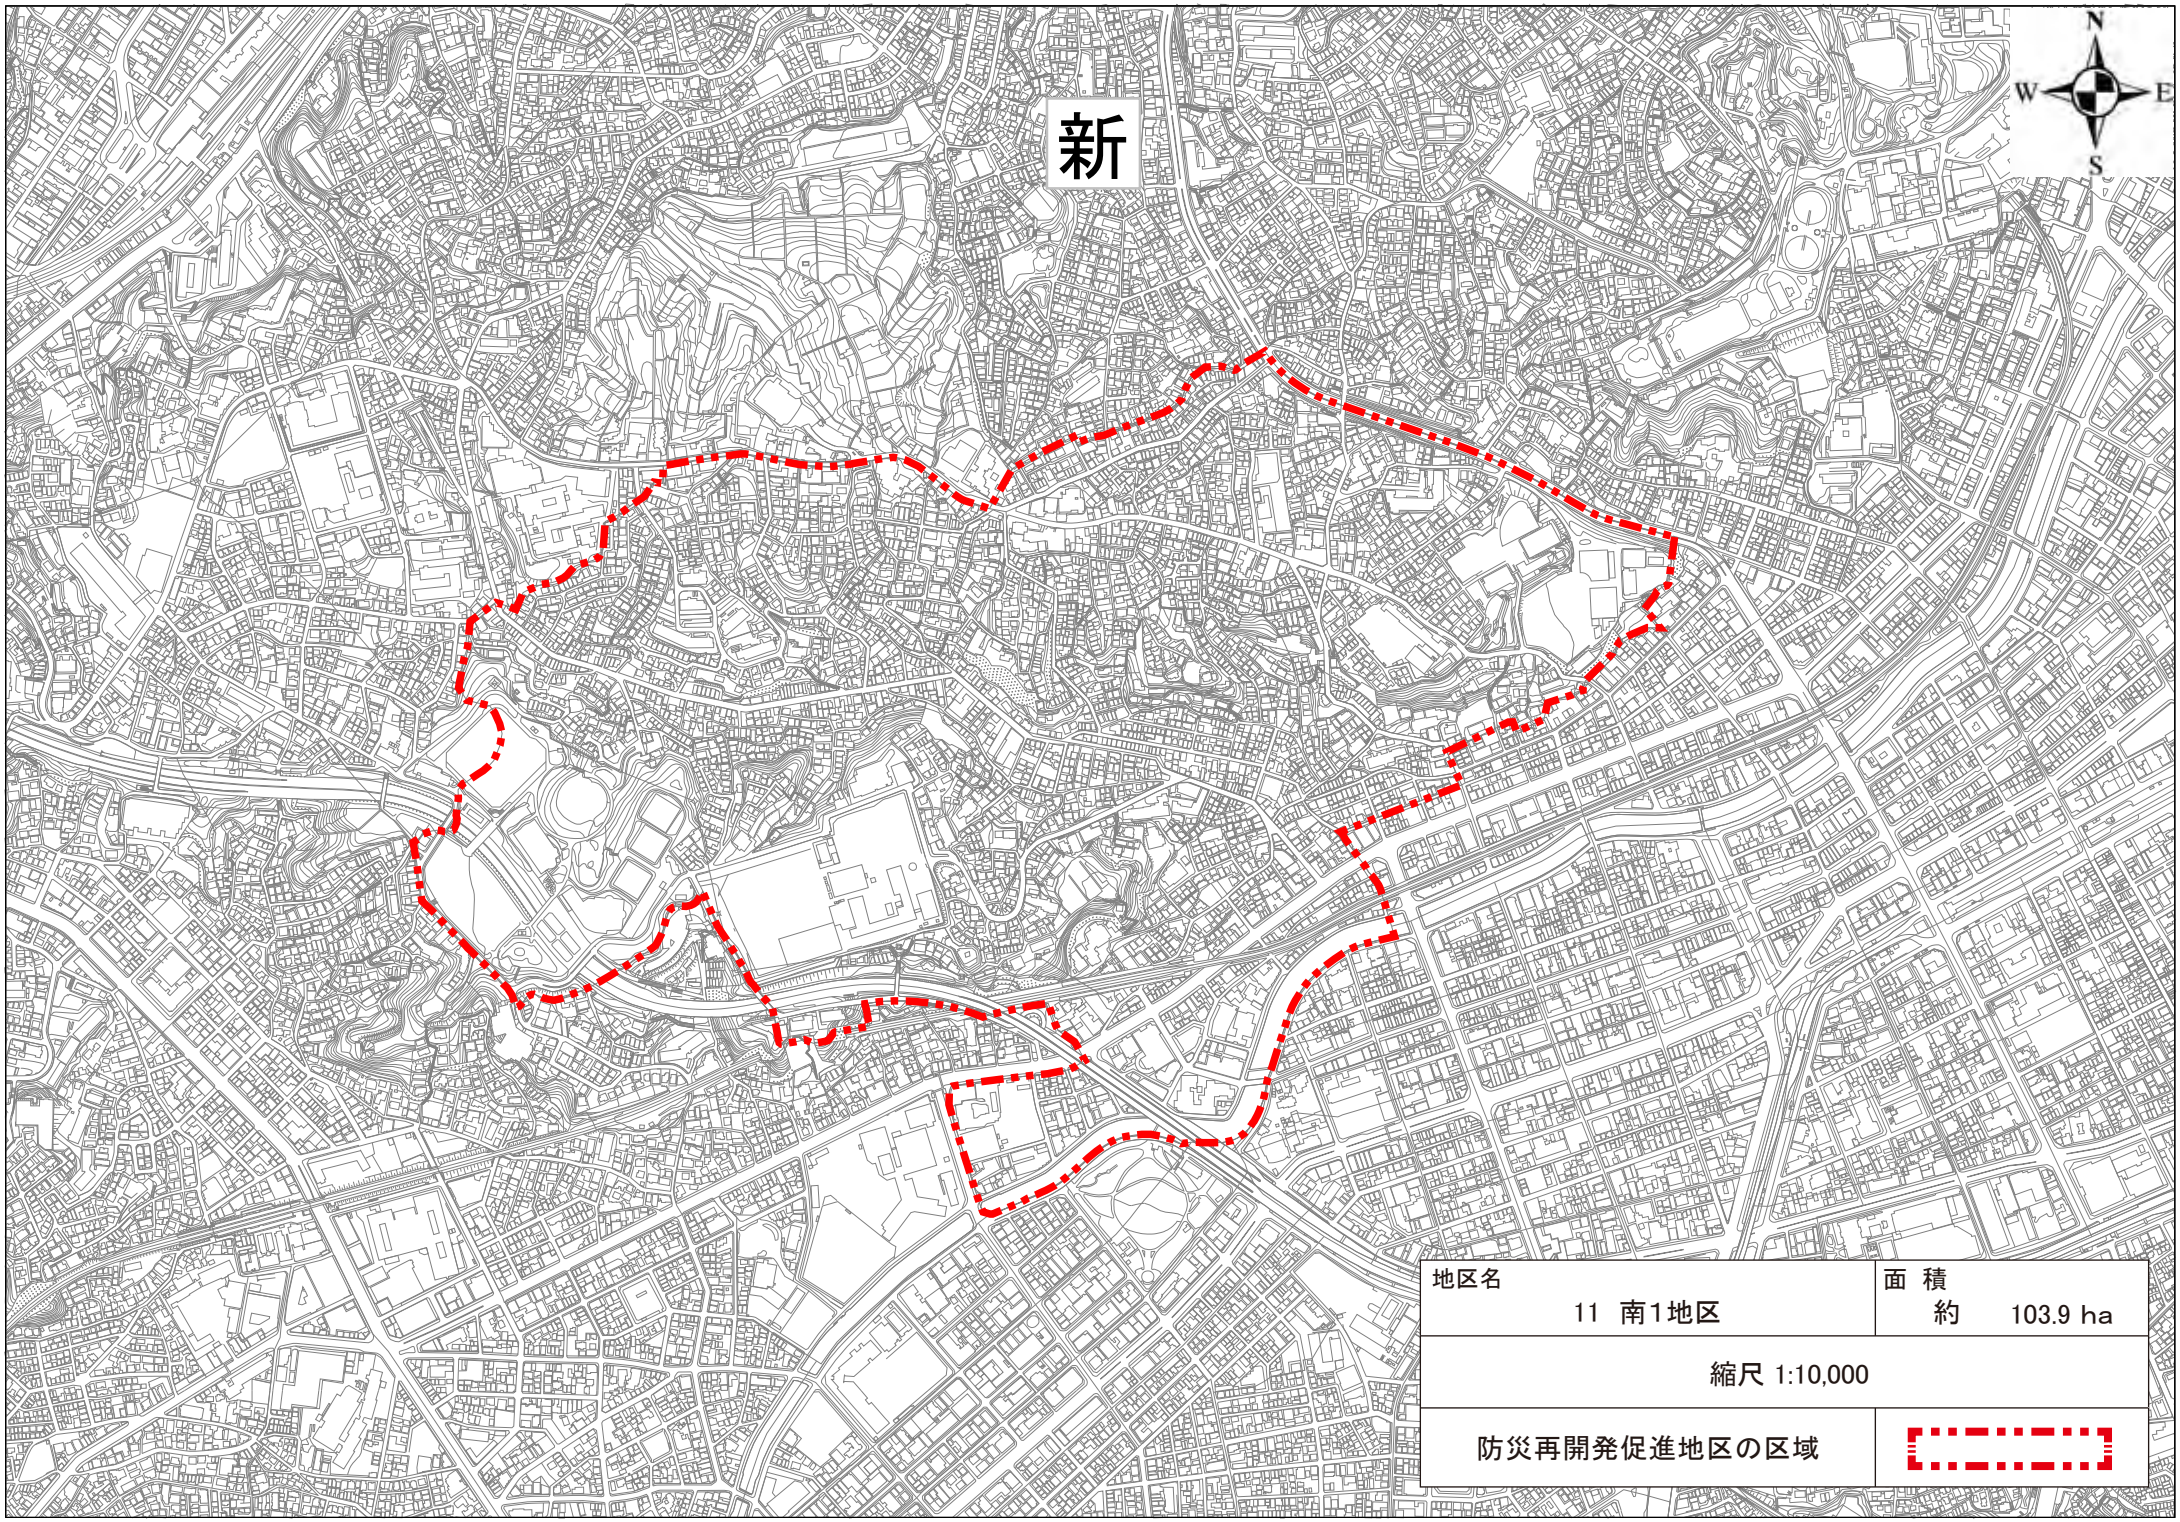
新
N
W
E
S
地区名
11　南1地区
面　積
約　103.9 ha
縮尺 1:10,000
防災再開発促進地区の区域

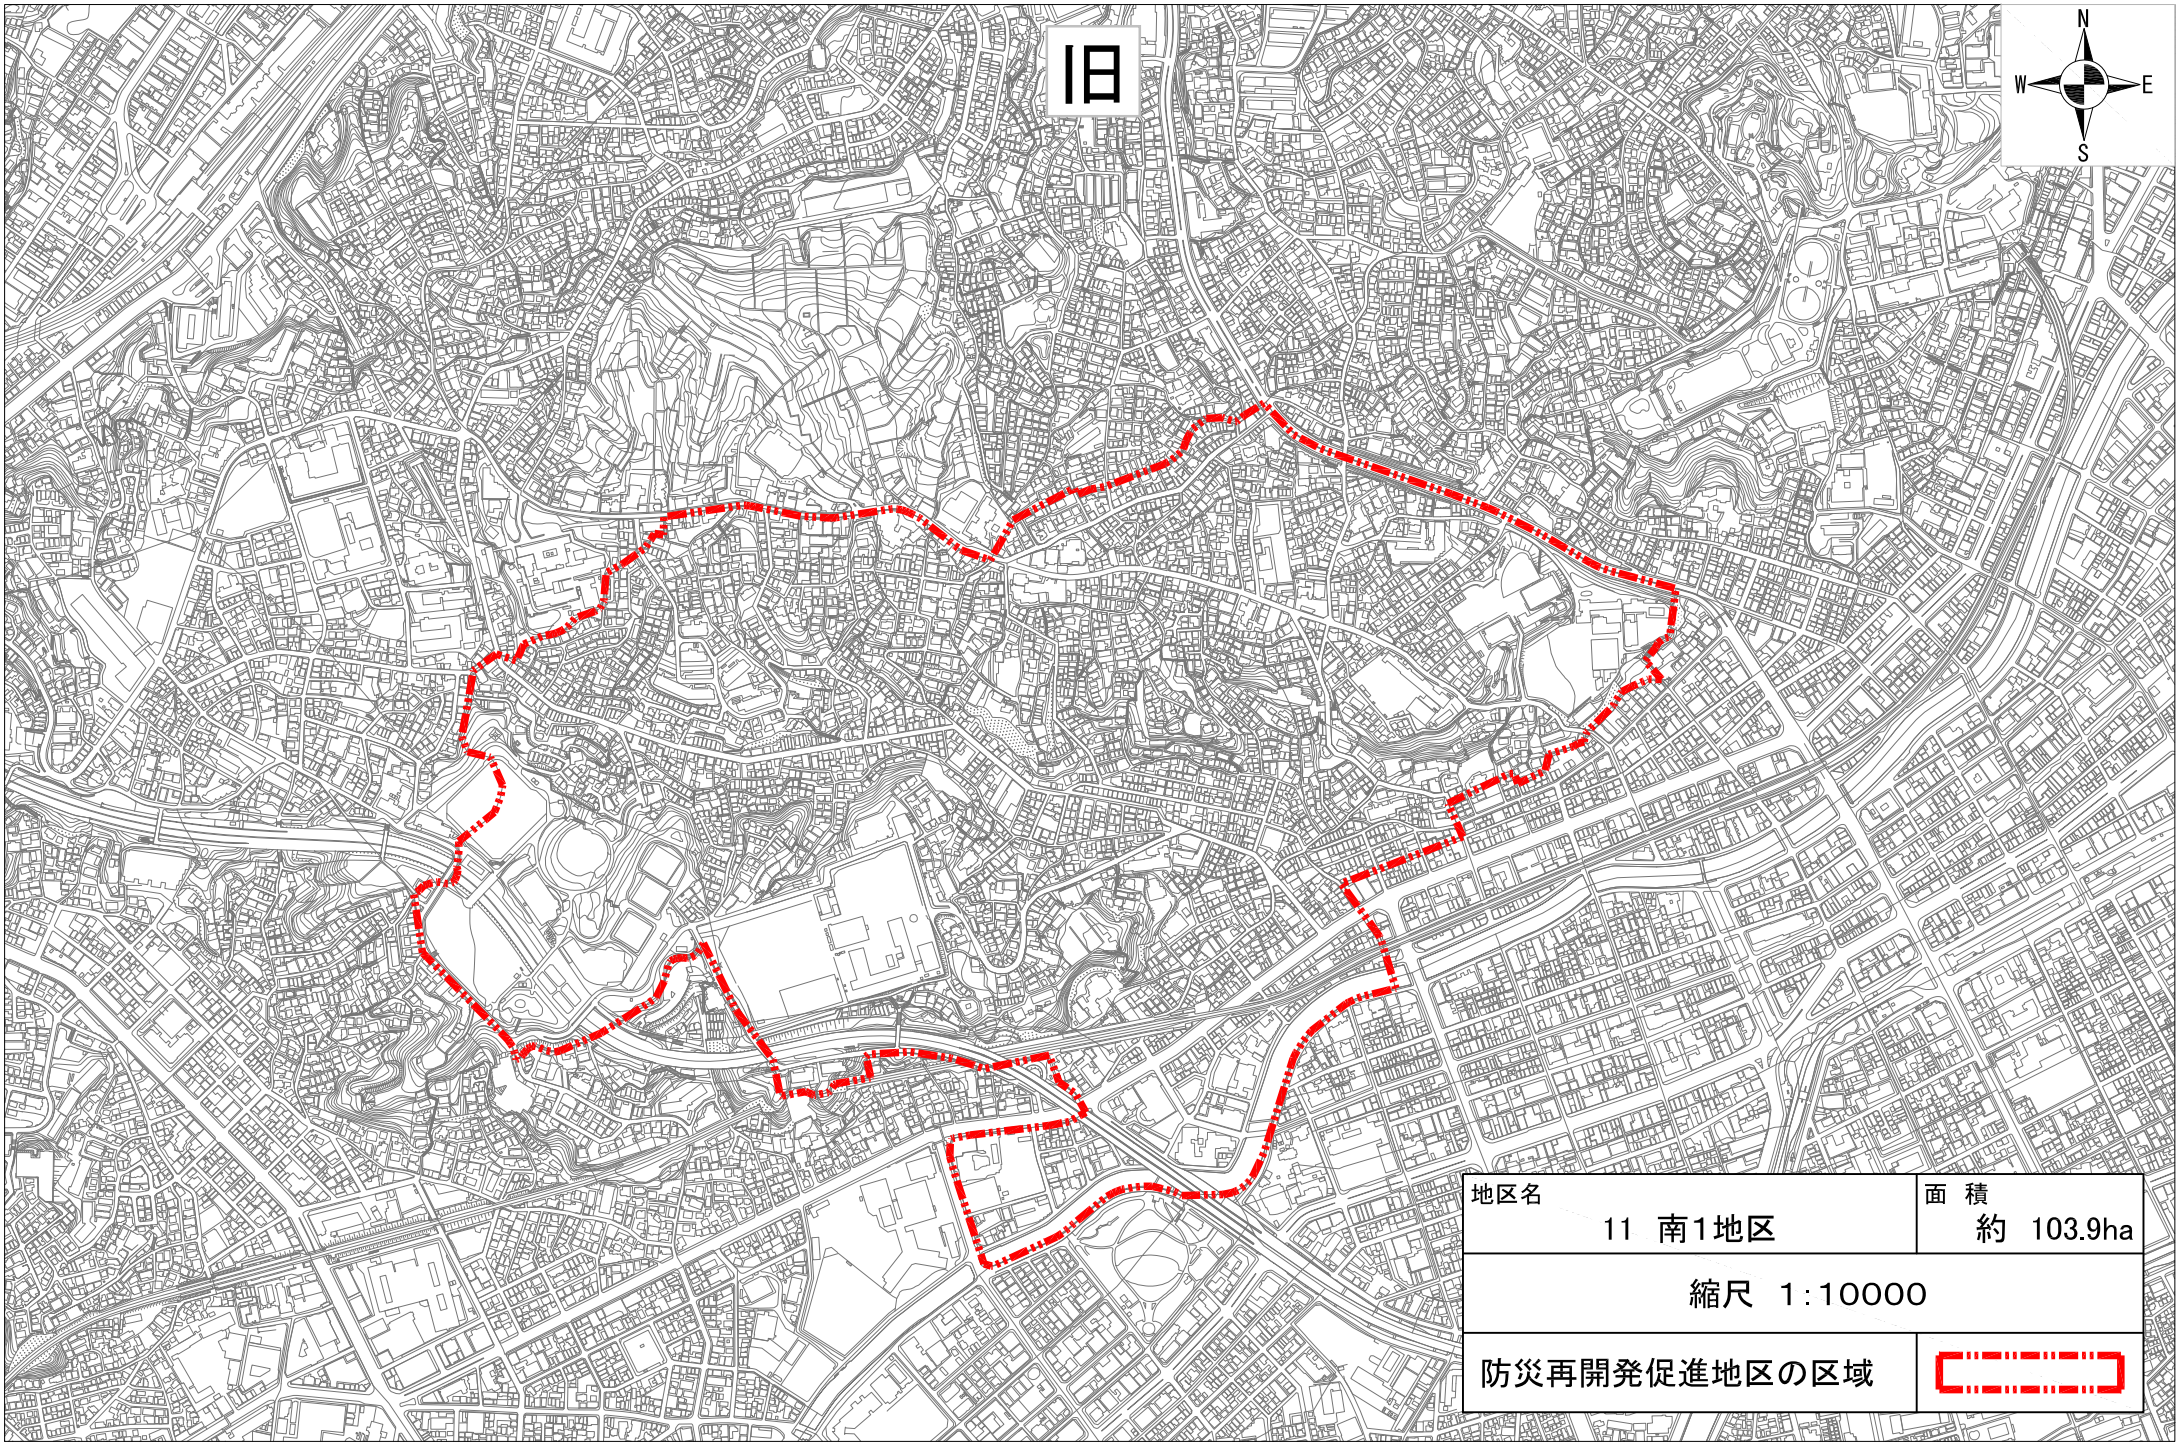
旧
N
W
E
S
地区名
11　南1地区
面　積
約　103.9ha
縮尺　1:10000
防災再開発促進地区の区域

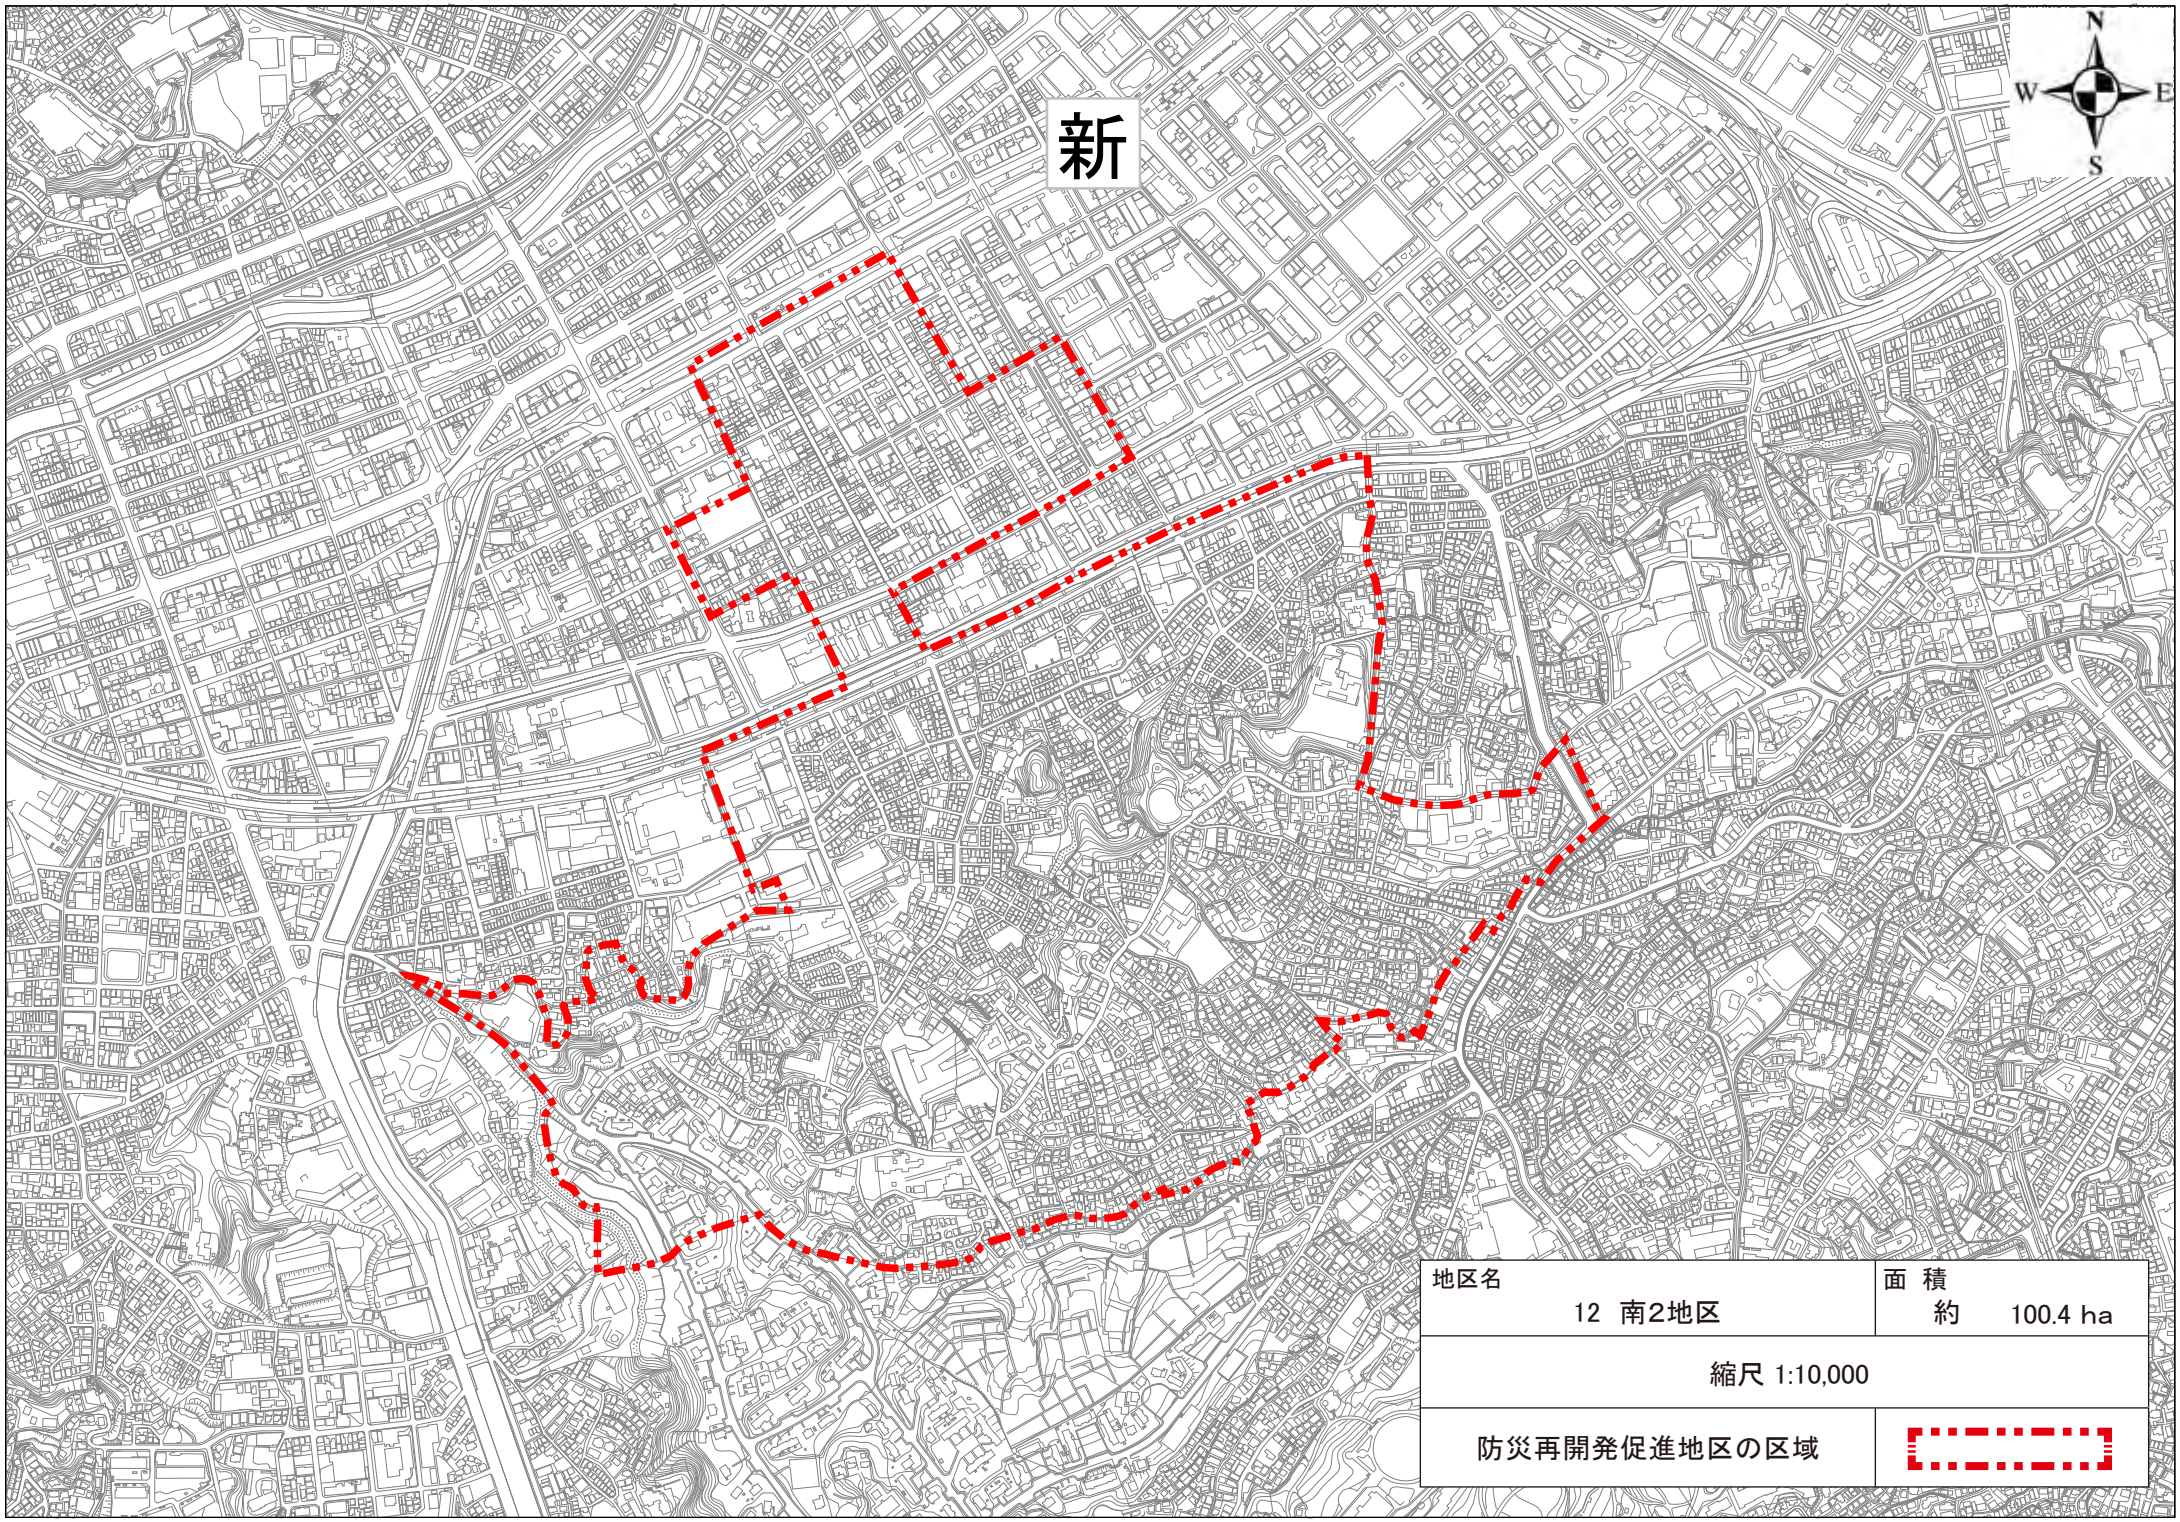
新
N
W
E
S
地区名
12　南2地区
面　積
約　100.4 ha
縮尺 1:10,000
防災再開発促進地区の区域

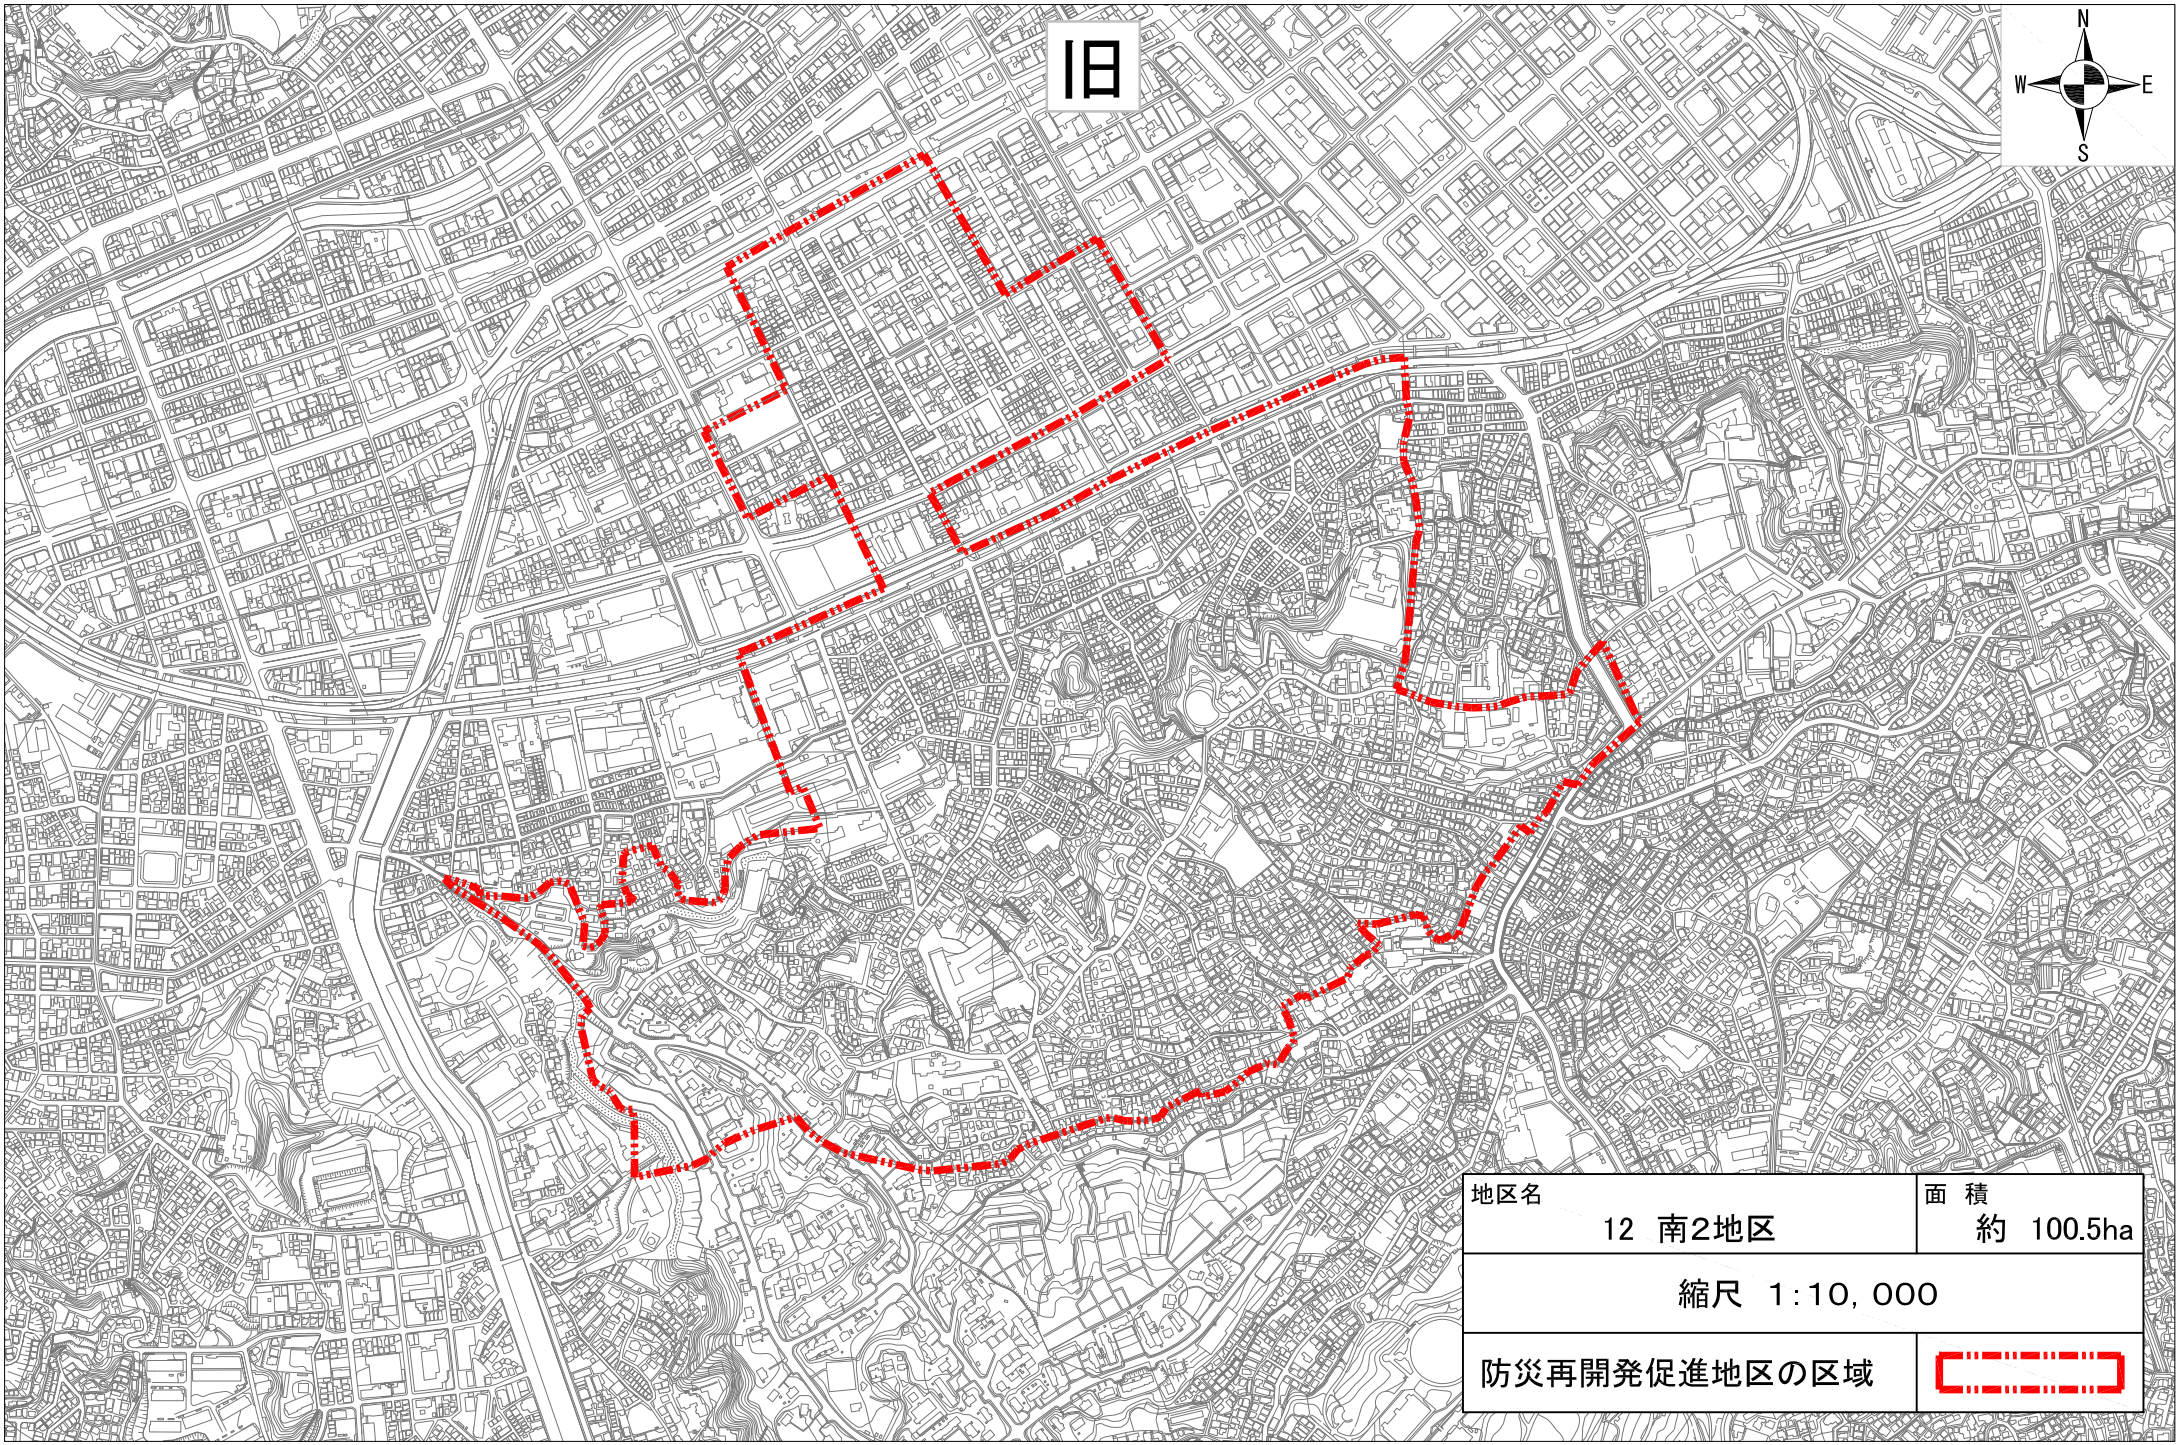
旧
N
W
E
S
地区名
12　南2地区
面　積
約　100.5ha
縮尺　1:10,000
防災再開発促進地区の区域