


新



地区名	13 南3地区	面積	約 660.7 ha
縮尺 1:20,000			
防災再開発促進地区の区域			
防災公共施設			

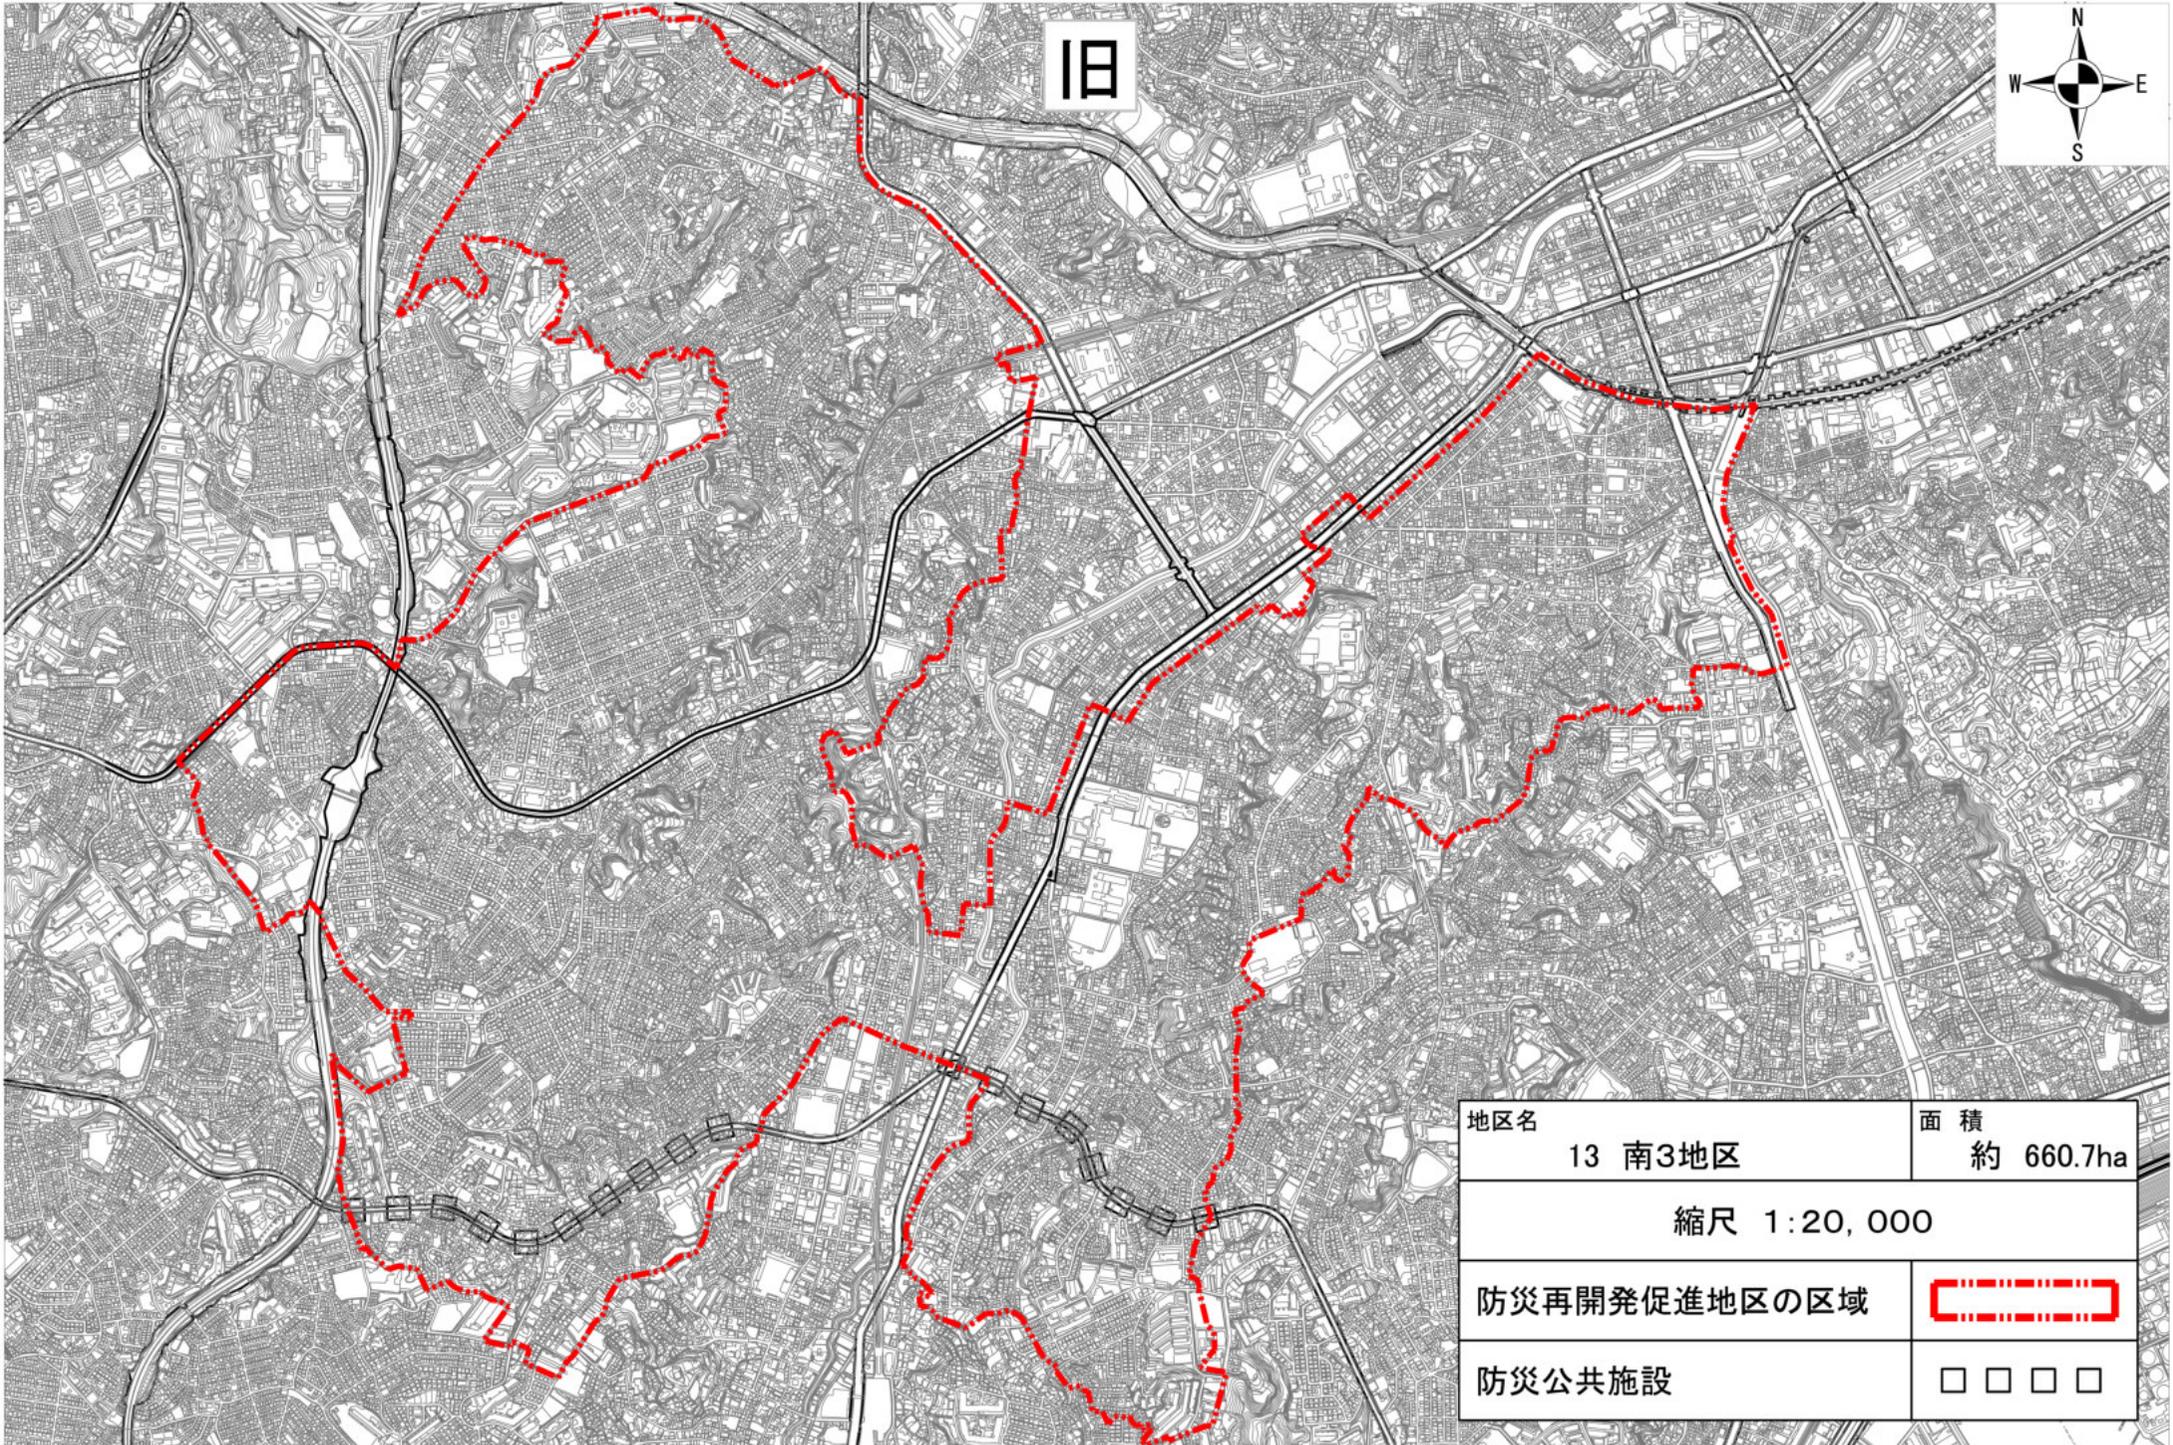


旧



地区名	13 南3地区	面積	約 660.7ha
縮尺 1:20,000			
防災再開発促進地区の区域			
防災公共施設			




新

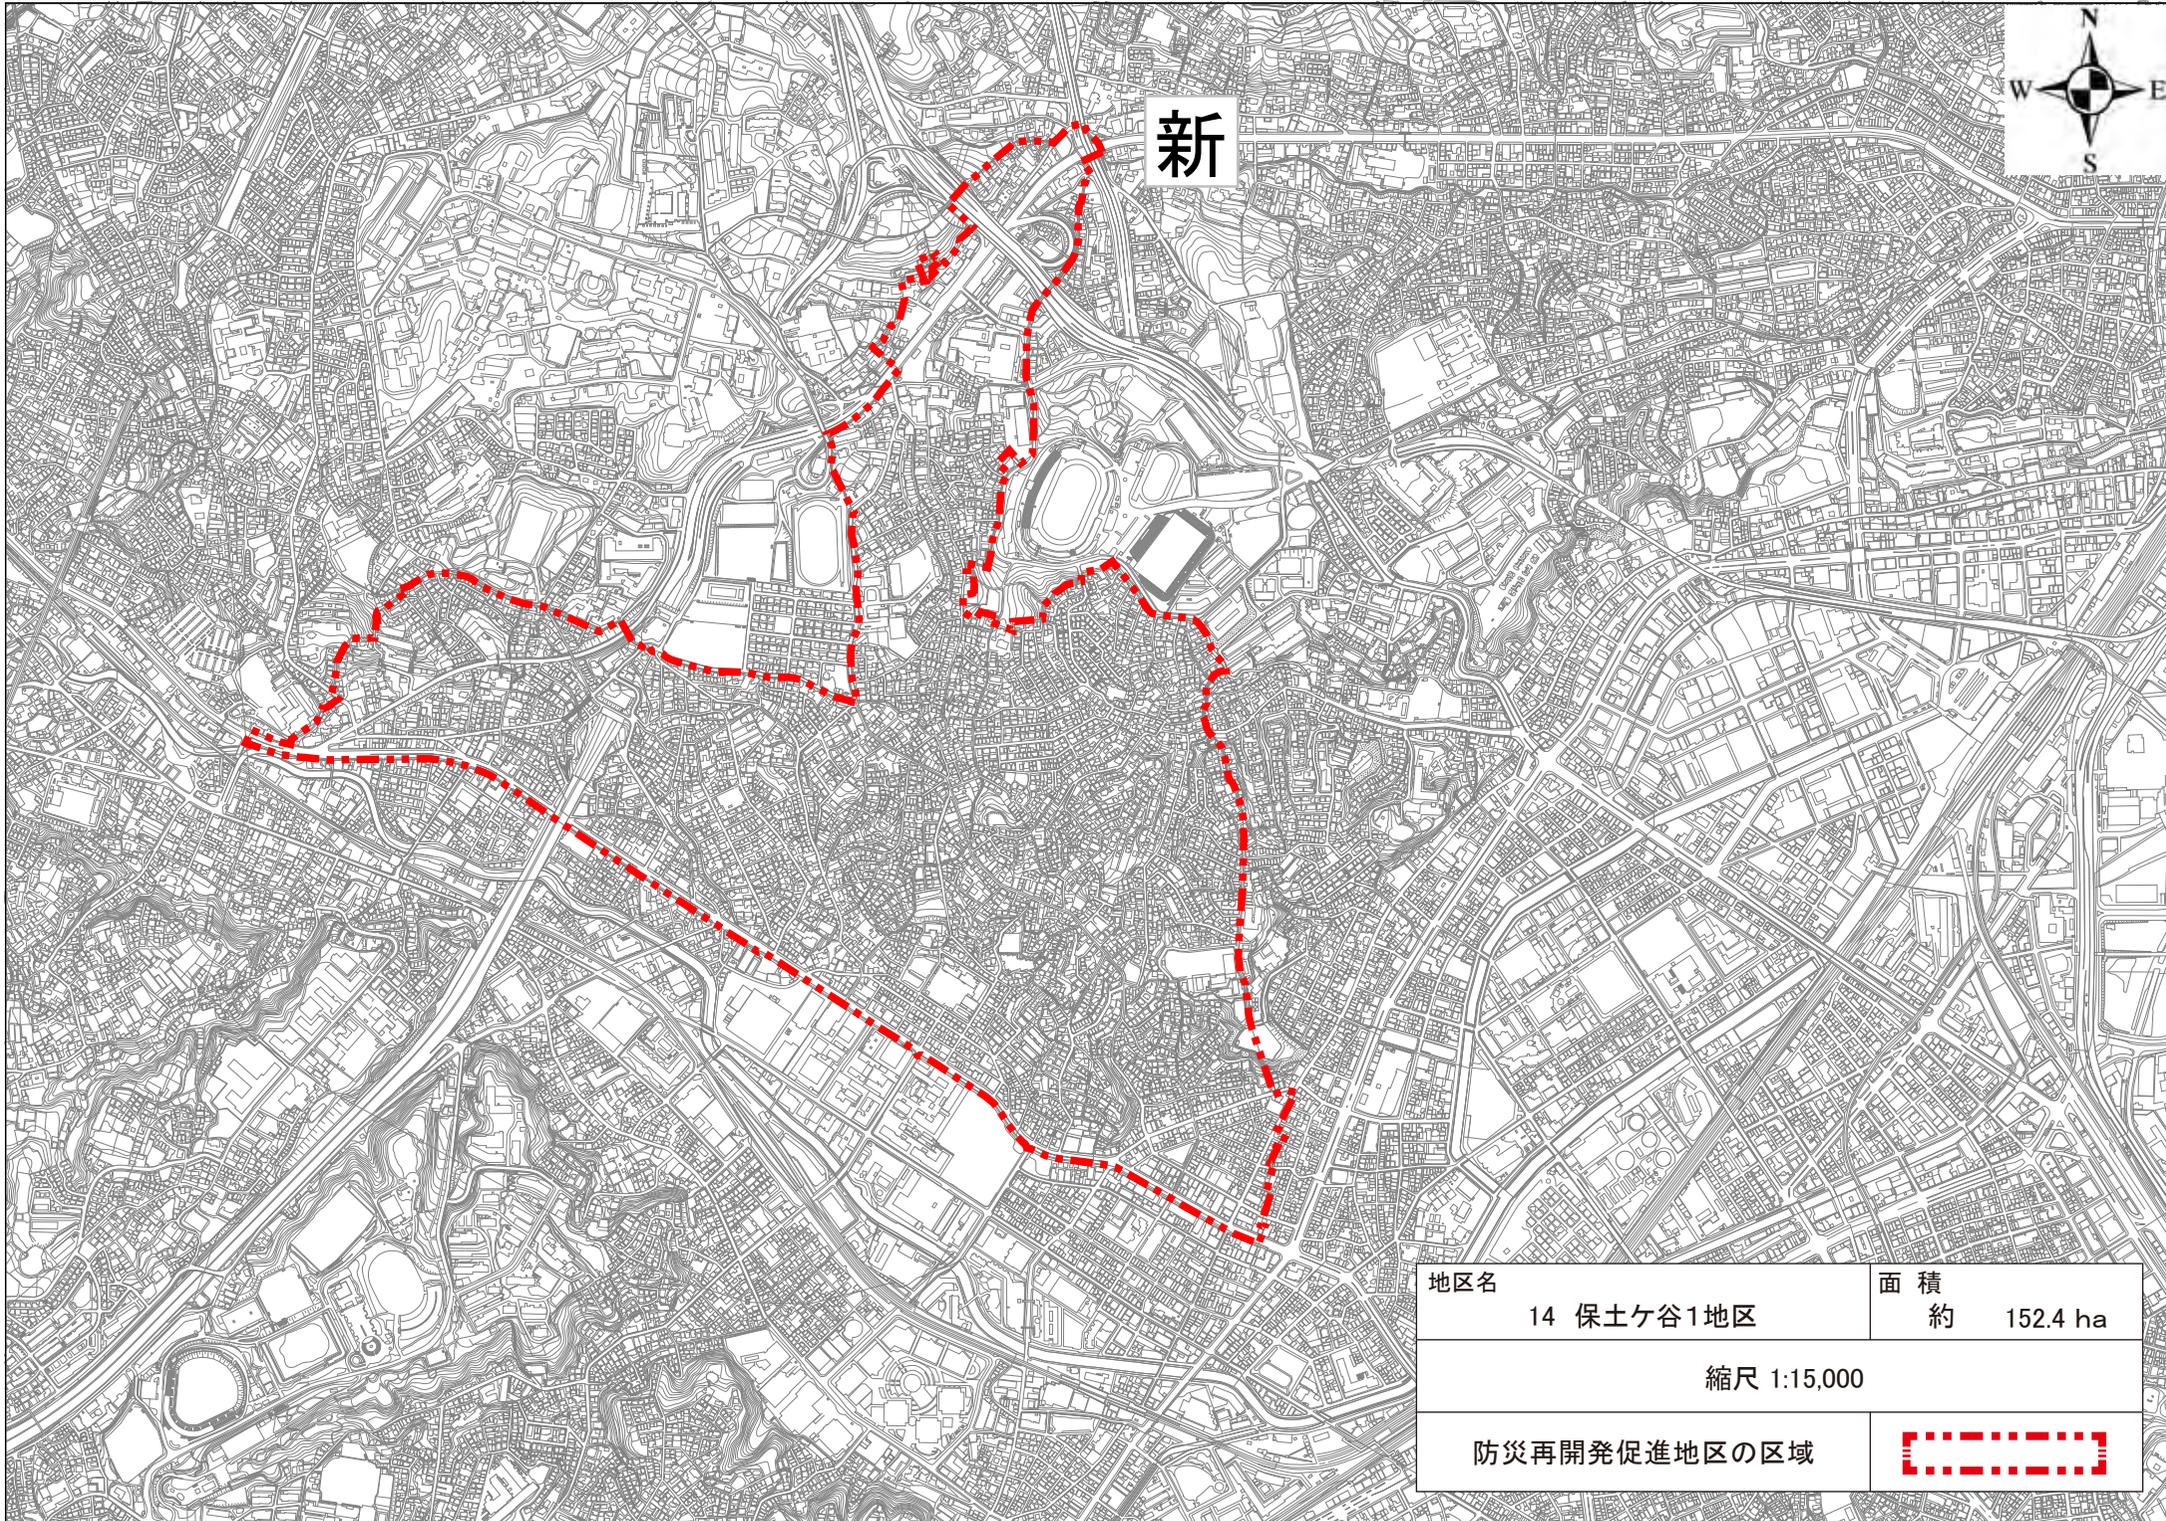

地区名	面積
14 保土ヶ谷1地区	約 152.4 ha

縮尺 1:15,000


防災再開発促進地区の区域	
--------------	---------------------------------------------------------------------------------------

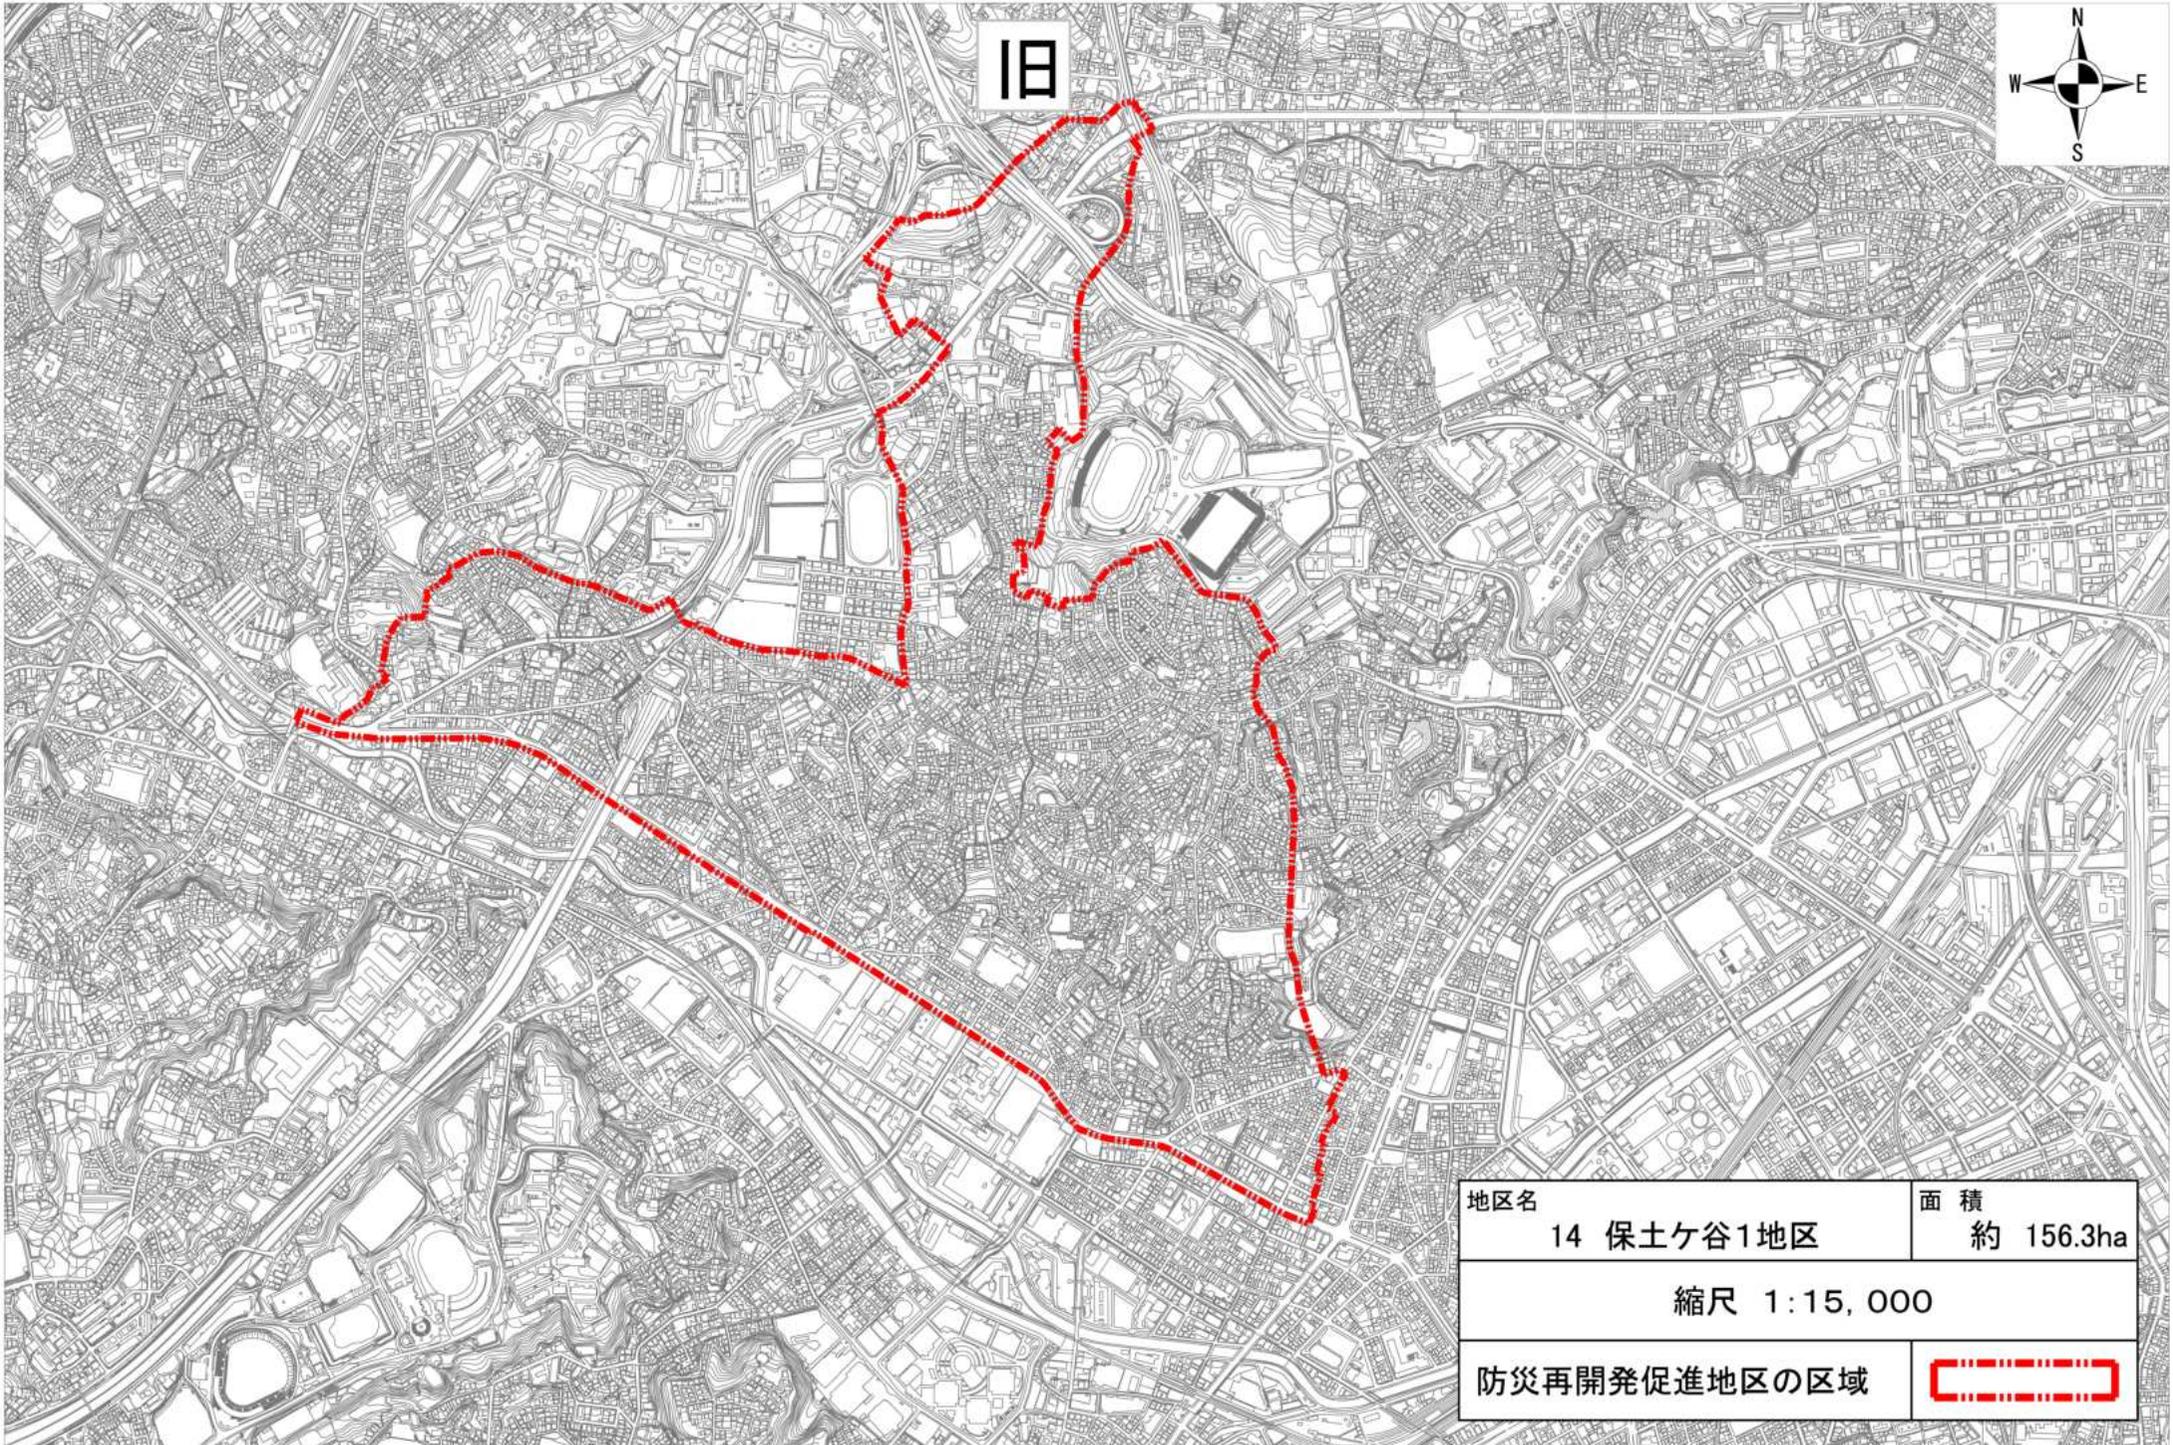

18



地区名	14 保土ヶ谷1地区	面積	約 156.3ha
縮尺 1:15,000			
防災再開発促進地区の区域			

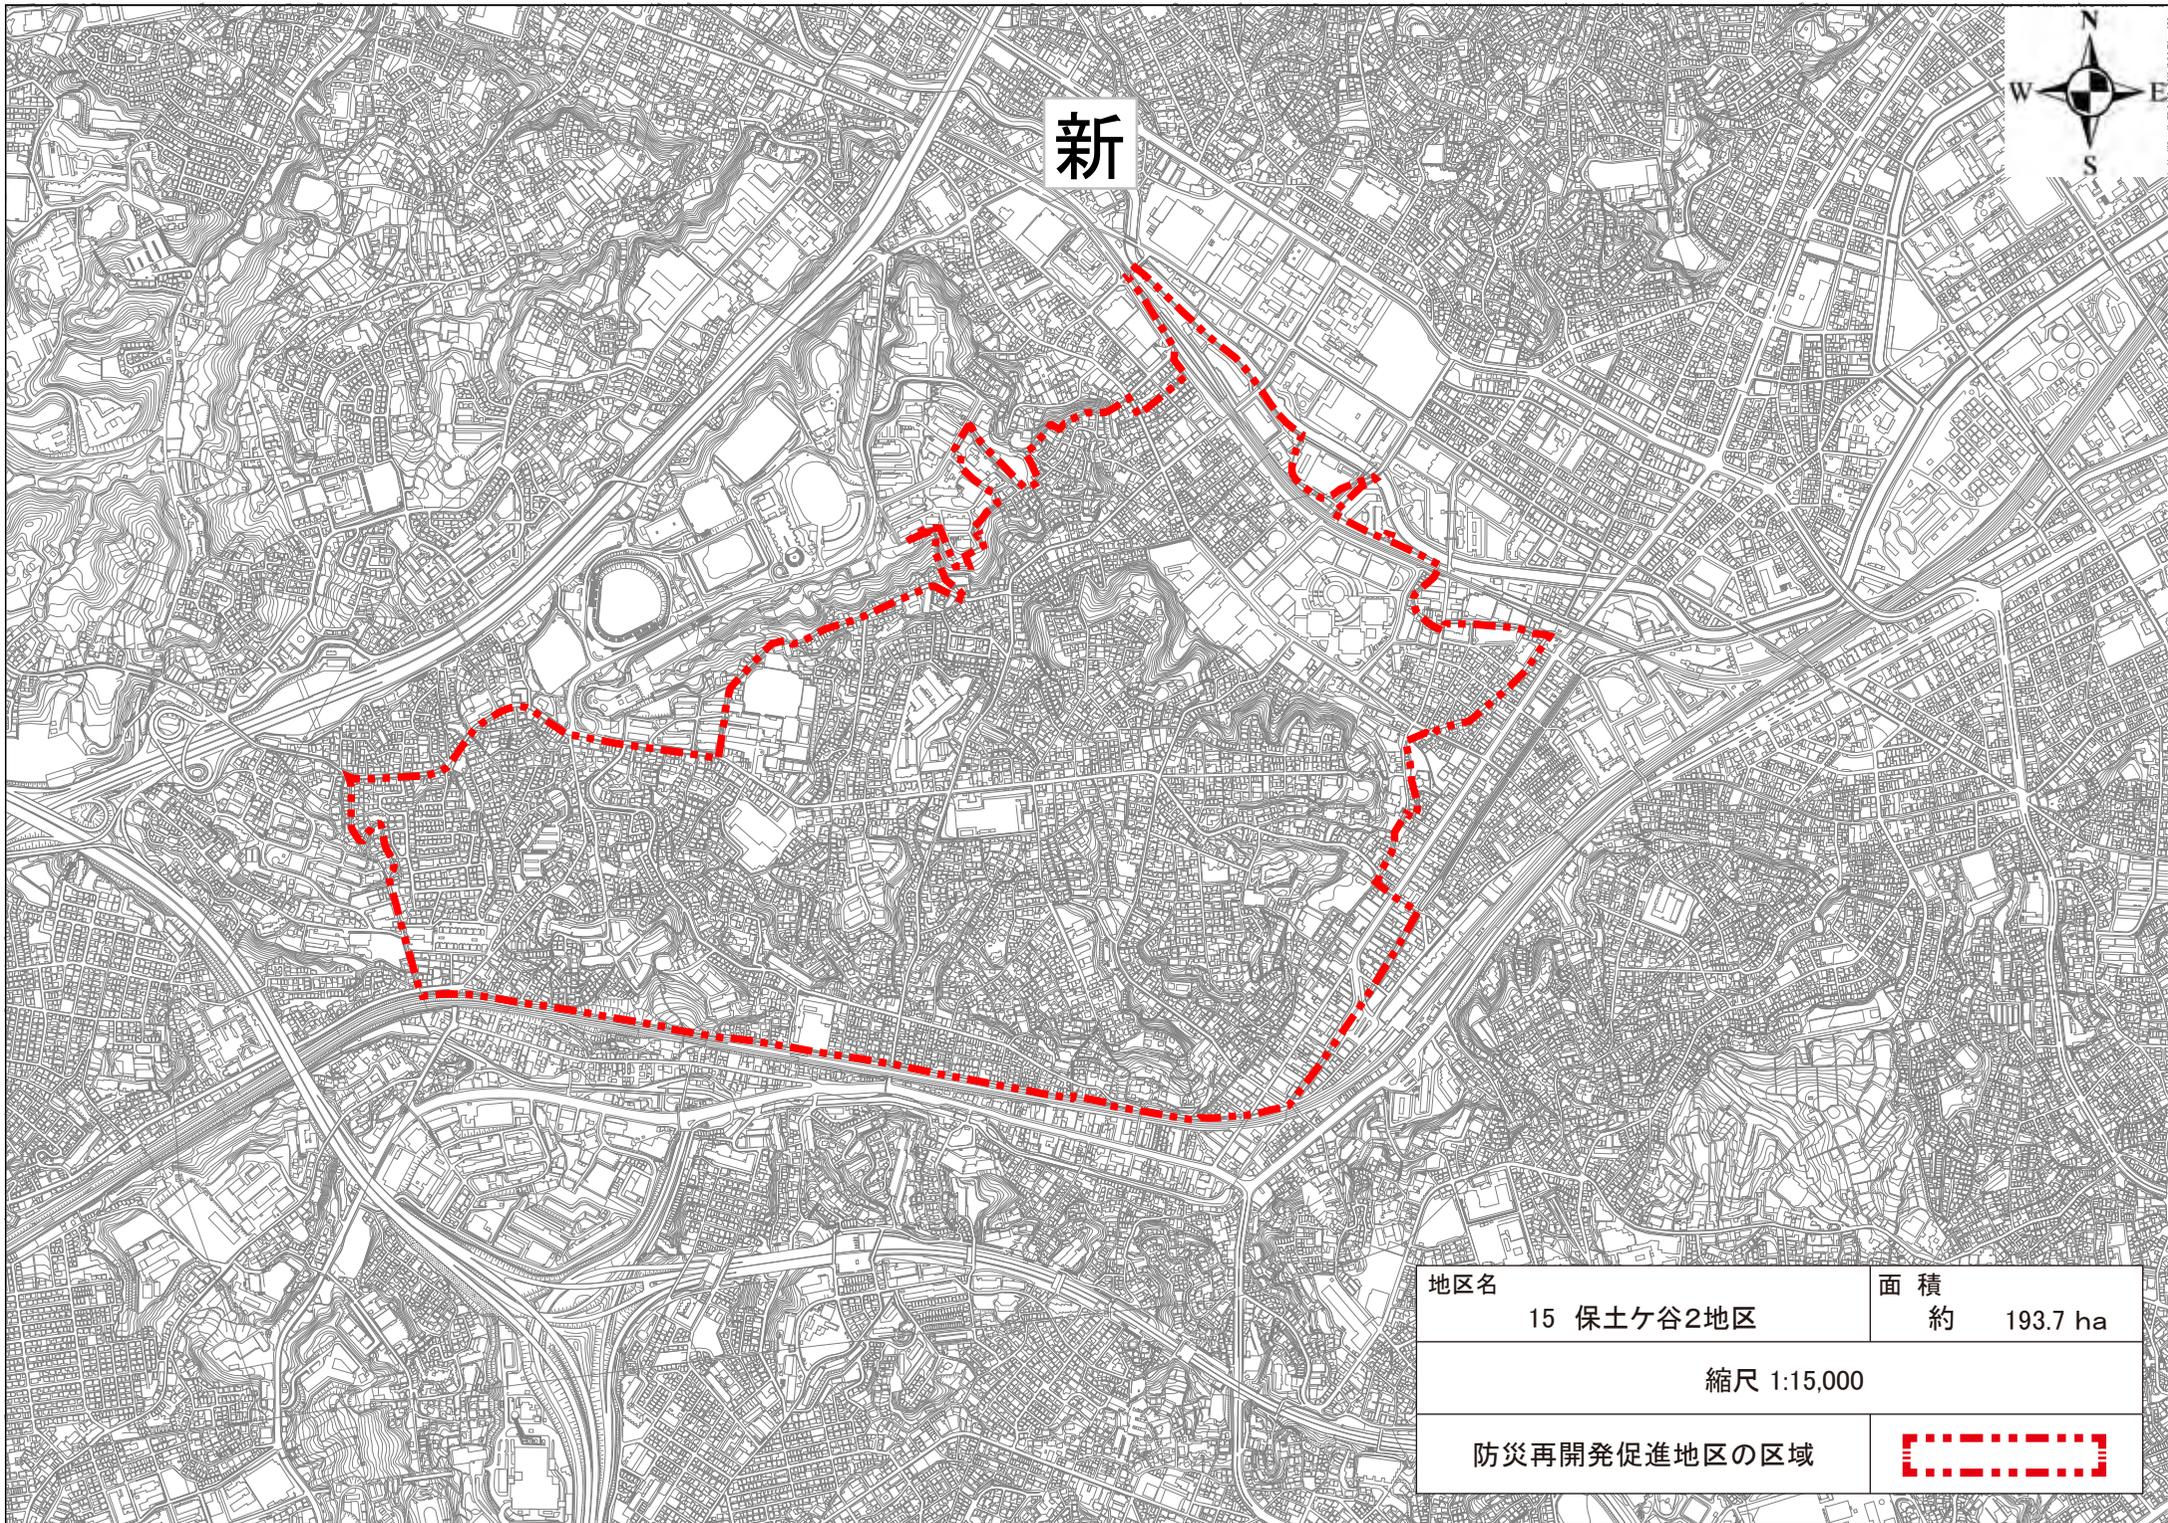


新

地区名	面積
15 保土ヶ谷2地区	約 193.7 ha

縮尺 1:15,000

防災再開発促進地区の区域



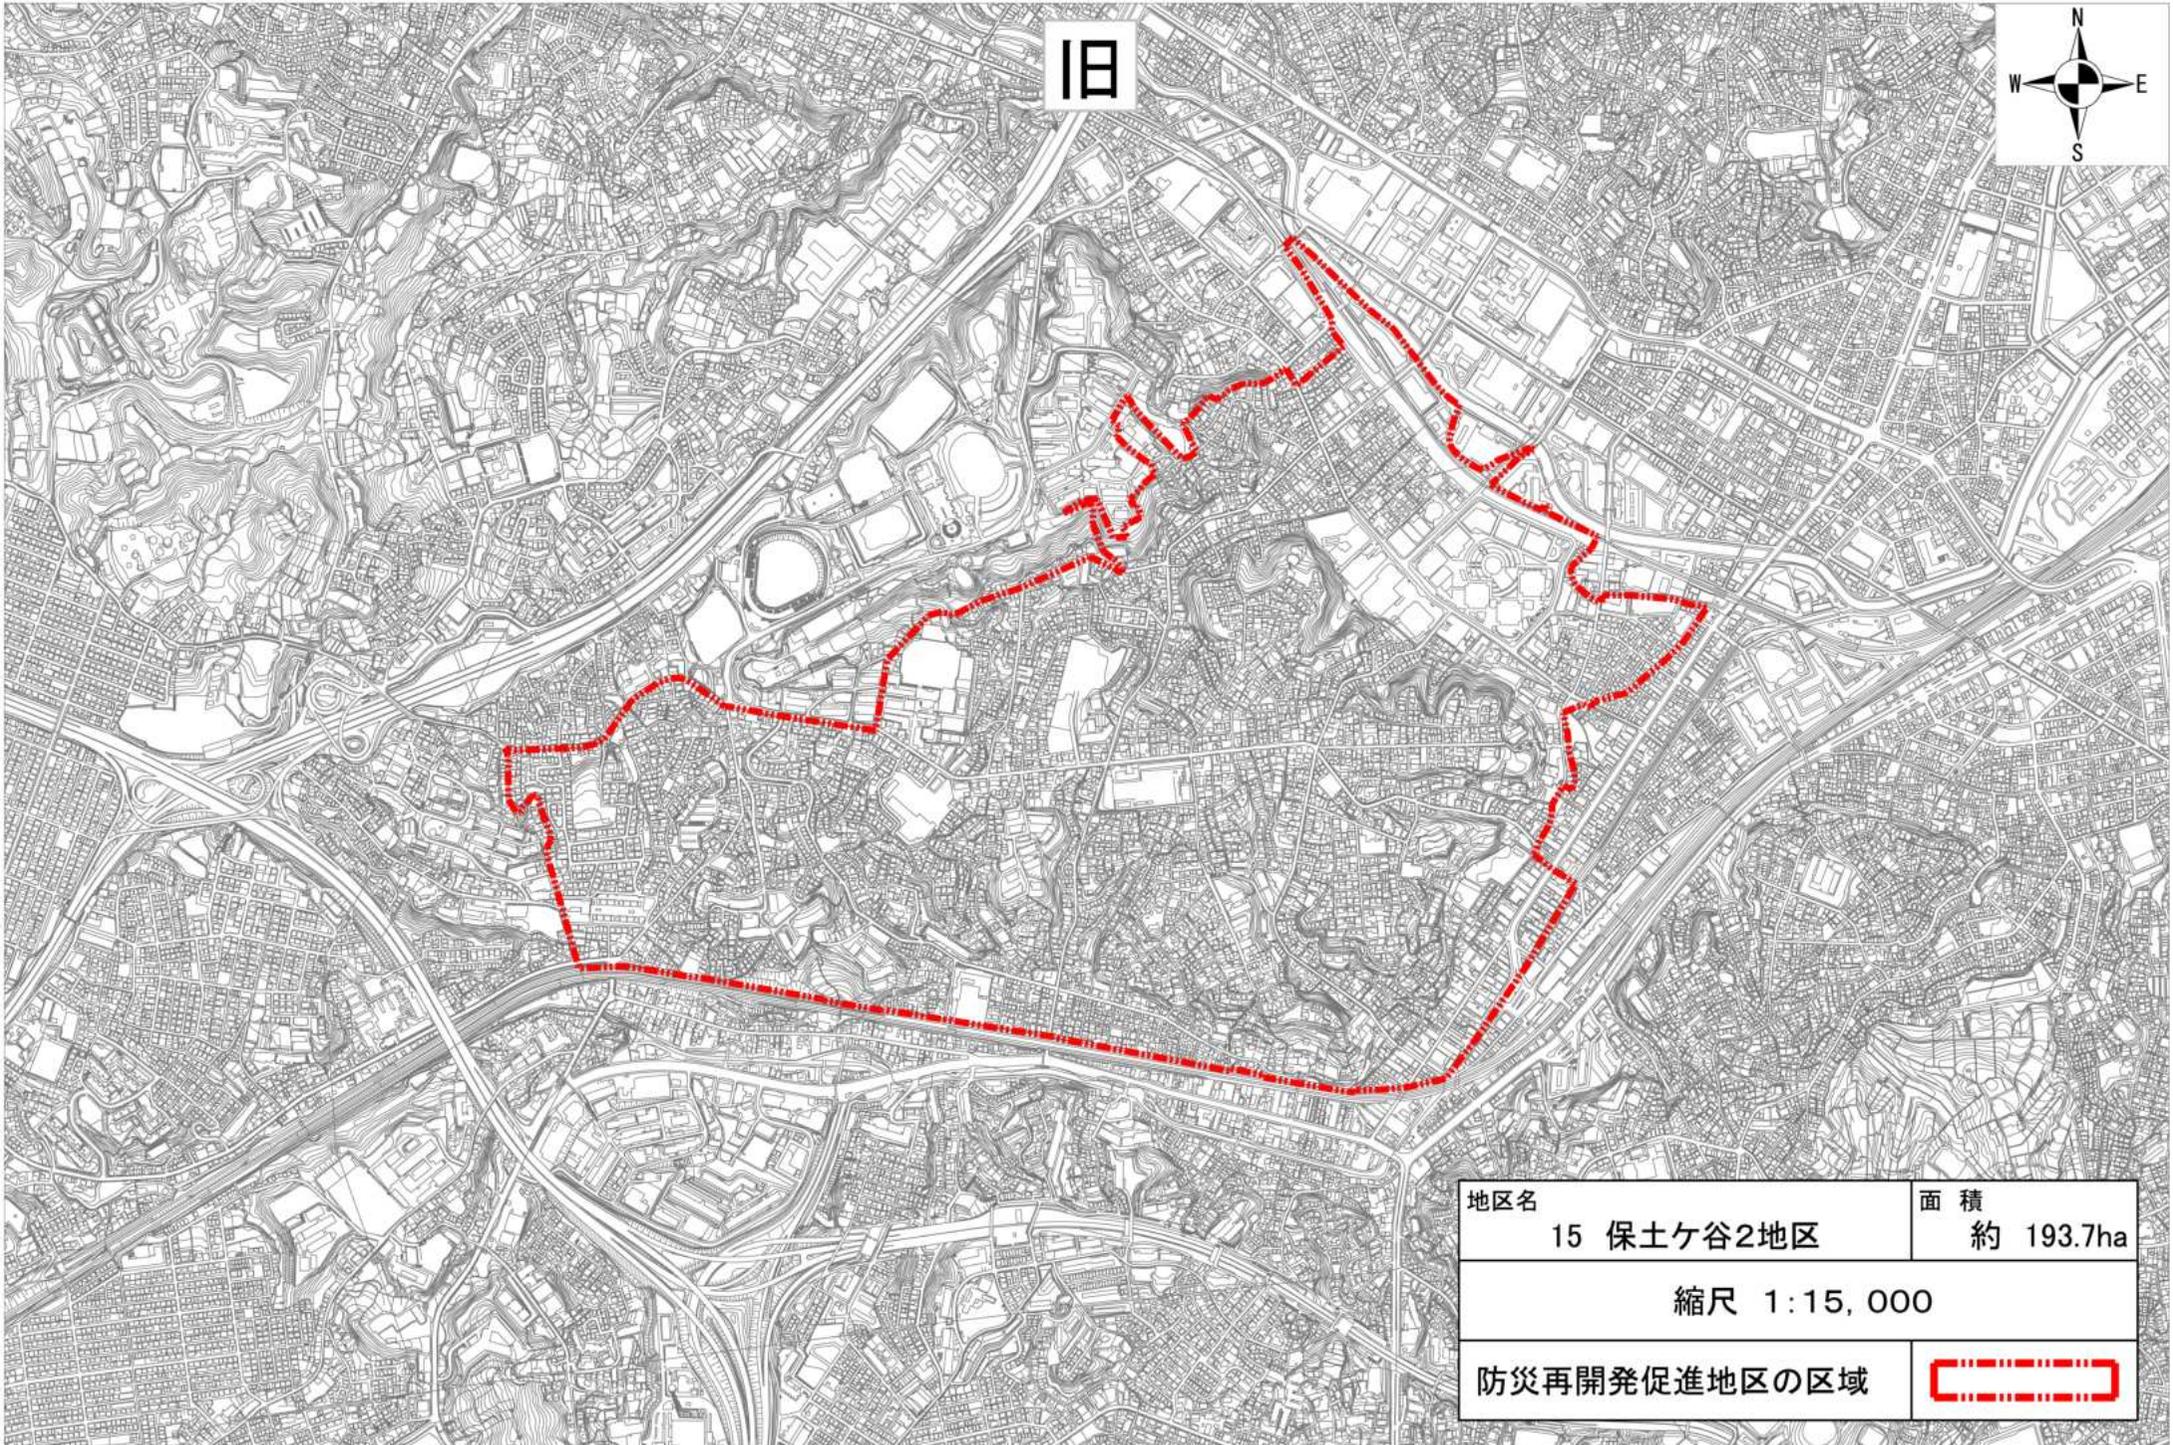

旧



地区名	面積
15 保土ヶ谷2地区	約 193.7ha

縮尺 1:15,000

防災再開発促進地区の区域	
--------------	---------------------------------------------------------------------------------------