



新

地区名	21 戸塚地区	面積	約 418.8 ha
-----	---------	----	------------

縮尺 1:20,000

防災再開発促進地区の区域	
--------------	---

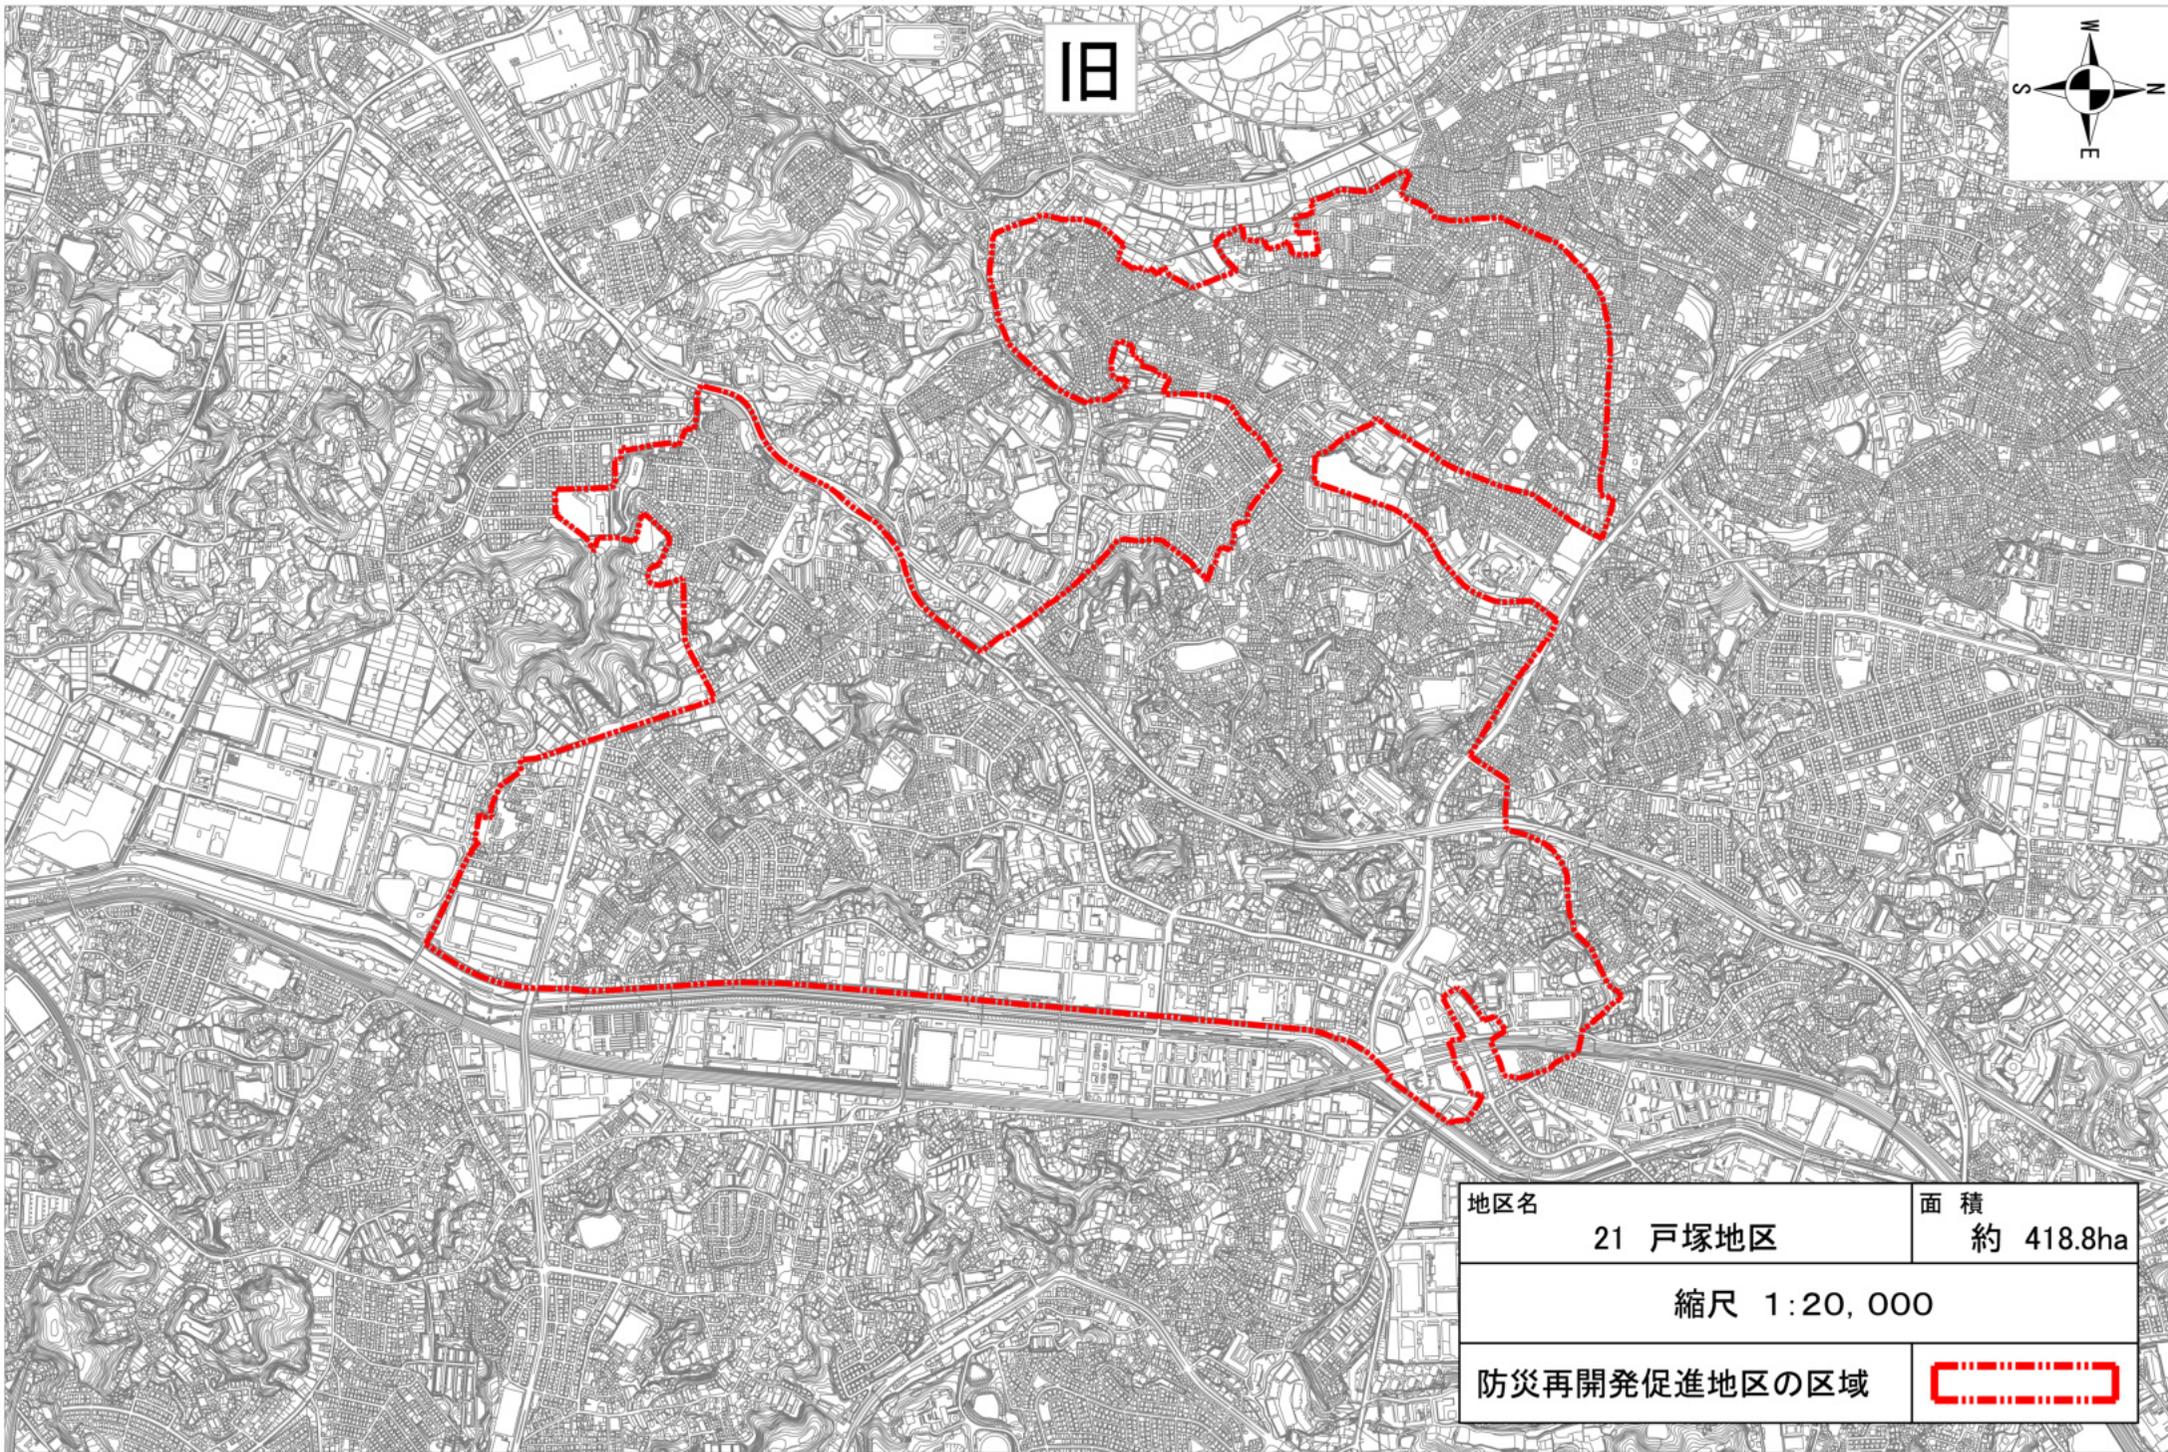

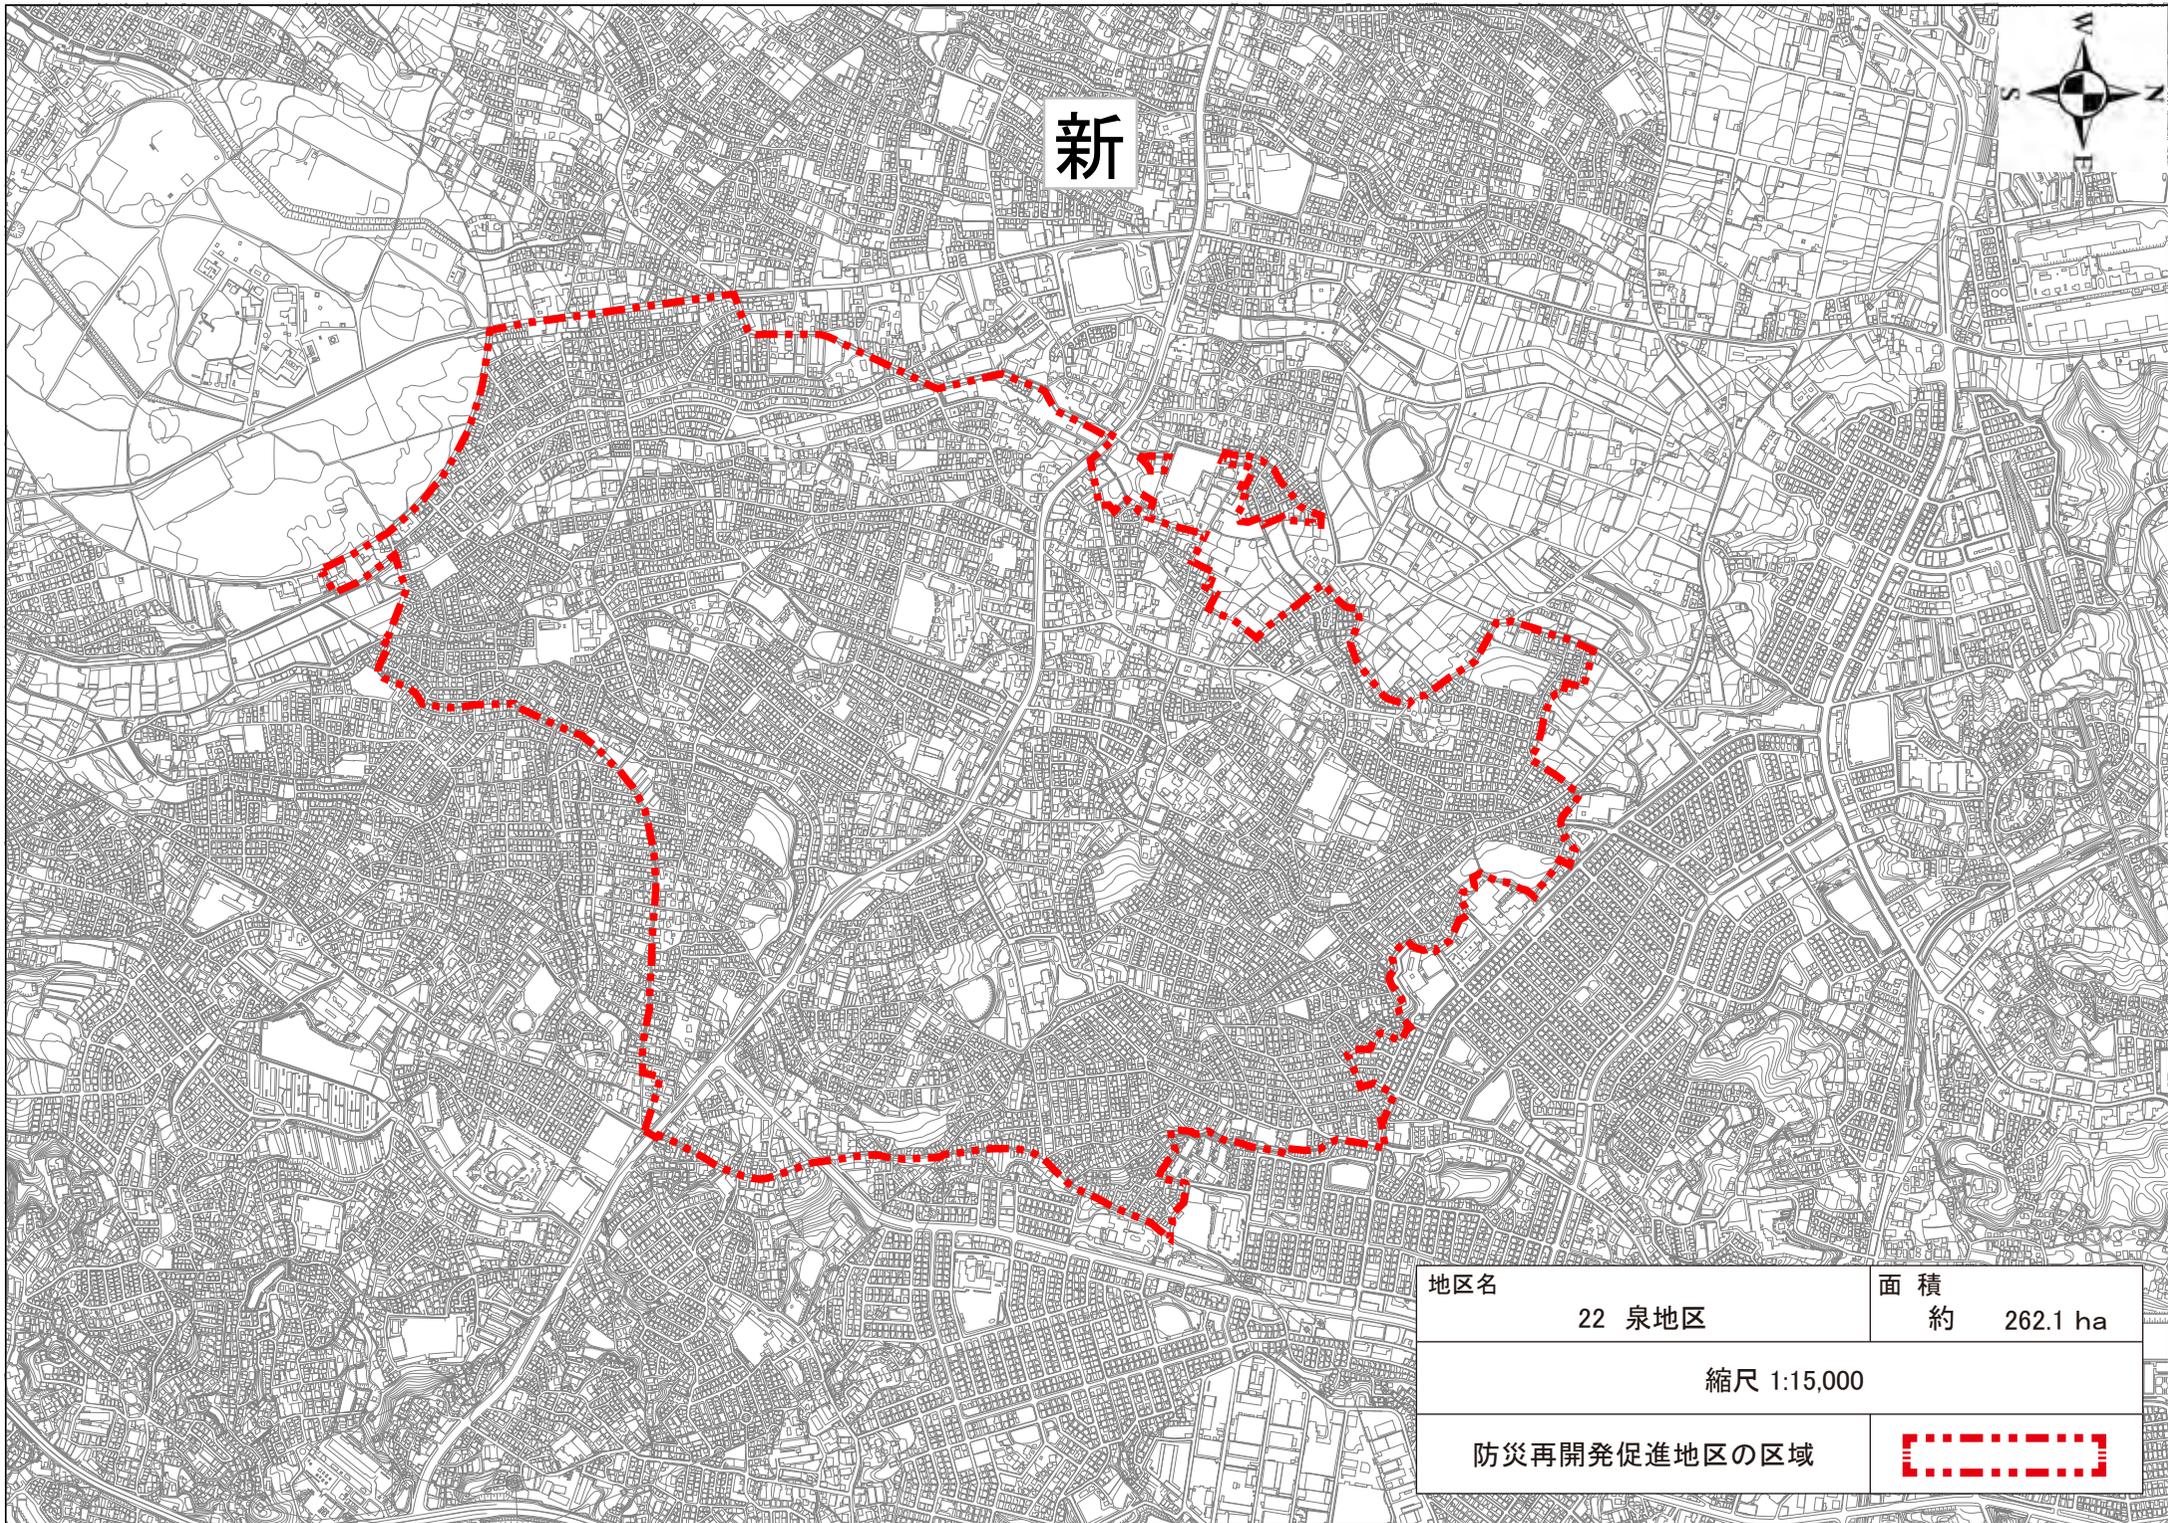

新



地区名	22 泉地区	面積	約 262.1 ha
-----	--------	----	------------

縮尺 1:15,000

防災再開発促進地区の区域



旧



地区名	22 泉地区	面積	約 262.1ha
縮尺 1:15,000			
防災再開発促進地区の区域			